



s.r.o.

Architektúra, urbanizmus, ekológia, informatika, L'ubľanská 1, 831 02 Bratislava

ZMENY A DOPLNKY ÚZEMNÉHO PLÁNU MESTA VYSOKÉ TATRY Č. 2014/2



GRAFICKÁ ČASŤ – ČASŤ C

Etapa: NÁVRH

Február 2015

Tatranská Lomnica

C24

C25 C26



C27

C28

Legenda:



zmeny prejavujúce sa v grafickej a textovej časti
zmeny prejavujúce sa v textovej časti

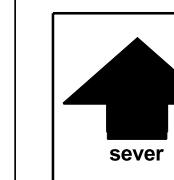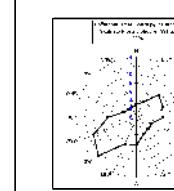

**ZMENY A DOPLNKY ÚZEMNÉHO PLÁNU
MESTA VYSOKÉ TATRY**

SCHÉMA ZMIEN A DOPLNKOV

C

názov výkresu	ZMENY A DOPLNKY ÚZEMNÉHO PLÁNU MESTA VYSOKÉ TATRY	
SCHÉMA ZMIEN A DOPLNKOV		rok vypracovania 2015
	AUREX s.r.o.-architektúra, urbanizmus, ekológia, informatika Ľubľanská 1, 831 02 Bratislava	
hlavný riešiteľ: Ing. arch. Michal Chudík	zodpovední riešitelia: AUREX s.r.o. - Ing. arch. Lenka Stankovská	mierka 1 : 10 000



ZMENY A DOPLNKY ÚZEMNÉHO PLÁNU MESTA VYSOKÉ TATRY

č. 2014/1


etapa: NÁVRH

Legenda

stav	návrh	Hranice	stav	návrh	stav	návrh	
[grey]		Hranica kraja	[orange]	[orange]	Kempingy (KCR)	[purple]	Železničné trate
[blue dots]		Hranica kúpeľného miesta	[green]	[green]	Areály technickej vybavenosti	[dashed purple]	Zdvojkolajnenie železničnej trate
[black dashed]		Hranica katastrálneho územia	[brown]	[brown]	Areály hospodárskych dvorov	[AS]	Autobusová stanica
[red dashed]	[orange dashed]	Hranica zastavaného územia	[brown]	[brown]	Areály zariadení les. hospodárstva	[ŽS]	Železničná stanica
[dark blue dashed]		Hranica kúpeľného územia	[grey]	[grey]	Garáže a verejné parkoviská	[PP]	Sústredené verejné park. podzemné
[green]		Hranica TANAP-u	[dark blue]	[dark blue]	Osobné horské dopravné zariadenia	[grey]	Parkovací dom
[green]		Hranica prírodných rezervácií a národných prírodných rezervácií	[green]	[green]	Botanická záhrada	[grey]	Sústredené garážové dvory
[green]		Ochranné pásmo prírodného minerálneho zdroja 1. stupňa	[green]	[green]	Cintoriny	[grey]	Čerpacia stanica pohonných hmôt
[green]		Ochranné pásmo prírodného minerálneho zdroja 2. stupňa	[green]	[green]	Lesy		
[orange]		Ložisko nevyhradeného nerastu	[green]	[green]	Rekreačné lesy		
[purple]		Pamiatková zóna	[green]	[green]	Trvalé trávne porasty		
Funkčné plochy							
[purple]	[purple]	Cestovný ruch (CR)	[yellow]	[yellow]	Otvorené lúčne plochy		
[purple]	[purple]	Polyfunkčné plochy (OV a CR)	[green]	[green]	Parkovo upravená zeleň		
[red]	[red]	Polyfunkčné plochy (OV a Bb)	[green]	[green]	Historický park		
[orange]	[orange]	Polyfunkčné plochy (Br a SR)	[green]	[green]	Záhrady		
[yellow]	[yellow]	Polyfunkčné plochy (S a CR)	[cyan]	[cyan]	Vodné toky a plochy		
[purple]	[purple]	Polyfunkčné plochy (CR a KCR)	[grey]	[grey]	Objekty zapísané v ÚZPF		
[dark red]	[dark red]	Občianske vybavenie (OV)	[green square]	[green square]	Pamäti hodnosti mesta Vysoké Tatry		
[pink]	[pink]	Kúpeľná liečba					
[yellow]	[yellow]	Športovo-rekreačné aktivity (SR)					
[yellow]	[yellow]	Športové vybavenie (S)					
[red]	[red]	Bytové domy (Bb)					
[orange]	[orange]	Rodinné domy (Br)					
Doprava							
[black]	[black dashed]	Zberné komunikácie	[dashed purple]	[dashed purple]	Cestné, železničné		
[black]	[dashed black]	Obslužné komunikácie	[dashed blue]	[dashed blue]	VTL plyn, 22kV vedenie		
[green]	[green]	Pešie a cyklistické cesty-hlavné, rekreačné, rekreáčno-alt., turistické	[white]	[white]	Ochranné pásmo ČOV, cintorína		
[magenta]		Plochy železníc	[red]	[red]	Ochranné pásmo vodných tokov - 10m pozdiž oboch brehov		


podklad:

ÚZEMNÝ PLÁN MESTA VYSOKÉ TATRY
v znení ZaD 2011/1, 2011/2, 2012/1, 2013/1 a 2014/1

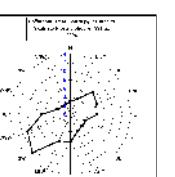



názov výkresu:

MVT2 KOMPLEXNÝ URBANISTICKÝ NÁVRH

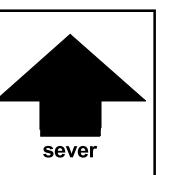

M 1:10 000

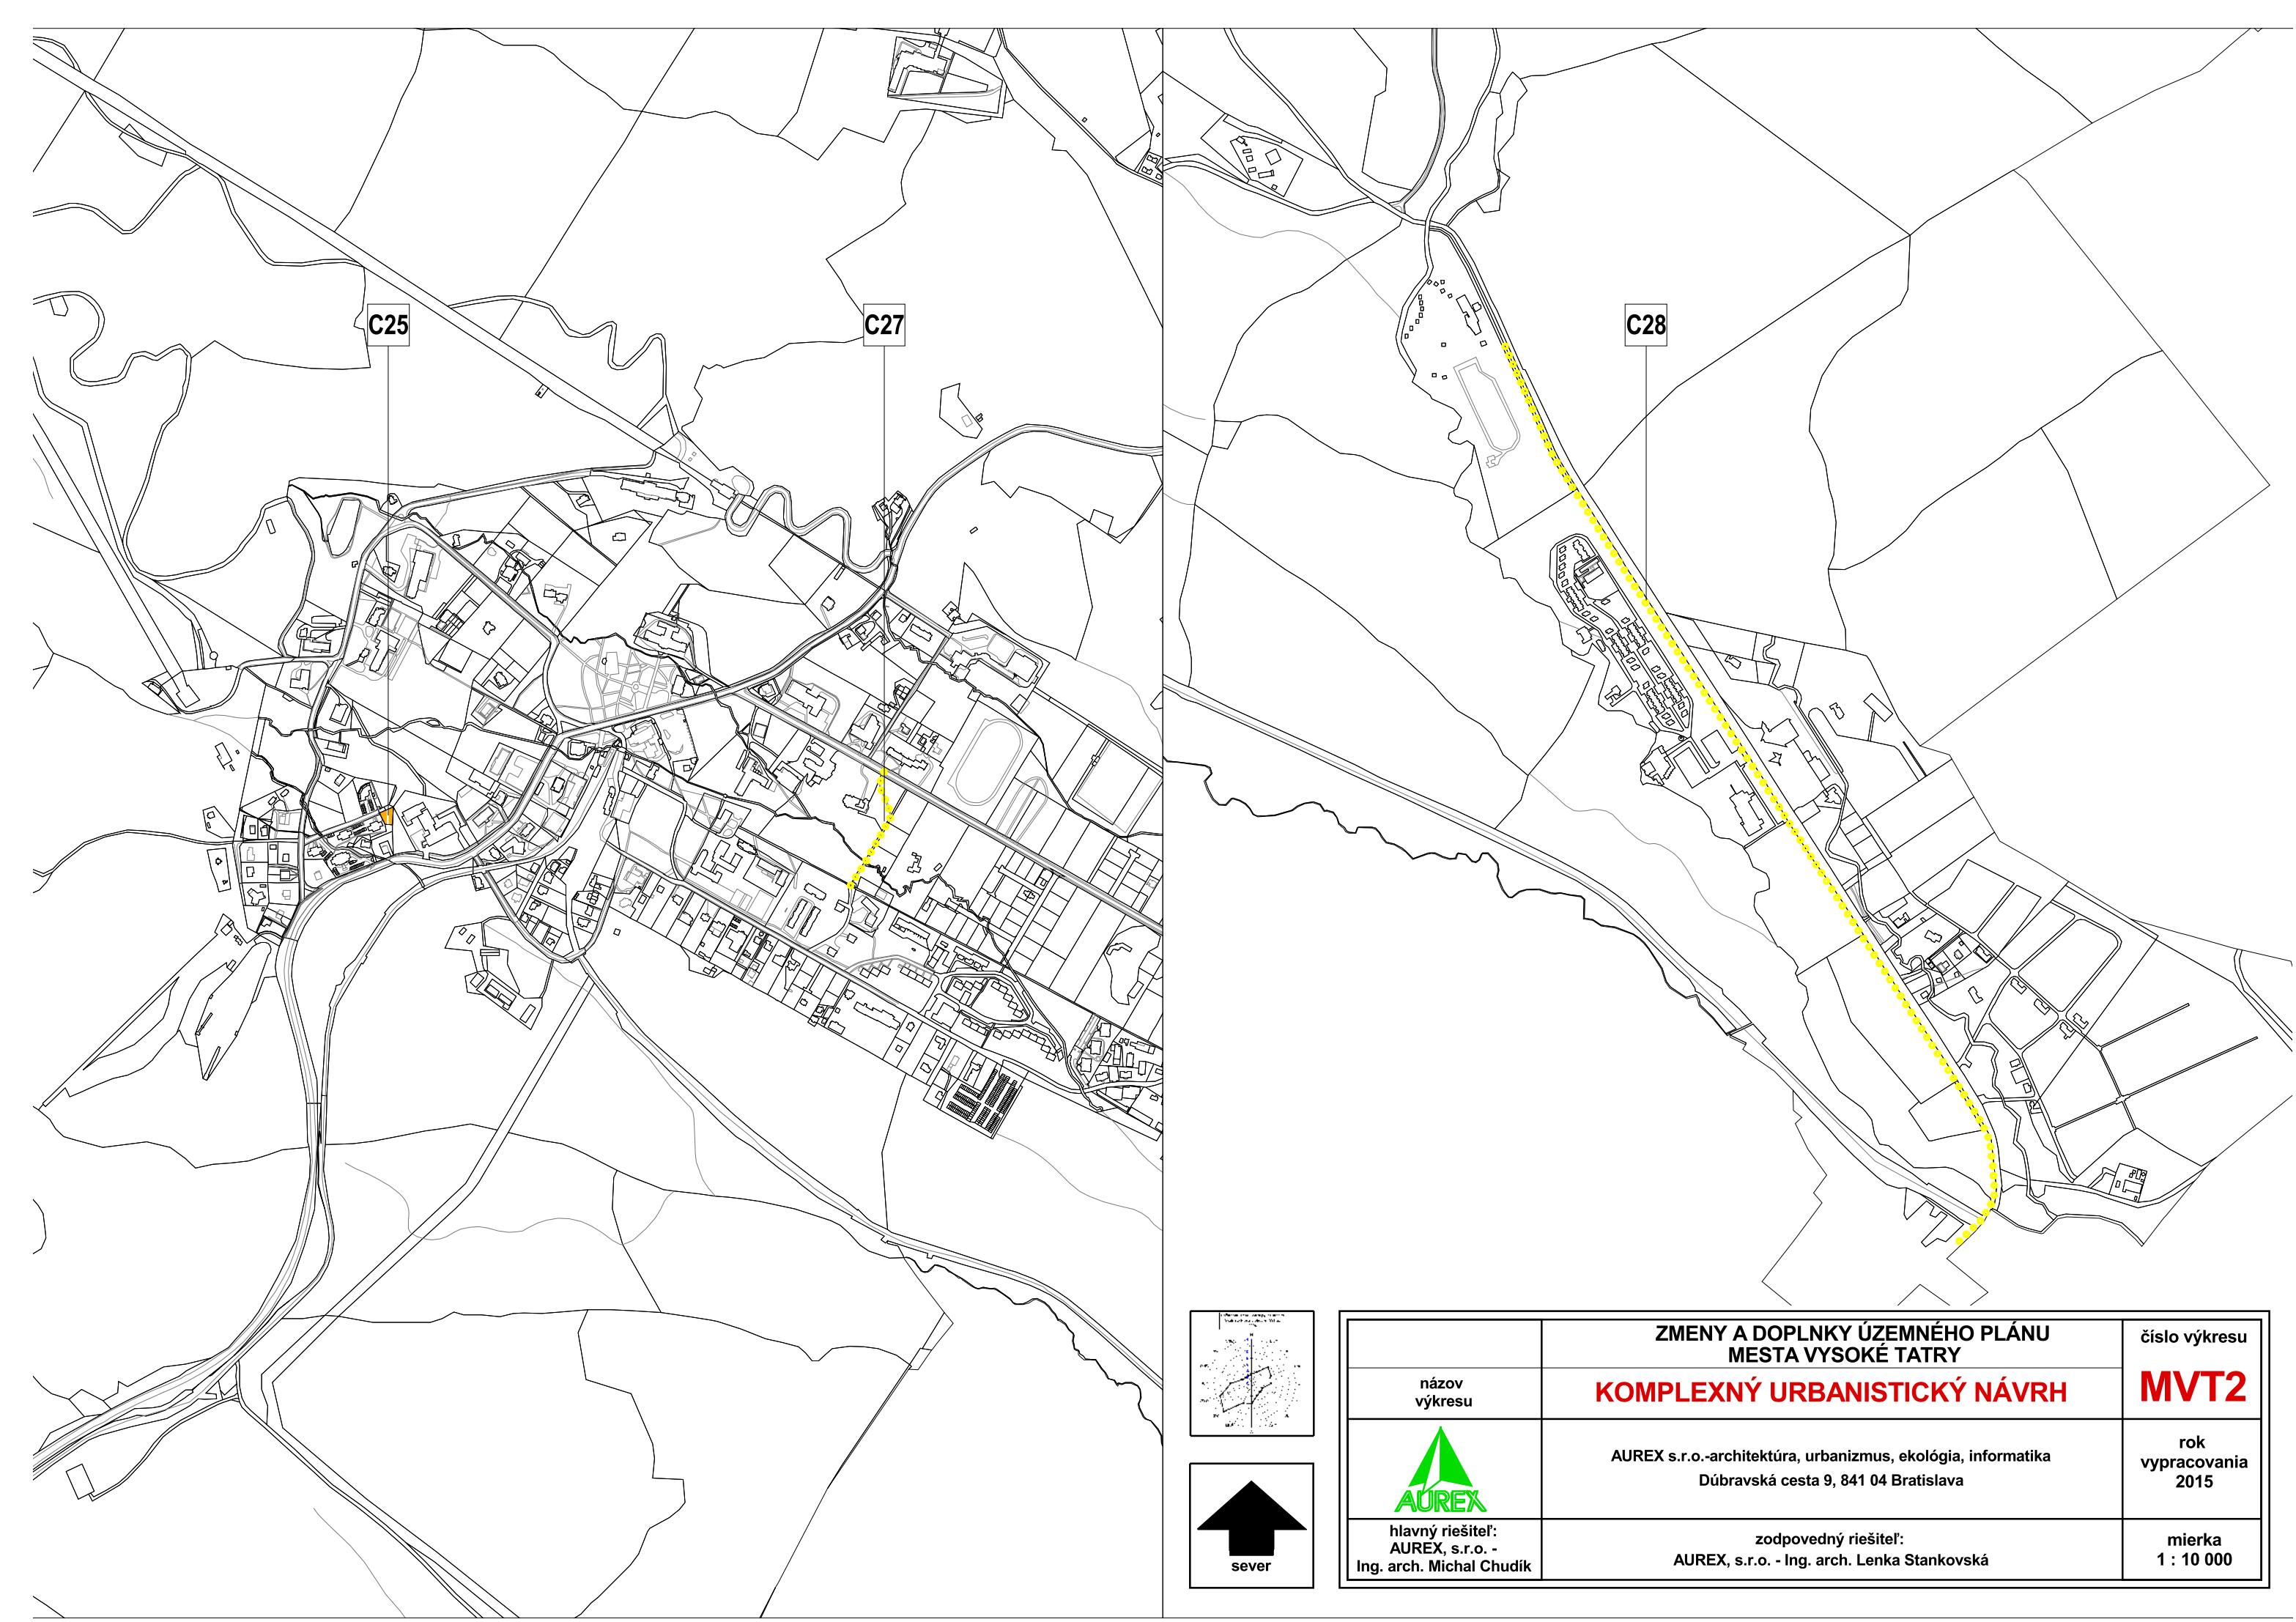

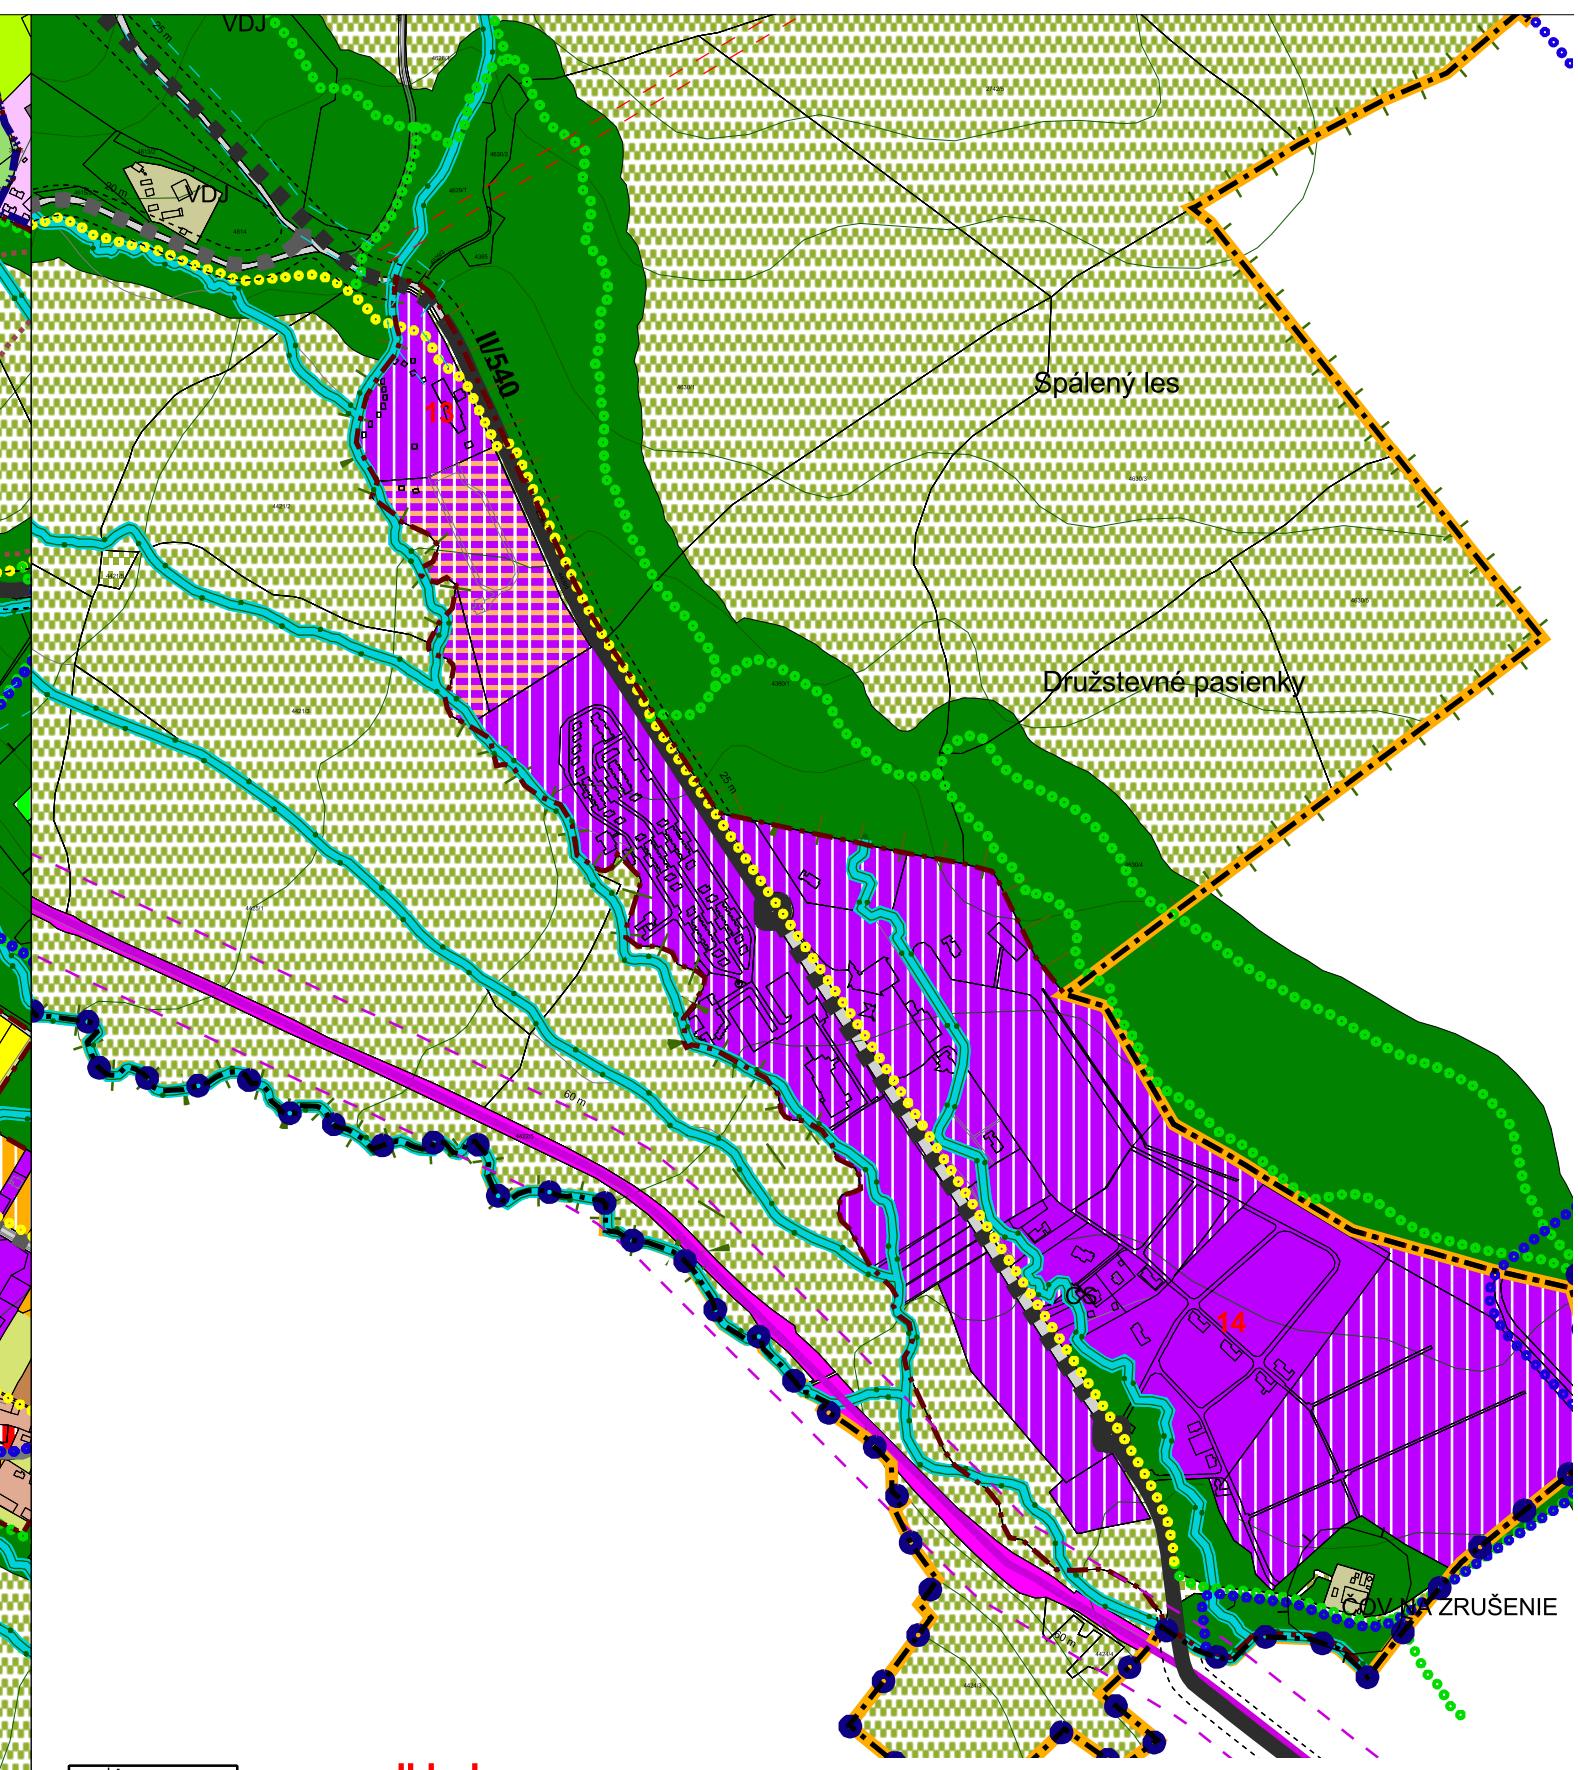

podklad:



ÚZEMNÝ PLÁN MESTA VYSOKÉ TATRY

v znení ZaD 2011/1, 2011/2, 2012/1, 2013/1 a 2014/1

názov výkresu:

MVT2 KOMPLEXNÝ URBANISTICKÝ NÁVRH

M 1:10 000

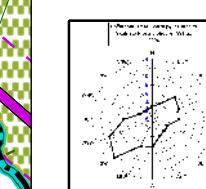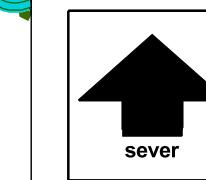



ZMENY A DOPLNKY ÚZEMNÉHO PLÁNU MESTA VYSOKÉ TATRY

č. 2014/2


etapa: NÁVRH

Legenda

stav	návrh	Hranice	stav	návrh	stav	návrh	
[grey]		Hranica kraja	[orange]	[orange]	Kempingy (KCR)	[purple]	Železničné trate
[blue dots]		Hranica kúpeľného miesta	[green]	[green]	Areály technickej vybavenosti	[dashed purple]	Zdvojkolajnenie železničnej trate
[black dashed]		Hranica katastrálneho územia	[brown]	[brown]	Areály hospodárskych dvorov	[AS]	Autobusová stanica
[red dashed]	[orange dashed]	Hranica zastavaného územia	[brown]	[brown]	Areály zariadení les. hospodárstva	[ŽS]	Železničná stanica
[dark blue dashed]		Hranica kúpeľného územia	[grey]	[grey]	Garáže a verejné parkoviská	[PP]	Sústredené verejné park. podzemné
[green]		Hranica TANAP-u	[dark blue]	[dark blue]	Osobné horské dopravné zariadenia	[grey]	Parkovací dom
[green]		Hranica prírodných rezervácií a národných prírodných rezervácií	[green]	[green]	Botanická záhrada	[grey]	Sústredené garážové dvory
[green]		Ochranné pásmo prírodného minerálneho zdroja 1. stupňa	[green]	[green]	Cintoriny	[grey]	Čerpacia stanica pohonných hmôt
[green]		Ochranné pásmo prírodného minerálneho zdroja 2. stupňa	[green]	[green]	Lesy		
[orange]		Ložisko nevyhradeného nerastu	[green]	[green]	Rekreačné lesy		
[purple]		Pamiatková zóna	[green]	[green]	Trvalé trávne porasty		
Funkčné plochy							
[purple]	[purple]	Cestovný ruch (CR)	[yellow]	[yellow]	Otvorené lúčne plochy		
[purple]	[purple]	Polyfunkčné plochy (OV a CR)	[green]	[green]	Parkovo upravená zeleň		
[red]	[red]	Polyfunkčné plochy (OV a Bb)	[green]	[green]	Historický park		
[orange]	[orange]	Polyfunkčné plochy (Br a SR)	[green]	[green]	Záhrady		
[yellow]	[yellow]	Polyfunkčné plochy (S a CR)	[cyan]	[cyan]	Vodné toky a plochy		
[purple]	[purple]	Polyfunkčné plochy (CR a KCR)	[grey]	[grey]	Objekty zapísané v ÚZPF		
[dark red]	[dark red]	Občianske vybavenie (OV)	[green]	[green]	Pamäti hodnosti mesta Vysoké Tatry		
[pink]	[pink]	Kúpeľná liečba					
[yellow]	[yellow]	Športovo-rekreačné aktivity (SR)					
[yellow]	[yellow]	Športové vybavenie (S)					
[red]	[red]	Bytové domy (Bb)					
[orange]	[orange]	Rodinné domy (Br)					
Doprava							
[black]	[dashed black]	Zberné komunikácie	[dashed purple]	[dashed purple]	Cestné, železničné		
[black]	[dashed black]	Obslužné komunikácie	[dashed blue]	[dashed blue]	VTL plyn, 22kV vedenie		
[yellow]	[yellow]	Pešie a cyklistické cesty-hlavné, rekreačné, rekreáčne-altern., turistické	[dashed green]	[dashed green]	Ochranné pásmo ČOV, cintorína		
[magenta]		Plochy železníc	[red]	[red]	Ochranné pásmo vodných tokov - 10m pozdiž oboch brehov		


podklad:

ÚZEMNÝ PLÁN MESTA VYSOKÉ TATRY
v znení ZaD 2011/1, 2011/2, 2012/1, 2013/1 a 2014/1

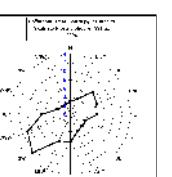



názov výkresu:

4C. KOMPLEXNÝ URBANISTICKÝ NÁVRH

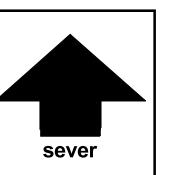



M 1:5000

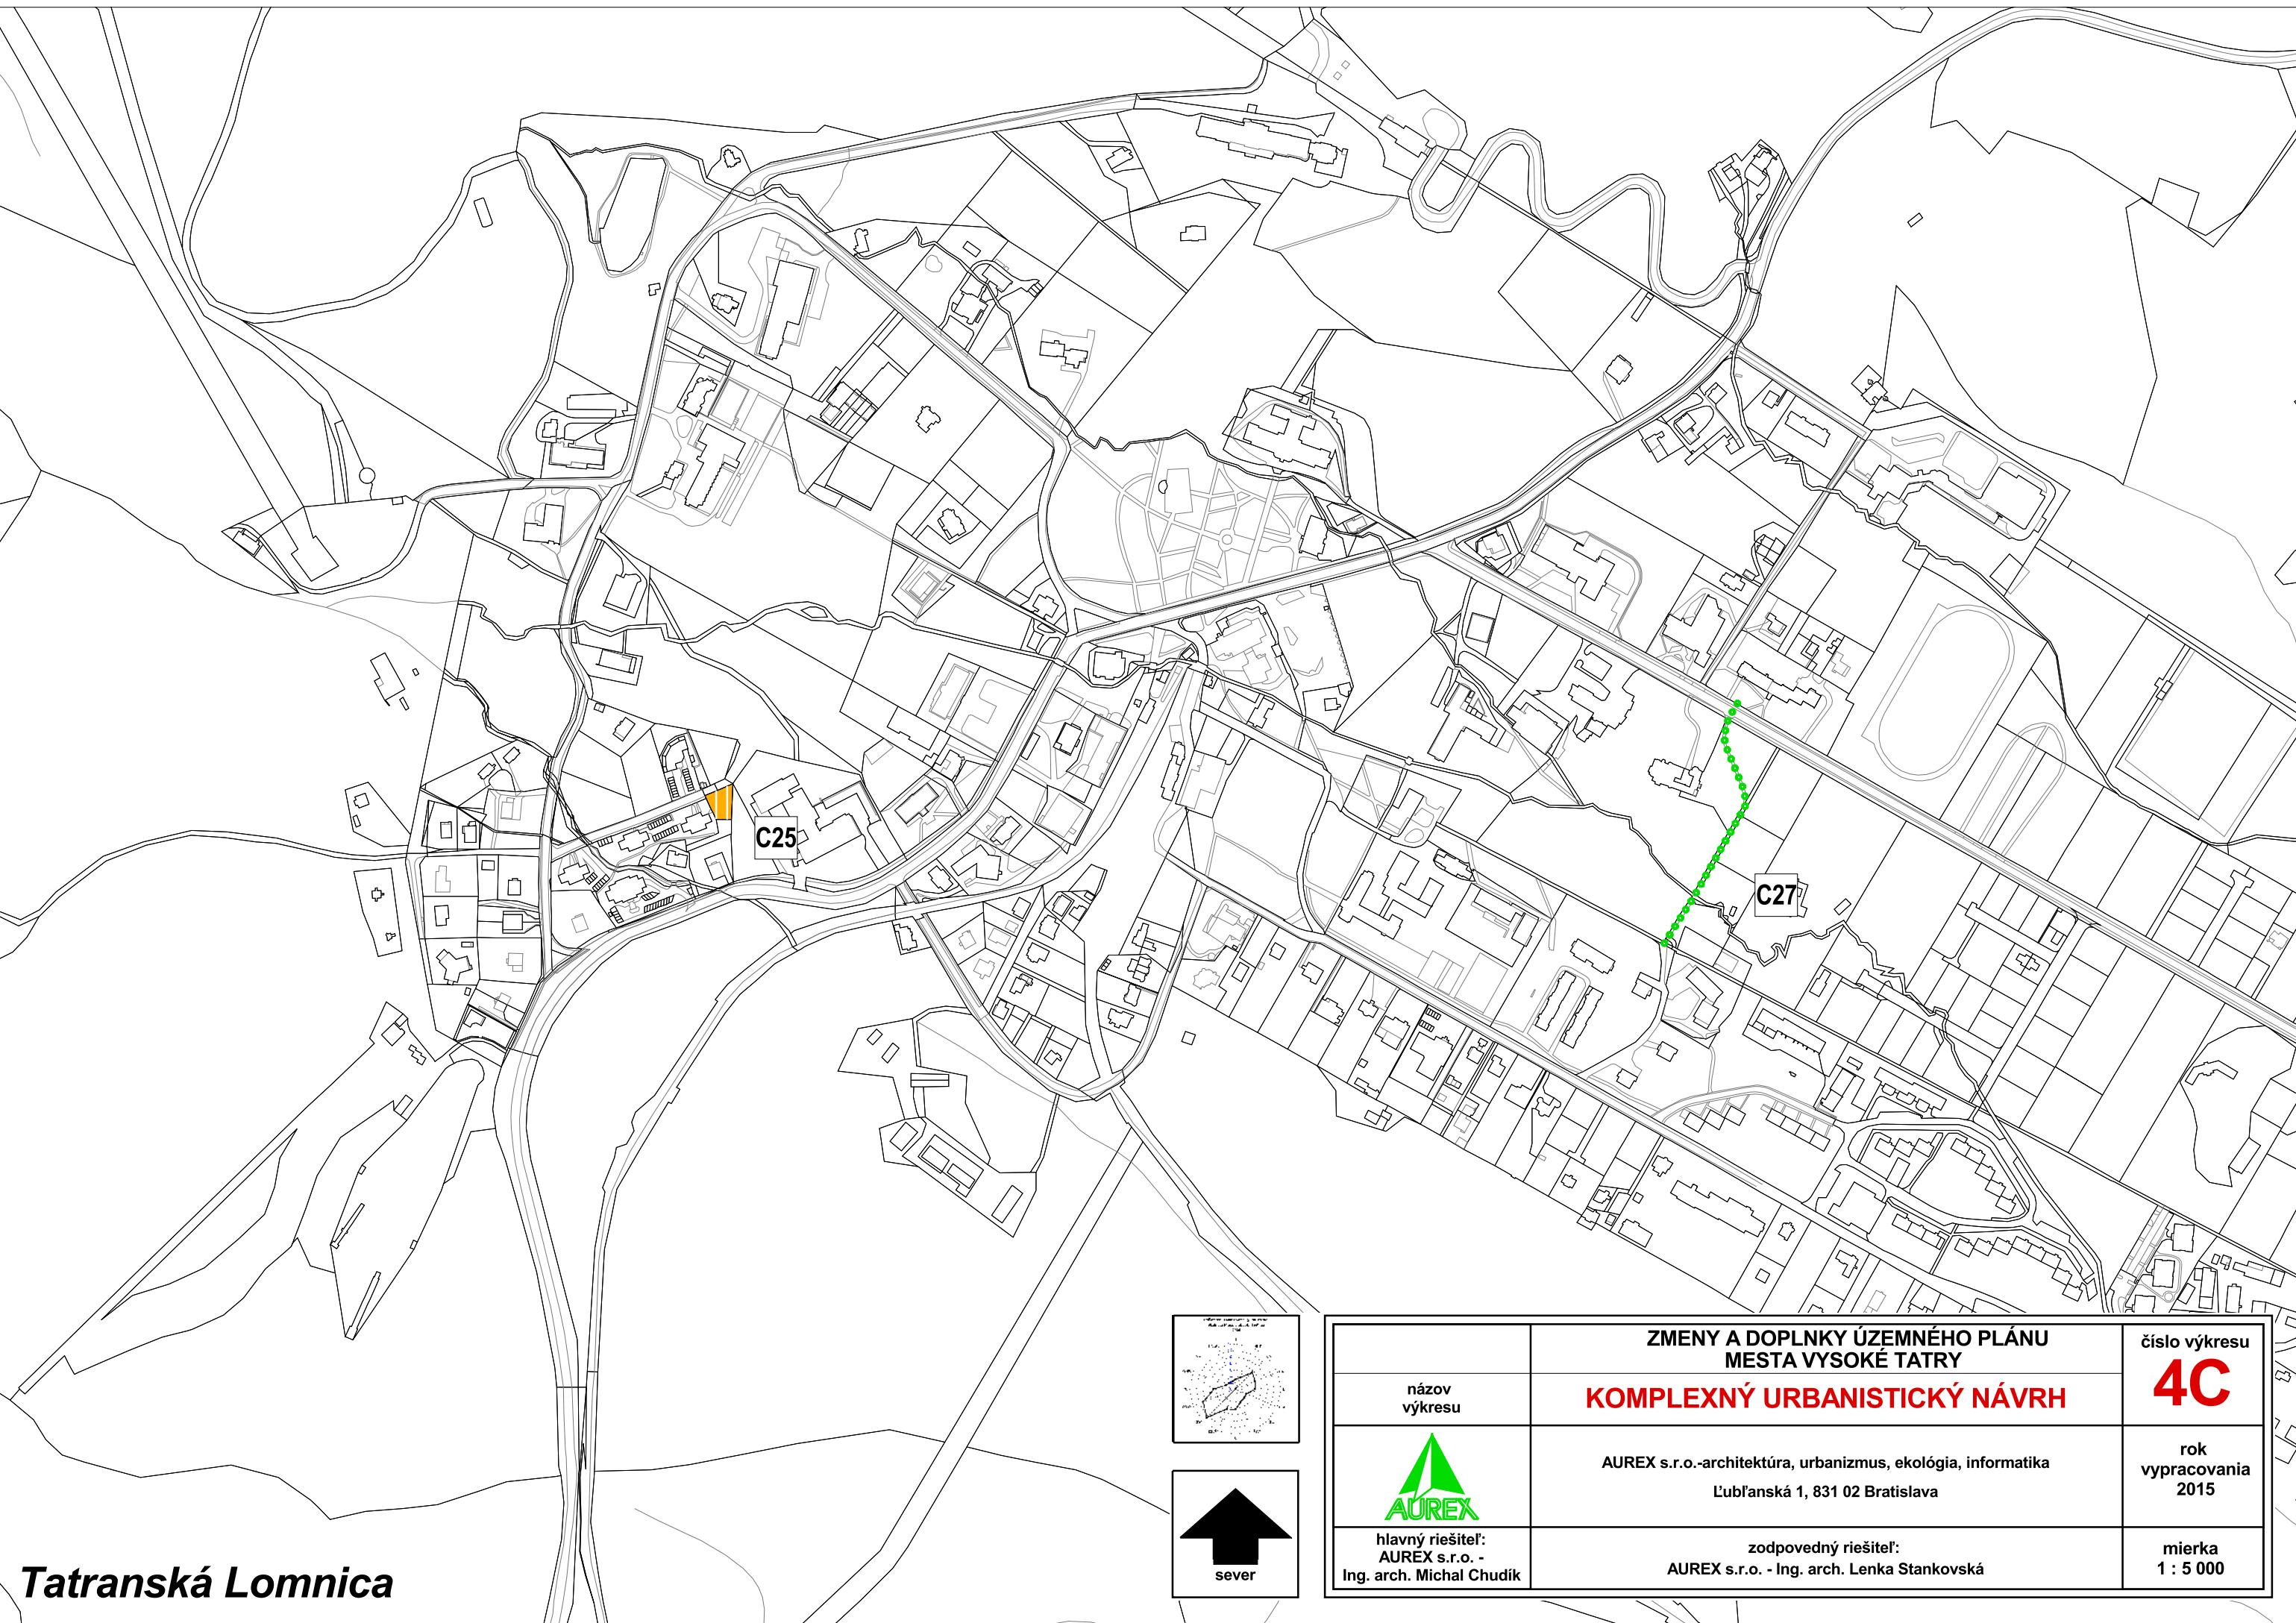


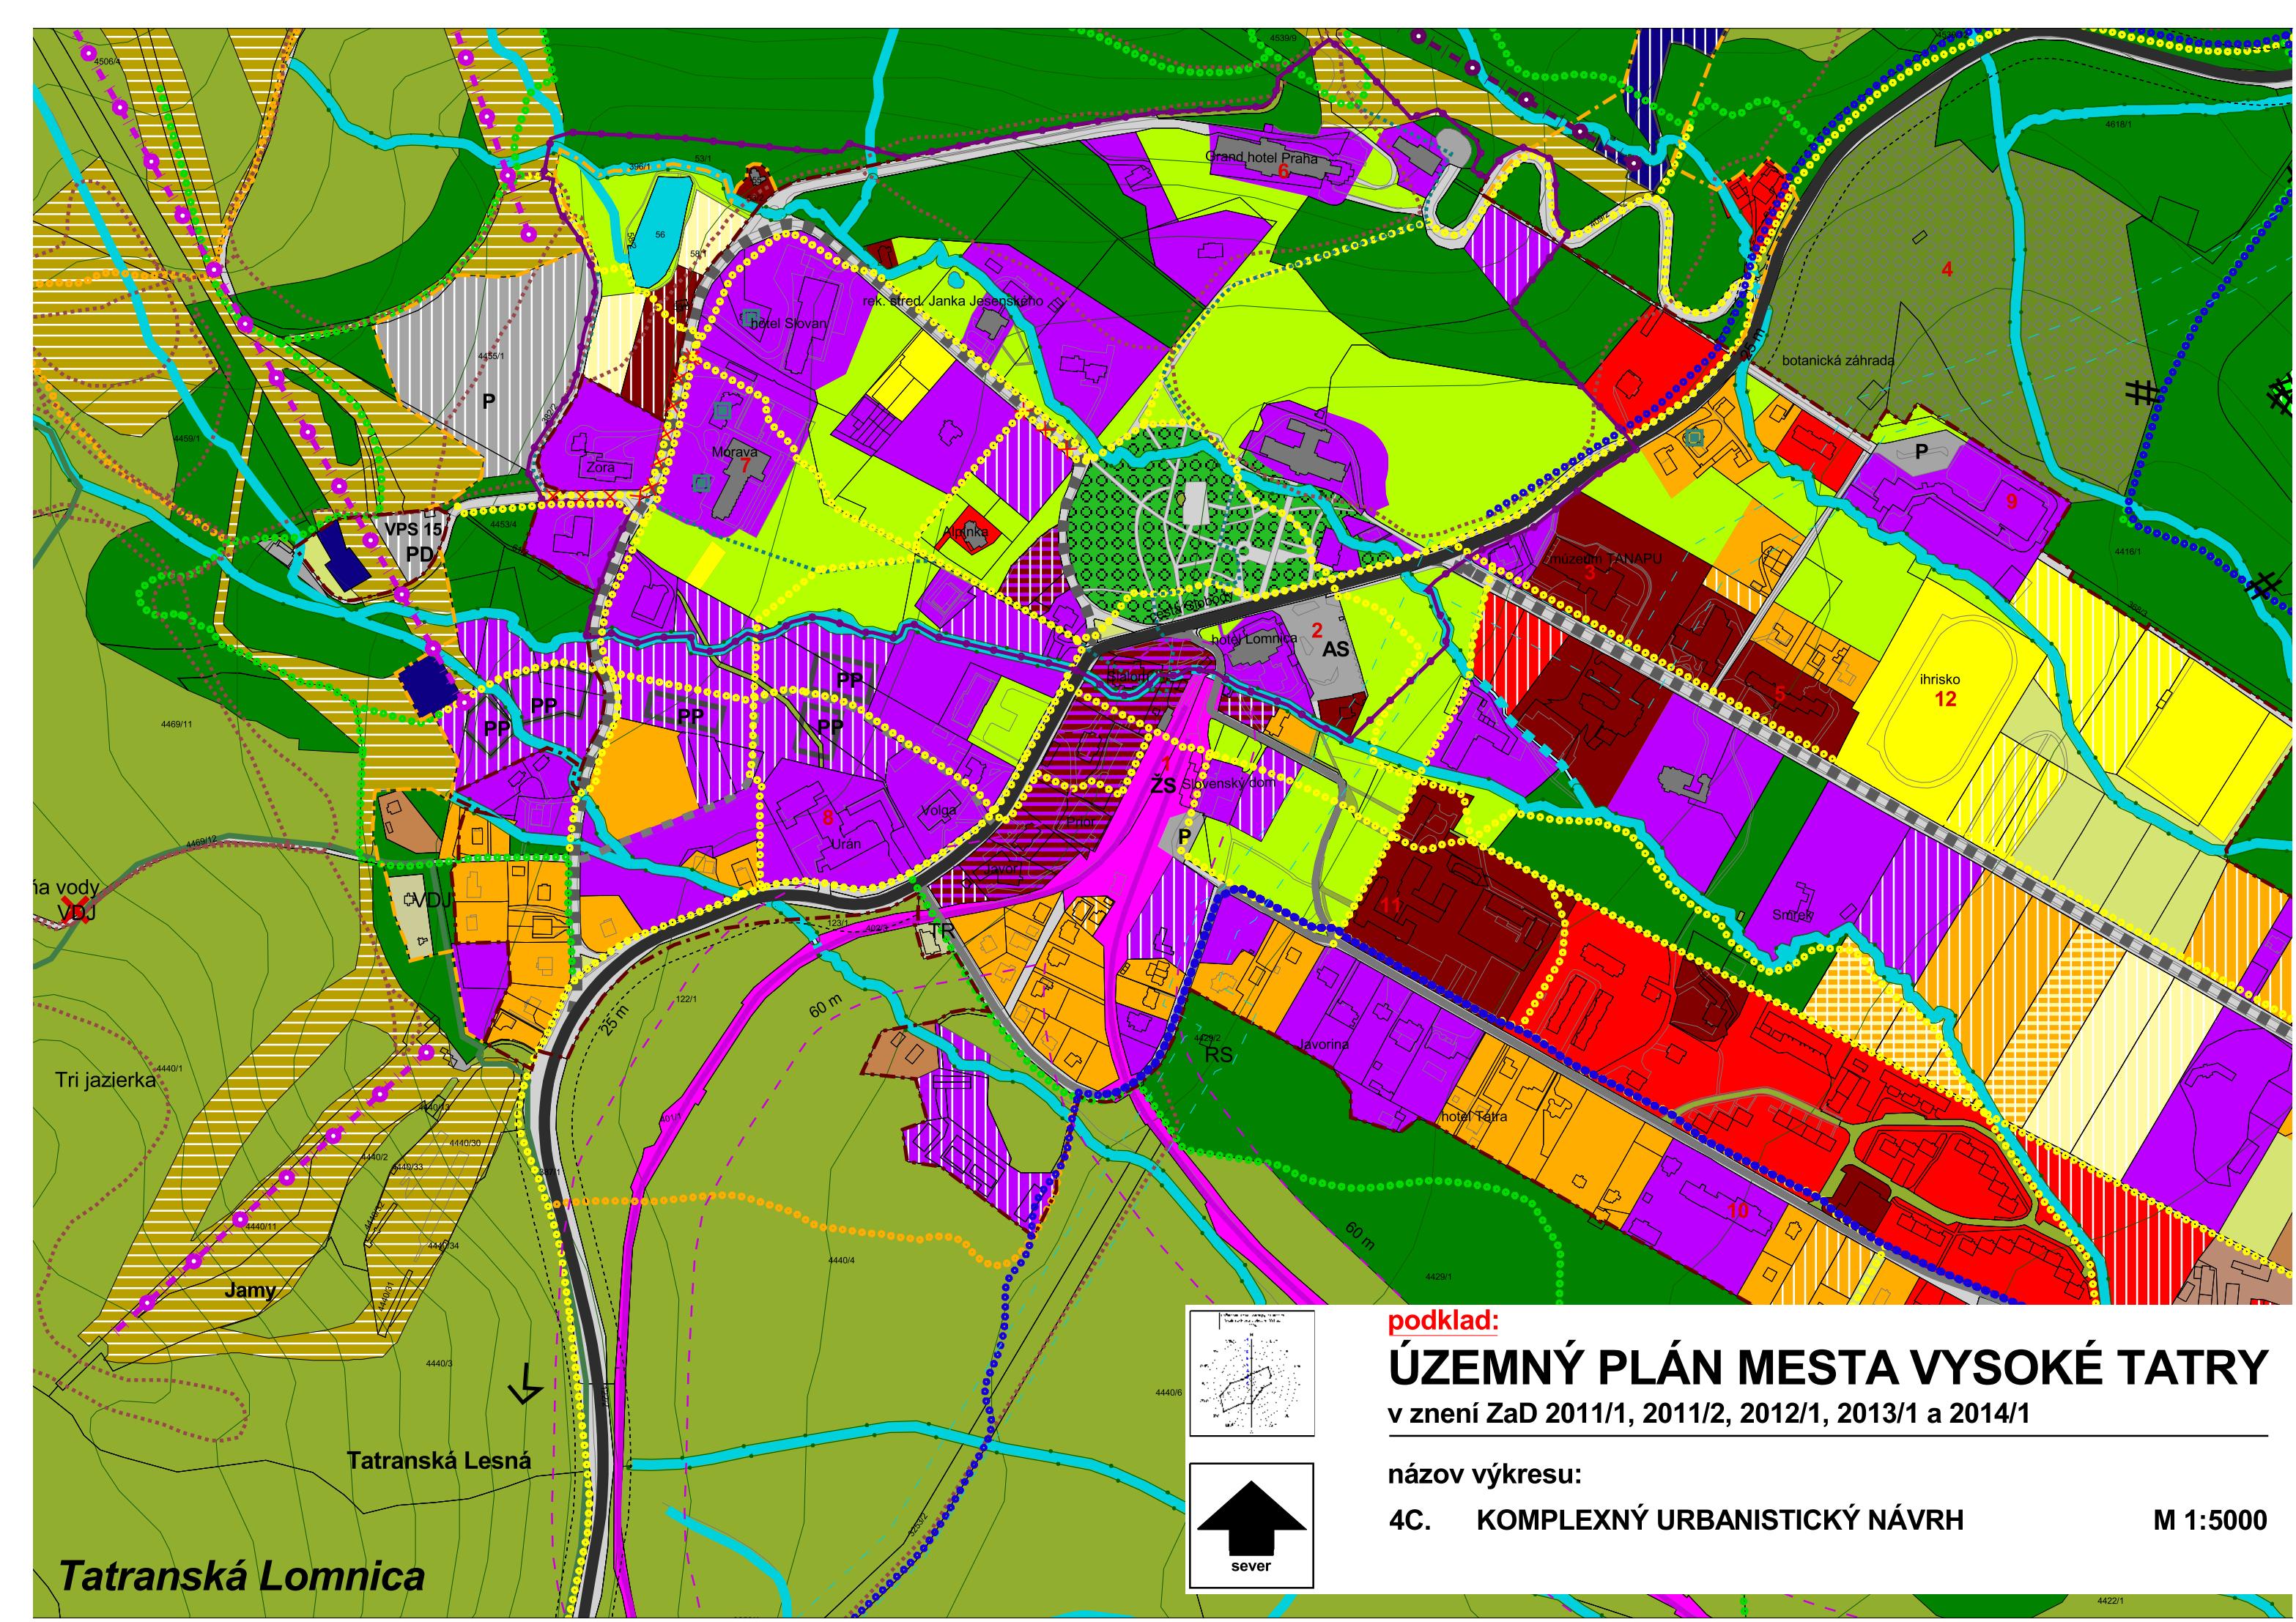




Tatranská Lomnica

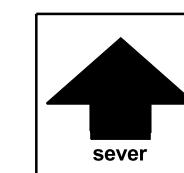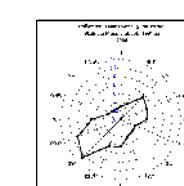

názov výkresu	ZMENY A DOPLNKY ÚZEMNÉHO PLÁNU MESTA VYSOKÉ TATRY KOMPLEXNÝ URBANISTICKÝ NÁVRH	číslo výkresu 4C
	AUREX s.r.o.-architektúra, urbanizmus, ekológia, informatika Ľubľanská 1, 831 02 Bratislava	rok vypracovania 2015
hlavný riešiteľ: AUREX s.r.o. - Ing. arch. Michal Chudík	zodpovedný riešiteľ: AUREX s.r.o. - Ing. arch. Lenka Stankovská	mierka 1 : 5 000

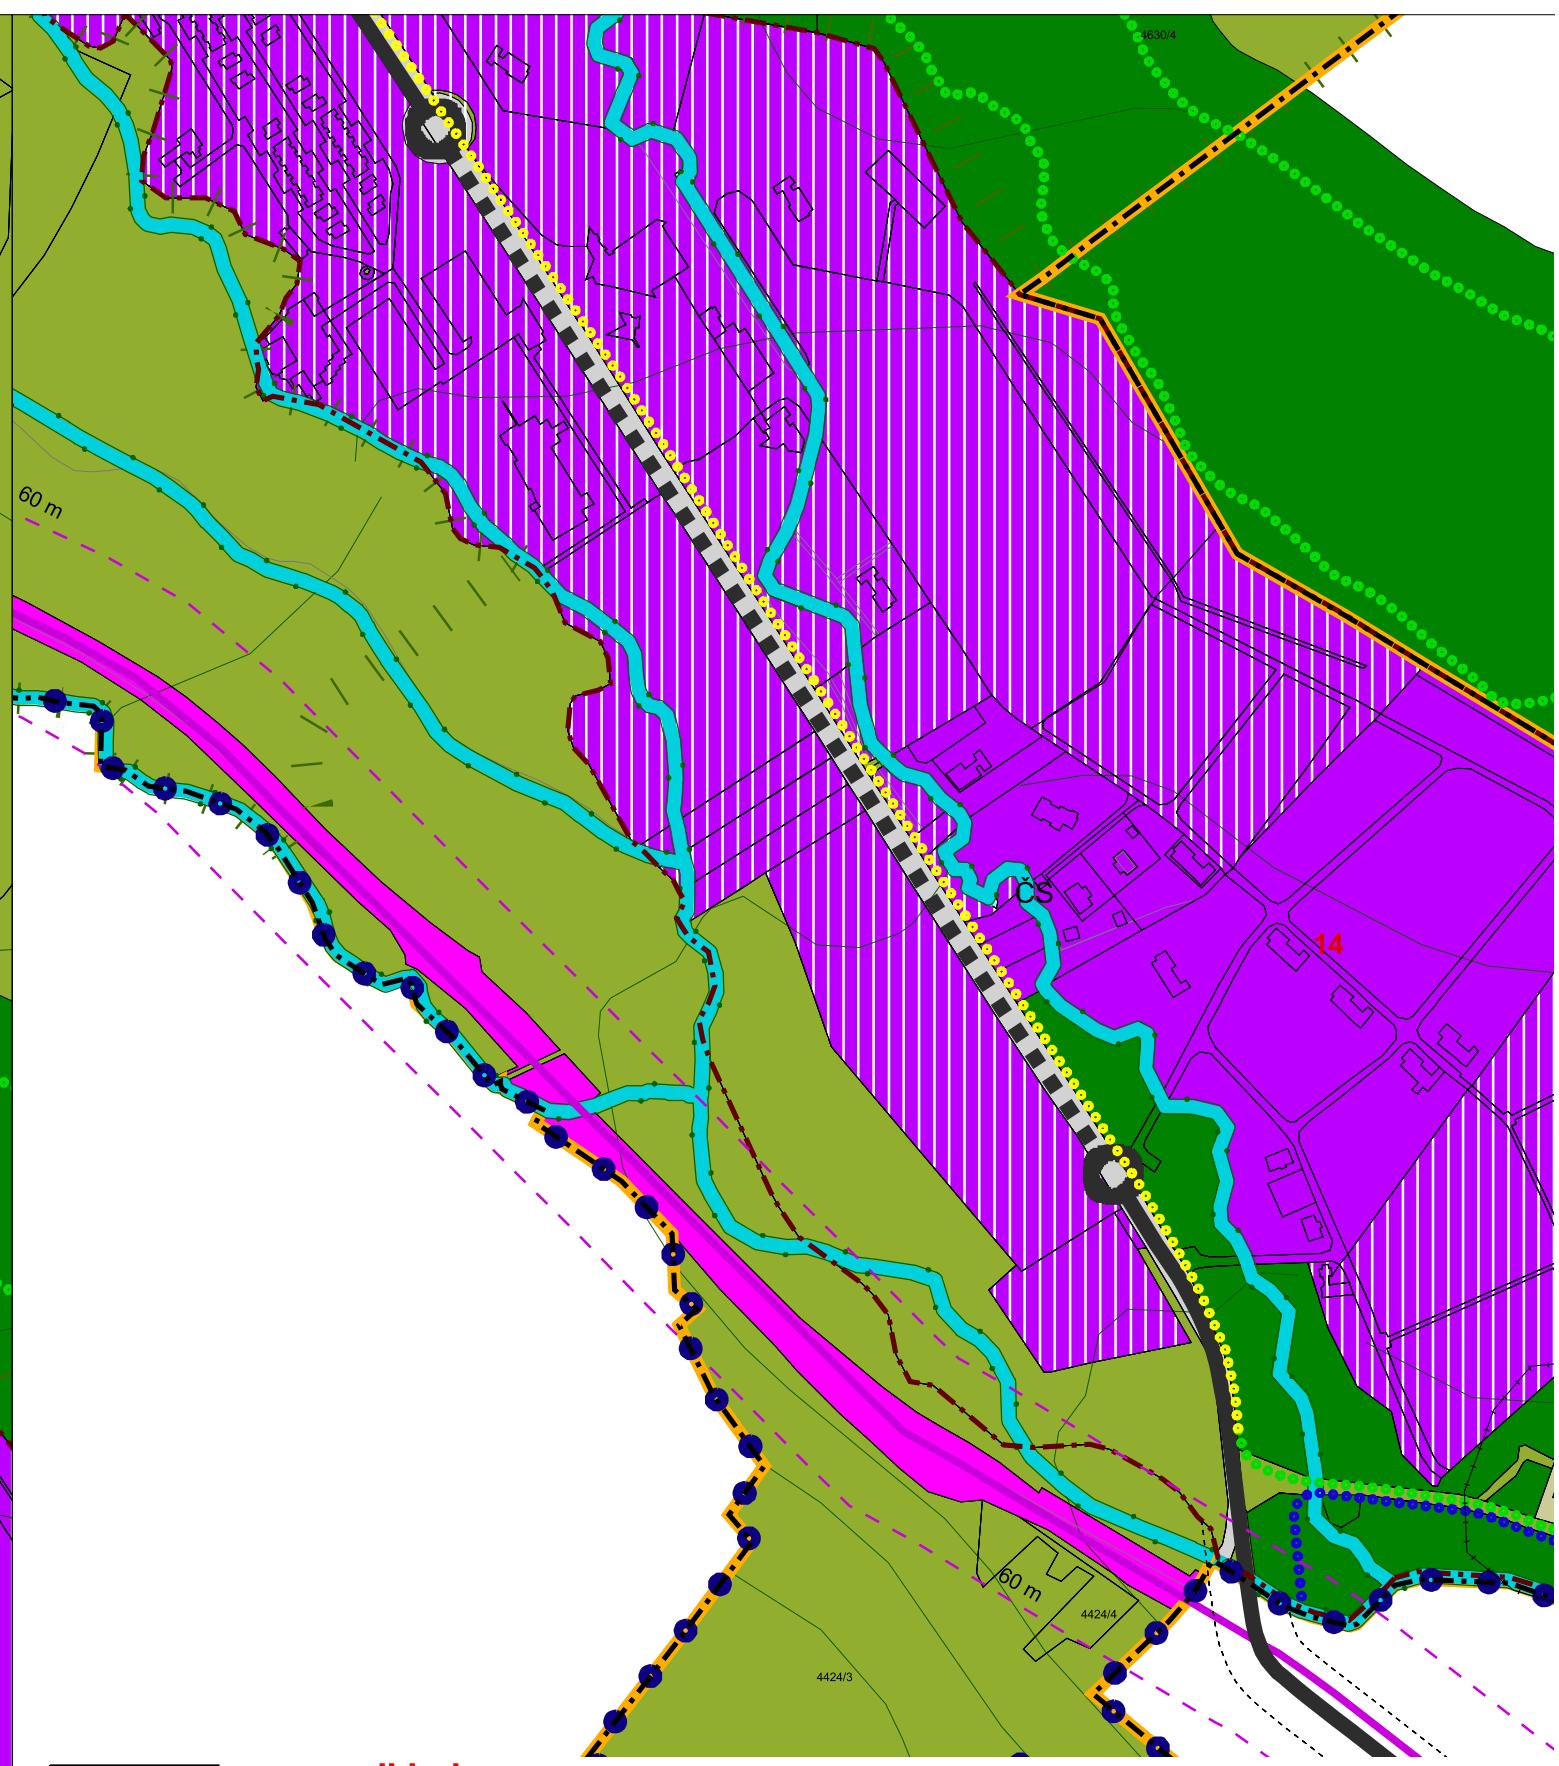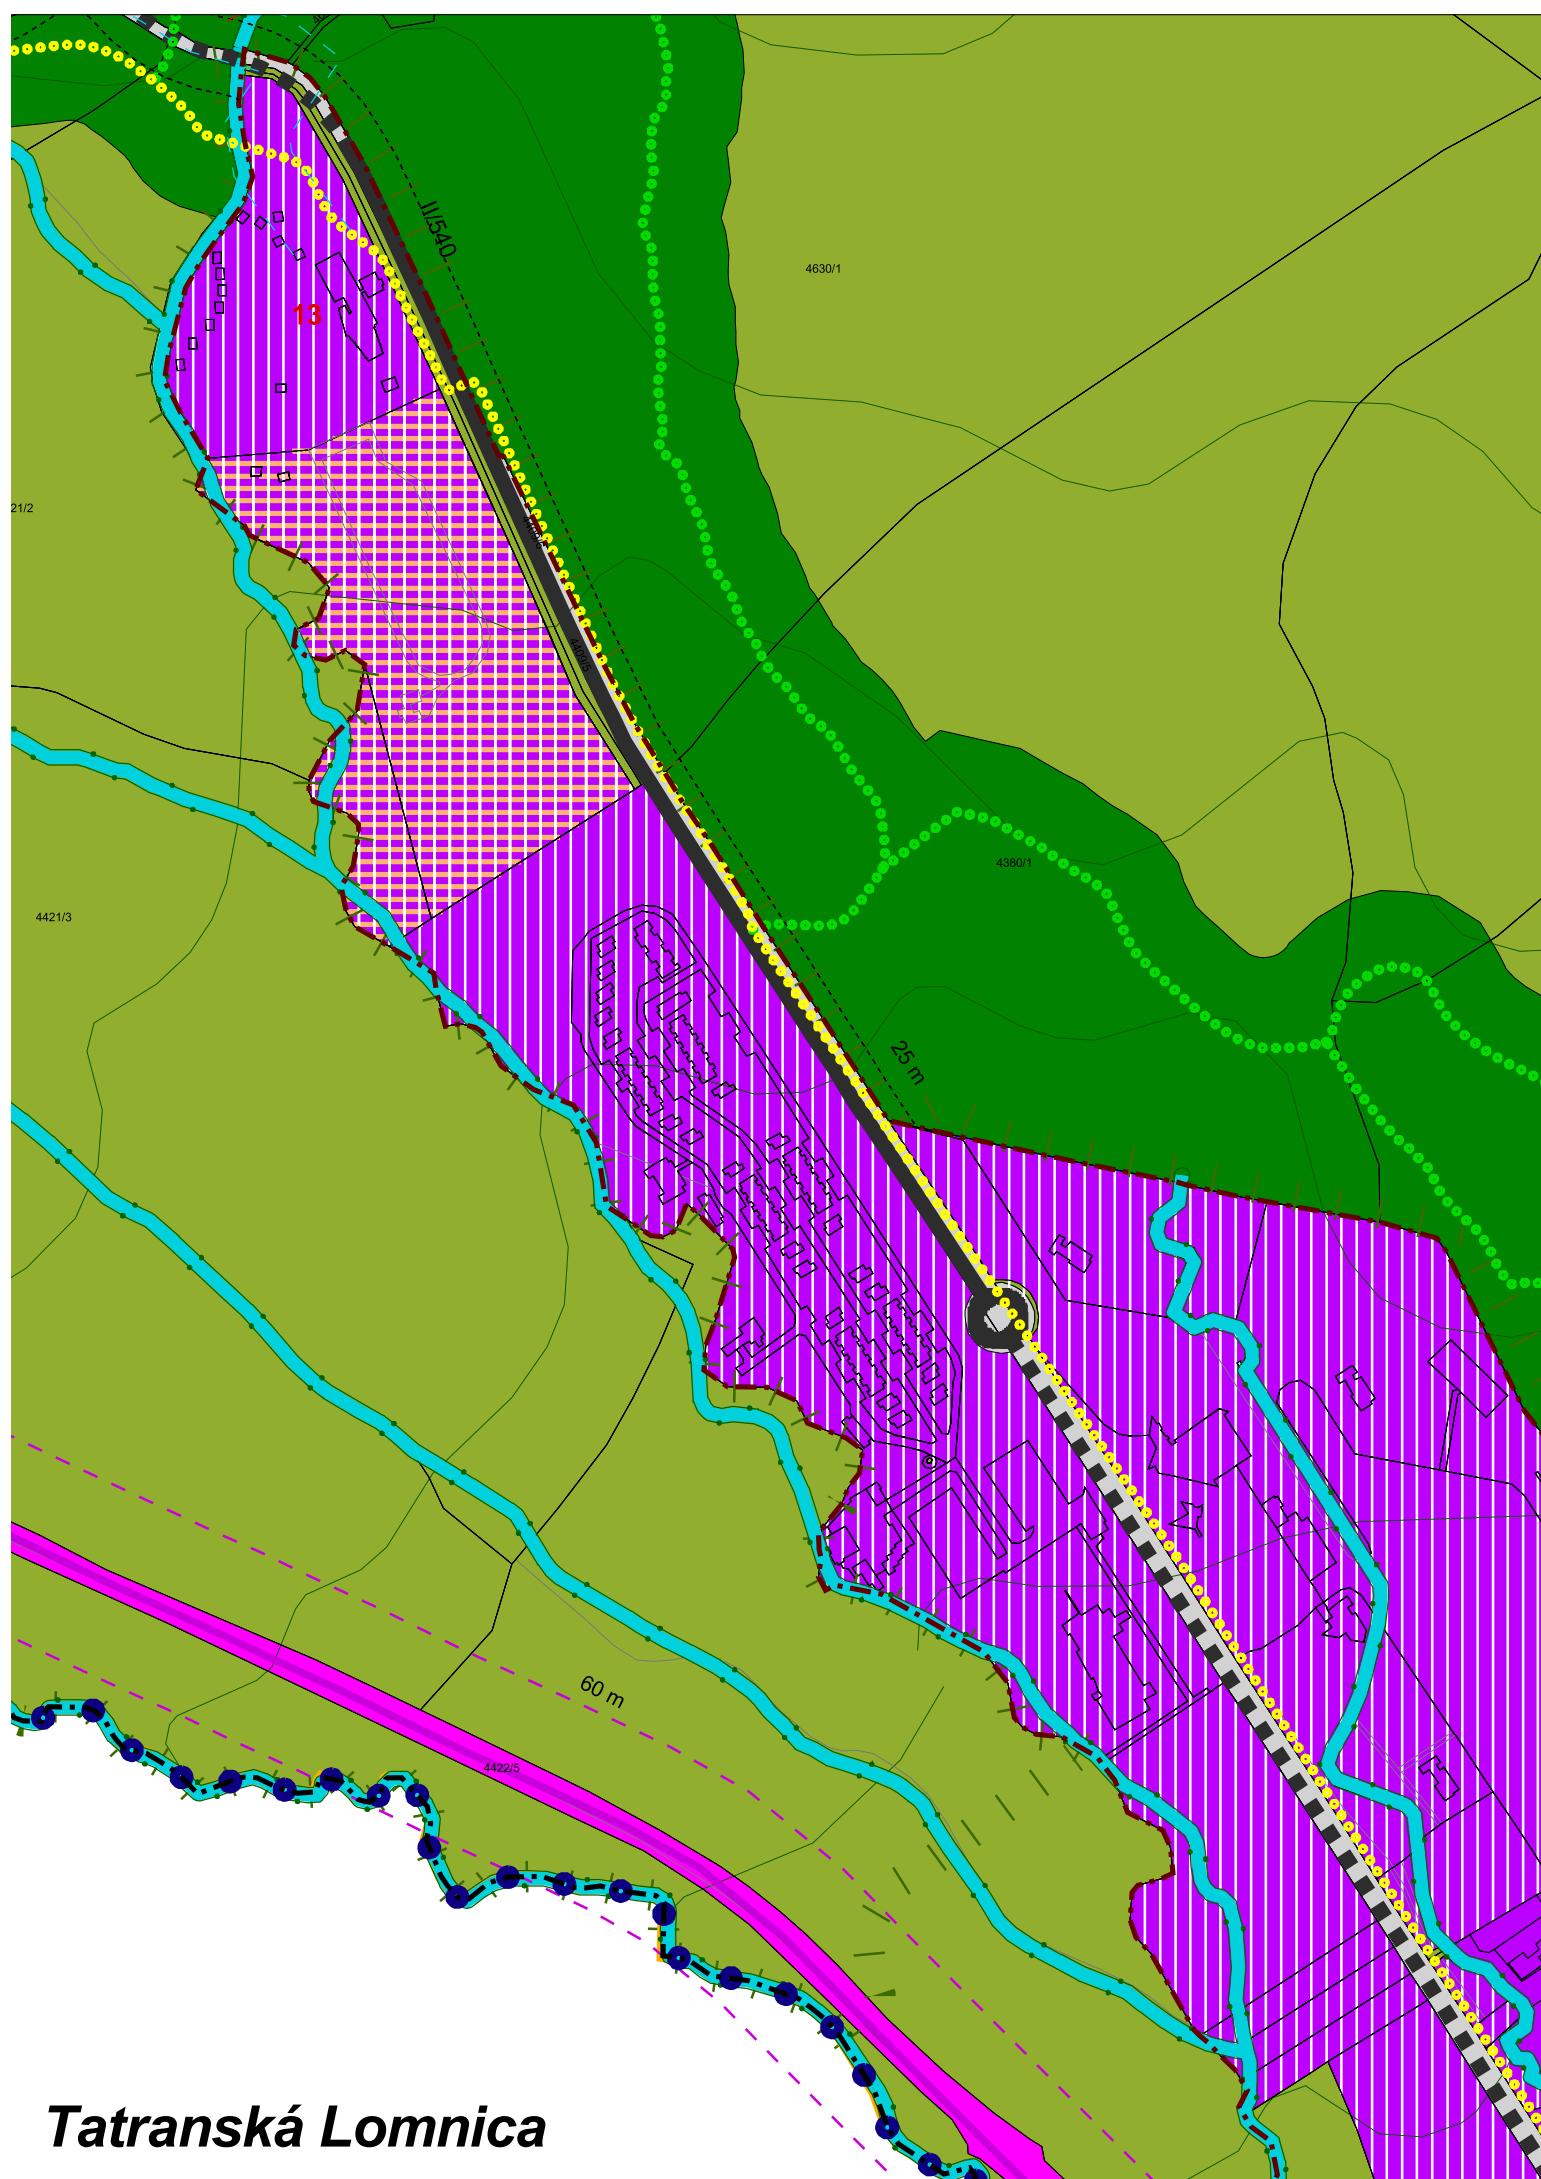

podklad:


ÚZEMNÝ PLÁN MESTA VYSOKÉ TATRY


v znení ZaD 2011/1, 2011/2, 2012/1, 2013/1 a 2014/1

názov výkresu:

4C. KOMPLEXNÝ URBANISTICKÝ NÁVRH

M 1:5000

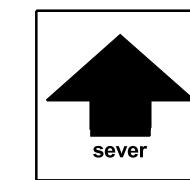


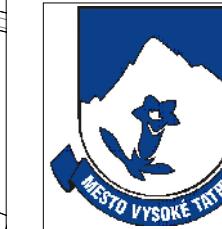


ZMENY A DOPLNKY ÚZEMNÉHO PLÁNU MESTA VYSOKÉ TATRY

č. 2014/2



lokalita C27

etapa: NÁVRH

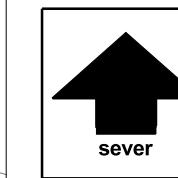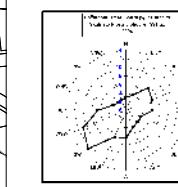

názov výkresu	ZMENY A DOPLNKY ÚZEMNÉHO PLÁNU MESTA VYSOKÉ TATRY VEREJNÉ DOPRAVNÉ VYBAVENIE	číslo výkresu 5C.
	AUREX s.r.o.-architektúra, urbanizmus, ekológia, informatika Ľubľanská 1, 831 02 Bratislava	rok vypracovania 2015
hlavný riešiteľ: AUREX s.r.o. - Ing. arch. Michal Chudík	zodpovedný riešiteľ: AUREX s.r.o. - Ing. arch. Lenka Stankovská	mierka 1 : 5 000

Tatranská Lomnica

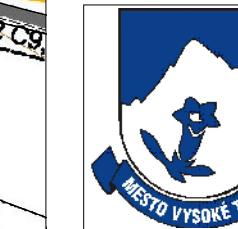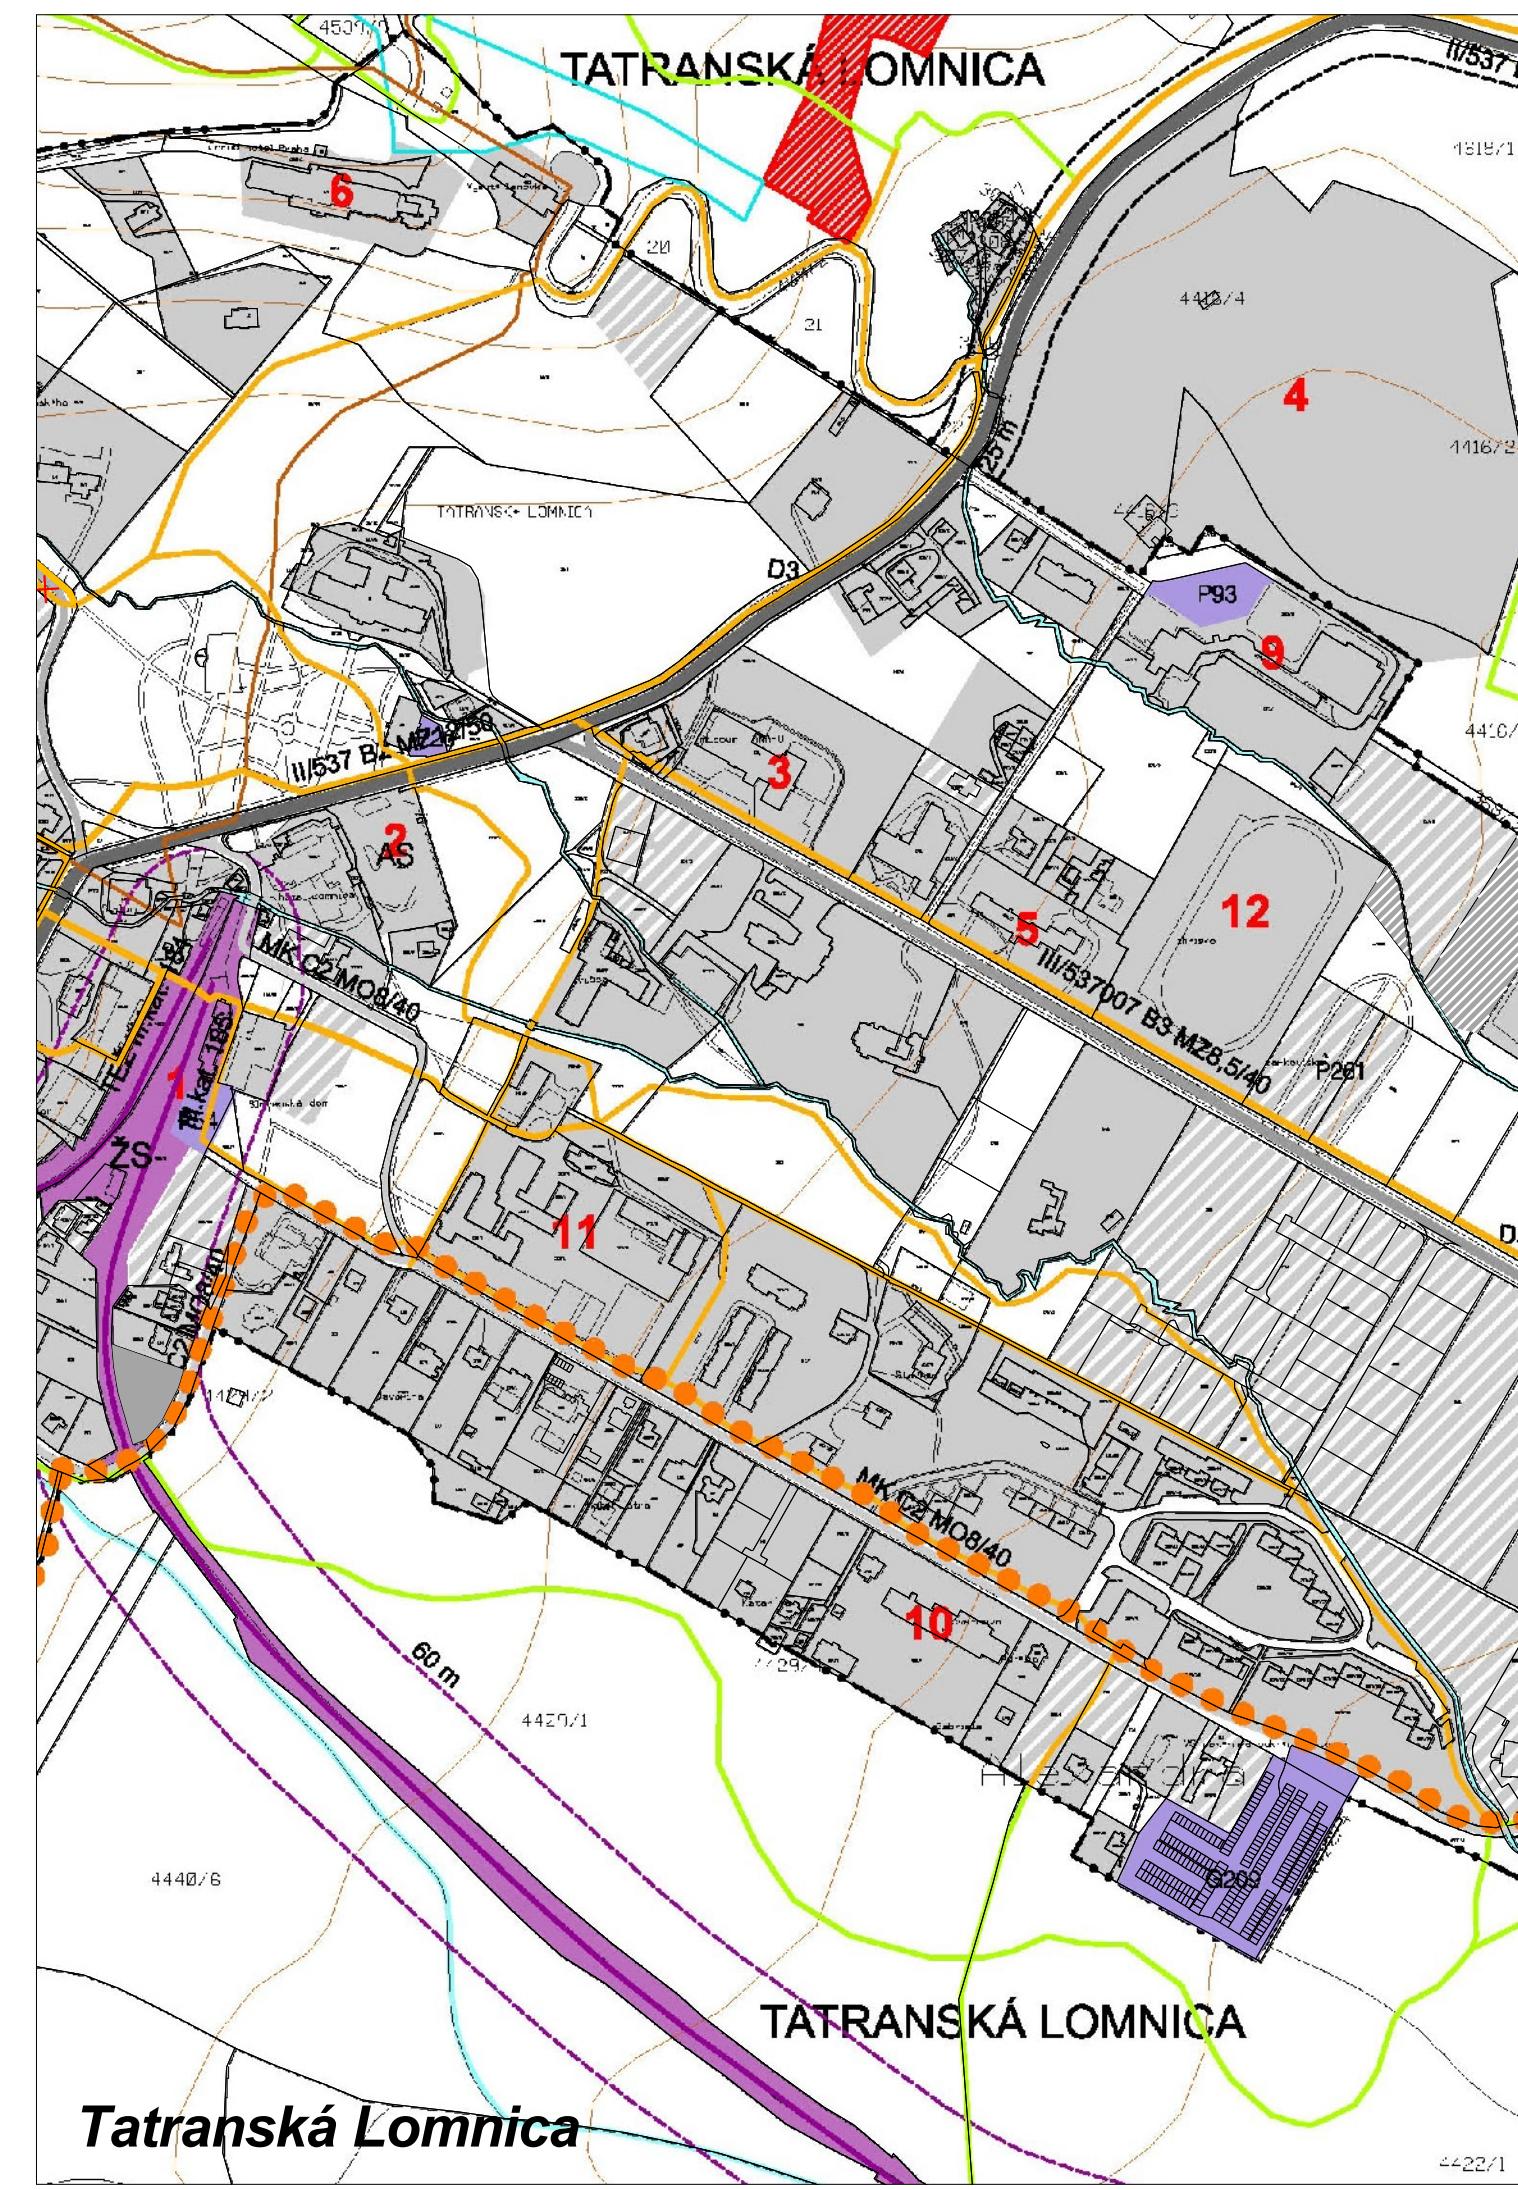

ZMENY A DOPLNKY ÚZEMNÉHO PLÁNU MESTA VYSOKÉ TATRY

č. 2014/2

etapa: NÁVRH

Legenda

stav	návrh	
		Hranica katastrálneho územia
		Hranica zastavaného územia
		Zastavané plochy
		Zberné komunikácie funkč. triedy B1, B2
		Zberné komunikácie funkč. triedy B3
		Obslužné komunikácie funkč. triedy C2, C3
II/537	II/537	Číslo cesty
MK	MK	Označenie miestnej komunikácie
MZ8,5/50	MZ8,5/50	Kategória komunikácie
		Hlavné pešie a cyklistické komunikácie funkč. triedy D1, D3
		Doplnkové pešie a cyklistické komunikácie funkč. triedy D3
		Rekreačné chodníky
		Turistické chodníky
		Cyklistická magistrála funkč. triedy D2
		Plochy železníc
		Železničné trate III. kategórie
183		Číslo železničnej trate
AS	AS	Autobusová stanica
žs	žs	Železničná stanica
		Heliport
		Sústredené verejné parkovacie plochy
		Sústredené verejné parkovacie plochy - podzemné
		Parkovací dom
		Sústredené garážové plochy
čSPH	čSPH	Čerpacia stanica pohonného hmot
		Ochranné pásmo ciest a železničných tráť
		Lanové dráhy a lyžiarske vleky
		Obrys priestorov lyžiarskych zjazdových tratí
		Obrys priestorov lyžiarskych zjazdových tratí - územná rezerva
		Poprad - Starý Smokovec
		Cyklistická magistrála funkčnej triedy D2 zrušenie návrhu UPN



podklad:

ÚZEMNÝ PLÁN MESTA VYSOKÉ TATRY

v znení ZaD 2011/1, 2011/2, 2012/1, 2013/1 a 2014/1

názov výkresu:

5C. VEREJNÉ DOPRAVNÉ VYBAVENIE

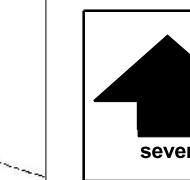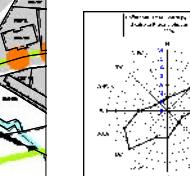

M 1:5000



ZMENY A DOPLNKY ÚZEMNÉHO PLÁNU MESTA VYSOKÉ TATRY

č. 2014/2


etapa: NÁVRH

Legenda

stav	návrh	
		Hranica katastrálneho územia
		Hranica zastavaného územia
		Zastavané plochy
		Zberné komunikácie funkč. triedy B1, B2
		Zberné komunikácie funkč. triedy B3
		Obslužné komunikácie funkč. triedy C2, C3
II/537	II/537	Číslo cesty
MK	MK	Označenie miestnej komunikácie
MZ8,5/50	MZ8,5/50	Kategória komunikácie
		Hlavné pešie a cyklistické komunikácie funkč. triedy D1, D3
		Doplnkové pešie a cyklistické komunikácie funkč. triedy D3
		Rekreačné chodníky
		Turistické chodníky
		Cyklistická magistrála funkč. triedy D2
		Plochy železníc
		Železničné trate III. kategórie
183		Číslo železničnej trate
AS	AS	Autobusová stanica
žs	žs	Železničná stanica
		Heliport
		Sústredené verejné parkovacie plochy
		Sústredené verejné parkovacie plochy - podzemné
		Parkovací dom
		Sústredené garážové plochy
čSPH	čSPH	Čerpacia stanica pohonných hmôt
		Ochranné pásmo ciest a železničných tráv
		Lanové dráhy a lyžiarske vleky
		Obrys priestorov lyžiarskych zjazdových tratí
		Obrys priestorov lyžiarskych zjazdových tratí - územná rezerva


podklad:

ÚZEMNÝ PLÁN MESTA VYSOKÉ TATRY
v znení ZaD 2011/1, 2011/2, 2012/1, 2013/1 a 2014/1

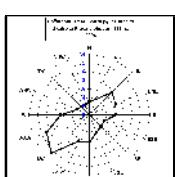

názov výkresu:



5C. VEREJNÉ DOPRAVNÉ VYBAVENIE

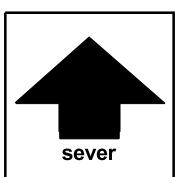



M 1:5000



Tatranská Lomnica

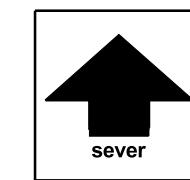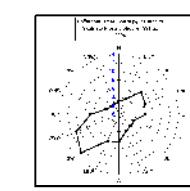

ZMENY A DOPLNKY ÚZEMNÉHO PLÁNU MESTA VYSOKÉ TATRY		číslo výkresu
VEREJNÉ DOPRAVNÉ VYBAVENIE		5C.
AUREX s.r.o.-architektúra, urbanizmus, ekológia, informatika Ľubľanská 1, 831 02 Bratislava		rok vypracovania 2015
 hlavný riešiteľ: AUREX s.r.o. - Ing. arch. Michal Chudík	zodpovedný riešiteľ: AUREX s.r.o. - Ing. arch. Lenka Stankovská	mierka 1 : 5 000

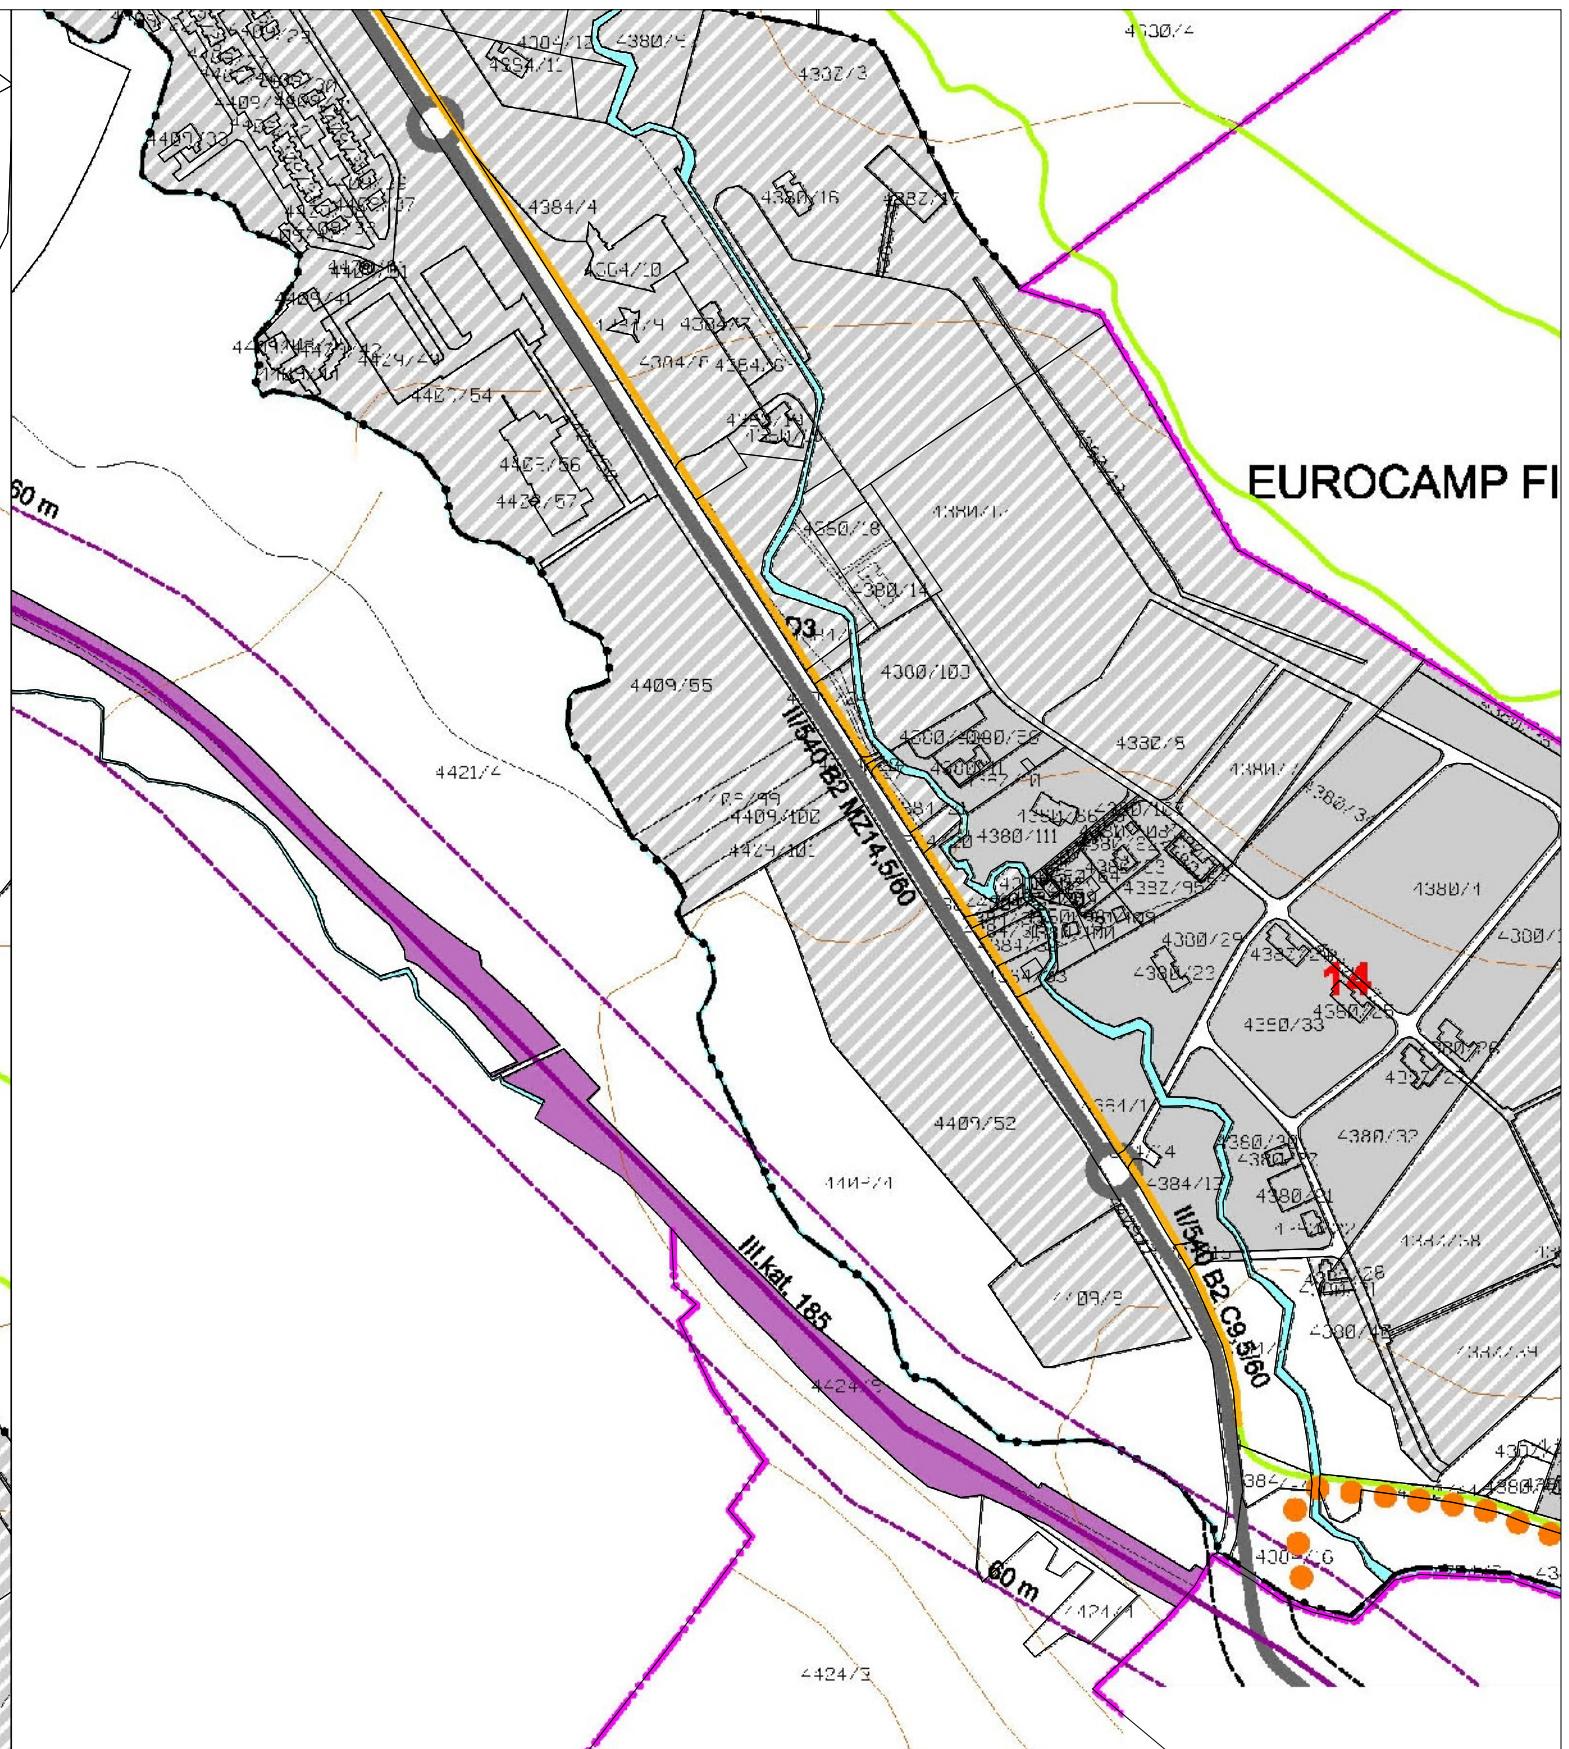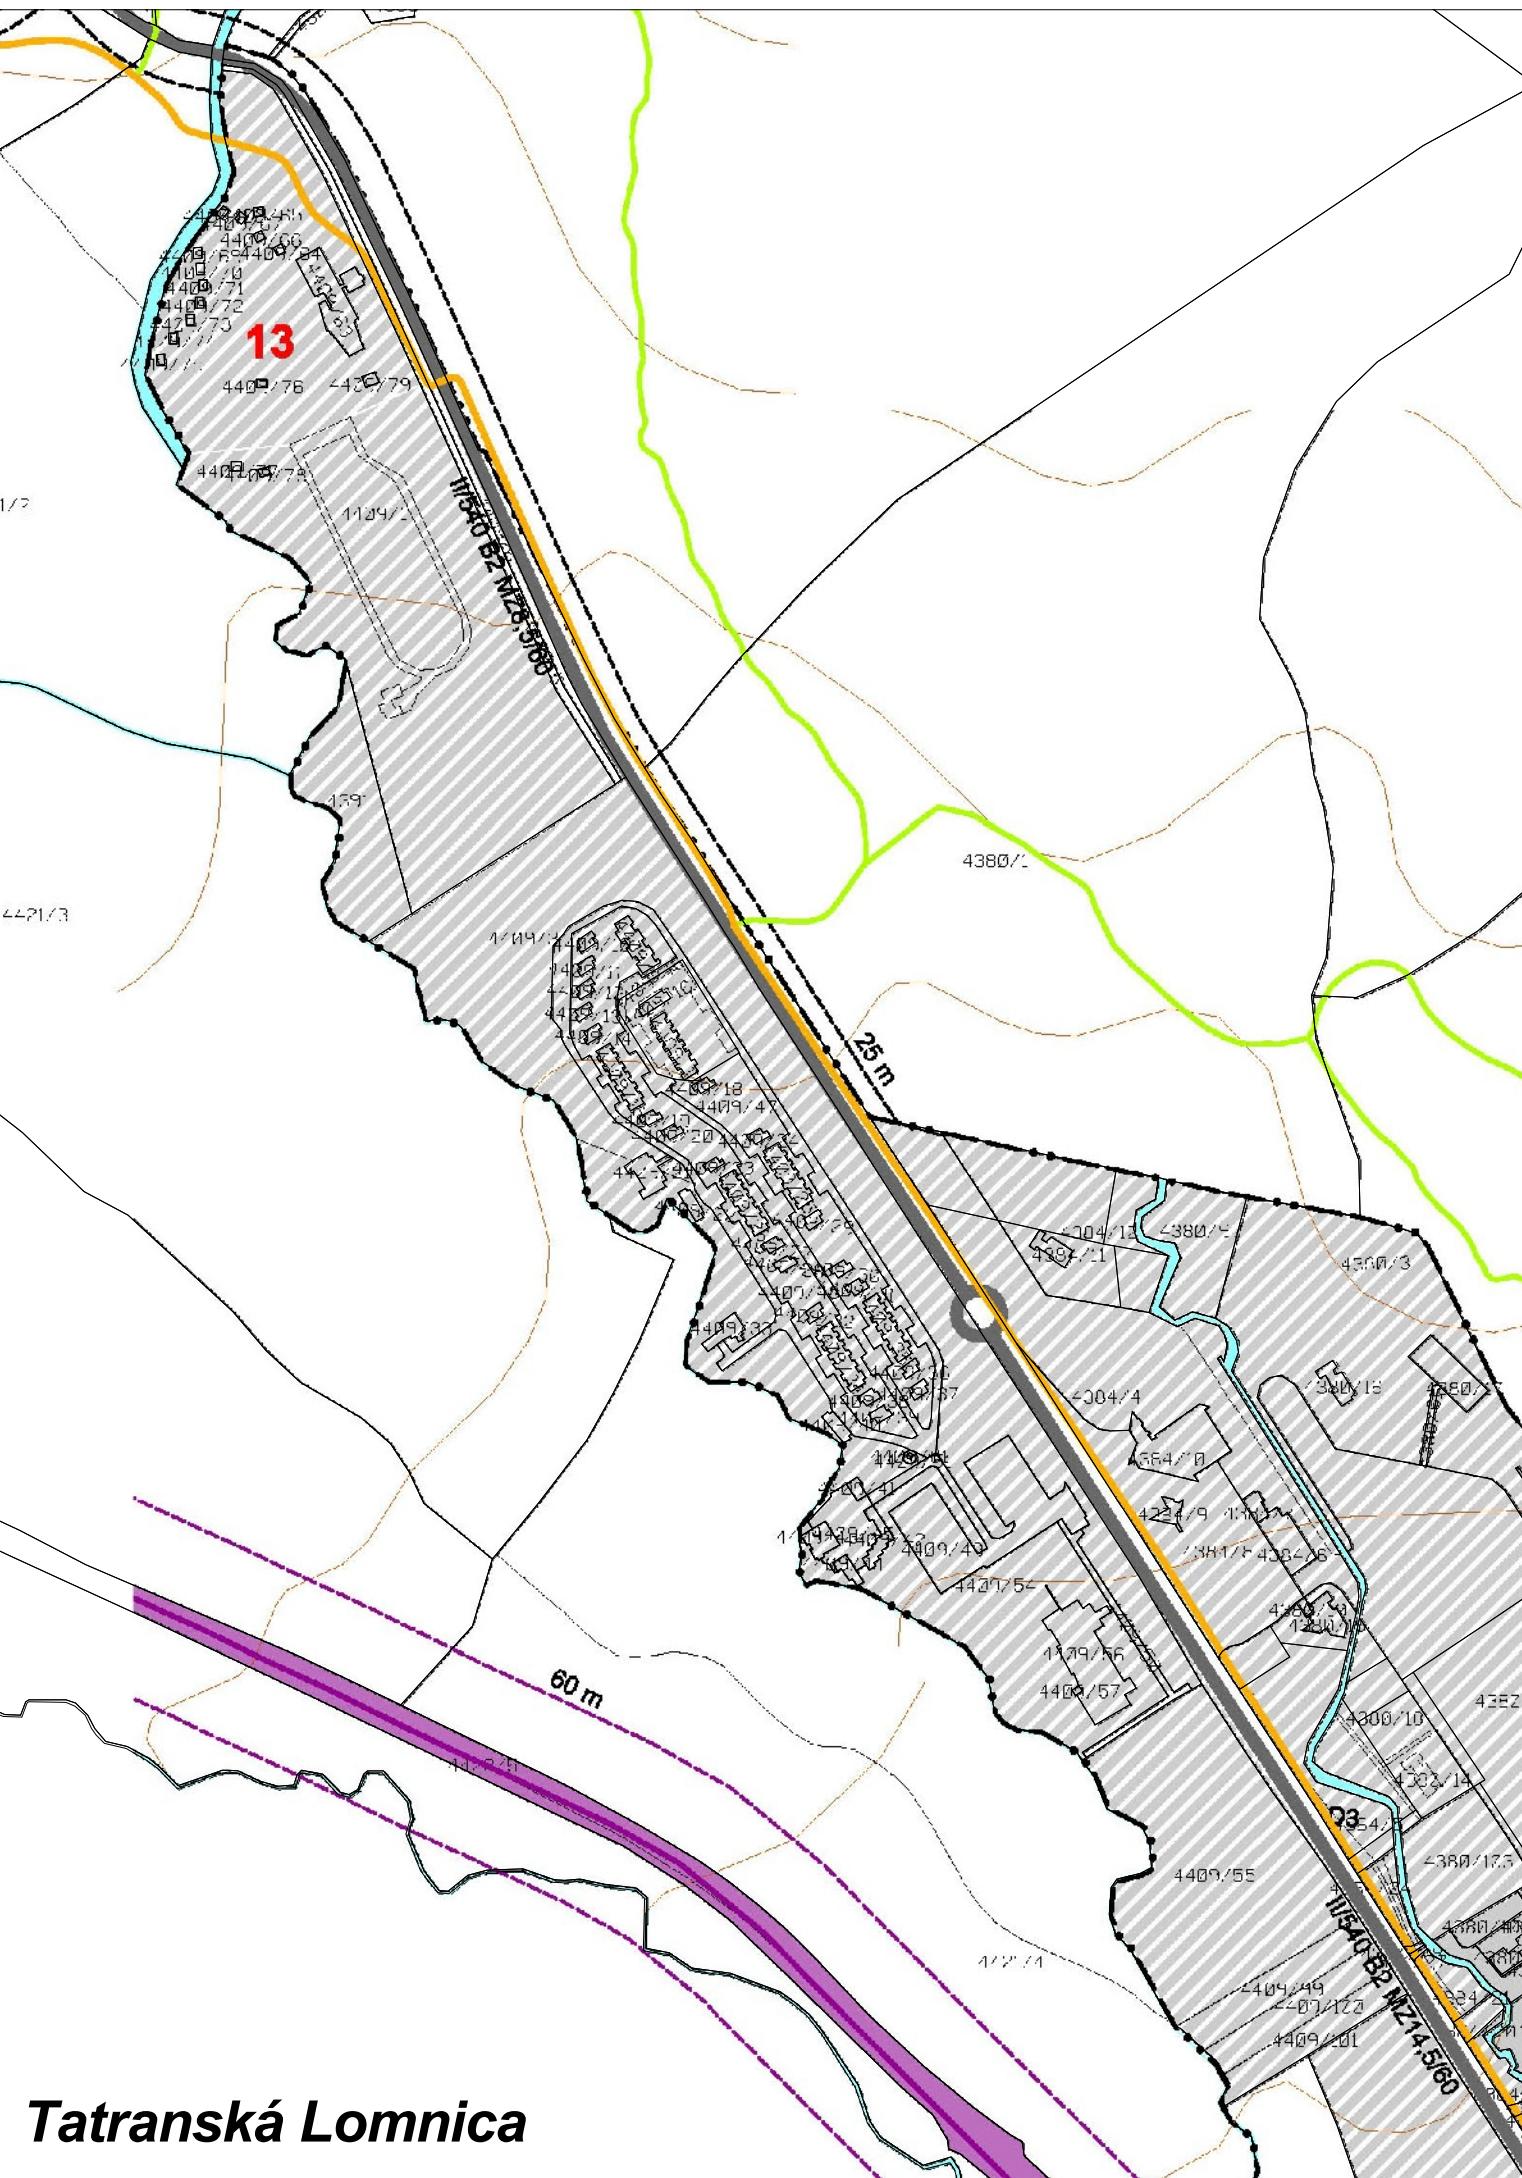

podklad:



ÚZEMNÝ PLÁN MESTA VYSOKÉ TATRY

v znení ZaD 2011/1, 2011/2, 2012/1, 2013/1 a 2014/1

názov výkresu:

5C. VEREJNÉ DOPRAVNÉ VYBAVENIE

M 1:5000

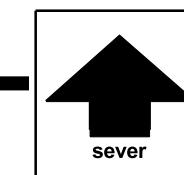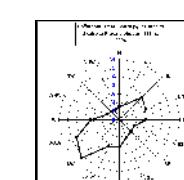



ZMENY A DOPLNKY ÚZEMNÉHO PLÁNU MESTA VYSOKÉ TATRY

č. 2014/2


etapa: NÁVRH

Legenda

	stav	návrh		stav	návrh	Komunikácie a spev. plochy
Hranica riešeného územia		Les osobitného určenia - rekreačný les				Komunikácie a spevnené plochy
Hranica katastrálneho územia		Ochranný les				Doprava
Hranica zastavaného územia - stav		Hospodársky les				Hlavné dopravné ľahy
Hranica zastavaného územia - návrh		Trvalé trávne porasty				Tunel
Hranica kúpeľného územia		Trvalé trávne porasty				Vedľajšie dopravné ľahy
Hranica pamiatkovej zóny		Súkromná zeleň				TEŽ - návrh
Objekty zapísané v ÚZPF		Záhrady				TEŽ - stav
Pamäti hodnosti mesta Vysoké Tatry		Vyhradená zeleň				Železničná trať
Významné pohľadové línie v Pamiatkovej zóne		Botanická záhrada				Pozemná lanovka
Sídelná zeleň						
Verejná zeleň						
Historický park		Sprievodná zeleň				Pešie a cyklistické trasy
Park a parkovo upravené plochy zelené		Brehové a sprievodné porasty vodných tokov				Hlavné vnútorné pešie a cyklistické trasy
Okrasná zeleň pri plochách obč. vybavenosti, bytových domoch, cestovnom ruchu a polyfunkcií		Sprievodná zeleň dopravných koridorov				Rekreačný chodník
Otvorené lúčne plochy						Rekreačný chodník - alternatíva
Rekreačný les						Turistický chodník
Záhrady rodinných domov		Športovo-rekreačné plochy				Podtatranská magistrála - výhľad
Záhrady rodinných domov		Lyžiarska zjazdová trať				Ochranné pásmá
Krajinná zeleň						
Pásmo nad hornou hranicou lesa		výhľad				Ochranné pásmo vodného toku
Lesy		Bežecké trate				Ochranné pásmo cintorína
Les osobitného určenia - v chránených územiac a na lesných pozemkoch s výskytom biotopov európskeho významu alebo chránených druhov		Vodné plochy				Ochranné pásmo VTL plynu
		Vodné toky				


podklad:

ÚZEMNÝ PLÁN MESTA VYSOKÉ TATRY
v znení ZaD 2011/1, 2011/2, 2012/1, 2013/1 a 2014/1

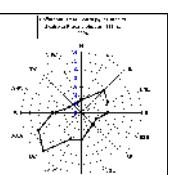



názov výkresu:

7C. NÁVRH SÍDELNEJ A KRAJINNEJ ZELENE

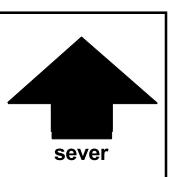



M 1:5000

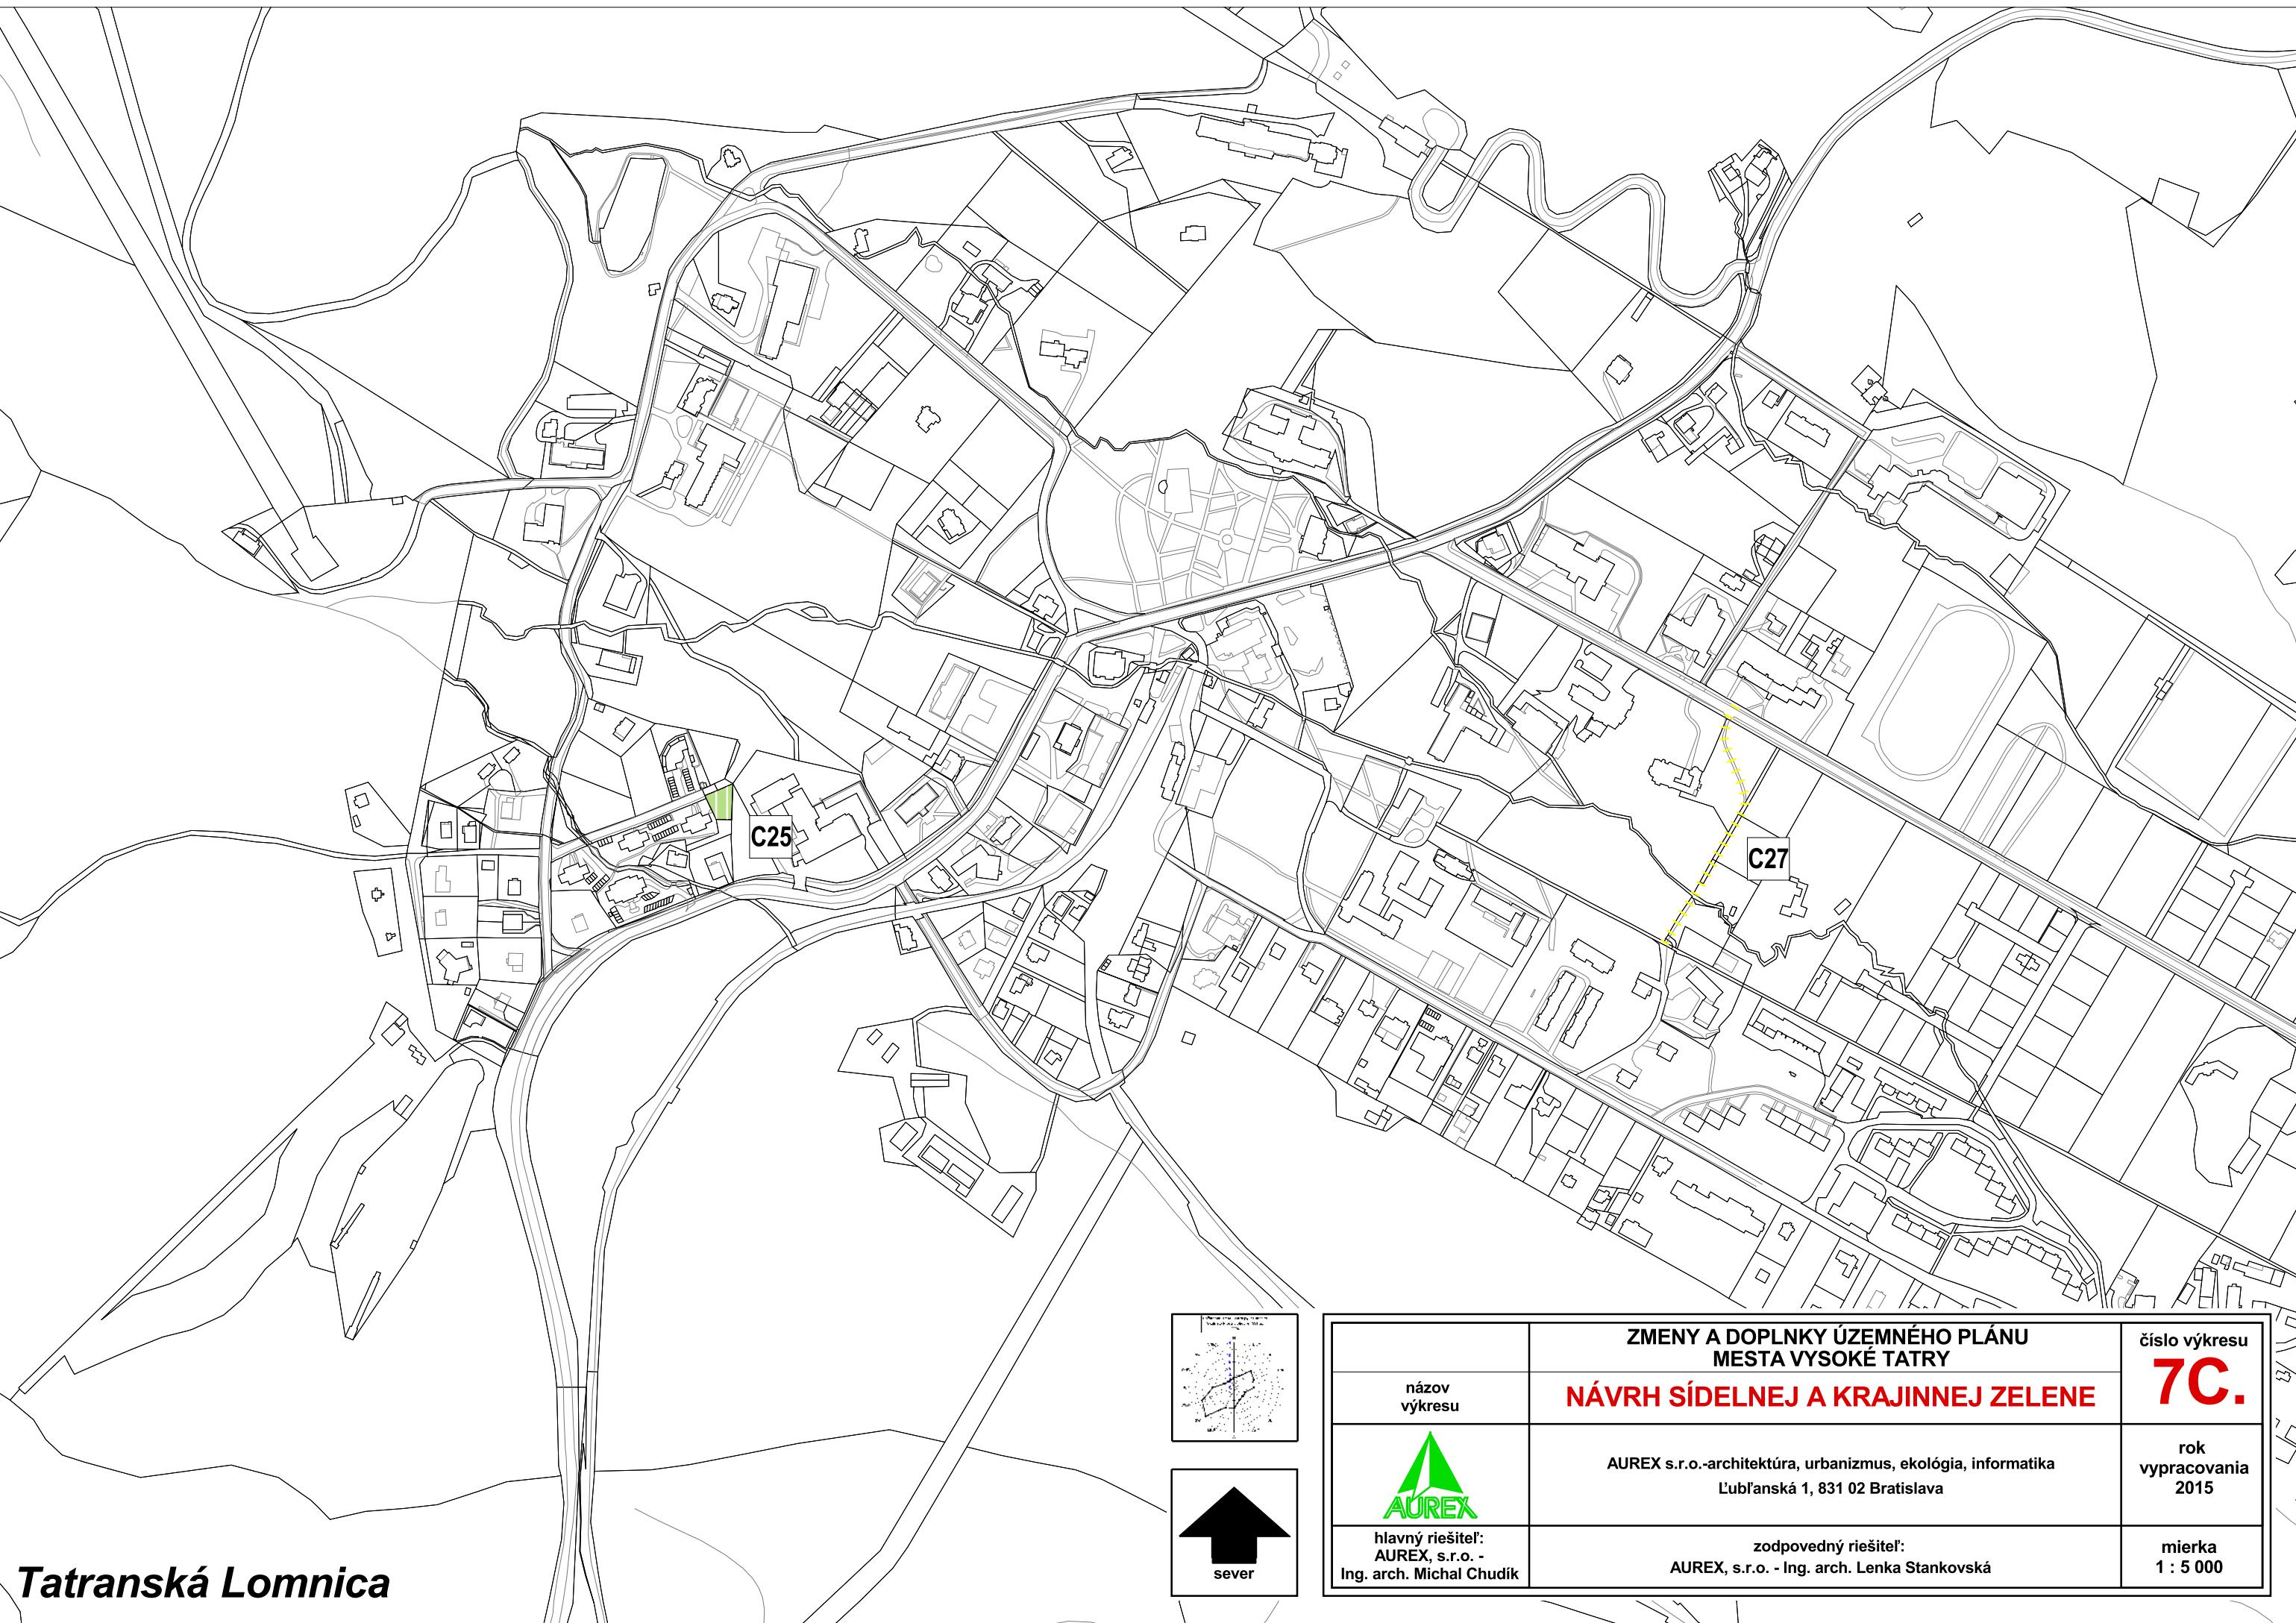

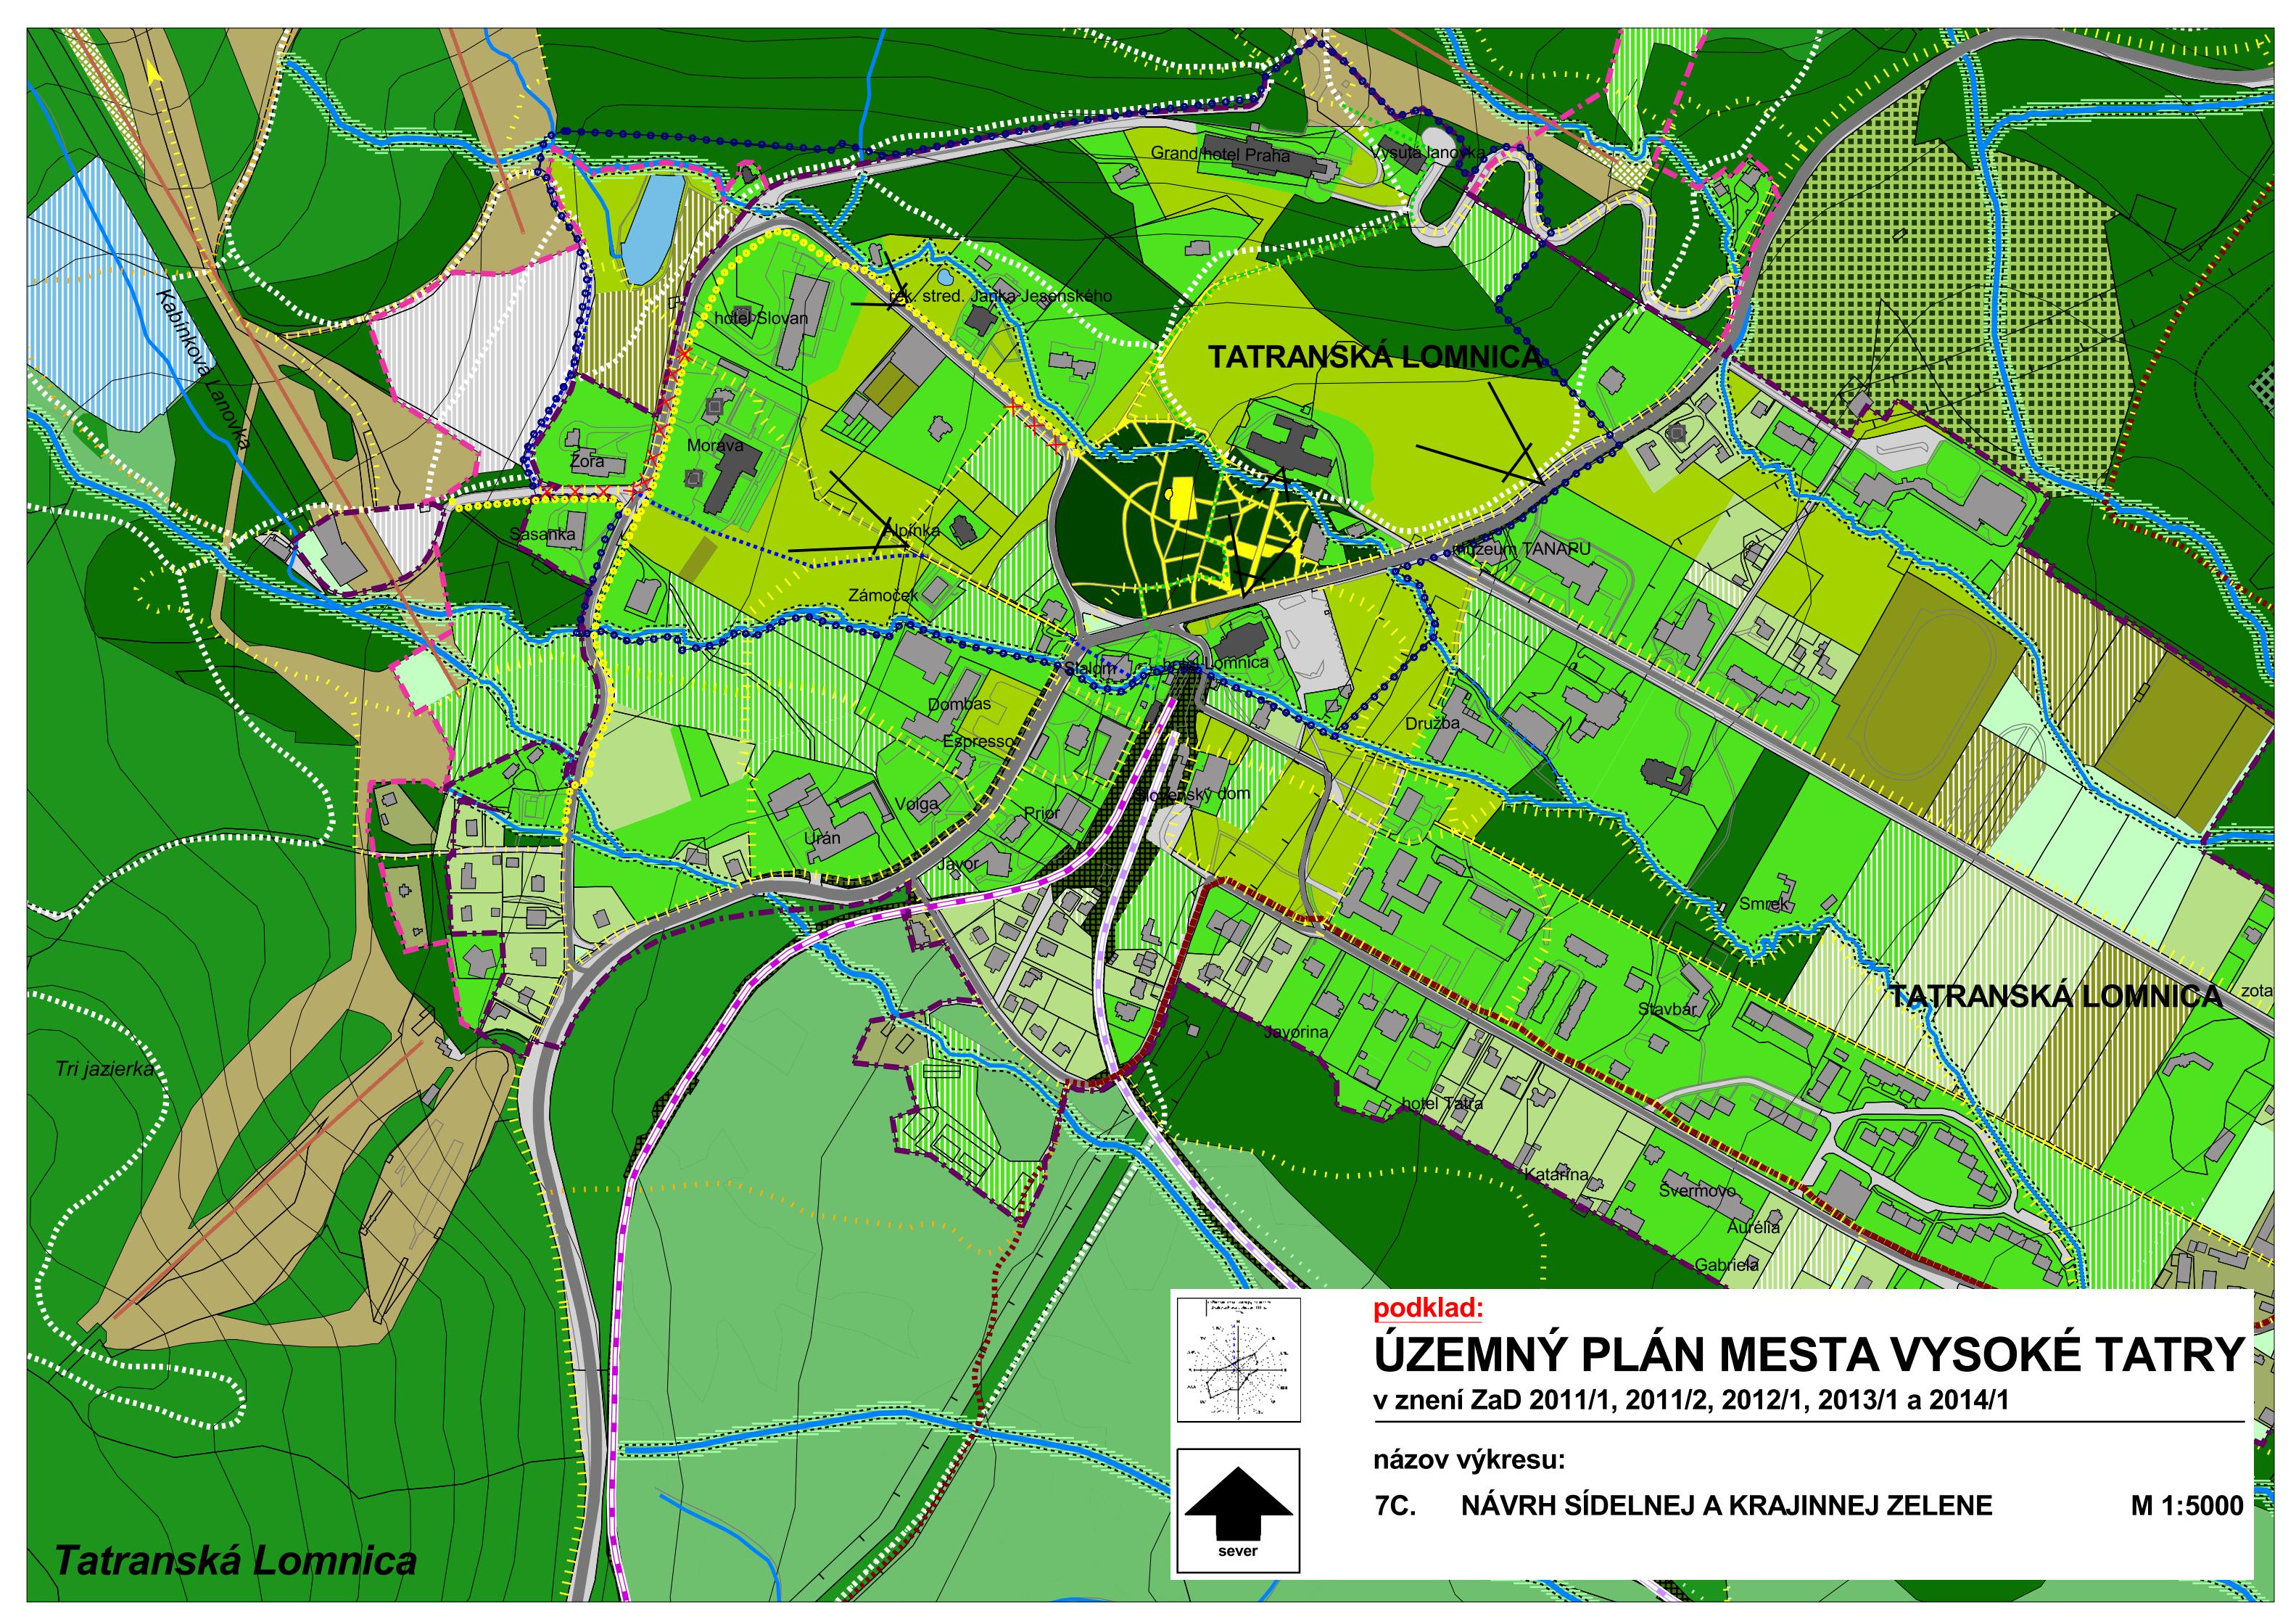





Tatranská Lomnica

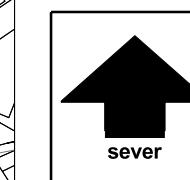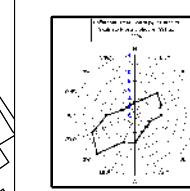

ZMENY A DOPLNKY ÚZEMNÉHO PLÁNU MESTA VYSOKÉ TATRY		číslo výkresu
názov výkresu	NÁVRH SÍDELNEJ A KRAJINNEJ ZELENE	
	AUREX s.r.o.-architektúra, urbanizmus, ekológia, informatika Ľubľanská 1, 831 02 Bratislava	rok vypracovania 2015
hlavný riešiteľ: AUREX, s.r.o. - Ing. arch. Michal Chudík	zodpovedný riešiteľ: AUREX, s.r.o. - Ing. arch. Lenka Stankovská	mierka 1 : 5 000

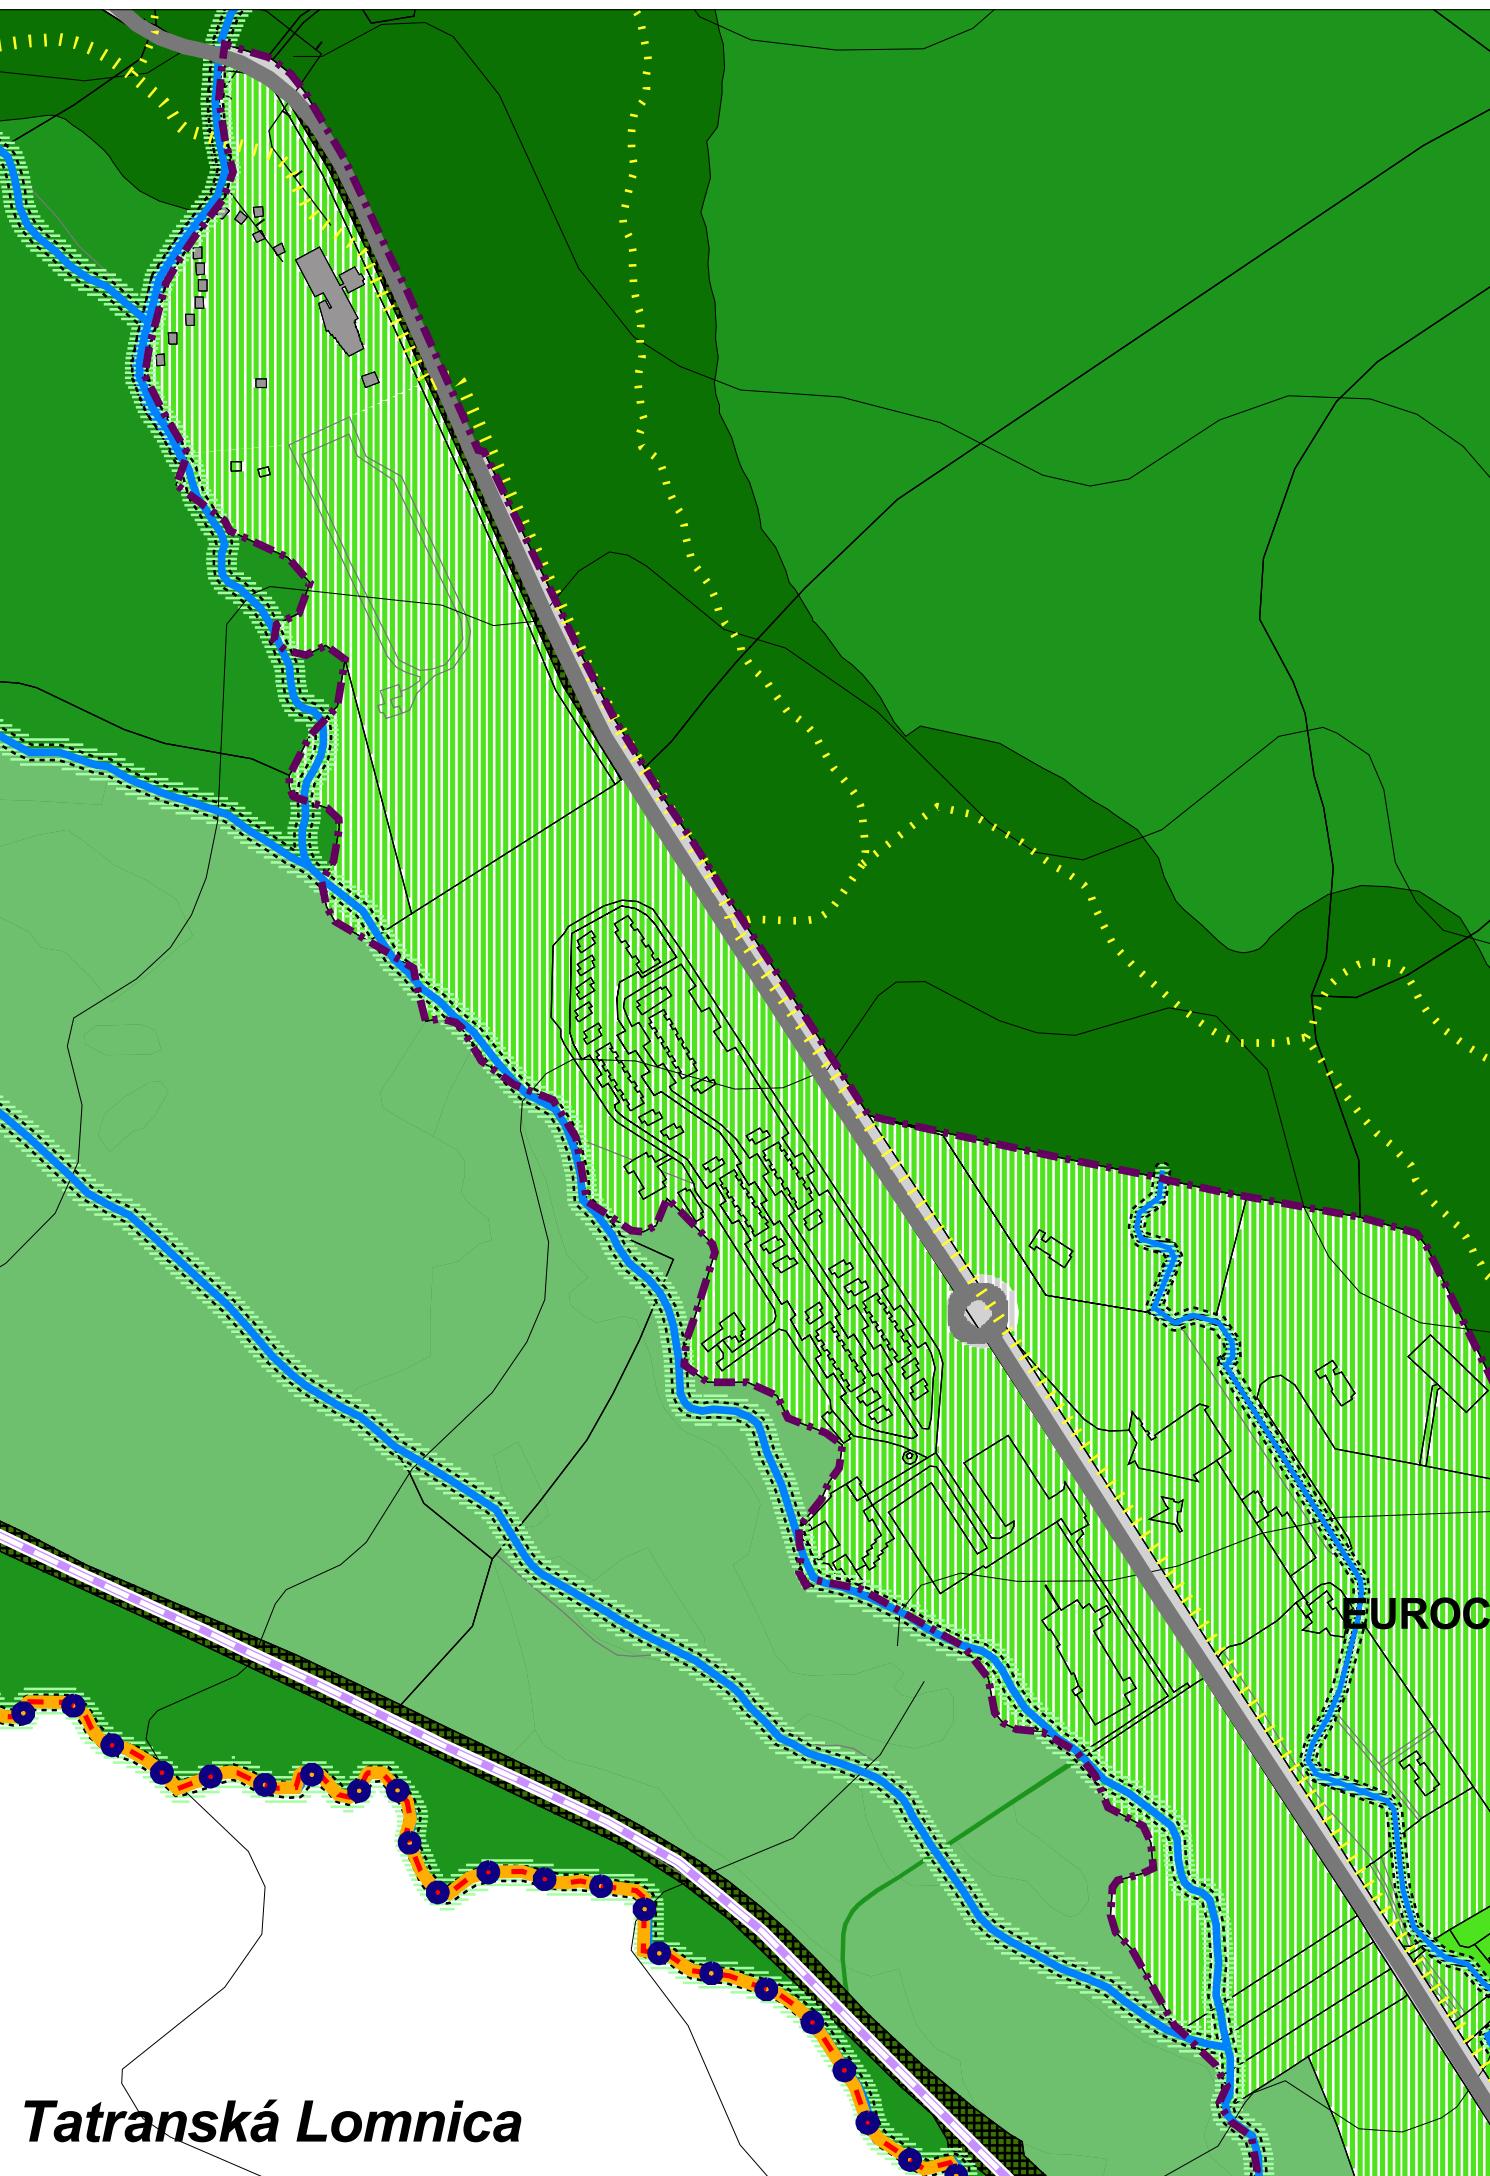

Tatranská Lomnica

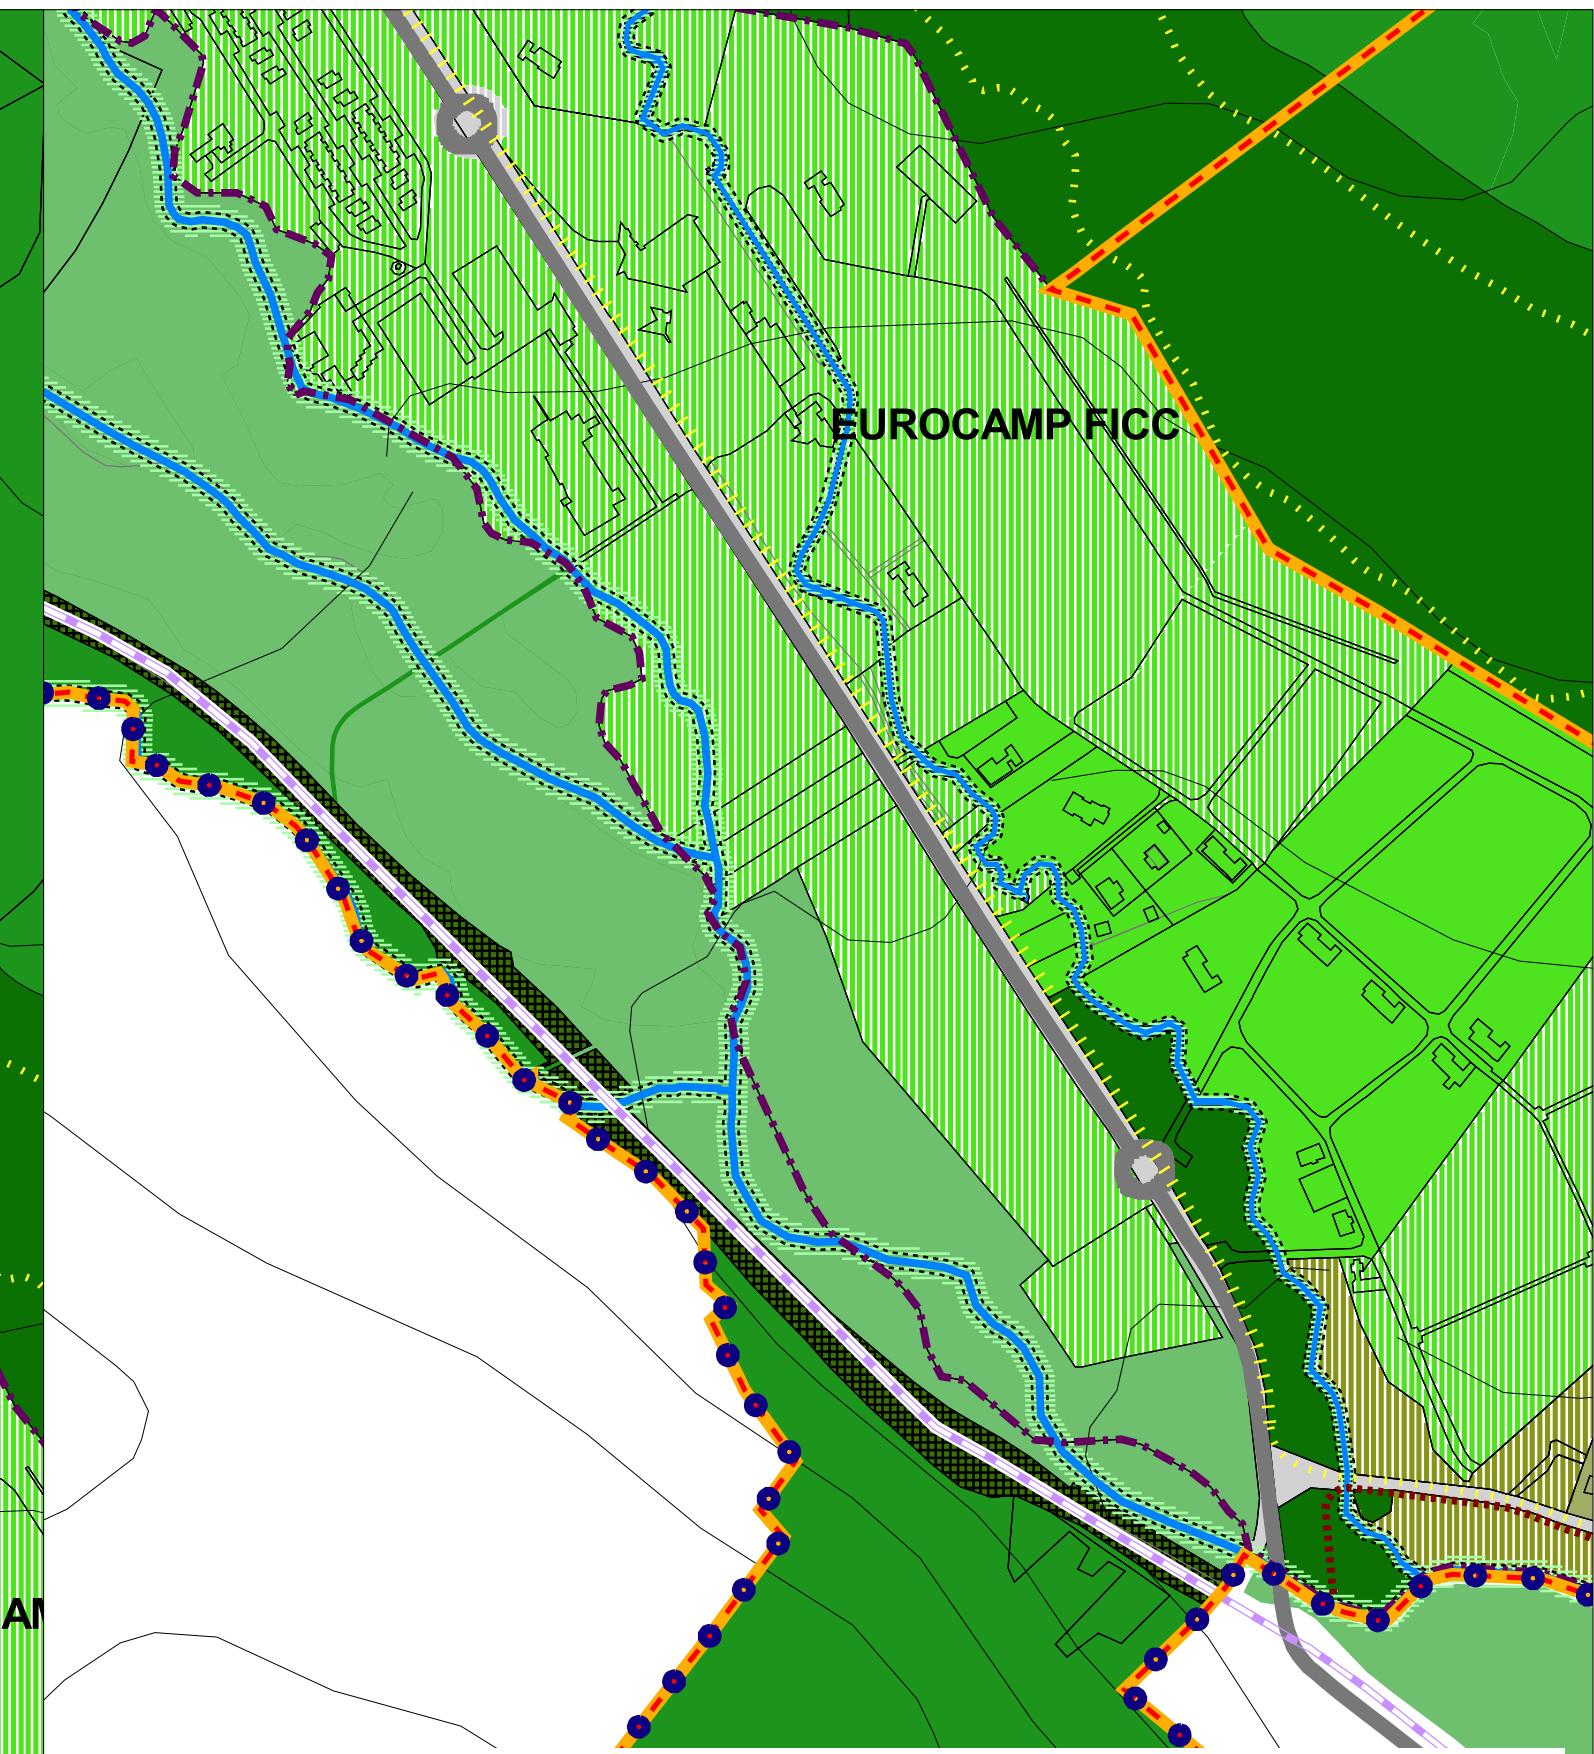

podklad:

ÚZEMNÝ PLÁN MESTA VYSOKÉ TATRY

v znení ZaD 2011/1, 2011/2, 2012/1, 2013/1 a 2014/1

názov výkresu:

7C. NÁVRH SÍDELNEJ A KRAJINNEJ ZELENE

M 1:5000



ZMENY A DOPLNKY ÚZEMNÉHO PLÁNU MESTA VYSOKÉ TATRY

č. 2014/2

etapa: NÁVRH

Legenda

Regulácia

- [R 1] Poradové číslo regulačného bloku
- [Sípka] Vymedzenie regulačného bloku
- [Sípka s kreslou] Nezastaviteľné plochy
- [Sípka s kreslou] Regulačný blok - zjazdové trate
- [Sípka s kreslou] Regulačný blok - zjazdové trate výhľad

- [Sípka s kreslou] Ochranné pásmo prír. min. zdroja 1. stupňa
- [Sípka s kreslou] Ochranné pásmo prír. min. zdroja 2. stupňa
- [Sípka s kreslou] Ložisko nevyhradeného nerastu

Ostatné neregulované funkčné plochy

- [Sípka s kreslou] Rekreačný les
- [Sípka s kreslou] Les
- [Sípka s kreslou] Vodné toky

Doprava

- [Sípka s kreslou] Obslužná komunikácia
- [Sípka s kreslou] Zberná komunikácia B1, B2
- [Sípka s kreslou] Obslužná komunikácia - návrh
- [Sípka s kreslou] Zberná komunikácia B1, B2 - návrh
- [Sípka s kreslou] Pozemná lanovka
- [Sípka s kreslou] Tatranská elektrická železnica
- [Sípka s kreslou] Tatranská elektrická železnica - návrh
- [Sípka s kreslou] Železnice SR
- [Sípka s kreslou] Osobné horské dopravné zariadenie
- [Sípka s kreslou] Lyžiarsky vlek
- [Sípka s kreslou] Hlavné vnútorné pešie a cyklistické ľahy
- [Sípka s kreslou] Rekreačný chodník
- [Sípka s kreslou] Rekreačný chodník - alternatíva
- [Sípka s kreslou] Turistický chodník
- [Sípka s kreslou] Os koridoru cyklomagistrály
- [Sípka s kreslou] Lyžiarske bežecké trate

Hranice

- [Sípka s kreslou] Hranica kraja
- [Sípka s kreslou] Hranica riešeného územia
- [Sípka s kreslou] Hranica kúpeľného miesta
- [Sípka s kreslou] Hranica katastrálneho územia
- [Sípka s kreslou] Hranica pamiatkovej zóny
- [Sípka s kreslou] Hranica kúpeľného územia
- [Sípka s kreslou] Hranica zastavaného územia
- [Sípka s kreslou] Hranica zastavaného územia - návrh



podklad:

ÚZEMNÝ PLÁN MESTA VYSOKÉ TATRY


v znení ZaD 2011/1, 2011/2, 2012/1, 2013/1 a 2014/1


názov výkresu:

8C. ZÁVÄZNÉ REGULATÍVY

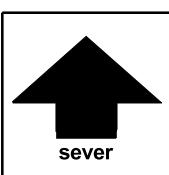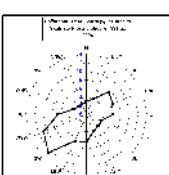



M 1:5000

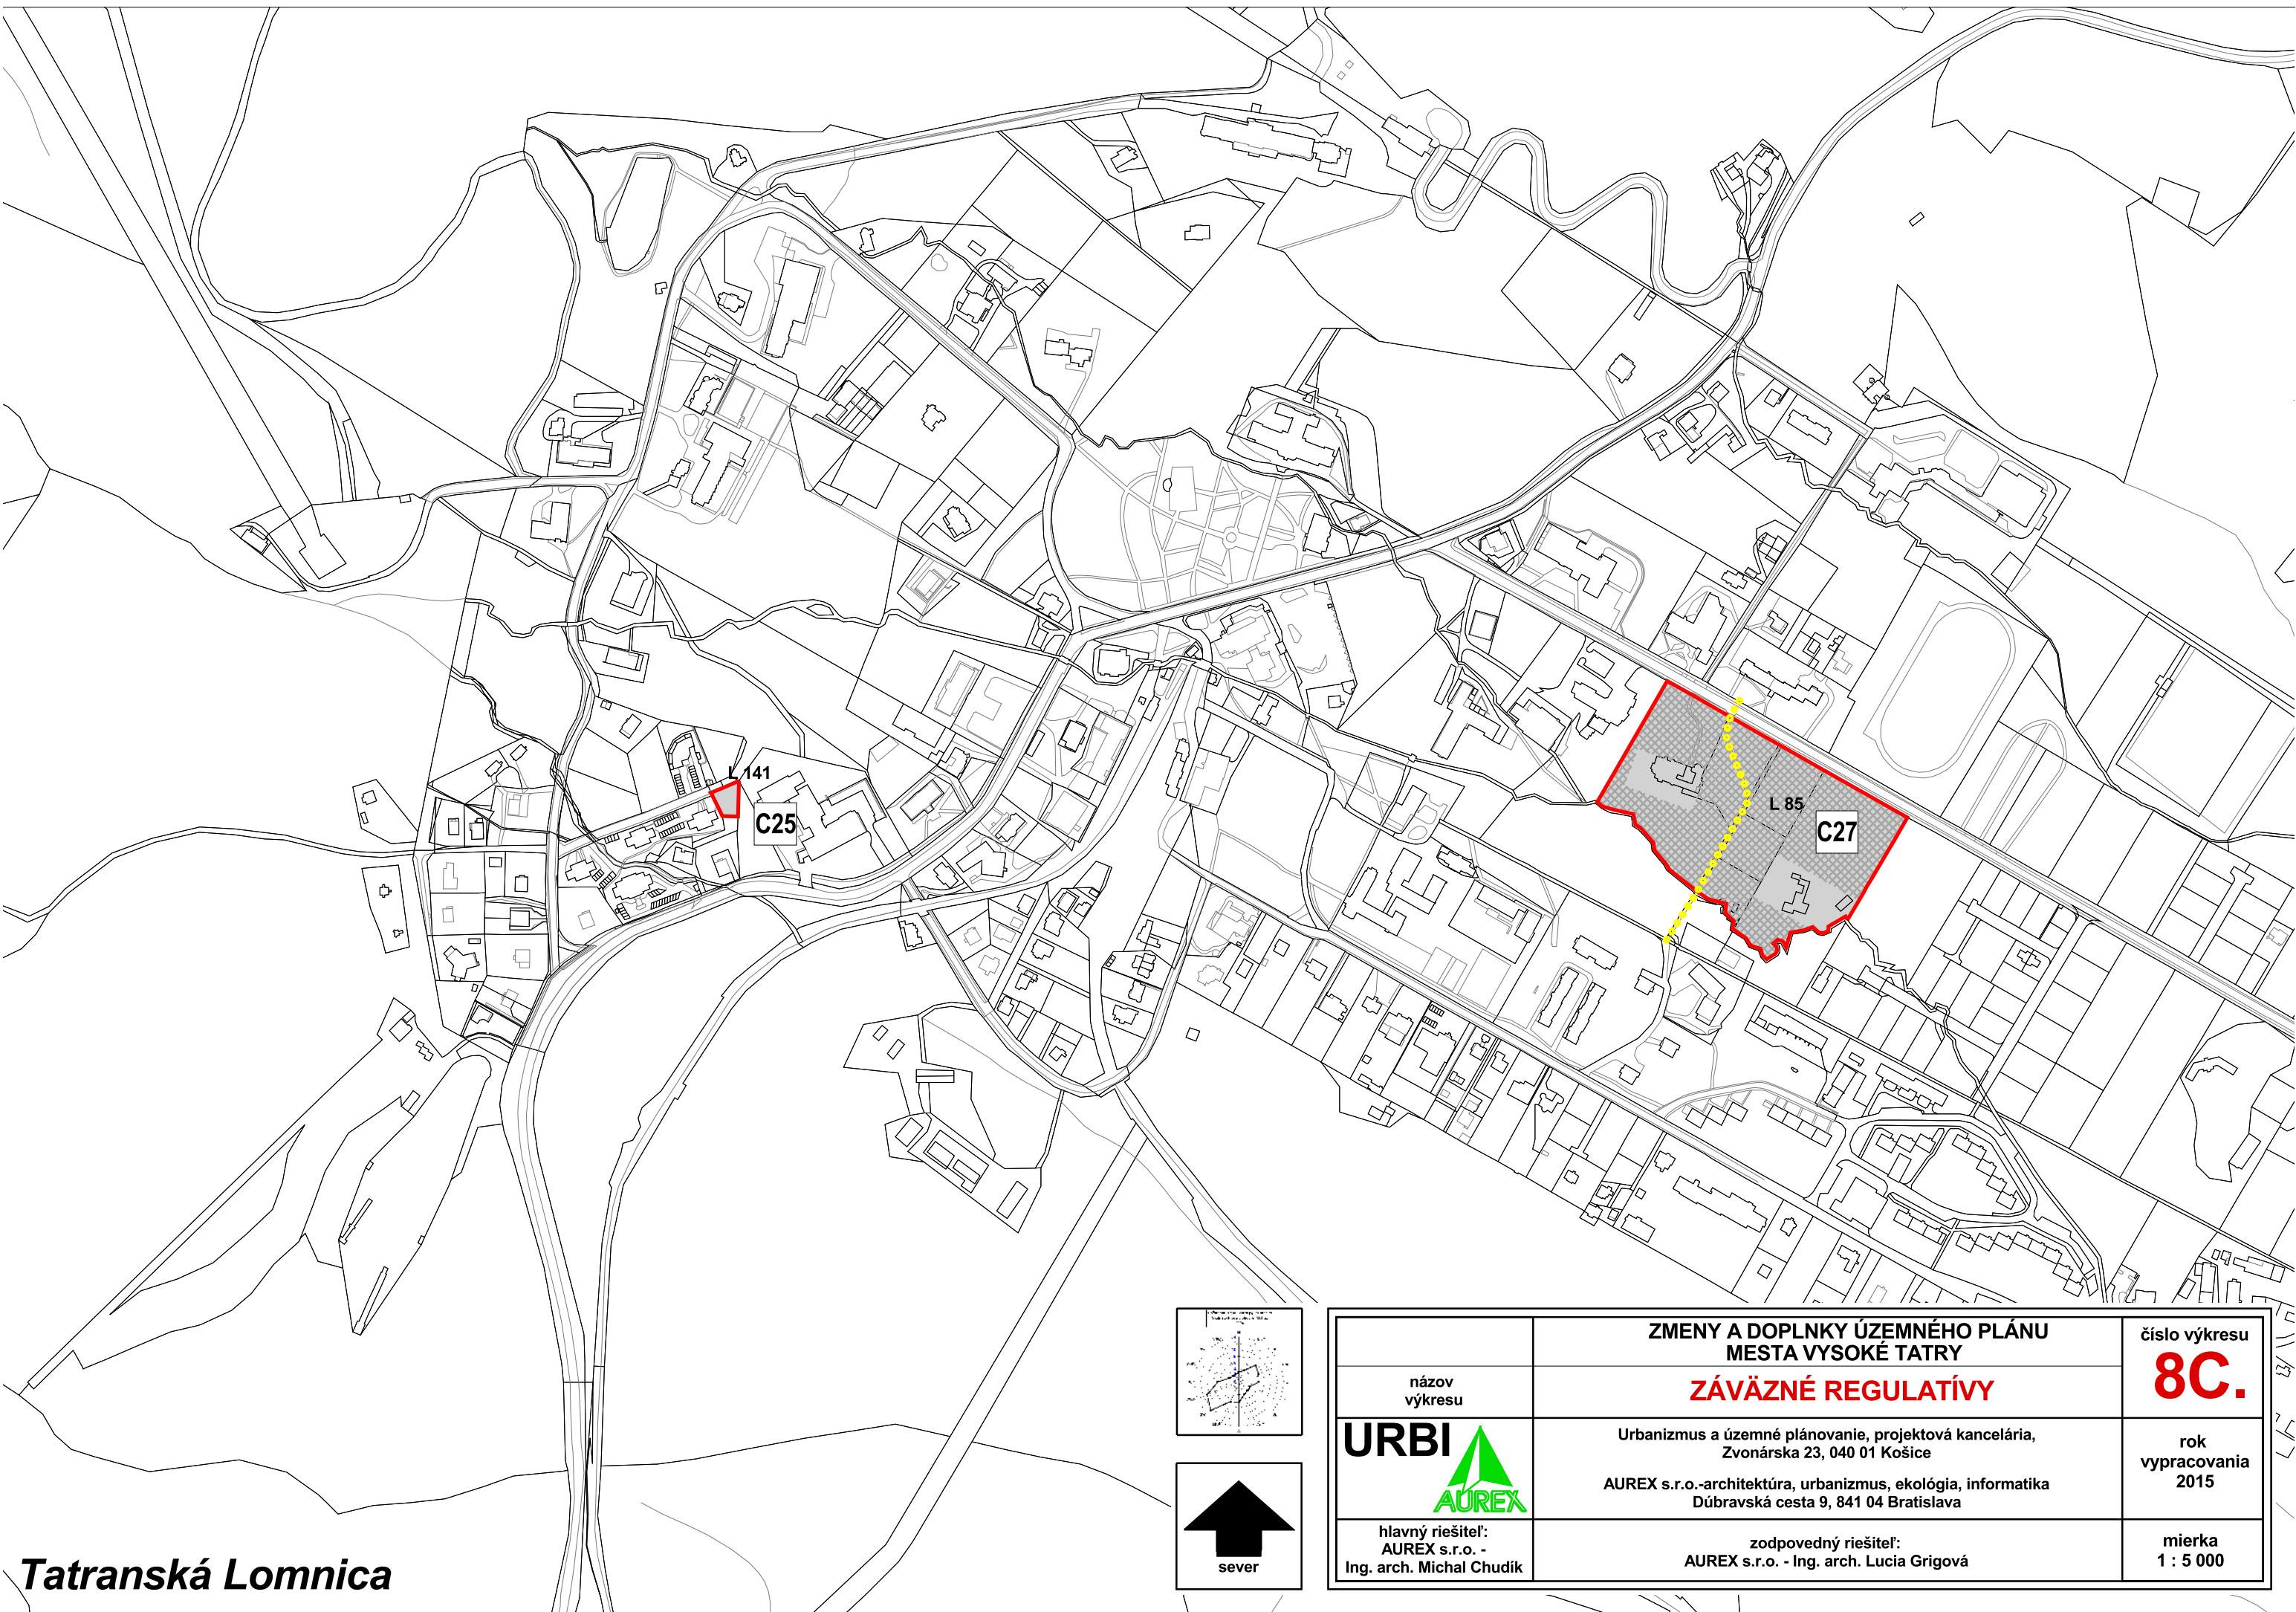


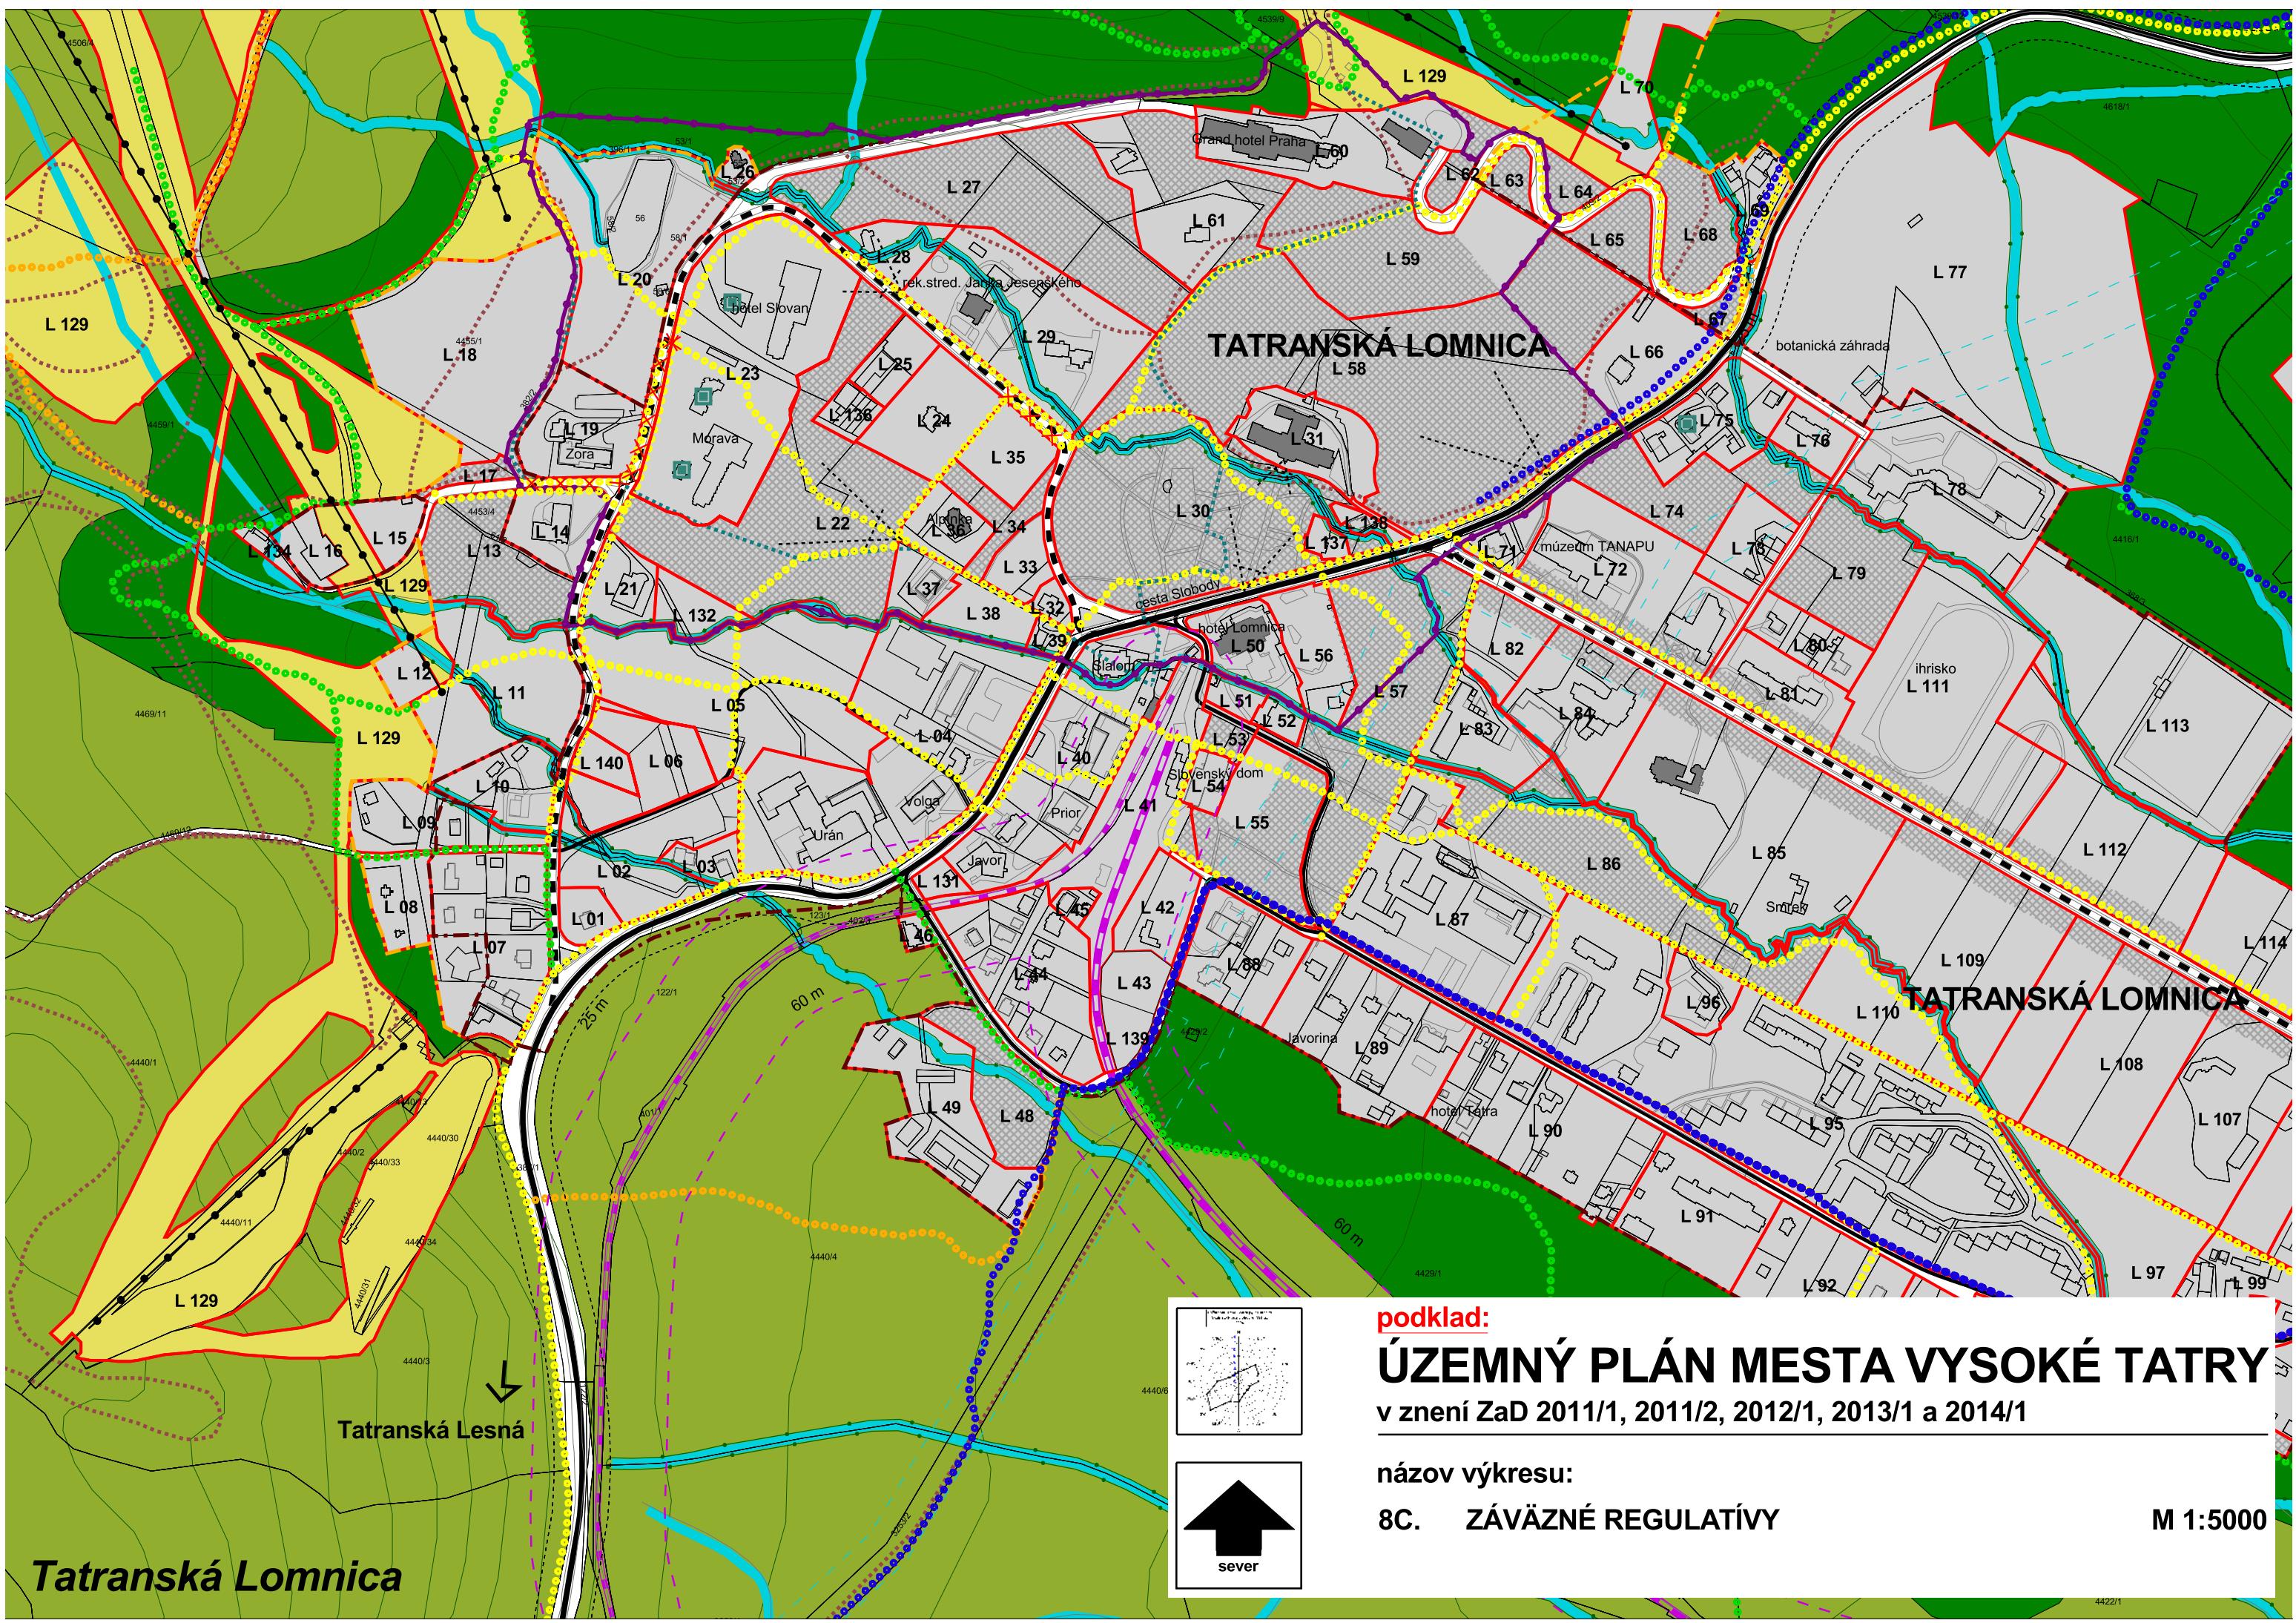




Tatranská Lomnica

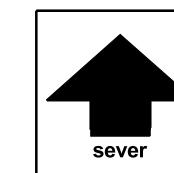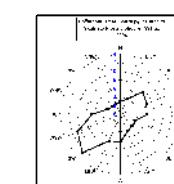

názov výkresu	ZMENY A DOPLNKY ÚZEMNÉHO PLÁNU MESTA VYSOKÉ TATRY ZÁVÄZNÉ REGULATÍVY	číslo výkresu 8C.
URBI  AUREX	Urbanizmus a územné plánovanie, projektová kancelária, Zvonárska 23, 040 01 Košice AUREX s.r.o.-architektúra, urbanizmus, ekológia, informatika Dúbravská cesta 9, 841 04 Bratislava	rok vypracovania 2015
hlavný riešiteľ: AUREX s.r.o. - Ing. arch. Michal Chudík	zodpovedný riešiteľ: AUREX s.r.o. - Ing. arch. Lucia Grigová	mierka 1 : 5 000

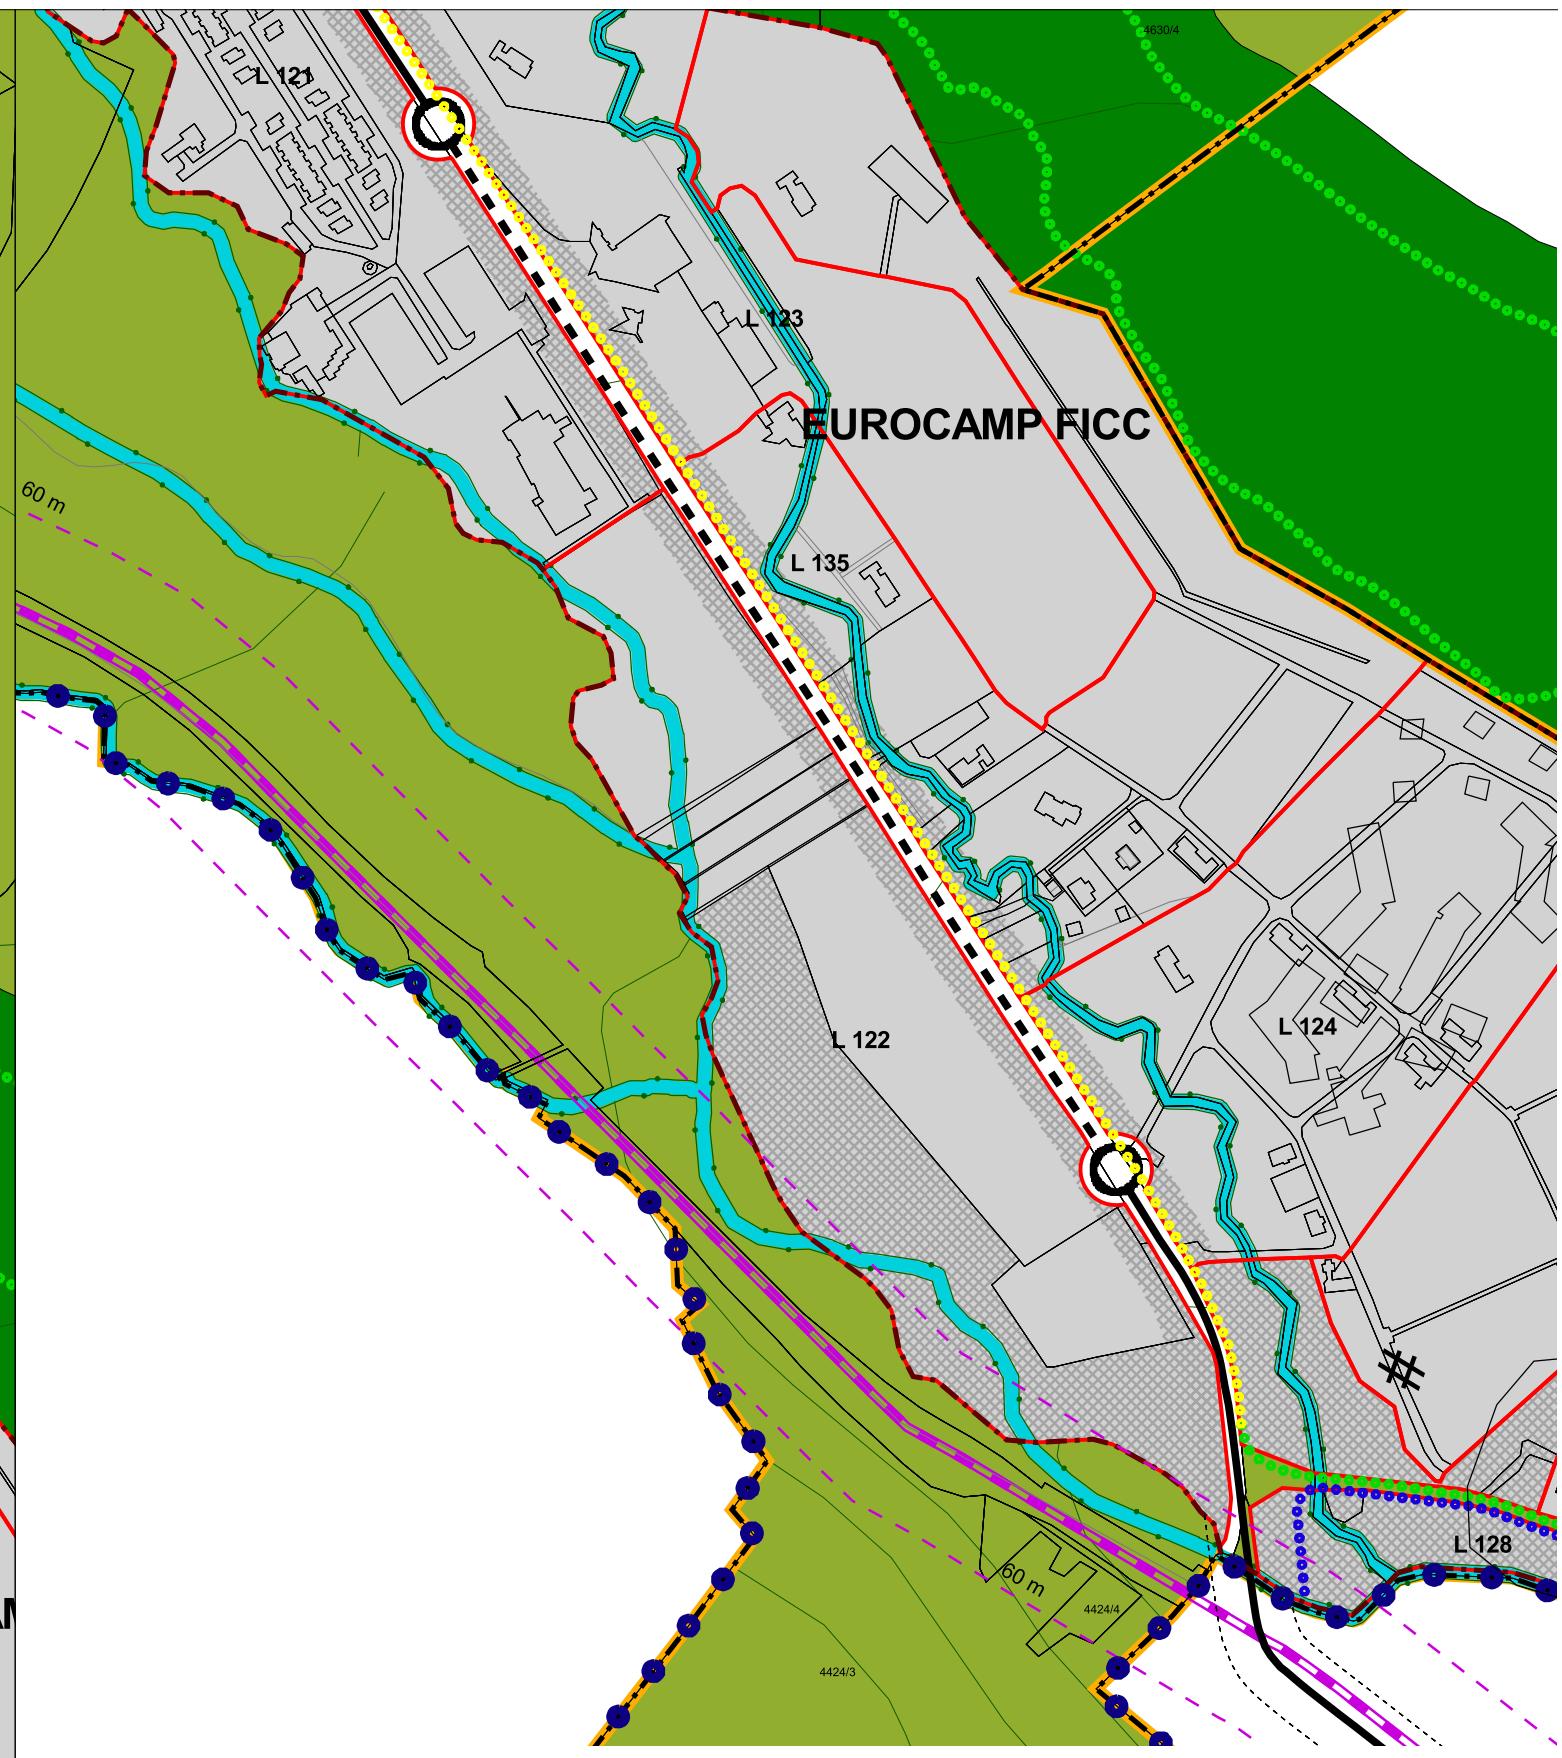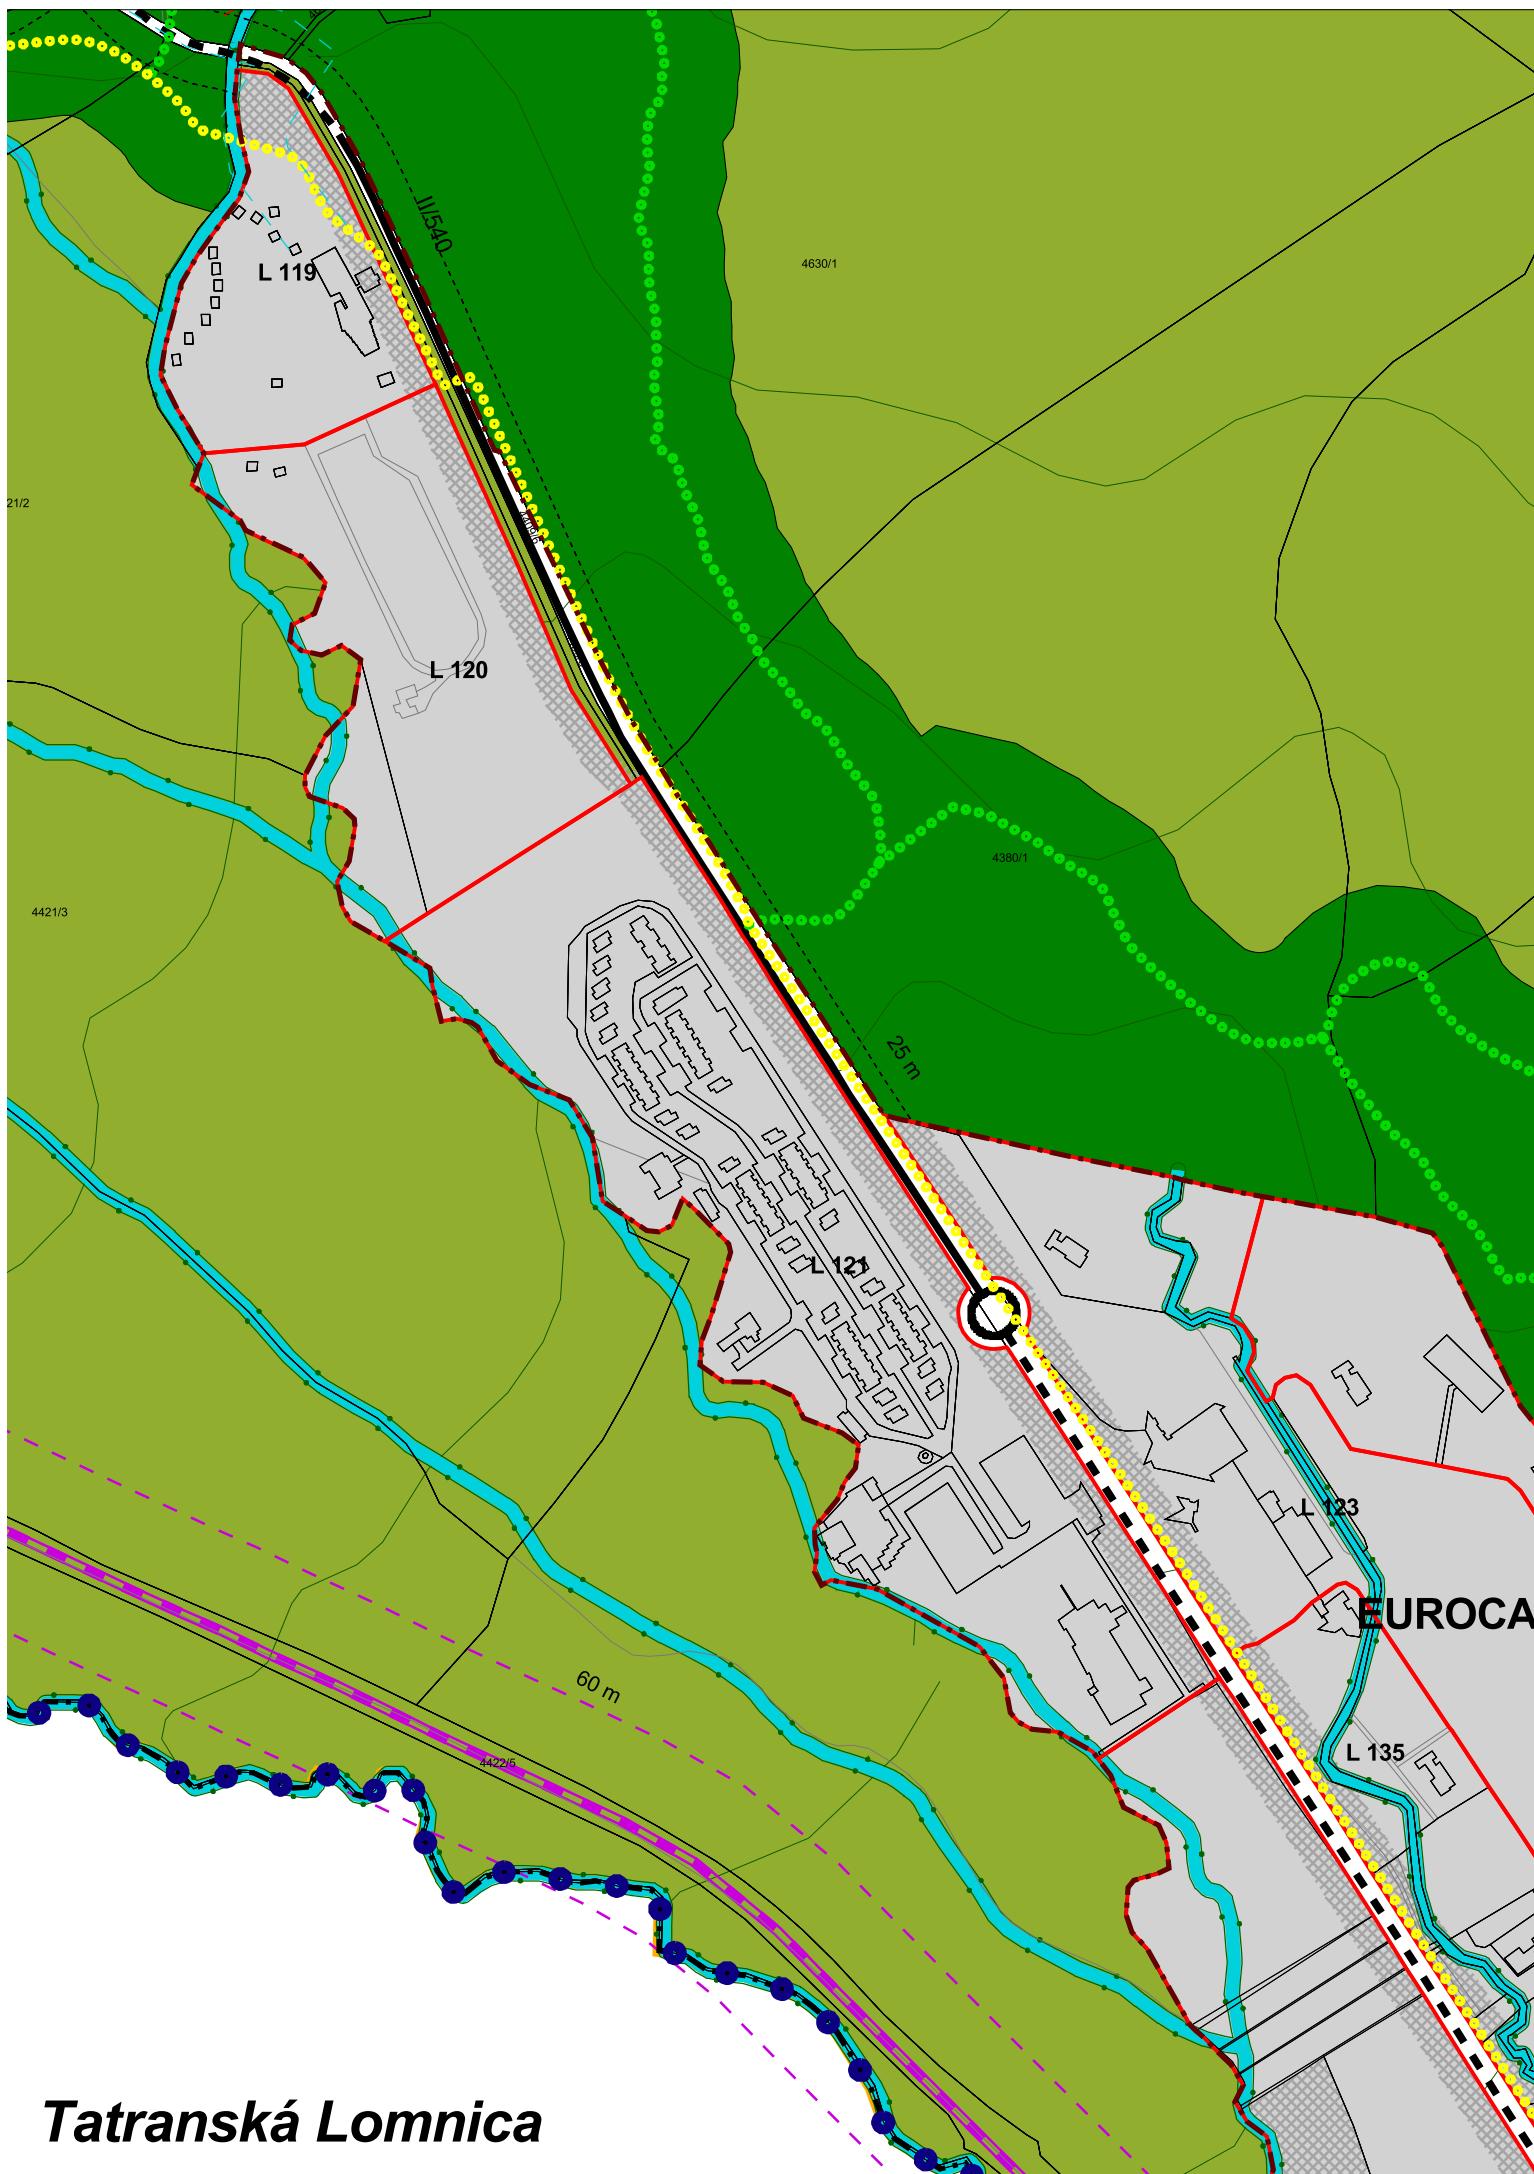

podklad


ÚZEMNÝ PLÁN MESTA VYSOKÉ TATRY

v znení ZaD 2011/1, 2011/2, 2012/1, 2013/1 a 2014/1

názov výkresu:

8C. ZÁVÄZNÉ REGULATÍVY

M 1:5000

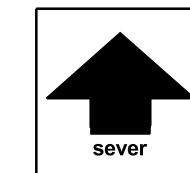




ZMENY A DOPLNKY ÚZEMNÉHO PLÁNU MESTA VYSOKÉ TATRY

č. 2014/2

etapa : NÁVRH

Legenda


- [Black line] Cesta II. triedy
 - [Black dashed line] Cesta II. triedy - tunel
 - [Grey line] Miestne komunikácie
 - [Pink line] Zdvojkoložnenie TEŽ
 - [Red dashed line] Cyklomagistrála
 - [Yellow line] Hlavné pešie a cyklistické chodníky
 - [Purple circle] Parkovisko
 - [Blue square with cross] Vodojem
 - [Blue circle] Vodný zdroj
 - [Blue square] Úpravňa vody
 - [Blue circle with cross] Čerpacia stanica vody
 - [Blue line] Vodovodné potrubie
 - [Pink line] Kanalizačné potrubie
 - [Red square with cross] Čistiareň odpadových vôd
 - [Pink arrow] 22 kV kábelové elektrické vedenie
 - [Pink line] 10 kV kábelové elektrické vedenie
 - [Red square] Transformovňa 22/10/0,4 kV
 - [Red square] Transformovňa 10/0,4 kV
 - [Green line] Stredotlaký plynovod
 - [Purple circle] Požiarna zbrojnica
 - [Teal circle] Heliport
 - [Dark purple circle] Parkovací dom
-
- [Blue circle with 's+čs' icon] Studňa a čerpacia stanica vody
 - [Red square with 'čov' icon] Čistiareň odpadových vôd
 - [Red square with 'vsn' icon] Vsakovacia nádrž
 - [Red line] 22 kV vzdušné elektrické vedenie

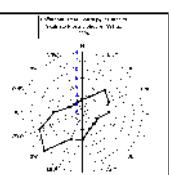

podklad:

ÚZEMNÝ PLÁN MESTA VYSOKÉ TATRY

v znení ZaD 2011/1, 2011/2, 2012/1, 2013/1 a 2014/1

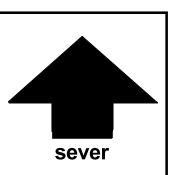



názov výkresu:

11C. SCHÉMA VEREJNOPROSPEŠNÝCH STAVIEB



M 1:5000



Tatranská Lomnica

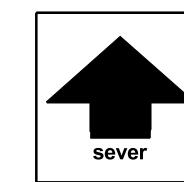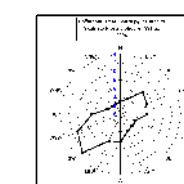

ZMENY A DOPLNKY ÚZEMNÉHO PLÁNU MESTA VYSOKÉ TATRY		číslo výkresu 11C.
názov výkresu	SCHÉMA VEREJNOPROSPEŠNÝCH STAVIEB	
	AUREX s.r.o.-architektúra, urbanizmus, ekológia, informatika Ľubľanská 1, 831 02 Bratislava	rok vypracovania 2015
hlavný riešiteľ: AUREX, s.r.o. - Ing. arch. Michal Chudík	zodpovedný riešiteľ: AUREX, s.r.o. - Ing. arch. Lenka Stankovská	mierka 1 : 5 000

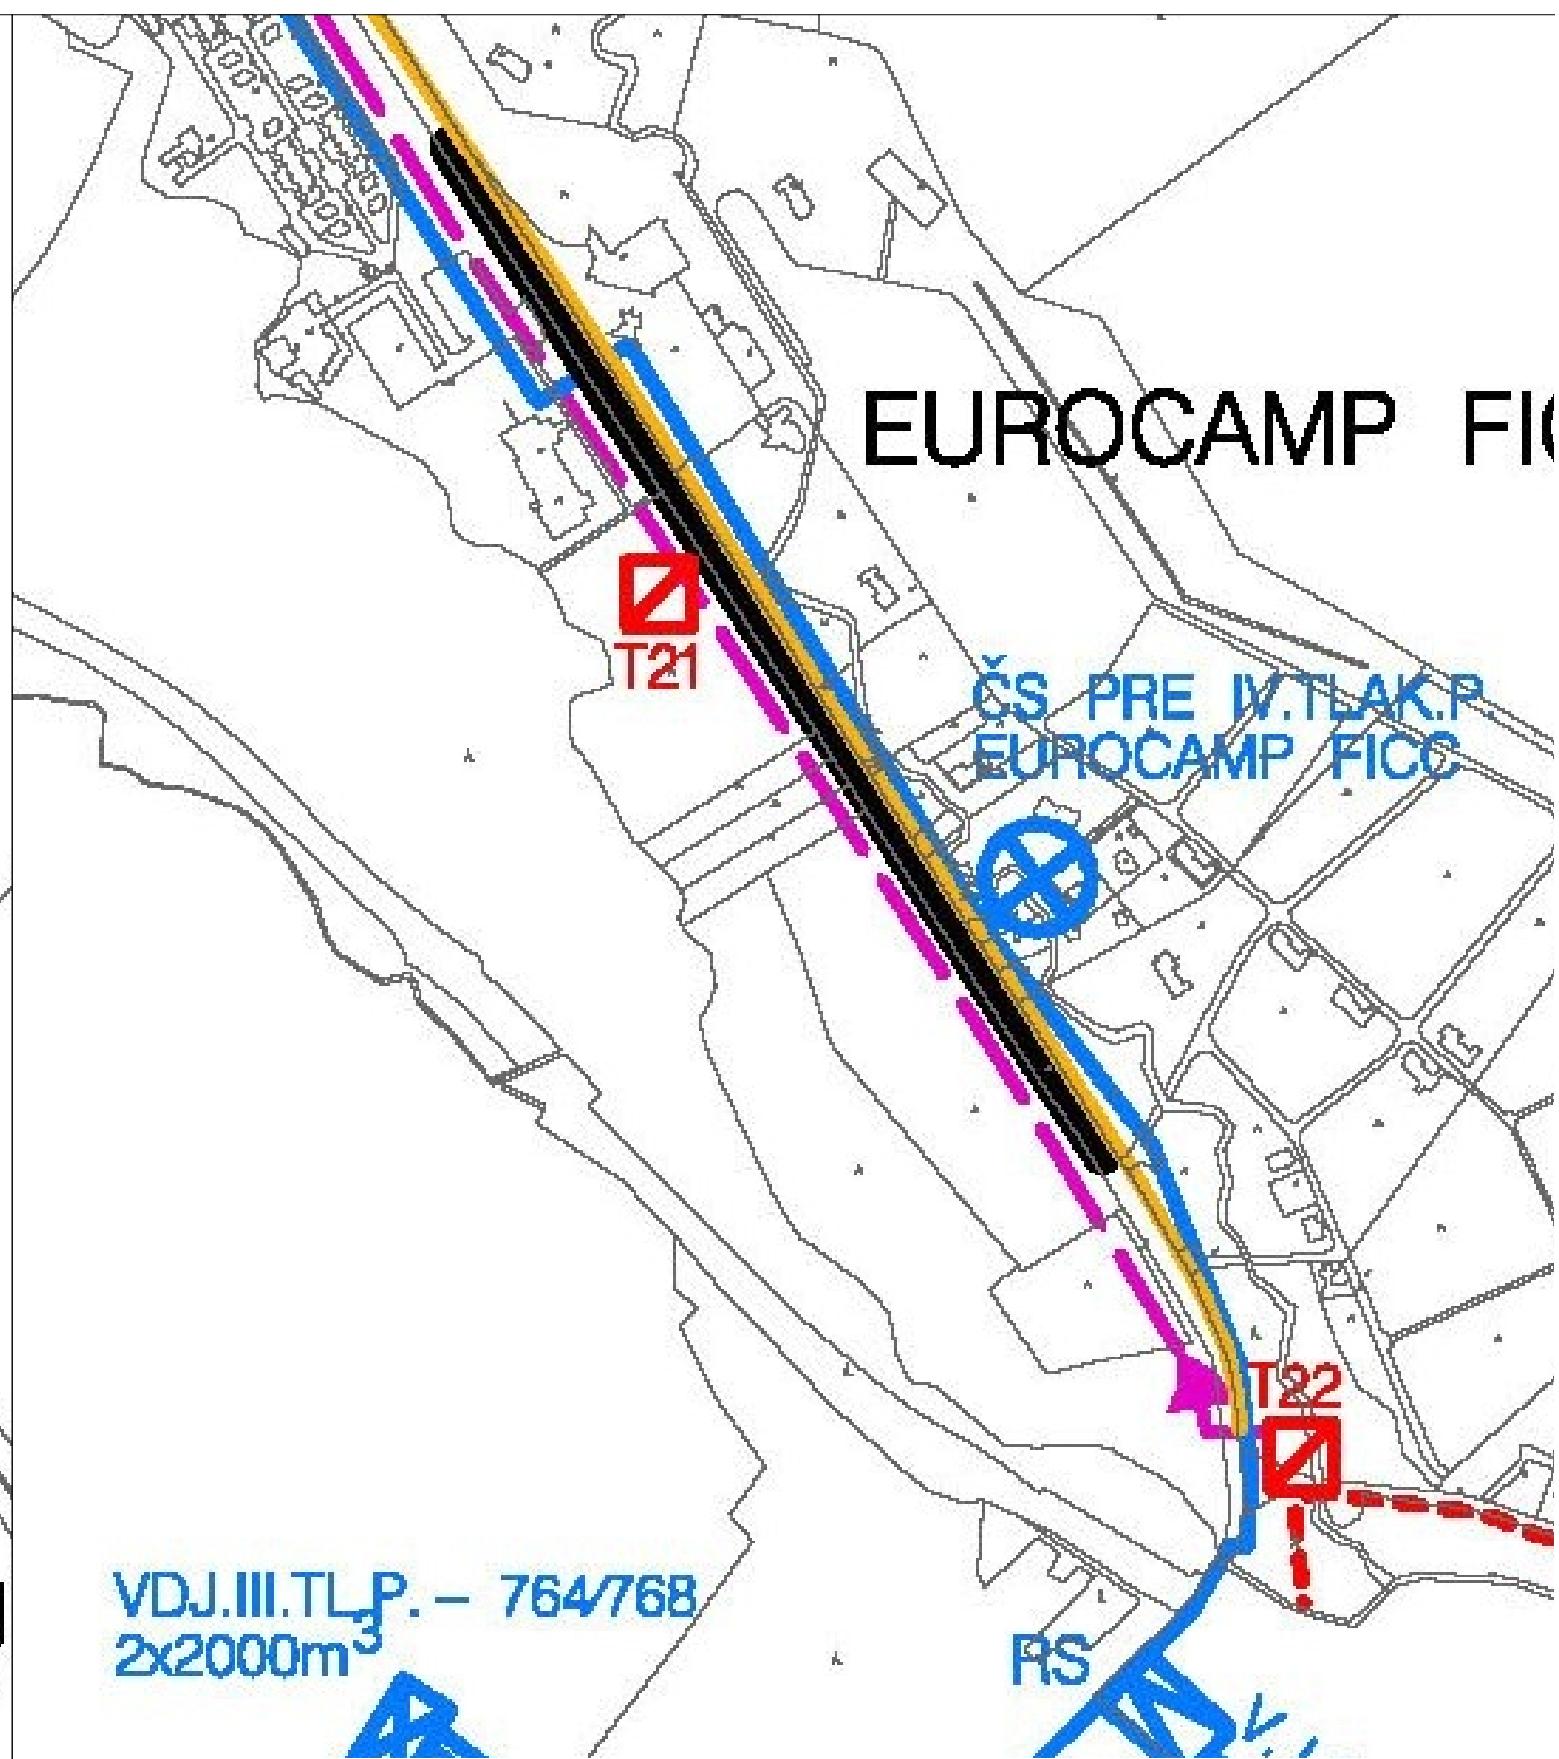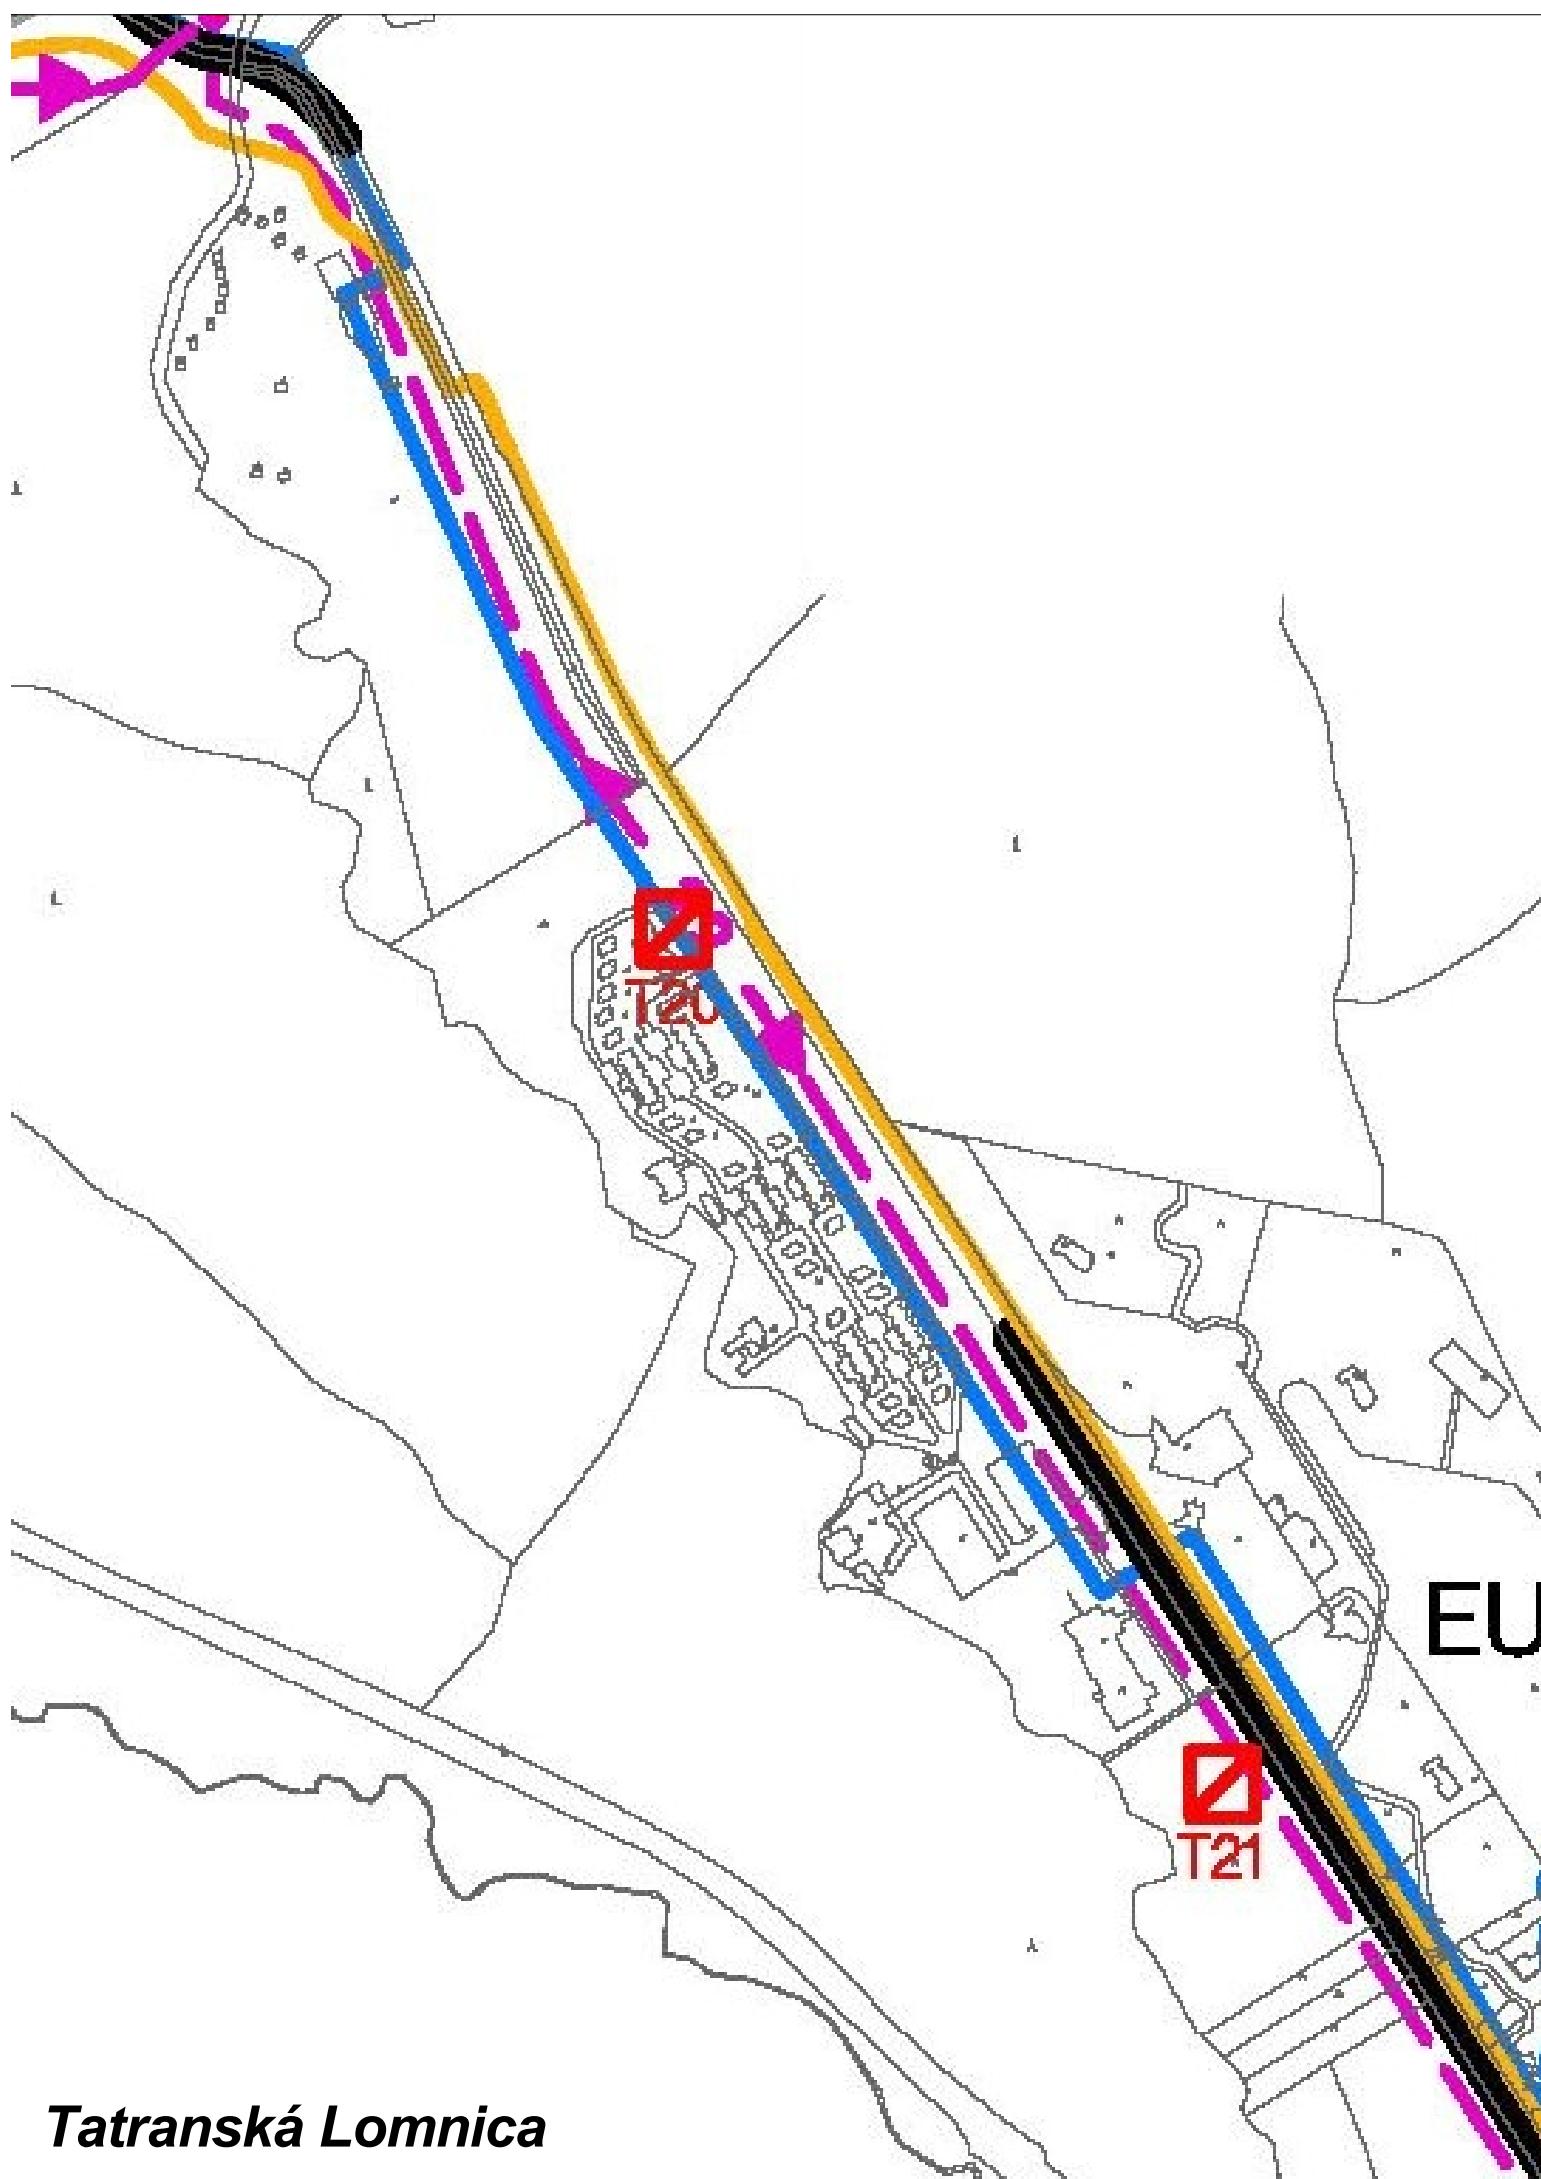

ÚZEMNÝ PLÁN MESTA VYSOKÉ TATRY

v znení ZaD 2011/1, 2011/2, 2012/1, 2013/1 a 2014/1

názov výkresu:

11C. SCHÉMA VEREJNOPROSPEŠNÝCH STAVIEB

M 1:5000