

Výkres č.4

VÝKRES RIEŠENIA VEREJNÉHO DOPRAVNÉHO
A TECHNICKÉHO VYBAVENIA ÚZEMIA

M 1 : 10 000

ÚZEMNÝ PLÁN OBCE TURČIANSKY PETER

ZMENY A DOPLNKY č.2

- PRÍKLADY PLOCH, NA KTORÝCH PLATIA BLIŽŠIE ŠPECIFIKOVANÉ PODMIENKY A REGULATÍVY
- A NOVÁ ZÁSTAVBA IZOLOVANÝCH RODINNÝCH DOMOV
 - B NOVÁ PLOŠNÁ ZÁSTAVBA IZOLOVANÝCH ROD. DOMOV
 - C EXISTUJÚCA OBYTNÁ ZÁSTAVBA
 - D AREÁL KAŠTIEĽA
 - E PLOCHY CINTORÍNŮV
 - X ~~-----~~
 - G PLOCHA OBECNÉHO ŠPORTOVÉHO REKREAČNÉHO AREÁLU
 - H PLOCHY REKREAČNÝCH ZARIADENÍ V OR
 - I PLOCHA OBECNÝCH RYBNÍKOV
 - J PLOCHY VEREJNEJ ZELENE
 - K NEURBANIZOVANÁ PODNĽAHOPODÁRSKA KRAJINA
 - L NEURBANIZOVANÁ KRAJINA - PLOCHY LFP

ZOZNAM EXISTUJÚCEJ OBYVNEJ VYBAVENOSTI A OSTATNÝCH PREVÁDZOK


1 - OBECNÝ ÚRAD, MIESTNA (UDOVÁ) KNIŽNICA, SPOLOČENSKÁ SÁLA, 2 - POŽIARNA ZBRÁJKA, 3 - ÚČOP JEDNOTA, 4 - ZVONICA, 5 - UMELECKÉ REZBÁRSTVO (BÁBKOVÉ DIVADLO), 6 - RÍMSKO-KATOLICKÝ KOSTOL SV. PETERA, NKP, 7 - RÍMSKO-KATOLICKÝ FARSÝ ÚRAD, 8 - RÍMSKO-KATOLICKÝ FARSÝ ÚRAD (VO VÝSTAVBE), FARSKÁ ZÁHRADA, 9 - DOM SMŮTÍŤ, 10 - KAŠTIEL NKP, 11 - OBECNÁ PREVÁDZKA (CENTRUM VOJNÉHO ČASU), 12 - ASR, SPRÁVA MAJETKU BANSKÁ BYSTRICA (NEPREVÁDZKOVANÉ), ZÁMER ZARIADENIA CESTOVNÉHO RUCHU, 13 - ZELENINA MARTIN - SKLADY ZELENINY, 14 - STARÝ CINTORÍN, 15 - PŮVODNÝ HOSPODÁRSKY DVOR, FIDELÁ - DULICE, 16 - OBECNÉ DETSKÉ HRIŠKO, 17 - NOVÝ CINTORÍN 2.

ZOZNAM NAVRHOVANEJ OBYVNEJ VYBAVENOSTI A OSTATNÝCH PREVÁDZOK

X ~~-----~~ 18 - AGROTURISTICKÉ CENTRUM, 19 - OBECNÝ PARK, 20 - REKREAČNÁ VYBAVENOSŤ CESTOVNÉHO RUCHU, 21 - VEREJNÉ HRIŠKO, 22 - OBECNÉ REKREAČNÉ ZARIADENIE



OBSTARÁVATEĽ OBEC TURČIANSKY PETER		ZÁSTUPCA OBSTARÁVATEĽA Ing. arch. Eva Zaťková, OSO na obstarávanie ÚPP a ÚPD			
Mierka 1 : 10 000	Názov dokumentácie ÚZEMNÝ PLÁN OBCE TURČIANSKY PETER			Číslo výkresu 4	
Stupeň ÚPD ZMENY A DOPLNKY č.2 05/2015	VÝKRES RIEŠENIA VEREJNÉHO DOPRAVNÉHO A TECHNICKÉHO VYBAVENIA				
SPRACOVATEĽ Ing. arch. Eleonóra Hejzlarová, AA 1629 SKA P.V. Rovňanka 12, 036 01 Martin tel: 043/4278 425, 0948 043 948 e-mail: norika.hejzlarova@gmail.com					
Urbanizmus	Doprava	Vodné hospodárstvo	Energetika	OPaK	PP/PPF
Zodp.projektant Ing. arch. Eleonóra Hejzlarová	Zodp.projektant Ing. arch. Iveta Kolenčíková	Zodp.projektant Ing. Darina Koleníková	Zodp.projektant Ing. Lukáš Stránsky	Zodp.projektant Ing. arch. Eleonóra Hejzlarová	Zodp.projektant Ing. arch. Eleonóra Hejzlarová

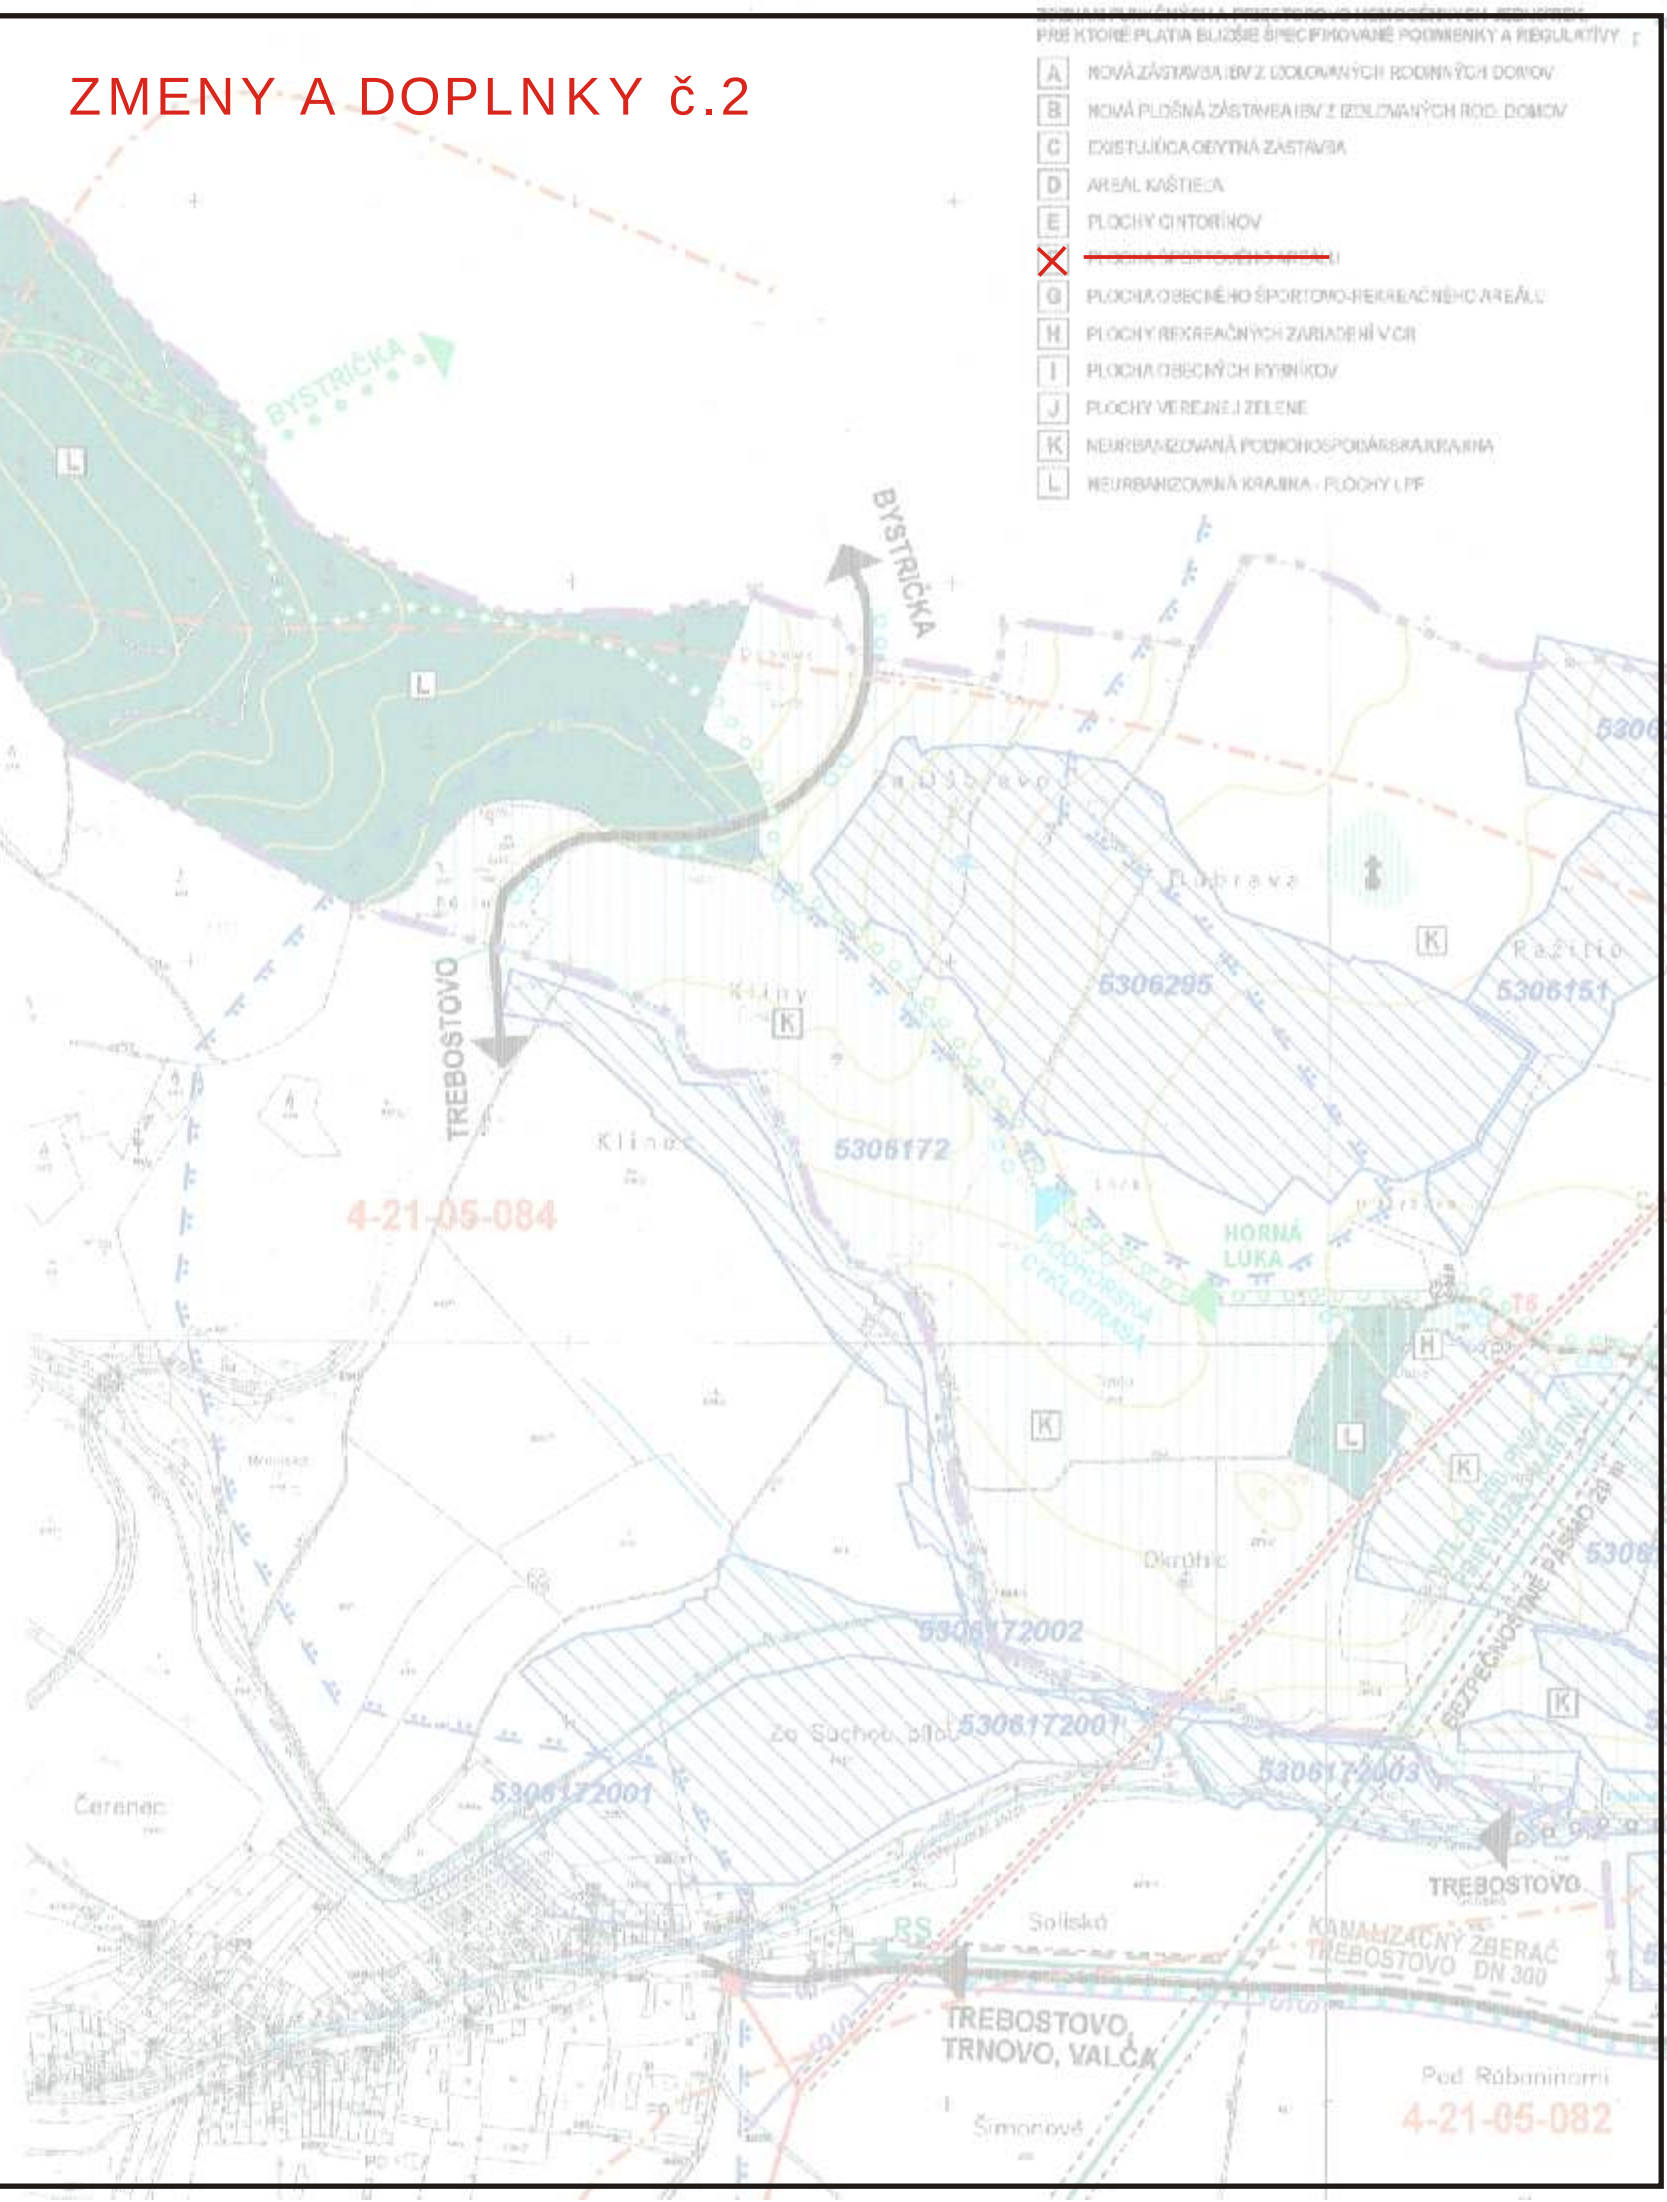

ZMENY A DOPLNKY č.2

[illegible]