




s.r.o.

Architektúra, urbanizmus, ekológia, informatika, Ľubľanská 1, 831 02 Bratislava



ZMENY A DOPLNKY ÚZEMNÉHO PLÁNU MESTA VYSOKÉ TATRY Č. 2015/1




GRAFICKÁ ČASŤ – ČASŤ A

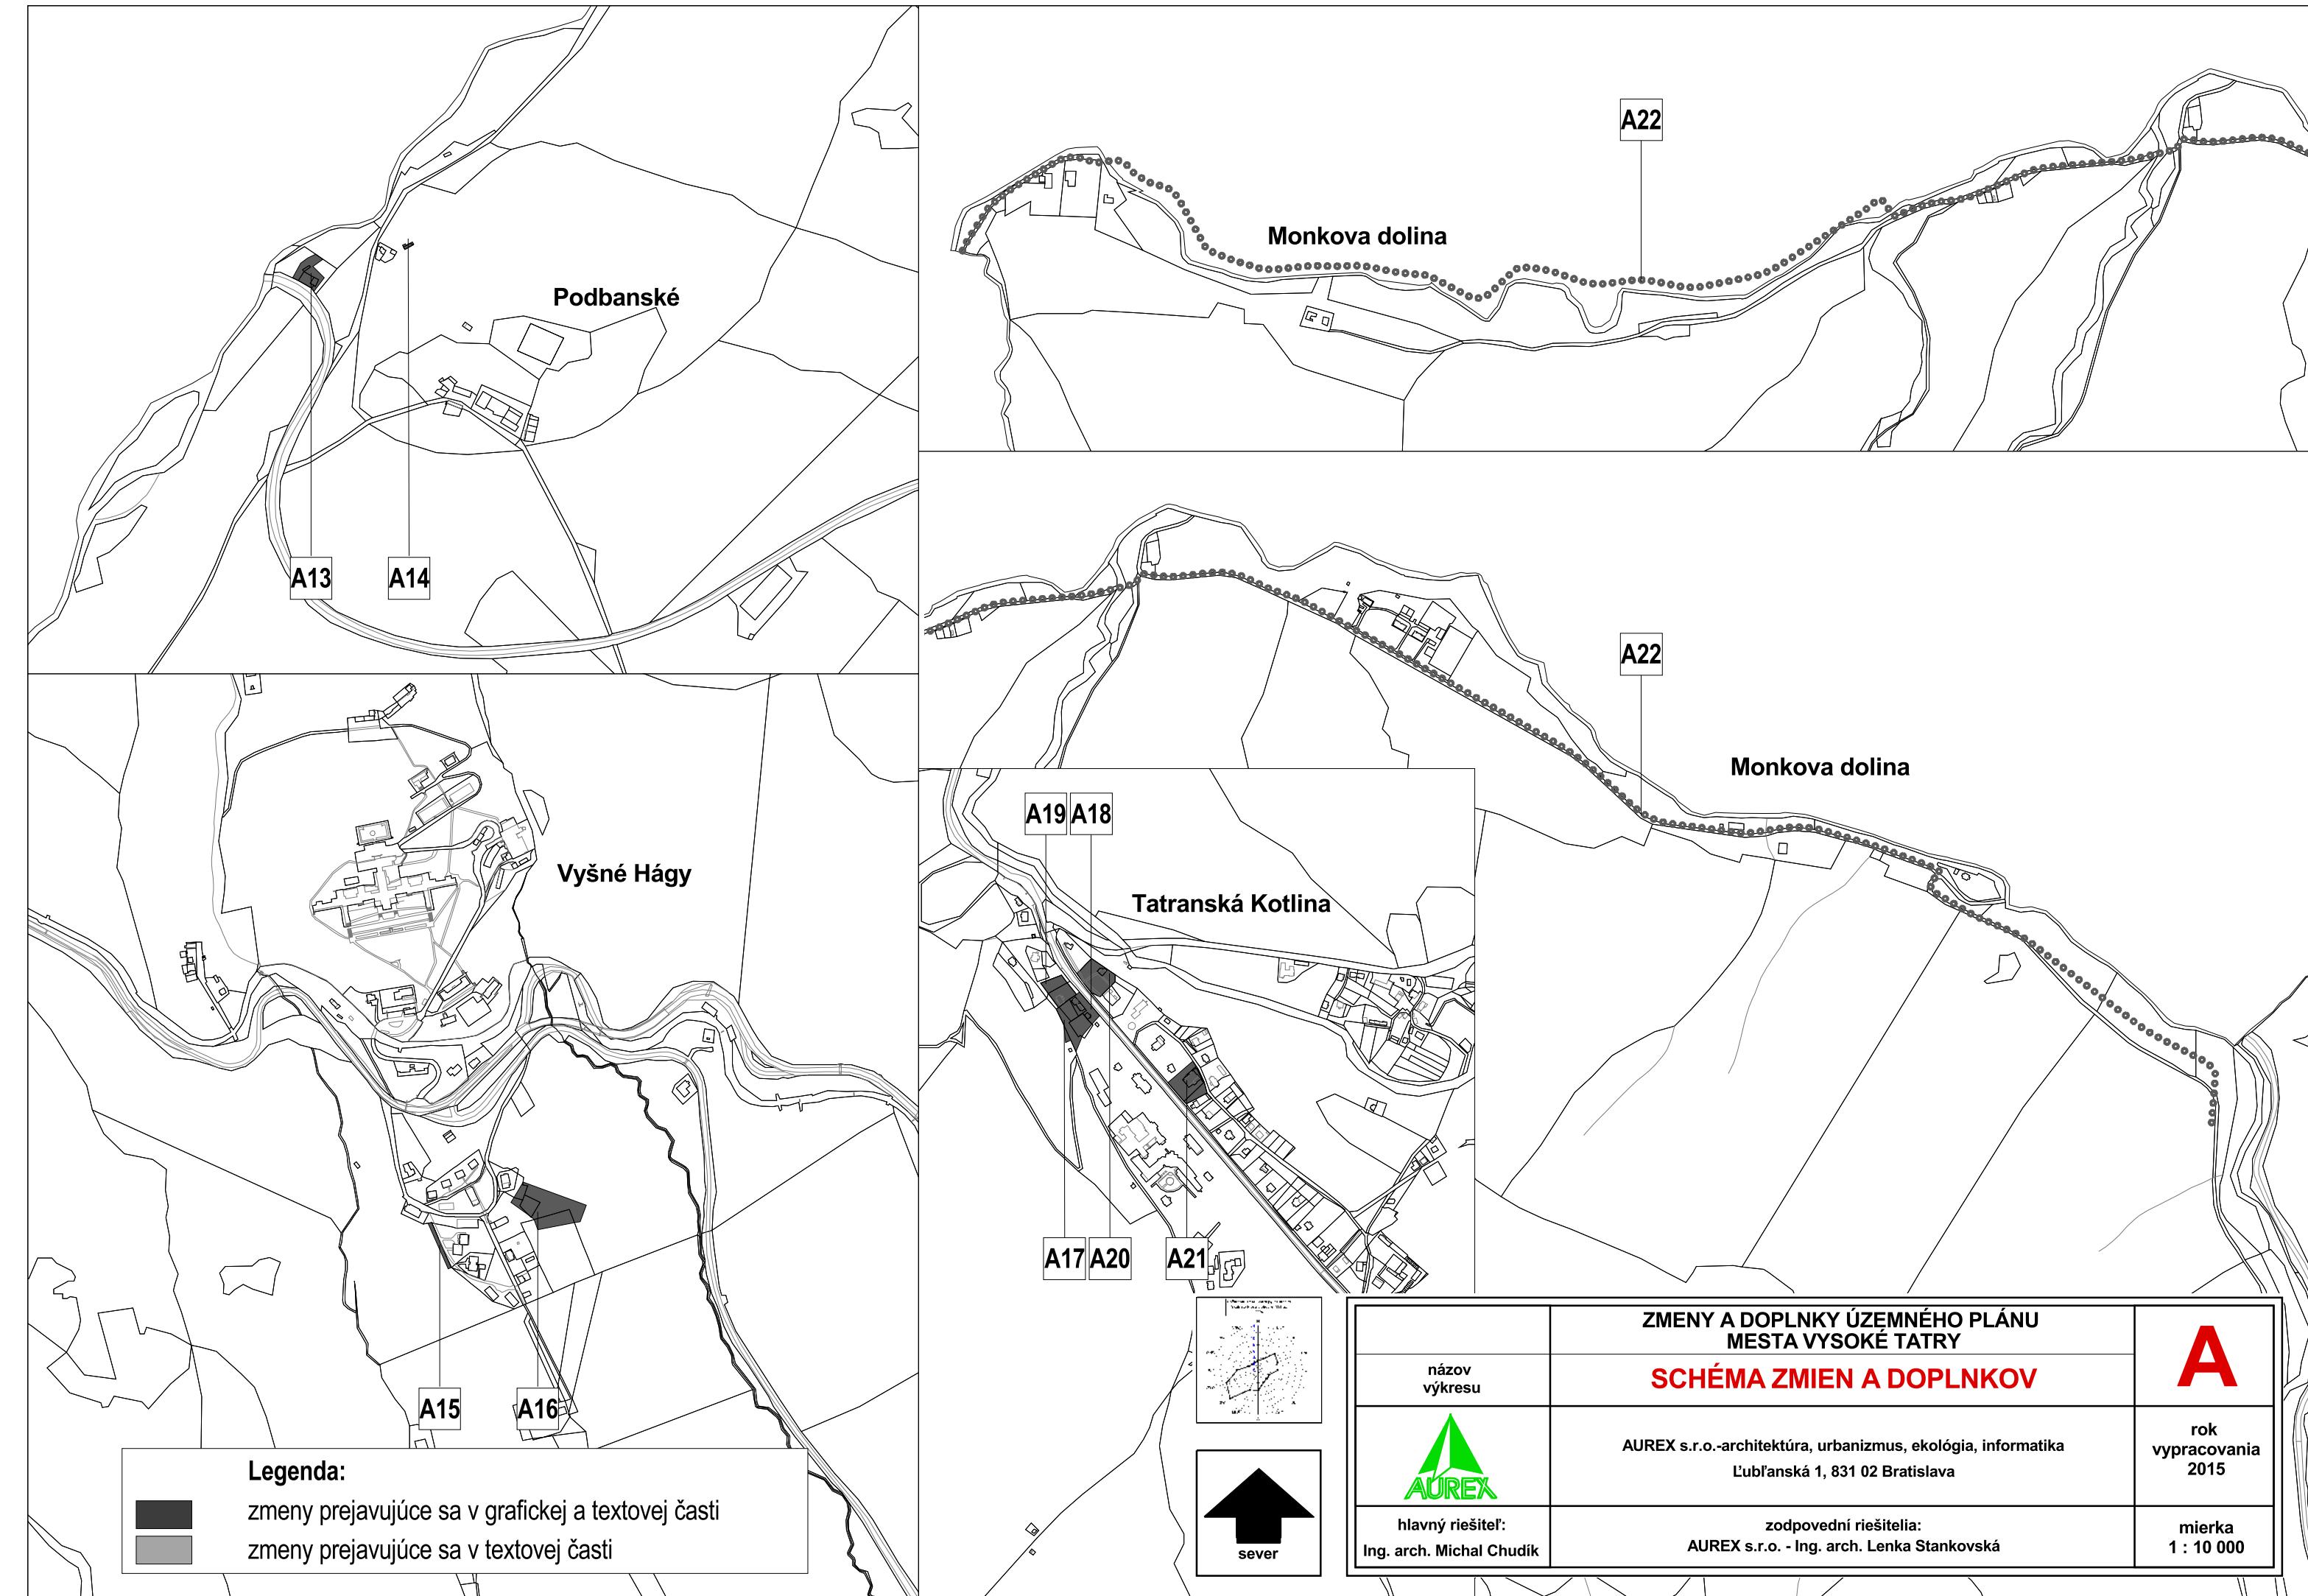

Monkova dolina

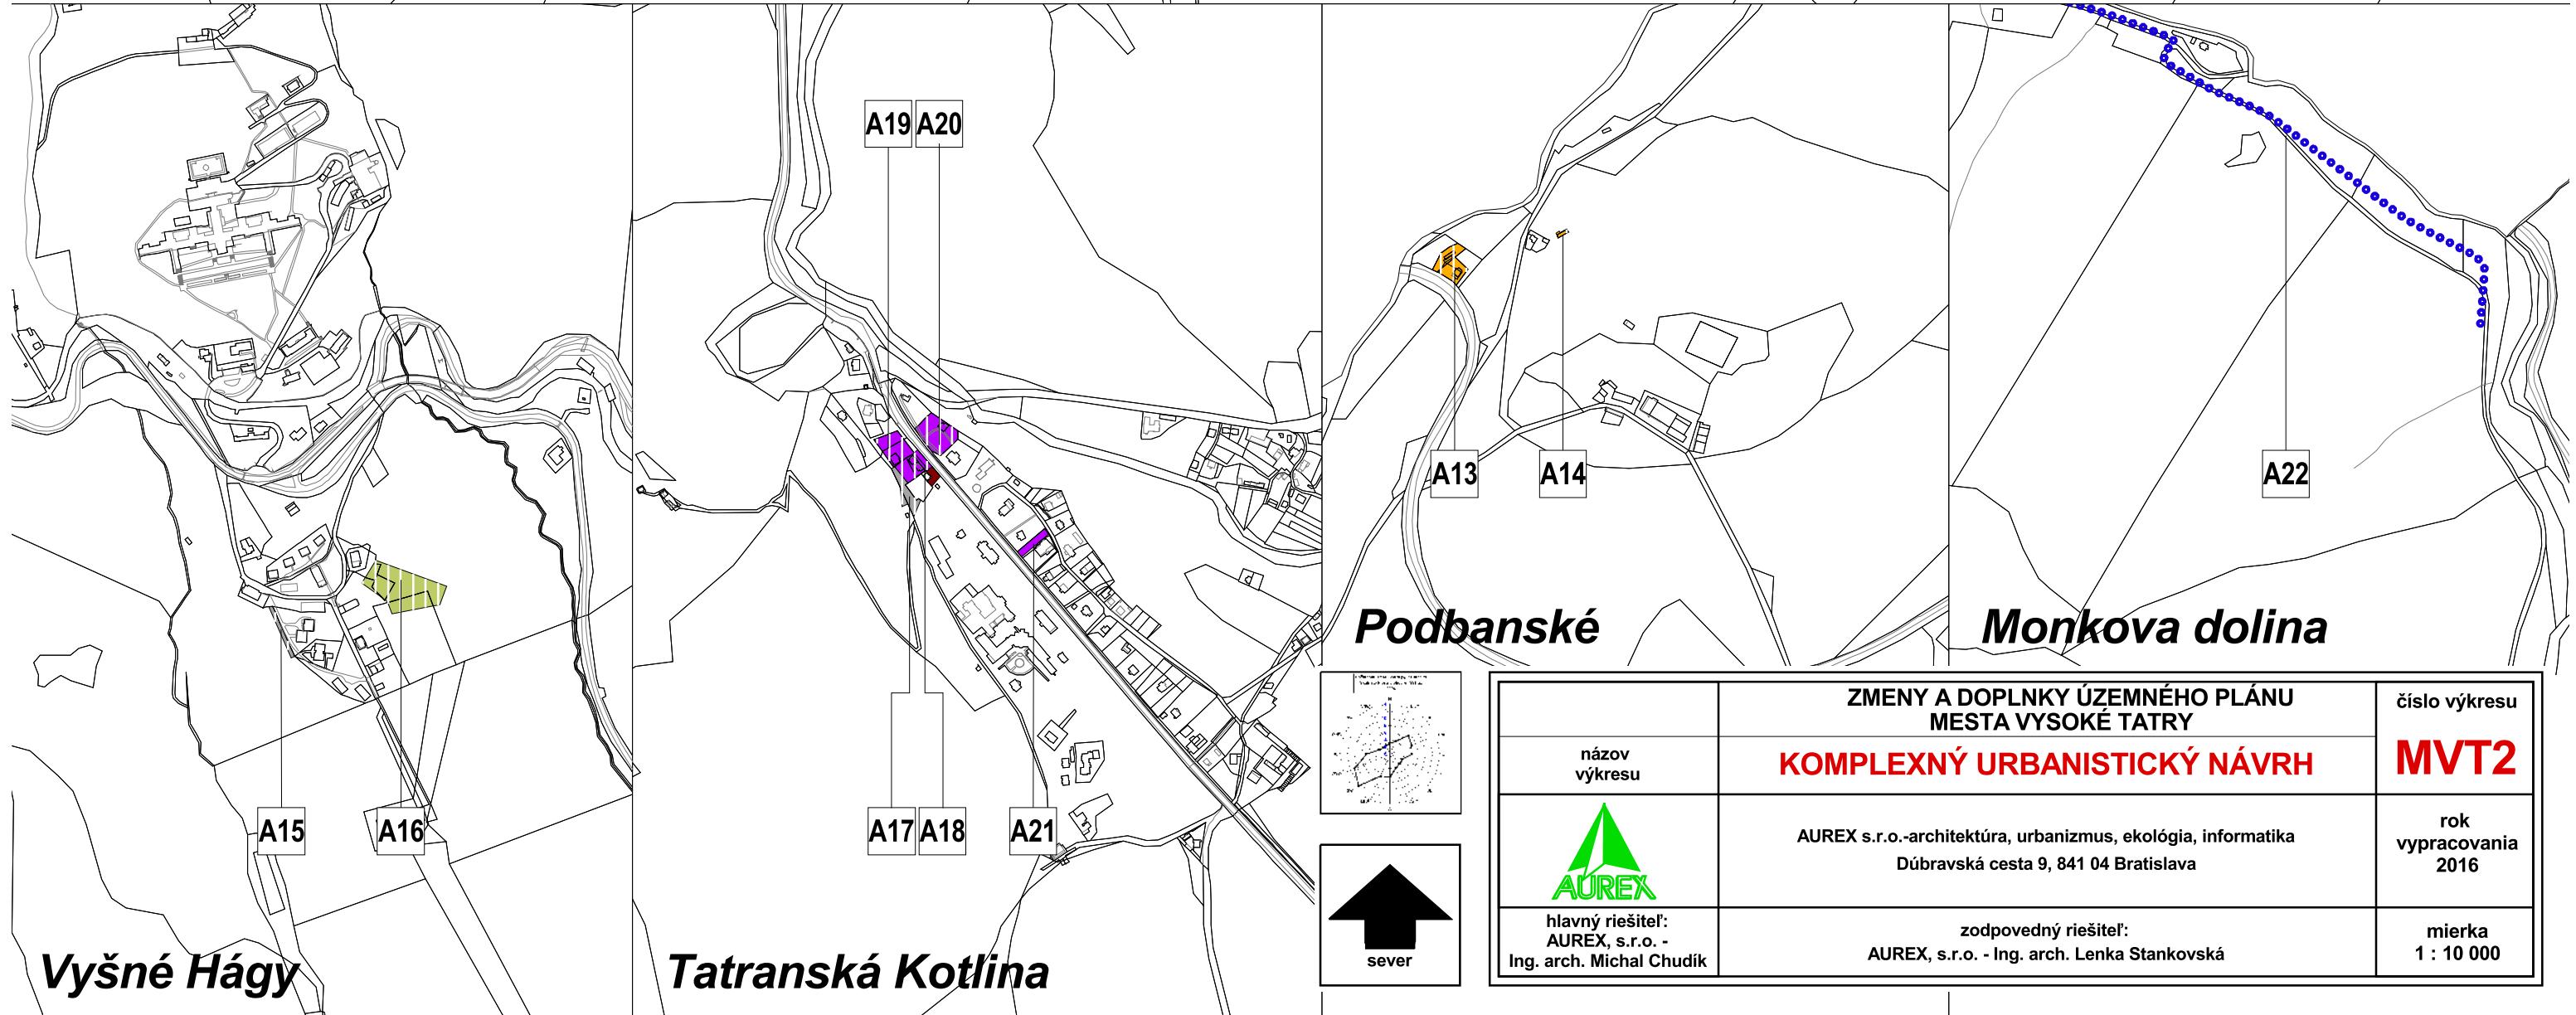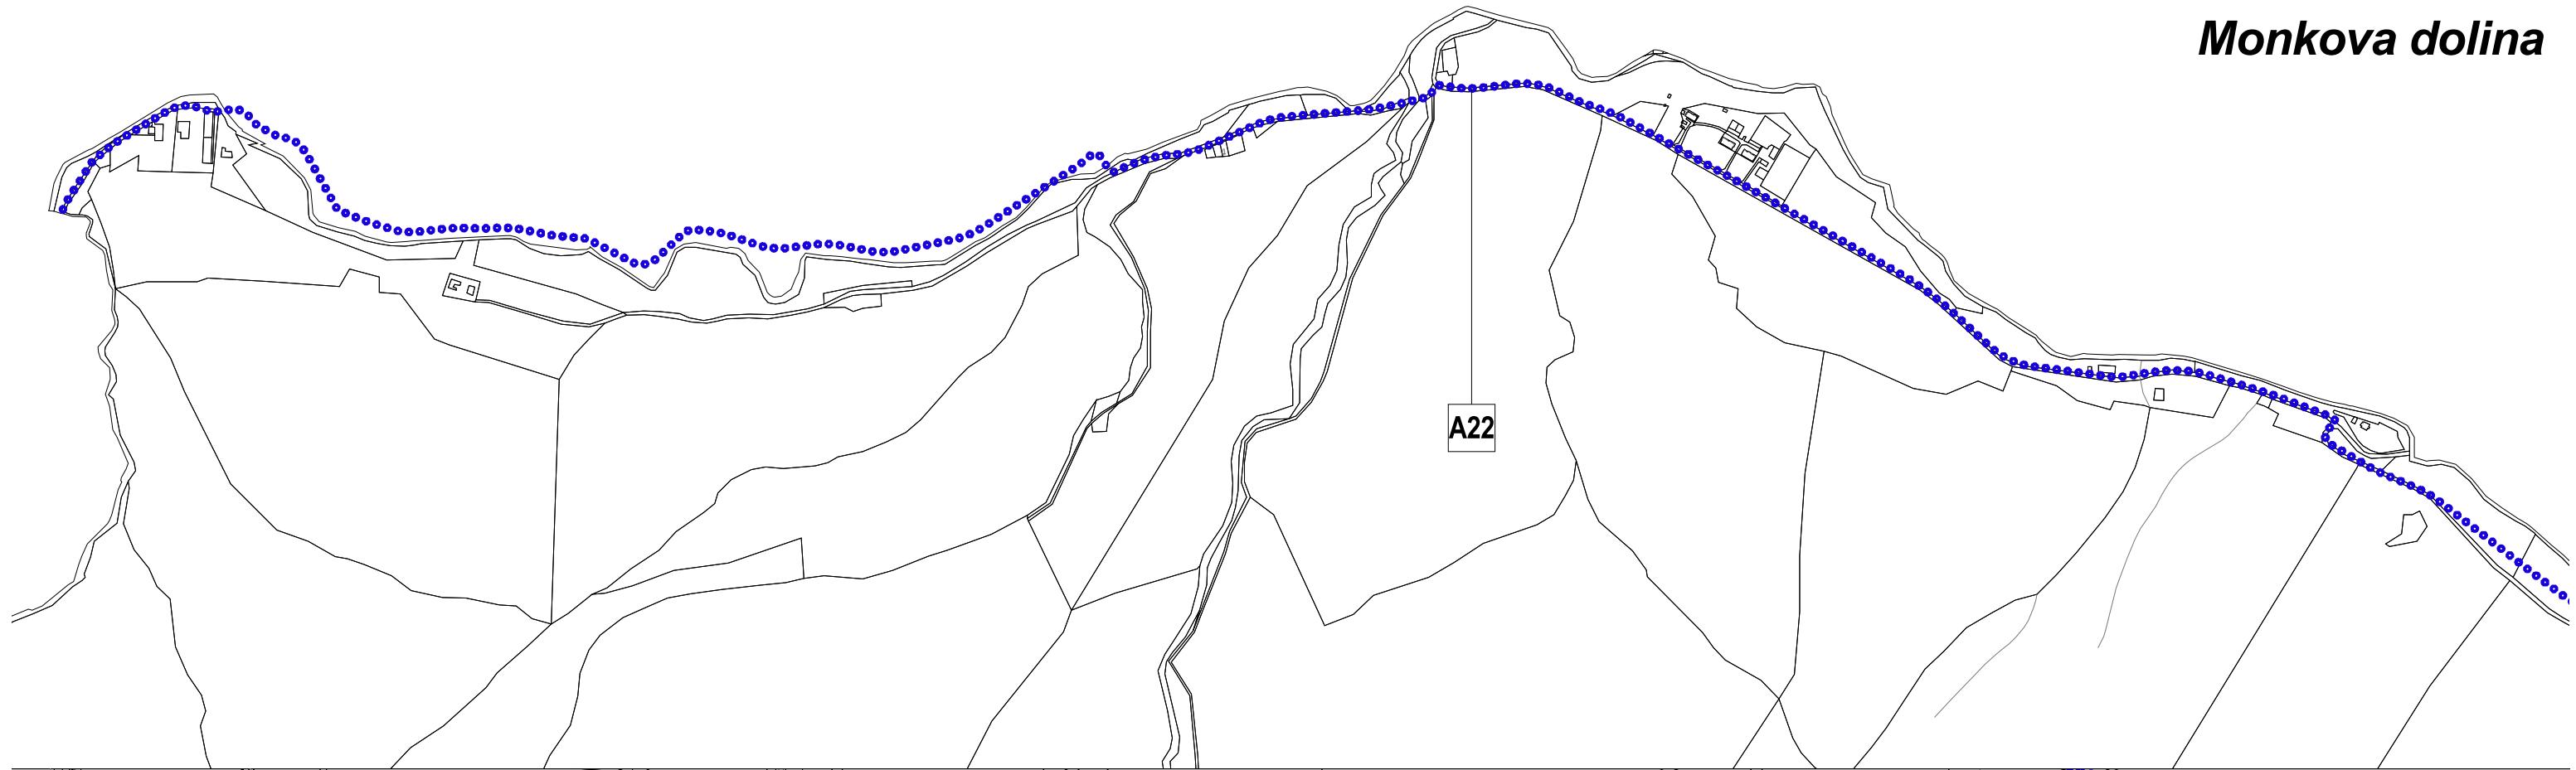

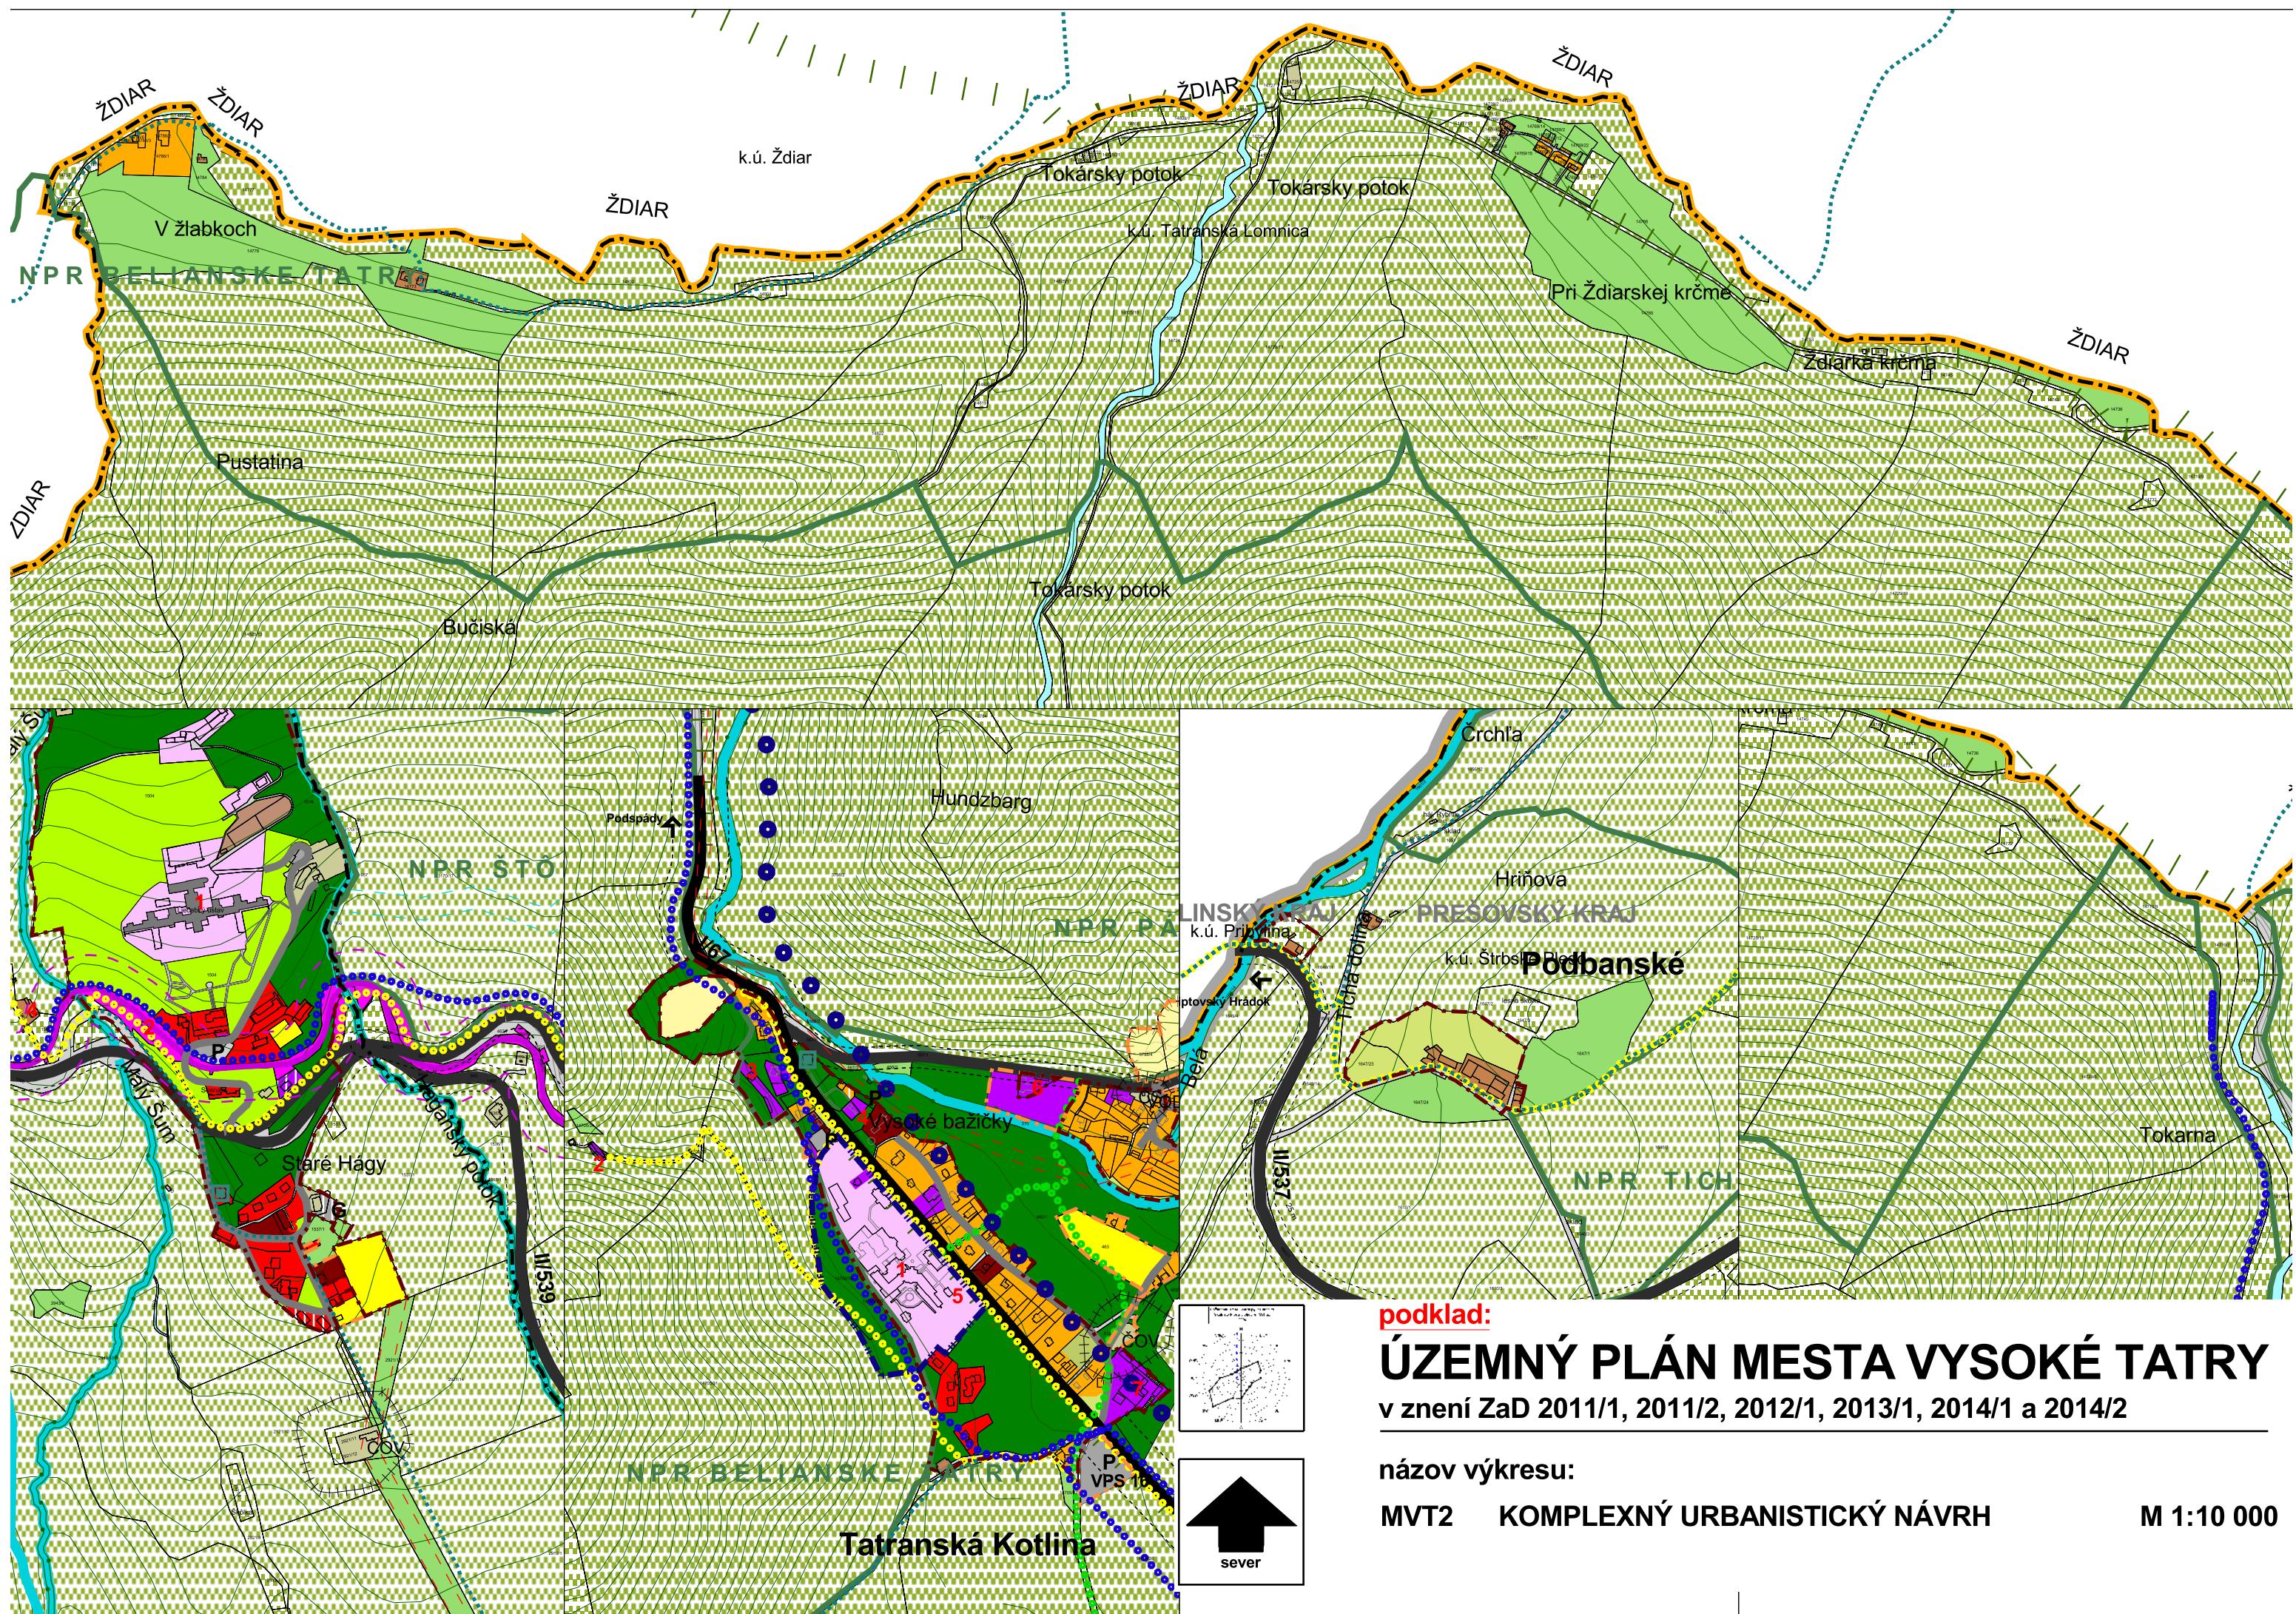



ZMENY A DOPLNKY ÚZEMNÉHO PLÁNU MESTA VYSOKÉ TATRY


č. 2015/1

Legenda

stav	návrh	Hranice	stav	návrh	stav	návrh	stav	návrh
[grey]	[grey]	Hranica kraja	[light green]	[light green]	Areály technickej vybavenosti	[purple]	[purple]	Železničné trate
[blue dots]	[blue dots]	Hranica kúpeľného miesta	[brown]	[brown]	Areály hospodárskych dvorov	[dashed purple]	[dashed purple]	Zdvojkolojajenie železničnej trate
[dashed black]	[dashed black]	Hranica katastrálneho územia	[brown]	[brown]	Areály zariadení les. hospodárstva	[AS]	[AS]	Autobusová stanica
[dashed brown]	[dashed orange]	Hranica zastavaného územia	[grey]	[grey]	Garáže a verejná parkoviská	[ŽS]	[ŽS]	Železničná stanica
[dashed blue]	[dashed blue]	Hranica kúpeľného územia	[dark blue]	[dark blue]	Osobné horské dopravné zariadenia	[P]	[P]	Sústredené verejná parkoviská
[green]	[green]	Hranica TANAP-u	[green]	[green]	Botanická záhrada	[PP]	[PP]	Sústredené verejná park. podzemné
[green]	[green]	Hranica prírodných rezervácií a národných prírodných rezervácií	[green]	[green]	Cintoríny	[PP]	[PP]	Parkovací dom
[green]	[green]	Ochranné pásmo prírodného minerálneho zdroja 1. stupňa	[green]	[green]	Lesy	[G]	[G]	Sústredené garážové dvory
[green]	[green]	Ochranné pásmo prírodného minerálneho zdroja 2. stupňa	[green]	[green]	Rekreačné lesy	[ČSPH]	[ČSPH]	Čerpacia stanica pohonných hmôt
[green]	[green]	Ložisko nevyhradeného nerastu	[green]	[green]	Trvalé trávne porasty			
[green]	[green]	Pamiatková zóna	[green]	[green]	Otvorené lúčne plochy			
Funkčné plochy								
[purple]	[purple]	Cestovný ruch (CR)	[purple]	[purple]	Parkovo upravená zeleň	[purple]	[purple]	Kabínková lanová dráha
[purple]	[purple]	Polyfunkčné plochy (OV a CR)	[purple]	[purple]	Historický park	[purple]	[purple]	Sedačková lanová dráha
[purple]	[purple]	Polyfunkčné plochy (OV a Bb)	[purple]	[purple]	Záhrady	[purple]	[purple]	Sedačková lanová dráha - výhľad
[purple]	[purple]	Polyfunkčné plochy (Br a SR)	[purple]	[purple]	Pásmo kosodreviny	[purple]	[purple]	Lyžiarsky vlek
[purple]	[purple]	Polyfunkčné plochy (S a CR)	[purple]	[purple]	Pásmo aplínskej vegetácie	[purple]	[purple]	Lyžiarska zjazdová trať
[purple]	[purple]	Polyfunkčné plochy (CR a KCR)	[purple]	[purple]	Vodné toky a plochy	[purple]	[purple]	Koridor - lyž. zjazdové trate
[purple]	[purple]	Občianske vybavenie (OV)	[purple]	[purple]		[purple]	[purple]	Koridor - lyž. zjazdové trate, územná rezerva
[purple]	[purple]	Kúpeľná liečba	[purple]	[purple]		[purple]	[purple]	Lyžiarska bežecká trať
[purple]	[purple]	Športovo-rekreačné aktivity (SR)	[purple]	[purple]		[purple]	[purple]	Koridor pre cyklomagistrálu
[purple]	[purple]	Športové vybavenie (S)	[purple]	[purple]		[purple]	[purple]	Cyklistický chodník
[red]	[red]	Bytové domy (Bb)	[red]	[red]		[red]	[red]	Poprad - Starý Smokovec
[orange]	[orange]	Rodinné domy (Br)	[orange]	[orange]				
[orange]	[orange]	Kempingy (KCR)	[orange]	[orange]				
[purple]	[purple]	Agroturistický areál (AA)	[purple]	[purple]				
[teal]	[teal]	Golfové cvičisko (AG)	[teal]	[teal]				
Doprava								
[black]	[black]	Zberné komunikácie	[dashed black]	[dashed black]	Pešie a cyklistické cesty-hlavné, rekr.-náučné, rekr.-alternatívne, turistické	[pink]	[pink]	Ochranné pásmo vodných tokov - 10m pozdĺž oboch brehov
[black]	[black]	Obslužné komunikácie	[pink]	[pink]	Plochy železníc	[pink]	[pink]	Ochranné pásmo vodného zdroja


podklad:

ÚZEMNÝ PLÁN MESTA VYSOKÉ TATRY
v znení ZaD 2011/1, 2011/2, 2012/1, 2013/1, 2014/1 a 2014/2

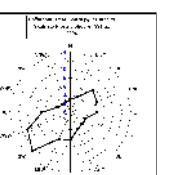


názov výkresu:

MVT2 KOMPLEXNÝ URBANISTICKÝ NÁVRH

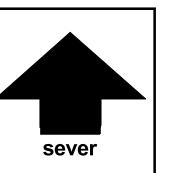

M 1:10 000

Podbanské

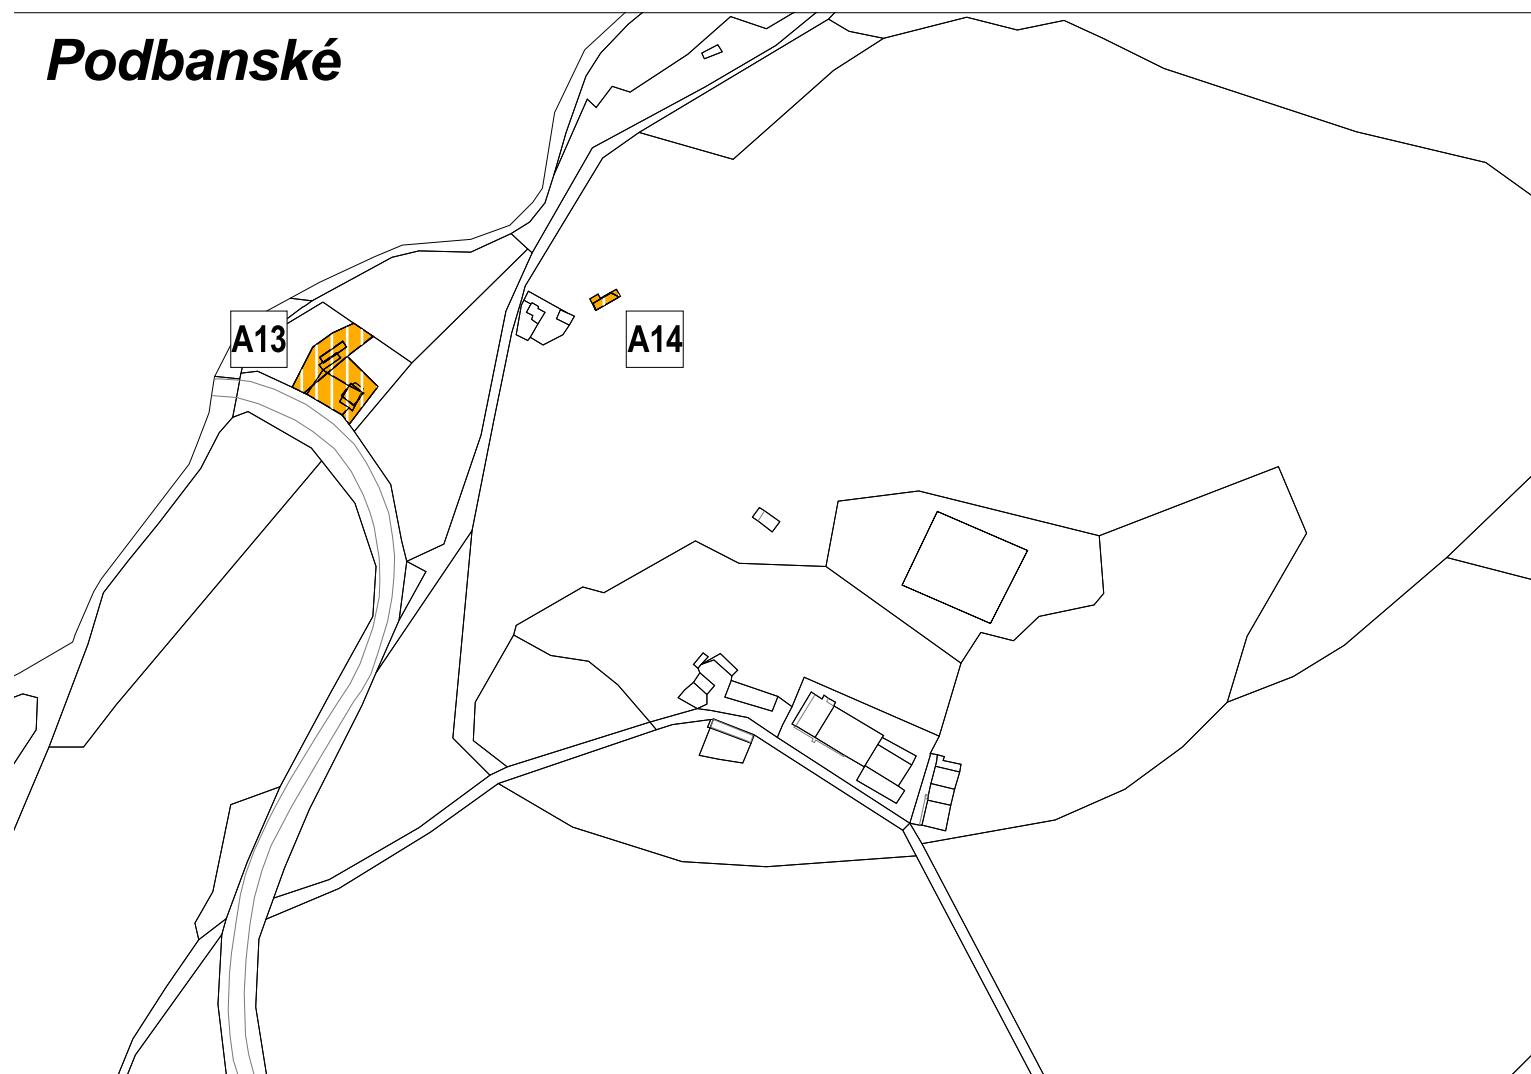


ZMENY A DOPLNKY ÚZEMNÉHO PLÁNU MESTA VYSOKÉ TATRY



č. 2015/1

lokality A13, A14, A15 a A16


etapa: NÁVRH

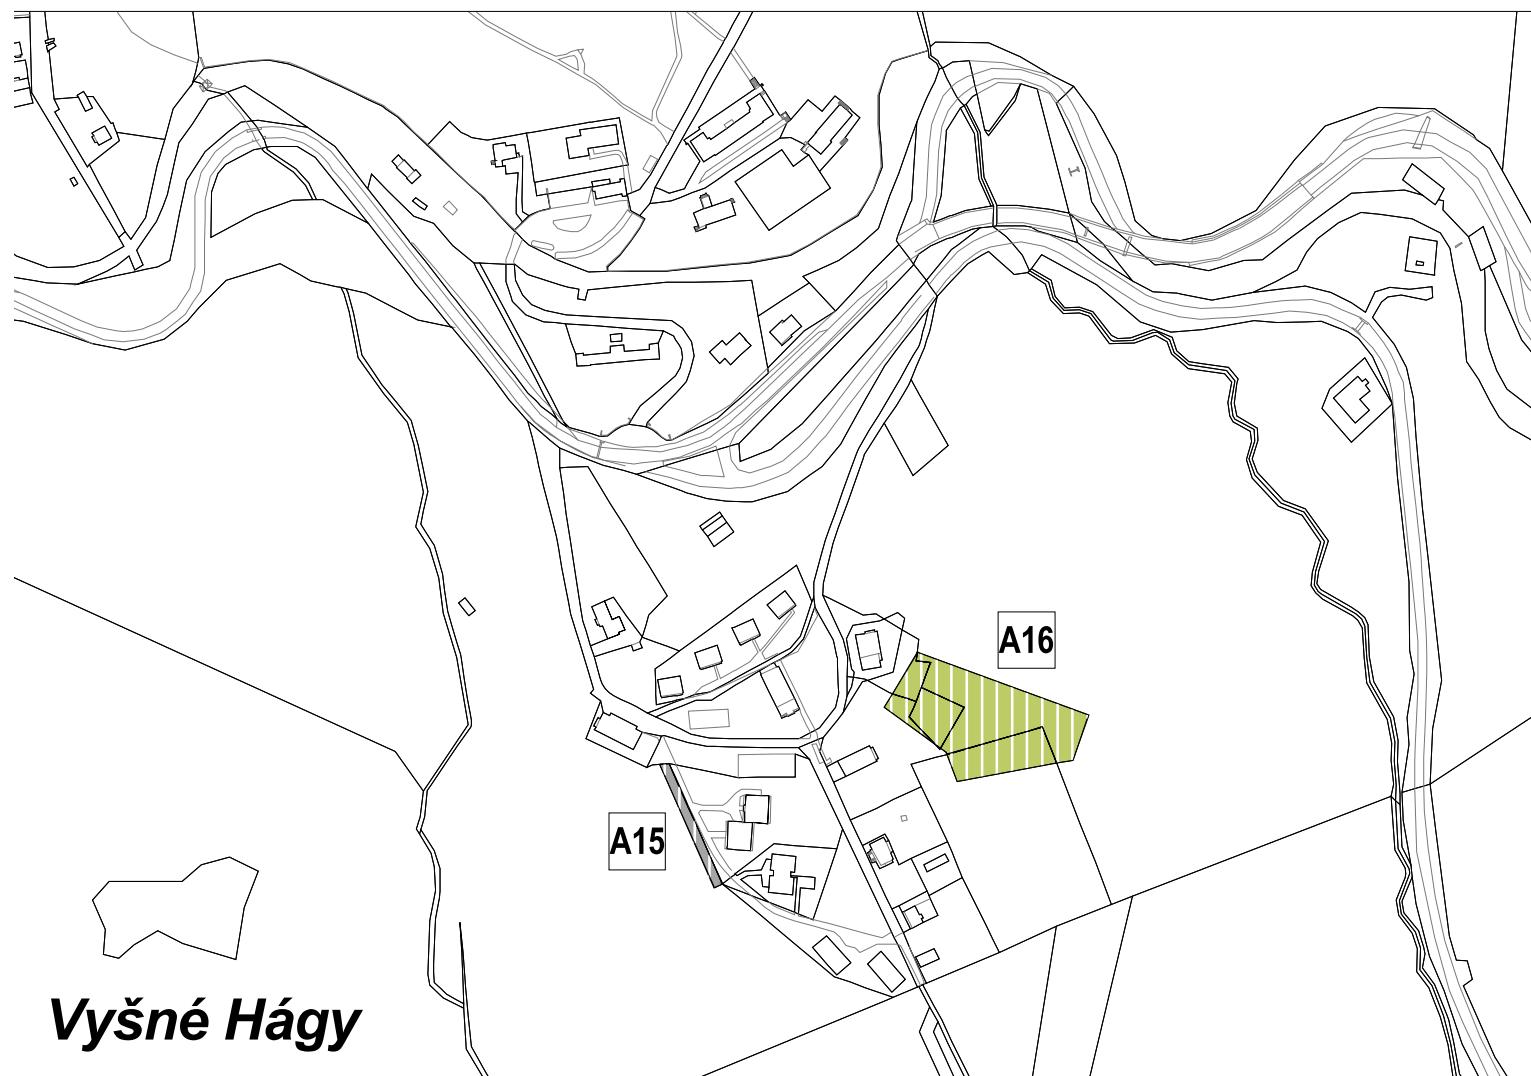

Vyšné Hágy

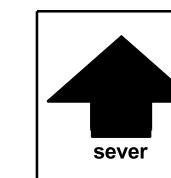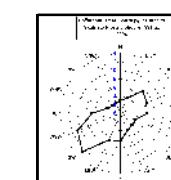

názov výkresu	ZMENY A DOPLNKY ÚZEMNÉHO PLÁNU MESTA VYSOKÉ TATRY	číslo výkresu 4A.
	KOMPLEXNÝ URBANISTICKÝ NÁVRH AUREX s.r.o.-architektúra, urbanizmus, ekológia, informatika Ľubľanská 1, 831 02 Bratislava	rok vypracovania 2016
sever	hlavný riešiteľ: AUREX s.r.o. - Ing. arch. Michal Chudík	zodpovedný riešiteľ: AUREX s.r.o. - Ing. arch. Lenka Stankovská
		mierka 1 : 5 000

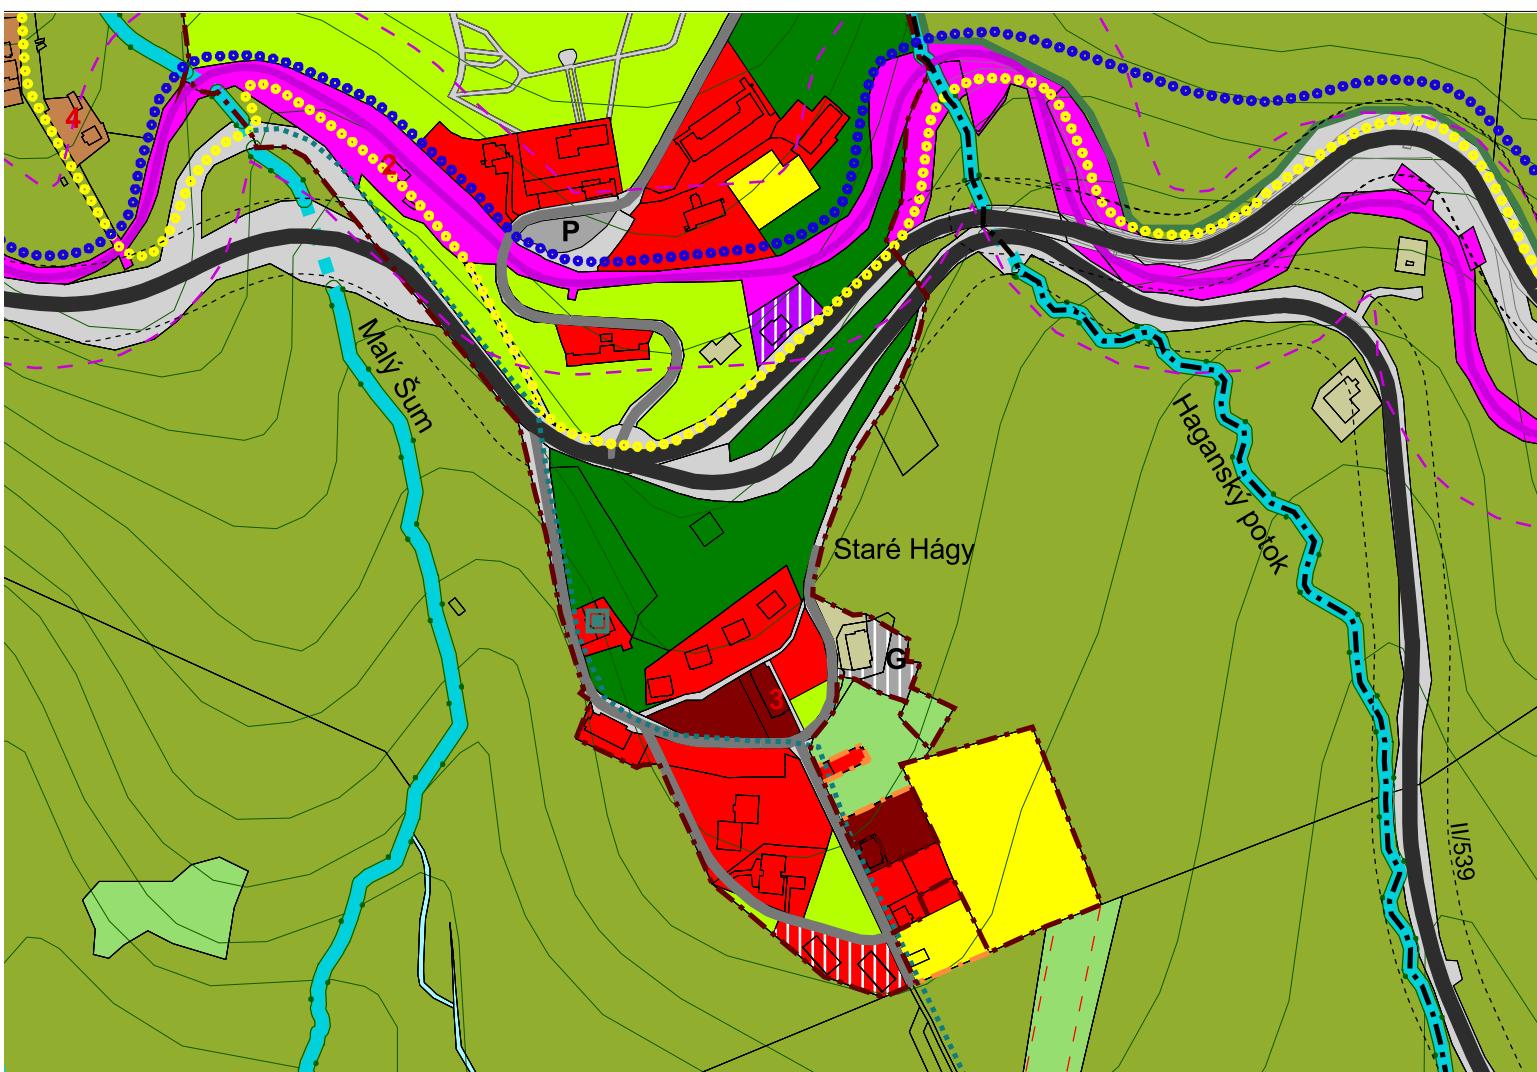

ZMENY A DOPLNKY ÚZEMNÉHO PLÁNU MESTA VYSOKÉ TATRY

č. 2015/1

etapa: NÁVRH

Legenda

Hranice

stav	návrh	
[grey]	[vertical lines]	Hranica kraja
[blue circle]	[horizontal lines]	Hranica kúpeľného miesta
---		Hranica katastrálneho územia
—	—	Hranica zastavaného územia
...	...	Hranica kúpeľného územia
[green line]		Hranica TANAP-u
[dark green]		Hranica prírodných rezervácií a národných prírodných rezervácií
[light blue]		Ochranné pásmo prírodného minerálneho zdroja 1. stupňa
[teal]		Ochranné pásmo prírodného minerálneho zdroja 2. stupňa
[orange dots]		Ložisko nevyhradeného nerastu
[purple line]		Pamiatková zóna

Funkčné plochy

[purple]	...	Cestovný ruch (CR)
[dark red]	...	Polyfunkčné plochy (OV a CR)
[red]	...	Polyfunkčné plochy (OV a Bb)
[orange]	...	Polyfunkčné plochy (Br a SR)
[purple]	...	Polyfunkčné plochy (CR a KCR)
[dark red]	...	Občianske vybavenie (OV)
[pink]	...	Kúpeľňa liečba
[yellow]	...	Športovo-rekreačné aktivity (SR)
[light blue]	...	Športové vybavenie (S)
[red]	...	Bytové domy (Bb)
[orange]	...	Rodinné domy (Br)
[light orange]	...	Kempingy (KCR)
[dark purple]	...	Agroturistický areál (AA)
[teal]	...	Golfové cvičisko (AG)

Doprava

[black]	...	Zberné komunikácie
[grey]	...	Obslužné komunikácie
[yellow]	...	Pešie a cyklistické cesty - hl., rekr.-náučné, rekr.-alt., turistické
[green]	...	Plochy železníc
[orange]	...	Železničné trate
[purple]	...	Zdvojkolojnenie železničnej trate

stav	návrh	
AS		Autobusová stanica
ŽS		Železničná stanica
P	P	Sústredené verejné parkoviská
PP	PP	Sústredené verejné park. podzemné
G		Parkovací dom
ČSPH		Sústredené garážové dvory
		Čerpacia stanica pohonných hmôt

Šport		
[purple dot]	- [purple dot]	Kabínková lanová dráha
[purple dot]	- [purple dot]	Sedačková lanová dráha
[purple dot]	- [purple dot]	Sedačková lanová dráha - výhľad
[red dot]	- [red dot]	Lyžiarsky vlek
[yellow]		Lyžiarska zjazdová trať
[yellow]		Koridor - lyž. zjazdové trate
[yellow]		Koridor - lyž. zjazdové trate, územná rezerva
[dotted line]		Lyžiarska bežecká trať
[blue dots]		Koridor pre cyklomagistrálu
[red dots]		Cyklistický chodník
[red dots]		Poprad - Starý Smokovec

Ochranné pásmá	
[purple dashed]	Cestné, železničné
[cyan dashed]	VTL plyn, 22kV vedenie
[green dashed]	Ochranné pásmo ČOV, cintorína
[yellow dashed]	Ochranné pásmo vodných tokov - 10 m pozdĺž oboch brehov
[black dashed]	Ochranné pásmo vodného zdroja

podklad:


ÚZEMNÝ PLÁN MESTA VYSOKÉ TATRY

v znení Zmien a doplnkov 2011/1, 2011/2, 2012/1, 2013/1, 2014/1 a 2014/2


názov výkresu:

4A. KOMPLEXNÝ URBANISTICKÝ NÁVRH

M 1:5000

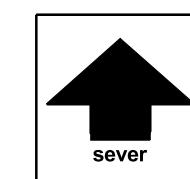

sever

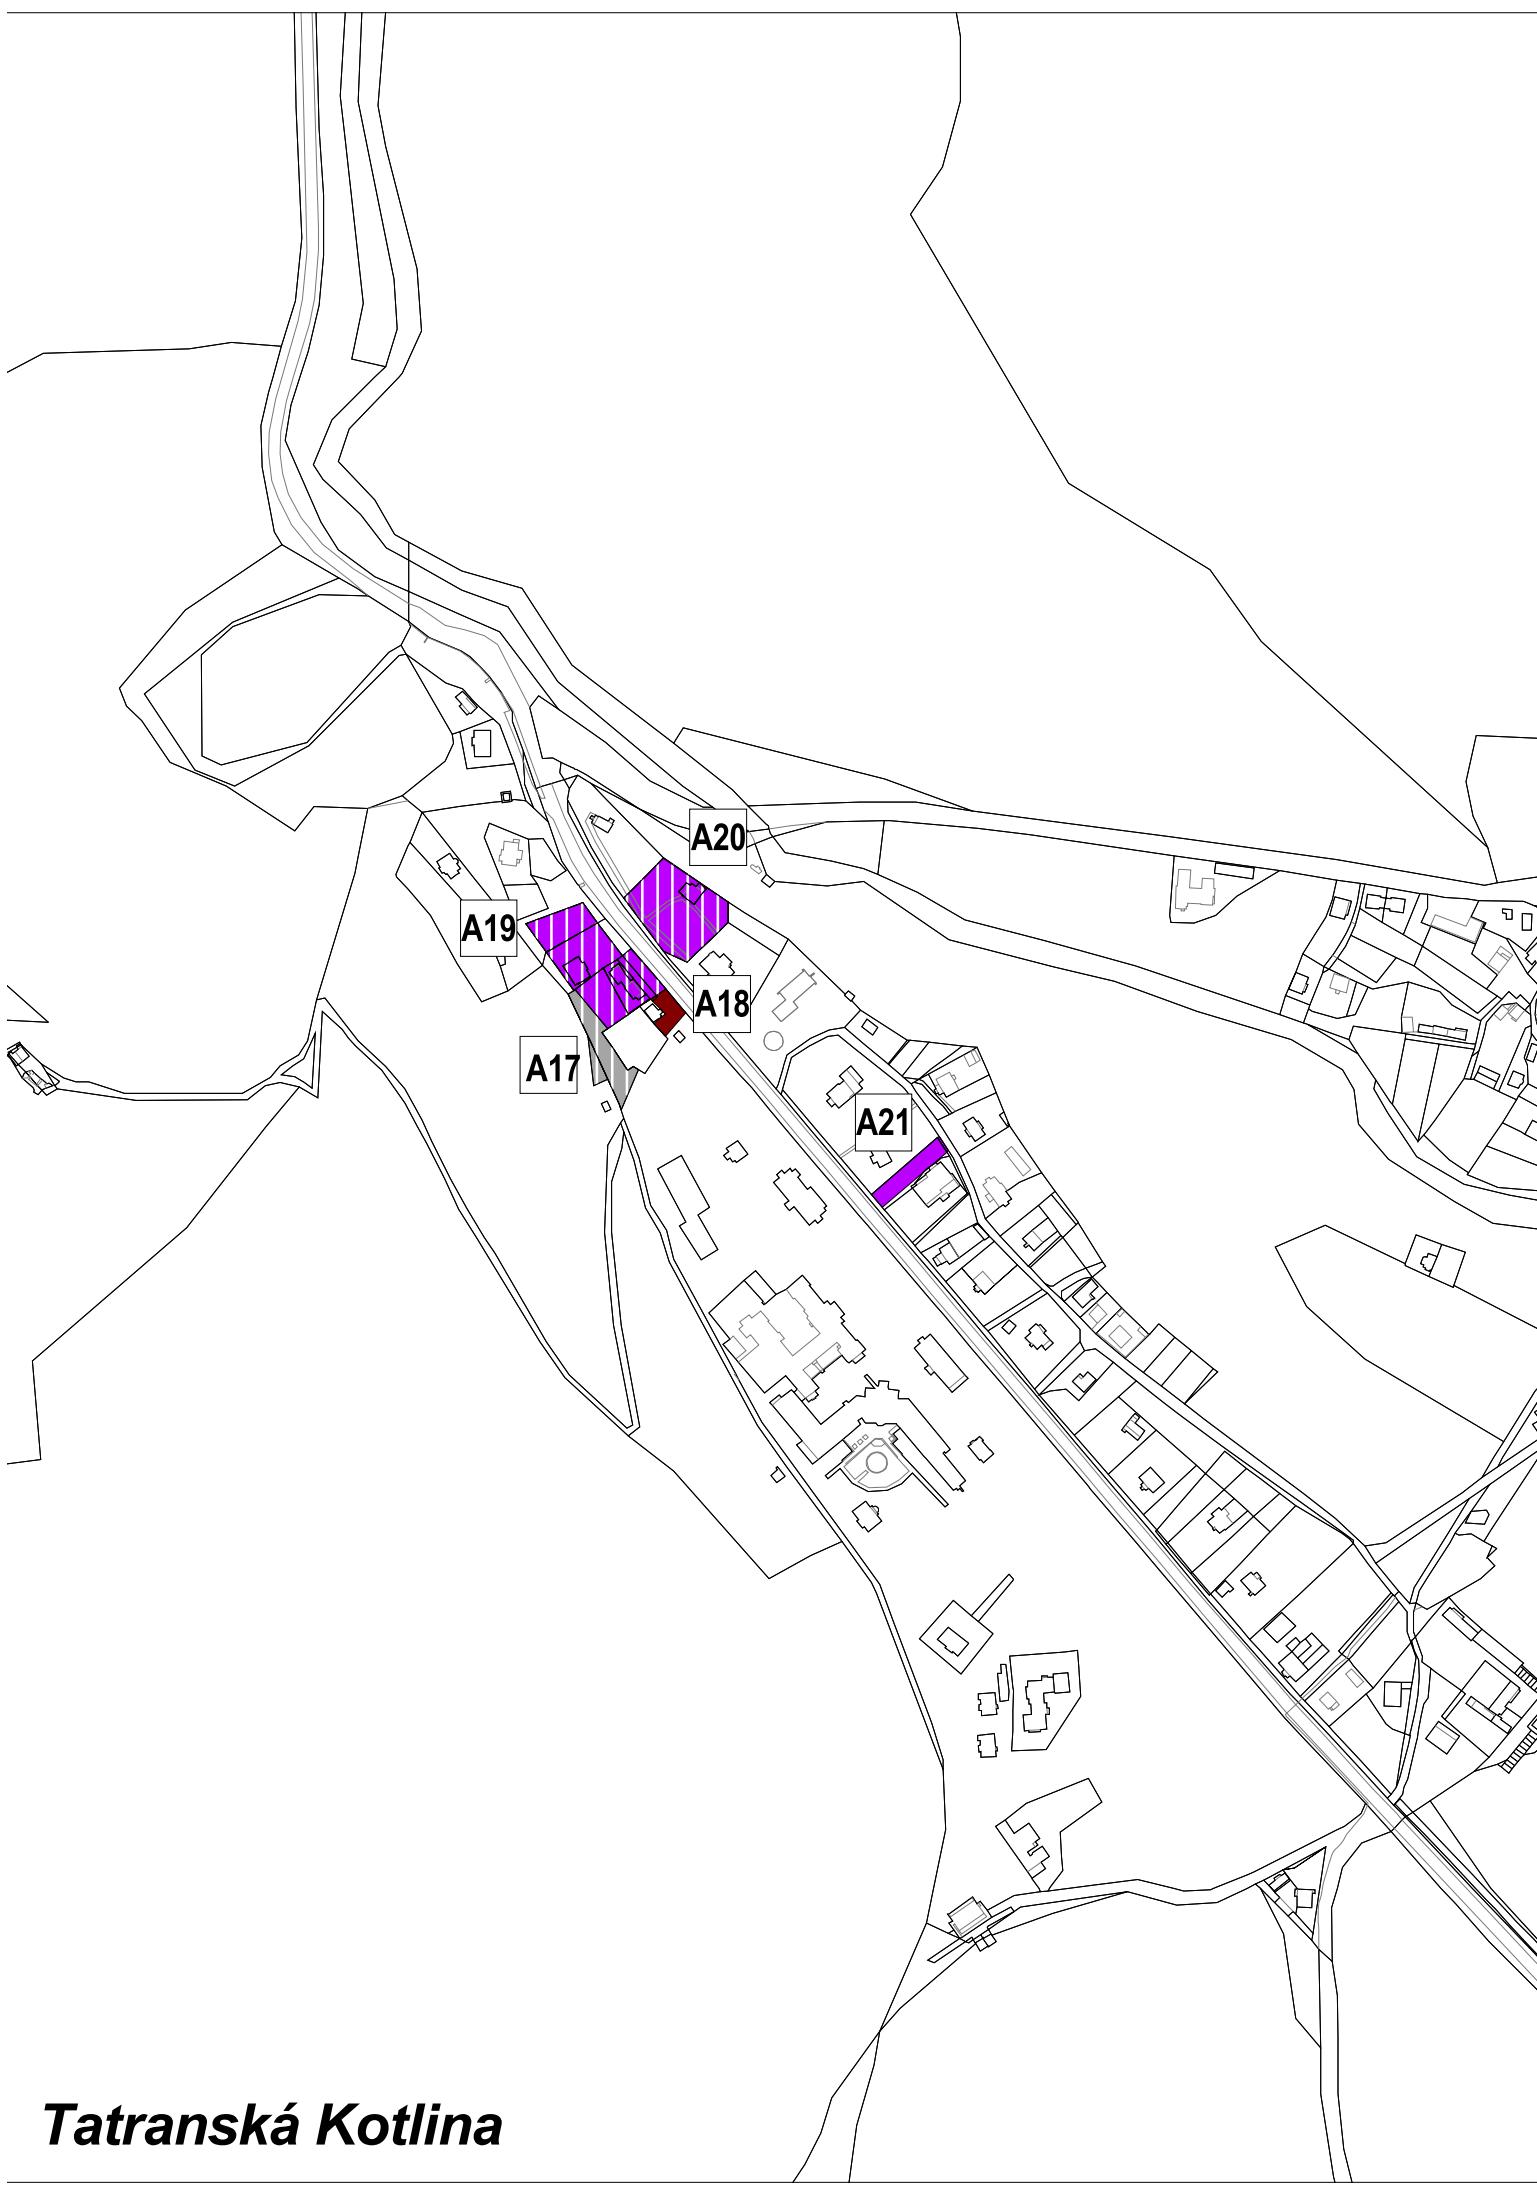

Tatranská Kotlina





ZMENY A DOPLNKY ÚZEMNÉHO PLÁNU MESTA VYSOKÉ TATRY


č. 2015/1

lokality A17, A18, A19, A20 a A21

etapa: NÁVRH

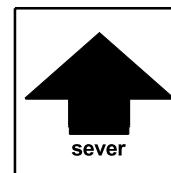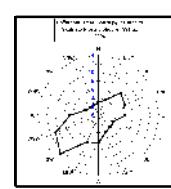

názov výkresu	ZMENY A DOPLNKY ÚZEMNÉHO PLÁNU MESTA VYSOKÉ TATRY	číslo výkresu
	KOMPLEXNÝ URBANISTICKÝ NÁVRH	4A.
	AUREX s.r.o.-architektúra, urbanizmus, ekológia, informatika Lubľanská 1, 831 02 Bratislava	rok vypracovania 2016
hlavný riešiteľ: AUREX s.r.o. - Ing. arch. Michal Chudík	zodpovedný riešiteľ: AUREX s.r.o. - Ing. arch. Lenka Stankovská	mierka 1 : 5 000

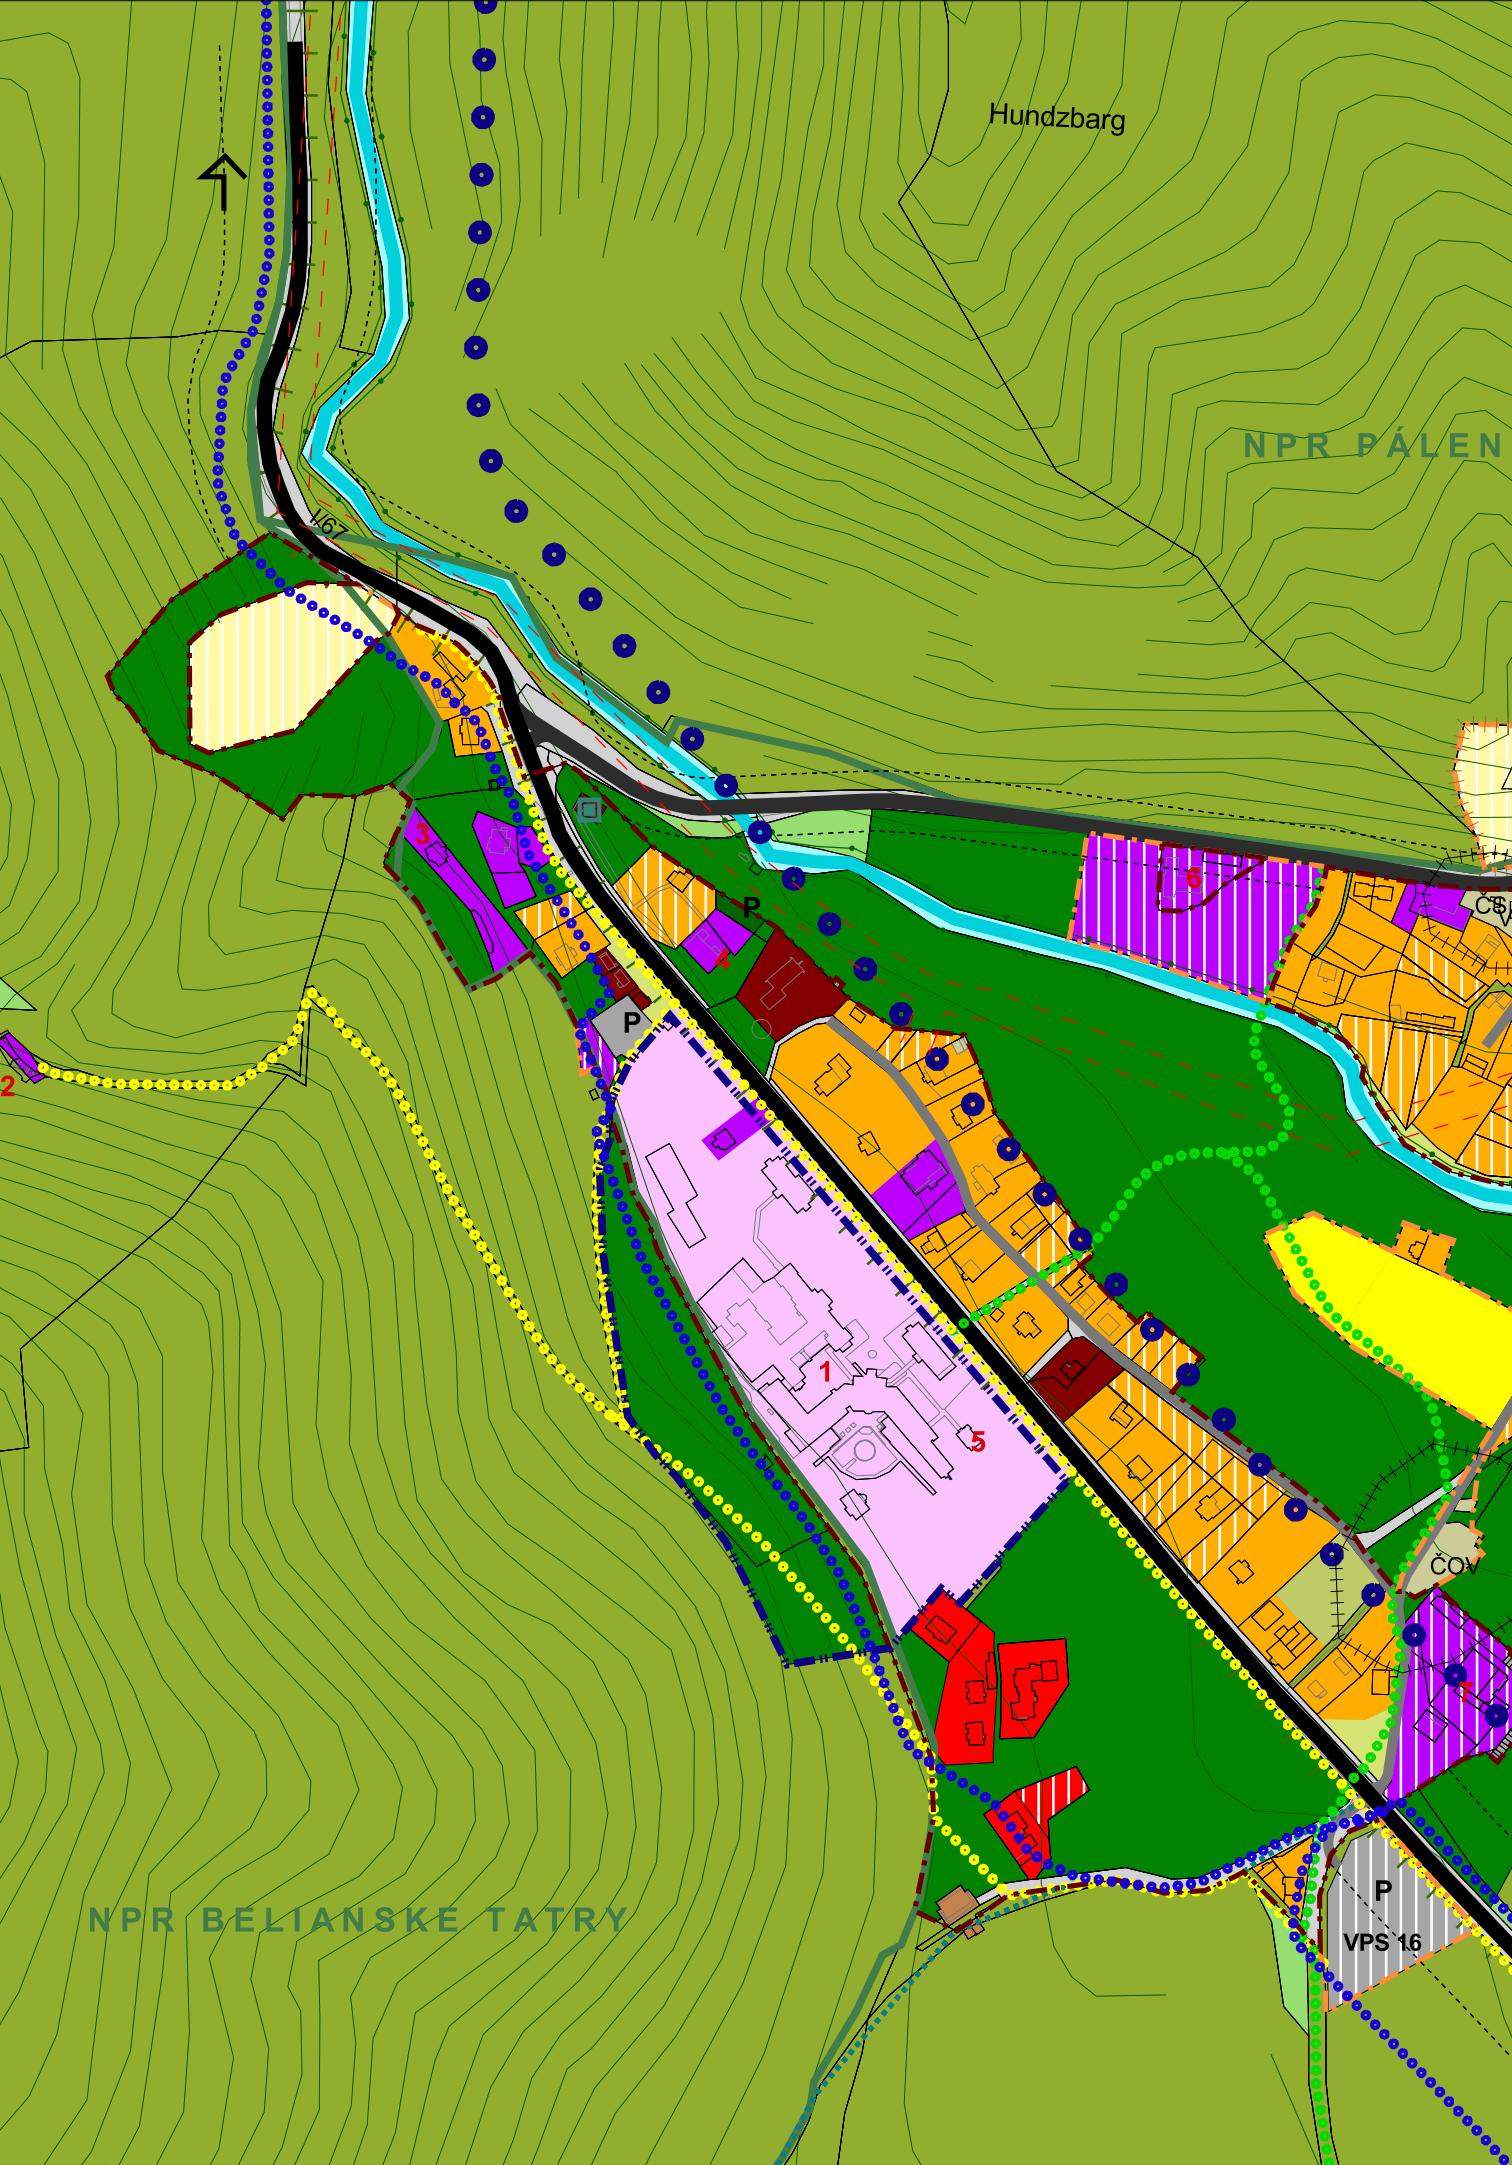

ZMENY A DOPLINKY ÚZEMNÉHO PLÁNU MESTA VYSOKÉ TATRY

č. 2015/1

etapa: NÁVRH

Legenda		
Hranice		
stav	návrh	
[grey box]	[white box]	Hranica kraja
[blue circles]	[white box]	Hranica kúpeľného miesta
---	[white box]	Hranica katastrálneho územia
— — —	[white box]	Hranica zastavaného územia
— · —	[white box]	Hranica kúpeľného územia
[white box]	[white box]	Hranica TANAP-u
[green bar]	[white box]	Hranica prírodných rezervácií a národných prírodných rezervácií
[orange dots]	[white box]	Ochranné pásmo prírodného minerálneho zdroja 1. stupňa
[blue dots]	[white box]	Ochranné pásmo prírodného minerálneho zdroja 2. stupňa
[orange dashed line]	[white box]	Ložisko nevyhradeného nerastu
[purple line]	[white box]	Pamiatková zóna
Funkčné plochy		
stav	návrh	
[purple box]	[white box]	Cestovný ruch (CR)
[dark red box]	[white box]	Polyfunkčné plochy (OV a CR)
[red box]	[white box]	Polyfunkčné plochy (OV a Bb)
[orange box]	[white box]	Polyfunkčné plochy (Br a SR)
[purple box]	[white box]	Polyfunkčné plochy (CR a KCR)
[dark red box]	[white box]	Občianske vybavenie (OV)
[pink box]	[white box]	Kúpeľná liečba
[yellow box]	[white box]	Športovo-rekreačné aktivity (SR)
[yellow box]	[white box]	Športové vybavenie (S)
[red box]	[white box]	Bytové domy (Bb)
[orange box]	[white box]	Rodinné domy (Br)
[light orange box]	[white box]	Kempingy (KCR)
[dark purple box]	[white box]	Agroturistický areál (AA)
[teal box]	[white box]	Golfové cvičisko (AG)
stav	návrh	
[green box]	[white box]	Areály technickej vybavenosti
[brown box]	[white box]	Areály hospodárskych dvorov
[brown box]	[white box]	Areály zariadení les. hospodárstva
[grey box]	[white box]	Garáže a verejná parkoviská
[dark blue box]	[white box]	Osobné horské dopravné zariadenia
[green box]	[white box]	Botanická záhrada
[green box]	[white box]	Cintoríny
[olive green box]	[white box]	Lesy
[dark green box]	[white box]	Rekreačné lesy
[light green box]	[white box]	Trvalé trávne porasty
[light green box]	[white box]	Otvorené lúčne plochy
[light green box]	[white box]	Parkovo upravená zeleň
[light green box]	[white box]	Historický park
[light green box]	[white box]	Záhrady
[cyan box]	[white box]	Vodné toky a plochy
[grey box]	[white box]	Objekty zapísané v ÚZPF
[square box]	[white box]	Pamäti hodnosti mesta Vysoké Tatry
Doprava		
stav	návrh	
[black box]	[white box]	Zberné komunikácie
[grey box]	[white box]	Obslužné komunikácie
[green dots]	[white box]	Pešie a cyklistické cesty - hl., rekr.-náučné, rekr.-alt., turistické
[magenta box]	[white box]	Plochy železníc
[orange box]	[white box]	Železničné trate
[white box]	[white box]	Zdvojkolojnenie železničnej trate
Šport		
stav	návrh	
[purple line]	[white box]	Kabínková lanová dráha
[magenta line]	[white box]	Sedačková lanová dráha
[grey dashed line]	[white box]	Sedačková lanová dráha - výhľad
[red line]	[white box]	Lyžiarsky vlek
[yellow box]	[white box]	Lyžiarska zjazdová trať
[yellow box]	[white box]	Koridor - lyž. zjazdové trate
[yellow box]	[white box]	Koridor - lyž. zjazdové trate, územná rezerva
[dotted line]	[white box]	Lyžiarska bežecká trať
[blue dots]	[white box]	Koridor pre cyklomagistrálu
[red dots]	[white box]	Cyklistickej chodník
[red dots]	[white box]	Poprad - Starý Smokovec
Ochranné pásmá		
stav	návrh	
[purple dashed line]	[white box]	Cestné, železničné
[cyan dashed line]	[white box]	VTL plyn, 22kV vedenie
[grey dashed line]	[white box]	Ochranné pásmo ČOV, cintorína
[green dashed line]	[white box]	Ochranné pásmo vodných tokov - 10 m pozdĺž oboch brehov
[white box]	[white box]	Ochranné pásmo vodného zdroja

podklad:



ÚZEMNÝ PLÁN MESTA VYSOKÉ TATRY


v znení Zmen a doplnkov 2011/1, 2011/2, 2012/1, 2013/1, 2014/1 a 2014/2


názov výkresu:

4A. KOMPLEXNÝ URBANISTICKÝ NÁVRH

M 1:5000

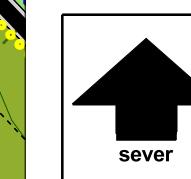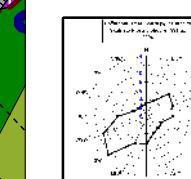

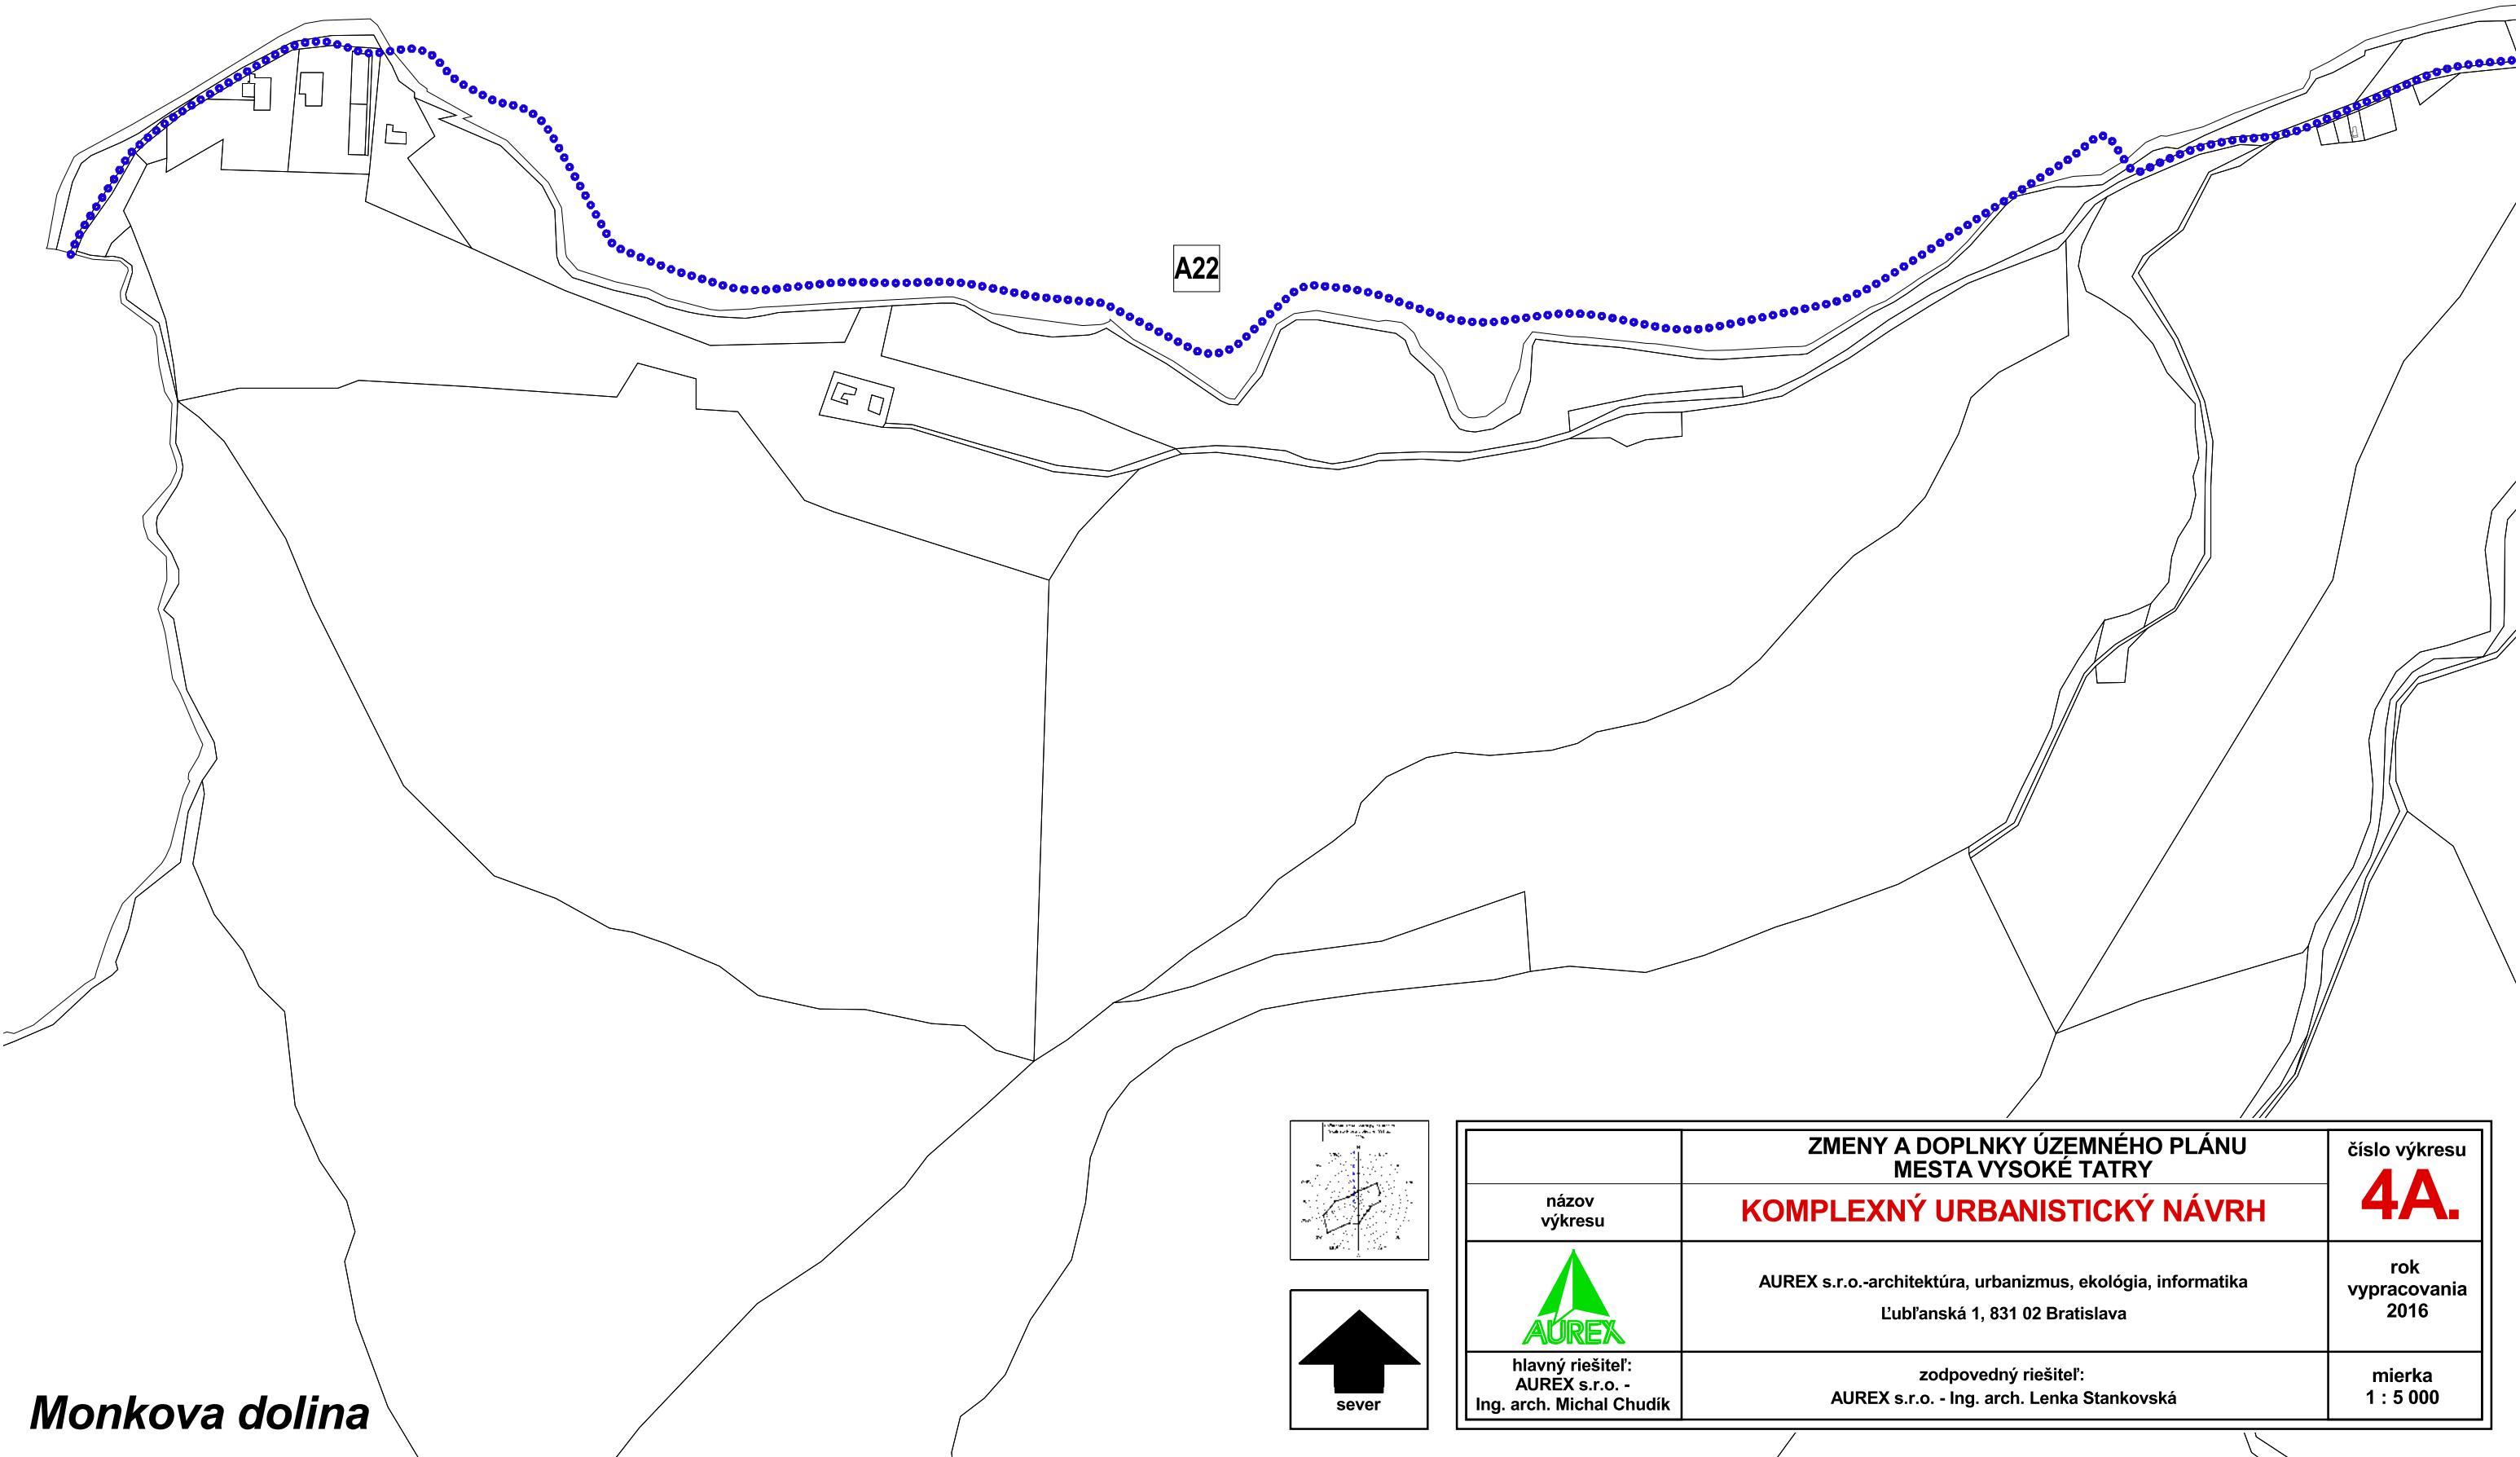


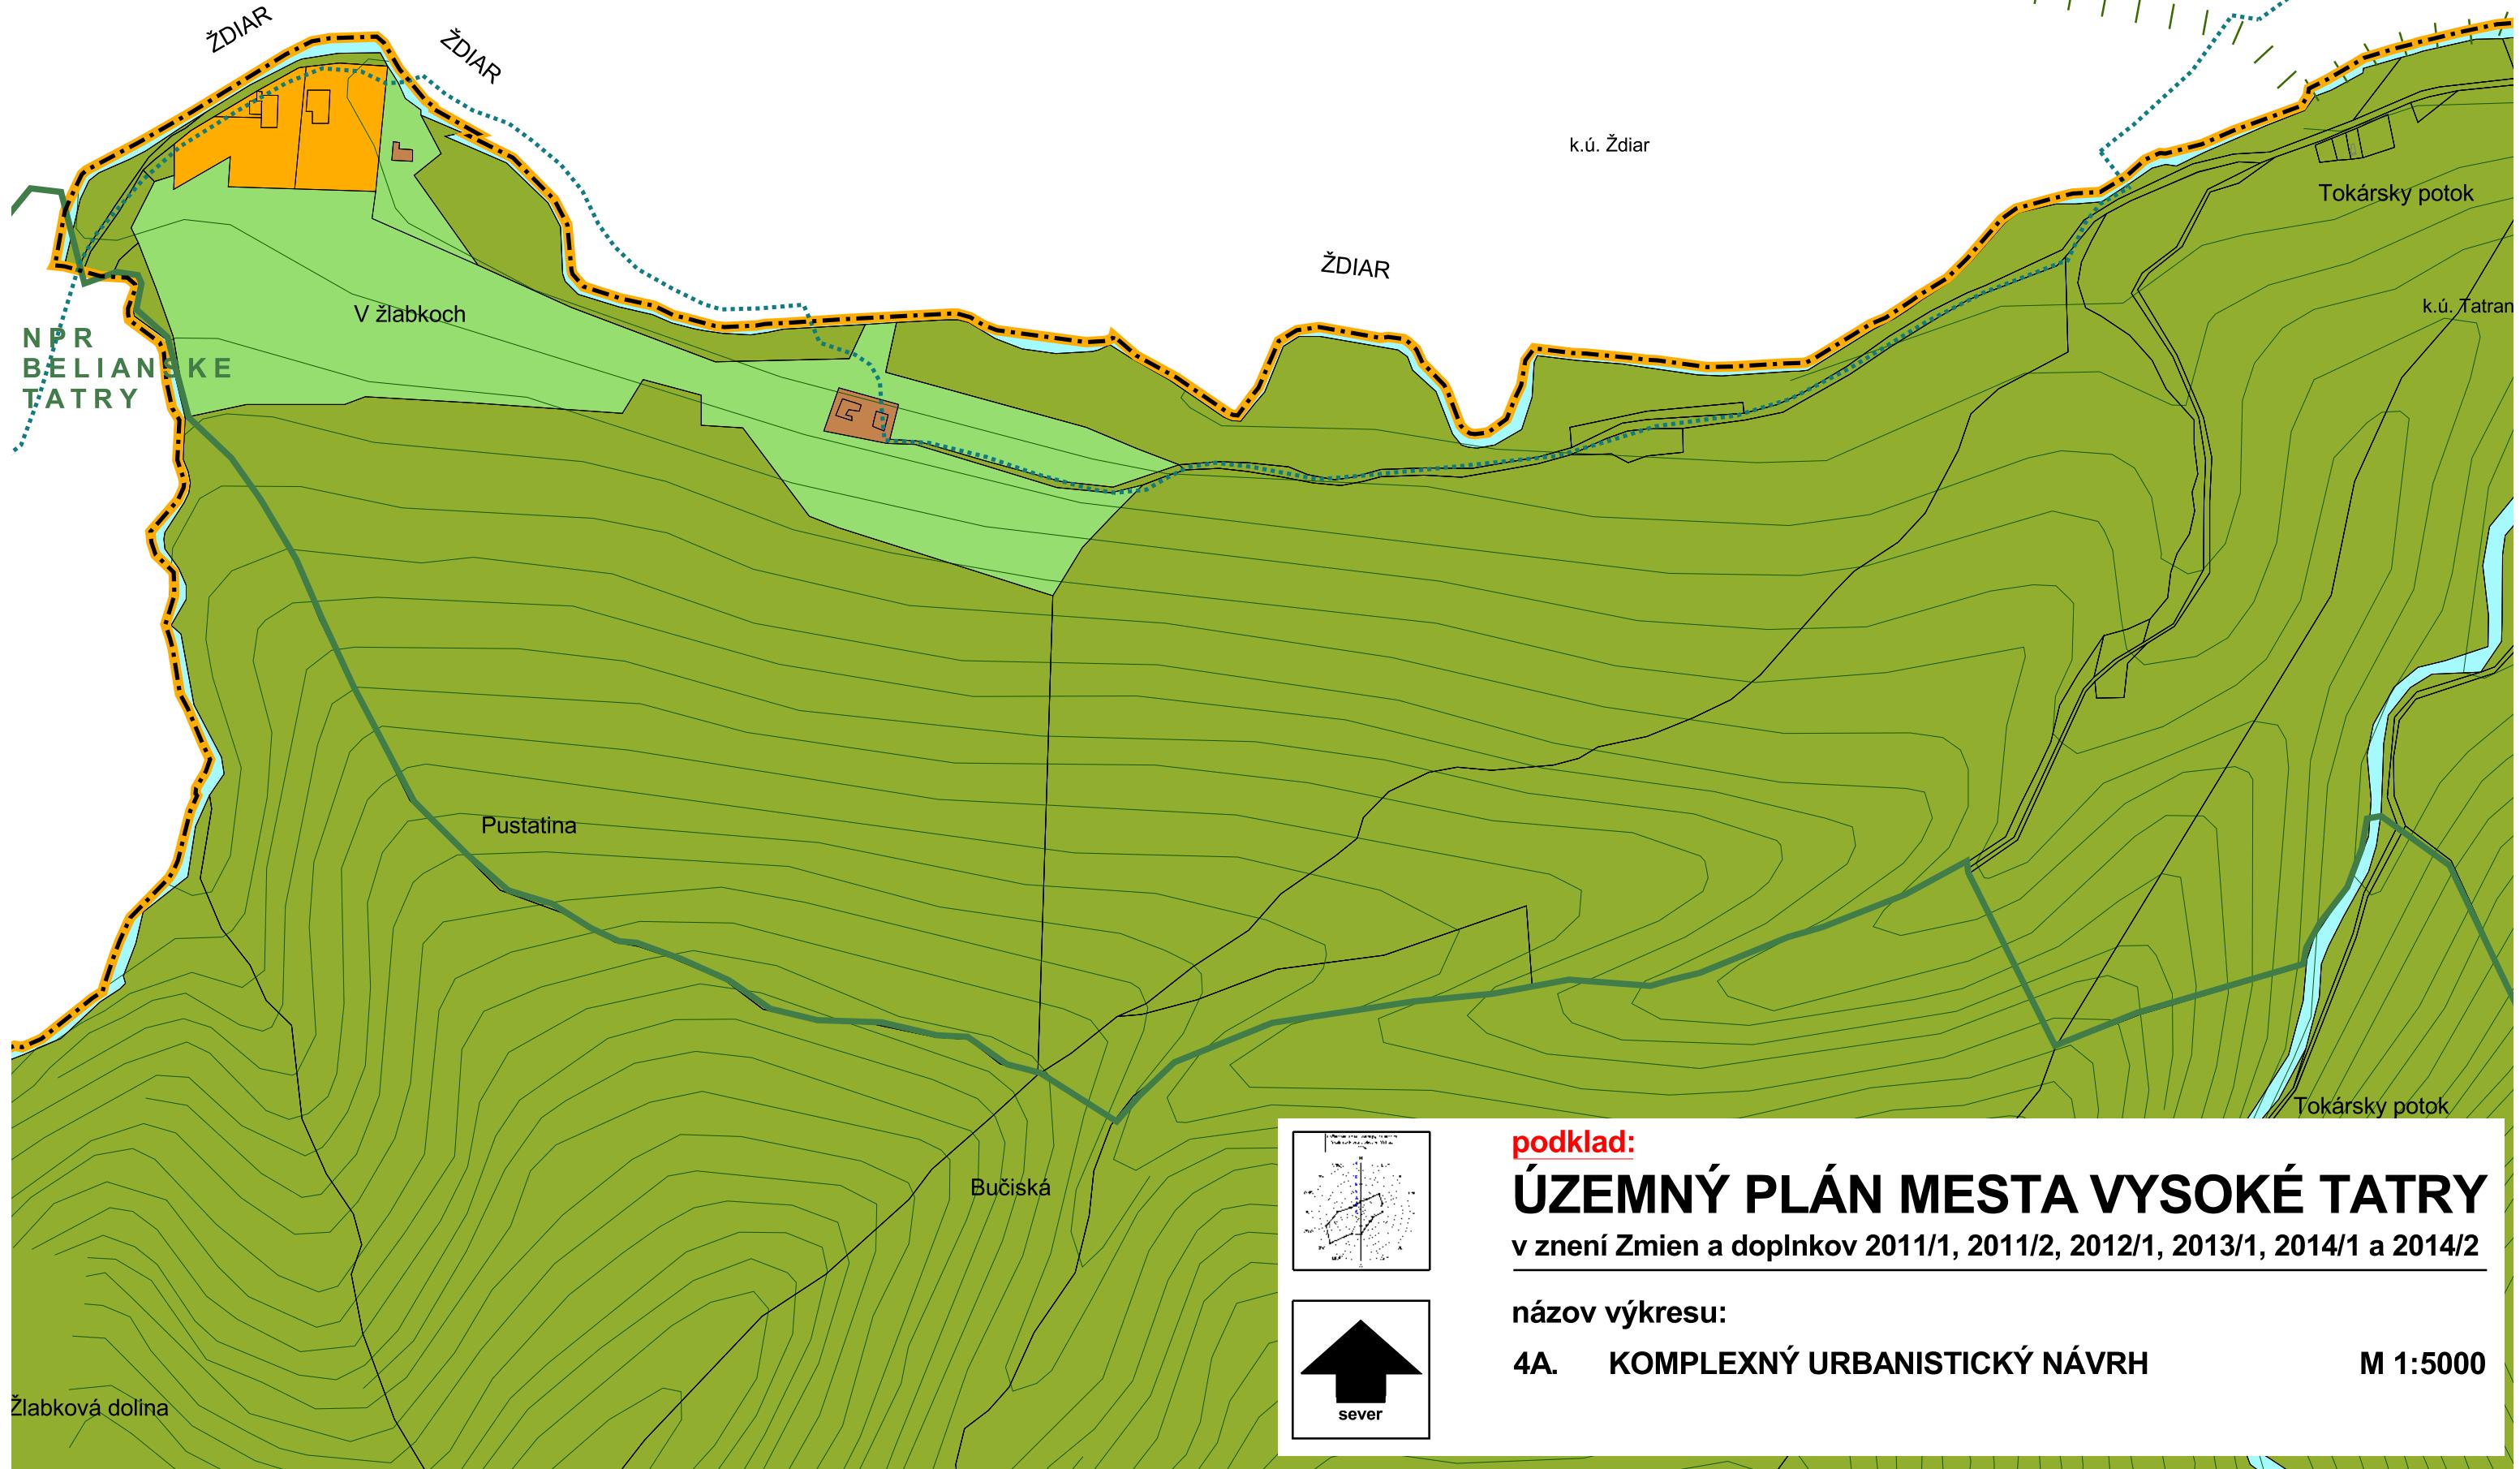



podklad:
ÚZEMNÝ PLÁN MESTA VYSOKÉ TATRY
v znení Zmien a doplnkov 2011/1, 2011/2, 2012/1, 2013/1, 2014/1 a 2014/2


názov výkresu:

4A. KOMPLEXNÝ URBANISTICKÝ NÁVRH

M 1:5000

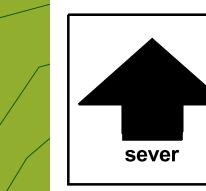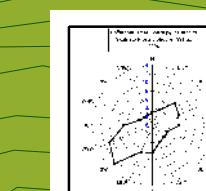

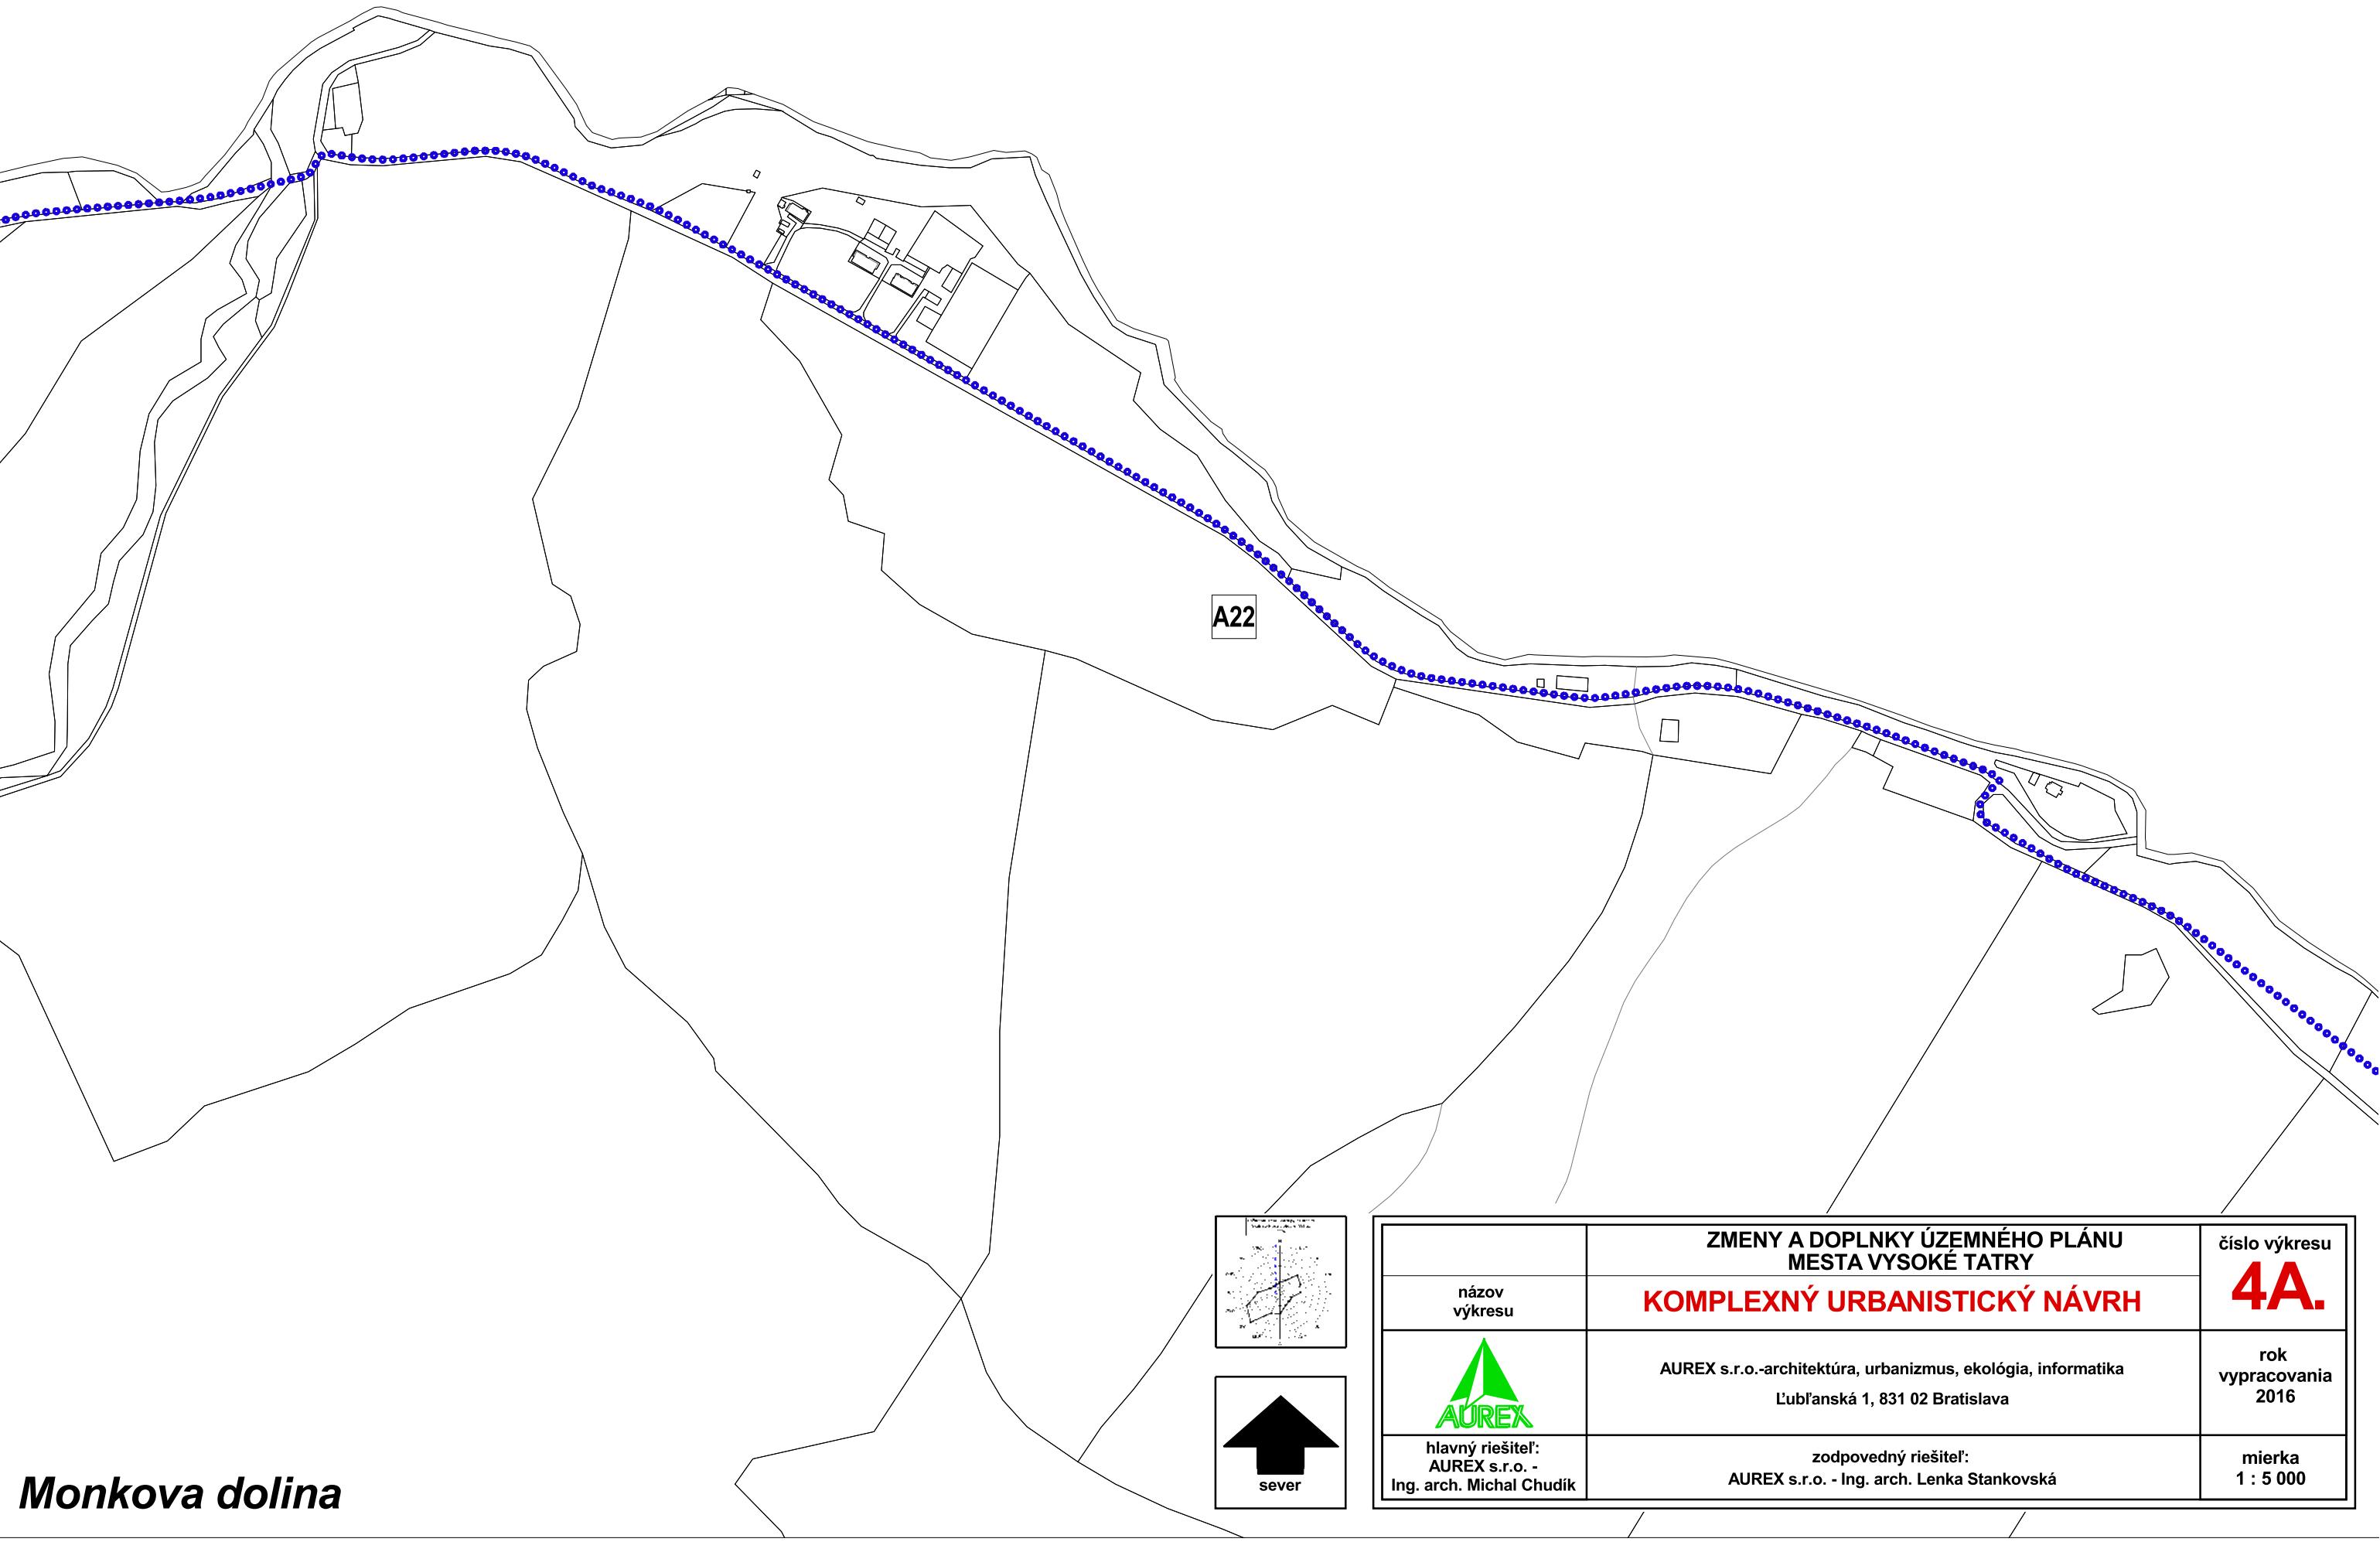

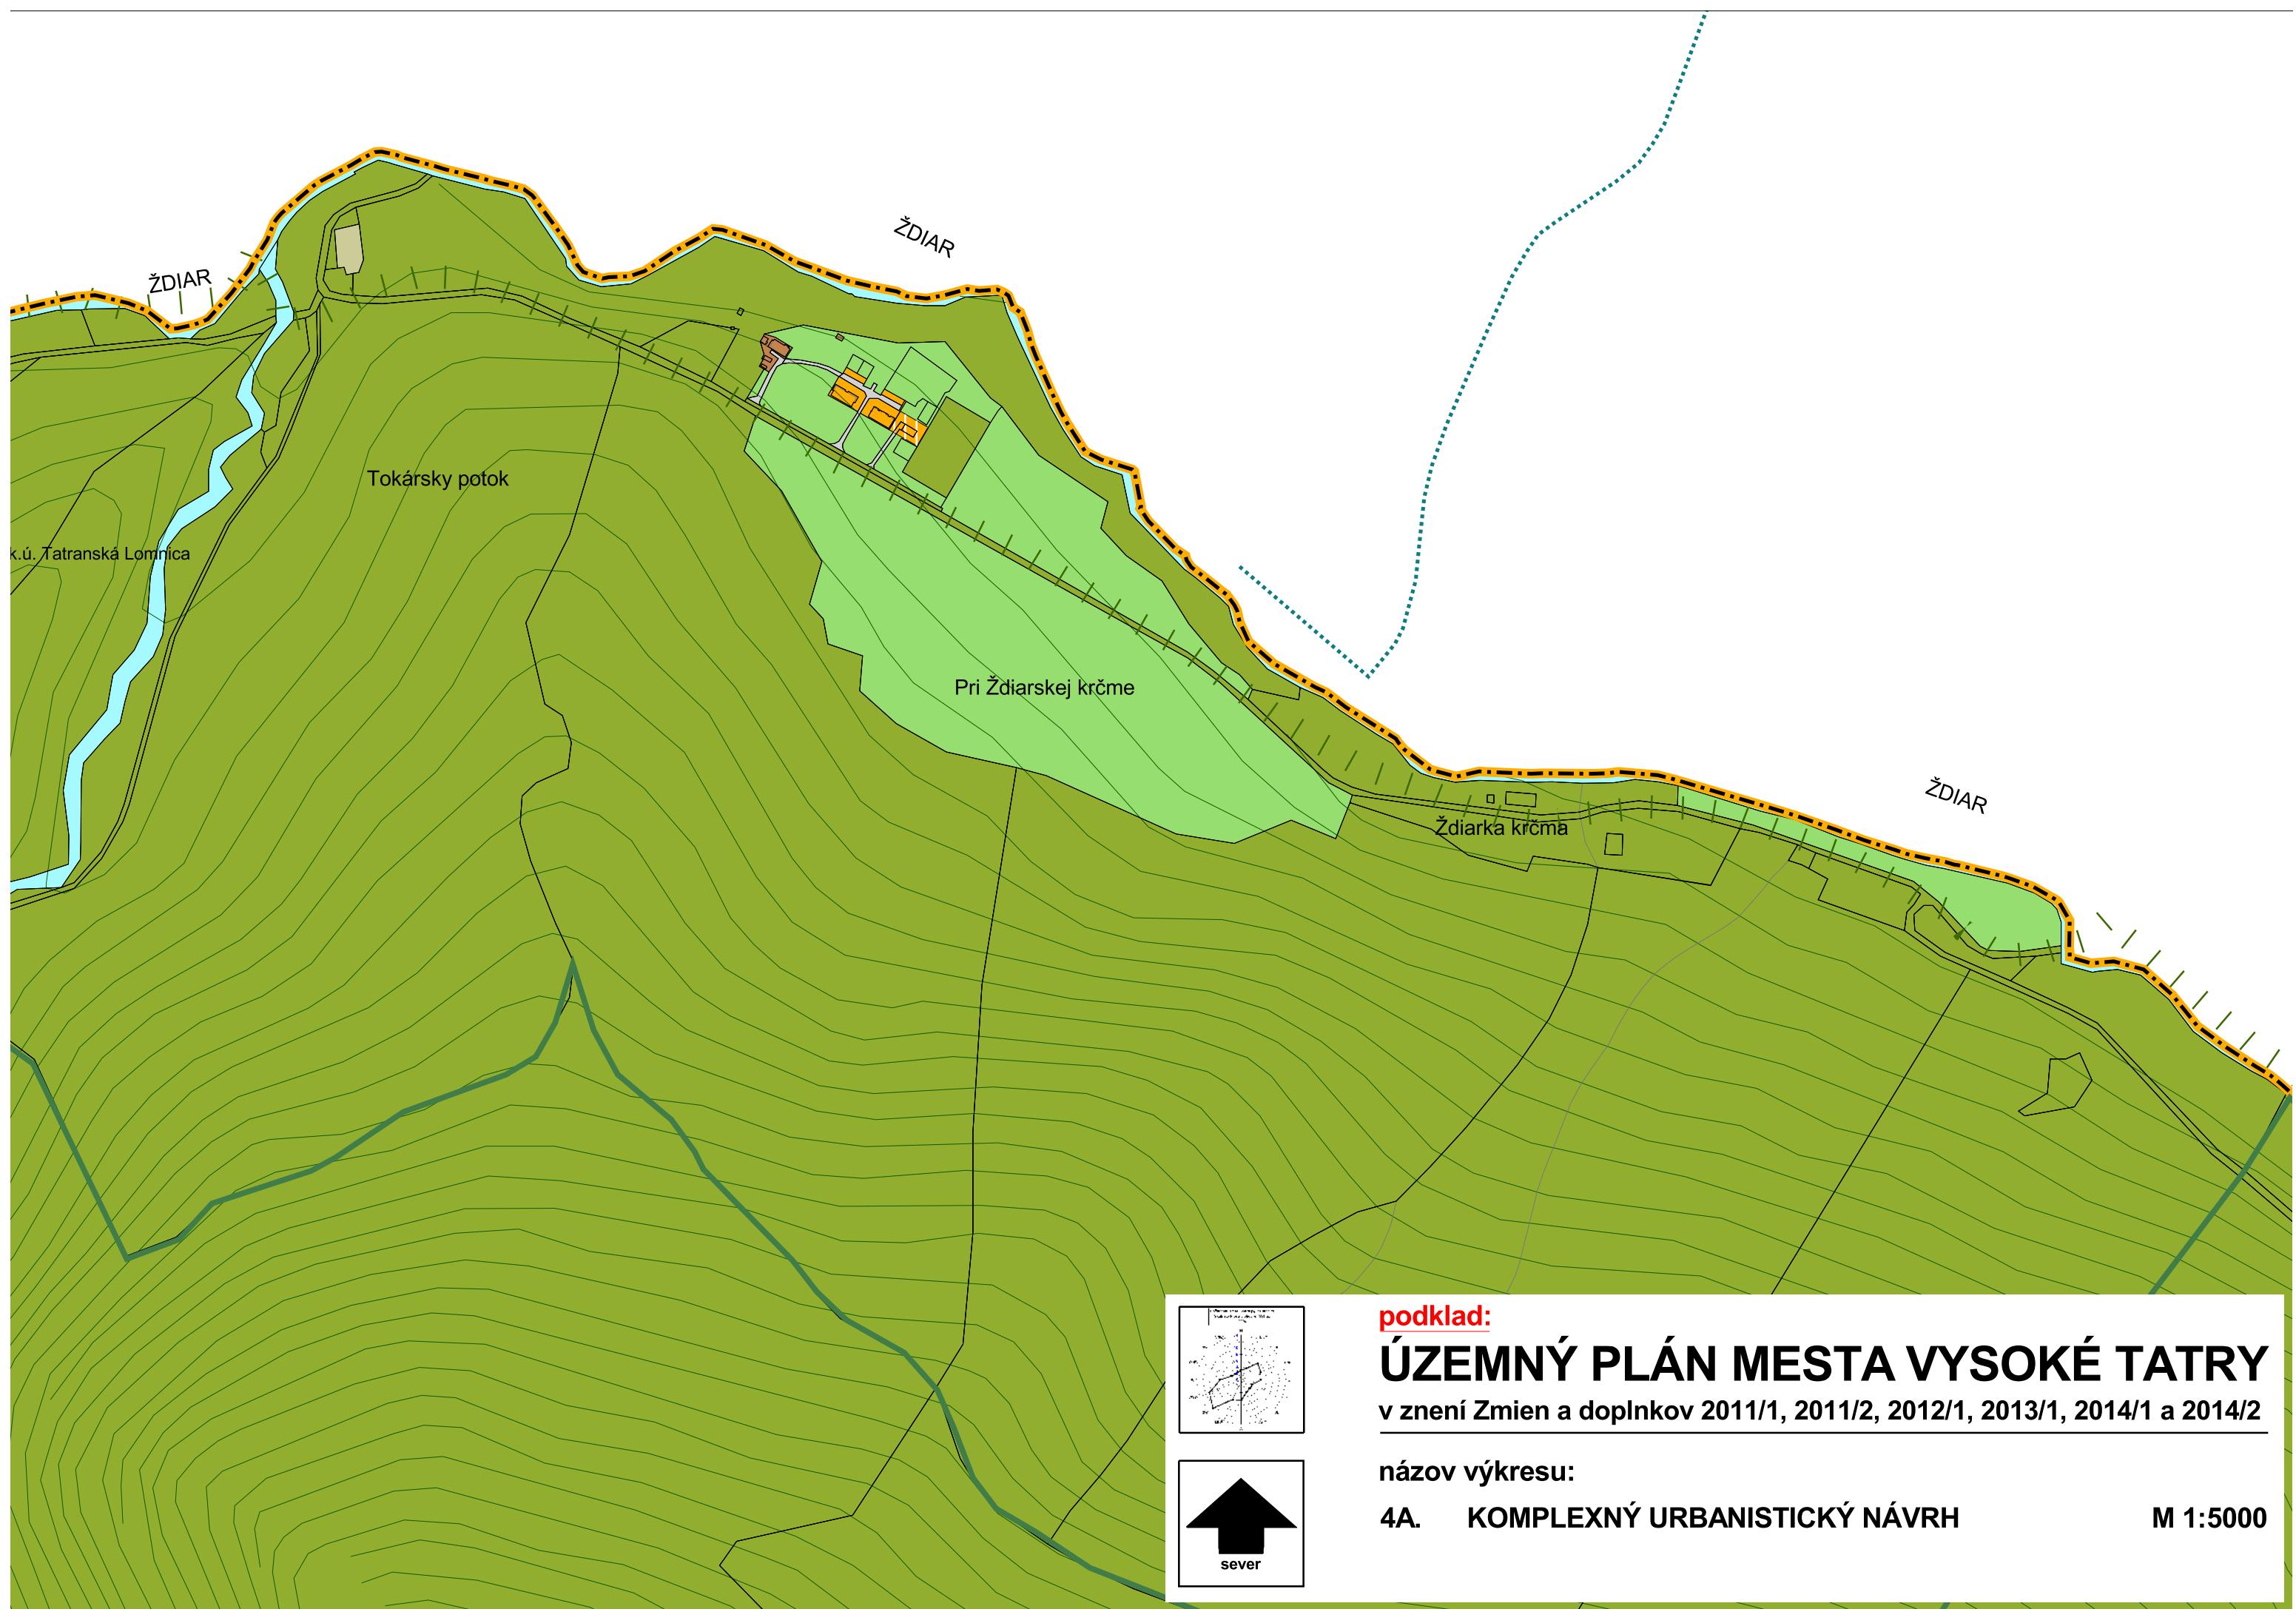






ZMENY A DOPLNKY ÚZEMNÉHO PLÁNU MESTA VYSOKÉ TATRY

č. 2015/1

lokalita A22

etapa: NÁVRH

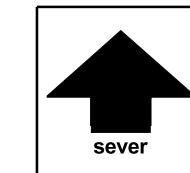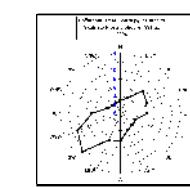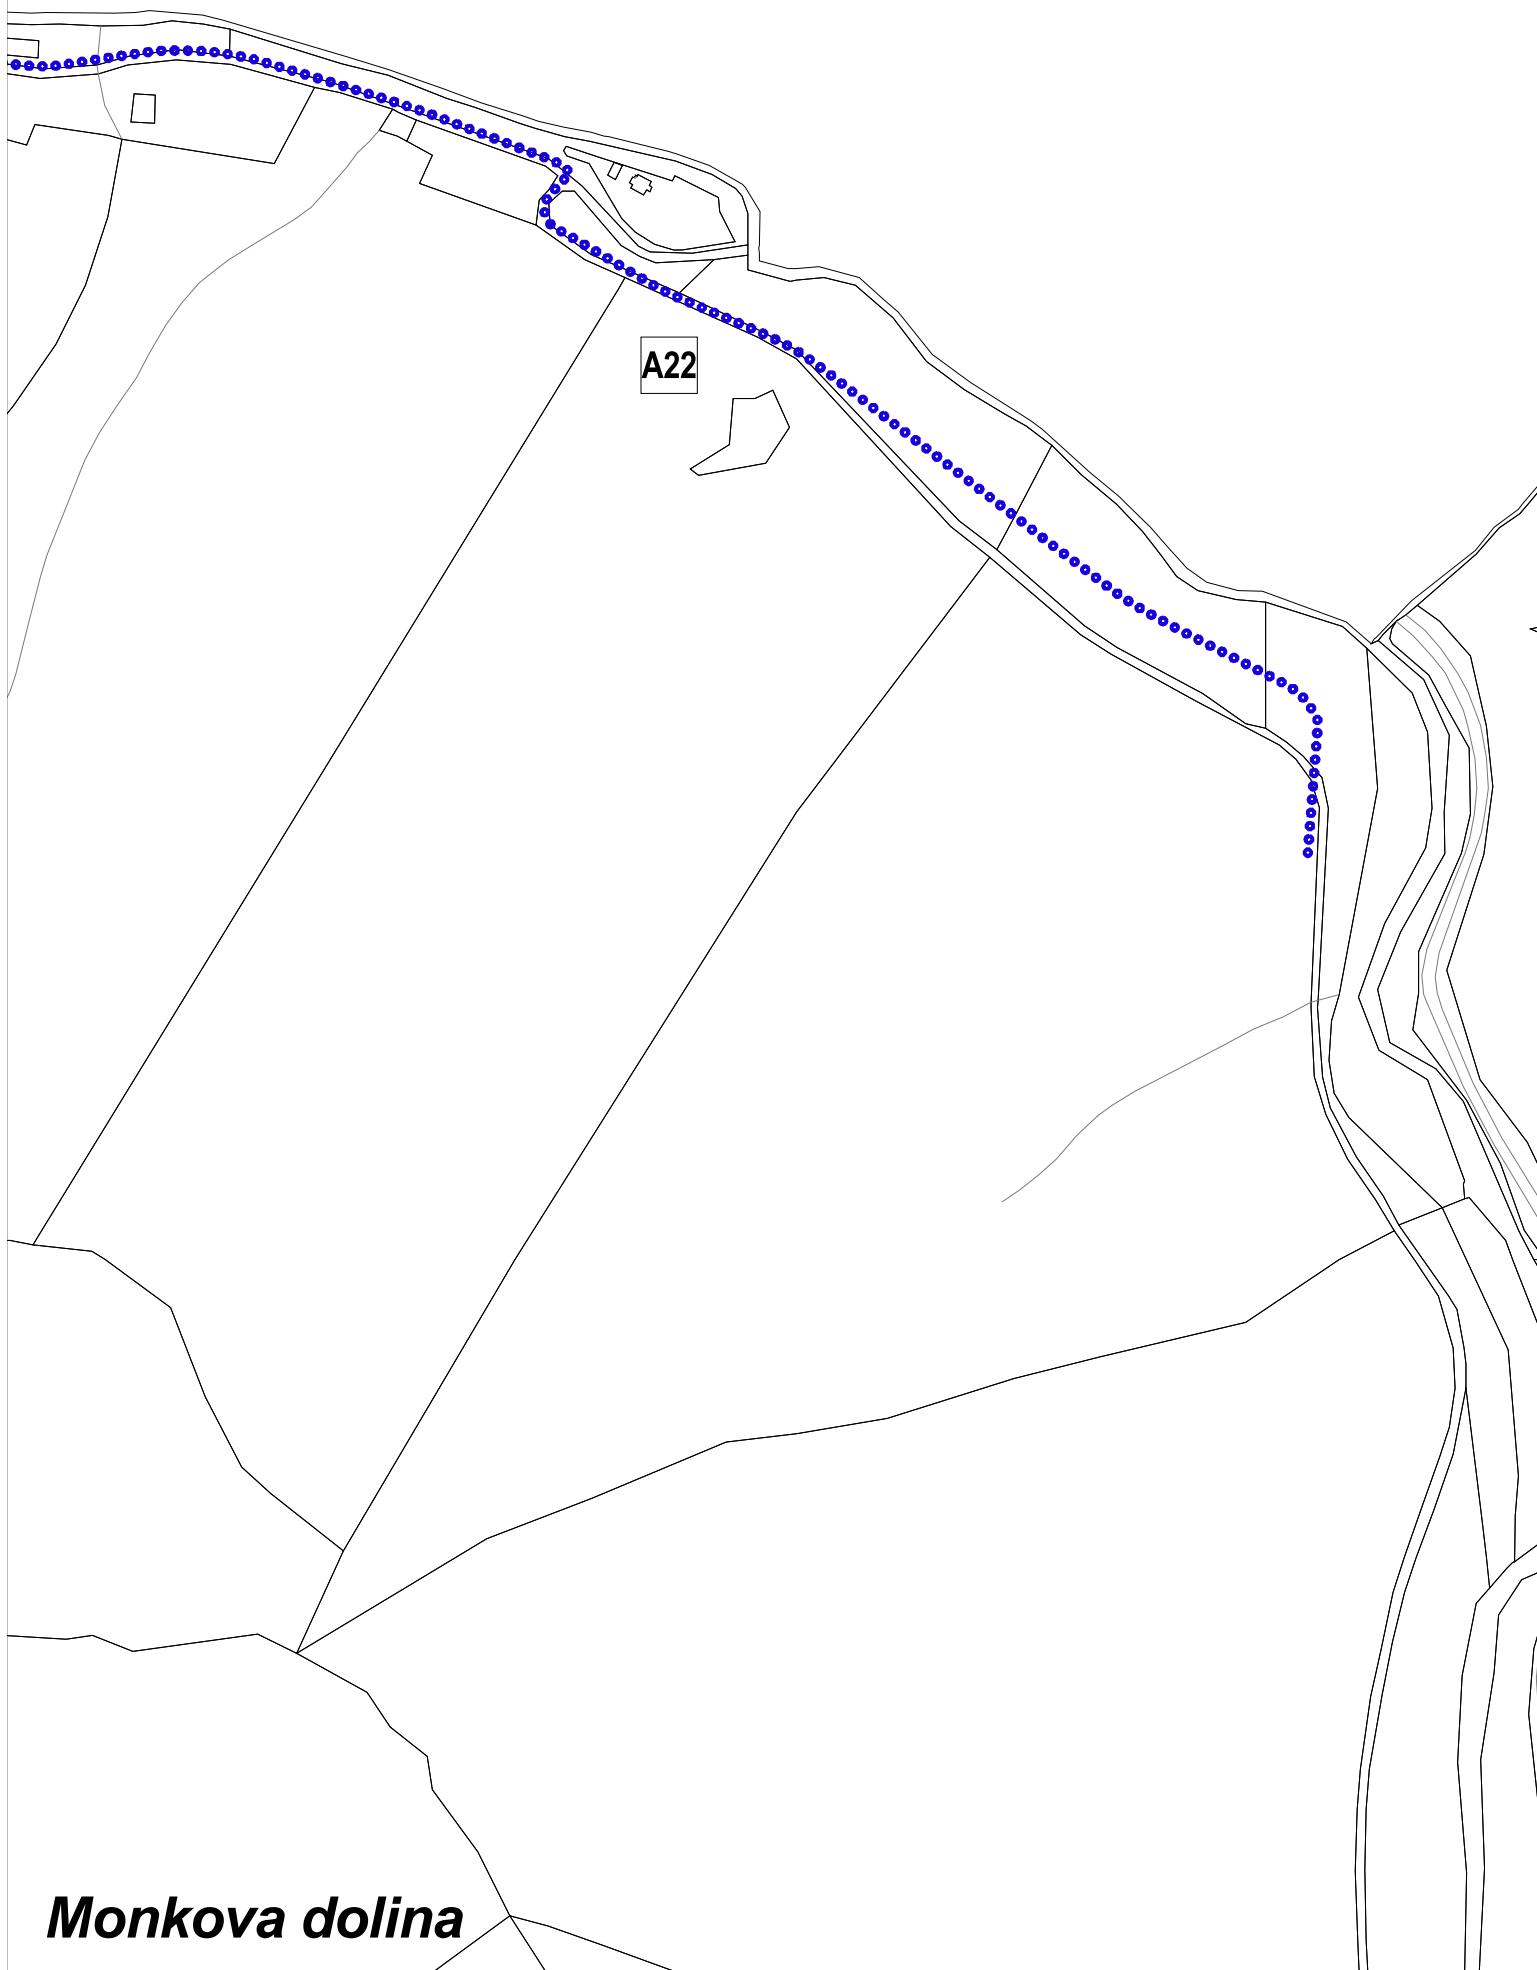


názov výkresu	ZMENY A DOPLNKY ÚZEMNÉHO PLÁNU MESTA VYSOKÉ TATRY KOMPLEXNÝ URBANISTICKÝ NÁVRH	číslo výkresu 4A.
	AUREX s.r.o.-architektúra, urbanizmus, ekológia, informatika Ľubľanská 1, 831 02 Bratislava	rok vypracovania 2016
hlavný riešiteľ: AUREX s.r.o. - Ing. arch. Michal Chudík	zodpovedný riešiteľ: AUREX s.r.o. - Ing. arch. Lenka Stankovská	mierka 1 : 5 000



ZMENY A DOPLNKY ÚZEMNÉHO PLÁNU MESTA **VYSOKÉ TATRY** č. 2015/1

č. 2015/1

etapa: NÁVRH

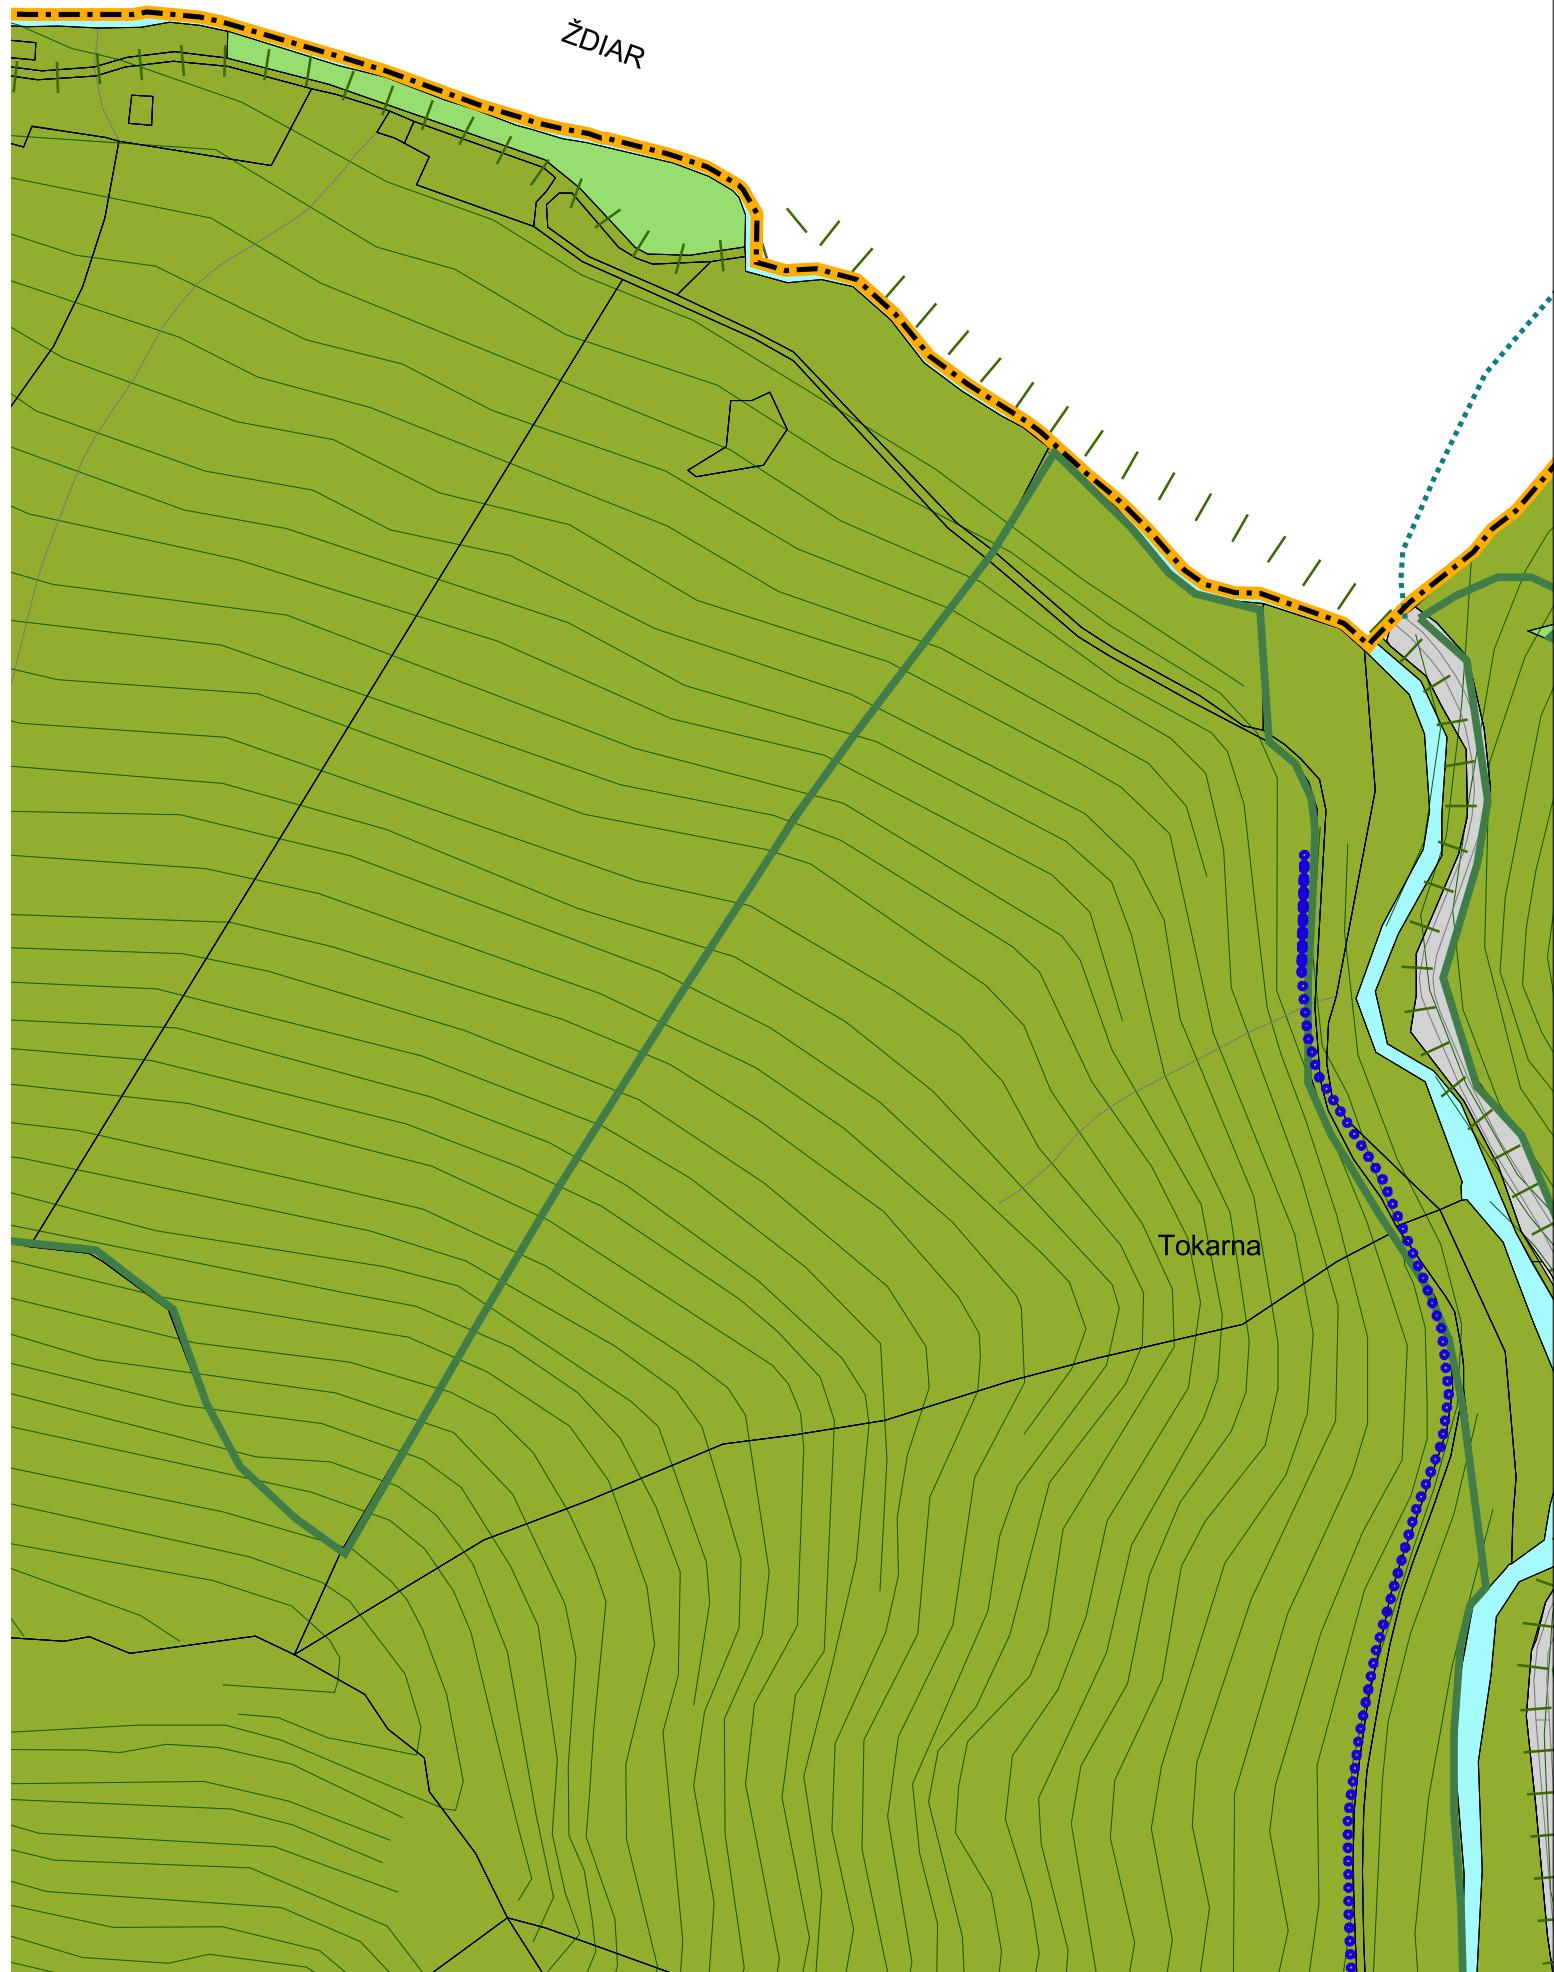

Legenda

Hranice

stav	návrh	
		Hranica kraja
		Hranica kúpeľného miesta
		Hranica katastrálneho územia
		Hranica zastavaného územia
		Hranica kúpeľného územia
		Hranica TANAP-u
		Hranica prírodných rezervácií a národných prírodných rezervácií
		Ochranné pásmo prírodného minerálneho zdroja 1. stupňa
		Ochranné pásmo prírodného minerálneho zdroja 2. stupňa
		Ložisko nevyhradeného nerastu
		Pamiatková zóna
Funkčné plochy		
		Cestovný ruch (CR)
		Polyfunkčné plochy (OV a CR)
		Polyfunkčné plochy (OV a Bb)
		Polyfunkčné plochy (Br a SR)
		Polyfunkčné plochy (CR a KCR)
		Občianske vybavenie (OV)
		Kúpeľná liečba
		Športovo-rekreačné aktivity (SR)
		Športové vybavenie (S)
		Bytové domy (Bb)
		Rodinné domy (Br)
		Kempingy (KCR)
		Agroturistický areál (AA)
		Golfové cvičisko (AG)

stav	návrh	
		Areály technickej vybavenosti
		Areály hospodárskych dvorov
		Areály zariadení les. hospodárstva
		Garáže a verejné parkoviská
		Osobné horské dopravné zariadenia
		Botanická záhrada
		Cintoríny
		Lesy
		Rekreačné lesy
		Trvalé trávne porasty
		Otvorené lúčne plochy
		Parkovo upravená zeleň
		Historický park
		Záhrady
		Vodné toky a plochy
		Objekty zapísané v ÚZPF
		Pamäti hodnosti mesta Vysoké Tatry
Doprava		
		Zberné komunikácie
		Obslužné komunikácie
		Pesie a cyklistické cesty - hl., rekr.-náučné, rekr.-alt., turistické
		Plochy železníc
		Železničné trate
		Zdvojkoločnenie železničnej trate

stav	návrh	
AS		Autobusová stanica
ŽS		Železničná stanica
P	P	Sústredené verejné parkoviská
	PP	Sústredené verejné park. podzemné
	PP	Parkovací dom
G		Sústredené garázové dvory
ČSPH		Čerpacia stanica pohonných hmôr
Šport		
		Kabínková lanová dráha
		Sedačková lanová dráha
		Sedačková lanová dráha - výhľad
		Lyžiarsky vlek
		Lyžiarska zjazdová trať
		Koridor - lyž. zjazdové trate
		Koridor - lyž. zjazdové trate, územná rezerva
		Lyžiarska bežecká trať
		Koridor pre cyklotrasy
		Cyklistickej chodník Poprad - Starý Smokovec
Ochranné pásma		
		Cestné, železničné
		VTL plyn, 22kV vedenie
		Ochranné pásma ČOV, cintorína
		Ochranné pásma vodných tokov - 10 m pozdĺž oboch brehov
		Ochranné pásma vodného zdroja

podklad:

ÚZEMNÝ PLÁN MESTA VYSOKÉ TATRY

v znení Zmien a doplnkov 2011/1, 2011/2, 2012/1, 2013/1, 2014/1 a 2014/2

názov výkresu:

4A. KOMPLEXNÝ URBANISTICKÝ NÁVRH

M 1:5000



ZMENY A DOPLNKY ÚZEMNÉHO PLÁNU MESTA VYSOKÉ TATRY

č. 2015/1

etapa: NÁVRH

Legenda

Hranice

stav	návrh	
		Hranica kraja
oo		Hranica kúpeľného miesta
---		Hranica katastrálneho územia
- - -	- - -	Hranica zastavaného územia
... - -		Hranica kúpeľného územia
		Hranica TANAP-u
—		Hranica prírodných rezervácií a národných prírodných rezervácií
— —		Ochranné pásmo prírodného minerálneho zdroja 1. stupňa
• •		Ochranné pásmo prírodného minerálneho zdroja 2. stupňa
		Ložisko nevyhradeného nerastu
— — —		Pamiatková zóna

Funkčné plochy

		Cestovný ruch (CR)
		Polyfunkčné plochy (OV a CR)
		Polyfunkčné plochy (OV a Bb)
		Polyfunkčné plochy (Br a SR)
		Polyfunkčné plochy (CR a KCR)
		Občianske vybavenie (OV)
		Kúpeľná liečba
		Športovo-rekreačné aktivity (SR)
		Športové vybavenie (S)
		Bytové domy (Bb)
		Rodinné domy (Br)
		Kempingy (KCR)
		Agroturistický areál (AA)
		Golfové cvičisko (AG)

stav	návrh	
		Areály technickej vybavenosti
		Areály hospodárskych dvorov
		Areály zariadení les. hospodárstva
		Garáže a verejné parkoviská
		Osobné horské dopravné zariadenia
		Botanická záhrada
		Cintoríny
		Lesy
		Rekreačné lesy
		Trvalé trávne porasty
		Otvorené lúčne plochy
		Parkovo upravená zeleň
		Historický park
		Záhrady
		Vodné toky a plochy
		Objekty zapísané v ÚZPF
		Pamäti hodnosti mesta Vysoké Tatry

stav	návrh	
AS		Autobusová stanica
ŽS		Železničná stanica
P	P	Sústredené verejné parkoviská
	PP	Sústredené verejné park. podzemné
	PP	Parkovací dom
G		Sústredené garážové dvory
ČSPH		Čerpacia stanica pohonných hmôt



Šport		
— — — —	— — — —	Kabínková lanová dráha
— — — —	— — — —	Sedačková lanová dráha
— — — —	— — — —	Sedačková lanová dráha - výhľad
— — — —	— — — —	Lyžiarsky vlek
— — — —	— — — —	Lyžiarska zjazdová trať
— — — —	— — — —	Koridor - lyž. zjazdové trate
— — — —	— — — —	Koridor - lyž. zjazdové trate, územná rezerva
— — — —	— — — —	Lyžiarska bežecká trať
— — — —	— — — —	Koridor pre cyklomagistrálu
— — — —	— — — —	Cyklistický chodník
— — — —	— — — —	Poprad - Starý Smokovec

Ochranné pásmá		
— — — —	— — — —	Cestné, železničné
— — — —	— — — —	VTL plyn, 22kV vedenie
— — — —	— — — —	Ochranné pásmo ČOV, cintorína
— — — —	— — — —	Ochranné pásmo vodných tokov - 10 m pozdĺž oboch brehov
— — — —	— — — —	Ochranné pásmo vodného zdroja

podklad:

ÚZEMNÝ PLÁN MESTA VYSOKÉ TATRY

v znení Zmien a doplnkov 2011/1, 2011/2, 2012/1, 2013/1, 2014/1 a 2014/2

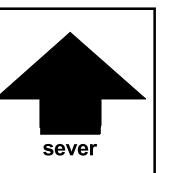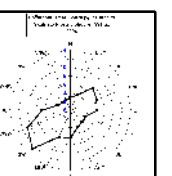

názov výkresu:

4A. KOMPLEXNÝ URBANISTICKÝ NÁVRH

M 1:5000



Vyšné Hágy





ZMENY A DOPLNKY ÚZEMNÉHO PLÁNU MESTA VYSOKÉ TATRY


č. 2015/1

lokalita A15

etapa: NÁVRH

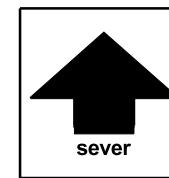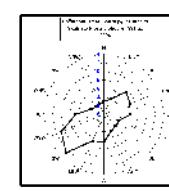

názov výkresu	ZMENY A DOPLNKY ÚZEMNÉHO PLÁNU MESTA VYSOKÉ TATRY VEREJNÉ DOPRAVNÉ VYBAVENIE	číslo výkresu 5A.
	AUREX s.r.o.-architektúra, urbanizmus, ekológia, informatika Ľubľanská 1, 831 02 Bratislava	rok vypracovania 2016
hlavný riešiteľ: AUREX s.r.o. - Ing. arch. Michal Chudík	zodpovedný riešiteľ: AUREX s.r.o. - Ing. arch. Lenka Stankovská	mierka 1 : 5 000

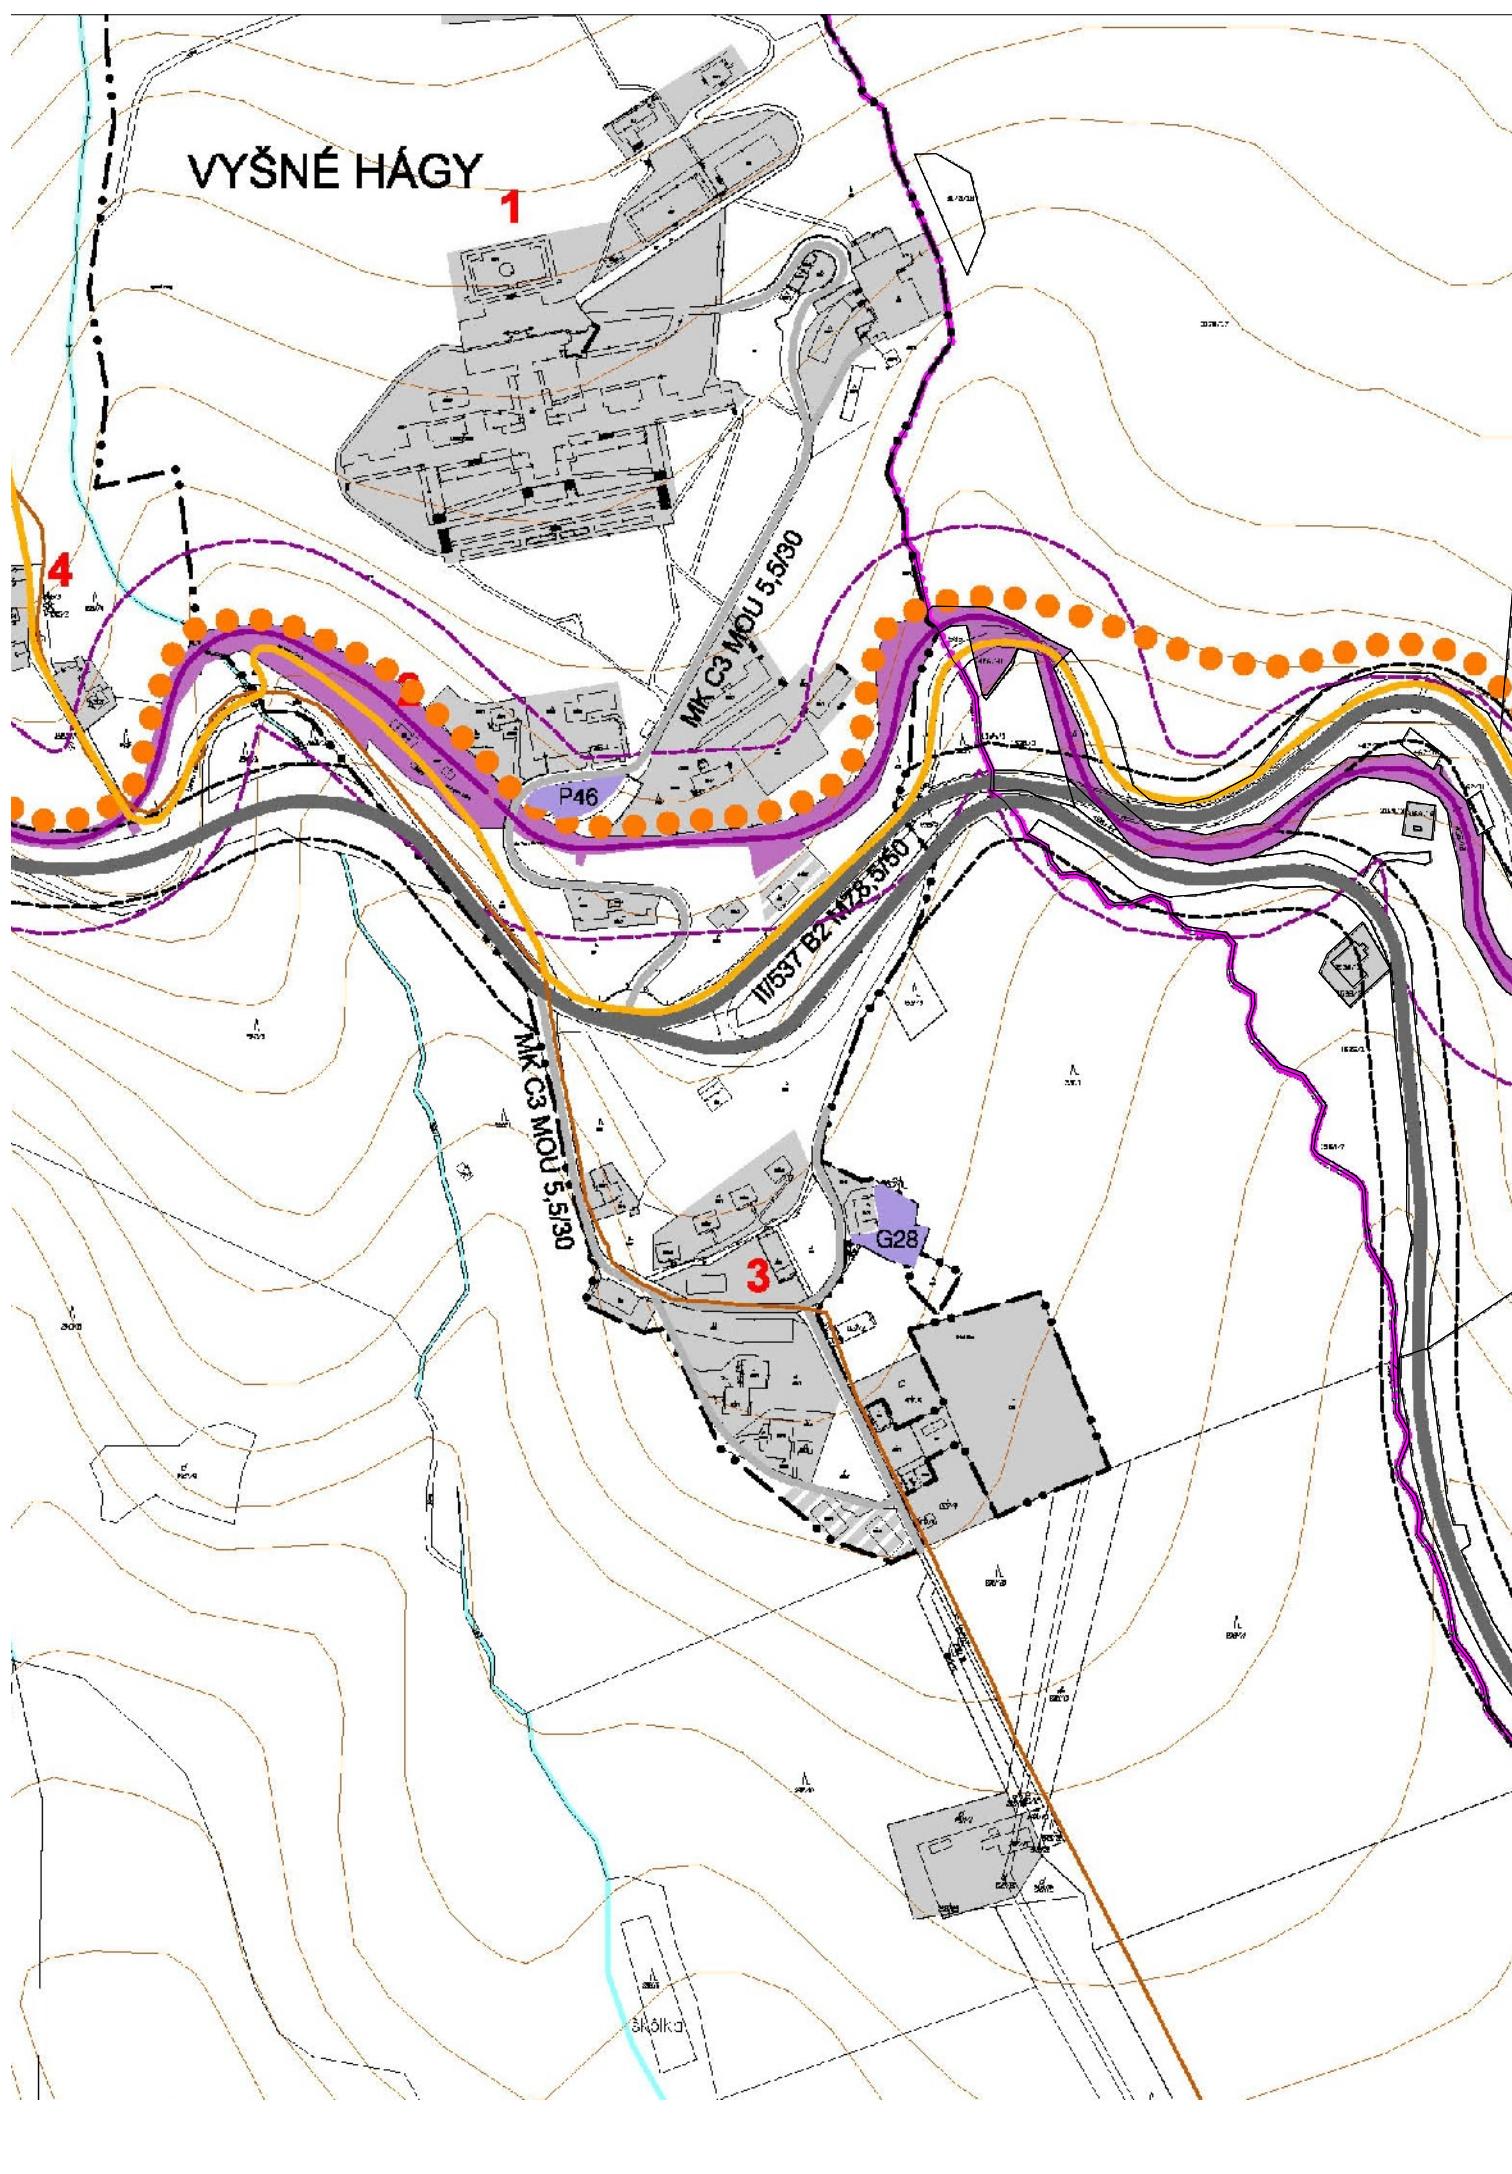

ZMENY A DOPLNKY ÚZEMNÉHO PLÁNU MESTA VYSOKÉ TATRY

č. 2015/1

Legenda

stav	návrh	
[dashed purple]		Hranica katastrálneho územia
[dashed black]		Hranica zastavaného územia
[solid grey]	/ [diagonal hatching]	Zastavané plochy
[solid black]	/ [dashed black]	Zberné komunikácie funkč. triedy B1, B2
[solid grey]	/ [dashed grey]	Zberné komunikácie funkč. triedy B3
[solid grey]	/ [dashed grey]	Obslužné komunikácie funkč. triedy C2, C3
II/537	II/537	Číslo cesty
MK	MK	Označenie miestnej komunikácie
MZ8,5/50	MZ8,5/50	Kategória komunikácie
[orange]		Hlavné pešie komunikácie funkč. triedy D1, D3
[orange]		Doplnkové pešie komunikácie funkč. triedy D3
[green]		Rekreačné chodníky
[brown]		Turistické chodníky
[red]		Cyklistická magistrála funkč. triedy D2
[purple]		Plochy železníc
[purple dashed]		Železničné trate III. kategórie
183		Číslo železničnej trate
AS	AS	Autobusová stanica
žs	žs	Železničná stanica
H		Heliport
P	P	Sústredené verejné parkovacie plochy
	/ [diagonal hatching]	Sústredené verejné parkovacie plochy - podzemné
PD		Parkovací dom
G	G	Sústredené garážové plochy
čSPH	čSPH	Čerpacia stanica pohonných hmôt
[dashed purple]		Ochranné pásmo ciest a železničných tráť
[purple dashed]		Lanové dráhy a lyžiarske vleky
[light blue]		Obrys priestorov lyžiarskych zjazdových tratí
	/ [dotted light blue]	Obrys priestorov lyžiarskych zjazdových tratí - územná rezerva



podklad:

ÚZEMNÝ PLÁN MESTA VYSOKÉ TATRY

v znení ZaD 2011/1, 2011/2, 2012/1, 2013/1, 2014/1 a 2014/2

názov výkresu:

5A. VEREJNÉ DOPRAVNÉ VYBAVENIE

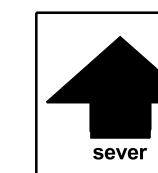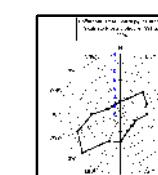

M 1:5000



Tatranská Kotlina





ZMENY A DOPLNKY ÚZEMNÉHO PLÁNU MESTA VYSOKÉ TATRY



č. 2015/1

lokalita A17

etapa: NÁVRH

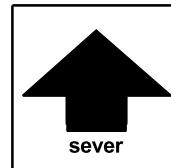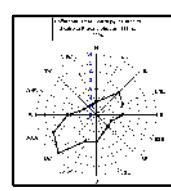

názov výkresu	ZMENY A DOPLNKY ÚZEMNÉHO PLÁNU MESTA VYSOKÉ TATRY VEREJNÉ DOPRAVNÉ VYBAVENIE	číslo výkresu 5A.
	AUREX s.r.o.-architektúra, urbanizmus, ekológia, informatika Ľubľanská 1, 831 02 Bratislava	rok vypracovania 2016
hlavný riešiteľ: AUREX s.r.o. - Ing. arch. Michal Chudík	zodpovedný riešiteľ: AUREX s.r.o. - Ing. arch. Lenka Stankovská	mierka 1 : 5 000

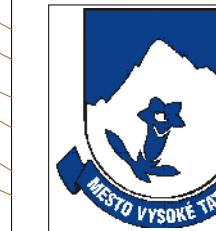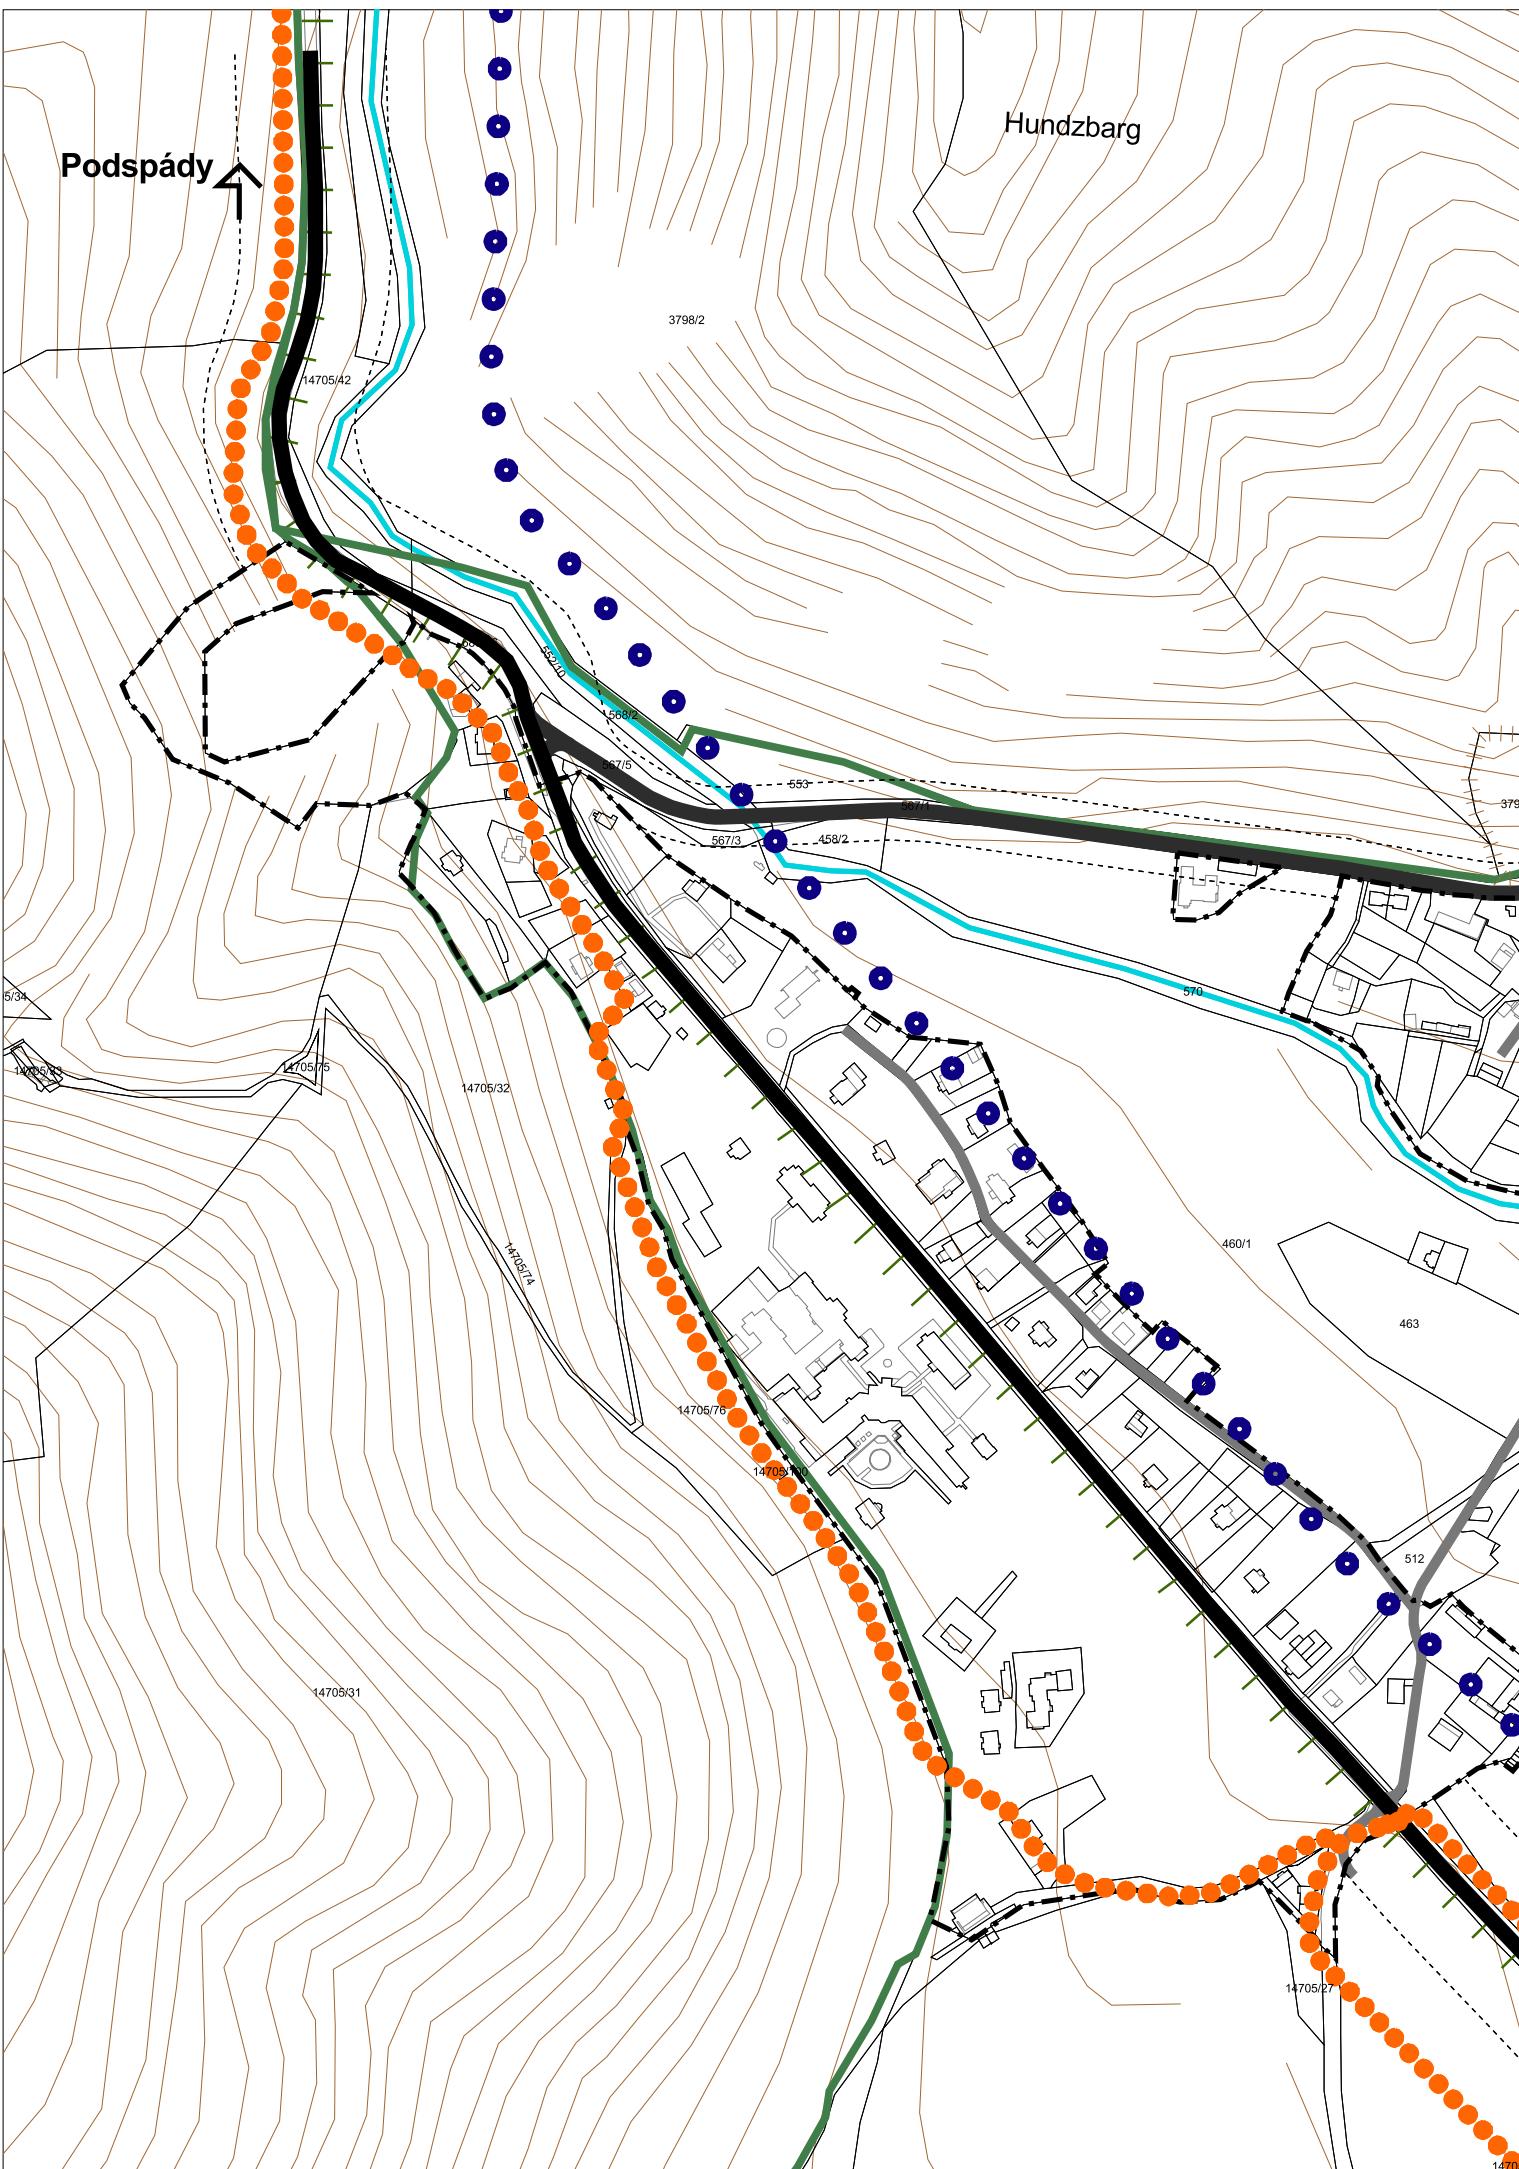

ZMENY A DOPLNKY ÚZEMNÉHO PLÁNU MESTA VYSOKÉ TATRY

č. 2015/1

Legenda

stav	návrh	
		Hranica katastrálneho územia
		Hranica zastavaného územia
		Zastavané plochy
		Zberné komunikácie funkč. triedy B1, B2
		Zberné komunikácie funkč. triedy B3
		Obslužné komunikácie funkč. triedy C2, C3
II/537	II/537	Číslo cesty
MK	MK	Označenie miestnej komunikácie
MZ8,5/50	MZ8,5/50	Kategória komunikácie
		Hlavné pešie komunikácie funkč. triedy D1, D3
		Doplnkové pešie komunikácie funkč. triedy D3
		Rekreačné chodníky
		Turistické chodníky
		Cylistická magistrála funkč. triedy D2
		Plochy železníc
		Železničné trate III. kategórie
183	183	Číslo železničnej trate
AS	AS	Autobusová stanica
žs	žs	Železničná stanica
		Heliport
		Sústredené verejné parkovacie plochy
		Sústredené verejné parkovacie plochy - podzemné
		Parkovací dom
		Sústredené garážové plochy
čSPH	čSPH	Čerpacia stanica pohonných hmôt
		Ochranné pásmo ciest a železničných tráť
		Lanové dráhy a lyžiarske vleky
		Obrys priestorov lyžiarskych zjazdových tratí
		Obrys priestorov lyžiarskych zjazdových tratí - územná rezerva



podklad:

ÚZEMNÝ PLÁN MESTA VYSOKÉ TATRY


v znení ZaD 2011/1, 2011/2, 2012/1, 2013/1, 2014/1 a 2014/2


názov výkresu:


5A. VEREJNÉ DOPRAVNÉ VYBAVENIE

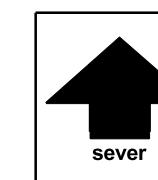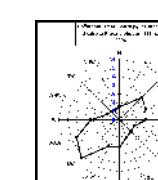


M 1:5000

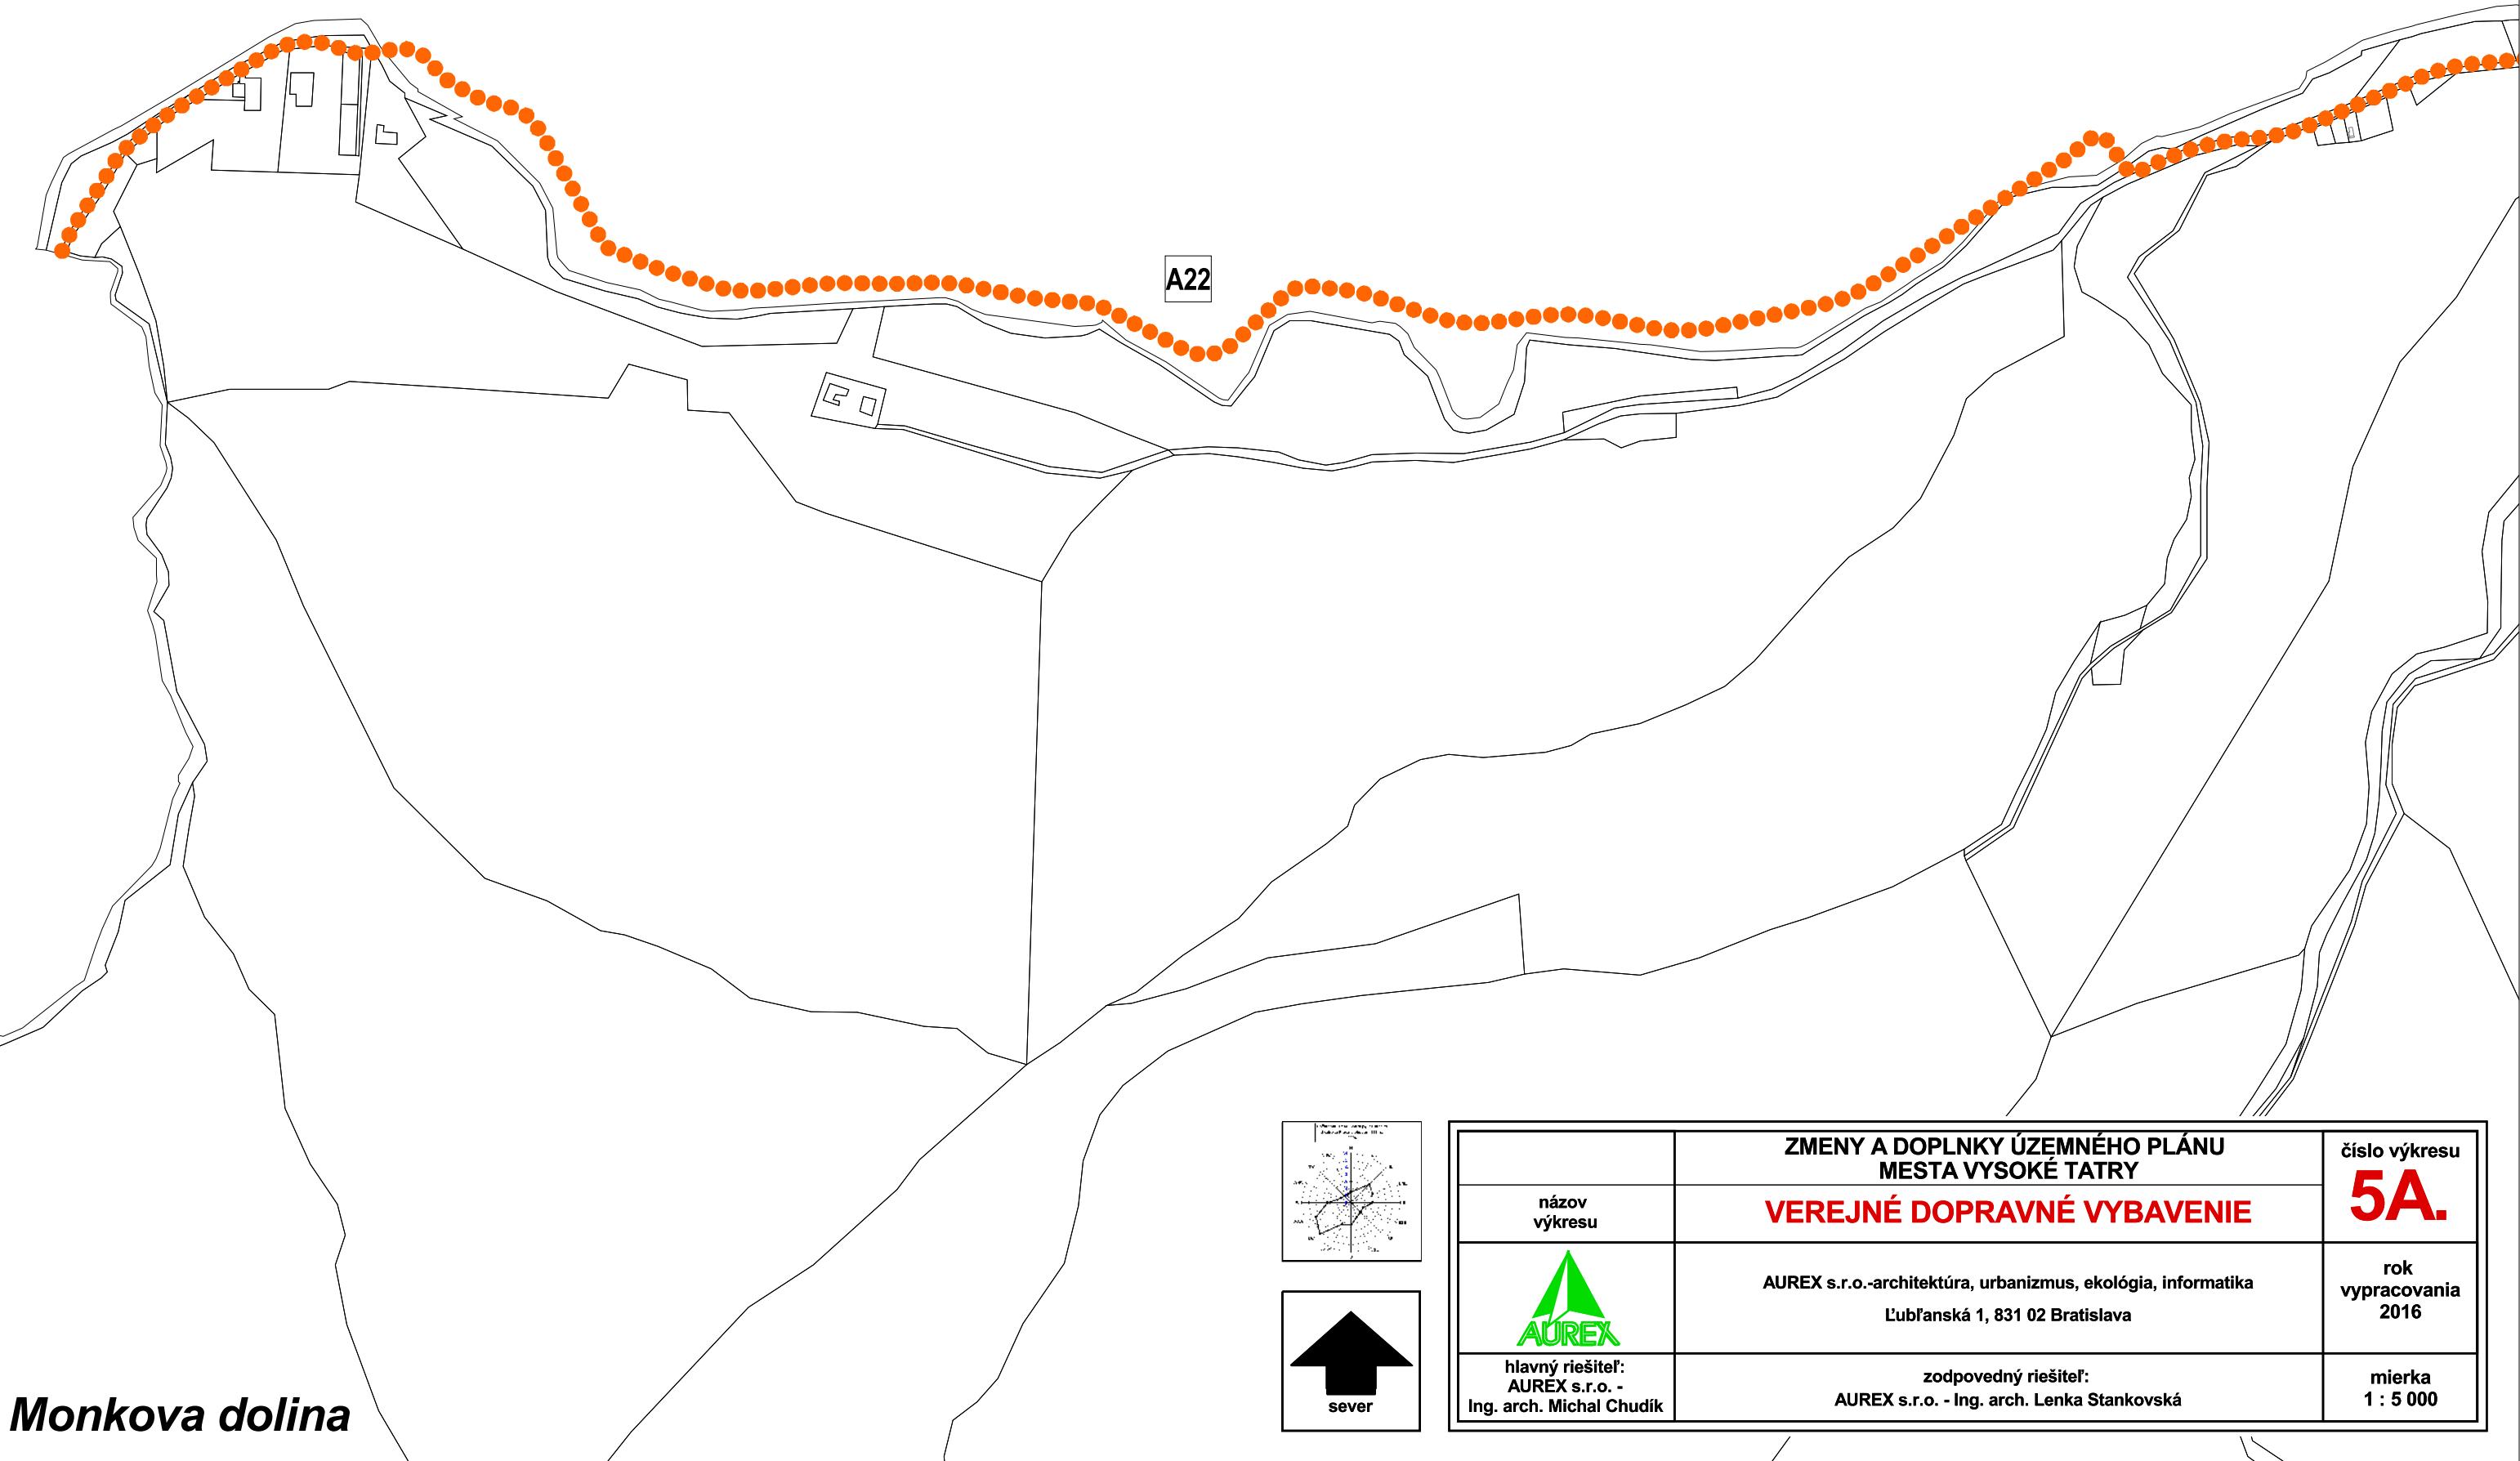

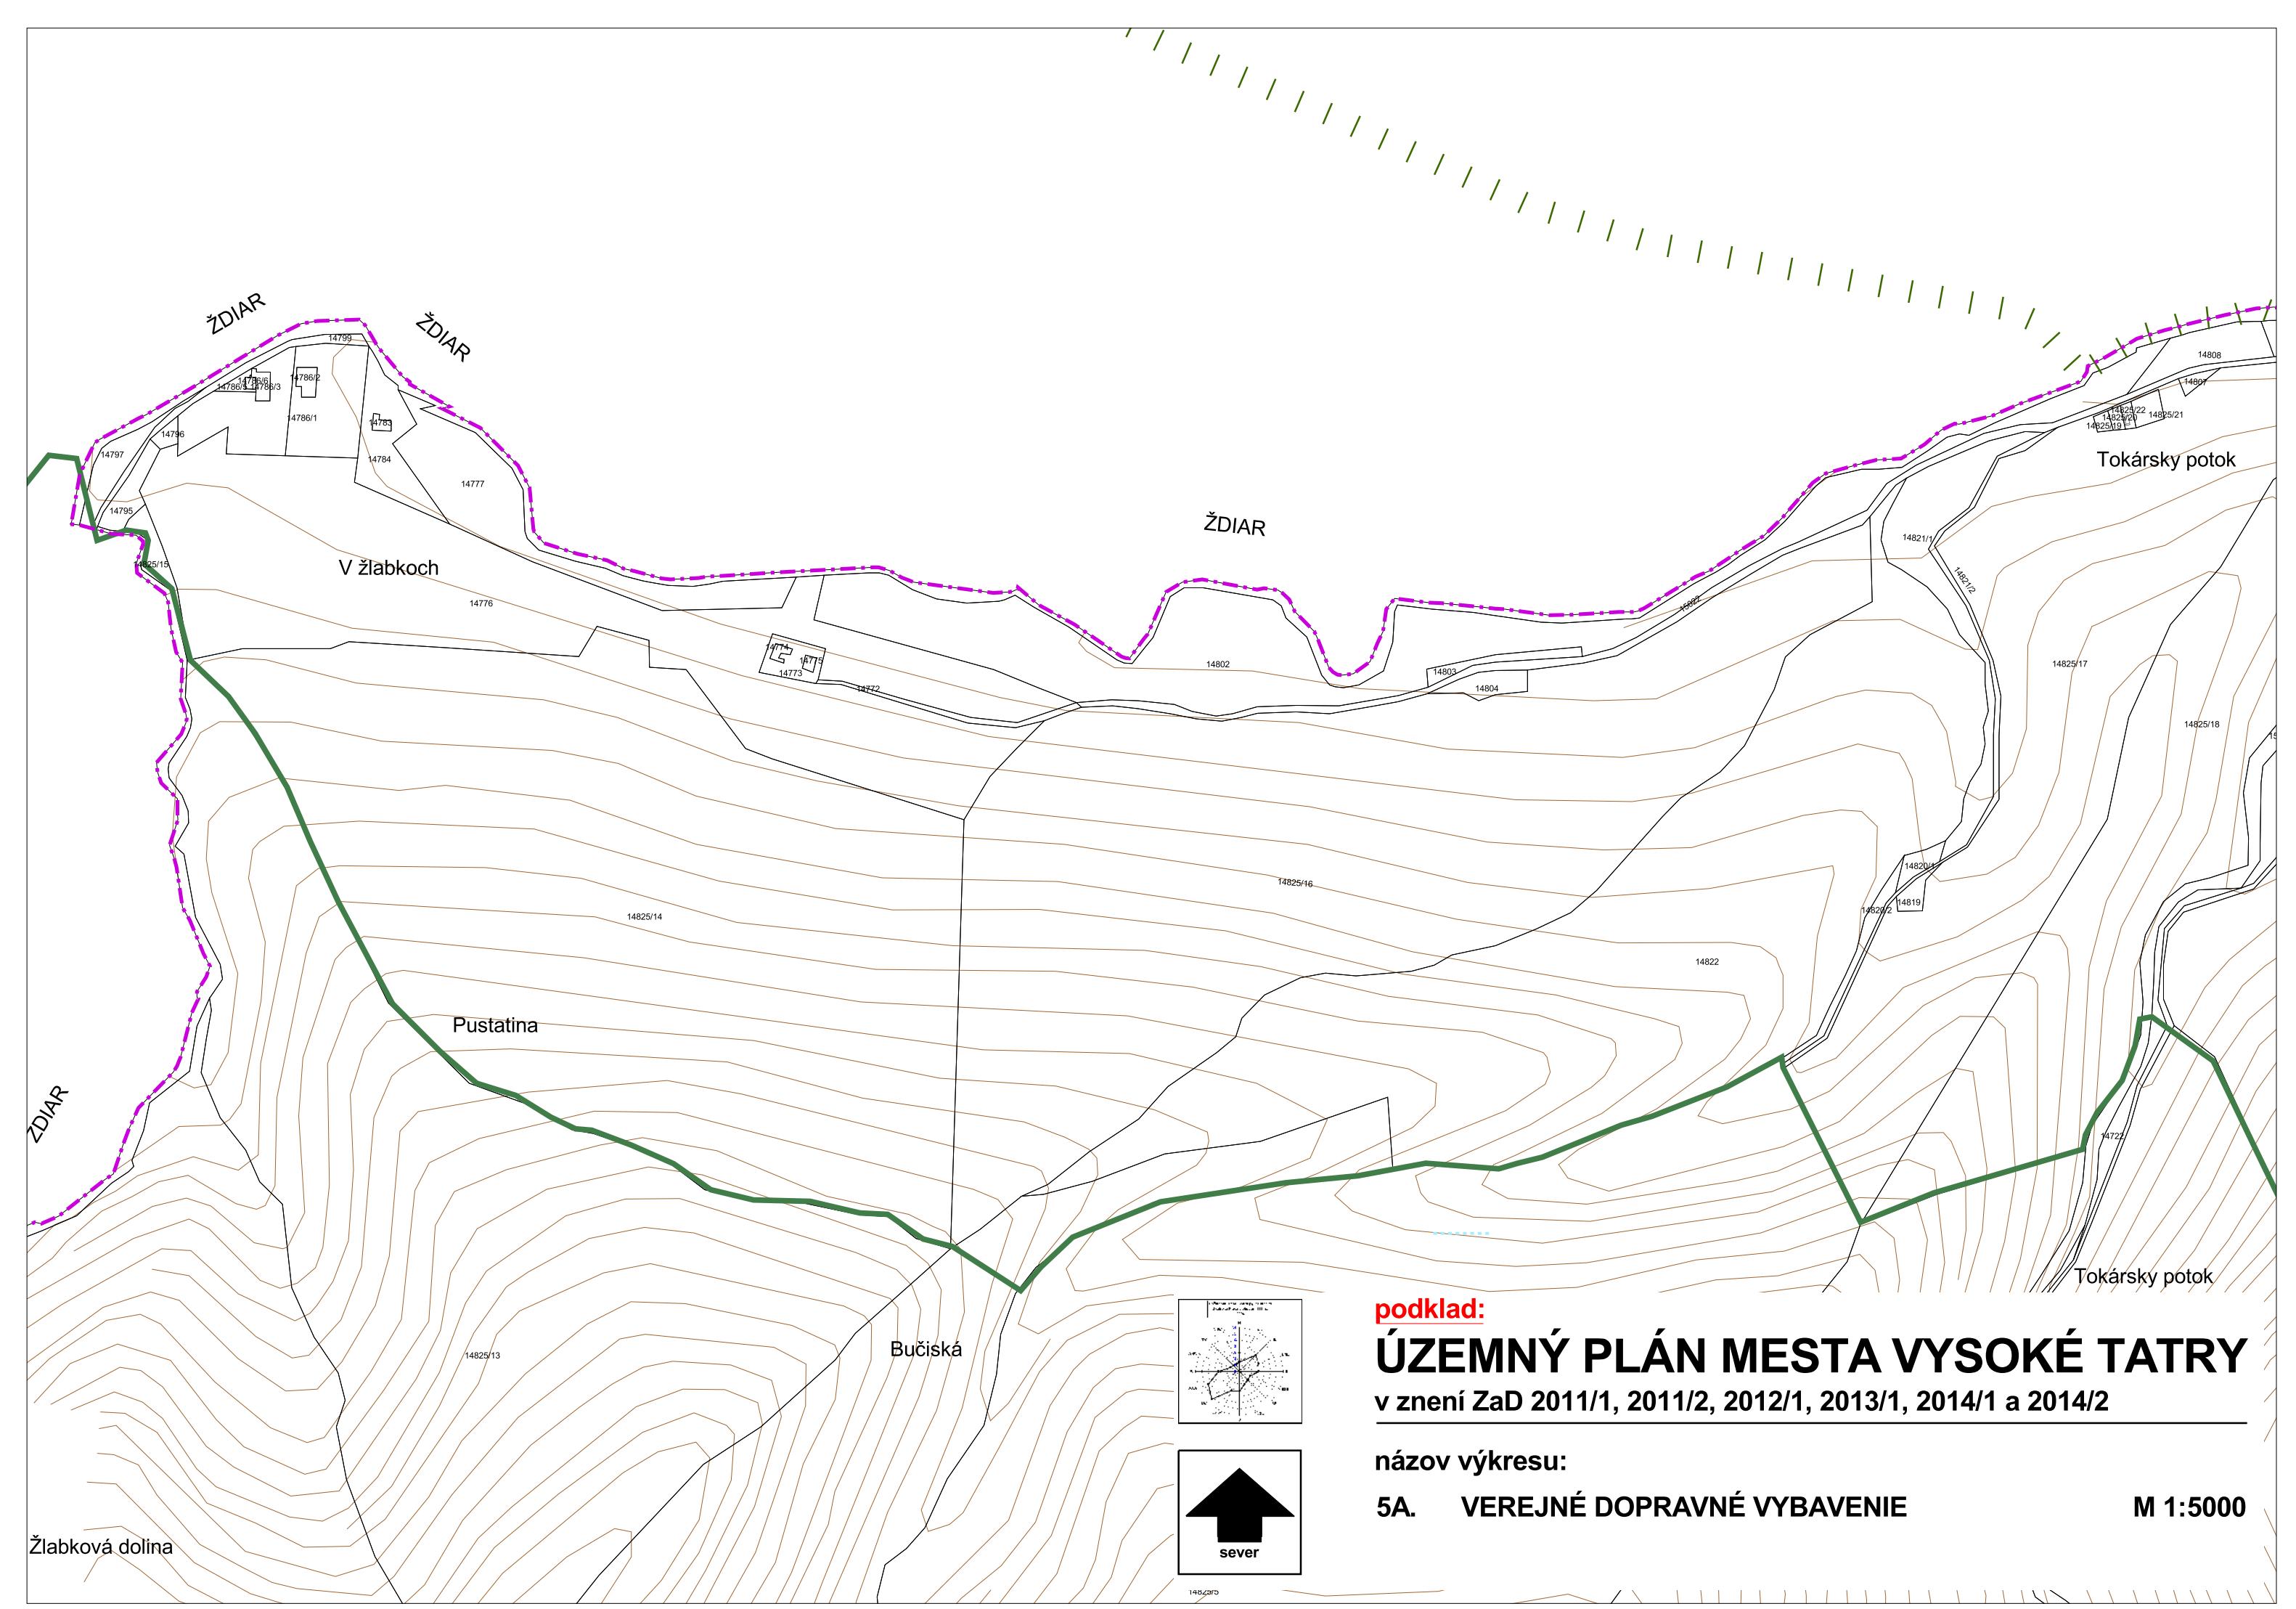

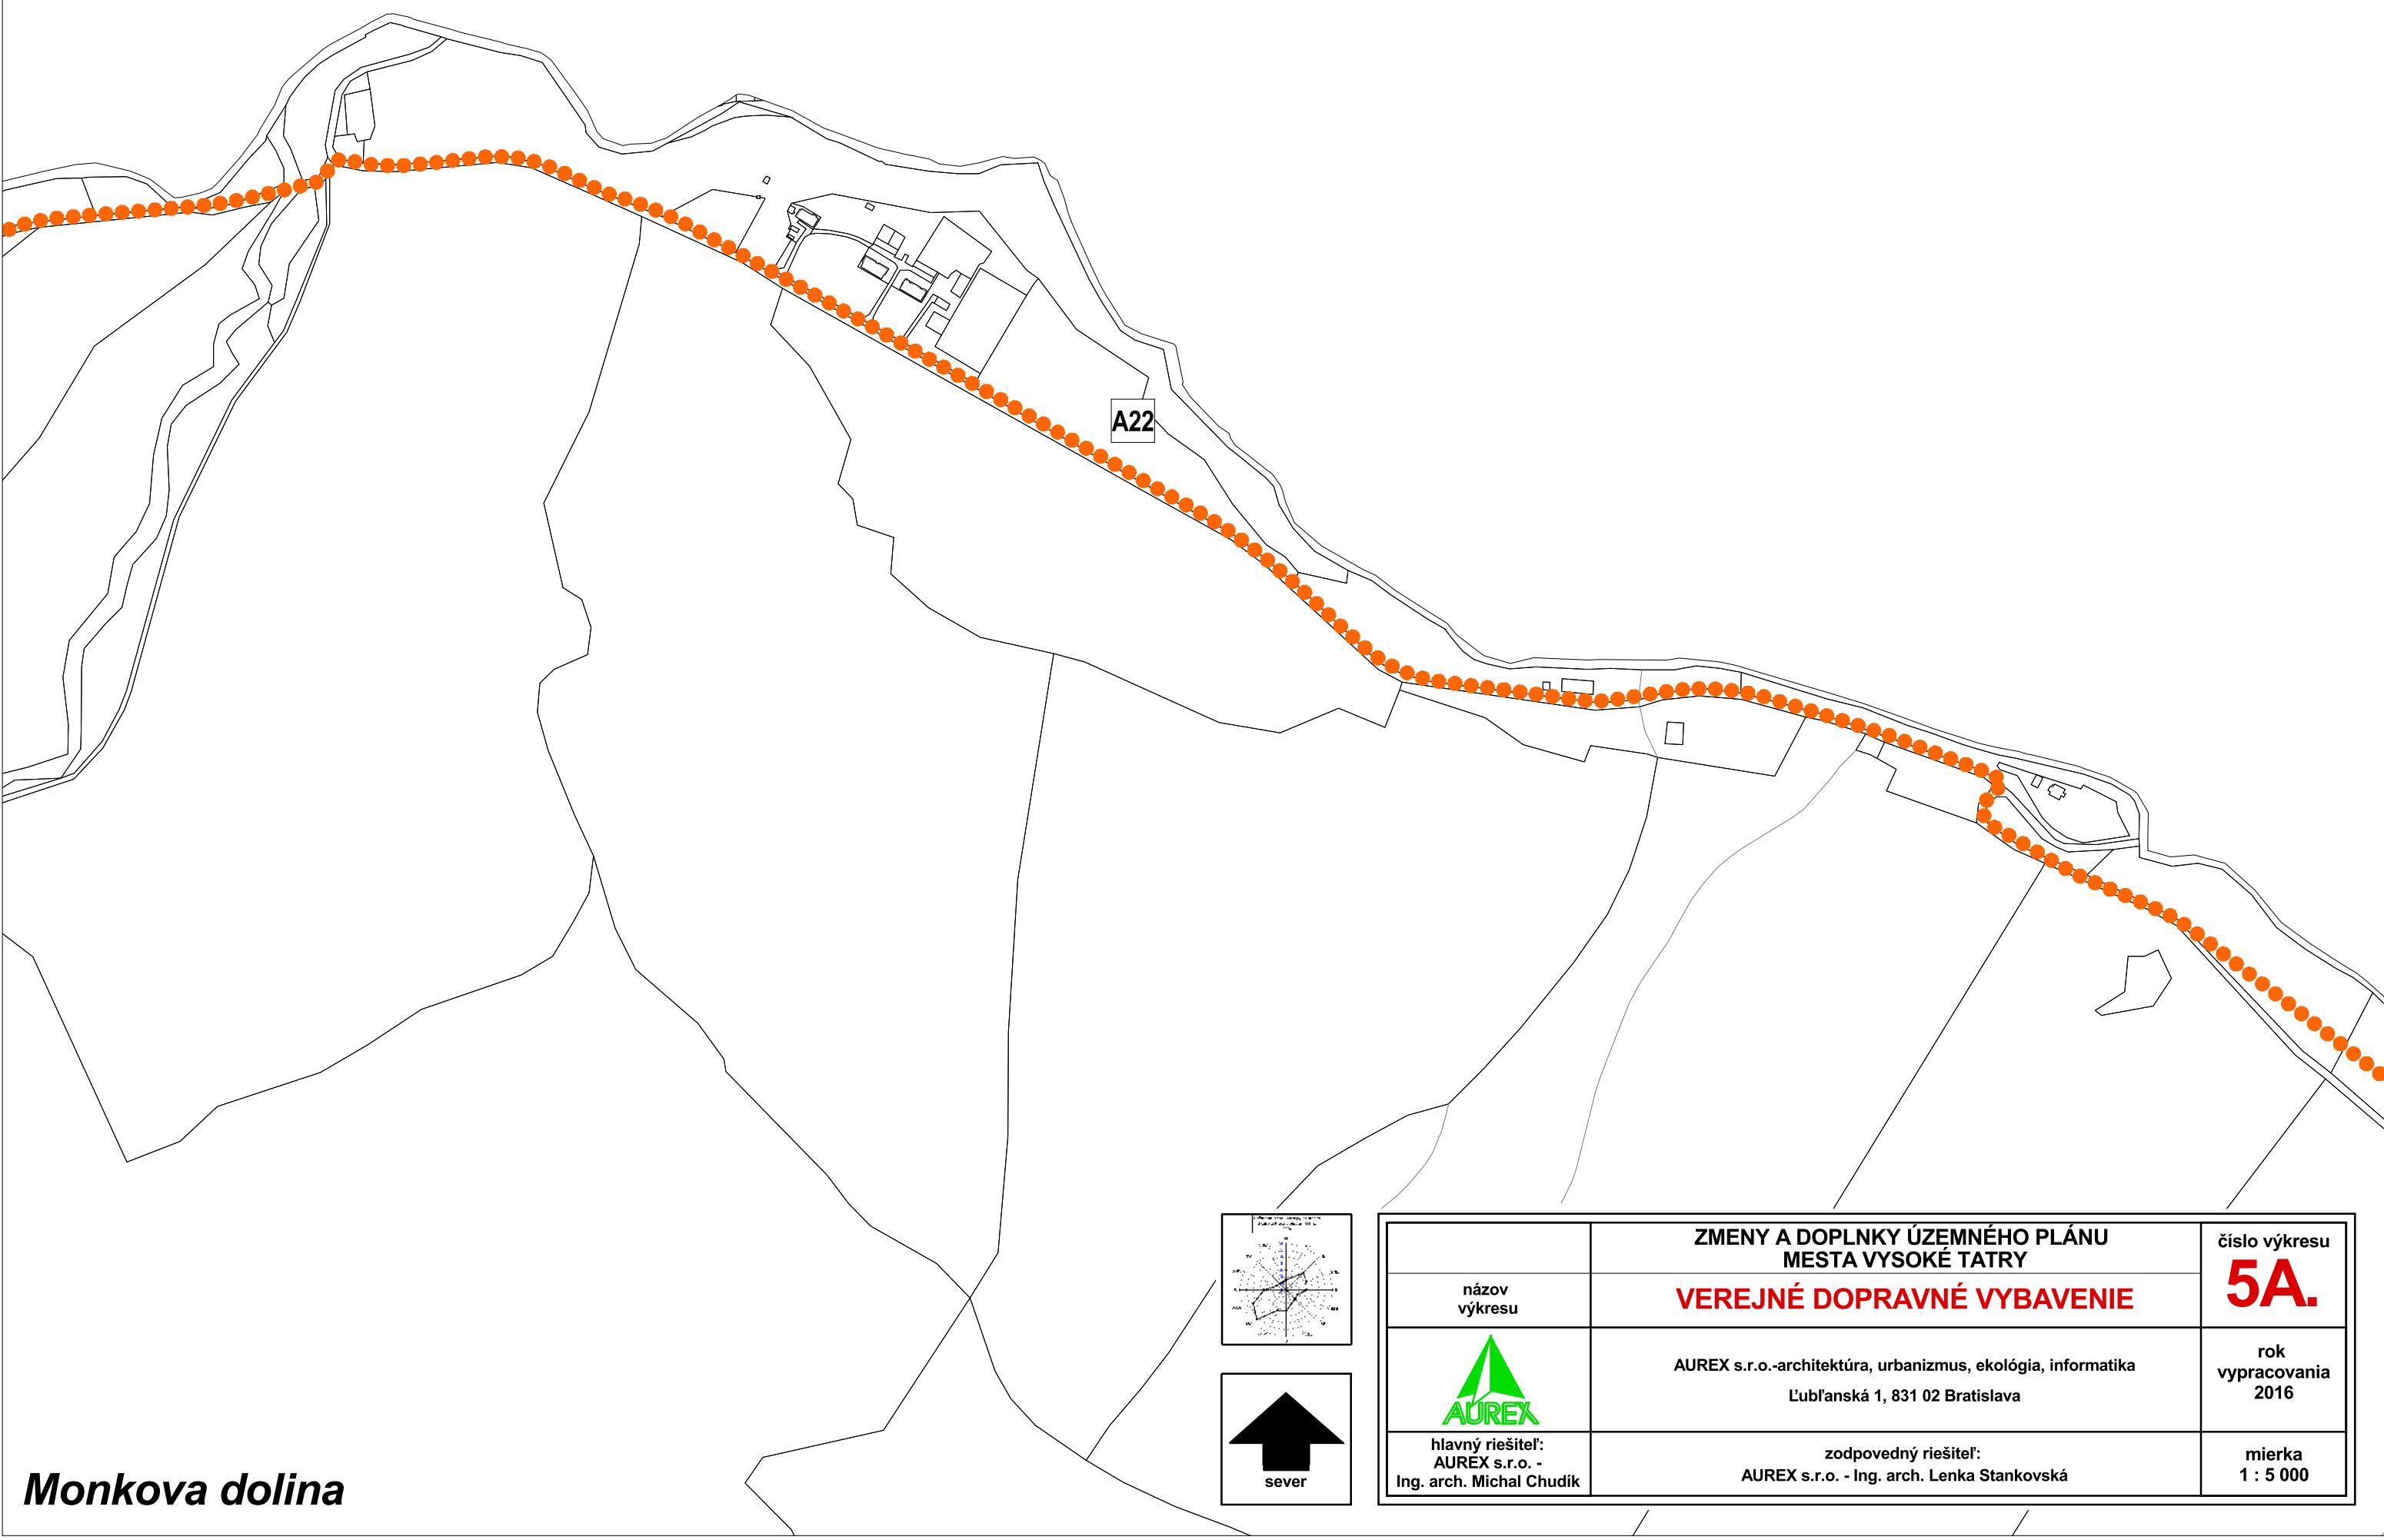

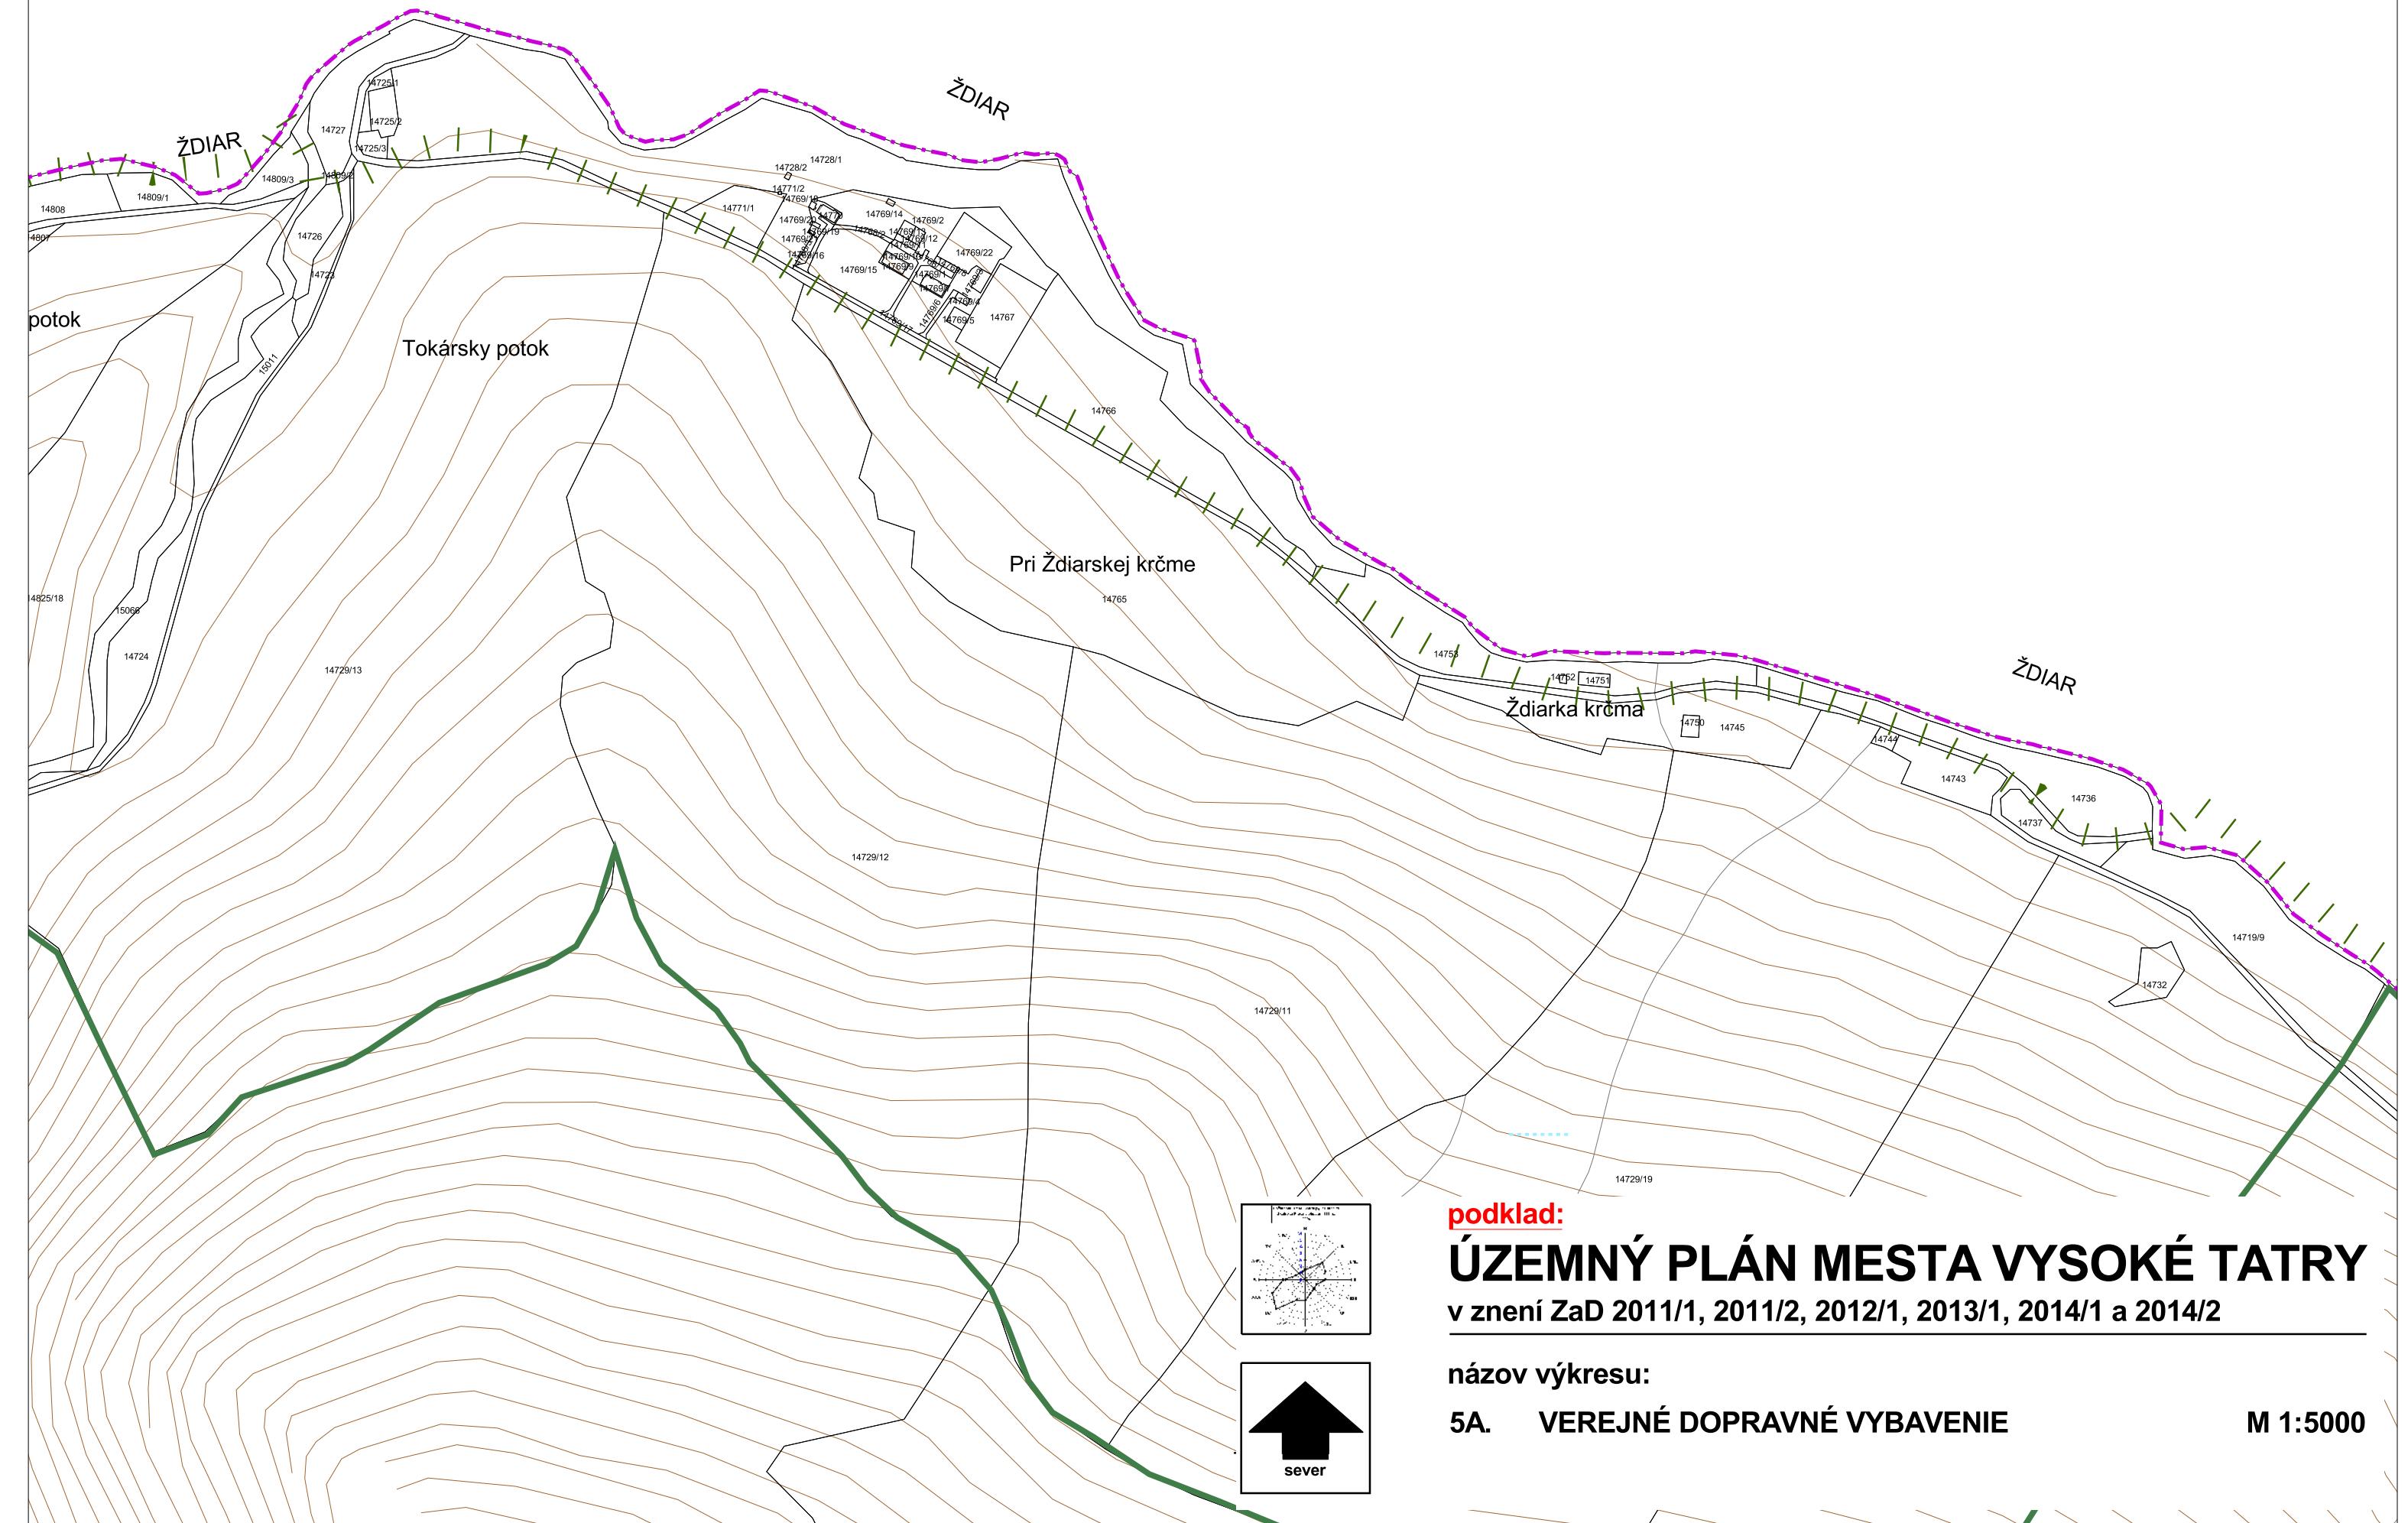

[podklad](#)

ÚZEMNÝ PLÁN MESTA VYSOKÉ TATRY

v znení ZaD 2011/1, 2011/2, 2012/1, 2013/1, 2014/1 a 2014/2

názov výkresu

5A. VEREJNÉ DOPRAVNÉ VYBAVENIE

M 1:5000



ZMENY A DOPLNKY ÚZEMNÉHO PLÁNU MESTA **VYSOKÉ TATRY** č. 2015/1

č. 2015/1

Legenda

stav	návrh	
		Hranica katastrálneho územia
		Hranica zastavaného územia
		Zastavané plochy
		Zberné komunikácie funkč. triedy B1, B2
		Zberné komunikácie funkč. triedy B3
		Obslužné komunikácie funkč. triedy C2, C3
II/537	II/537	Číslo cesty
MK	MK	Označenie miestnej komunikácie
MZ8,5/50	MZ8,5/50	Kategória komunikácie
		Hlavné pešie komunikácie funkč. triedy D1
		Doplnkové pešie komunikácie funkč. triedy D2
		Rekreačné chodníky
		Turistické chodníky
		Cyklistická magistrála funkč. triedy D2
		Plochy železníc
		Železničné trate III. kategórie
183		Číslo železničnej trate
AS	AS	Autobusová stanica
žs	žs	Železničná stanica
	H	Heliport
P	P	Sústredené verejné parkovacie plochy
		Sústredené verejné parkovacie plochy - po...
		Parkovací dom
G	G	Sústredené garážové plochy
ČSPH	ČSPH	Čerpacia stanica pohonných hmôt
		Ochranné pásmo ciest a železničných tratí
		Lanové dráhy a lyžiarske vleky
		Obrys priestorov lyžiarskych zjazdových tra...
		Obrys priestorov lyžiarskych zjazdových tra...

stav	návrh	
		Cyklistický chodník funkčnej triedy D2 Poprad - Starý Smokovec
		Cyklistická magistrála funkčnej triedy D2 zrušenie návrhu UPN

podklad:

ÚZEMNÝ PLÁN MESTA VYSOKÉ TATRY

v znení ZaD 2011/1, 2011/2, 2012/1, 2013/1, 2014/1 a 2014/2

názov výkresu:

5A. VEREJNÉ DOPRAVNÉ VYBAVENIE

M 1:5000






ZMENY A DOPLNKY ÚZEMNÉHO PLÁNU MESTA VYSOKÉ TATRY

č. 2015/1

lokalita A22

etapa: NÁVRH

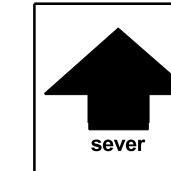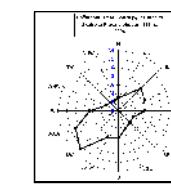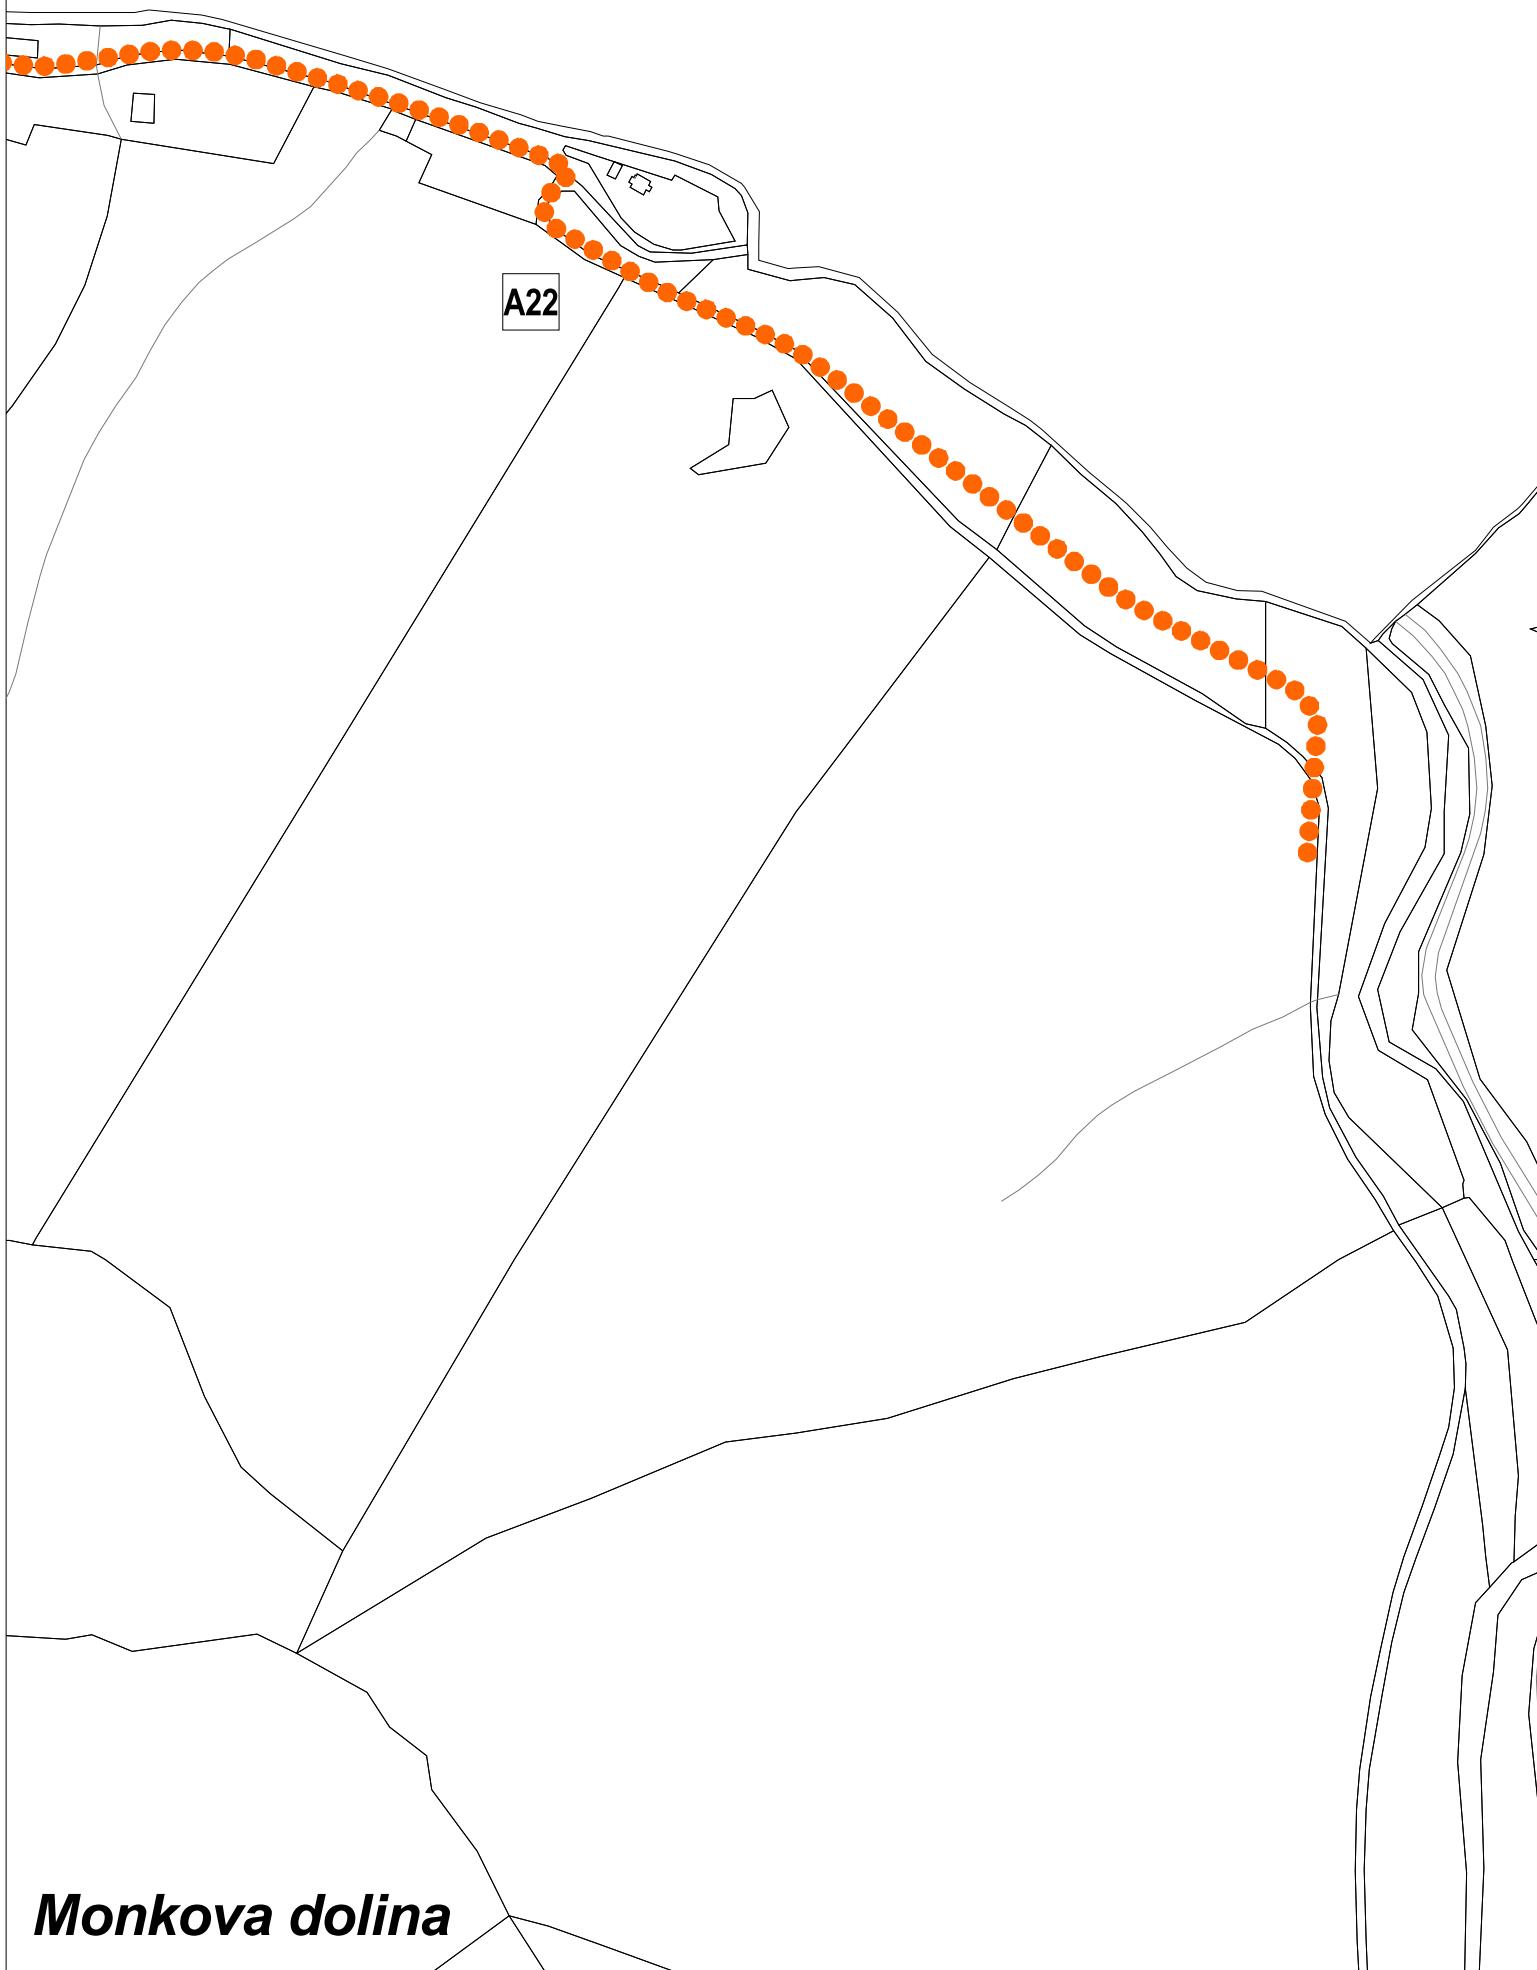

názov výkresu	ZMENY A DOPLNKY ÚZEMNÉHO PLÁNU MESTA VYSOKÉ TATRY VEREJNÉ DOPRAVNÉ VYBAVENIE	číslo výkresu 5A.
	AUREX s.r.o.-architektúra, urbanizmus, ekológia, informatika Ľubľanská 1, 831 02 Bratislava	rok vypracovania 2016
hlavný riešiteľ: AUREX s.r.o. - Ing. arch. Michal Chudík	zodpovedný riešiteľ: AUREX s.r.o. - Ing. arch. Lenka Stankovská	mierka 1 : 5 000



ZMENY A DOPLNKY ÚZEMNÉHO PLÁNU MESTA VYSOKÉ TATRY

č. 2015/1

Legenda

stav	návrh	
[dashed magenta line]		Hranica katastrálneho územia
[dashed black line]		Hranica zastavaného územia
[solid grey]	/ [diagonal hatching]	Zastavané plochy
[solid black]	- - - [solid black]	Zberné komunikácie funkč. triedy B1, B2
[solid grey]	- - - [light grey]	Zberné komunikácie funkč. triedy B3
[light grey]	- - - [white]	Obslužné komunikácie funkč. triedy C2, C3
II/537	II/537	Číslo cesty
MK	MK	Označenie miestnej komunikácie
MZ8,5/50	MZ8,5/50	Kategória komunikácie
[orange]		Hlavné pešie komunikácie funkč. triedy D1, D3
[orange]		Doplnkové pešie komunikácie funkč. triedy D3
	[green]	Rekreačné chodníky
	[brown]	Turistické chodníky
	[red]	Cyklistická magistrála funkč. triedy D2
	[purple]	Plochy železníc
	- - - [purple]	Železničné trate III. kategórie
183		Číslo železničnej trate
AS	AS	Autobusová stanica
žs	žs	Železničná stanica
	[red]	Heliport
P	P	Sústredené verejné parkovacie plochy
	[red diagonal hatching]	Sústredené verejné parkovacie plochy - podzemné
	[red]	Parkovací dom
G	G	Sústredené garážové plochy
čSPH	čSPH	Čerpacia stanica pohonných hmôt
	- - - [purple]	Ochranné pásmo ciest a železničných tráť
	[purple]	Lanové dráhy a lyžiarske vleky
	[cyan]	Obrys priestorov lyžiarskych zjazdových tratí
	[cyan dashed]	Obrys priestorov lyžiarskych zjazdových tratí - územná rezerva
	[red X]	zrušenie návrhu UPN

podklad:




ÚZEMNÝ PLÁN MESTA VYSOKÉ TATRY

v znení ZaD 2011/1, 2011/2, 2012/1, 2013/1, 2014/1 a 2014/2


názov výkresu:

5A. VEREJNÉ DOPRAVNÉ VYBAVENIE

M 1:5000

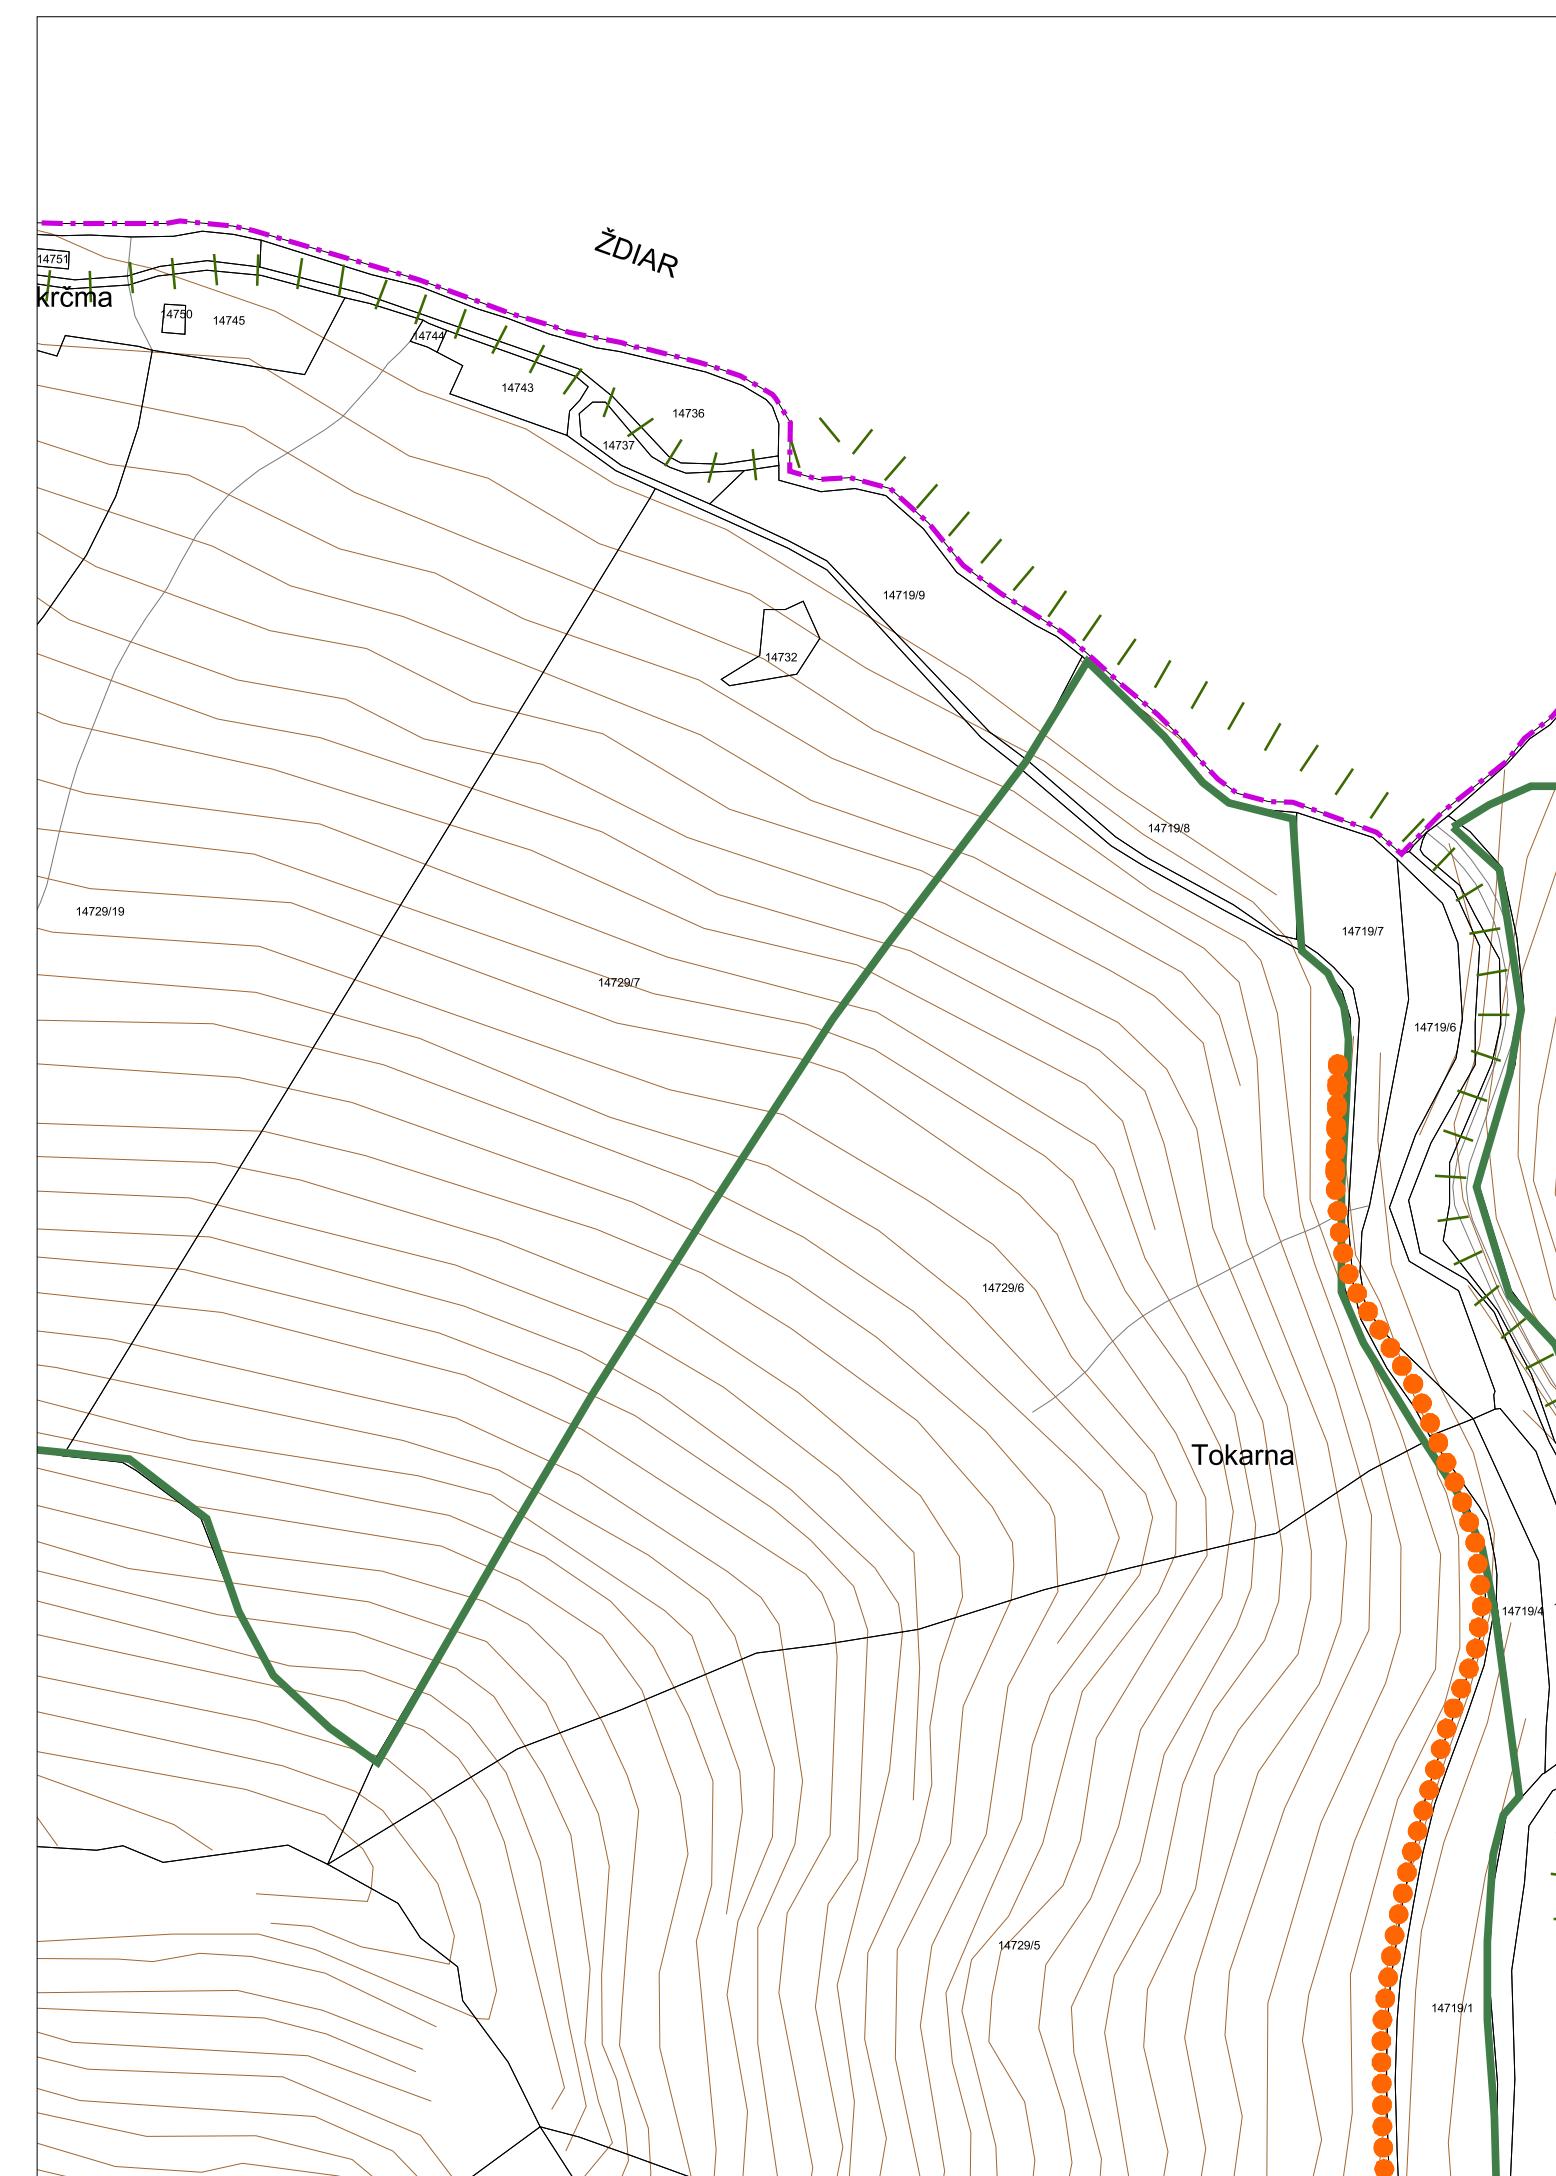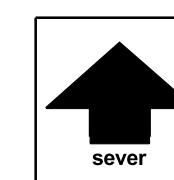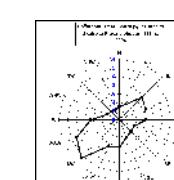

Podbanské



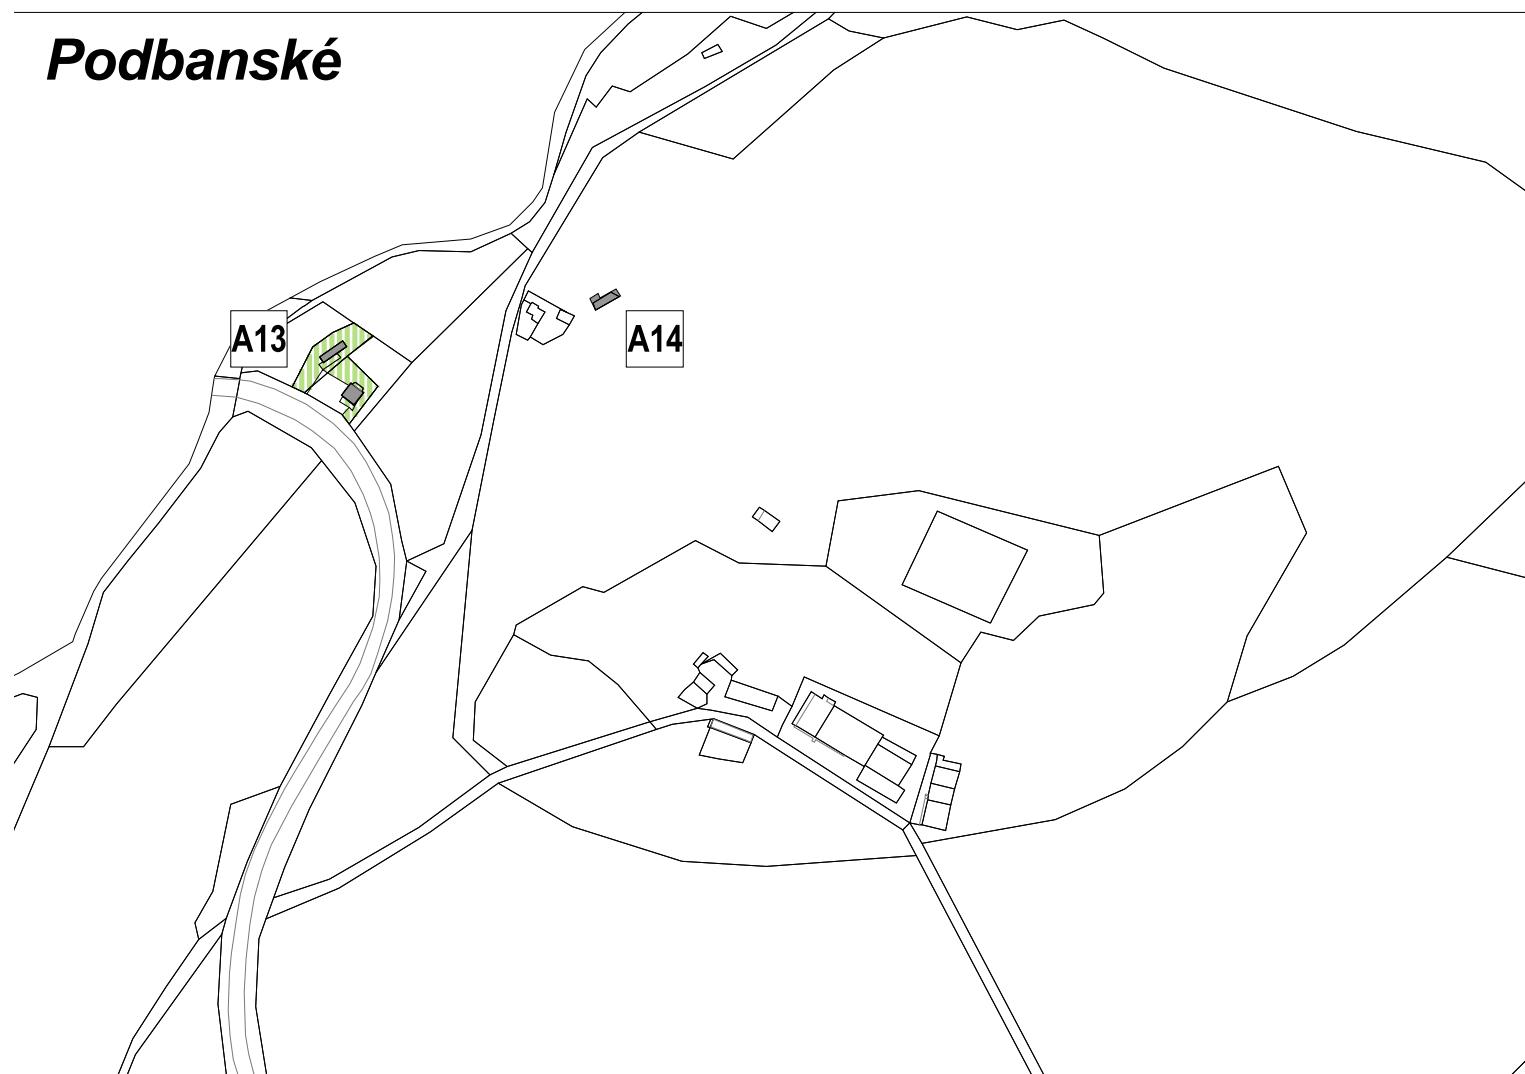


ZMENY A DOPLNKY ÚZEMNÉHO PLÁNU MESTA VYSOKÉ TATRY

č. 2015/1

lokality A13, A14, A15 a A16

etapa: NÁVRH

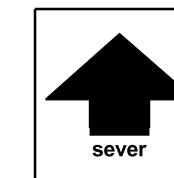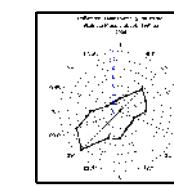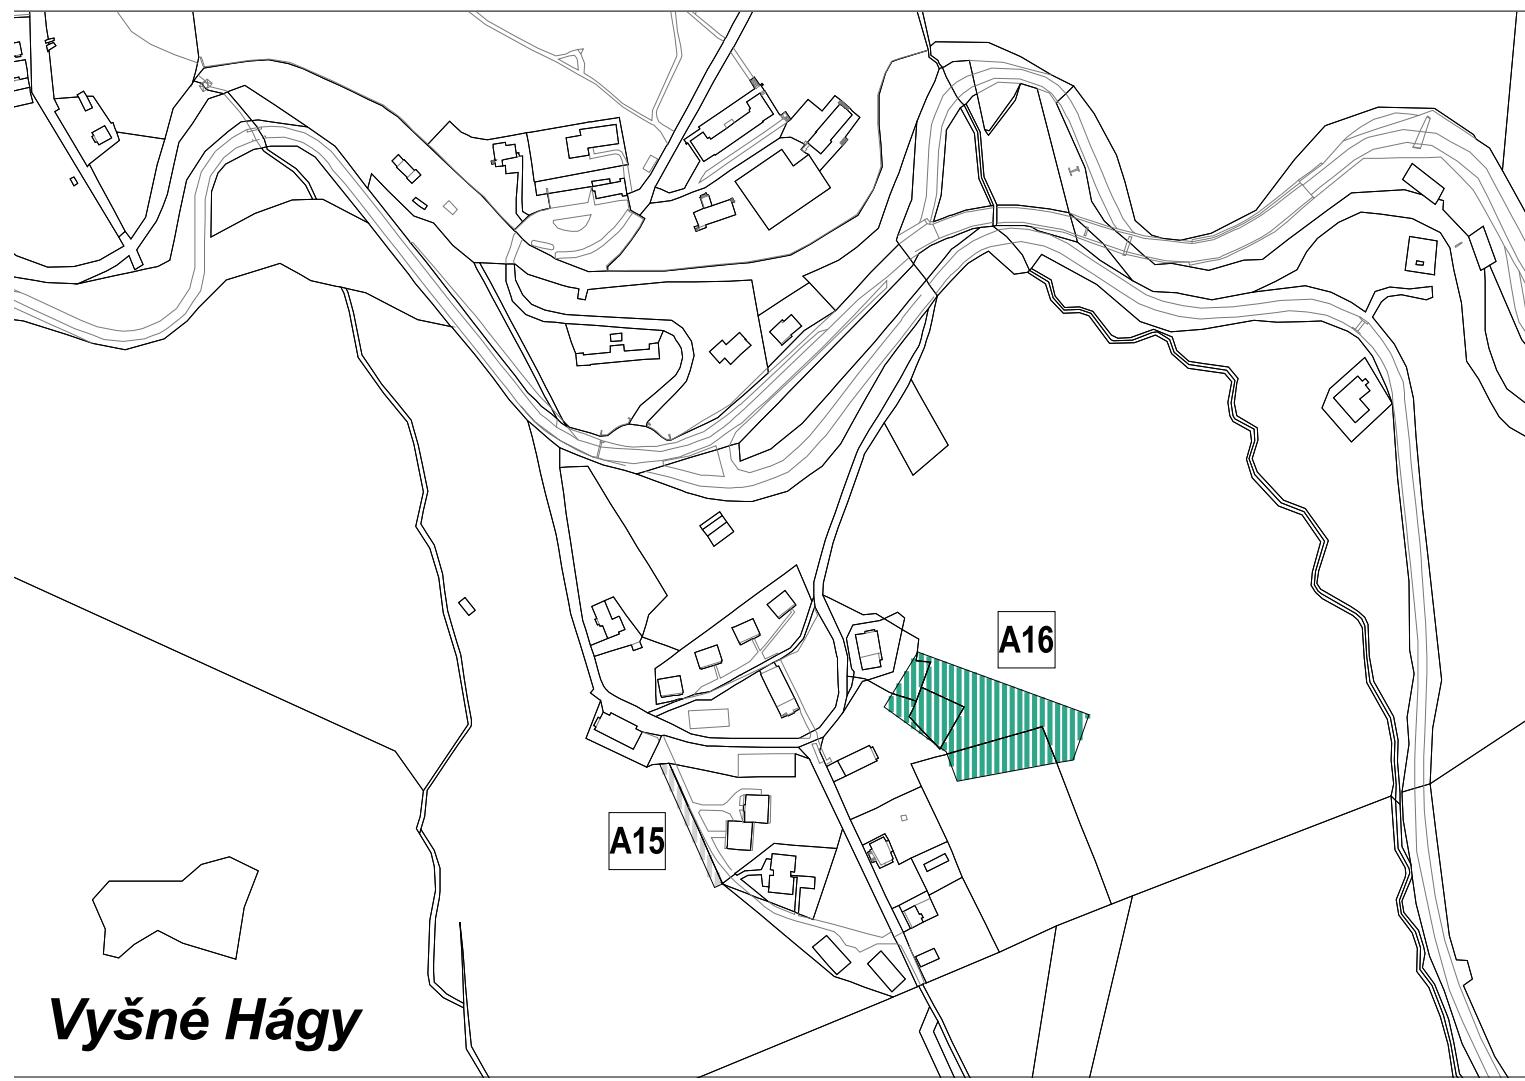



ZMENY A DOPLNKY ÚZEMNÉHO PLÁNU MESTA VYSOKÉ TATRY

číslo výkresu
7A.

NÁVRH SÍDELNEJ A KRAJINNEJ ZELENE

názov výkresu	ZMENY A DOPLNKY ÚZEMNÉHO PLÁNU MESTA VYSOKÉ TATRY	
AUREX s.r.o.-architektúra, urbanizmus, ekológia, informatika Lubľanská 1, 831 02 Bratislava	rok vypracovania 2016	číslo výkresu 7A.
 hlavný riešiteľ: AUREX, s.r.o. - Ing. arch. Michal Chudík	zodpovedný riešiteľ: AUREX, s.r.o. - Ing. arch. Lenka Stankovská	mierka 1 : 5 000
sever		

Vyšné Hágy

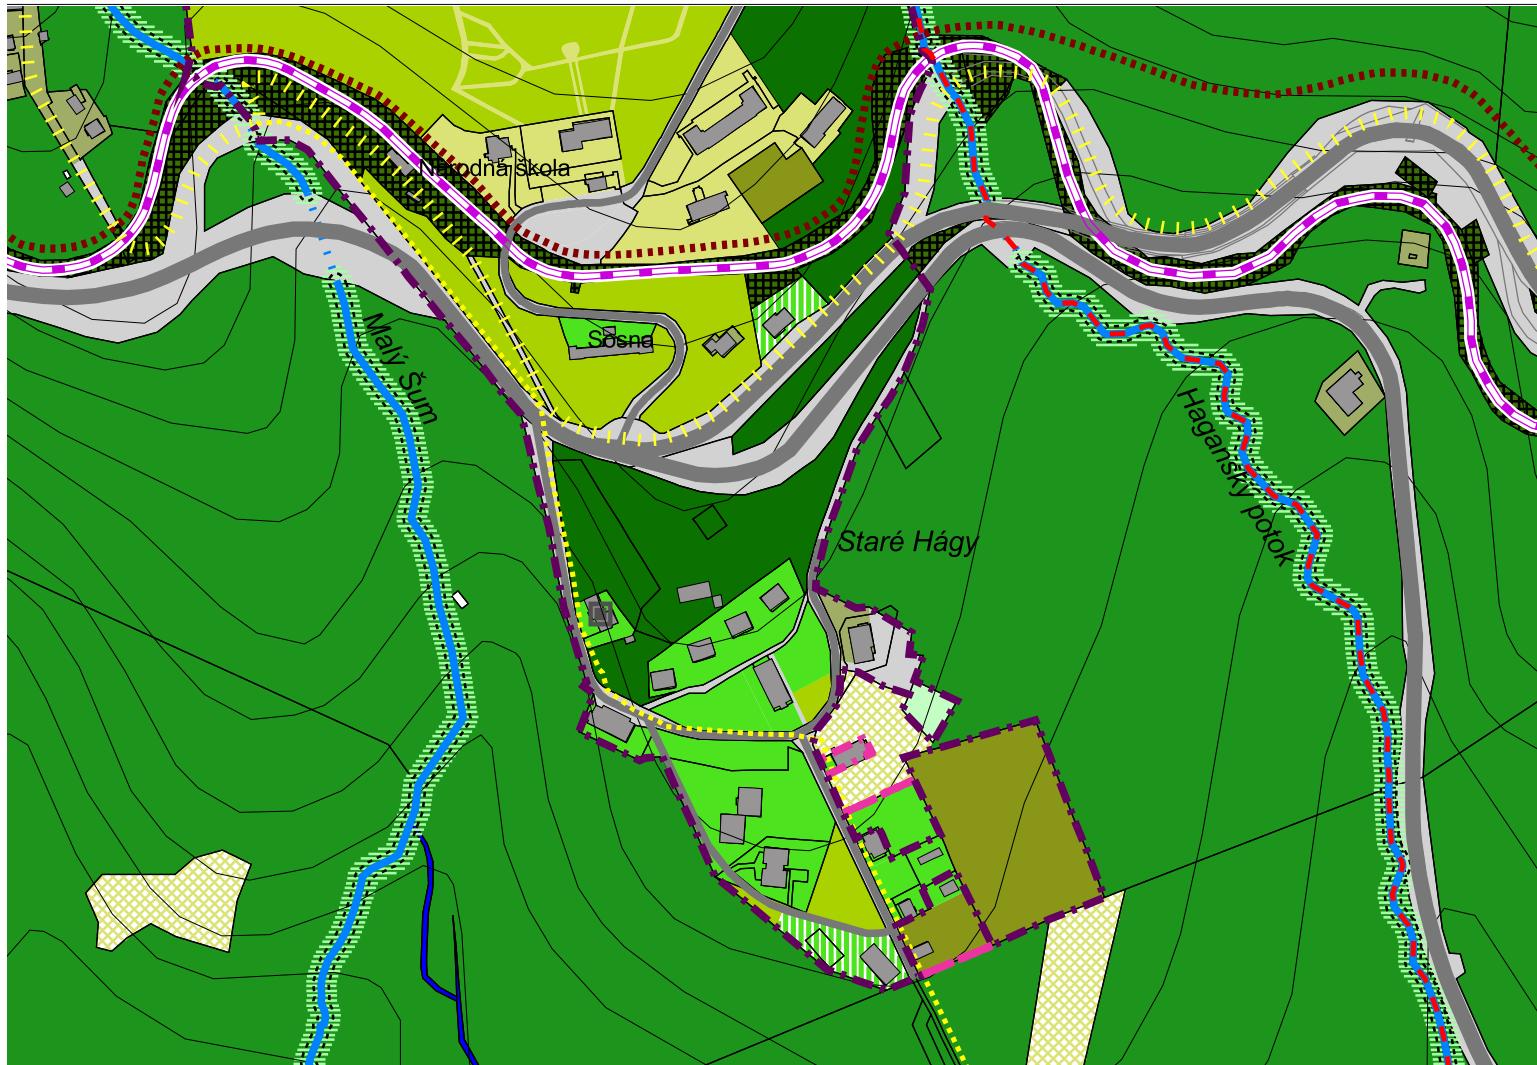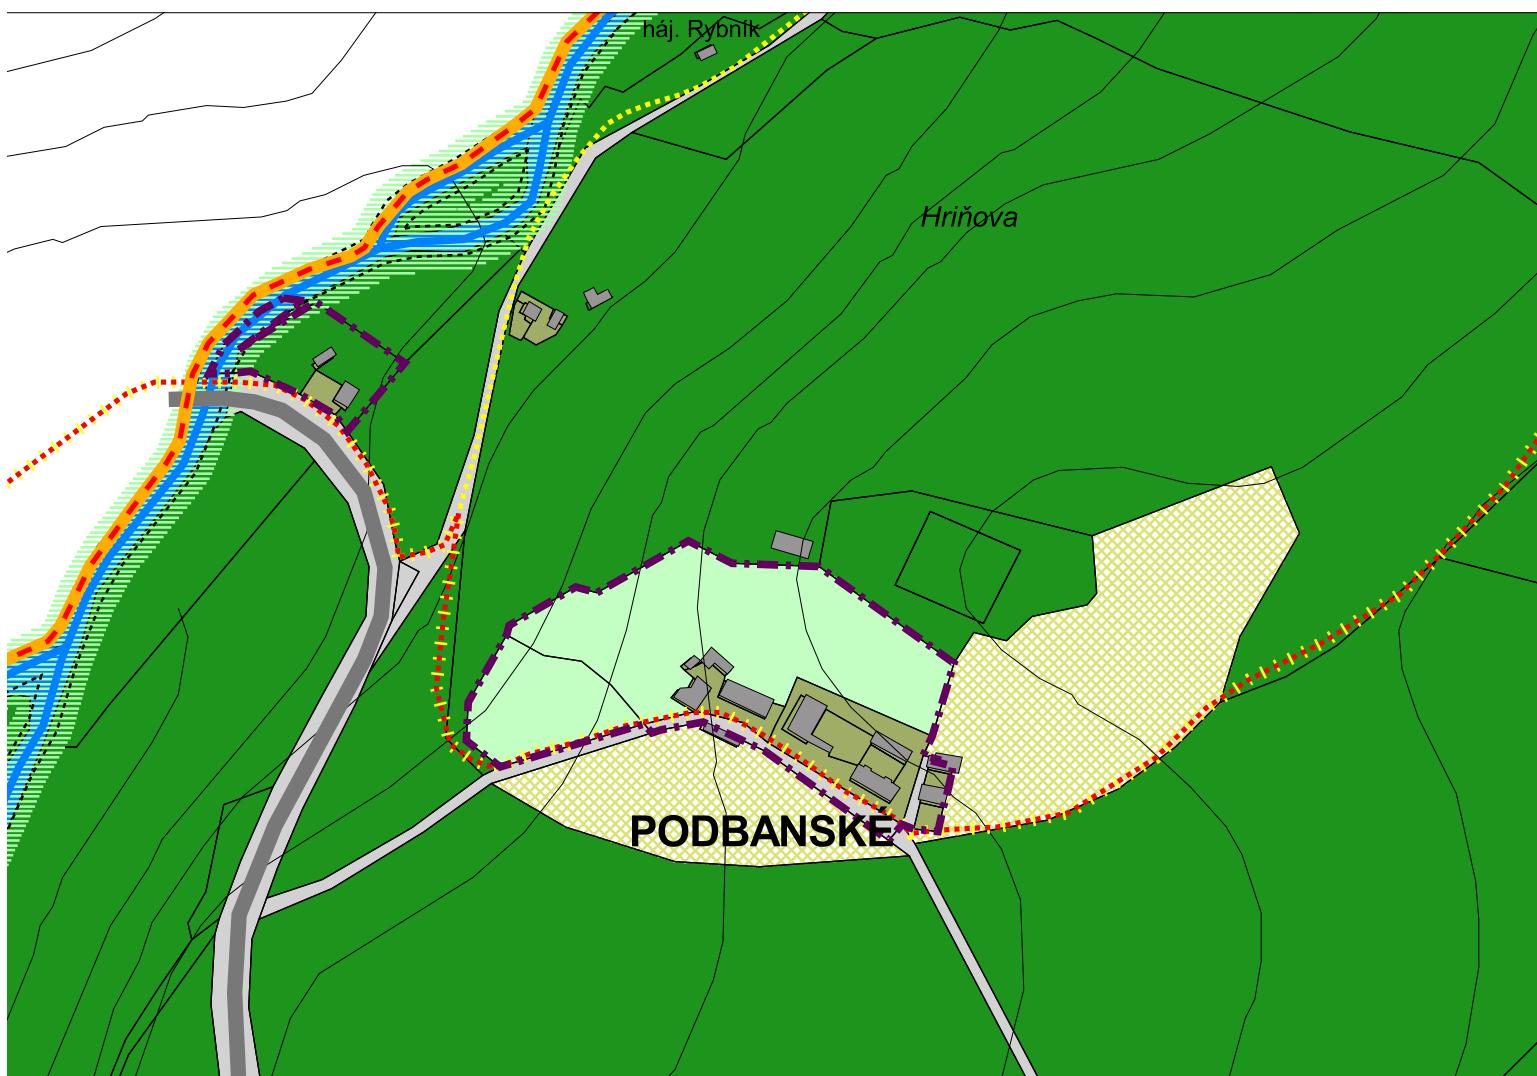

ZMENY A DOPLNKY ÚZEMNÉHO PLÁNU MESTA VYSOKÉ TATRY

č. 2015/1

Legenda

	stav	návrh		stav	návrh	
Hranica riešeného územia		Les osobitného určenia - rekreačný les				Komunikácie a spev. plochy
Hranica katastrálneho územia		Ochranný les				
Hranica zastavaného územia - stav		Hospodársky les				
Hranica zastavaného územia - návrh		Trvalé trávne porasty				
Hranica kúpeľného územia		Trvalé trávne porasty				
Hranica pamiatkovej zóny		Súkromná zeleň				Doprava
Objekty zapísané v ÚZPF		Záhrady				Hlavné dopravné ľahy
Pamätičnosti mesta Vysoké Tatry		Vyhradená zeleň				Tunel
Významné pohľadové línie v Pamiatkovej zóne		Botanická záhrada				Vedľajšie dopravné ľahy
		Cintorín				TEŽ - návrh
		Zeleň rekreačných a liečebných areálov				TEŽ - stav
		Zeleň prevádzkových areálov				Železníčná trať
						Pozemná lanovka
						Cyklistické trasy
						Osobné horské dopravné zariadenie
						Lyžiarsky vlek
						Pešie a cyklistické trasy
						Hlavné vnútorné pešie a cyklistické trasy
						Rekreačný chodník
						Rekreačný chodník - alternatíva
						Turistický chodník
						Podtatranská magistrála - výhľad
						Ochranné pásmá
						Ochranné pásmo vodného toku
						Ochranné pásmo cintorína
						Ochranné pásmo VTL plynu



podklad:

ÚZEMNÝ PLÁN MESTA VYSOKÉ TATRY

v znení ZaD 2011/1, 2011/2, 2012/1, 2013/1, 2014/1 a 2014/2

názov výkresu:

7A. NÁVRH SÍDELNEJ A KRAJINNEJ ZELENE

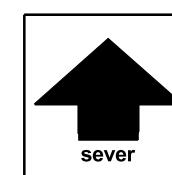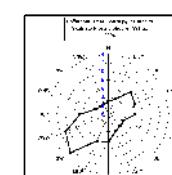

M 1:5000



ZMENY A DOPLNKY ÚZEMNÉHO PLÁNU MESTA VYSOKÉ TATRY



č. 2015/1

lokality A17, A18, A19, A20 a A21


etapa: NÁVRH

Komunikácie a spevnené plochy

Okrasná zeleň pri plochách
obc. vybavenosti, bytových domoch,
cestovnom ruchu a polyfunkcií

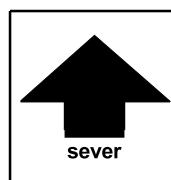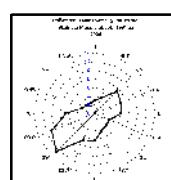

názov výkresu	ZMENY A DOPLNKY ÚZEMNÉHO PLÁNU MESTA VYSOKÉ TATRY	číslo výkresu 7A.
	NÁVRH SÍDELNEJ A KRAJINNEJ ZELENE	rok vypracovania 2016
	AUREX s.r.o.-architektúra, urbanizmus, ekológia, informatika Lubľanská 1, 831 02 Bratislava	
hlavný riešiteľ: AUREX, s.r.o. - Ing. arch. Michal Chudík	zodpovedný riešiteľ: AUREX, s.r.o. - Ing. arch. Lenka Stankovská	mierka 1 : 5 000

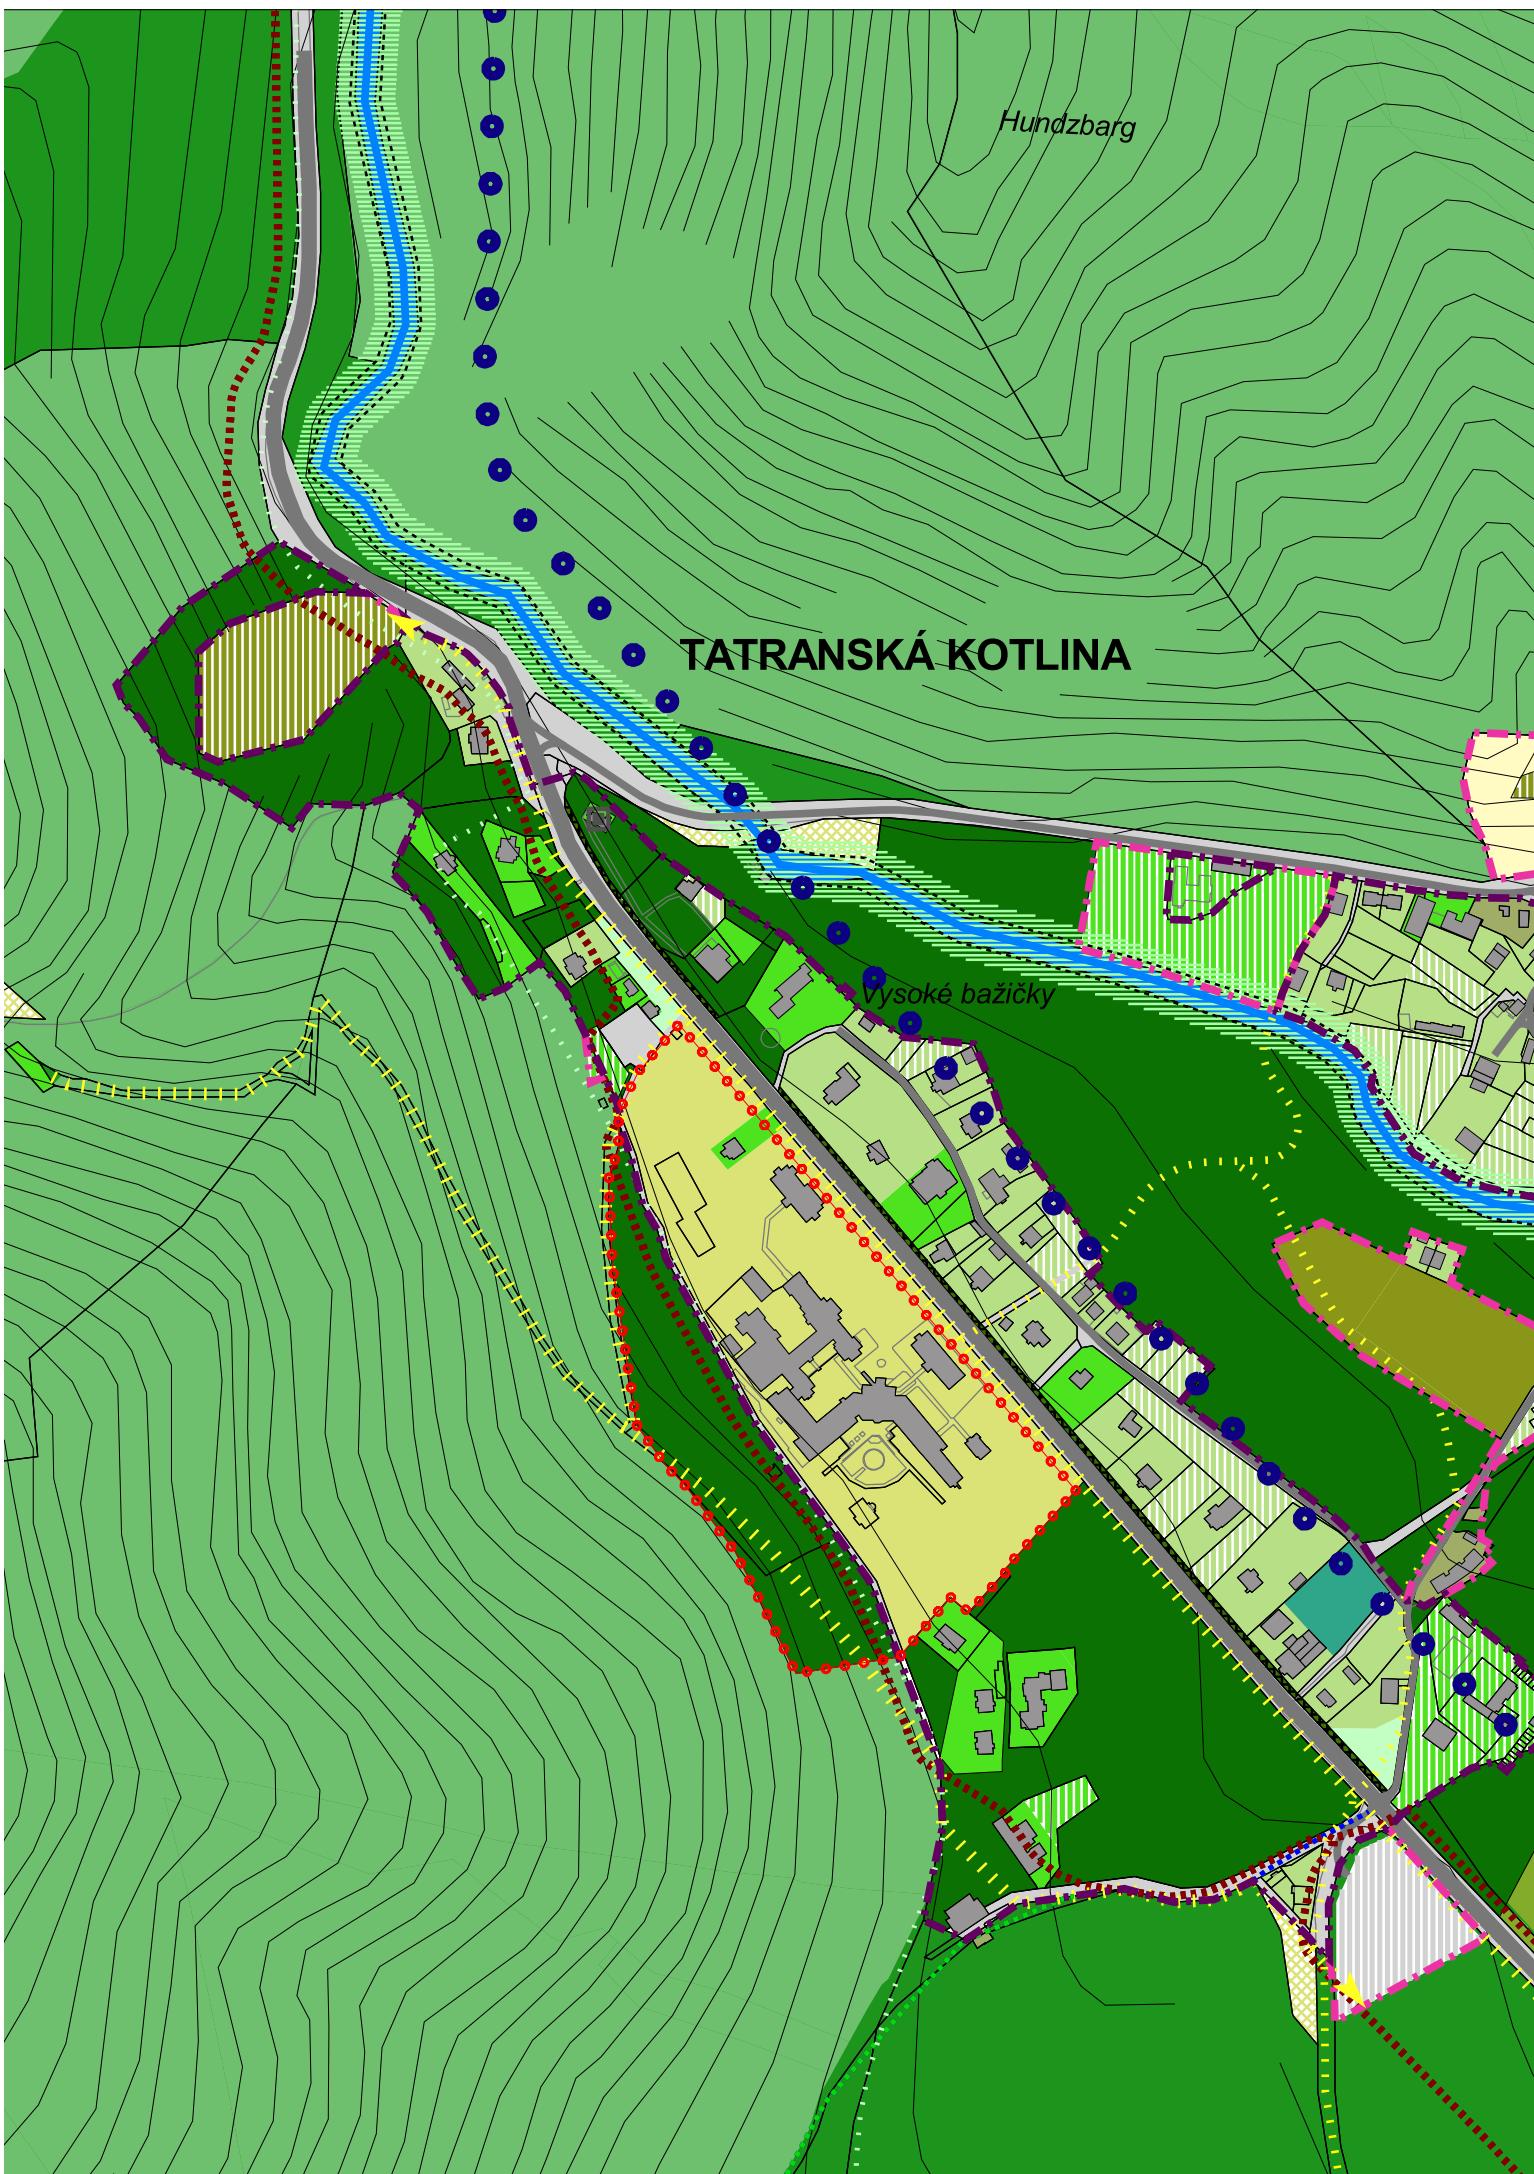

ZMENY A DOPLNKY ÚZEMNÉHO PLÁNU MESTA VYSOKÉ TATRY

č. 2015/1

Legenda

	stav	návrh		stav	návrh	Komunikácie a spev. plochy
Hranica riešeného územia		Les osobitného určenia - rekreačný les				Komunikácie a spevnené plochy
Hranica katastrálneho územia		Ochranný les				
Hranica zastavaného územia - stav		Hospodársky les				
Hranica zastavaného územia - návrh		Trvalé trávne porasty				
Hranica kúpeľného územia		Trvalé trávne porasty				
Hranica pamiatkovej zóny		Súkromná zeleň				
Objekty zapísané v ÚZPF		Záhrady				Doprava
Pamäti hodnosti mesta Vysoké Tatry		Vyhradená zeleň				Hlavné dopravné ľahy
Významné pohľadové línie v Pamiatkovej zóne		Botanická záhrada				Tunel
		Cintorín				Vedľajšie dopravné ľahy
		Zeleň rekreačných a liečebných areálov				TEŽ - návrh
		Zeleň prevádzkových areálov				TEŽ - stav
		Sprievodná zeleň				Železníčná trať
		Brehové a sprievodné porasty vodných tokov				Pozemná lanovka
		Sprievodná zeleň dopravných koridorov				Cyklistické trasy
						Osobné horské dopravné zariadenie
						Lyžiarsky vlek
						Pešie a cyklistické trasy
						Hlavné vnútorné pešie a cyklistické trasy
						Rekreačný chodník
						Rekreačný chodník - alternatíva
						Turistický chodník
						Podtatranská magistrála - výhľad
						Ochranné pásmá
						Ochranné pásmo vodného toku
						Ochranné pásmo cintorína
						Ochranné pásmo VTL plynu



podklad:

ÚZEMNÝ PLÁN MESTA VYSOKÉ TATRY


v znení ZaD 2011/1, 2011/2, 2012/1, 2013/1, 2014/1 a 2014/2


názov výkresu:


7A. NÁVRH SÍDELNEJ A KRAJINNEJ ZELENE

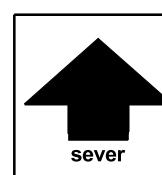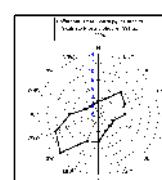


M 1:5000

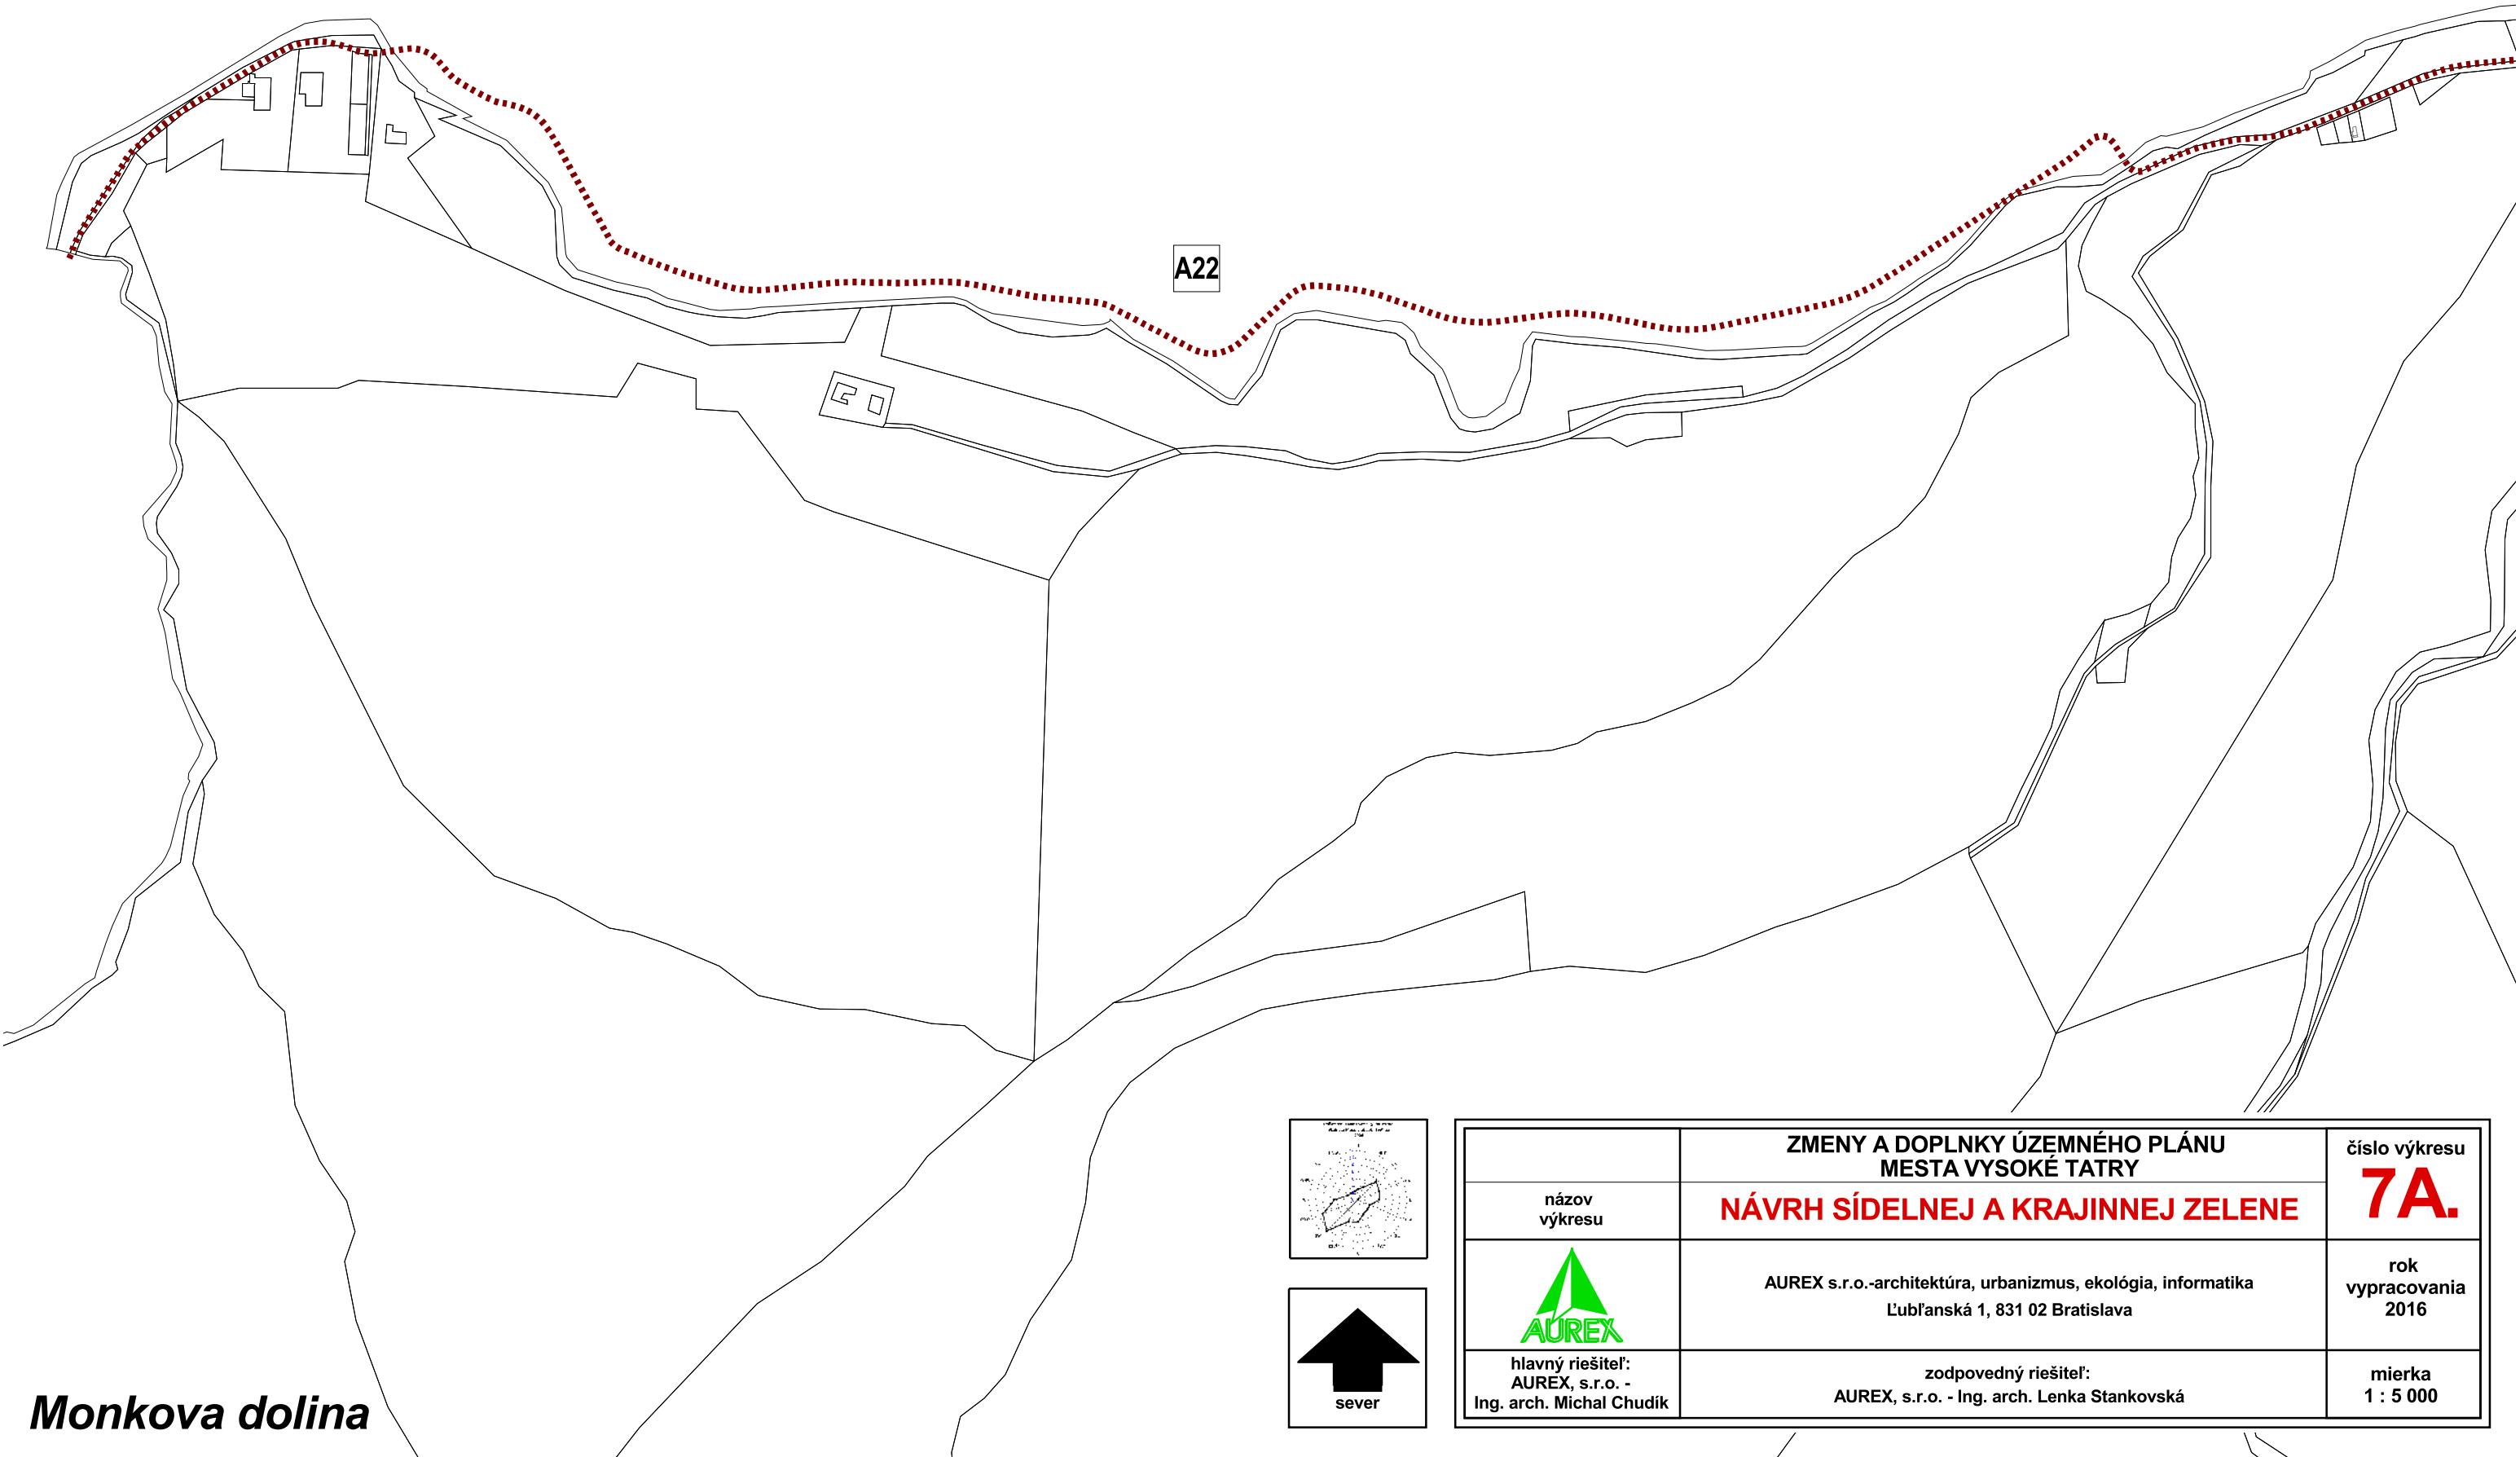

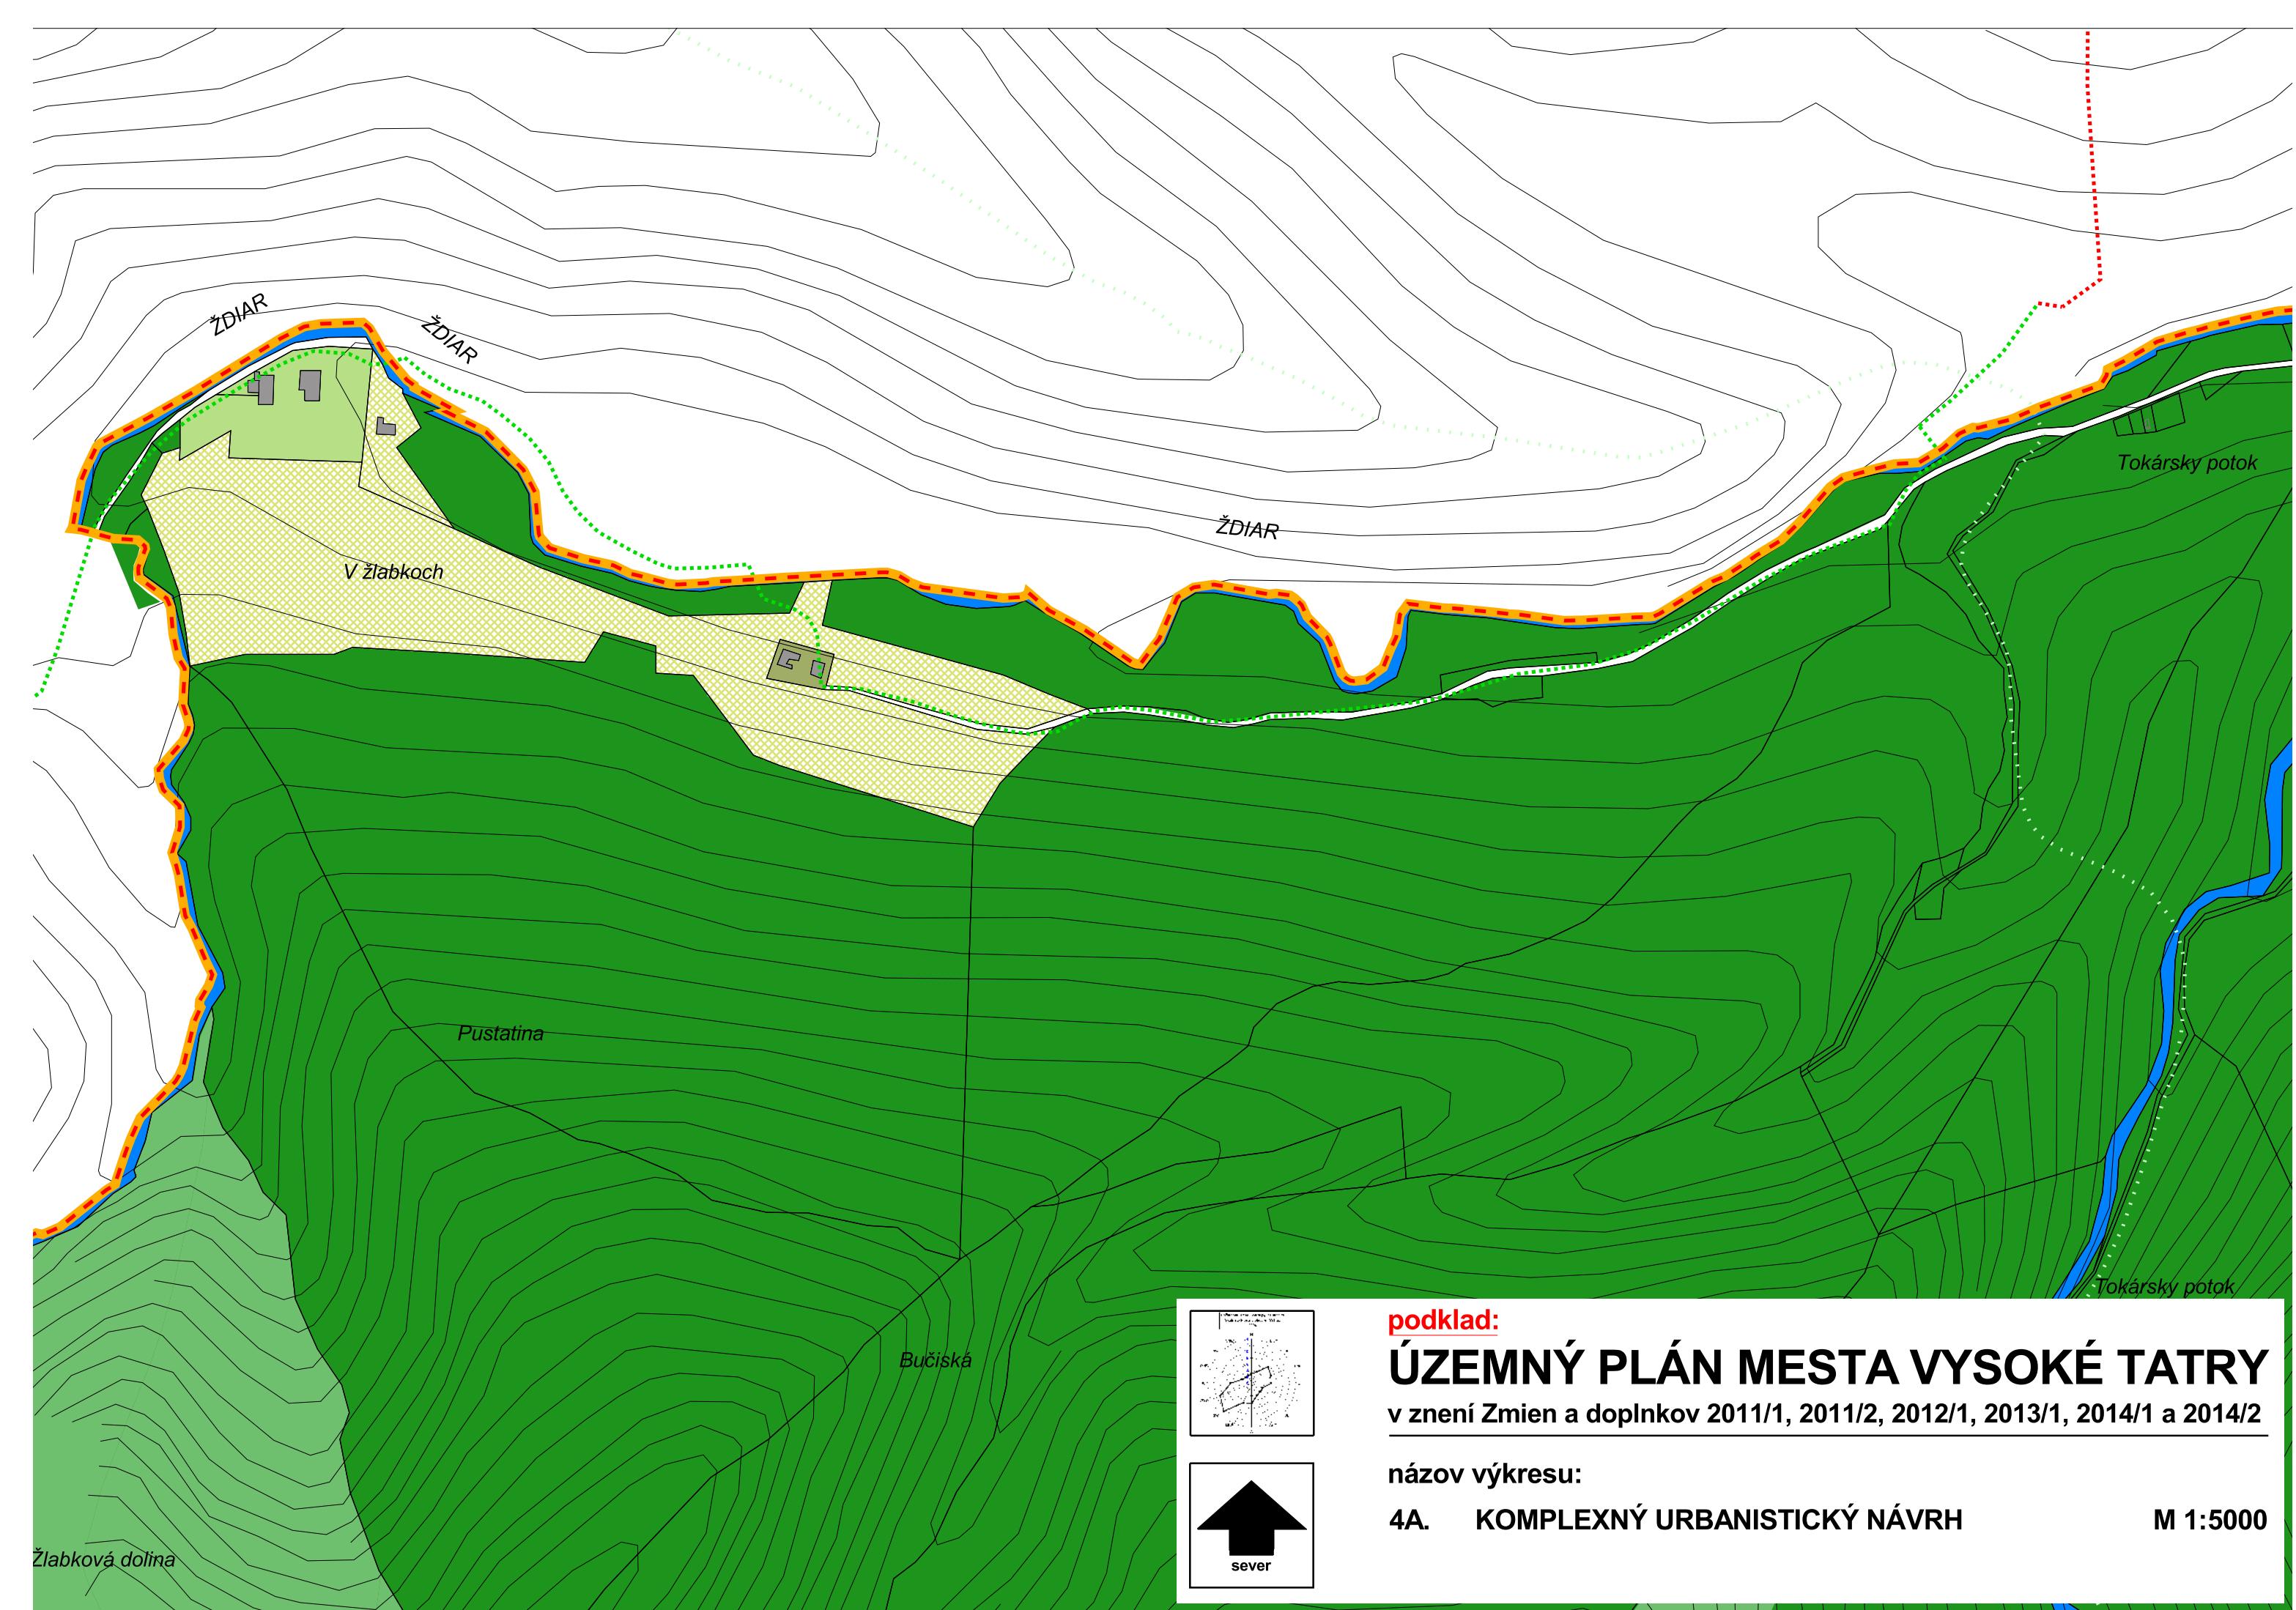

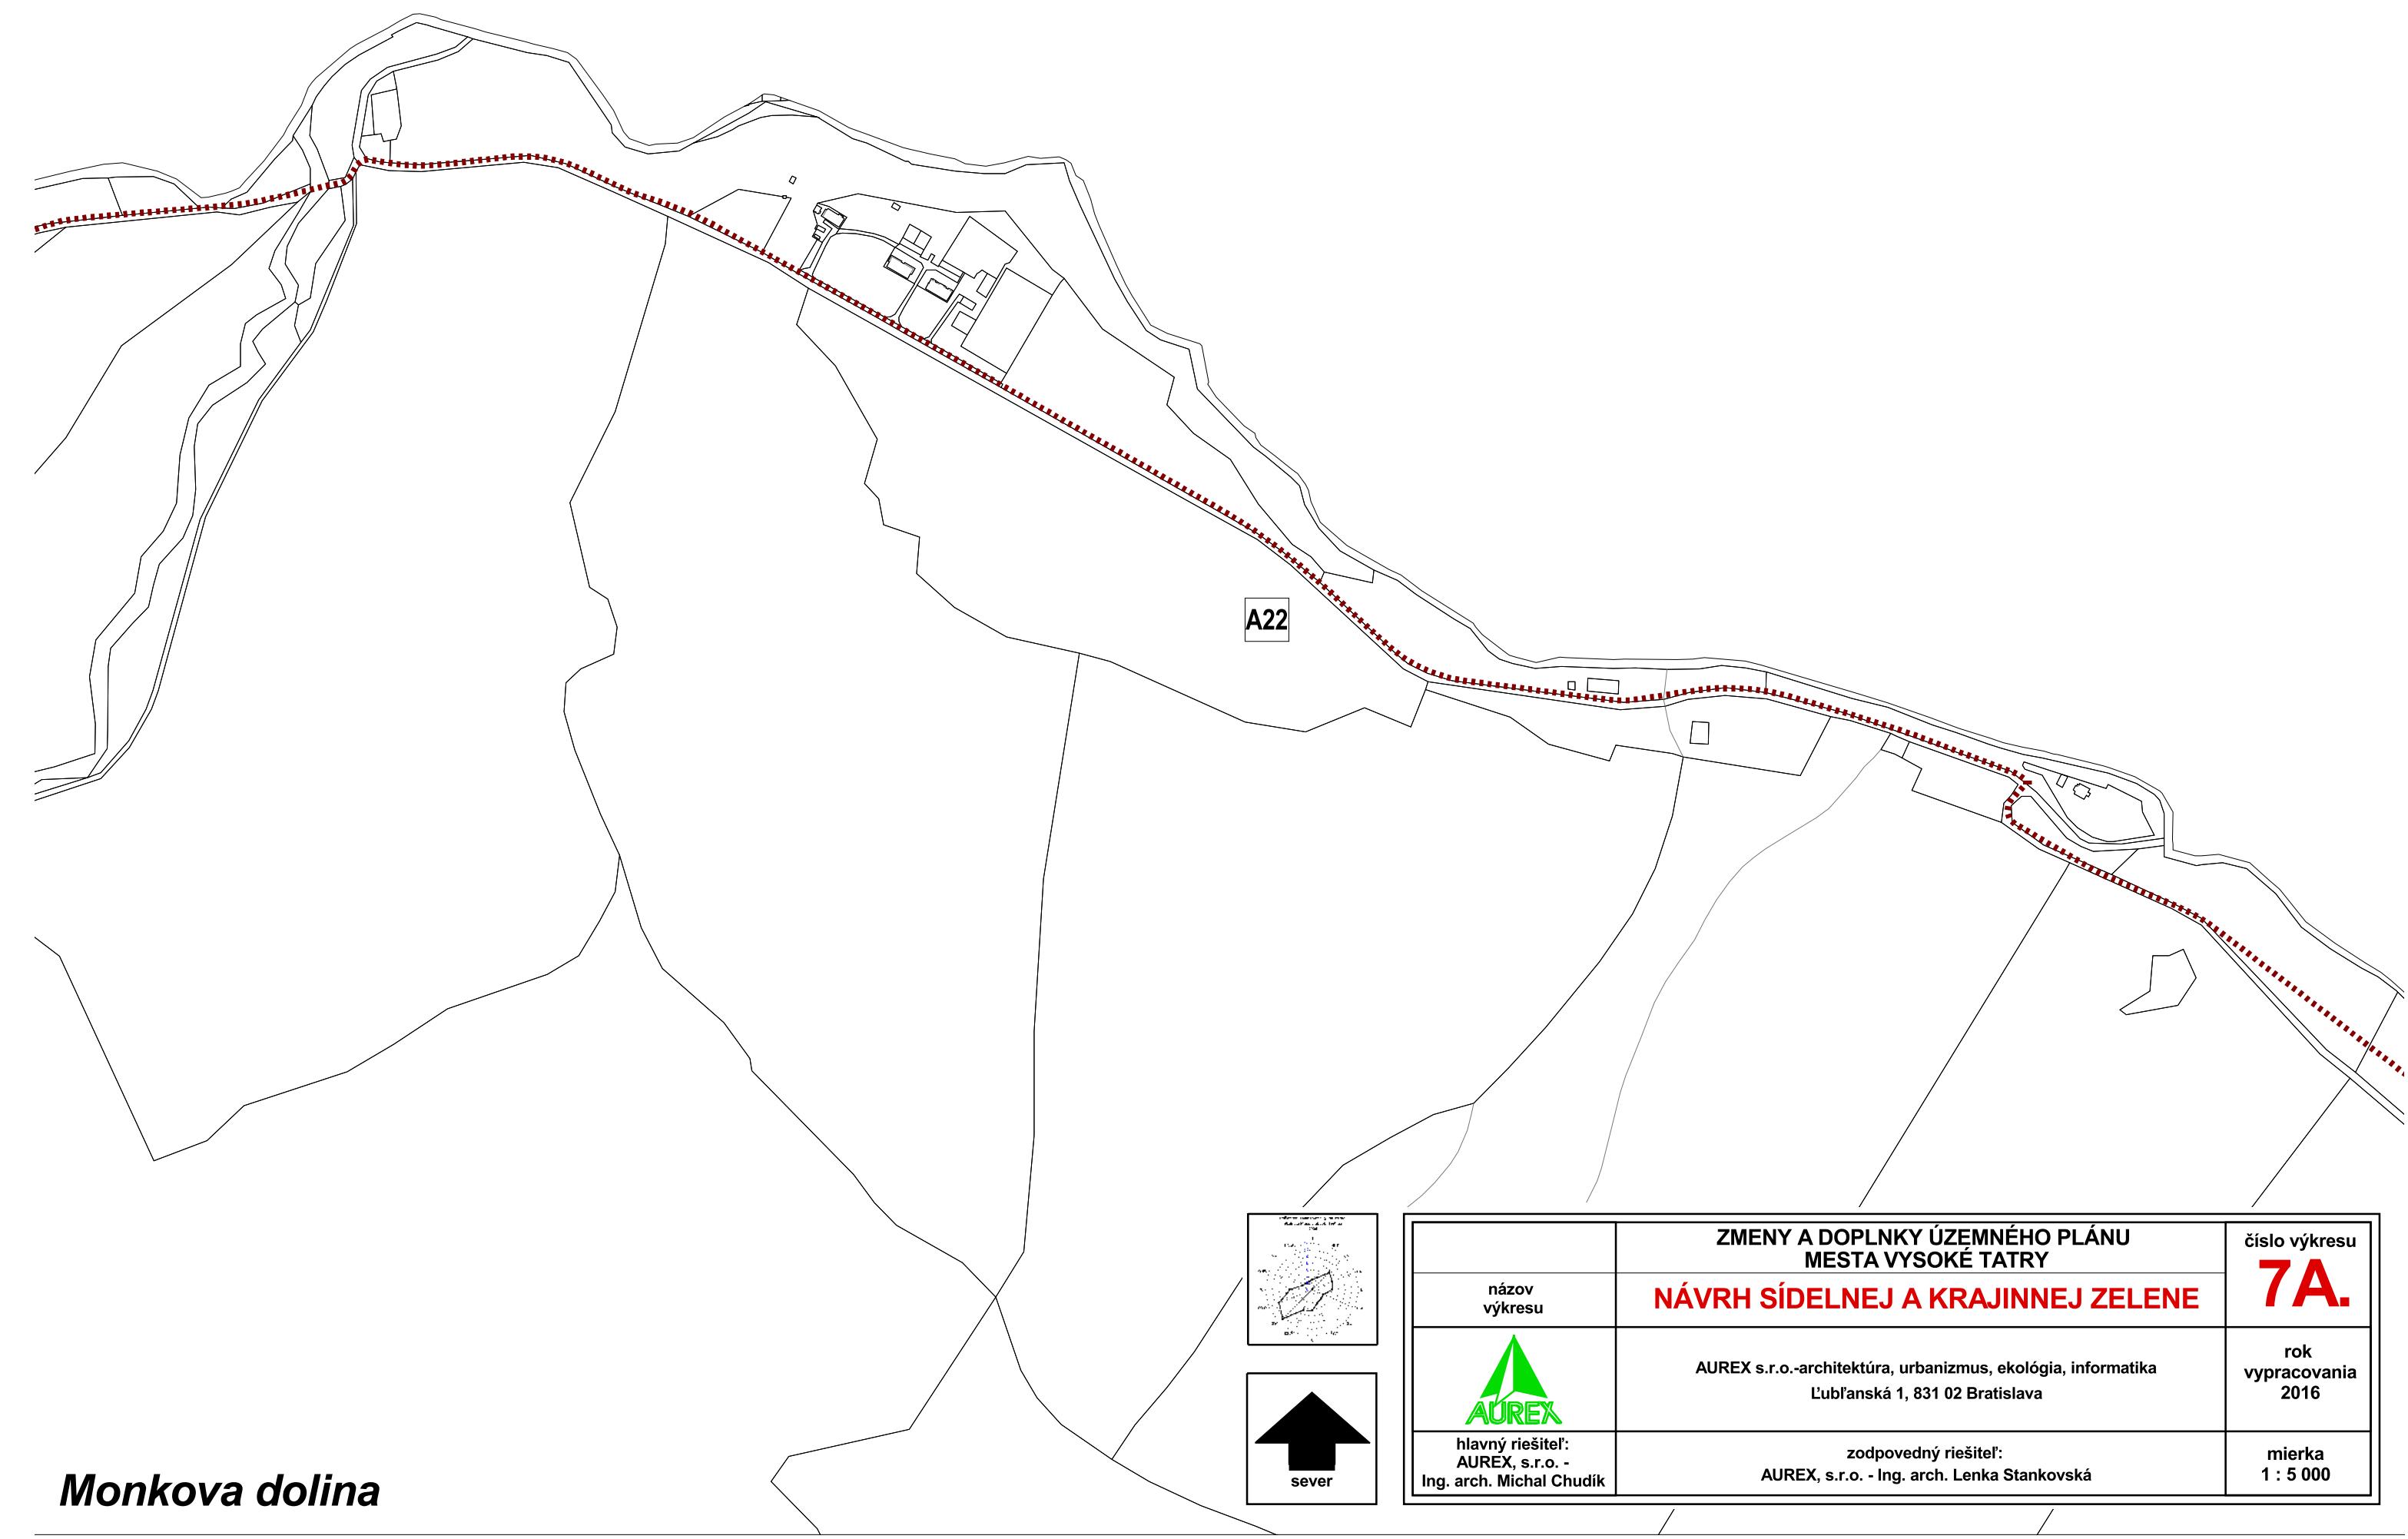

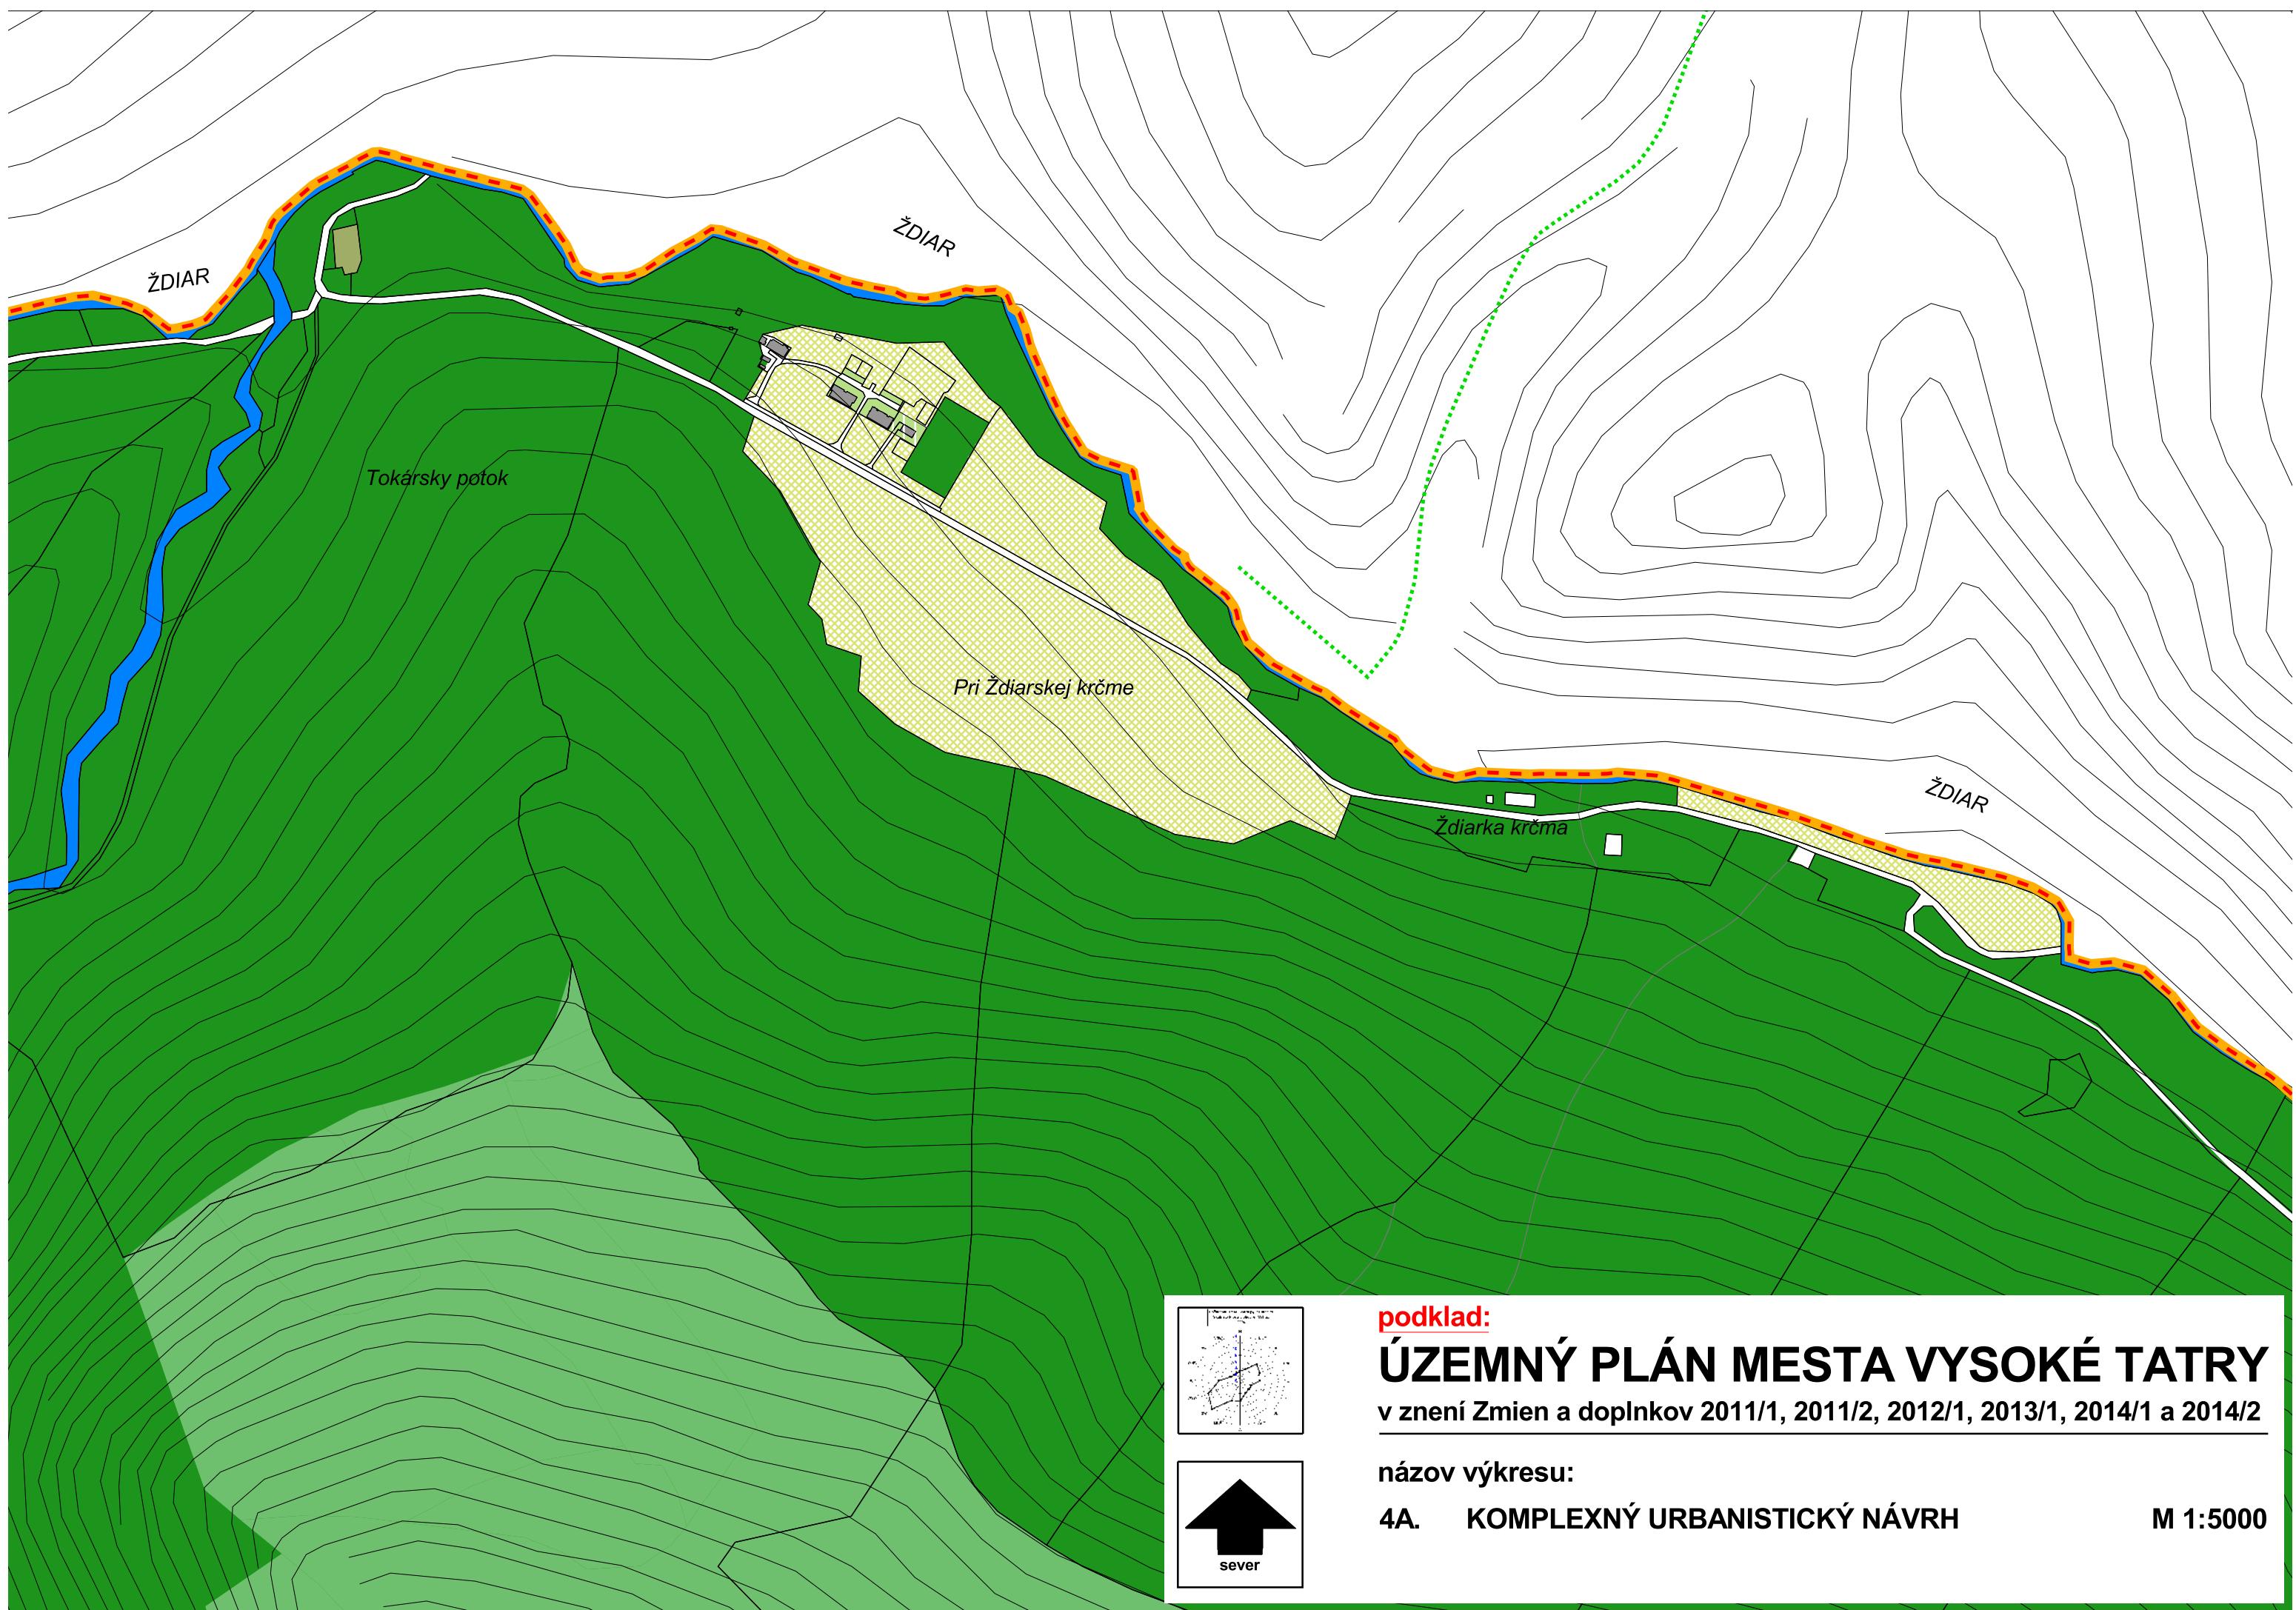




ZMENY A DOPLNKY ÚZEMNÉHO PLÁNU MESTA VYSOKÉ TATRY

č. 2015/1

Legenda


	stav	návrh		stav	návrh	Komunikácie a spev. plochy
Hranica riešeného územia		Les osobitného určenia - rekreačný les				Komunikácie a spevne plochy
Hranica katastrálneho územia		Ochranný les				Doprava
Hranica zastavaného územia - stav		Hospodársky les				Hlavné dopravné ľahy
Hranica zastavaného územia - návrh		Trvalé trávne porasty				Tunel
Hranica kúpeľného územia		Trvalé trávne porasty				Vedľajšie dopravné ľahy
Hranica pamiatkovej zóny		Súkromná zeleň				TEŽ - návrh
Objekty zapísané v ÚZPF		Záhrady				TEŽ - stav
Pamäti hodnosti mesta Vysoké Tatry		Vyhradená zeleň				Železničná trať
Významné pohľadové línie v Pamiatkovej zóne		Botanická záhrada				Pozemná lanovka
Sídelná zeleň						Cyklistické trasy
Verejná zeleň						Osobné horské dopravné zariadenie
Historický park		Sprievodná zeleň				Lyžiarsky vleky
Park a parkovo upravené plochy zelené		Brehové a sprievodné porasty				Pešie a cyklistické trasy
Okrasná zeleň pri plochách obč. vybavenosti, bytových domoch, cestovnom ruchu a polyfunkcií		vodných tokov				Hlavné vnútorné pešie a cyklistické trasy
Otvorené lúčne plochy		Sprievodná zeleň dopravných koridorov				Rekreačný chodník
Rekreačný les						Rekreačný chodník - alternatíva
Záhrady rodinných domov		Športovo-rekreačné plochy				Turistický chodník
Záhrady rodinných domov		Lyžiarska zjazdová trať				Podtatranská magistrála - výhľad
Krajinná zeleň						Ochranné pásmá
Pásmo nad hornou hranicou lesa		výhľad				Ochranné pásmo vodného toku
Lesy		Bežecké trate				Ochranné pásmo cintorína
Les osobitného určenia - v chránených územiac a na lesných pozemkoch s výskytom biotopov európskeho významu alebo chránených druhov		Vodné plochy				Ochranné pásmo VTL plynu
		Vodné toky				

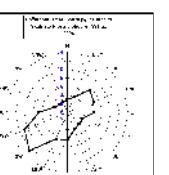

podklad:

ÚZEMNÝ PLÁN MESTA VYSOKÉ TATRY

v znení ZaD 2011/1, 2011/2, 2012/1, 2013/1, 2014/1 a 2014/2

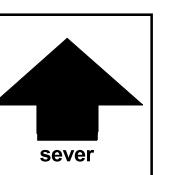

názov výkresu:

7A. NÁVRH SÍDELNEJ A KRAJINNEJ ZELENE

M 1:5000





ZMENY A DOPLNKY ÚZEMNÉHO PLÁNU MESTA VYSOKÉ TATRY

č. 2015/1

lokalita A22

etapa: NÁVRH

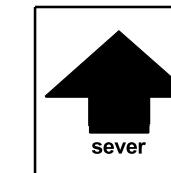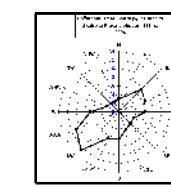

názov výkresu	ZMENY A DOPLNKY ÚZEMNÉHO PLÁNU MESTA VYSOKÉ TATRY	číslo výkresu
	NÁVRH SÍDELNEJ A KRAJINNEJ ZELENE	7A.
	AUREX s.r.o.-architektúra, urbanizmus, ekológia, informatika Ľubľanská 1, 831 02 Bratislava	rok vypracovania 2016
hlavný riešiteľ: AUREX, s.r.o. - Ing. arch. Michal Chudík	zodpovedný riešiteľ: AUREX, s.r.o. - Ing. arch. Lenka Stankovská	mierka 1 : 5 000



ZMENY A DOPLNKY ÚZEMNÉHO PLÁNU MESTA VYSOKÉ TATRY

č. 2015/1

Legenda

	stav	návrh		stav	návrh	Komunikácie a spev. plochy
Hranica riešeného územia	[orange]	[dark green]	Les osobitného určenia - rekreačný les	[white]	[solid grey]	Komunikácie a spevnené plochy
Hranica katastrálneho územia	[dashed orange]	[light green]	Ochranný les	[white]	[hatched grey]	
Hranica zastavaného územia - stav	[purple dashed]	[dark green]	Hospodársky les	[white]	[solid grey]	
Hranica zastavaného územia - návrh	[pink dashed]		Trvalé trávne porasty	[white]	[hatched grey]	
Hranica kúpeľného územia	[red dashed]		Trvalé trávne porasty	[white]	[solid grey]	
Hranica pamiatkovej zóny	[blue dashed]		Súkromná zeleň	[white]	[hatched grey]	
Objekty zapísané v ÚZPF	[grey]	[dark teal]	Záhrady	[white]	[solid grey]	Doprava
Pamäti hodnosti mesta Vysoké Tatry	[black]		Vyhradená zeleň	[white]	[solid grey]	Hlavné dopravné ľahy
Významné pohľadové línie v Pamiatkovej zóne	[white]		Botanická záhrada	[white]	[solid grey]	Tunel
			Cintorín	[white]	[dotted grey]	Vedľajšie dopravné ľahy
			Zeleň rekreačných a liečebných areálov	[white]	[dash-dot grey]	TEŽ - návrh
			Zeleň prevádzkových areálov	[white]	[dash-dot-dot grey]	TEŽ - stav
			Sprievodná zeleň	[white]	[solid yellow]	Železníčná trať
			Brehové a sprievodné porasty vodných tokov	[white]	[dotted yellow]	Pozemná lanovka
			Sprievodná zeleň dopravných koridorov	[white]	[dash-dot yellow]	Cyklistické trasy
						Osobné horské dopravné zariadenie
						Lyžiarsky vlek
						Pešie a cyklistické trasy
						Hlavné vnútorné pešie a cyklistické trasy
						Rekreačný chodník
						Rekreačný chodník - alternatíva
						Turistický chodník
						Podtatranská magistrála - výhľad
						Ochranné pásmá
						Ochranné pásmo vodného toku
						Ochranné pásmo cintorína
						Ochranné pásmo VTL plynu



podklad:

ÚZEMNÝ PLÁN MESTA VYSOKÉ TATRY

v znení ZaD 2011/1, 2011/2, 2012/1, 2013/1, 2014/1 a 2014/2


názov výkresu:

7A. NÁVRH SÍDELNEJ A KRAJINNEJ ZELENE

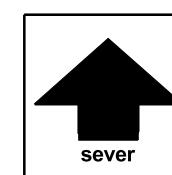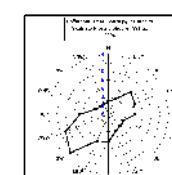

M 1:5000

Podbanské

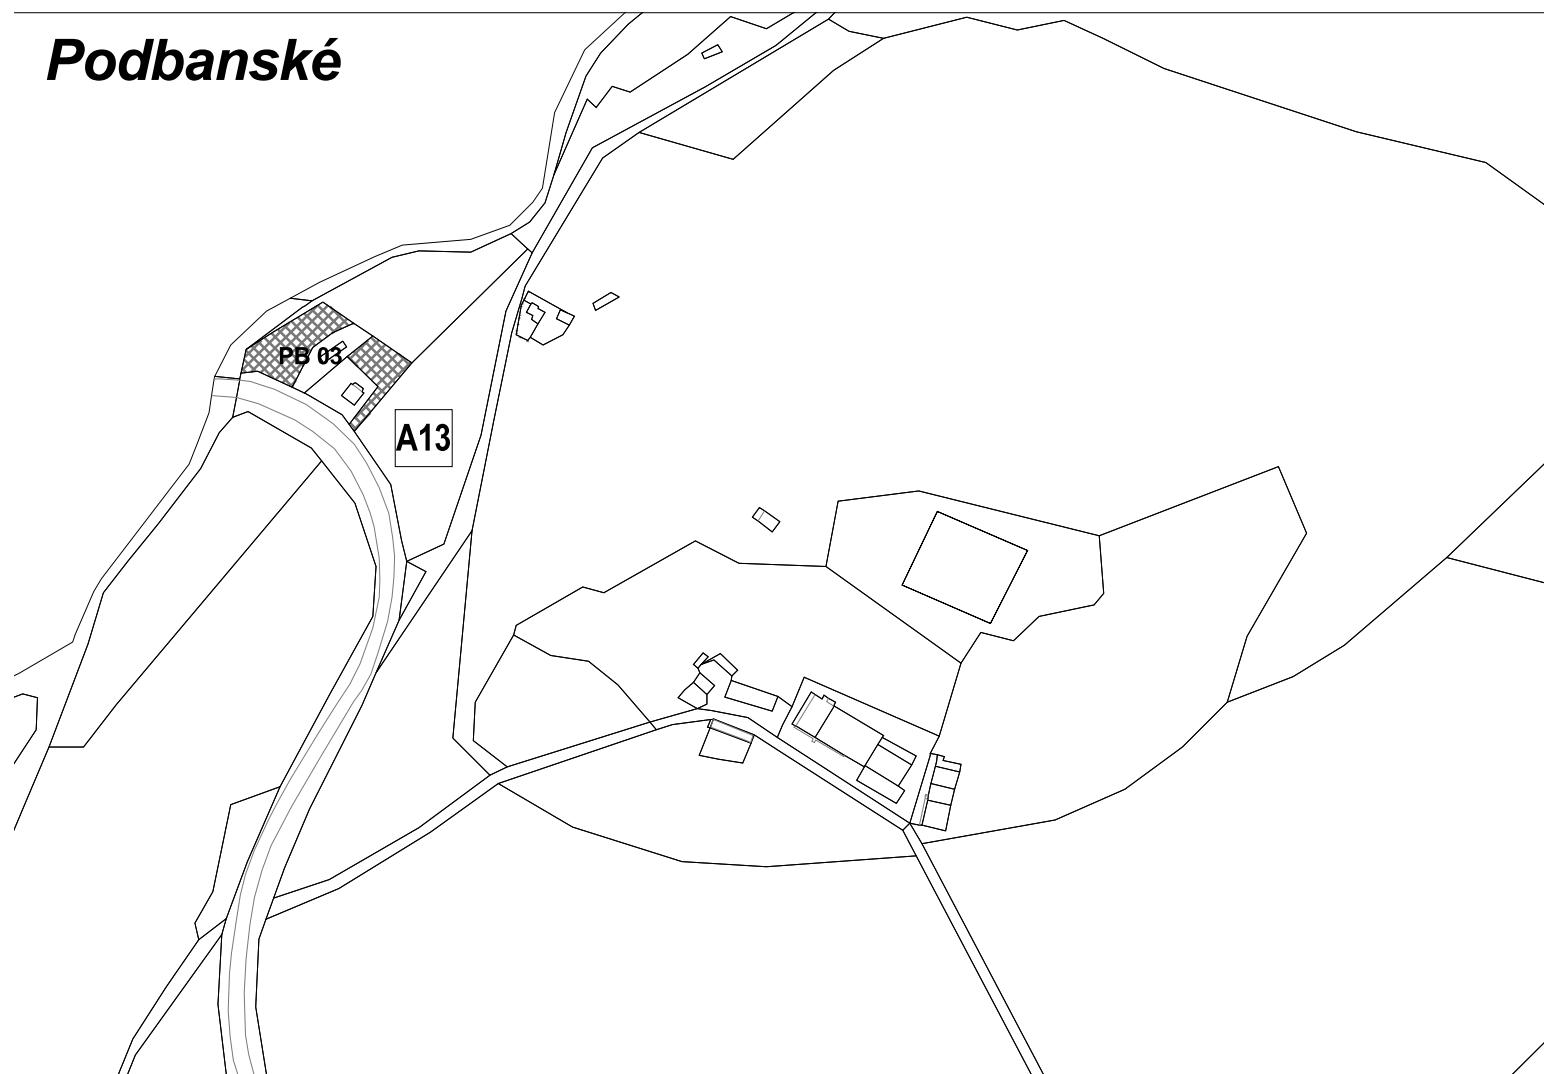


ZMENY A DOPLNKY ÚZEMNÉHO PLÁNU MESTA VYSOKÉ TATRY



č. 2015/1

lokality A13 a A16



etapa: NÁVRH

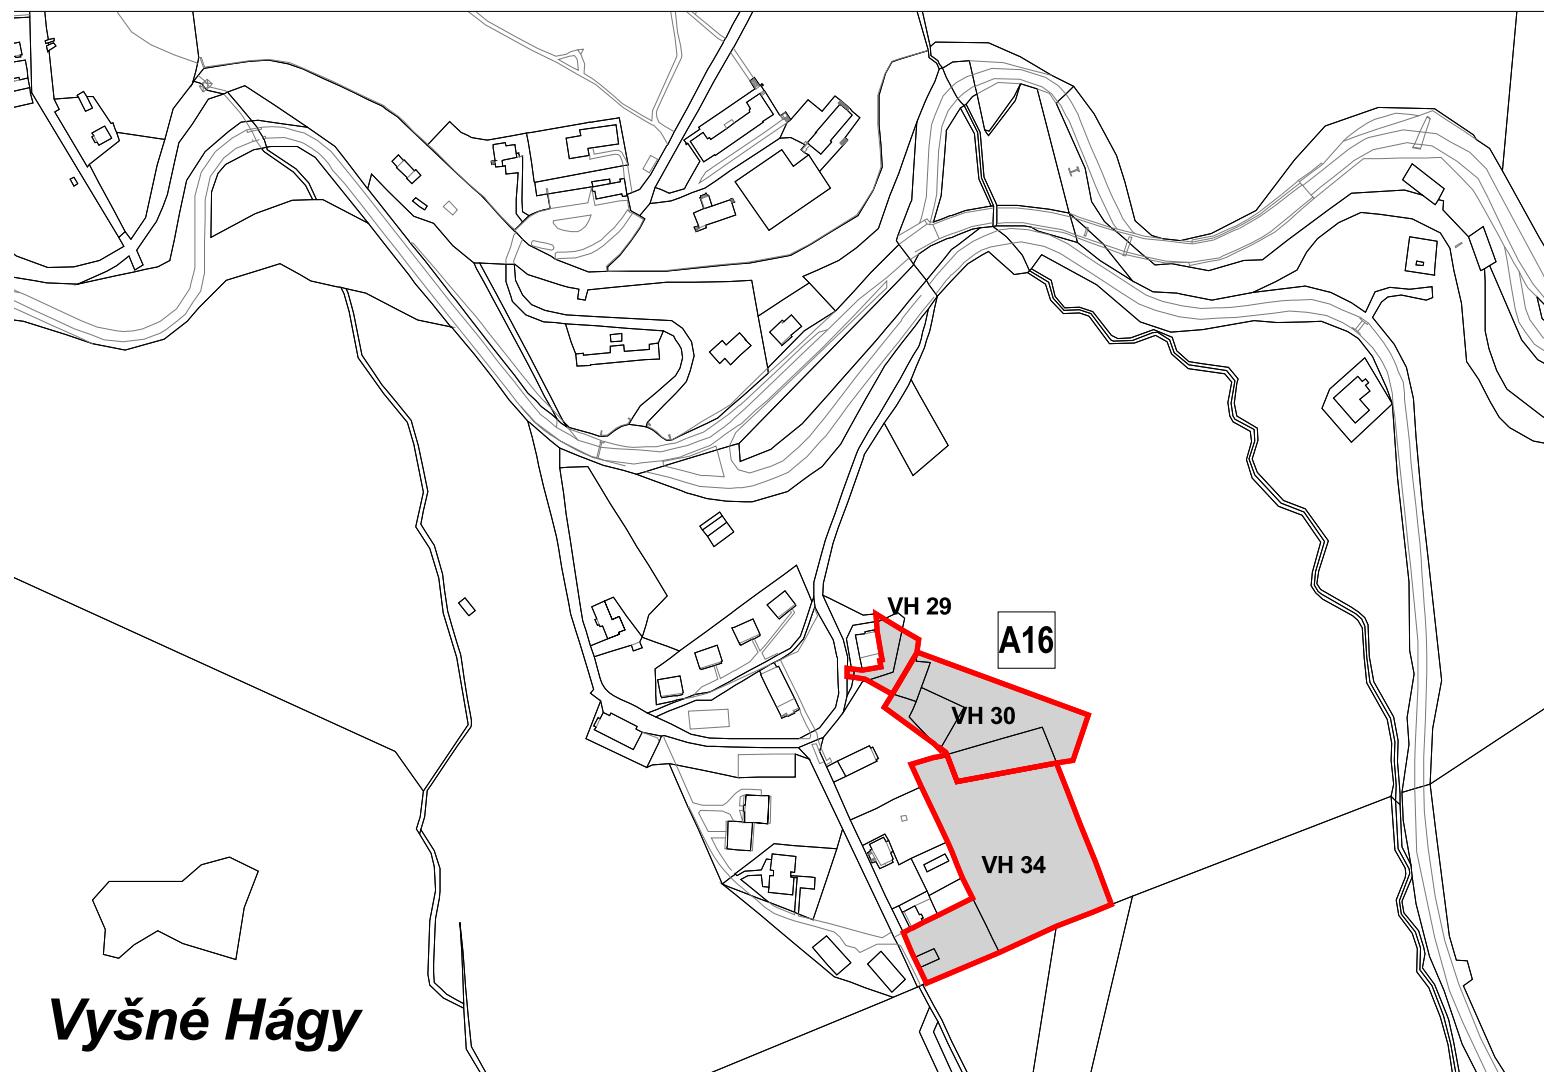

Vyšné Hágy

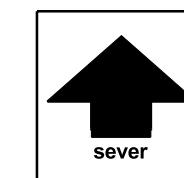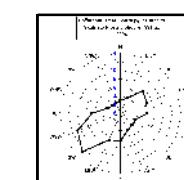

názov výkresu	ZMENY A DOPLNKY ÚZEMNÉHO PLÁNU MESTA VYSOKÉ TATRY ZÁVAZNÉ REGULATÍVY	číslo výkresu 8A.
	AUREX s.r.o.-architektúra, urbanizmus, ekológia, informatika Ľubľanská 1, 831 02 Bratislava	rok vypracovania 2016
hlavný riešiteľ: AUREX s.r.o. - Ing. arch. Michal Chudík	zodpovedný riešiteľ: AUREX s.r.o. - Ing. arch. Lenka Stankovská	mierka 1 : 5 000

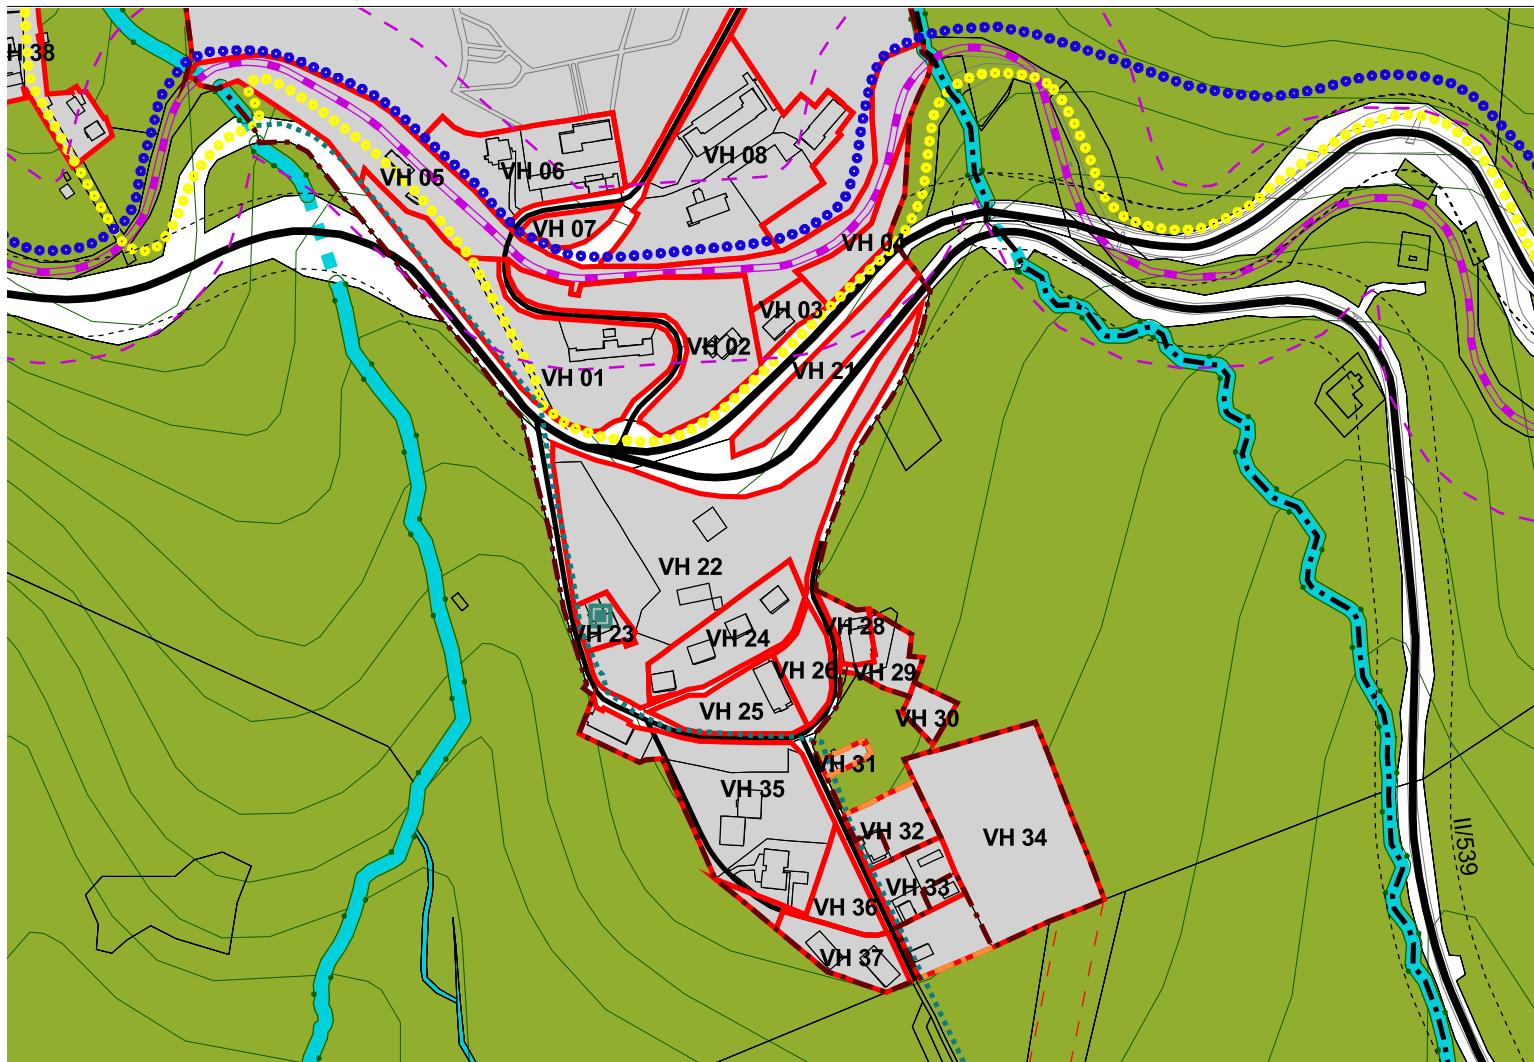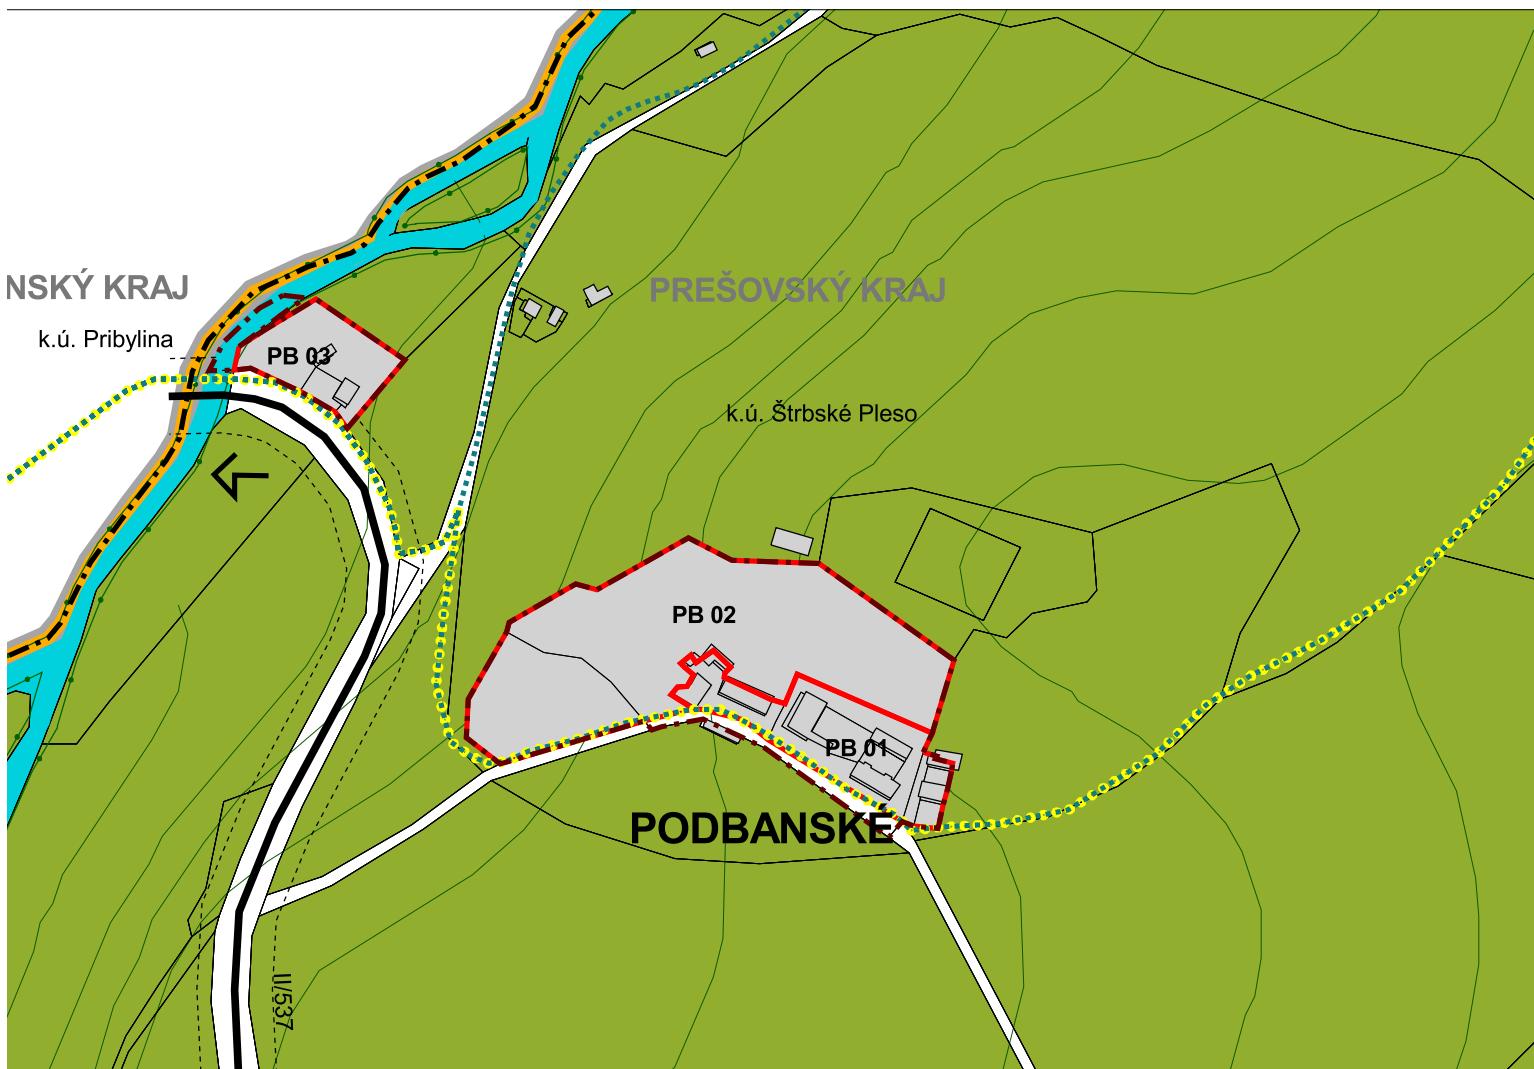

ZMENY A DOPLNKY ÚZEMNÉHO PLÁNU MESTA **VYSOKÉ TATRY** č. 2015/1


č. 2015/1

etapa: NÁVRH

Legend

Regulácia


- | | |
|---|--------------------------------------|
| R 1 | Poradové číslo regulačného bloku |
|  | Vymedzenie regulačného bloku |
|  | Nezastaviteľné plochy |
|  | Regulačný blok - zjazdové trate |
|  | Regulačný blok - zjazdové trate výh. |

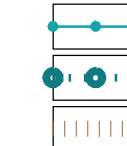

- Ochranné pásmo prír. min. zdroja 1. stupňa
 - Ochranné pásmo prír. min. zdroja 2. stupňa
 - Ložisko nevyhradeného nerastu


Limity územného rozvoja

- | | |
|--|---|
| | Ochranné pásmo železníc - 60 m |
| | Ochranné pásmo 22 kV - 10 m |
| | Ochranné pásmo VTL - 20 m |
| | Ochranné pásmo ČOV |
| | Ochranné pásmo cesty - 25 m |
| | Ochranné pásmo vodních tokov
10m pozdĺž oboch brehov |
| | Ochranné pásmo cintorína |
| | Ochranné pásmo vodného zdroja |
| | Objekty zapísané v ÚZPF |
| | Pamätihodnosti mesta Vysoké Tatry |

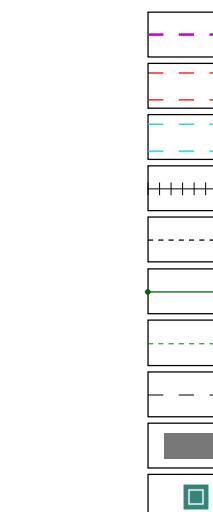

Hranic

- | | |
|--|------------------------------------|
| | Hranica kraja |
| | Hranica riešeného územia |
| | Hranica kúpeľného miesta |
| | Hranica katastrálneho územia |
| | Hranica pamiatkovej zóny |
| | Hranica kúpeľného územia |
| | Hranica zastavaného územia |
| | Hranica zastavaného územia - návrh |
| | Regulované lokality |

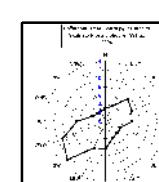

podklad

ÚZEMNÝ PLÁN MESTA VYSOKÉ TATRY

v znení Zmien a doplnkov 2011/1, 2011/2, 2012/1, 2013/1, 2014/1 a 2014/2

názov výkresu

8A. ZÁVAZNÉ REGULATÍVY

M 1:5000



Tatranská Kotlina





ZMENY A DOPLNKY ÚZEMNÉHO PLÁNU MESTA VYSOKÉ TATRY


č. 2015/1

lokality A17, A18 a A21

etapa: NÁVRH

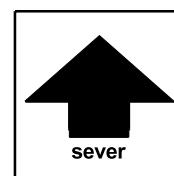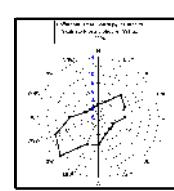

názov výkresu	ZMENY A DOPLNKY ÚZEMNÉHO PLÁNU MESTA VYSOKÉ TATRY	číslo výkresu 8A.
	AUREX s.r.o.-architektúra, urbanizmus, ekológia, informatika Lubľanská 1, 831 02 Bratislava	rok vypracovania 2016
hlavný riešiteľ: AUREX s.r.o. - Ing. arch. Michal Chudík	zodpovedný riešiteľ: AUREX s.r.o. - Ing. arch. Lenka Stankovská	mierka 1 : 5 000

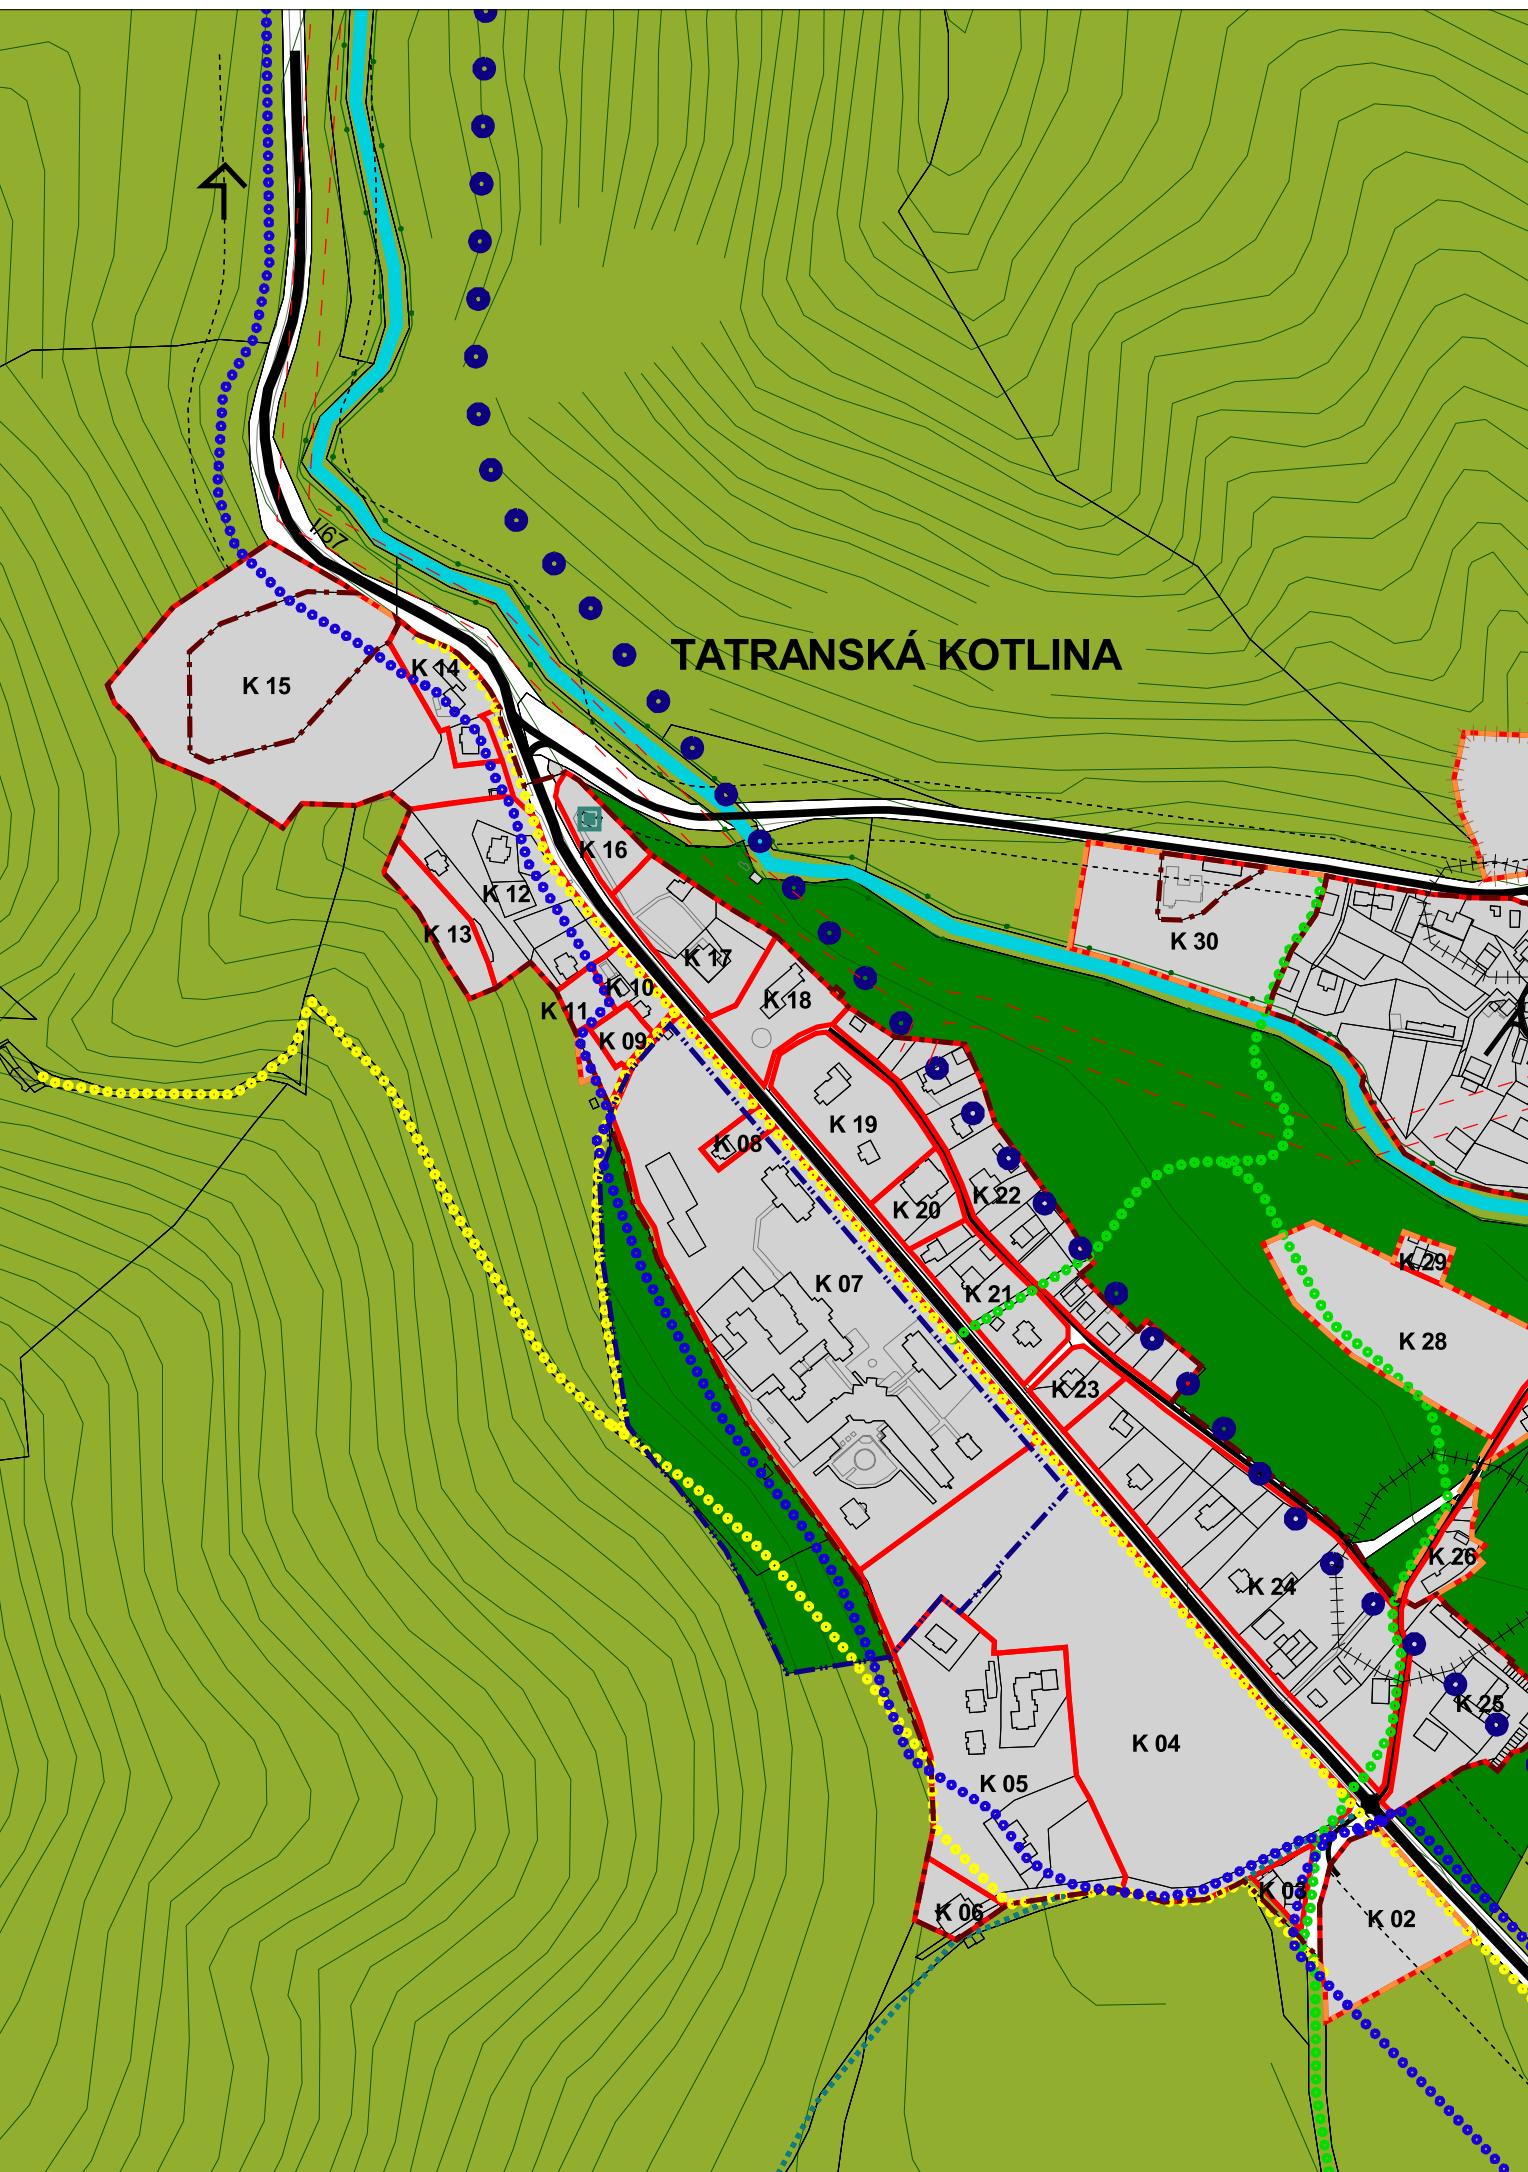

ZMENY A DOPLNKY ÚZEMNÉHO PLÁNU MESTA VYSOKÉ TATRY

č. 2015/1

etapa: NÁVRH

Legenda

Regulácia

R 1



Poradové číslo regulačného bloku

Vymedzenie regulačného bloku

Nezastaviteľné plochy

Regulačný blok - zjazdové trate

Regulačný blok - zjazdové trate výhľad

Limity územného rozvoja



Ochranné pásmo železníc - 60 m



Ochranné pásmo 22 kV - 10 m



Ochranné pásmo VTL - 20 m



Ochranné pásmo ČOV



Ochranné pásmo cesty - 25 m



Ochranné pásmo vodných tokov - 10m pozdiž oboch brehov



Ochranné pásmo cintorína



Ochranné pásmo vodného zdroja



Objekty zapísané v ÚZPF



Pamätičnosti mesta Vysoké Tatry

Hranice



Hranica kraja



Hranica riešeného územia



Hranica kúpeľného miesta



Hranica katastrálneho územia



Hranica pamiatkovej zóny



Hranica kúpeľného územia



Hranica zastavaného územia



Hranica zastavaného územia - návrh



Regulované lokality



Ochranné pásmo prí. min. zdroja 1. stupňa



Ochranné pásmo prí. min. zdroja 2. stupňa



Ložisko nevyhradeného nerastu

Ostatné neregulované funkčné plochy



Rekreačný les



Les



Vodné toky

Doprava



Obslužná komunikácia



Zberná komunikácia B1, B2



Obslužná komunikácia - návrh



Zberná komunikácia B1, B2 - návrh



Pozemná lanovka



Tatranská elektrická železnica



Tatranská elektrická železnica - návrh



Železnice SR



Osobné horské dopravné zariadenie



Lyžiarsky vlek



Cyklistický chodník Poprad - Starý Smokovec



Hlavné vnútorné pešie a cyklistické tahu



Rekreačný a náučný chodník



Rekreačný chodník - alternatíva





Turistický chodník



Os koridoru cyklomagistrály



Lyžiarske bežecké trate

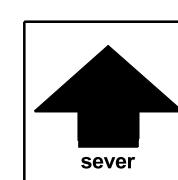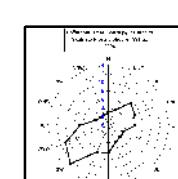

podklad:


ÚZEMNÝ PLÁN MESTA VYSOKÉ TATRY


v znení Zmien a doplnkov 2011/1, 2011/2, 2012/1, 2013/1, 2014/1 a 2014/2


názov výkresu:


8A. ZÁVAZNÉ REGULATÍVY

M 1:5000

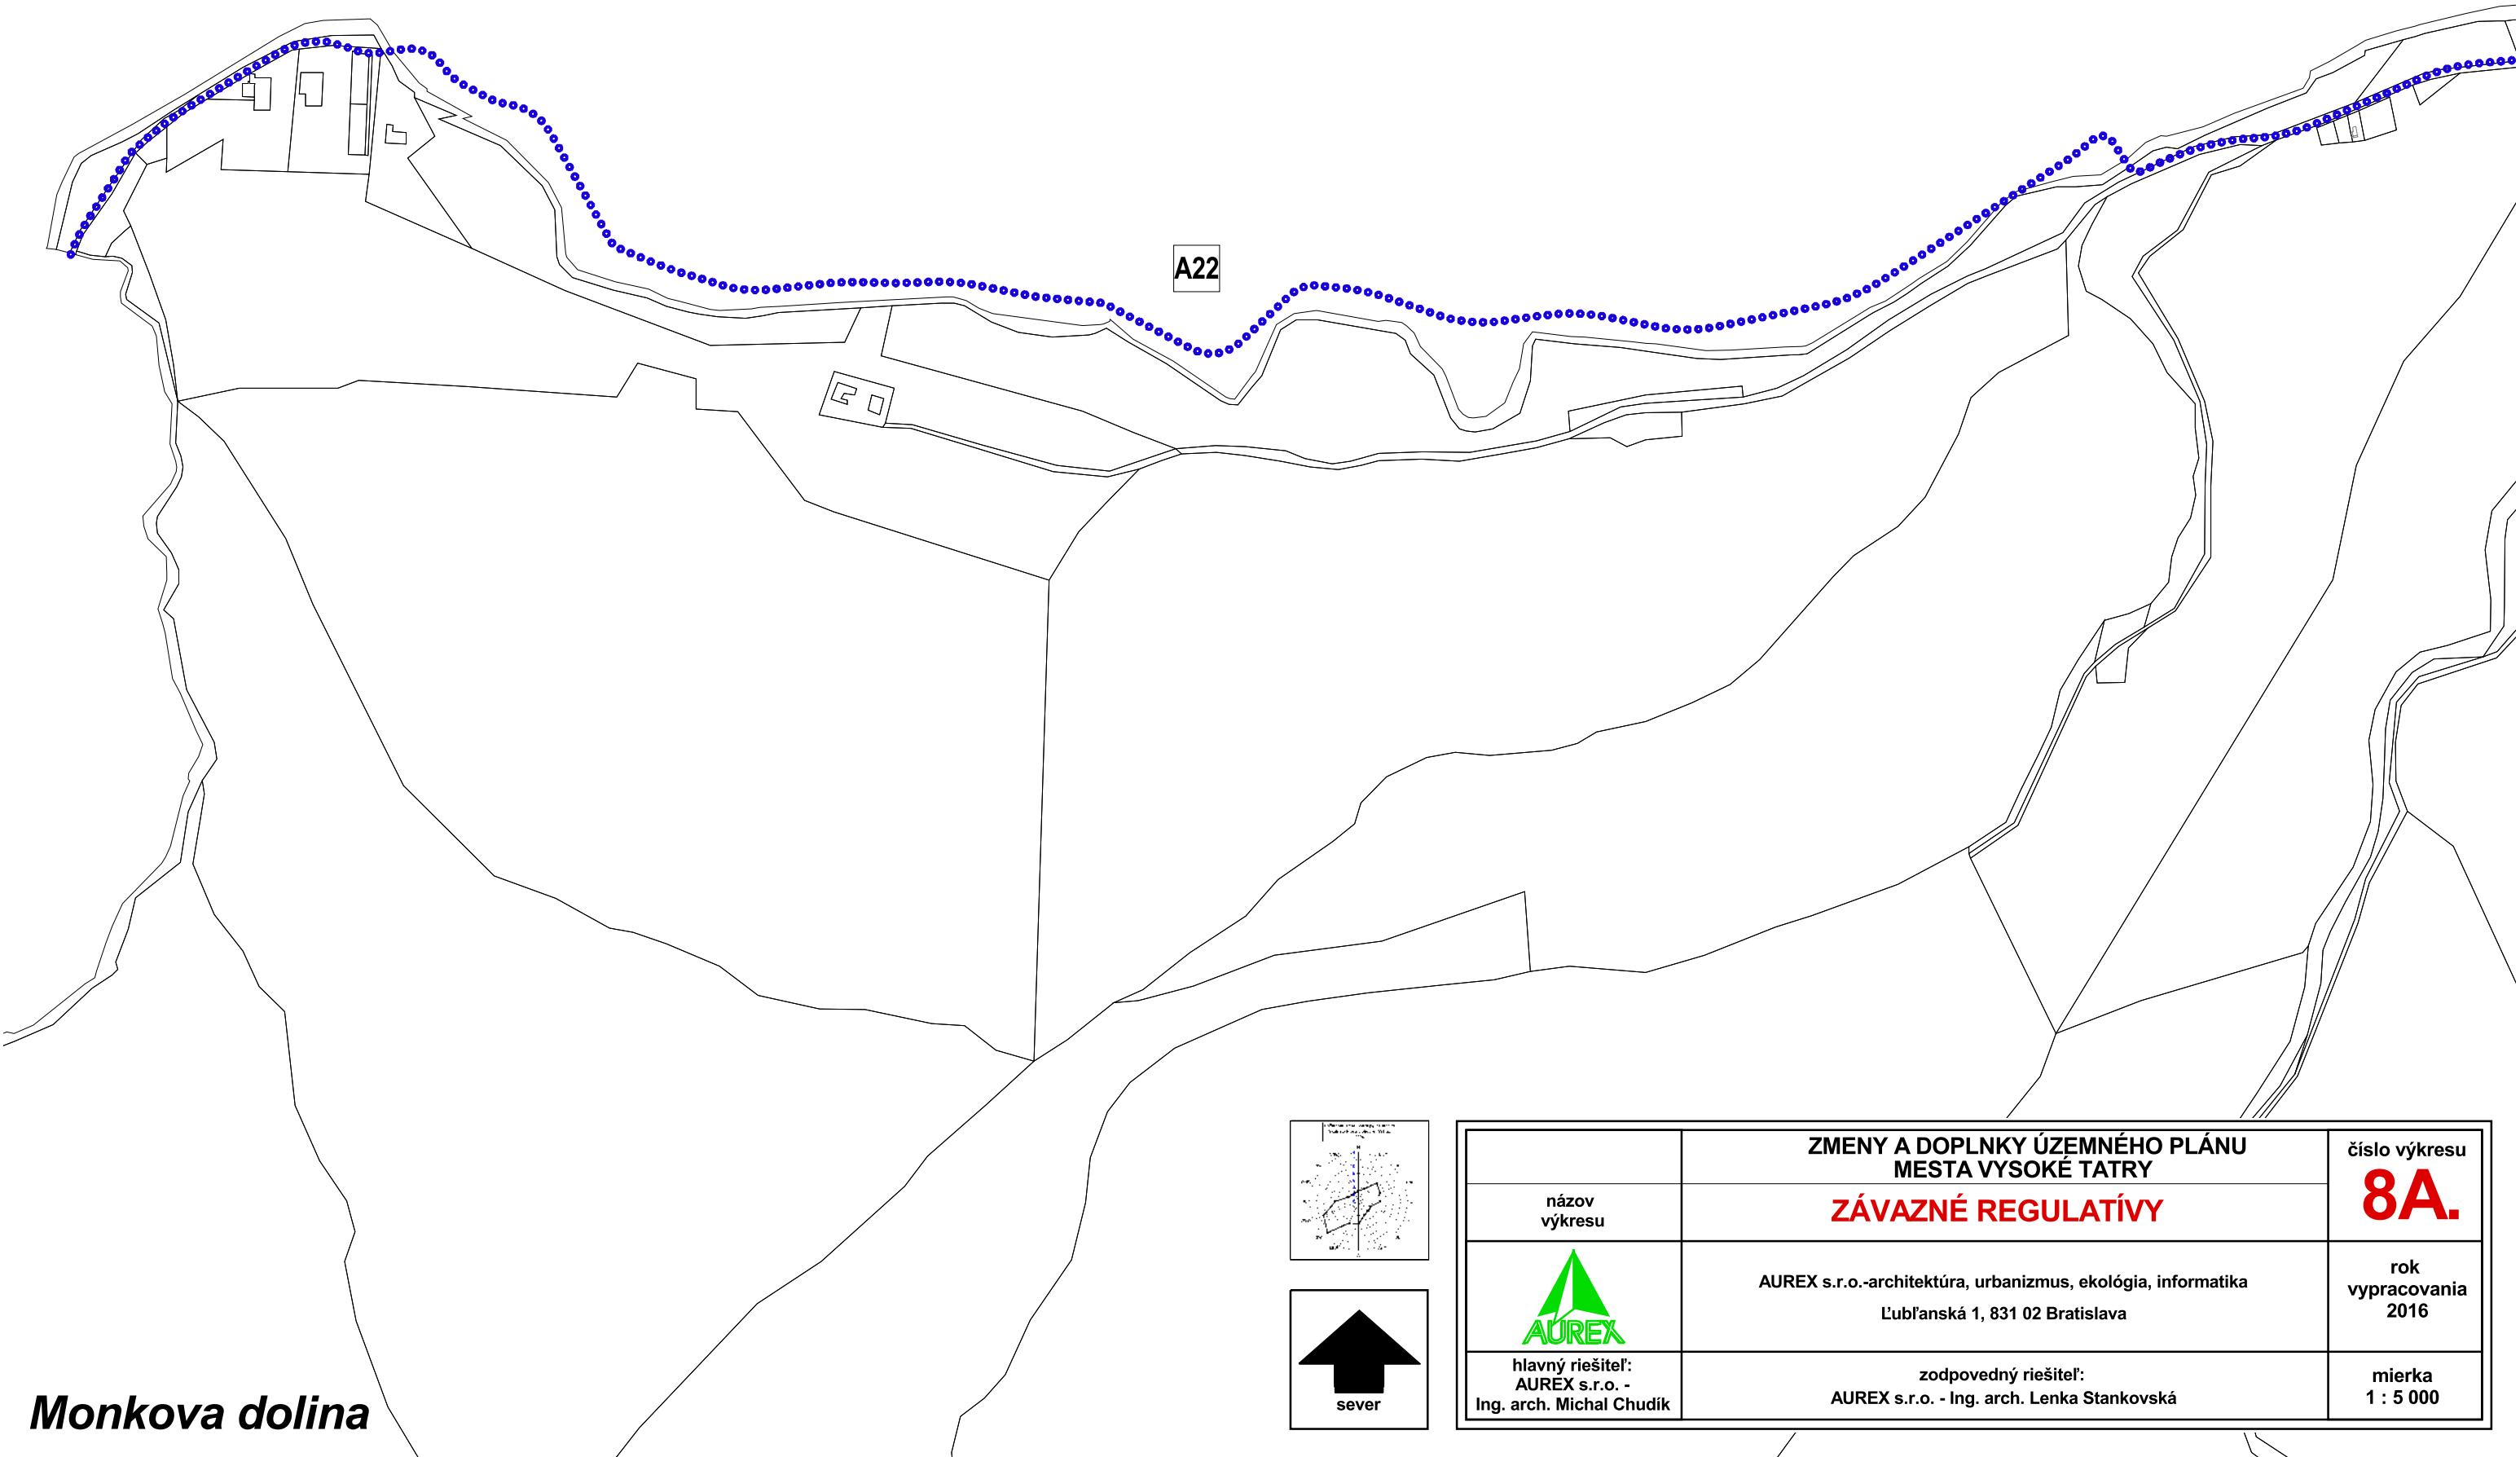

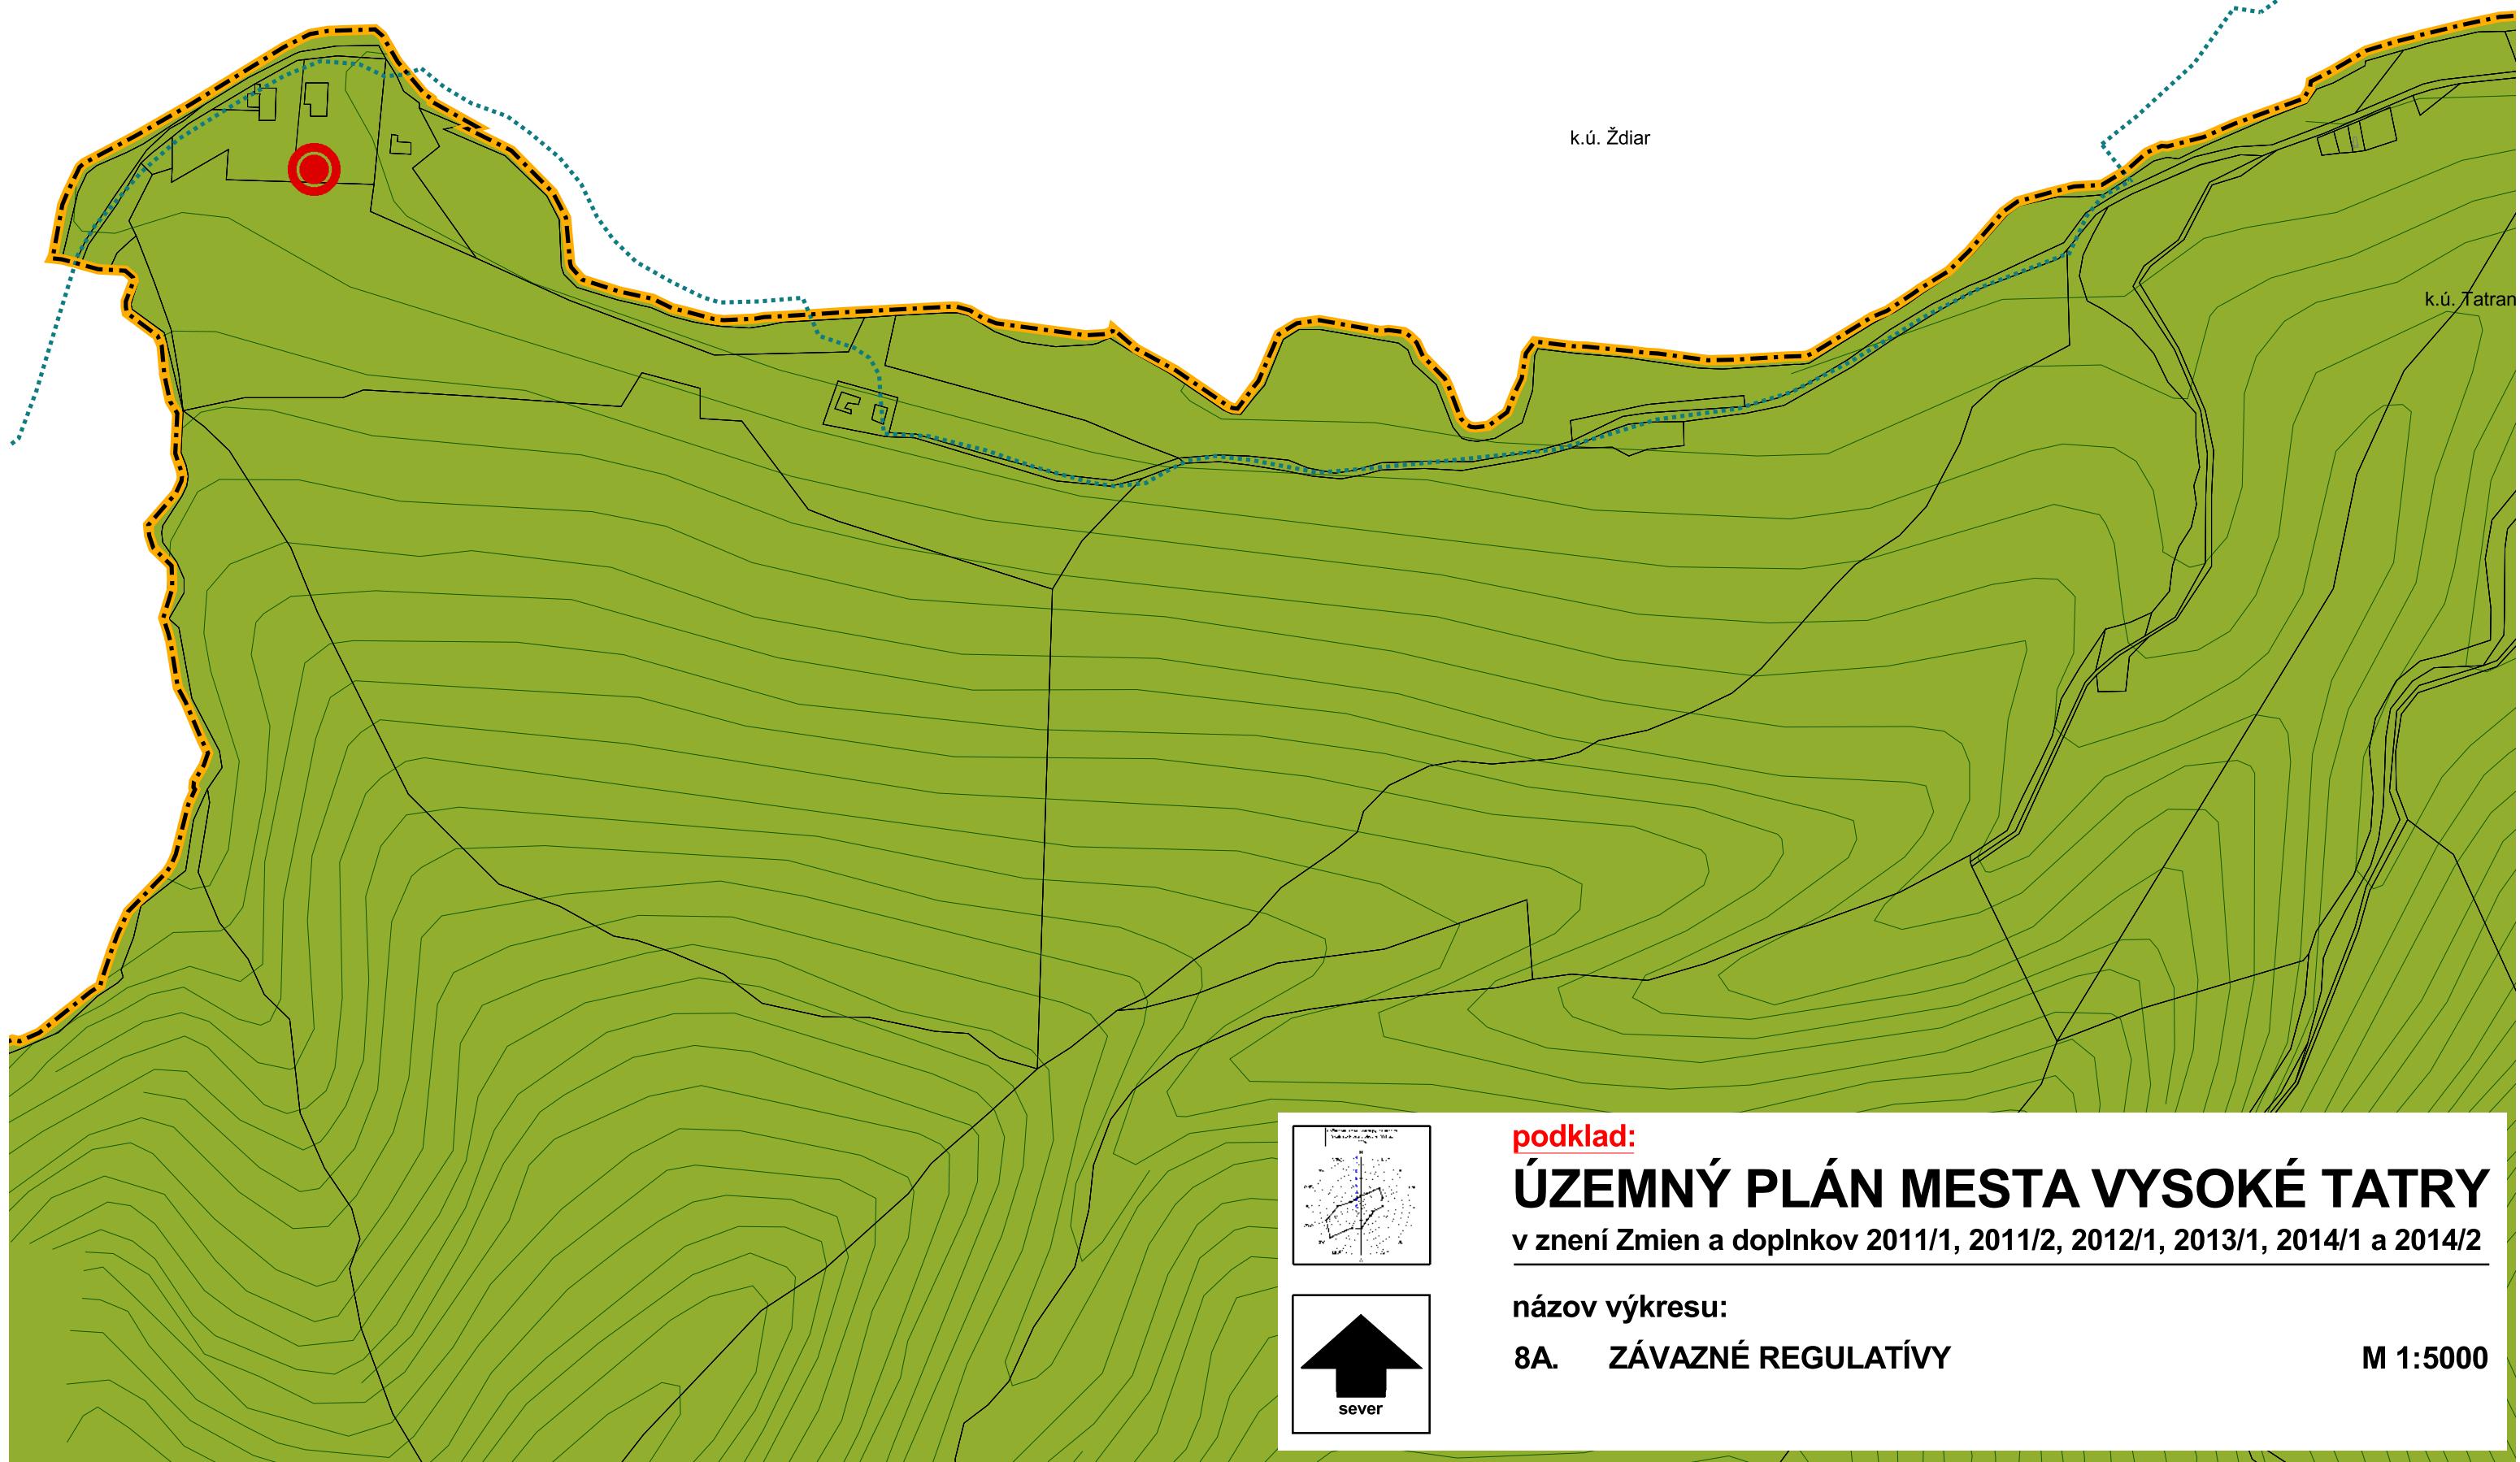

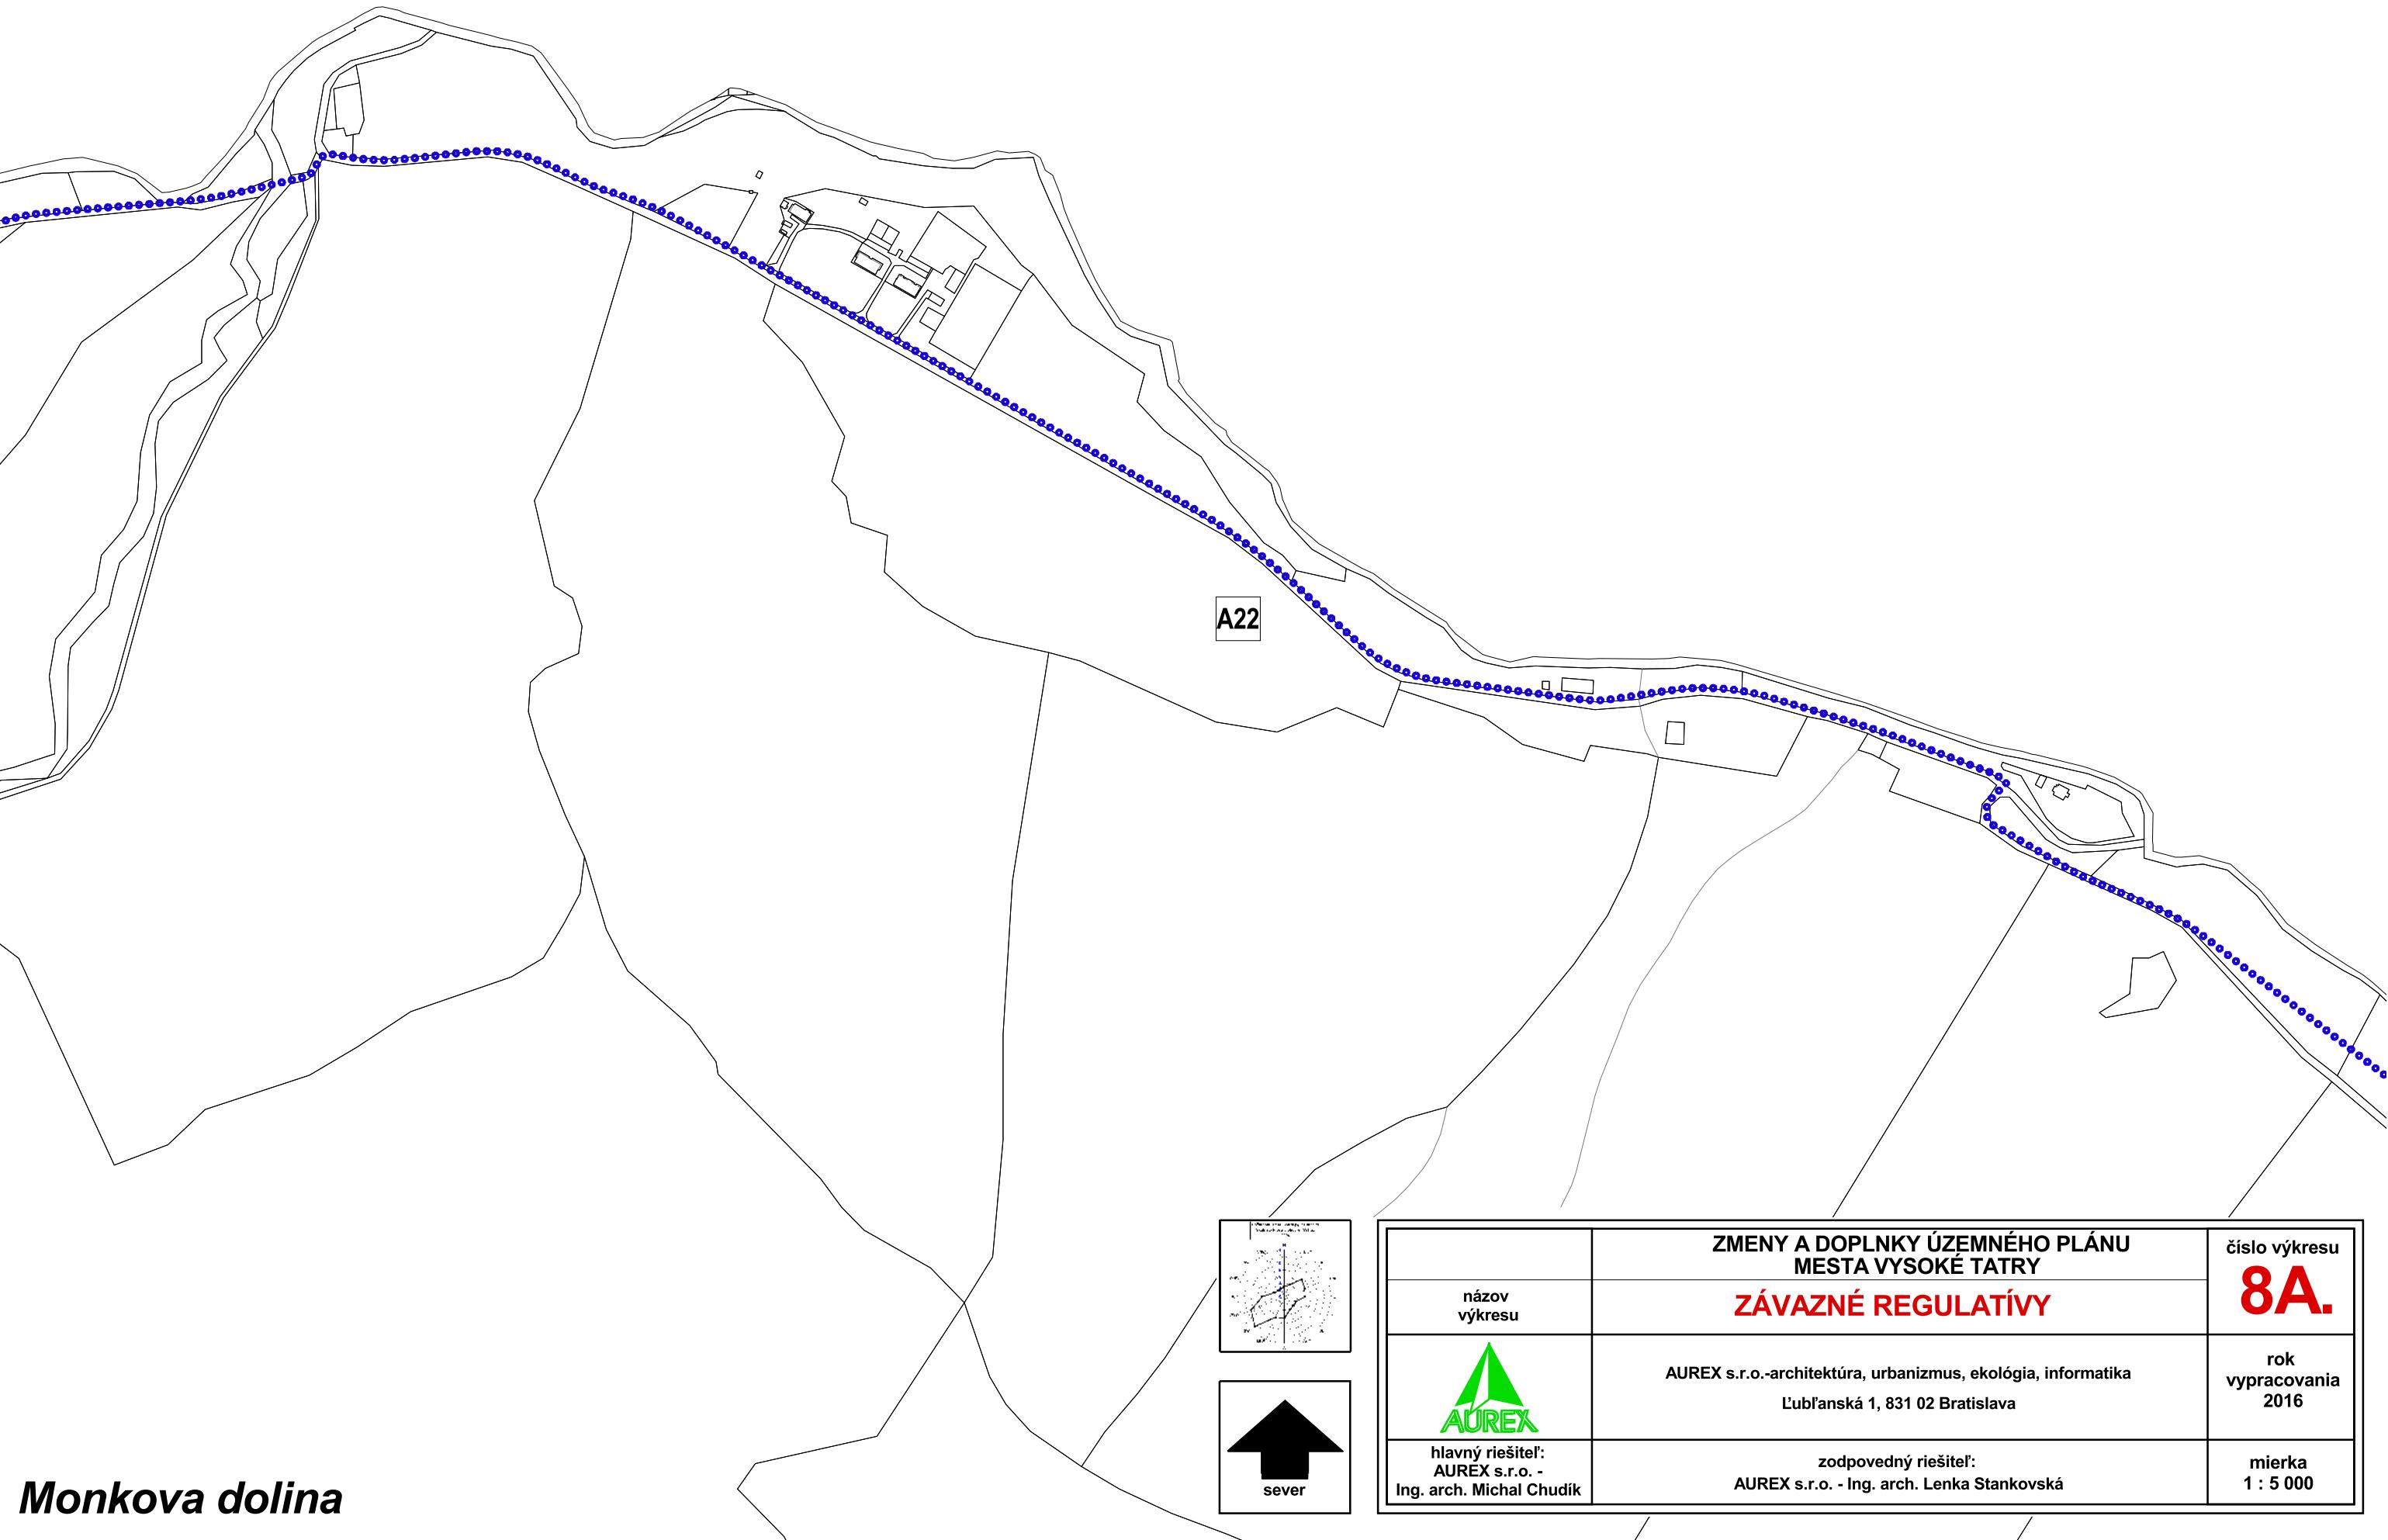

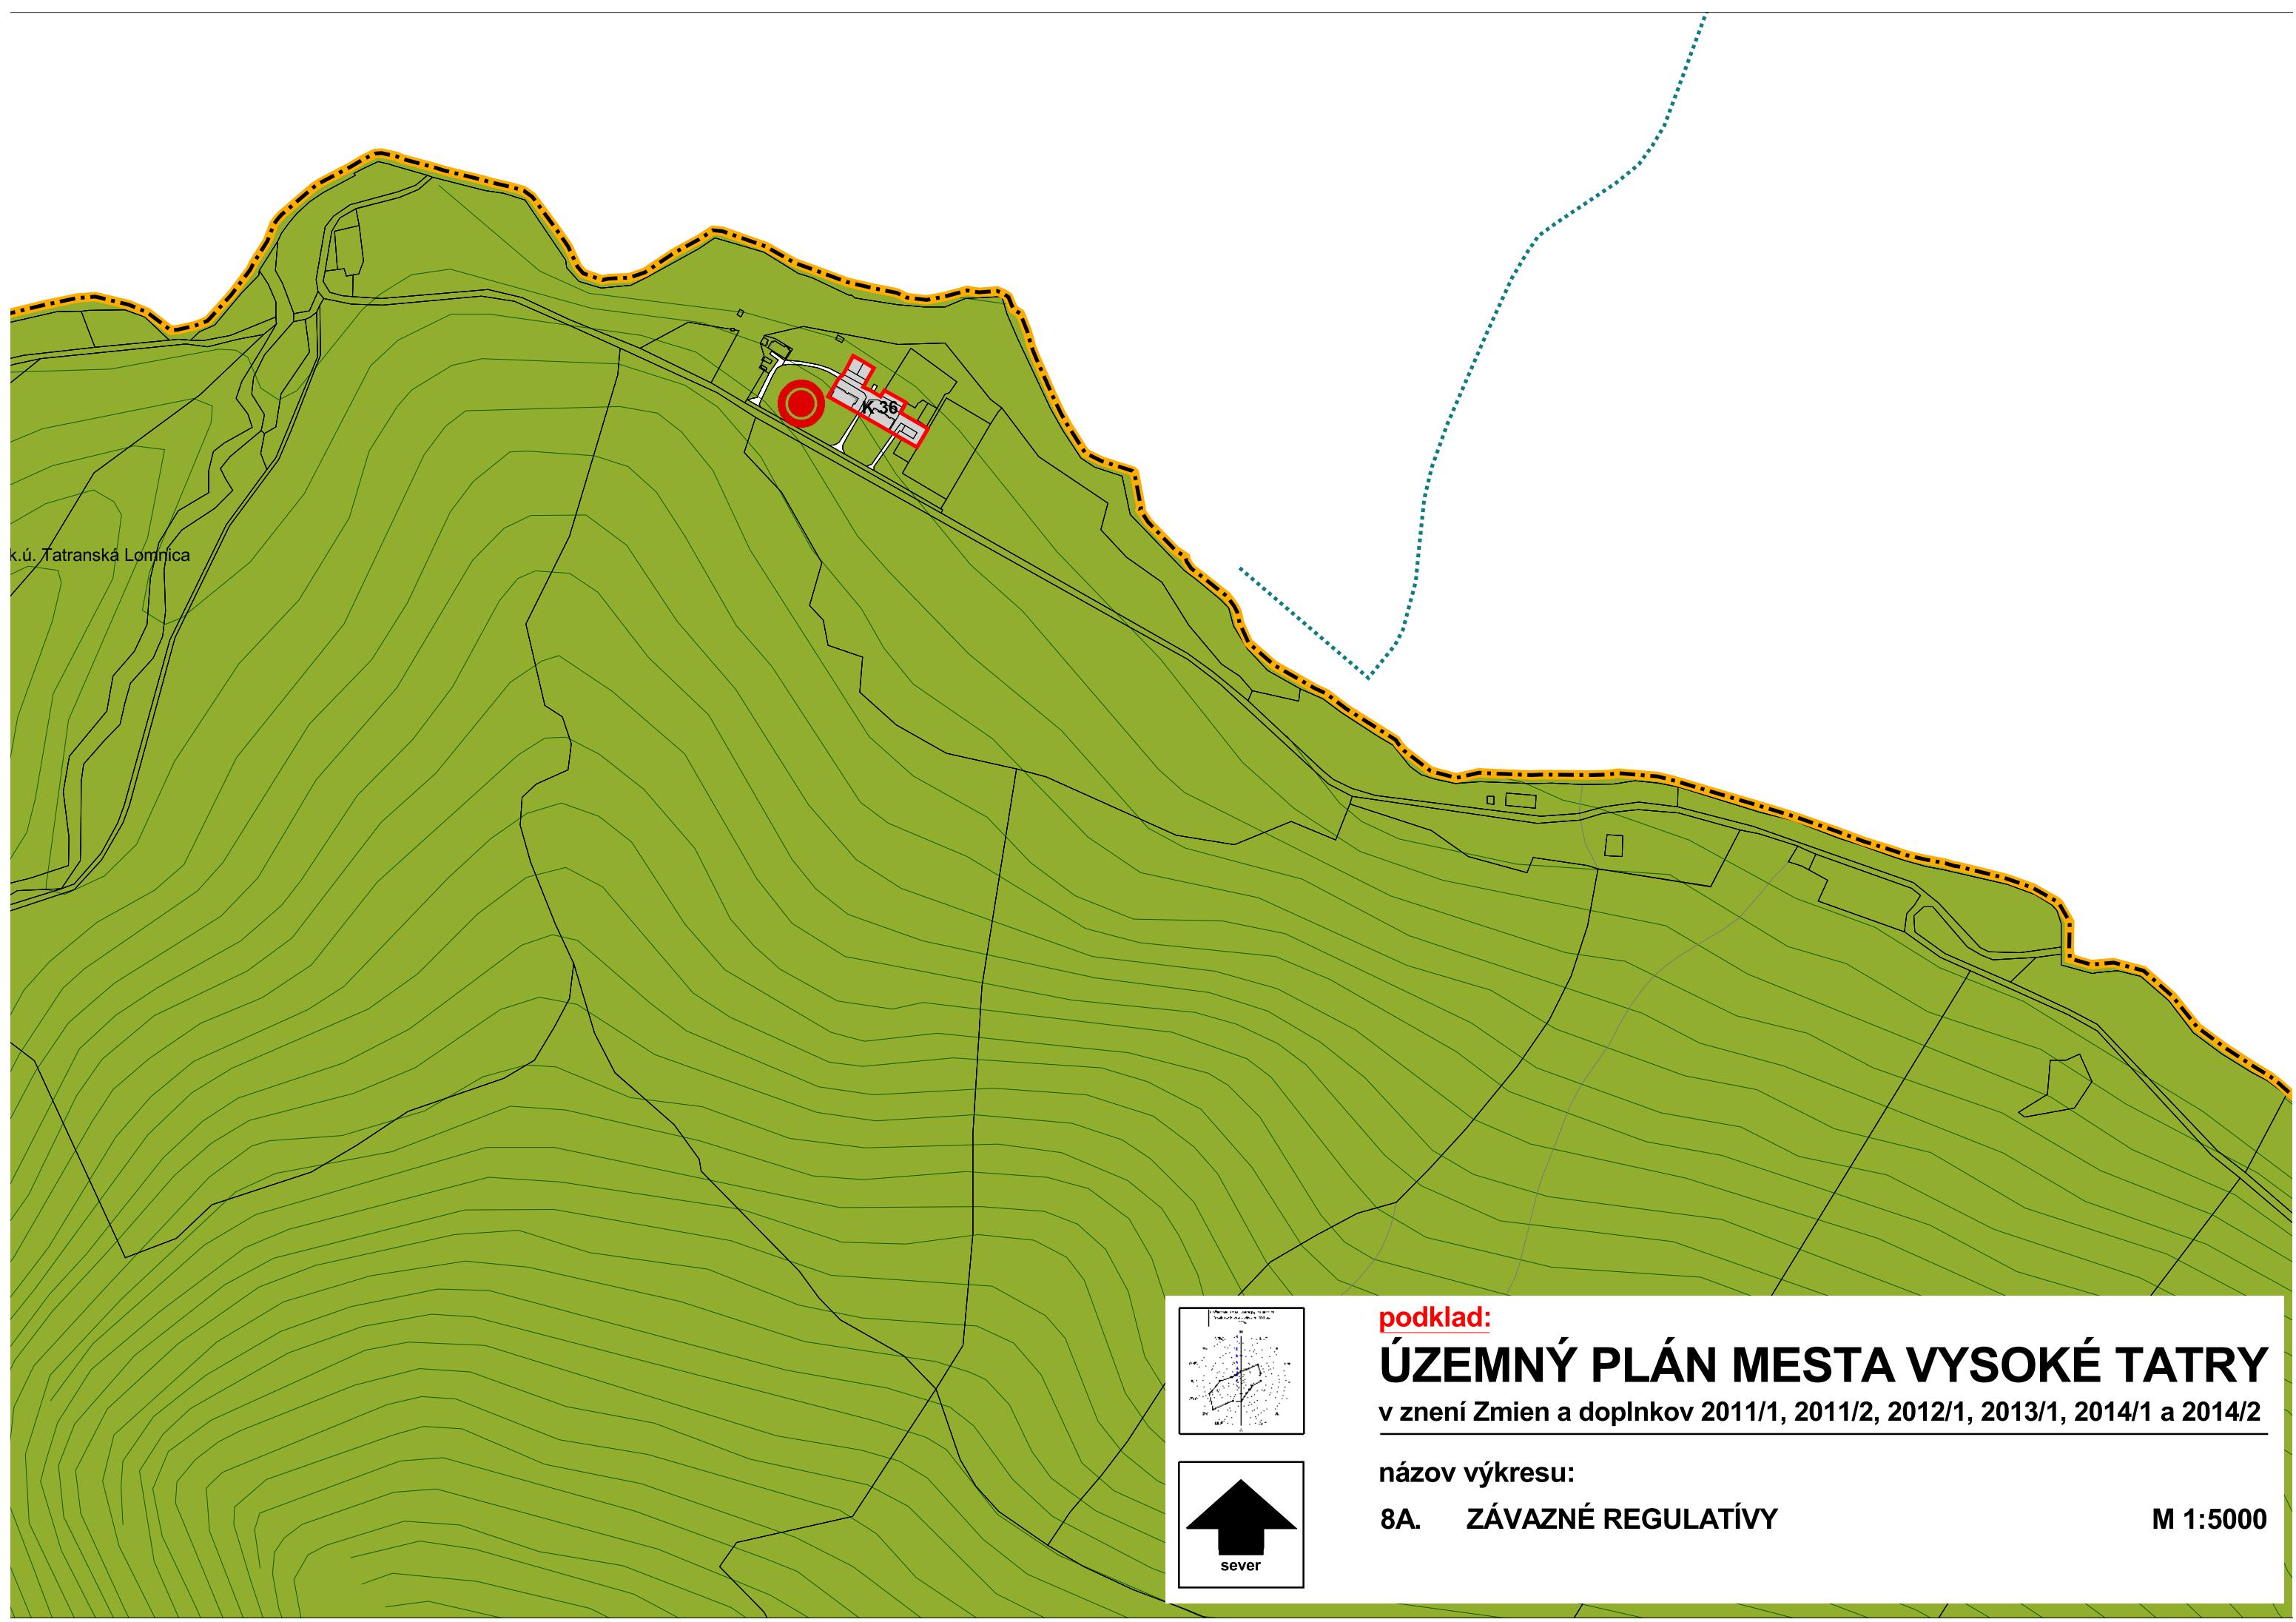



ZMENY A DOPLNKY ÚZEMNÉHO PLÁNU MESTA VYSOKÉ TATRY

č. 2015/1

etapa: NÁVRH

Legenda

Regulácia

R 1



Poradové číslo regulačného bloku



Vymedzenie regulačného bloku



Nezastaviteľné plochy



Regulačný blok - zjazdové trate



Regulačný blok - zjazdové trate výhľad

Limity územného rozvoja




Ochranné pásmo železníc - 60 m



Ochranné pásmo 22 kV - 10 m



Ochranné pásmo VTL - 20 m

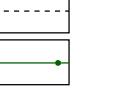

Ochranné pásmo ČOV



Ochranné pásmo cesty - 25 m




Ochranné pásmo vodných tokov - 10m pozdiž oboch brehov



Ochranné pásmo cintorína



Ochranné pásmo vodného zdroja

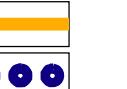

Objekty zapísané v ÚZPF




Pamäti hodnosti mesta Vysoké Tatry


Hranice




Hranica kraja

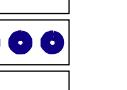

Hranica riešeného územia

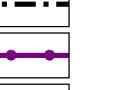

Hranica kúpeľného miesta

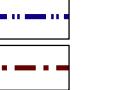


Hranica katastrálneho územia



Hranica pamiatkovej zóny



Hranica kúpeľného územia

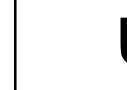


Hranica zastavaného územia




Hranica zastavaného územia - návrh



Regulované lokality

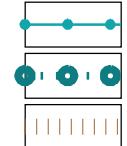


Ochranné pásmo prí. min. zdroja 1. stupňa

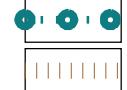

Ochranné pásmo prí. min. zdroja 2. stupňa



Ložisko nevyhradeného nerastu

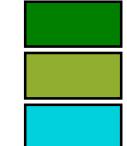

Rekreačný les



Les




Vodné toky




Doprava

Obslužná komunikácia

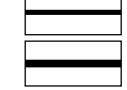


Zberná komunikácia B1, B2

Obslužná komunikácia - návrh

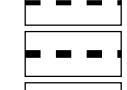

Zberná komunikácia B1, B2 - návrh

Pozemná lanovka

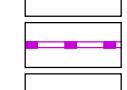


Tatranská elektrická železnica




Tatranská elektrická železnica - návrh

Železnice SR

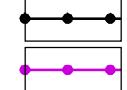

Osobné horské dopravné zariadenie

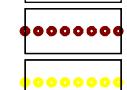


Lyžiarsky vlek




Cyklistický chodník Poprad - Starý Smokovec



Hlavné vnútorné pešie a cyklistické ľahy

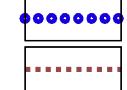


Rekreačný a náučný chodník

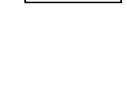

Rekreačný chodník - alternatíva




Turistický chodník

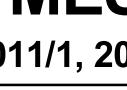

Os koridoru cyklomagistrály



Lyžiarske bežecké trate

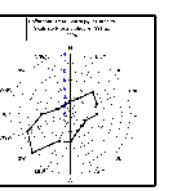


podklad:

ÚZEMNÝ PLÁN MESTA VYSOKÉ TATRY

v znení Zmien a doplnkov 2011/1, 2011/2, 2012/1, 2013/1, 2014/1 a 2014/2

názov výkresu:

8A. ZÁVAZNÉ REGULATÍVY

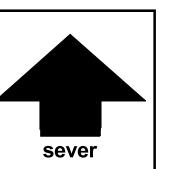

M 1:5000






ZMENY A DOPLNKY ÚZEMNÉHO PLÁNU MESTA VYSOKÉ TATRY

č. 2015/1

lokalita A22

etapa: NÁVRH

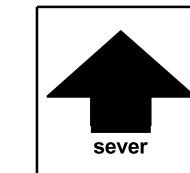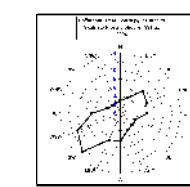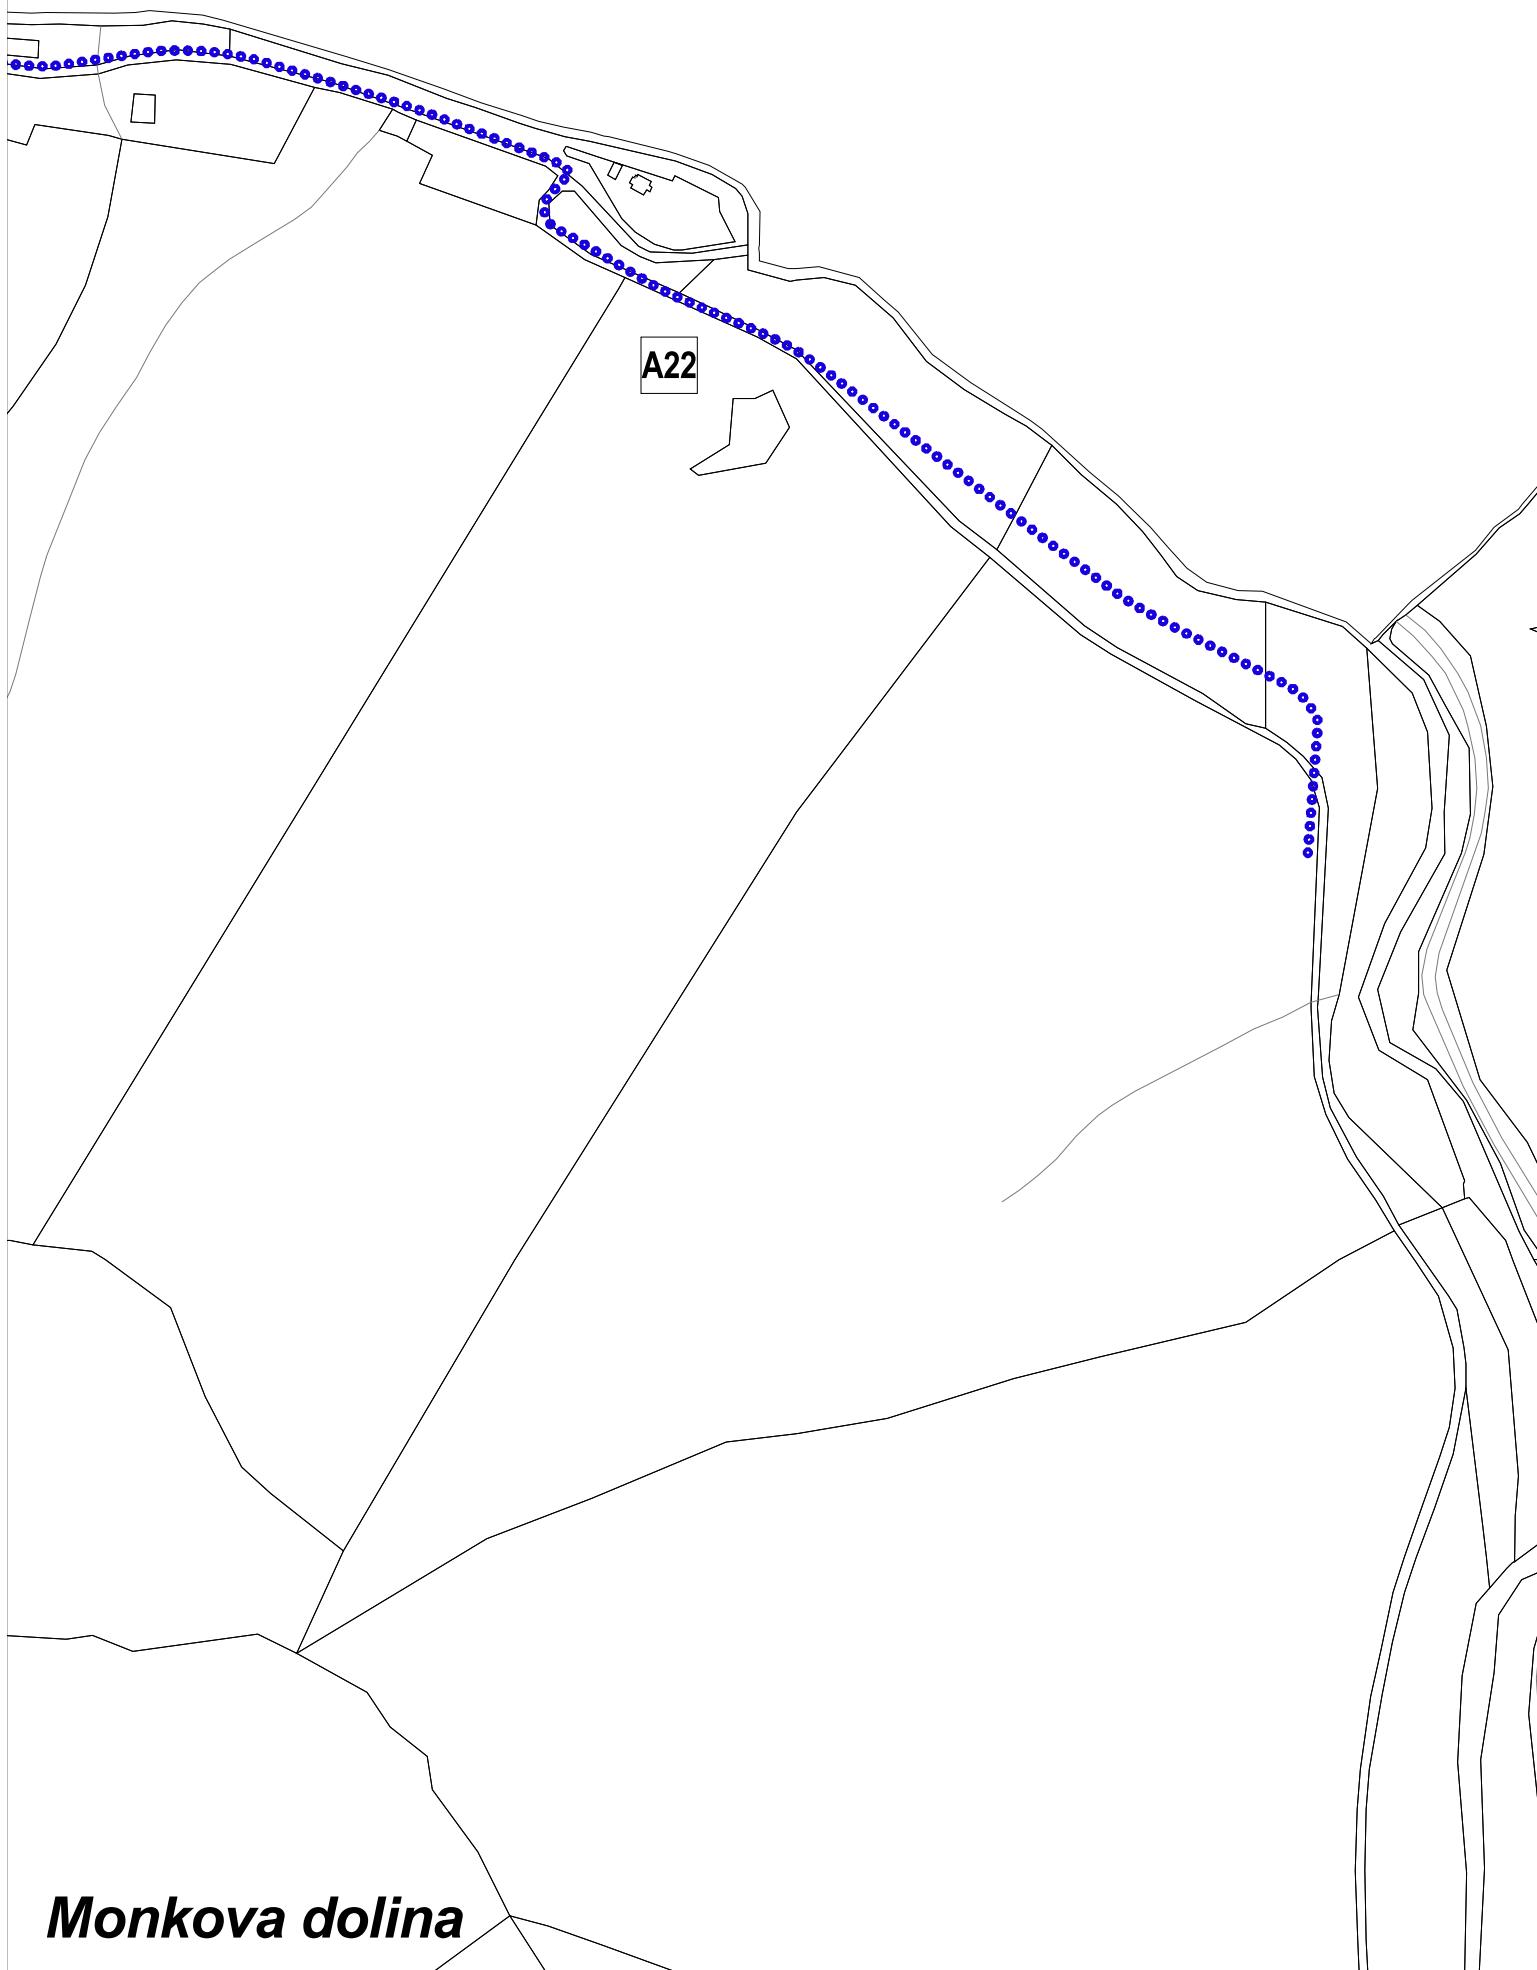

názov výkresu	ZMENY A DOPLNKY ÚZEMNÉHO PLÁNU MESTA VYSOKÉ TATRY ZÁVAZNÉ REGULATÍVY	číslo výkresu 8A.
	AUREX s.r.o.-architektúra, urbanizmus, ekológia, informatika Ľubľanská 1, 831 02 Bratislava	rok vypracovania 2016
hlavný riešiteľ: AUREX s.r.o. - Ing. arch. Michal Chudík	zodpovedný riešiteľ: AUREX s.r.o. - Ing. arch. Lenka Stankovská	mierka 1 : 5 000



ZMENY A DOPLNKY ÚZEMNÉHO PLÁNU MESTA VYSOKÉ TATRY

č. 2015/1


etapa: NÁVRH



Legenda

Regulácia

- R 1
- Vymedzenie regulačného bloku
- Nezastaviteľné plochy
- Regulačný blok - zjazdové trate
- Regulačný blok - zjazdové trate výhľad

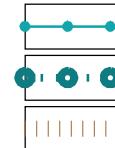

Ochranné pásmo prí. min. zdroja 1. stupňa



Ochranné pásmo prí. min. zdroja 2. stupňa



Ložisko nevyhradeného nerastu

Limity územného rozvoja

- Ochranné pásmo železníc - 60 m
- Ochranné pásmo 22 kV - 10 m
- Ochranné pásmo VTL - 20 m
- Ochranné pásmo ČOV
- Ochranné pásmo cesty - 25 m
- Ochranné pásmo vodných tokov - 10m pozdiž oboch brehov
- Ochranné pásmo cintorína
- Ochranné pásmo vodného zdroja
- Objekty zapísané v ÚZPF
- Pamätičnosti mesta Vysoké Tatry



Rekreačný les




Les




Vodné toky

Hranice

- Hranica kraja
- Hranica riešeného územia
- Hranica kúpeľného miesta
- Hranica katastrálneho územia
- Hranica pamiatkovej zóny
- Hranica kúpeľného územia
- Hranica zastavaného územia
- Hranica zastavaného územia - návrh
- Regulované lokality

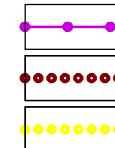


Obslužná komunikácia

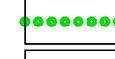

Zberná komunikácia B1, B2



Obslužná komunikácia - návrh

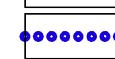

Zberná komunikácia B1, B2 - návrh



Pozemná lanovka




Tatranská elektrická železnica



Tatranská elektrická železnica - návrh



Železnice SR

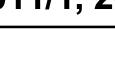

Osobné horské dopravné zariadenie



Lyžiarsky vlek



Cyklistický chodník Poprad - Starý Smokovec



Hlavné vnútorné pešie a cyklistické ľahy



Rekreačný a náučný chodník

Rekreačný chodník - alternatíva

Turistický chodník

Os koridoru cyklomagistrály

Lyžiarske bežecké trate



podklad:

ÚZEMNÝ PLÁN MESTA VYSOKÉ TATRY

v znení Zmien a doplnkov 2011/1, 2011/2, 2012/1, 2013/1, 2014/1 a 2014/2

názov výkresu:

8A. ZÁVAZNÉ REGULATÍVY

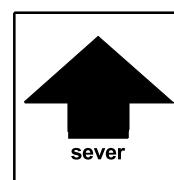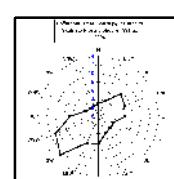

M 1:5000





ZMENY A DOPLNKY ÚZEMNÉHO PLÁNU MESTA VYSOKÉ TATRY

č. 2015/1

lokality A13 a A14

etapa : NÁVRH

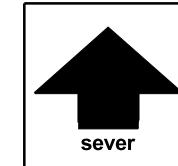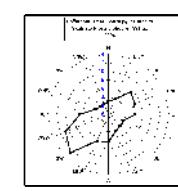

názov výkresu	ZMENY A DOPLNKY ÚZEMNÉHO PLÁNU MESTA VYSOKÉ TATRY	číslo výkresu
	VYHODNOTENIE DOSLEDKOV STAVEBNÝCH ZÁMEROV A INÝCH NÁVRHOV NA LP	10A.
	AUREX s.r.o.-architektúra, urbanizmus, ekológia, informatika Ľubľanská 1, 831 02 Bratislava	rok vypracovania 2016
hlavný riešiteľ: AUREX, s.r.o. - Ing. arch. Michal Chudík	zodpovedný riešiteľ AUREX, s.r.o. - Ing. arch. Lenka Stankovská	mierka 1 : 10 000



ZMENY A DOPLŇKY ÚZEMNÉHO PLÁNU MESTA VYSOKÉ TATRY

č. 2015/1

Legenda

vek 1-20	21-40	41-60	61-80	81-100	101-120	nad 120
----------	-------	-------	-------	--------	---------	---------

viacetážové porasty						
---------------------	--	--	--	--	--	--

vodné plochy	kosodrevina	funkčné plochy	intravilán	regulačný blok	rekreačný les	zjazdovka
--------------	-------------	----------------	------------	----------------	---------------	-----------

štátnej hranica	suchá dolina
katastr. územie	potok
LHC	Železnica
polesie	2-koľajná železnica
lesnícky obvod	lyžiarsky vlek
LUC	ochranný les
užívateľ	lesy osobitného určenia
dielec	imisné pásmo
čiastková plocha	
porastová skupina	majetkový kopec
horský hrebeň	nevysporiad. poz.
chodník	hosp. kopec
približovacia cesta	(B) uzn.pre zber semena
trvalá približovacia	hosp.strom. kopec
cesta 2L	- kameňolom
cesta 1L	číta
	R rezervácia
	TMP 16 x 16 km
	TMP 4 x 4 km
	kosodrevina
	spojovacia slučka
	lúčka pre zver
	neplodná plocha

podklad:


ÚZEMNÝ PLÁN MESTA VYSOKÉ TATRY

v znení ZaD 2011/1, 2011/2, 2012/1, 2013/1, 2014/1 a 2014/2

názov výkresu:

10A. VYHODNOTENIE DOSLEDKOV STAVEBNÝCH ZÁMEROV A INÝCH NÁVRHOV NA LP

M 1:10 000


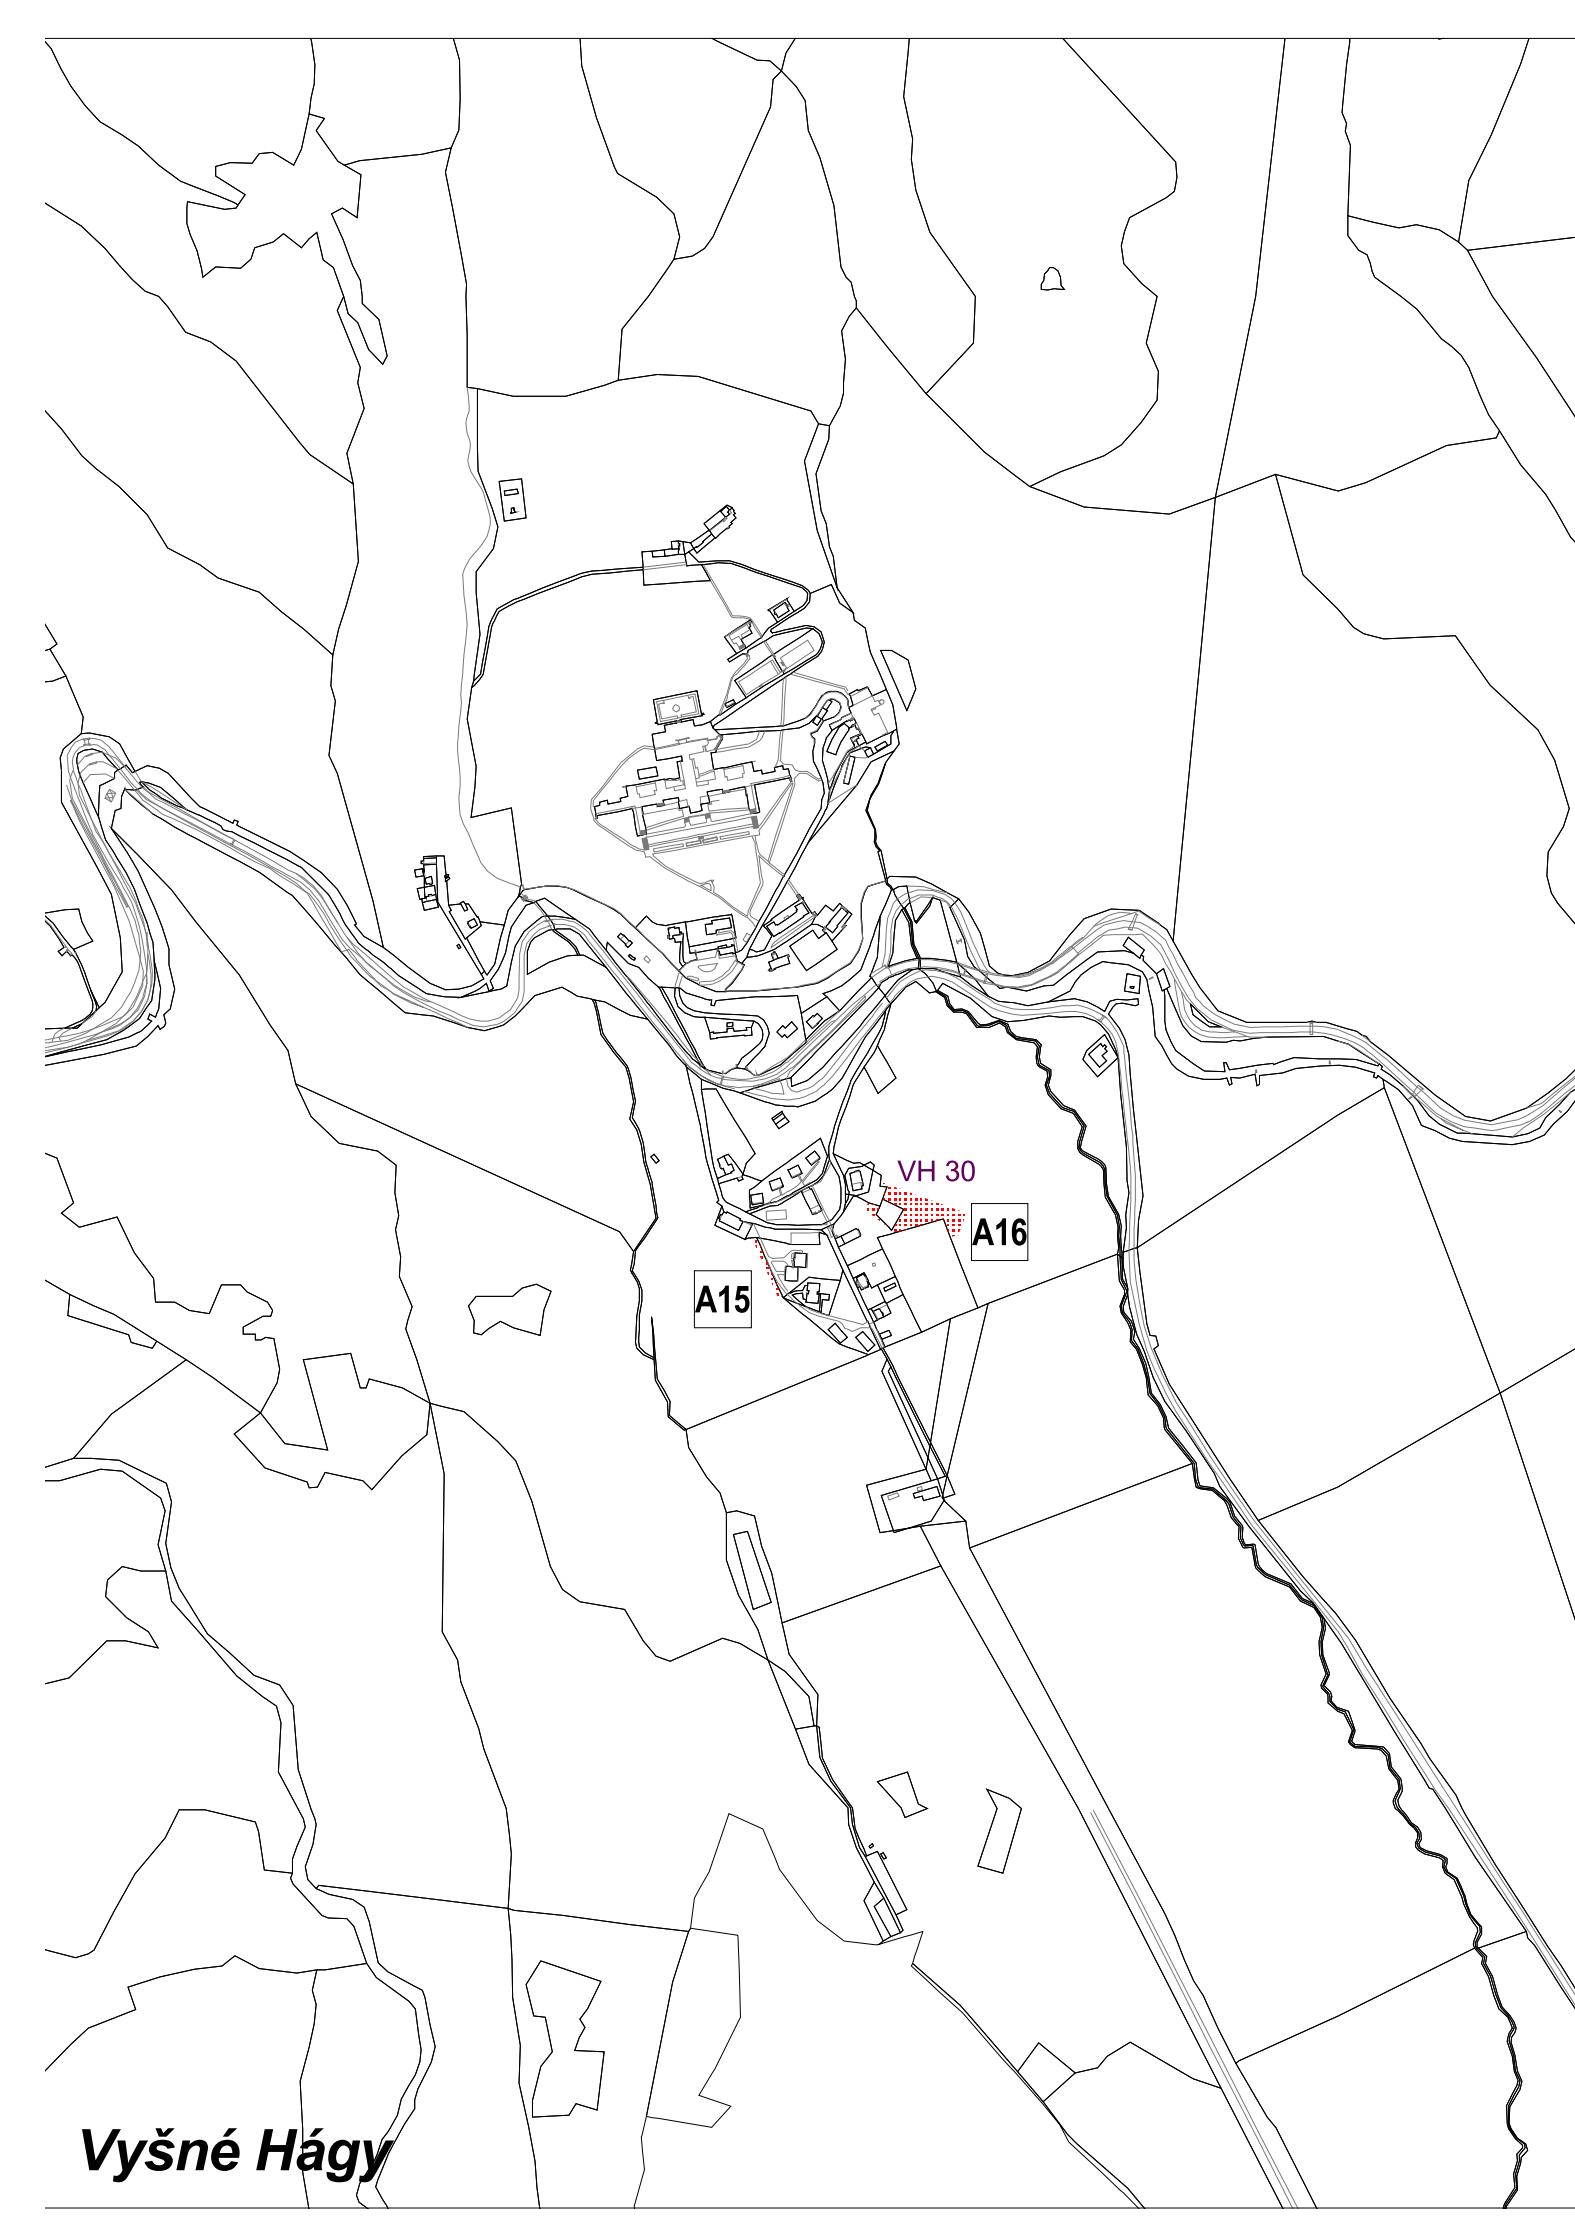


ZMENY A DOPLNKY ÚZEMNÉHO PLÁNU MESTA VYSOKÉ TATRY

č. 2015/1

lokality A15 a A16


etapa : NÁVRH

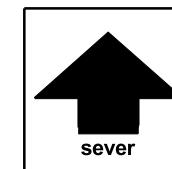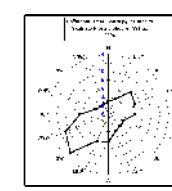

názov výkresu	ZMENY A DOPLNKY ÚZEMNÉHO PLÁNU MESTA VYSOKÉ TATRY	číslo výkresu
	VYHODNOTENIE DOSLEDKOV STAVEBNÝCH ZÁMEROV A INÝCH NÁVRHOV NA LP	10A.
	AUREX s.r.o.-architektúra, urbanizmus, ekológia, informatika Ľubľanská 1, 831 02 Bratislava	rok vypracovania 2016
hlavný riešiteľ: AUREX, s.r.o. - Ing. arch. Michal Chudík	zodpovedný riešiteľ AUREX, s.r.o. - Ing. arch. Lenka Stankovská	mierka 1 : 10 000

ZMENY A DOPLNKY ÚZEMNÉHO PLÁNU MESTA VYSOKÉ TATRY


č. 2015/1

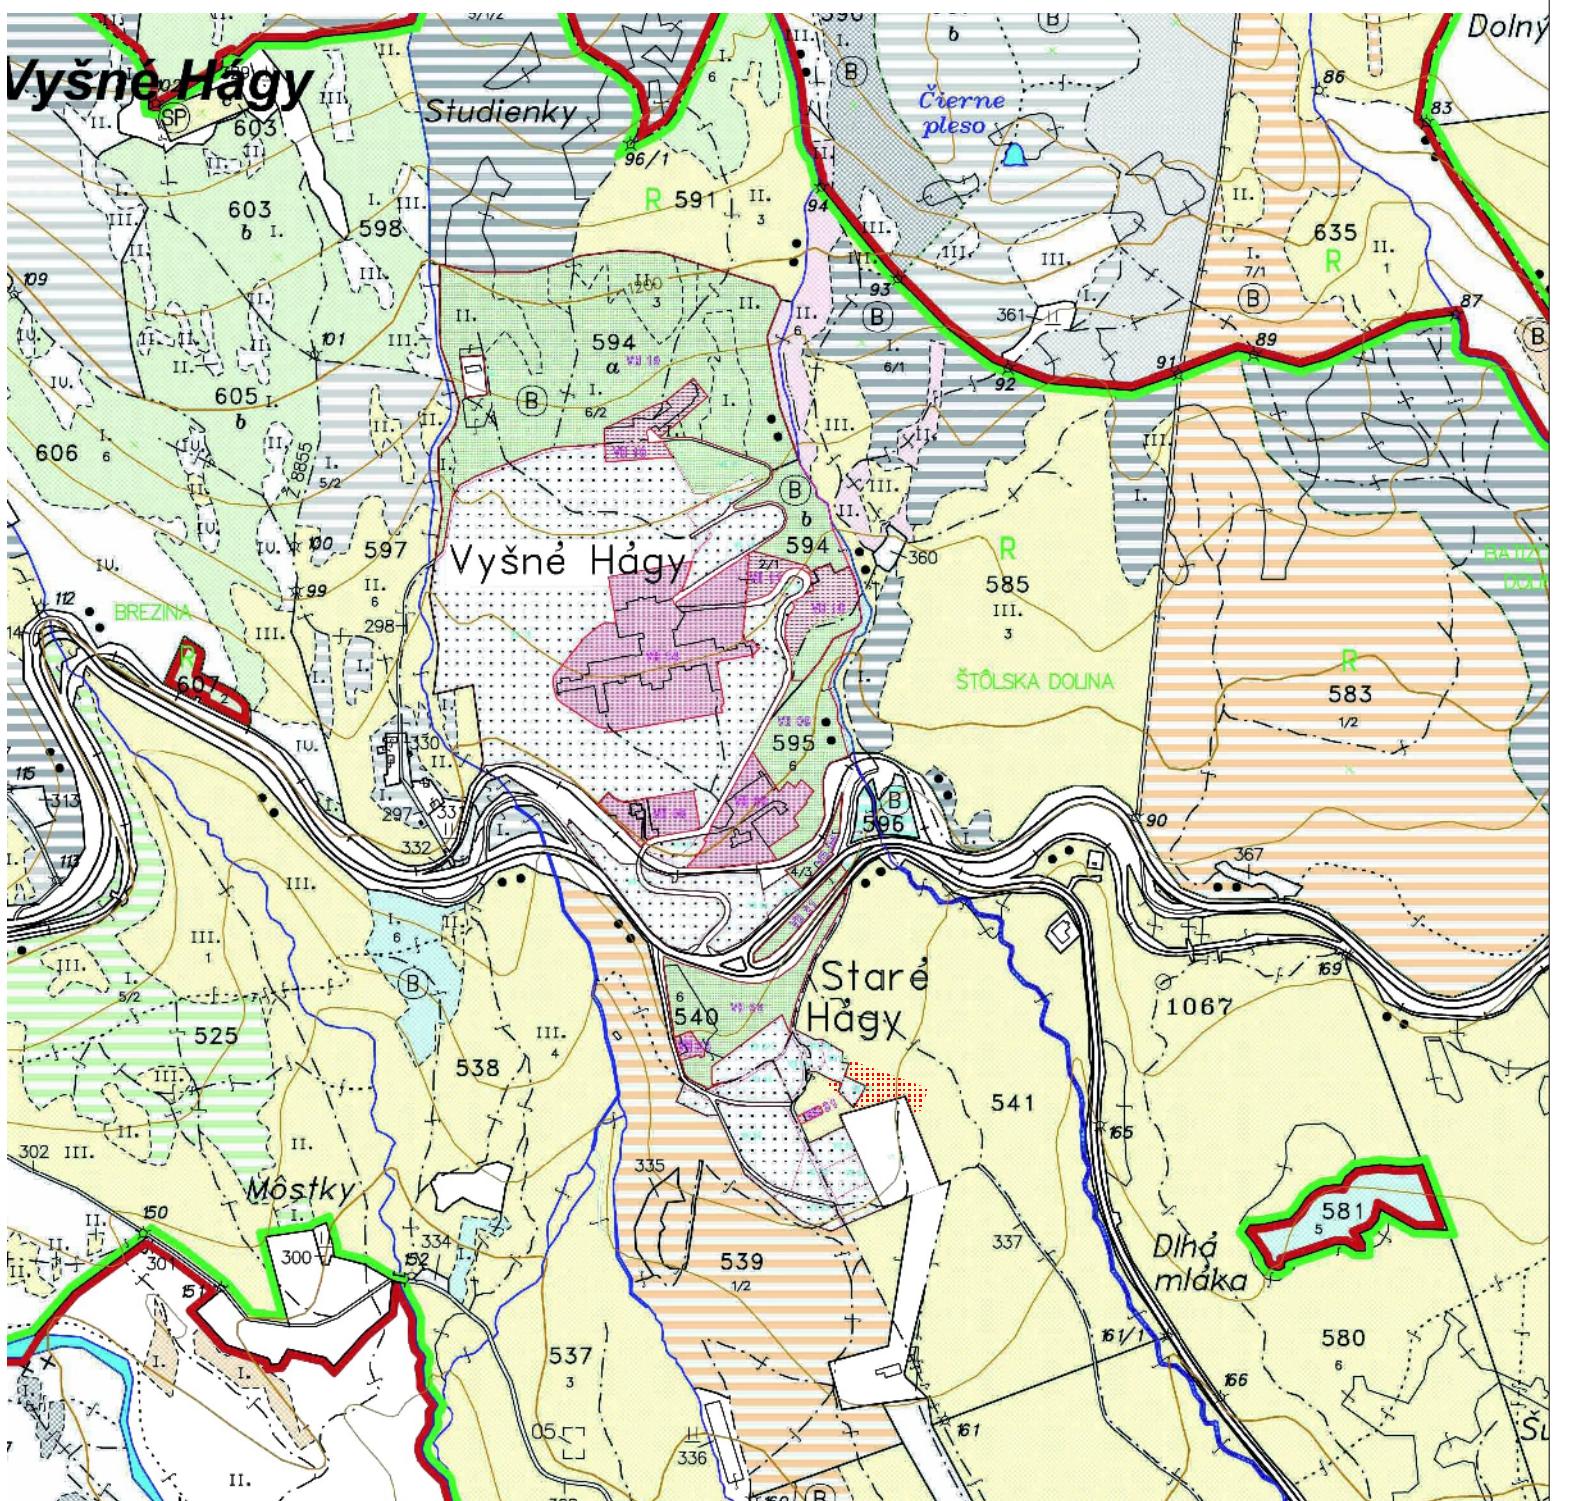

Vyšné Hágy

Legenda


vek 1-20	21-40	41-60	61-80	81-100	101-120	nad 120
viacetážové porasty						
vodné plochy	kosodrevina	funkčné plochy	intravilán	regulačný blok	rekreačný les	zjazdovka
štátnej hranice	suchá dolina					
katastr. územie	potok					
LHC	železnica					
polesie	2-koľajná železnica					
lesnícky obvod	lyžiarsky vlek					
LUC	ochranný les					
užívateľ	lesy osobitného určenia					
dielec	imisné pásmo					
čiastková plocha						
porastová skupina						
horský hrebeň						
chodník						
približovacia cesta						
trvalá približovacia						
cesta 2L						
cesta 1L						
majetkový kopec	nevysporiad. poz.					
hosp. kopec	(B) uzn.pre zber semena					
hosp.strom. kopec	- kameňolom					
kóta	R rezervácia					
TMP 16 x 16 km	kosodrevina					
TMP 4 x 4 km	spojovacia slučka					
prameň	lúčka pre zver					
vodojem	neplodná plocha					

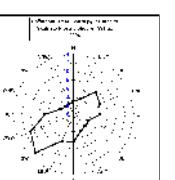

podklad:

ÚZEMNÝ PLÁN MESTA VYSOKÉ TATRY


v znení ZaD 2011/1, 2011/2, 2012/1, 2013/1, 2014/1 a 2014/2

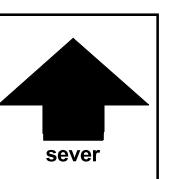

názov výkresu:

10A. VYHODNOTENIE DOSLEDKOV STAVEBNÝCH
ZÁMEROV A INÝCH NÁVRHOV NA LP

M 1:10 000

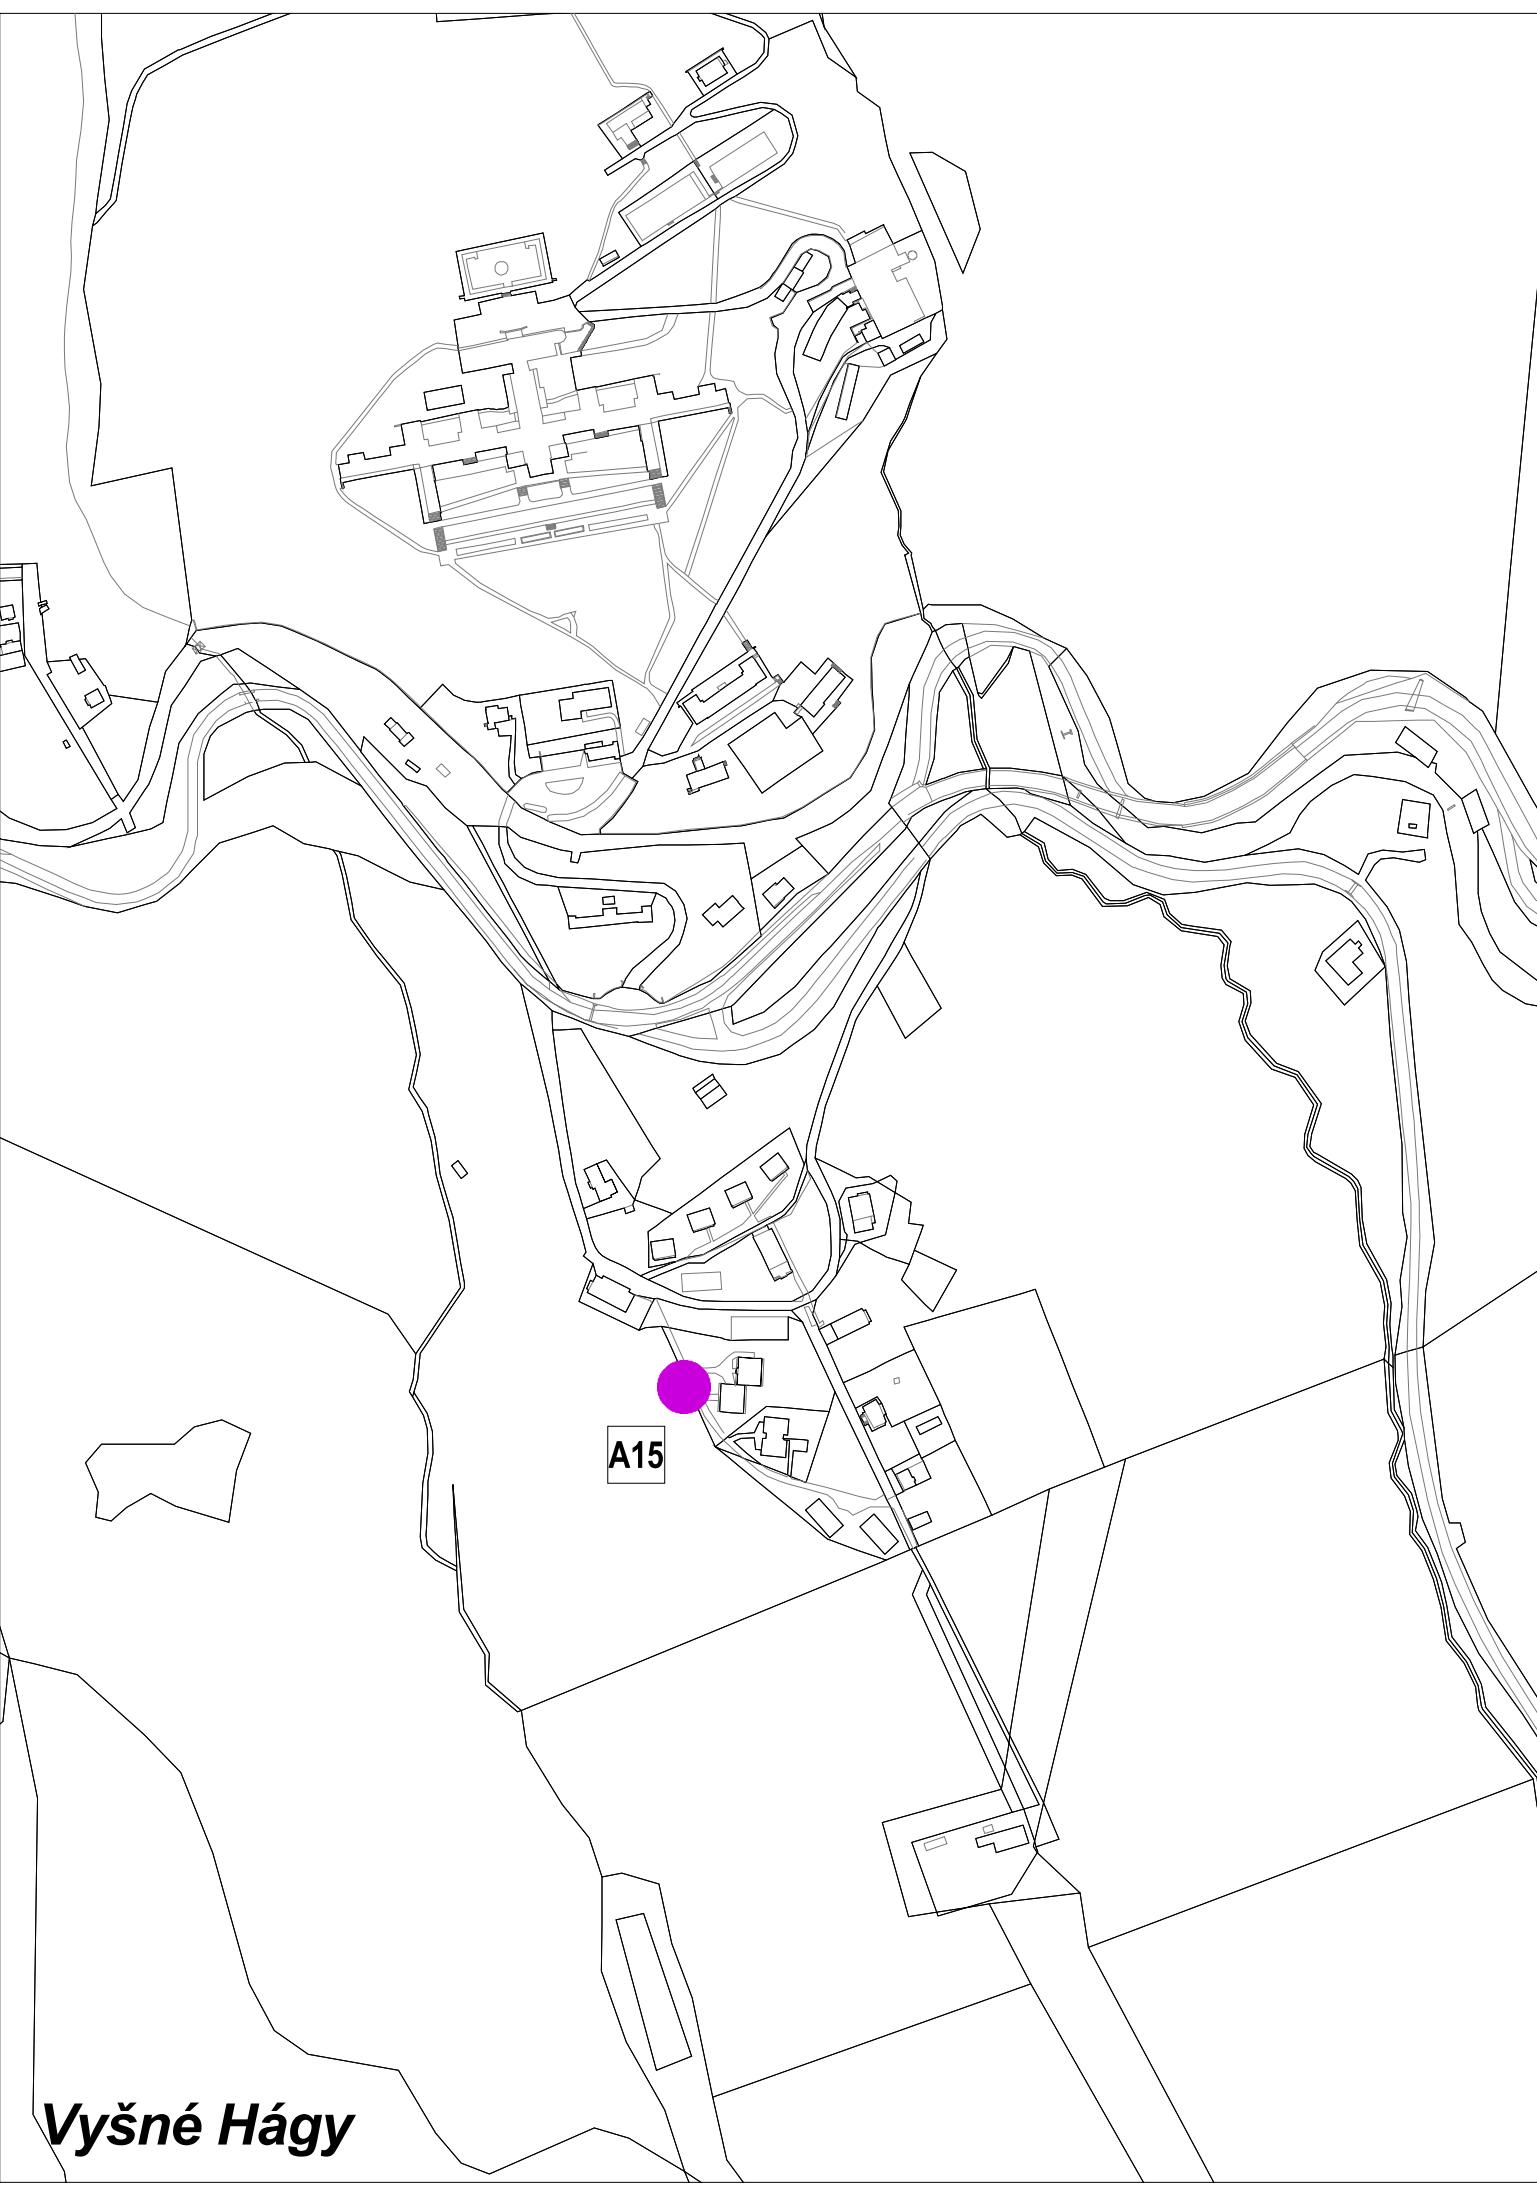

Vyšné Hágy





ZMENY A DOPLNKY ÚZEMNÉHO PLÁNU MESTA VYSOKÉ TATRY

č. 2015/1


lokalita A15

etapa : NÁVRH

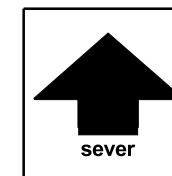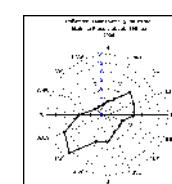

názov výkresu	SCHÉMA VEREJNOPROSPEŠNÝCH STAVIEB	číslo výkresu
	AUREX s.r.o.-architektúra, urbanizmus, ekológia, informatika Ľubľanská 1, 831 02 Bratislava	rok vypracovania 2016
hlavný riešiteľ: AUREX, s.r.o. - Ing. arch. Michal Chudík	zodpovedný riešiteľ: AUREX, s.r.o. - Ing. arch. Lenka Stankovská	mierka 1 : 5 000

VYŠNÉ HÁGY

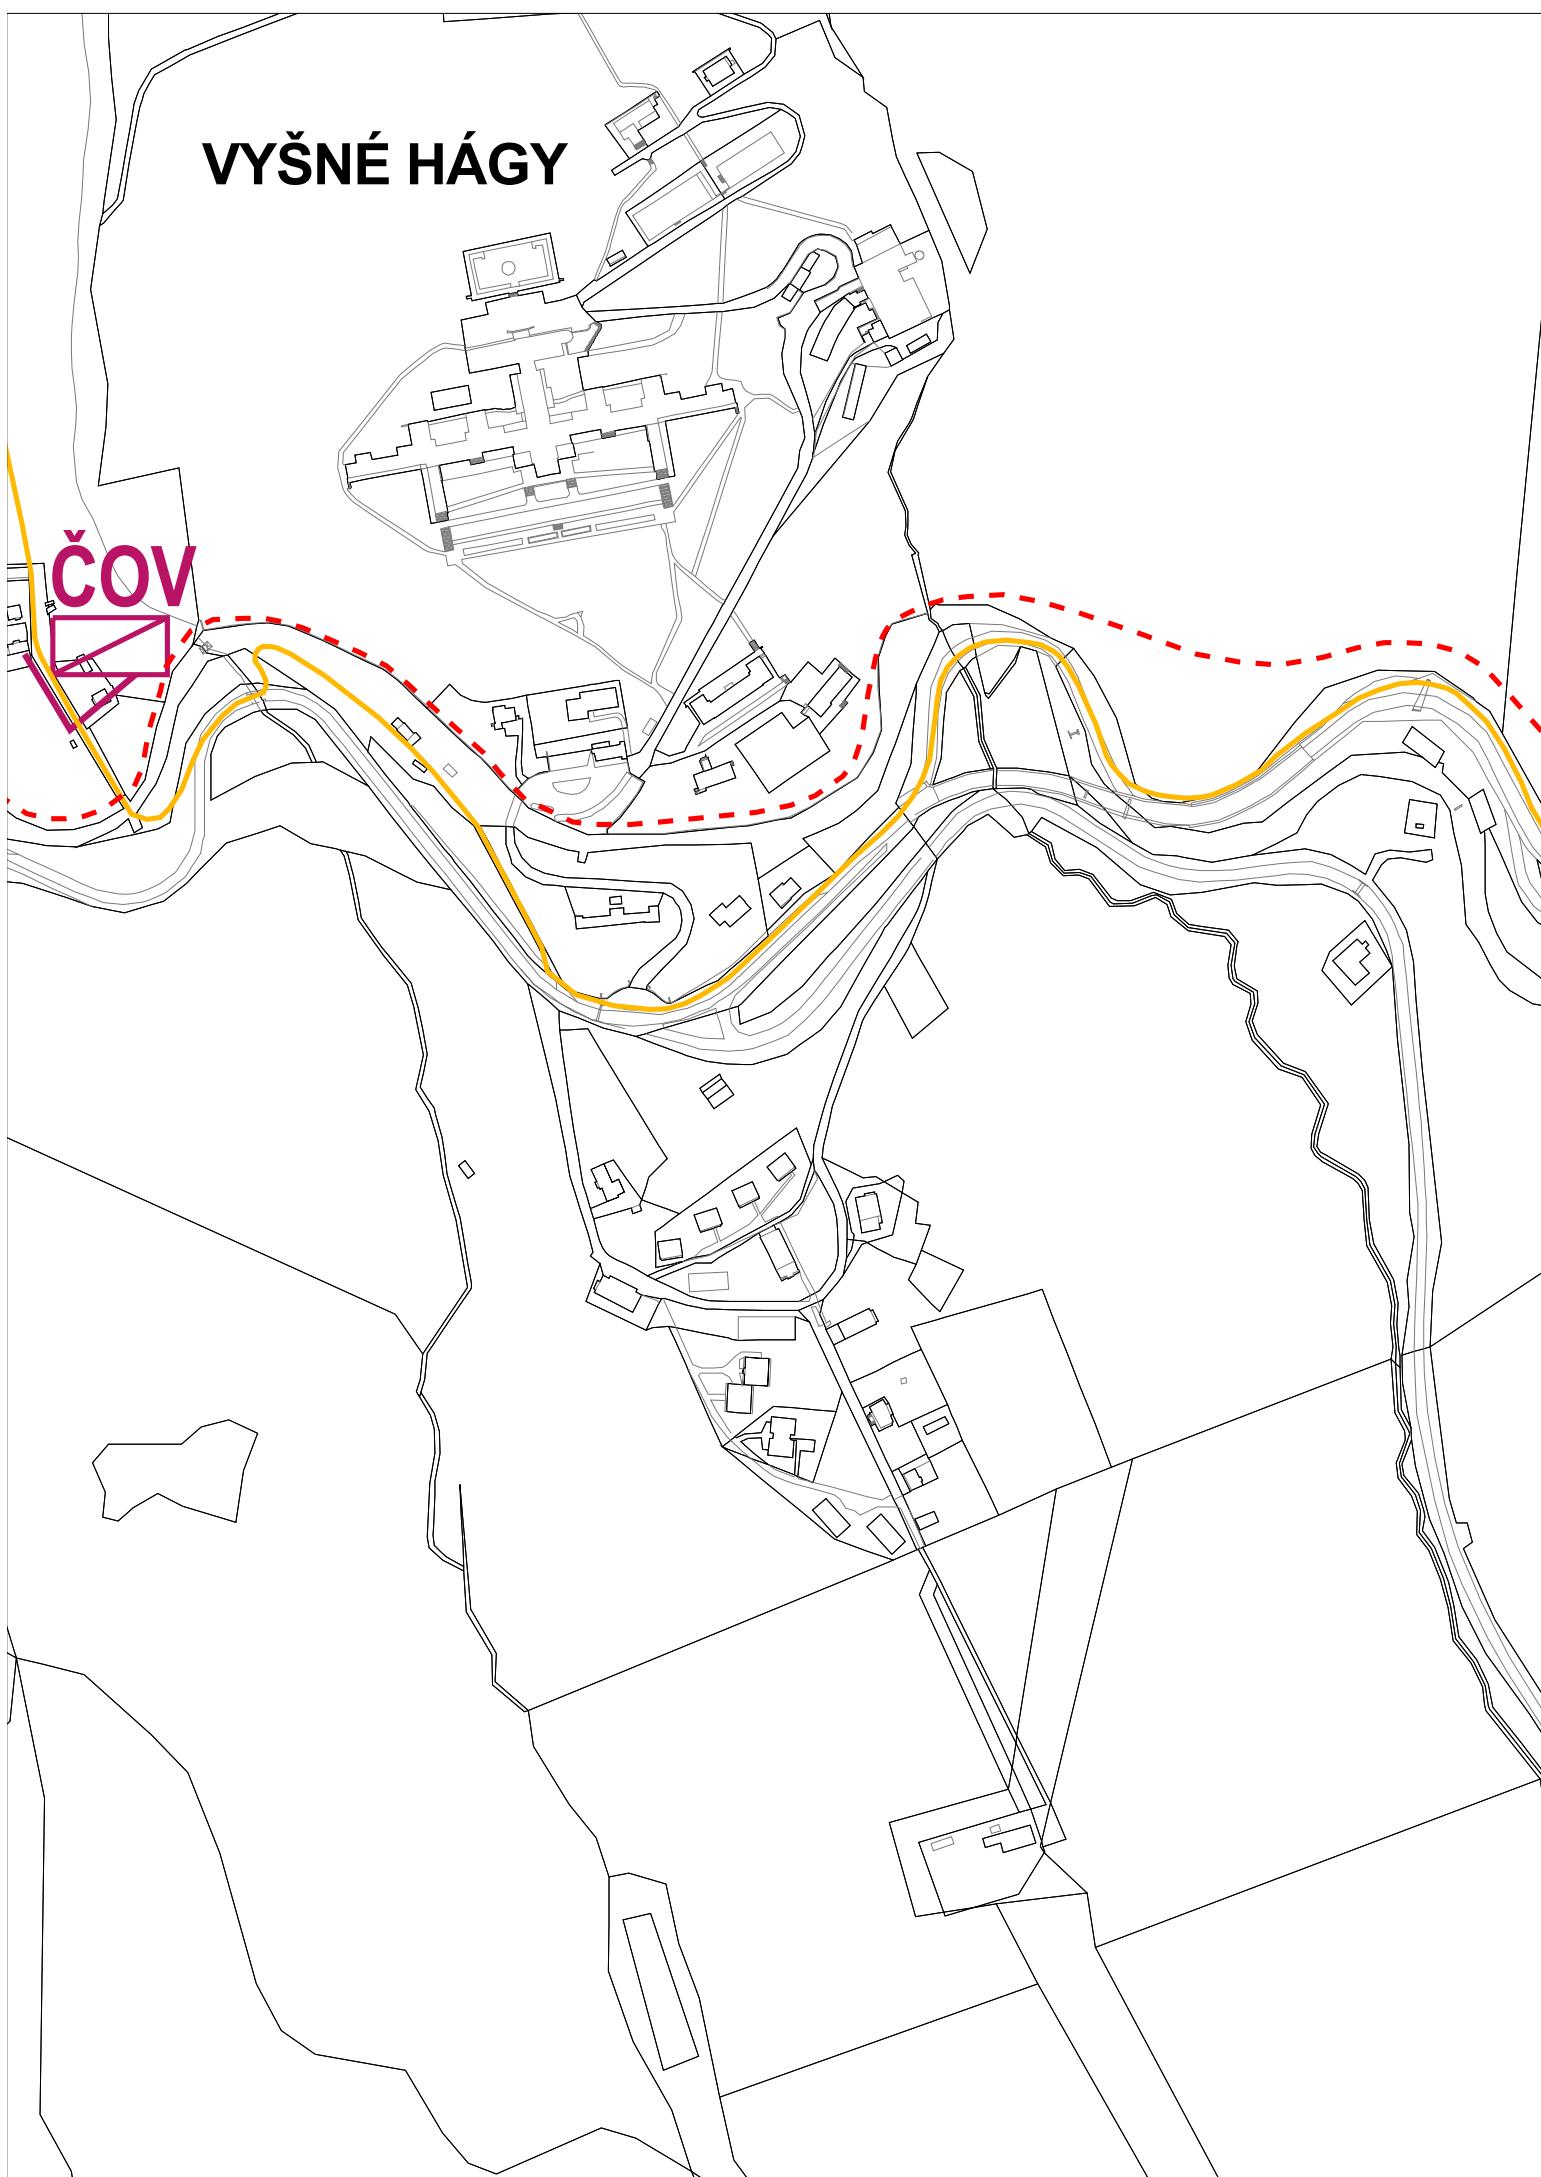

ZMENY A DOPLNKY ÚZEMNÉHO PLÁNU MESTA VYSOKÉ TATRY

č. 2015/1

etapa : NÁVRH

Legenda

- [Black line] Cesta II. triedy
- [Black dashed line] Cesta II. triedy - tunel
- [Grey line] Miestne komunikácie
- [Pink line] Zdvojkolajnenie TEŽ
- [Red dashed line] Cyklomagistrála
- [Yellow line] Hlavné pešie a cyklistické chodníky
- [Purple circle] Parkovisko
- [Blue square] Vodojem
- [Blue dot] Vodný zdroj
- [Blue square] Úpravňa vody
- [Blue circle with X] Čerpacia stanica vody
- [Blue line] Vodovodné potrubie
- [Pink line] Kanalizačné potrubie
- [Pink rectangle] Čistiareň odpadových vôd
- [Pink arrow] 22 kV kábelové elektrické vedenie
- [Pink line] 10 kV kábelové elektrické vedenie
- [Red square] Transformovňa 22/10/0,4 kV
- [Red square] Transformovňa 10/0,4 kV
- [Green line] Stredotlaký plynovod
- [Pink circle] Požiarna zbrojnica
- [Teal circle] Heliport
- [Purple circle] Parkovací dom

- [Blue circle with S+CS] Studňa a čerpacia stanica vody
- [Red square with COV] Čistiareň odpadových vôd
- [Red square with VSN] Vsakovacia nádrž
- [Red line] 22 kV vzdušné elektrické vedenie

podklad:



ÚZEMNÝ PLÁN MESTA VYSOKÉ TATRY


v znení ZaD 2011/1, 2011/2, 2012/1, 2013/1, 2014/1 a 2014/2


názov výkresu:


11A. SCHÉMA VEREJNOPROSPEŠNÝCH STAVIEB


M 1:5000

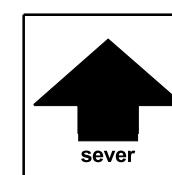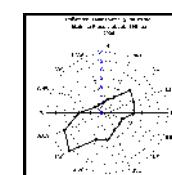

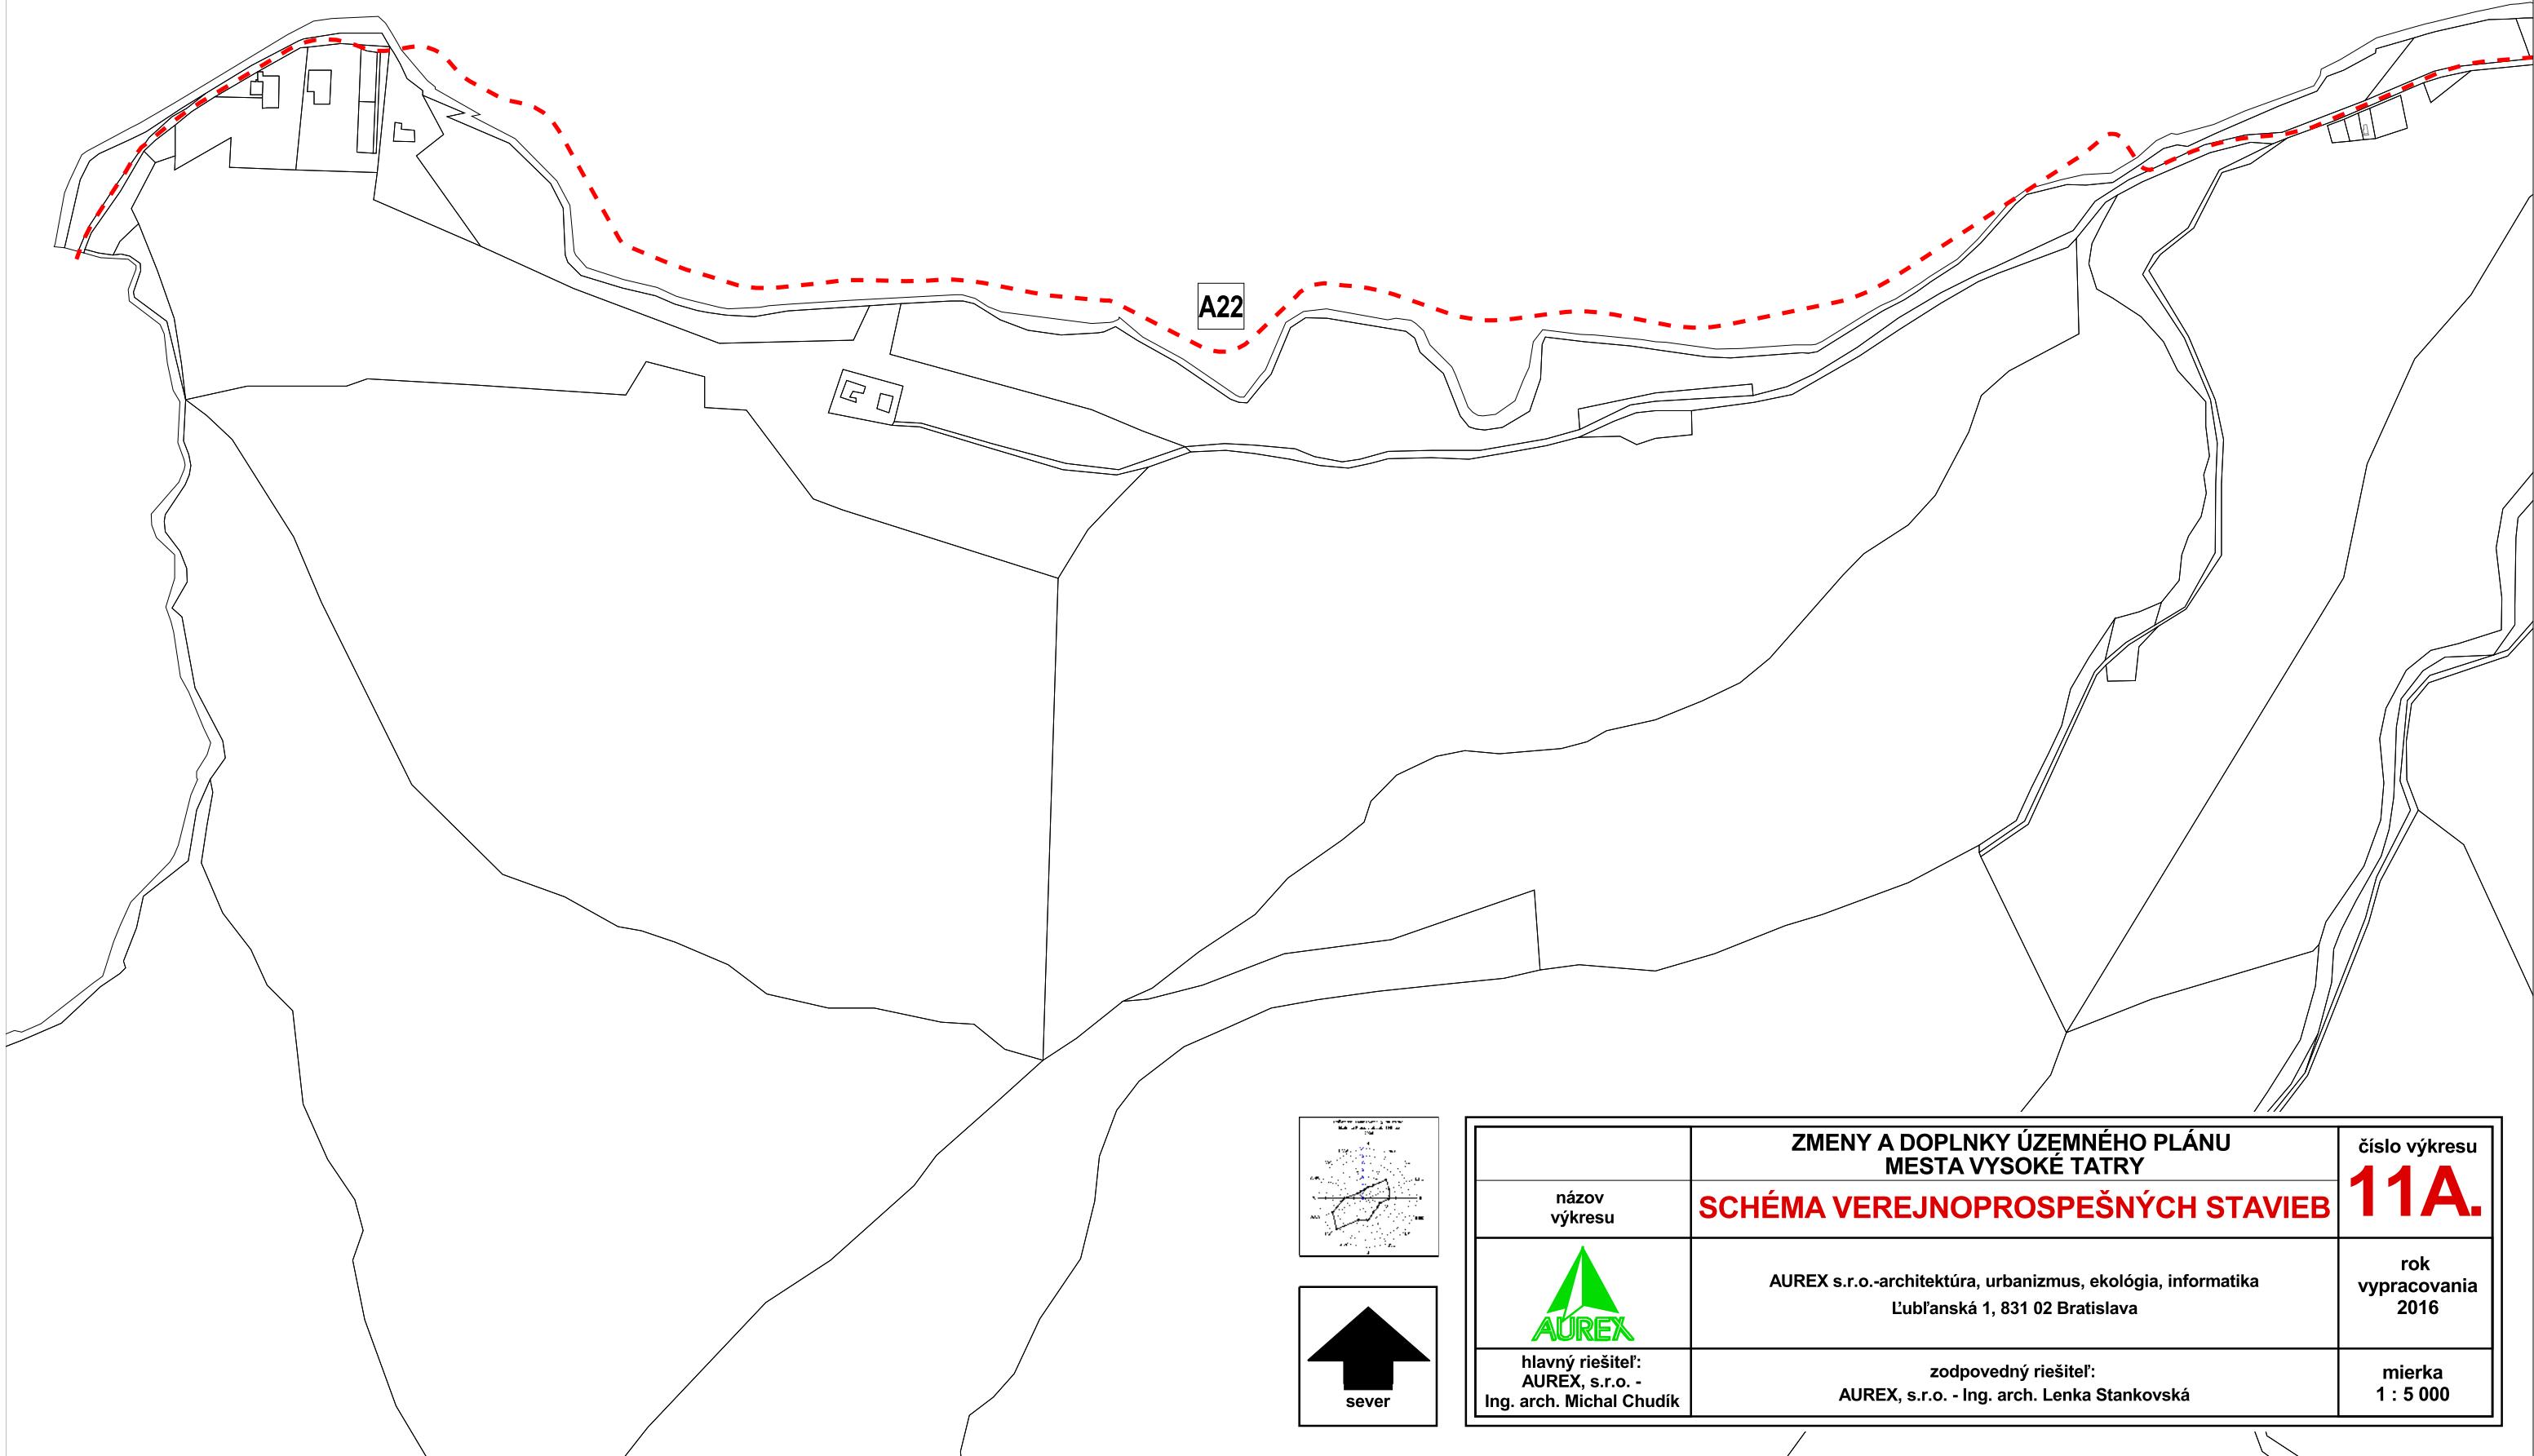

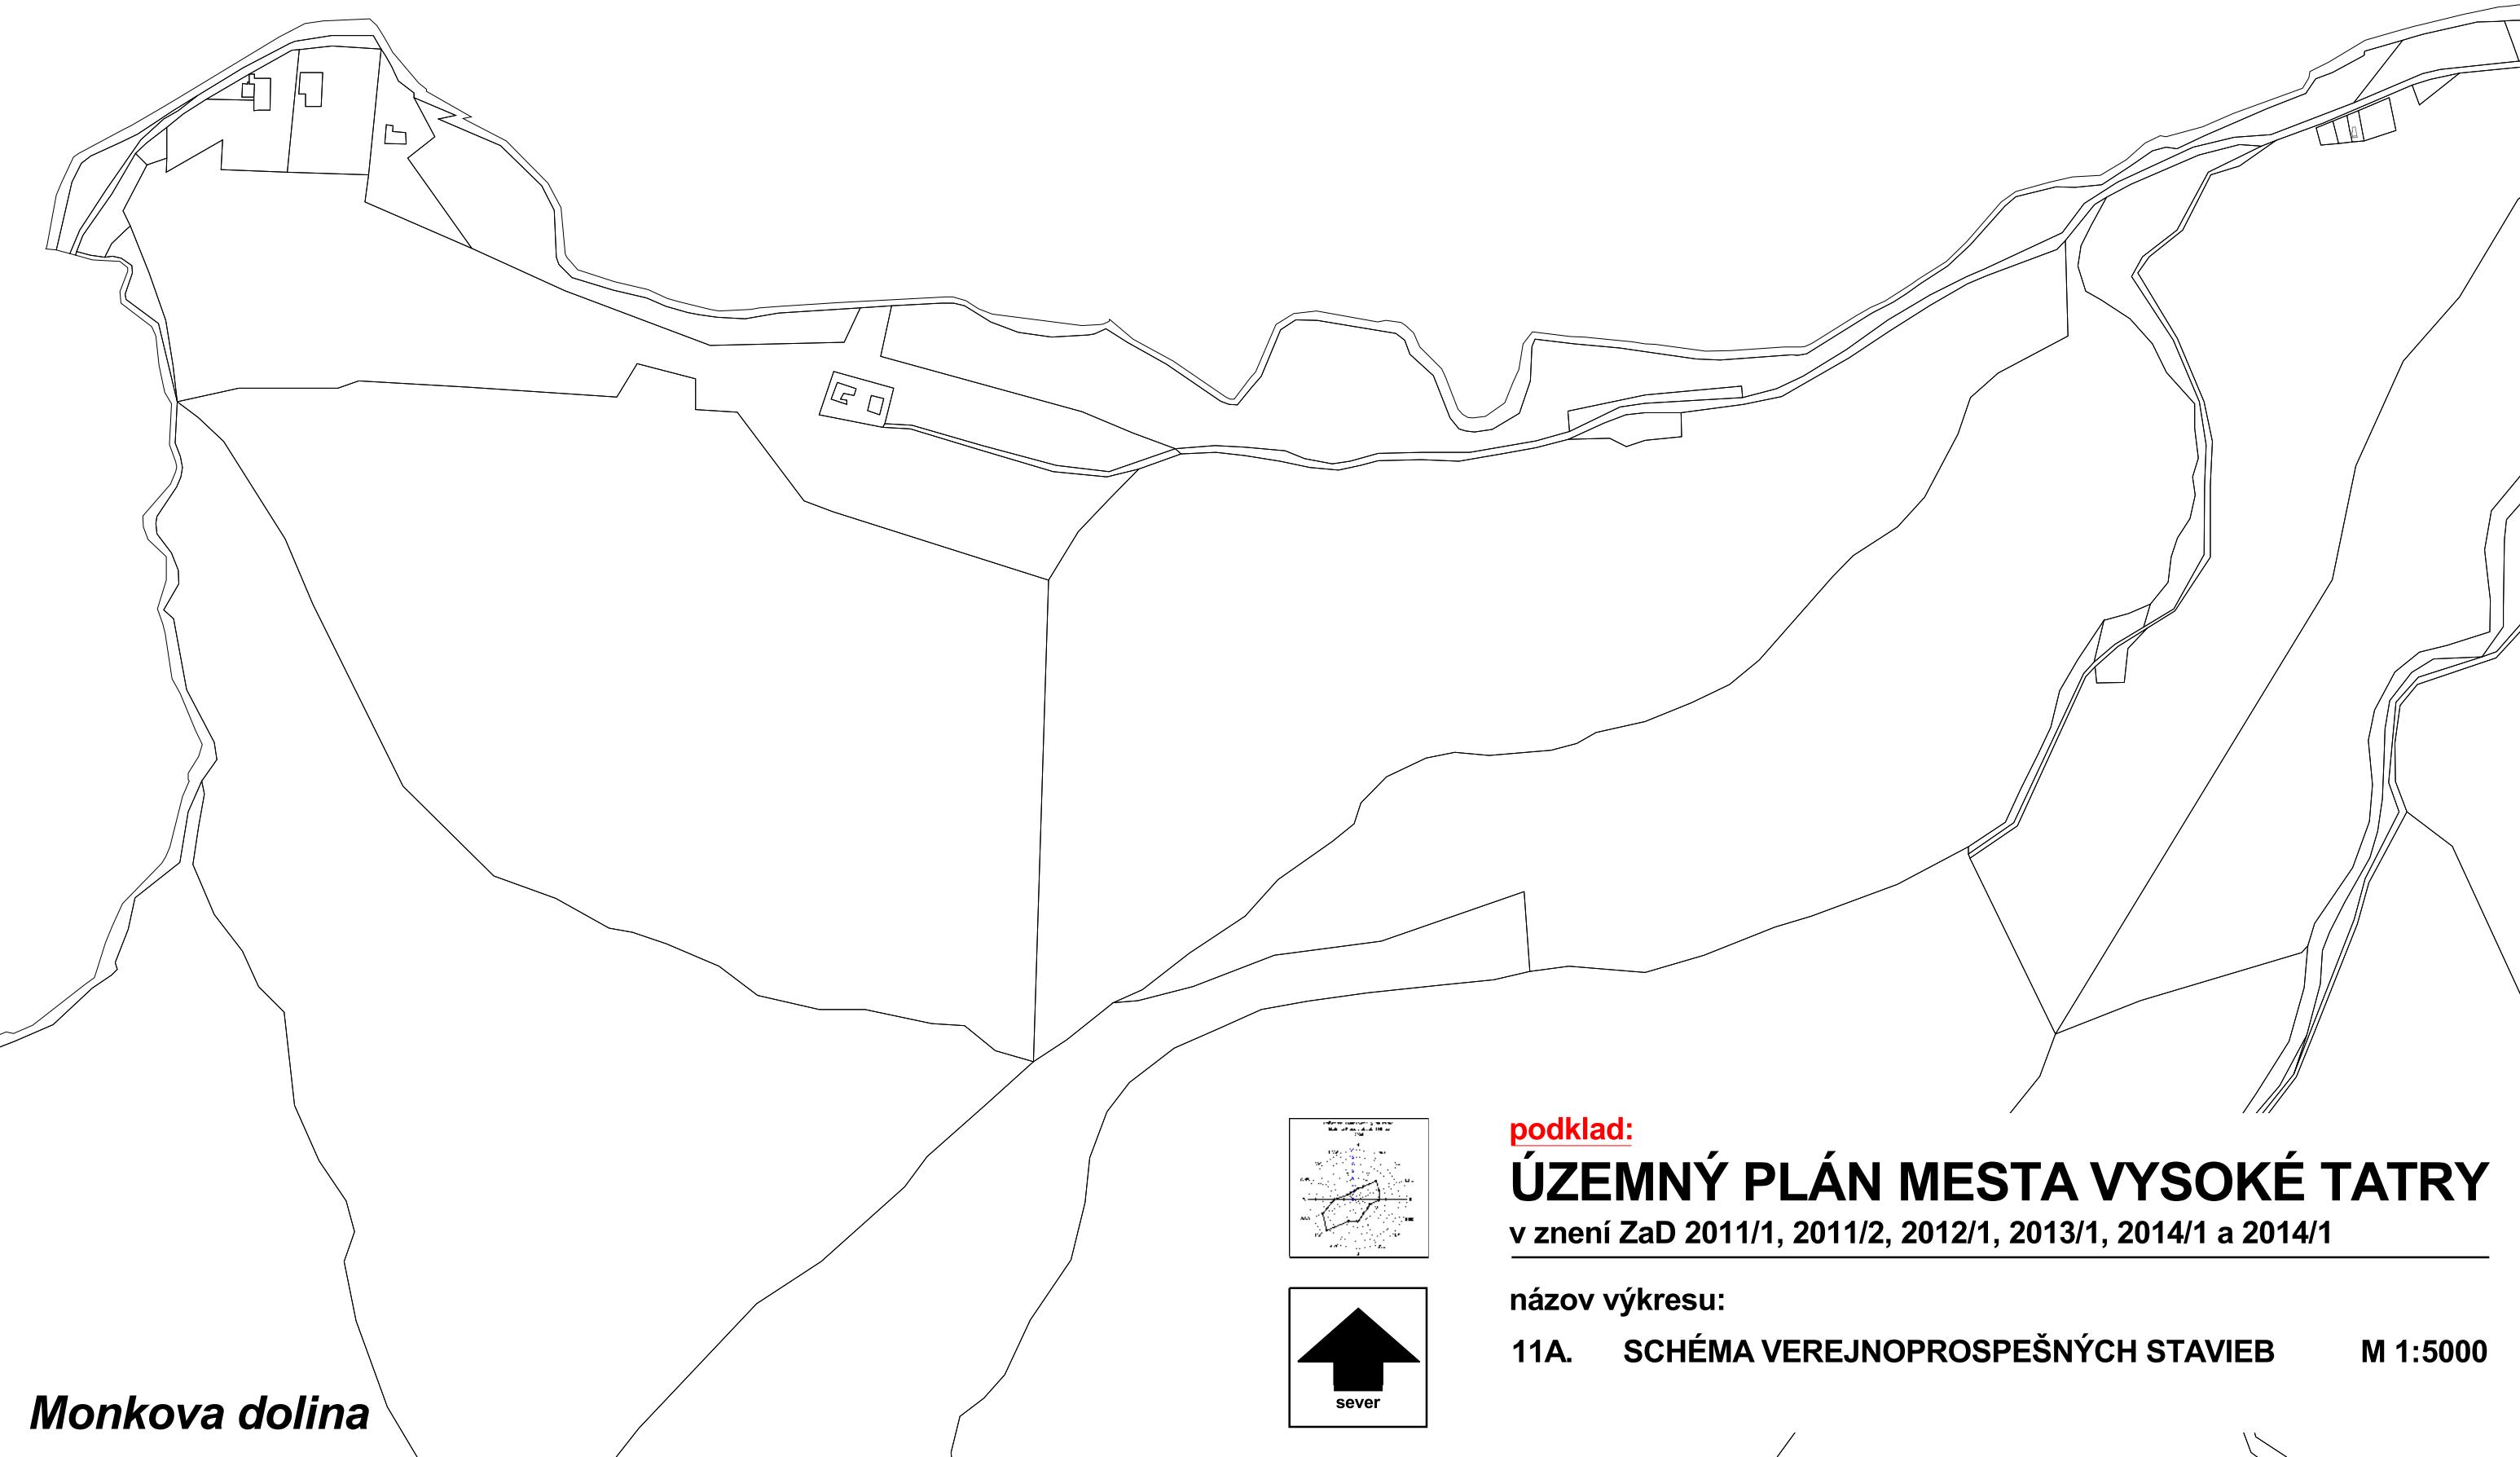

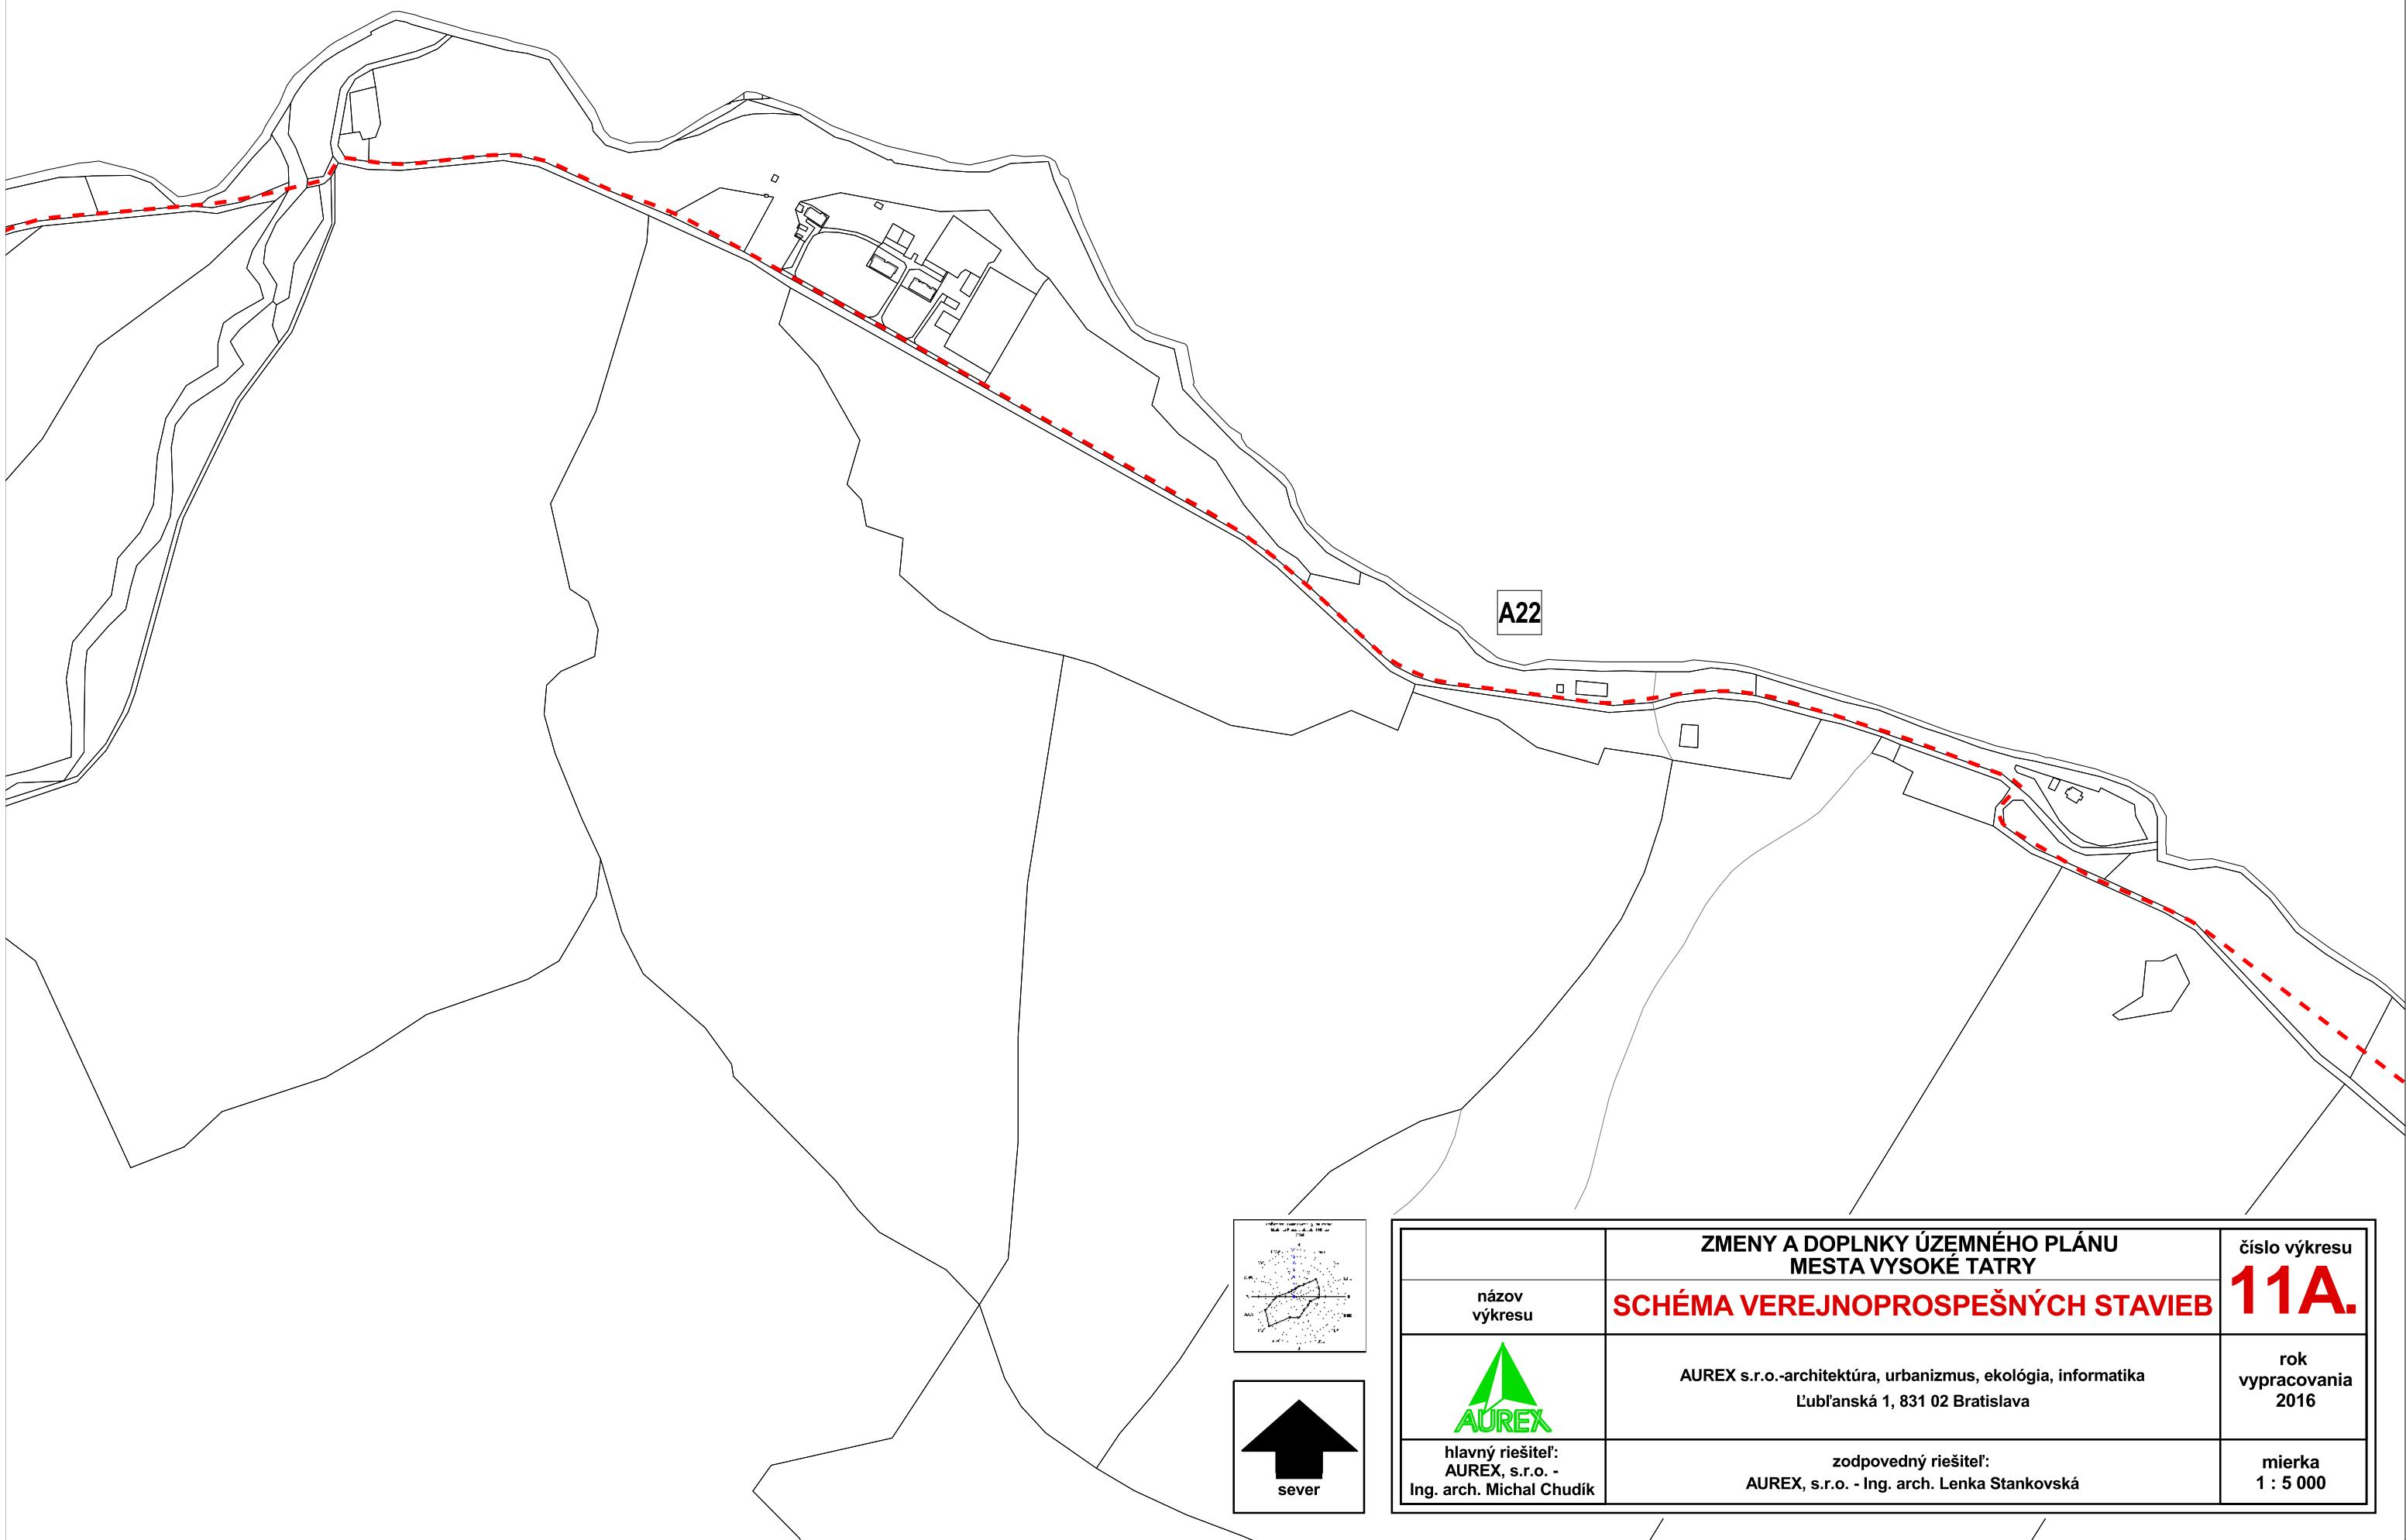

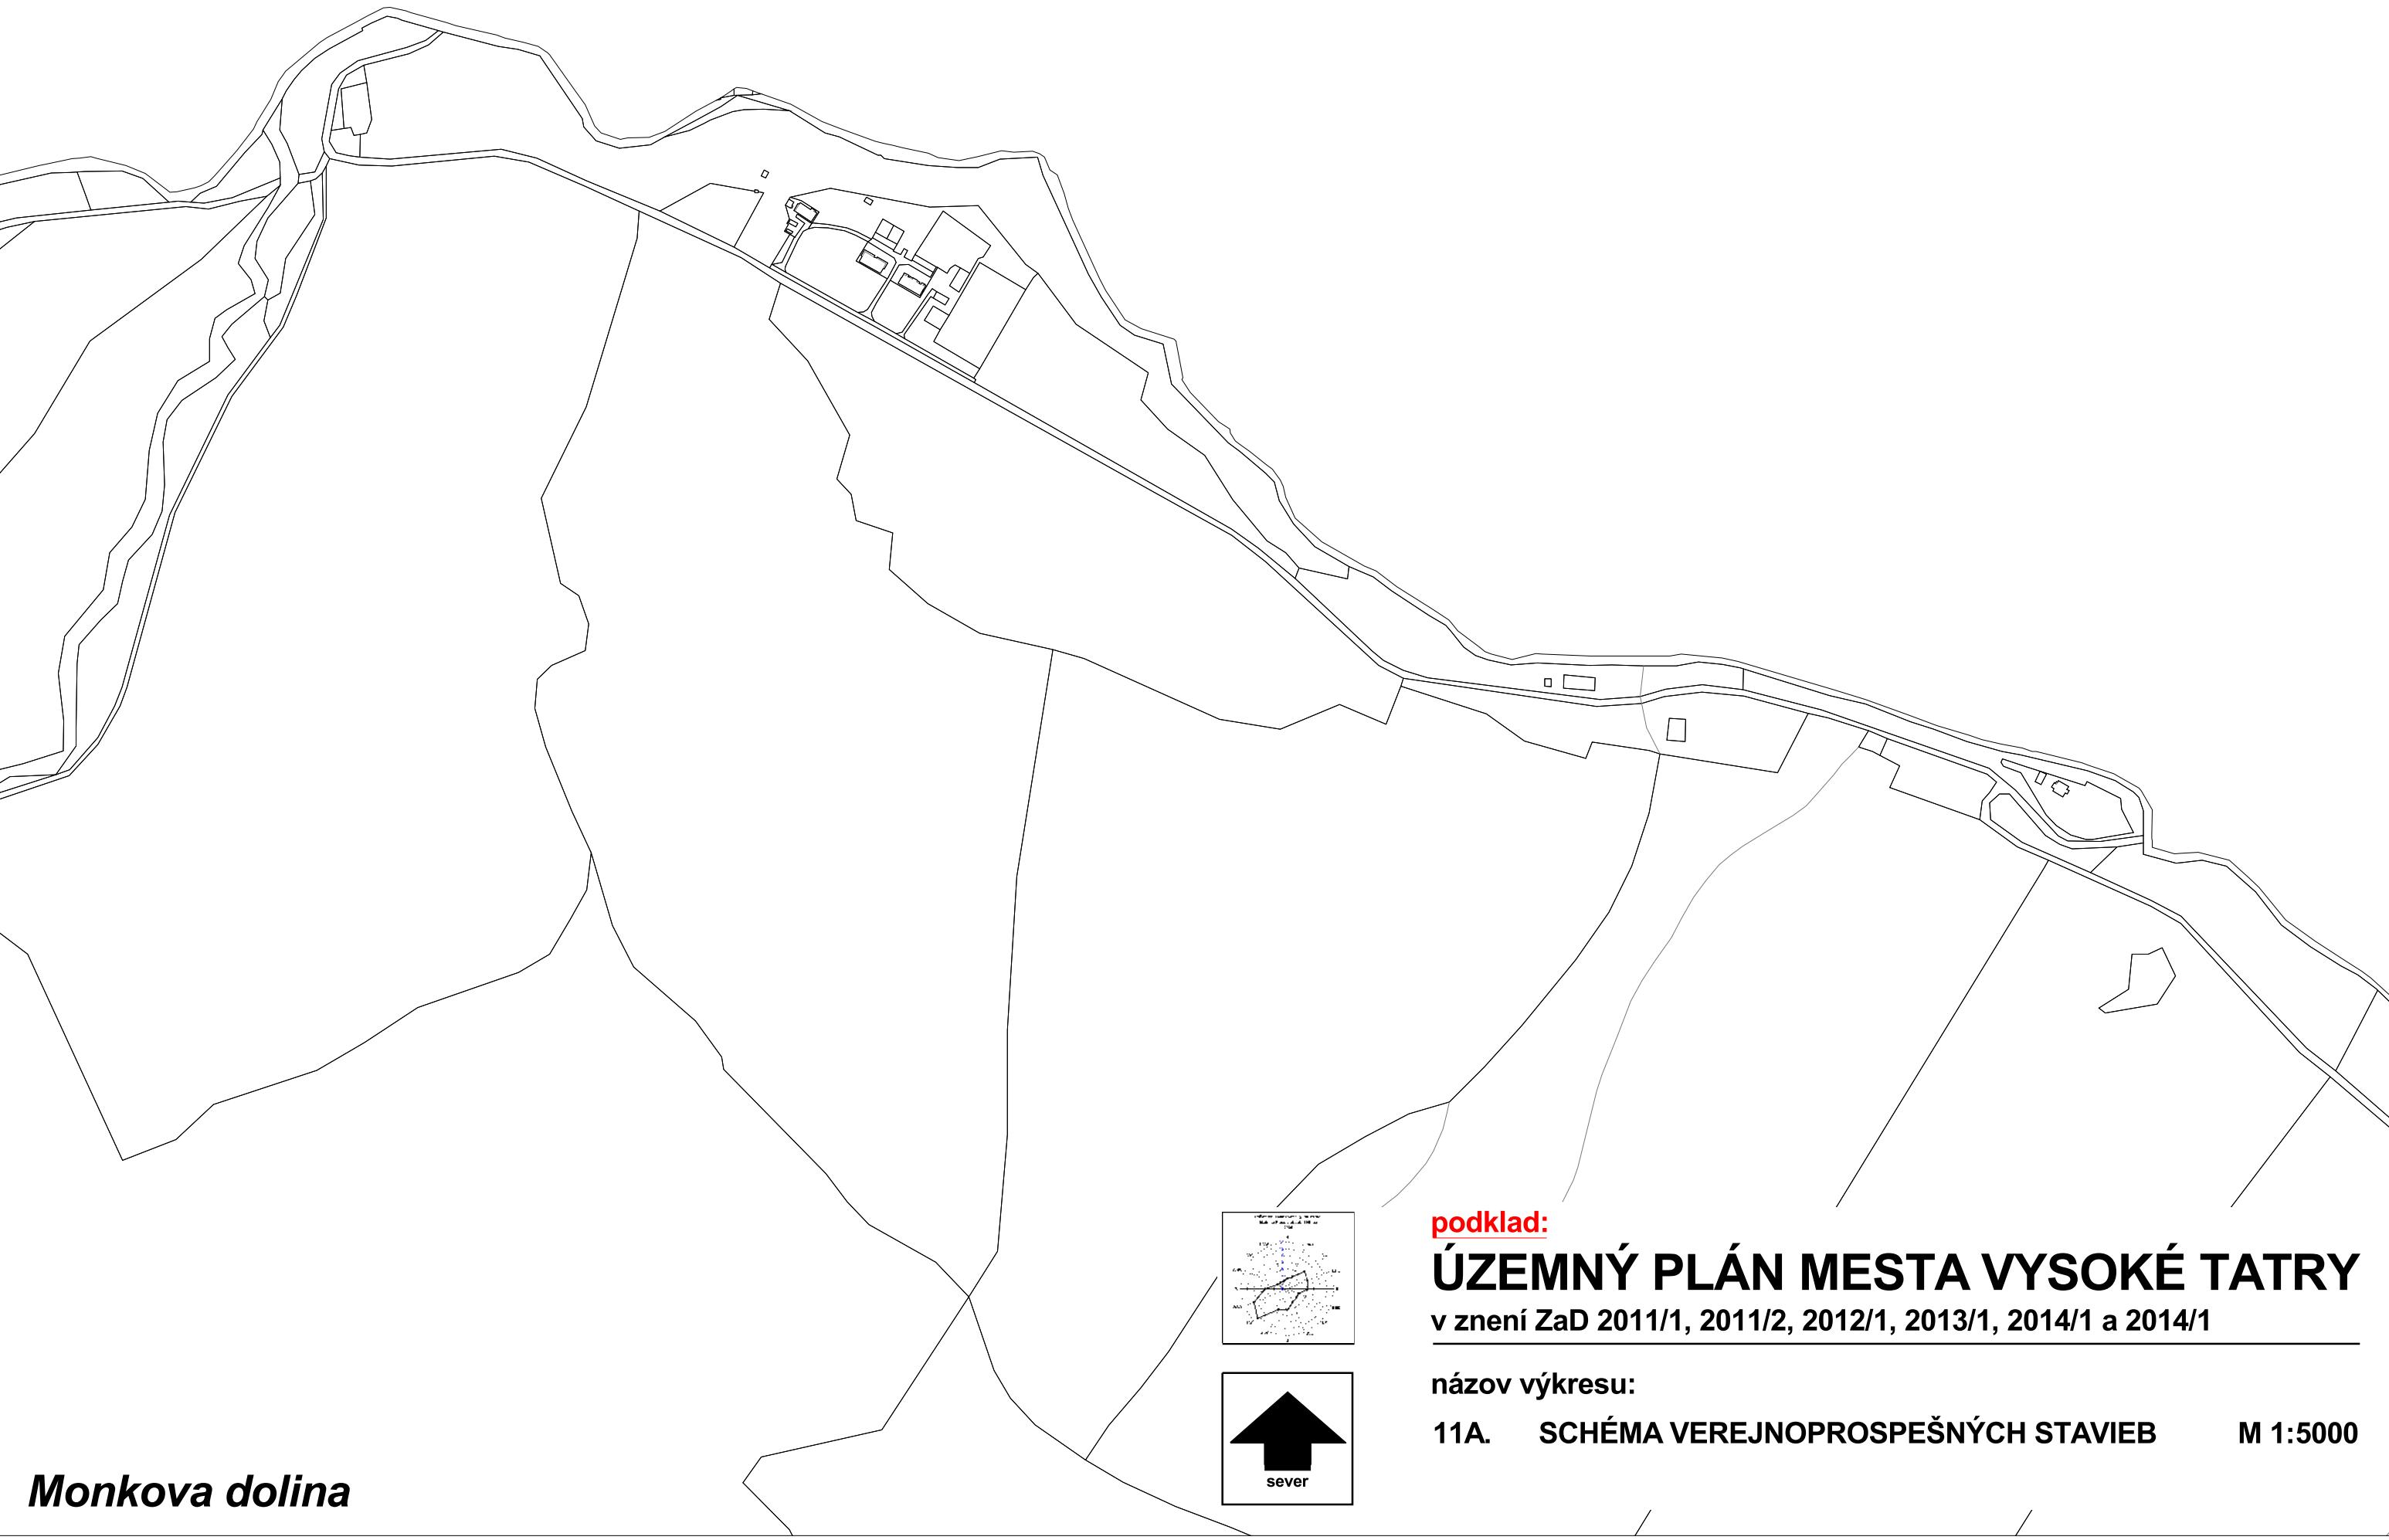



ZMENY A DOPLNKY ÚZEMNÉHO PLÁNU MESTA VYSOKÉ TATRY

č. 2015/1

etapa : NÁVRH

Legenda


- [Black line] Cesta II. triedy
- [Black dashed line] Cesta II. triedy - tunel
- [Grey line] Miestne komunikácie
- [Pink line] Zdvojkolajnenie TEŽ
- [Red dashed line] Cyklomagistrála
- [Yellow line] Hlavné pešie a cyklistické chodníky
- [Purple circle] Parkovisko
- [Blue square with cross] Vodojem
- [Blue circle] Vodný zdroj
- [Blue square] Úpravňa vody
- [Blue circle with cross] Čerpacia stanica vody
- [Blue line] Vodovodné potrubie
- [Pink line] Kanalizačné potrubie
- [Red square with cross] Čistiareň odpadových vôd
- [Pink arrow] 22 kV kábelové elektrické vedenie
- [Pink line] 10 kV kábelové elektrické vedenie
- [Red square] Transformovňa 22/10/0,4 kV
- [Red square] Transformovňa 10/0,4 kV
- [Green line] Stredotlaký plynovod
- [Purple circle] Požiarna zbrojnica
- [Teal circle] Heliport
- [Dark purple circle] Parkovací dom

- [Blue circle with 's+č' icon] Studňa a čerpacia stanica vody
- [Red square with 'čov' icon] Čistiareň odpadových vôd
- [Red square with 'vsn' icon] Vsakovacia nádrž
- [Red line] 22 kV vzdušné elektrické vedenie

podklad:

ÚZEMNÝ PLÁN MESTA VYSOKÉ TATRY


v znení ZaD 2011/1, 2011/2, 2012/1, 2013/1, 2014/1 a 2014/2

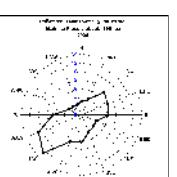

názov výkresu:

11A. SCHÉMA VEREJNOPROSPEŠNÝCH STAVIEB

M 1:5000

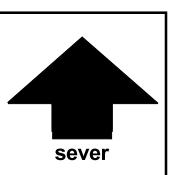





ZMENY A DOPLNKY ÚZEMNÉHO PLÁNU MESTA VYSOKÉ TATRY

č. 2015/1

lokalita A22

etapa : NÁVRH

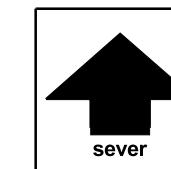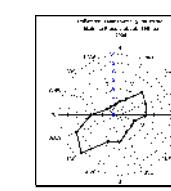

názov výkresu	ZMENY A DOPLNKY ÚZEMNÉHO PLÁNU MESTA VYSOKÉ TATRY	číslo výkresu
	SCHÉMA VEREJNOPROSPEŠNÝCH STAVIEB	11A.
	AUREX s.r.o.-architektúra, urbanizmus, ekológia, informatika Ľubľanská 1, 831 02 Bratislava	rok vypracovania 2016
hlavný riešiteľ: AUREX, s.r.o. - Ing. arch. Michal Chudík	zodpovedný riešiteľ: AUREX, s.r.o. - Ing. arch. Lenka Stankovská	mierka 1 : 5 000



ZMENY A DOPLNKY ÚZEMNÉHO PLÁNU MESTA VYSOKÉ TATRY



č. 2015/1

etapa : NÁVRH



Legenda

- [Black line] Cesta II. triedy
 - [Black dashed line] Cesta II. triedy - tunel
 - [Grey line] Miestne komunikácie
 - [Pink line] Zdvojkolajnenie TEŽ
 - [Red dashed line] Cyklomagistrála
 - [Yellow line] Hlavné pešie a cyklistické chodníky
 - [Purple circle] Parkovisko
 - [Blue square with cross] Vodojem
 - [Blue circle] Vodný zdroj
 - [Blue square] Úpravňa vody
 - [Blue circle with cross] Čerpacia stanica vody
 - [Blue line] Vodovodné potrubie
 - [Pink line] Kanalizačné potrubie
 - [Pink square] Čistiareň odpadových vôd
 - [Pink arrow] 22 kV kábelové elektrické vedenie
 - [Pink line] 10 kV kábelové elektrické vedenie
 - [Red square] Transformovňa 22/10/0,4 kV
 - [Red square] Transformovňa 10/0,4 kV
 - [Green line] Stredotlaký plynovod
 - [Pink circle] Požiarna zbrojnica
 - [Teal circle] Heliport
 - [Purple circle] Parkovací dom
-
- [Blue circle with 's+čs' icon] Studňa a čerpacia stanica vody
 - [Red square with 'čov' icon] Čistiareň odpadových vôd
 - [Red square with 'vsn' icon] Vsakovacia nádrž
 - [Red line] 22 kV vzdušné elektrické vedenie

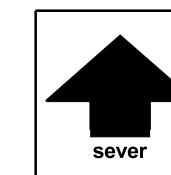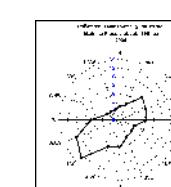

podklad:

ÚZEMNÝ PLÁN MESTA VYSOKÉ TATRY

v znení ZaD 2011/1, 2011/2, 2012/1, 2013/1, 2014/1 a 2014/2

názov výkresu:

11A. SCHÉMA VEREJNOPROSPEŠNÝCH STAVIEB

M 1:5000