


~~Wzkręś č. 3 (mierka 1: 10 000)~~

~~UPN obce Višňuk v úplnom znení podľa ZAD 02/2014~~

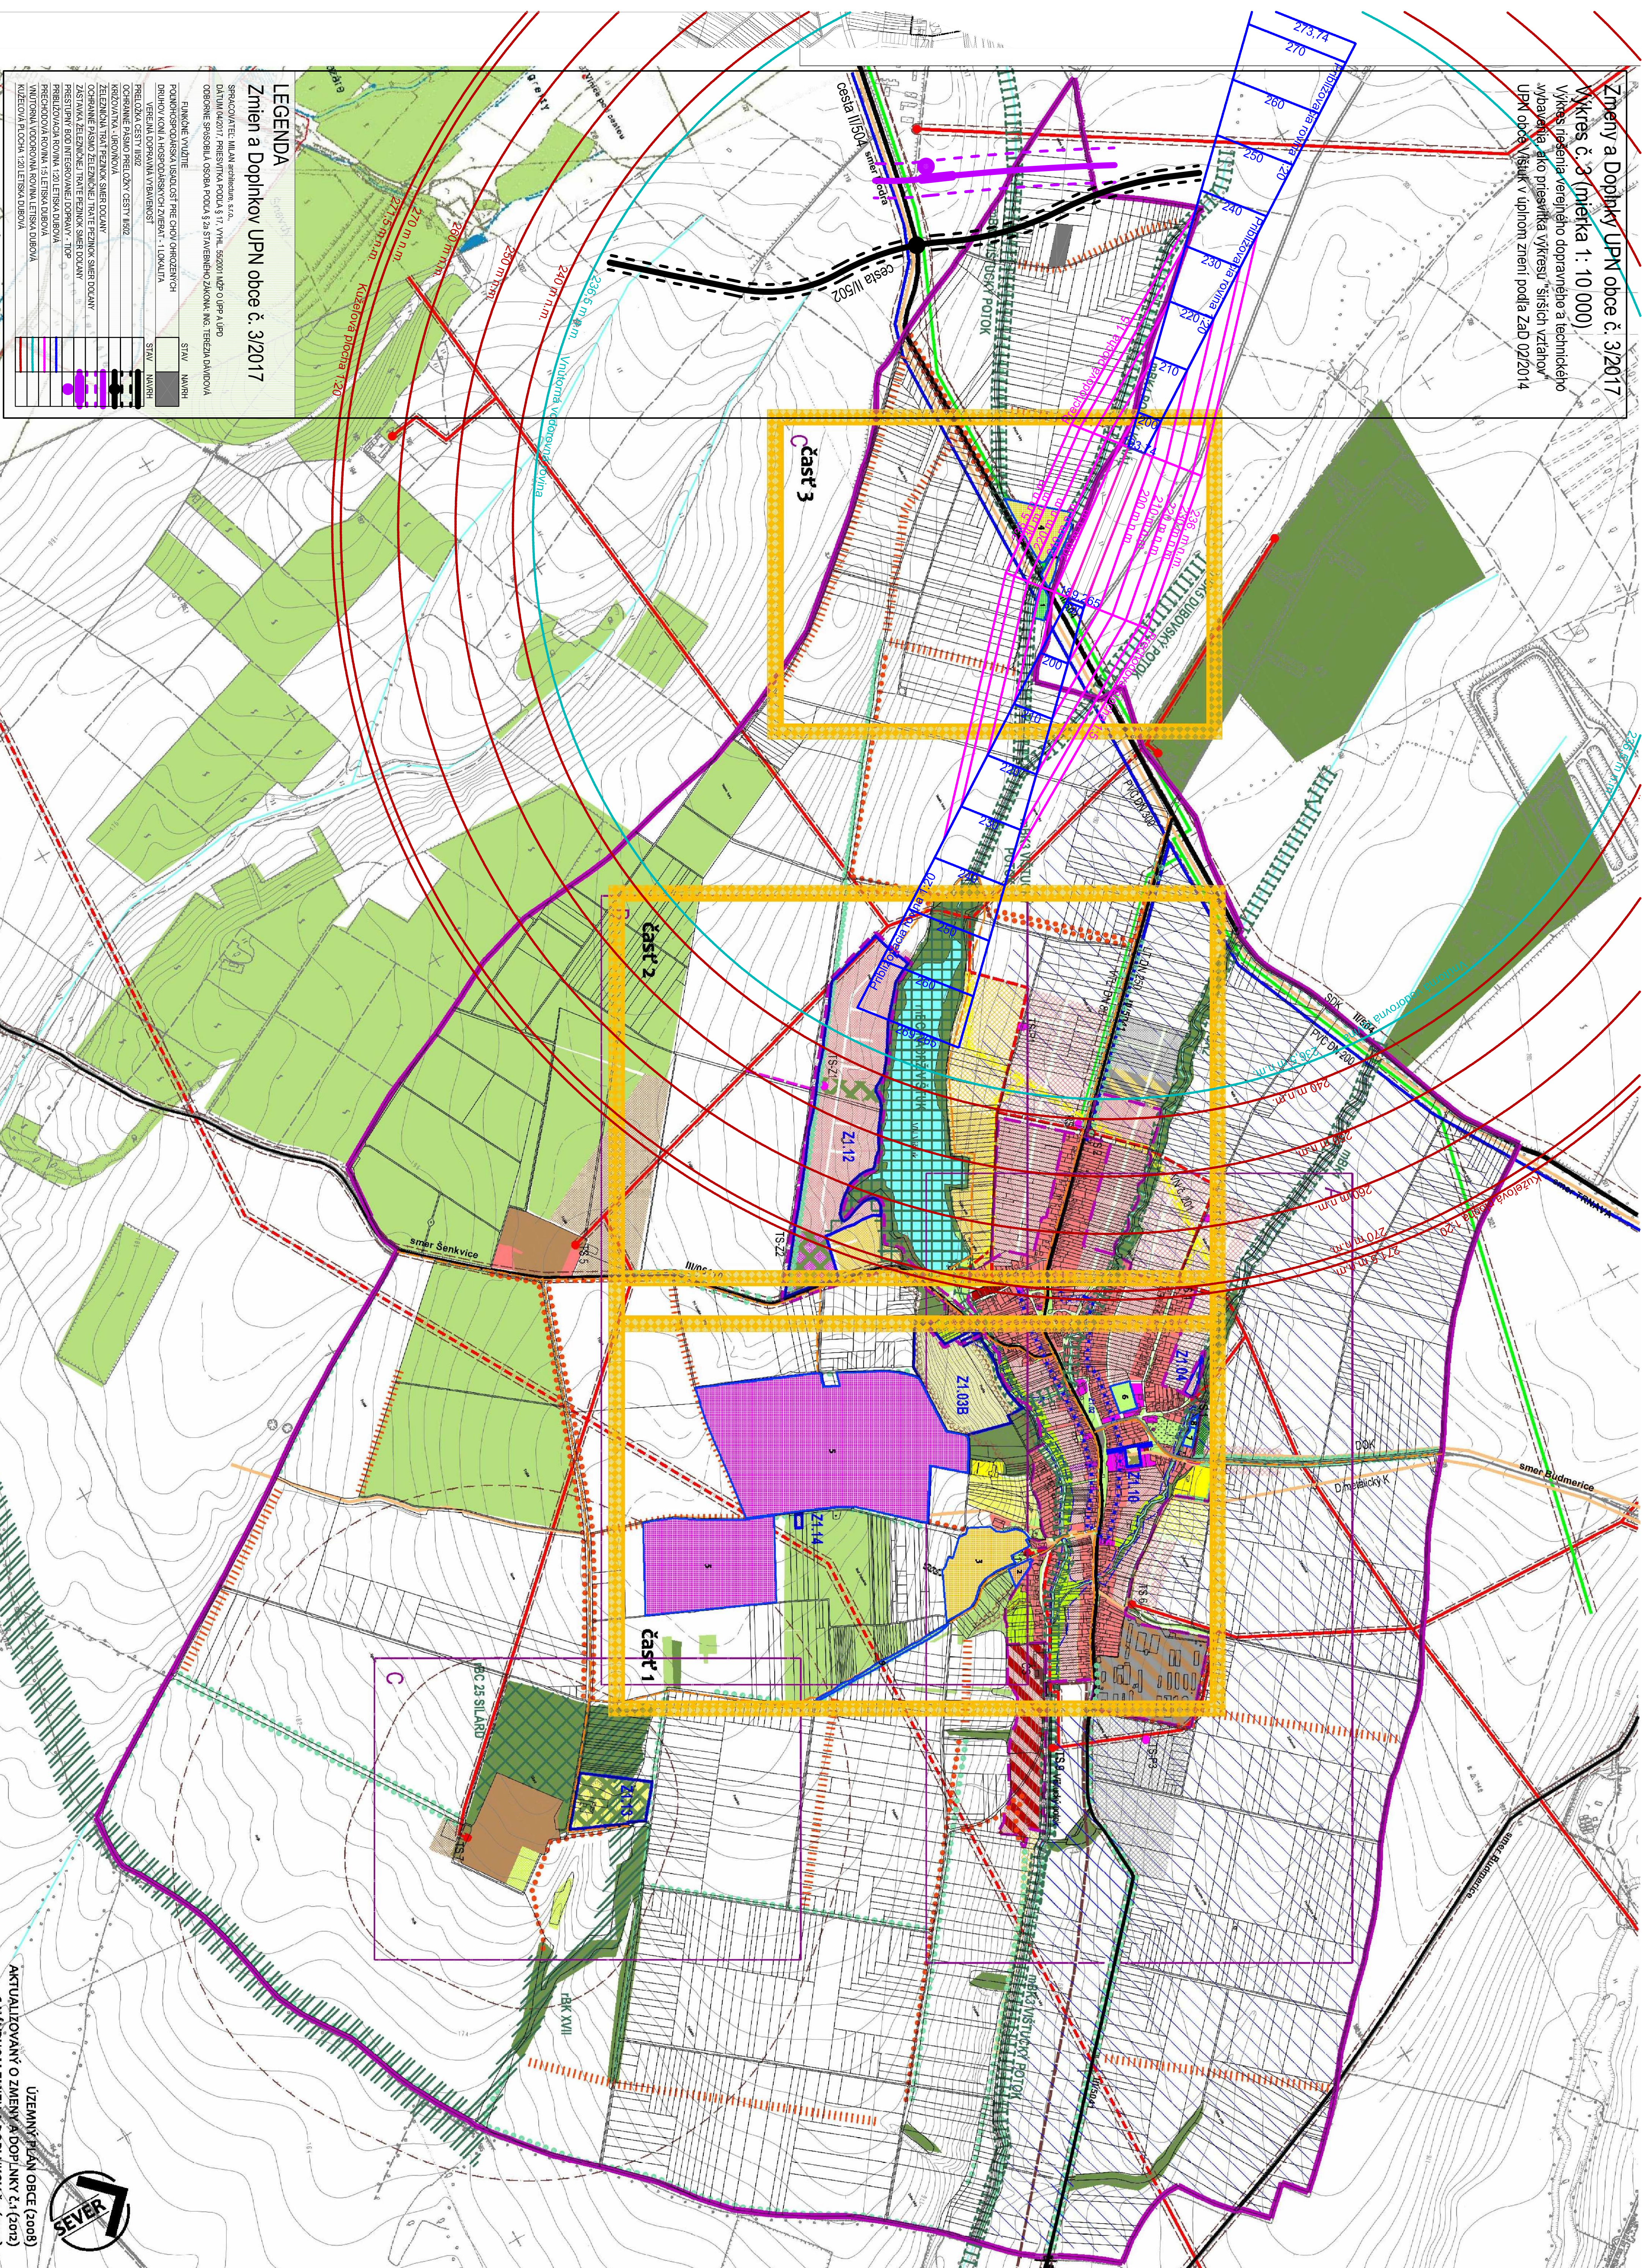

Zmien a Doplnkov UPN obce č. 3/2017

SPRACOVATEL: MILAN architecture, s.r.o.,

ODBORNE SPÓSIBILÁ OSOBA PODĽA § 2a STAVEBNÉHO ZÁKONA: ING. TERÉZIA DÁVIDOVÁ

FUNKČNÉ VYUŽITIE

DRUHOV KONÍ A HOSPODÁRSKÝCH ZVIERAT - 1 LOKALITA

PRELOŽKA CESTY III/502

KRIŽOVATKA - ÚROVNŇOVÁ
OCHRANĚNÉ PÁSMO PŘELOŽKI ČES 1 III/302

ZELEZNIČNÁ IBA1 PEZINOK SMER DOBANY
OCHRANNE PÁSMA ŽELEZNIČNEJ TRATE PEZINOK SMER D

**ZASTAVKA ZELEZNICNEJ TRATE PEZINOK SMER DO LANY
PRESTIPLNÝ BOD INTEGROVANEJ DOPRAVY • TIOP**

PRIKLADNÁ ROVINA 1:20 LETISKA DUBOVÁ

VNUTORNA VODROVNINA ROVINA LETISKA DUBOVÁ

UŽEMNÝ PLÁN OBCE (2008)
AKTUALIZOVANÝ O ZMENY A DOPLNKY Č.1 (2012)
S NÁVRHOM ZMENY A DOPLNKOV Č.2 (2014)

M = 1 : 10000

