



s.r.o.

Architektúra, urbanizmus, ekológia, informatika, Lúblanská 1, 831 02 Bratislava

## **ZMENY A DOPLNKY ÚZEMNÉHO PLÁNU MESTA VYSOKÉ TATRY Č. 2016/1**





### **GRAFICKÁ ČASŤ – ČASŤ A**

December 2017



Štrbské Pleso

Bachledova dolina

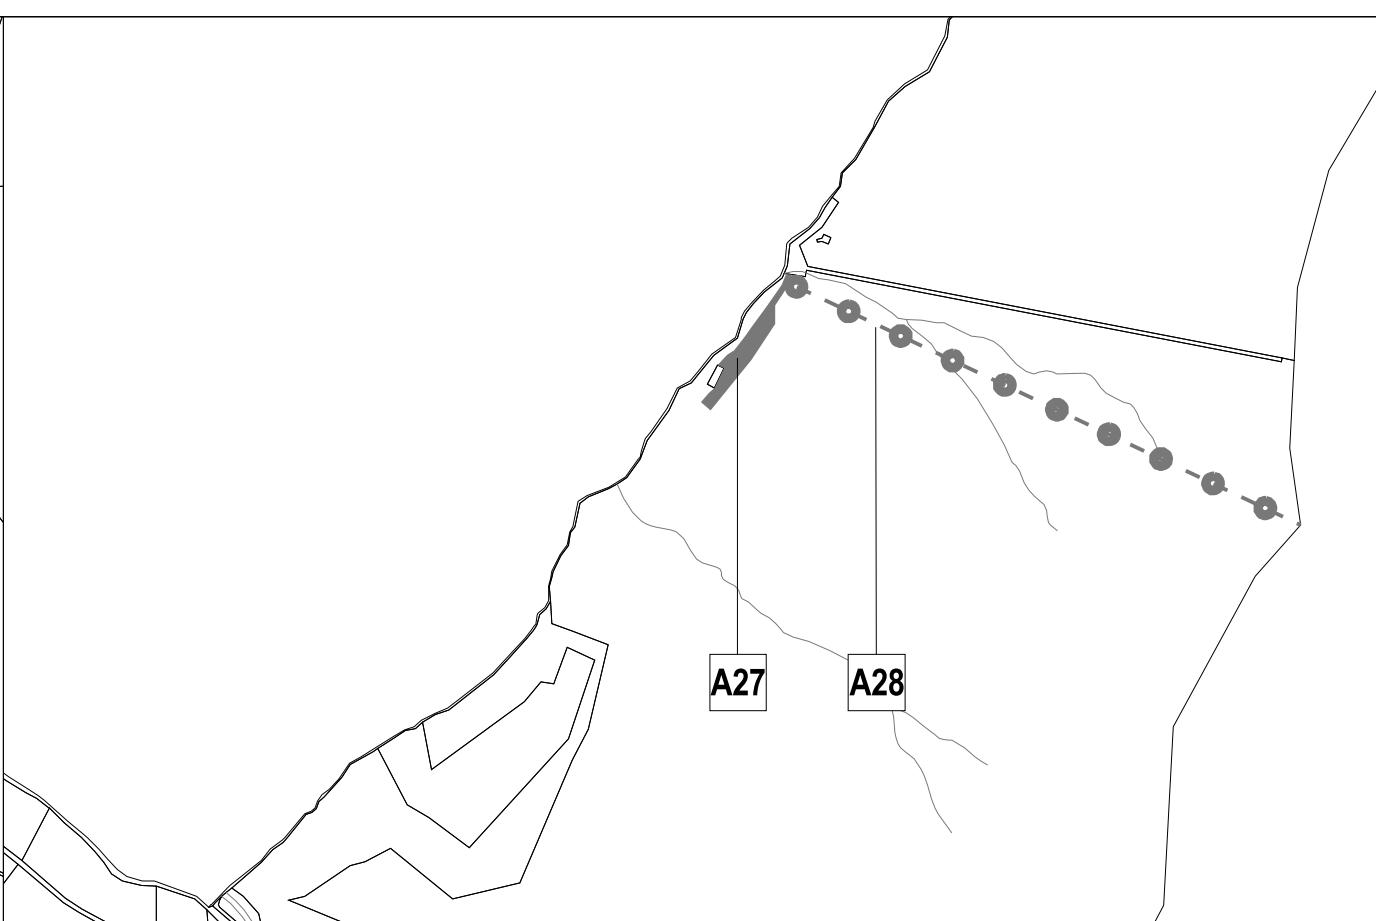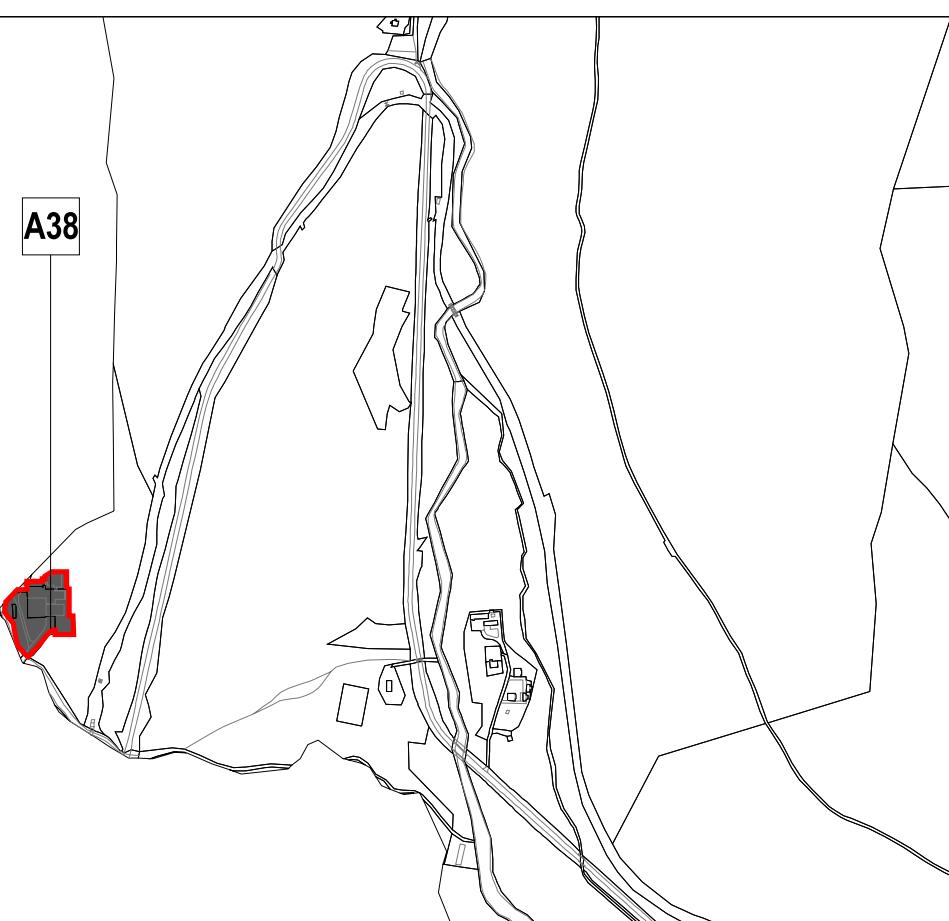




Vyšné Hágy

Tatranská Kotlina

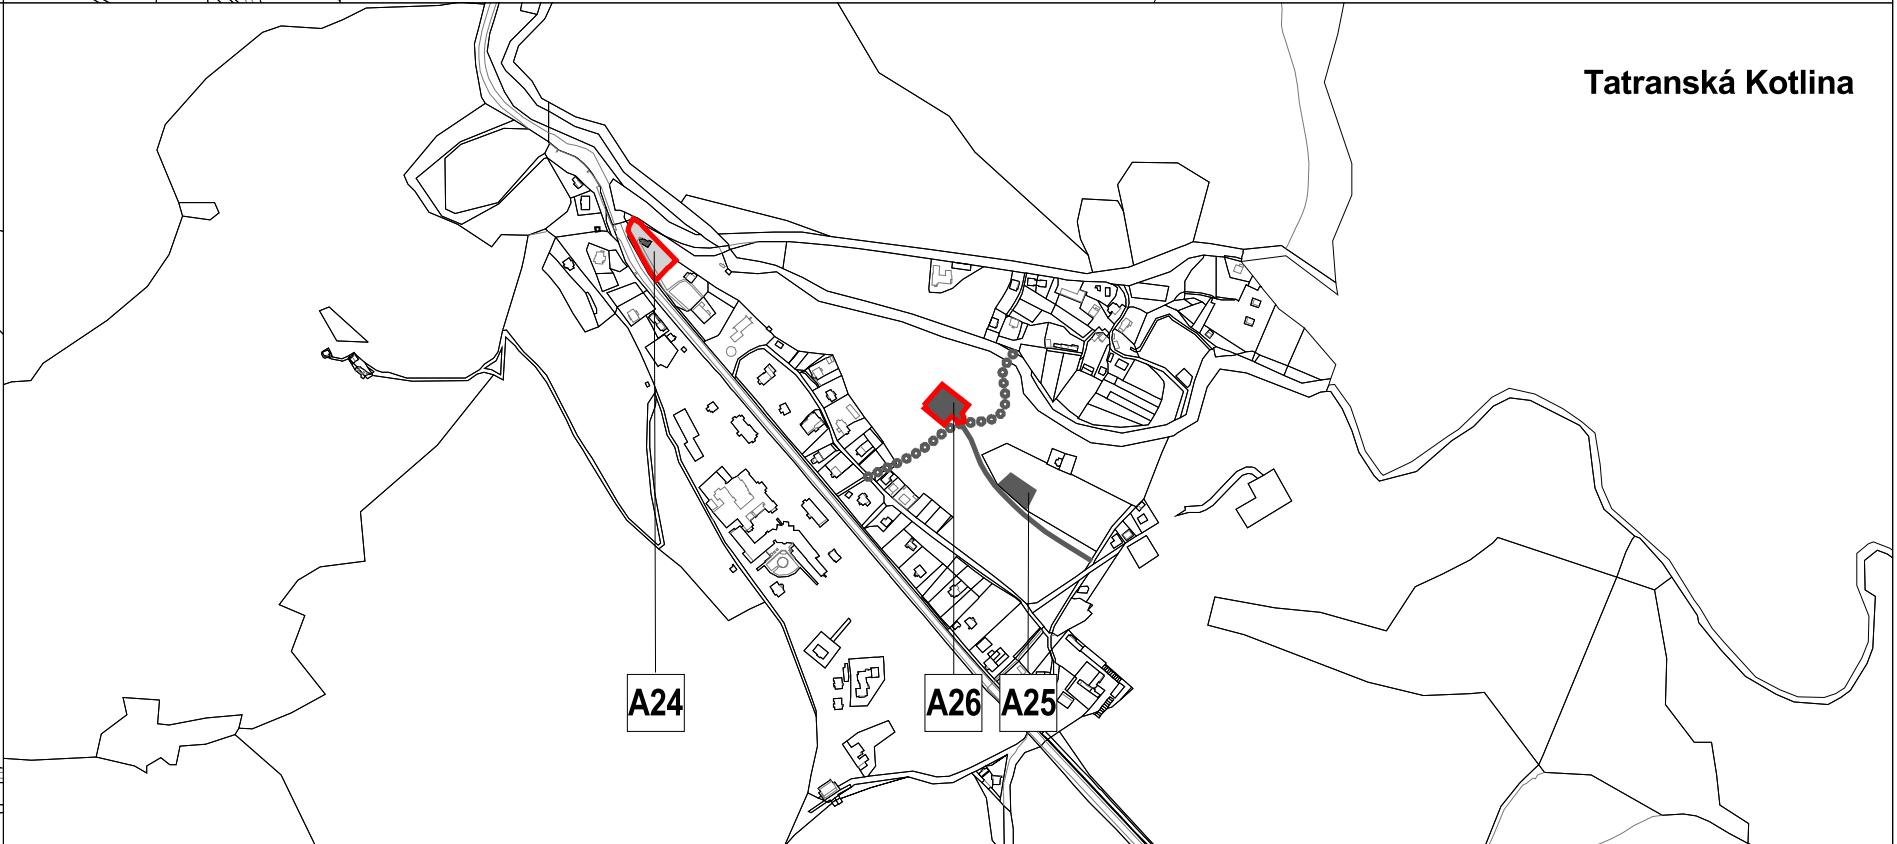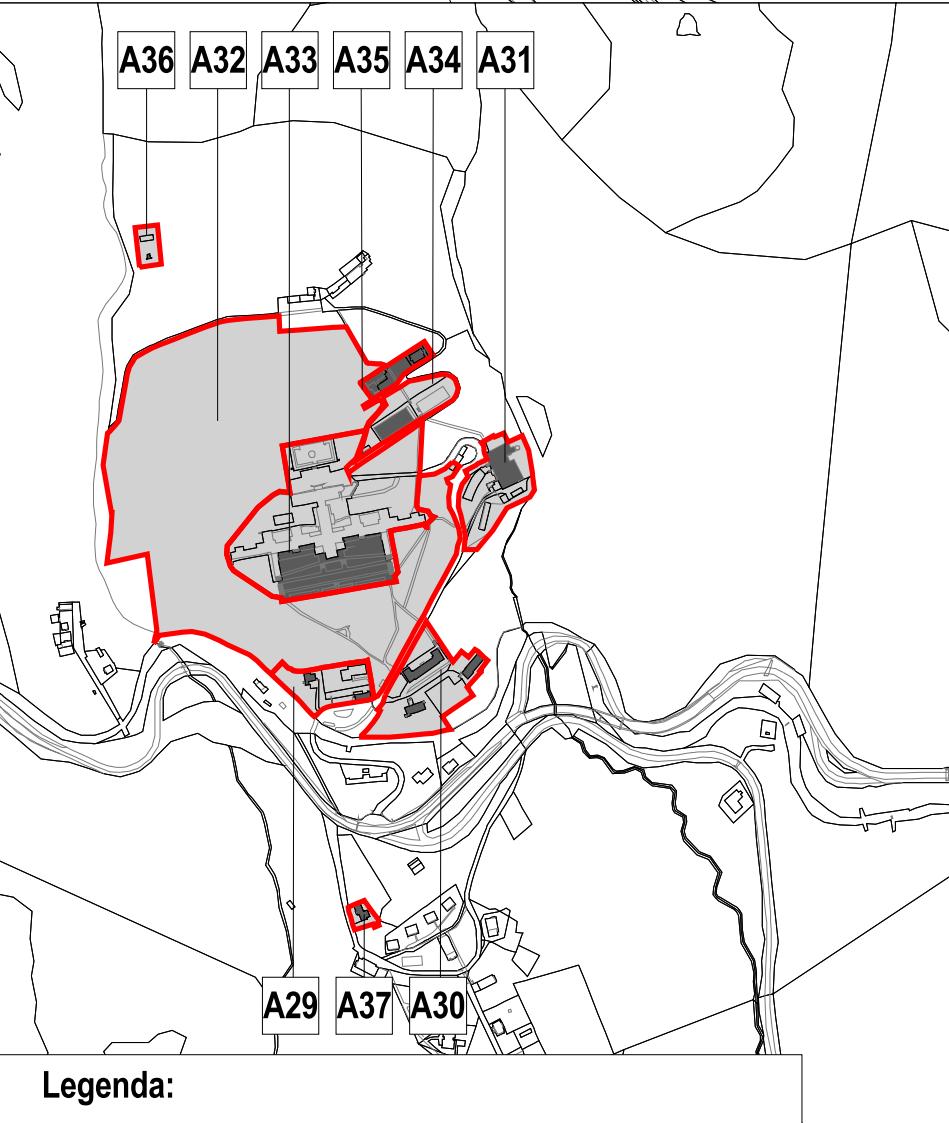

**Legenda:**

zmeny prejavujúce sa v grafickej a textovej časti  
zmeny prejavujúce sa v textovej časti

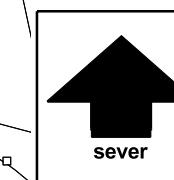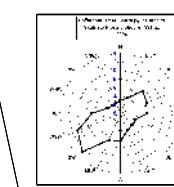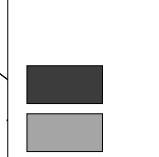

**ZMENY A DOPLNKY ÚZEMNÉHO PLÁNU  
MESTA VYSOKÉ TATRY**


**SCHÉMA ZMIEN A DOPLNKOV**

**A**

názov výkresu	<b>ZMENY A DOPLNKY ÚZEMNÉHO PLÁNU MESTA VYSOKÉ TATRY</b>	
<b>SCHÉMA ZMIEN A DOPLNKOV</b>		<b>A</b>
	AUREX s.r.o.-architektúra, urbanizmus, ekológia, informatika Ľubľanská 1, 831 02 Bratislava	rok vypracovania 2017
hlavný riešiteľ: Ing. arch. Michal Chudík	zodpovední riešitelia: AUREX s.r.o. - Ing. arch. Lenka Stankovská	mierka 1 : 10 000

## Štrbské Pleso


A38

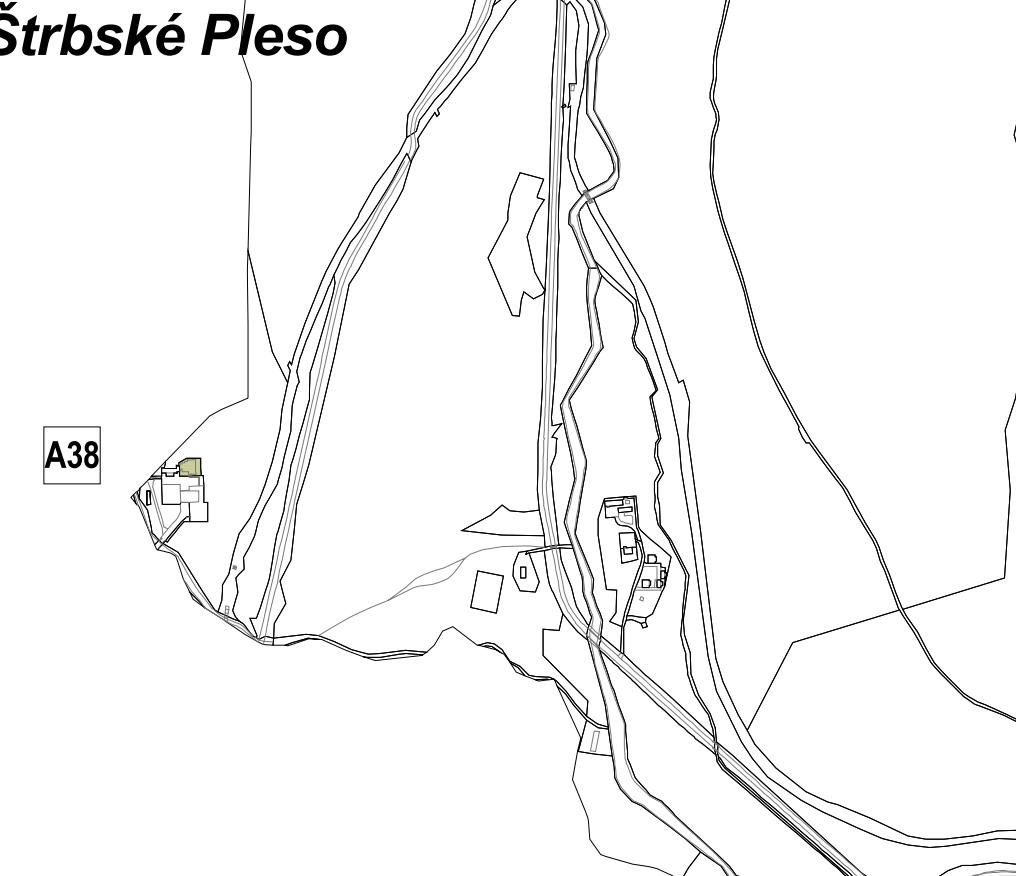

## Bachledova dolina

A27


A28

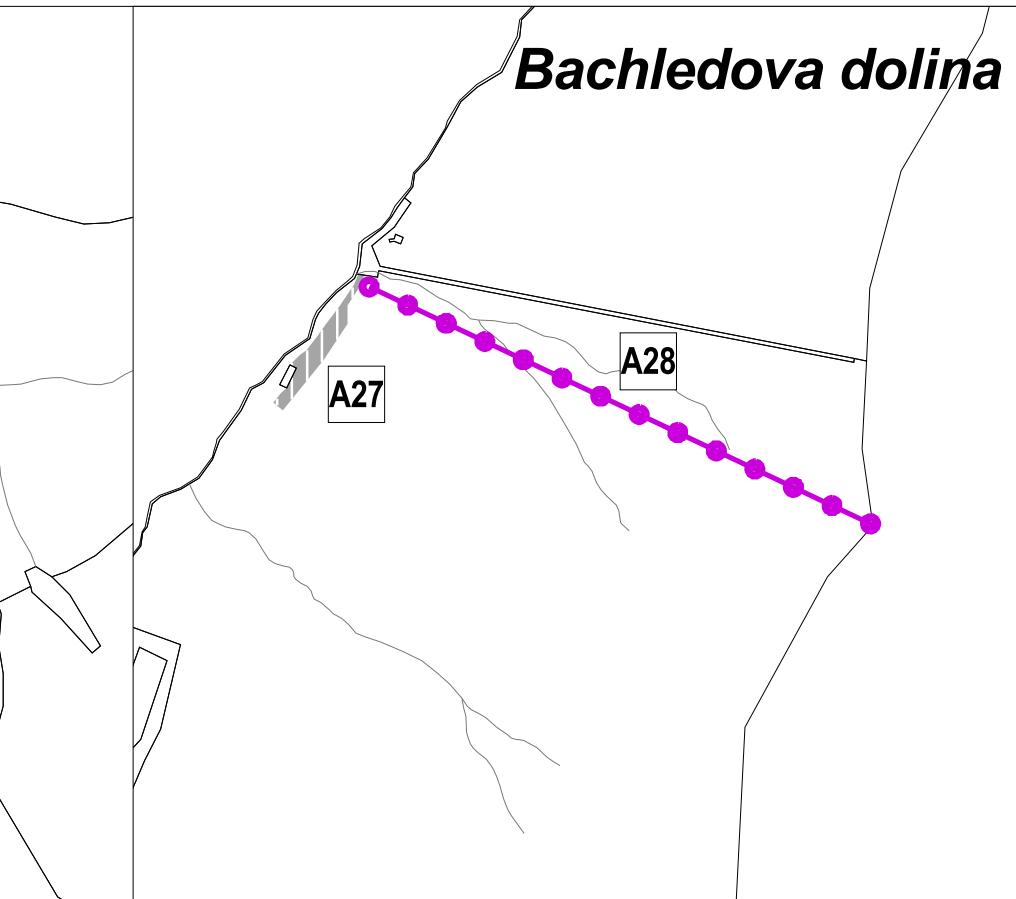

A33 A35 A34 A31

A36

A29 A37 A30

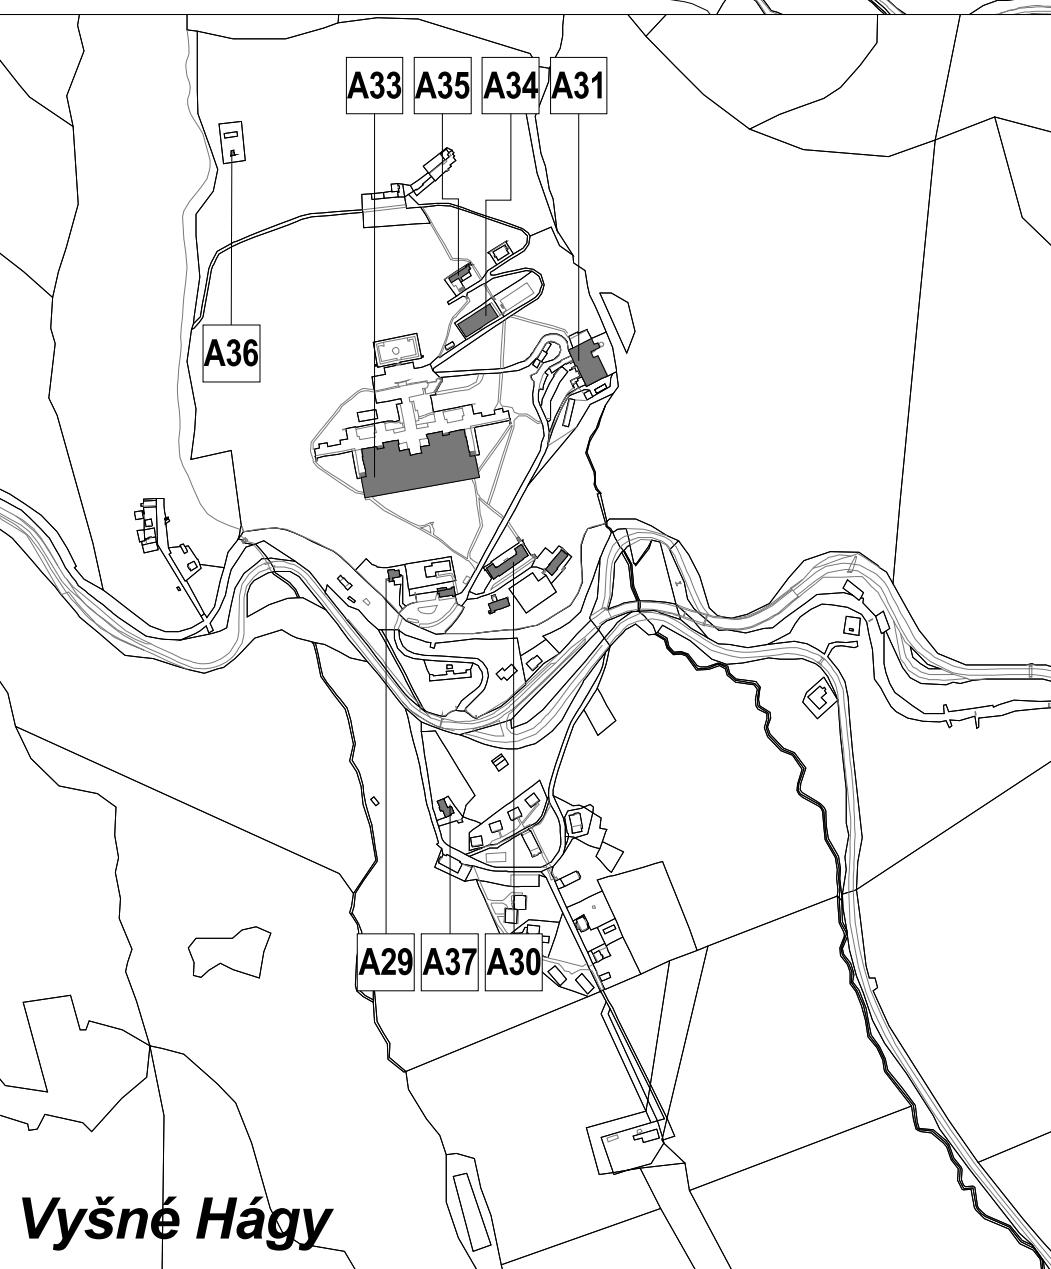



A24

A26

A25



## Tatranská Kotlina

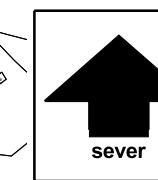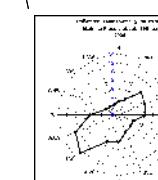

## Vyšné Hágy


ZMENY A DOPLNKY ÚZEMNÉHO PLÁNU  
MESTA VYSOKÉ TATRY

číslo výkresu

**MVT2**

### KOMPLEXNÝ URBANISTICKÝ NÁVRH

názov výkresu	AUREX s.r.o.-architektúra, urbanizmus, ekológia, informatika Dúbravská cesta 9, 841 04 Bratislava		rok vypracovania
			2017
hlavný riešiteľ: AUREX, s.r.o. - Ing. arch. Michal Chudík	zodpovedný riešiteľ: AUREX, s.r.o. - Ing. arch. Lenka Stankovská		mierka 1 : 10 000

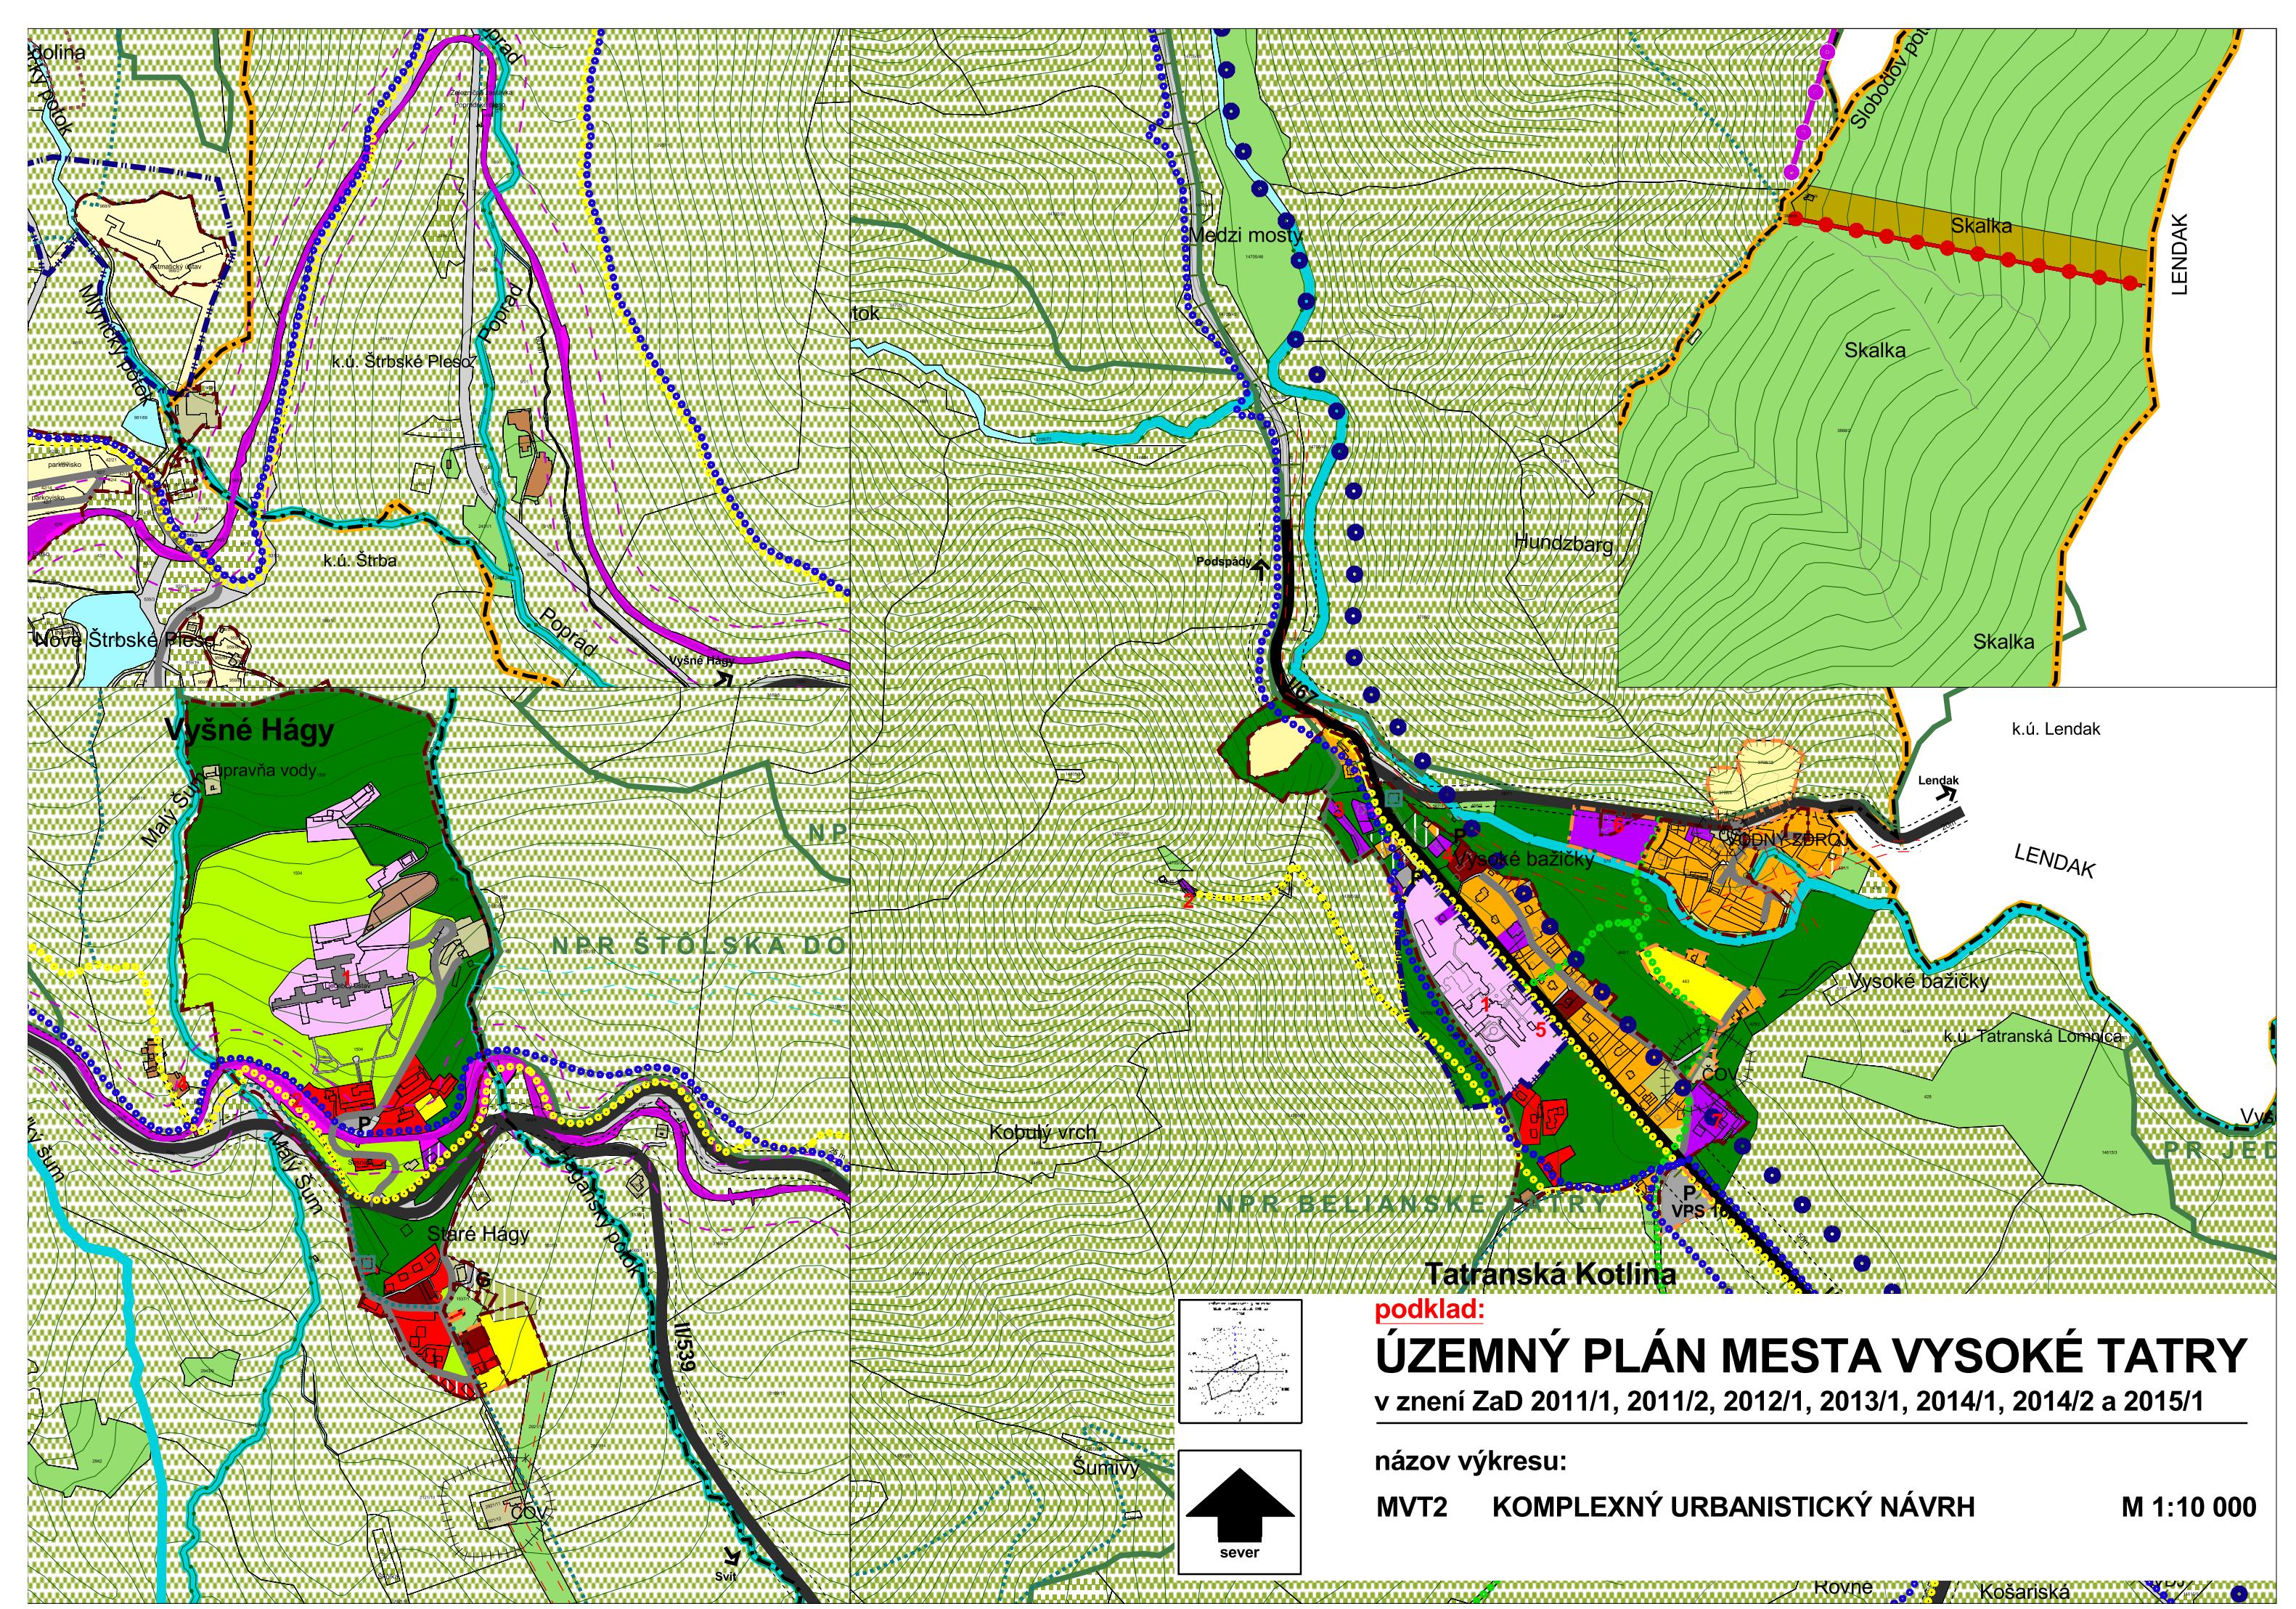






# ZMENY A DOPLNKY ÚZEMNÉHO PLÁNU MESTA VYSOKÉ TATRY

č. 2016/1

etapa: NÁVRH

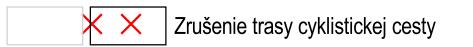

Zrušenie trasy cyklistickej cesty

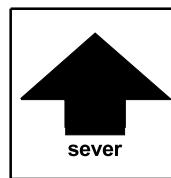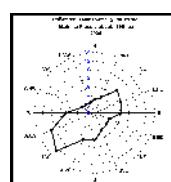

názov výkresu	ZMENY A DOPLNKY ÚZEMNÉHO PLÁNU MESTA VYSOKÉ TATRY	číslo výkresu
	<b>KOMPLEXNÝ URBANISTICKÝ NÁVRH</b> AUREX s.r.o.-architektúra, urbanizmus, ekológia, informatika Dúbravská cesta 9, 841 04 Bratislava	<b>MVT2</b>
hlavný riešiteľ: AUREX, s.r.o. - Ing. arch. Michal Chudík	zodpovedný riešiteľ: AUREX, s.r.o. - Ing. arch. Lenka Stankovská	rok vypracovania 2017
		mierka 1 : 10 000



# ZMENY A DOPLNKY ÚZEMNÉHO PLÁNU MESTA VYSOKÉ TATRY



č. 2016/1

## Legenda

Hranice		stav návrh		stav návrh		stav návrh		stav návrh	
		Hranica kraja							
● ●		Hranica kúpeľného miesta							
— —		Hranica katastrálneho územia							
— —	— —	Hranica zastavaného územia							
— —	— —	Hranica kúpeľného územia							
— —		Hranica TANAP-u							
— —		Hranica prírodných rezervácií a národných prírodných rezervácií							
— —		Ochranné pásmo prírodného minerálneho zdroja 1. stupňa							
— —		Ochranné pásmo prírodného minerálneho zdroja 2. stupňa							
— —		Ložisko nevyhradeného nerastu							
— —		Pamiatková zóna							
Funkčné plochy									
— —	— —	Cestovný ruch (CR)							
— —	— —	Polyfunkčné plochy (OV a CR)							
— —	— —	Polyfunkčné plochy (OV a Bb)							
— —	— —	Polyfunkčné plochy (Br a SR)							
— —	— —	Polyfunkčné plochy (S a CR)							
— —	— —	Polyfunkčné plochy (CR a KCR)							
— —	— —	Občianske vybavenie (OV)							
— —	— —	Kúpeľná liečba							
— —	— —	Športovo-rekreačné aktivity (SR)							
— —	— —	Športové vybavenie (S)							
— —	— —	Bytové domy (Bb)							
— —	— —	Rodinné domy (Br)							
— —	— —	Kempingy (KCR)							
— —	— —	Agroturistický areál (AA)							
— —	— —	Golfové cvičisko (AG)							
Sport									
— —	— —	Kabínková lanová dráha							
— —	— —	Sedačková lanová dráha							
— —	— —	Sedačková lanová dráha - výhľad							
— —	— —	Lyžiarsky vlek							
— —	— —	Lyžiarska zjazdová trať							
— —	— —	Koridor - lyž. zjazdové trate							
— —	— —	Koridor - lyž. zjazdové trate, územná rezerva							
— —	— —	Lyžiarska bežecká trať							
— —	— —	Koridor pre cyklomagistrálu							
— —	— —	Cyklistický chodník							
— —	— —	Poprad - Starý Smokovec							
Ochranné pásmá									
— —	— —	Cestné, železničné							
— —	— —	VTL plyn, 22kV vedenie							
— —	— —	Ochranné pásmo ČOV, cintorína							
— —	— —	Ochranné pásmo vodných tokov - 10m pozdĺž oboch brehov							
— —	— —	Ochranné pásmo vodného zdroja							

podklad:


**ÚZEMNÝ PLÁN MESTA VYSOKÉ TATRY**  
v znení ZaD 2011/1, 2011/2, 2012/1, 2013/1, 2014/1, 2014/2 a 2015/1

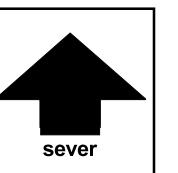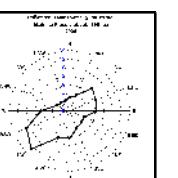

názov výkresu:

MVT2 KOMPLEXNÝ URBANISTICKÝ NÁVRH

M 1:10 000

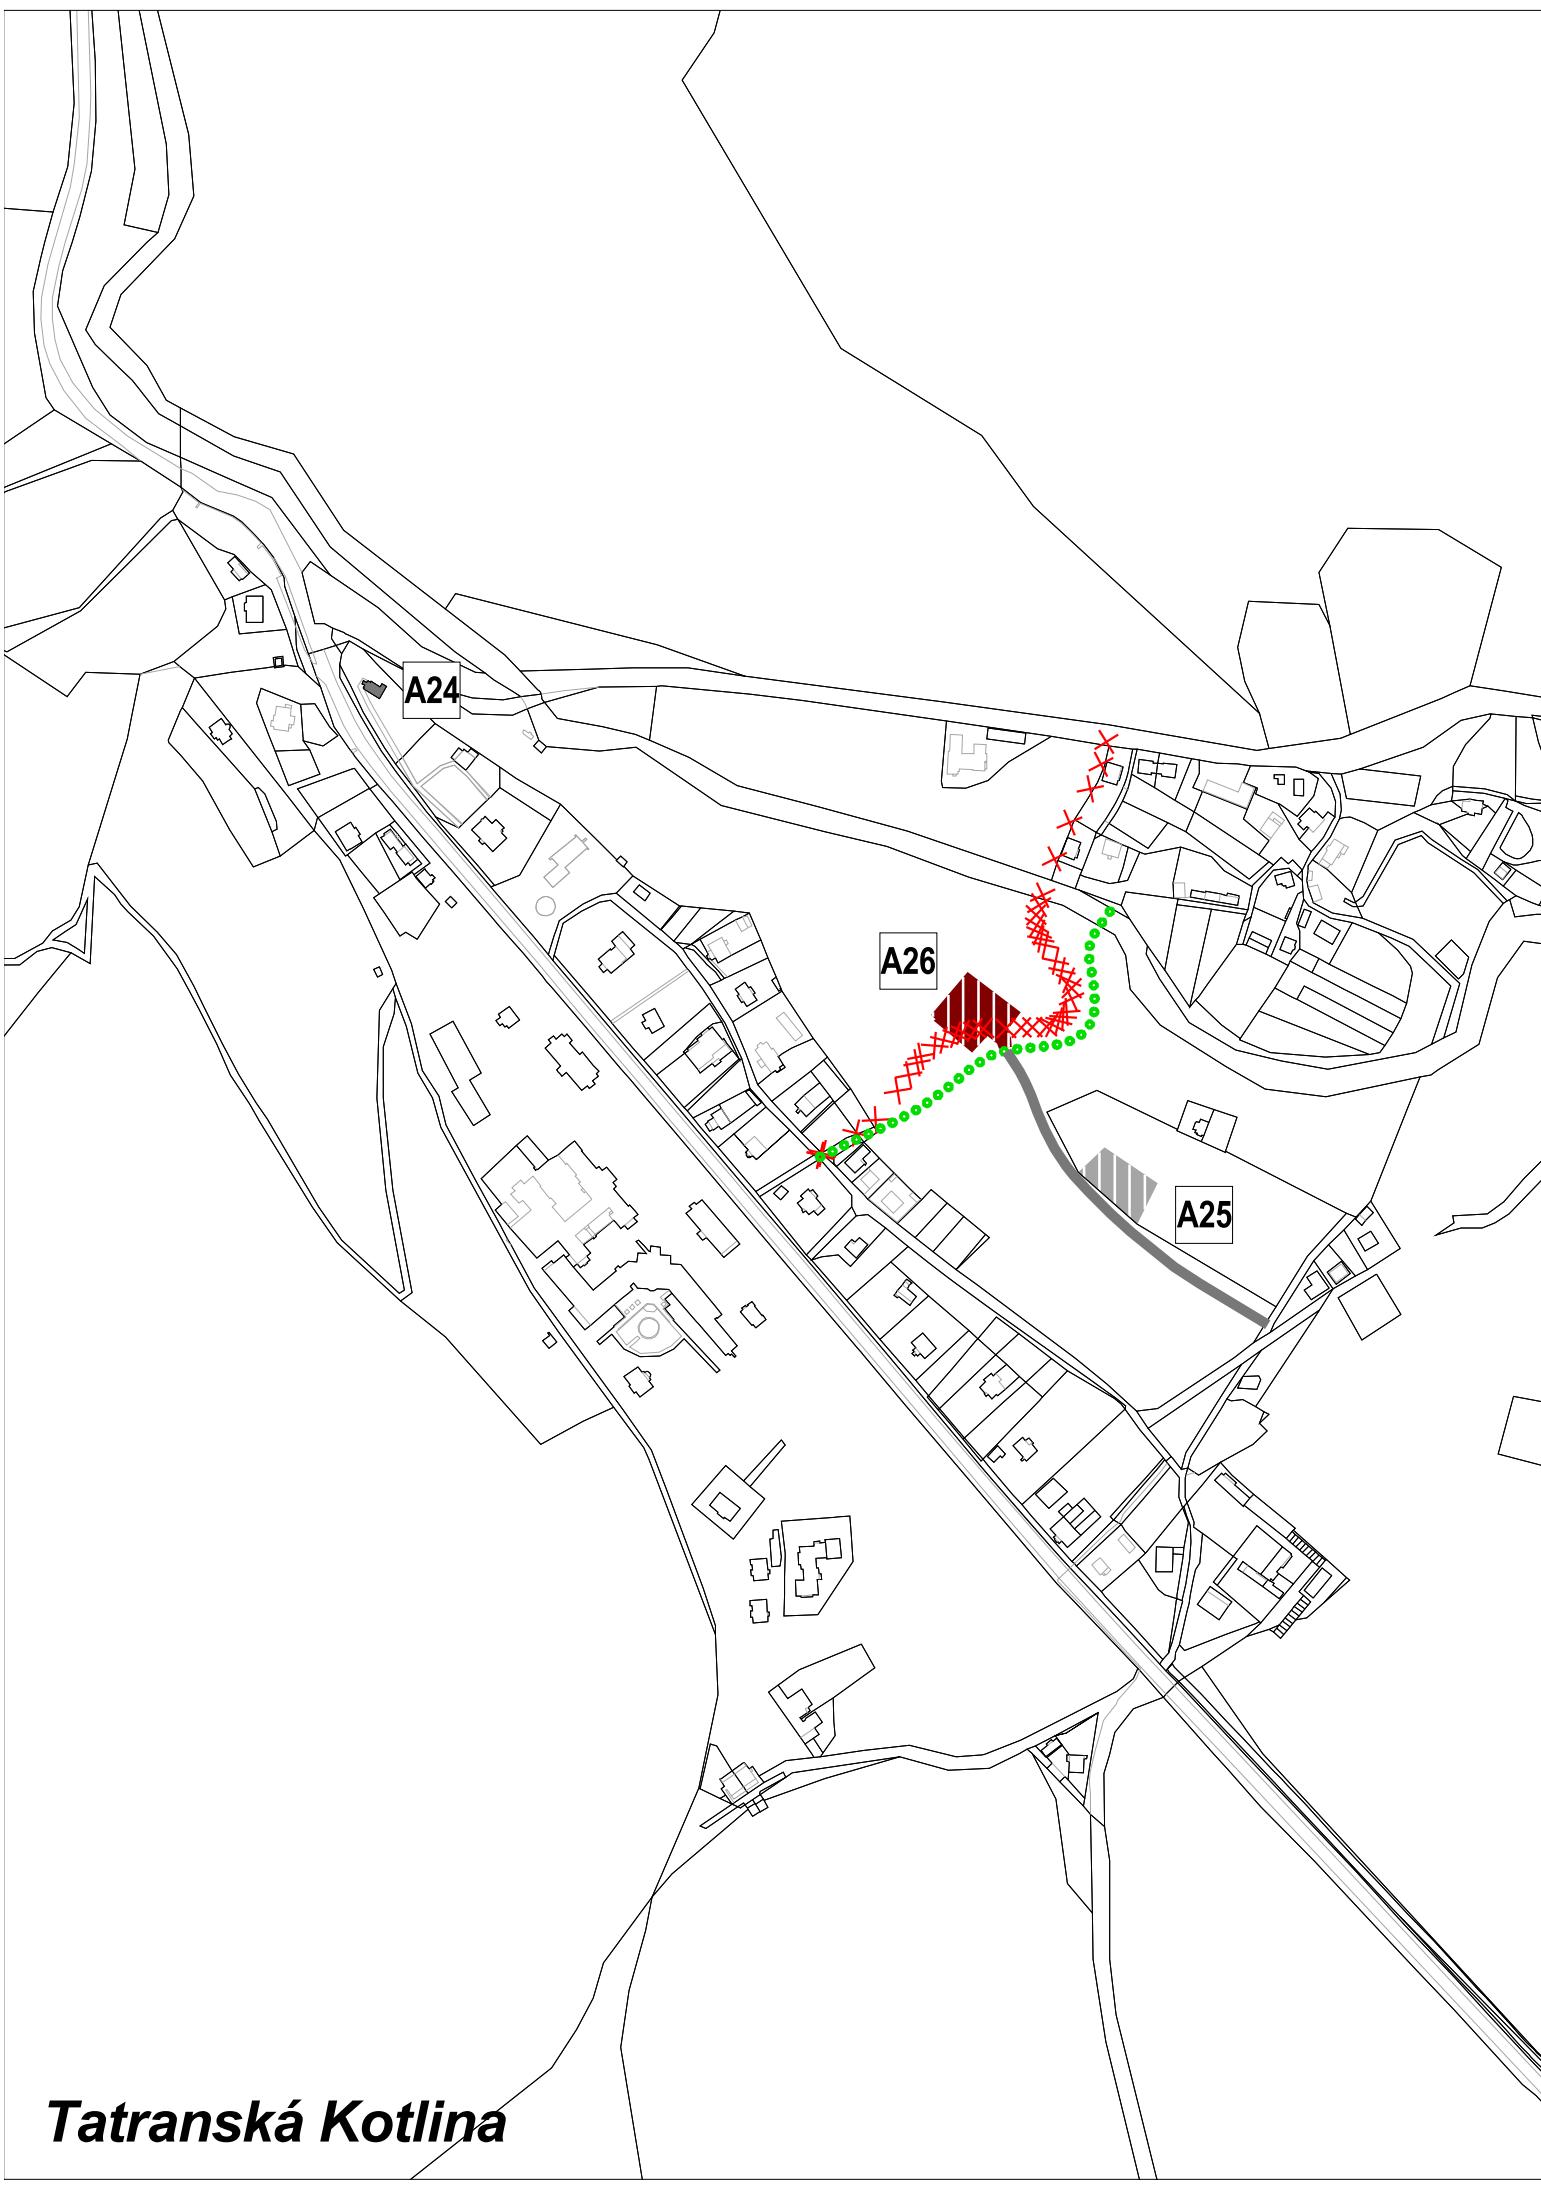



# ZMENY A DOPLNKY ÚZEMNÉHO PLÁNU MESTA VYSOKÉ TATRY

č. 2016/1


lokality A24, A25 a A26

etapa: NÁVRH

Zrušenie trasy náučného chodníka

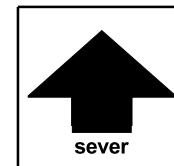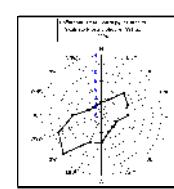

názov výkresu	ZMENY A DOPLNKY ÚZEMNÉHO PLÁNU MESTA VYSOKÉ TATRY	číslo výkresu
	<b>KOMPLEXNÝ URBANISTICKÝ NÁVRH</b>	<b>4A.</b>
	AUREX s.r.o.-architektúra, urbanizmus, ekológia, informatika Ľubľanská 1, 831 02 Bratislava	rok vypracovania 2017
hlavný riešiteľ: AUREX s.r.o. - Ing. arch. Michal Chudík	zodpovedný riešiteľ: AUREX s.r.o. - Ing. arch. Lenka Stankovská	mierka 1 : 5 000

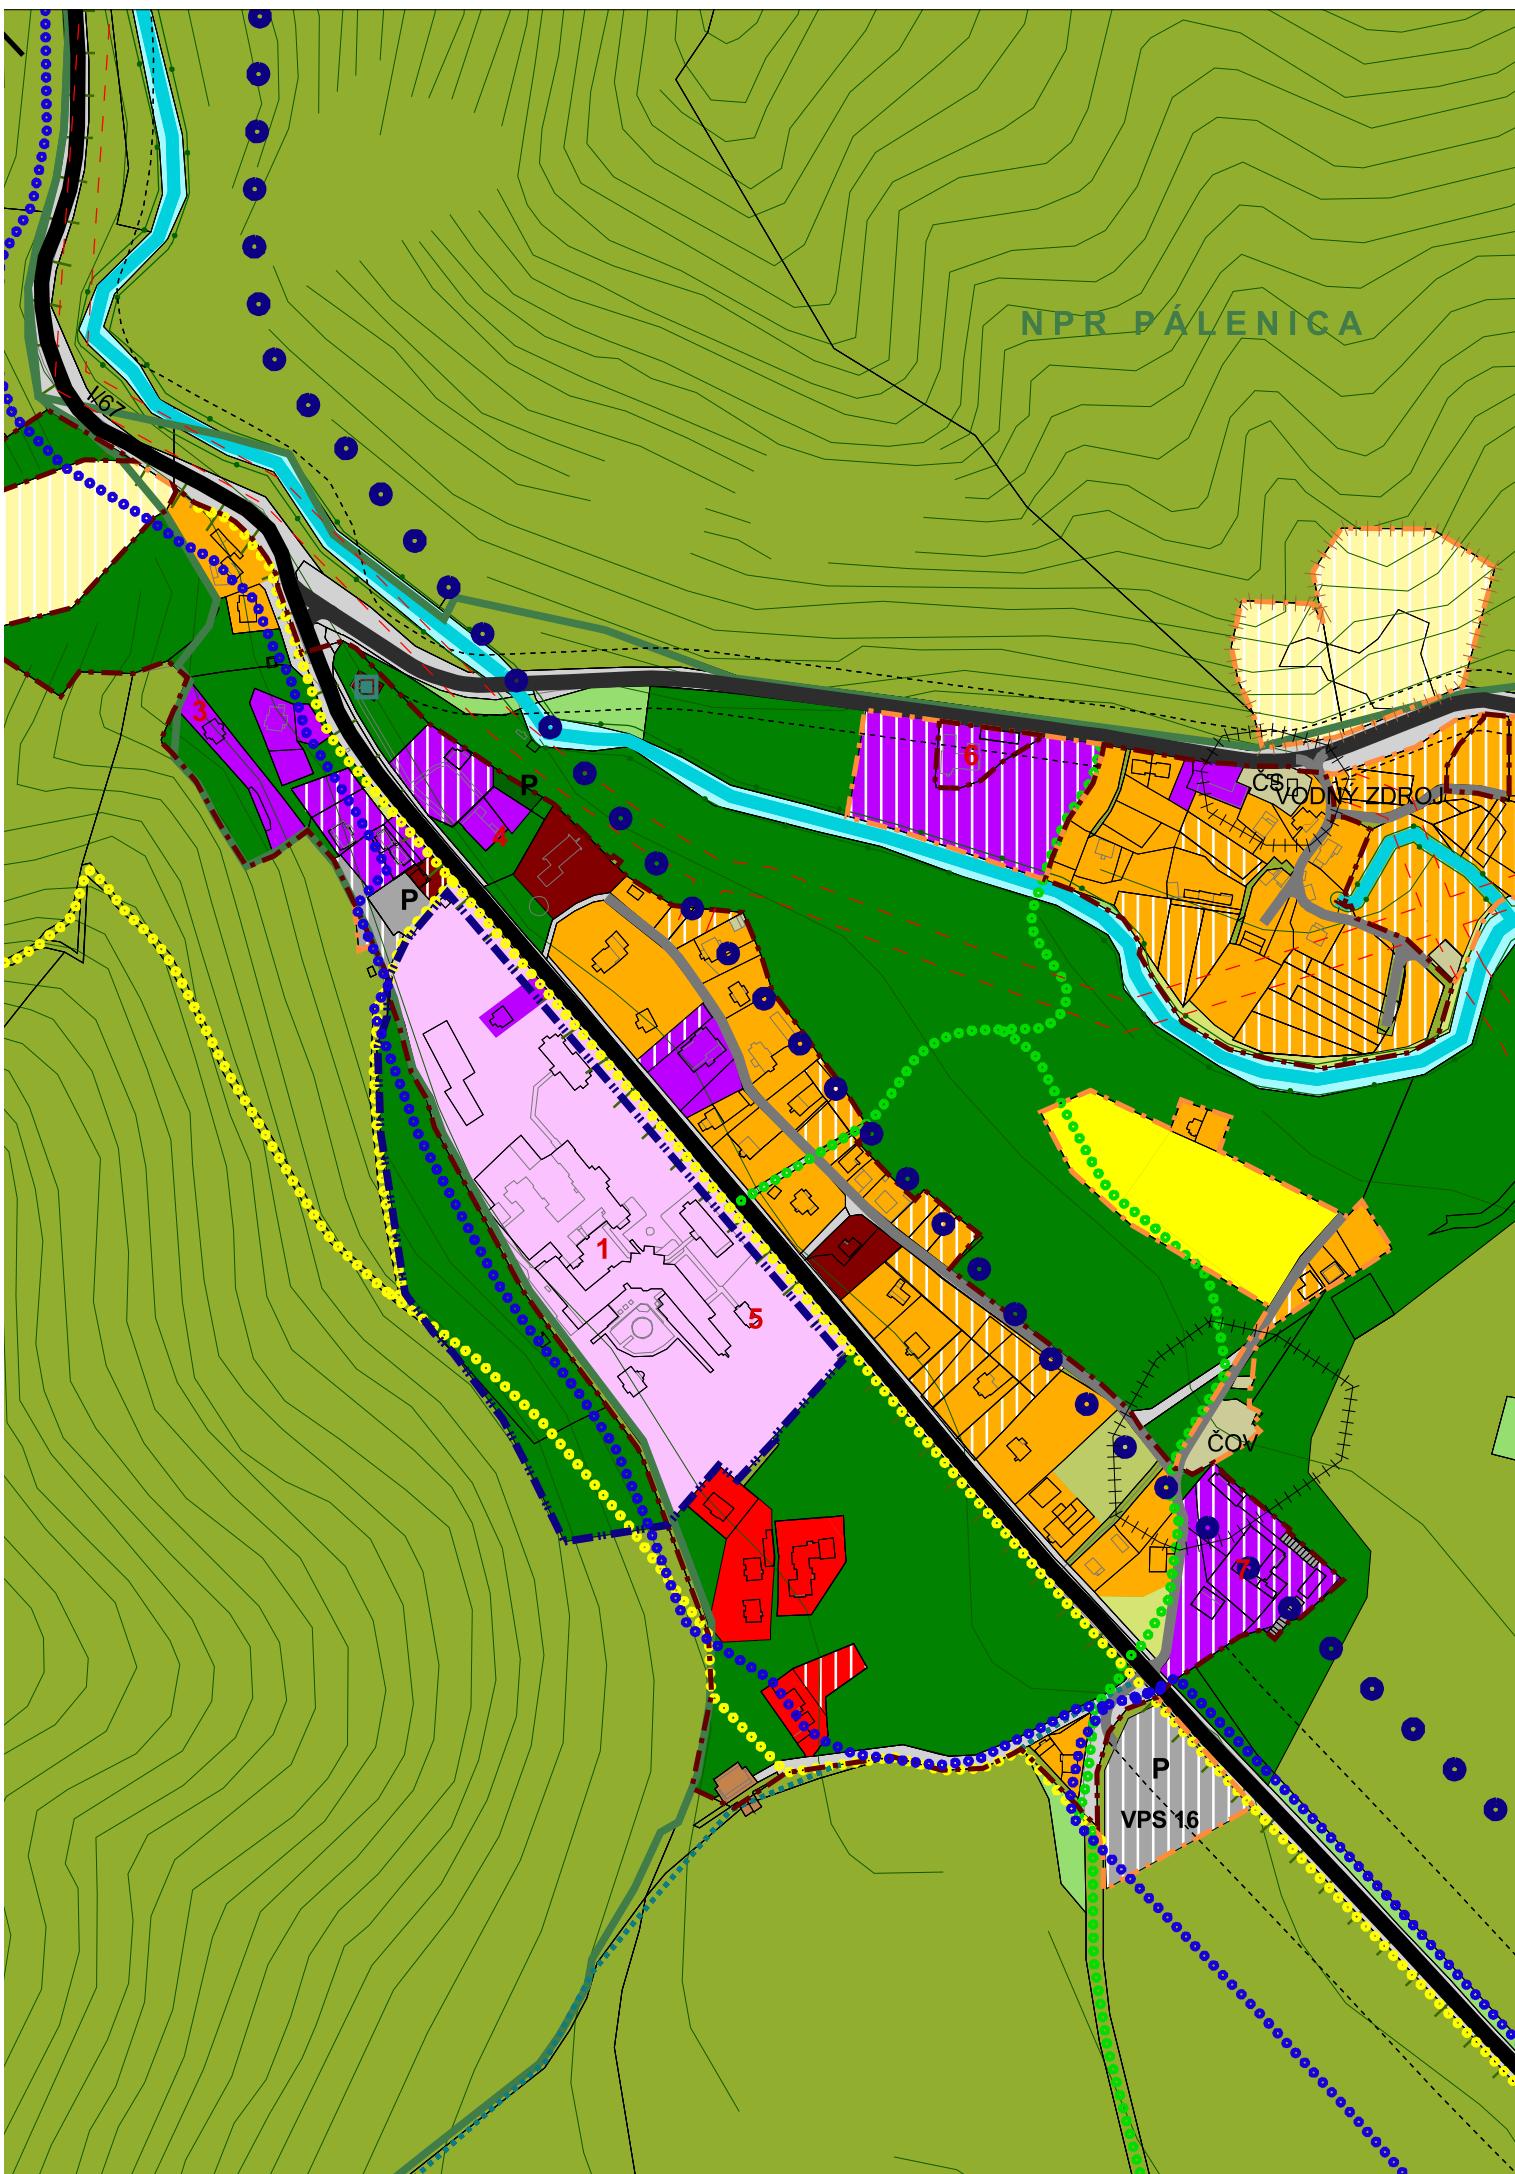

# ZMENY A DOPLNKY ÚZEMNÉHO PLÁNU MESTA VYSOKÉ TATRY

č. 2016/1

## Legenda

### Hranice

stav	návrh	
[grey box]	[white box]	Hranica kraja
[blue circles]	[white box]	Hranica kúpeľného miesta
---	[white box]	Hranica katastrálneho územia
— —	[white box]	Hranica zastavaného územia
— — —	[white box]	Hranica kúpeľného územia
[white box]	[white box]	Hranica TANAP-u
[green bar]	[white box]	Hranica prírodných rezervácií a národných prírodných rezervácií
[yellow bar]	[white box]	Ochranné pásmo prírodného minerálneho zdroja 1. stupňa
[red bar]	[white box]	Ochranné pásmo prírodného minerálneho zdroja 2. stupňa
[purple bar]	[white box]	Ložisko nevyhradeného nerastu
[purple bar]	[white box]	Pamiatková zóna

### Funkčné plochy

[purple box]	[white box]	Cestovný ruch (CR)
[dark red box]	[white box]	Polyfunkčné plochy (OV a CR)
[red box]	[white box]	Polyfunkčné plochy (OV a Bb)
[orange box]	[white box]	Polyfunkčné plochy (Br a SR)
[purple box]	[white box]	Polyfunkčné plochy (CR a KCR)
[dark red box]	[white box]	Občianske vybavenie (OV)
[pink box]	[white box]	Kúpeľná liečba
[yellow box]	[white box]	Športovo-rekreačné aktivity (SR)
[yellow box]	[white box]	Športové vybavenie (S)
[red box]	[white box]	Bytové domy (Bb)
[orange box]	[white box]	Rodinné domy (Br)
[orange box]	[white box]	Kempingy (KCR)
[purple box]	[white box]	Agroturistický areál (AA)
[teal box]	[white box]	Golfové cvičisko (AG)

### Doprava

[black box]	[white box]	Zberné komunikácie
[grey box]	[white box]	Obslužné komunikácie
[green dots]	[white box]	Pešie a cyklistické cesty - hl., rekr.-náučné, rekr.-alt., turistické
[pink box]	[white box]	Plochy železníc
[orange box]	[white box]	Železničné trate
[white box]	[white box]	Zdvojkolojnenie železničnej trate

podklad:


## ÚZEMNÝ PLÁN MESTA VYSOKÉ TATRY


v znení Zmien a doplnkov 2011/1, 2011/2, 2012/1, 2013/1, 2014/1, 2014/2 a 2015/1

názov výkresu:

4A. KOMPLEXNÝ URBANISTICKÝ NÁVRH

M 1:5000

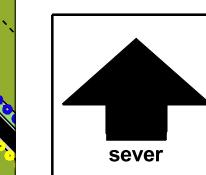

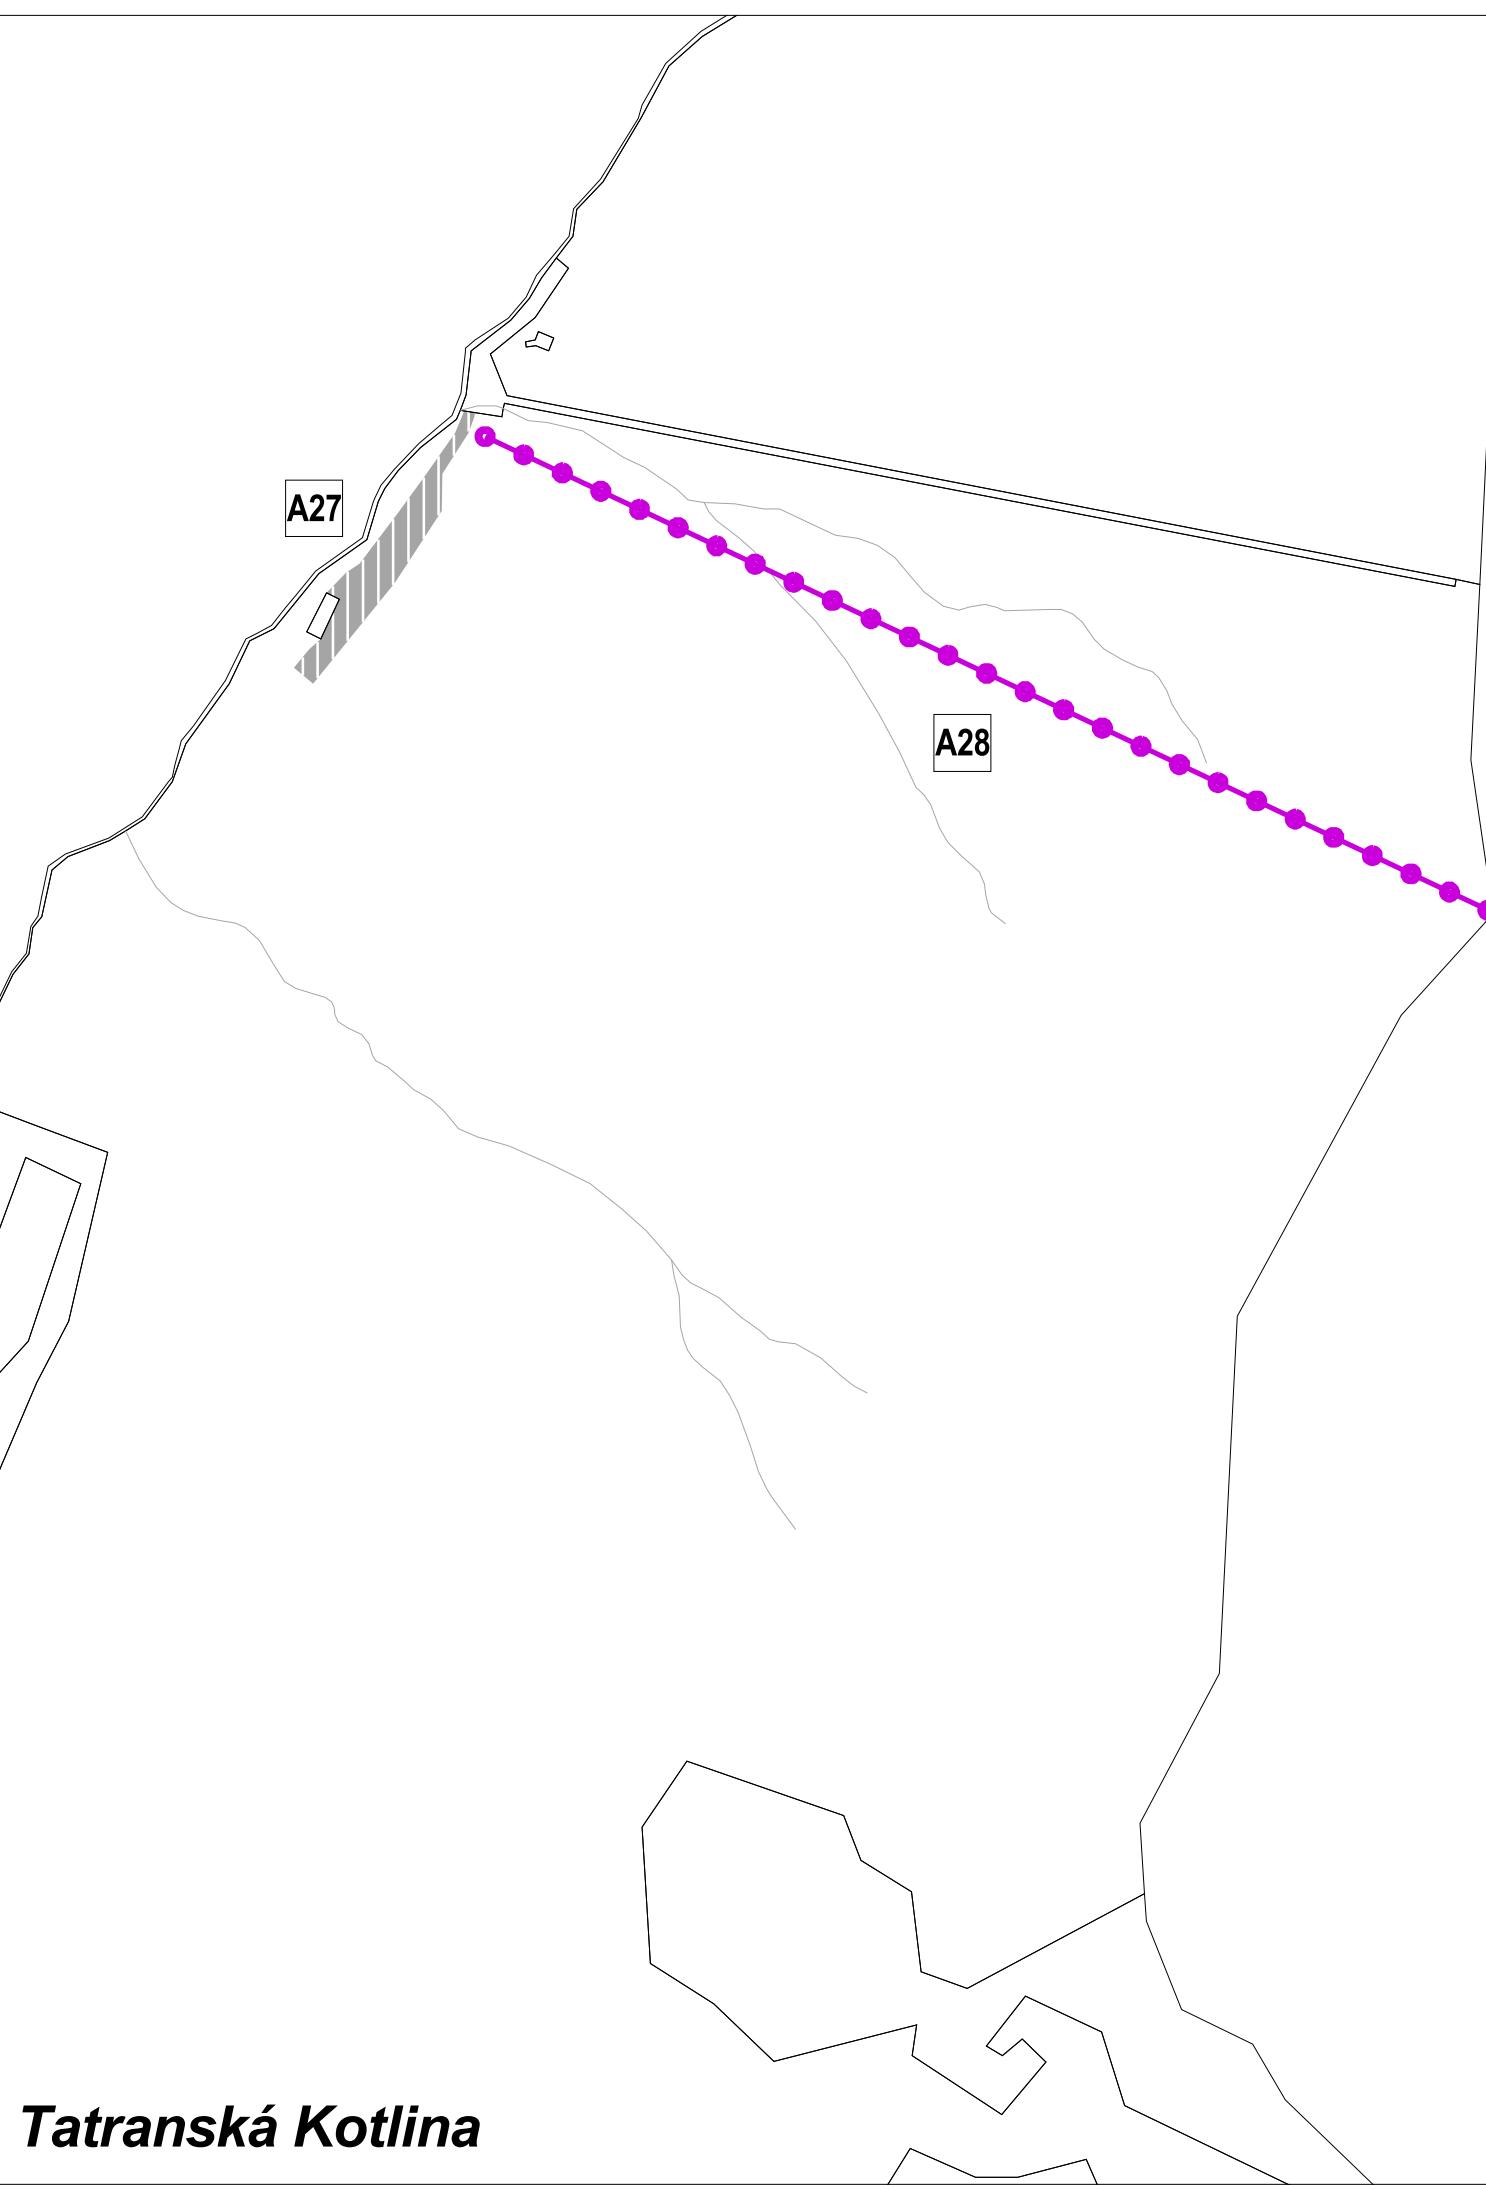

# ZMENY A DOPLNKY ÚZEMNÉHO PLÁNU MESTA VYSOKÉ TATRY



č. 2016/1

lokality A27 a A28


etapa: NÁVRH



Zrušenie trasy náučného chodníka

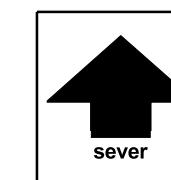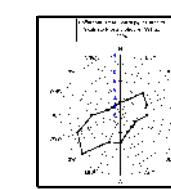

názov výkresu	ZMENY A DOPLNKY ÚZEMNÉHO PLÁNU MESTA VYSOKÉ TATRY <b>KOMPLEXNÝ URBANISTICKÝ NÁVRH</b>	číslo výkresu <b>4A.</b>
	AUREX s.r.o.-architektúra, urbanizmus, ekológia, informatika Ľubľanská 1, 831 02 Bratislava	rok vypracovania 2017
hlavný riešiteľ: AUREX s.r.o. - Ing. arch. Michal Chudík	zodpovedný riešiteľ: AUREX s.r.o. - Ing. arch. Lenka Stankovská	mierka 1 : 5 000

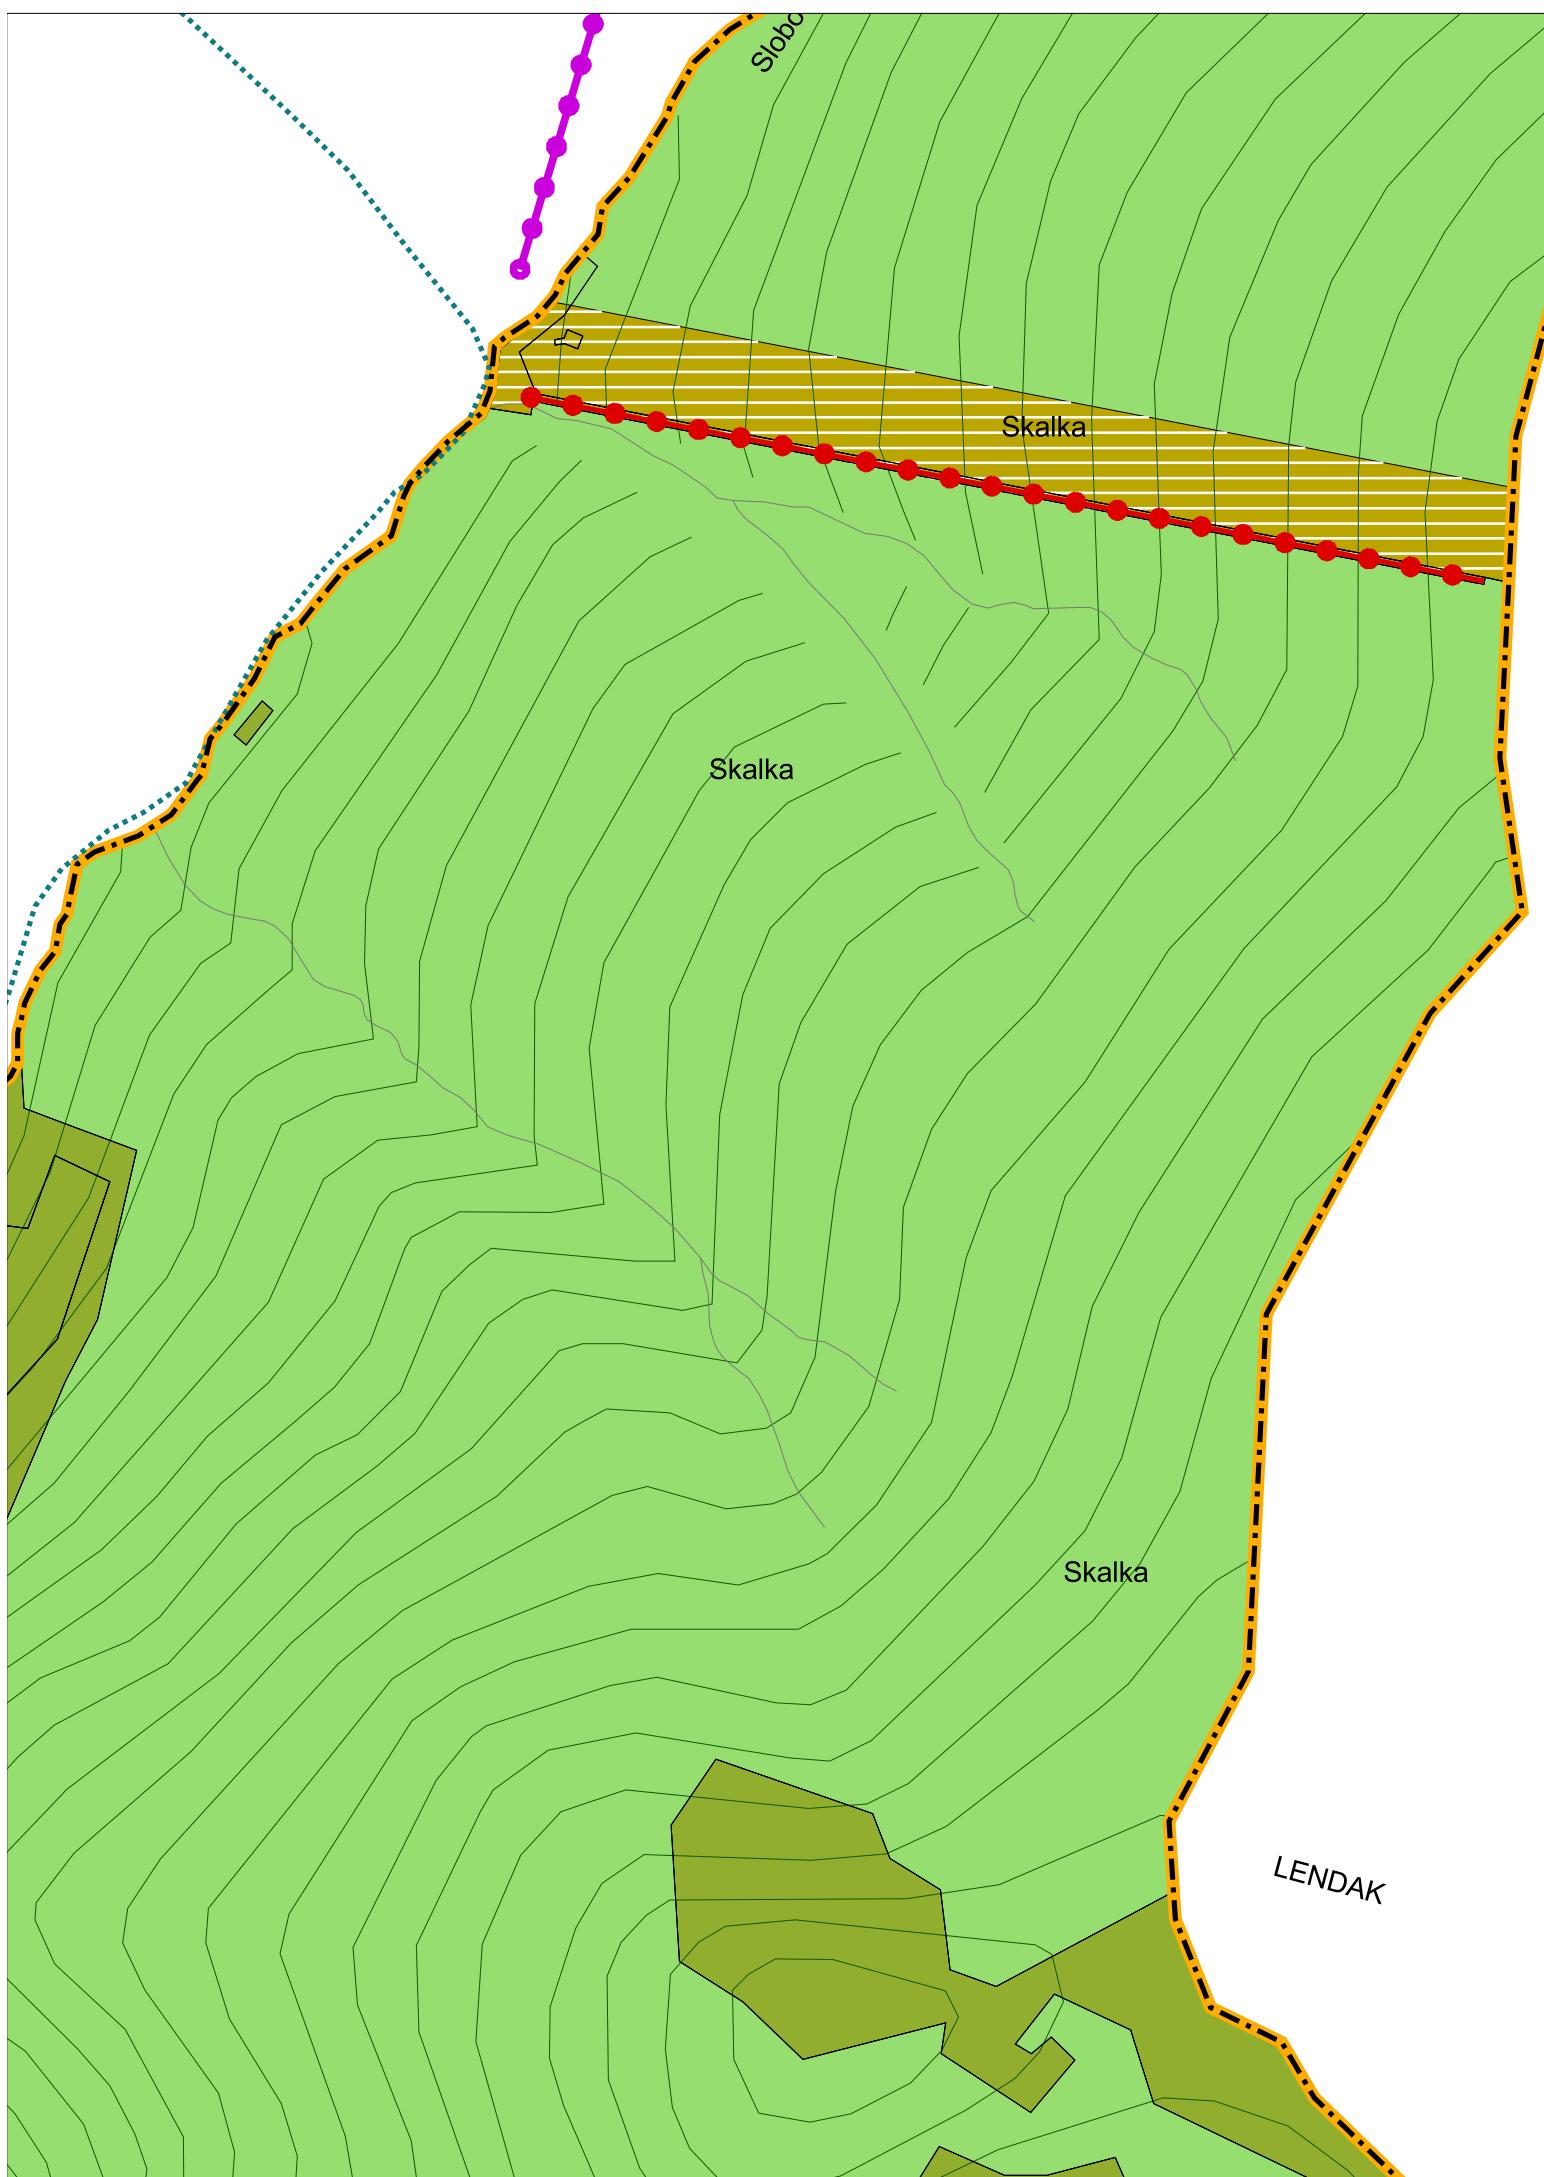

# ZMENY A DOPLNKY ÚZEMNÉHO PLÁNU MESTA VYSOKÉ TATRY

č. 2016/1

## Legenda

### Hranice

stav	návrh	
		Hranica kraja
●●		Hranica kúpeľného miesta
— —		Hranica katastrálneho územia
— — — —	— — — —	Hranica zastavaného územia
— — — —		Hranica kúpeľného územia
— — — —		Hranica TANAP-u
— — — —		Hranica prírodných rezervácií a národných prírodných rezervácií
— — — —		Ochranné pásmo prírodného minerálneho zdroja 1. stupňa
● ● ● ●		Ochranné pásmo prírodného minerálneho zdroja 2. stupňa
— — — —		Ložisko nevyhradeného nerastu
— — — —		Pamiatková zóna

### Funkčné plochy

stav	návrh	
— — — —	— — — —	Cestovný ruch (CR)
— — — —	— — — —	Polyfunkčné plochy (OV a CR)
— — — —	— — — —	Polyfunkčné plochy (OV a Bb)
— — — —	— — — —	Polyfunkčné plochy (Br a SR)
— — — —	— — — —	Polyfunkčné plochy (CR a KCR)
— — — —	— — — —	Občianske vybavenie (OV)
— — — —	— — — —	Kúpeľná liečba
— — — —	— — — —	Športovo-rekreačné aktivity (SR)
— — — —	— — — —	Športové vybavenie (S)
— — — —	— — — —	Bytové domy (Bb)
— — — —	— — — —	Rodinné domy (Br)
— — — —	— — — —	Kempingy (KCR)
— — — —	— — — —	Agroturistický areál (AA)
— — — —	— — — —	Golfové cvičisko (AG)

### Doprava

stav	návrh	
— — — —	— — — —	Zberné komunikácie
— — — —	— — — —	Obslužné komunikácie
— — — —	— — — —	Pešie a cyklistické cesty - hl., rekr.-náučné, rekr.-alt., turistické
— — — —	— — — —	Plochy železníc
— — — —	— — — —	Železničné trate
— — — —	— — — —	Zdvojkolojnenie železničnej trate

stav	návrh	
AS		Autobusová stanica
ŽS		Železničná stanica
P	P	Sústredené verejné parkoviská
PP	PP	Sústredené verejné park. podzemné
	PP	Parkovací dom
G		Sústredené garážové dvory
ČSPH		Čerpacia stanica pohonných hmôt

Šport		
— — — —	— — — —	Kabínková lanová dráha
— — — —	— — — —	Sedačková lanová dráha
— — — —	— — — —	Sedačková lanová dráha - výhľad
— — — —	— — — —	Lyžiarsky vlek
— — — —	— — — —	Lyžiarska zjazdová trať
— — — —	— — — —	Koridor - lyž. zjazdové trate
— — — —	— — — —	Koridor - lyž. zjazdové trate, územná rezerva
— — — —	— — — —	Lyžiarska bežecká trať
— — — —	— — — —	Koridor pre cyklomagistrálu
— — — —	— — — —	Cyklistický chodník
— — — —	— — — —	Poprad - Starý Smokovec

Ochranné pásmá		
— — — —	— — — —	Cestné, železničné
— — — —	— — — —	VTL plyn, 22kV vedenie
— — — —	— — — —	Ochranné pásmo ČOV, cintorína
— — — —	— — — —	Ochranné pásmo vodných tokov - 10 m pozdĺž oboch brehov
— — — —	— — — —	Ochranné pásmo vodného zdroja



**podklad:**

## ÚZEMNÝ PLÁN MESTA VYSOKÉ TATRY


v znení Zmien a doplnkov 2011/1, 2011/2, 2012/1, 2013/1, 2014/1, 2014/2 a 2015/1

**názov výkresu:**

**4A. KOMPLEXNÝ URBANISTICKÝ NÁVRH**

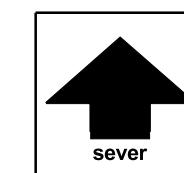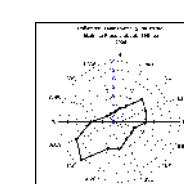

M 1:5000


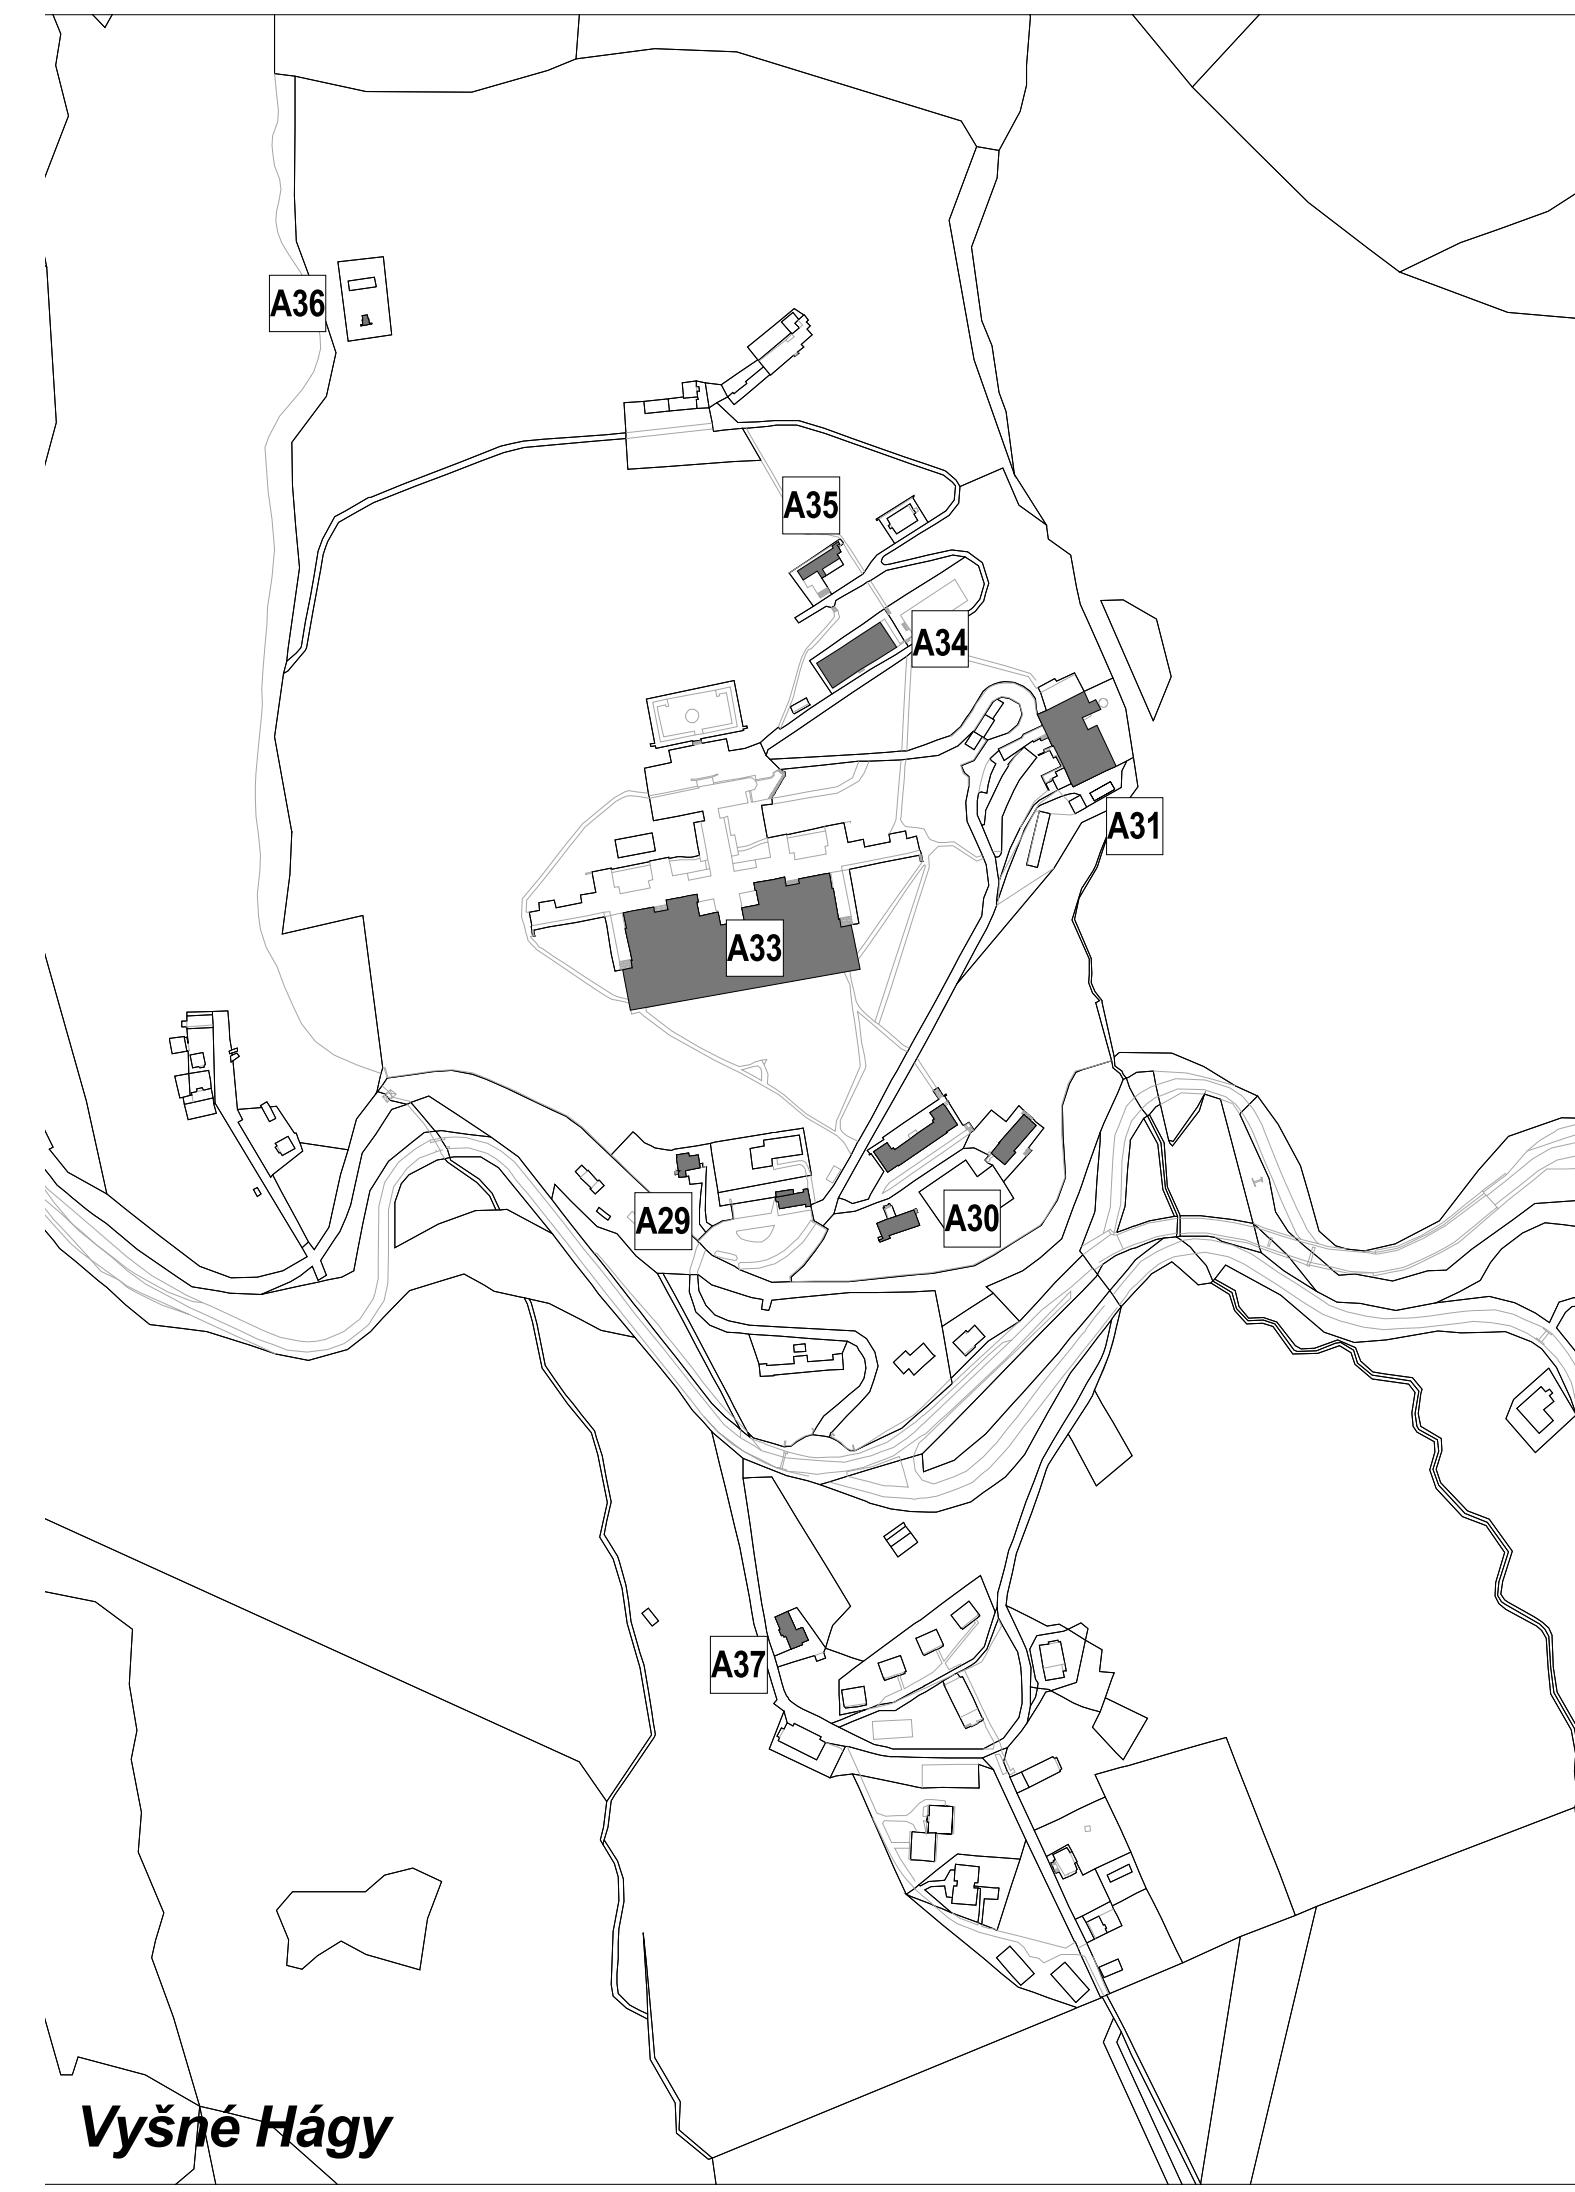


# ZMENY A DOPLNKY ÚZEMNÉHO PLÁNU MESTA VYSOKÉ TATRY

č. 2016/1


lokality A29, A30, A31, A33, A34, A35, A36 a A37

etapa: NÁVRH

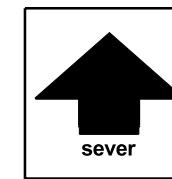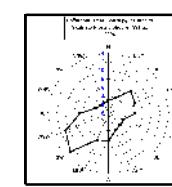

názov výkresu	<b>ZMENY A DOPLNKY ÚZEMNÉHO PLÁNU MESTA VYSOKÉ TATRY</b>	číslo výkresu <b>4A.</b>
AUREX s.r.o.-architektúra, urbanizmus, ekológia, informatika Lubľanská 1, 831 02 Bratislava	<b>KOMPLEXNÝ URBANISTICKÝ NÁVRH</b>	rok vypracovania 2017
hlavný riešiteľ: AUREX s.r.o. - Ing. arch. Michal Chudík	zodpovedný riešiteľ: AUREX s.r.o. - Ing. arch. Lenka Stankovská	mierka 1 : 5 000
sever		

Vyšné Hágy

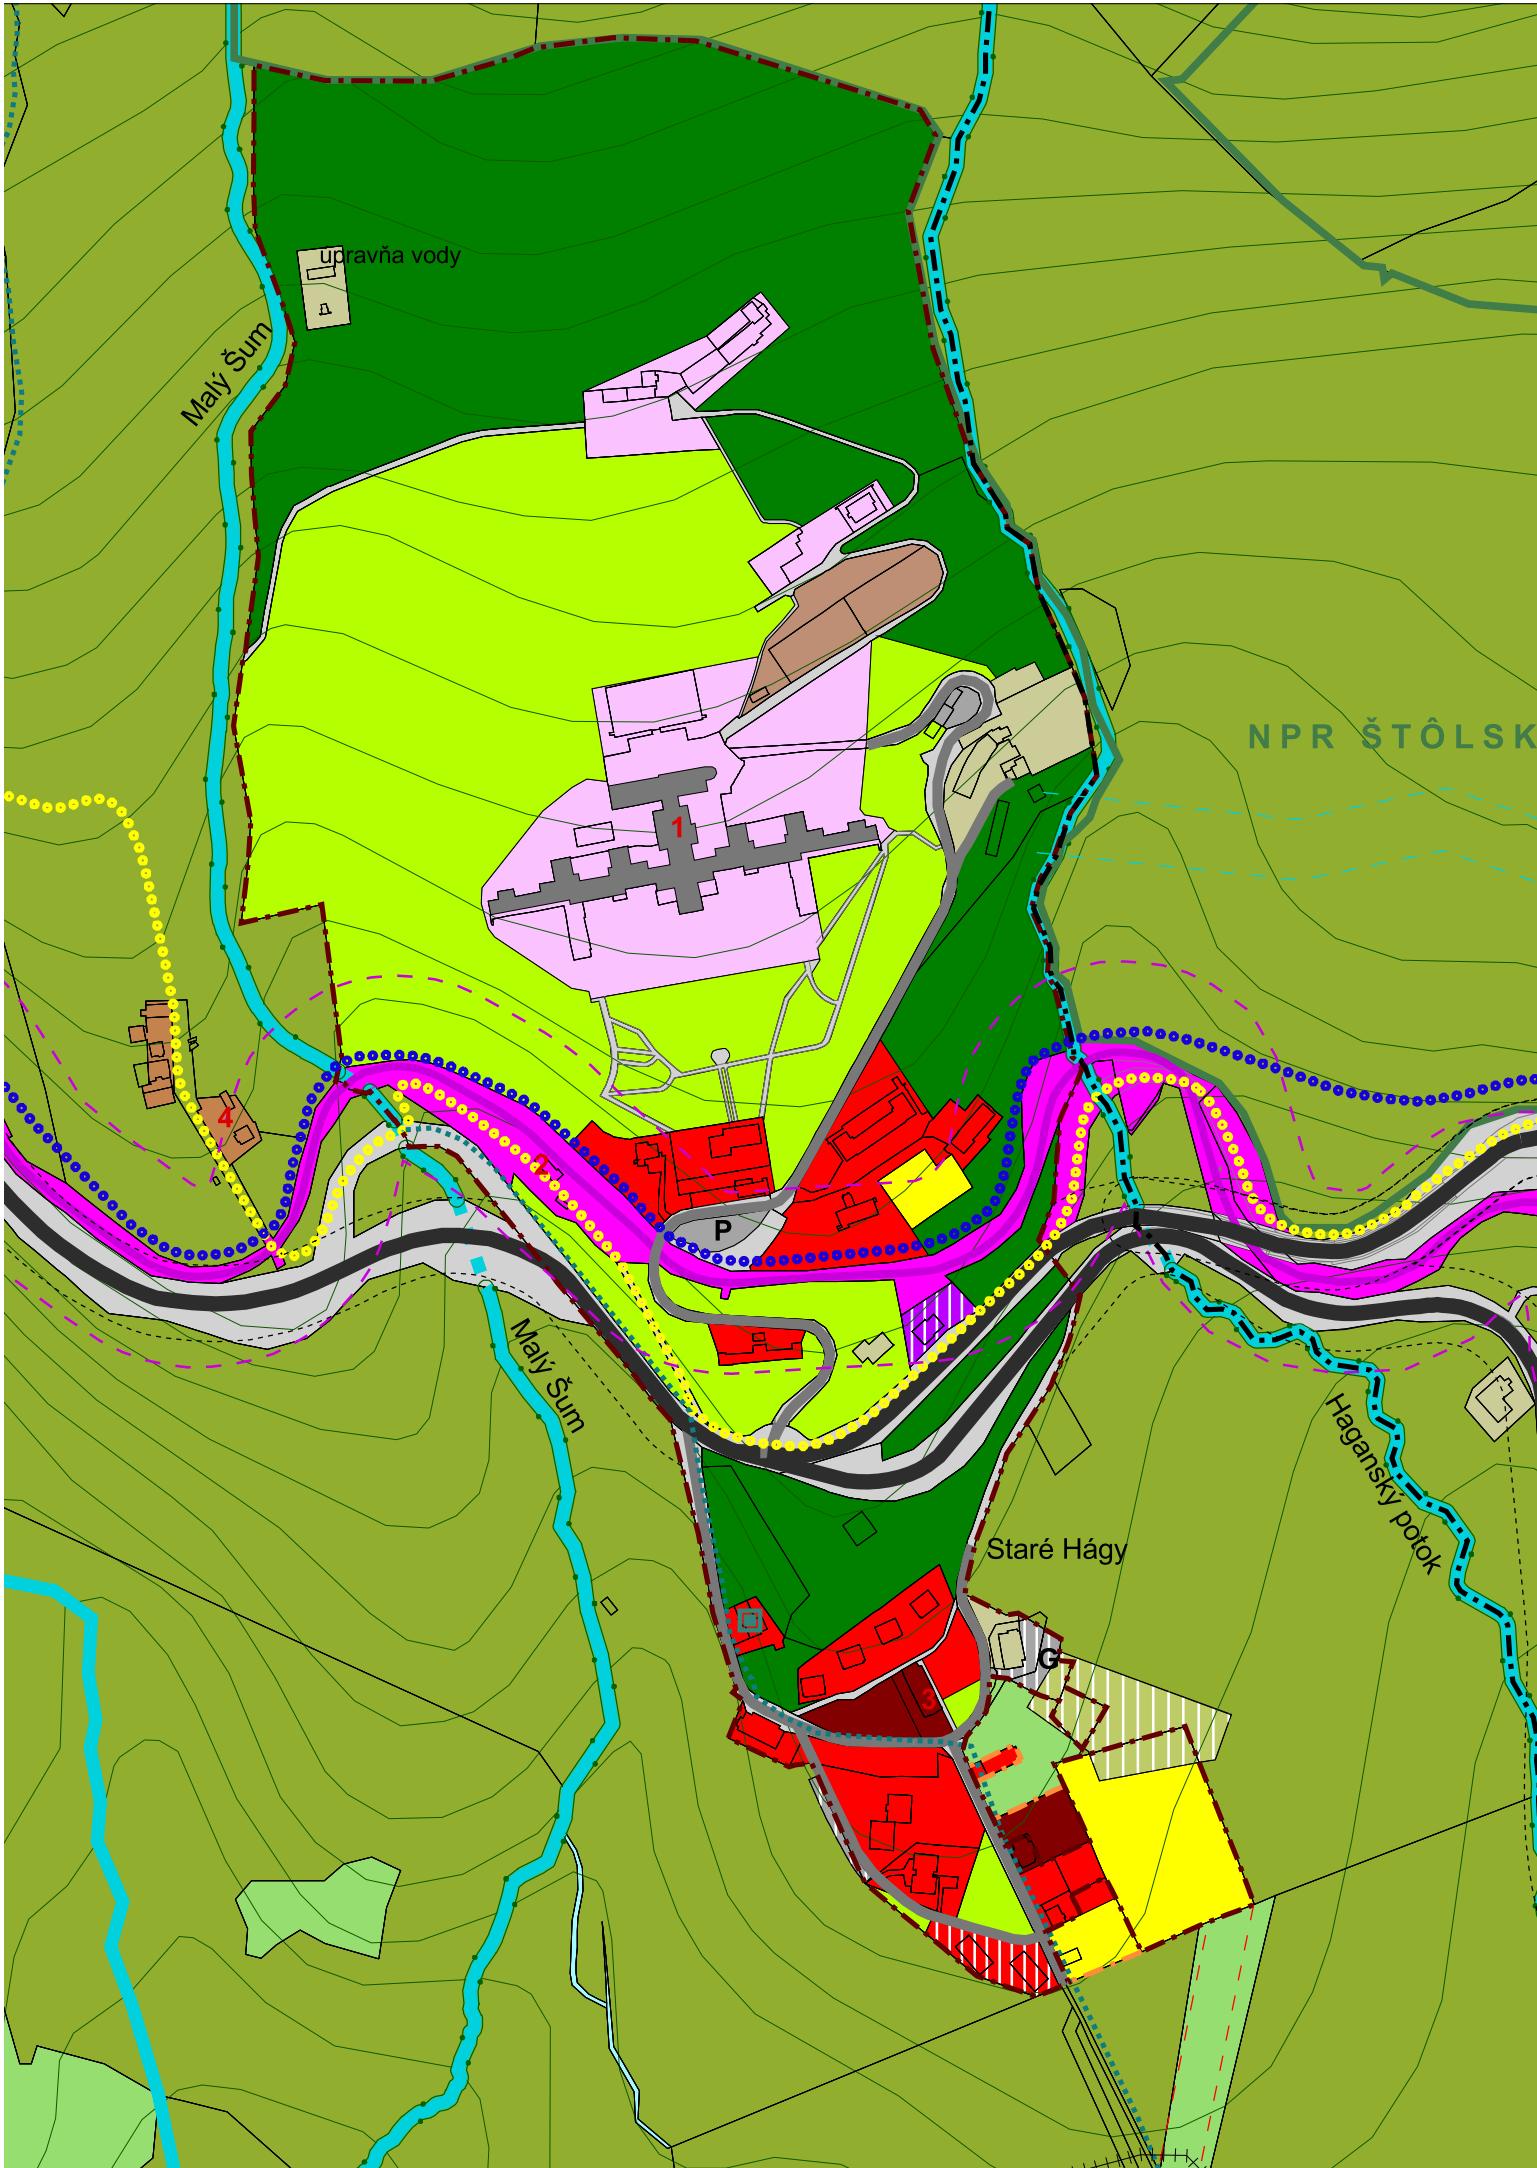

# ZMENY A DOPLINKY ÚZEMNÉHO PLÁNU MESTA VYSOKÉ TATRY

č. 2016/1

## Legenda

### Hranice

stav	návrh	
[grey]	[grey]	Hranica kraja
[blue circle]	[white]	Hranica kúpeľného miesta
---	[white]	Hranica katastrálneho územia
— — —	— — —	Hranica zastavaného územia
— — — —	[white]	Hranica kúpeľného územia
[white]	[white]	Hranica TANAP-u
[green]	[white]	Hranica prírodných rezervácií a národných prírodných rezervácií
[blue dashed]	[white]	Ochranné pásmo prírodného minerálneho zdroja 1. stupňa
[blue dashed]	[white]	Ochranné pásmo prírodného minerálneho zdroja 2. stupňa
[orange dashed]	[white]	Ložisko nevyhradeného nerastu
[purple dashed]	[white]	Pamiatková zóna
<b>Funkčné plochy</b>		
[purple]	[purple]	Cestovný ruch (CR)
[dark red]	[dark red]	Polyfunkčné plochy (OV a CR)
[red]	[red]	Polyfunkčné plochy (OV a Bb)
[orange]	[orange]	Polyfunkčné plochy (Br a SR)
[purple]	[purple]	Polyfunkčné plochy (CR a KCR)
[dark red]	[white]	Občianske vybavenie (OV)
[pink]	[pink]	Kúpeľňa liečba
[yellow]	[yellow]	Športovo-rekreačné aktivity (SR)
[red]	[white]	Športové vybavenie (S)
[black]	[white]	Bytové domy (Bb)
[orange]	[white]	Rodinné domy (Br)
[light orange]	[white]	Kempingy (KCR)
[dark purple]	[white]	Agroturistický areál (AA)
[teal]	[white]	Golfové cvičisko (AG)
<b>Doprava</b>		
[black]	[black]	Zberné komunikácie
[grey]	[grey]	Obslužné komunikácie
[yellow]	[yellow]	Pešie a cyklistické cesty - hl., rekr.-náučné, rekr.-alt., turistické
[pink]	[white]	Plochy železníc
[orange]	[white]	Železnicné trate
[white]	[white]	Zdvojkolojnenie železničnej trate
<b>Hranice</b>		
[brown]	[white]	Areály technickej vybavenosti
[brown]	[white]	Areály hospodárskych dvorov
[brown]	[white]	Areály zariadení les. hospodárstva
[grey]	[white]	Garáže a verejná parkoviská
[dark blue]	[white]	Osobné horské dopravné zariadenia
[green dashed]	[white]	Botanická záhrada
[green]	[white]	Cintoríny
[olive green]	[white]	Lesy
[dark green]	[white]	Rekreačné lesy
[light green]	[white]	Trvalé trávne porasty
[light green]	[white]	Otvorené lúcene plochy
[light green]	[white]	Parkovo upravená zeleň
[green dashed]	[white]	Historický park
[light green]	[white]	Záhrady
[cyan]	[white]	Vodné toky a plochy
[grey]	[white]	Objekty zapísané v ÚZPF
[white]	[white]	Pamäti hodnosti mesta Vysoké Tatry
<b>Sport</b>		
[purple dashed]	[purple dashed]	Kabínková lanová dráha
[purple dashed]	[purple dashed]	Sedačková lanová dráha
[white]	[white]	Sedačková lanová dráha - výhľad
[red dashed]	[red dashed]	Lyžiarsky vlek
[yellow]	[white]	Lyžiarska zjazdová trať
[yellow]	[white]	Koridor - lyž. zjazdové trate
[yellow]	[white]	Koridor - lyž. zjazdové trate, územná rezerva
[white]	[white]	Lyžiarska bežecká trať
[blue dashed]	[blue dashed]	Koridor pre cyklomagistrálu
[blue dashed]	[blue dashed]	Cyklistickej chodník
[blue dashed]	[blue dashed]	Poprad - Starý Smokovec
<b>Ochranné pásmá</b>		
[purple dashed]	[purple dashed]	Cestné, železničné
[cyan dashed]	[cyan dashed]	VTL plyn, 22kV vedenie
[white]	[white]	Ochranné pásmo ČOV, cintorína
[white]	[white]	Ochranné pásmo vodných tokov - 10 m pozdĺž oboch brehov
[white]	[white]	Ochranné pásmo vodného zdroja



podklad:

## ÚZEMNÝ PLÁN MESTA VYSOKÉ TATRY

v znení Zmien a doplnkov 2011/1, 2011/2, 2012/1, 2013/1, 2014/1, 2014/2 a 2015/1

názov výkresu:

### 4A. KOMPLEXNÝ URBANISTICKÝ NÁVRH

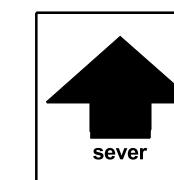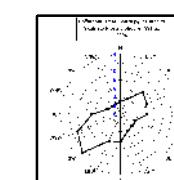

M 1:5000





# ZMENY A DOPLNKY ÚZEMNÉHO PLÁNU MESTA VYSOKÉ TATRY


č. 2016/1

lokalita A38

etapa: NÁVRH

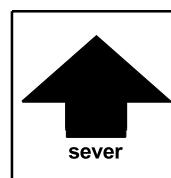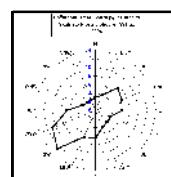

názov výkresu	ZMENY A DOPLNKY ÚZEMNÉHO PLÁNU MESTA VYSOKÉ TATRY	číslo výkresu
	<b>KOMPLEXNÝ URBANISTICKÝ NÁVRH</b>	<b>4A.</b>
	AUREX s.r.o.-architektúra, urbanizmus, ekológia, informatika Ľubľanská 1, 831 02 Bratislava	rok vypracovania 2017
hlavný riešiteľ: AUREX s.r.o. - Ing. arch. Michal Chudík	zodpovedný riešiteľ: AUREX s.r.o. - Ing. arch. Lenka Stankovská	mierka 1 : 5 000

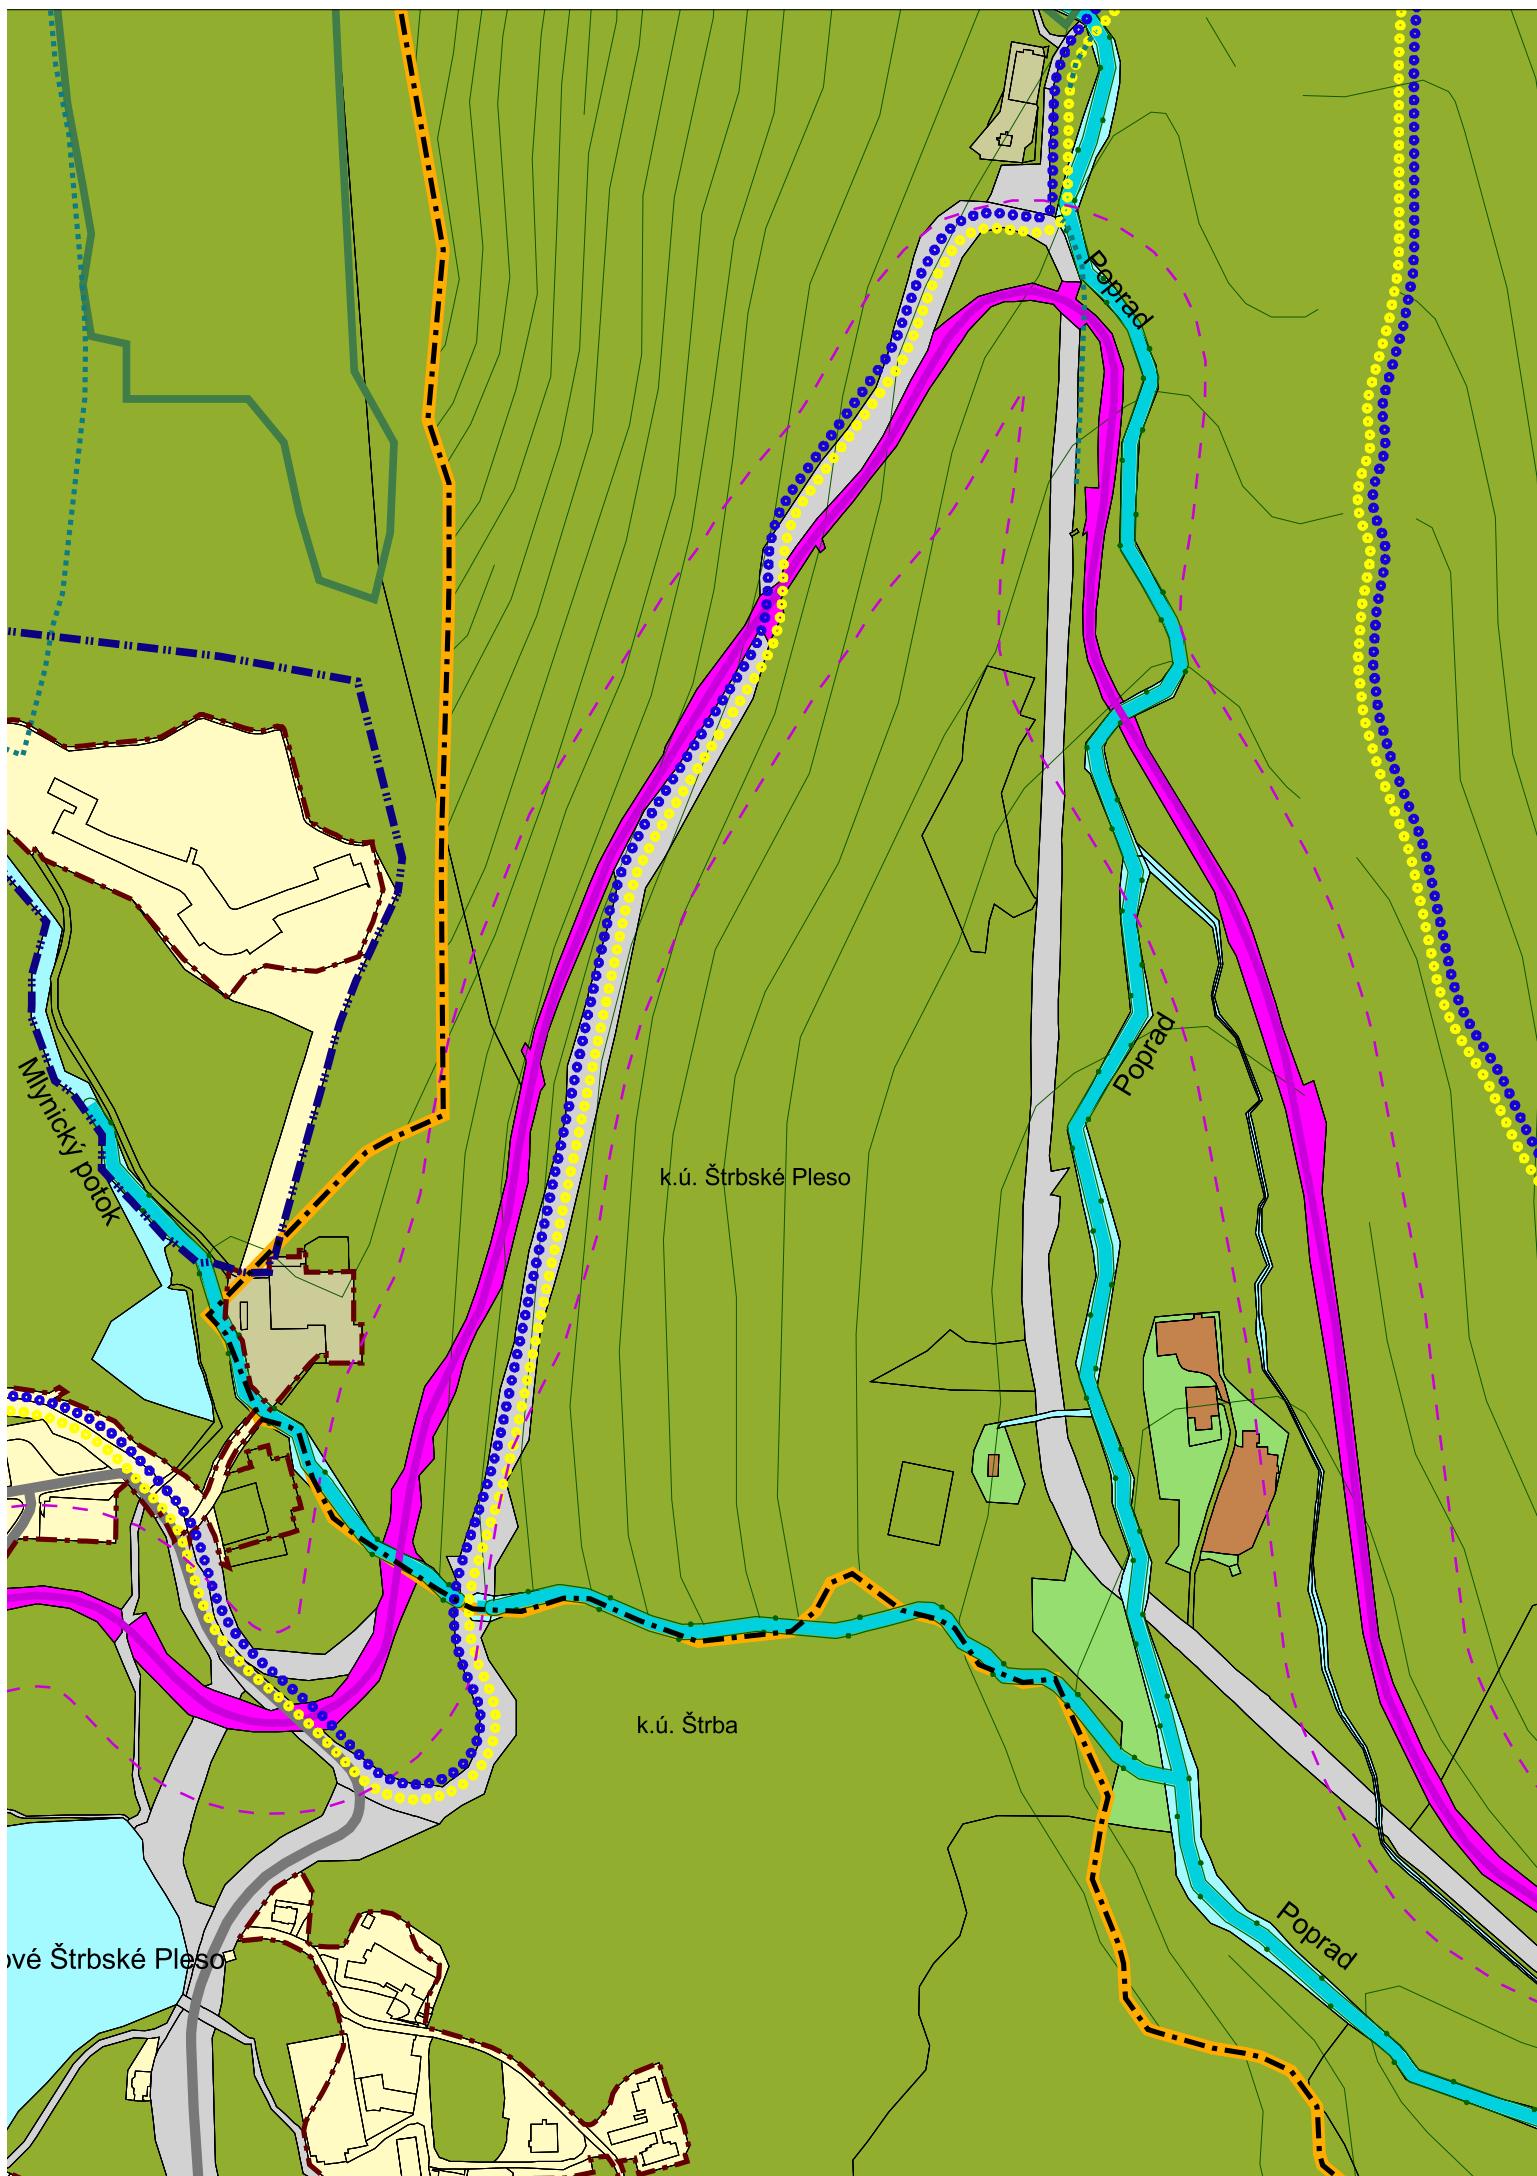

# ZMENY A DOPLNKY ÚZEMNÉHO PLÁNU MESTA VYSOKÉ TATRY

č. 2016/1

## Legenda

### Hranice

stav	návrh	
[grey]	[vertical lines]	Hranica kraja
[blue dots]	[horizontal lines]	Hranica kúpeľného miesta
---		Hranica katastrálneho územia
- - -	- - -	Hranica zastavaného územia
---		Hranica kúpeľného územia
[green]	[green]	Hranica TANAP-u
[brown]	[brown]	Hranica prírodných rezervácií a národných prírodných rezervácií
[light blue]	[light blue]	Ochranné pásmo prírodného minerálneho zdroja 1. stupňa
[dark blue]	[dark blue]	Ochranné pásmo prírodného minerálneho zdroja 2. stupňa
[orange dots]	[orange dots]	Ložisko nevyhradeného nerastu
[purple]	[purple]	Pamiatková zóna

### Funkčné plochy

[purple]	[purple]	Cestovný ruch (CR)
[red]	[red]	Polyfunkčné plochy (OV a CR)
[orange]	[orange]	Polyfunkčné plochy (OV a Bb)
[purple]	[orange]	Polyfunkčné plochy (Br a SR)
[red]	[purple]	Polyfunkčné plochy (CR a KCR)
[pink]	[pink]	Občianske vybavenie (OV)
[yellow]	[yellow]	Kúpeľná liečba
[yellow]	[yellow]	Športovo-rekreačné aktivity (SR)
[red]	[yellow]	Športové vybavenie (S)
[orange]	[yellow]	Bytové domy (Bb)
[orange]	[orange]	Rodinné domy (Br)
[orange]	[orange]	Kempingy (KCR)
[purple]	[purple]	Agroturistický areál (AA)
[teal]	[teal]	Golfové cvičisko (AG)

### Doprava

[black]	[black]	Zberné komunikácie
[grey]	[grey]	Obslužné komunikácie
[green]	[green]	Pešie a cyklistické cesty - hl., rekr.-náučné, rekr.-alt., turistické
[magenta]	[magenta]	Plochy železníc
[orange]	[orange]	Železničné trate
[purple]	[purple]	Zdvojkolojnenie železničnej trate

stav	návrh	
AS		Autobusová stanica
ŽS		Železničná stanica
P	P	Sústredené verejné parkoviská
PP	PP	Sústredené verejné park. podzemné
G		Parkovací dom
ČSPH		Sústredené garážové dvory
		Čerpacia stanica pohonných hmôt

Šport	
[purple]	[purple]
[orange]	[orange]
[grey]	[grey]
[red]	[red]
[yellow]	[yellow]
[orange]	[orange]
[grey]	[grey]
[orange]	[orange]
[grey]	[grey]

[purple]	[purple]	Kabínková lanová dráha
[orange]	[orange]	Sedačková lanová dráha
[grey]	[grey]	Sedačková lanová dráha - výhľad
[red]	[red]	Lyžiarsky vlek
[yellow]	[yellow]	Lyžiarska zjazdová trať
[orange]	[orange]	Koridor - lyž. zjazdové trate
[grey]	[grey]	Koridor - lyž. zjazdové trate, územná rezerva
[grey]	[grey]	Lyžiarska bežecká trať
[blue]	[blue]	Koridor pre cyklomagistrálu
[red]	[red]	Cyklistický chodník
[orange]	[orange]	Poprad - Starý Smokovec

Ochranné pásmá	
[purple]	[purple]
[orange]	[orange]
[grey]	[grey]
[grey]	[grey]
[orange]	[orange]
[grey]	[grey]
[orange]	[orange]
[grey]	[grey]



podklad:

## ÚZEMNÝ PLÁN MESTA VYSOKÉ TATRY


v znení Zmien a doplnkov 2011/1, 2011/2, 2012/1, 2013/1, 2014/1, 2014/2 a 2015/1

názov výkresu:

4A. KOMPLEXNÝ URBANISTICKÝ NÁVRH

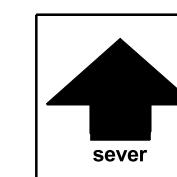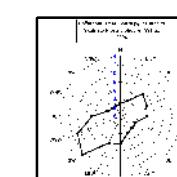

M 1:5000

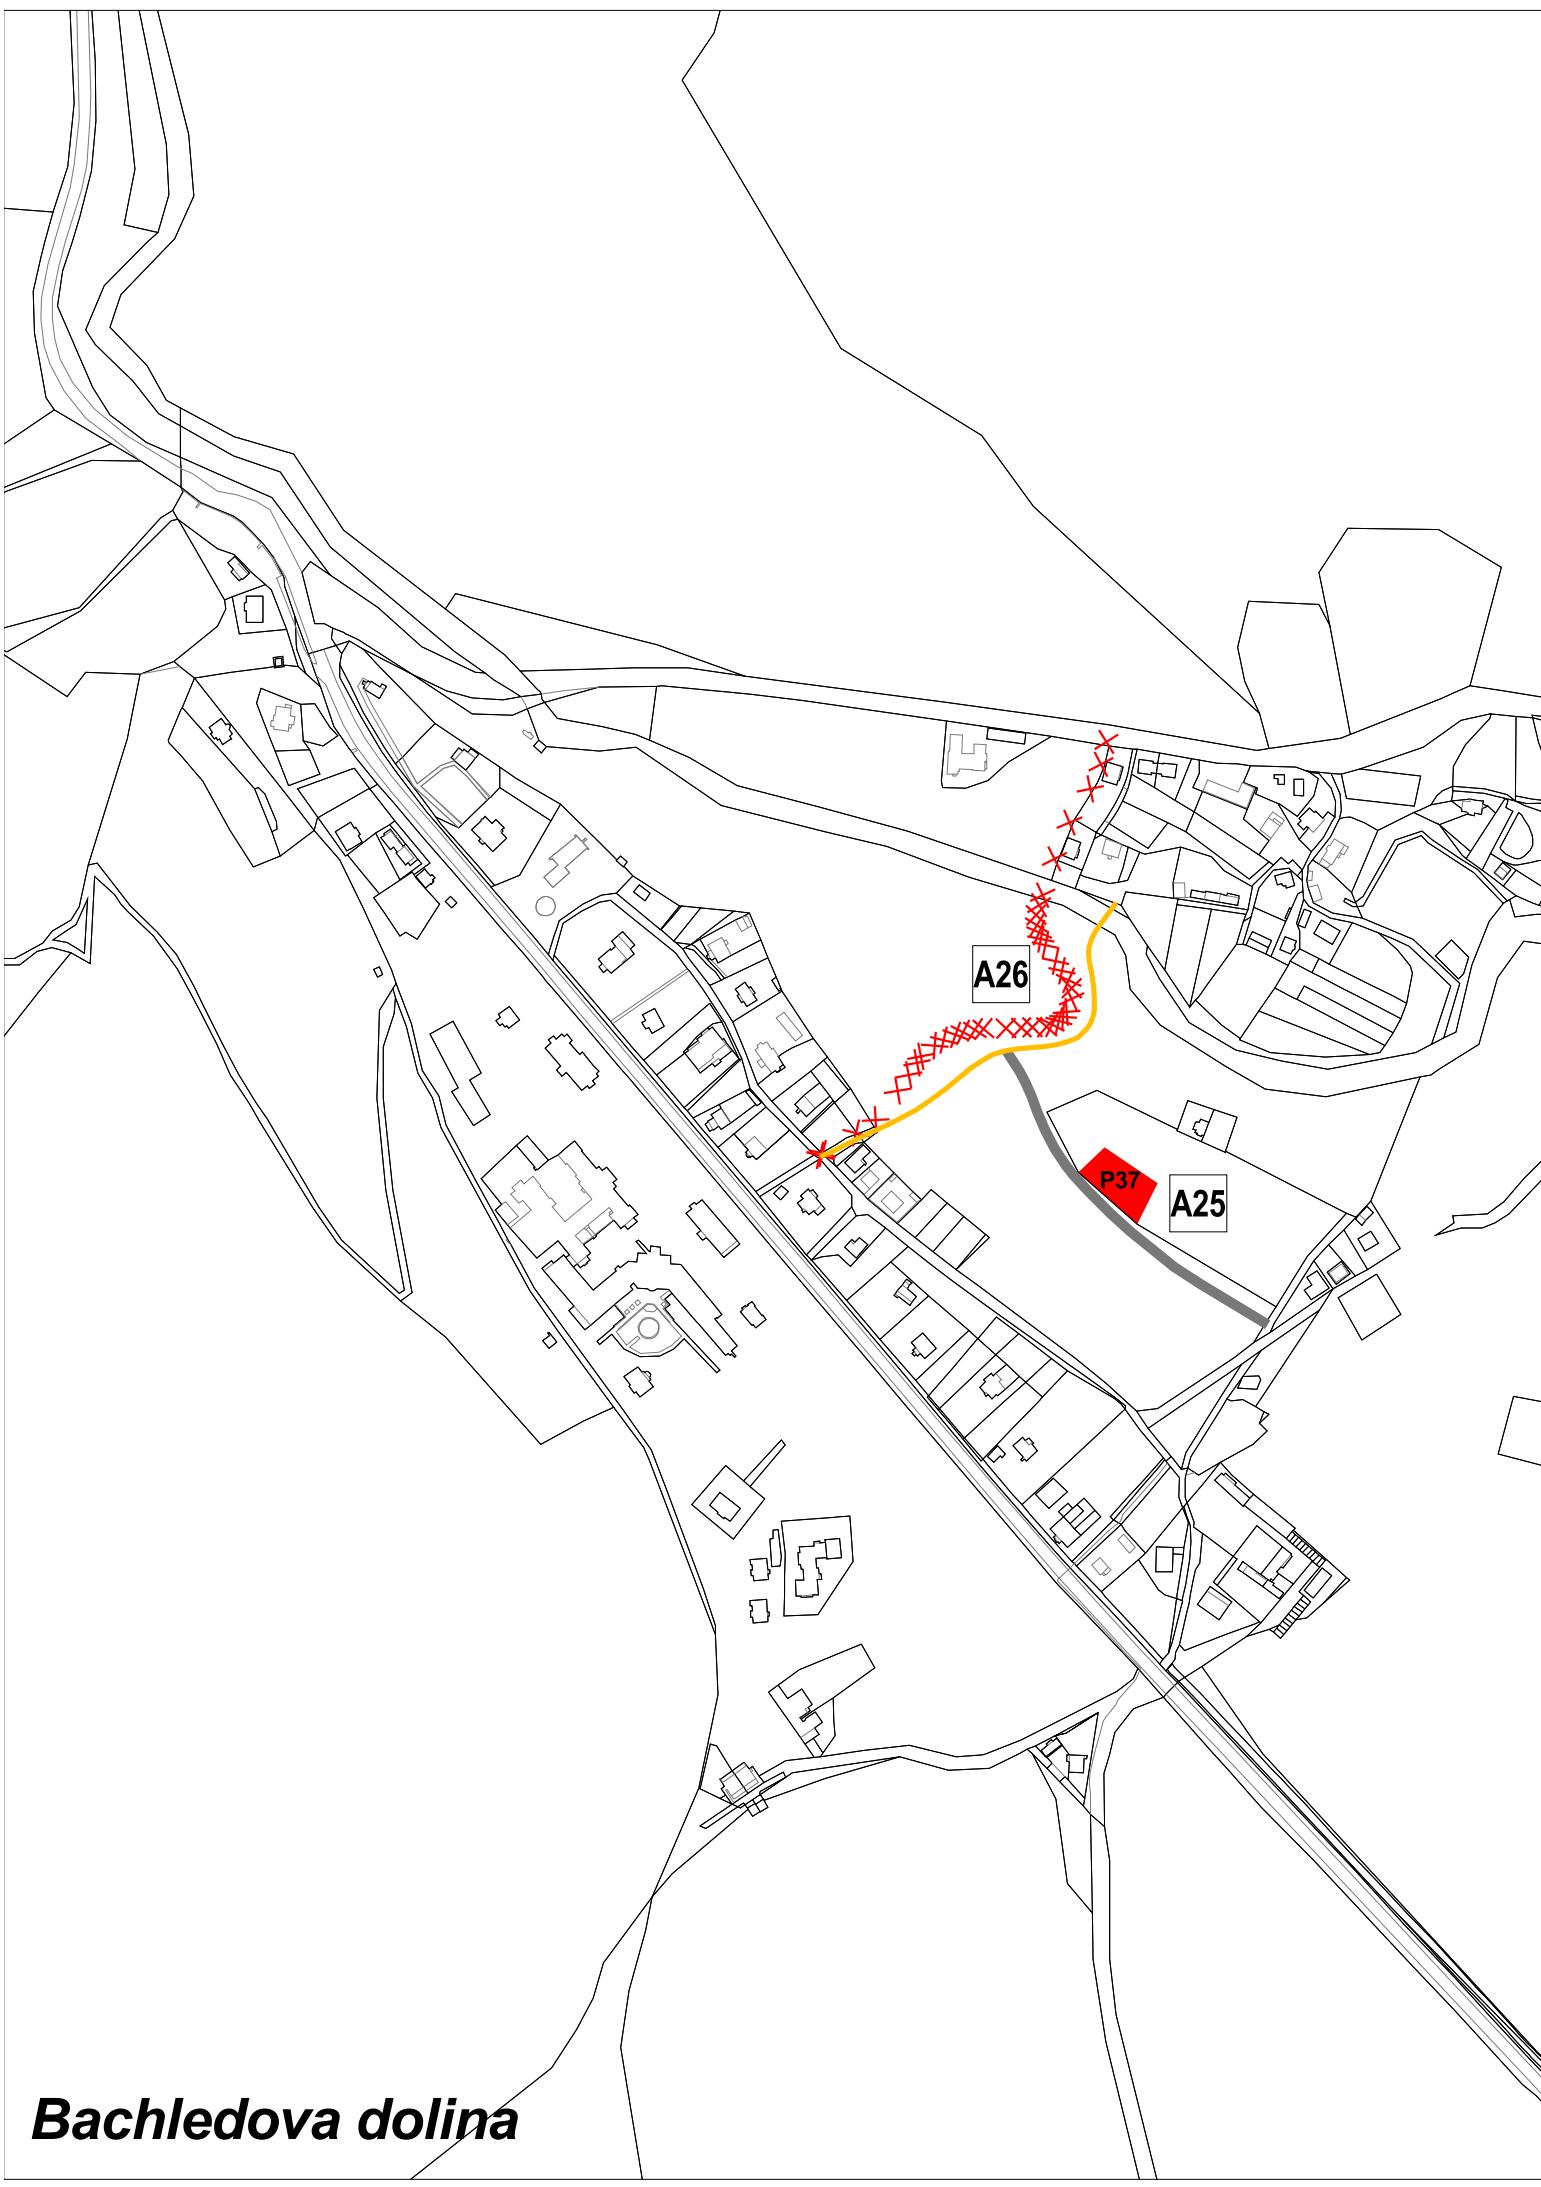



# ZMENY A DOPLNKY ÚZEMNÉHO PLÁNU MESTA VYSOKÉ TATRY

č. 2016/1


lokality A25 a A26

etapa: NÁVRH

Náučný chodník funkčnej triedy D3  
 zrušenie návrhu UPN

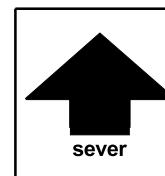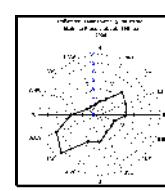

názov výkresu	ZMENY A DOPLNKY ÚZEMNÉHO PLÁNU MESTA VYSOKÉ TATRY <b>VEREJNÉ DOPRAVNÉ VYBAVENIE</b>	číslo výkresu <b>5A.</b>
	AUREX s.r.o.-architektúra, urbanizmus, ekológia, informatika Ľubľanská 1, 831 02 Bratislava	rok vypracovania 2017
hlavný riešiteľ: AUREX s.r.o. - Ing. arch. Michal Chudík	zodpovedný riešiteľ: AUREX s.r.o. - Ing. arch. Lenka Stankovská	mierka 1 : 5 000

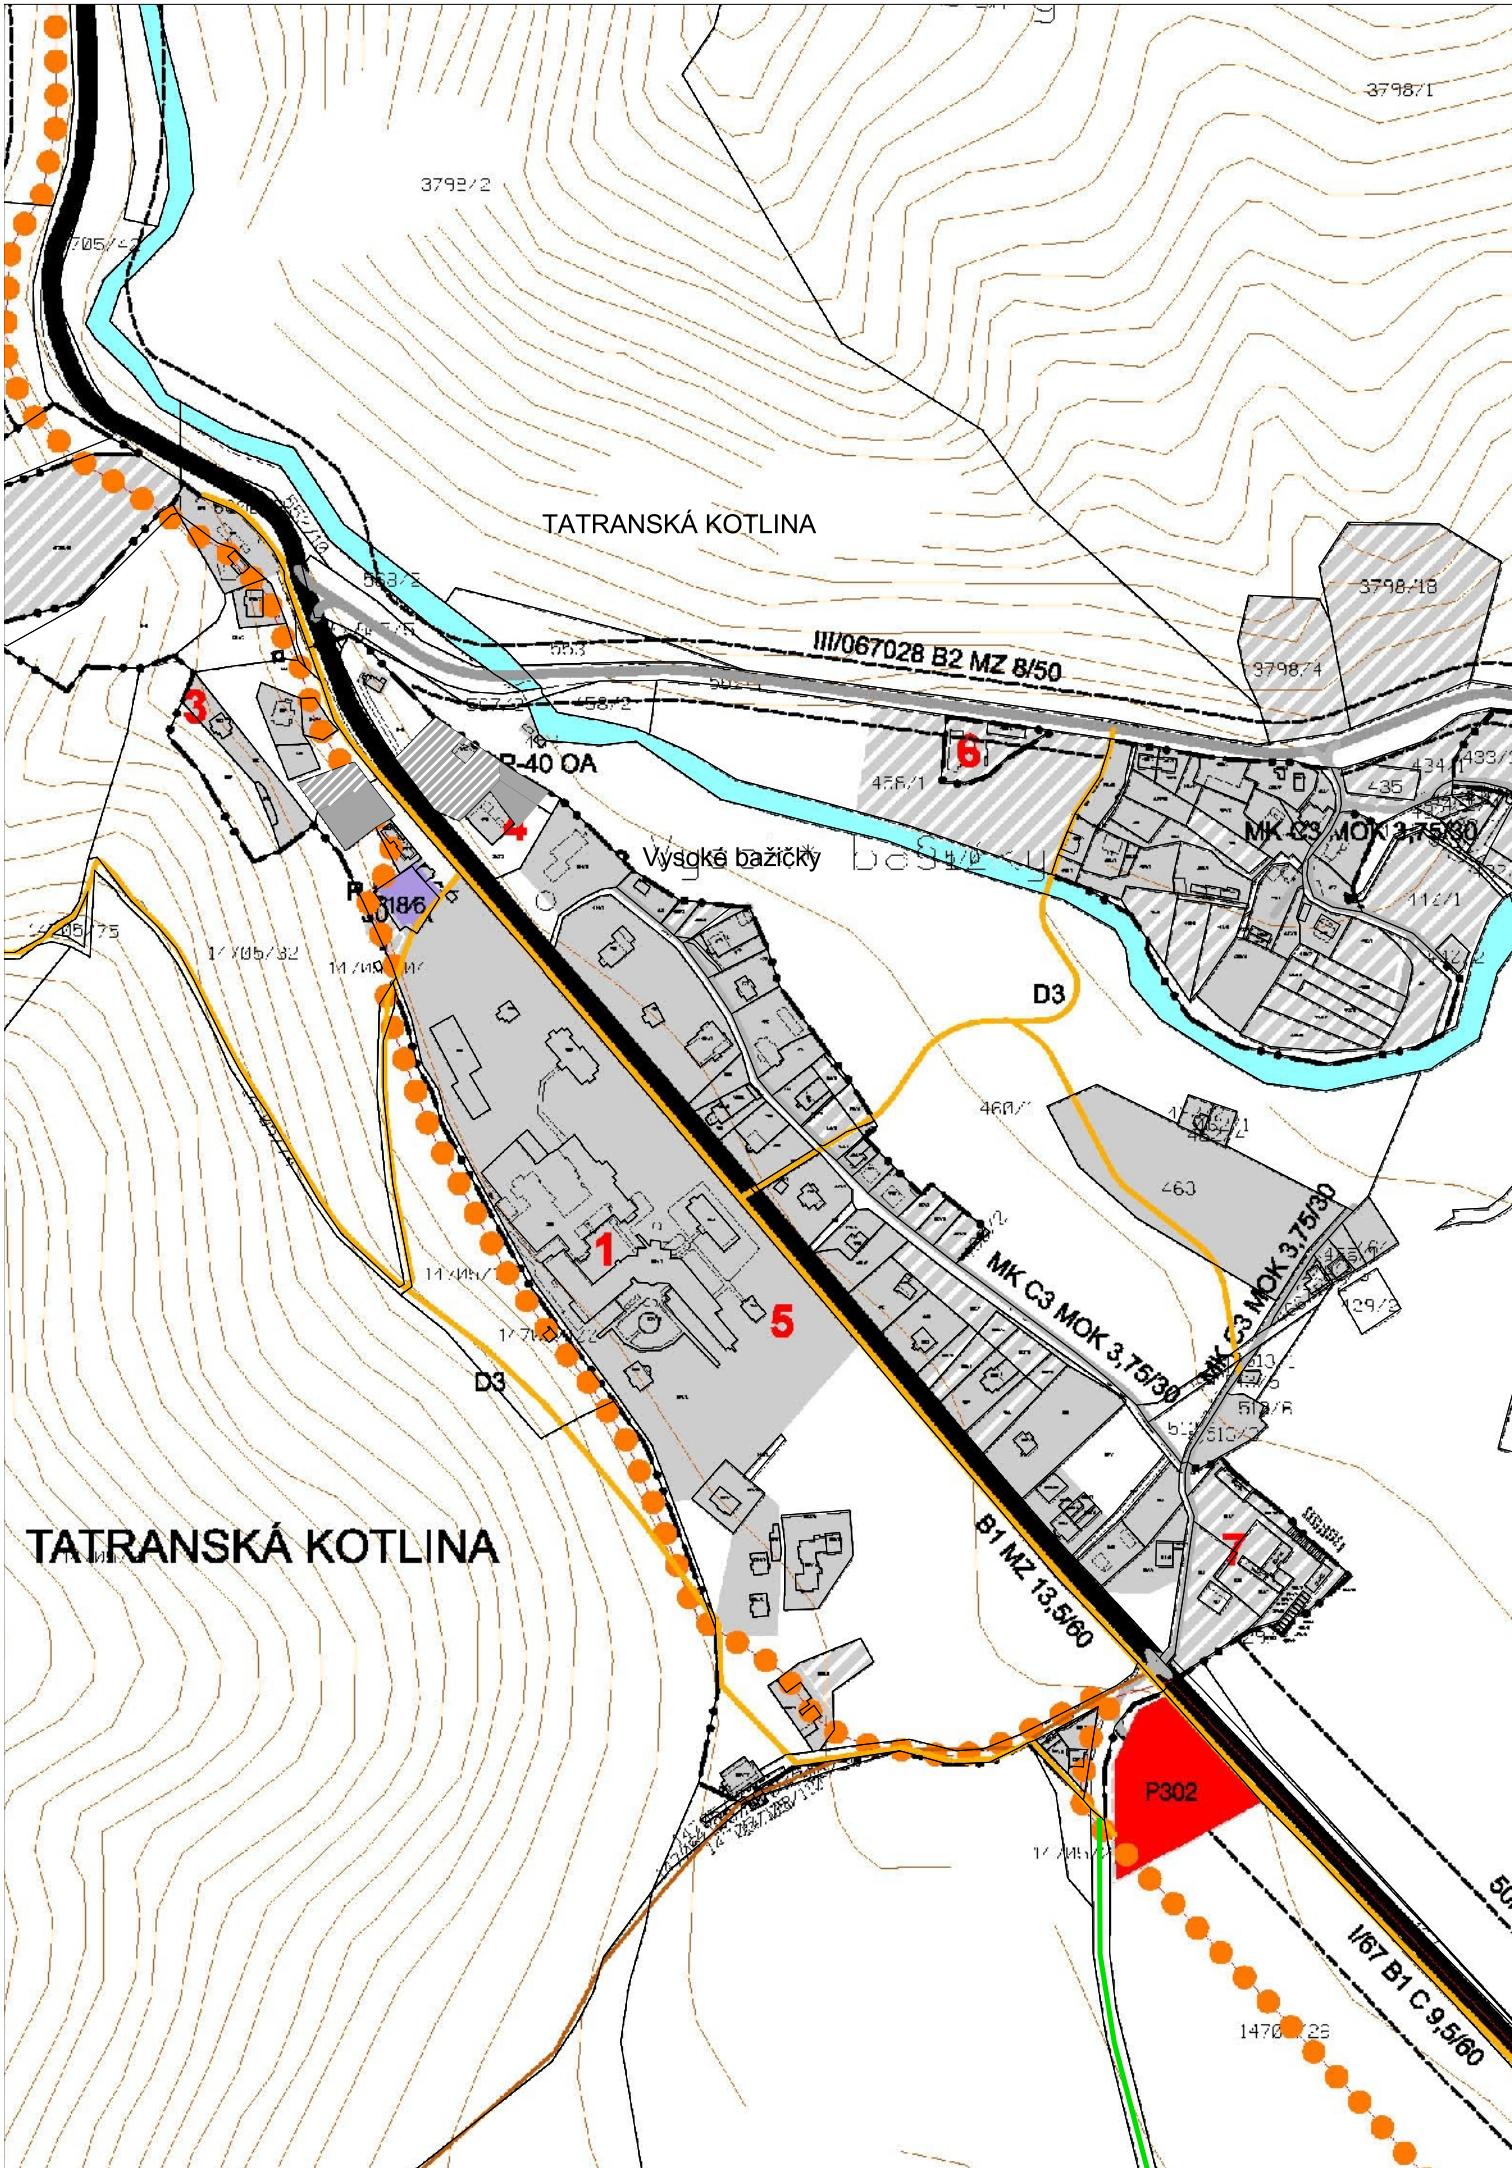

# ZMENY A DOPLNKY ÚZEMNÉHO PLÁNU MESTA VYSOKÉ TATRY

č. 2016/1

## Legenda

stav	návrh	
[pink dashed]		Hranica katastrálneho územia
[black dashed]		Hranica zastavaného územia
[grey solid]	/ [diagonal grey hatching]	Zastavané plochy
[black solid]	/ [dashed black]	Zberné komunikácie funkč. triedy B1, B2
[grey solid]	/ [dashed grey]	Zberné komunikácie funkč. triedy B3
[white solid]	/ [dashed white]	Obslužné komunikácie funkč. triedy C2, C3
II/537	II/537	Číslo cesty
MK	MK	Označenie miestnej komunikácie
MZ8,5/50	MZ8,5/50	Kategória komunikácie
[orange solid]		Hlavné pešie komunikácie funkč. triedy D1, D3
[orange dashed]		Doplnkové pešie komunikácie funkč. triedy D3
[green solid]		Rekreačné chodníky
[brown solid]		Turistické chodníky
[red solid]	/ [red dashed]	Cyklistická magistrála funkč. triedy D2
[purple solid]		Plochy železníc
[purple dashed]		Železničné trate III. kategórie
183		Číslo železničnej trate
AS	AS	Autobusová stanica
žs	žs	Železničná stanica
H		Heliport
P	P	Sústredené verejné parkovacie plochy
	/ [red diagonal hatching]	Sústredené verejné parkovacie plochy - podzemné
	[red solid]	Parkovací dom
G	G	Sústredené garážové plochy
čSPH	čSPH	Čerpacia stanica pohonných hmôt
	/ [dotted]	Ochranné pásmo ciest a železničných tráť
	/ [purple dashed]	Lanové dráhy a lyžiarske vleky
	/ [light blue solid]	Obrys priestorov lyžiarskych zjazdových tratí
	/ [light blue dashed]	Obrys priestorov lyžiarskych zjazdových tratí - územná rezerva

stav	návrh	
	/ [two red circles]	Cyklistický chodník funkčnej triedy D2 Poprad - Starý Smokovec
	/ [red X]	Cyklistická magistrála funkčnej triedy D2 zrušenie návrhu UPN

Ochranné pásmá letiska	
[blue dashed]	OP vzletových a príližovacích priestorov
[yellow dashed]	OP proti klamlivým a nebezpečným svetlám
[red dashed]	OP kužeľovej plochy
[pink dashed]	OP s obmedzením stavieb vzdľenosť vedení VN a VVN
[purple dashed]	OP TAR
[blue dashed]	OP vodorovnej roviny
[green dashed]	OP vonkajšie ornitologické terén prekážok
[green solid]	

podklad:



## ÚZEMNÝ PLÁN MESTA VYSOKÉ TATRY

v znení ZaD 2011/1, 2011/2, 2012/1, 2013/1, 2014/1, 2014/2 a 2015/1

názov výkresu:

### 5A. VEREJNÉ DOPRAVNÉ VYBAVENIE

M 1:5000

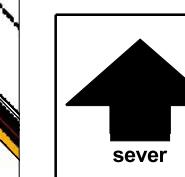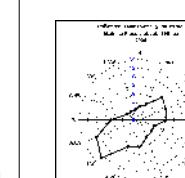






# ZMENY A DOPLNKY ÚZEMNÉHO PLÁNU MESTA VYSOKÉ TATRY

č. 2016/1

lokality A27 a A28

etapa: NÁVRH

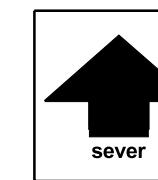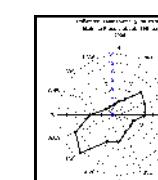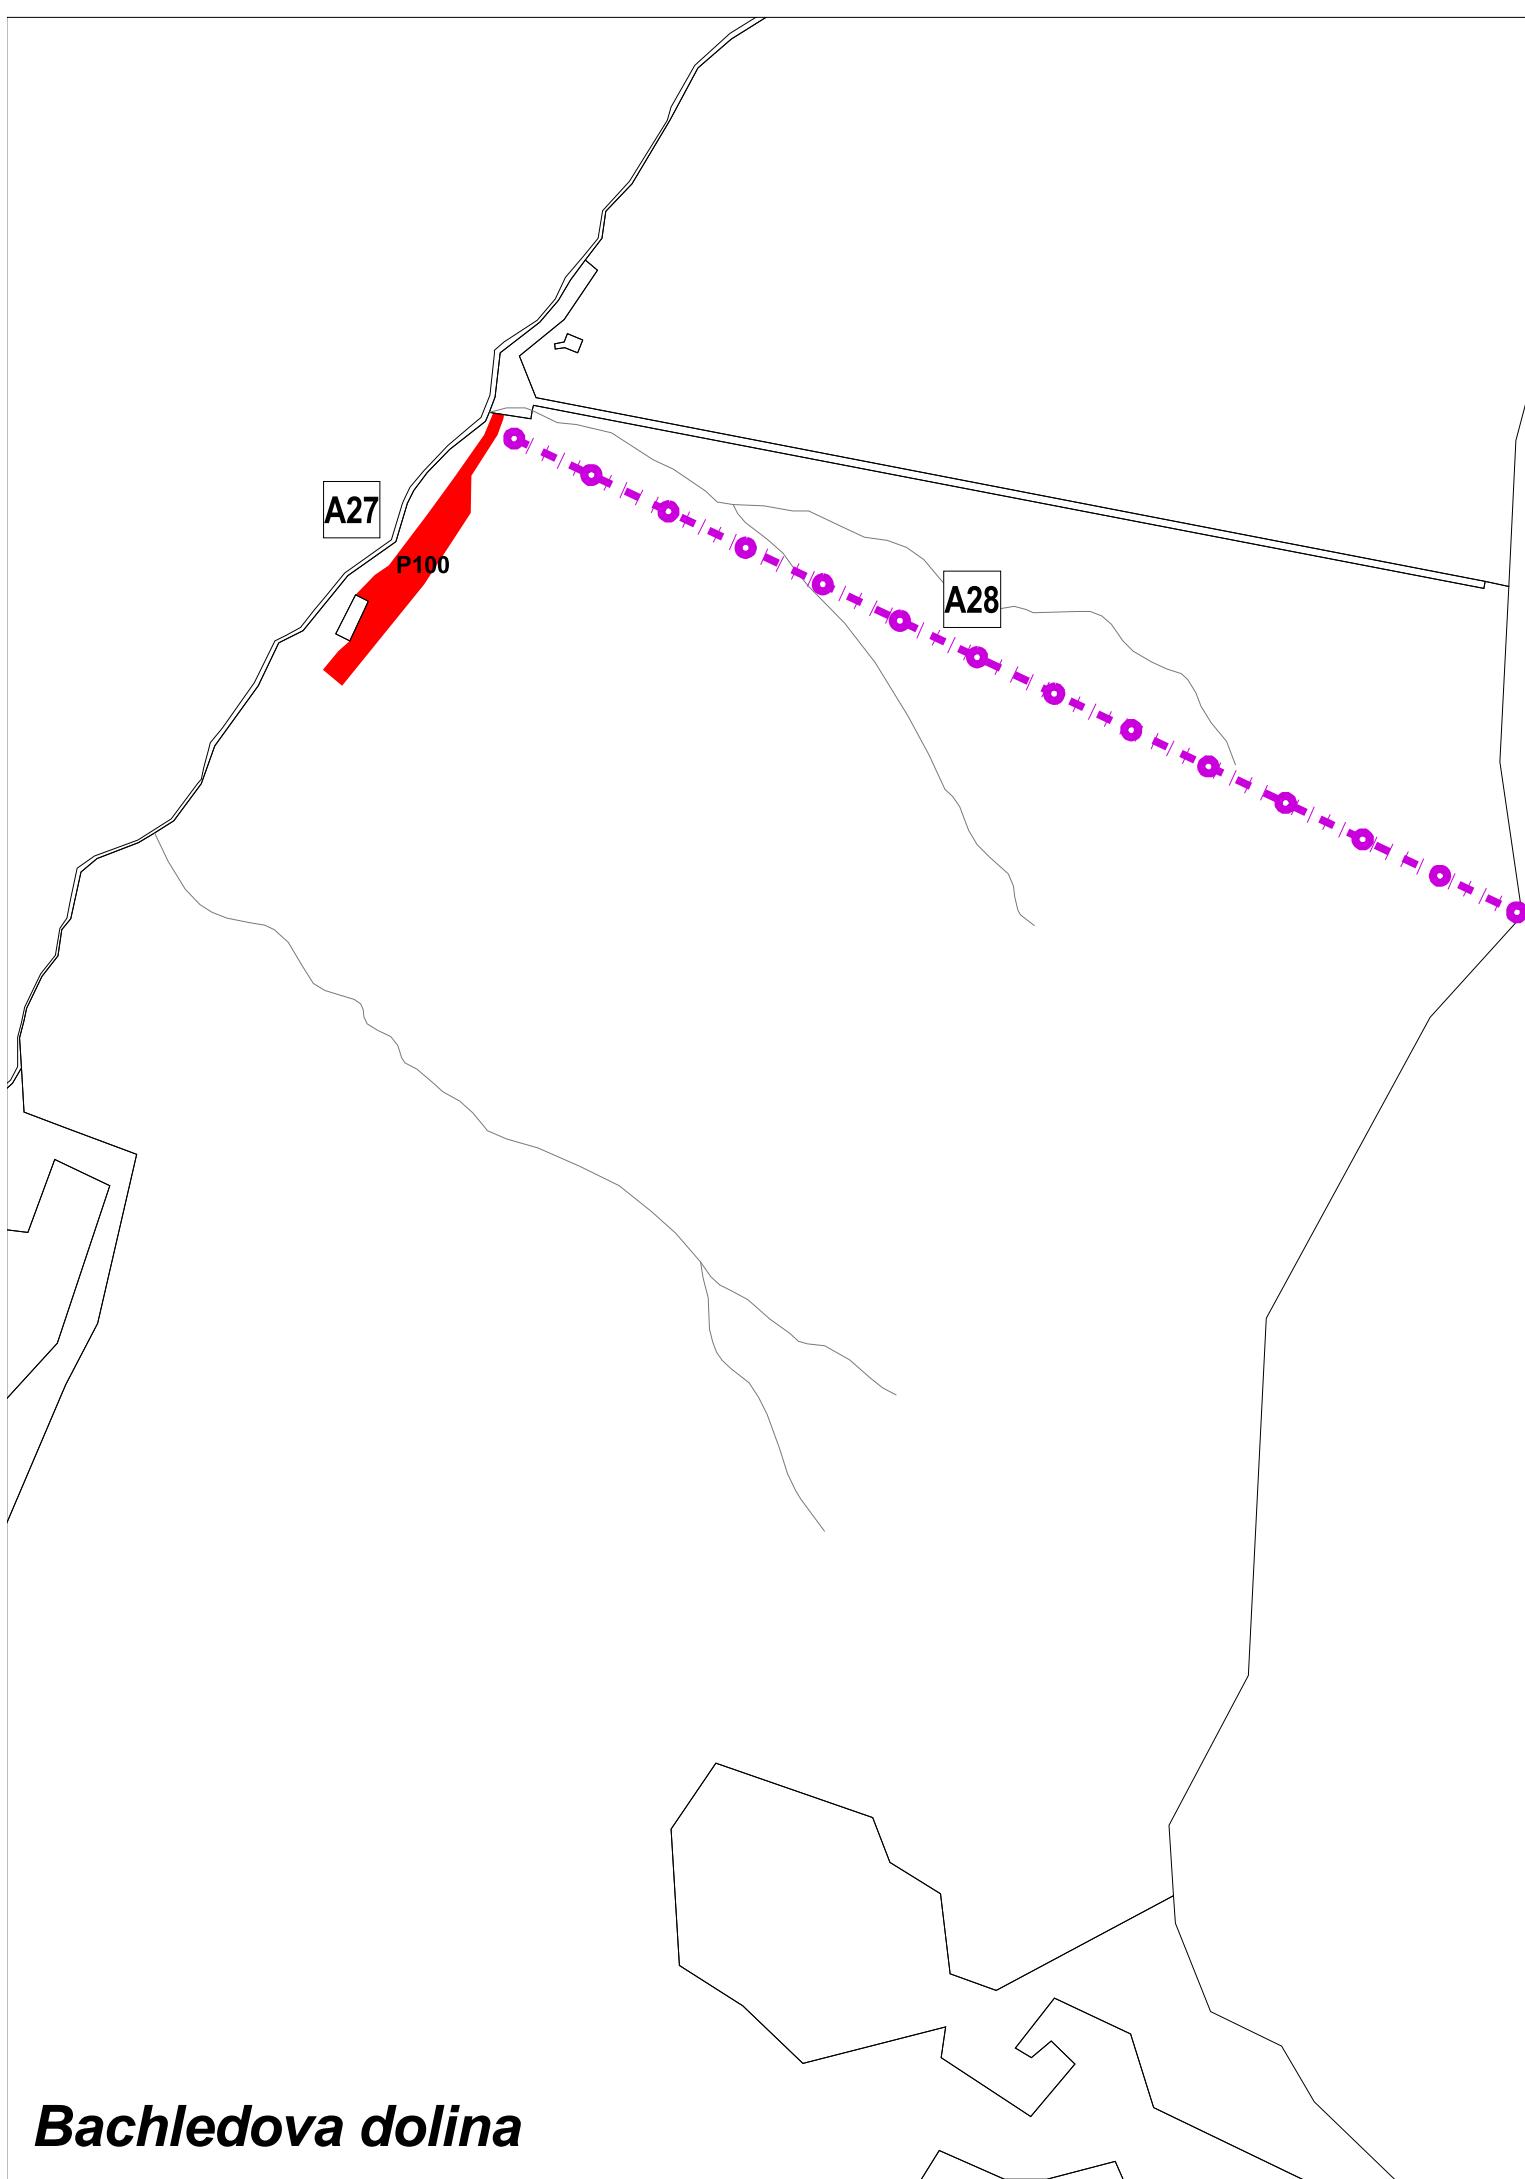

názov výkresu	ZMENY A DOPLNKY ÚZEMNÉHO PLÁNU MESTA VYSOKÉ TATRY <b>VEREJNÉ DOPRAVNÉ VYBAVENIE</b>	číslo výkresu <b>5A.</b>
	AUREX s.r.o.-architektúra, urbanizmus, ekológia, informatika Ľubľanská 1, 831 02 Bratislava	rok vypracovania 2017
hlavný riešiteľ: AUREX s.r.o. - Ing. arch. Michal Chudík	zodpovedný riešiteľ: AUREX s.r.o. - Ing. arch. Lenka Stankovská	mierka 1 : 5 000



# ZMENY A DOPLNKY ÚZEMNÉHO PLÁNU MESTA VYSOKÉ TATRY

č. 2016/1



## Legenda

stav	návrh	
		Hranica katastrálneho územia
		Hranica zastavaného územia
		Zastavané plochy
		Zberné komunikácie funkč. triedy B1, B2
		Zberné komunikácie funkč. triedy B3
		Obslužné komunikácie funkč. triedy C2, C3
II/537	II/537	Číslo cesty
MK	MK	Označenie miestnej komunikácie
MZ8,5/50	MZ8,5/50	Kategória komunikácie
		Hlavné pešie komunikácie funkč. triedy D1, D3
		Doplnkové pešie komunikácie funkč. triedy D3
		Rekreačné chodníky
		Turistické chodníky
		Cylistická magistrála funkč. triedy D2
		Plochy železníc
		Železničné trate III. kategórie
183		Číslo železničnej trate
AS	AS	Autobusová stanica
žs	žs	Železničná stanica
	H	Heliport
P	P	Sústredené verejné parkovacie plochy
		Sústredené verejné parkovacie plochy - podzemné
		Parkovací dom
G	G	Sústredené garážové plochy
čSPH	čSPH	Čerpacia stanica pohonných hmôt
		Ochranné pásmo ciest a železničných tráť
		Lanové dráhy a lyžiarske vleky
		Obrys priestorov lyžiarskych zjazdových tratí
		Obrys priestorov lyžiarskych zjazdových tratí - územná rezerva

stav	návrh	
		Poprad - Starý Smokovec
		Cylistická magistrála funkčnej triedy D2 zrušenie návrhu UPN

## Ochranné pásma letiska



	OP vzletových a priližovacích priestorov
	OP proti klamlivým a nebezpečným svetlám
	OP kužeľovej plochy
	OP s obmedzením staveb vzdľ. vedení VN a VVN
	OP TAR
	OP vodorovnej roviny
	OP vonkajšie ornitologické
	terén prekážok

podklad:

**ÚZEMNÝ PLÁN MESTA VYSOKÉ TATRY**  
v znení ZaD 2011/1, 2011/2, 2012/1, 2013/1, 2014/1, 2014/2 a 2015/1

názov výkresu:

5A. VEREJNÉ DOPRAVNÉ VYBAVENIE

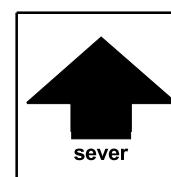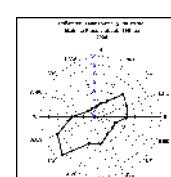

M 1:5000



# ZMENY A DOPLNKY ÚZEMNÉHO PLÁNU MESTA VYSOKÉ TATRY



č. 2016/1

lokality A24, A25 a A26


etapa: NÁVRH



Zrušenie trasy rekreačného chodníka

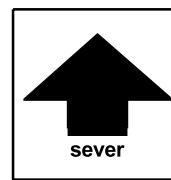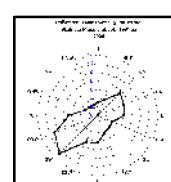

názov výkresu	ZMENY A DOPLNKY ÚZEMNÉHO PLÁNU MESTA VYSOKÉ TATRY	číslo výkresu
	<b>NÁVRH SÍDELNEJ A KRAJINNEJ ZELENE</b>	<b>7A.</b>
	AUREX s.r.o.-architektúra, urbanizmus, ekológia, informatika Ľubľanská 1, 831 02 Bratislava	rok vypracovania 2017
sever	zodpovedný riešiteľ: AUREX, s.r.o. - Ing. arch. Lenka Stankovská	mierka 1 : 5 000

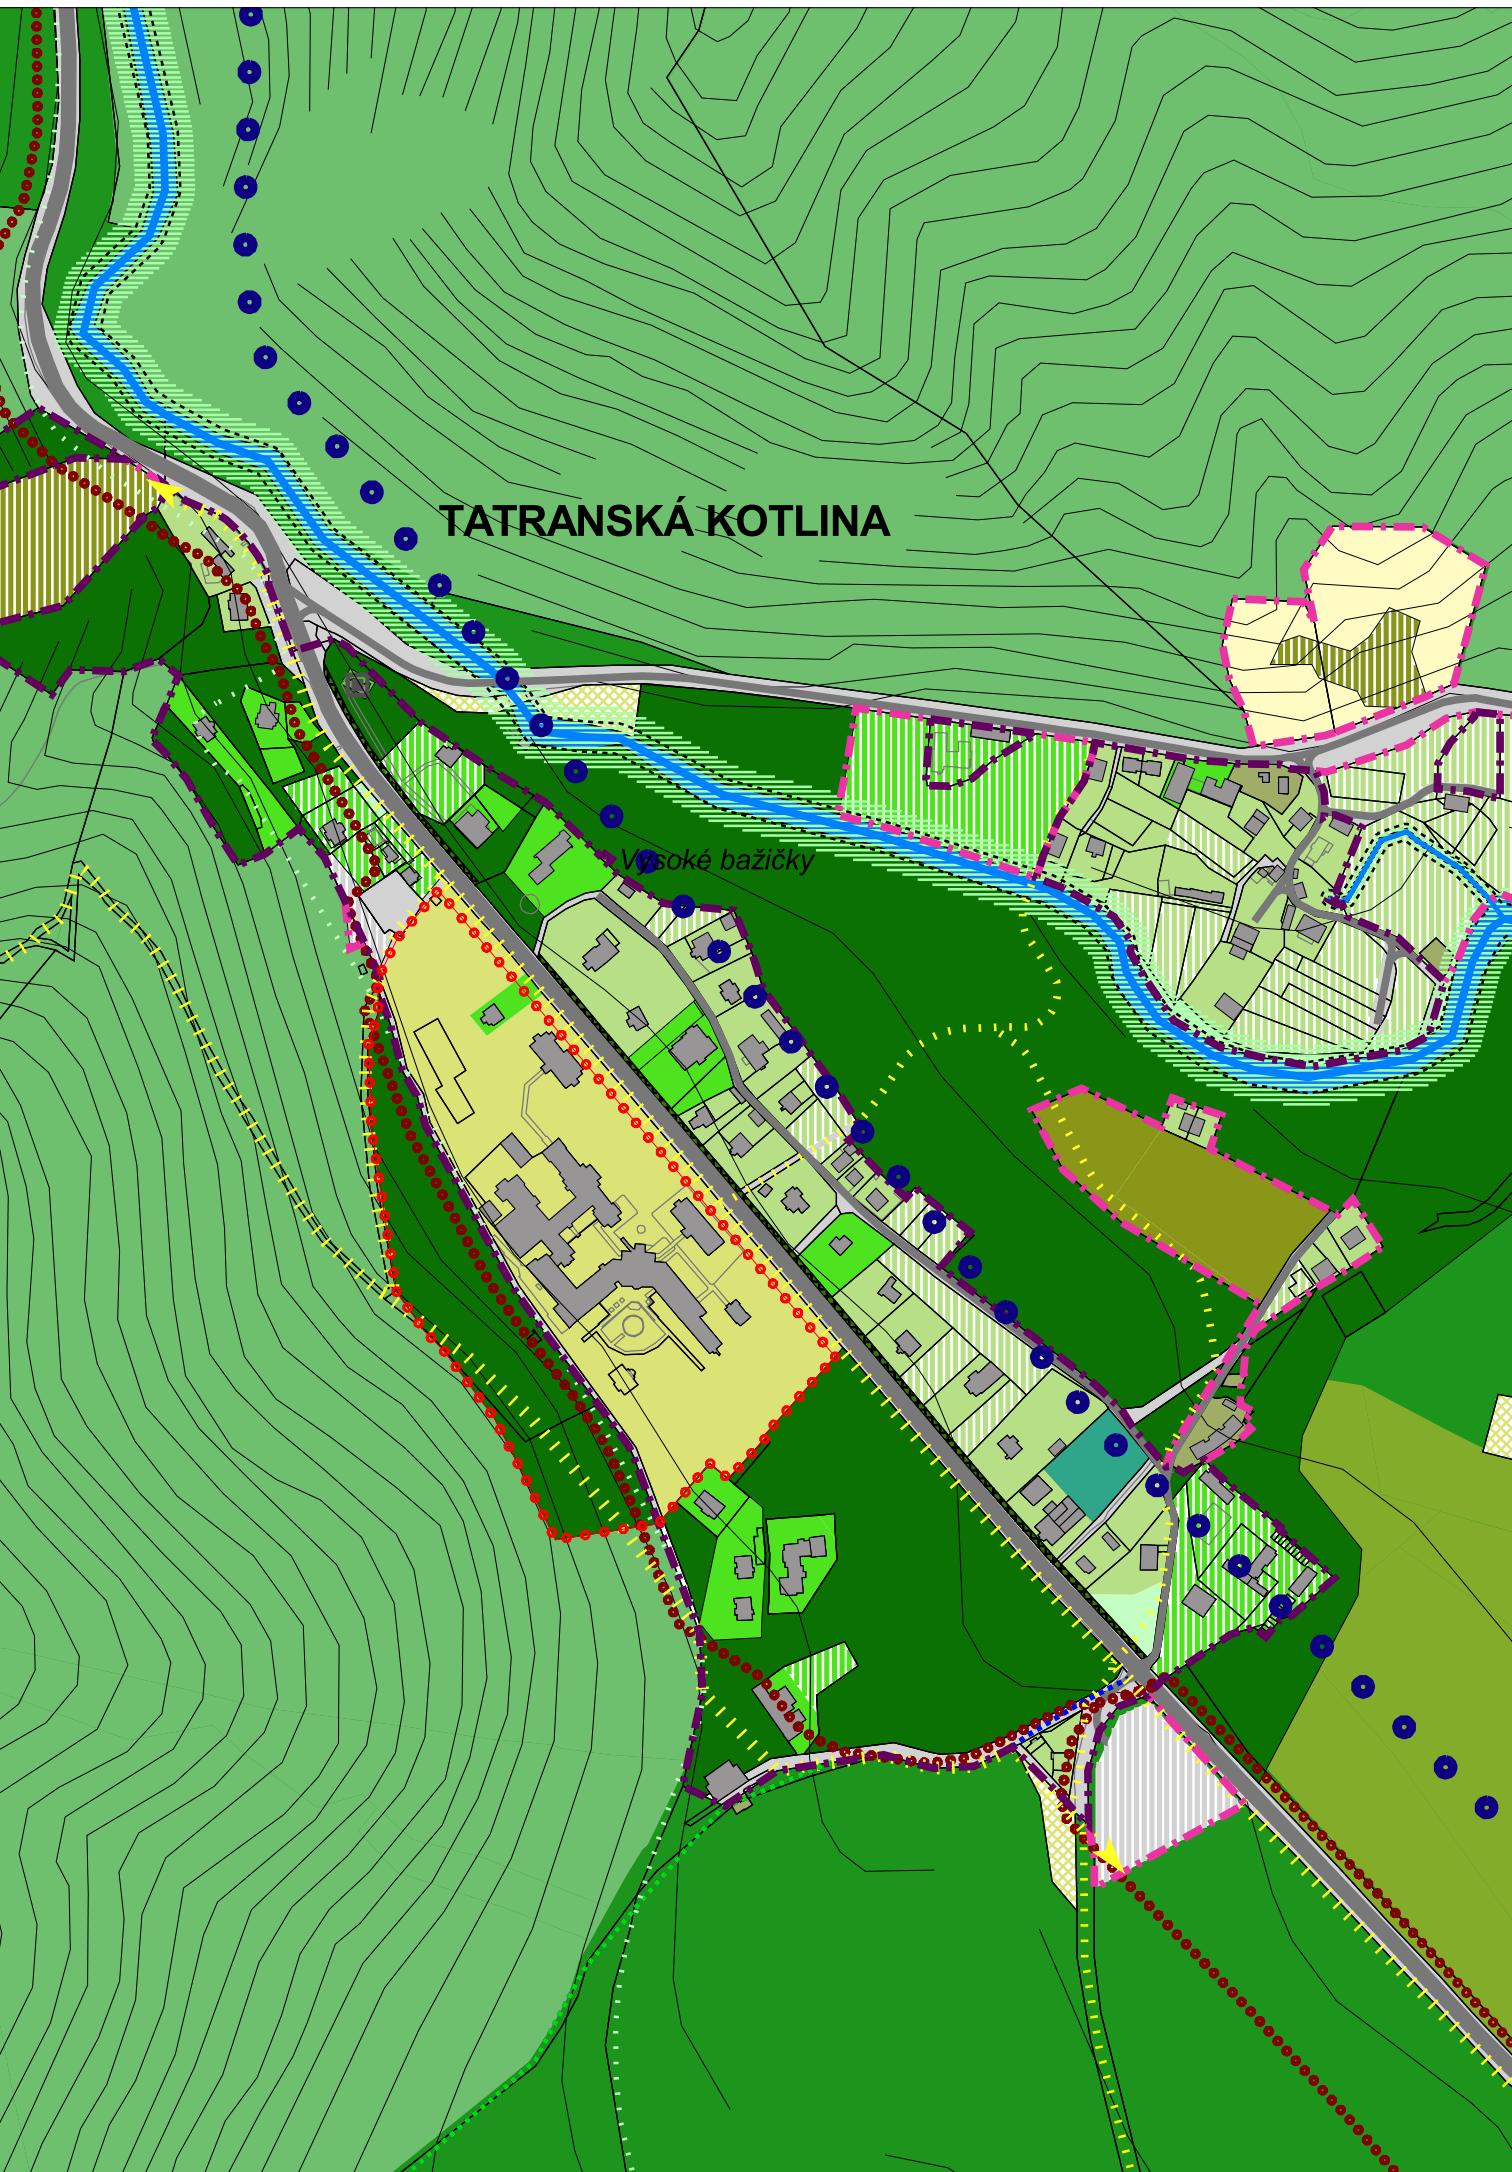

# ZMENY A DOPLNKY ÚZEMNÉHO PLÁNU MESTA VYSOKÉ TATRY

č. 2016/1

## Legenda

	stav	návrh		stav	návrh	Komunikácie a spev. plochy
Hranica riešeného územia		Les osobitného určenia - rekreačný les				Komunikácie a spevnené plochy
Hranica katastrálneho územia		Ochranný les				
Hranica zastavaného územia - stav		Hospodársky les				
Hranica zastavaného územia - návrh		Trvalé trávne porasty				
Hranica kúpeľného územia		Trvalé trávne porasty				
Hranica pamiatkovej zóny		Súkromná zeleň				
Objekty zapísané v ÚZPF		Záhrady				
Pamäti hodnosti mesta Vysoké Tatry		Vyhradená zeleň				
Významné pohľadové línie v Pamiatkovej zóne		Botanická záhrada				
		Cintorín				Doprava
		Zeleň rekreačných a liečebných areálov				Hlavné dopravné ľahy
		Zeleň prevádzkových areálov				Tunel
						Vedľajšie dopravné ľahy
						TEŽ - návrh
						TEŽ - stav
						Železníčná trať
						Pozemná lanovka
						Cyklistické trasy
						Osobné horské dopravné zariadenie
						Lyžiarsky vlek
						Pešie a cyklistické trasy
						Hlavné vnútorné pešie a cyklistické trasy
						Rekreačný chodník
						Rekreačný chodník - alternatíva
						Turistický chodník
						Podtatranská magistrála - výhľad
						Ochranné pásmá
						Ochranné pásmo vodného toku
						Ochranné pásmo cintorína
						Ochranné pásmo VTL plynu



podklad:

## ÚZEMNÝ PLÁN MESTA VYSOKÉ TATRY

v znení ZaD 2011/1, 2011/2, 2012/1, 2013/1, 2014/1, 2014/2 a 2015/1

názov výkresu:

### 7A. NÁVRH SÍDELNEJ A KRAJINNEJ ZELENE

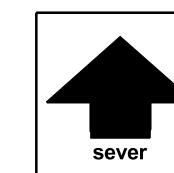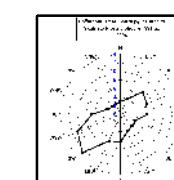

M 1:5000



# ZMENY A DOPLNKY ÚZEMNÉHO PLÁNU MESTA VYSOKÉ TATRY



č. 2016/1

lokality A27 a A28


etapa: NÁVRH



Zrušenie trasy rekreačného chodníka

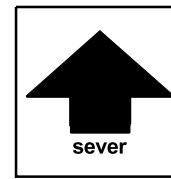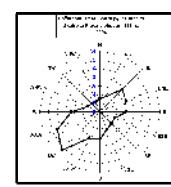

názov výkresu	ZMENY A DOPLNKY ÚZEMNÉHO PLÁNU MESTA VYSOKÉ TATRY	číslo výkresu
	<b>NÁVRH SÍDELNEJ A KRAJINNEJ ZELENE</b>	<b>7A.</b>
	AUREX s.r.o.-architektúra, urbanizmus, ekológia, informatika Ľubľanská 1, 831 02 Bratislava	rok vypracovania 2017
hlavný riešiteľ: AUREX, s.r.o. - Ing. arch. Michal Chudík	zodpovedný riešiteľ: AUREX, s.r.o. - Ing. arch. Lenka Stankovská	mierka 1 : 5 000

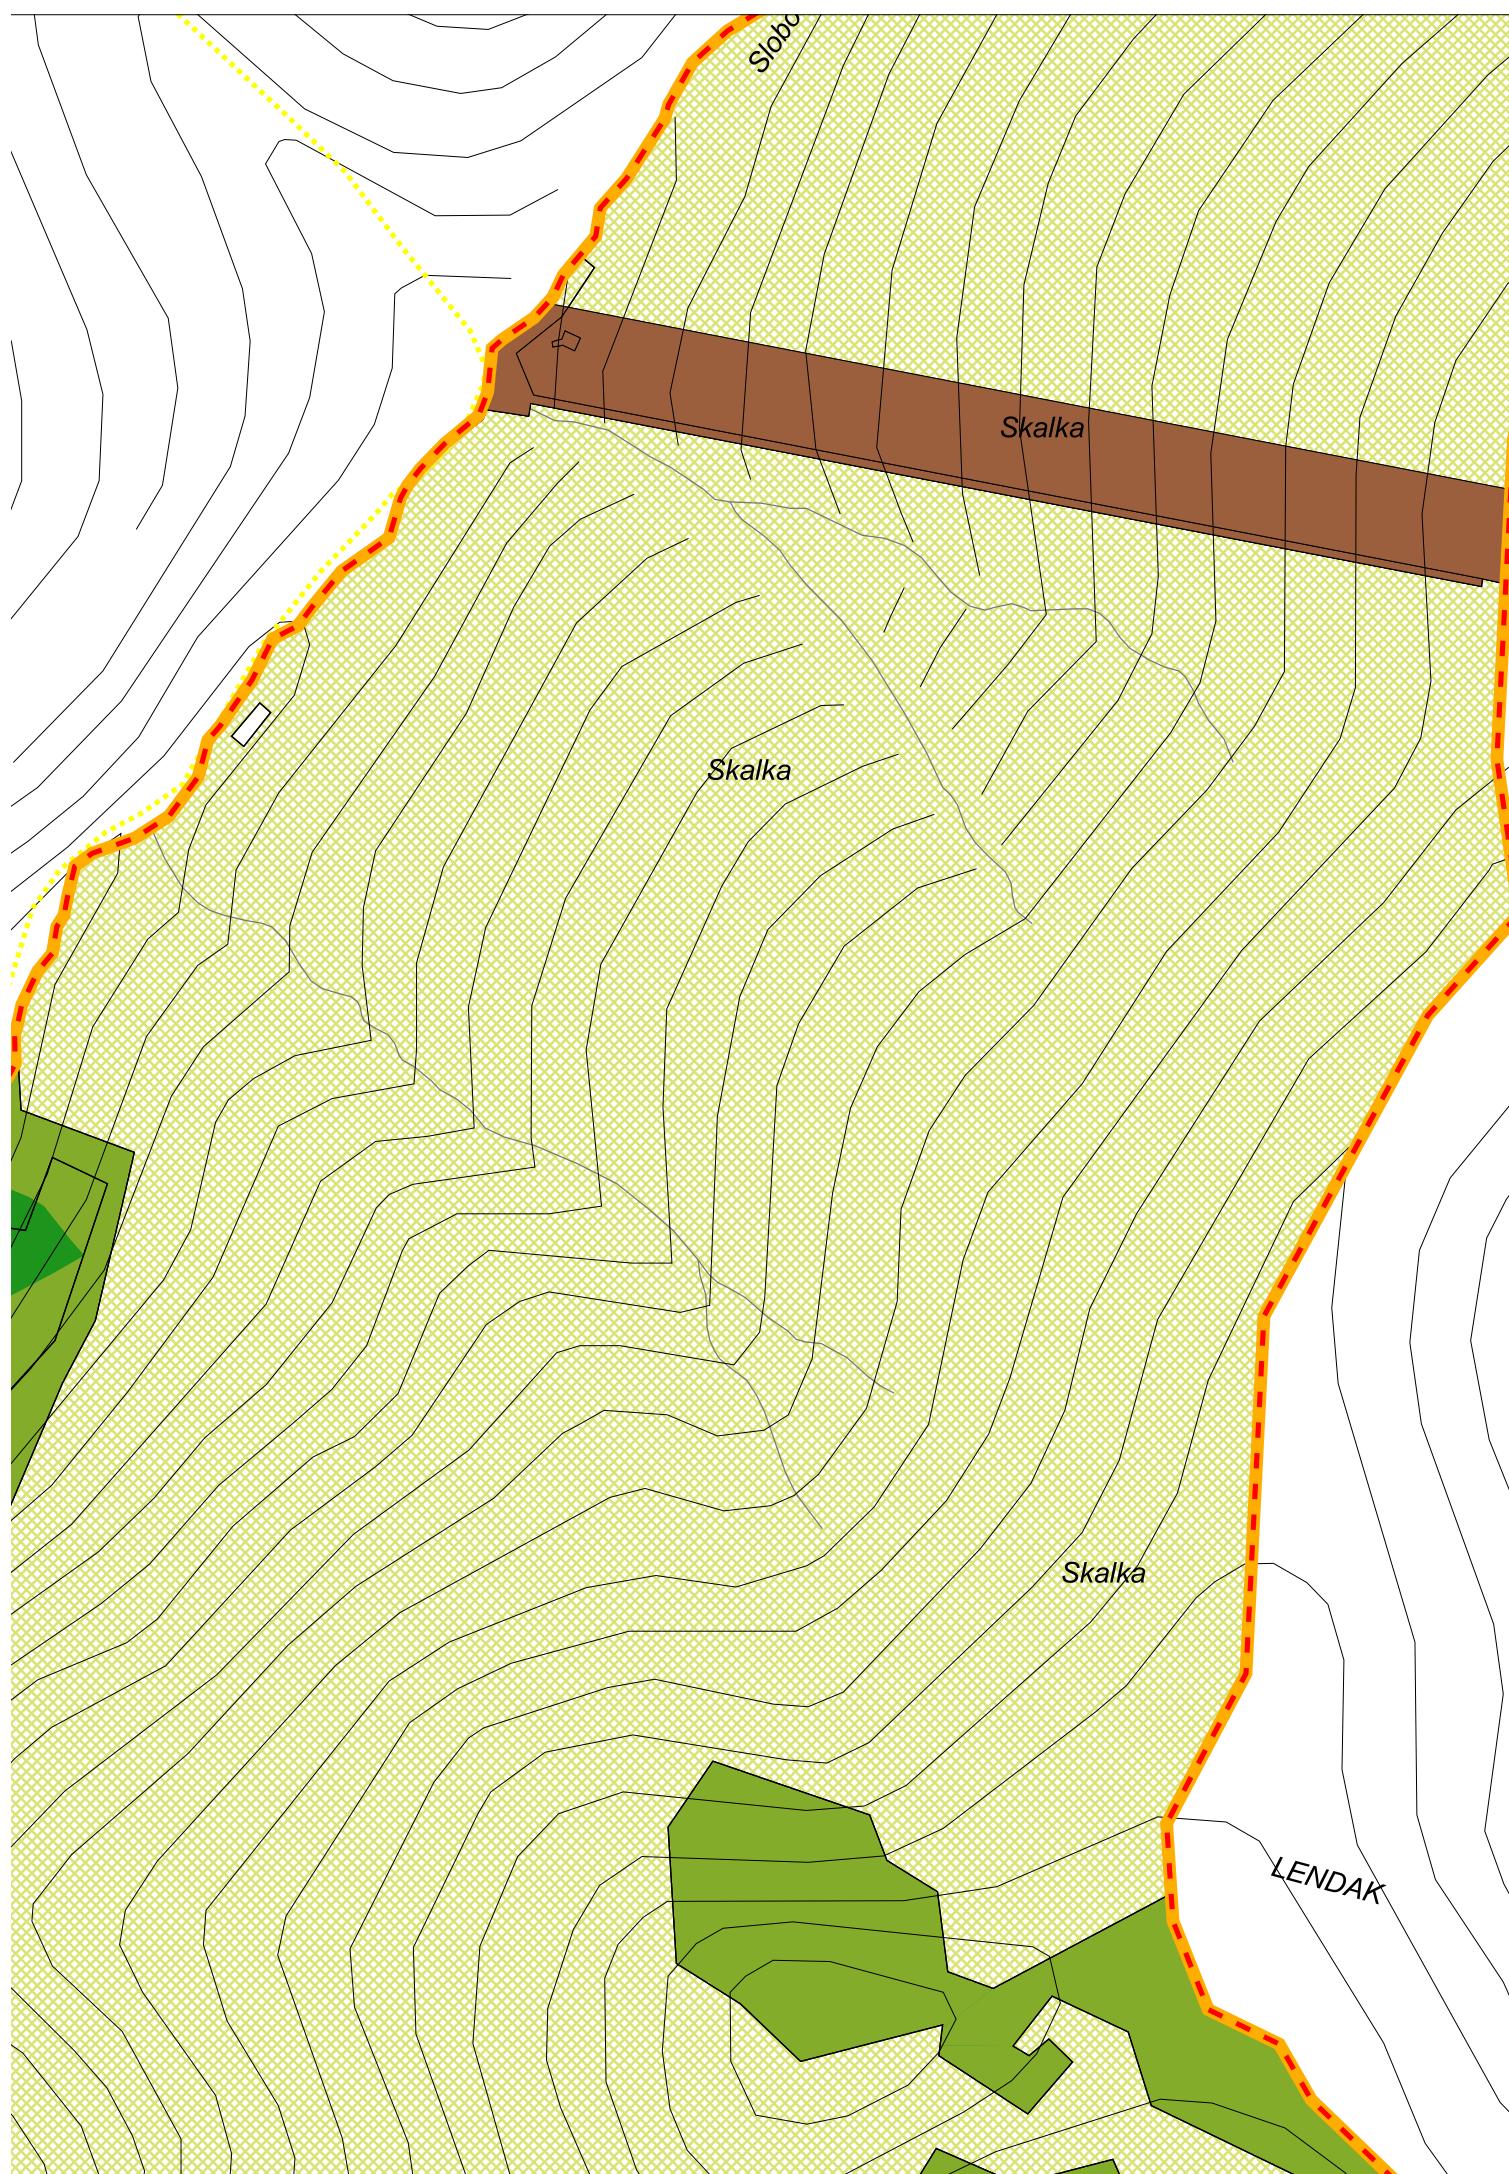

# ZMENY A DOPLNKY ÚZEMNÉHO PLÁNU MESTA VYSOKÉ TATRY

č. 2016/1

## Legenda

	stav	návrh		stav	návrh	Komunikácie a spev. plochy
Hranica riešeného územia	[orange]	[dark green]	Les osobitného určenia - rekreačný les	[white]	[light grey]	Komunikácie a spevnené plochy
Hranica katastrálneho územia	[dashed orange]	[green]	Ochranný les	[white]	[white]	
Hranica zastavaného územia - stav	[purple dashed]	[brown]	Hospodársky les	[white]	[white]	
Hranica zastavaného územia - návrh	[pink dashed]	[white]	Trvalé trávne porasty	[white]	[white]	
Hranica kúpeľného územia	[red dashed]	[white]	Trvalé trávne porasty	[white]	[white]	
Hranica pamiatkovej zóny	[blue dashed]	[white]	Súkromná zeleň	[white]	[white]	
Objekty zapísané v ÚZPF	[grey]	[teal]	Záhrady	[white]	[white]	
Pamäti hodnosti mesta Vysoké Tatry	[black]	[white]	Vyhradená zeleň	[white]	[white]	
Významné pohľadové línie v Pamiatkovej zóne	[square]	[white]	Botanická záhrada	[white]	[white]	



podklad:

## ÚZEMNÝ PLÁN MESTA VYSOKÉ TATRY


v znení ZaD 2011/1, 2011/2, 2012/1, 2013/1, 2014/1, 2014/2 a 2015/1

názov výkresu:

### 7A. NÁVRH SÍDELNEJ A KRAJINNEJ ZELENE

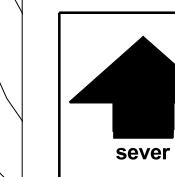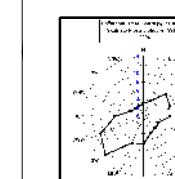

M 1:5000

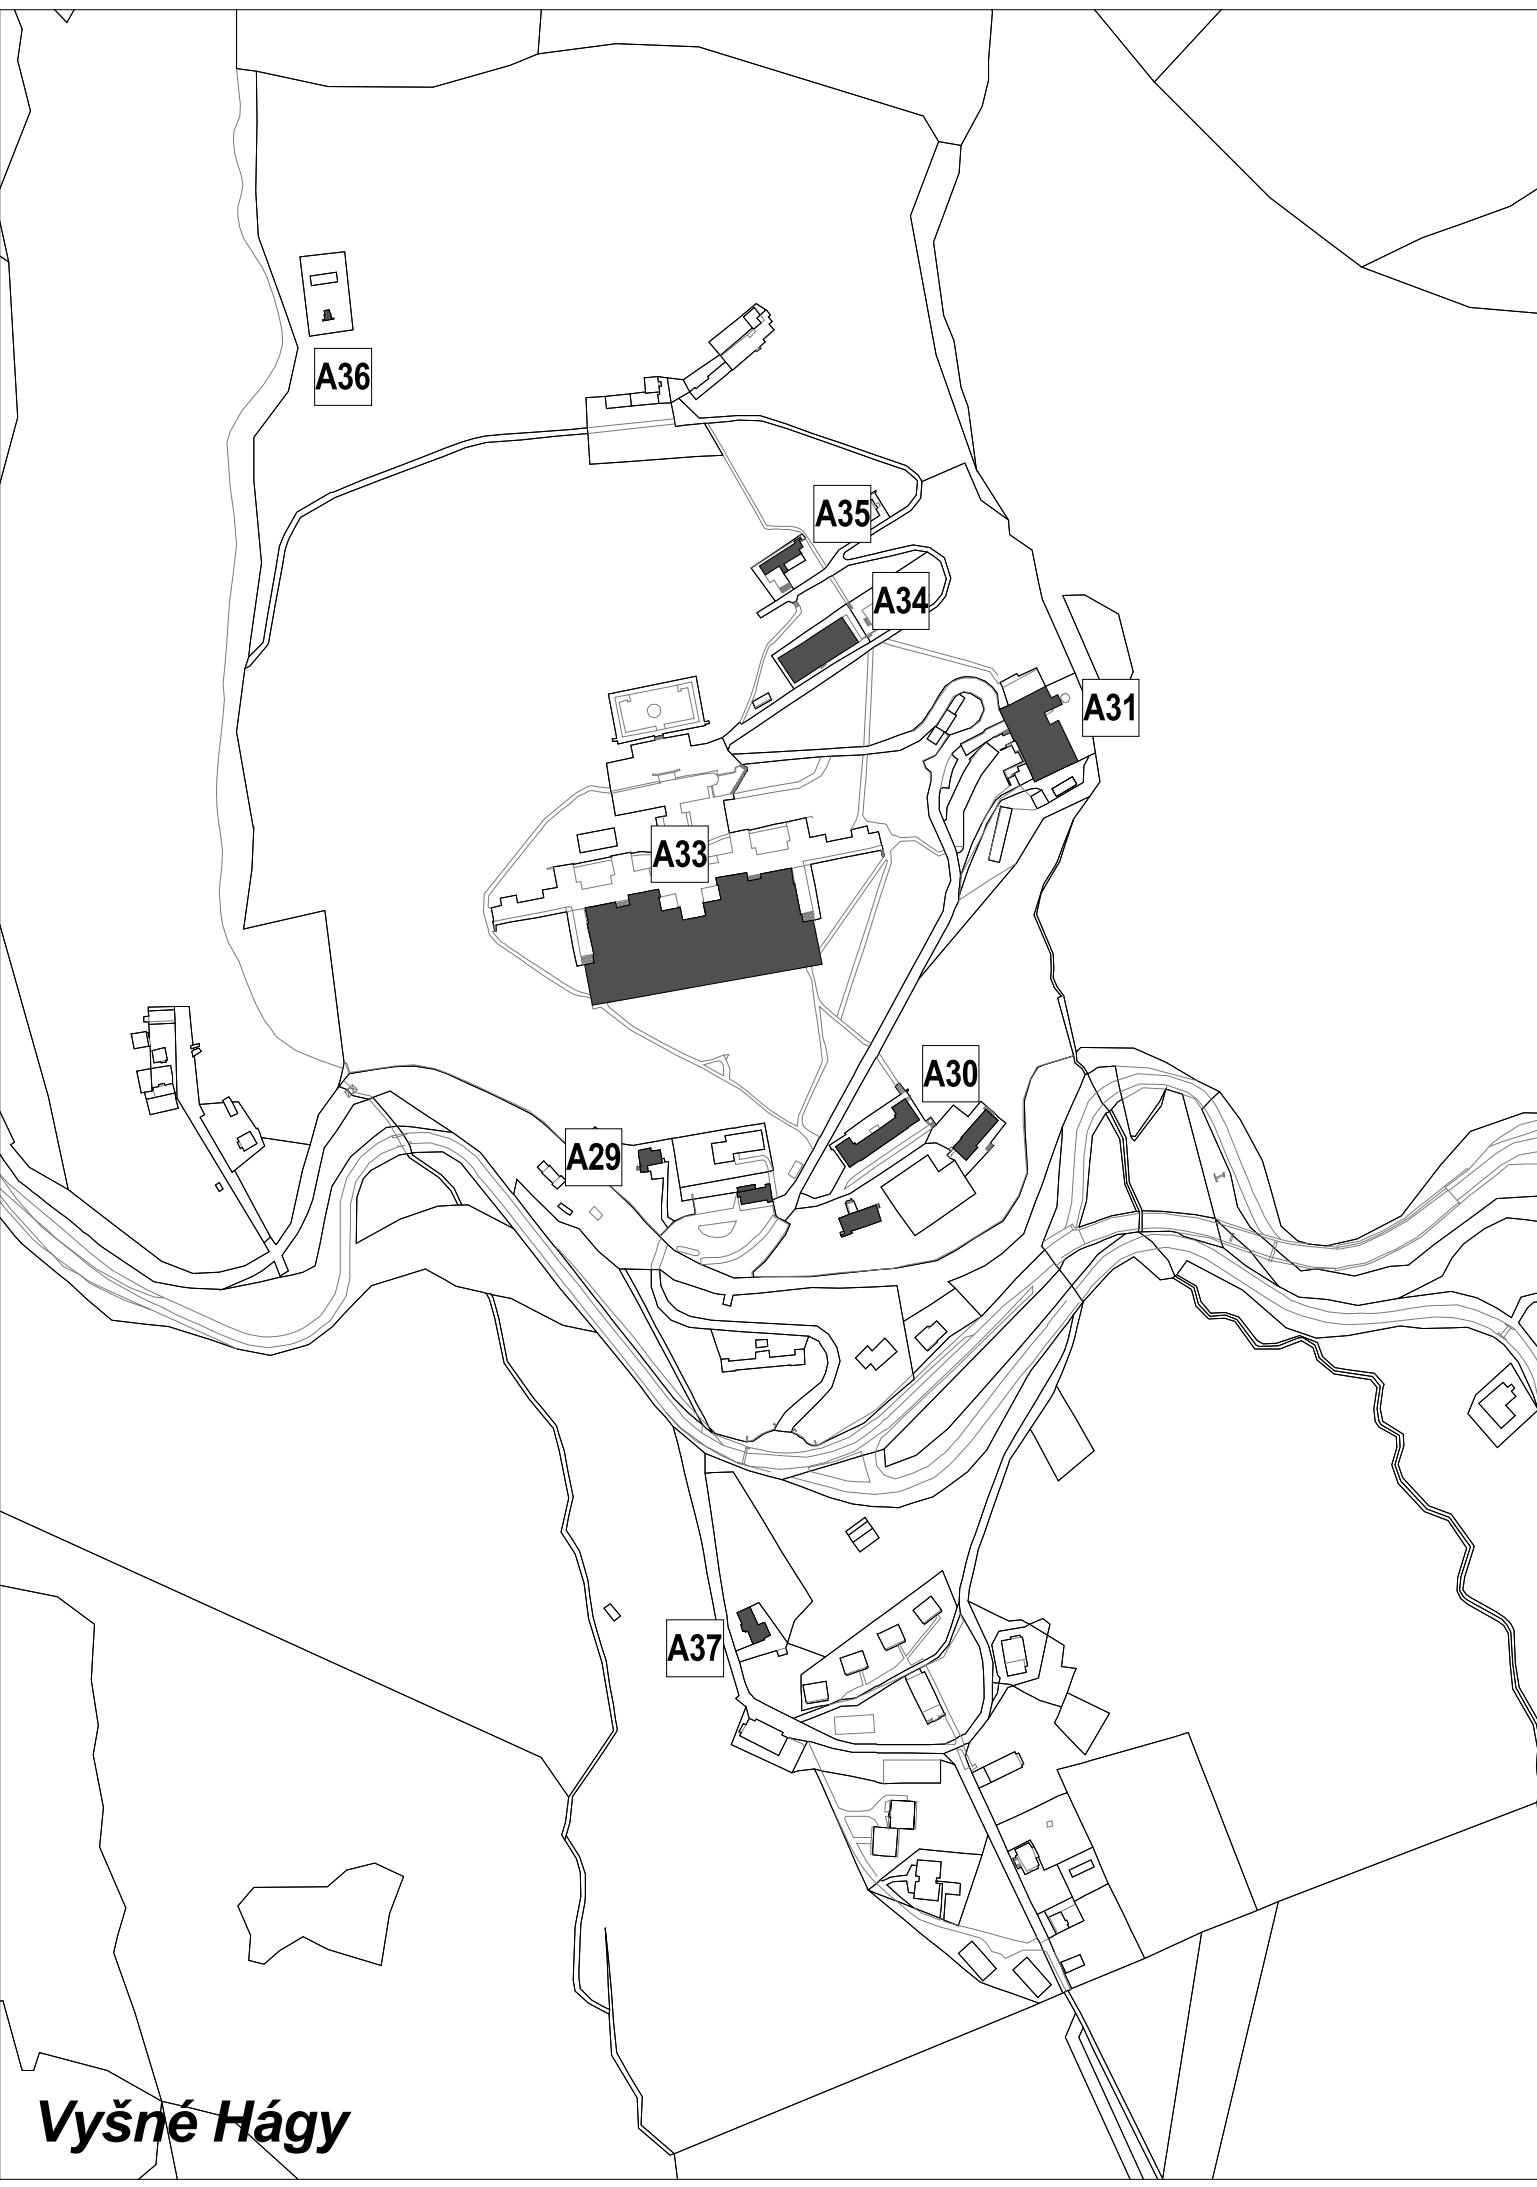

# ZMENY A DOPLNKY ÚZEMNÉHO PLÁNU MESTA VYSOKÉ TATRY



č. 2016/1

lokality A29, A30, A31, A33, A34, A35, A36 a A37


etapa: NÁVRH



Zrušenie trasy rekreačného chodníka

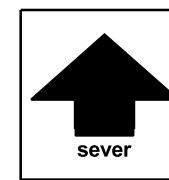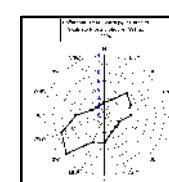

názov výkresu	ZMENY A DOPLNKY ÚZEMNÉHO PLÁNU MESTA VYSOKÉ TATRY	číslo výkresu
	<b>NÁVRH SÍDELNEJ A KRAJINNEJ ZELENE</b>	<b>7A.</b>
	AUREX s.r.o.-architektúra, urbanizmus, ekológia, informatika Ľubľanská 1, 831 02 Bratislava	rok vypracovania 2017
hlavný riešiteľ: AUREX, s.r.o. - Ing. arch. Michal Chudík	zodpovedný riešiteľ: AUREX, s.r.o. - Ing. arch. Lenka Stankovská	mierka 1 : 5 000

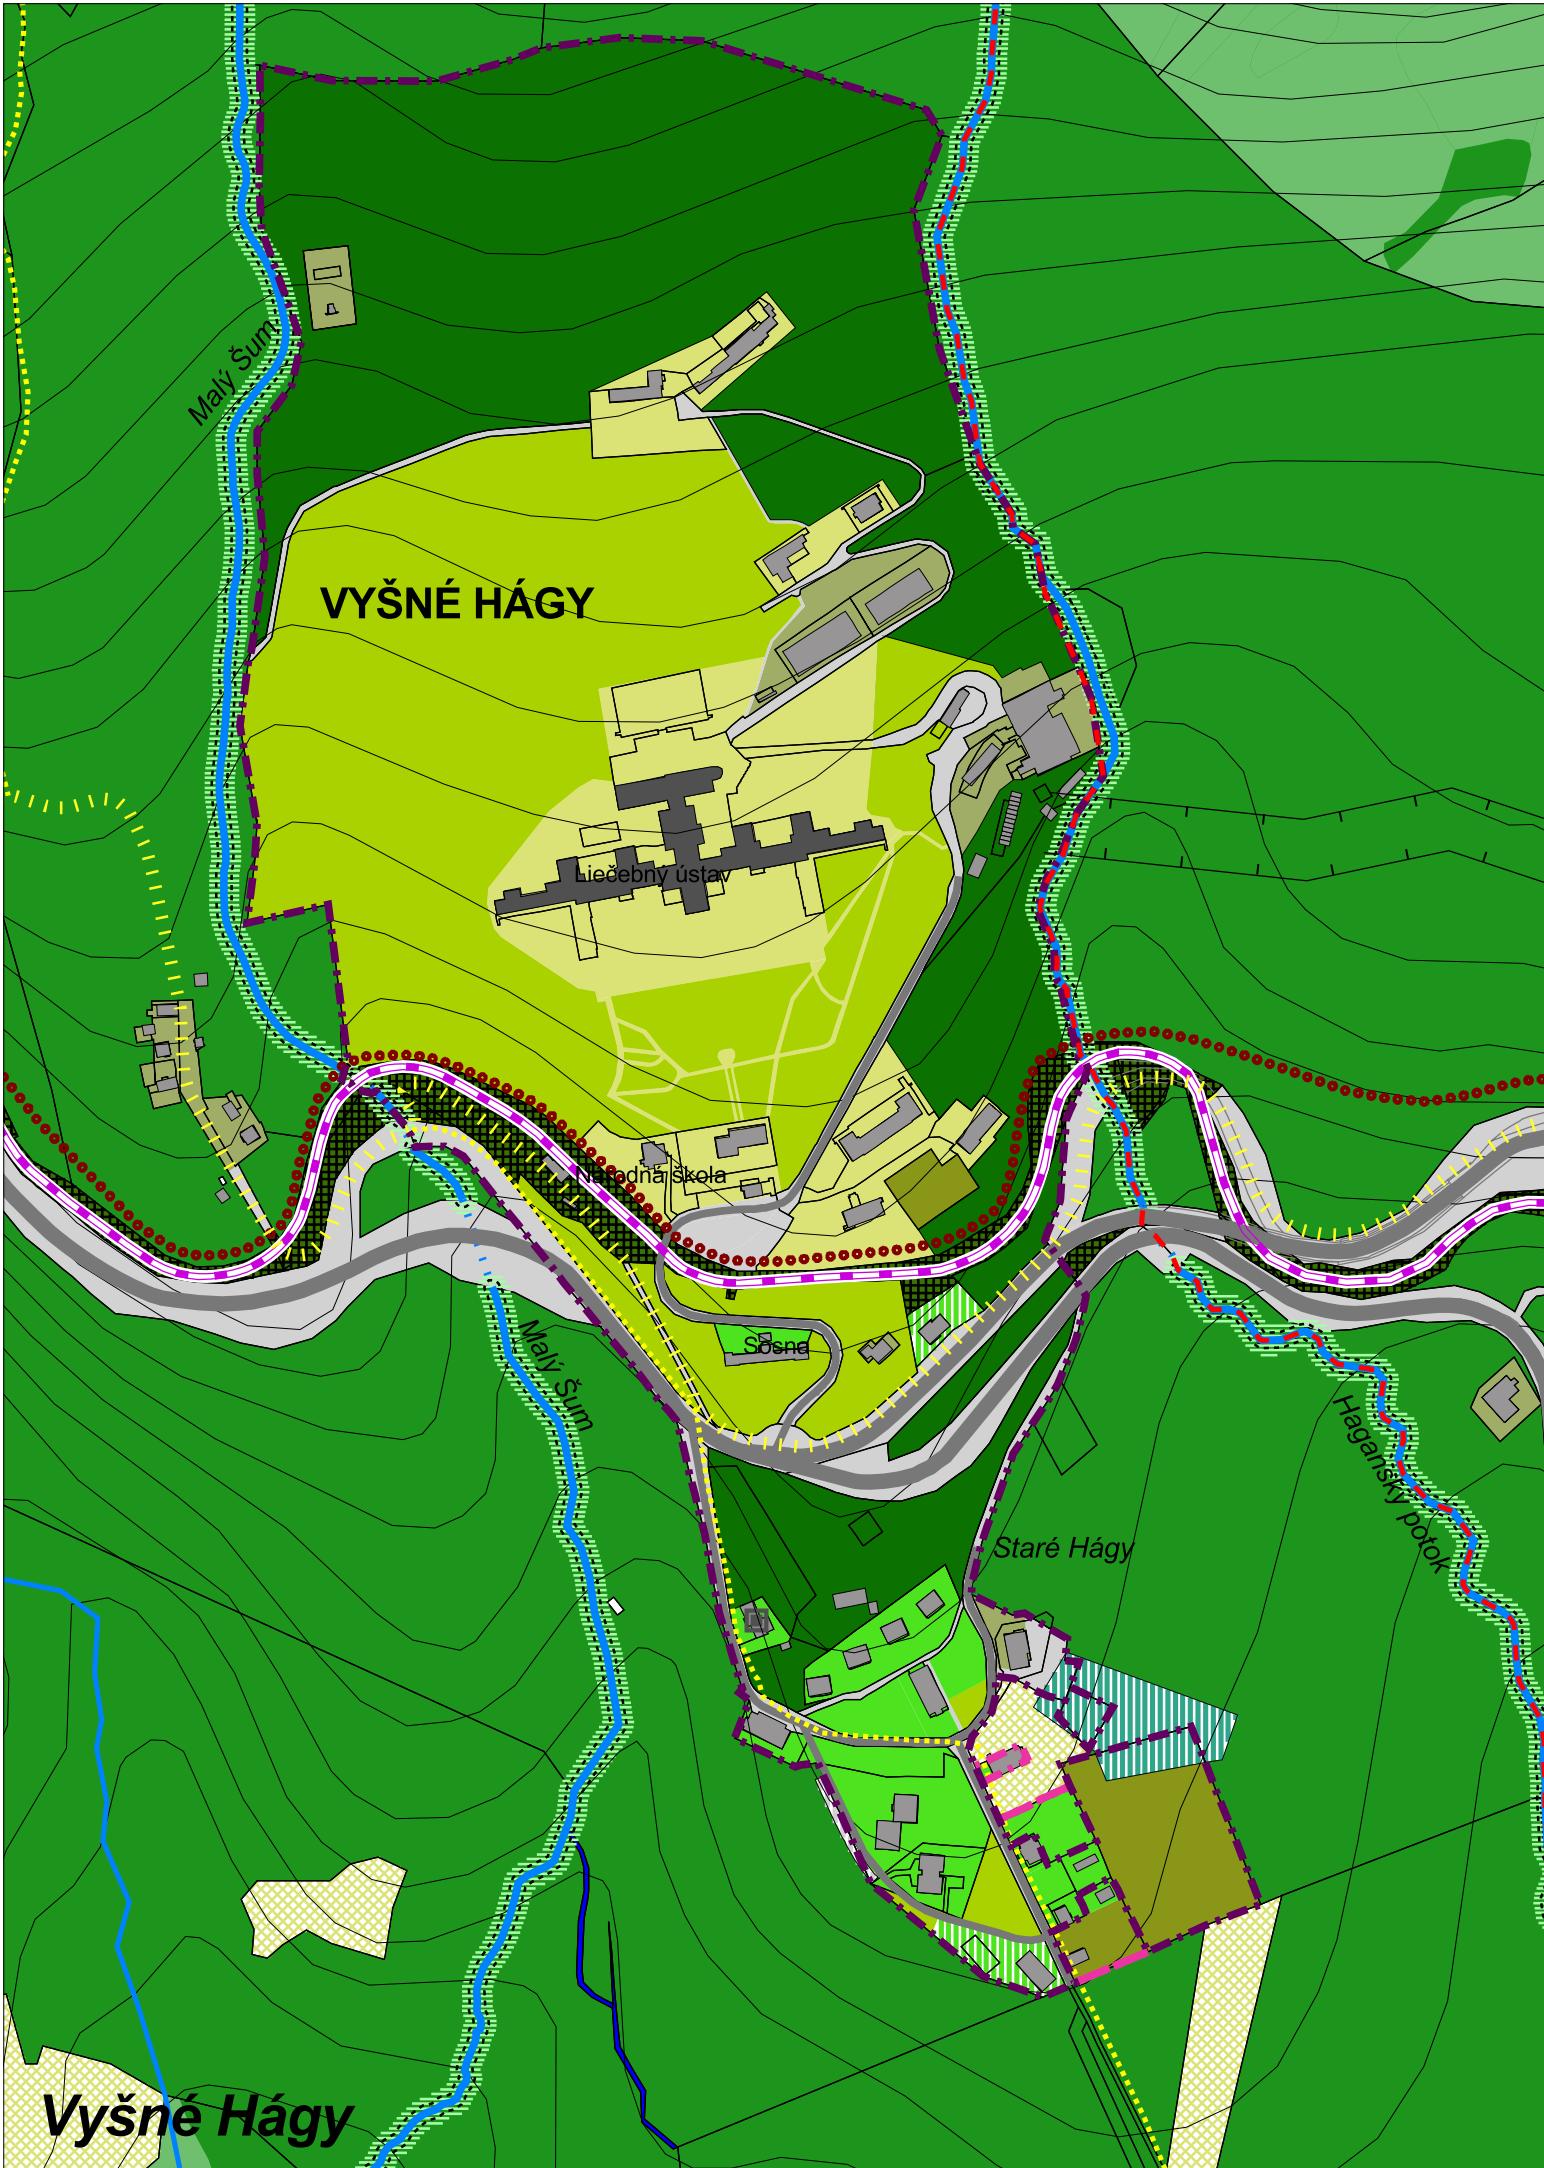

# ZMENY A DOPLNKY ÚZEMNÉHO PLÁNU MESTA VYSOKÉ TATRY

č. 2016/1

## Legenda

	stav	návrh		stav	návrh	Komunikácie a spev. plochy
Hranica riešeného územia		Les osobitného určenia - rekreačný les				Komunikácie a spevnené plochy
Hranica katastrálneho územia		Ochranný les				
Hranica zastavaného územia - stav		Hospodársky les				
Hranica zastavaného územia - návrh		Trvalé trávne porasty				
Hranica kúpeľného územia		Trvalé trávne porasty				
Hranica pamiatkovej zóny		Súkromná zeleň				Doprava
Objekty zapísané v ÚZPF		Záhrady				Hlavné dopravné ľahy
Pamäti hodnosti mesta Vysoké Tatry		Vyhradená zeleň				Tunel
Významné pohľadové línie v Pamiatkovej zóne		Botanická záhrada				Vedľajšie dopravné ľahy
		Cintorín				TEŽ - návrh
		Zeleň rekreačných a liečebných areálov				TEŽ - stav
		Zeleň prevádzkových areálov				Železnica - trať
		Sprievodná zeleň				Pozemná lanovka
		Brehové a sprievodné porasty vodných tokov				Cyklistické trasy
		Sprievodná zeleň dopravných koridorov				Osobné horské dopravné zariadenie
						Lyžiarsky vlek
						Pešie a cyklistické trasy
						Hlavné vnútorné pešie a cyklistické trasy
						Rekreačný chodník
						Rekreačný chodník - alternatíva
						Turistický chodník
						Podtatranská magistrála - výhľad
						Ochranné pásmá
						Ochranné pásmo vodného toku
						Ochranné pásmo cintorína
						Ochranné pásmo VTL plynu



podklad:

## ÚZEMNÝ PLÁN MESTA VYSOKÉ TATRY


v znení ZaD 2011/1, 2011/2, 2012/1, 2013/1, 2014/1, 2014/2 a 2015/1

názov výkresu:

### 7A. NÁVRH SÍDELNEJ A KRAJINNEJ ZELENE

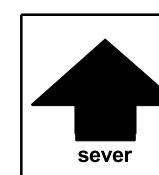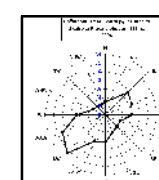

M 1:5000

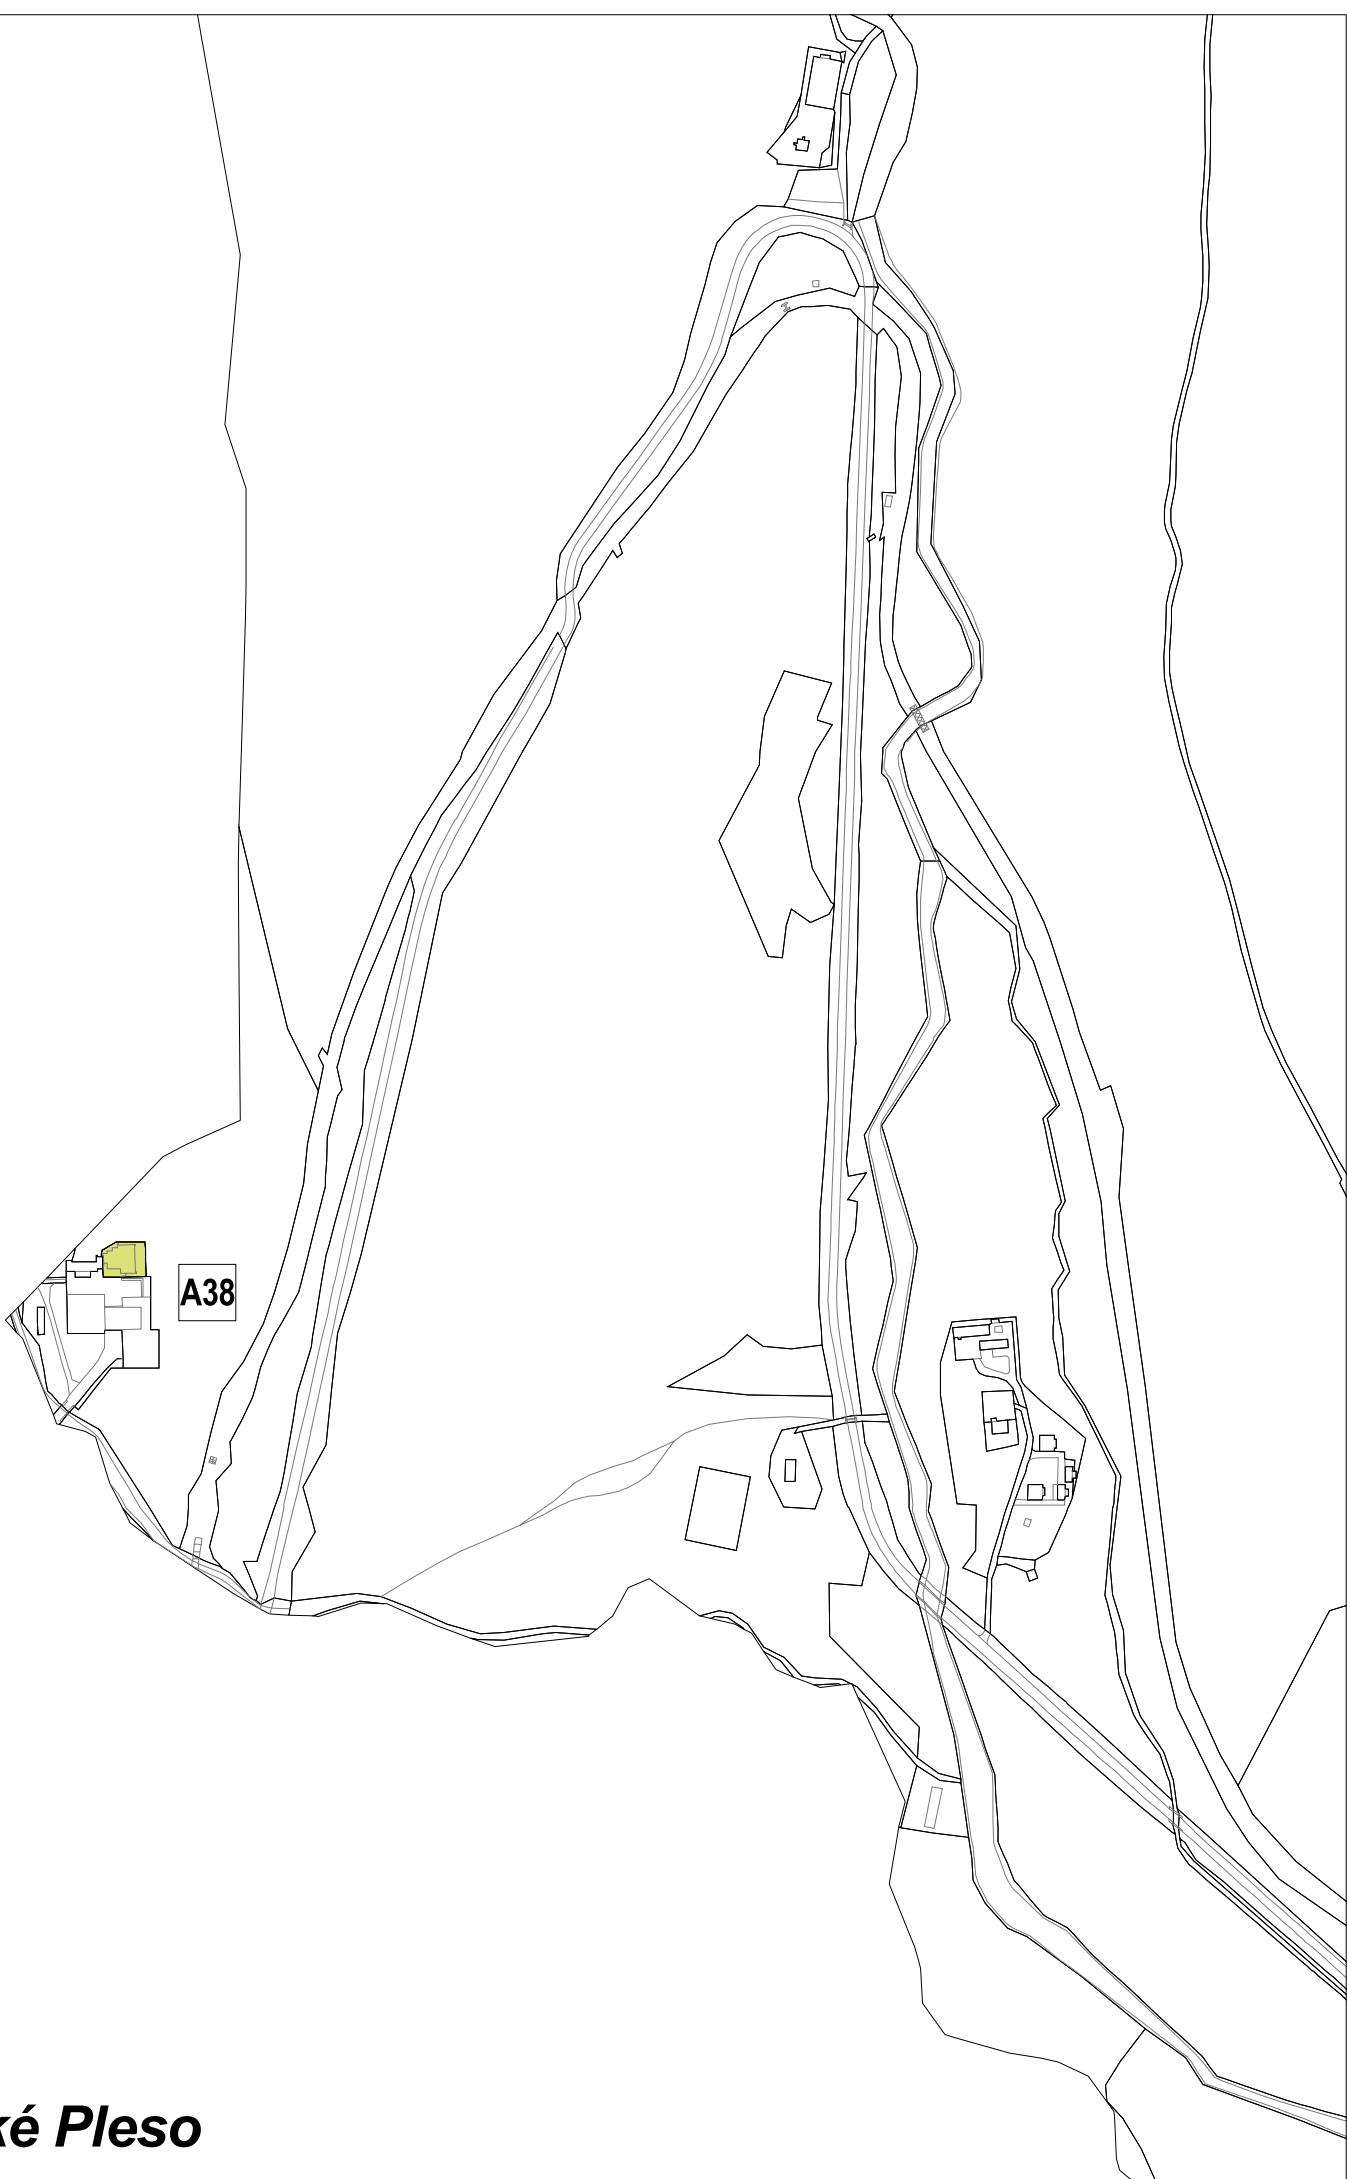

# ZMENY A DOPLNKY ÚZEMNÉHO PLÁNU MESTA VYSOKÉ TATRY



č. 2016/1

lokalita A38


etapa: NÁVRH



Zrušenie trasy rekreačného chodníka

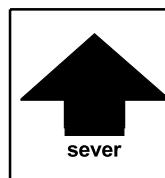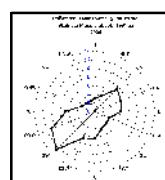

názov výkresu	ZMENY A DOPLNKY ÚZEMNÉHO PLÁNU MESTA VYSOKÉ TATRY	číslo výkresu
	<b>NÁVRH SÍDELNEJ A KRAJINNEJ ZELENE</b>	<b>7A.</b>
	AUREX s.r.o.-architektúra, urbanizmus, ekológia, informatika Ľubľanská 1, 831 02 Bratislava	rok vypracovania 2017
hlavný riešiteľ: AUREX, s.r.o. - Ing. arch. Michal Chudík	zodpovedný riešiteľ: AUREX, s.r.o. - Ing. arch. Lenka Stankovská	mierka 1 : 5 000

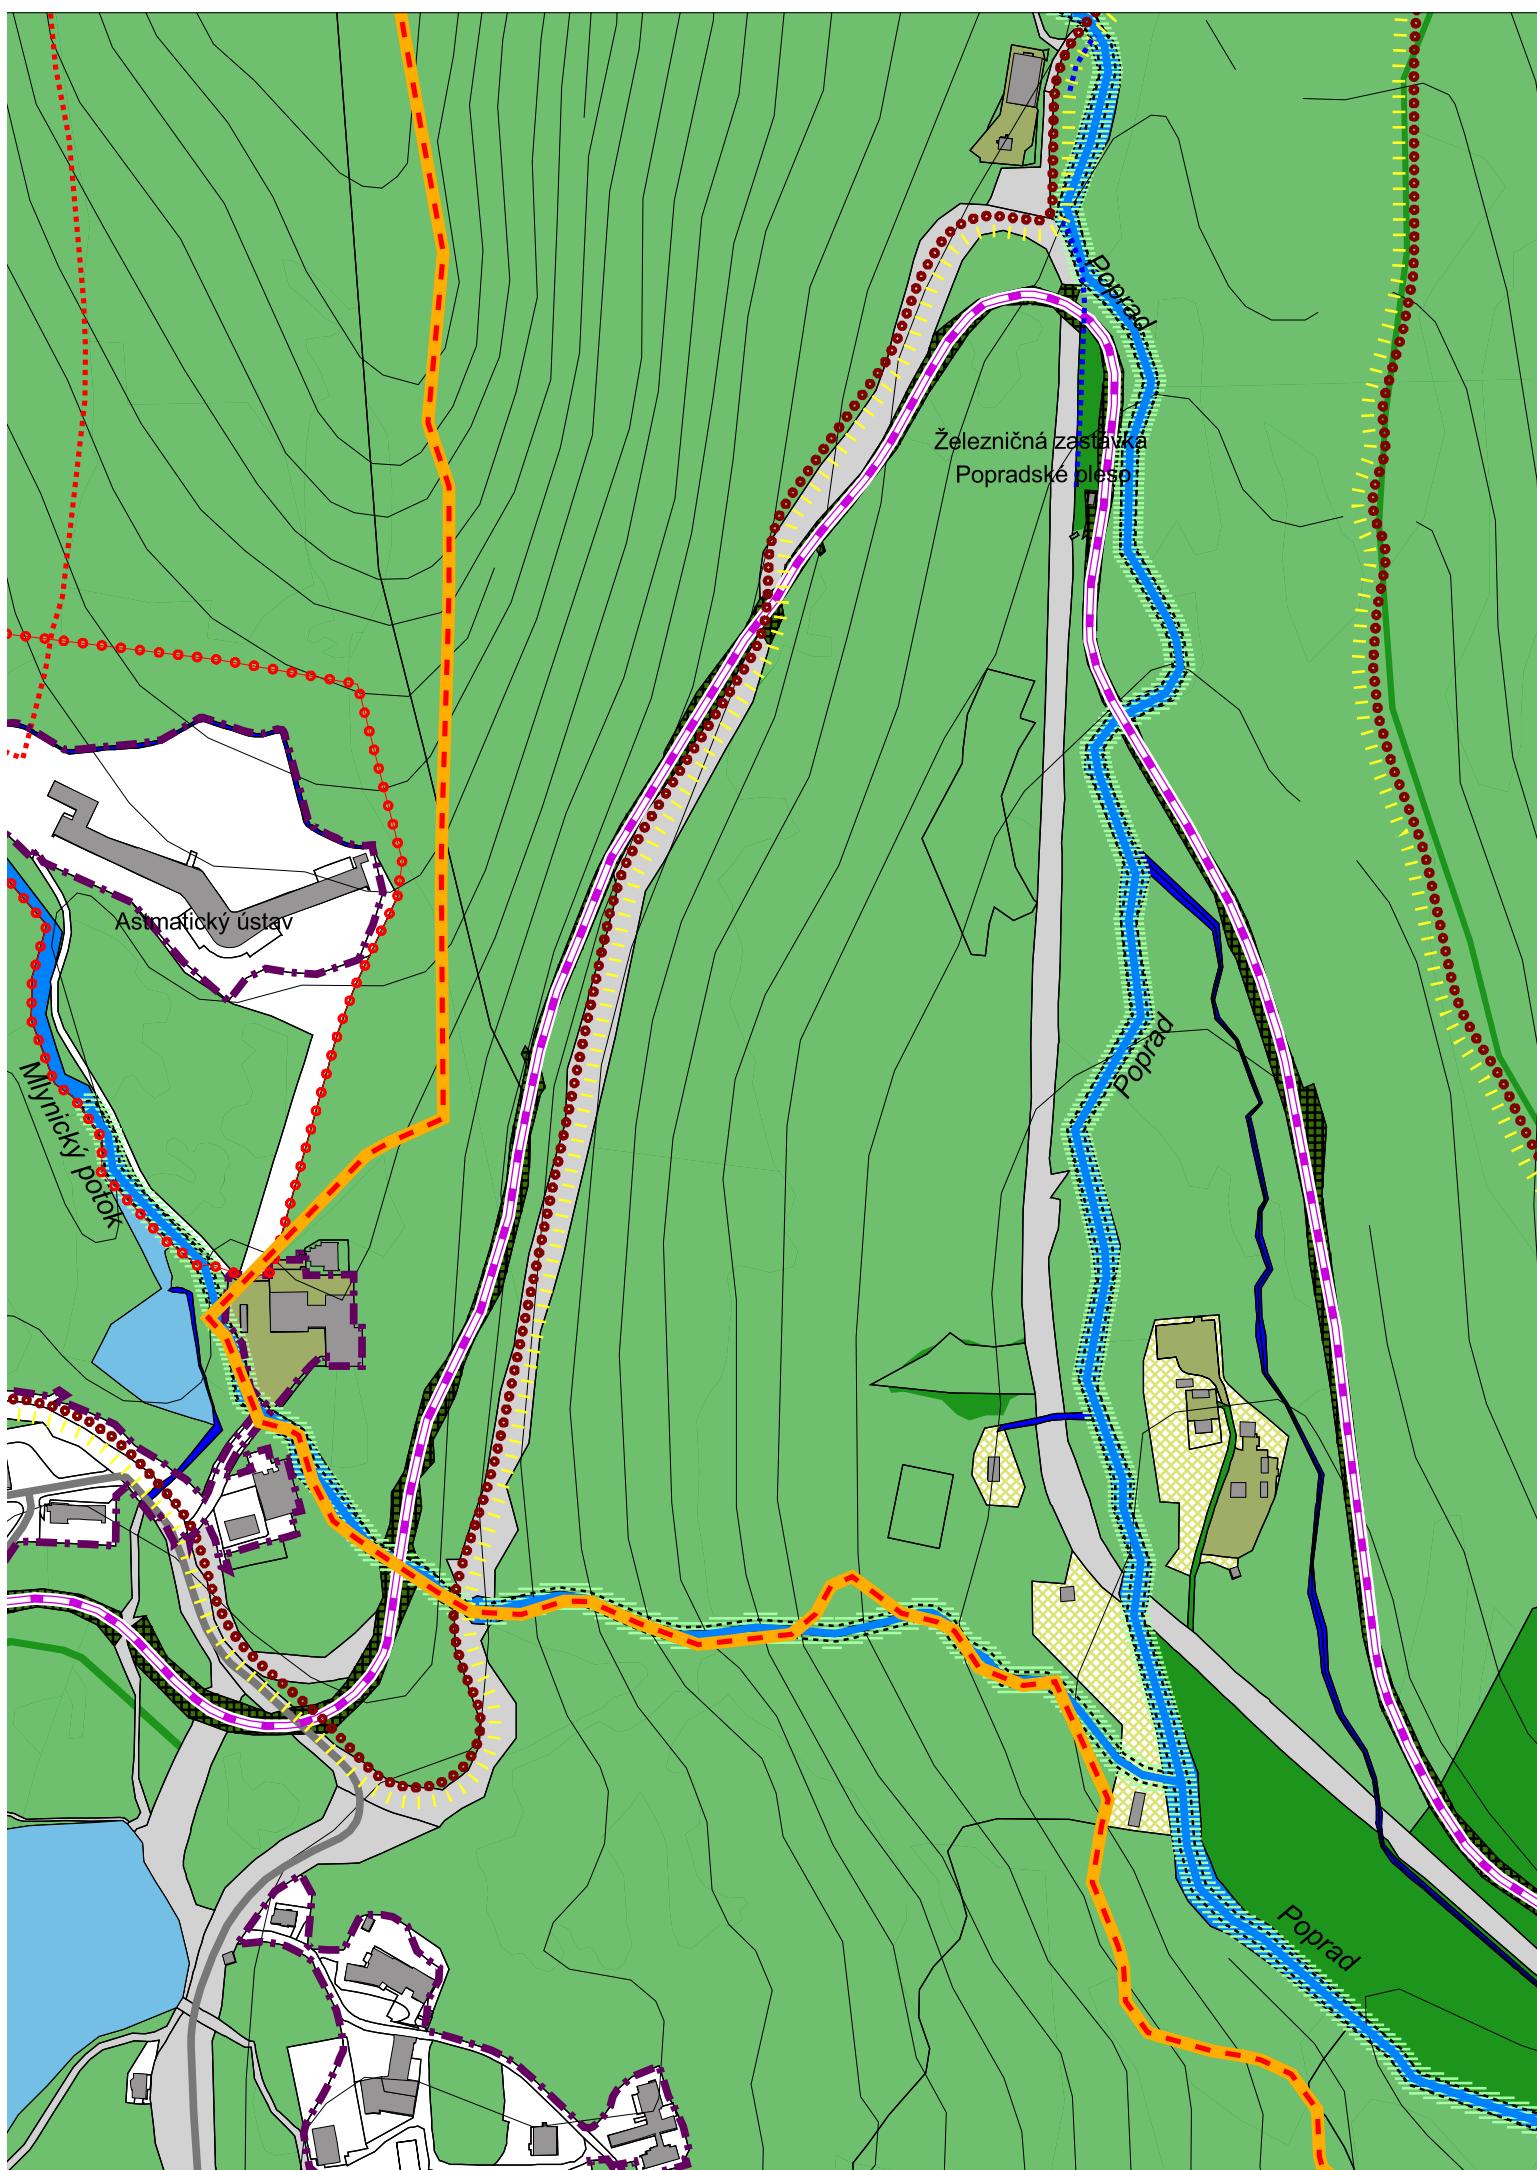

# ZMENY A DOPLNKY ÚZEMNÉHO PLÁNU MESTA VYSOKÉ TATRY

č. 2016/1

## Legenda

	stav	návrh		stav	návrh	Komunikácie a spev. plochy
Hranica riešeného územia	[orange]	[dark green]	Les osobitného určenia - rekreačný les	[light grey]	[white]	Komunikácie a spevnené plochy
Hranica katastrálneho územia	[dashed orange]	[green]	Ochranný les	[grey]	[white]	
Hranica zastavaného územia - stav	[purple dashed]	[purple]	Hospodársky les	[white]	[white]	
Hranica zastavaného územia - návrh	[pink dashed]	[pink]	Trvalé trávne porasty	[white]	[white]	
Hranica kúpeľného územia	[red dashed]	[red]	Trvalé trávne porasty	[white]	[white]	
Hranica pamiatkovej zóny	[blue dashed]	[blue]	Súkromná zeleň	[white]	[white]	
Objekty zapísané v ÚZPF	[black]	[teal]	Záhrady	[white]	[white]	
Pamätičnosti mesta Vysoké Tatry	[grey]	[white]	Vyhradená zeleň	[white]	[white]	
Významné pohľadové línie v Pamiatkovej zóne	[white]	[white]	Botanická záhrada	[white]	[white]	
			Cintorín	[white]	[white]	Doprava
			Zeleň rekreačných a liečebných areálov	[white]	[white]	Hlavné dopravné ľahy
			Zeleň prevádzkových areálov	[white]	[white]	Tunel
						Vedľajšie dopravné ľahy
						TEŽ - návrh
						TEŽ - stav
						Železničná trať
						Pozemná lanovka
						Cyklistické trasy
						Osobné horské dopravné zariadenie
						Lyžiarsky vlek
						Pešie a cyklistické trasy
						Hlavné vnútorné pešie a cyklistické trasy
						Rekreačný chodník
						Rekreačný chodník - alternatíva
						Turistický chodník
						Podtatranská magistrála - výhľad
						Ochranné pásmá
						Ochranné pásmo vodného toku
						Ochranné pásmo cintorína
						Ochranné pásmo VTL plynu



podklad:

## ÚZEMNÝ PLÁN MESTA VYSOKÉ TATRY

v znení ZaD 2011/1, 2011/2, 2012/1, 2013/1, 2014/1, 2014/2 a 2015/1

názov výkresu:

### 7A. NÁVRH SÍDELNEJ A KRAJINNEJ ZELENE

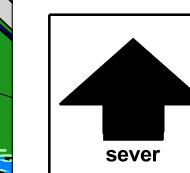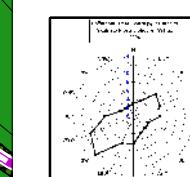

M 1:5000




# ZMENY A DOPLNKY ÚZEMNÉHO PLÁNU MESTA VYSOKÉ TATRY



č. 2016/1

lokality A24 a A26


etapa: NÁVRH

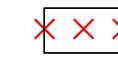

Zrušenie trasy náučného chodníka

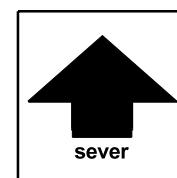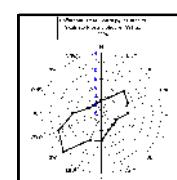

názov výkresu	ZMENY A DOPLNKY ÚZEMNÉHO PLÁNU MESTA VYSOKÉ TATRY <b>ZÁVAZNÉ REGULATÍVY</b>	číslo výkresu <b>8A.</b>
	AUREX s.r.o.-architektúra, urbanizmus, ekológia, informatika Lubľanská 1, 831 02 Bratislava	rok vypracovania 2017
hlavný riešiteľ: AUREX s.r.o. - Ing. arch. Michal Chudík	zodpovedný riešiteľ: AUREX s.r.o. - Ing. arch. Lenka Stankovská	mierka 1 : 5 000

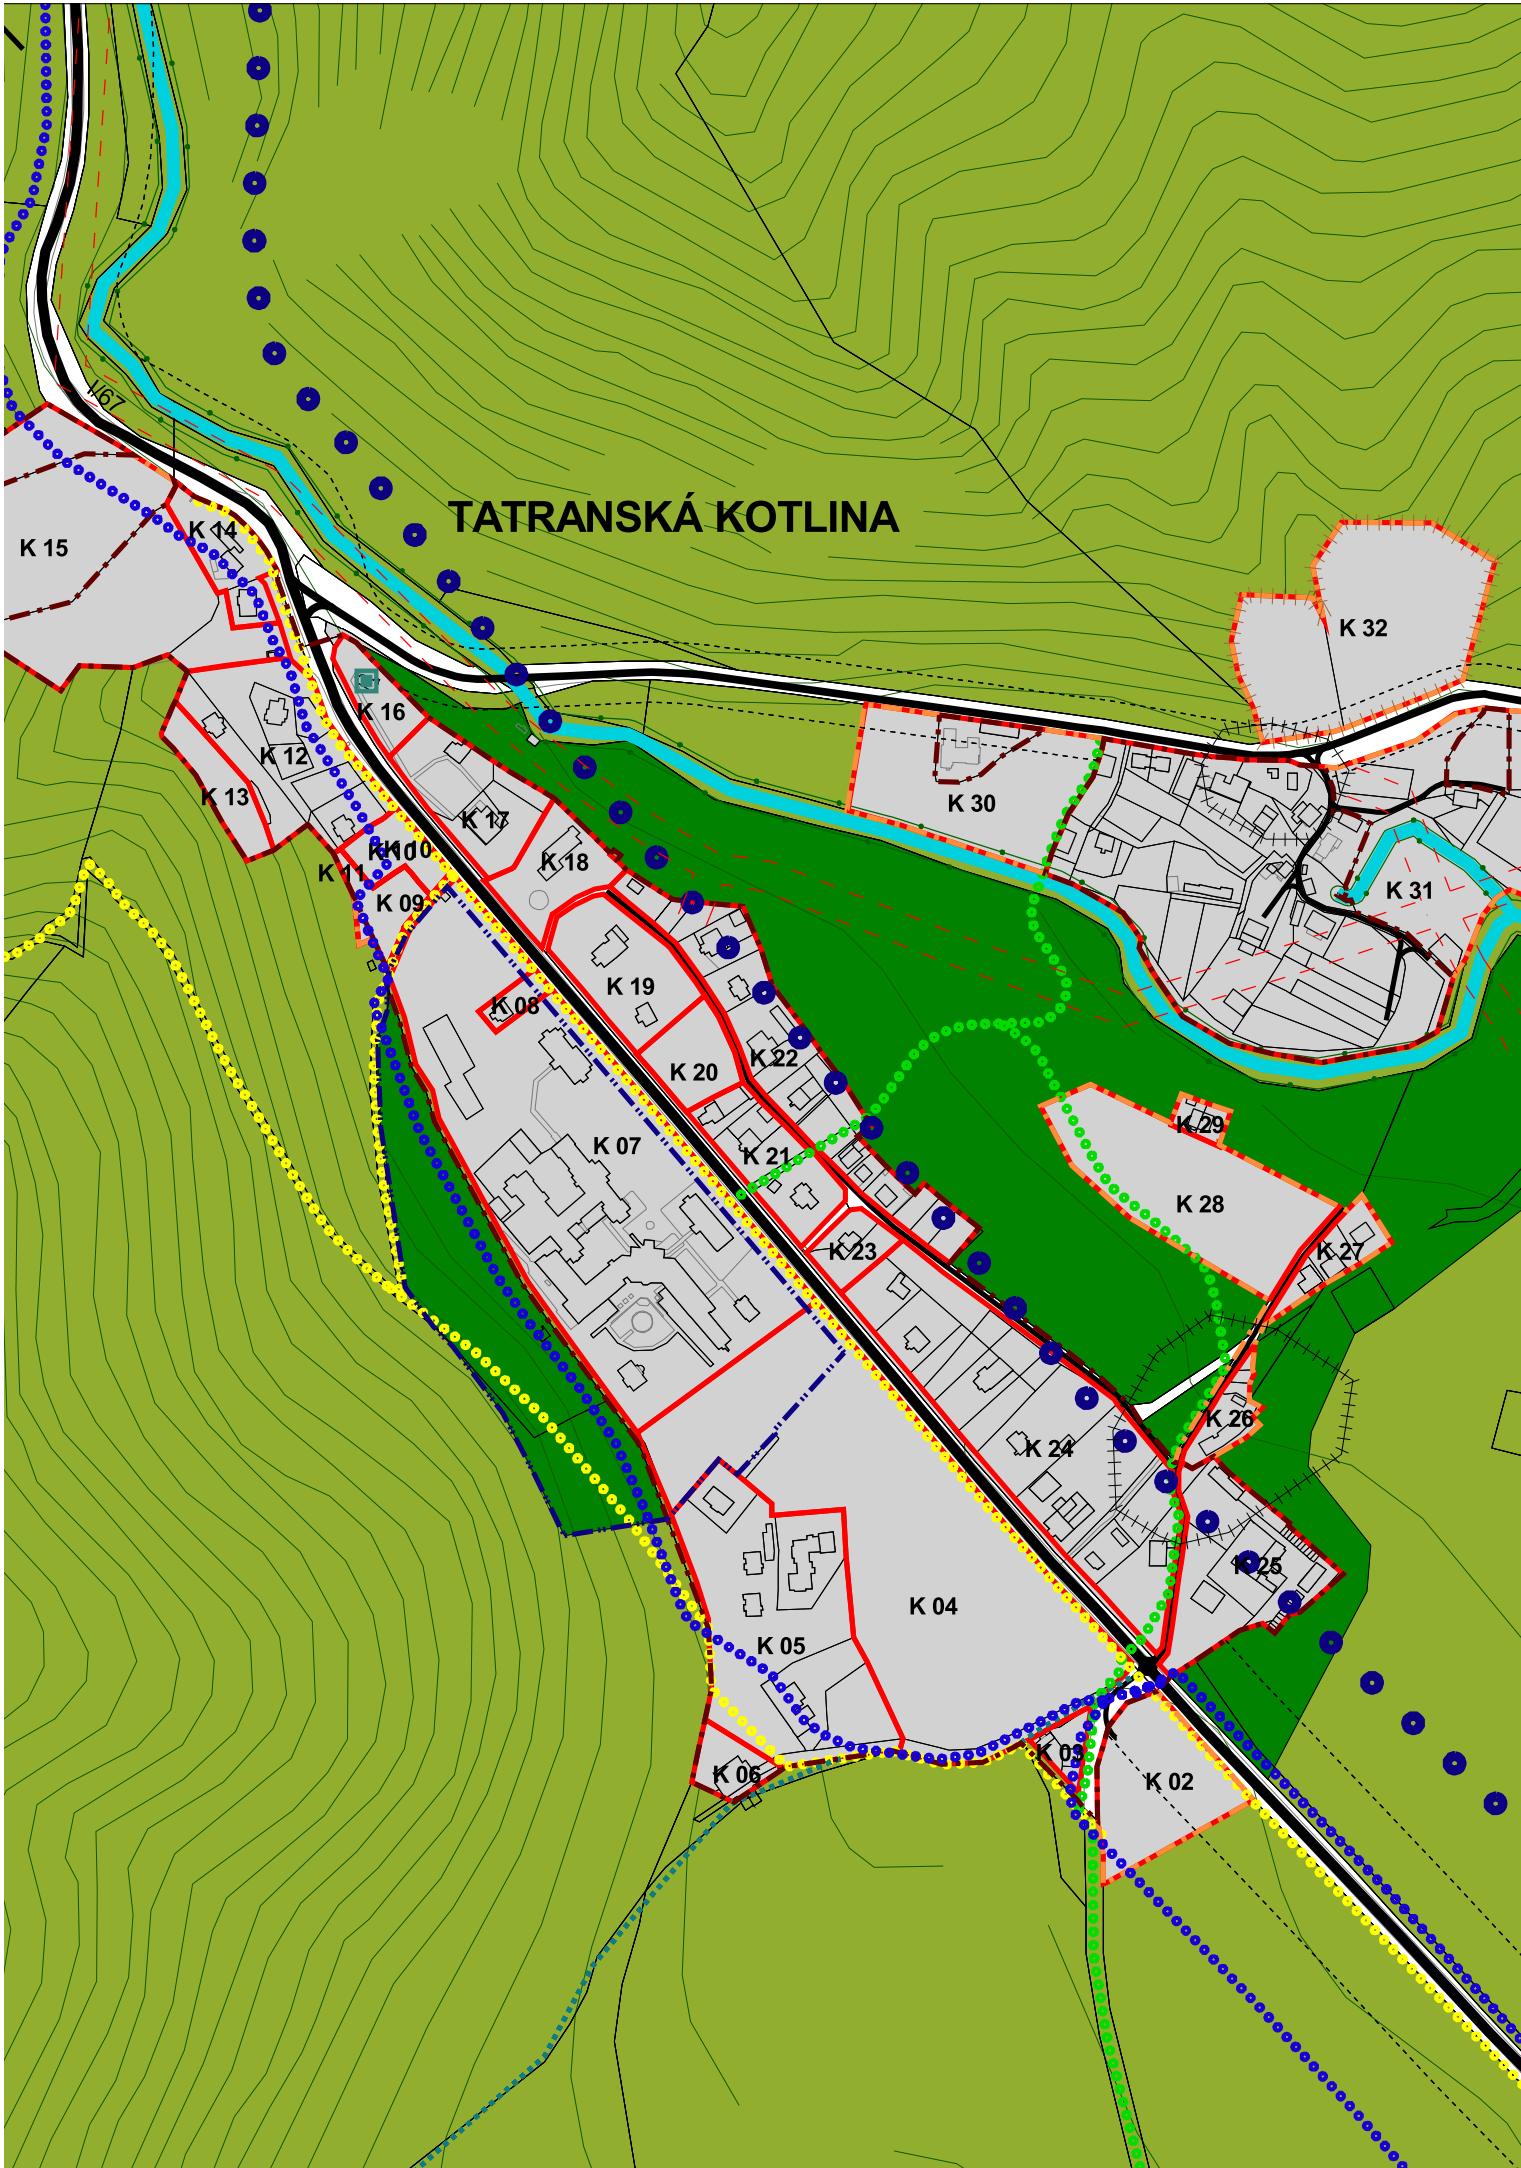

# ZMENY A DOPLNKY ÚZEMNÉHO PLÁNU MESTA VYSOKÉ TATRY

č. 2016/1

## Legenda

### Regulácia

- R 1 Poradové číslo regulačného bloku
- Vymedzenie regulačného bloku
- Nezastaviteľné plochy
- Regulačný blok - zjazdové trate
- Regulačný blok - zjazdové trate výhľad

- Ochranné pásmo prír. min. zdroja 1. stupňa
- Ochranné pásmo prír. min. zdroja 2. stupňa
- Ložisko nevyhradeného nerastu

### Limity územného rozvoja

- Ochranné pásmo železníc - 60 m
- Ochranné pásmo 22 kV - 10 m
- Ochranné pásmo VTL - 20 m
- Ochranné pásmo ČOV
- Ochranné pásmo cesty - 25 m
- Ochranné pásmo vodných tokov - 10m pozdiž oboch brehov
- Ochranné pásmo cintorína
- Ochranné pásmo vodného zdroja
- Objekty zapísané v ÚZPF
- Pamätičnosti mesta Vysoké Tatry

### Ostatné neregulované funkčné plochy

- Rekreačný les
- Les
- Vodné toky

### Doprava

- Obslužná komunikácia
- Zberná komunikácia B1, B2
- Obslužná komunikácia - návrh
- Zberná komunikácia B1, B2 - návrh
- Pozemná lanovka
- Tatranská elektrická železnica
- Tatranská elektrická železnica - návrh
- Železnice SR
- Osobné horské dopravné zariadenie
- Lyžiarsky vlek
- Cyklistický chodník Poprad - Starý Smokovec
- Hlavné vnútorné pešie a cyklistické ľahy
- Rekreačný a náučný chodník
- Rekreačný chodník - alternatíva
- Turistický chodník
- Os koridoru cyklomagistrály
- Lyžiarske bežecké trate

### Hranice

- Hranica kraja
- Hranica riešeného územia
- Hranica kúpeľného miesta
- Hranica katastrálneho územia
- Hranica pamiatkovej zóny
- Hranica kúpeľného územia
- Hranica zastavaného územia
- Hranica zastavaného územia - návrh
- Regulované lokality



### podklad:

## ÚZEMNÝ PLÁN MESTA VYSOKÉ TATRY


v znení Zmien a doplnkov 2011/1, 2011/2, 2012/1, 2013/1, 2014/1, 2014/2 a 2015/1

### názov výkresu:

## 8A. ZÁVAZNÉ REGULATÍVY

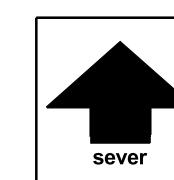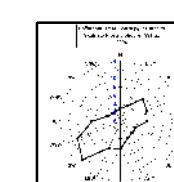

M 1:5000

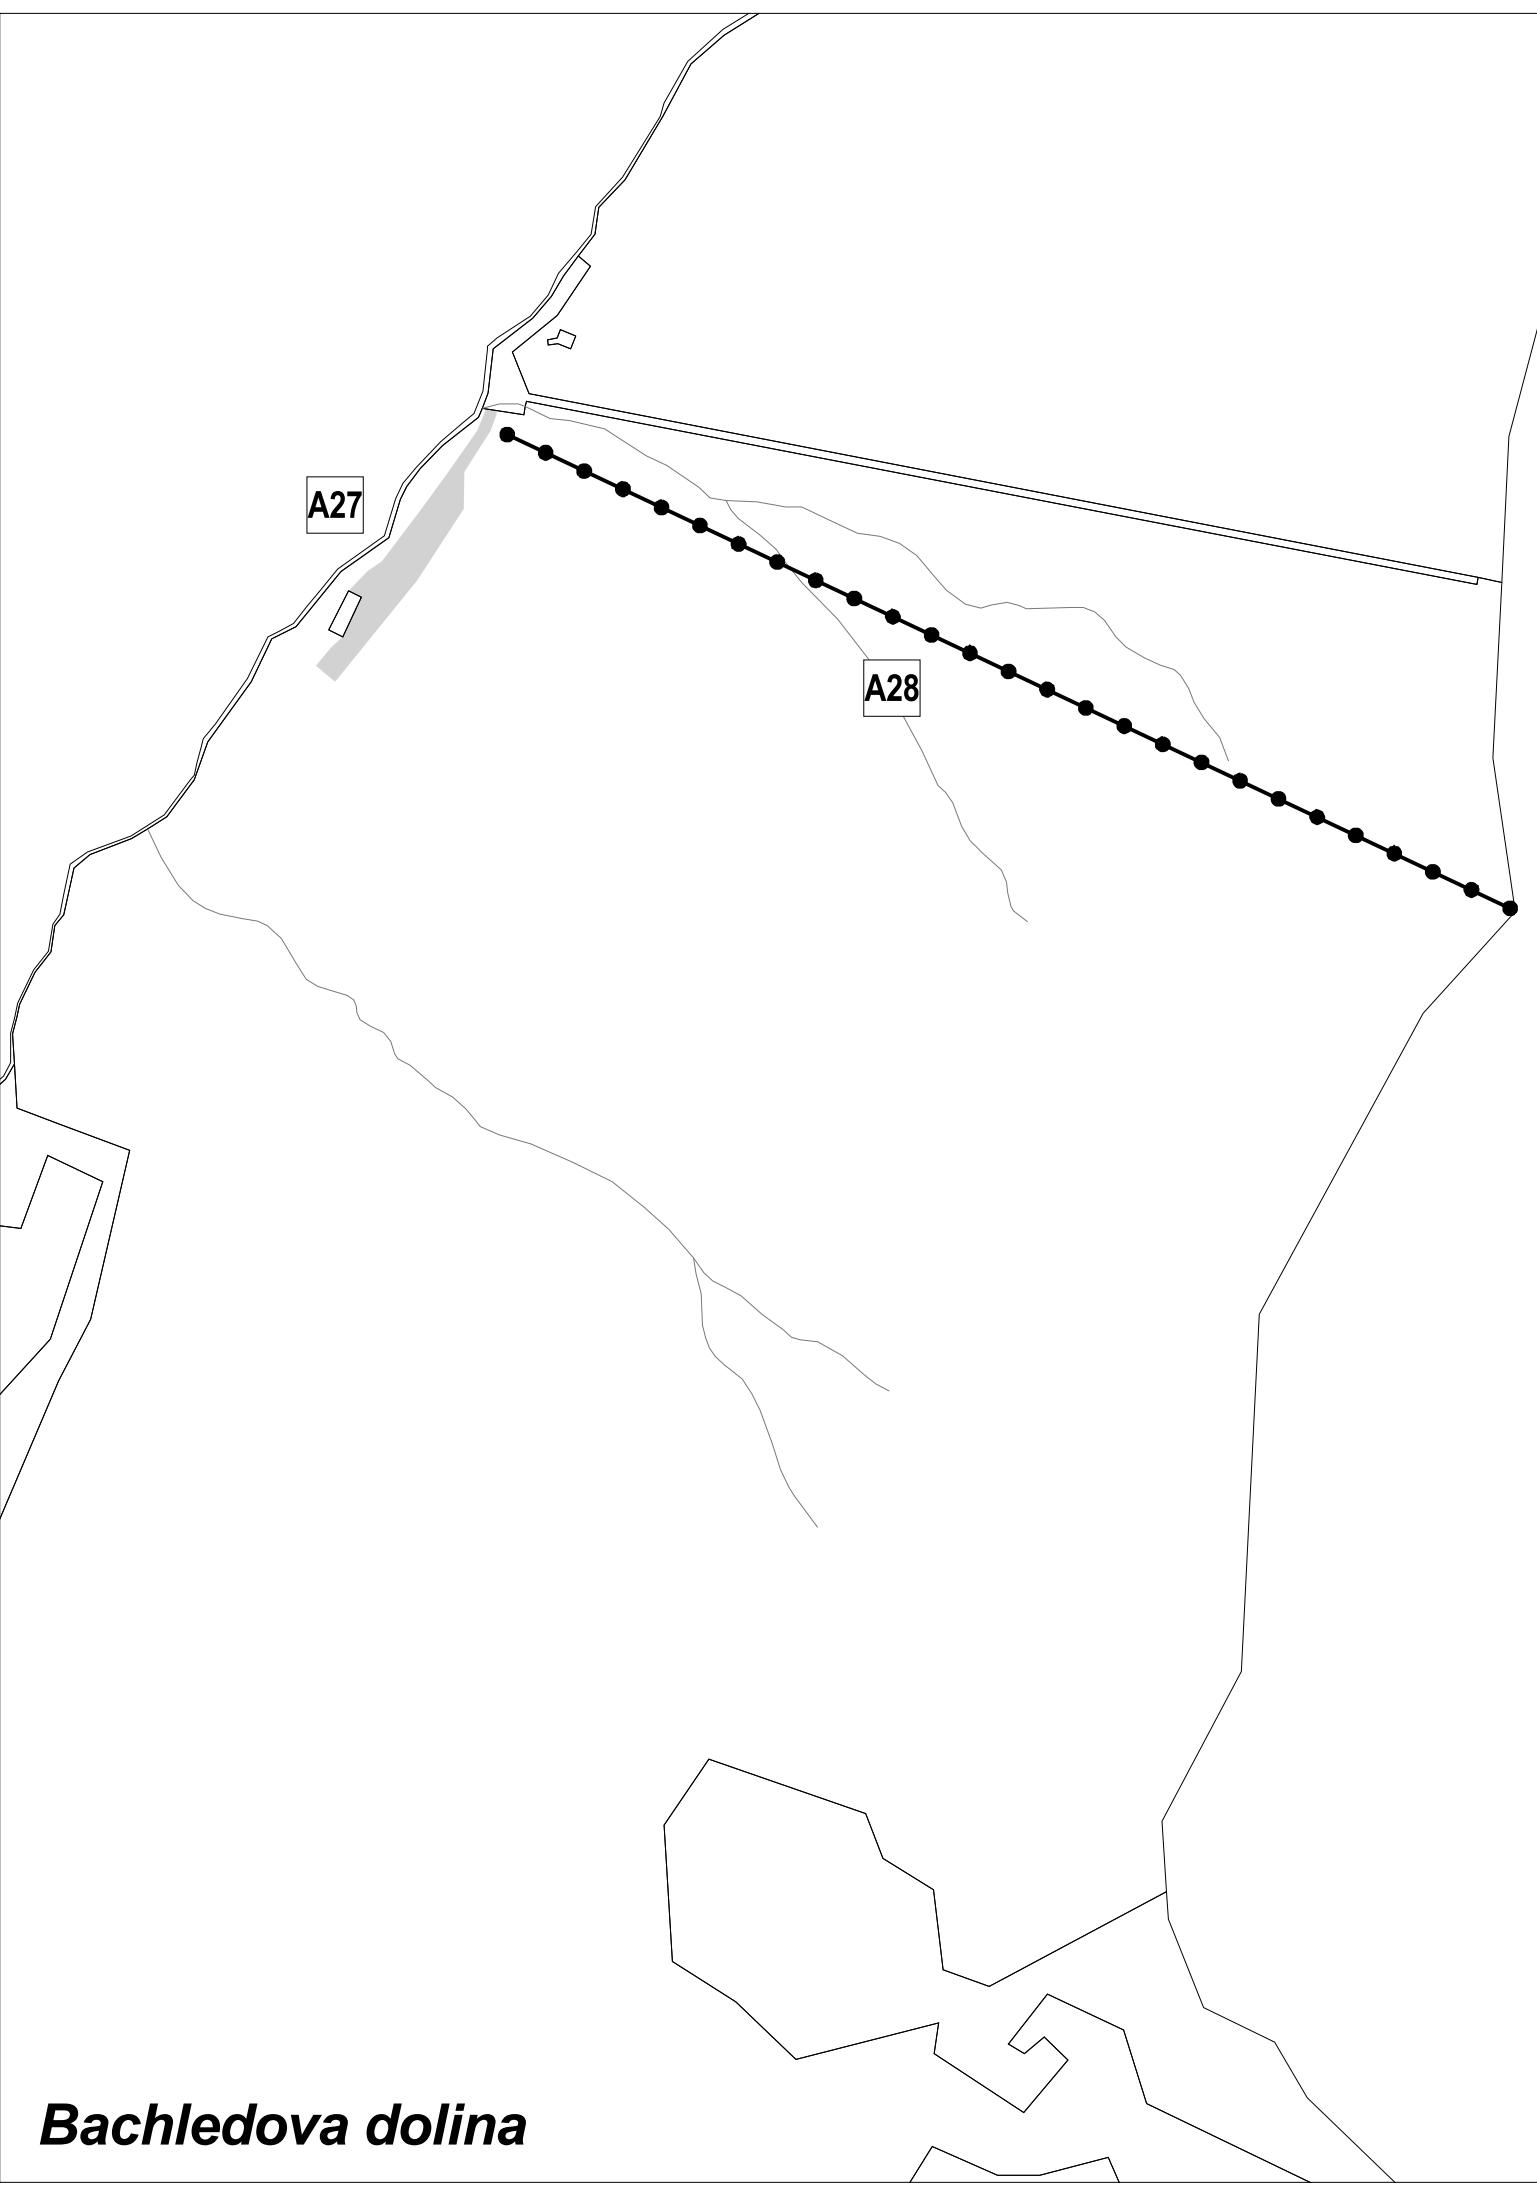


# ZMENY A DOPLNKY ÚZEMNÉHO PLÁNU MESTA VYSOKÉ TATRY



č. 2016/1

lokality A27 a A28


etapa: NÁVRH

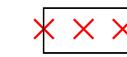

Zrušenie trasy náučného chodníka

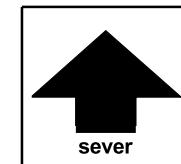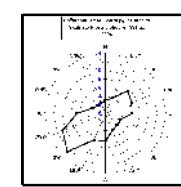

názov výkresu	ZMENY A DOPLNKY ÚZEMNÉHO PLÁNU MESTA VYSOKÉ TATRY <b>ZÁVAZNÉ REGULATÍVY</b>	číslo výkresu <b>8A.</b>
	AUREX s.r.o.-architektúra, urbanizmus, ekológia, informatika Ľubľanská 1, 831 02 Bratislava	rok vypracovania 2017
hlavný riešiteľ: AUREX s.r.o. - Ing. arch. Michal Chudík	zodpovedný riešiteľ: AUREX s.r.o. - Ing. arch. Lenka Stankovská	mierka 1 : 5 000

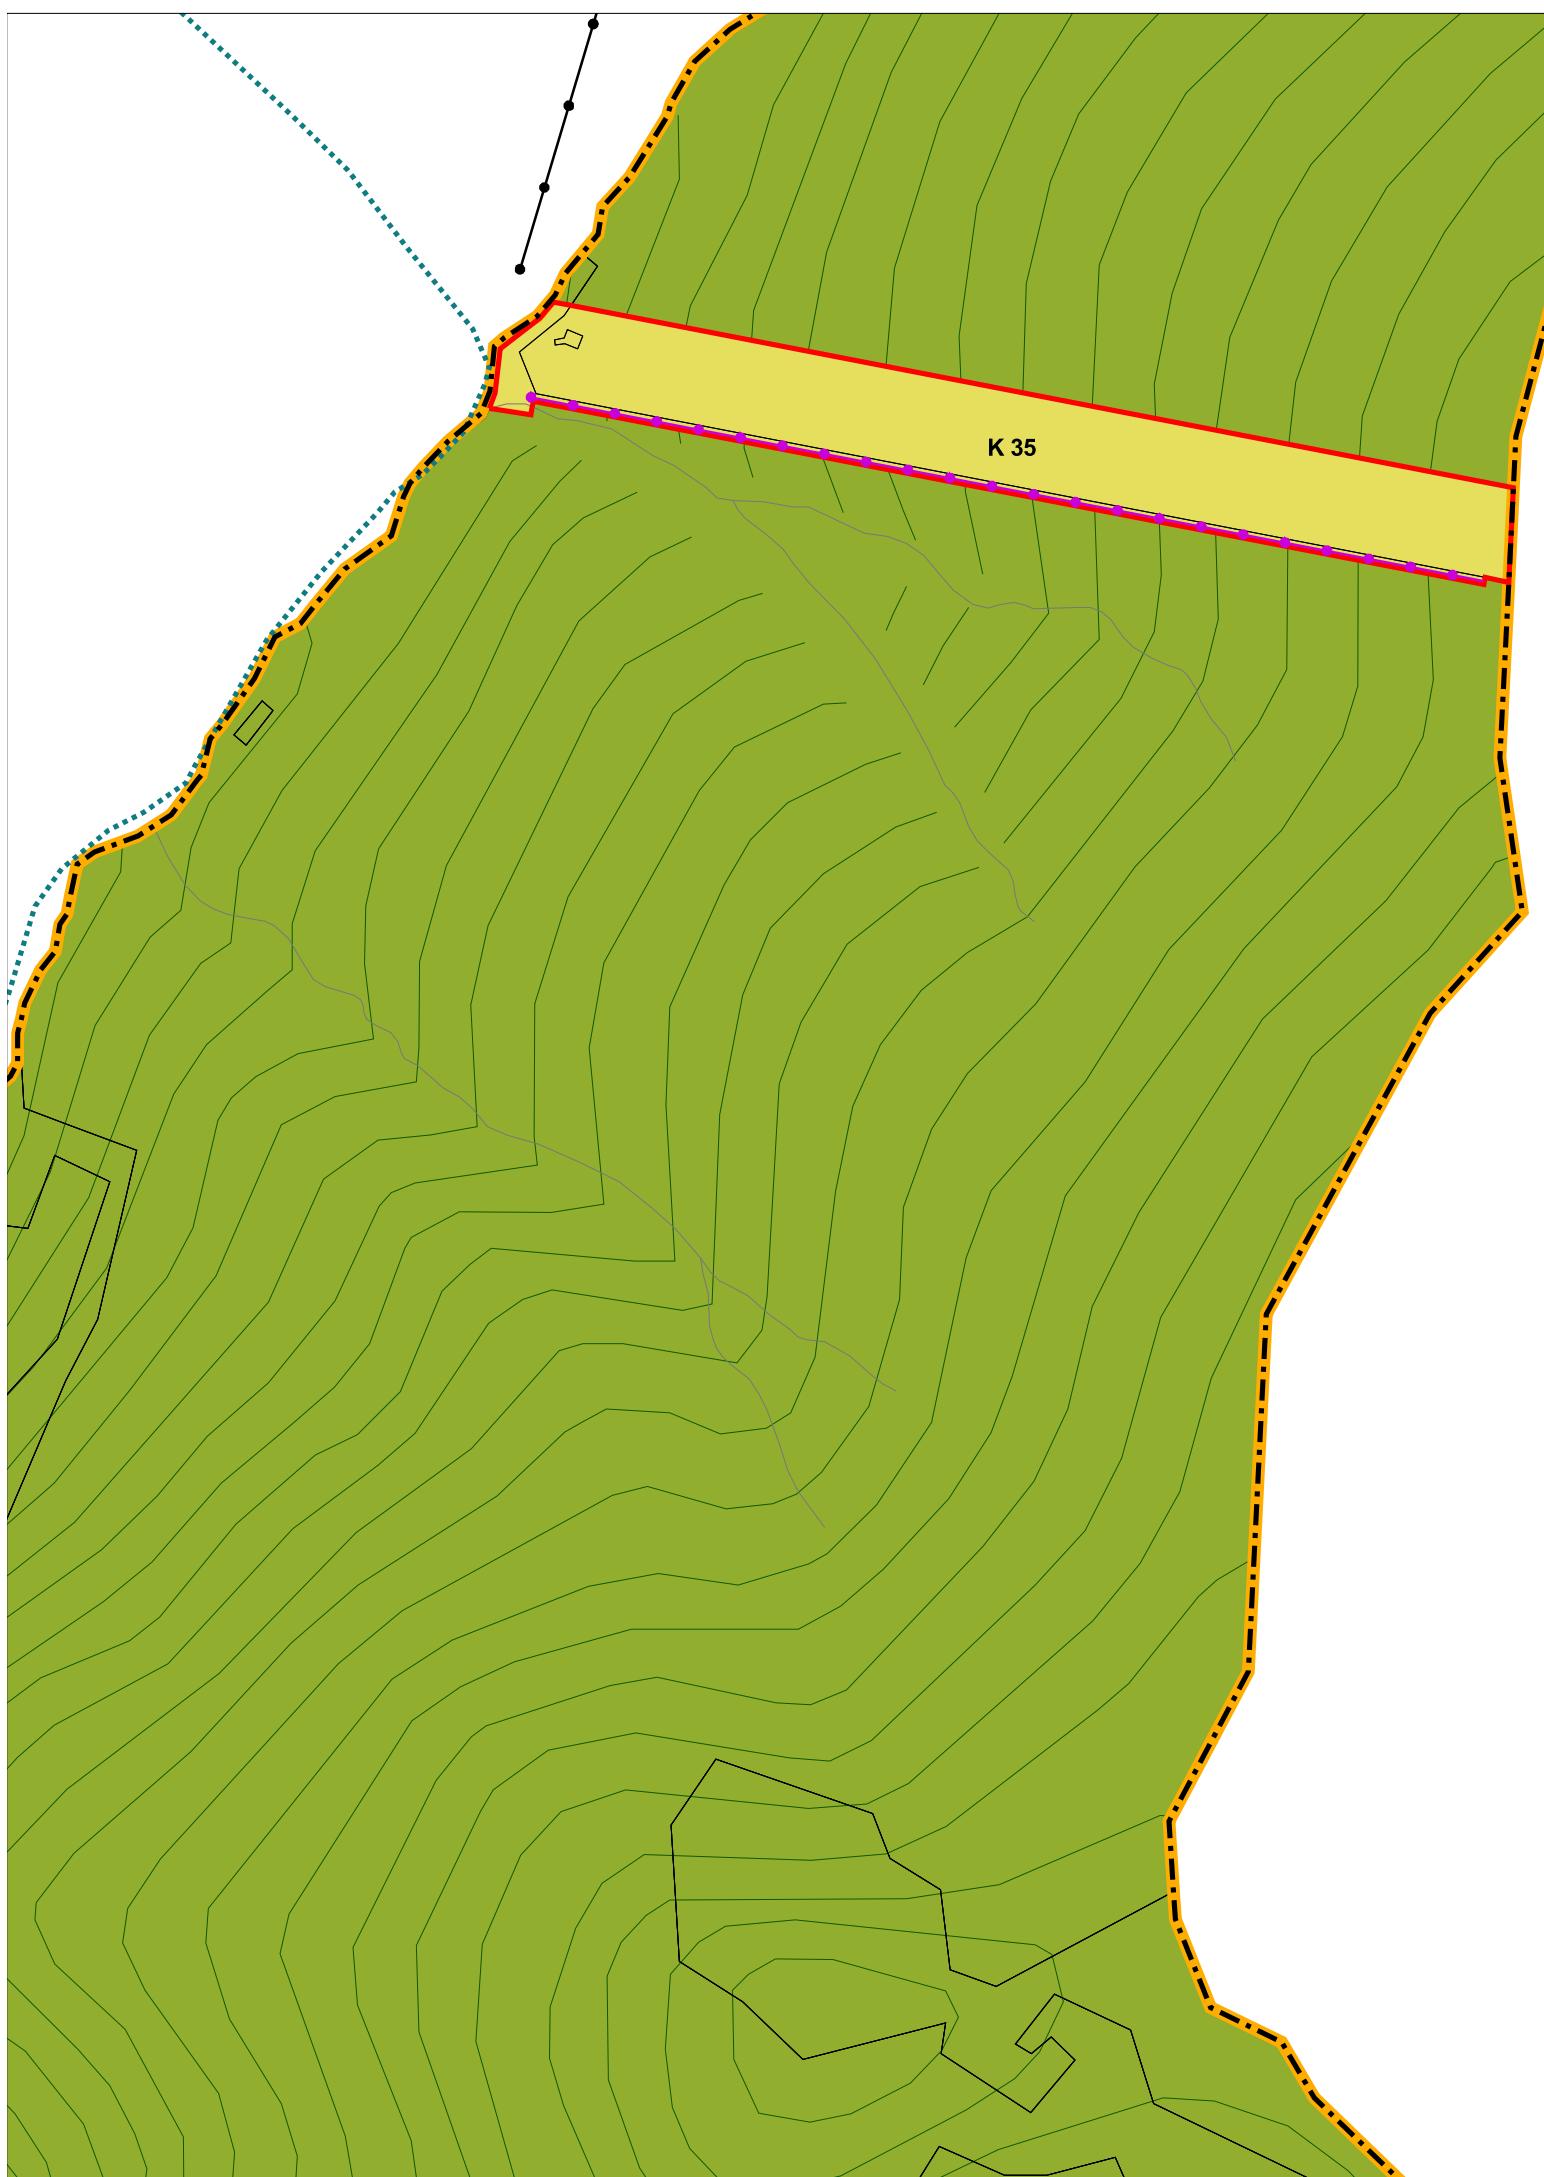

# ZMENY A DOPLNKY ÚZEMNÉHO PLÁNU MESTA VYSOKÉ TATRY

č. 2016/1

## Legenda

### Regulácia

R 1



Poradové číslo regulačného bloku

Vymedzenie regulačného bloku

Nezastaviteľné plochy

Regulačný blok - zjazdové trate

Regulačný blok - zjazdové trate výhľad




Ochranné pásmo prí. min. zdroja 1. stupňa

Ochranné pásmo prí. min. zdroja 2. stupňa

Ložisko nevyhradeného nerastu

### Limity územného rozvoja

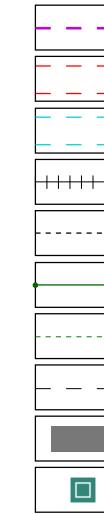

Ochranné pásmo železníc - 60 m

Ochranné pásmo 22 kV - 10 m

Ochranné pásmo VTL - 20 m

Ochranné pásmo ČOV

Ochranné pásmo cesty - 25 m


Ochranné pásmo vodných tokov - 10m pozdĺž oboch brehov

Ochranné pásmo cintorína

Ochranné pásmo vodného zdroja

Objekty zapísané v ÚZPF

Pamätičnosti mesta Vysoké Tatry

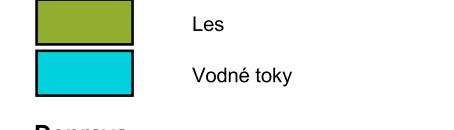

Rekreačný les

Les

Vodné toky

### Doprava



Obslužná komunikácia

Zberná komunikácia B1, B2

Obslužná komunikácia - návrh

Zberná komunikácia B1, B2 - návrh

Pozemná lanovka

Tatranská elektrická železnica

Tatranská elektrická železnica - návrh

Železnice SR

Osobné horské dopravné zariadenie

Lyžiarsky vlek

Cyklistický chodník Poprad - Starý Smokovec

Hlavné vnútorné pešie a cyklistické ľahy

Rekreačný a náučný chodník

Rekreačný chodník - alternatíva

Turistický chodník

Os koridoru cyklomagistrály

Lyžiarske bežecké trate

### Hranice



Hranica kraja

Hranica riešeného územia

Hranica kúpeľného miesta

Hranica katastrálneho územia

Hranica pamiatkovej zóny


Hranica kúpeľného územia

Hranica zastavaného územia

Hranica zastavaného územia - návrh



Regulované lokality

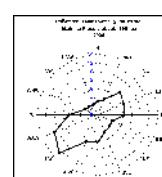


**podklad:**

## ÚZEMNÝ PLÁN MESTA VYSOKÉ TATRY


v znení Zmien a doplnkov 2011/1, 2011/2, 2012/1, 2013/1, 2014/1, 2014/2 a 2015/1

**názov výkresu:**

**8A. ZÁVAZNÉ REGULATÍVY**

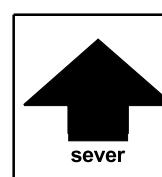

M 1:5000

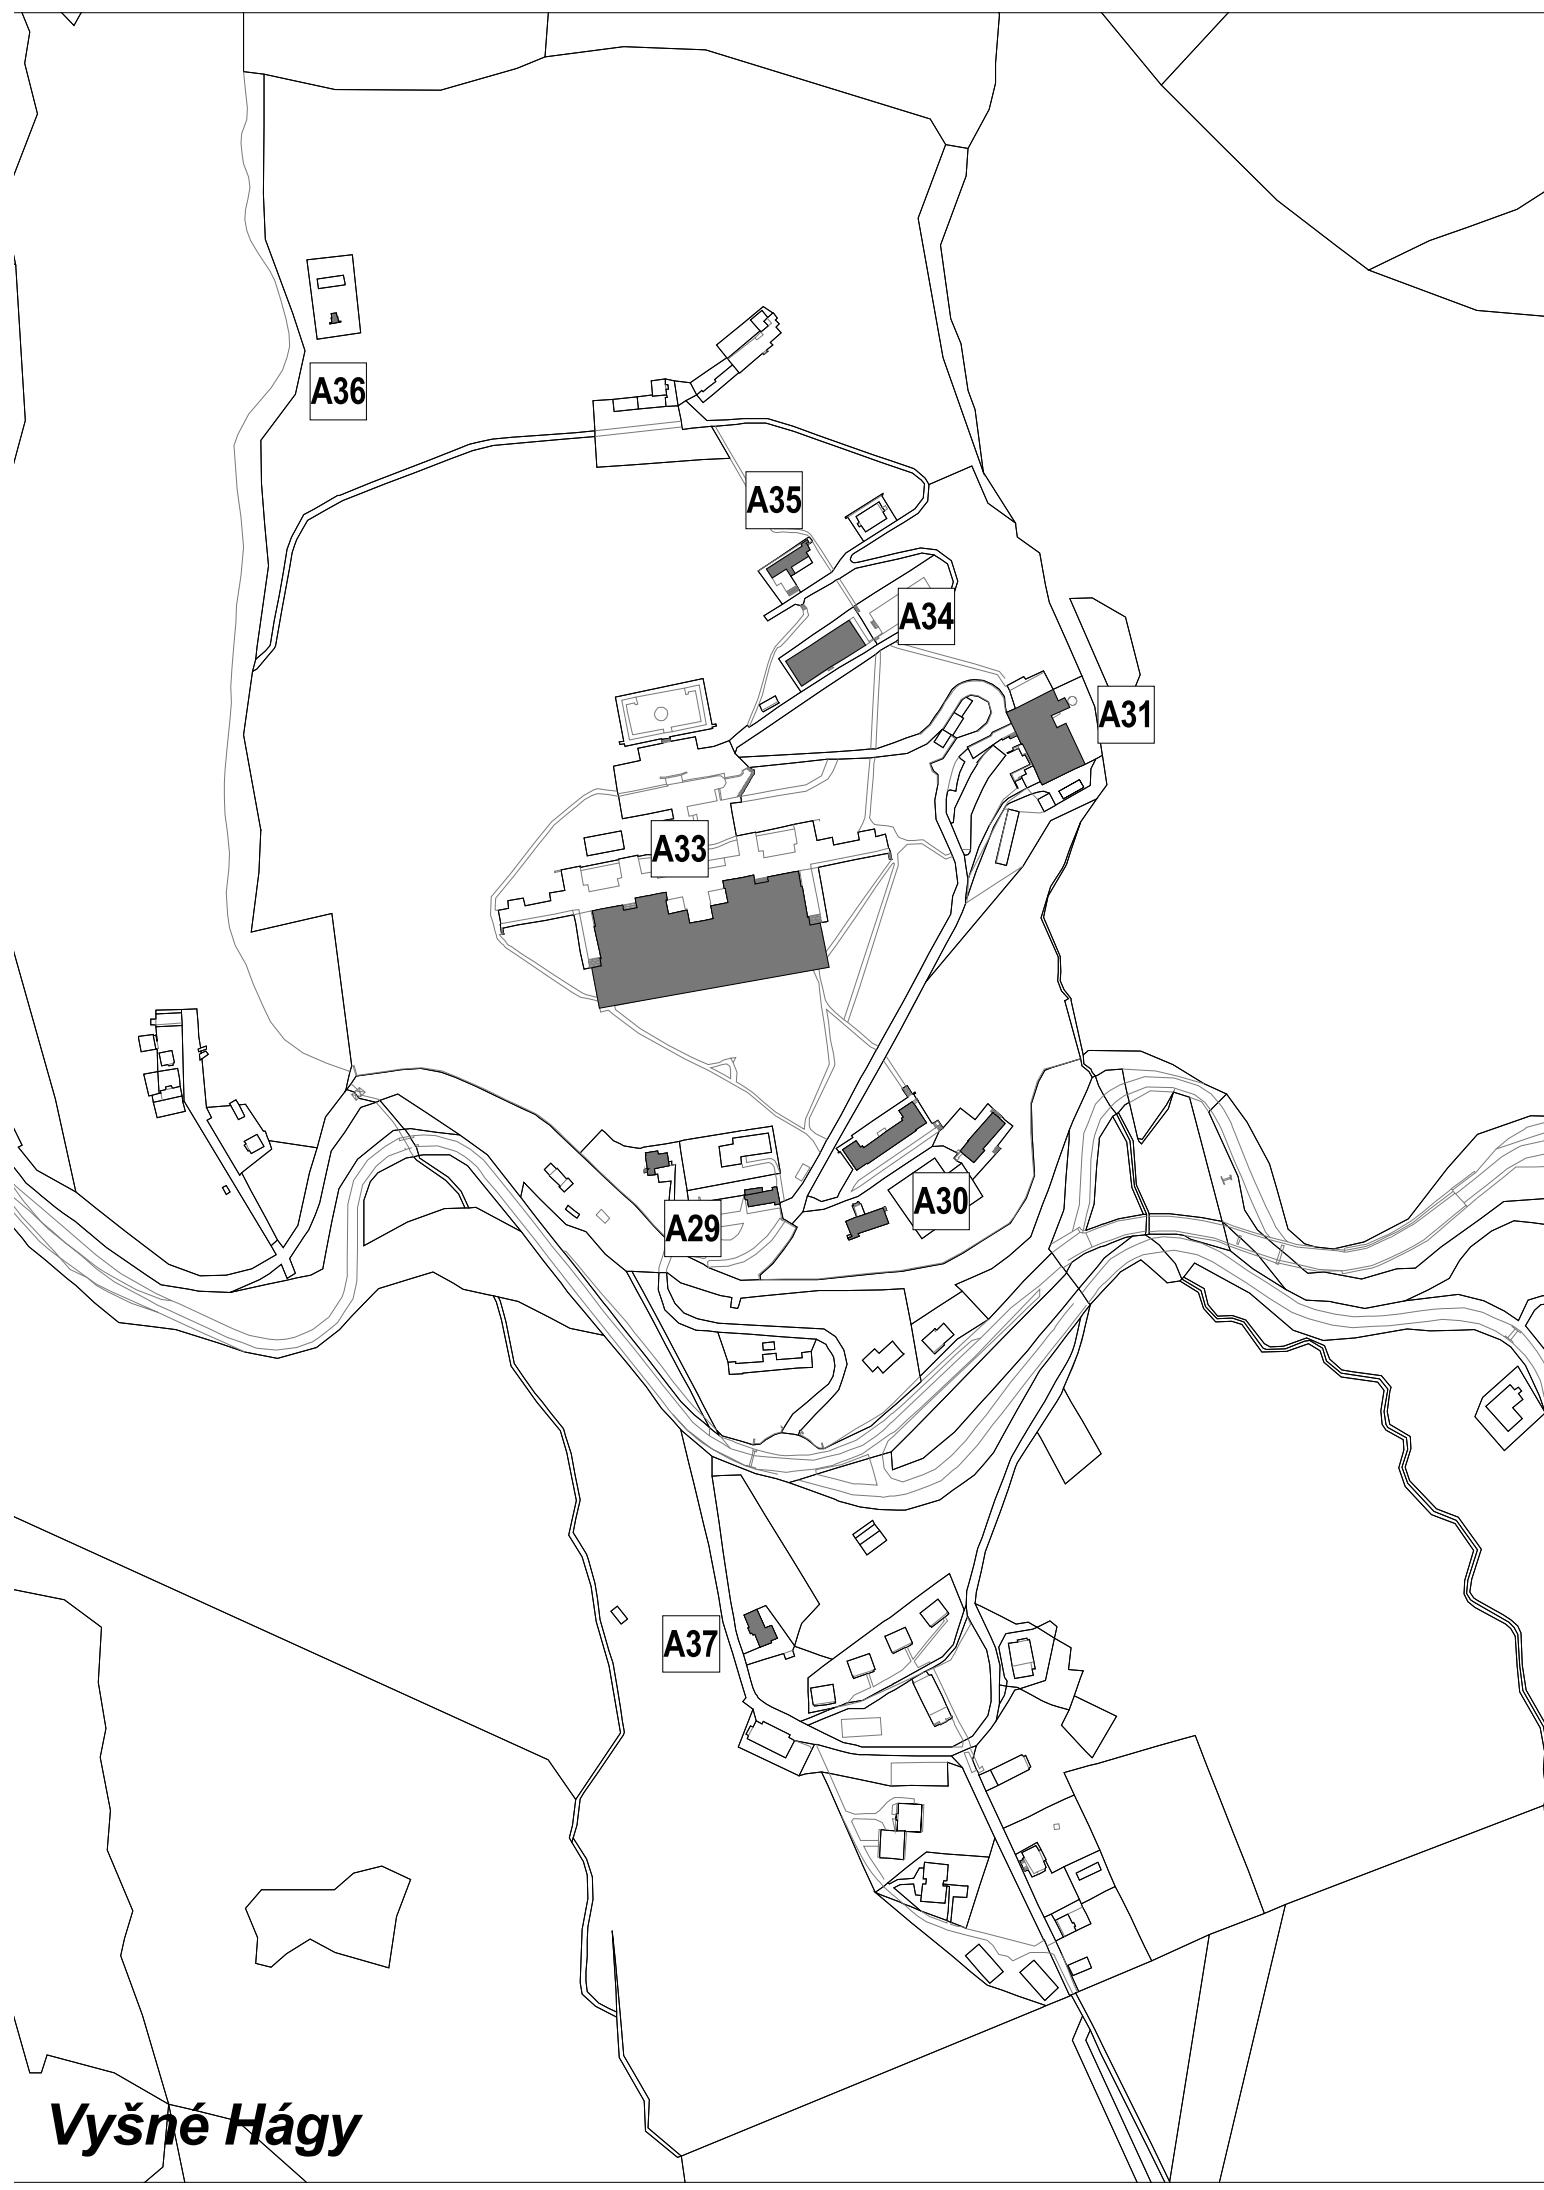

# ZMENY A DOPLNKY ÚZEMNÉHO PLÁNU MESTA VYSOKÉ TATRY



č. 2016/1

lokality A29, A30, A31, A33, A34, A35, A36 a A37

etapa: NÁVRH




Zrušenie trasy náučného chodníka

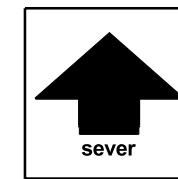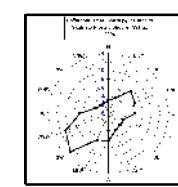

názov výkresu	ZMENY A DOPLNKY ÚZEMNÉHO PLÁNU MESTA VYSOKÉ TATRY <b>ZÁVAZNÉ REGULATÍVY</b>	číslo výkresu <b>8A.</b>
	AUREX s.r.o.-architektúra, urbanizmus, ekológia, informatika Ľubľanská 1, 831 02 Bratislava	rok vypracovania 2017
hlavný riešiteľ: AUREX s.r.o. - Ing. arch. Michal Chudík	zodpovedný riešiteľ: AUREX s.r.o. - Ing. arch. Lenka Stankovská	mierka 1 : 5 000

Vyšné Hágy

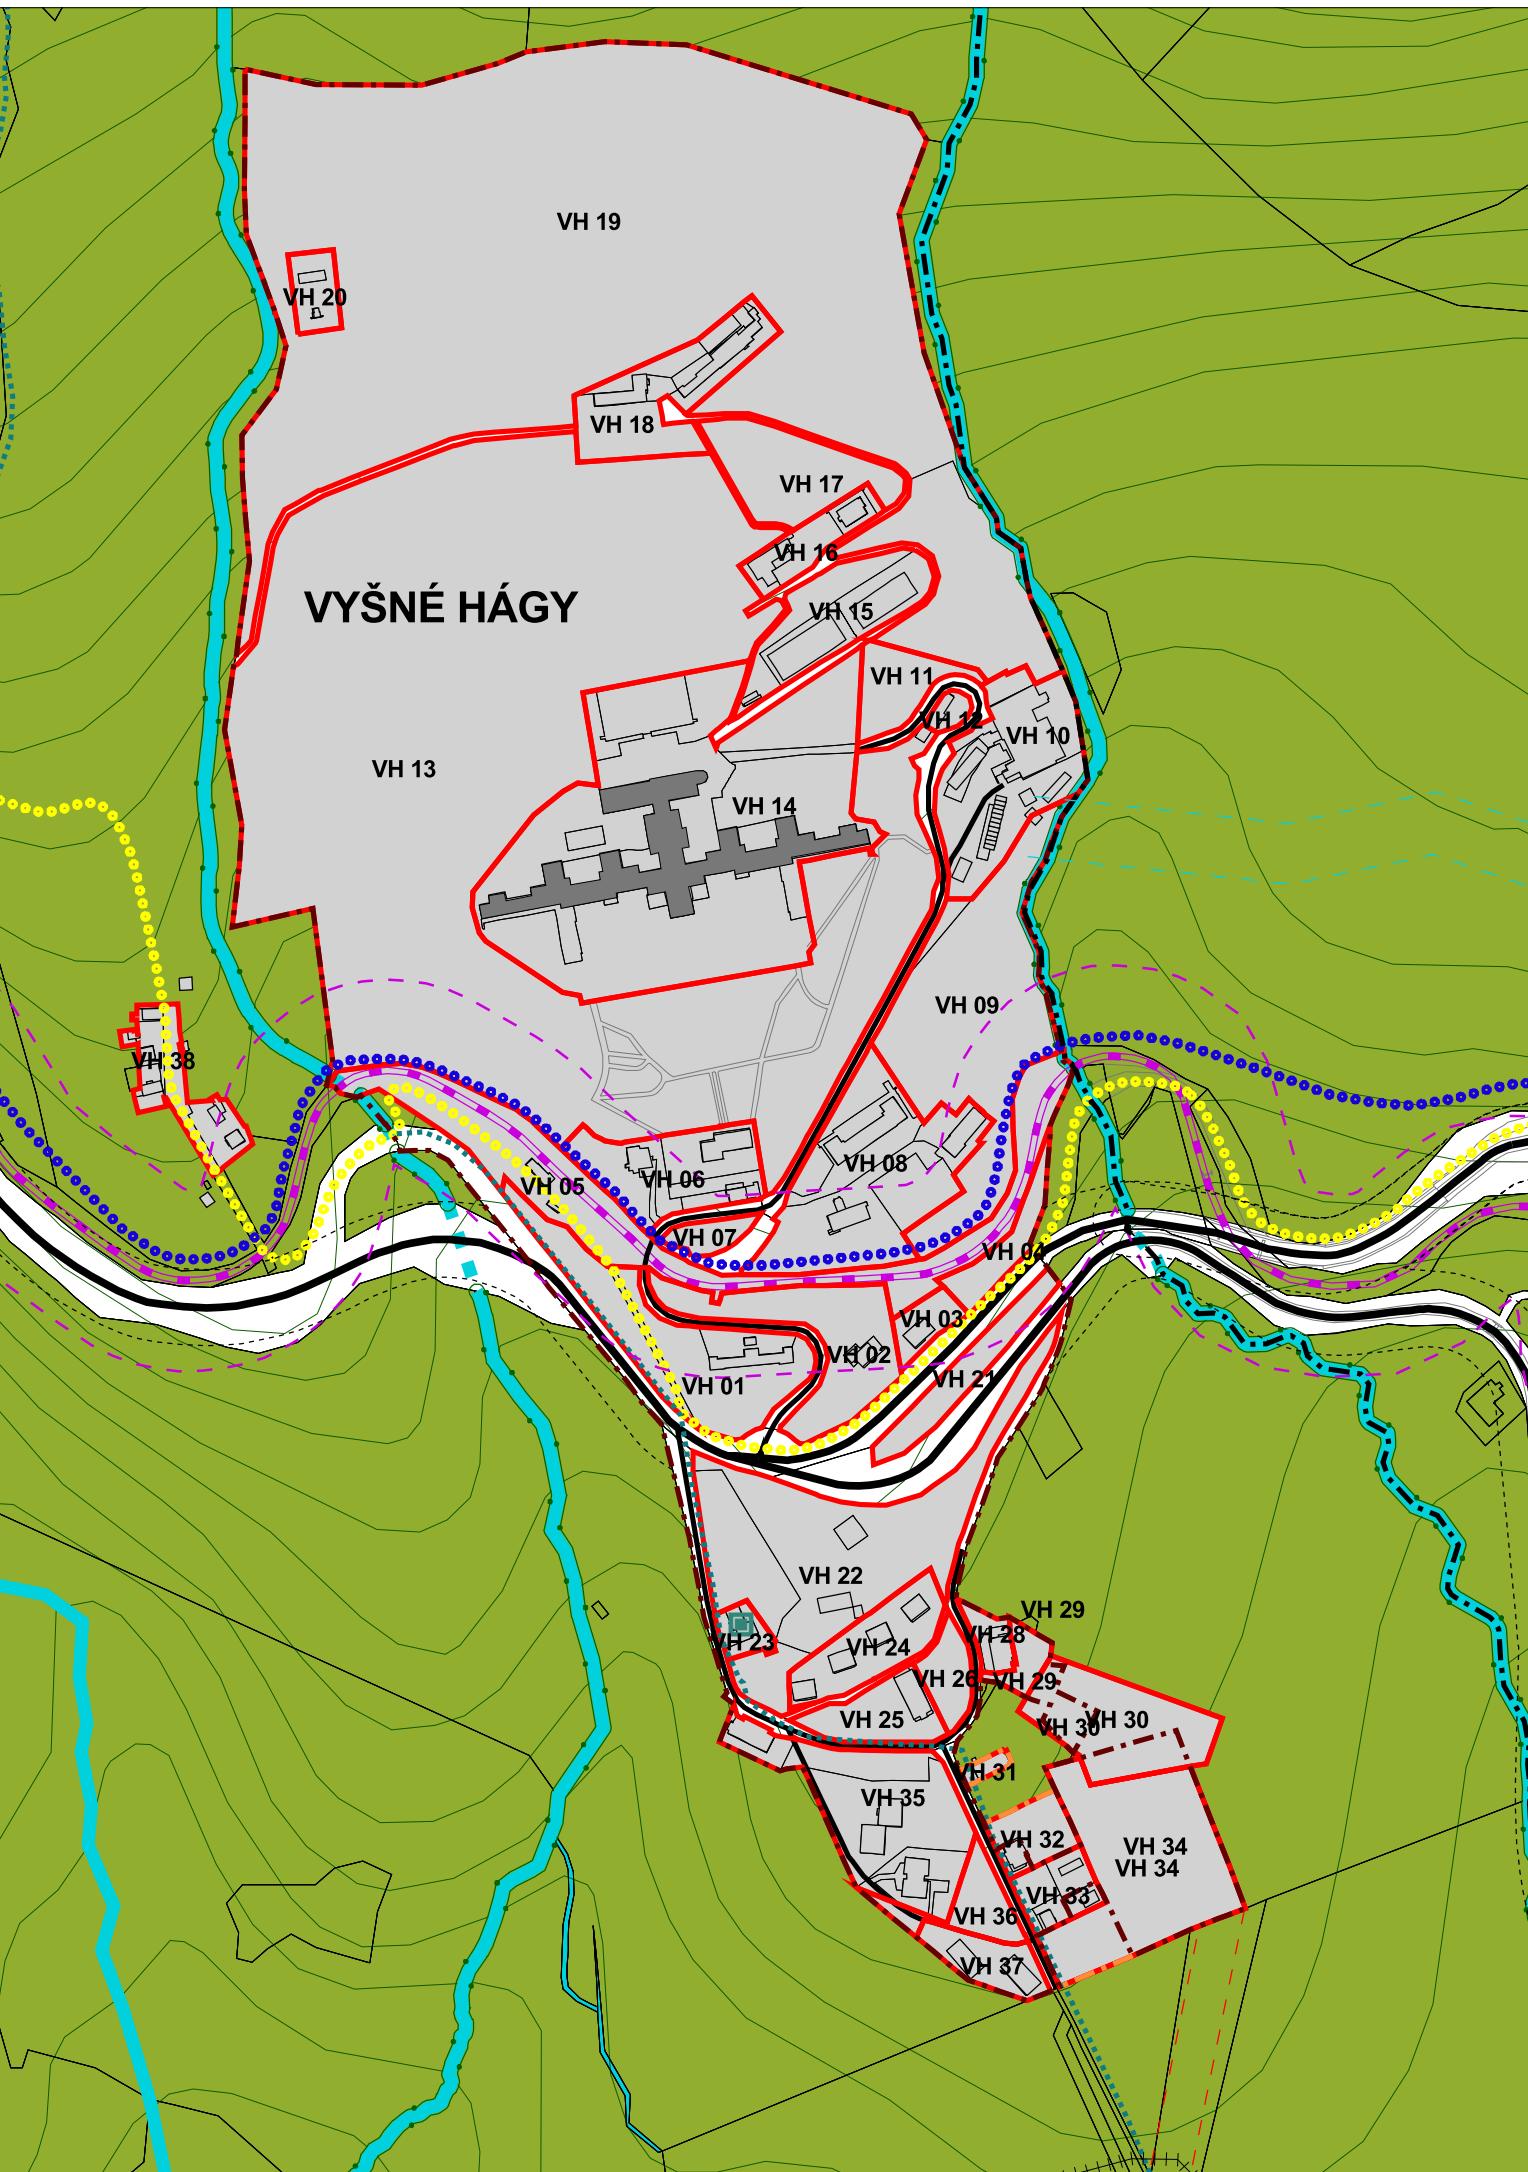

# ZMENY A DOPLINKY ÚZEMNÉHO PLÁNU MESTA VYSOKÉ TATRY

č. 2016/1

## Legenda

### Regulácia

R 1	Poradové číslo regulačného bloku
	Vymedzenie regulačného bloku
	Nezastaviteľné plochy
	Regulačný blok - zjazdové trate
	Regulačný blok - zjazdové trate výhľad

	Ochranné pásmo prí. min. zdroja 1. stupňa
	Ochranné pásmo prí. min. zdroja 2. stupňa
	Ložisko nevyhradeného nerastu

### Limity územného rozvoja

	Ochranné pásmo železníc - 60 m
	Ochranné pásmo 22 kV - 10 m
	Ochranné pásmo VTL - 20 m
	Ochranné pásmo ČOV
	Ochranné pásmo cesty - 25 m
	Ochranné pásmo vodných tokov - 10m pozdiž oboch brehov
	Ochranné pásmo cintorína
	Ochranné pásmo vodného zdroja
	Objekty zapísané v ÚZPF
	Pamätičnosti mesta Vysoké Tatry

### Ostatné neregulované funkčné plochy

	Rekreačný les
	Les
	Vodné toky


### Doprava

	Obslužná komunikácia
	Zberná komunikácia B1, B2
	Obslužná komunikácia - návrh
	Zberná komunikácia B1, B2 - návrh
	Pozemná lanovka
	Tatranská elektrická železnica
	Tatranská elektrická železnica - návrh
	Železnice SR
	Osobné horské dopravné zariadenie
	Lyžiarsky vlek
	Cyklistický chodník Poprad - Starý Smokovec
	Hlavné vnútorné pešie a cyklistické ľahy
	Rekreačný a náučný chodník
	Rekreačný chodník - alternatíva
	Turistický chodník
	Os koridoru cyklotrasy
	Lyžiarske bežecké trate

### Hranice

	Hranica kraja
	Hranica riešeného územia
	Hranica kúpeľného miesta
	Hranica katastrálneho územia
	Hranica pamiatkovej zóny
	Hranica kúpeľného územia
	Hranica zastavaného územia
	Hranica zastavaného územia - návrh

Regulované lokality

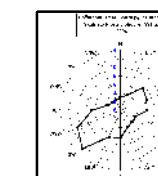


### podklad:

## ÚZEMNÝ PLÁN MESTA VYSOKÉ TATRY


v znení Zmien a doplnkov 2011/1, 2011/2, 2012/1, 2013/1, 2014/1, 2014/2 a 2015/1

### názov výkresu:

### 8A. ZÁVAZNÉ REGULATÍVY

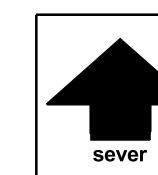

M 1:5000

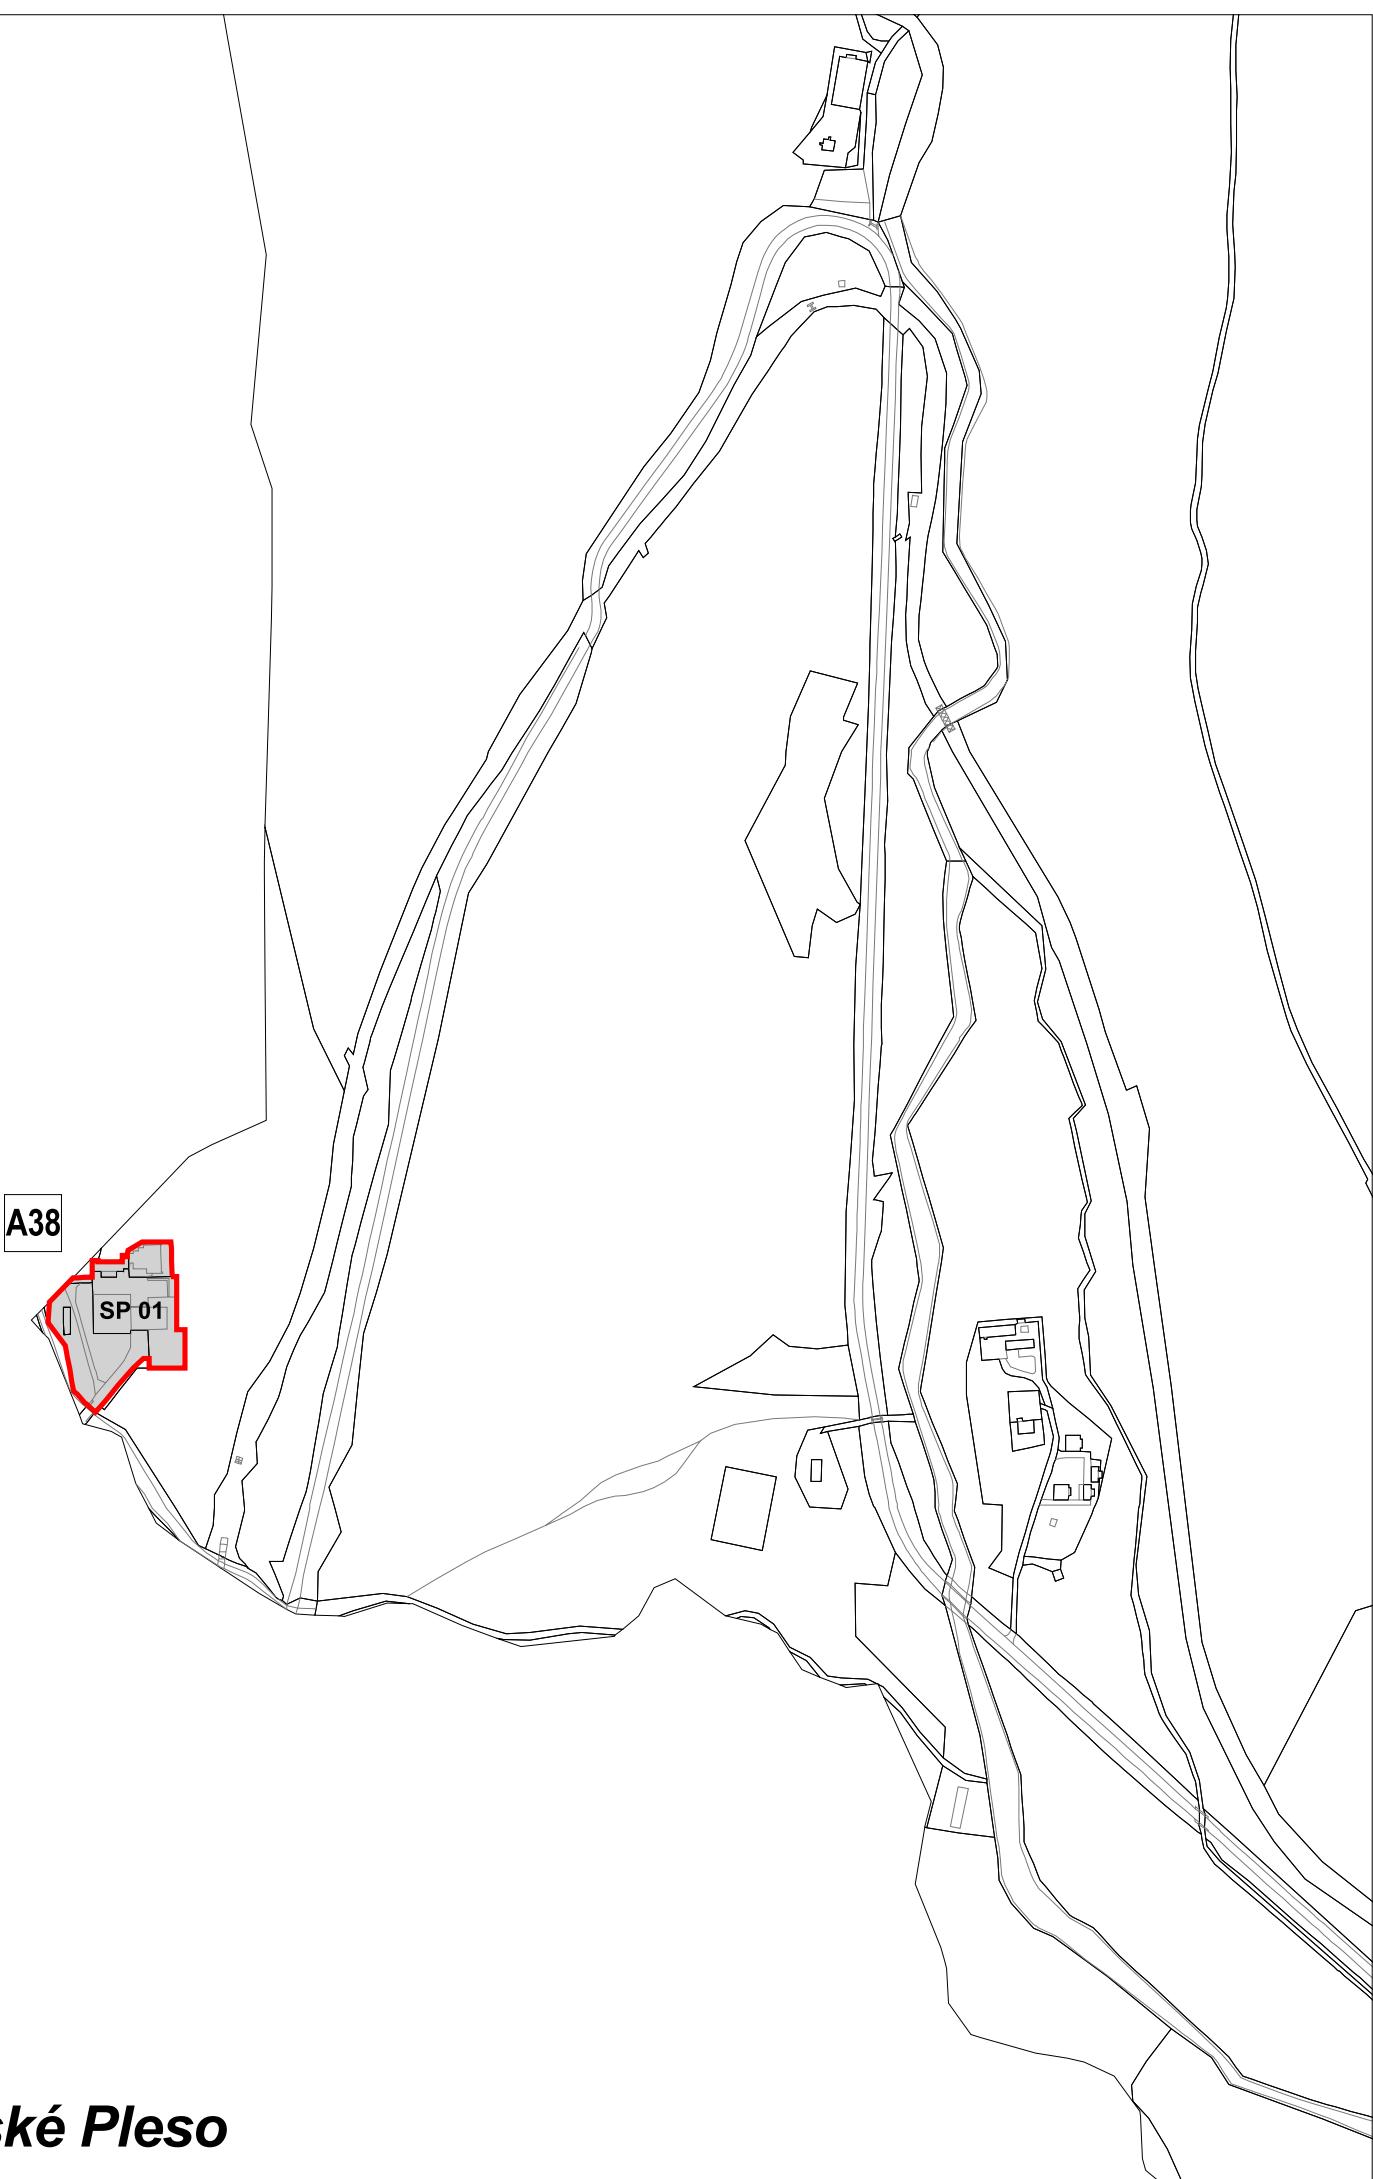


# ZMENY A DOPLNKY ÚZEMNÉHO PLÁNU MESTA VYSOKÉ TATRY



č. 2016/1

lokalita A38


etapa: NÁVRH

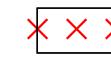

Zrušenie trasy náučného chodníka

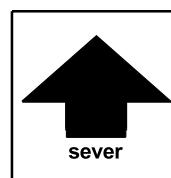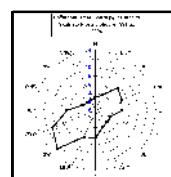

názov výkresu	ZMENY A DOPLNKY ÚZEMNÉHO PLÁNU MESTA VYSOKÉ TATRY <b>ZÁVAZNÉ REGULATÍVY</b>	číslo výkresu <b>8A.</b>
	AUREX s.r.o.-architektúra, urbanizmus, ekológia, informatika Ľubľanská 1, 831 02 Bratislava	rok vypracovania 2017
hlavný riešiteľ: AUREX s.r.o. - Ing. arch. Michal Chudík	zodpovedný riešiteľ: AUREX s.r.o. - Ing. arch. Lenka Stankovská	mierka 1 : 5 000

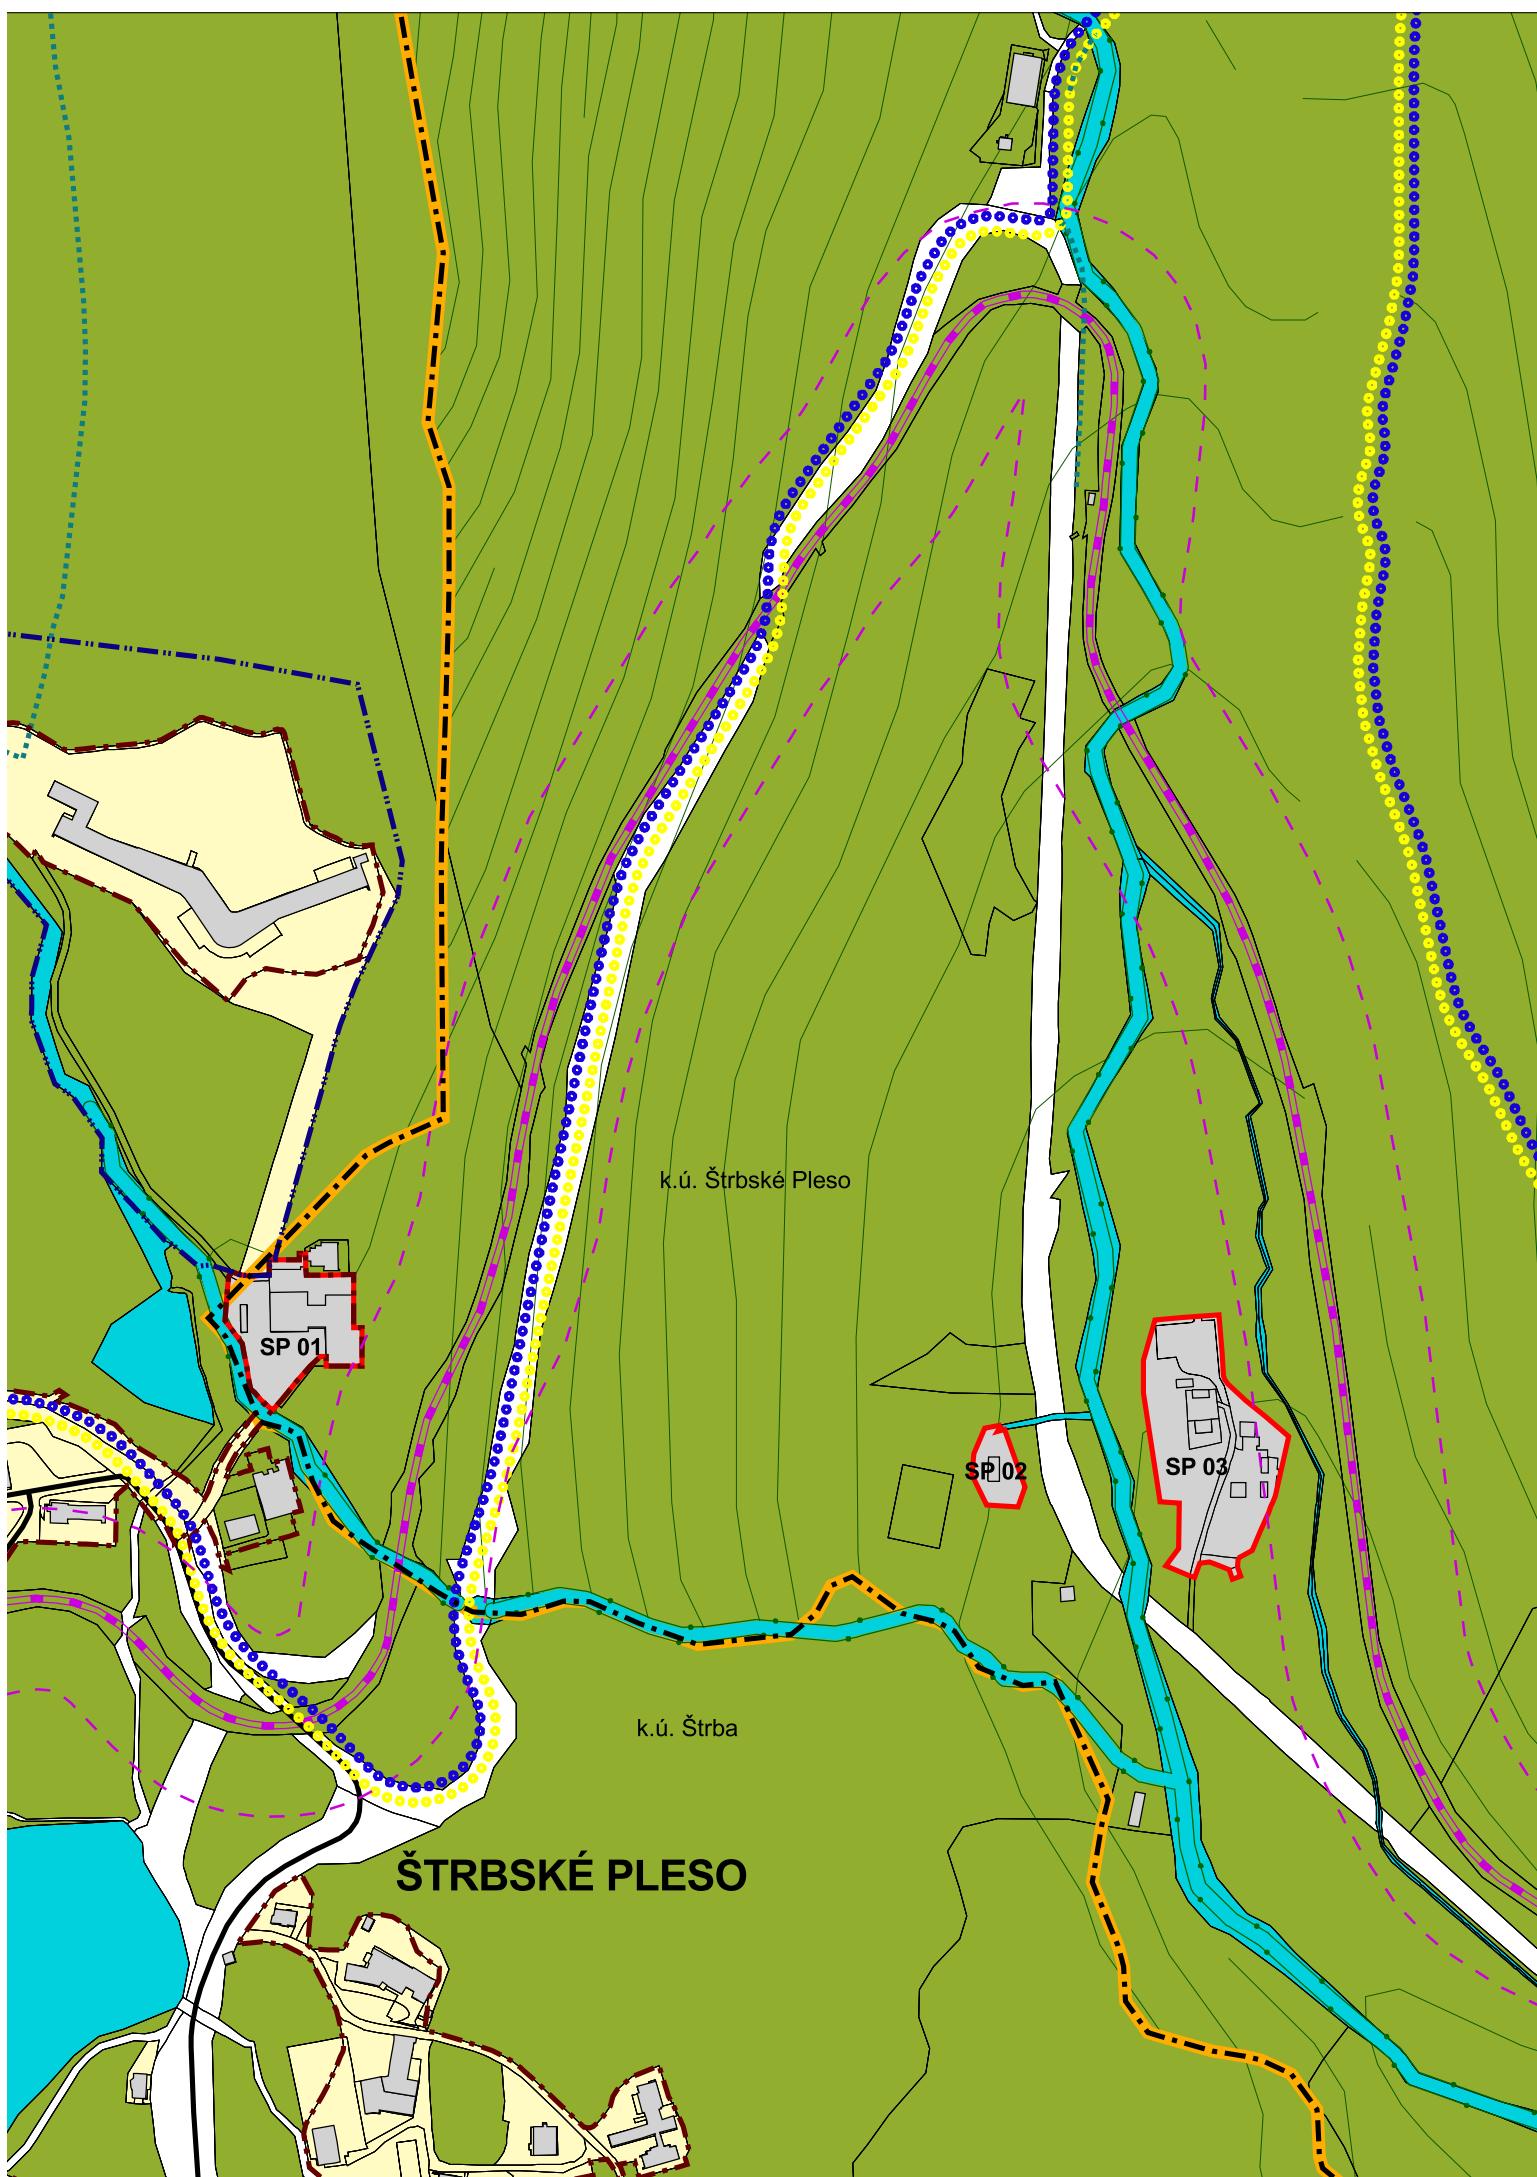

# ZMENY A DOPLNKY ÚZEMNÉHO PLÁNU MESTA VYSOKÉ TATRY

č. 2016/1

## Legenda

### Regulácia

R 1




Poradové číslo regulačného bloku

Vymedzenie regulačného bloku


Nezastaviteľné plochy

Regulačný blok - zjazdové trate

Regulačný blok - zjazdové trate výhľad

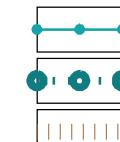

Ochranné pásmo prí. min. zdroja 1. stupňa

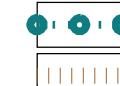

Ochranné pásmo prí. min. zdroja 2. stupňa



Ložisko nevyhradeného nerastu

### Ostatné neregulované funkčné plochy



Rekreačný les




Les



Vodné toky

### Doprava

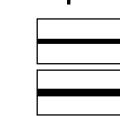

Obslužná komunikácia



Zberná komunikácia B1, B2



Obslužná komunikácia - návrh



Zberná komunikácia B1, B2 - návrh



Pozemná lanovka



Tatranská elektrická železnica



Tatranská elektrická železnica - návrh



Železnice SR



Osobné horské dopravné zariadenie



Lyžiarsky vlek



Cyklistický chodník Poprad - Starý Smokovec



Hlavné vnútorné pešie a cyklistické ľahy



Rekreačný a náučný chodník



Rekreačný chodník - alternatíva



Turistický chodník



Os koridoru cyklomagistrály



Lyžiarske bežecké trate

### Hranice

Hranica kraja



Hranica riešeného územia



Hranica kúpeľného miesta



Hranica katastrálneho územia



Hranica pamiatkovej zóny



Hranica kúpeľného územia




Hranica zastavaného územia



Hranica zastavaného územia - návrh



Regulované lokality

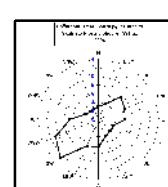

**podklad:**


## ÚZEMNÝ PLÁN MESTA VYSOKÉ TATRY


v znení Zmien a doplnkov 2011/1, 2011/2, 2012/1, 2013/1, 2014/1, 2014/2 a 2015/1

**názov výkresu:**

**8A. ZÁVAZNÉ REGULATÍVY**

M 1:5000

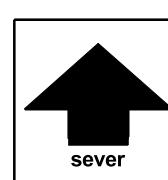


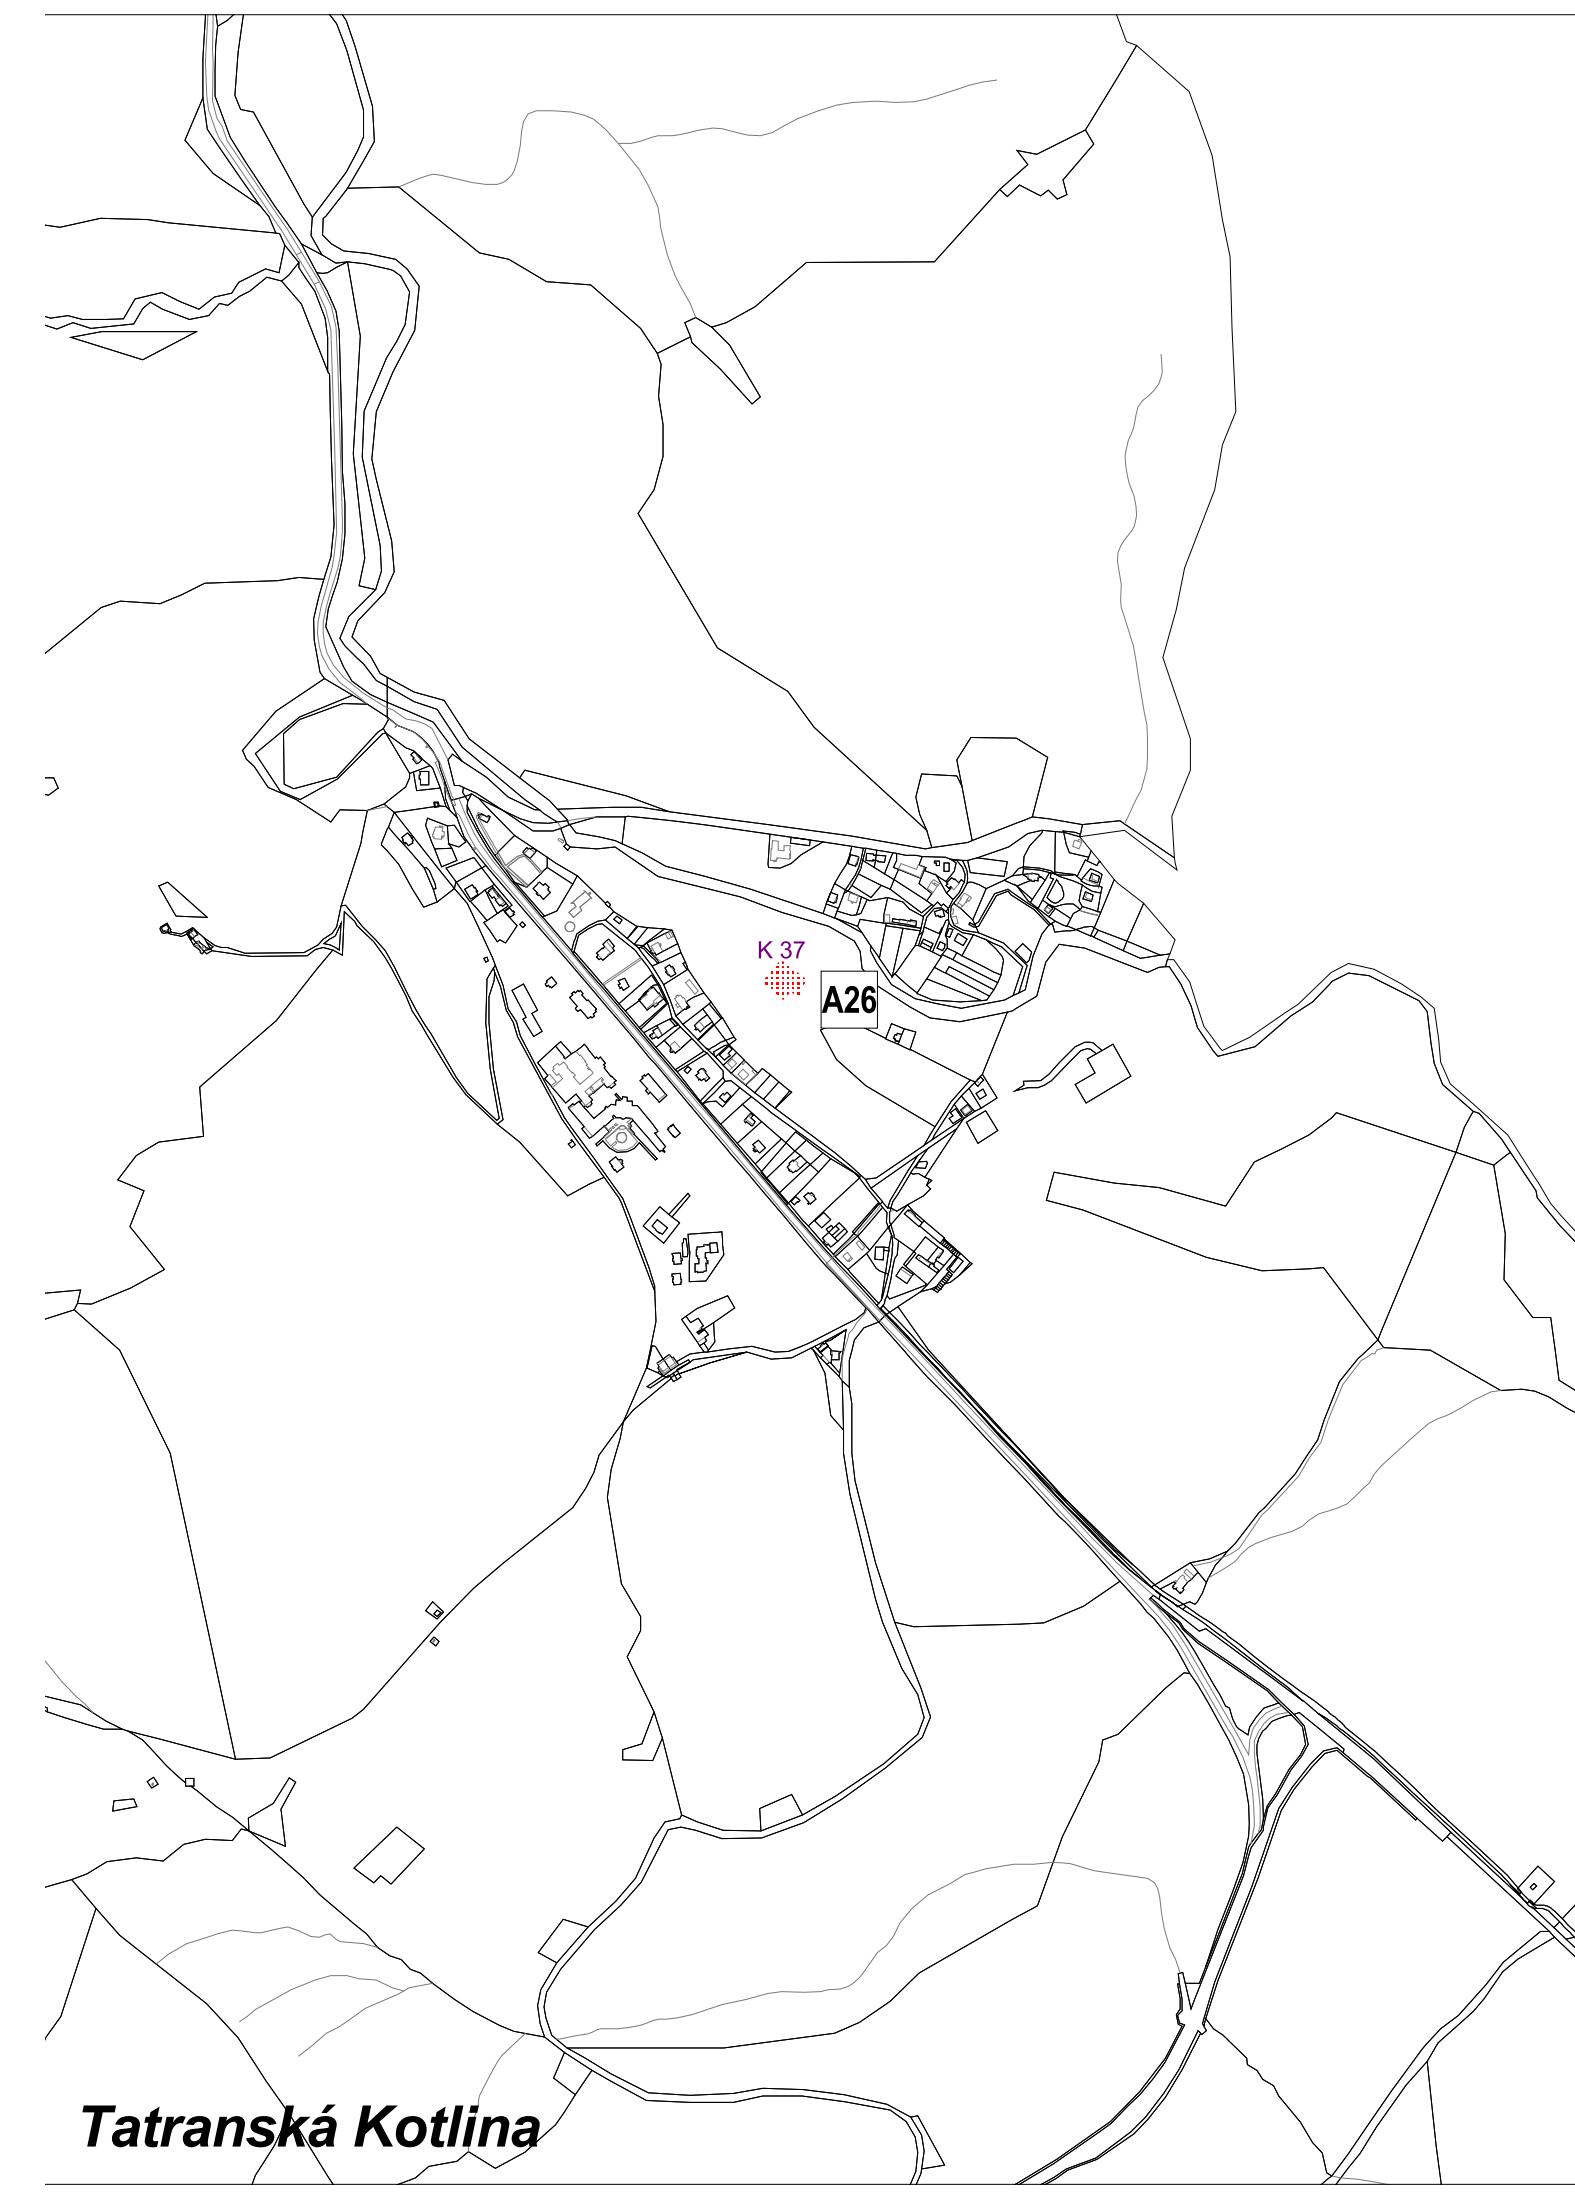


# ZMENY A DOPLNKY ÚZEMNÉHO PLÁNU MESTA VYSOKÉ TATRY

č. 2016/1

lokalita A26

etapa: NÁVRH

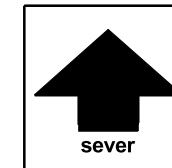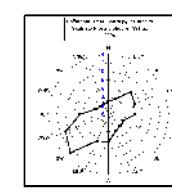


názov výkresu	ZMENY A DOPLNKY ÚZEMNÉHO PLÁNU MESTA VYSOKÉ TATRY	číslo výkresu <b>10A.</b>
	<b>VYHODNOTENIE DOSLEDKOV STAVEBNÝCH ZÁMEROV A INÝCH NÁVRHOV NA LP</b>	rok vypracovania 2017
hlavný riešiteľ: AUREX, s.r.o. - Ing. arch. Michal Chudík	AUREX s.r.o.-architektúra, urbanizmus, ekológia, informatika Ľubľanská 1, 831 02 Bratislava	zodpovedný riešiteľ AUREX, s.r.o. - Ing. arch. Lenka Stankovská
		mierka 1 : 10 000



# ZMENY A DOPLNKY ÚZEMNÉHO PLÁNU MESTA VYSOKÉ TATRY

č. 2016/1

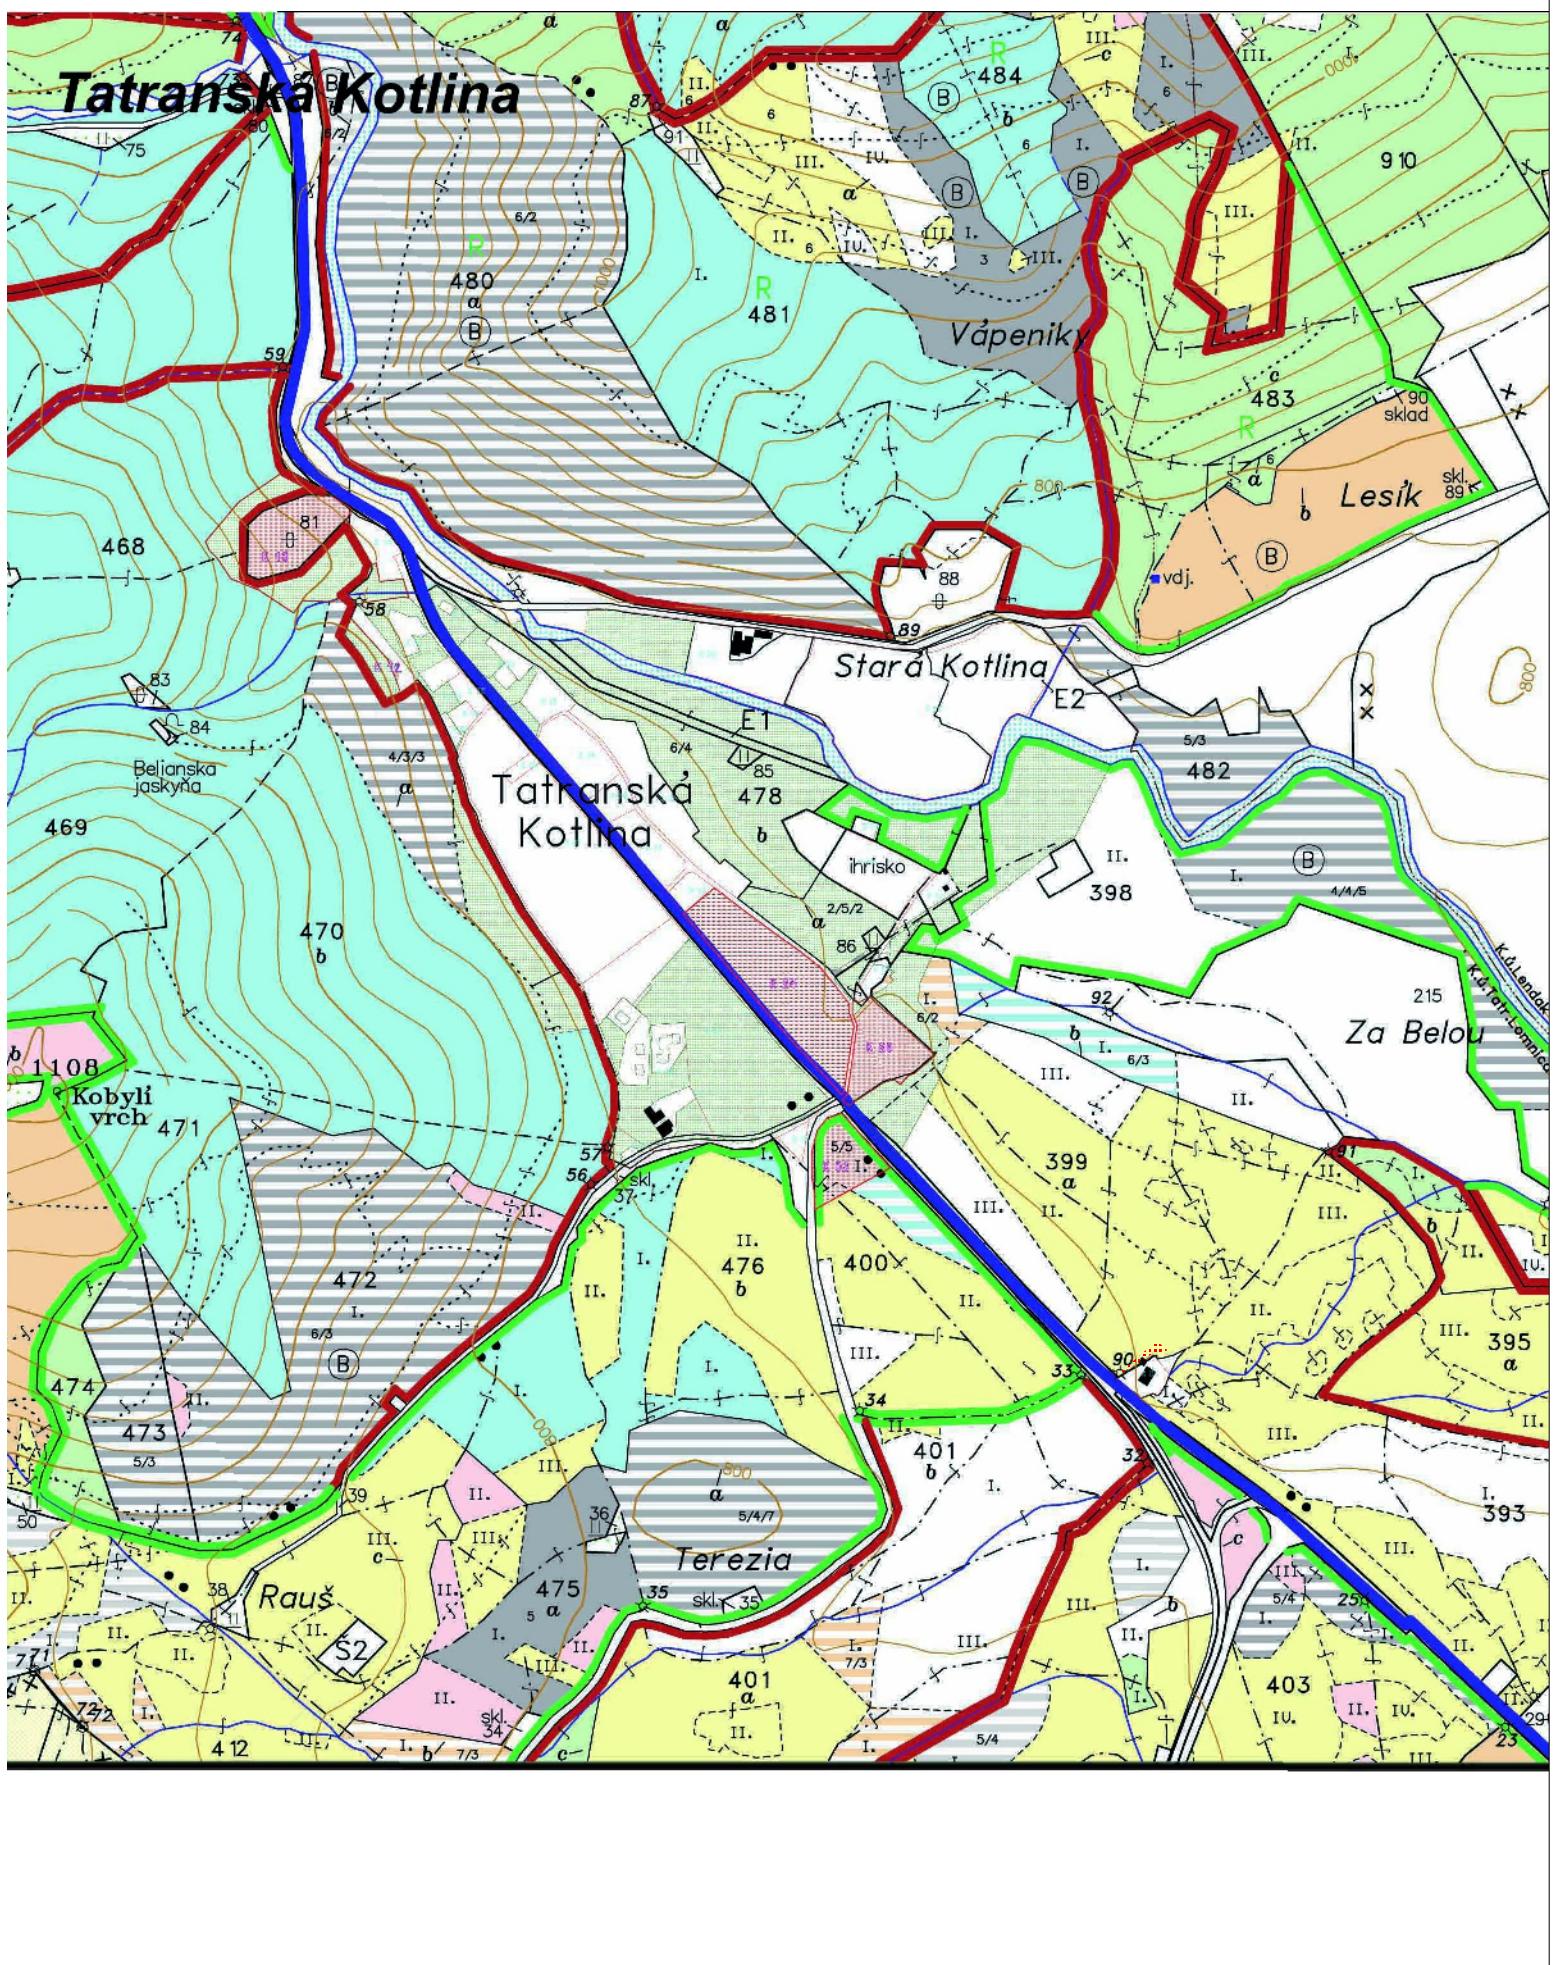

## Legenda

vek 1-20	21-40	41-60	61-80	81-100	101-120	nad 120

viacetážové porasty						

vodné plochy	kosodrevina	funkčné plochy	intravilán	regulačný blok	rekreačný les	zjazdovka

štátnej hranica	suchá dolina
katastr. územie	potok
LHC	železnica
polesie	2-koľajná železnica
lesnícky obvod	lyžiarsky vleč
LUC	ochranný les
užívateľ	lesy osobitného určenia
dielec	imisné pásmo
čiastková plocha	
porastová skupina	majetkový kopec
horský hrebeň	nevysporiad. poz.
chodník	hosp. kopec
približovacia cesta	uzn.pre zber semena
trvalá približovacia	hosp.strom. kopec
cesta 2L	- kameňolom
cesta 1L	rezervácia
	TMP 16 x 16 km
	TMP 4 x 4 km
	kosodrevina
	spojovacia slučka
	lúčka pre zver
	neplodná plocha

## podklad:



# ÚZEMNÝ PLÁN MESTA VYSOKÉ TATRY

v znení ZaD 2011/1, 2011/2, 2012/1, 2013/1, 2014/1, 2014/2 a 2015/1

## názov výkresu:

10A. VYHODNOTENIE DOSLEDKOV STAVEBNÝCH  
ZÁMEROV A INÝCH NÁVRHOV NA LP

M 1:10 000

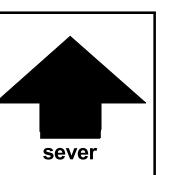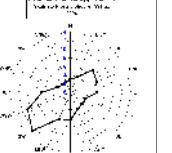





# ZMENY A DOPLNKY ÚZEMNÉHO PLÁNU MESTA VYSOKÉ TATRY


č. 2016/1

lokalita A25

etapa: NÁVRH

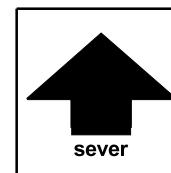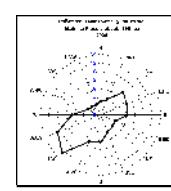

názov výkresu	SCHÉMA VEREJNOPROSPEŠNÝCH STAVIEB	číslo výkresu
	AUREX s.r.o.-architektúra, urbanizmus, ekológia, informatika Ľubľanská 1, 831 02 Bratislava	rok vypracovania <b>2017</b>
hlavný riešiteľ: AUREX, s.r.o. - Ing. arch. Michal Chudík	zodpovedný riešiteľ: AUREX, s.r.o. - Ing. arch. Lenka Stankovská	mierka 1 : 5 000


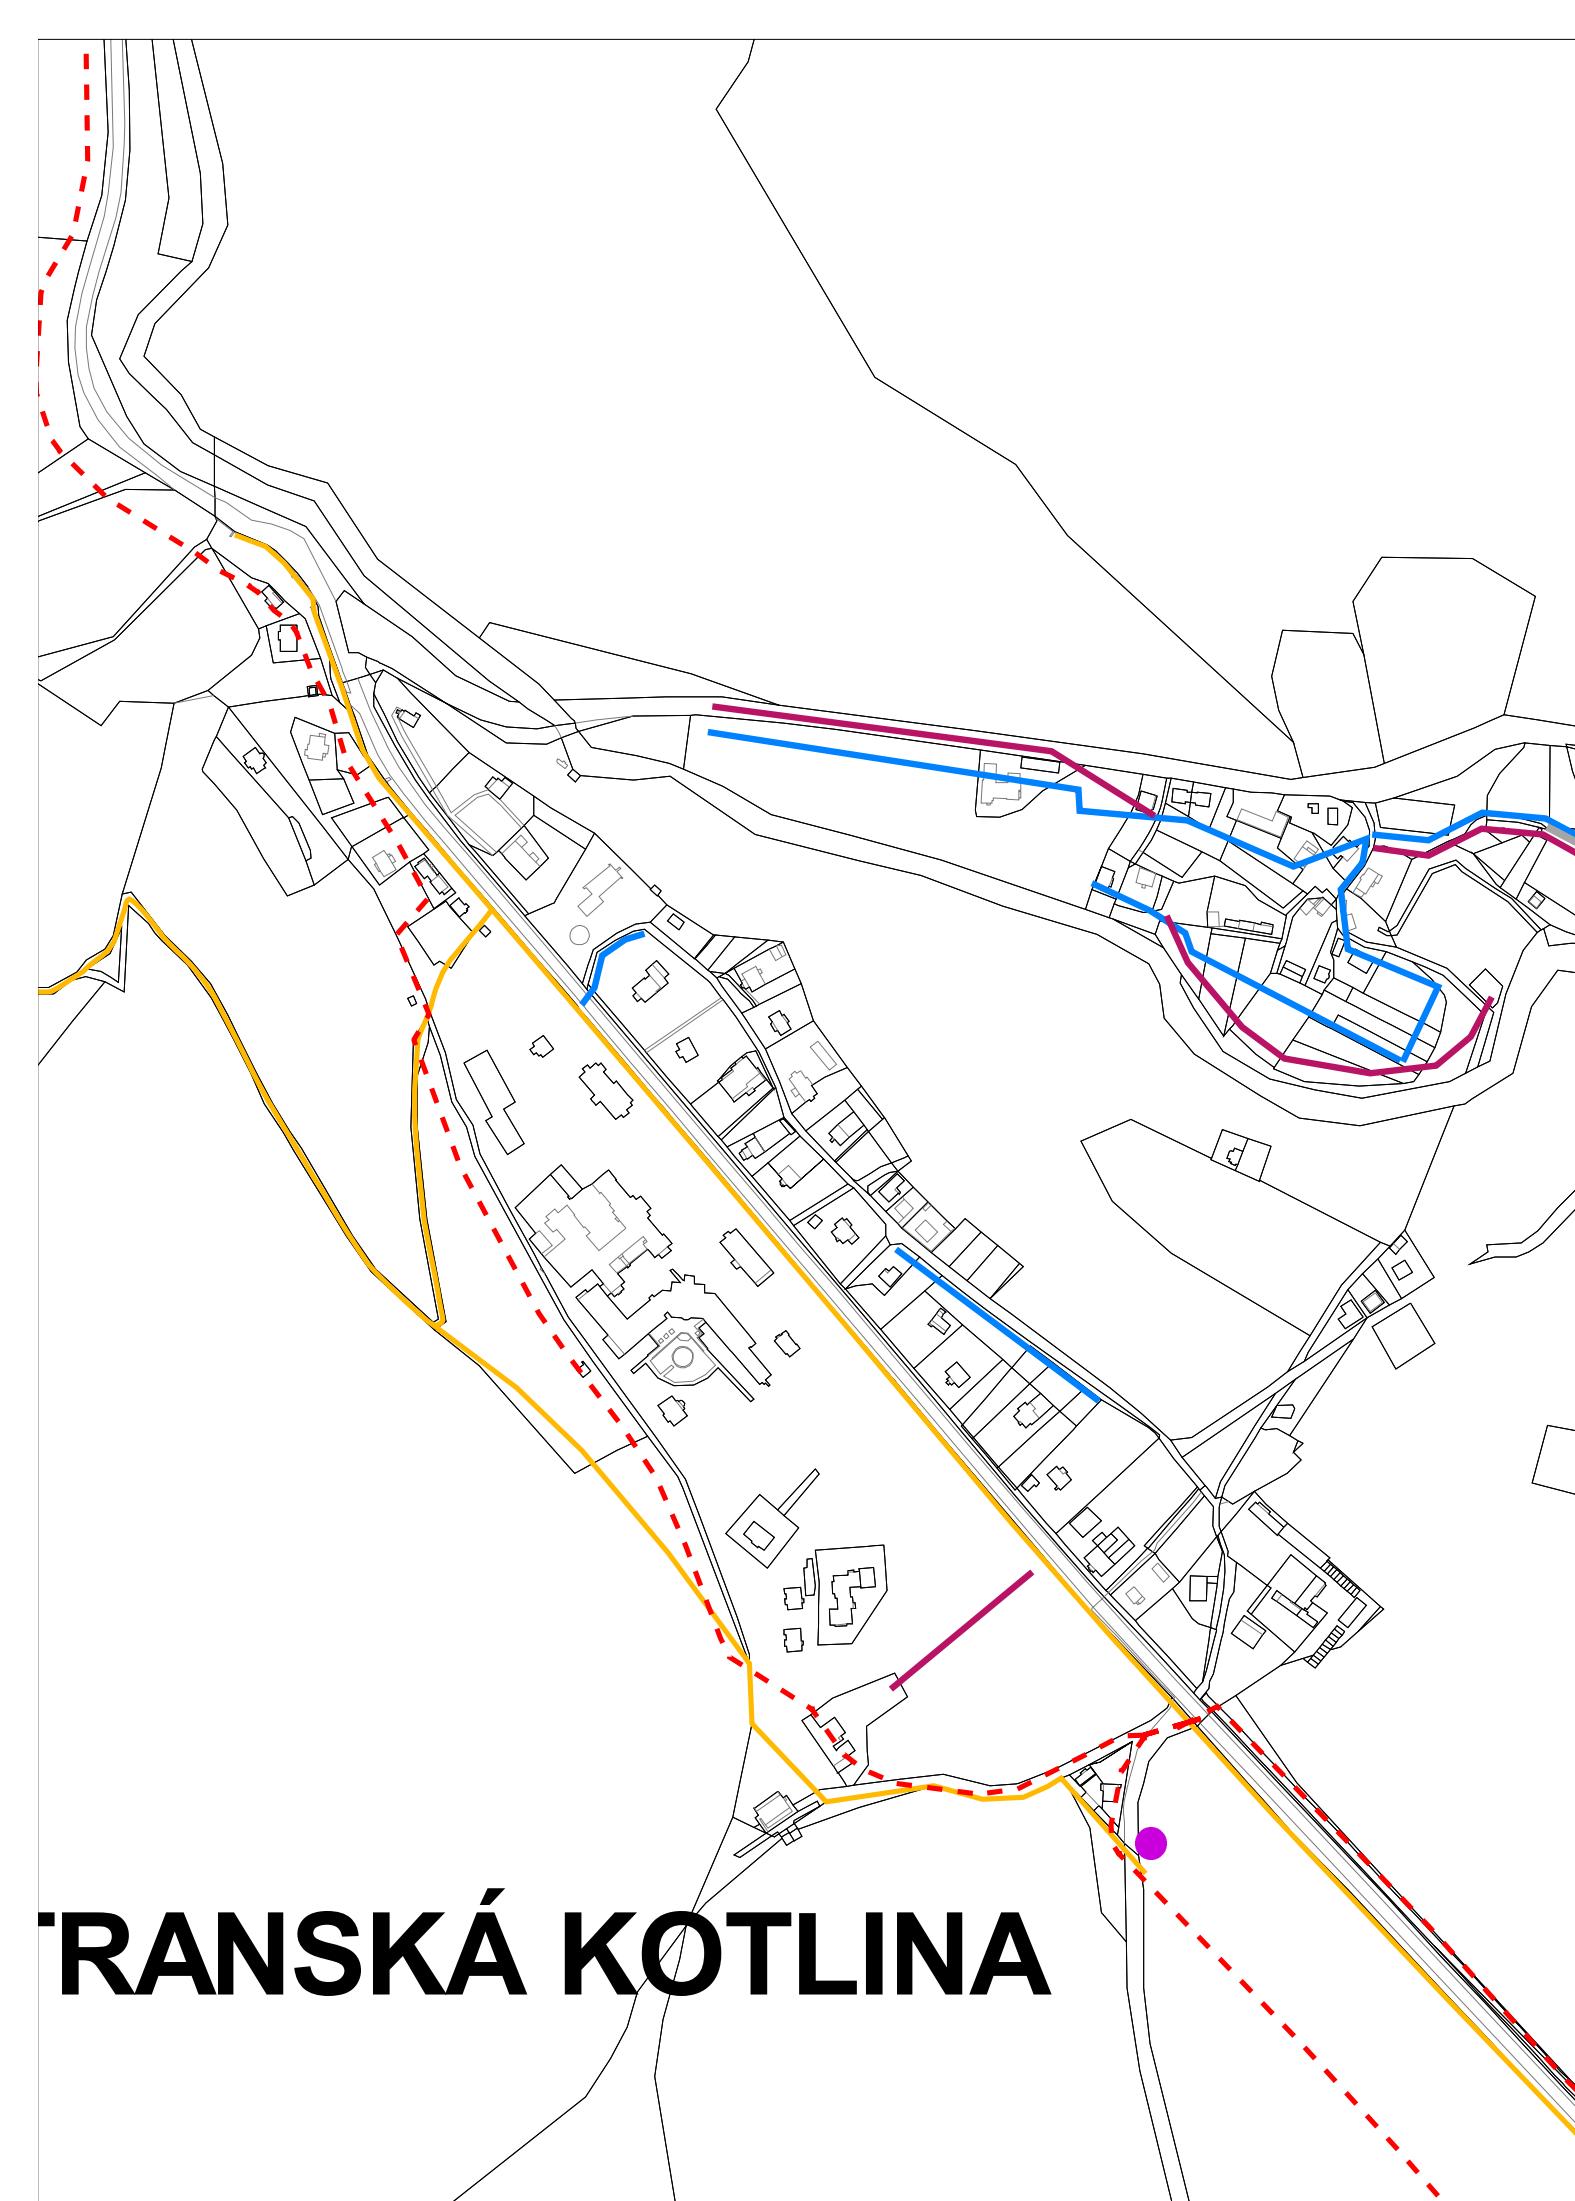


# ZMENY A DOPLNKY ÚZEMNÉHO PLÁNU MESTA VYSOKÉ TATRY

č. 2016/1

## Legenda

- [Black line] Cesta II. triedy
- [Dashed black line] Cesta II. triedy - tunel
- [Grey line] Miestne komunikácie
- [Pink line] Zdvojkolajnenie TEŽ
- [Dashed red line] Cyklomagistrála
- [Yellow line] Hlavné pešie a cyklistické chodníky
- [Purple circle] Parkovisko
- [Blue square] Vodojem
- [Blue dot] Vodný zdroj
- [Blue square] Úpravňa vody
- [Blue cross] Čerpacia stanica vody
- [Blue line] Vodovodné potrubie
- [Pink line] Kanalizačné potrubie
- [Pink square] Čistiareň odpadových vôd
- [Purple arrow] 22 kV kábelové elektrické vedenie
- [Purple line] 10 kV kábelové elektrické vedenie
- [Red square] Transformovňa 22/10/0,4 kV
- [Red square] Transformovňa 10/0,4 kV
- [Green line] Stredotlaký plynovod
- [Purple circle] Požiarna zbrojnica
- [Teal circle] Heliport
- [Purple circle] Parkovací dom
- [Blue circle with 's+čs'] Studňa a čerpacia stanica vody
- [Red square with 'čov'] Čistiareň odpadových vôd
- [Red square with 'vsn'] Vsakovacia nádrž
- [Red line] 22 kV vzdušné elektrické vedenie

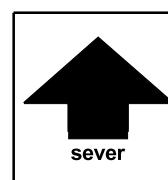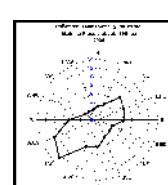

**podklad:**


**ÚZEMNÝ PLÁN MESTA VYSOKÉ TATRY**

v znení ZaD 2011/1, 2011/2, 2012/1, 2013/1, 2014/1, 2014/2 a 2015/1

**názov výkresu:**

**11A. SCHÉMA VEREJNOPROSPEŠNÝCH STAVIEB**

M 1:5000


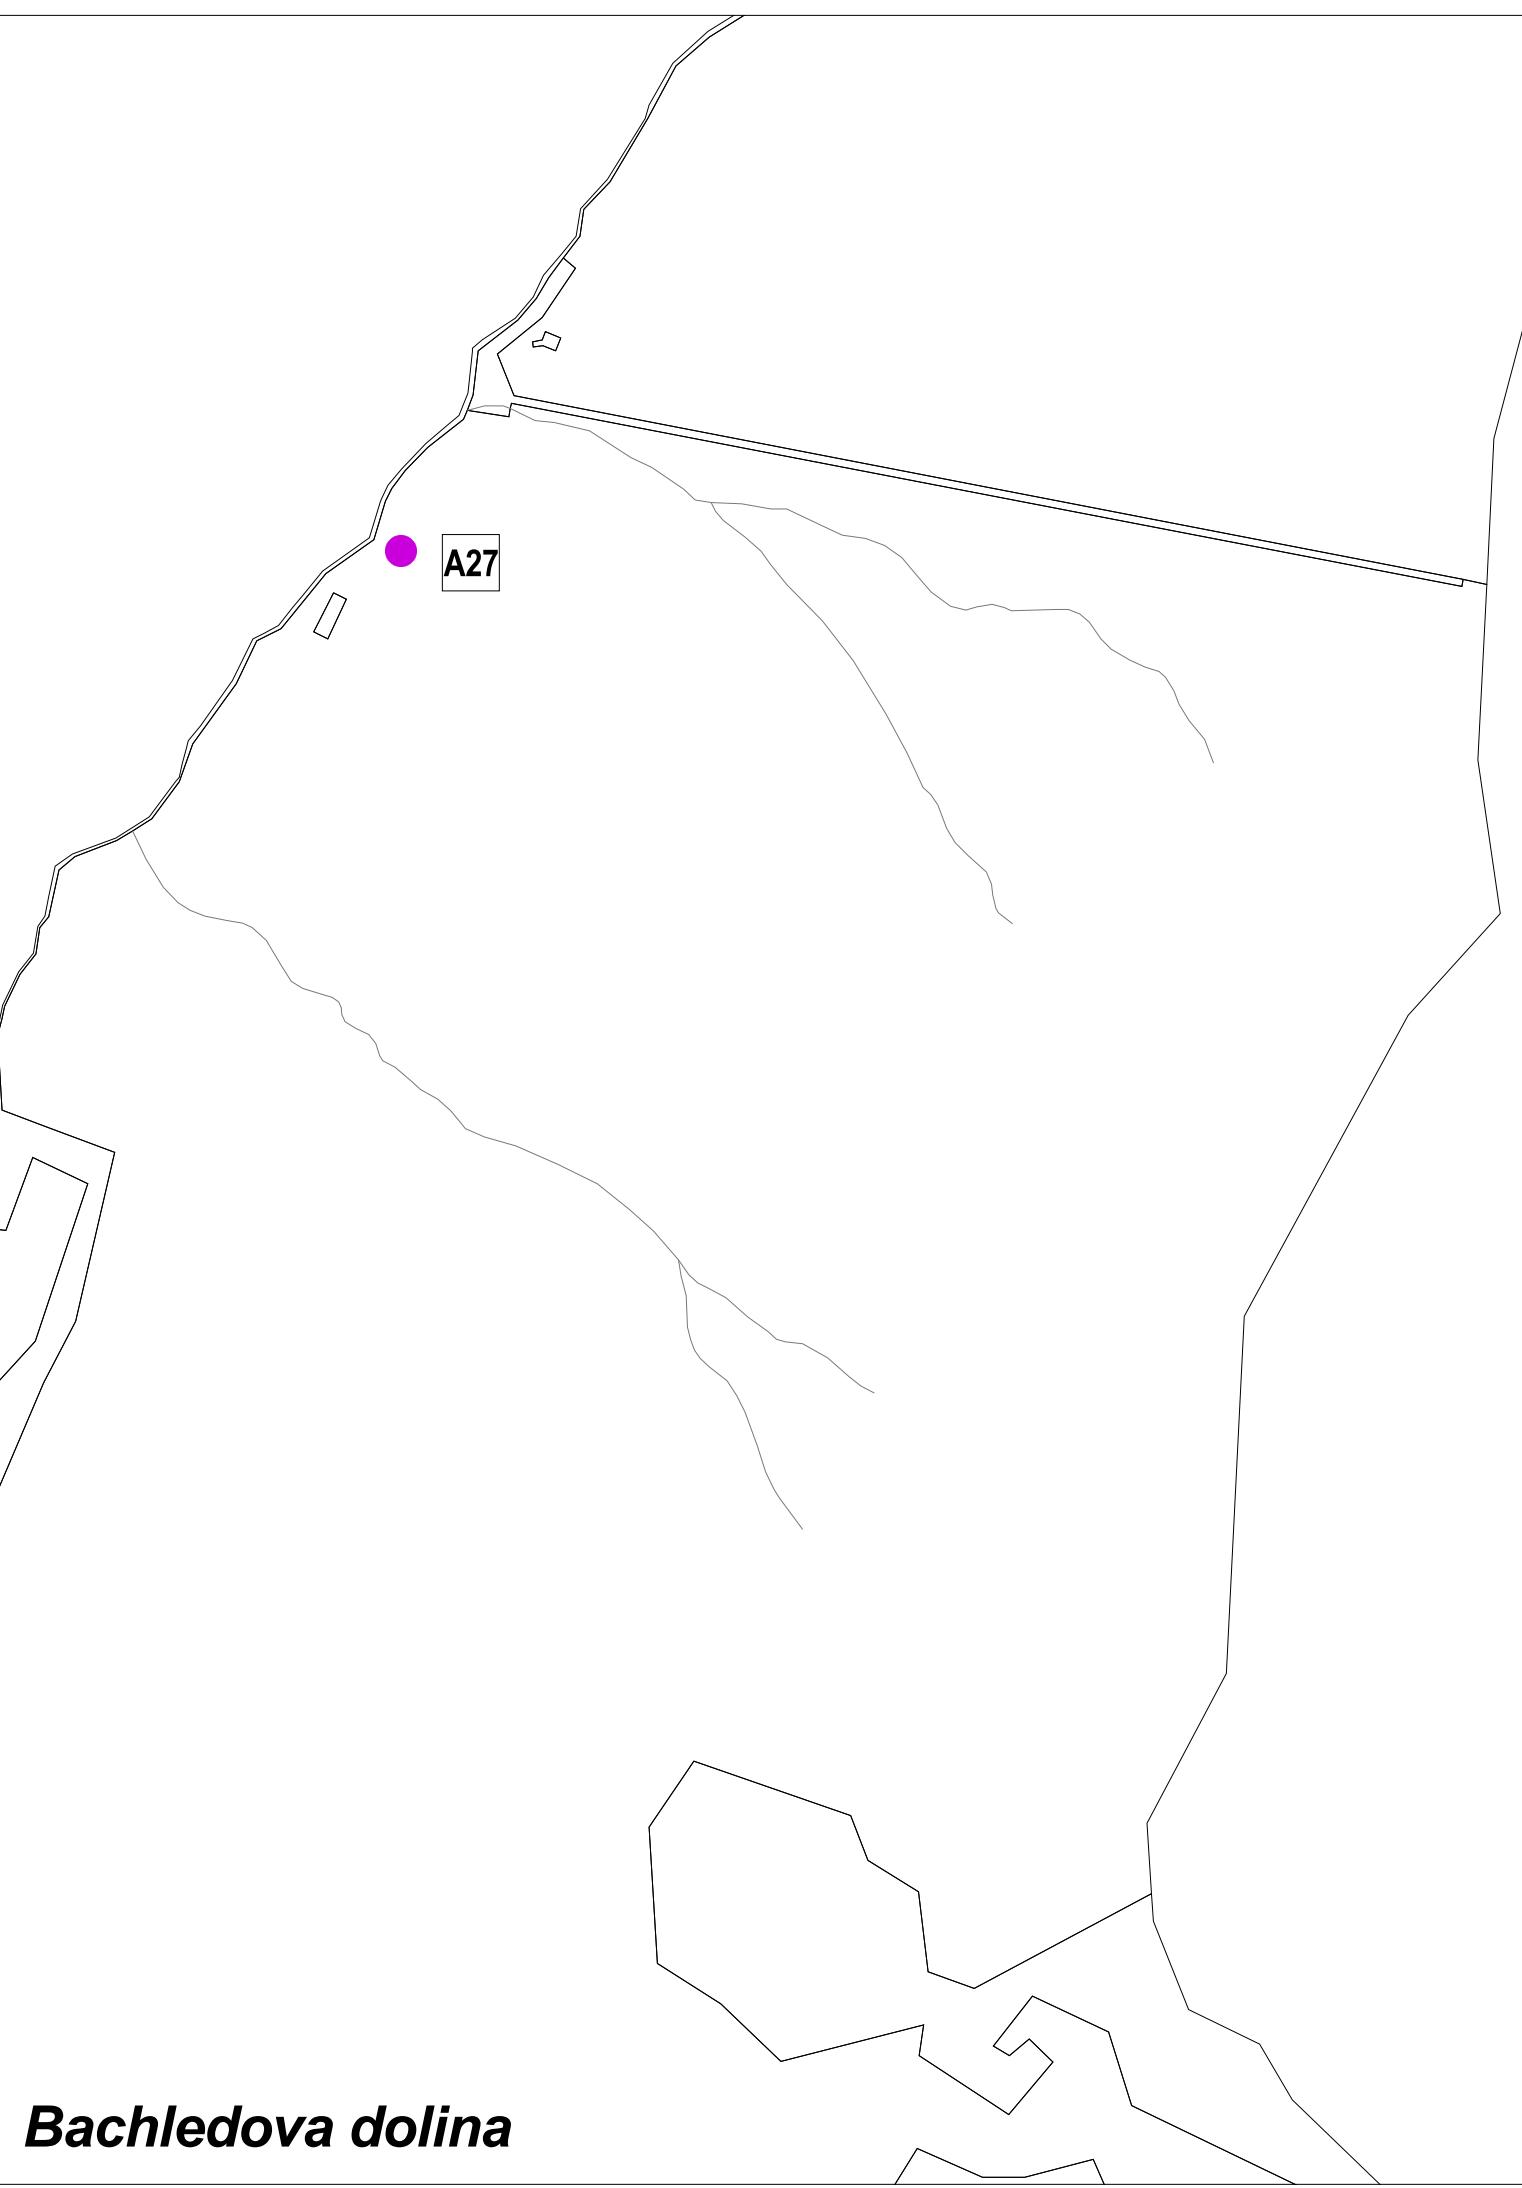


# ZMENY A DOPLNKY ÚZEMNÉHO PLÁNU MESTA VYSOKÉ TATRY

č. 2016/1

lokalita A27

etapa: NÁVRH

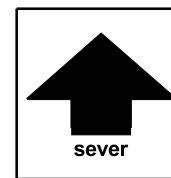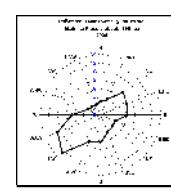

názov výkresu	ZMENY A DOPLNKY ÚZEMNÉHO PLÁNU MESTA VYSOKÉ TATRY	číslo výkresu
	<b>SCHÉMA VEREJNOPROSPEŠNÝCH STAVIEB</b> AUREX s.r.o.-architektúra, urbanizmus, ekológia, informatika Ľubľanská 1, 831 02 Bratislava	<b>11A.</b>
hlavný riešiteľ: AUREX, s.r.o. - Ing. arch. Michal Chudík	zodpovedný riešiteľ: AUREX, s.r.o. - Ing. arch. Lenka Stankovská	rok vypracovania 2017
		mierka 1 : 5 000





# ZMENY A DOPLNKY ÚZEMNÉHO PLÁNU MESTA VYSOKÉ TATRY

č. 2016/1

## Legenda

- [Black line] Cesta II. triedy
- [Black dashed line] Cesta II. triedy - tunel
- [Grey line] Miestne komunikácie
- [Pink line] Zdvojkolajnenie TEŽ
- [Red dashed line] Cyklomagistrála
- [Yellow line] Hlavné pešie a cyklistické chodníky
- [Purple circle] Parkovisko
- [Blue square with cross] Vodojem
- [Blue circle] Vodný zdroj
- [Blue square] Úpravňa vody
- [Blue circle with cross] Čerpacia stanica vody
- [Blue line] Vodovodné potrubie
- [Pink line] Kanalizačné potrubie
- [Pink square] Čistiareň odpadových vôd
- [Purple arrow] 22 kV kábelové elektrické vedenie
- [Pink arrow] 10 kV kábelové elektrické vedenie
- [Red square] Transformovňa 22/10/0,4 kV
- [Red square] Transformovňa 10/0,4 kV
- [Green line] Stredotlaký plynovod
- [Pink circle] Požiarna zbrojnica
- [Teal circle] Heliport
- [Purple circle] Parkovací dom
  
- [Blue circle with 's+čs' icon] Studňa a čerpacia stanica vody
- [Red square with 'čov' icon] Čistiareň odpadových vôd
- [Red square with 'vsn' icon] Vsakovacia nádrž
- [Red line] 22 kV vzdušné elektrické vedenie

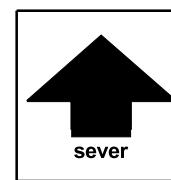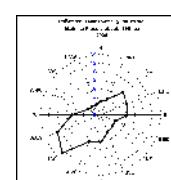

**podklad:**

## ÚZEMNÝ PLÁN MESTA VYSOKÉ TATRY

v znení ZaD 2011/1, 2011/2, 2012/1, 2013/1, 2014/1, 2014/2 a 2015/1

**názov výkresu:**

**11A. SCHÉMA VEREJNOPROSPEŠNÝCH STAVIEB**

M 1:5000



Bachledova dolina





# ZMENY A DOPLNKY ÚZEMNÉHO PLÁNU MESTA VYSOKÉ TATRY

č. 2016/1

lokalita A27

etapa: NÁVRH

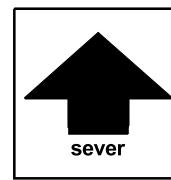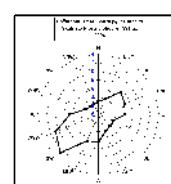

názov výkresu	ZMENY A DOPLNKY ÚZEMNÉHO PLÁNU MESTA VYSOKÉ TATRY	číslo výkresu
	<b>VYHODNOTENIE DOSLEDKOV STAVEBNÝCH ZÁMEROV A INÝCH NÁVRHOV NA PP</b>	<b>12A.</b>
	AUREX s.r.o.-architektúra, urbanizmus, ekológia, informatika Ľubľanská 1, 831 02 Bratislava	rok vypracovania 2017
hlavný riešiteľ: AUREX, s.r.o. - Ing. arch. Michal Chudík	zodpovedný riešiteľ AUREX, s.r.o. - Ing. arch. Lenka Stankovská	mierka 1 : 5 000



# ZMENY A DOPLNKY ÚZEMNÉHO PLÁNU MESTA VYSOKÉ TATRY

č. 2016/1

## Legenda

- — — hranica zastavaného územia k 1.1.1990
- hranica lokality záberov

## Druh pôdy



	orná pôda
	chmeľnica
	vinica
	záhrada
	ovocný sad
	trvalý trávny porast
	lesná pôda
	vodná plocha
	zastavaná plocha
	ostatná plocha

**podklad:**

**ÚZEMNÝ PLÁN MESTA VYSOKÉ TATRY**  
v znení ZaD 2011/1, 2011/2, 2012/1, 2013/1, 2014/1, 2014/2 a 2015/1

**názov výkresu:**

**12A. VYHODNOTENIE DOSLEDKOV STAVEBNÝCH  
ZÁMEROV A INÝCH NÁVRHOV NA PP**

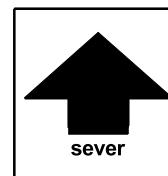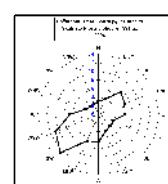

M 1:5 000