




ULOŽENIE NA JESTVUJÚCU OCEĽ. KONŠTRUKCIU -
M 1:25

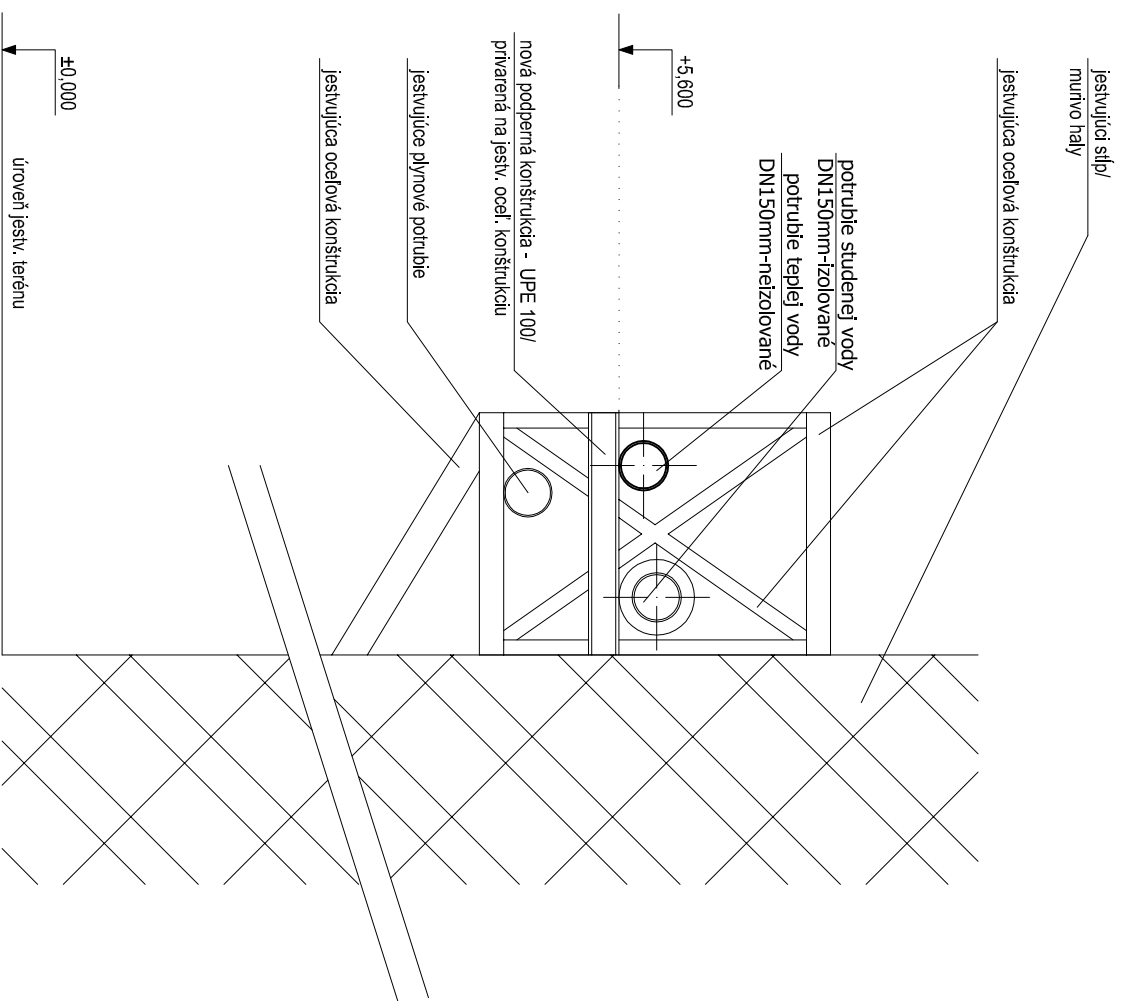

ULOŽENIE NA NOVÝ OCEĽOVÝ STĽP - M 1:25

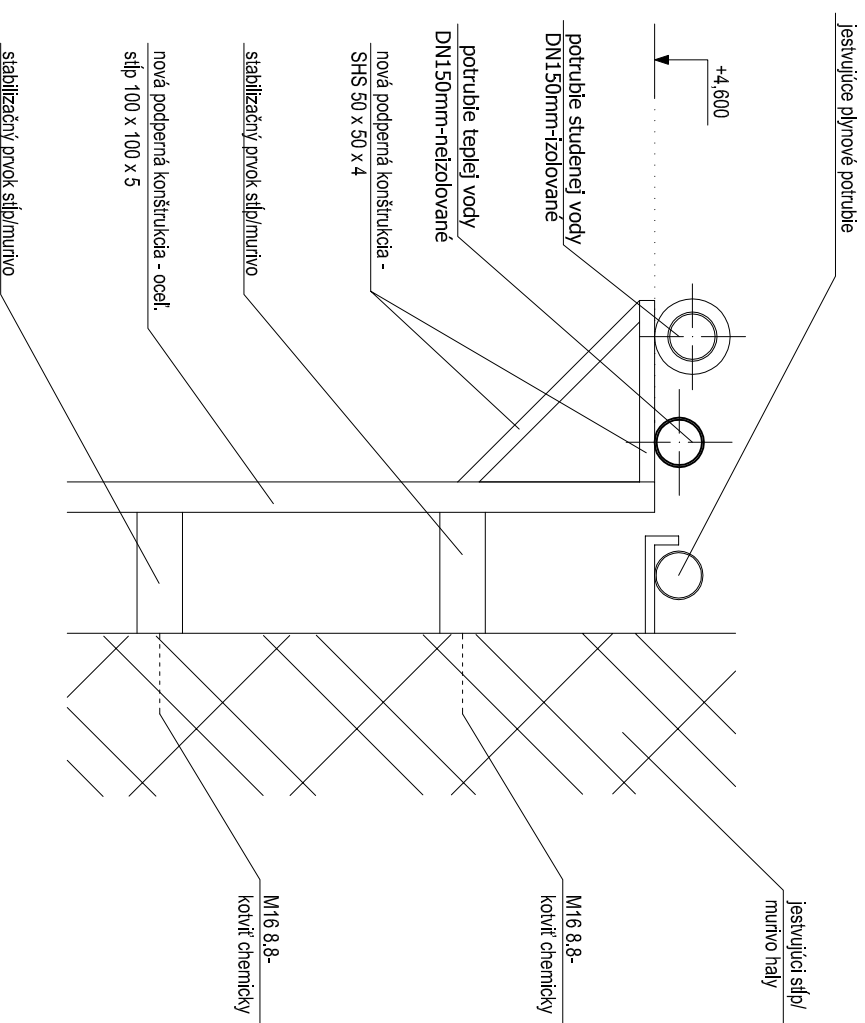

ULOŽENIE NA JESTVUJÚCI OCEĽ. STĽP
V JESTV. HALE - M 1:25

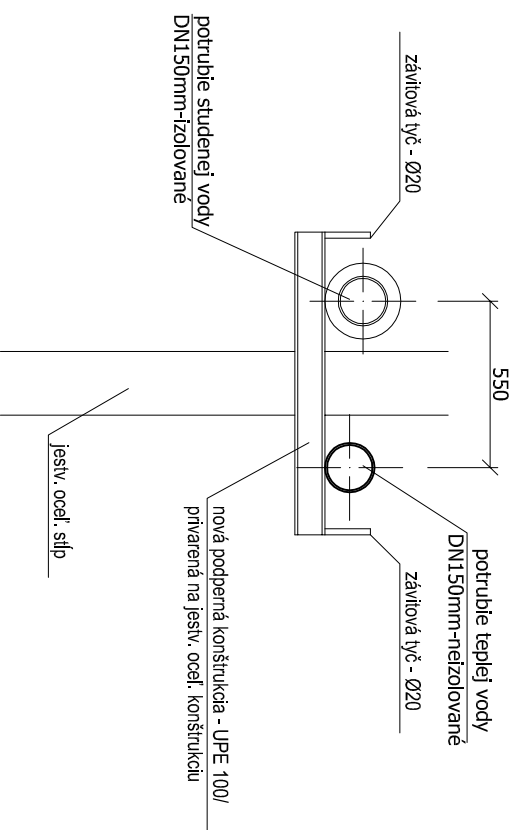

ZDRAVOTECHNIKA

Zodp.projektant:

Ing.Patricia TOMĚČKOVÁ

Patricia Toměčková

INVESTOR: STD. a.s. HLAVNÁ 1, 059 01 POPRAD

VYPRACOVAL: Ing.Patricia TOMĚČKOVÁ

Patricia Toměčková

STUPEŇ: PROJEKTOVÁ DOKUMENTÁCIA ZAMERANÁ SKUTOČNÉHO VYHOTOVENIA PRE POTREBY STAVEBNÉHO KONANIA

STAVBA:

NÁDRŽE NA VODU

OBJEKT: SO 01 NÁDRŽE NA CHLADIACU VODU – ROZŠIŘENIE

PREV. SÚBOR: PS 01 TECHNOLOGIA CHLADENIA A ROZVODY CHLADIACEJ VODY – ROZŠIŘENIE

PREV. JEDNOTKA: PJ 01.2. ROZVODY CHLADIACEJ VODY

VÝKRES: ULOŽENIE POTRUBÍ NA OCEĽOVÝCH KONŠTRUKCIÁCH

FORMÁT: 2A4

DÁTUM: 01/2017

MIERKA: 1:25

PJ 01.2-105

Č. PARÉ

Ing. P. TOMĚČKOVÁ
SVATOPĽUKOVA 13
05801 POPRAD