

ÚZEMNÝ PLÁN OBCE A JEHO ZMENY


- [Red dashed line] Hranica katastrálneho územia
- [Red dashed line] Hranica susedných katastrálnych území
- [Black dashed line] Hranica zastavaného územia
- [Pink dashed line] Navrhovaná hranica zastavaného územia
- [Green dashed line with triangles] CHVÚ Úľanská mokrad'
- [Orange and white striped pattern] Plochy bývania stav, návrh / výhľad
- [Yellow and white striped pattern] Plochy športu a rekreácie stav / výhľad
- [Grey and white striped pattern] Plochy výroby stav, návrh / výhľad
- [Brown pattern] Plochy poľnohospodárskej výroby
- [Light brown pattern] Plochy poľnohospodárskej pôdy
- [Green pattern] Plochy verejnej zelene stav, návrh / výhľad
- [Dark green pattern] Plochy krajinnnej zelene stav, návrh / výhľad
- [Blue line] Vodné plochy a toky
- [Black line] Dialnice a rýchlosťné komunikácie
- [Black line] Cesty a miestne komunikácie
- [Purple wavy line] Diaľkový telekomunikačný kábel
- [Purple dashed line] Miestny telekomunikačný kábel
- [Red line with 110] Vzdušné vedenie elektriny - 110 KV
- [Red line with 22] Vzdušné vedenie elektriny - 22 KV
- [Red dot] Trafostanica
- [Green line] VTL plynovod - DN 300
- [Green line] VTL plynovod - DN 100
- [Green line with T] STL plynovod
- [Green line with square] Regulačná stanica plynu
- [Blue dot] Vodný zdroj
- [Red line] Kmeňová stoka ČOV
- [Red dashed line] Gravitačná kanalizácia DN 300
- [Red dashed line] Tlaková kanalizácia DN 150
- [Black dashed line] Hranica CHÚ pre osobitné zásahy do zemskej kóry Čifer
- [Black dashed line] Prieskumné územie (PÚ) Trnava - horľavý zemný plyn (P3/14) s platnosťou do 31.3.2028 (držiteľa NAFTA, a.s., Bratislava - 50%, Vermilion Slovakia Exploration, s.r.o., Bratislava - 50%)

ZMENA 07/2021

HRNČIAROVCE

Hranica riešeného územia zmeny 07/2021

Plochy rozvojových zámerov zmeny 07/2021

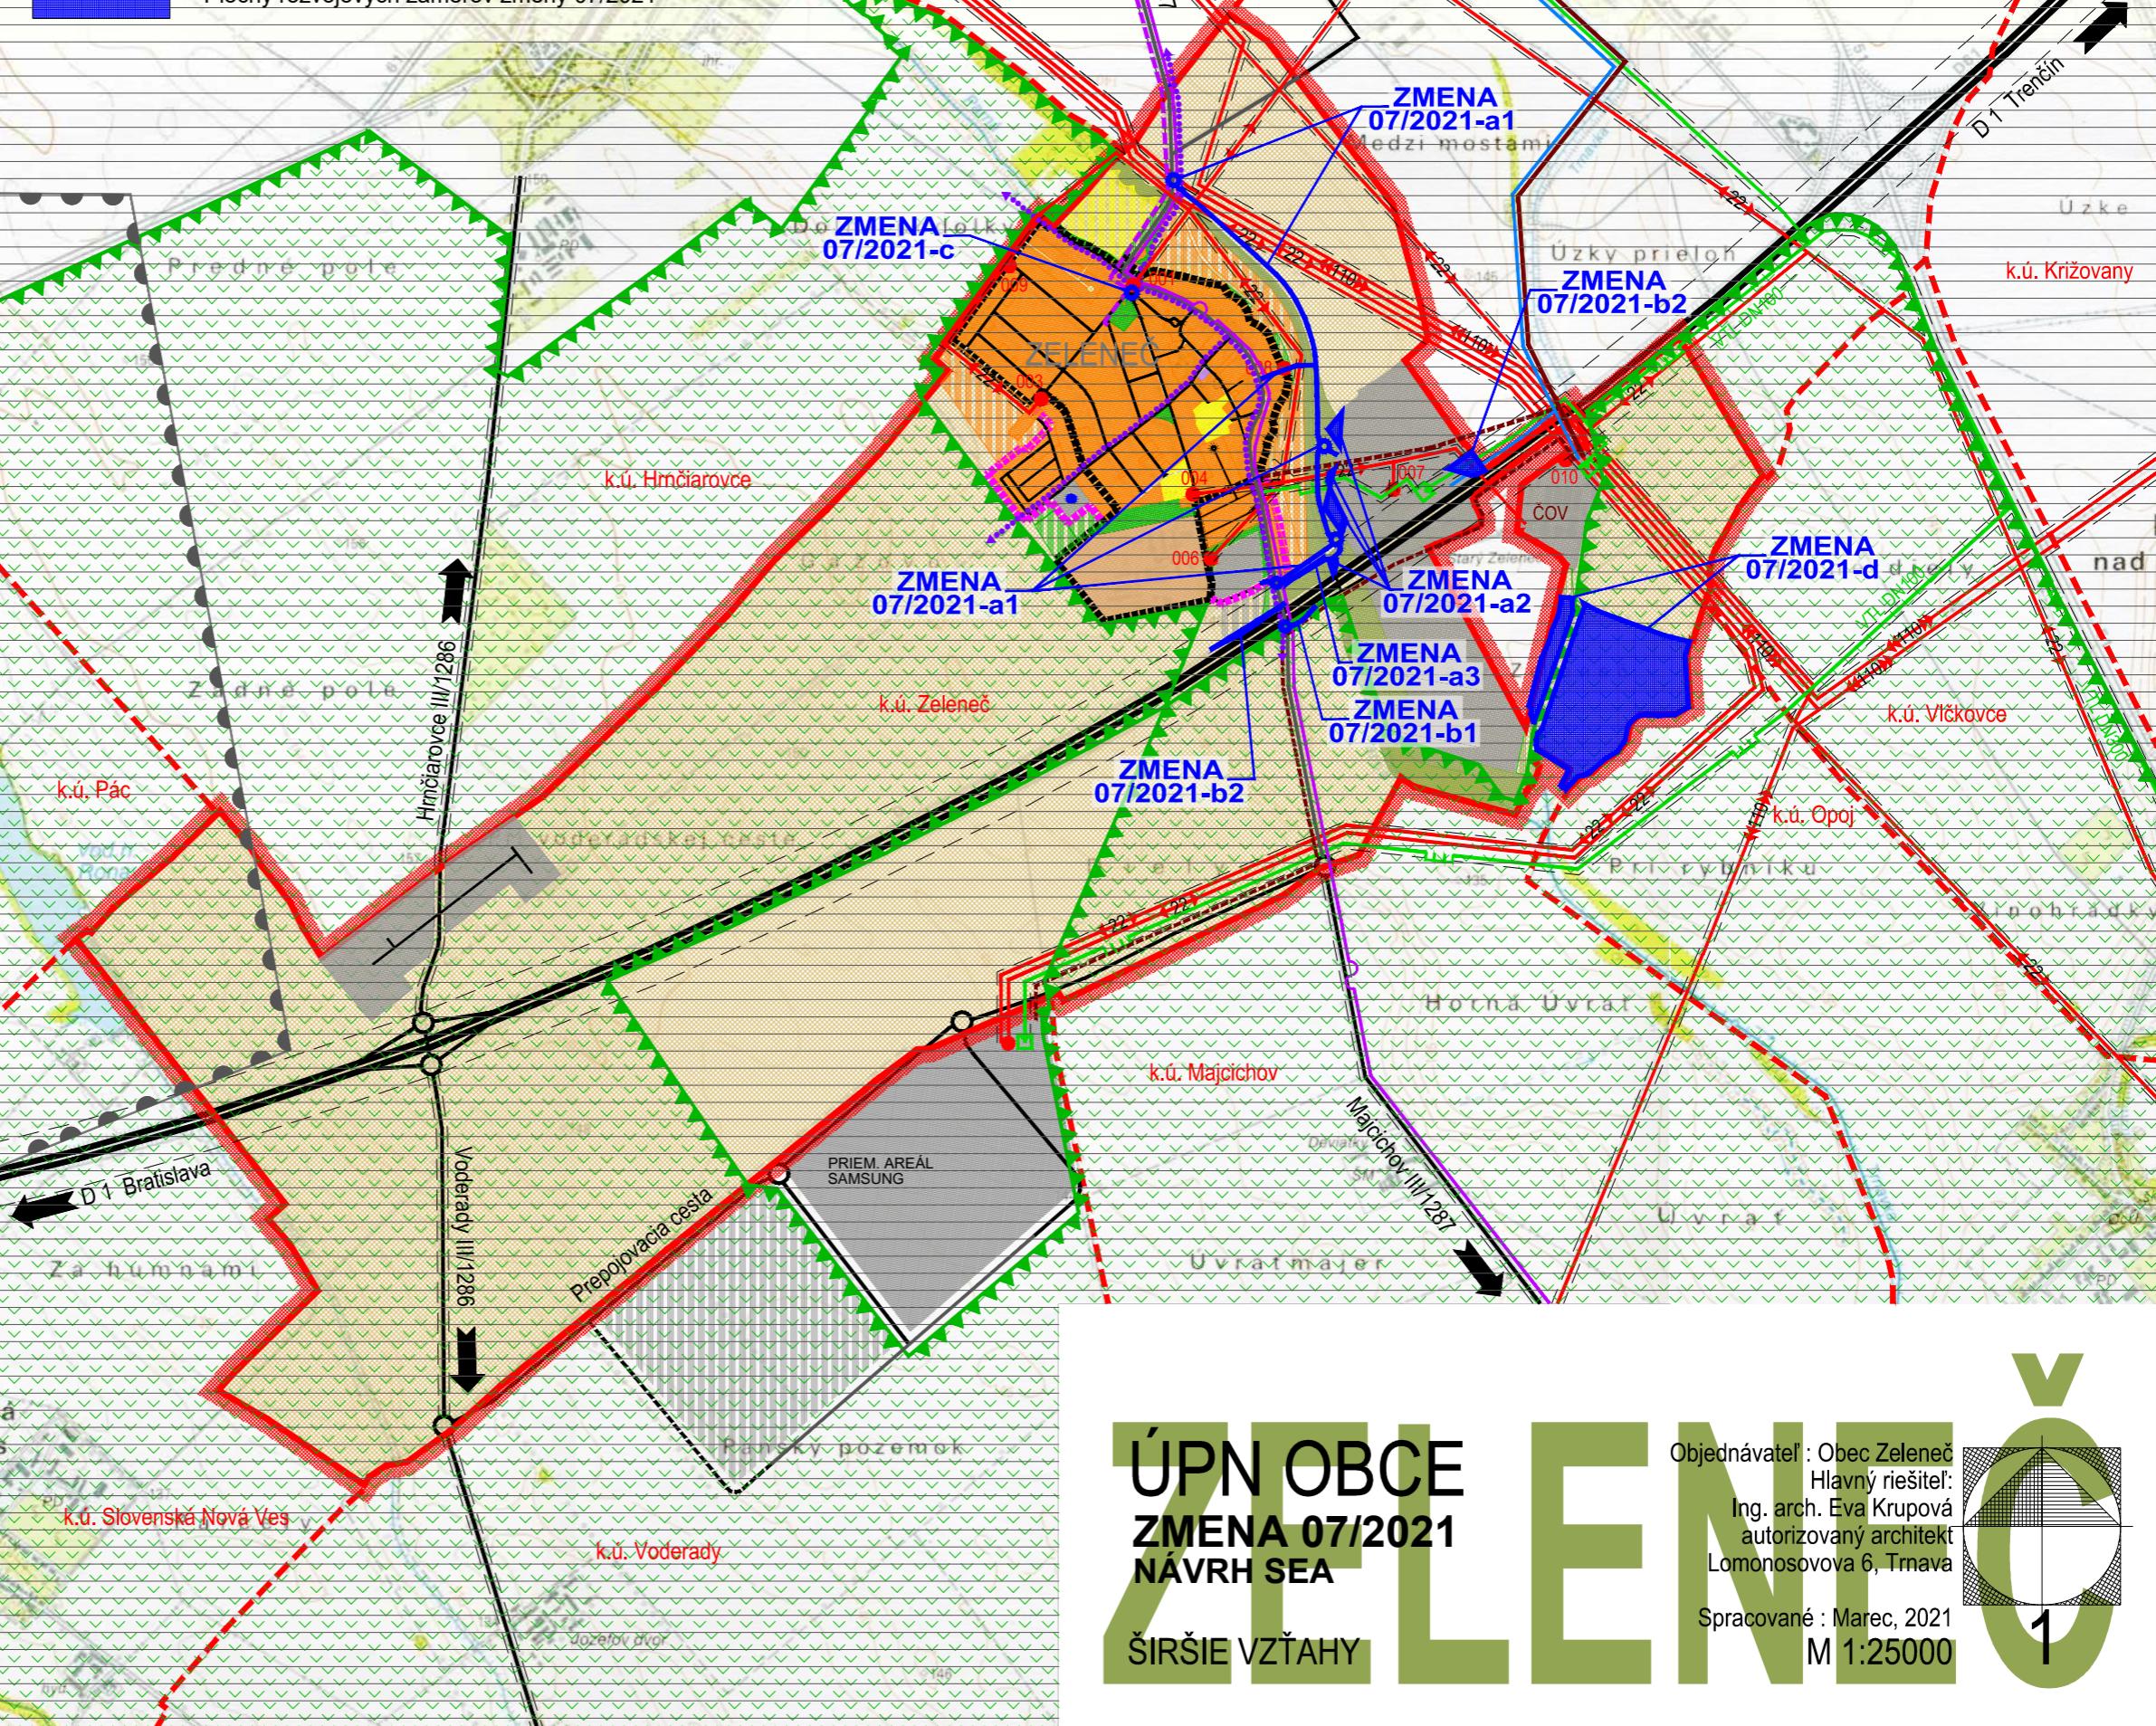

ÚPN OBCE
ZMENA 07/2021
NÁVRH SEA
ŠIRŠIE VZŤAHY

Objednávateľ : Obec Zelenec
Hlavný riešiteľ:
Ing. arch. Eva Krupová
autorizovaný architekt
Lomonosovova 6, Trnava
Spracované : Marec, 2021
M 1:25000

