



s.r.o.


Architektúra, urbanizmus, ekológia, informatika, Lúblanská 1, 831 02 Bratislava

ZMENY A DOPLNKY ÚZEMNÉHO PLÁNU MESTA VYSOKÉ TATRY Č. 9/2021




GRAFICKÁ ČASŤ – ČASŤ A


Marec 2021

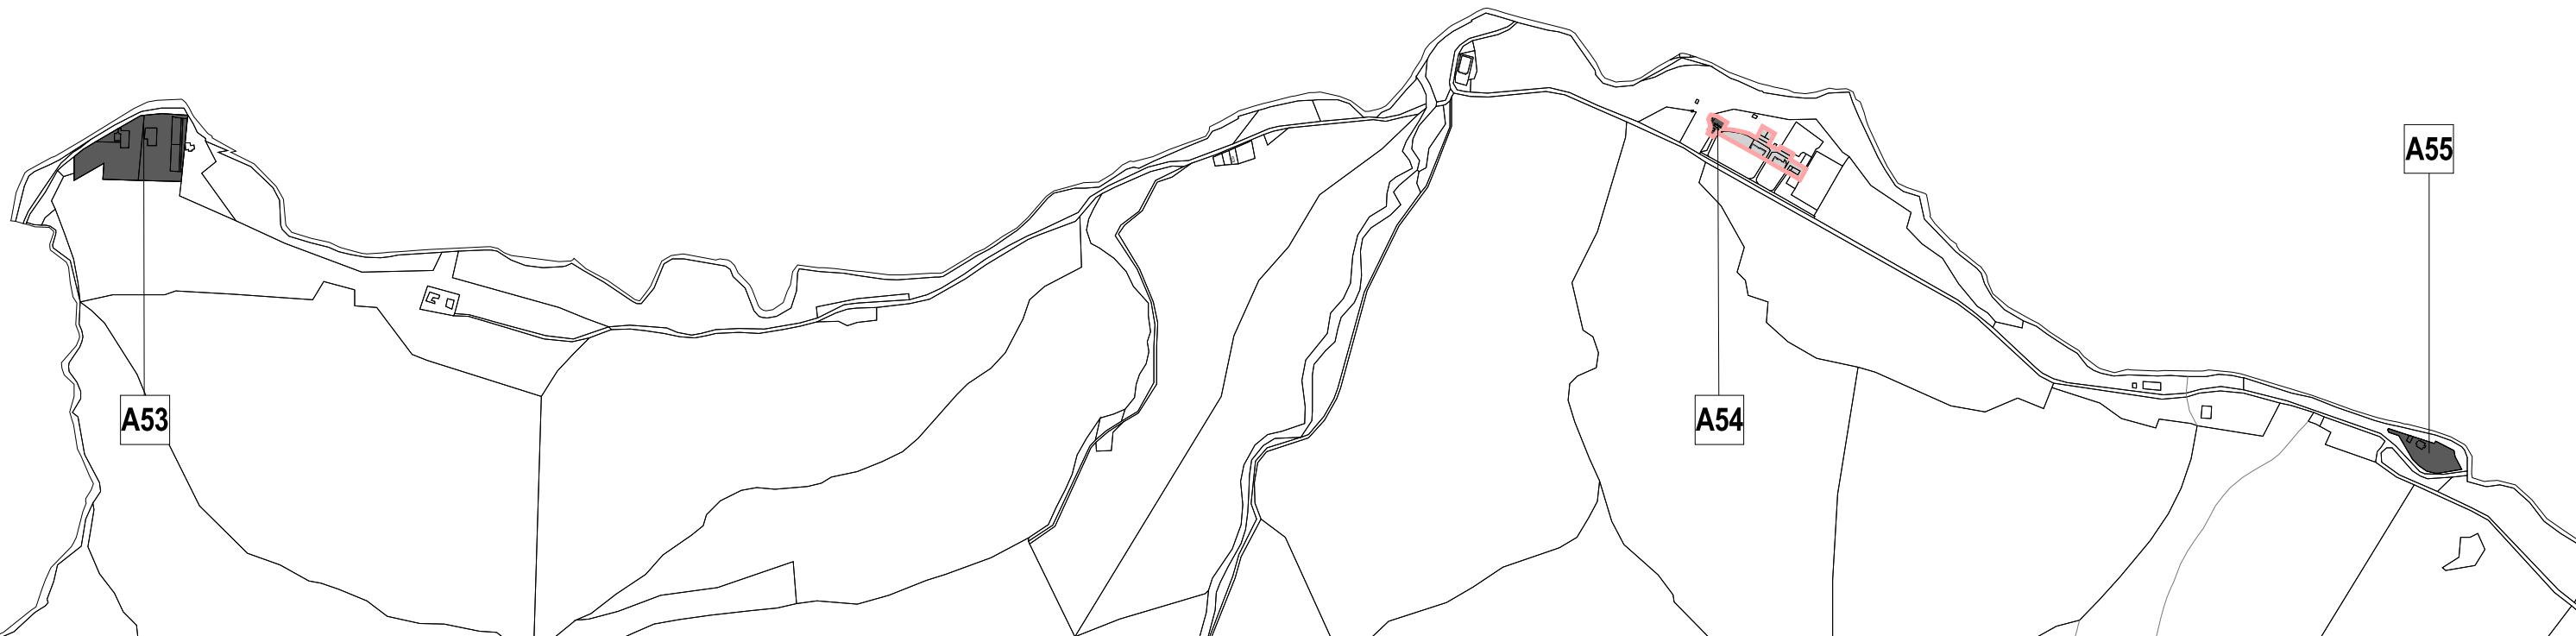


Bachledova dolina

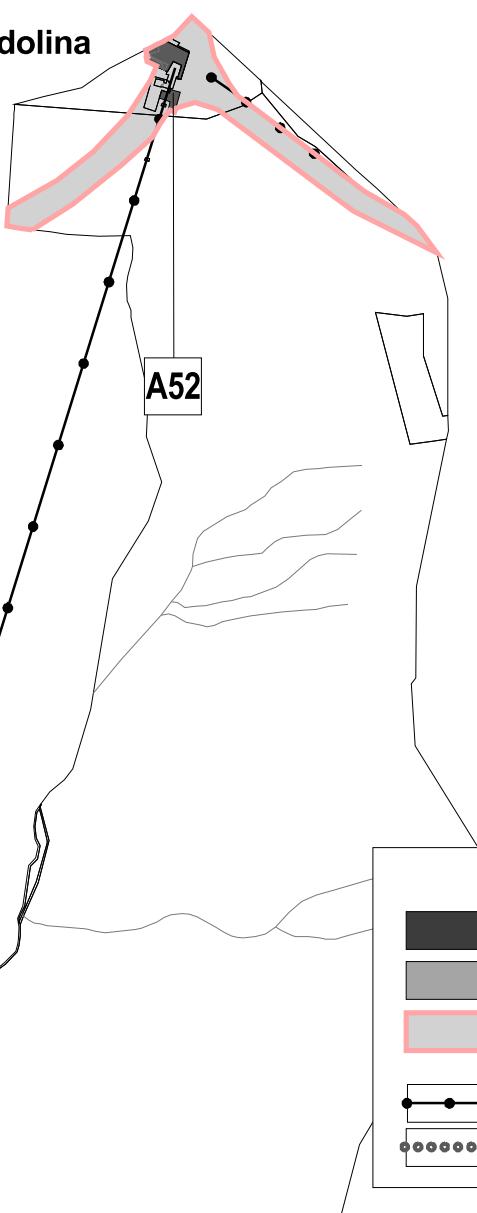

Tatranská Kotlina


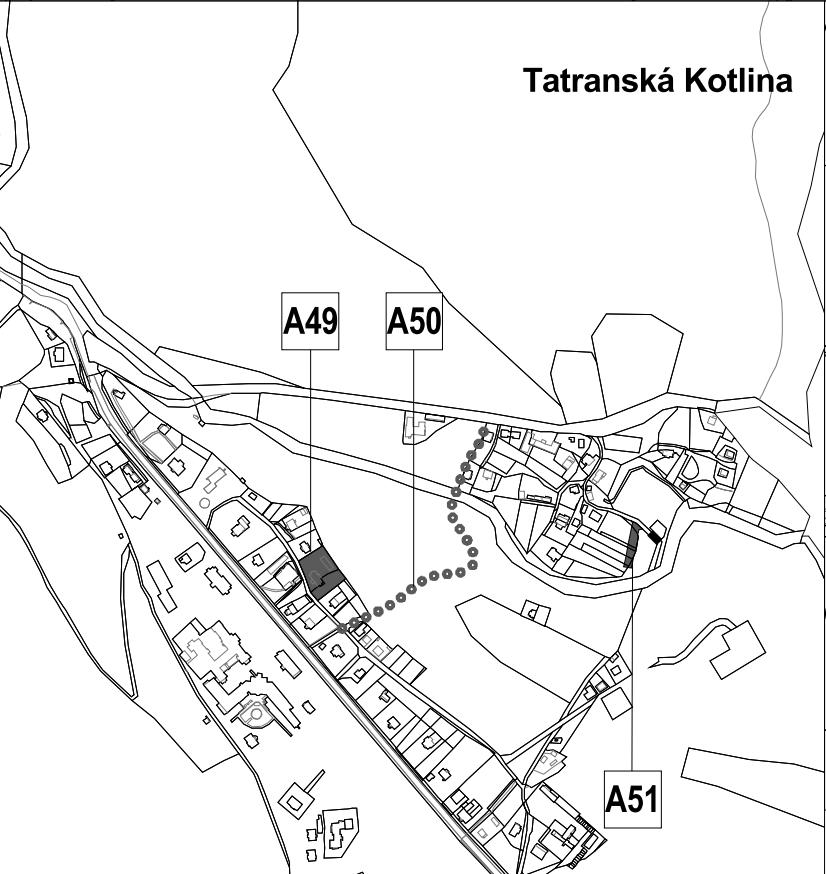


Vyšné Hágy

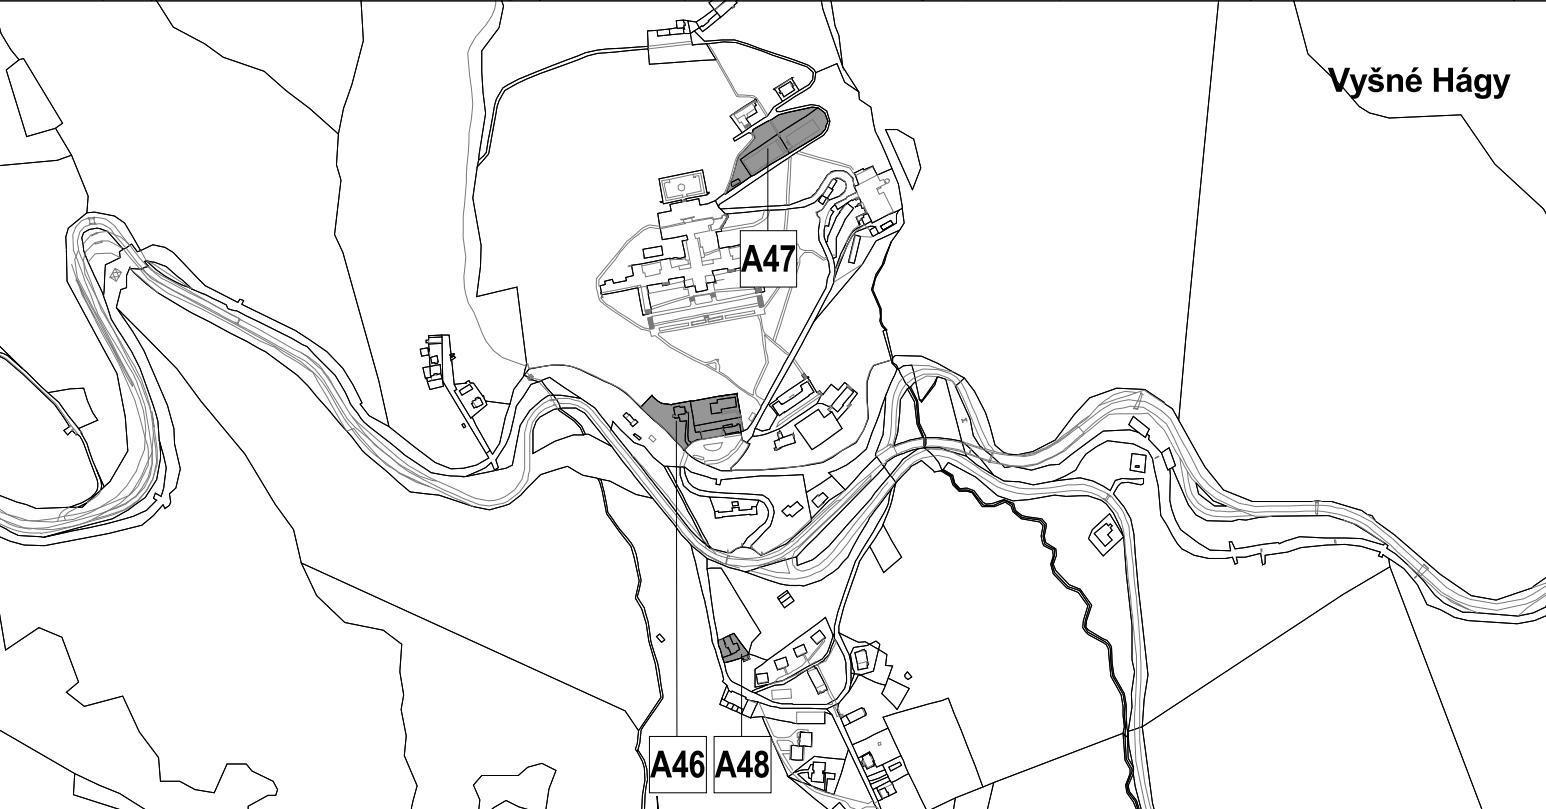

Legendas

zmeny prejavujúce sa v grafickej a textovej časti
zmeny prejavujúce sa v textovej časti
regulačné bloky platného ÚPN v znení ZaD,
ktoré menia v ZaD 9/2021 svoje vymedzenie
lyžiarsky vlek
náučný chodník

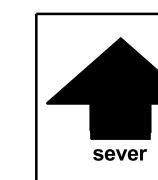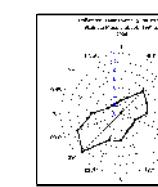

ZMENY A DOPLNKY č. 9/2021
ÚZEMINÉHO PLÁNU MESTA VYSOKÉ TATRY

SCHÉMA ZMIEN A DOPLNKOV



hlavný riešiteľ:
Ing. arch. Michal Chu

AUREX s.r.o.-architektúra, urbanizmus, ekológia, informatika
Iubarľanská 1, 831 02 Bratislava






A

rok vypracovania 2021



**zodpovední riešitelia:
AUREX s.r.o. - Ing. arch. Lenka Stankovská**

mierka
1 : 10 000

Bachledova dolina

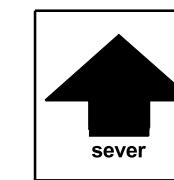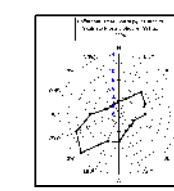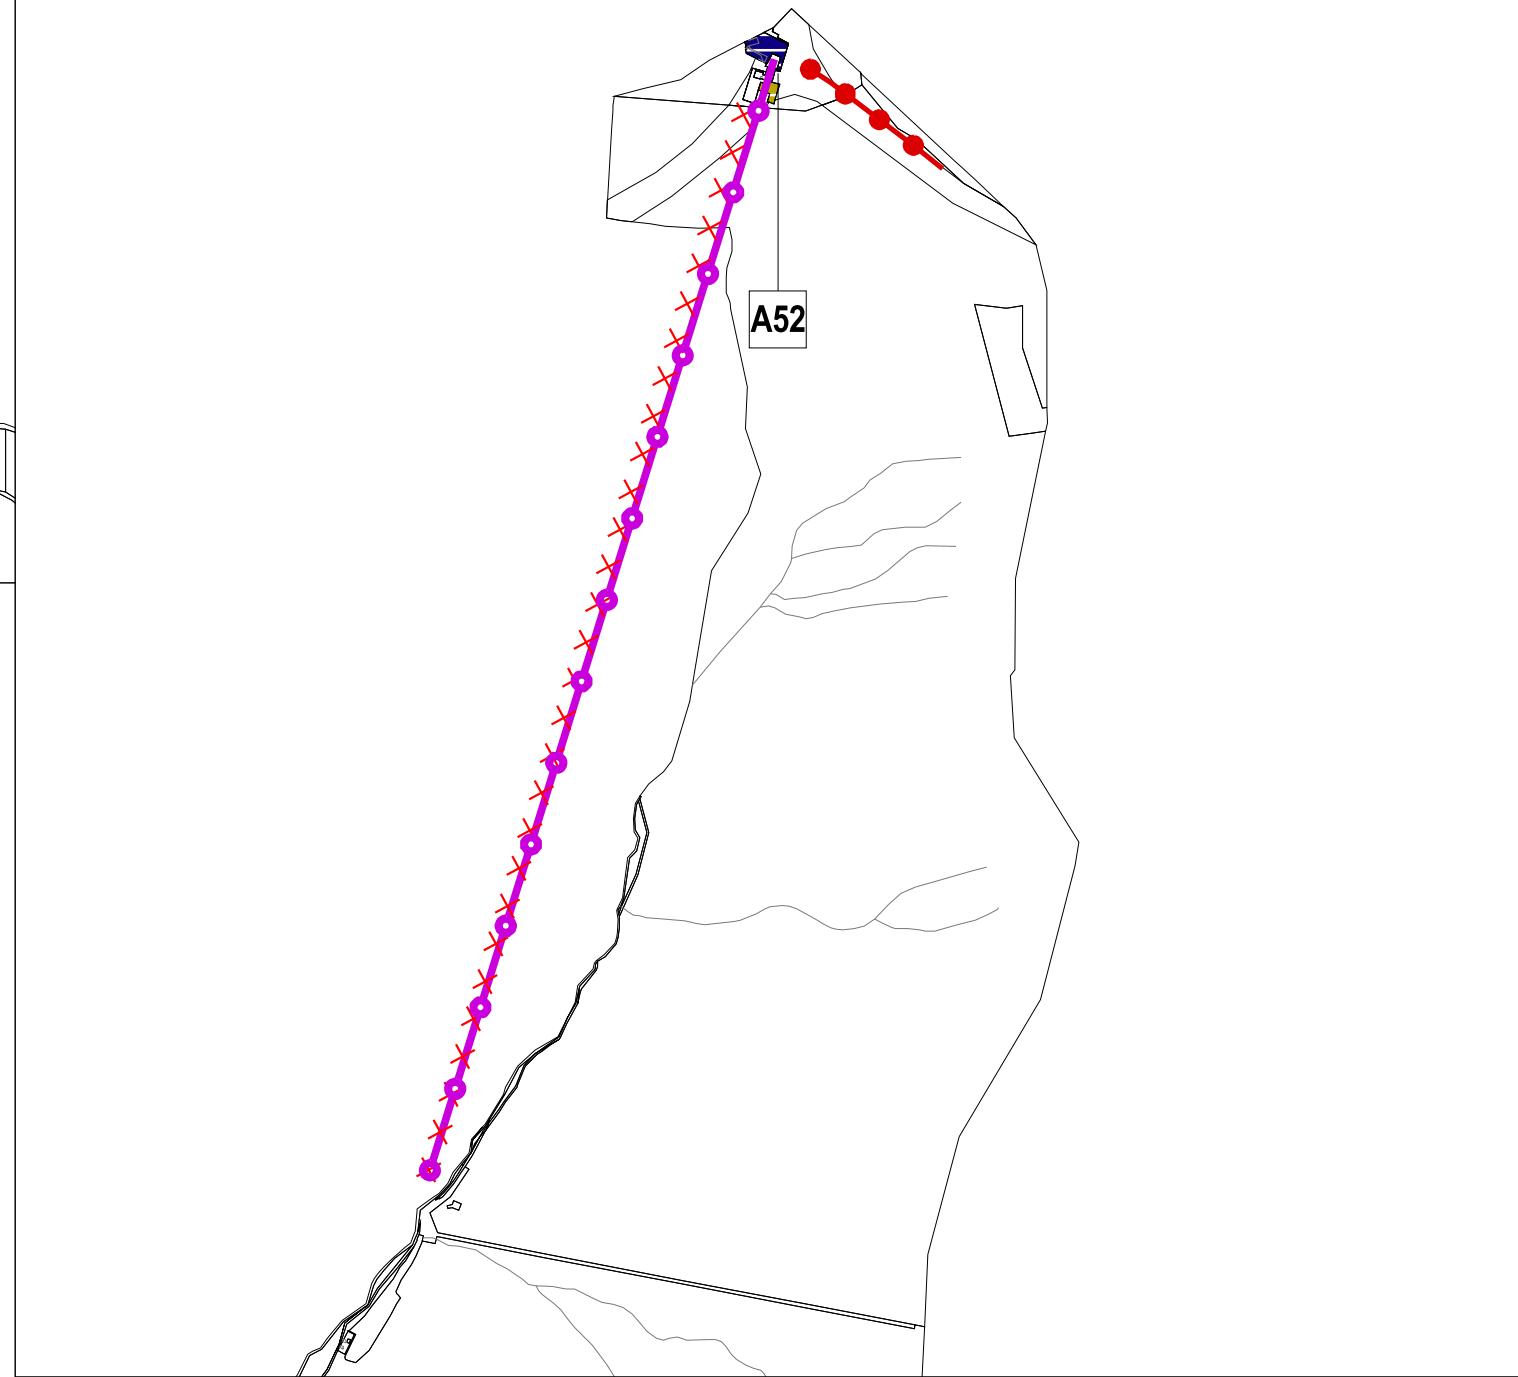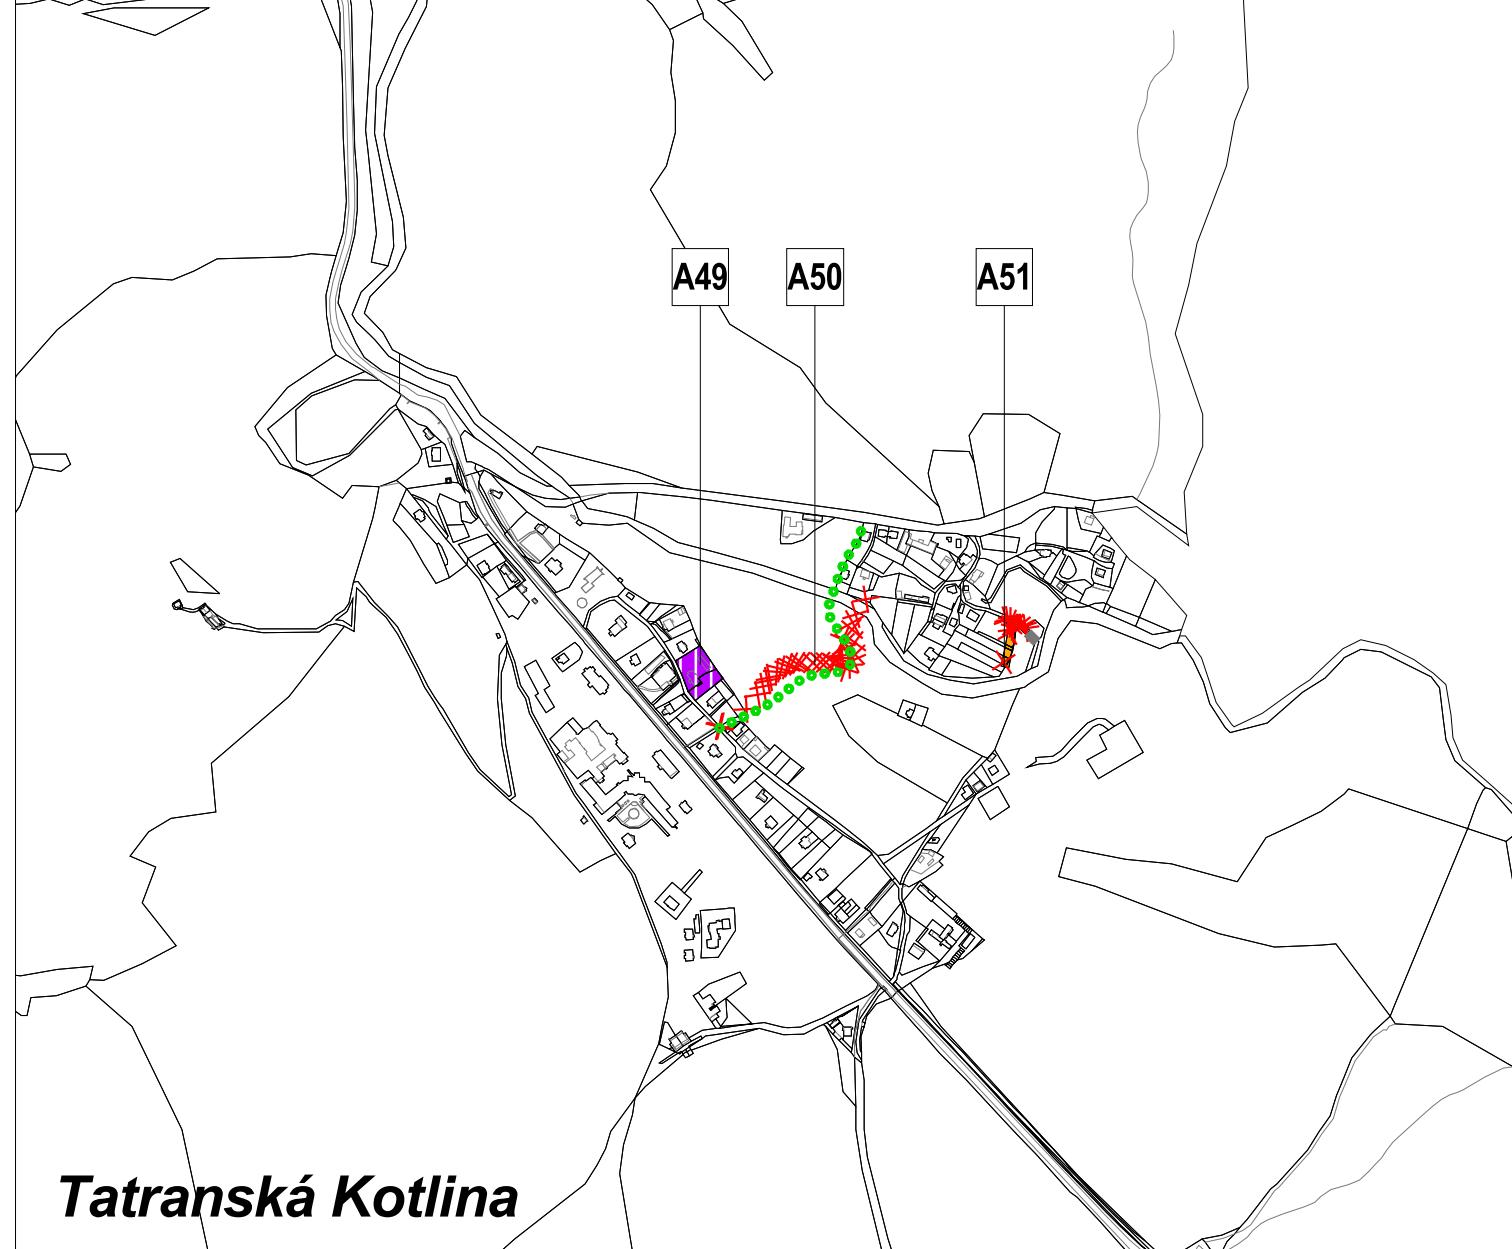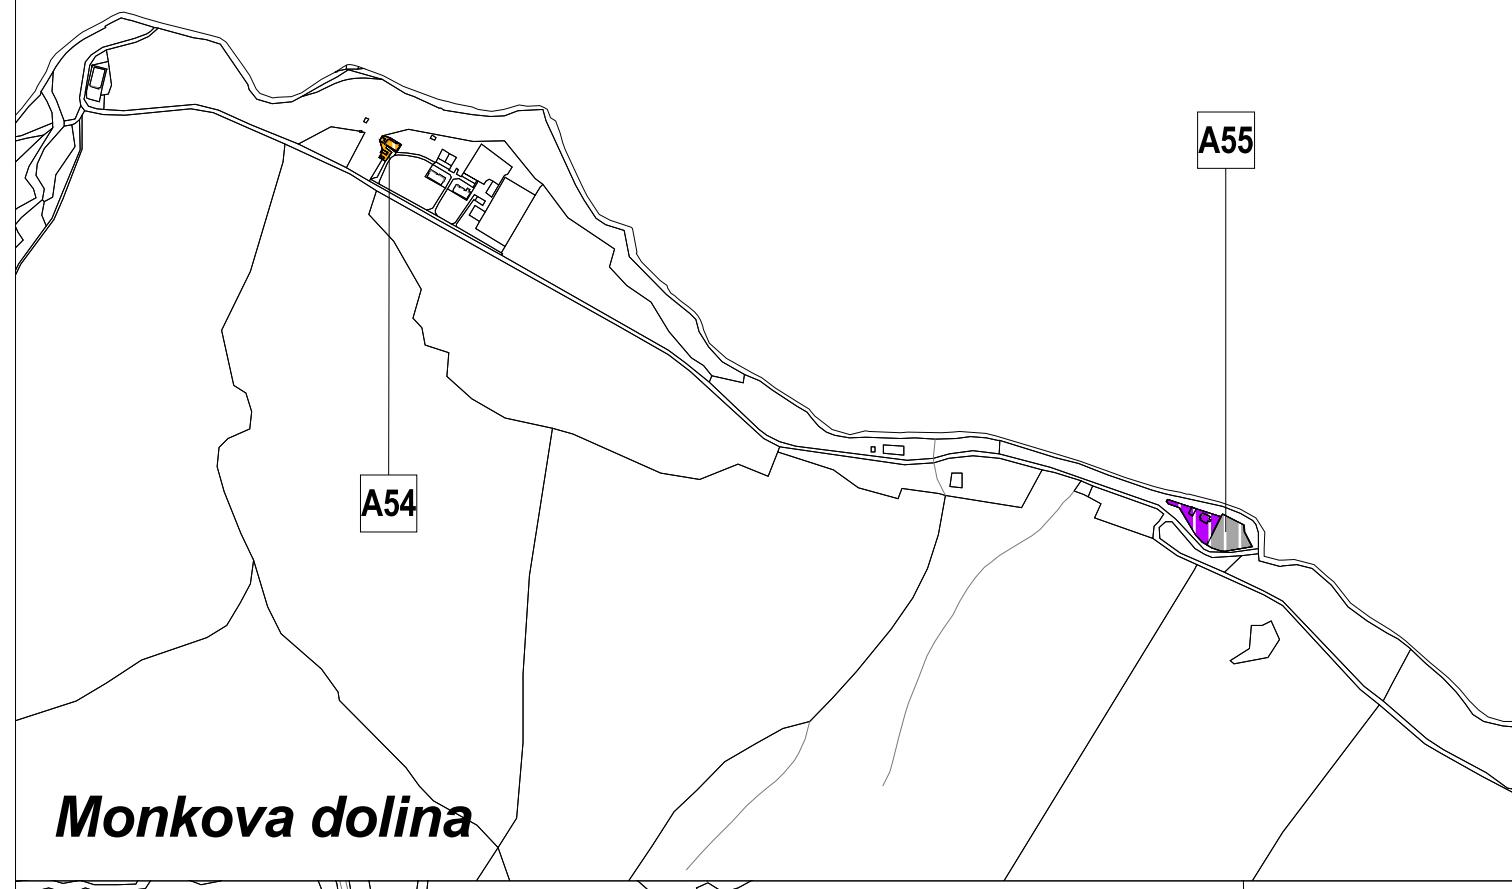

ZMENY A DOPLNKY ÚZEMNÉHO PLÁNU MESTA VYSOKÉ TATRY		číslo výkresu
KOMPLEXNÝ URBANISTICKÝ NÁVRH		
		MVT2
	AUREX s.r.o.-architektúra, urbanizmus, ekológia, informatika Dúbravská cesta 9, 841 04 Bratislava	rok vypracovania 2021
hlavný riešiteľ: AUREX, s.r.o. - Ing. arch. Michal Chudík	zodpovedný riešiteľ: AUREX, s.r.o. - Ing. arch. Lenka Stankovská	mierka 1 : 10 000

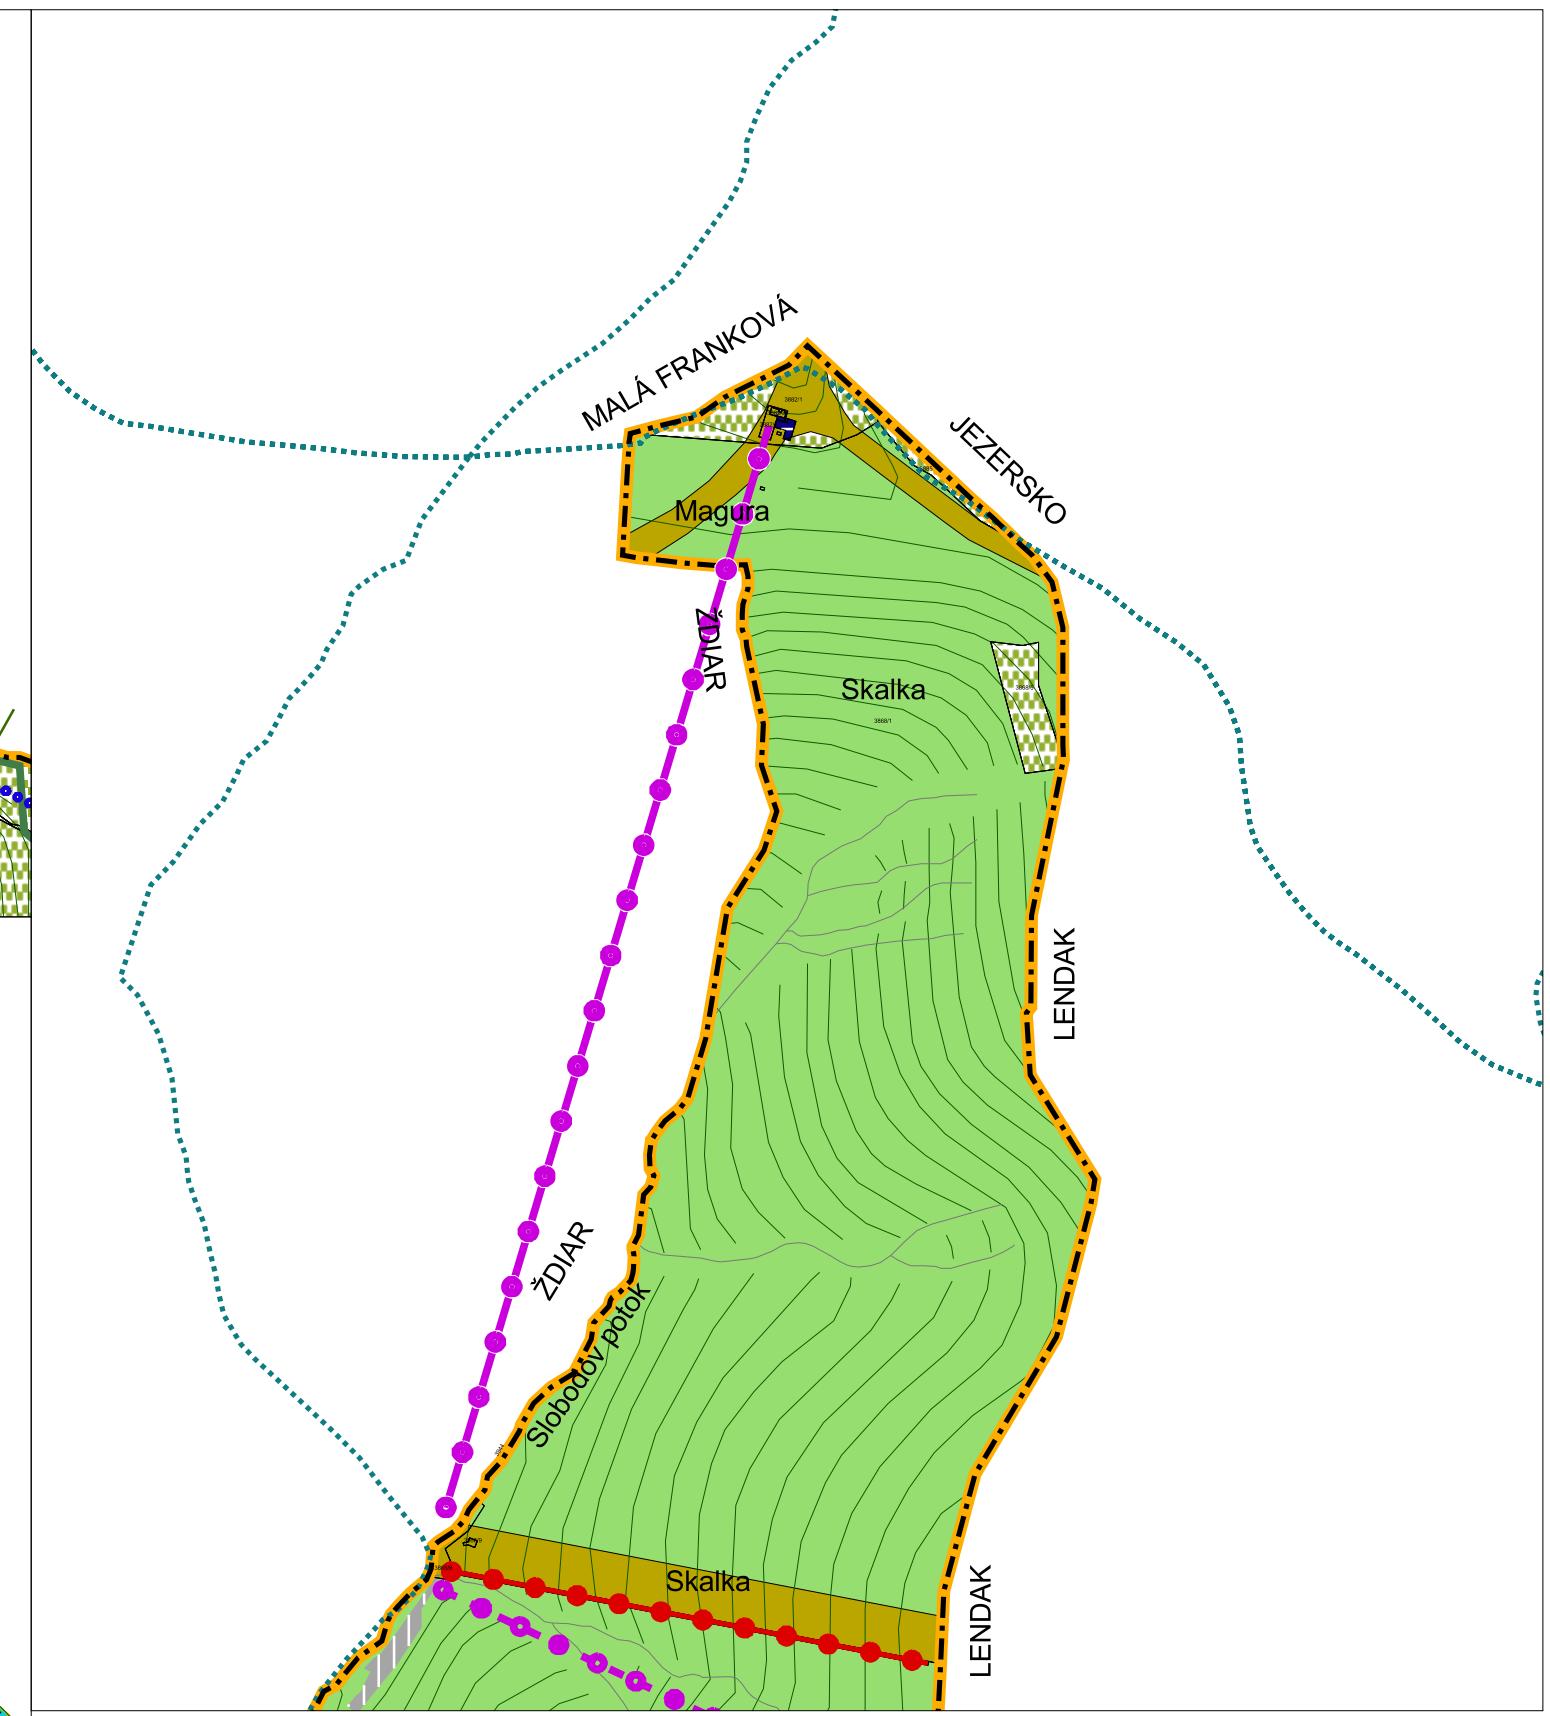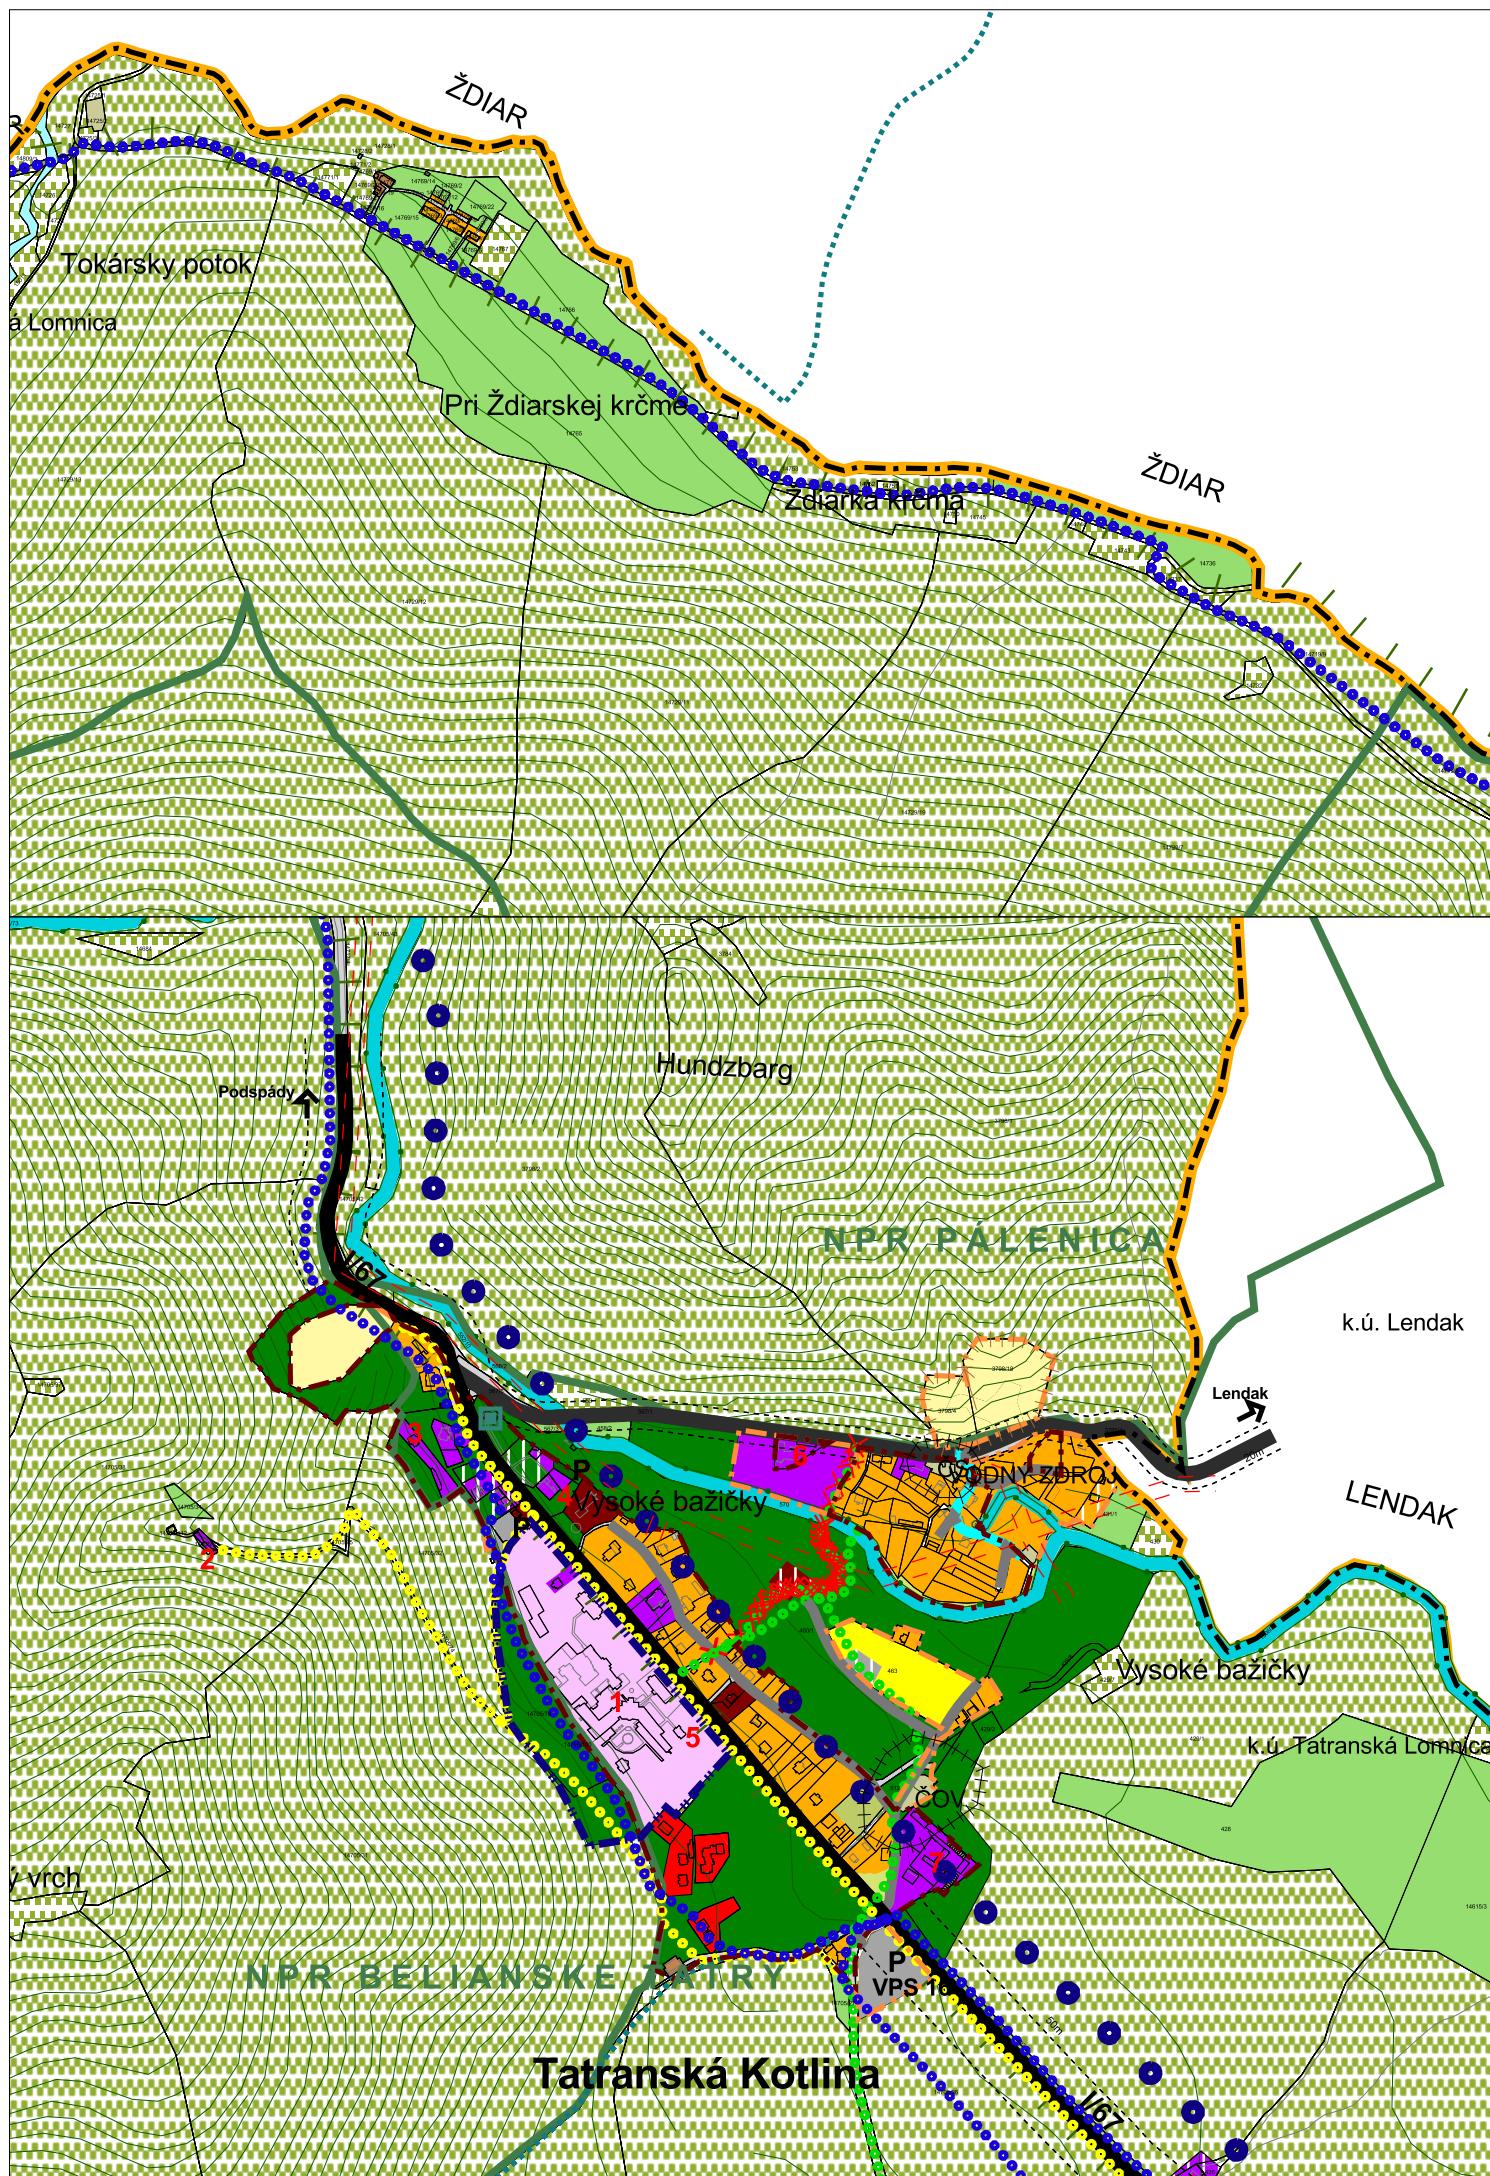

podklad:



ÚZEMNÝ PLÁN MESTA VYSOKÉ TATRY

v znení ZaD 2011/1, 2011/2, 2012/1, 2013/1, 2014/1, 2014/2, 2015/1 a 2016/1

názov výkresu:

MVT2 KOMPLEXNÝ URBANISTICKÝ NÁVRH

M 1:10 000

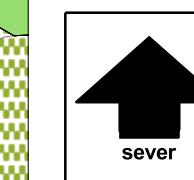
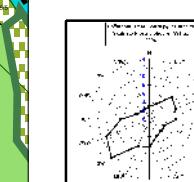




ZMENY A DOPLNKY ÚZEMNÉHO PLÁNU MESTA VYSOKÉ TATRY

č. 9/2021

Prvky a línie na zrušenie

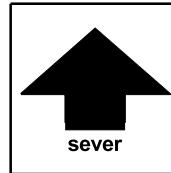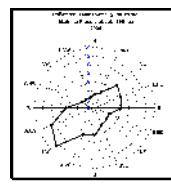

názov výkresu	ZMENY A DOPLNKY ÚZEMNÉHO PLÁNU MESTA VYSOKÉ TATRY	číslo výkresu
	KOMPLEXNÝ URBANISTICKÝ NÁVRH AUREX s.r.o.-architektúra, urbanizmus, ekológia, informatika Dúbravská cesta 9, 841 04 Bratislava	MVT2
hlavný riešiteľ: AUREX, s.r.o. - Ing. arch. Michal Chudík	zodpovedný riešiteľ: AUREX, s.r.o. - Ing. arch. Lenka Stankovská	mierka 1 : 10 000



ZMENY A DOPLNKY ÚZEMNÉHO PLÁNU MESTA VYSOKÉ TATRY


č. 9/2021

Legenda

stav	návrh	Hranice	stav	návrh	stav	návrh	stav	návrh
		Hranica kraja						Železničné trate
● ●		Hranica kúpeľného miesta						Zdvojkoľajenie železničnej trate
— —		Hranica katastrálneho územia					AS	Autobusová stanica
— —	— —	Hranica zastavaného územia					ŽS	Železničná stanica
— —		Hranica kúpeľného územia					P	Sústredené verejné parkoviská
— —		Hranica TANAP-u					PP	Sústredené verejné park. podzemné
		Hranica prírodných rezervácií a národných prírodných rezervácií					PP	Parkovací dom
		Ochranné pásmo prírodného minerálneho zdroja 1. stupňa					G	Sústredené garážové dvory
		Ochranné pásmo prírodného minerálneho zdroja 2. stupňa					ČSPH	Čerpacia stanica pohonných hmôt
		Ložisko nevyhradeného nerastu						
		Pamiatková zóna						
Funkčné plochy								
		Cestovný ruch (CR)						
		Polyfunkčné plochy (OV a CR)						
		Polyfunkčné plochy (OV a Bb)						
		Polyfunkčné plochy (Br a SR)						
		Polyfunkčné plochy (S a CR)						
		Polyfunkčné plochy (CR a KCR)						
		Občianske vybavenie (OV)						
		Kúpeľná liečba						
		Športovo-rekreačné aktivity (SR)						
		Športové vybavenie (S)						
		Bytové domy (Bb)						
		Rodinné domy (Br)						
		Kempingy (KCR)						
		Agroturistický areál (AA)						
		Golfové cvičisko (AG)						
Doprava								
		Zberné komunikácie						
		Obslužné komunikácie						
		Pešie a cyklistické cesty-hlavné, rekr.-náučné, rekr.-alternatívne, turistické						
		Plochy železníc						
Šport								
		Kabínková lanová dráha						
		Sedačková lanová dráha						
		Sedačková lanová dráha - výhľad						
		Lyžiarsky vleč						
		Lyžiarska zjazdová trať						
		Koridor - lyž. zjazdové trate						
		Koridor - lyž. zjazdové trate, územná rezerva						
		Lyžiarska bežecká trať						
		Koridor pre cyklomagistrálu						
		Cyklistický chodník						
		Poprad - Starý Smokovec						
Ochranné pásmá								
		Cestné, železničné						
		VTL plyn, 22kV vedenie						
		Ochranné pásmo ČOV, cintorína						
		Ochranné pásmo vodných tokov - 10m pozdĺž oboch brehov						
		Ochranné pásmo vodného zdroja						
		Zrušenie trasy cyklistickej cesty						


podklad:

ÚZEMNÝ PLÁN MESTA VYSOKÉ TATRY
v znení ZaD 2011/1, 2011/2, 2012/1, 2013/1, 2014/1, 2014/2, 2015/1 a 2016/1

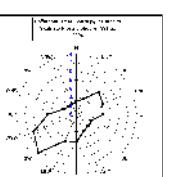

názov výkresu:

MVT2 KOMPLEXNÝ URBANISTICKÝ NÁVRH

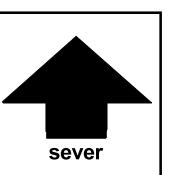

M 1:10 000





ZMENY A DOPLNKY ÚZEMNÉHO PLÁNU MESTA VYSOKÉ TATRY


č. 9/2021

lokality A49, A50 a A51

Prvky a línie na zrušenie

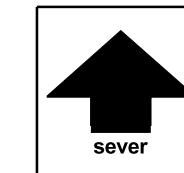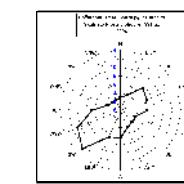

názov výkresu	ZMENY A DOPLNKY ÚZEMNÉHO PLÁNU MESTA VYSOKÉ TATRY	číslo výkresu 4A.
	KOMPLEXNÝ URBANISTICKÝ NÁVRH AUREX s.r.o.-architektúra, urbanizmus, ekológia, informatika Ľubľanská 1, 831 02 Bratislava	rok vypracovania 2021
hlavný riešiteľ: AUREX s.r.o. - Ing. arch. Michal Chudík	zodpovedný riešiteľ: AUREX s.r.o. - Ing. arch. Lenka Stankovská	mierka 1 : 5 000

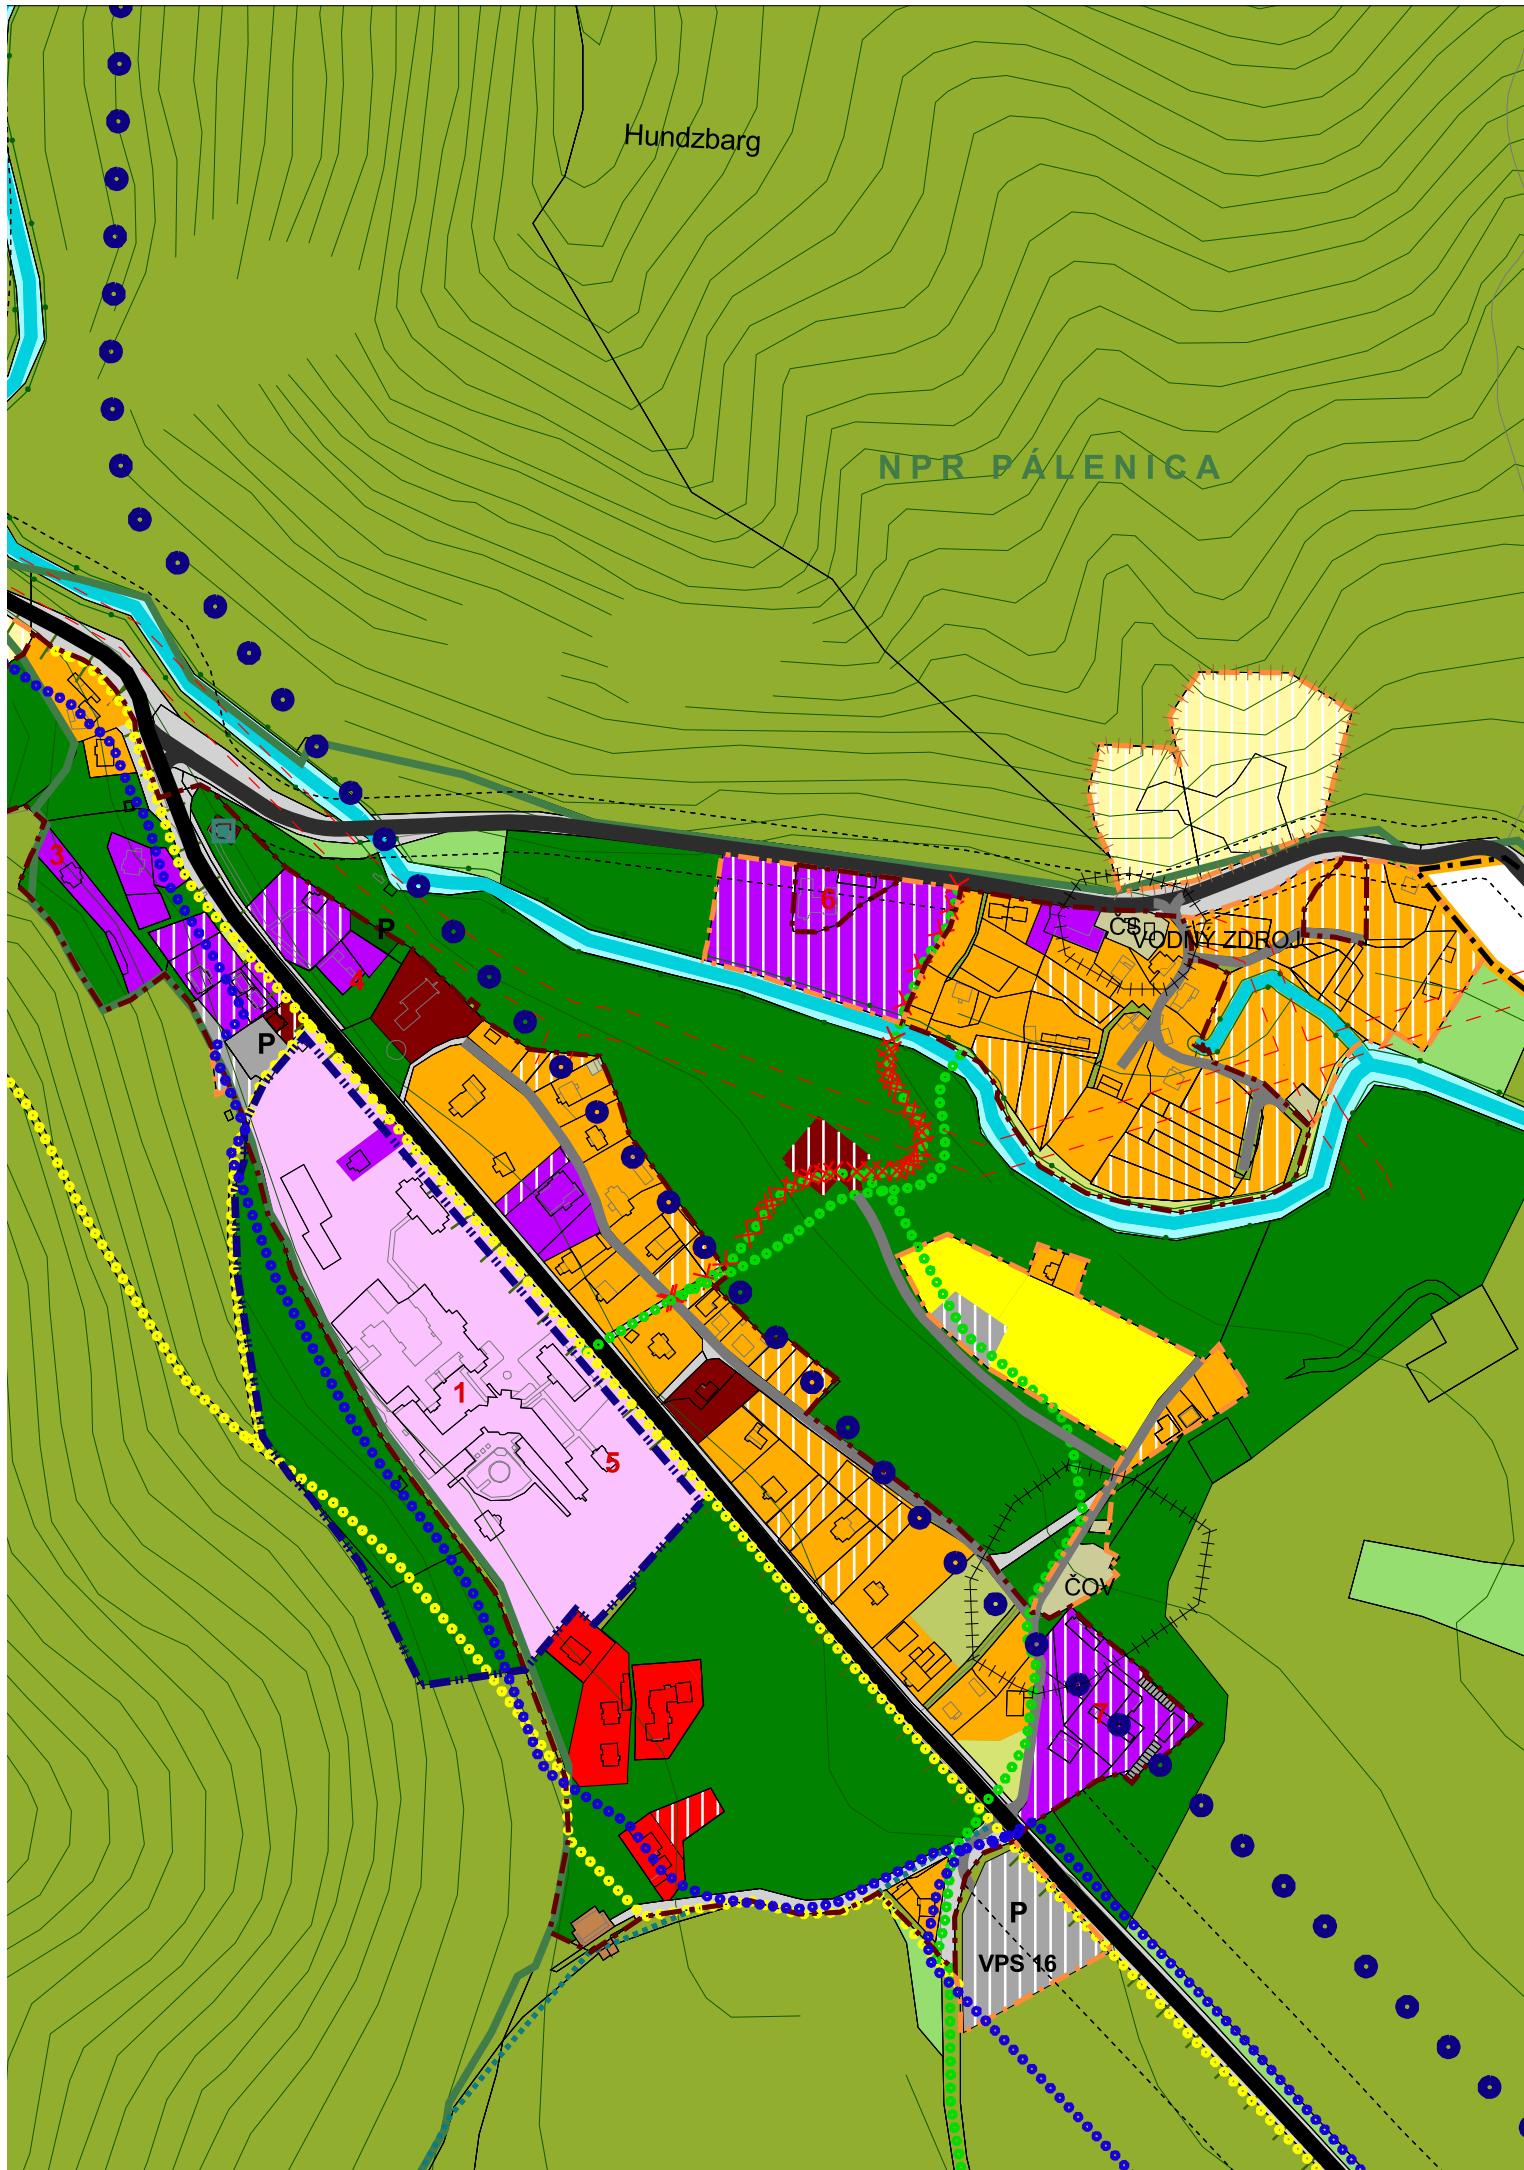

ZMENY A DOPLNKY ÚZEMNÉHO PLÁNU MESTA **VYSOKÉ TATRY** č. 9/2021

č. 9/2021

Legend

Hranic

stav	návrh	
		Hranica kraja
		Hranica kúpeľného miesta
		Hranica katastrálneho územia
		Hranica zastavaného územia
		Hranica kúpeľného územia
		Hranica TANAP-u
		Hranica prírodných rezervácií a národných prírodných rezervácií
		Ochranné pásmo prírodného minerálneho zdroja 1. stupňa
		Ochranné pásmo prírodného minerálneho zdroja 2. stupňa
		Ložisko nevyhradeného nerastu
		Pamiatková zóna
Funkčné plochy		
		Cestovný ruch (CR)
		Polyfunkčné plochy (OV a CR)
		Polyfunkčné plochy (OV a Bb)
		Polyfunkčné plochy (Br a SR)
		Polyfunkčné plochy (CR a KCR)
		Občianske vybavenie (OV)
		Kúpeľná liečba
		Športovo-rekreačné aktivity (SR)
		Športové vybavenie (S)
		Bytové domy (Bb)
		Rodinné domy (Br)
		Kempingy (KCR)
		Agroturistický areál (AA)
		Golfové cvičisko (AG)

stav	návrh	
		Areály technickej vybavenosti
		Areály hospodárskych dvorov
		Areály zariadení les. hospodárstva
		Garáže a verejné parkoviská
		Osobné horské dopravné zariadenia
		Botanická záhrada
		Cintoríny
		Lesy
		Rekreačné lesy
		Trvalé trávne porasty
		Otvorené lučné plochy
		Parkovo upravená zeleň
		Historický park
		Záhrady
		Vodné toky a plochy
		Objekty zapísané v ÚZPF
		Pamäti hodnosti mesta Vysoké Tatry
Doprava		
		Zberné komunikácie
		Obslužné komunikácie
		Pešie a cyklistické cesty - hl., rekr.-náučné, rekr.-alt., turistické
		Plochy železníc
		Železničné trate
		Zdvojkoláanie železničnej trate

stav	návrh	
AS		Autobusová stanica
ŽS		Železničná stanica
P	P	Sústredené verejné parkoviská
	PP	Sústredené verejné park. podzemné
	PP	Parkovací dom
G		Sústredené garážové dvory
ČSPH		Čerpacia stanica pohonných hmôt
Šport		
		Kabínková lanová dráha
		Sedačková lanová dráha
		Sedačková lanová dráha - výhľad
		Lyžiarsky vlek
		Lyžiarska zjazdová trať
		Koridor - lyž. zjazdové trate
		Koridor - lyž. zjazdové trate, územná rezerva
		Lyžiarska bežecká trať
		Koridor pre cyklomagistrálu
		Cyklistický chodník
		Poprad - Starý Smokovec
Ochranné pásmá		
		Cestné, železničné
		VTL plyn, 22kV vedenie
		Ochranné pásmo ČOV, cintorína
		Ochranné pásmo vodných tokov - 10 m pozdĺž oboch brehov
		Ochranné pásmo vodného zdroja

podklad:


ÚZEMNÝ PLÁN MESTA VYSOKÉ TATRY

v znení Zmien a doplnkov 2011/1, 2011/2, 2012/1, 2013/1, 2014/1, 2014/2, 2015/1 a 2016/1

názov výkresu

4A. KOMPLEXNÝ URBANISTICKÝ NÁVRH

M 1:5000


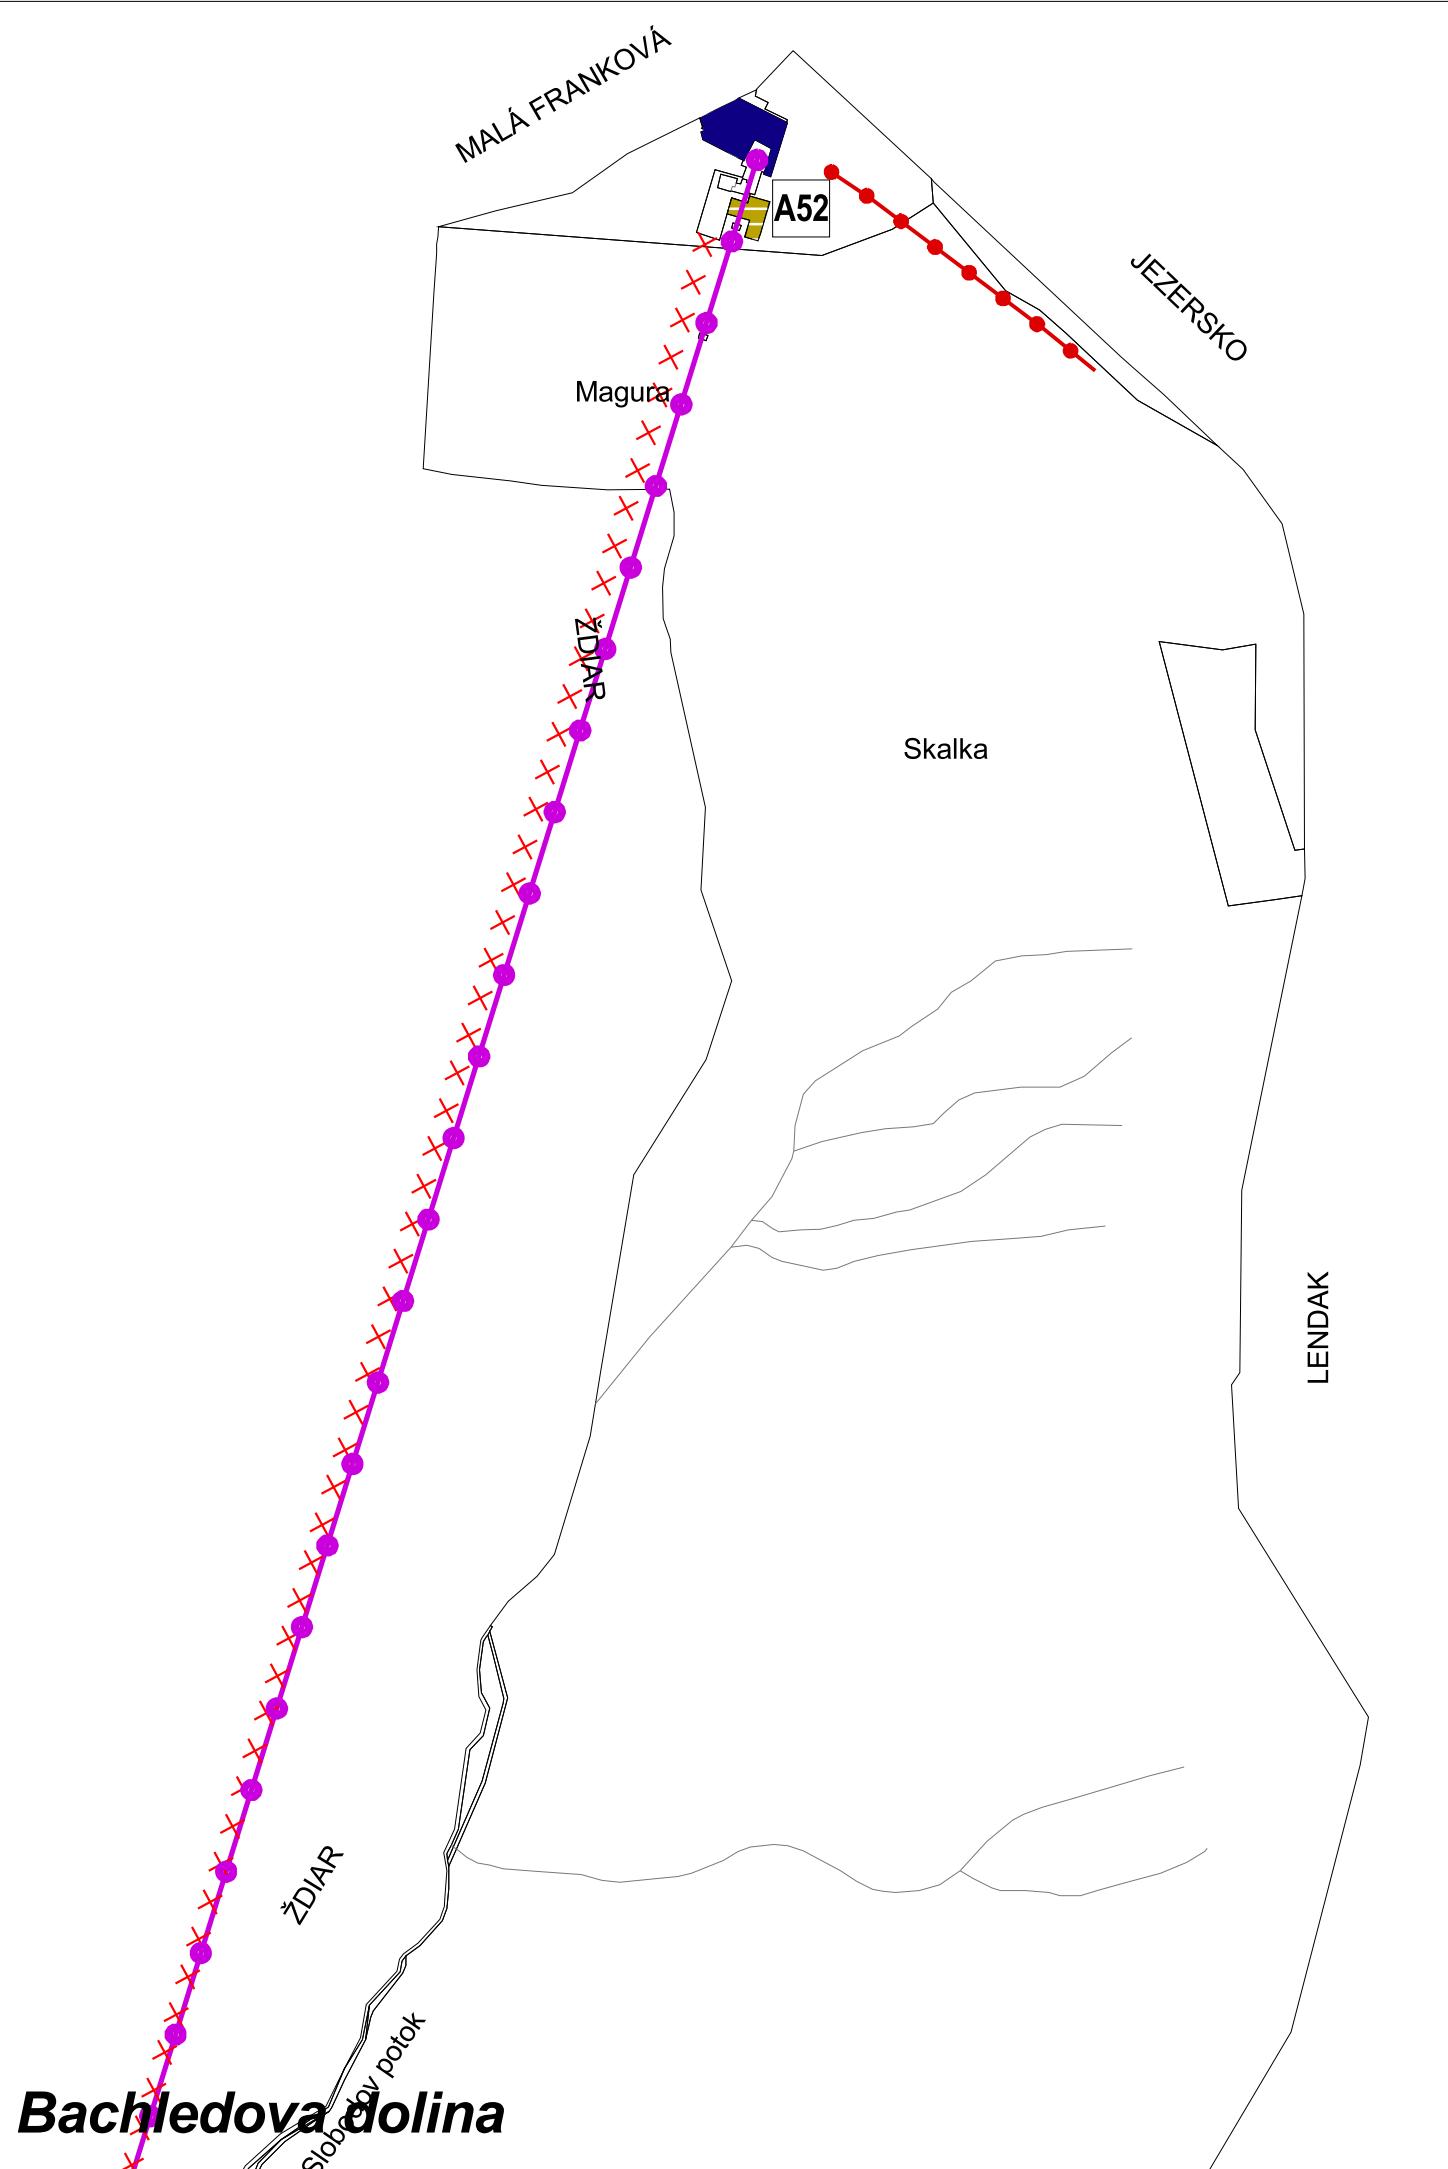


ZMENY A DOPLNKY ÚZEMNÉHO PLÁNU MESTA VYSOKÉ TATRY

č. 9/2021

lokalita A52

Prvky a línie na zrušenie

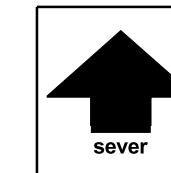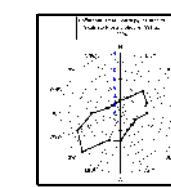


názov výkresu	ZMENY A DOPLNKY ÚZEMNÉHO PLÁNU MESTA VYSOKÉ TATRY KOMPLEXNÝ URBANISTICKÝ NÁVRH	číslo výkresu 4A.
	AUREX s.r.o.-architektúra, urbanizmus, ekológia, informatika Ľubľanská 1, 831 02 Bratislava	rok vypracovania 2021
hlavný riešiteľ: AUREX s.r.o. - Ing. arch. Michal Chudík	zodpovedný riešiteľ: AUREX s.r.o. - Ing. arch. Lenka Stankovská	mierka 1 : 5 000



ZMENY A DOPLNKY ÚZEMNÉHO PLÁNU MESTA VYSOKÉ TATRY

č. 9/2021

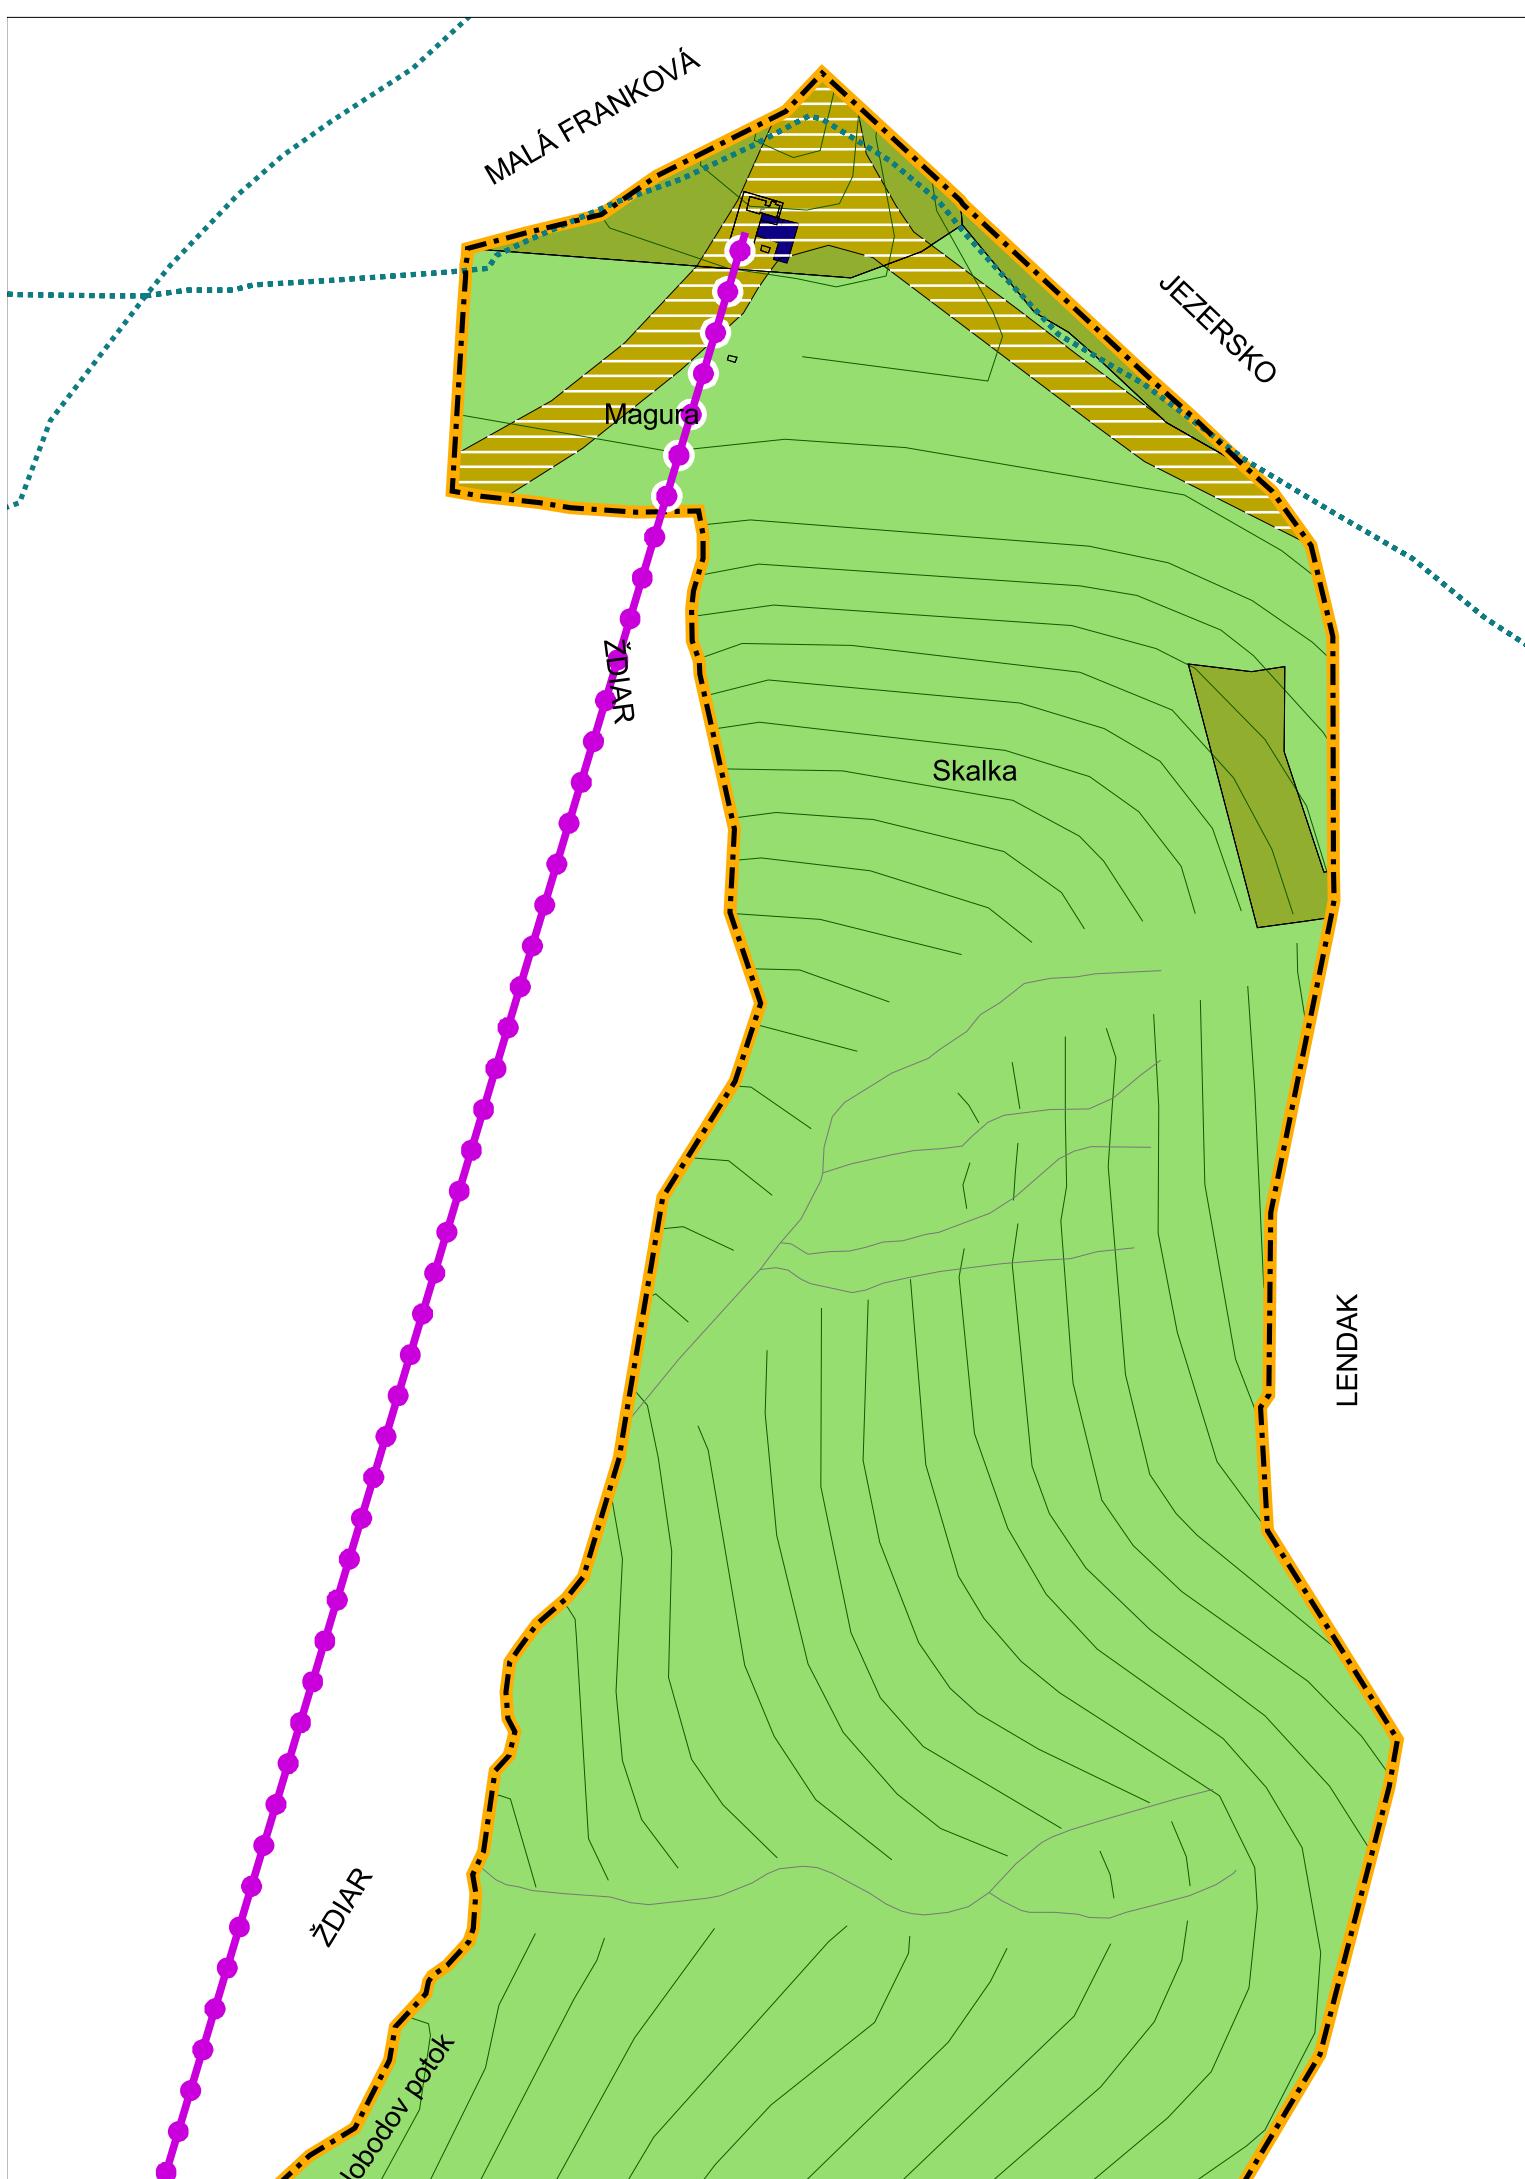

Legenda

Hranice

stav	návrh	
		Hranica kraja
●●		Hranica kúpeľného miesta
---		Hranica katastrálneho územia
—·—	—·—	Hranica zastavaného územia
··—·—		Hranica kúpeľného územia
—·—		Hranica TANAP-u
—		Hranica prírodných rezervácií a národných prírodných rezervácií
—·—		Ochranné pásmo prírodného minerálneho zdroja 1. stupňa
●●·●●		Ochranné pásmo prírodného minerálneho zdroja 2. stupňa
··—·—		Ložisko nevyhradeného nerastu
—·—		Pamiatková zóna

Funkčné plochy

stav	návrh	
—	—·—	Cestovný ruch (CR)
—	—	Polyfunkčné plochy (OV a CR)
—	—	Polyfunkčné plochy (OV a Bb)
—	—	Polyfunkčné plochy (Br a SR)
—	—·—	Polyfunkčné plochy (CR a KCR)
—	—·—	Občianske vybavenie (OV)
—	—·—	Kúpeľná liečba
—	—·—	Športovo-rekreačné aktivity (SR)
—	—·—	Športové vybavenie (S)
—	—·—	Bytové domy (Bb)
—	—·—	Rodinné domy (Br)
—	—·—	Kempingy (KCR)
—	—·—	Agroturistický areál (AA)
—	—·—	Golfové cvičisko (AG)

Doprava

stav	návrh	
—	—	Zberné komunikácie
—	—·—	Obslužné komunikácie
—	—·—	Pešie a cyklistické cesty - hl., rekr.-náučné, rekr.-alt., turistické
—	—·—	Plochy železníc
—	—·—	Železničné trate
—	—·—	Zdvojkoložnenie železničnej trate

podklad:



ÚZEMNÝ PLÁN MESTA VYSOKÉ TATRY

v znení Zmen a doplnkov 2011/1, 2011/2, 2012/1, 2013/1, 2014/1, 2014/2, 2015/1 a 2016/1

názov výkresu:

4A. KOMPLEXNÝ URBANISTICKÝ NÁVRH

M 1:5000

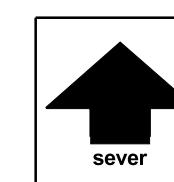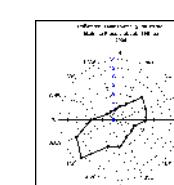




ZMENY A DOPLNKY ÚZEMNÉHO PLÁNU MESTA VYSOKÉ TATRY

č. 9/2021

lokality A54 a A55

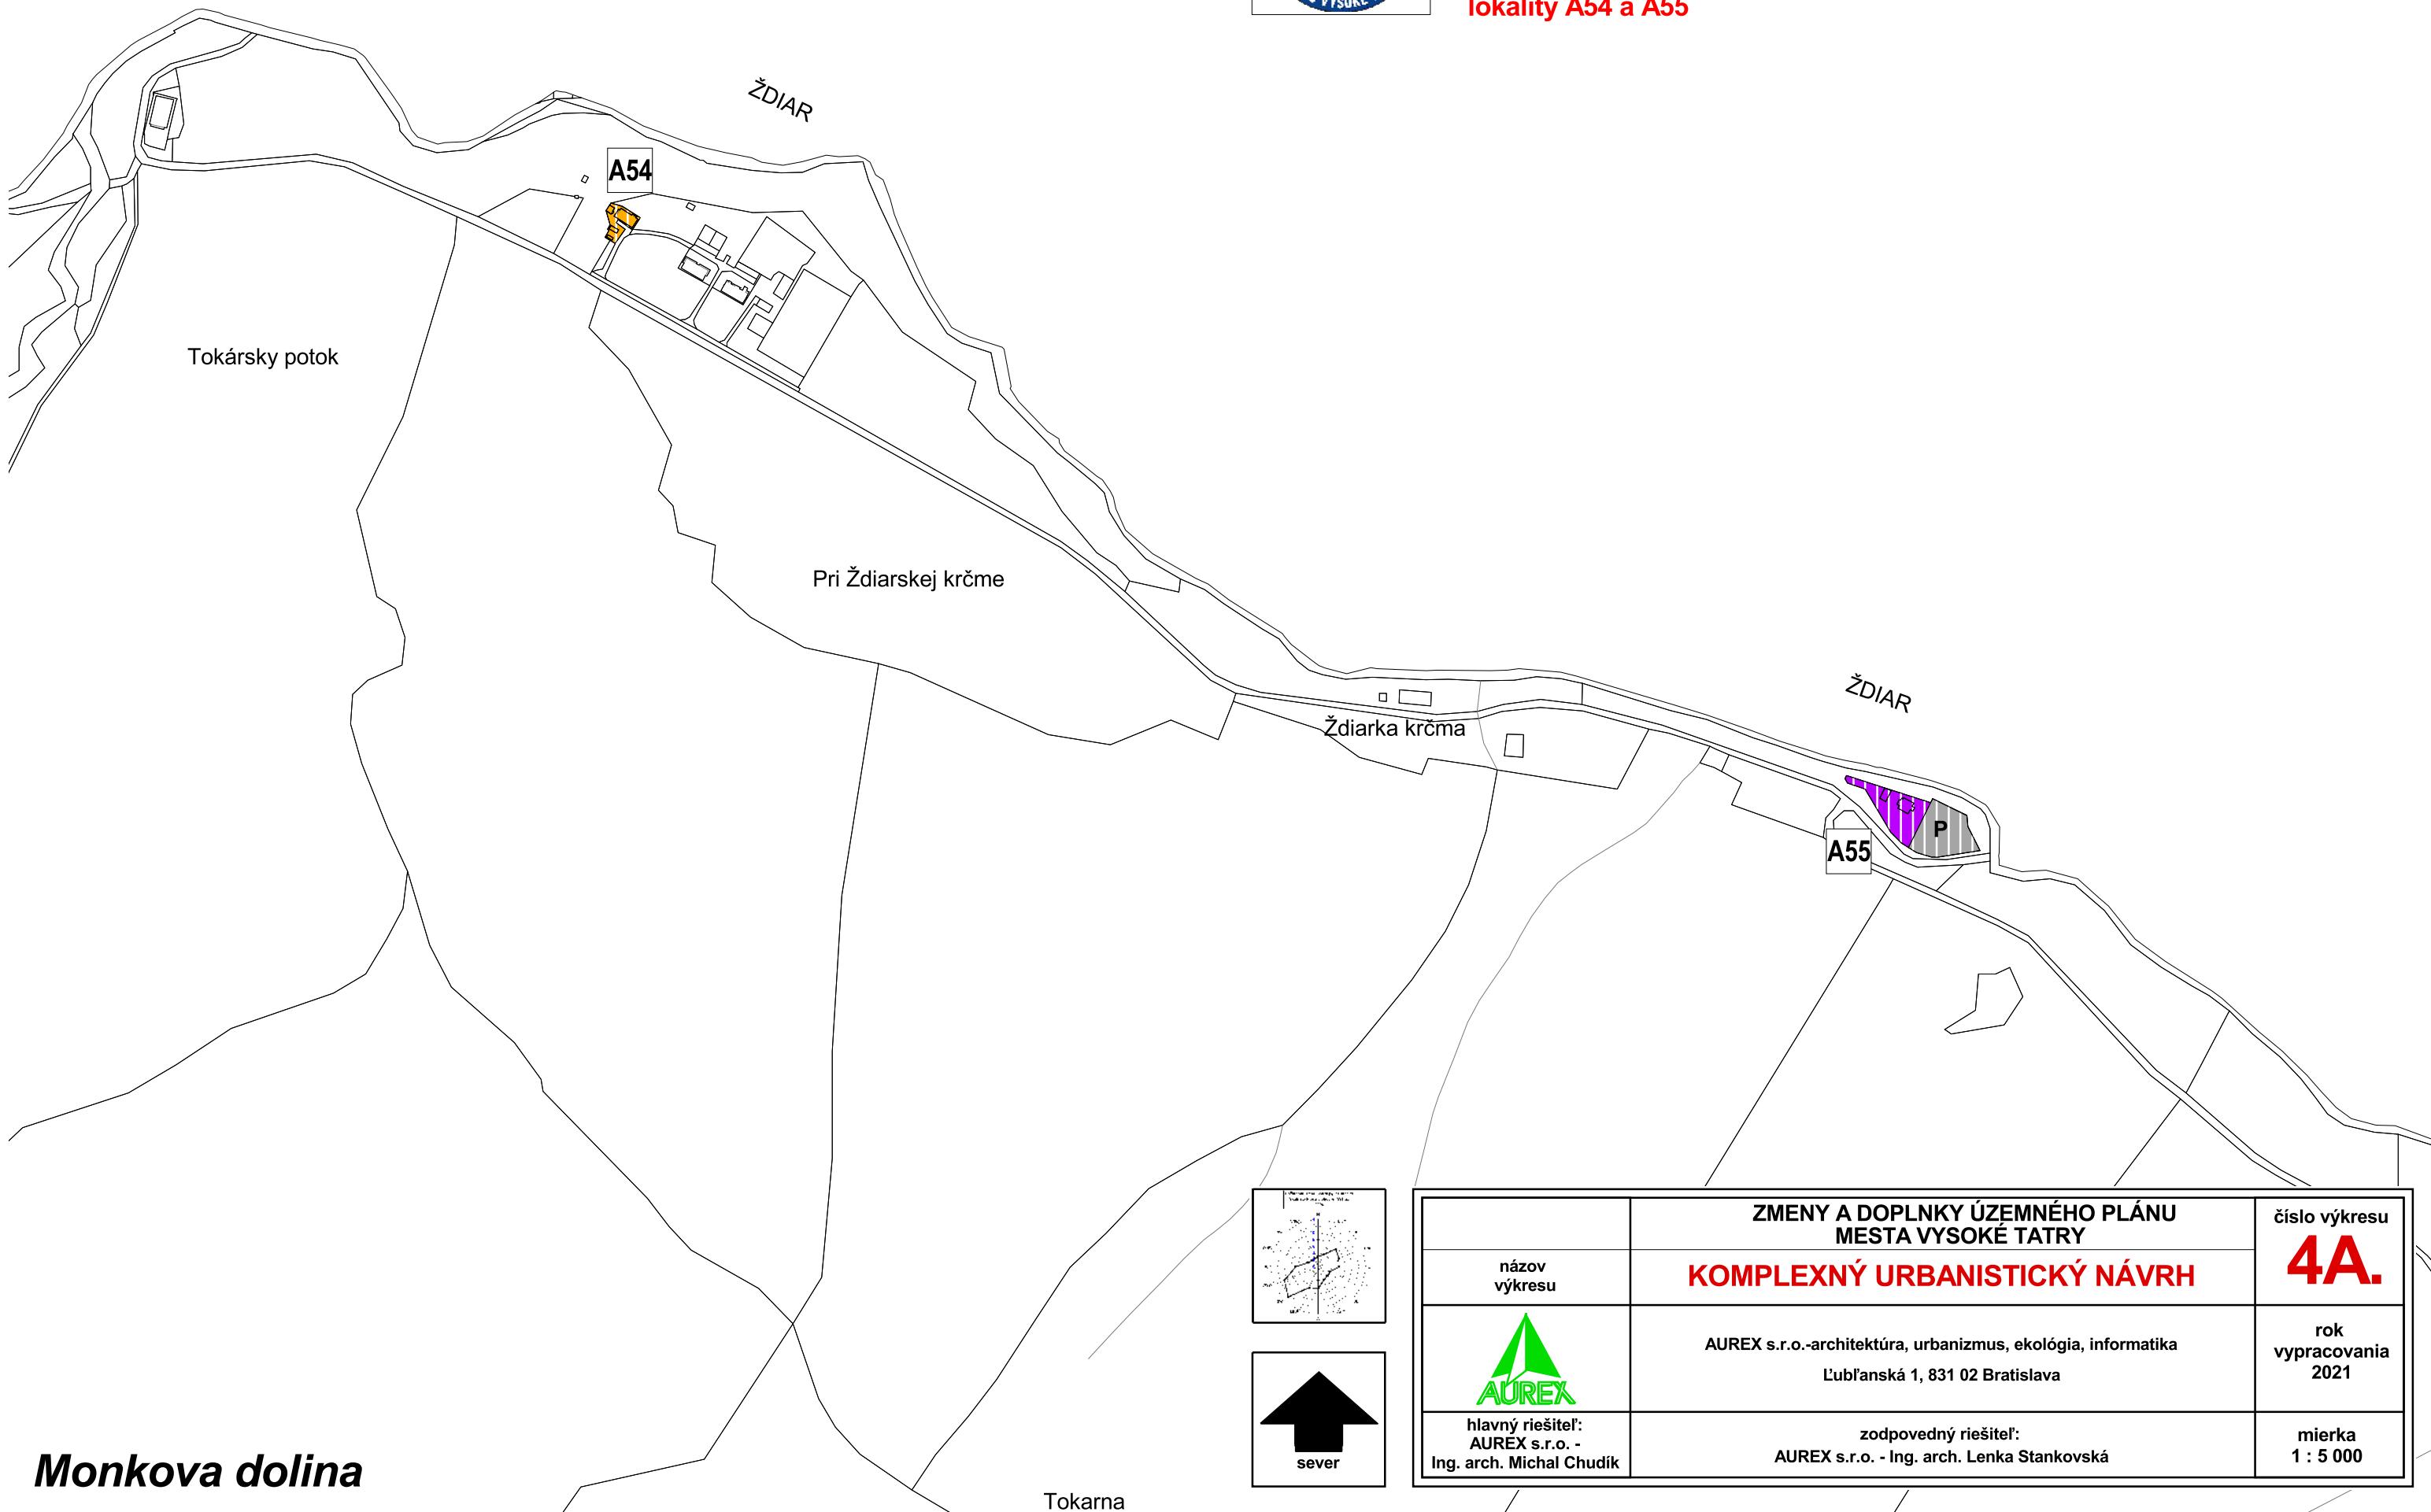







ZMENY A DOPLNKY ÚZEMNÉHO PLÁNU MESTA VYSOKÉ TATRY

č. 9/2021

Zrušenie líniových javov

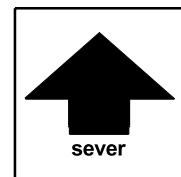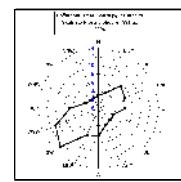

názov výkresu	ZMENY A DOPLNKY ÚZEMNÉHO PLÁNU MESTA VYSOKÉ TATRY	číslo výkresu
	KOMPLEXNÝ URBANISTICKÝ NÁVRH AUREX s.r.o.-architektúra, urbanizmus, ekológia, informatika Ľubľanská 1, 831 02 Bratislava	4A.
hlavný riešiteľ: AUREX s.r.o. - Ing. arch. Michal Chudík	zodpovedný riešiteľ: AUREX s.r.o. - Ing. arch. Lenka Stankovská	rok vypracovania 2021
		mierka 1 : 5 000



ZMENY A DOPLNKY ÚZEMNÉHO PLÁNU MESTA **VYSOKÉ TATRY** č. 9/2021

č. 9/2021

Legenda


Hranice

stav	návrh	stav	návrh	stav	návrh
	Hranica kraja		Areály technickej vybavenosti		Autobusová stanica
	Hranica kúpeľného miesta		Areály hospodárskych dvorov		Železničná stanica
	Hranica katastrálneho územia		Areály zariadení les. hospodárstva		Sústredené verejné parkoviská
	Hranica zastavaného územia		Garáže a verejné parkoviská		Sústredené verejné park. podzemné
	Hranica kúpeľného územia		Osobné horské dopravné zariadenia		Parkovací dom
	Hranica TANAP-u		Botanická záhrada		Sústredené garážové dvory
	Hranica prírodných rezervácií a národných prírodných rezervácií		Cintoríny		Čerpacia stanica pohonných hmôt
	Ochranné pásmo prírodného minerálneho zdroja 1. stupňa		Lesy		
	Ochranné pásmo prírodného minerálneho zdroja 2. stupňa		Rekreačné lesy		
	Ložisko nevyhradeného nerastu		Trvalé trávne porasty		
	Pamiatková zóna		Otvorené lúčne plochy		
	Funkčné plochy		Parkovo upravená zeleň		
	Cestovný ruch (CR)		Historický park		
	Polyfunkčné plochy (OV a CR)		Záhrady		
	Polyfunkčné plochy (OV a Bb)		Vodné toky a plochy		
	Polyfunkčné plochy (Br a SR)		Objekty zapísané v ÚZPF		
	Polyfunkčné plochy (CR a KCR)		Pamäti hodnosti mesta Vysoké Tatry		
	Občianske vybavenie (OV)				
	Kúpeľná liečba				
	Športovo-rekreačné aktivity (SR)				
	Športové vybavenie (S)				
	Bytové domy (Bb)				
	Rodinné domy (Br)				
	Kempingy (KCR)				
	Agroturistický areál (AA)				
	Golfové cvičisko (AG)				
	Doprava				
	Zberné komunikácie		Obslužné komunikácie		Cestné, železničné
			Pešie a cyklistické cesty - hl., rekr.-náučné, rekr.-alt., turistické		VTL plyn, 22kV vedenie
			Plochy železníc		Ochranné pásmo ČOV, cintorína
			Železničné trate		Ochranné pásmo vodných tokov - 10 m pozdĺž oboch brehov
			Zdvojkolajnenie železničnej trate		Ochranné pásmo vodného zdroja
	Šport				
	Kabínková lanová dráha		Sedačková lanová dráha		Sedačková lanová dráha - výhľad
	Lyžiarsky vlek				
	Lyžiarska zjazdová trať				
	Koridor - lyž. zjazdové trate, územná rezerva				
	Lyžiarska bežecká trať				
	Koridor pre cyklomagistrálu				
	Cyklistický chodník				
	Poprad - Starý Smokovec				
	Ochranné pásmá				
	Cestné, železničné				
	VTL plyn, 22kV vedenie				
	Ochranné pásmo ČOV, cintorína				
	Ochranné pásmo vodných tokov - 10 m pozdĺž oboch brehov				
	Ochranné pásmo vodného zdroja				

podklad:

ÚZEMNÝ PLÁN MESTA VYSOKÉ TATRY

v znení Zmien a doplnkov 2011/1, 2011/2, 2012/1, 2013/1, 2014/1, 2014/2, 2015/1 a 2016/1

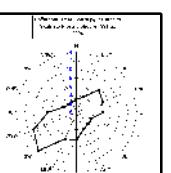

názov výkresu:

4A. KOMPLEXNÝ URBANISTICKÝ NÁVRH

M 1:5000





ZMENY A DOPLNKY ÚZEMNÉHO PLÁNU MESTA VYSOKÉ TATRY

č. 9/2021

lokality A50 a A51

Prvky a línie na zrušenie

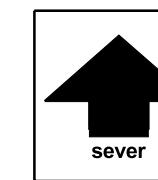
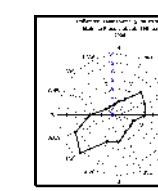


ZMENY A DOPLNKY ÚZEMNÉHO PLÁNU
MESTA VYSOKÉ TATRY

VEREJNÉ DOPRAVNÉ VYBAVENIE

číslo výkresu
5A.

názov výkresu	AUREX s.r.o.-architektúra, urbanizmus, ekológia, informatika Ľubľanská 1, 831 02 Bratislava	
	zodpovedný riešiteľ: AUREX s.r.o. - Ing. arch. Lenka Stankovská	rok vypracovania 2021
hlavný riešiteľ: AUREX s.r.o. - Ing. arch. Michal Chudík		mierka 1 : 5 000

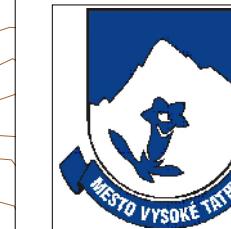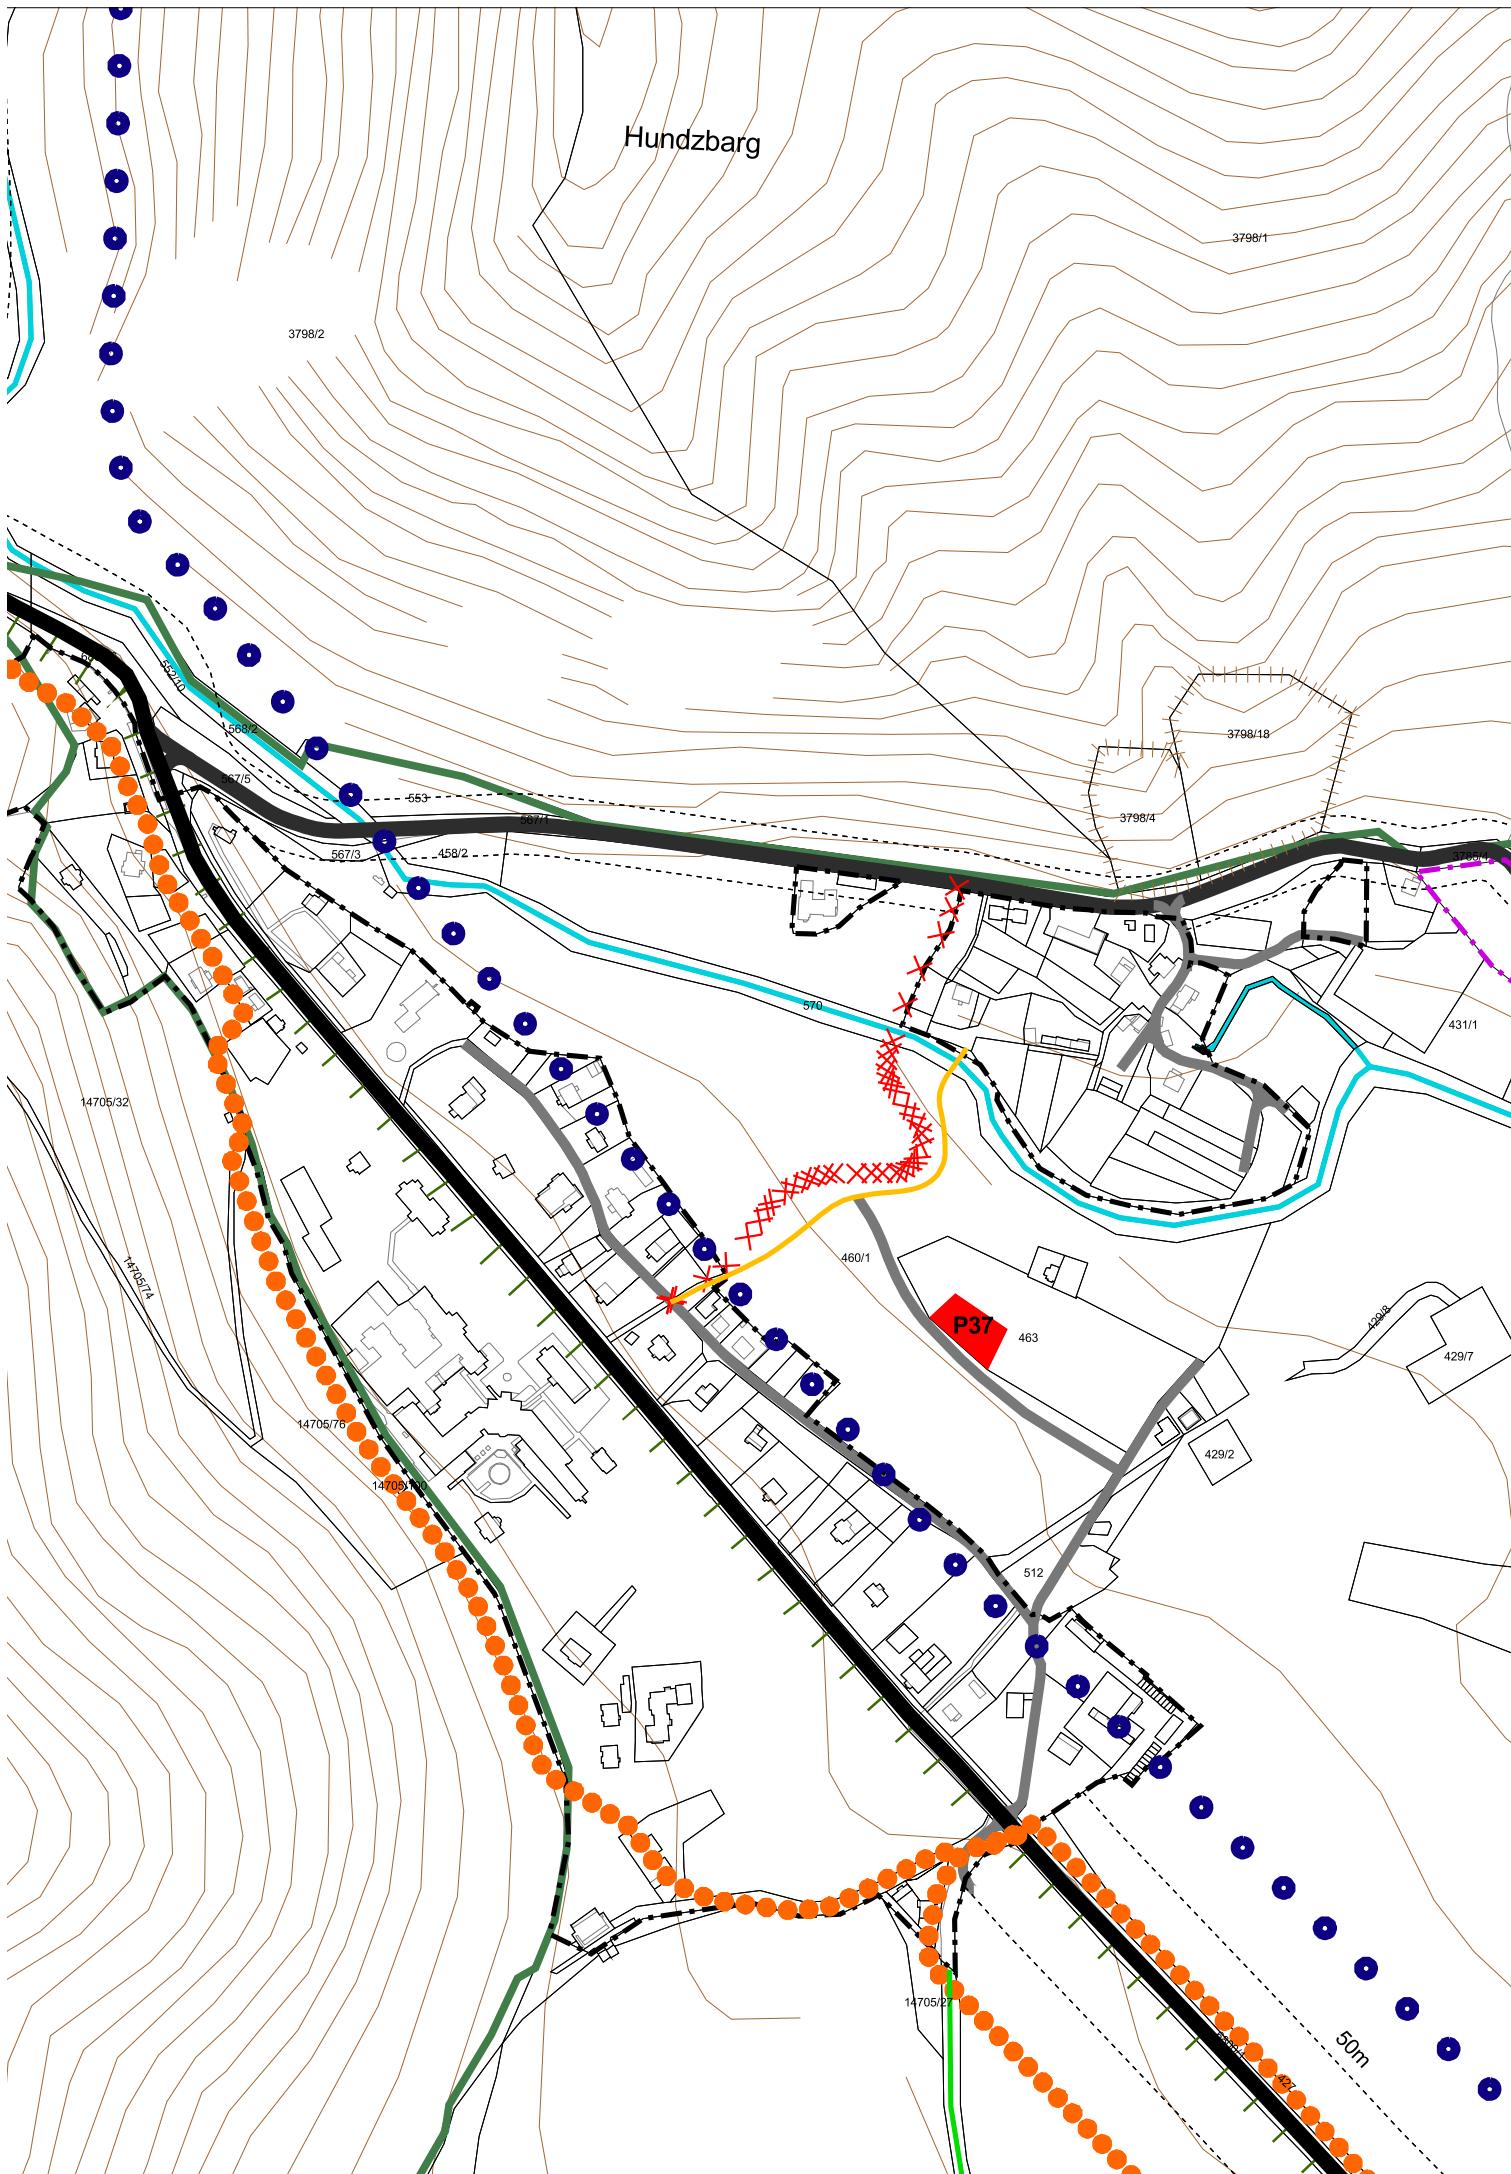

ZMENY A DOPLNKY ÚZEMNÉHO PLÁNU MESTA VYSOKÉ TATRY

č. 9/2021

Legenda

stav	návrh	
		Hranica katastrálneho územia
		Hranica zastavaného územia
		Zastavané plochy
		Zberné komunikácie funkč. triedy B1, B2
		Zberné komunikácie funkč. triedy B3
		Obslužné komunikácie funkč. triedy C2, C3
II/537	II/537	Číslo cesty
MK	MK	Označenie miestnej komunikácie
MZ8,5/50	MZ8,5/50	Kategória komunikácie
		Hlavné pešie komunikácie funkč. triedy D1, D3
		Doplnkové pešie komunikácie funkč. triedy D3
		Rekreačné chodníky
		Turistické chodníky
		Cyklistická magistrála funkč. triedy D2
		Plochy železníc
		Železničné trate III. kategórie
183	183	Číslo železničnej trate
AS	AS	Autobusová stanica
žs	žs	Železničná stanica
		Heliport
		Sústredené verejné parkovacie plochy
		Sústredené verejné parkovacie plochy - podzemné
		Parkovací dom
		Sústredené garážové plochy
čSPH	čSPH	Čerpacia stanica pohonných hmôt
		Ochranné pásmo cest a železničných tráť
		Lanové dráhy a lyžiarske vleky
		Obrys priestorov lyžiarskych zjazdových tráť
		Obrys priestorov lyžiarskych zjazdových tráť - územná rezerva



podklad:

ÚZEMNÝ PLÁN MESTA VYSOKÉ TATRY

v znení Zmien a doplnkov 2011/1, 2011/2, 2012/1, 2013/1, 2014/1, 2014/2, 2015/1 a 2016/1

názov výkresu:

5A. VEREJNÉ DOPRAVNÉ VYBAVENIE

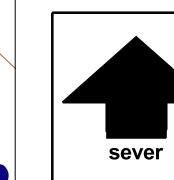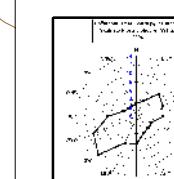

M 1:5000





ZMENY A DOPLNKY ÚZEMNÉHO PLÁNU MESTA VYSOKÉ TATRY

č. 9/2021

lokalita A52



Prvky a línie na zrušenie

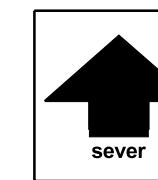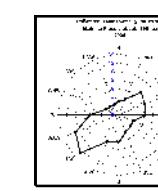

ZMENY A DOPLNKY ÚZEMNÉHO PLÁNU
MESTA VYSOKÉ TATRY

číslo výkresu
5A.

VEREJNÉ DOPRAVNÉ VYBAVENIE

názov výkresu	AUREX s.r.o.-architektúra, urbanizmus, ekológia, informatika Ľubľanská 1, 831 02 Bratislava	
	hlavný riešiteľ: AUREX s.r.o. - Ing. arch. Michal Chudík	zodpovedný riešiteľ: AUREX s.r.o. - Ing. arch. Lenka Stankovská
sever		mierka 1 : 5 000



ZMENY A DOPLNKY ÚZEMNÉHO PLÁNU MESTA VYSOKÉ TATRY

č. 9/2021

Legenda

stav	návrh	
		Hranica katastrálneho územia
		Hranica zastavaného územia
		Zastavané plochy
		Zberné komunikácie funkč. triedy B1, B2
		Zberné komunikácie funkč. triedy B3
		Obslužné komunikácie funkč. triedy C2, C3
II/537	II/537	Číslo cesty
MK	MK	Označenie miestnej komunikácie
MZ8,5/50	MZ8,5/50	Kategória komunikácie
		Hlavné pešie komunikácie funkč. triedy D1, D3
		Doplnkové pešie komunikácie funkč. triedy D3
		Rekreačné chodníky
		Turistické chodníky
		Cyklistická magistrála funkč. triedy D2
		Plochy železníc
		Železničné trate III. kategórie
183		Číslo železničnej trate
AS	AS	Autobusová stanica
žs	žs	Železničná stanica
		Heliport
P	P	Sústredené verejné parkovacie plochy
		Sústredené verejné parkovacie plochy - podzemné
PD	PD	Parkovací dom
		Sústredené garážové plochy
čSPH	čSPH	Čerpacia stanica pohonných hmôt
		Ochranné pásmo cest a železničných tráť
		Lanové dráhy a lyžiarske vleky
		Obrys priestorov lyžiarskych zjazdových tratí
		Obrys priestorov lyžiarskych zjazdových tratí - územná rezerva
		Poprad - Starý Smokovec
		zrušenie návrhu UPN

podklad:




ÚZEMNÝ PLÁN MESTA VYSOKÉ TATRY

v znení Zmien a doplnkov 2011/1, 2011/2, 2012/1, 2013/1, 2014/1, 2014/2, 2015/1 a 2016/1

názov výkresu:

5A. VEREJNÉ DOPRAVNÉ VYBAVENIE

M 1:5000

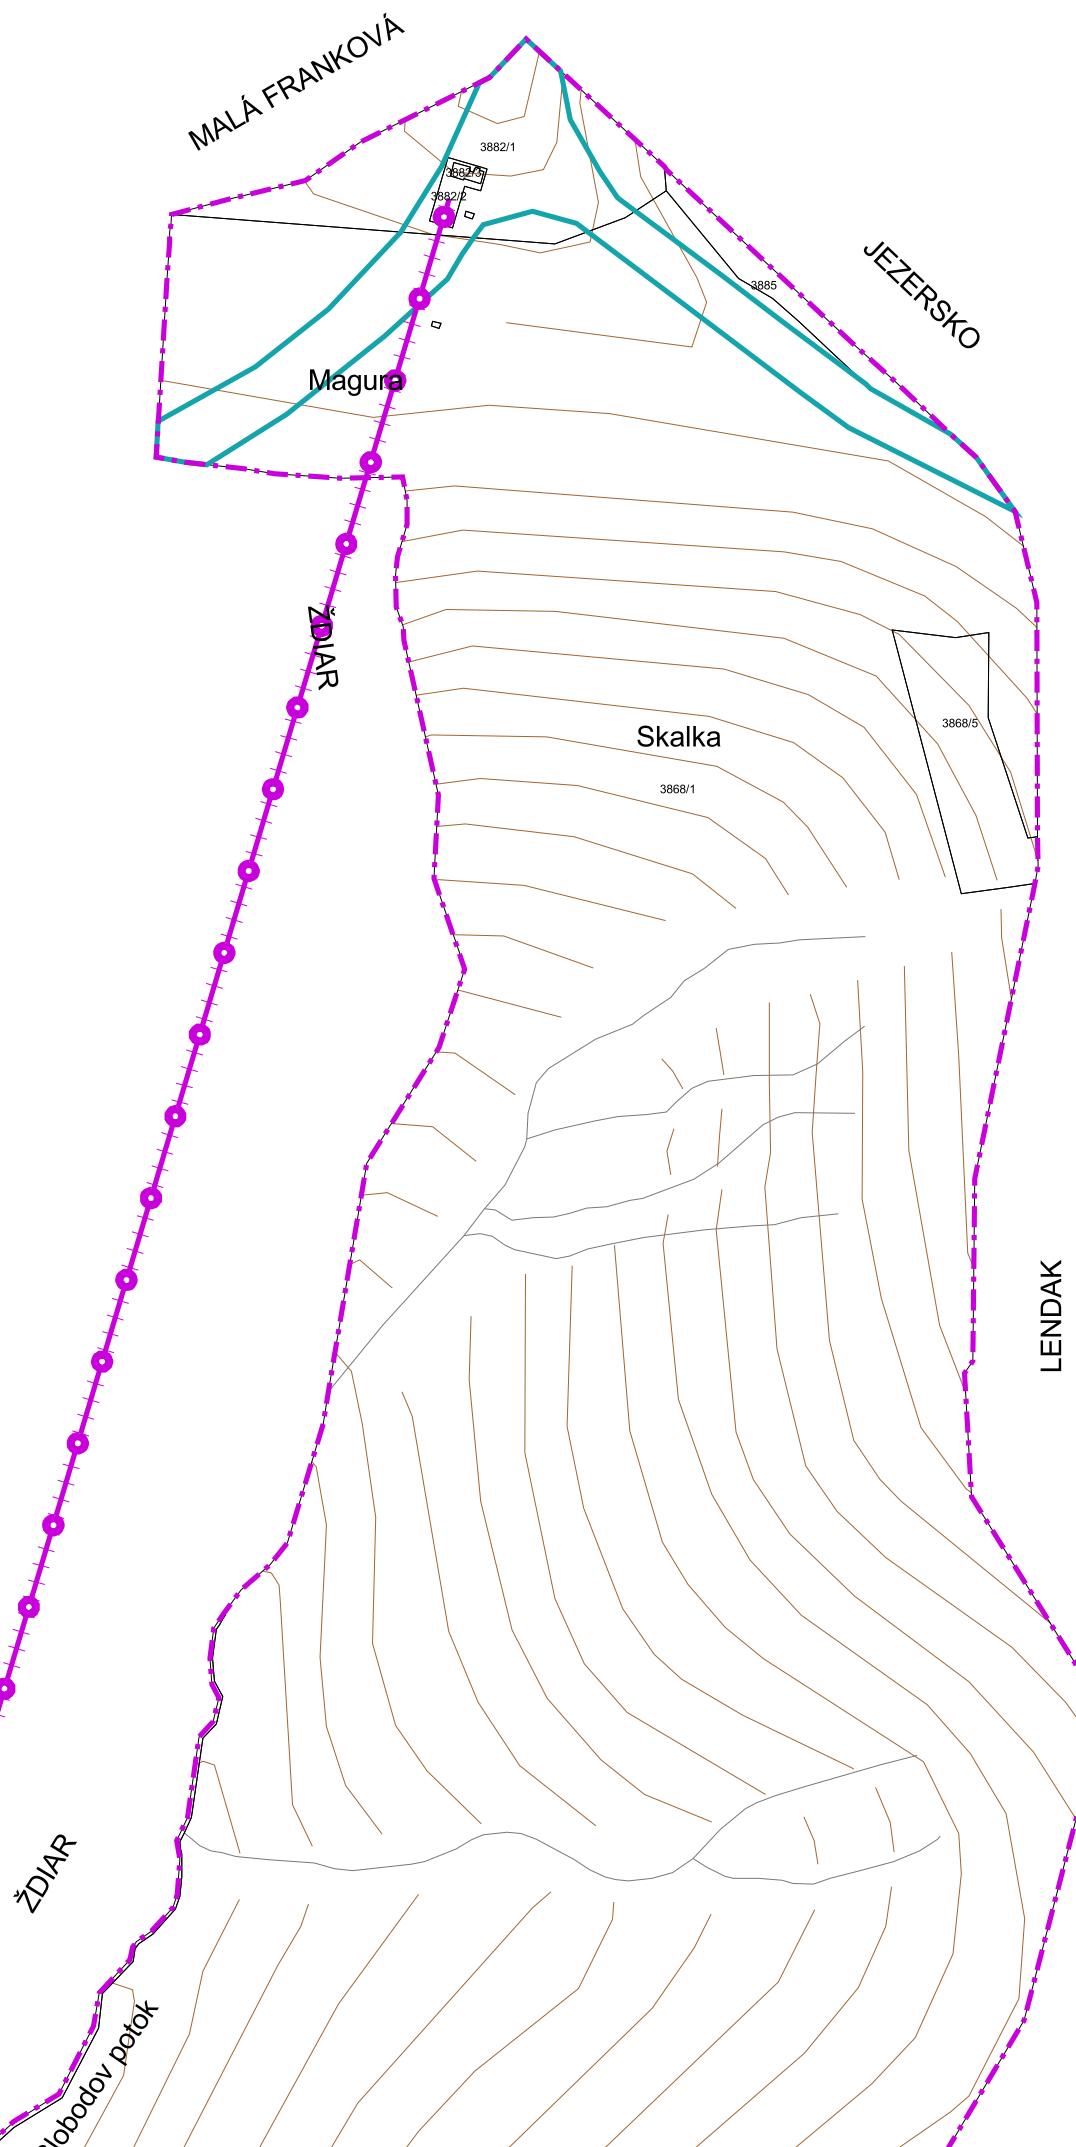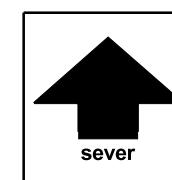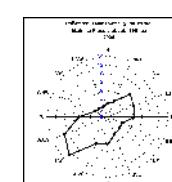





ZMENY A DOPLNKY ÚZEMNÉHO PLÁNU MESTA VYSOKÉ TATRY

č. 9/2021

lokalita A55

 Prvky a línie na zrušenie

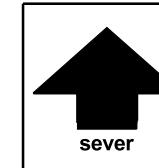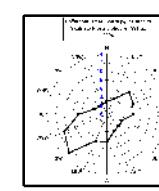


názov výkresu	ZMENY A DOPLNKY ÚZEMNÉHO PLÁNU MESTA VYSOKÉ TATRY VEREJNÉ DOPRAVNÉ VYBAVENIE	číslo výkresu 5A.
	AUREX s.r.o.-architektúra, urbanizmus, ekológia, informatika Ľubľanská 1, 831 02 Bratislava	rok vypracovania 2021
hlavný riešiteľ: AUREX s.r.o. - Ing. arch. Michal Chudík	zodpovedný riešiteľ: AUREX s.r.o. - Ing. arch. Lenka Stankovská	mierka 1 : 5 000



ZMENY A DOPLNKY ÚZEMNÉHO PLÁNU MESTA VYSOKÉ TATRY

č. 9/2021

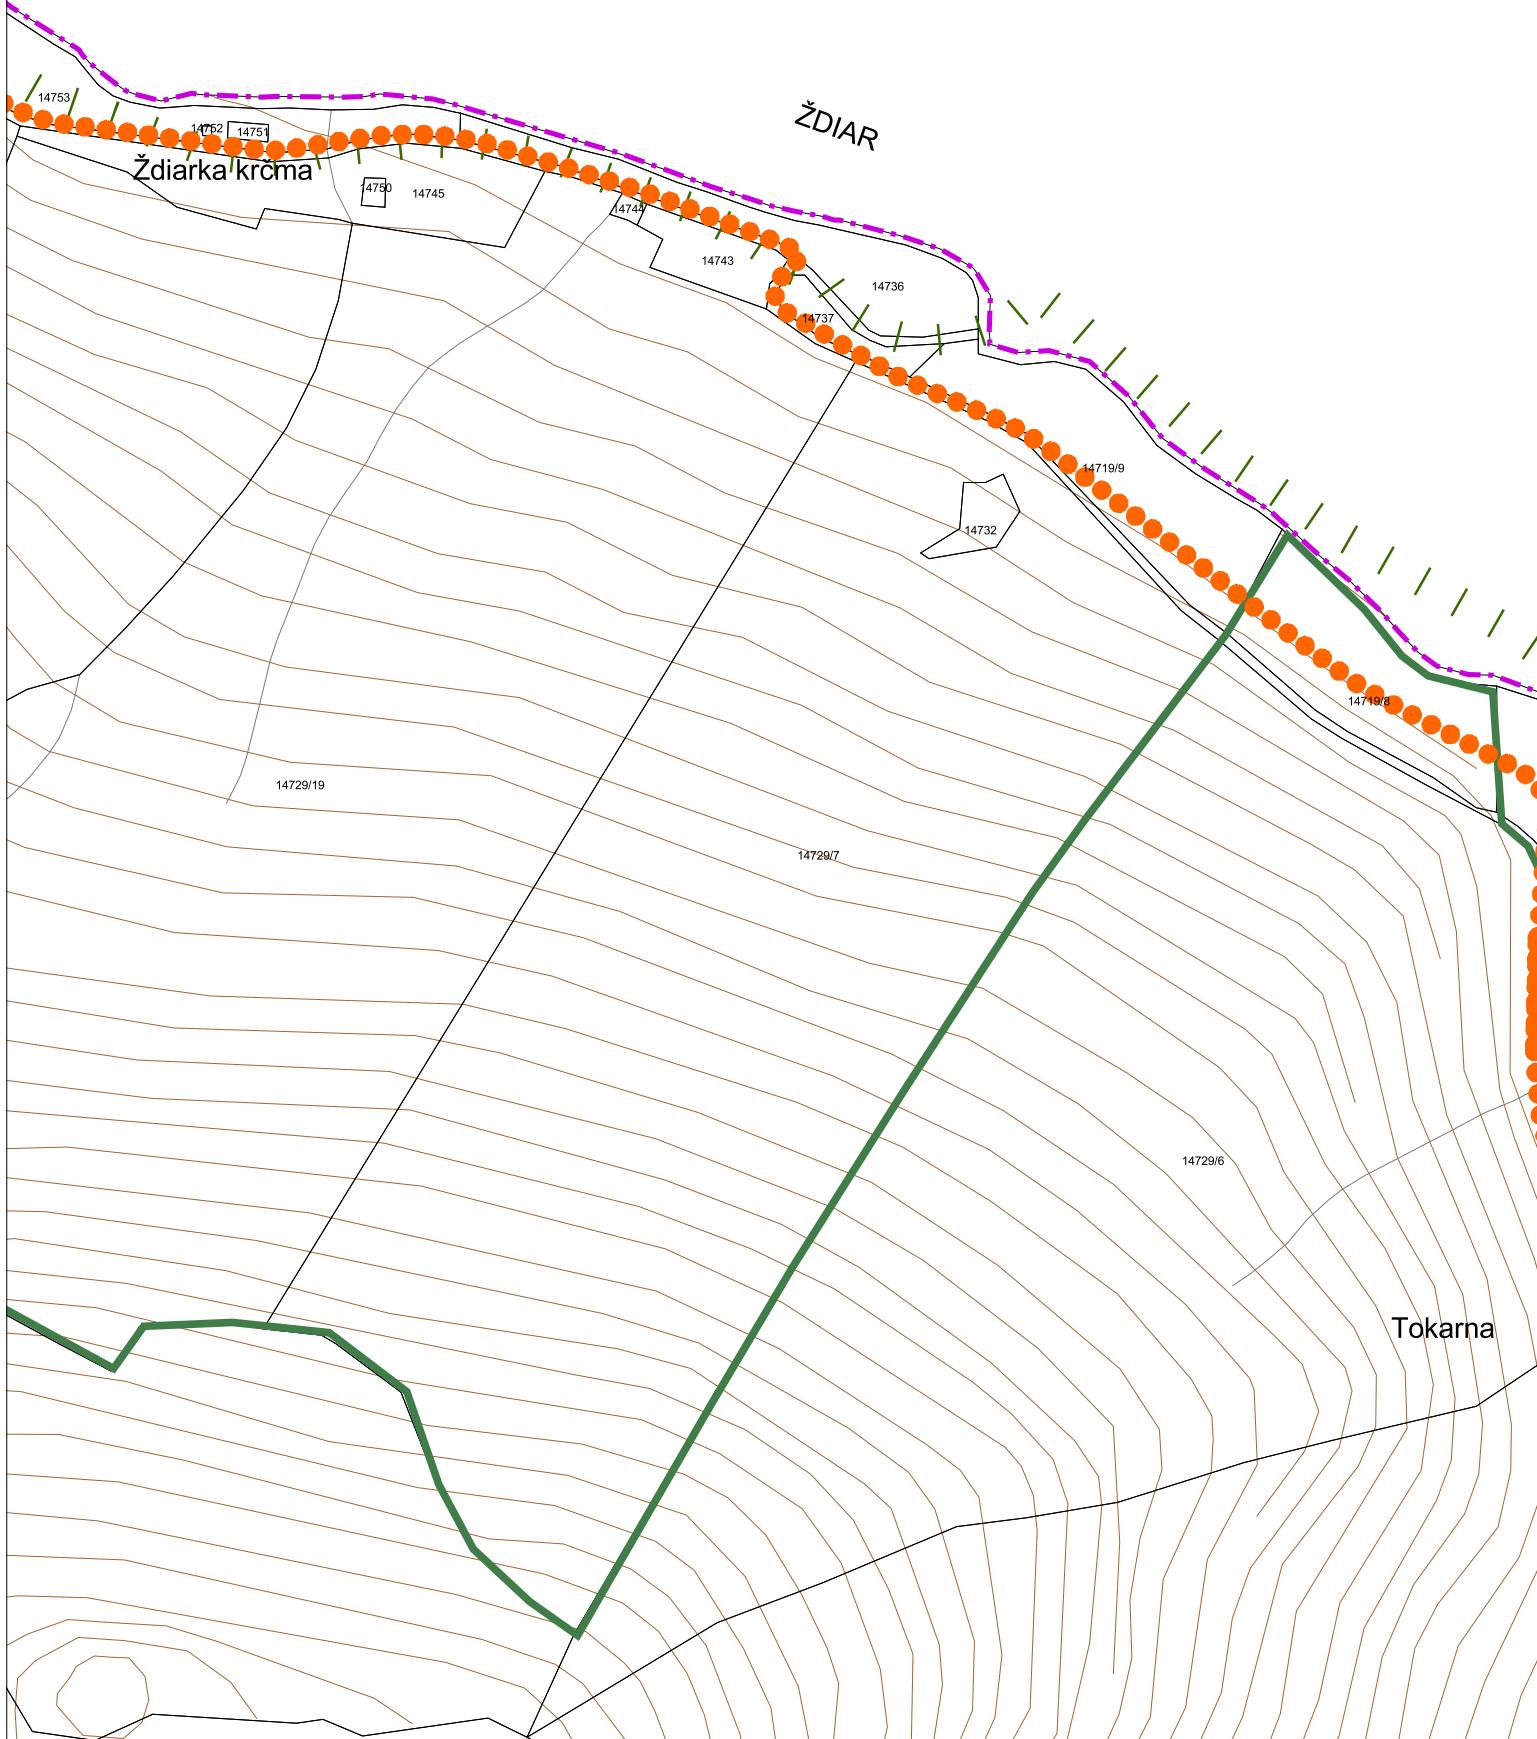

Legenda

stav	návrh	
		Hranica katastrálneho územia
		Hranica zastavaného územia
		Zastavané plochy
		Zberné komunikácie funkč. triedy B1, B2
		Zberné komunikácie funkč. triedy B3
		Obslužné komunikácie funkč. triedy C2, C3
II/537	II/537	Číslo cesty
MK	MK	Označenie miestnej komunikácie
MZ8,5/50	MZ8,5/50	Kategória komunikácie
		Hlavné pešie komunikácie funkč. triedy D1, D3
		Doplnkové pešie komunikácie funkč. triedy D3
		Rekreačné chodníky
		Turistické chodníky
		Cyklistická magistrála funkč. triedy D2
		Plochy železníc
		Železničné trate III. kategórie
183		Číslo železničnej trate
AS	AS	Autobusová stanica
žs	žs	Železničná stanica
		Heliport
P	P	Sústredené verejné parkovacie plochy
		Sústredené verejné parkovacie plochy - podzemné
PD	PD	Parkovací dom
		Sústredené garážové plochy
čSPH	čSPH	Čerpacia stanica pohonných hmôt
		Ochranné pásmo cest a železničných tráť
		Lanové dráhy a lyžiarske vleky
		Obrys priestorov lyžiarskych zjazdových tratí
		Obrys priestorov lyžiarskych zjazdových tratí - územná rezerva
		Cyklistický chodník funkčnej triedy D2
		Poprad - Starý Smokovec
		Cyklistická magistrála funkčnej triedy D2
		zrušenie návrhu UPN



podklad:

ÚZEMNÝ PLÁN MESTA VYSOKÉ TATRY


v znení Zmen a doplnkov 2011/1, 2011/2, 2012/1, 2013/1, 2014/1, 2014/2, 2015/1 a 2016/1

názov výkresu:

5A. VEREJNÉ DOPRAVNÉ VYBAVENIE

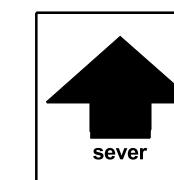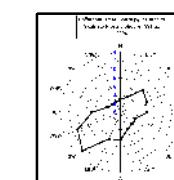

M 1:5000


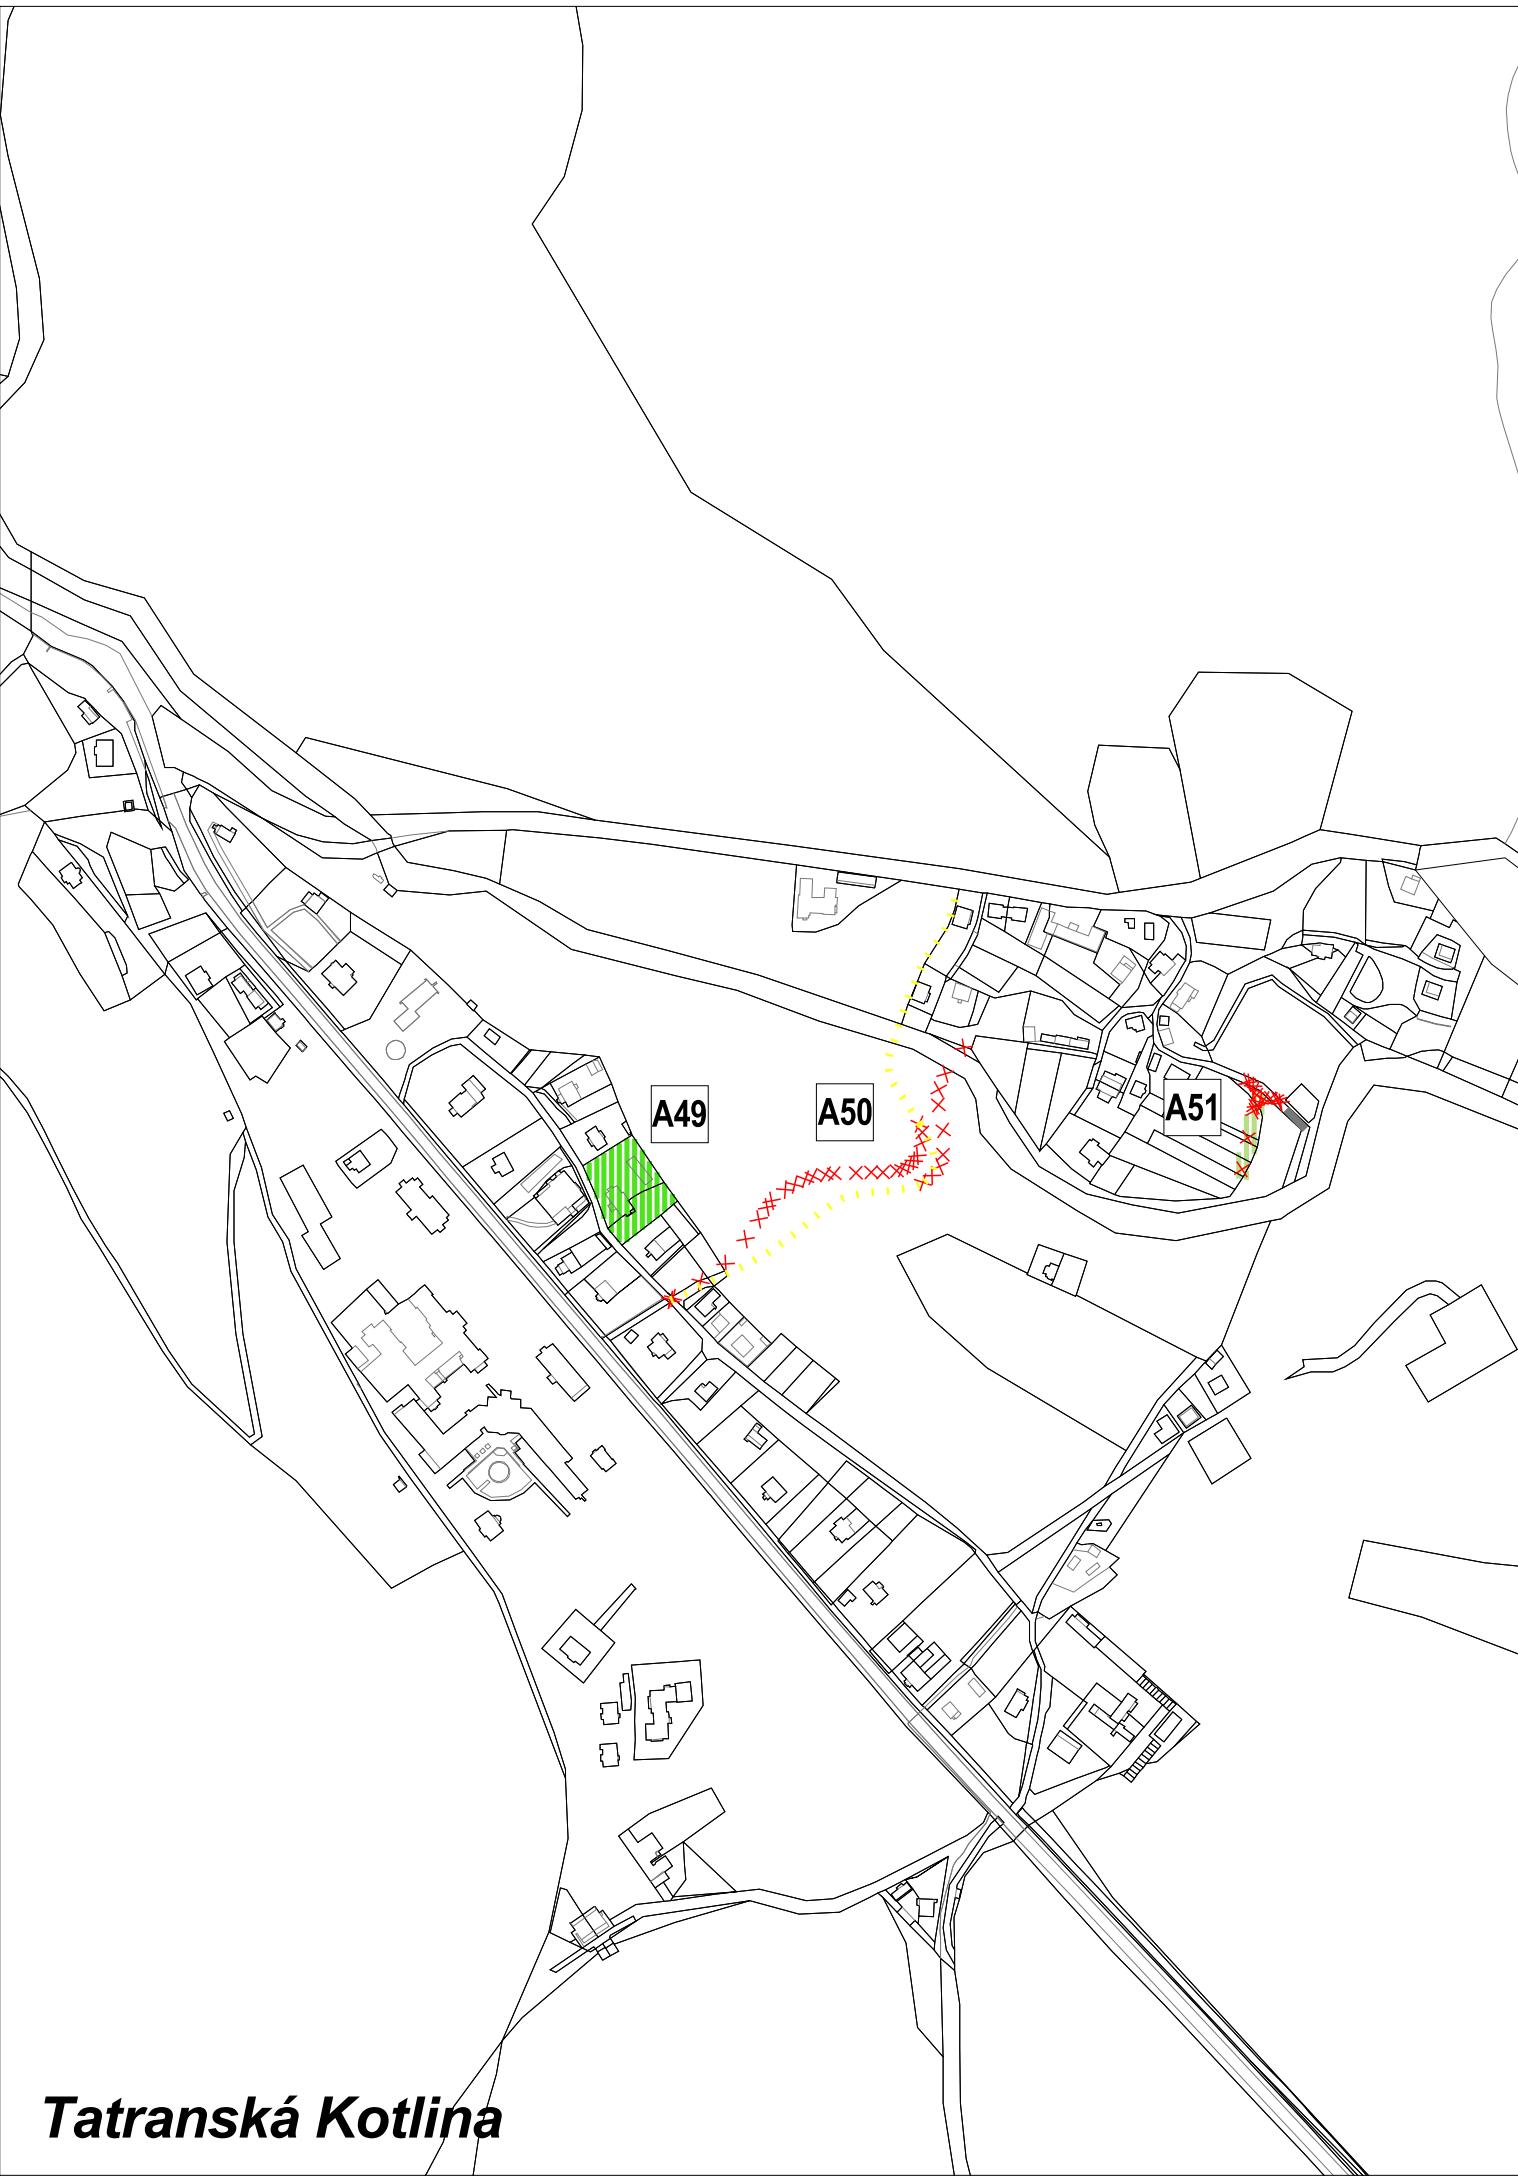


ZMENY A DOPLNKY ÚZEMNÉHO PLÁNU MESTA VYSOKÉ TATRY

č. 9/2021

lokality A49, A50 a A51

Prvky a línie na zrušenie

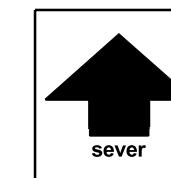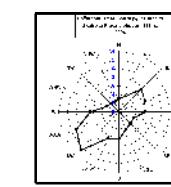

názov výkresu	ZMENY A DOPLNKY ÚZEMNÉHO PLÁNU MESTA VYSOKÉ TATRY	číslo výkresu
	NÁVRH SÍDELNEJ A KRAJINNEJ ZELENE	7A.
	AUREX s.r.o.-architektúra, urbanizmus, ekológia, informatika Ľubľanská 1, 831 02 Bratislava	rok vypracovania 2021
sever	zodpovedný riešiteľ: AUREX, s.r.o. - Ing. arch. Lenka Stankovská	mierka 1 : 5 000



ZMENY A DOPLNKY ÚZEMNÉHO PLÁNU MESTA **VYSOKÉ TATRY** č. 9/2021

č. 9/2021

Legenda

podklad


ÚZEMNÝ PLÁN MESTA VYSOKÉ TATRY

v znení Zmien a doplnkov 2011/1, 2011/2, 2012/1, 2013/1, 2014/1, 2014/2, 2015/1 a 2016/1

názov výkresu

7A. NÁVRH SÍDELNEJ A KRAJINNEJ ZELENE

M 1:5000

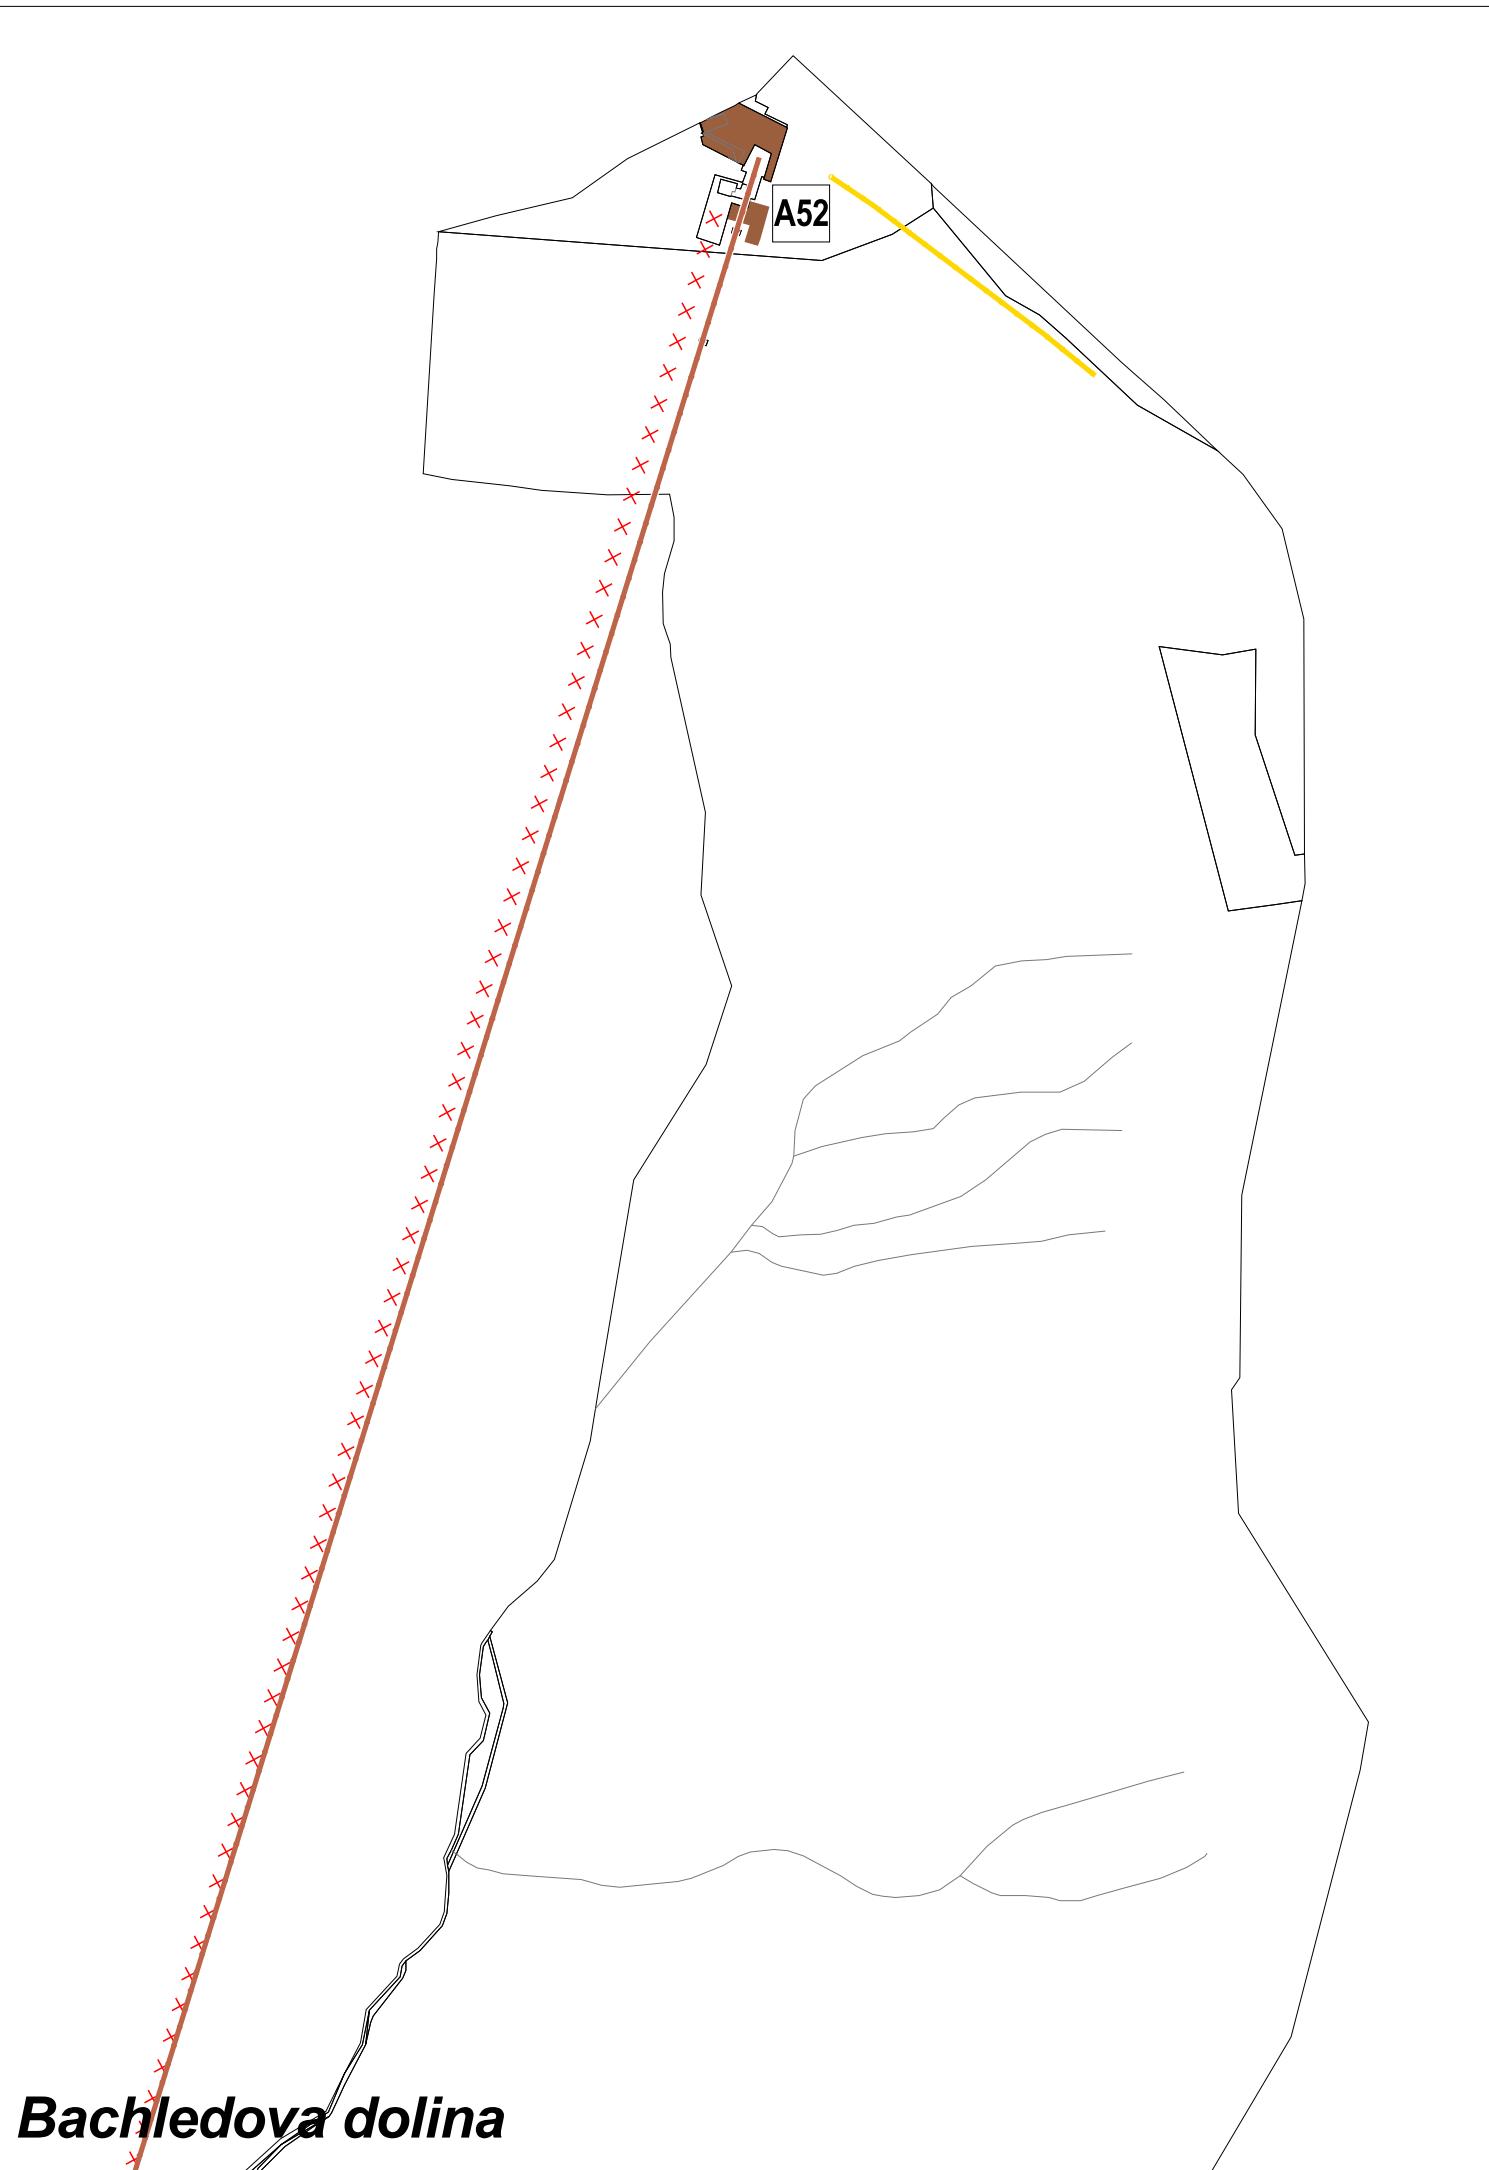



ZMENY A DOPLNKY ÚZEMNÉHO PLÁNU MESTA VYSOKÉ TATRY

č. 9/2021



lokalita A52



Prvky a línie na zrušenie

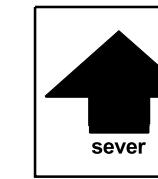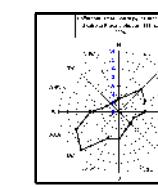

názov výkresu	ZMENY A DOPLNKY ÚZEMNÉHO PLÁNU MESTA VYSOKÉ TATRY	číslo výkresu
	NÁVRH SÍDELNEJ A KRAJINNEJ ZELENE	7A.
	AUREX s.r.o.-architektúra, urbanizmus, ekológia, informatika Ľubľanská 1, 831 02 Bratislava	rok vypracovania 2021
hlavný riešiteľ: AUREX, s.r.o. - Ing. arch. Michal Chudík	zodpovedný riešiteľ: AUREX, s.r.o. - Ing. arch. Lenka Stankovská	mierka 1 : 5 000

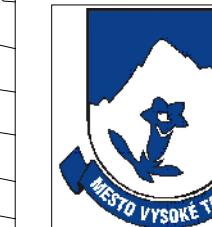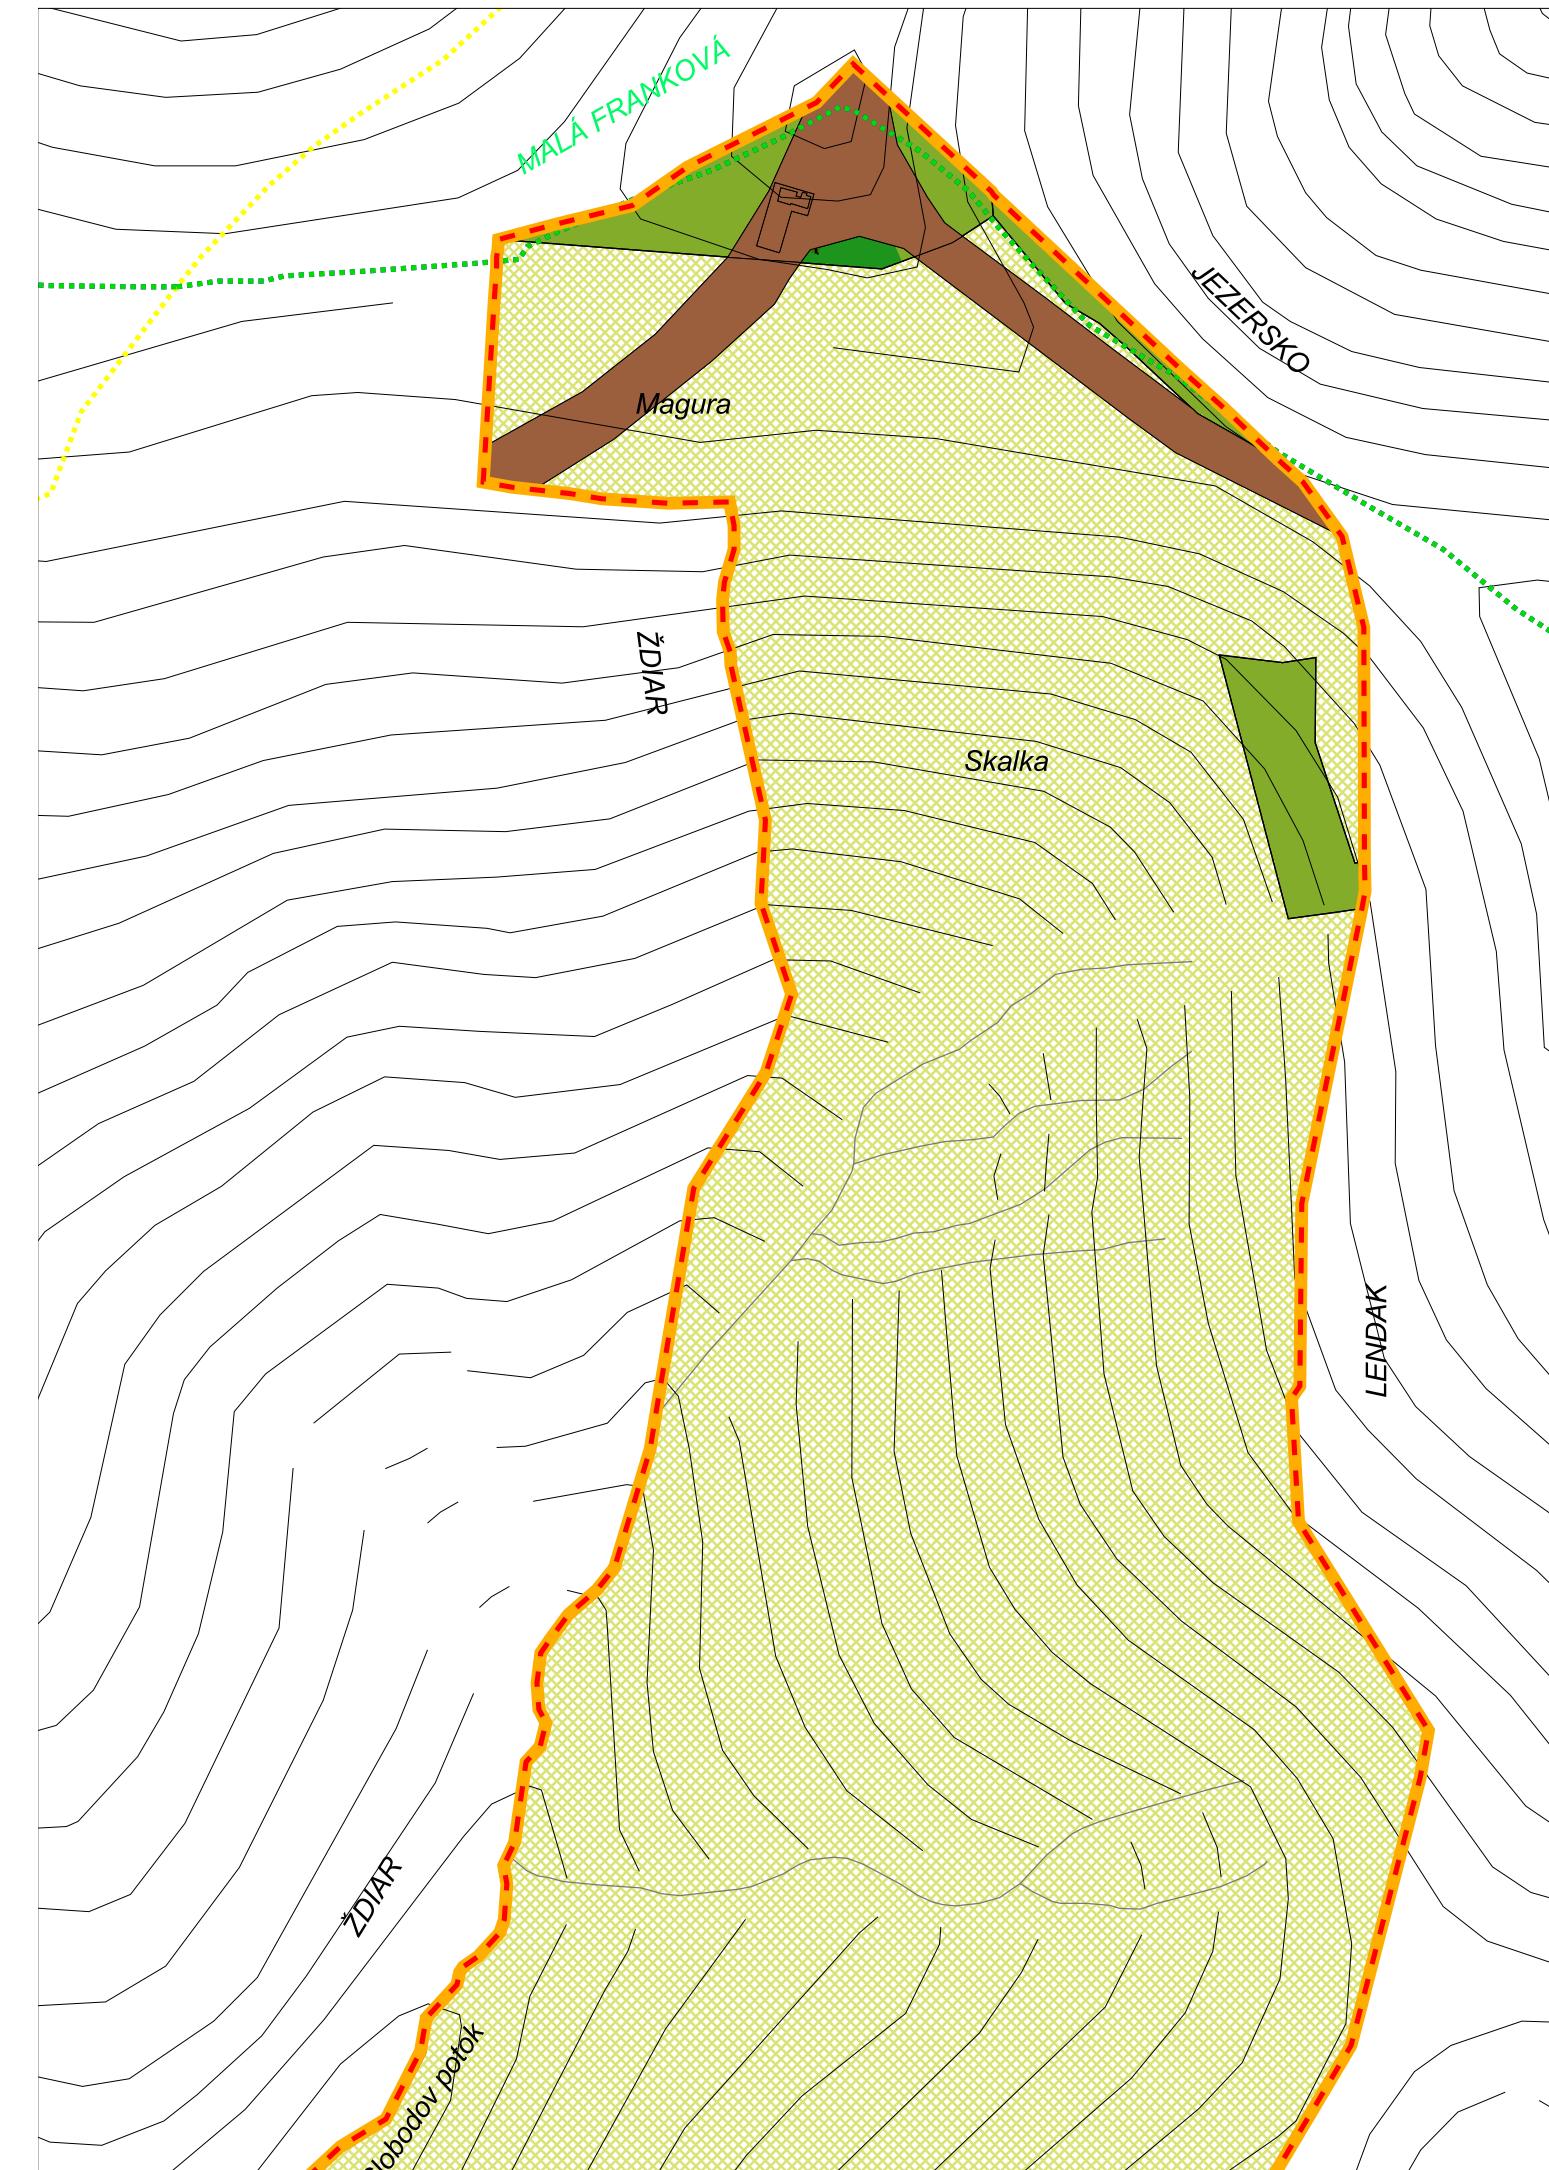

ZMENY A DOPLNKY ÚZEMNÉHO PLÁNU MESTA VYSOKÉ TATRY

č. 9/2021

Legenda

Legenda

	stav	návrh		stav	návrh	
Hranica riešeného územia		Les osobitného určenia - rekreačný les				Komunikácie a spev. plochy
Hranica katastrálneho územia		Ochranný les				
Hranica zastavaného územia - stav		Hospodársky les				
Hranica zastavaného územia - návrh		Trvalé trávne porasty				
Hranica kúpeľného územia		Trvalé trávne porasty				
Hranica pamiatkovej zóny		Súkromná zeleň				Doprava
Objekty zapísané v ÚZPF		Záhrady				Hlavné dopravné ľahy
Pamätičnosti mesta Vysoké Tatry		Vyhradená zeleň				Tunel
Významné pohľadové línie v Pamiatkovej zóne		Botanická záhrada				Vedľajšie dopravné ľahy
		Cintorín				TEŽ - návrh
		Zeleň rekreačných a liečebných areálov				TEŽ - stav
		Zeleň prevádzkových areálov				Železníčná trať
						Pozemná lanovka
						Cyklistické trasy
						Osobné horské dopravné zariadenie
						Lyžiarsky vlek
						Pešie a cyklistické trasy
						Hlavné vnútorné pešie a cyklistické trasy
						Rekreačný chodník
						Rekreačný chodník - alternatíva
						Turistický chodník
						Podtatranská magistrála - výhľad
						Ochranné páisma
						Ochranné pásmo vodného toku
						Ochranné pásmo cintorína
						Ochranné pásmo VTL plynu



podklad:

ÚZEMNÝ PLÁN MESTA VYSOKÉ TATRY


v znení Zmien a doplnkov 2011/1, 2011/2, 2012/1, 2013/1, 2014/1, 2014/2, 2015/1 a 2016/1


názov výkresu:

7A. NÁVRH SÍDELNEJ A KRAJINNEJ ZELENE

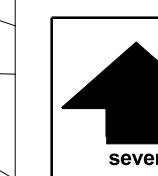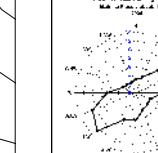

M 1:5000

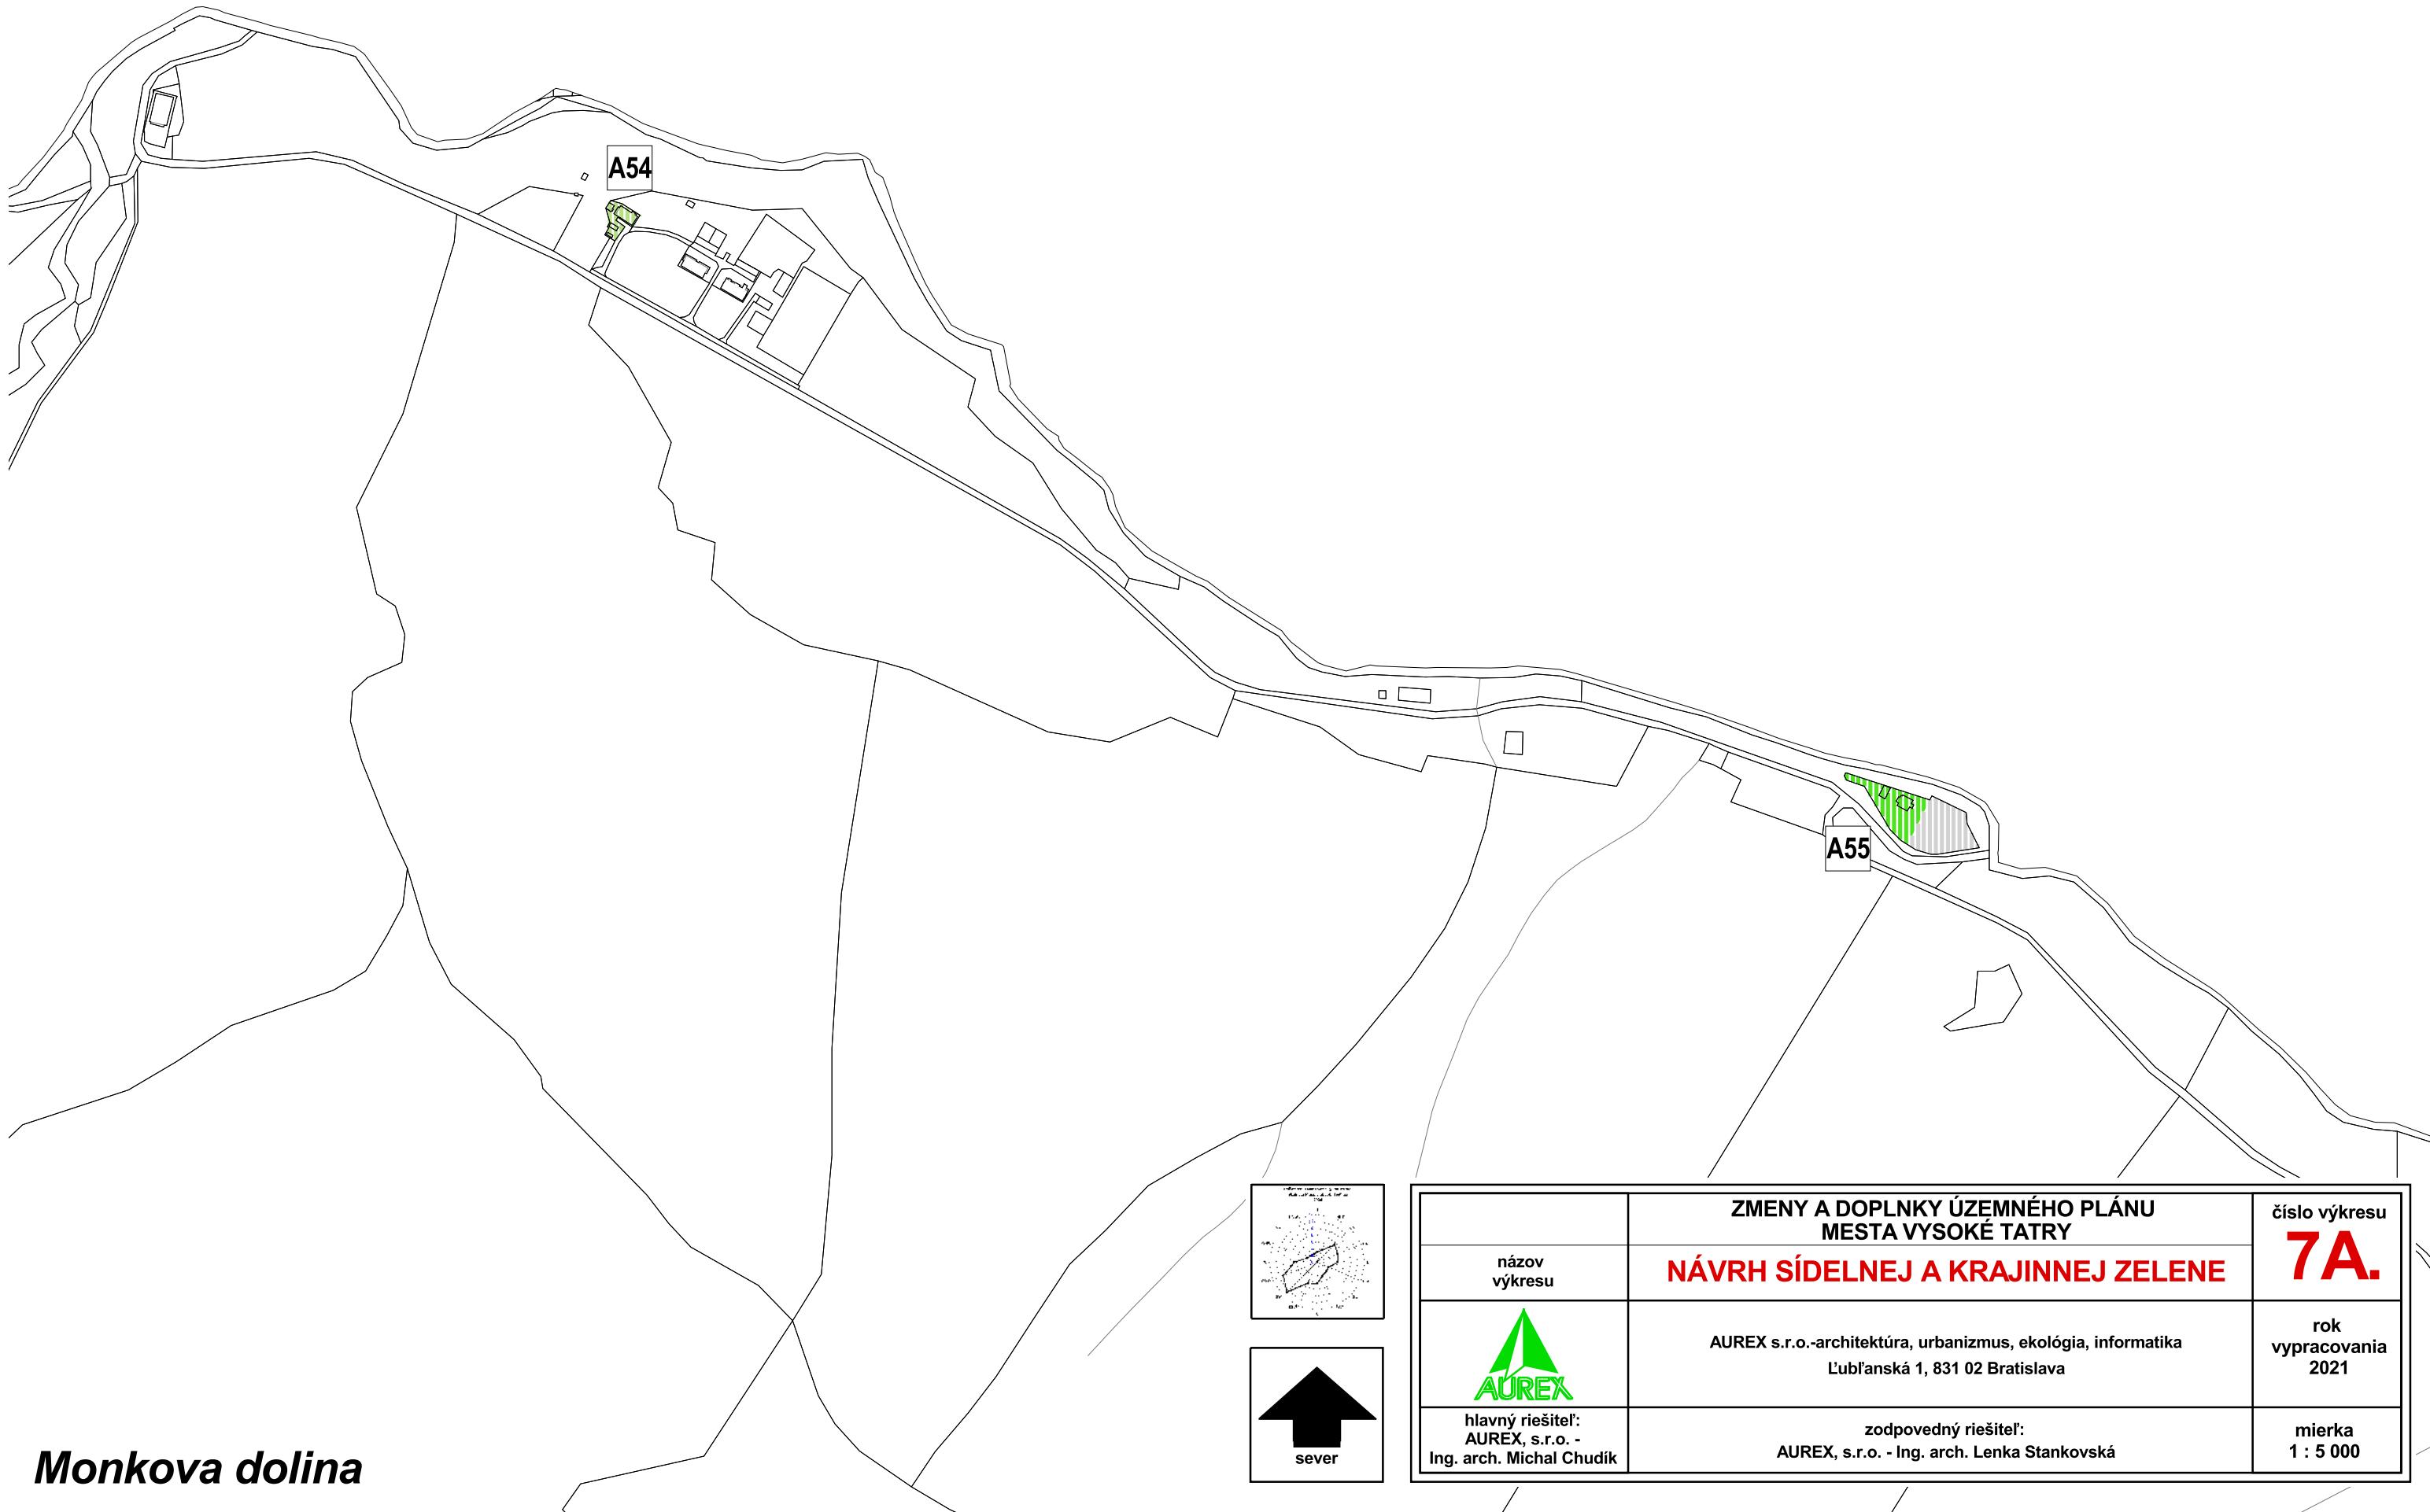

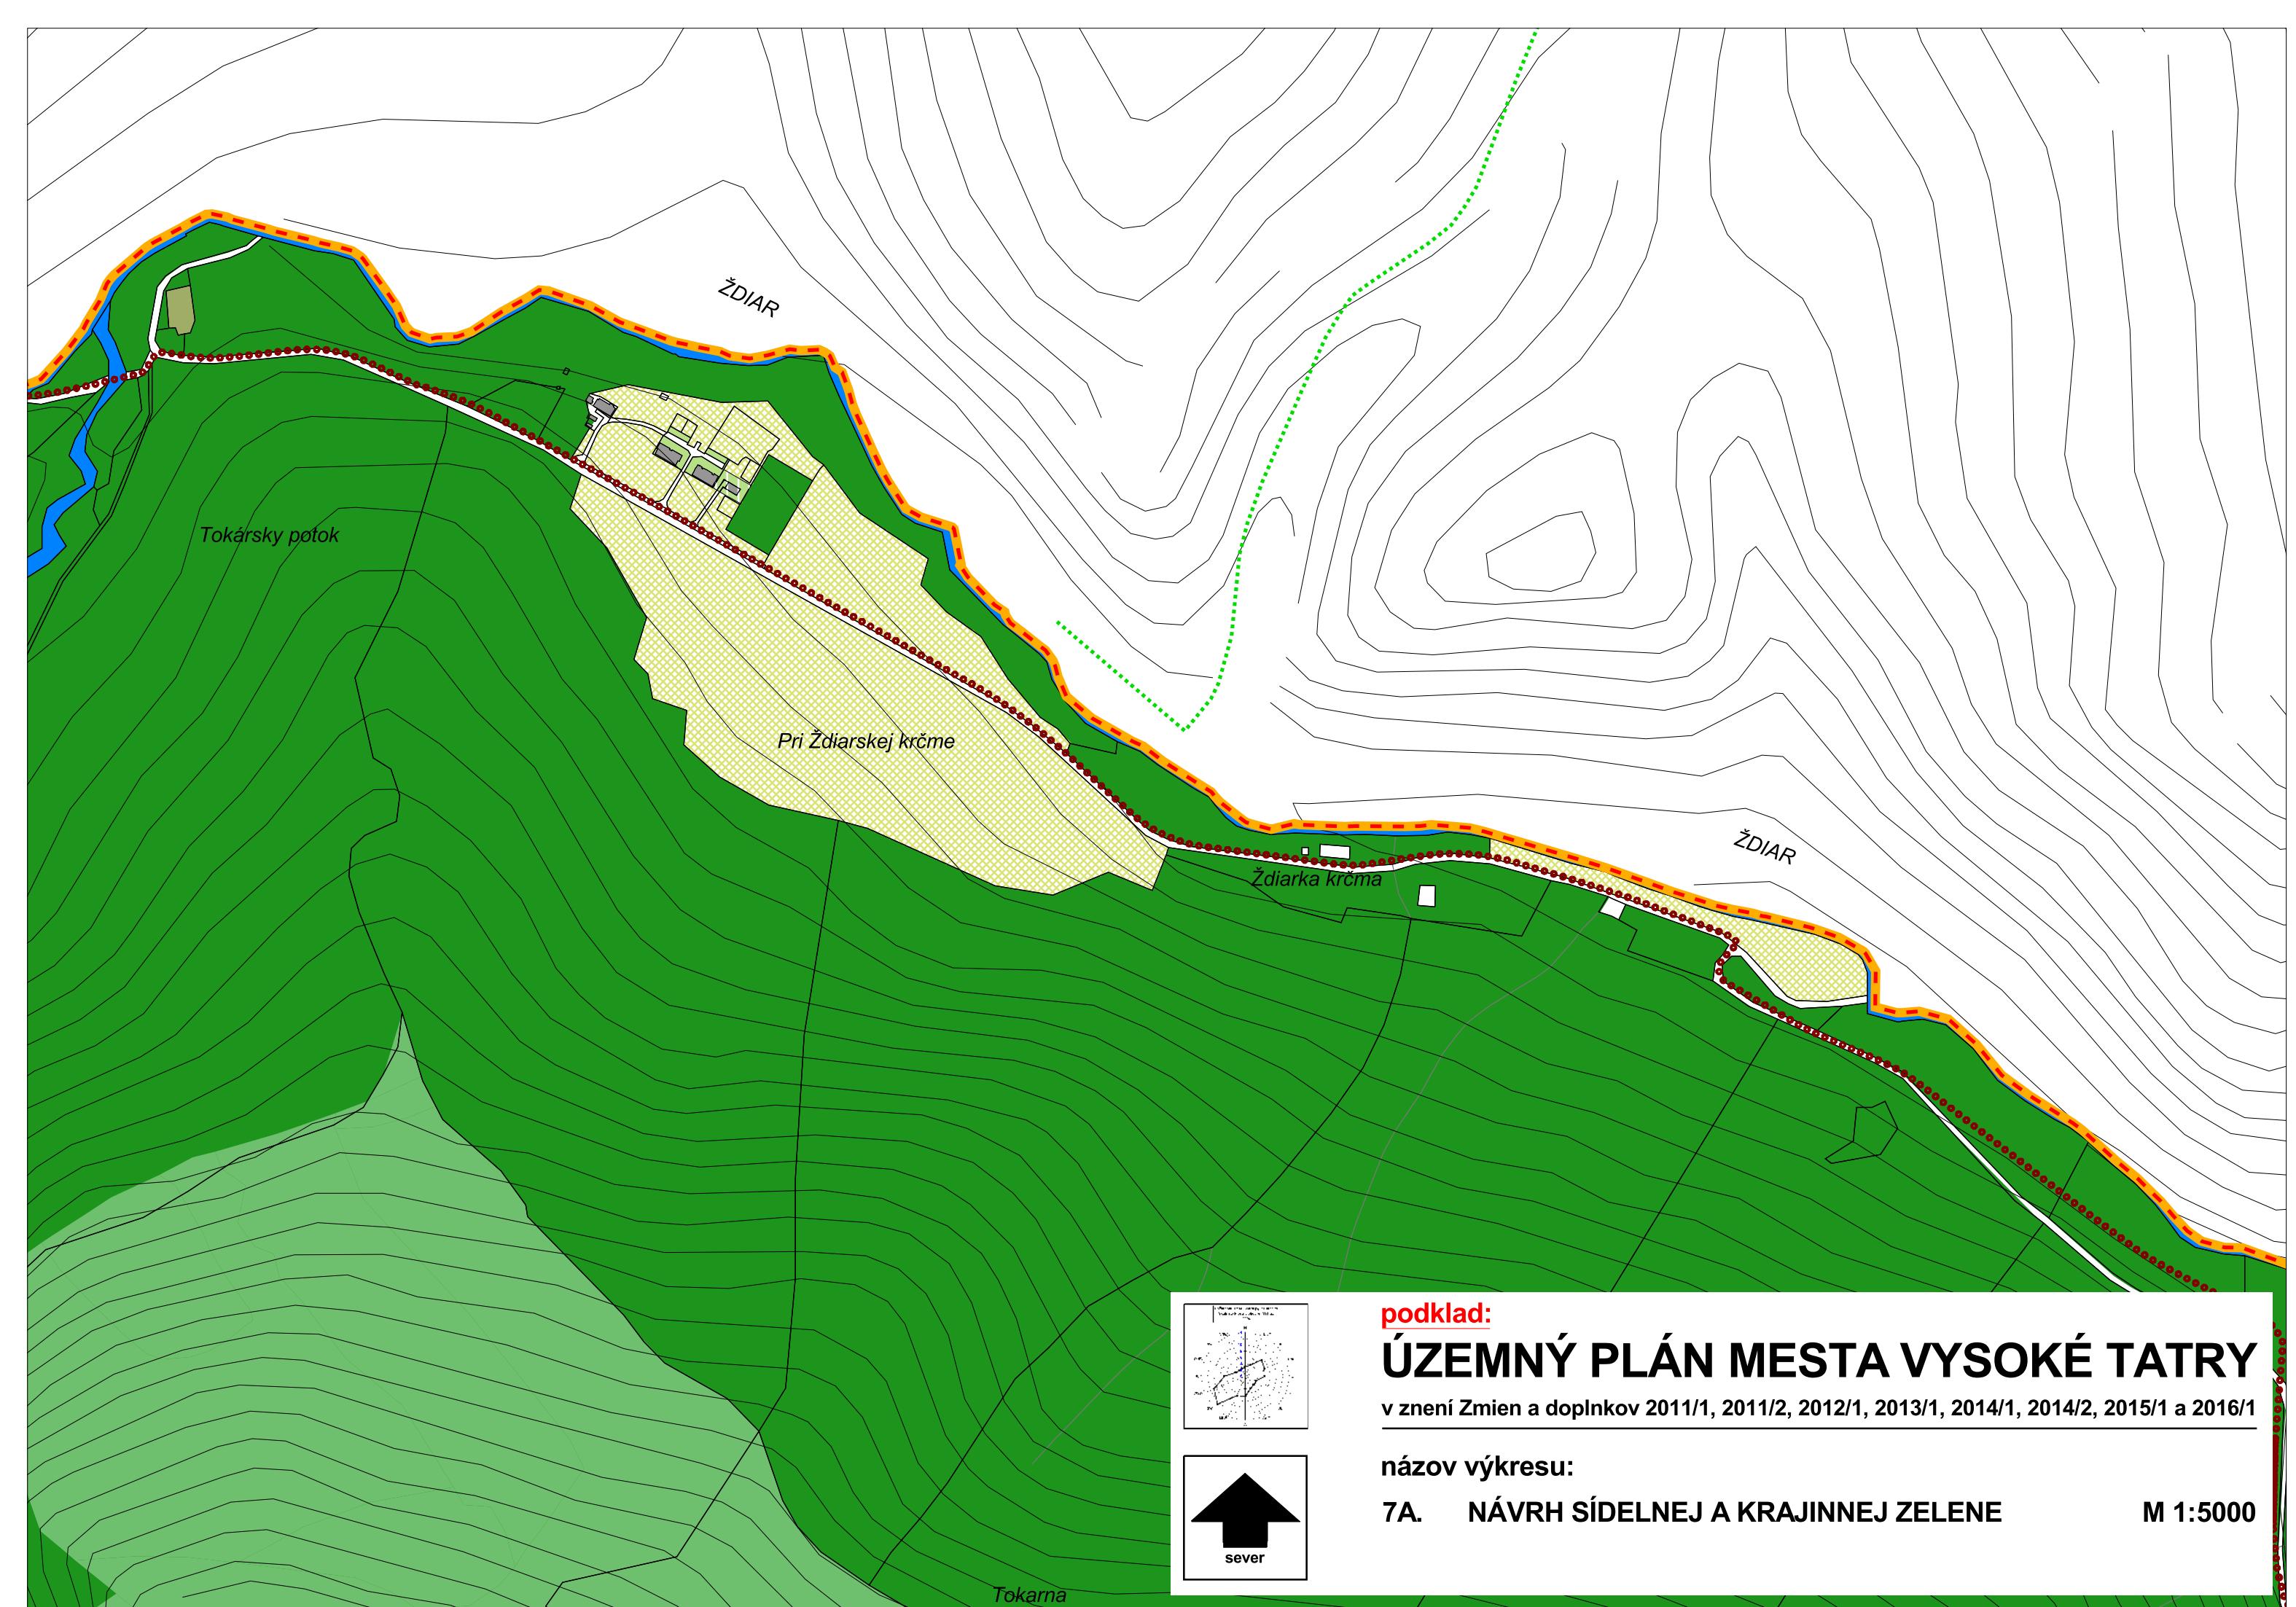

podklad:



ÚZEMNÝ PLÁN MESTA VYSOKÉ TATRY

v znení Zmien a doplnkov 2011/1, 2011/2, 2012/1, 2013/1, 2014/1, 2014/2, 2015/1 a 2016/1

názov výkresu:

7A. NÁVRH SÍDELNEJ A KRAJINNEJ ZELENE

M 1:5000

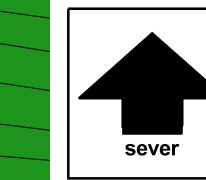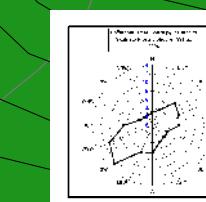





ZMENY A DOPLNKY ÚZEMNÉHO PLÁNU MESTA VYSOKÉ TATRY

č. 9/2021



Prvky a línie na zrušenie

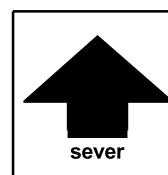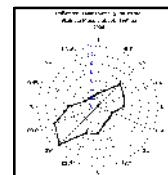

názov výkresu	ZMENY A DOPLNKY ÚZEMNÉHO PLÁNU MESTA VYSOKÉ TATRY	číslo výkresu
	NÁVRH SÍDELNEJ A KRAJINNEJ ZELENE	7A.
	AUREX s.r.o.-architektúra, urbanizmus, ekológia, informatika Ľubľanská 1, 831 02 Bratislava	rok vypracovania 2021
hlavný riešiteľ: AUREX, s.r.o. - Ing. arch. Michal Chudík	zodpovedný riešiteľ: AUREX, s.r.o. - Ing. arch. Lenka Stankovská	mierka 1 : 5 000



ZMENY A DOPLNKY ÚZEMNÉHO PLÁNU MESTA VYSOKÉ TATRY

č. 9/2021


Legenda

		stav	návrh		stav	návrh	Komunikácie a spev. plochy
	Hranica riešeného územia			Les osobitného určenia - rekreačný les			Komunikácie a spevnené plochy
	Hranica katastrálneho územia			Ochranný les			
	Hranica zastavaného územia - stav			Hospodársky les			
	Hranica zastavaného územia - návrh				Trvalé trávne porasty		Doprava
	Hranica kúpeľného územia			Trvalé trávne porasty			Hlavné dopravné ľahy
	Hranica pamiatkovej zóny				Súkromná zeleň		Tunel
	Objekty zapísané v ÚZPF			Záhrady			Vedľajšie dopravné ľahy
	Pamäti hodnosti mesta Vysoké Tatry				Vyhradená zeleň		TEŽ - návrh
	Významné pohľadové línie v Pamiatkovej zóne				Botanická záhrada		TEŽ - stav
					Cintorín		Železničná trať
					Zeleň rekreačných a liečebných areálov		Pozemná lanovka
					Zeleň prevádzkových areálov		Cyklistické trasy
							Osobné horské dopravné zariadenie
							Lyžiarsky vlek
							Pešie a cyklistické trasy
							Hlavné vnútorné pešie a cyklistické trasy
							Rekreačný chodník
							Rekreačný chodník - alternatíva
							Turistický chodník
							Podtatranská magistrála - výhľad
							Ochranné pásmá
							Ochranné pásmo vodného toku
							Ochranné pásmo cintorína
							Ochranné pásmo VTL plynu

podklad:


ÚZEMNÝ PLÁN MESTA VYSOKÉ TATRY

v znení Zmen a doplnkov 2011/1, 2011/2, 2012/1, 2013/1, 2014/1, 2014/2, 2015/1 a 2016/1

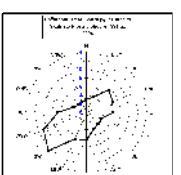

názov výkresu:

7A. NÁVRH SÍDELNEJ A KRAJINNEJ ZELENE

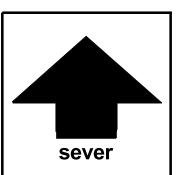



M 1:5000





ZMENY A DOPLNKY ÚZEMNÉHO PLÁNU MESTA VYSOKÉ TATRY

č. 9/2021


lokality A50 a A51

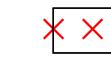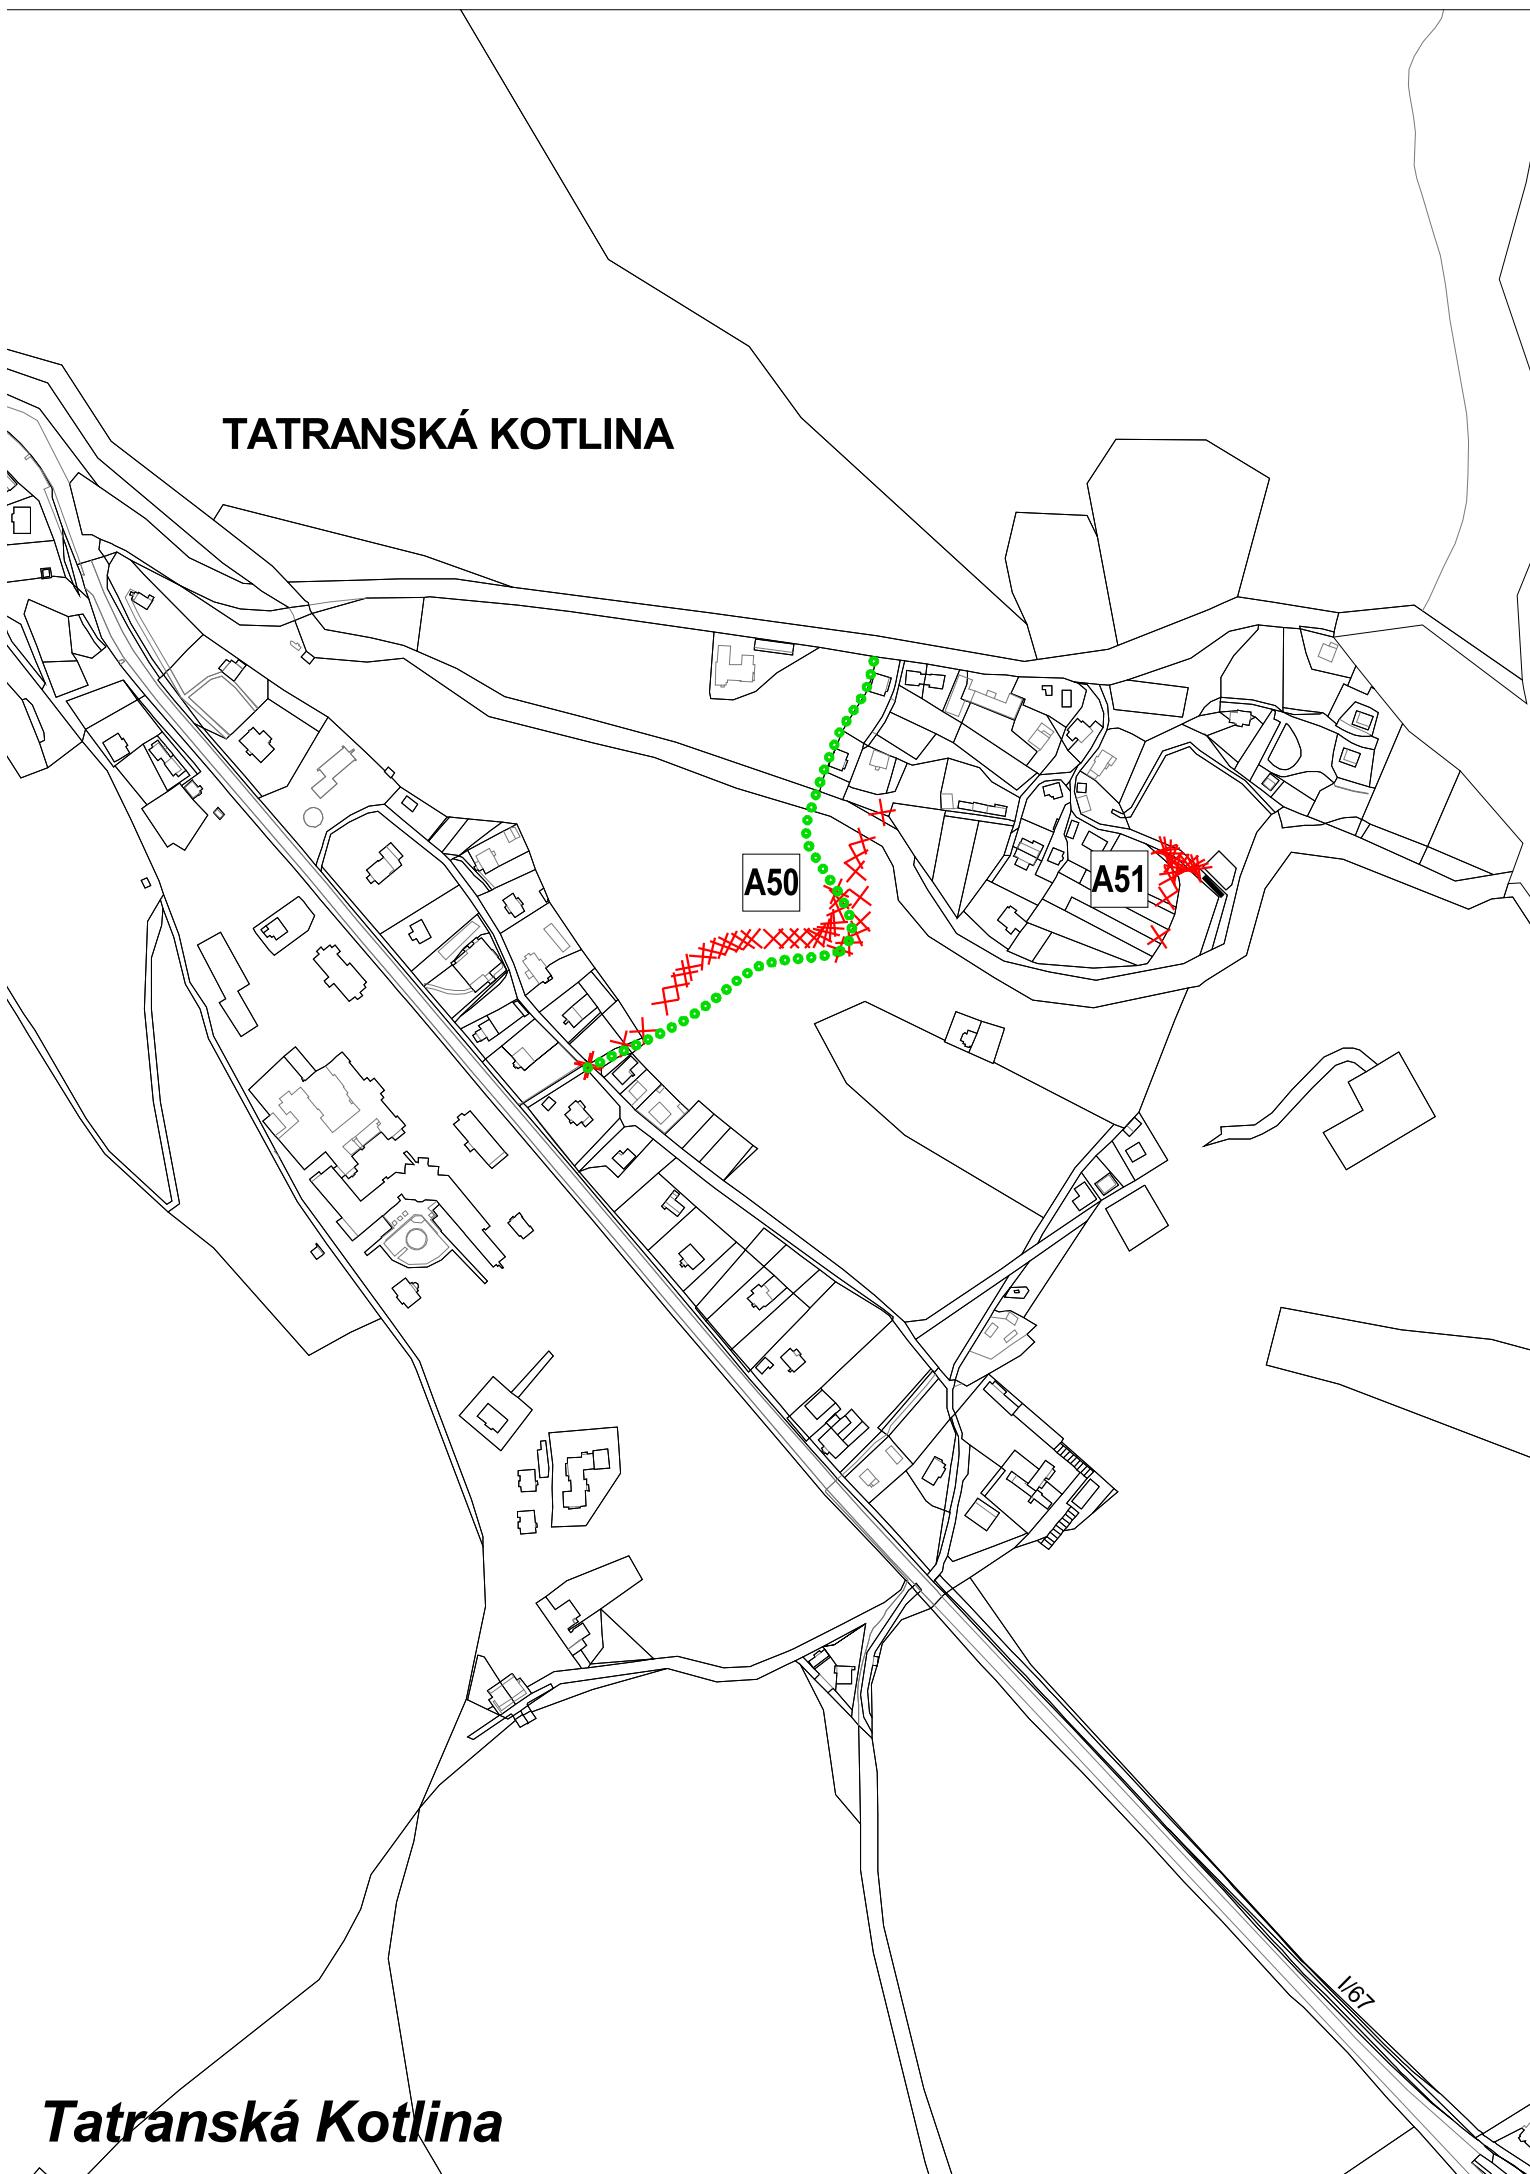

Prvky a línie na zrušenie

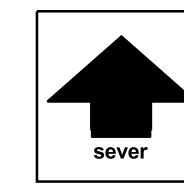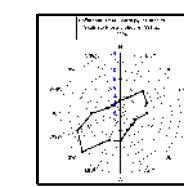

názov výkresu	ZMENY A DOPLNKY ÚZEMNÉHO PLÁNU MESTA VYSOKÉ TATRY ZÁVAZNÉ REGULATÍVY	číslo výkresu 8A.
	AUREX s.r.o.-architektúra, urbanizmus, ekológia, informatika Lubľanská 1, 831 02 Bratislava	rok vypracovania 2021
hlavný riešiteľ: AUREX s.r.o. - Ing. arch. Michal Chudík	zodpovedný riešiteľ: AUREX s.r.o. - Ing. arch. Lenka Stankovská	mierka 1 : 5 000

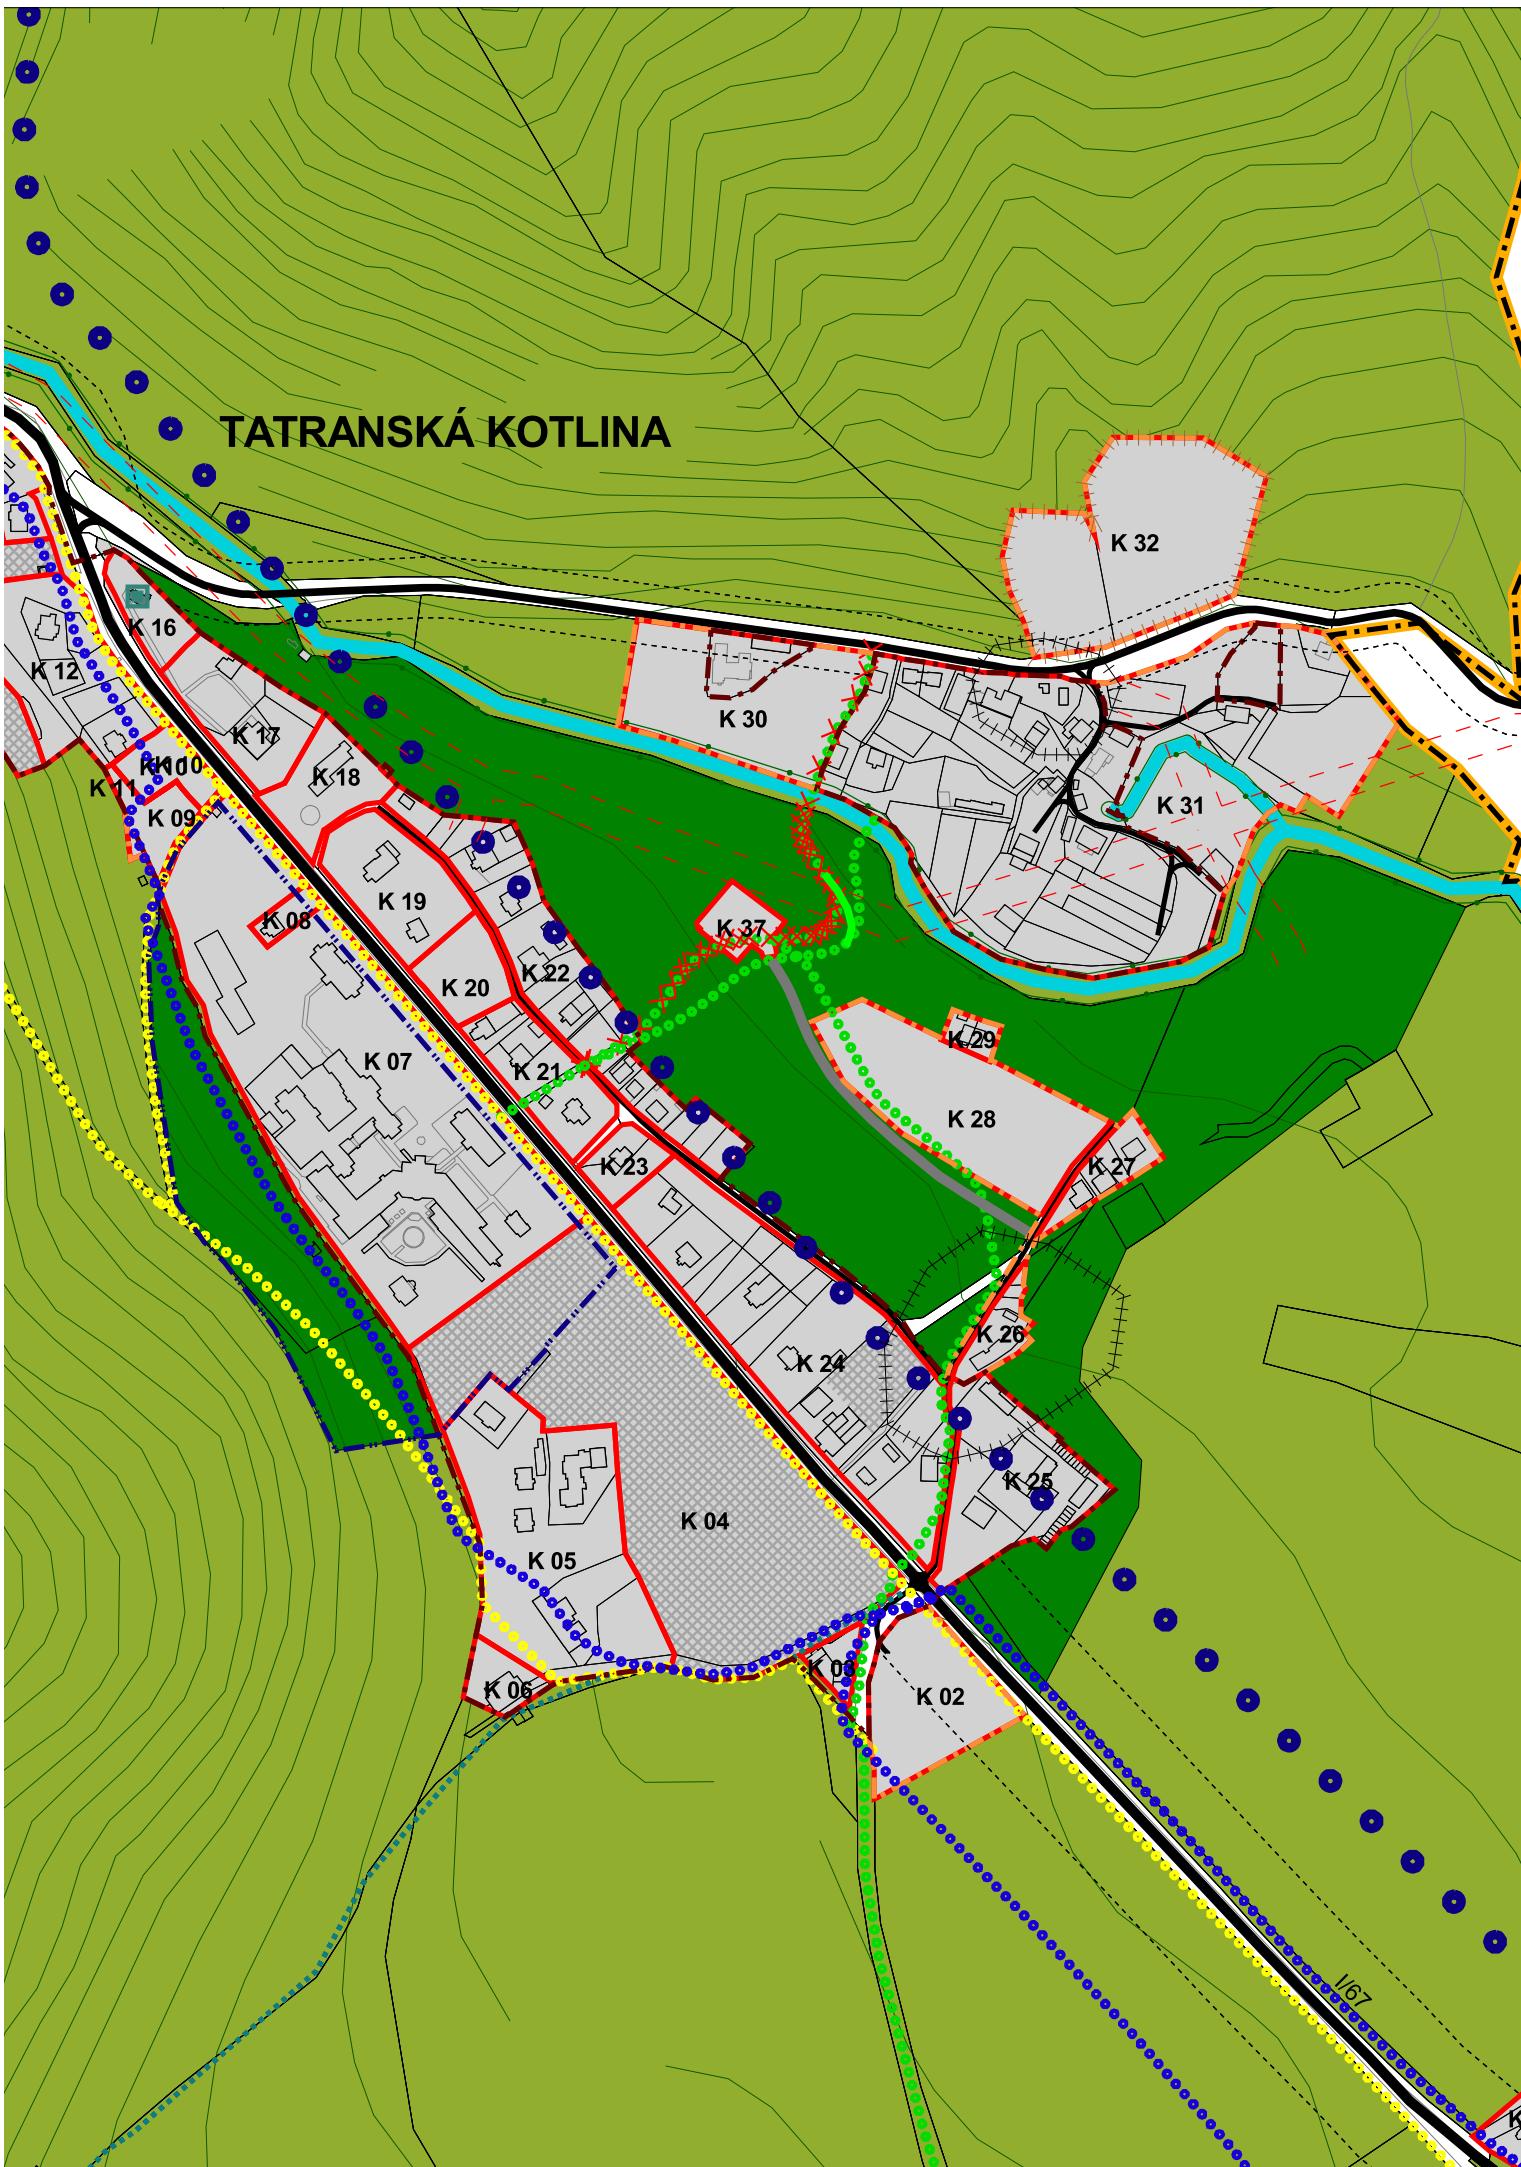

ZMENY A DOPLNKY ÚZEMNÉHO PLÁNU MESTA VYSOKÉ TATRY

č. 9/2021

Legenda

Regulácia


R 1	Poradové číslo regulačného bloku
	Vymedzenie regulačného bloku
	Nezastaviteľné plochy
	Regulačný blok - zjazdové trate
	Regulačný blok - zjazdové trate výhľad

Limity územného rozvoja

	Ochranné pásmo železníc - 60 m
	Ochranné pásmo 22 kV - 10 m
	Ochranné pásmo VTL - 20 m
	Ochranné pásmo ČOV
	Ochranné pásmo cesty - 25 m
	Ochranné pásmo vodných tokov - 10m pozdiž oboch brehov
	Ochranné pásmo cintorína
	Ochranné pásmo vodného zdroja
	Objekty zapísané v ÚZPF
	Pamätičnosti mesta Vysoké Tatry

Hranice

	Hranica kraja
	Hranica riešeného územia
	Hranica kúpeľného miesta
	Hranica katastrálneho územia
	Hranica pamiatkovej zóny
	Hranica kúpeľného územia
	Hranica zastavaného územia
	Hranica zastavaného územia - návrh
	Regulované lokality

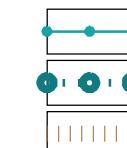


- Ochranné pásmo prír. min. zdroja 1. stupňa
- Ochranné pásmo prír. min. zdroja 2. stupňa
- Ložisko nevyhradeného nerastu

Ostatné neregulované funkčné plochy



- Rekreačný les
- Les
- Vodné toky

Doprava

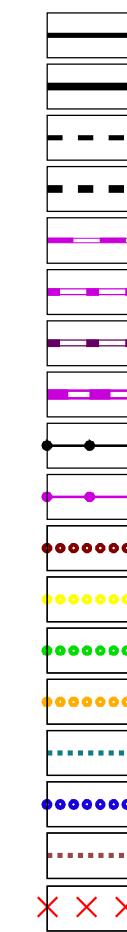

- Obslužná komunikácia
- Zberná komunikácia B1, B2
- Obslužná komunikácia - návrh
- Zberná komunikácia B1, B2 - návrh
- Pozemná lanovka
- Tatranská elektrická železnica
- Tatranská elektrická železnica - návrh
- Železnice SR
- Osobné horské dopravné zariadenie
- Lyžiarsky vlek

- Cyklistický chodník Poprad - Starý Smokovec
- Hlavné vnútorné pešie a cyklistické ľahy
- Rekreačný a náučný chodník
- Rekreačný chodník - alternatíva
- Turistický chodník
- Os koridoru cyklotrasy
- Lyžiarske bežecké trate
- Zrušenie trasy náučného chodníka



podklad:

ÚZEMNÝ PLÁN MESTA VYSOKÉ TATRY


v znení Zmien a doplnkov 2011/1, 2011/2, 2012/1, 2013/1, 2014/1, 2014/2, 2015/1 a 2016/1

názov výkresu:

8A. ZÁVAZNÉ REGULATÍVY

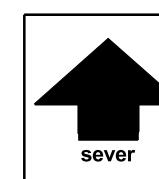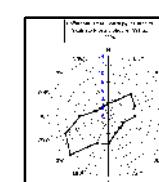


M 1:5000

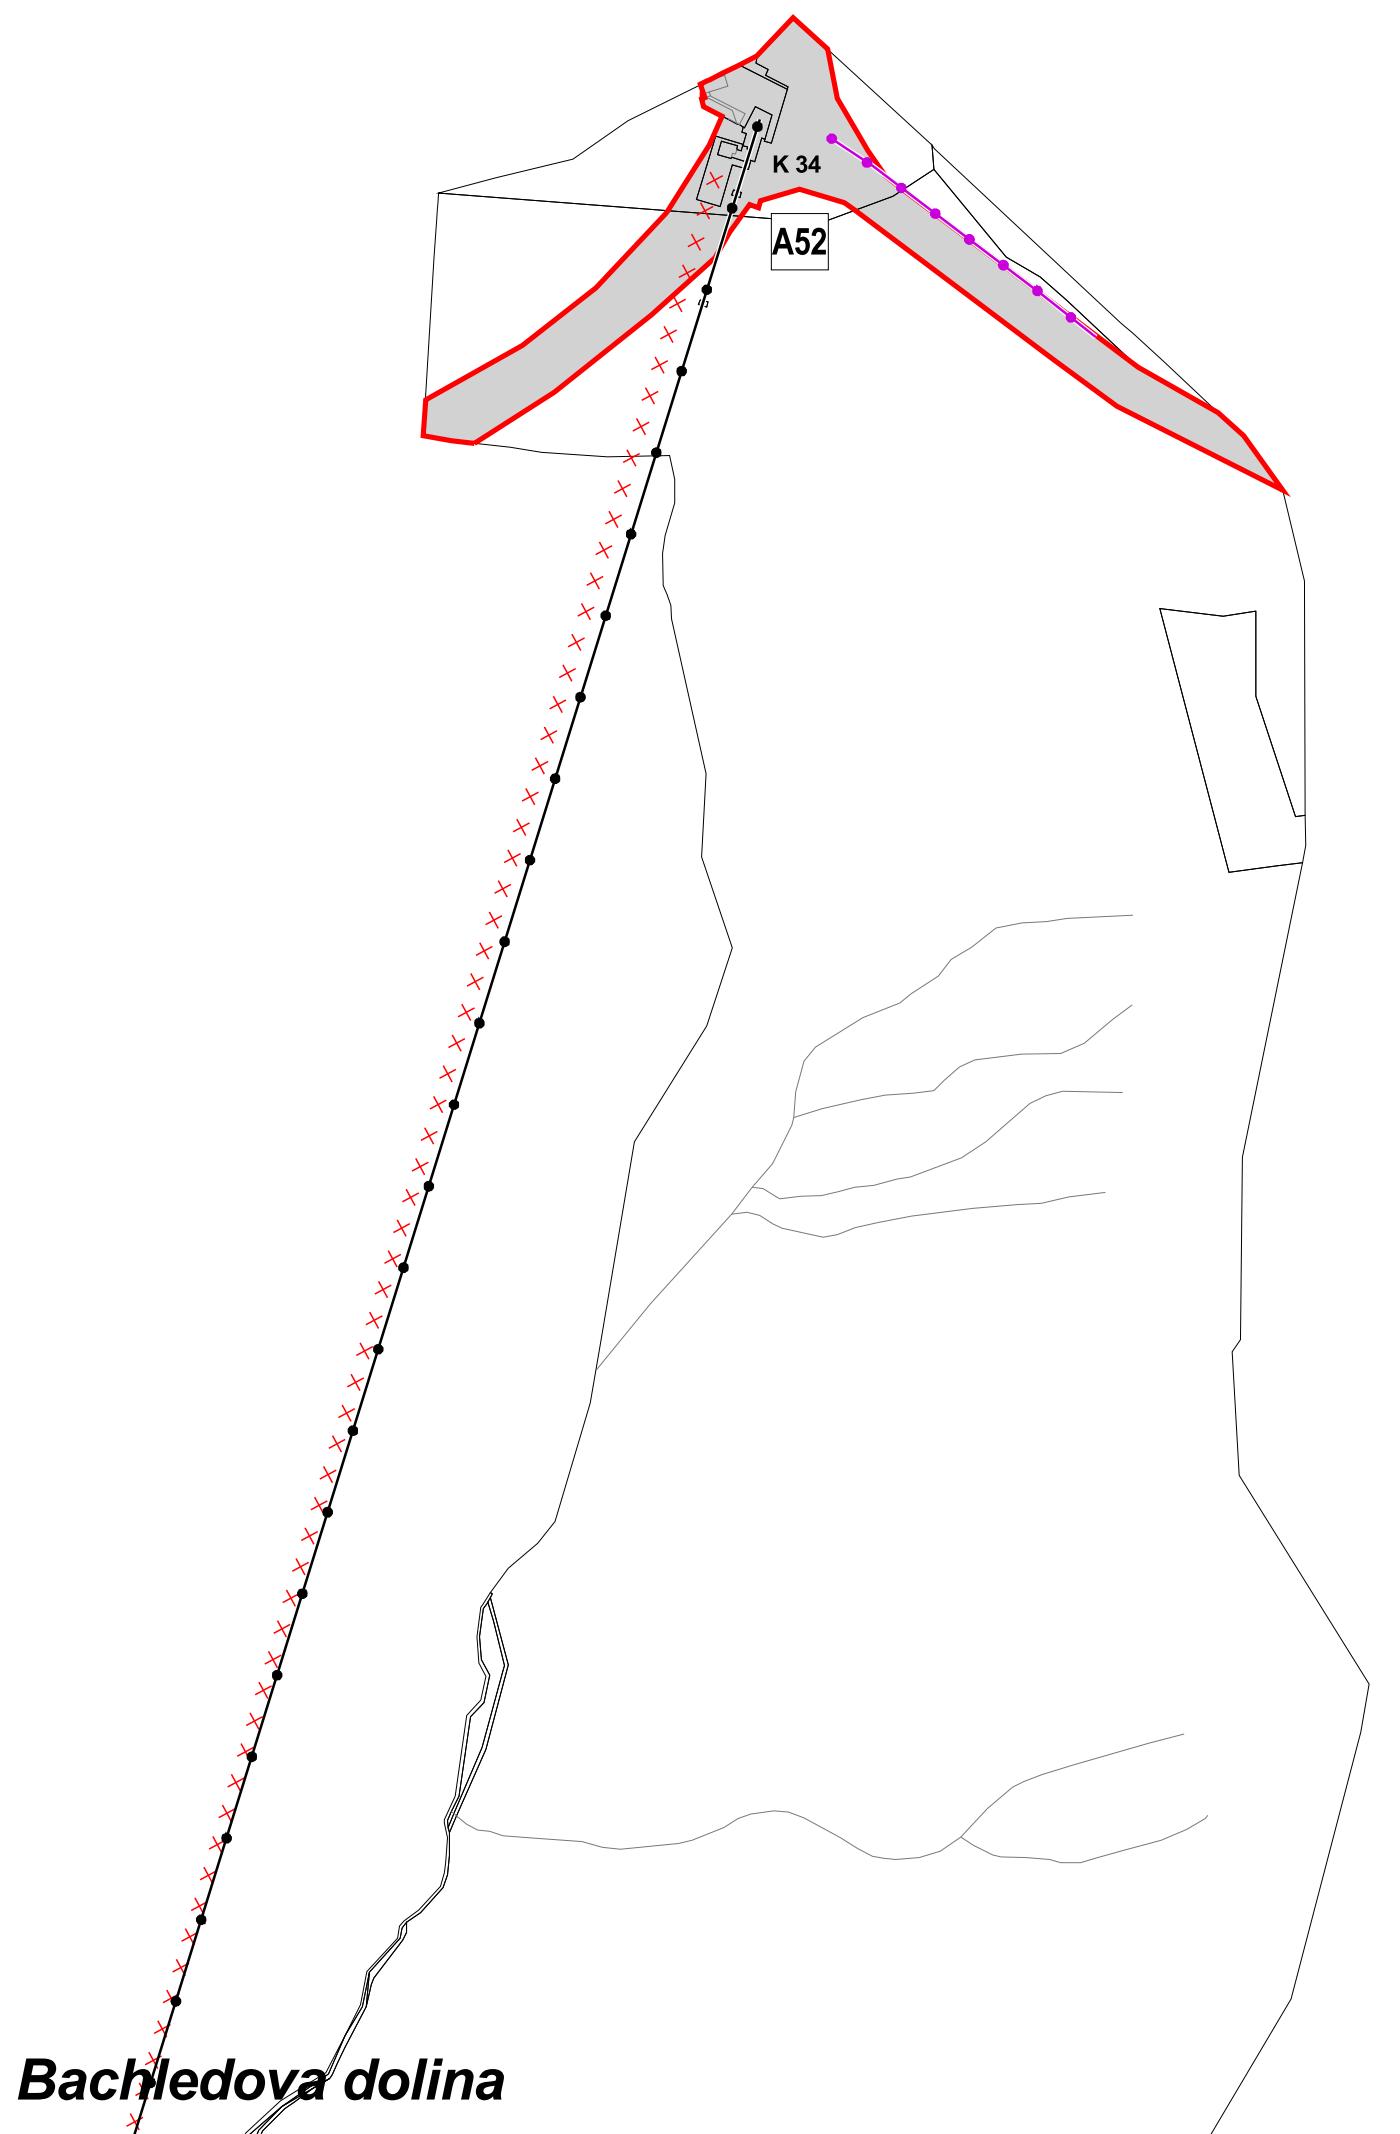



ZMENY A DOPLWKY ÚZEMNÉHO PLÁNU MESTA VYSOKÉ TATRY

č. 9/2021


lokalita A52

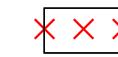

Prvky a línie na zrušenie

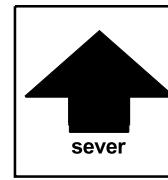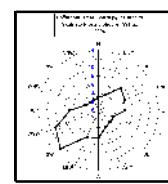

názov výkresu	ZMENY A DOPLWKY ÚZEMNÉHO PLÁNU MESTA VYSOKÉ TATRY ZÁVAZNÉ REGULATÍVY	číslo výkresu 8A.
	AUREX s.r.o.-architektúra, urbanizmus, ekológia, informatika Ľubľanská 1, 831 02 Bratislava	rok vypracovania 2021
hlavný riešiteľ: AUREX s.r.o. - Ing. arch. Michal Chudík	zodpovedný riešiteľ: AUREX s.r.o. - Ing. arch. Lenka Stankovská	mierka 1 : 5 000

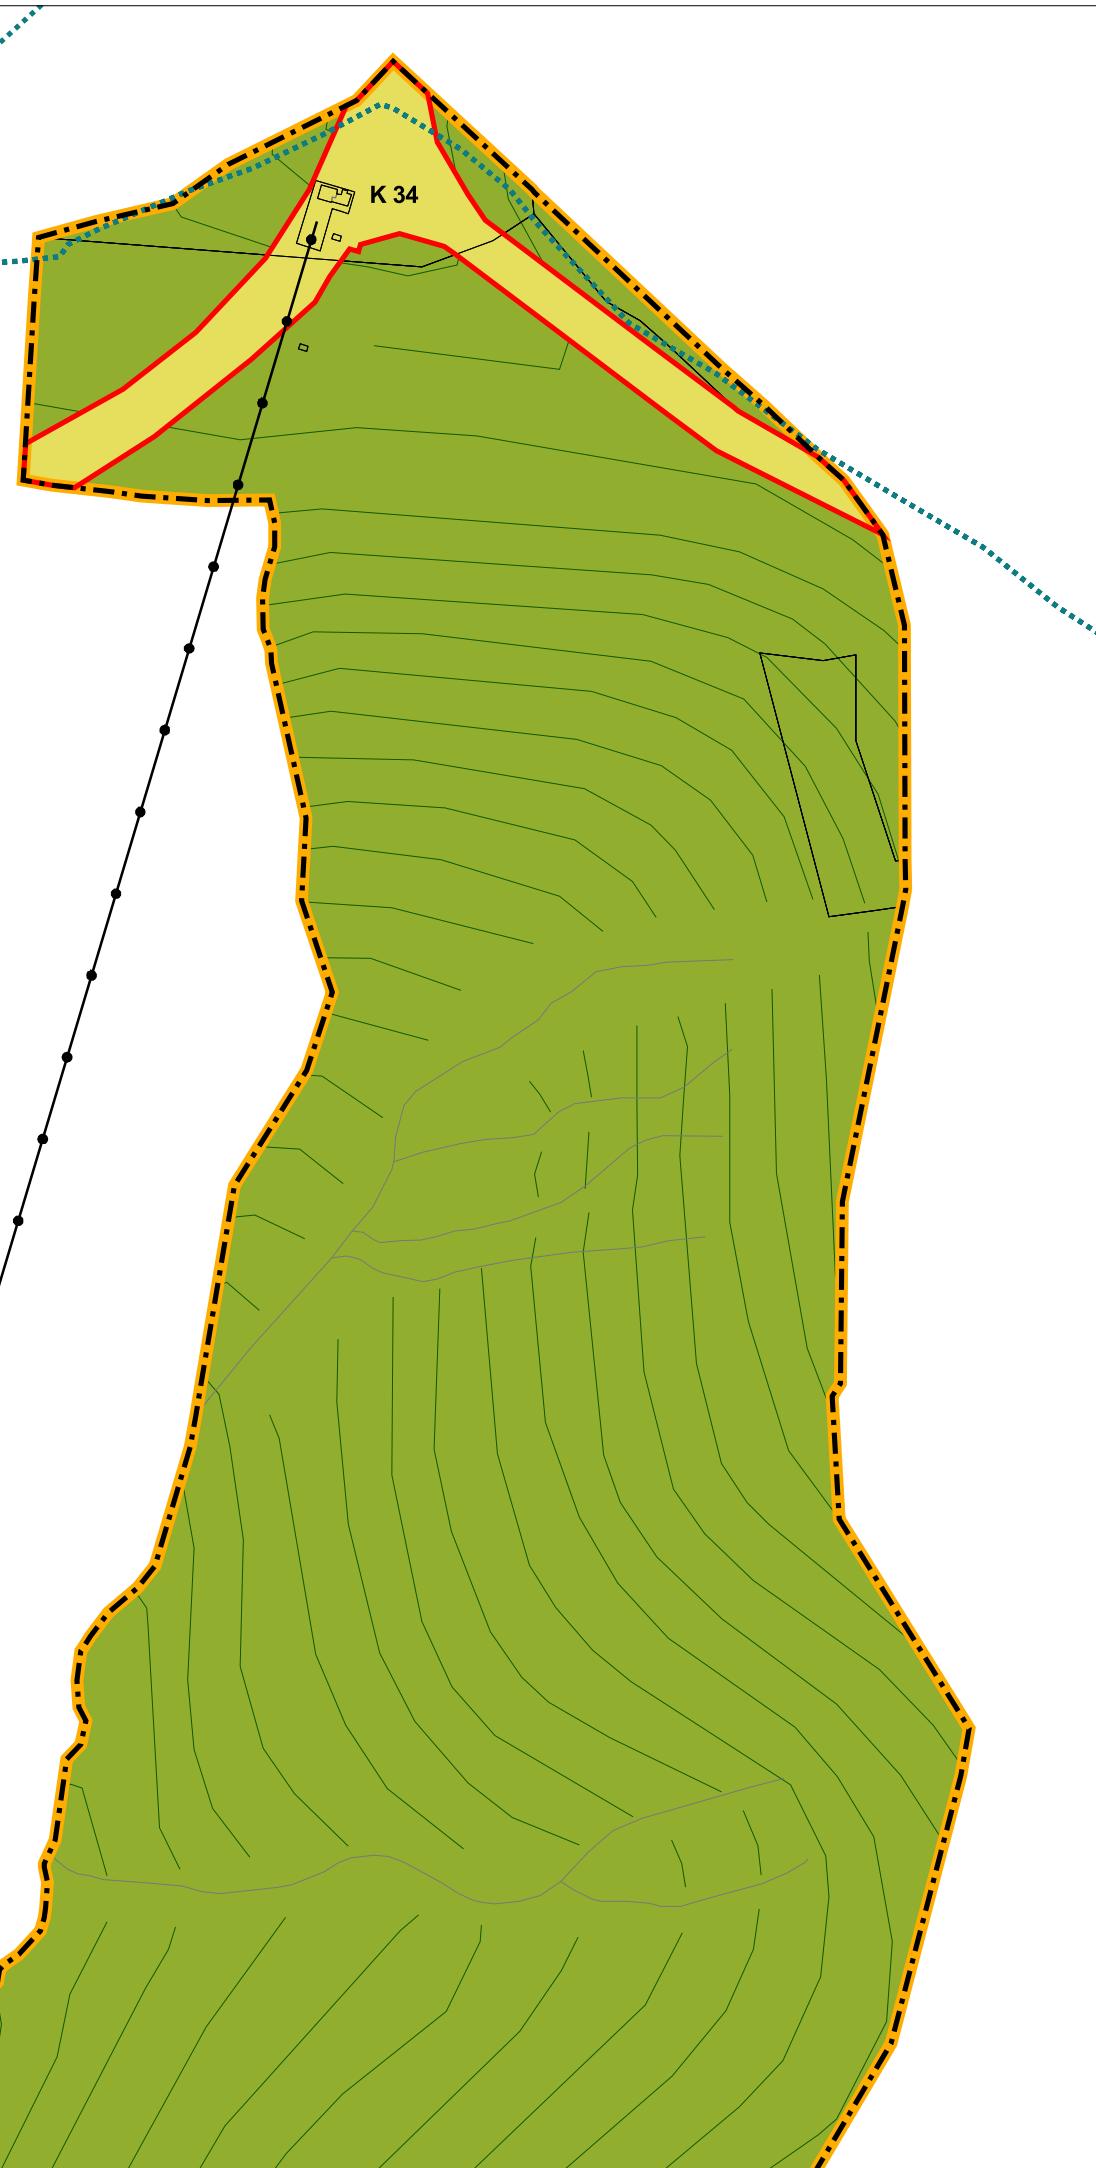

ZMENY A DOPLNKY ÚZEMNÉHO PLÁNU MESTA VYSOKÉ TATRY

č. 9/2021

Legenda

Regulácia

R 1




Poradové číslo regulačného bloku

Vymedzenie regulačného bloku


Nezastaviteľné plochy

Regulačný blok - zjazdové trate

Regulačný blok - zjazdové trate výhľad

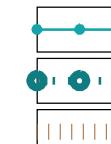

Ochranné pásmo prí. min. zdroja 1. stupňa

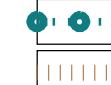

Ochranné pásmo prí. min. zdroja 2. stupňa



Ložisko nevyhradeného nerastu

Limity územného rozvoja

Ochranné pásmo železníc - 60 m

Ochranné pásmo 22 kV - 10 m

Ochranné pásmo VTL - 20 m

Ochranné pásmo ČOV

Ochranné pásmo cesty - 25 m

Ochranné pásmo vodných tokov - 10m pozdĺž oboch brehov

Ochranné pásmo cintorína

Ochranné pásmo vodného zdroja

Objekty zapísané v ÚZPF

Pamätihodnosti mesta Vysoké Tatry

Rekreačný les

Les

Vodné toky

Doprava

Obslužná komunikácia

Zberná komunikácia B1, B2

Obslužná komunikácia - návrh

Zberná komunikácia B1, B2 - návrh

Pozemná lanovka

Tatranská elektrická železnica

Tatranská elektrická železnica - návrh

Železnice SR

Osobné horské dopravné zariadenie

Lyžiarsky vlek

Cyklistický chodník Poprad - Starý Smokovec

Hlavné vnútorné pešie a cyklistické ľahy

Rekreačný a náučný chodník

Rekreačný chodník - alternatíva

Turistický chodník

Os koridoru cyklotrasy

Lyžiarske bežecké trate

Zrušenie trasy náučného chodníka



podklad:

ÚZEMNÝ PLÁN MESTA VYSOKÉ TATRY

v znení Zmien a doplnkov 2011/1, 2011/2, 2012/1, 2013/1, 2014/1, 2014/2, 2015/1 a 2016/1


názov výkresu:


8A. ZÁVAZNÉ REGULATÍVY

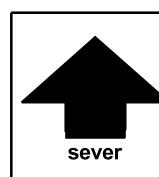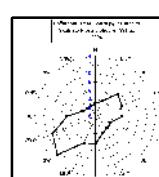



M 1:5000

Monkova dolina

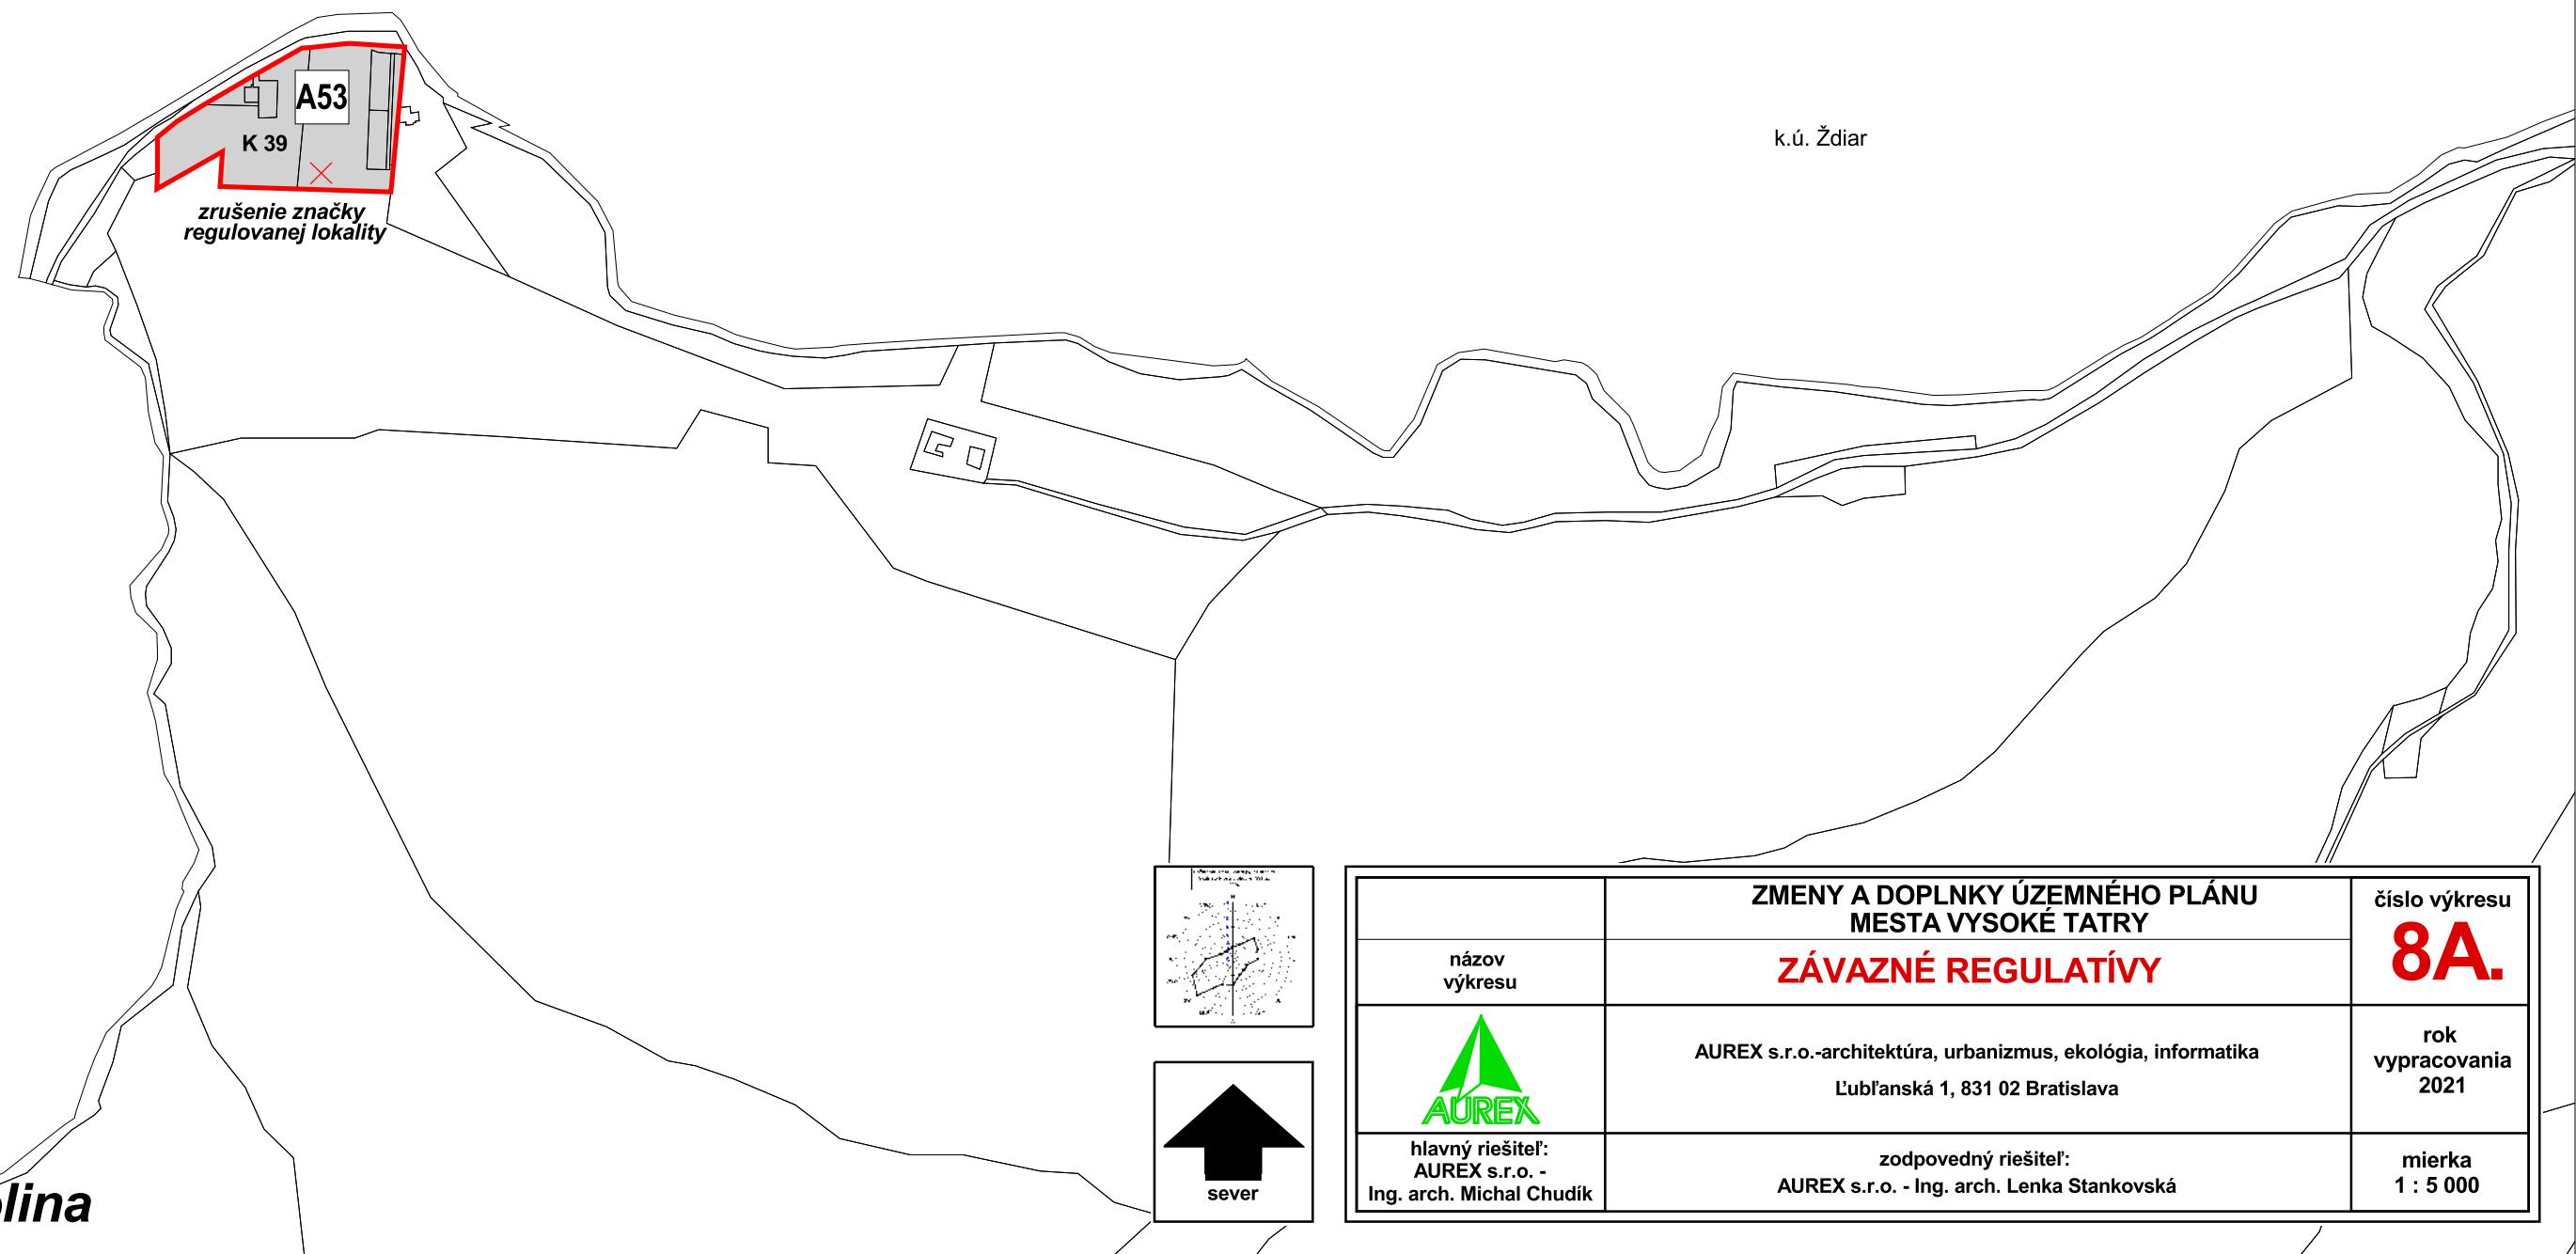

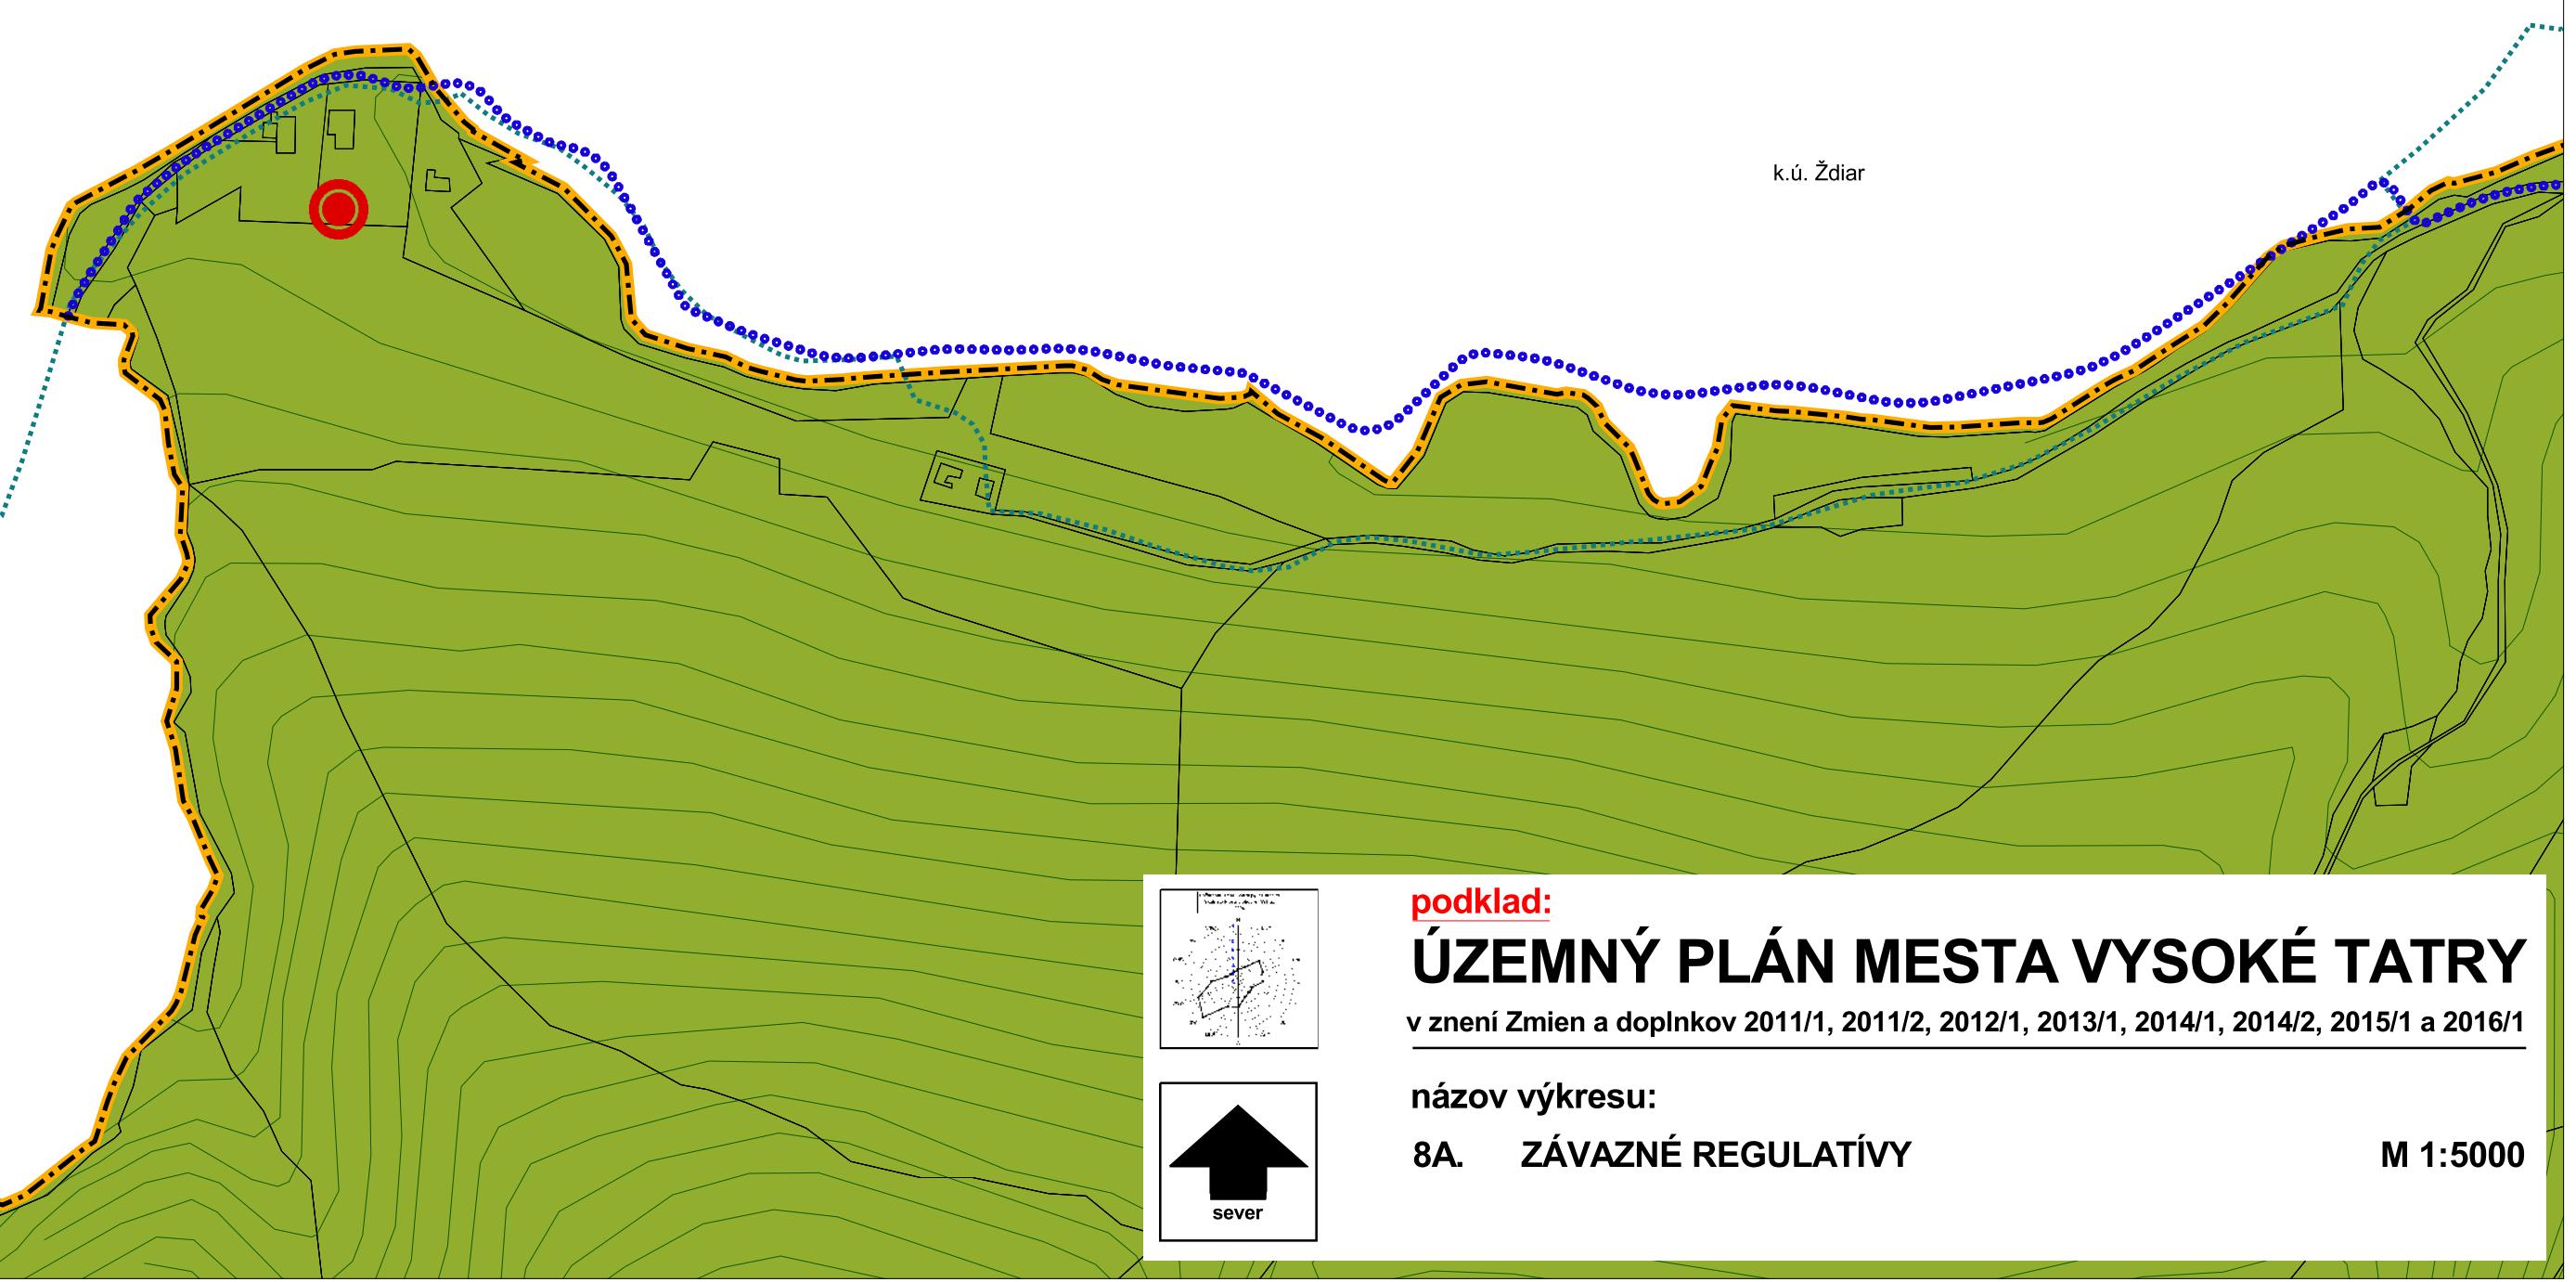

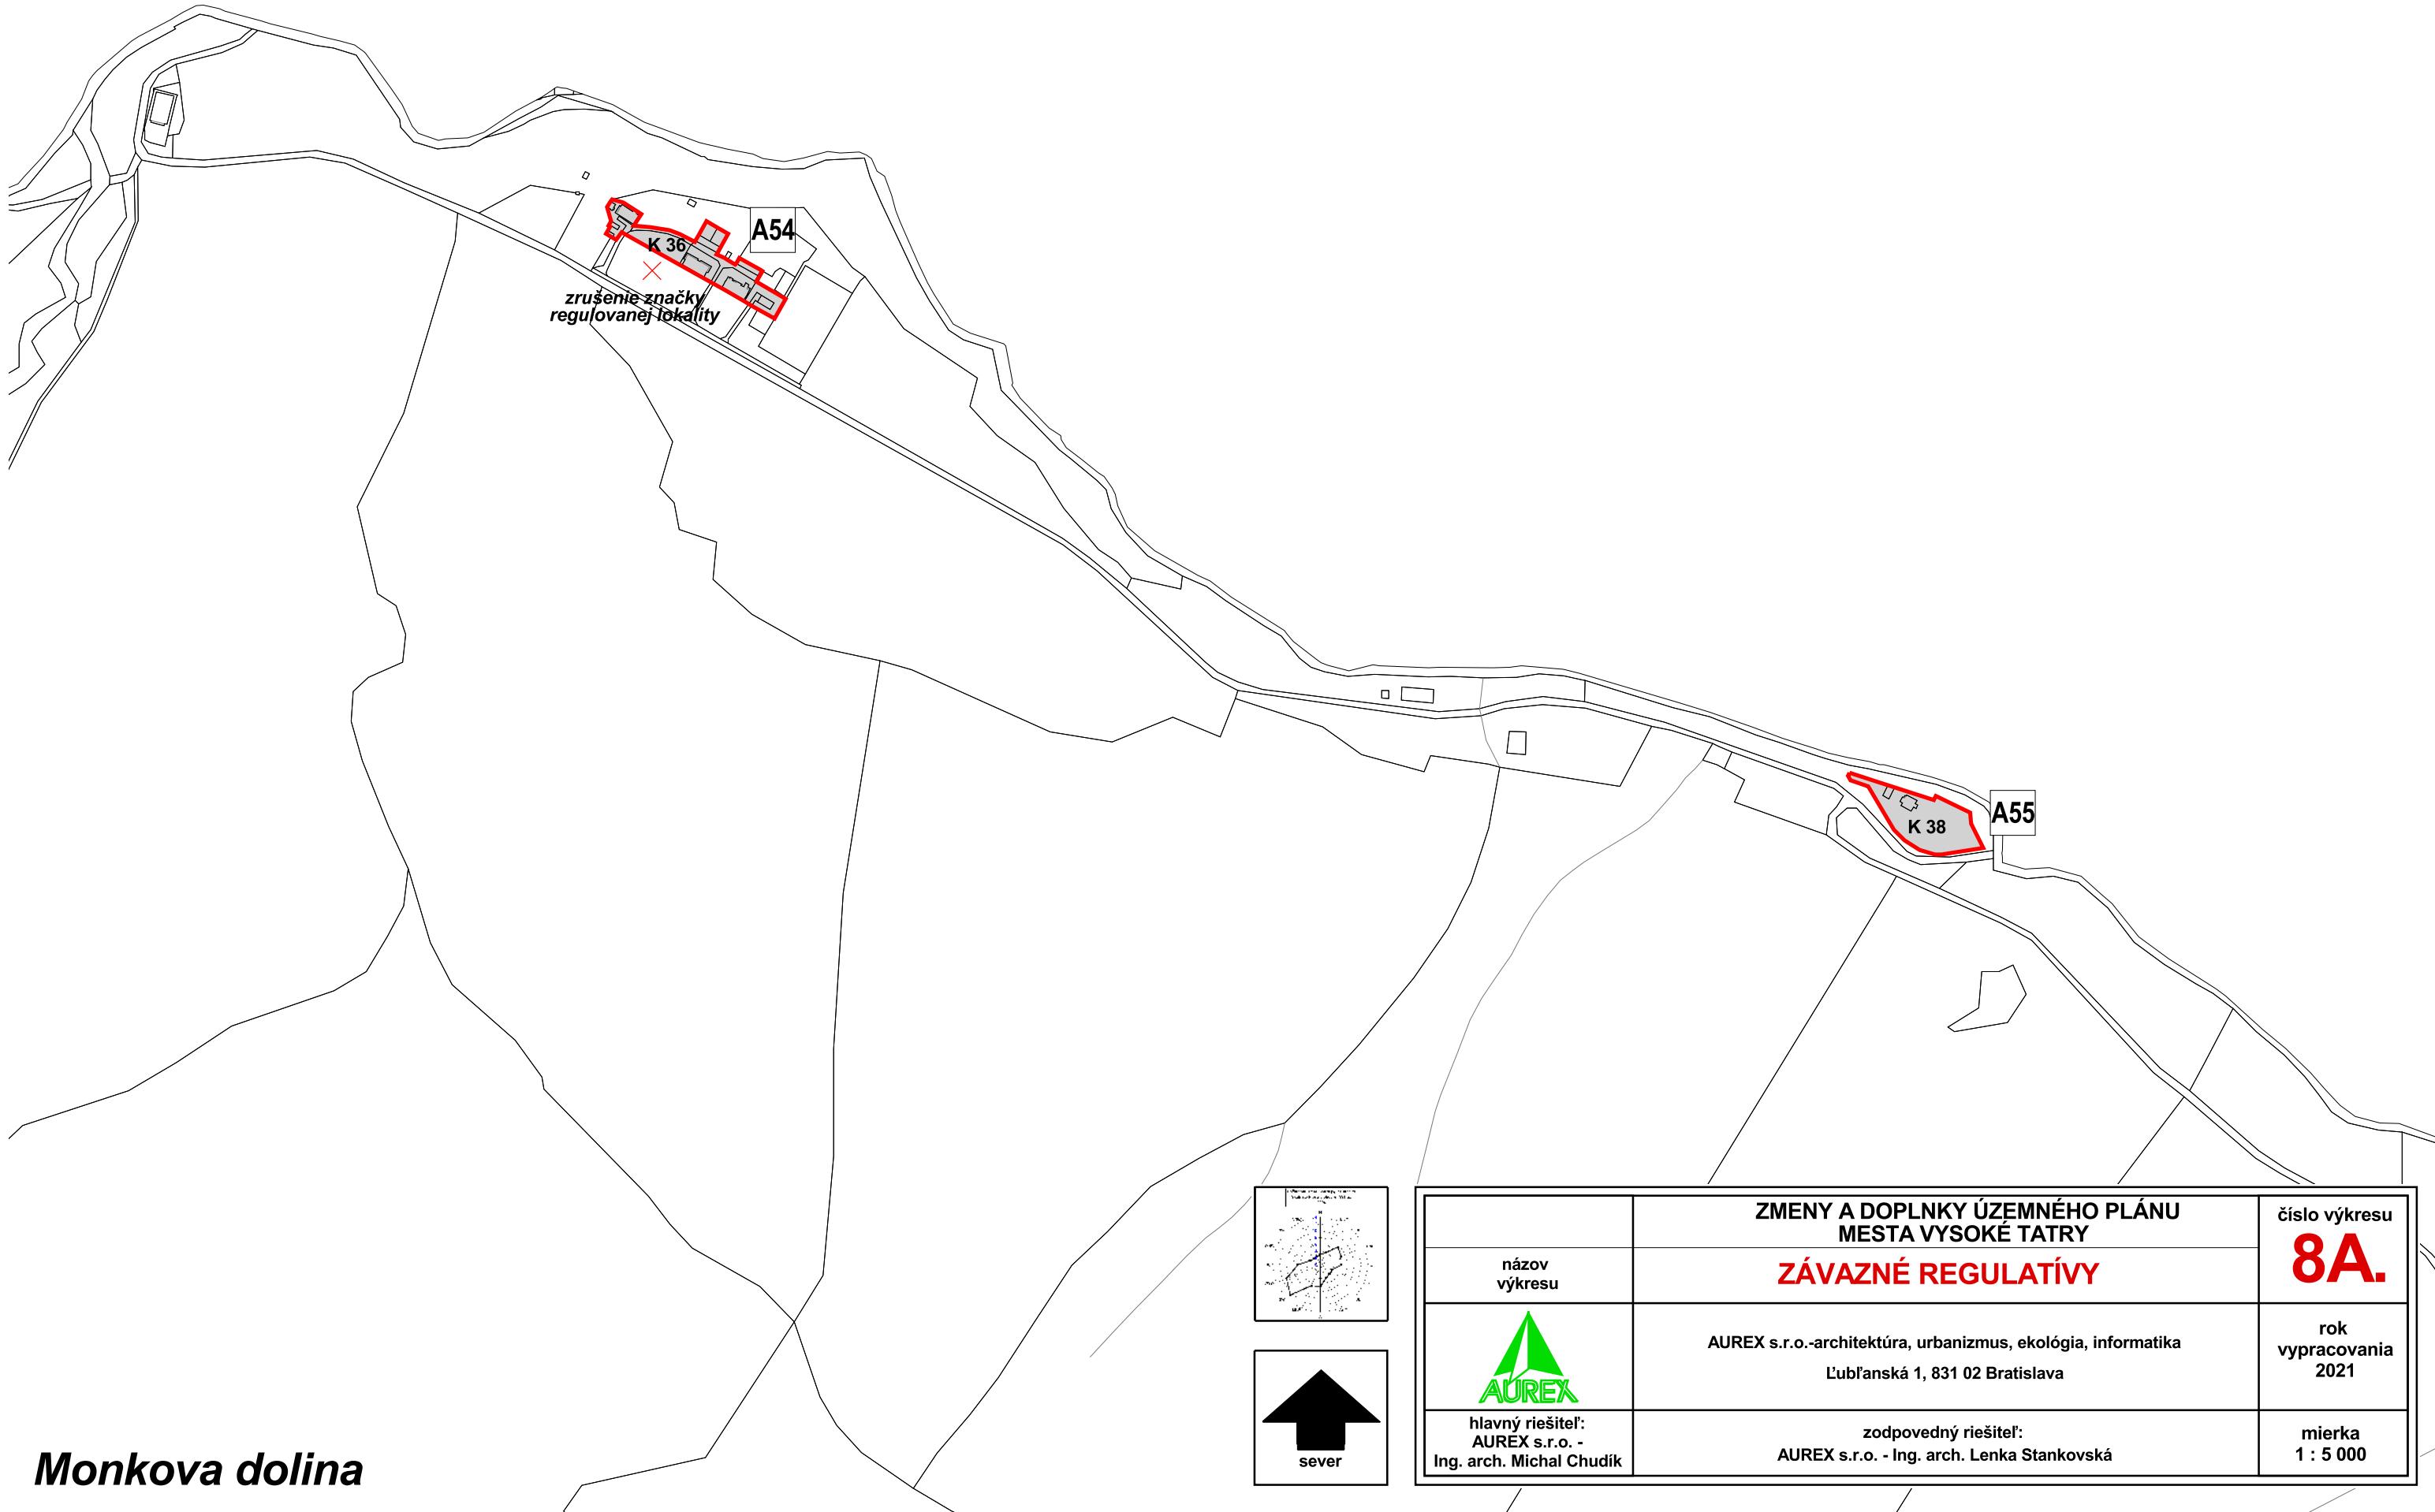

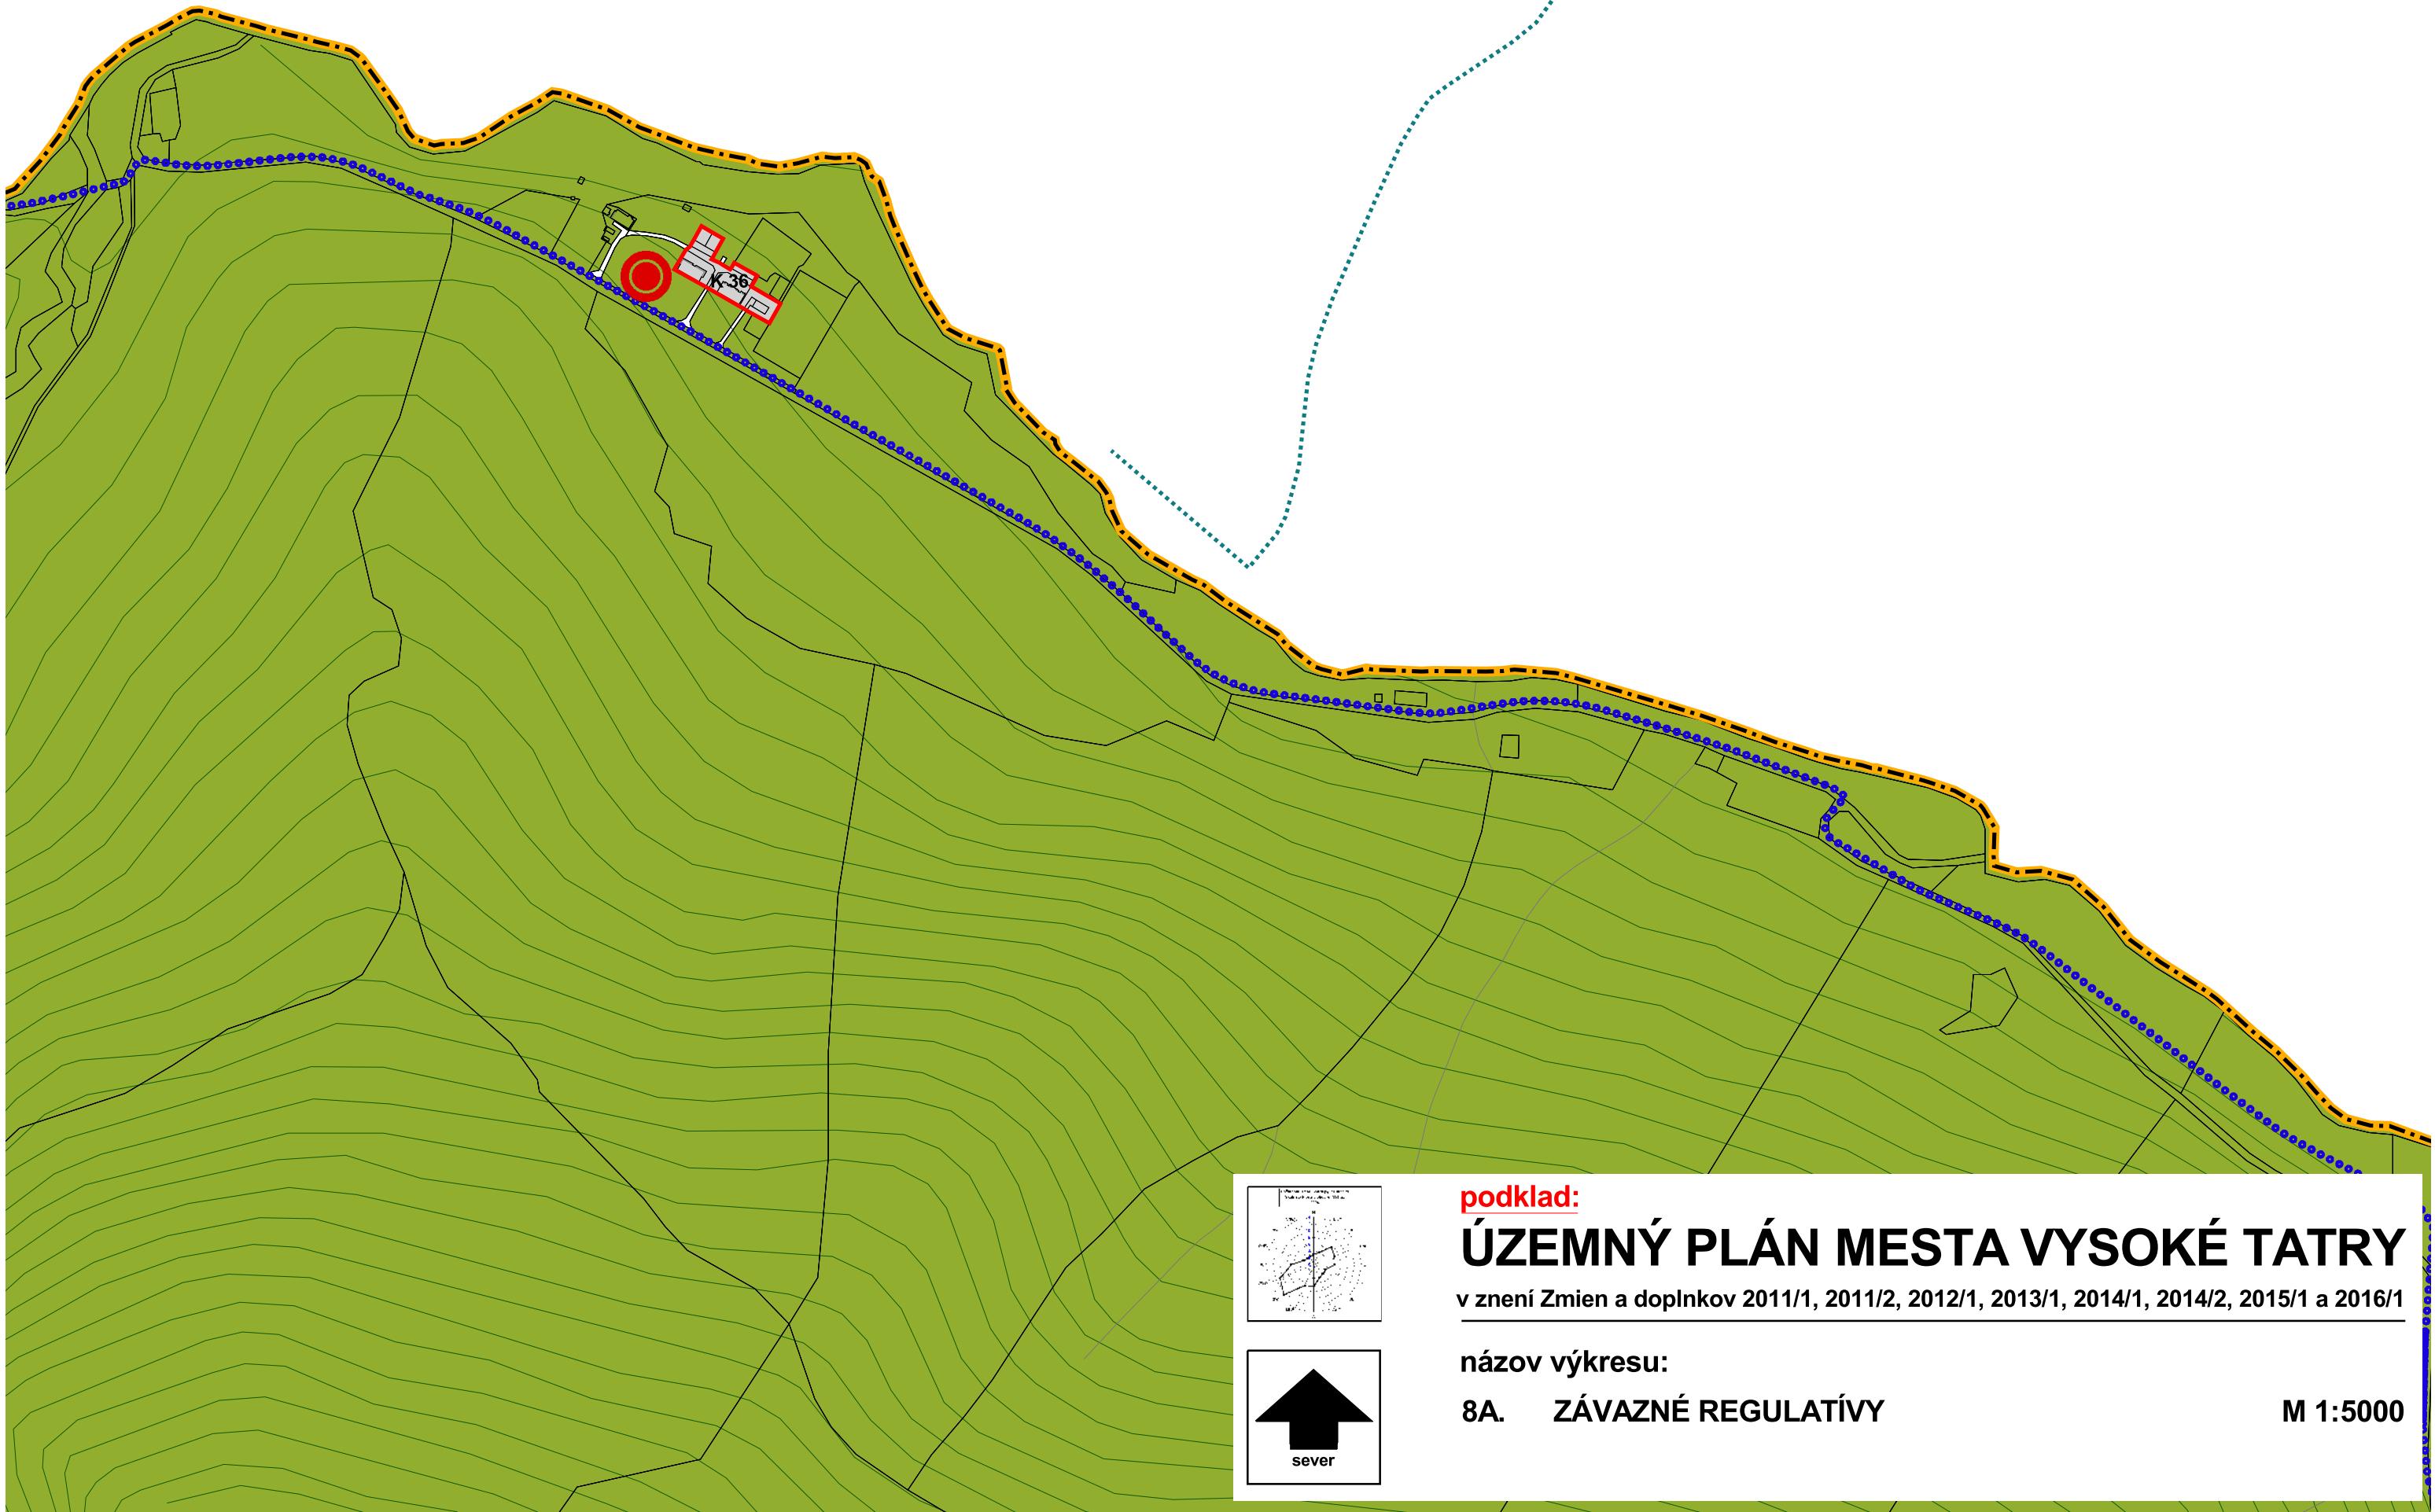





ZMENY A DOPLNKY ÚZEMNÉHO PLÁNU MESTA VYSOKÉ TATRY

č. 9/2021



Prvky a línie na zrušenie

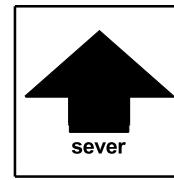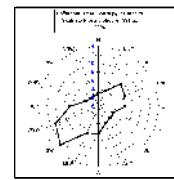

ZMENY A DOPLNKY ÚZEMNÉHO PLÁNU MESTA VYSOKÉ TATRY		číslo výkresu 8A.
názov výkresu	ZÁVAZNÉ REGULATÍVY	
	AUREX s.r.o.-architektúra, urbanizmus, ekológia, informatika Lubľanská 1, 831 02 Bratislava	rok vypracovania 2021
hlavný riešiteľ: AUREX s.r.o. - Ing. arch. Michal Chudík	zodpovedný riešiteľ: AUREX s.r.o. - Ing. arch. Lenka Stankovská	mierka 1 : 5 000



ZMENY A DOPLNKY ÚZEMNÉHO PLÁNU MESTA VYSOKÉ TATRY

č. 9/2021

Legenda

Regulácia

R 1



Poradové číslo regulačného bloku


Vymedzenie regulačného bloku

Nezastaviteľné plochy

Regulačný blok - zjazdové trate

Regulačný blok - zjazdové trate výhľad

Limity územného rozvoja

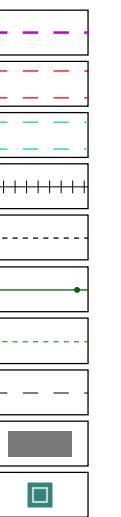

Ochranné pásmo železníc - 60 m

Ochranné pásmo 22 kV - 10 m

Ochranné pásmo VTL - 20 m

Ochranné pásmo ČOV

Ochranné pásmo cesty - 25 m

Ochranné pásmo vodných tokov - 10m pozdiž oboch brehov


Ochranné pásmo cintorína

Ochranné pásmo vodného zdroja

Objekty zapísané v ÚZPF

Pamätičnosti mesta Vysoké Tatry

Hranice

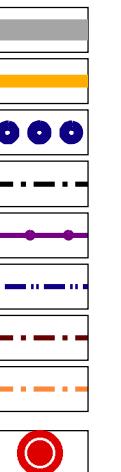

Hranica kraja

Hranica riešeného územia

Hranica kúpeľného miesta

Hranica katastrálneho územia


Hranica pamiatkovej zóny

Hranica kúpeľného územia

Hranica zastavaného územia

Hranica zastavaného územia - návrh

Regulované lokality

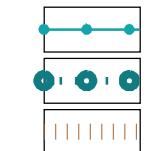

Ochranné pásmo prí. min. zdroja 1. stupňa

Ochranné pásmo prí. min. zdroja 2. stupňa

Ložisko nevyhradeného nerastu

Ostatné neregulované funkčné plochy




Rekreačný les

Les

Vodné toky

Doprava

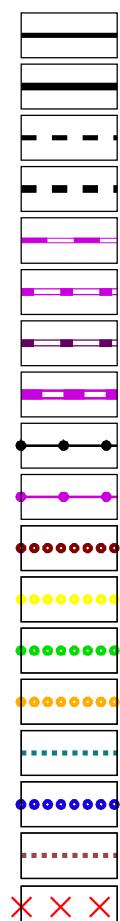

Obslužná komunikácia

Zberná komunikácia B1, B2

Obslužná komunikácia - návrh

Zberná komunikácia B1, B2 - návrh

Pozemná lanovka

Tatranská elektrická železnica

Tatranská elektrická železnica - návrh

Železnice SR

Osobné horské dopravné zariadenie

Lyžiarsky vlek

Cyklistický chodník Poprad - Starý Smokovec

HLavné vnútorné pešie a cyklistické ľahy

Rekreačný a náučný chodník

Rekreačný chodník - alternatíva

Turistický chodník

Os koridoru cyklomagistrály


Lyžiarske bežecké trate

Zrušenie trasy náučného chodníka

podklad:


ÚZEMNÝ PLÁN MESTA VYSOKÉ TATRY

v znení Zmien a doplnkov 2011/1, 2011/2, 2012/1, 2013/1, 2014/1, 2014/2, 2015/1 a 2016/1

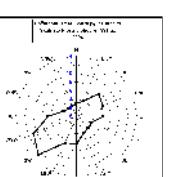

názov výkresu:

8A. ZÁVAZNÉ REGULATÍVY

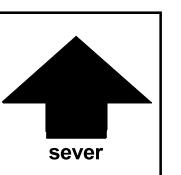




M 1:5000



ZMENY A DOPLNKY ÚZEMNÉHO PLÁNU MESTA VYSOKÉ TATRY

č. 9/2021

lokalita A55

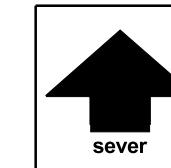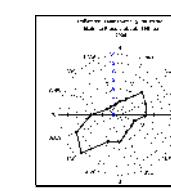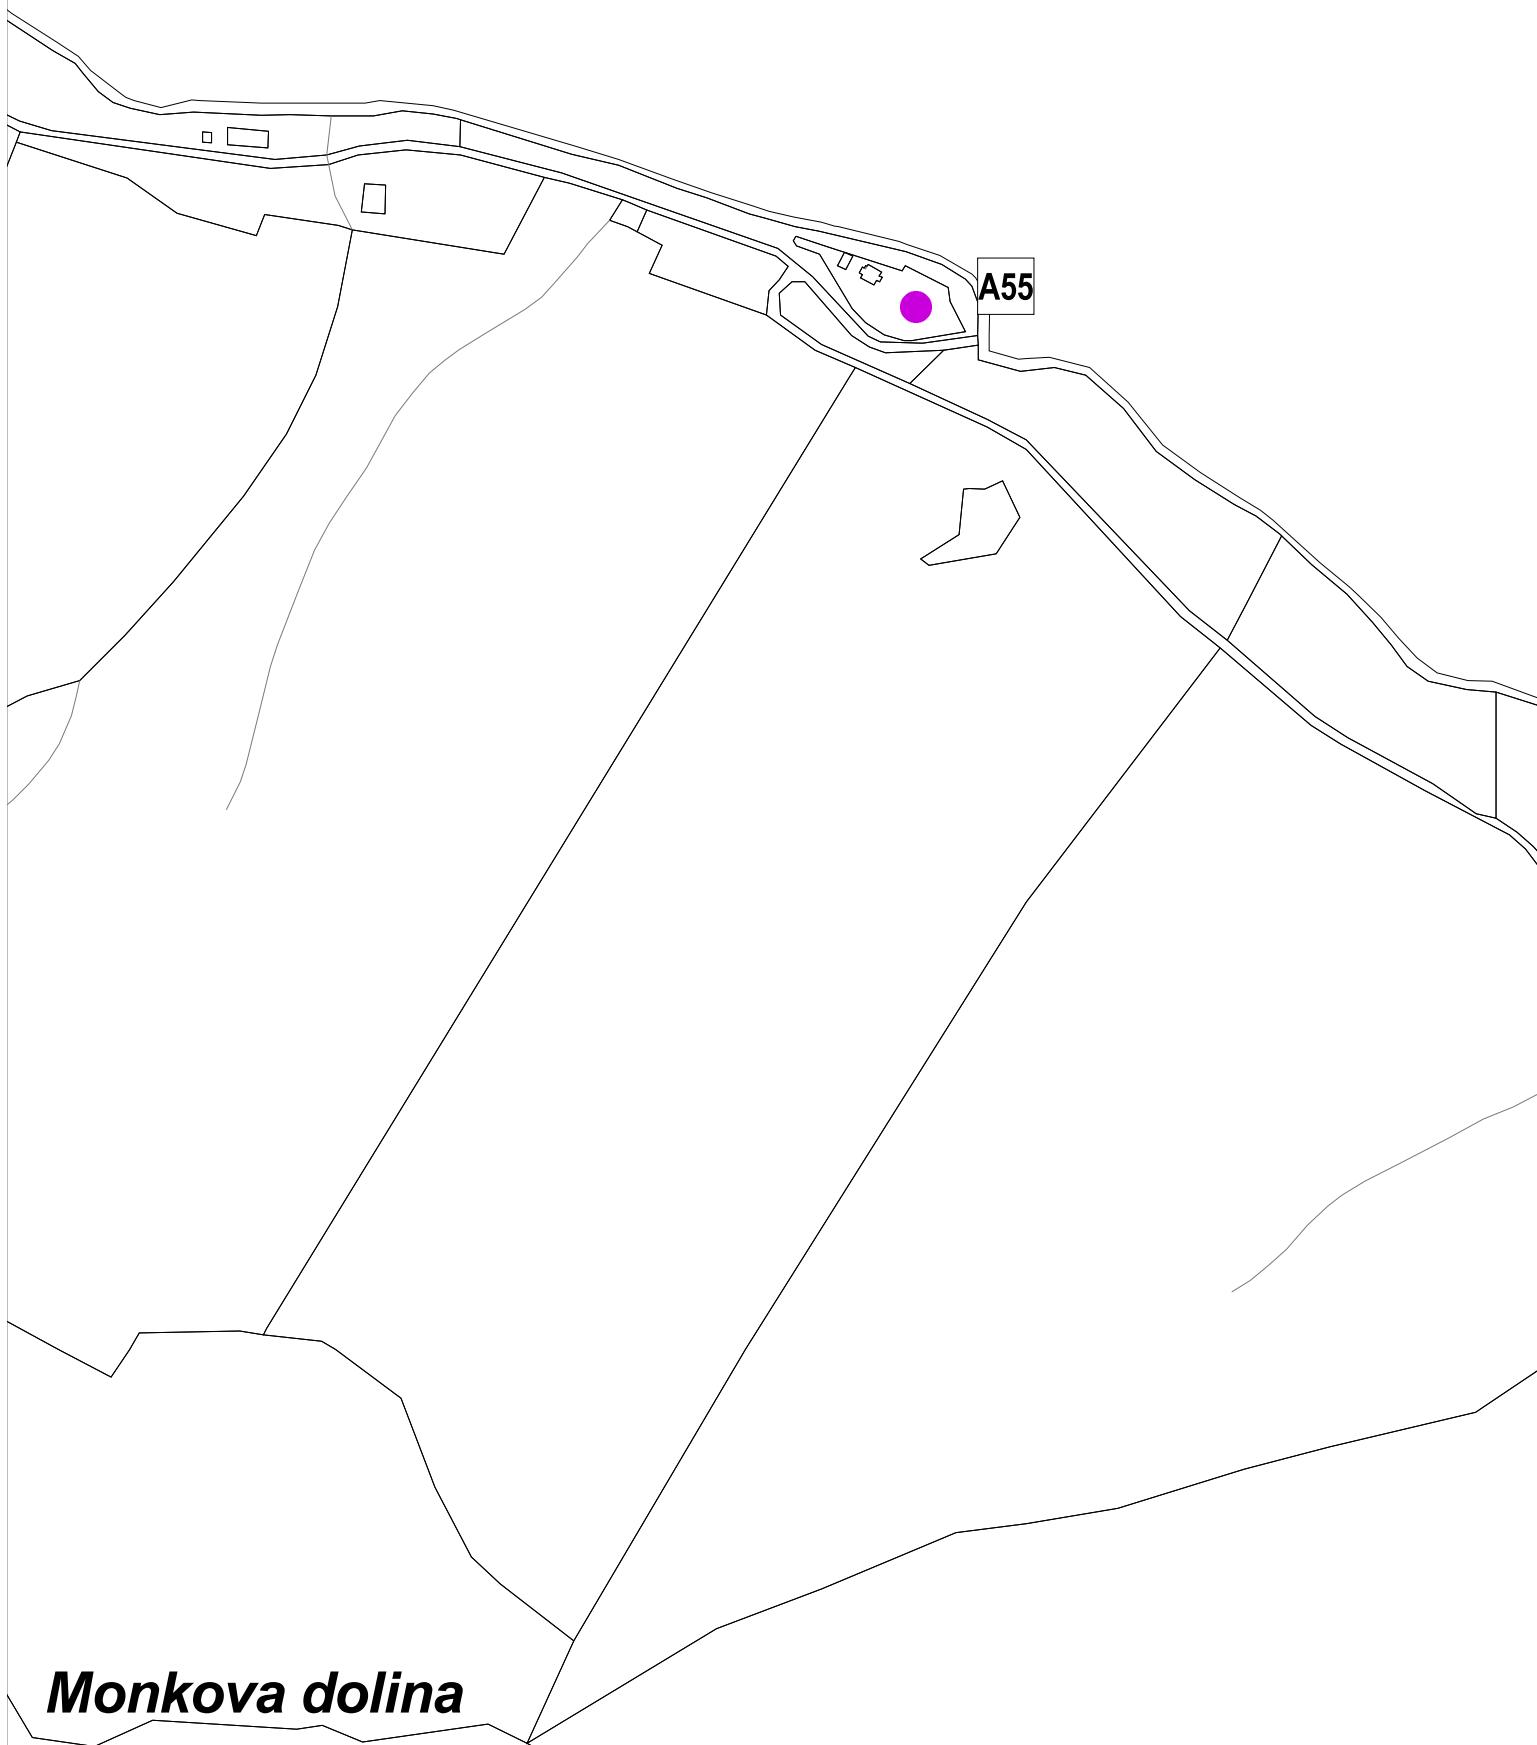

ZMENY A DOPLNKY ÚZEMNÉHO PLÁNU MESTA VYSOKÉ TATRY

SCHÉMA VEREJNOPROSPEŠNÝCH STAVIEB

číslo výkresu
11A.

	AUREX s.r.o.-architektúra, urbanizmus, ekológia, informatika Ľubľanská 1, 831 02 Bratislava	rok vypracovania 2021
hlavný riešiteľ: AUREX, s.r.o. - Ing. arch. Michal Chudík	zodpovedný riešiteľ: AUREX, s.r.o. - Ing. arch. Lenka Stankovská	mierka 1 : 5 000



ZMENY A DOPLNKY ÚZEMNÉHO PLÁNU MESTA VYSOKÉ TATRY



č. 9/2021



Legenda


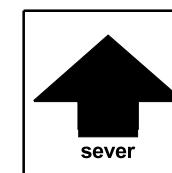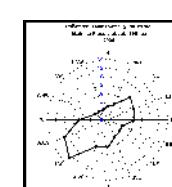

podklad:

ÚZEMNÝ PLÁN MESTA VYSOKÉ TATRY

v znení ZaD 2011/1, 2011/2, 2012/1, 2013/1, 2014/1, 2014/2, 2015/1 a 2016/1

názov výkresu:

11A. SCHÉMA VEREJNOPROSPEŠNÝCH STAVIEB

M 1:5000