



s.r.o.


Architektúra, urbanizmus, ekológia, informatika, Lúblanská 1, 831 02 Bratislava

ZMENY A DOPLNKY ÚZEMNÉHO PLÁNU MESTA VYSOKÉ TATRY Č. 9/2021



GRAFICKÁ ČASŤ – ČASŤ B

Marec 2021

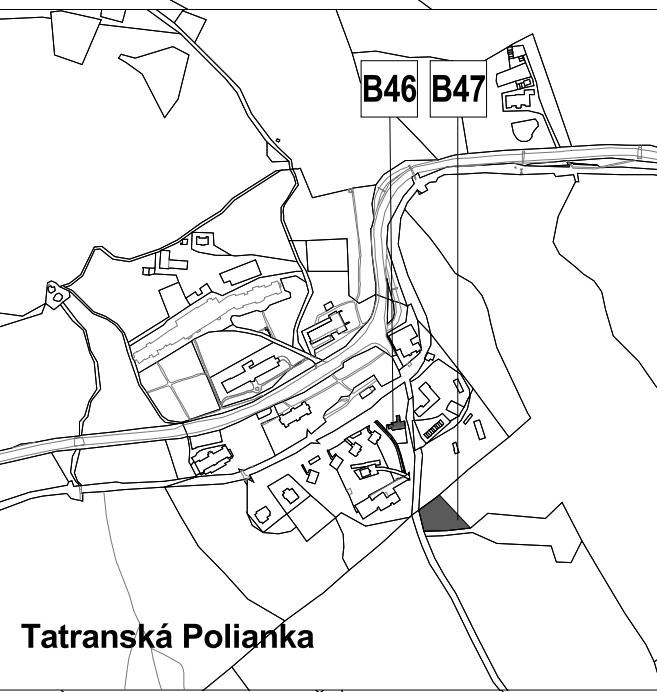

Tatranská Polianka

B50 B51

B54

Tatranské Zruby

Starý Smokovec

B48 B49

B52 B53

B55 B56

Dolný Smokovec



Legenda:

zmeny prejavujúce sa v grafickej a textovej časti

zmeny prejavujúce sa v textovej časti

regulačné bloky platného ÚPN v znení ZaD ktoré menia v ZaD 9/2021 svoje vymedzenie

lyžiarsky vlek

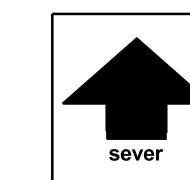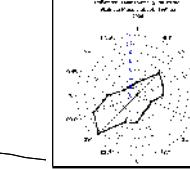

ZMENY A DOPLINKY č. 9/2021 ÚZEMNÉHO PLÁNU MESTA VYSOKÉ TATRY



SCHÉMA ZMIEN A DOPLNKOV

B



názov výkresu	AUREX s.r.o.- architektúra, urbanizmus, ekológia, informatika Ľubľanská 1, 831 02 Bratislava	rok vypracovania 2021
 hlavný riešiteľ: Ing. arch. Michal Chudík	zodpovední riešitelia: AUREX s.r.o. - Ing. arch. Lenka Stankovská	mierka 1 : 10 000




Starý Smokovec

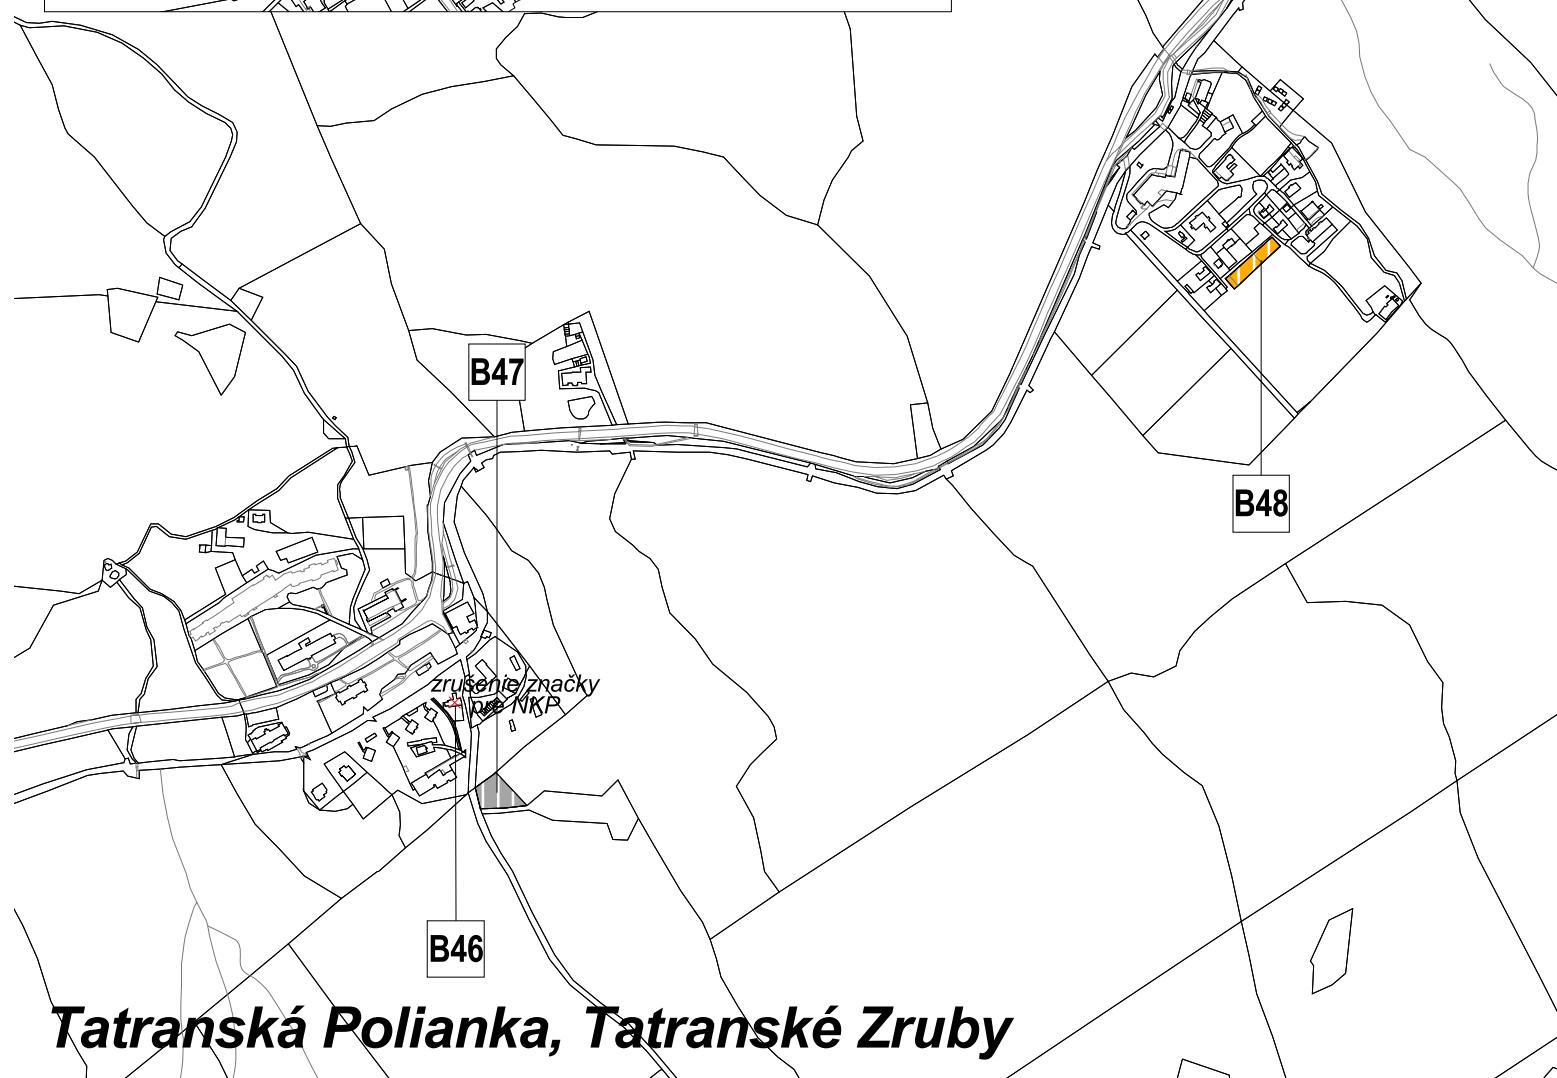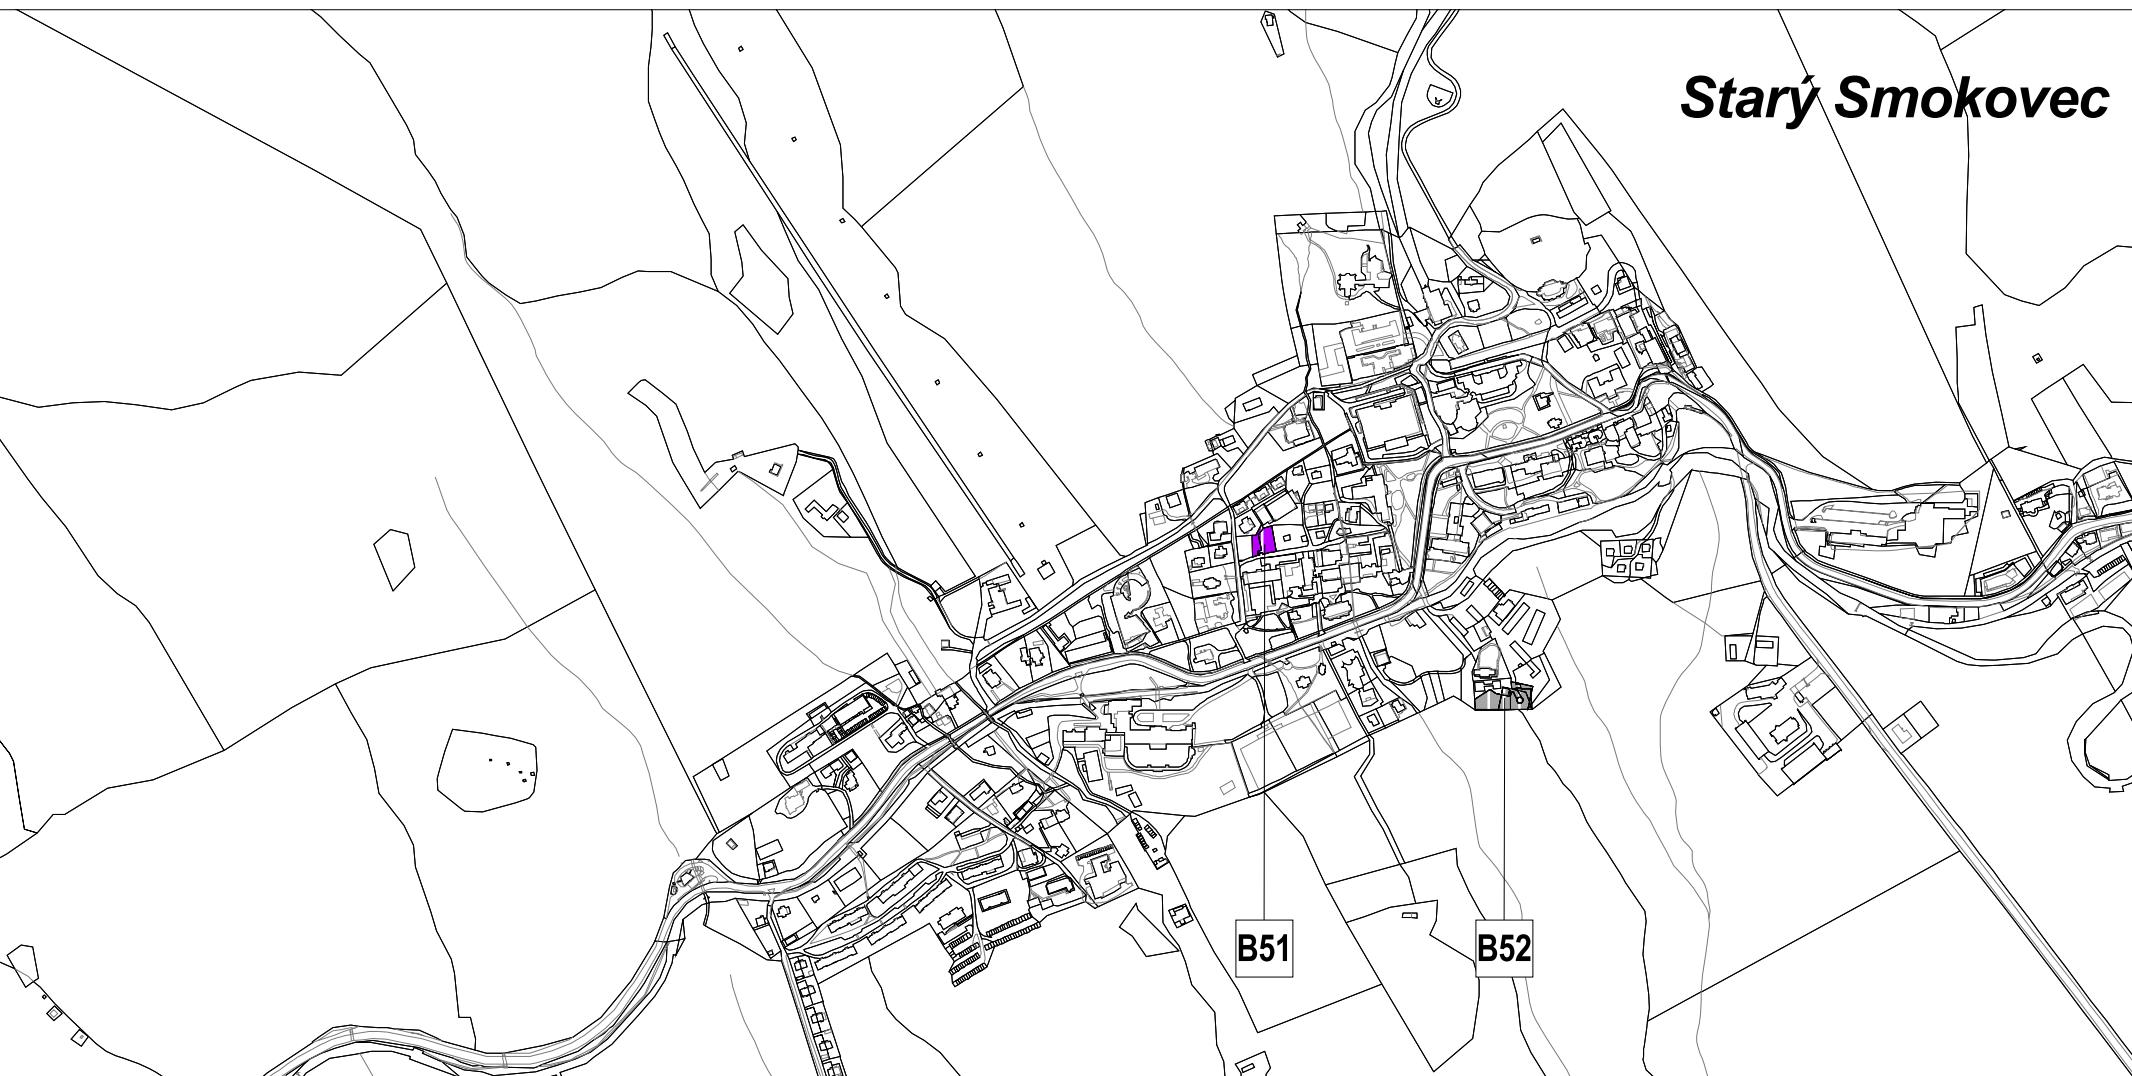

Tatranská Polianka, Tatranské Zruby

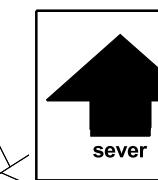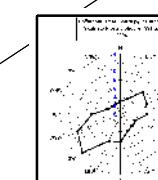

ZMENY A DOPLNKY ÚZEMNÉHO PLÁNU MESTA VYSOKÉ TATRY		číslo výkresu
názov výkresu	KOMPLEXNÝ URBANISTICKÝ NÁVRH	
	AUREX s.r.o.-architektúra, urbanizmus, ekológia, informatika Dúbravská cesta 9, 841 04 Bratislava	rok vypracovania 2021
hlavný riešiteľ: AUREX, s.r.o. - Ing. arch. Michal Chudík	zodpovedný riešiteľ: AUREX, s.r.o. - Ing. arch. Lenka Stankovská	mierka 1 : 10 000


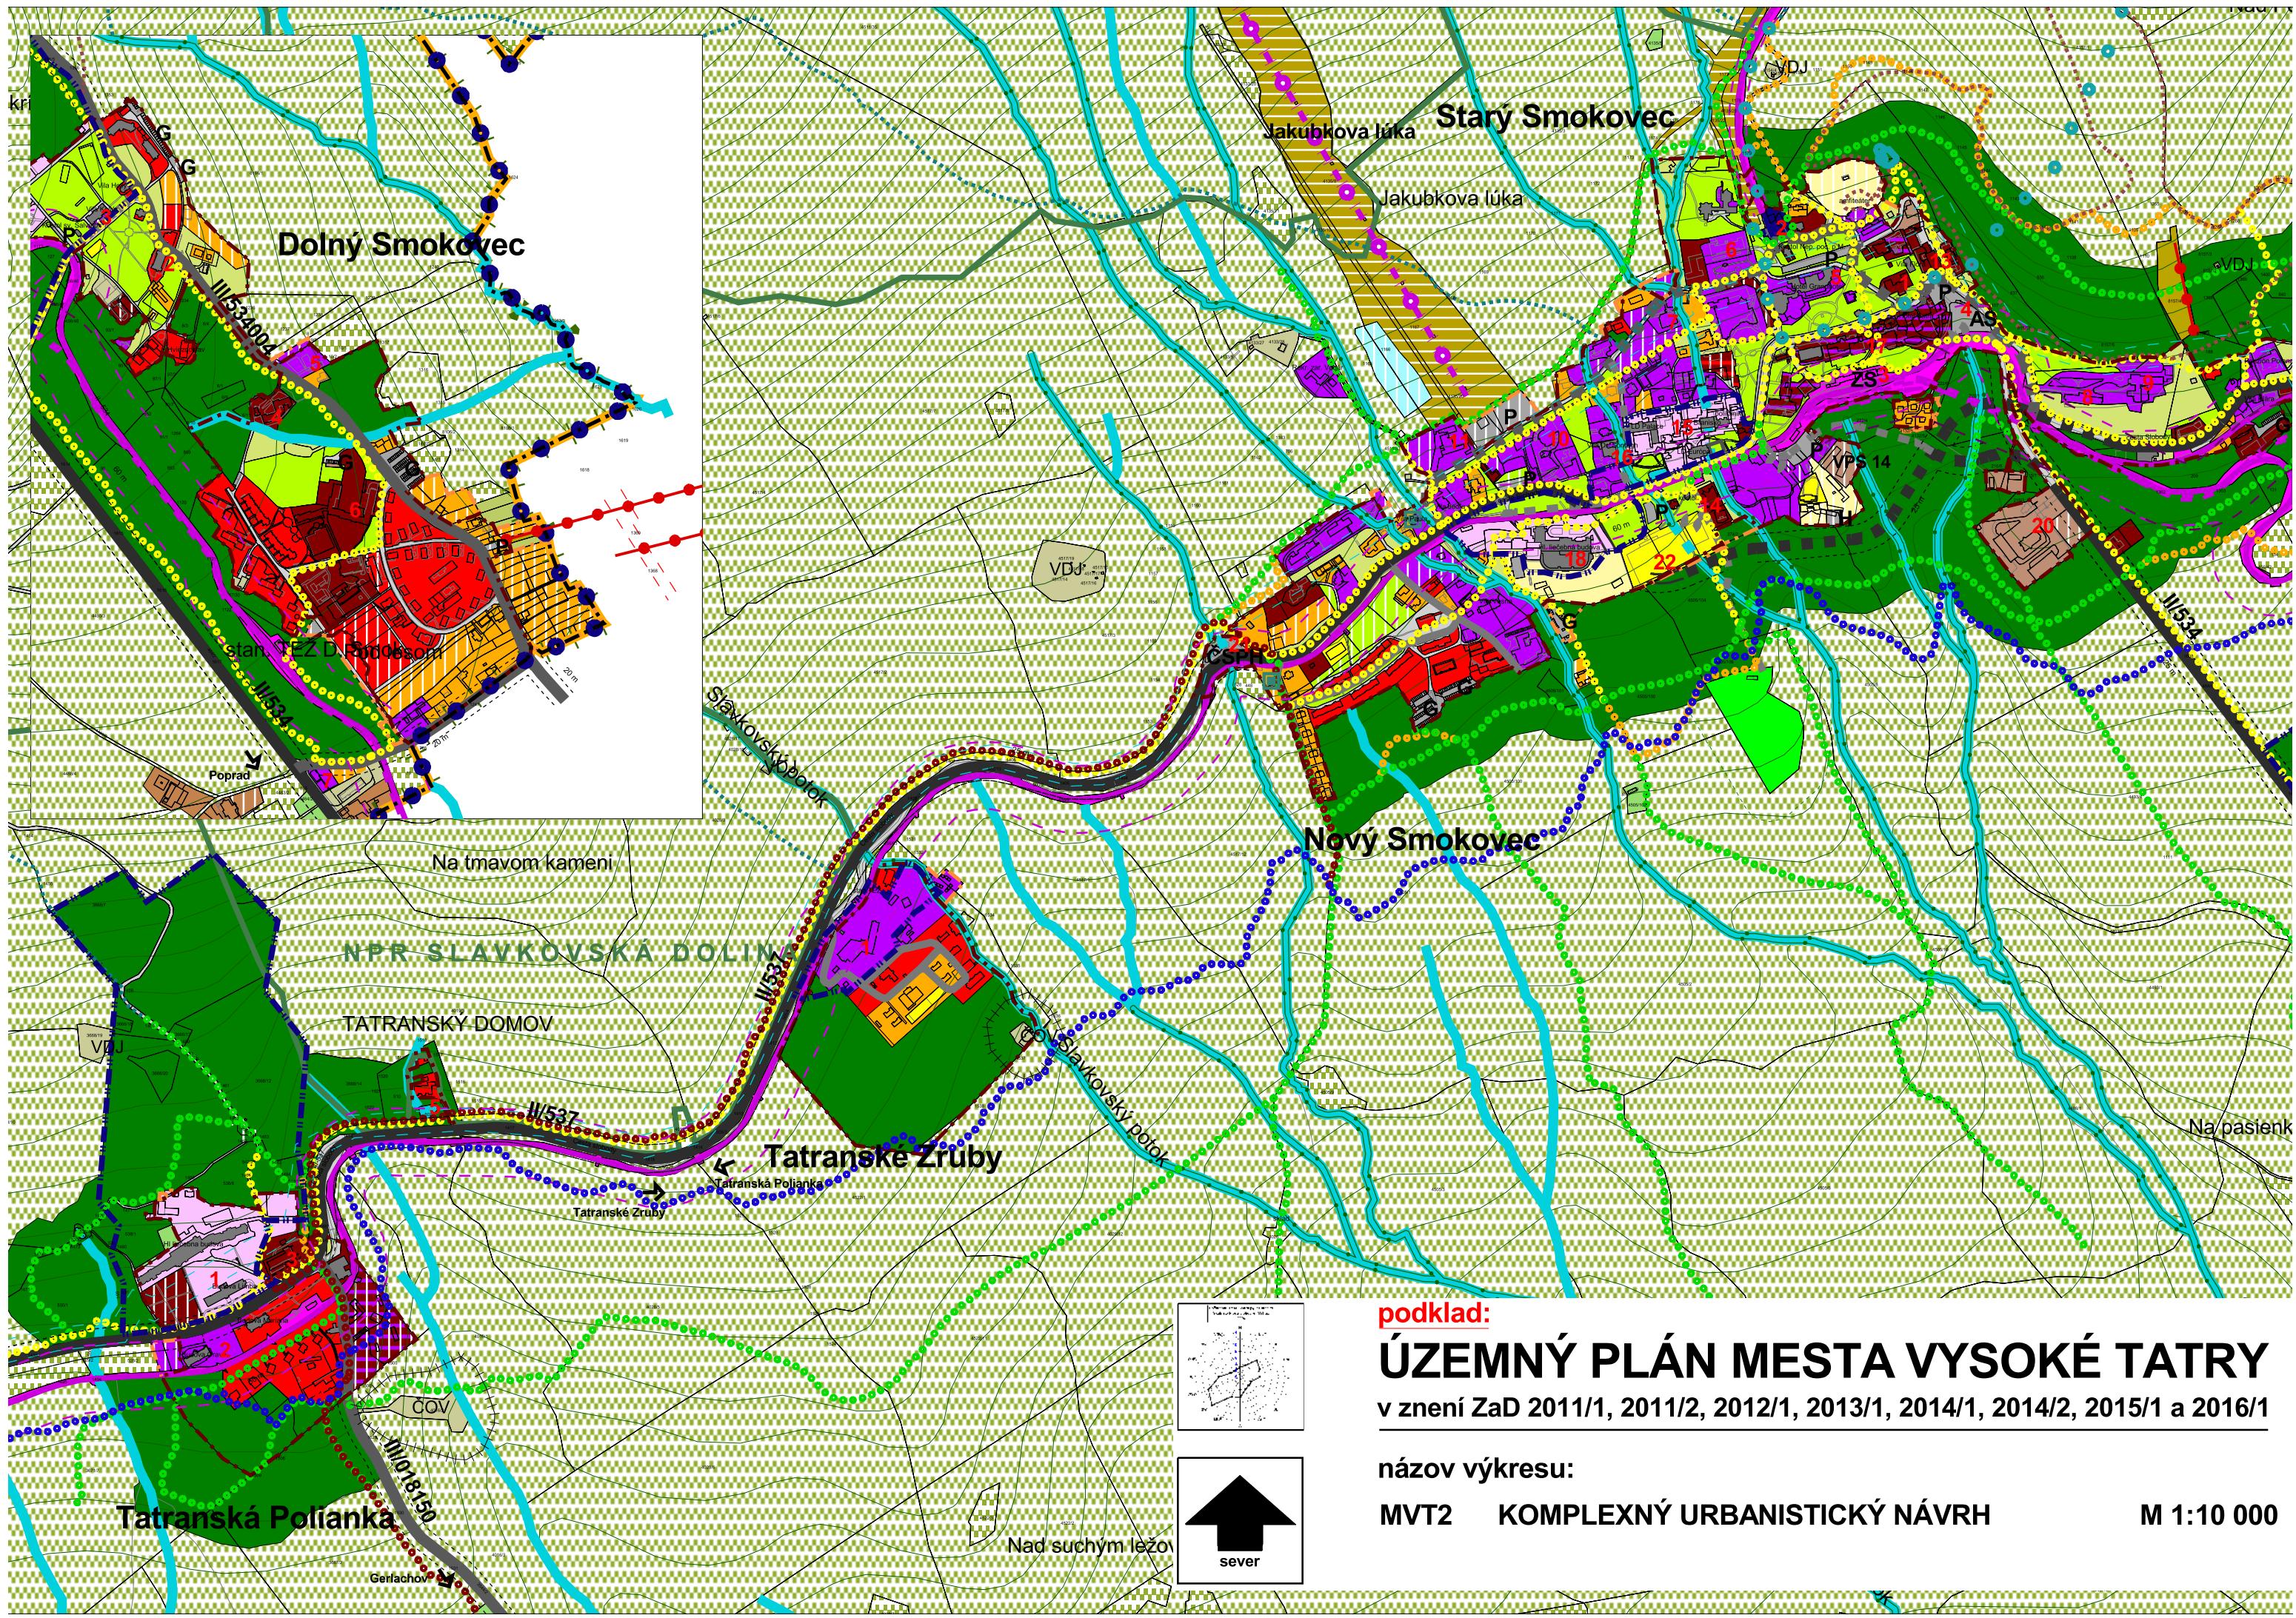




ZMENY A DOPLNKY ÚZEMNÉHO PLÁNU MESTA VYSOKÉ TATRY

č. 9/2021

Prvky a línie na zrušenie

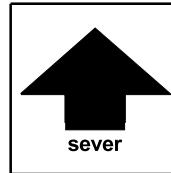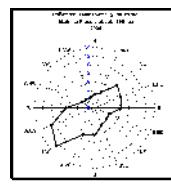

názov výkresu	ZMENY A DOPLNKY ÚZEMNÉHO PLÁNU MESTA VYSOKÉ TATRY	číslo výkresu
	KOMPLEXNÝ URBANISTICKÝ NÁVRH AUREX s.r.o.-architektúra, urbanizmus, ekológia, informatika Dúbravská cesta 9, 841 04 Bratislava	MVT2
hlavný riešiteľ: AUREX, s.r.o. - Ing. arch. Michal Chudík	zodpovedný riešiteľ: AUREX, s.r.o. - Ing. arch. Lenka Stankovská	rok vypracovania 2021
		mierka 1 : 10 000




ZMENY A DOPLNKY ÚZEMNÉHO PLÁNU MESTA VYSOKÉ TATRY

č. 9/2021

Legenda


stav	návrh	Hranice	stav	návrh	stav	návrh	stav	návrh
[grey]		Hranica kraja	[light green]	[green]	Areály technickej vybavenosti			Železničné trate
[blue dots]		Hranica kúpeľného miesta	[brown]	[brown vertical lines]	Areály hospodárskych dvorov			Zdvojkolojajenie železničnej trate
[dashed line]		Hranica katastrálneho územia	[orange]	[orange vertical lines]	Areály zariadení les. hospodárstva			Autobusová stanica
[dashed line]	[orange dashed line]	Hranica zastavaného územia	[grey]	[grey vertical lines]	Garáže a verejná parkoviská			Železničná stanica
[dashed blue line]		Hranica kúpeľného územia	[dark blue]	[dark blue vertical lines]	Osobné horské dopravné zariadenia			Sústredené verejná parkoviská
[green line]		Hranica TANAP-u	[green dots]		Botanická záhrada			PP Sústredené verejná park. podzemné
[green line]		Hranica prírodných rezervácií a národných prírodných rezervácií	[green]	[green vertical lines]	Cintoríny			PP Parkovací dom
[green line]		Ochranné pásmo prírodného minerálneho zdroja 1. stupňa	[yellow]		Lesy			G Sústredené garážové dvory
[green line]		Ochranné pásmo prírodného minerálneho zdroja 2. stupňa	[green]		Rekreačné lesy			ČSPH Čerpacia stanica pohonných hmôt
[green line]		Ložisko nevyhradeného nerastu	[light green]		Trvalé trávne porasty			
[green line]		Pamiatková zóna	[light green]		Otvorené lúčne plochy			
Funkčné plochy								
[purple]	[purple vertical lines]	Cestovný ruch (CR)	[purple]	[purple vertical lines]	Parkovo upravená zeleň			Kabínková lanová dráha
[purple]	[purple vertical lines]	Polyfunkčné plochy (OV a CR)	[green dots]		Historický park			Sedačková lanová dráha
[red]	[red vertical lines]	Polyfunkčné plochy (OV a Bb)	[light green]		Záhrady			Sedačková lanová dráha - výhľad
[orange]	[orange vertical lines]	Polyfunkčné plochy (Br a SR)	[dark green]		Pásma kosodreviny			Lyžiarsky vlek
[yellow]	[yellow vertical lines]	Polyfunkčné plochy (S a CR)	[light green]		Pásma aplínskej vegetácie			Lyžiarska zjazdová trať
[purple]	[purple vertical lines]	Polyfunkčné plochy (CR a KCR)	[cyan]		Vodné toky a plochy			Koridor - lyž. zjazdové trate
[dark red]	[dark red vertical lines]	Občianske vybavenie (OV)	[grey]		Objekty zapísané v ÚZPF			Koridor - lyž. zjazdové trate, územná rezerva
[pink]	[pink vertical lines]	Kúpeľná liečba	[grey square]		Pamäti hodnosti mesta Vysoké Tatry			Lyžiarska bežecká trať
[yellow]	[yellow vertical lines]	Športovo-rekreačné aktivity (SR)	[triangle]		Vysokohorské chaty			Koridor pre cyklomagistrálu
[yellow]	[yellow vertical lines]	Športové vybavenie (S)						Cyklistickej chodník
[red]	[red vertical lines]	Bytové domy (Bb)						Poprad - Starý Smokovec
[orange]	[orange vertical lines]	Rodinné domy (Br)			Doprava			
[orange]	[orange vertical lines]	Kempingy (KCR)			Zberné komunikácie			Cestné, železničné
[purple]	[purple vertical lines]	Agroturistický areál (AA)			Obslužné komunikácie			VTL plyn, 22kV vedenie
[teal]	[teal vertical lines]	Golfové cvičisko (AG)			Pešie a cyklistické cesty-hlavné, rekr.-náučné, rekr.-alternatívne, turistické			Ochranné pásmo ČOV, cintorína
					Plochy železníc			Ochranné pásmo vodných tokov - 10m pozdĺž oboch brehov
								Ochranné pásmo vodného zdroja
							X X	Zrušenie trasy cyklistickej cesty

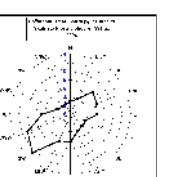

podklad:

ÚZEMNÝ PLÁN MESTA VYSOKÉ TATRY


v znení ZaD 2011/1, 2011/2, 2012/1, 2013/1, 2014/1, 2014/2, 2015/1 a 2016/1

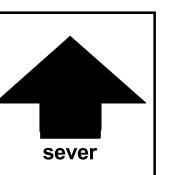


názov výkresu:

MVT2 KOMPLEXNÝ URBANISTICKÝ NÁVRH


M 1:10 000

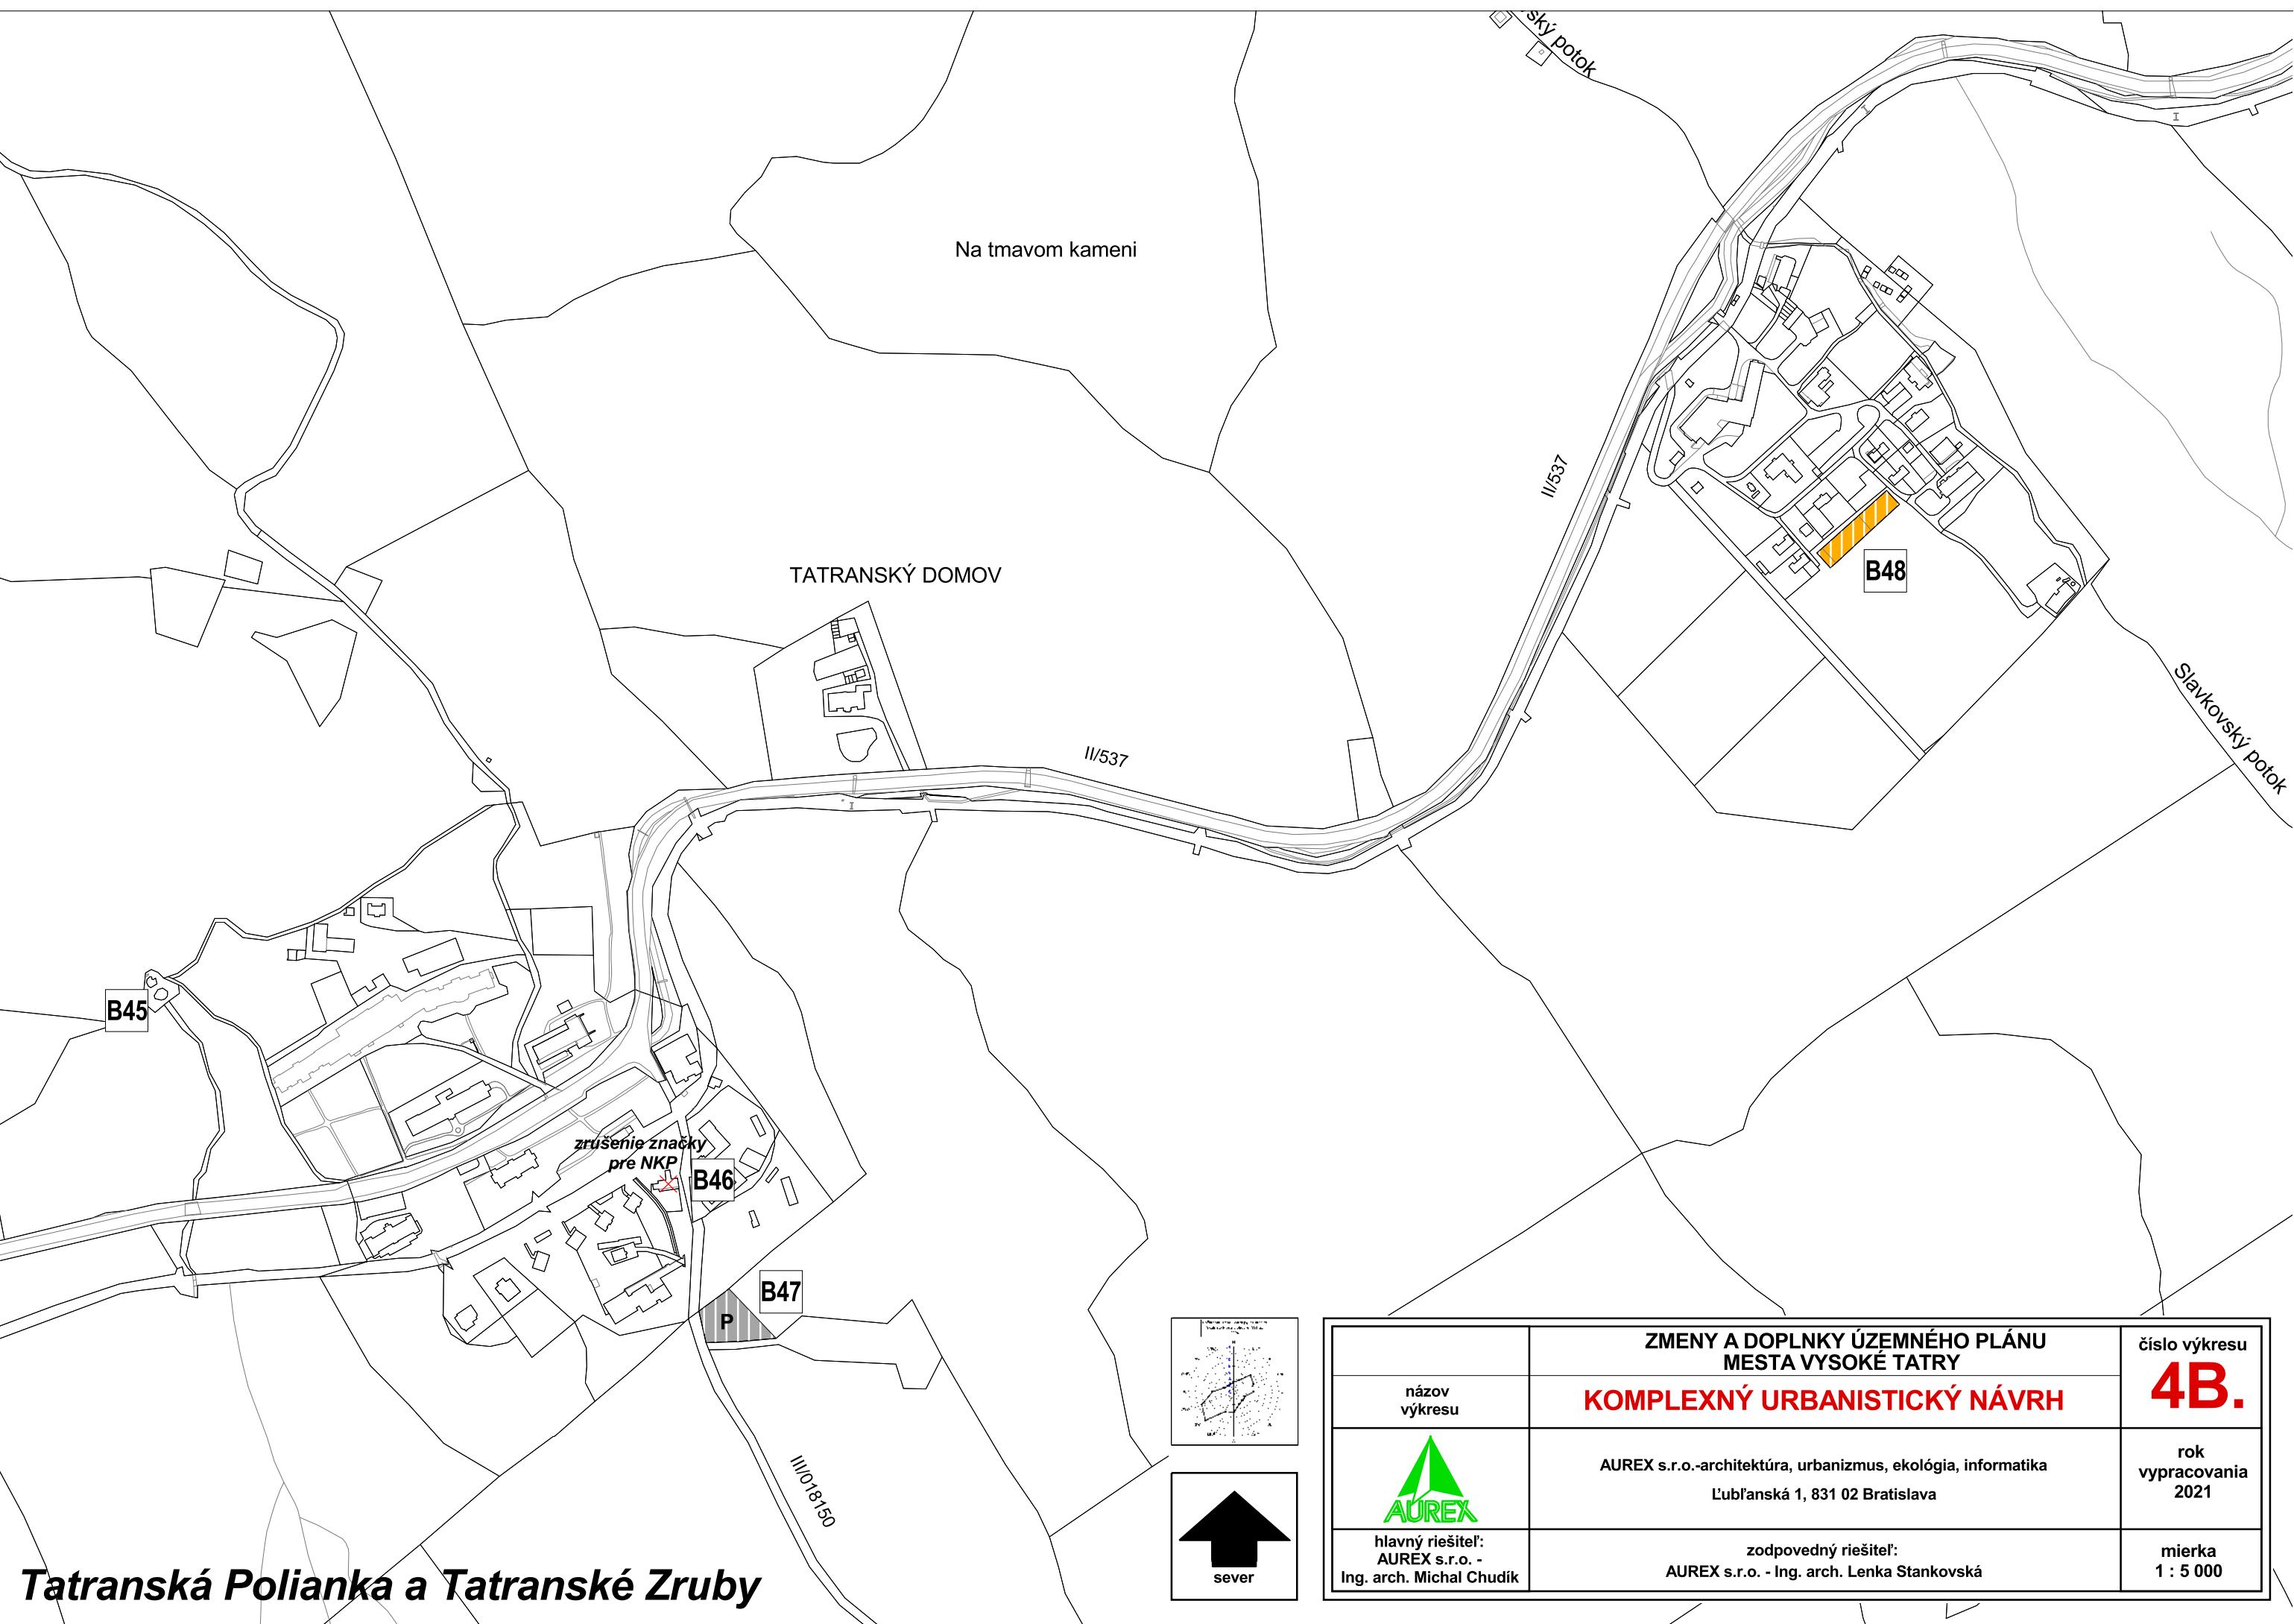


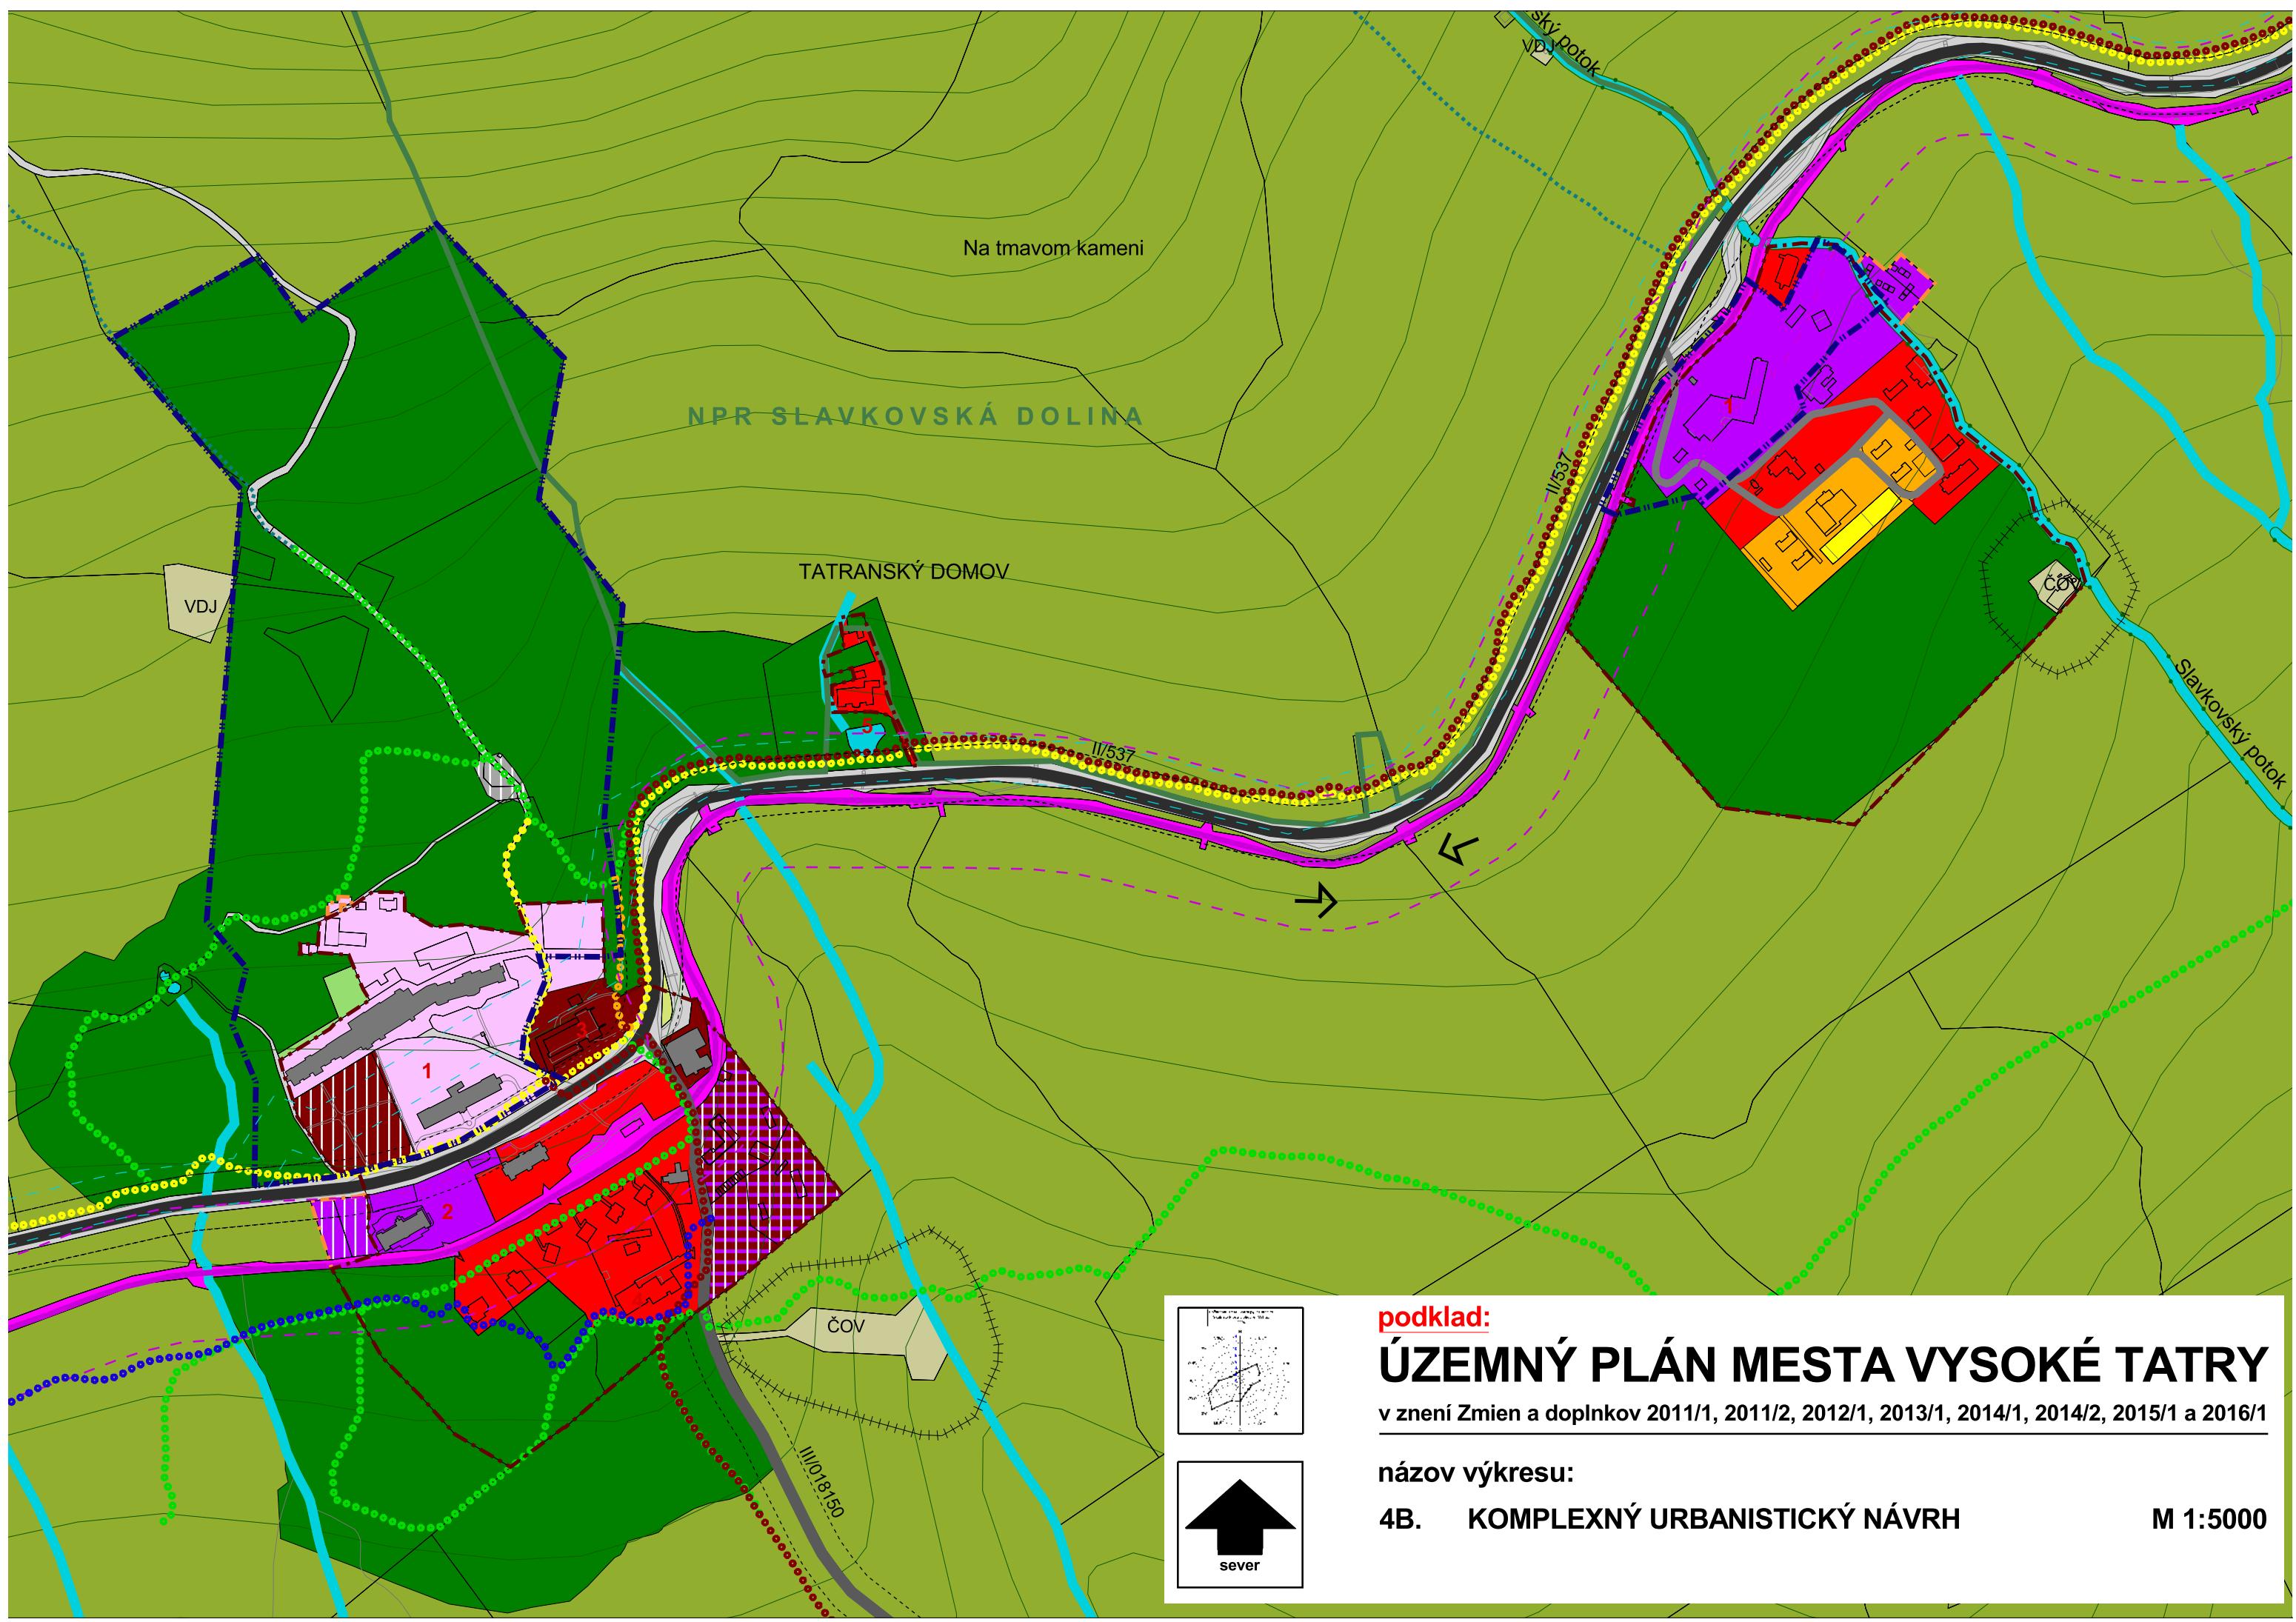


Jakubkova lúka


Jakubkova lúka

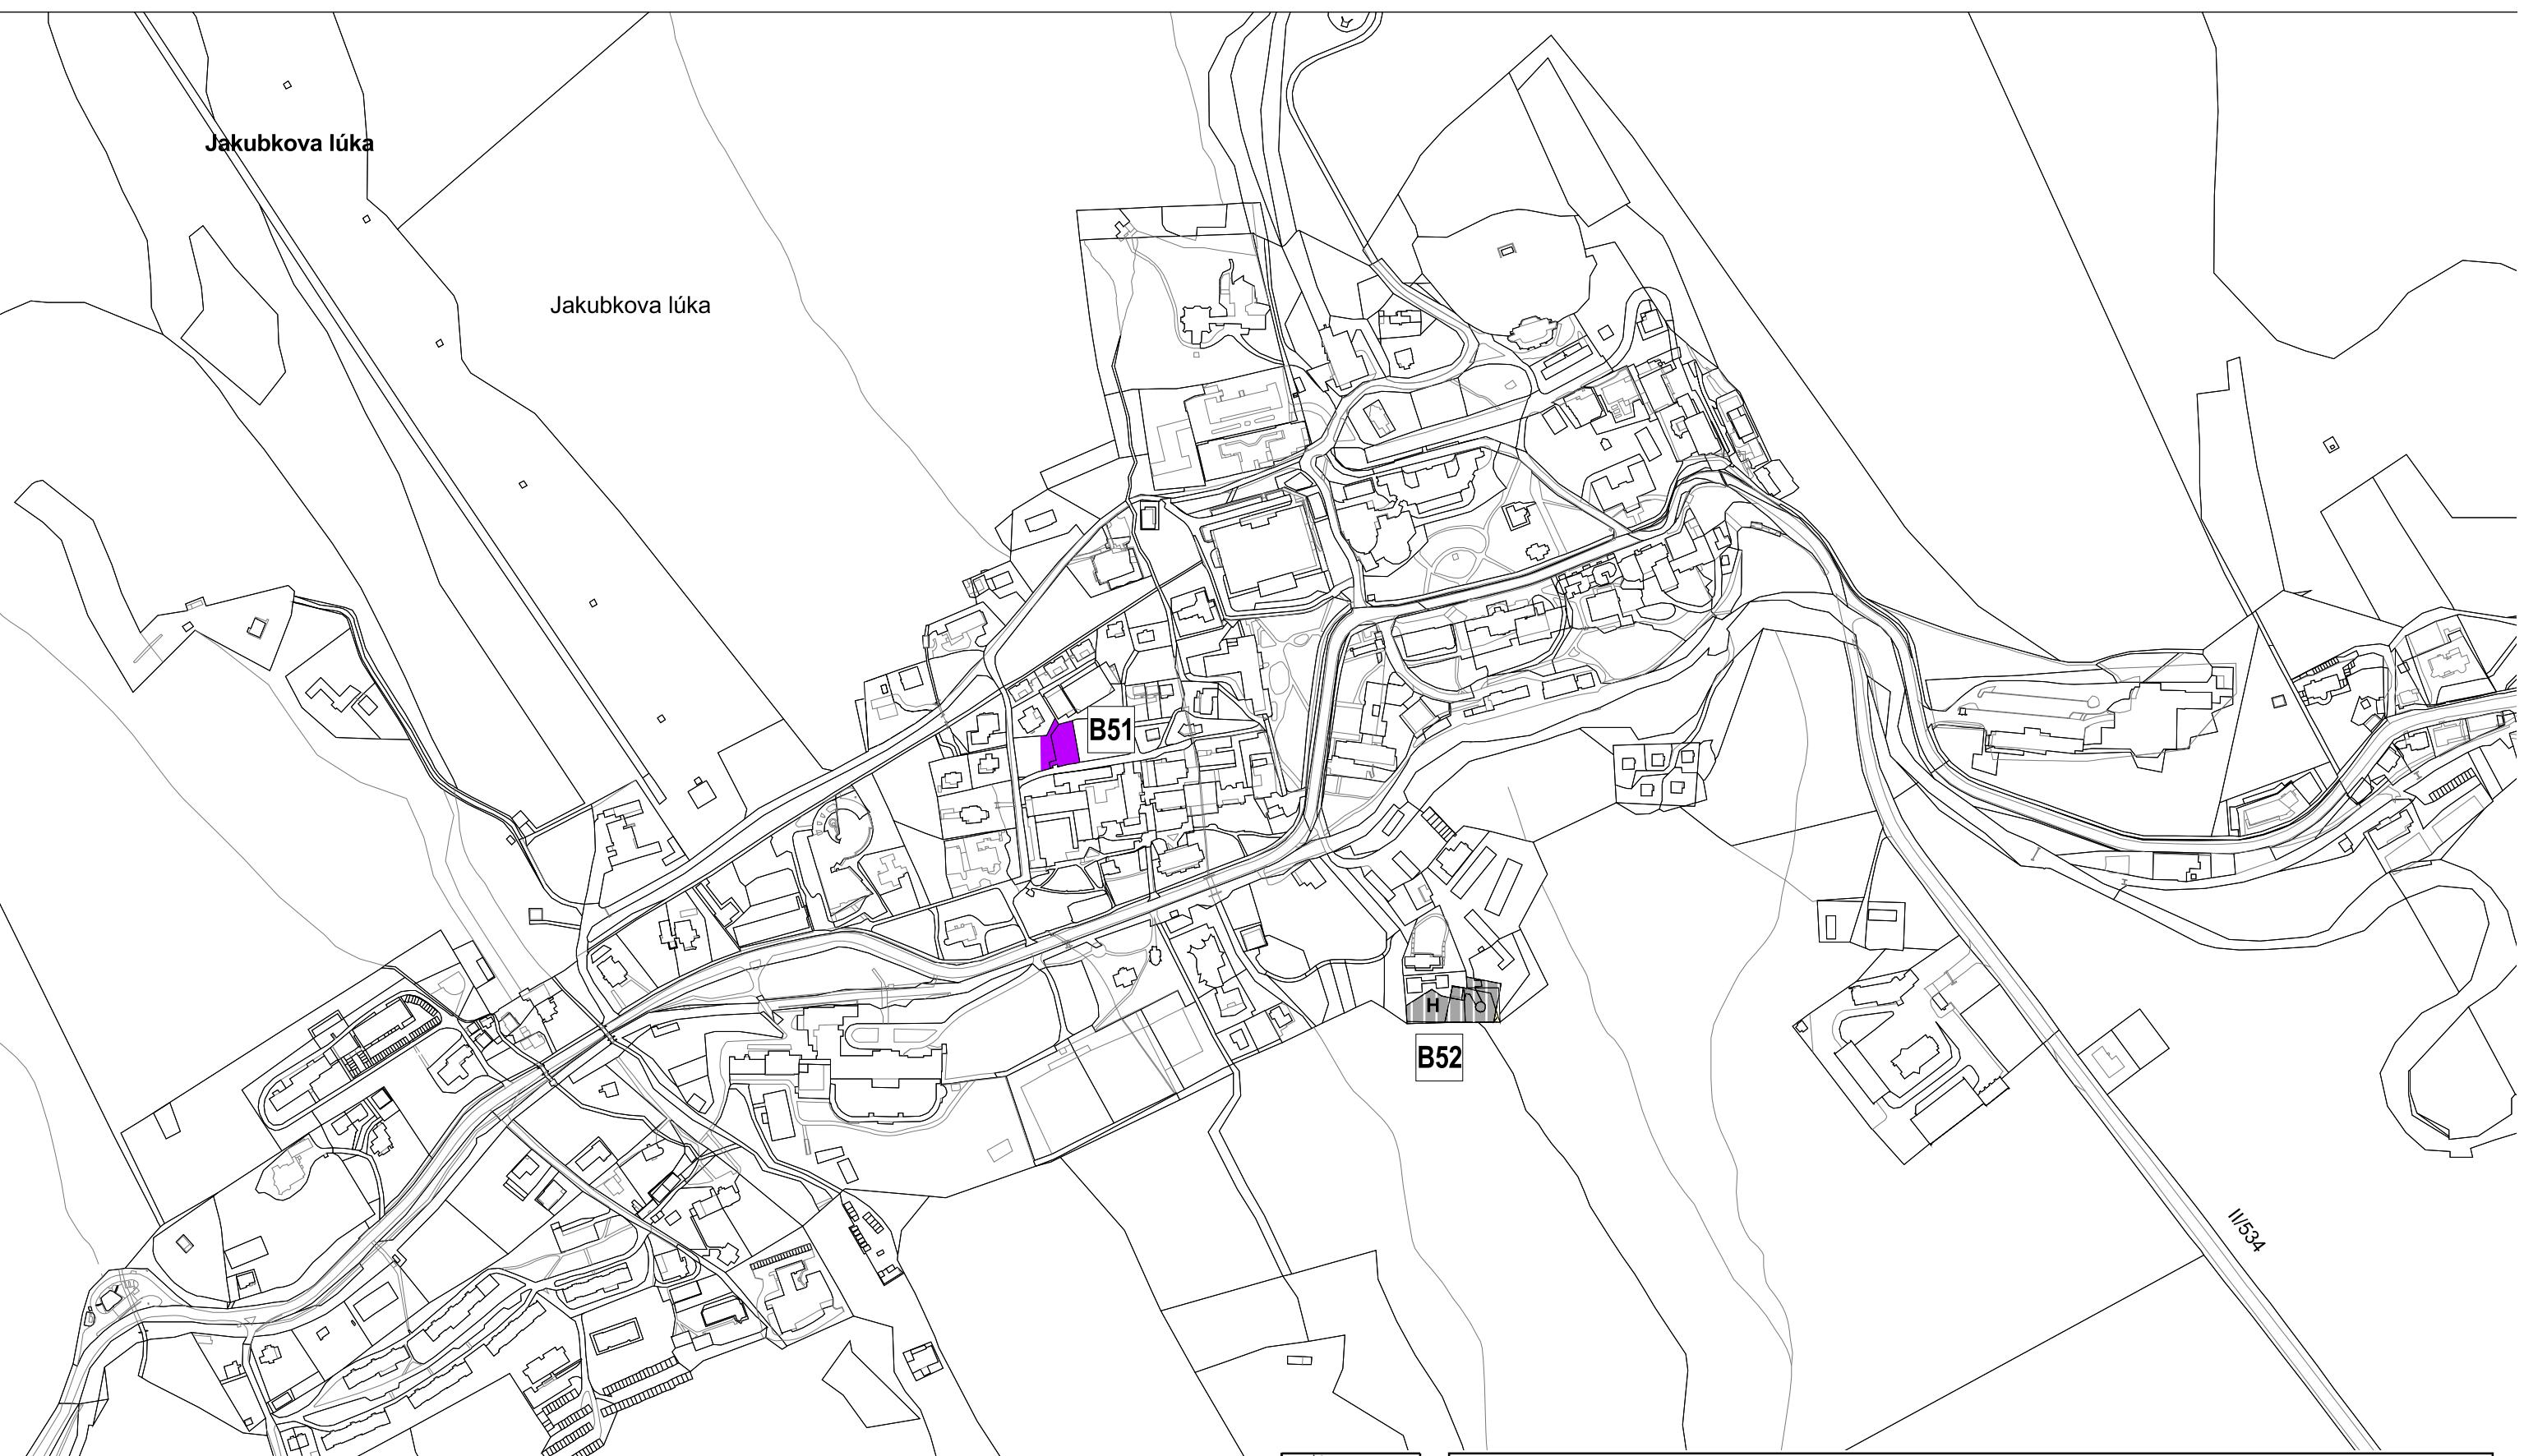

Starý Smokovec

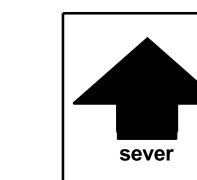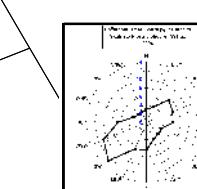

názov výkresu	ZMENY A DOPLNKY ÚZEMNÉHO PLÁNU MESTA VYSOKÉ TATRY	číslo výkresu 4B.
	AUREX s.r.o.-architektúra, urbanizmus, ekológia, informatika Ľubľanská 1, 831 02 Bratislava	rok vypracovania 2021
hlavný riešiteľ: AUREX s.r.o. - Ing. arch. Michal Chudík	zodpovedný riešiteľ: AUREX s.r.o. - Ing. arch. Lenka Stankovská	mierka 1 : 5 000


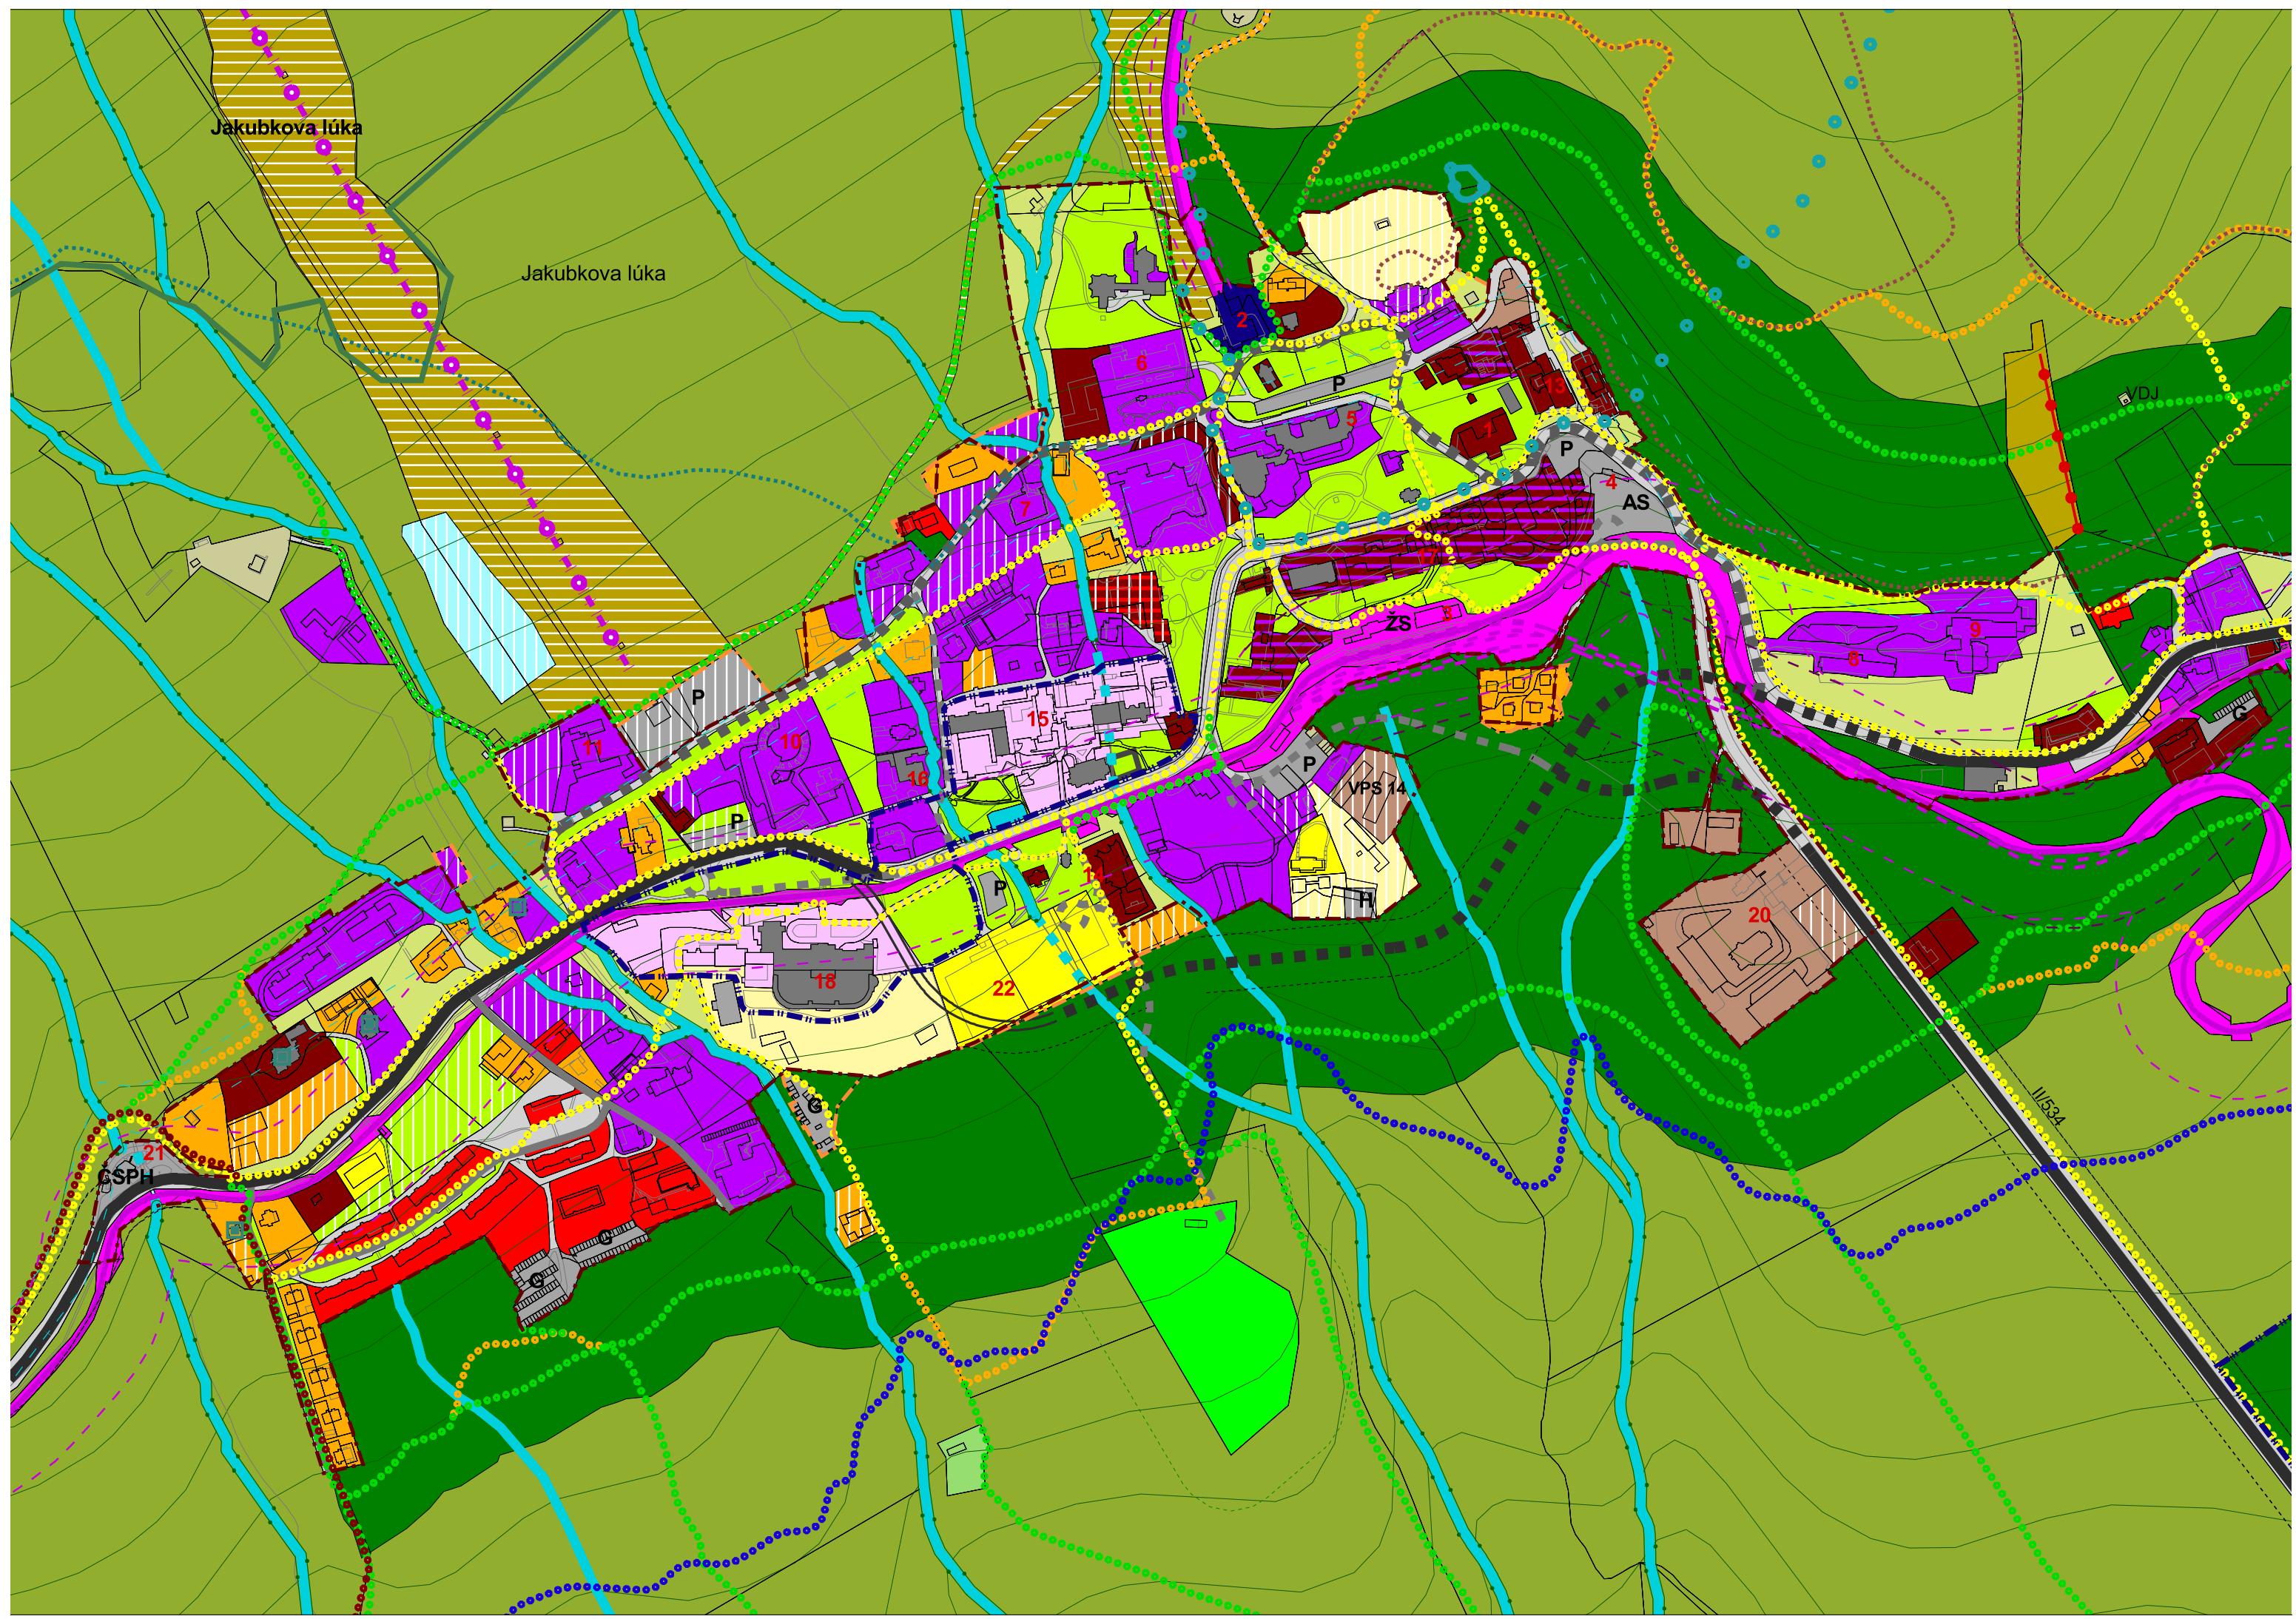




ZMENY A DOPLNKY ÚZEMNÉHO PLÁNU MESTA VYSOKÉ TATRY

č. 9/2021

Prvky a línie na zrušenie

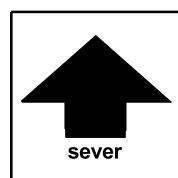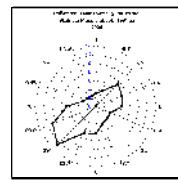

názov výkresu	ZMENY A DOPLNKY ÚZEMNÉHO PLÁNU MESTA VYSOKÉ TATRY KOMPLEXNÝ URBANISTICKÝ NÁVRH	číslo výkresu 4B.
	AUREX s.r.o.-architektúra, urbanizmus, ekológia, informatika Ľubľanská 1, 831 02 Bratislava	rok vypracovania 2021
hlavný riešiteľ: AUREX s.r.o. - Ing. arch. Michal Chudík	zodpovedný riešiteľ: AUREX s.r.o. - Ing. arch. Lenka Stankovská	mierka 1 : 5 000



ZMENY A DOPLNKY ÚZEMNÉHO PLÁNU MESTA VYSOKÉ TATRY č. 9/2021

č. 9/2021

Legenda



Hranice

stav	návrh	
[grey box]	[green box]	Areály technickej vybavenosti
[blue box]	[brown box]	Areály hospodárskych dvorov
[black box]	[orange box]	Areály zariadení les. hospodárstva
[red box]	[grey box]	Garáže a verejné parkoviská
[purple box]	[dark blue box]	Osobné horské dopravné zariadenia
[yellow box]	[light green box]	Botanická záhrada
[white box]	[bright green box]	Cintoríny
[green box]	[olive green box]	Lesy
[white box]	[dark green box]	Rekreačné lesy
[white box]	[light green box]	Trvalé trávne porasty
[white box]	[yellow-green box]	Otvorené lúčne plochy
[white box]	[yellow box]	Parkovo upravená zeleň
[white box]	[light green box]	Historický park
[white box]	[light green box]	Záhrady
[white box]	[cyan box]	Vodné toky a plochy
[white box]	[grey box]	Objekty zapísané v ÚZPF
[white box]	[teal box]	Pamäti hodnosti mesta Vysoké Tatry
Funkčné plochy		
[purple box]	[purple box]	Cestovný ruch (CR)
[purple box]	[purple box]	Polyfunkčné plochy (OV a CR)
[red box]	[red box]	Polyfunkčné plochy (OV a Bb)
[orange box]	[orange box]	Polyfunkčné plochy (Br a SR)
[purple box]	[purple box]	Polyfunkčné plochy (CR a KCR)
[dark red box]	[dark red box]	Občianske vybavenie (OV)
[pink box]	[pink box]	Kúpeľná liečba
[yellow box]	[yellow box]	Športovo-rekreačné aktivity (SR)
[yellow box]	[yellow box]	Športové vybavenie (S)
[red box]	[red box]	Bytové domy (Bb)
[orange box]	[orange box]	Rodinné domy (Br)
[brown box]	[brown box]	Kempingy (KCR)
[purple box]	[purple box]	Agroturistický areál (AA)
[teal box]	[teal box]	Golfový cvičisko (AG)
stav	návrh	
[AS]		Autobusová stanica
[žS]		Železničná stanica
[P]	[P]	Sústredené verejné parkoviská
	[PP]	Sústredené verejné park. podzemné
	[PP]	Parkovací dom
[G]		Sústredené garážové dvory
[ČSPH]		Čerpacia stanica pohonných hmôt
Šport		
[purple circle]	[purple circle]	Kabínková lanová dráha
[purple circle]	[purple circle]	Sedačková lanová dráha
	[grey dash]	Sedačková lanová dráha - výhľad
[red dot]	[red dot]	Lyžiarsky vlek
[gold box]		Lyžiarska zjazdová trať
	[gold box]	Koridor - lyž. zjazdové trate
	[gold box]	Koridor - lyž. zjazdové trate, územná rezerva
	[red dotted line]	Lyžiarska bežecká trať
	[blue dots]	Koridor pre cyklomagistrálu
	[red dots]	Cyklistickej chodník Poprad - Starý Smokovec
Doprava		
[black box]	[black box]	Zberné komunikácie
[grey box]	[grey box]	Obslužné komunikácie
[green box]	[green box]	Pešie a cyklistické cesty - hl., rekr.-náučné, rekr.-alt., turistické
[pink box]		Plochy železníc
[purple box]		Železničné trate
	[purple dashed box]	Zdvojkolojnenie železničnej trate
Ochranné pásma		
[purple dash]	[purple dash]	Cestné, železničné
[red dash]	[red dash]	VTL plyn, 22kV vedenie
	[green dash]	Ochranné pásmo ČOV, cintorína
	[green dash]	Ochranné pásmo vodných tokov - 10 m pozdiž oboch brehov
	[black dash]	Ochranné pásmo vodného zdroja

podklad:

ÚZEMNÝ PLÁN MESTA VYSOKÉ TATRY

v znení Zmien a doplnkov 2011/1, 2011/2, 2012/1, 2013/1, 2014/1, 2014/2, 2015/1 a 2016/1

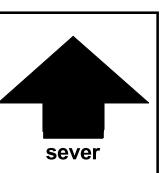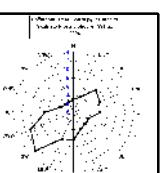

názov výkresu:

4B. KOMPLEXNÝ URBANISTICKÝ NÁVRH

M 1:5000





ZMENY A DOPLNKY ÚZEMNÉHO PLÁNU MESTA VYSOKÉ TATRY

č. 9/2021


lokality B55 a B56



 Prvky a línie na zrušenie

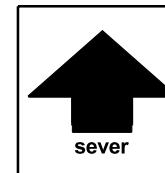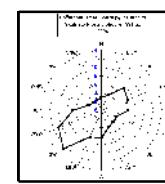

názov výkresu	ZMENY A DOPLNKY ÚZEMNÉHO PLÁNU MESTA VYSOKÉ TATRY	číslo výkresu
	KOMPLEXNÝ URBANISTICKÝ NÁVRH	4B.
	AUREX s.r.o.-architektúra, urbanizmus, ekológia, informatika Lubľanská 1, 831 02 Bratislava	rok vypracovania 2021
hlavný riešiteľ: AUREX s.r.o. - Ing. arch. Michal Chudík	zodpovedný riešiteľ: AUREX s.r.o. - Ing. arch. Lenka Stankovská	mierka 1 : 5 000

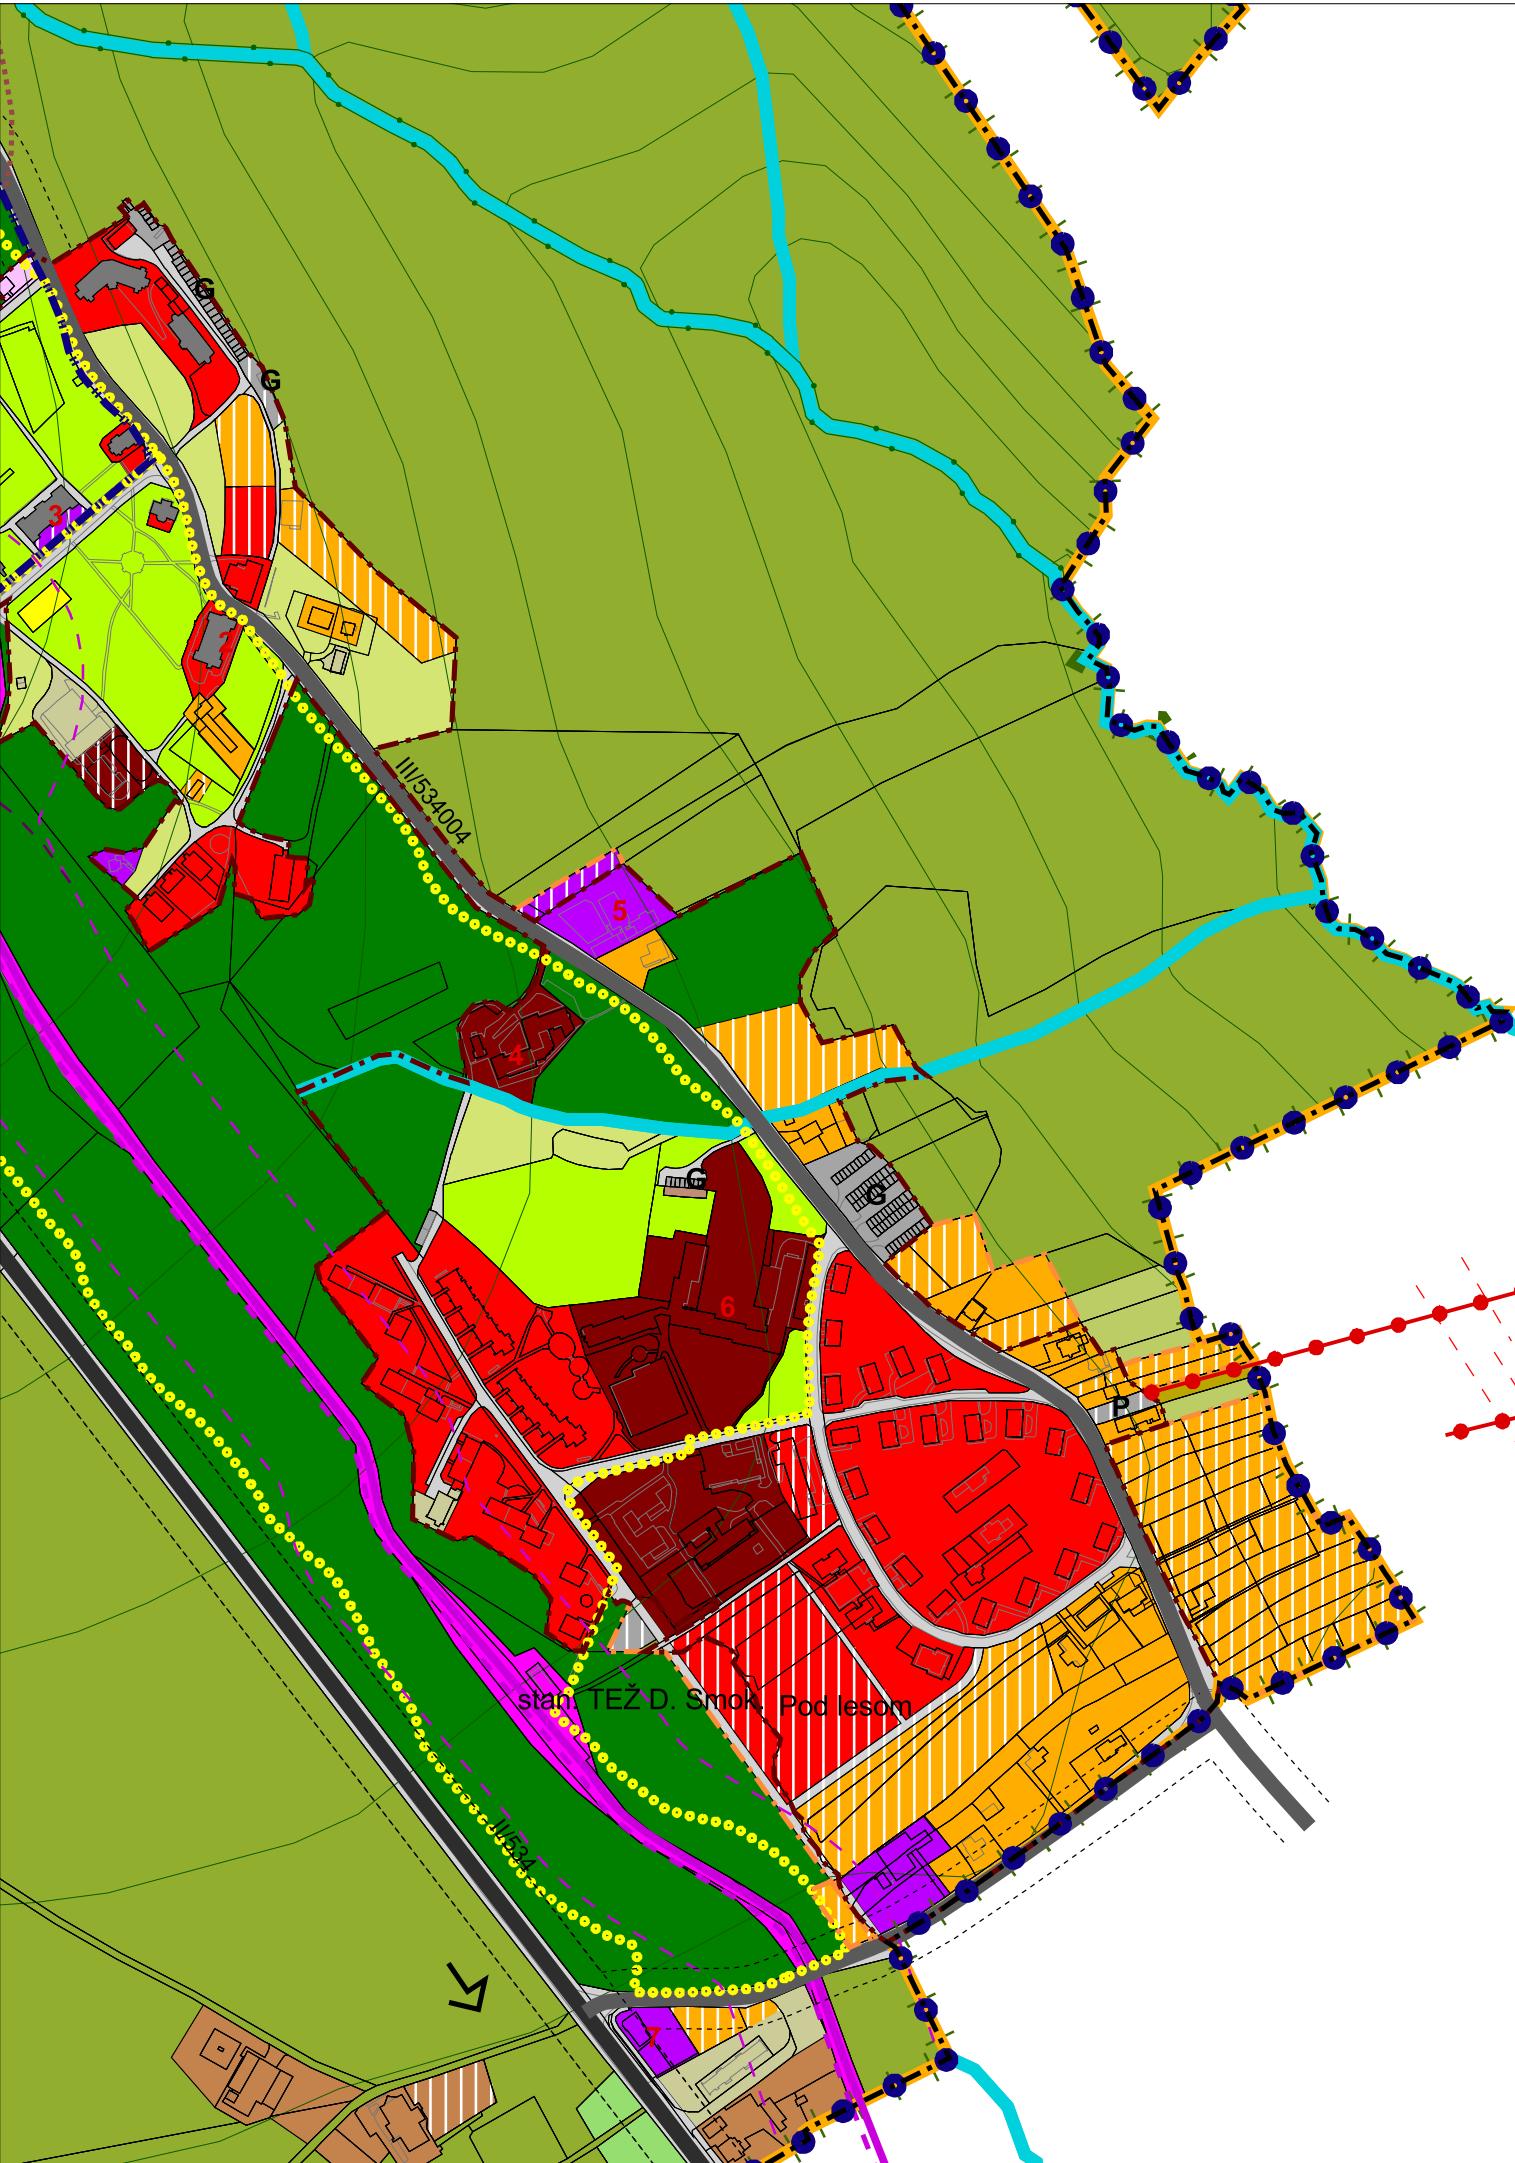

ZMENY A DOPLINKY ÚZEMNÉHO PLÁNU MESTA VYSOKÉ TATRY

č. 9/2021



Legenda

Hranice

stav	návrh	
[grey box]	[white box]	Hranica kraja
[blue circle icon]	[white box]	Hranica kúpeľného miesta
[dashed line]	[white box]	Hranica katastrálneho územia
[dark red dashed line]	[orange dashed line]	Hranica zastavaného územia
[dotted blue line]	[white box]	Hranica kúpeľného územia
[green line]	[white box]	Hranica TANAP-u
[green line]	[white box]	Hranica prírodných rezervácií a národných prírodných rezervácií
[yellow line]	[white box]	Ochranné pásmo prírodného minerálneho zdroja 1. stupňa
[blue line]	[white box]	Ochranné pásmo prírodného minerálneho zdroja 2. stupňa
[orange line]	[white box]	Ložisko nevyhradeného nerastu
[purple line]	[white box]	Pamiatková zóna

stav	návrh	
[purple box]	[white box]	Cestovný ruch (CR)
[red box]	[white box]	Polyfunkčné plochy (OV a CR)
[orange box]	[white box]	Polyfunkčné plochy (OV a Bb)
[purple box]	[white box]	Polyfunkčné plochy (Br a SR)
[dark red box]	[white box]	Polyfunkčné plochy (CR a KCR)
[pink box]	[white box]	Občianske vybavenie (OV)
[light green box]	[white box]	Kúpeľná liečba
[yellow box]	[white box]	Športovo-rekreačné aktivity (SR)
[red box]	[white box]	Športové vybavenie (S)
[orange box]	[white box]	Bytové domy (Bb)
[light orange box]	[white box]	Rodinné domy (Br)
[light pink box]	[white box]	Kempingy (KCR)
[grey box]	[white box]	Agroturistický areál (AA)
[teal box]	[white box]	Golfové cvičisko (AG)

stav	návrh	
[black box]	[white box]	Zberné komunikácie
[grey box]	[white box]	Obslužné komunikácie
[green box]	[white box]	Pešie a cyklistické cesty - hl., rekr.-náučné, rekr.-alt., turistické
[magenta box]	[white box]	Plochy železníc
[orange box]	[white box]	Železničné trate
[white box]	[magenta dashed line]	Zdvojkolojnenie železničnej trate

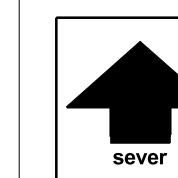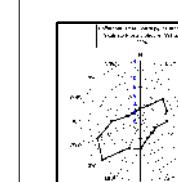

podklad:


ÚZEMNÝ PLÁN MESTA VYSOKÉ TATRY

v znení Zmen a doplnkov 2011/1, 2011/2, 2012/1, 2013/1, 2014/1, 2014/2, 2015/1 a 2016/1

názov výkresu:

4B. KOMPLEXNÝ URBANISTICKÝ NÁVRH

M 1:5000

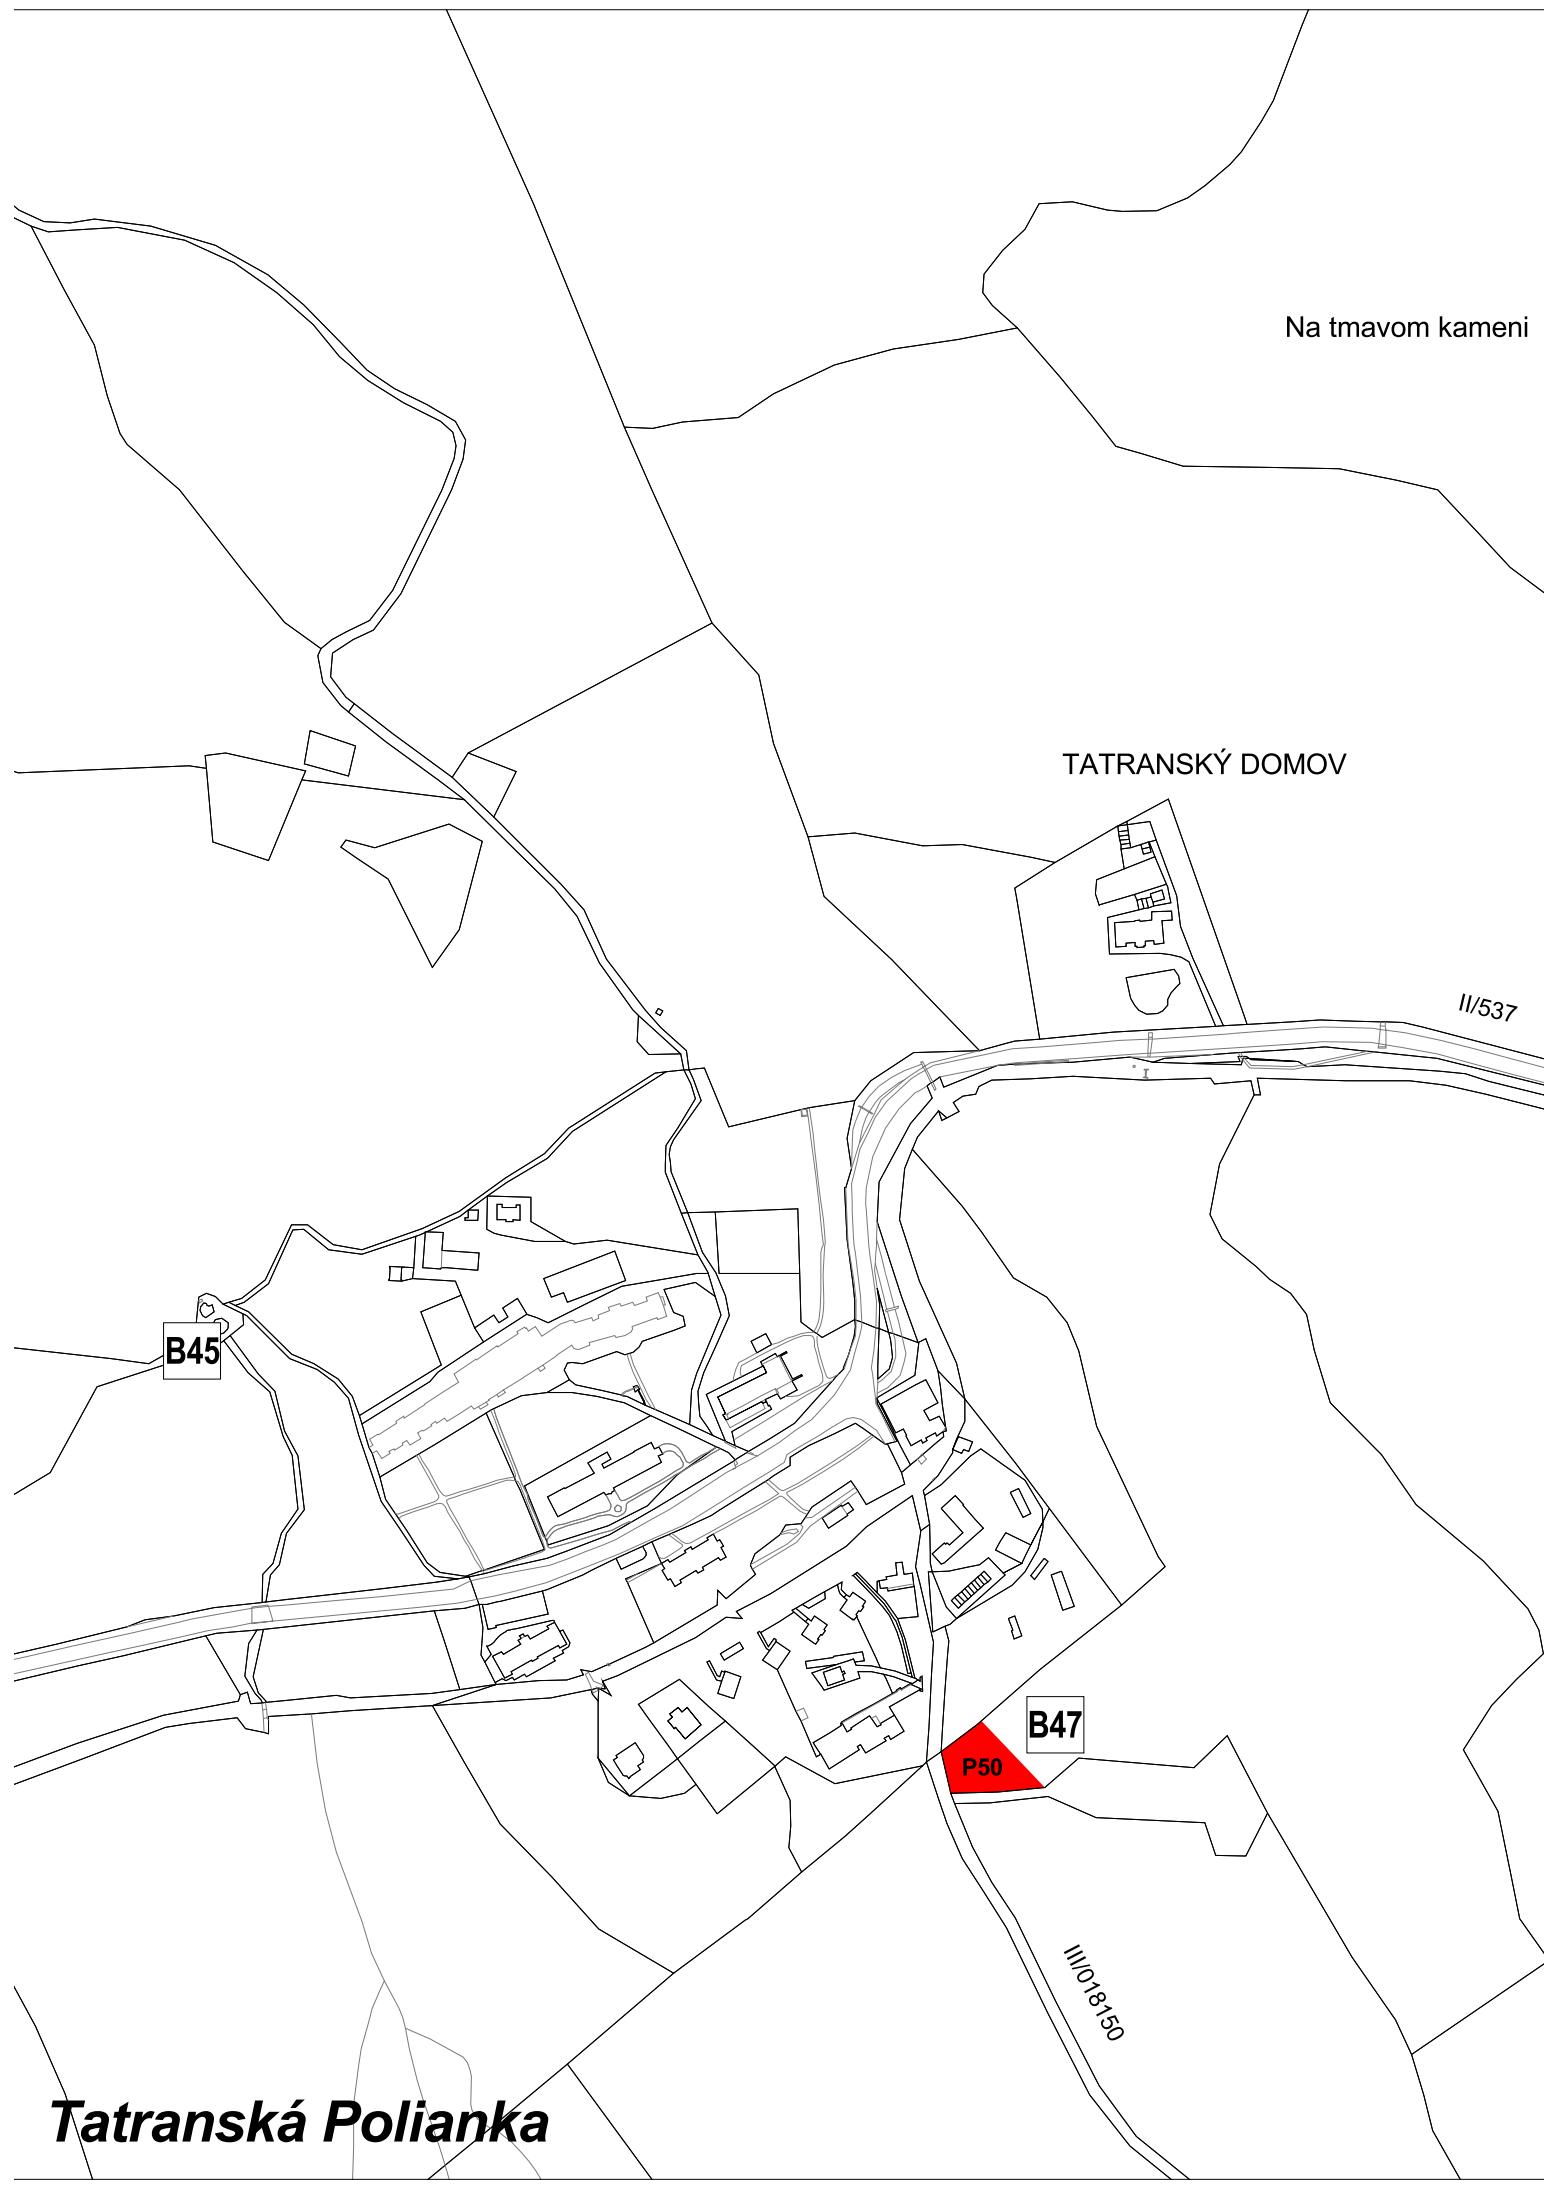

ZMENY A DOPLNKY ÚZEMNÉHO PLÁNU MESTA VYSOKÉ TATRY


č. 9/2021

lokalita B47



názov výkresu	ZMENY A DOPLNKY ÚZEMNÉHO PLÁNU MESTA VYSOKÉ TATRY	číslo výkresu 5B.
	AUREX s.r.o.-architektúra, urbanizmus, ekológia, informatika Ľubľanská 1, 831 02 Bratislava	rok vypracovania 2021
sever	záodpovedný riešiteľ: AUREX s.r.o. - Ing. arch. Lenka Stankovská	mierka 1 : 5 000

Tatranská Polianka

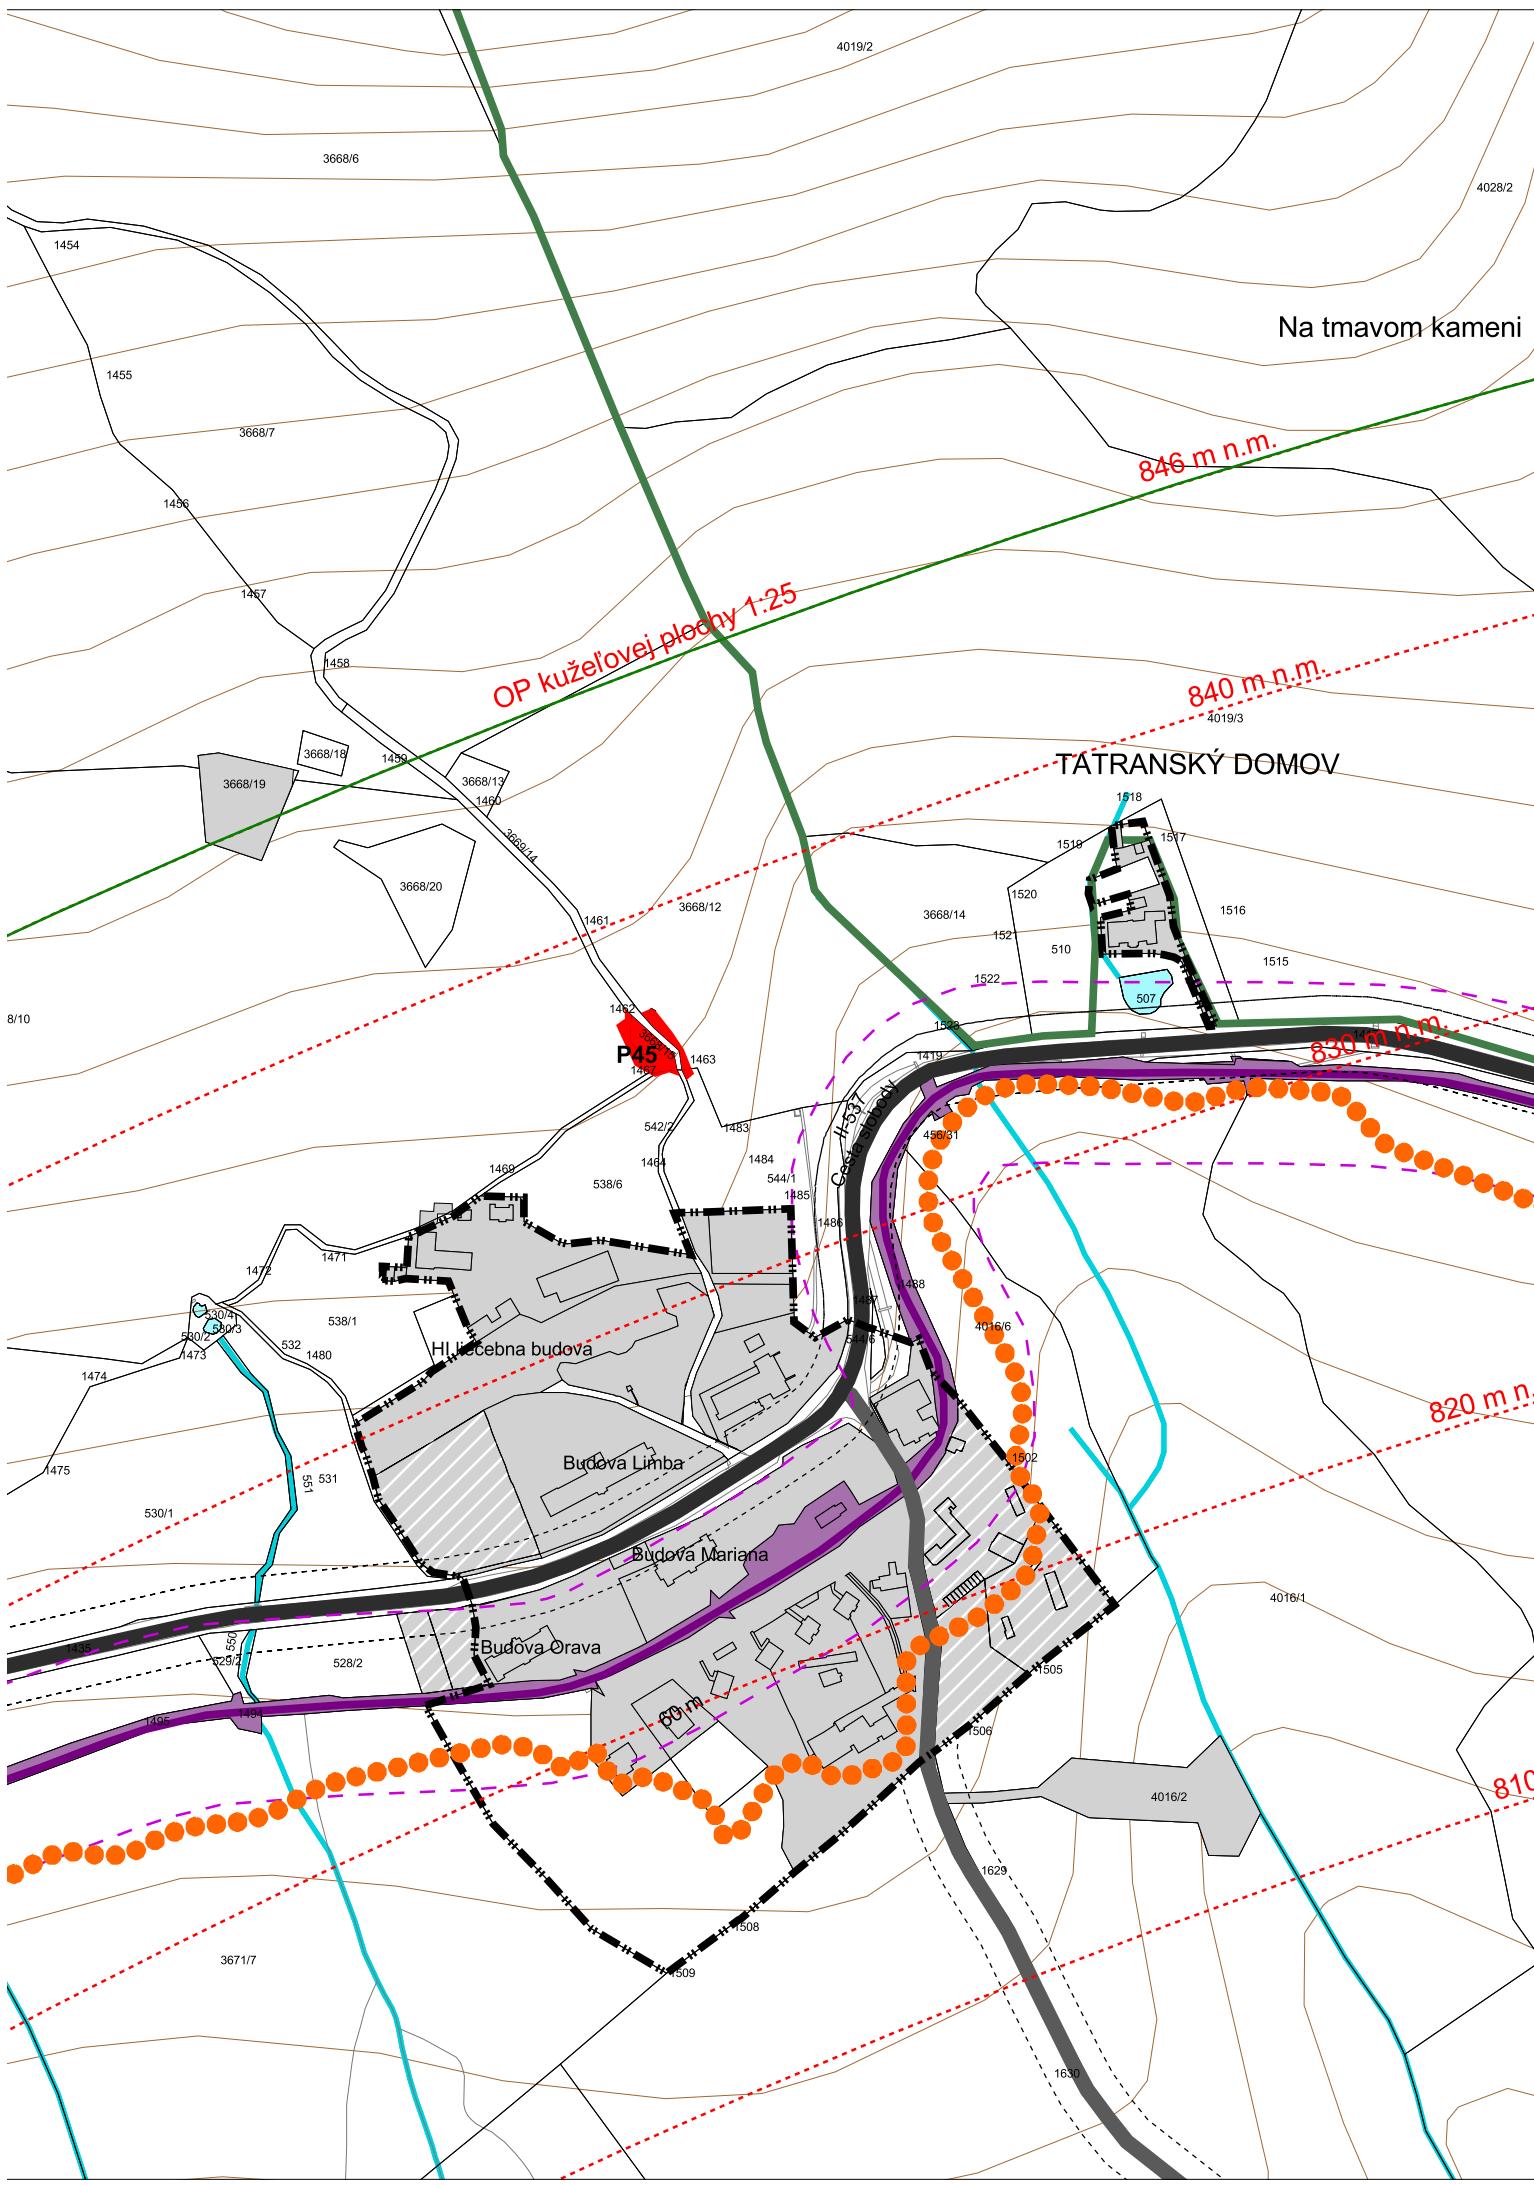

ZMENY A DOPLNKY ÚZEMNÉHO PLÁNU MESTA **VYSOKÉ TATRY**

č. 9/2021

č. 9/2021

Legend

stav	návrh	
		Hranica katastrálneho územia
		Zberné komunikácie funkč. triedy B1, B2
		Zberné komunikácie funkč. triedy B3
		Obslužné komunikácie funkč. triedy C2, C3
II/537	II/537	Číslo cesty
MK	MK	Označenie miestnej komunikácie
MZ8,5/50	MZ8,5/50	Kategória komunikácie
		Hlavné pešie komunikácie funkč. triedy D1, D3
		Doplnkové pešie komunikácie funkč. triedy D3
		Rekreačné chodníky
		Turistické chodníky
		Cyklistická magistrála funkč. triedy D2
		Plochy železníc
		Železničné trate III. kategórie
183		Číslo železničnej trate
AS	AS	Autobusová stanica
žs	žs	Železničná stanica
		Heliport
		Sústredené verejné parkovacie plochy
		Sústredené verejné parkovacie plochy - podzemné
		Parkovací dom
		Sústredené garážové plochy
		Čerpacia stanica pohonných hmôt
		Ochranné pásmo ciest a železničných tratí
		Lanové dráhy a lyžiarske vleky
		Obrys priestorov lyžiarskych zjazdových tratí
		Obrys priestorov lyžiarskych zjazdových tratí - územná rezerva
		Cyklistický chodník funkčnej triedy D2 Poprad - Starý Smokovec
		Cyklistická magistrála funkčnej triedy D2 zrušenie návrhu ÚPN

podklad


ÚZEMNÝ PLÁN MESTA VYSOKÉ TATRY

v znení Zmien a doplnkov 2011/1, 2011/2, 2012/1, 2013/1, 2014/1, 2014/2, 2015/1 a 2016/1

názov výkresu

5B. VEREJNÉ DOPRAVNÉ VYBAVENIE



M 1:5000

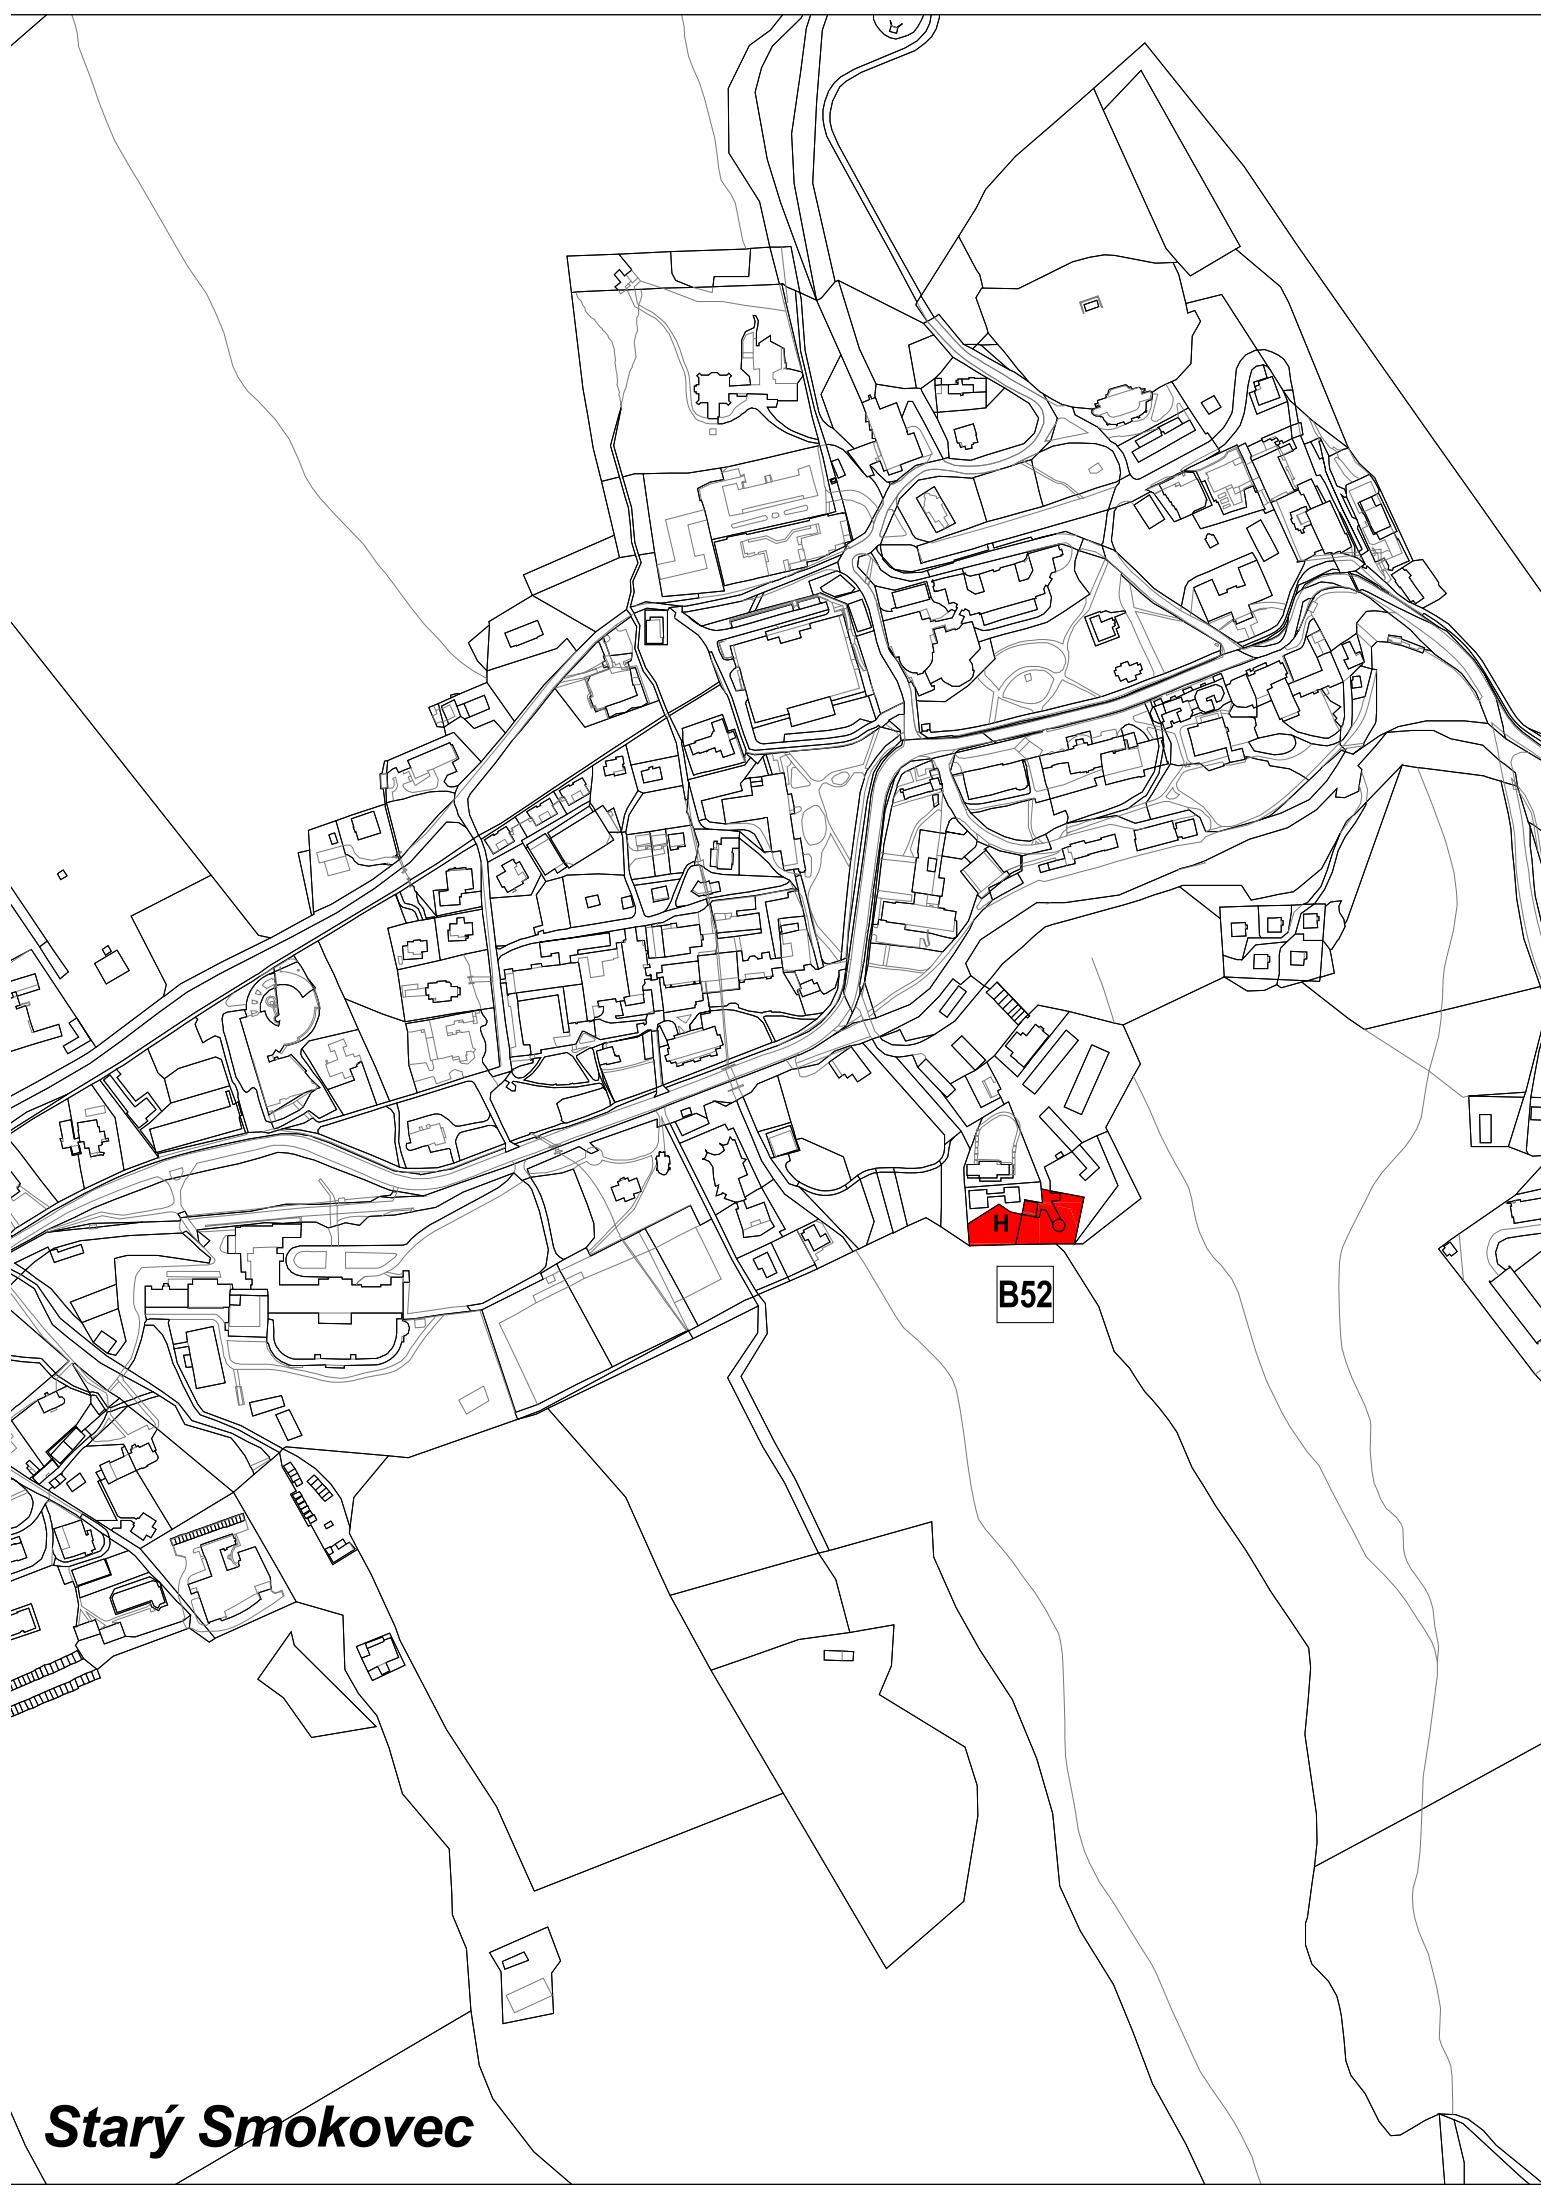

ZMENY A DOPLNKY ÚZEMNÉHO PLÁNU MESTA VYSOKÉ TATRY

č. 9/2021

lokalita B52

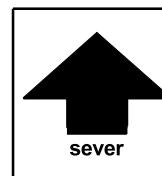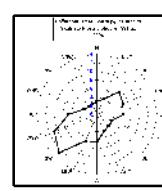


ZMENY A DOPLNKY ÚZEMNÉHO PLÁNU
MESTA VYSOKÉ TATRY

číslo výkresu
5B.

VEREJNÉ DOPRAVNÉ VYBAVENIE

názov výkresu	AUREX s.r.o.-architektúra, urbanizmus, ekológia, informatika Ľubľanská 1, 831 02 Bratislava	rok vypracovania 2021
 hlavný riešiteľ: AUREX s.r.o. - Ing. arch. Michal Chudík	zodpovedný riešiteľ: AUREX s.r.o. - Ing. arch. Lenka Stankovská	mierka 1 : 5 000

Starý Smokovec

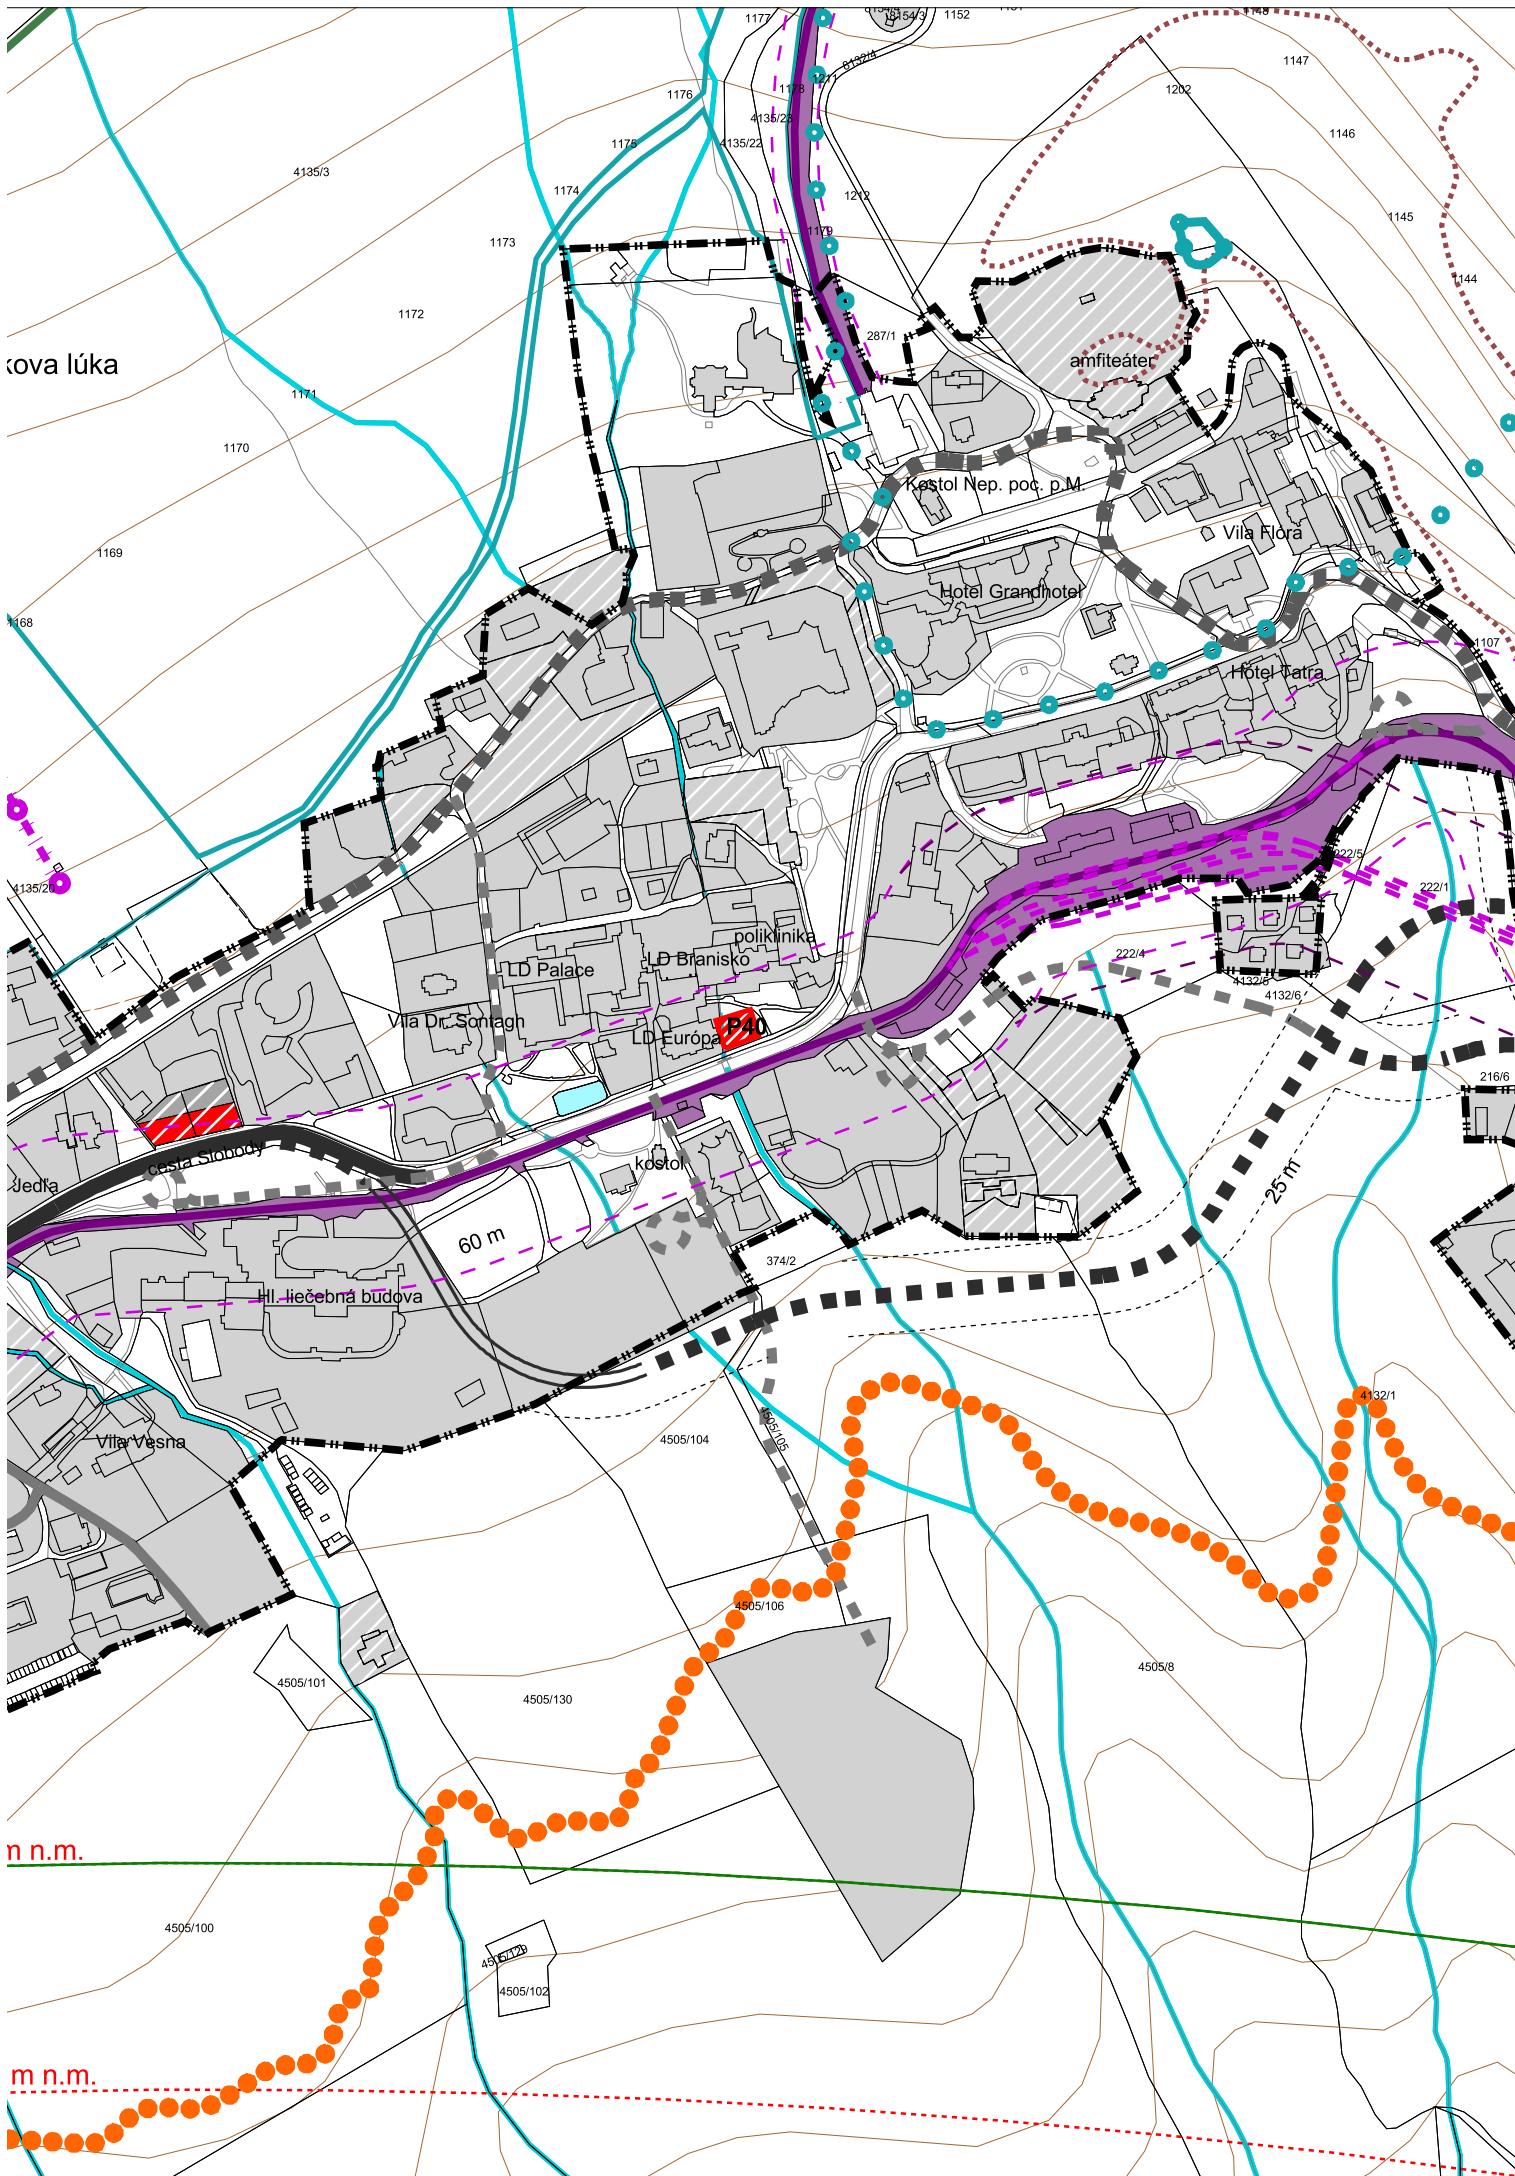

ZMENY A DOPLNKY ÚZEMNÉHO PLÁNU MESTA **VYSOKÉ TATRY**

č. 9/2021

č. 9/2021

Legend

stav	návrh	
		Hranica katastrálneho územia
		Hranica zastavaného územia
		Zastavané plochy
		Zberné komunikácie funkč. triedy B1, B2
		Zberné komunikácie funkč. triedy B3
		Obslužné komunikácie funkč. triedy C2, C3
II/537	II/537	Číslo cesty
MK	MK	Označenie miestnej komunikácie
MZ8,5/50	MZ8,5/50	Kategória komunikácie
		Hlavné pešie komunikácie funkč. triedy D1, D3
		Doplnkové pešie komunikácie funkč. triedy D3
		Rekreačné chodníky
		Turistické chodníky
		Cyklistická magistrála funkč. triedy D2
		Plochy železníc
		Železničné trate III. kategórie
183		Číslo železničnej trate
AS	AS	Autobusová stanica
žs	žs	Železničná stanica
	H	Heliport
	P	Sústredené verejné parkovacie plochy
		Sústredené verejné parkovacie plochy - podzemné
	PD	Parkovací dom
	G	Sústredené garážové plochy
ČSPH	ČSPH	Čerpacia stanica pohonných hmôr
		Ochranné pásmo ciest a železničných tratí
		Lanové dráhy a lyžiarske vleky
		Obrys priestorov lyžiarskych zjazdových tratí
		Obrys priestorov lyžiarskych zjazdových tratí - územná rezerva

podkla

ÚZEMNÝ PLÁN MESTA VYSOKÉ TATRY

v znení Zmien a doplnkov 2011/1, 2011/2, 2012/1, 2013/1, 2014/1, 2014/2, 2015/1 a 2016/1

názov výkresu

5B. VEREJNÉ DOPRAVNÉ VYBAVENÍ

M 1:5000





ZMENY A DOPLNKY ÚZEMNÉHO PLÁNU MESTA VYSOKÉ TATRY


č. 9/2021

lokalita B56

Prvky a línie na zrušenie

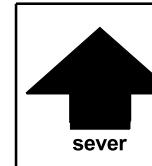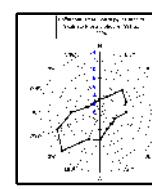

názov výkresu	ZMENY A DOPLNKY ÚZEMNÉHO PLÁNU MESTA VYSOKÉ TATRY VEREJNÉ DOPRAVNÉ VYBAVENIE	číslo výkresu 5B.
	AUREX s.r.o.-architektúra, urbanizmus, ekológia, informatika Ľubľanská 1, 831 02 Bratislava	rok vypracovania 2021
hlavný riešiteľ: AUREX s.r.o. - Ing. arch. Michal Chudík	zodpovedný riešiteľ: AUREX s.r.o. - Ing. arch. Lenka Stankovská	mierka 1 : 5 000

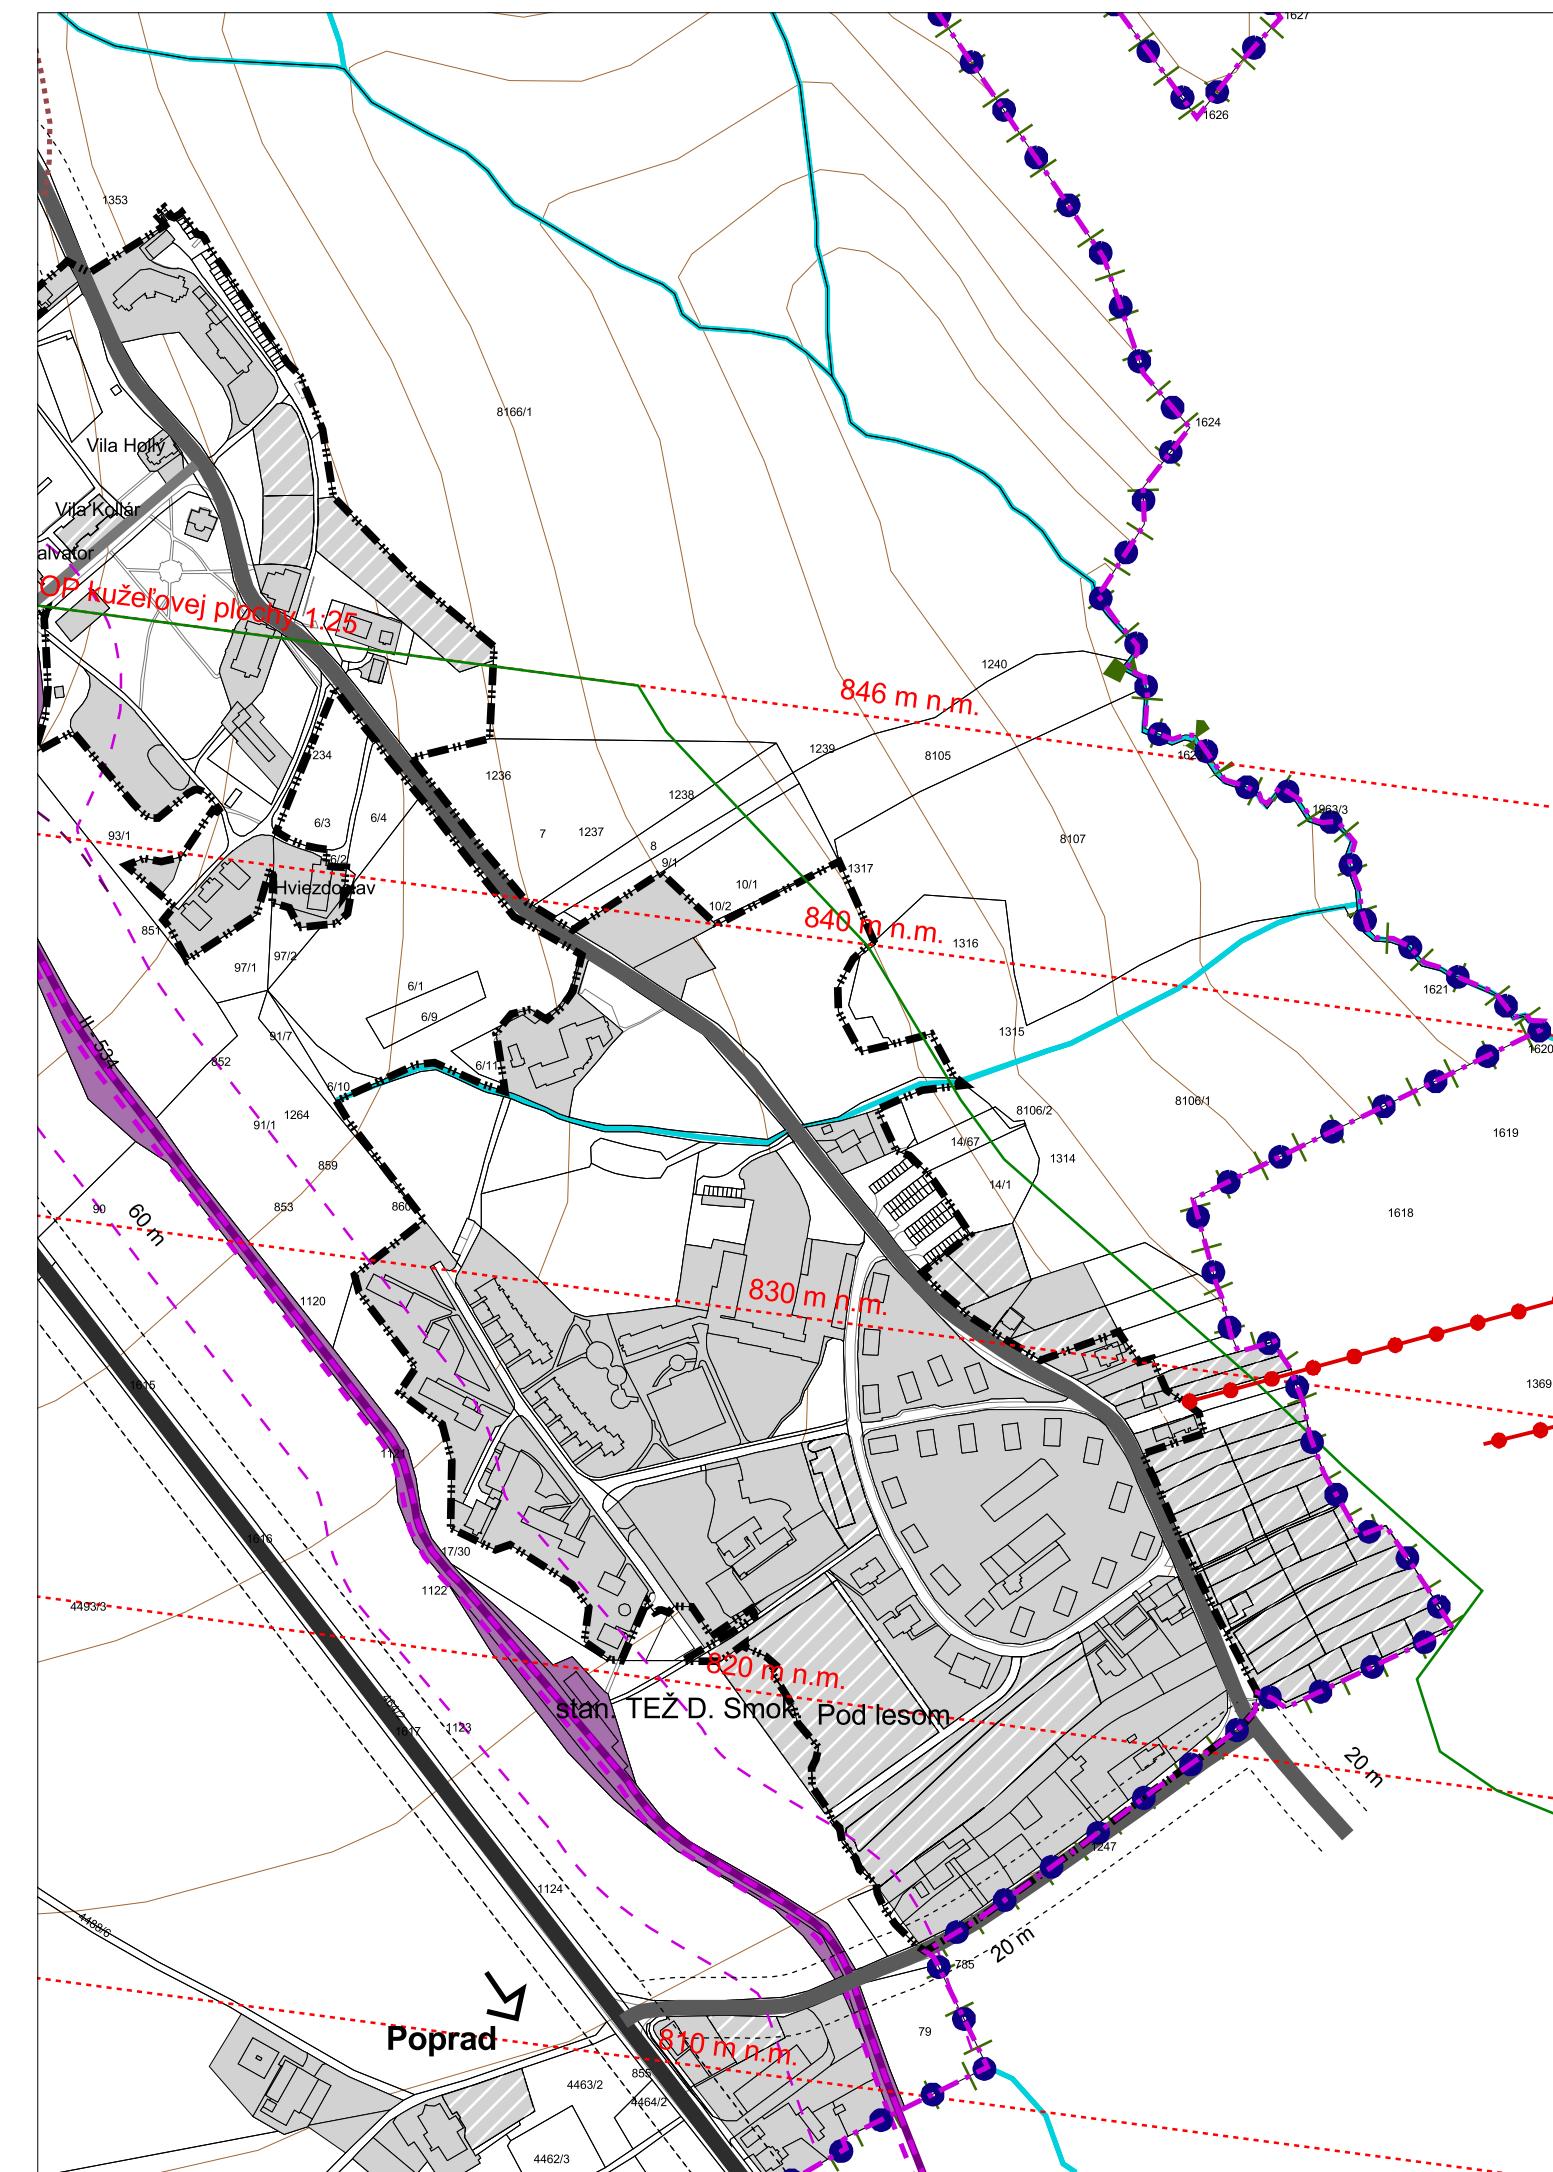

ZMENY A DOPLNKY ÚZEMNÉHO PLÁNU MESTA **VYSOKÉ TATRY**

č. 9/2021

č. 9/2021

Legende

stav	návrh	
		Hranica katastrálneho územia
		Hranica zastavaného územia
		Zastavané plochy
		Zberné komunikácie funkč. triedy B1, B2
		Zberné komunikácie funkč. triedy B3
		Obslužné komunikácie funkč. triedy C2, C3
II/537	II/537	Číslo cesty
MK	MK	Označenie miestnej komunikácie
MZ8,5/50	MZ8,5/50	Kategória komunikácie
		Hlavné pešie komunikácie funkč. triedy D1, D3
		Doplnkové pešie komunikácie funkč. triedy D3
		Rekreačné chodníky
		Turistické chodníky
		Cyklistická magistrála funkč. triedy D2
		Plochy železníc
		Železničné trate III. kategórie
183		Číslo železničnej trate
AS	AS	Autobusová stanica
žS	žS	Železničná stanica
		Heliport
P		Sústredené verejné parkovacie plochy
		Sústredené verejné parkovacie plochy - podzemné
		Parkovací dom
G		Sústredené garážové plochy
ČSPH	ČSPH	Čerpacia stanica pohonných hmôt
		Ochranné pásmo ciest a železničných tratí
		Lanové dráhy a lyžiarske vleky
		Obrys priestorov lyžiarskych zjazdových tratí
		Obrys priestorov lyžiarskych zjazdových tratí - územná rezerva

podklad


ÚZEMNÝ PLÁN MESTA VYSOKÉ TATRY


v znení Zmien a doplnkov 2011/1, 2011/2, 2012/1, 2013/1, 2014/1, 2014/2, 2015/1 a 2016/1


názov výkresu


5B. VEREJNÉ DOPRAVNÉ VYBAVENÍ

M 1:5000

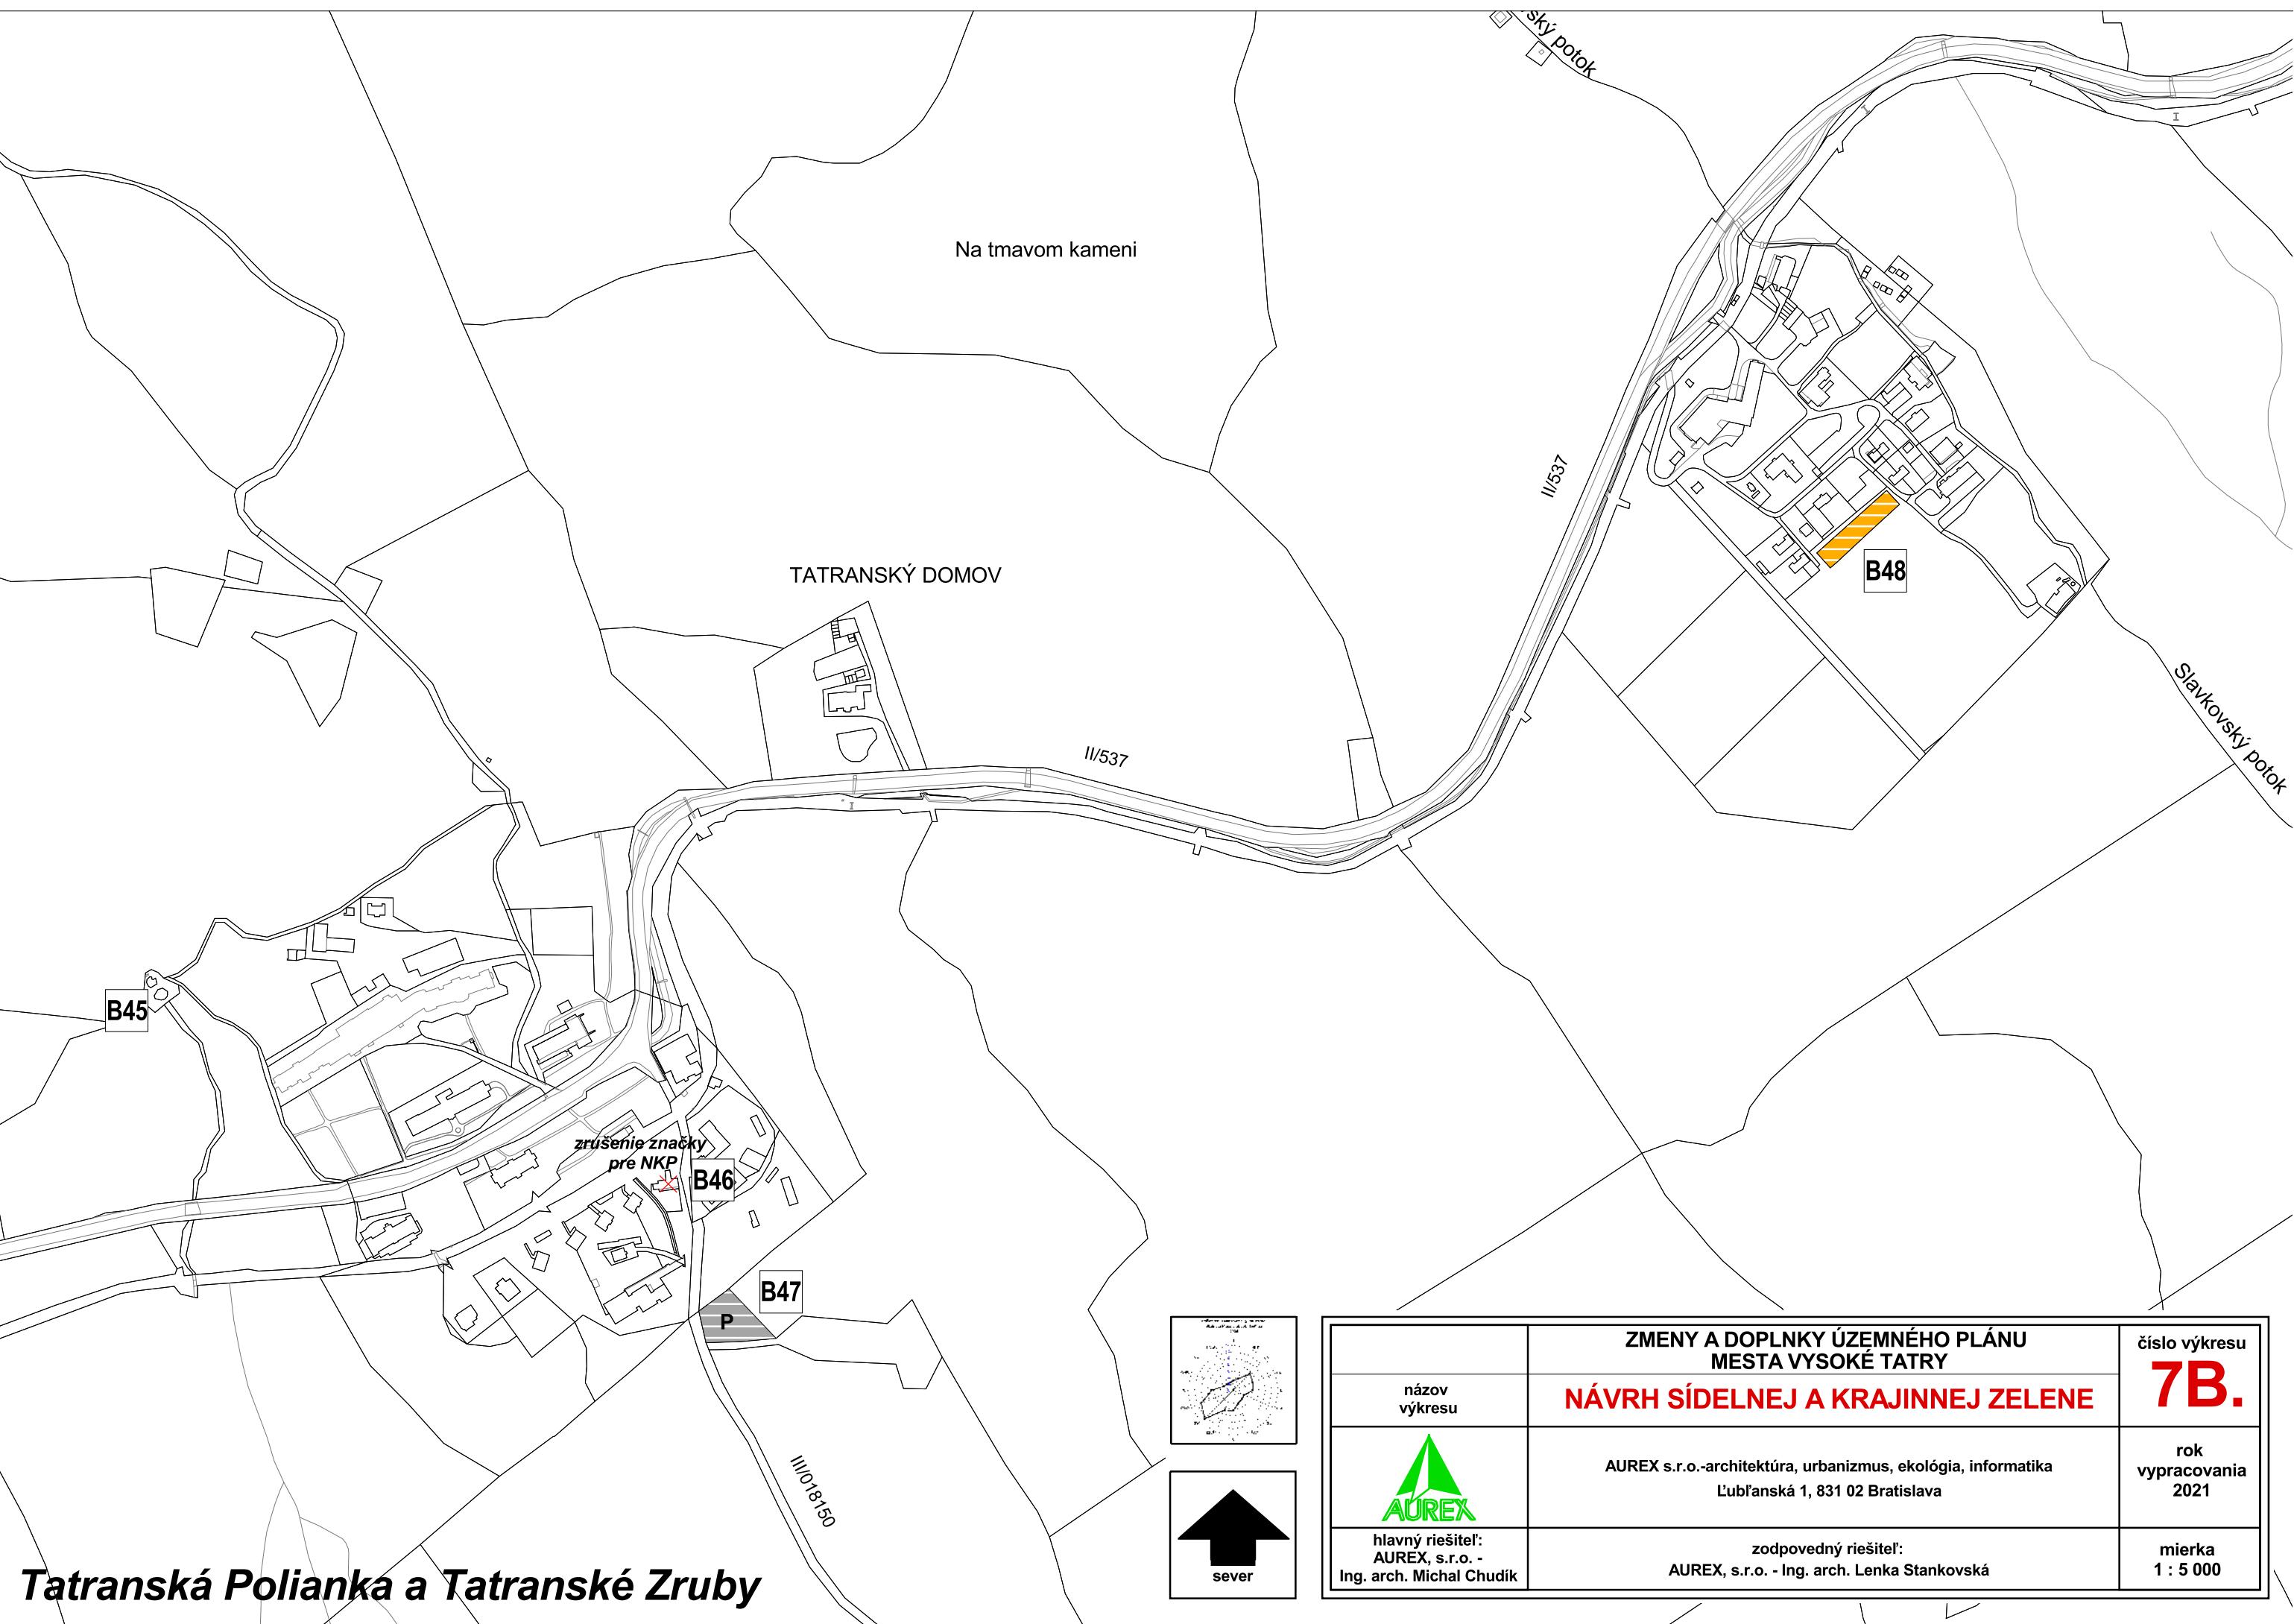

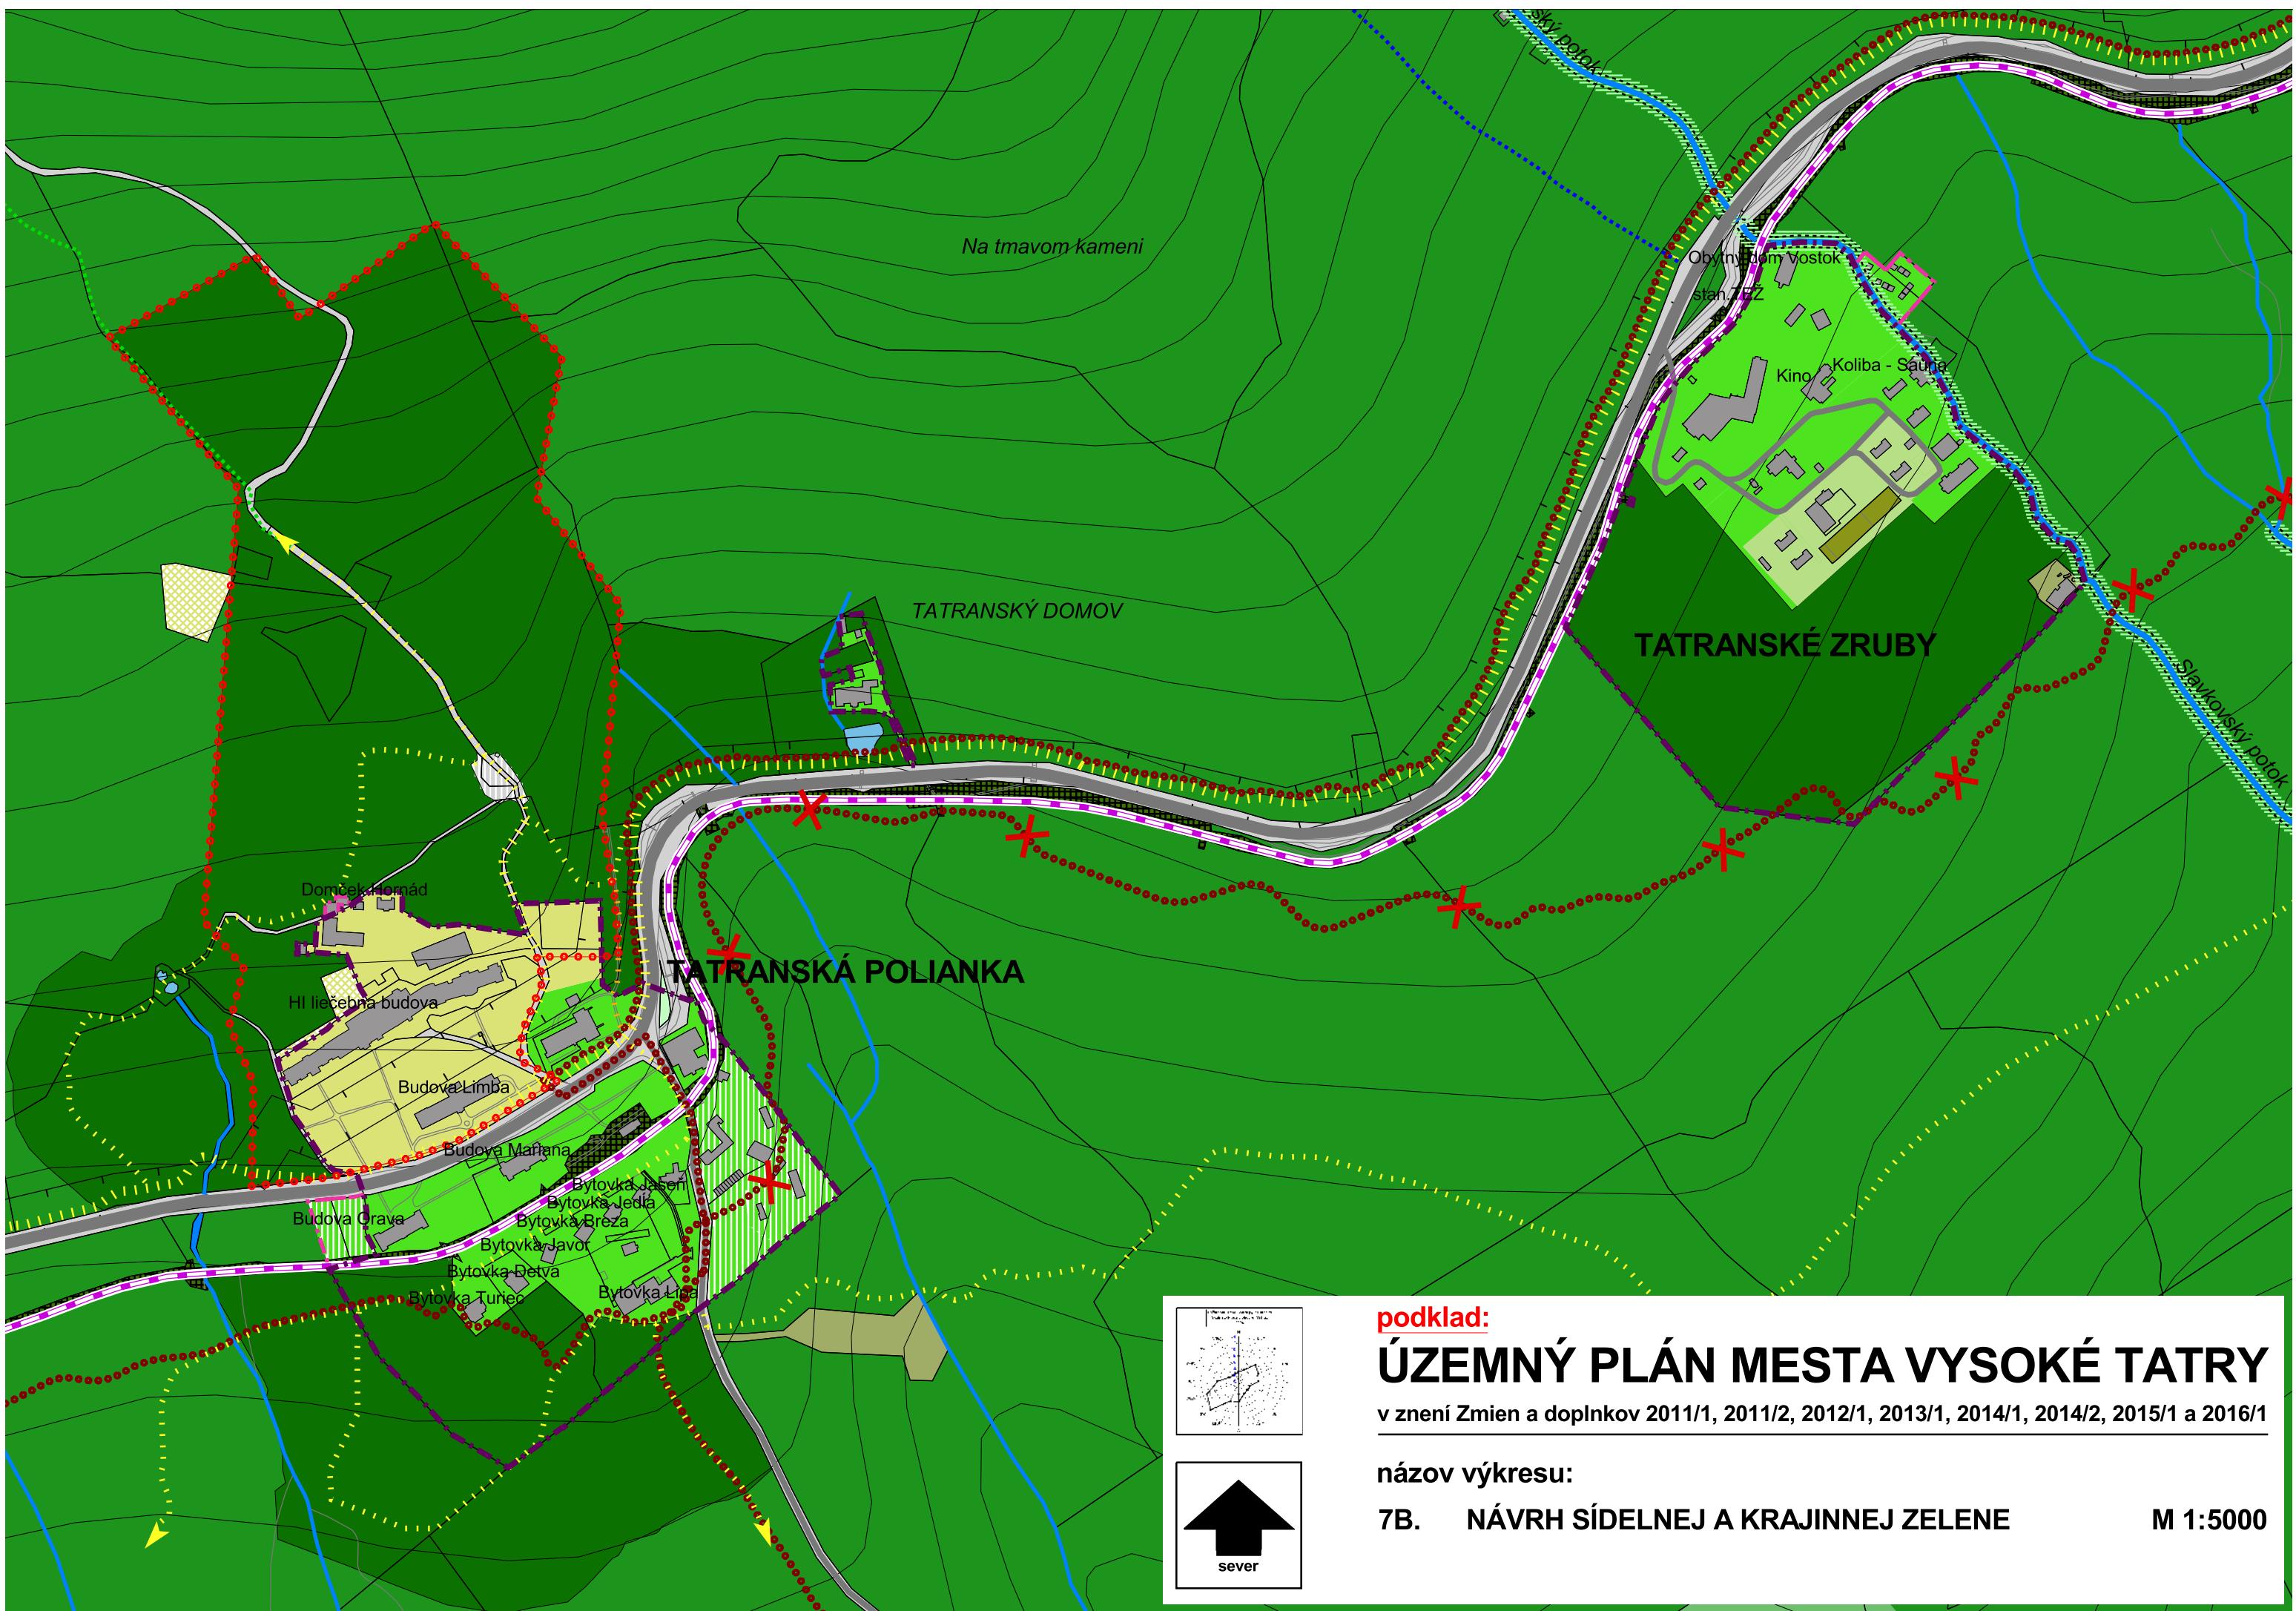

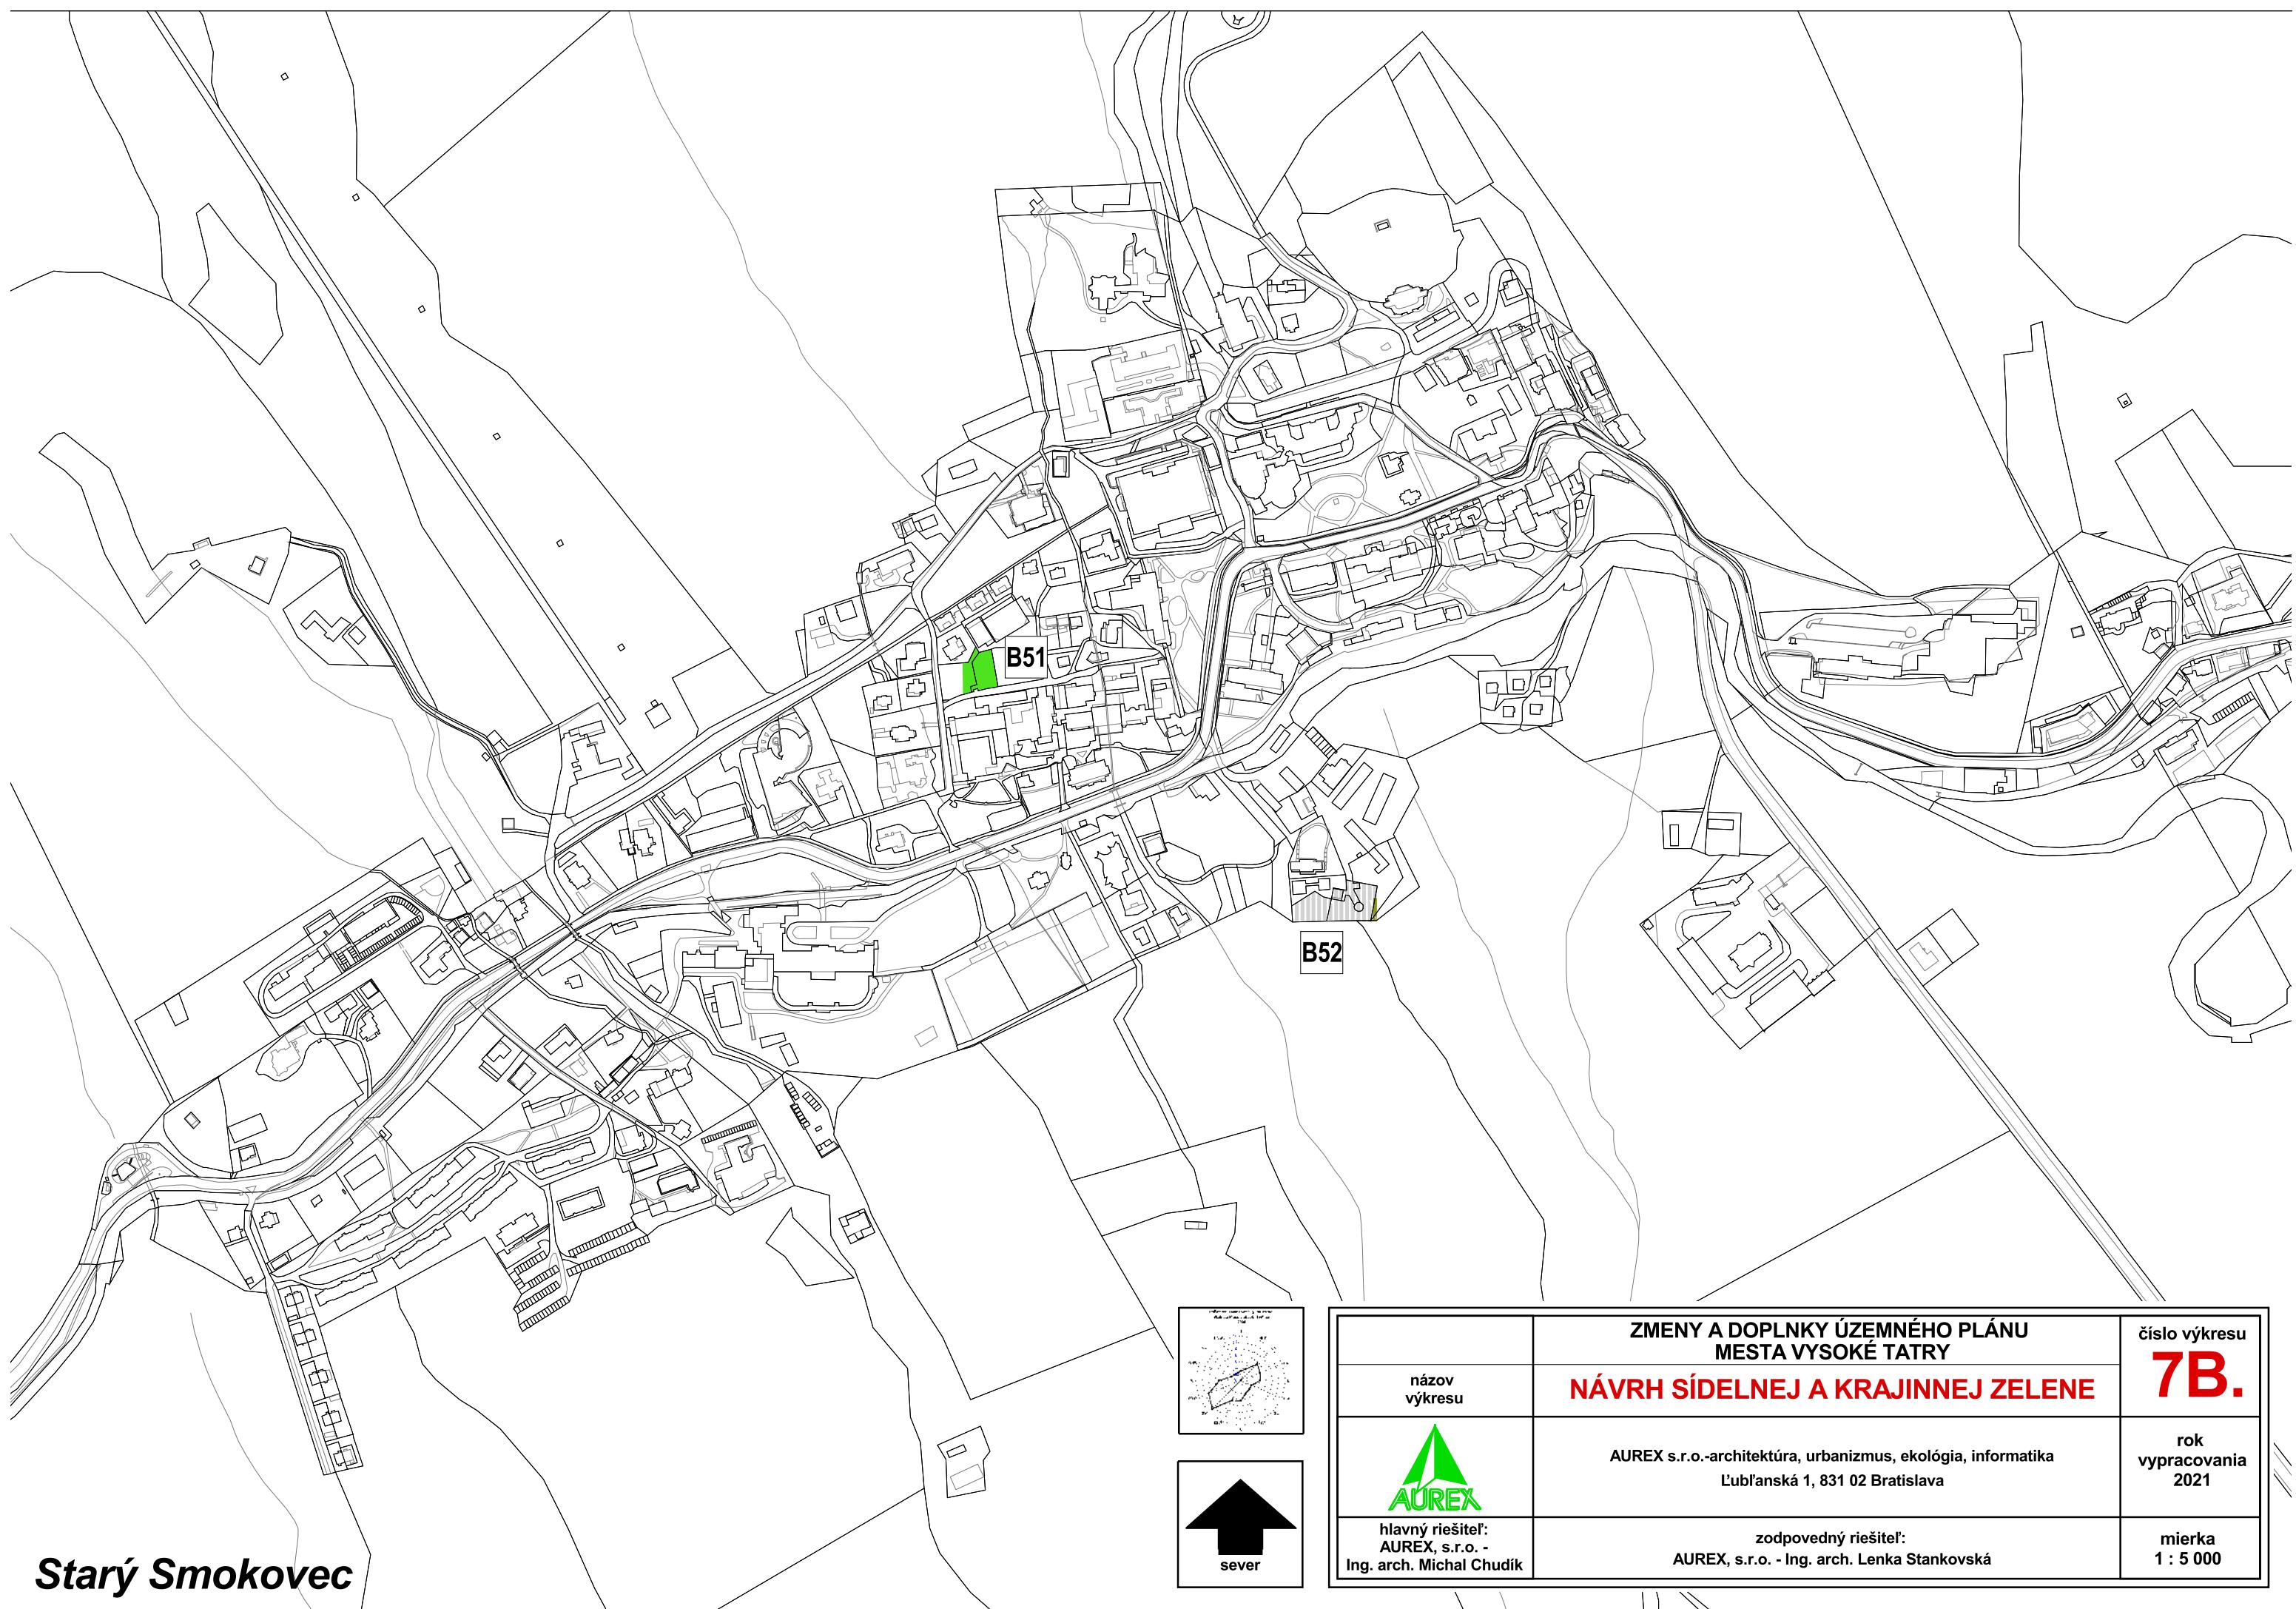

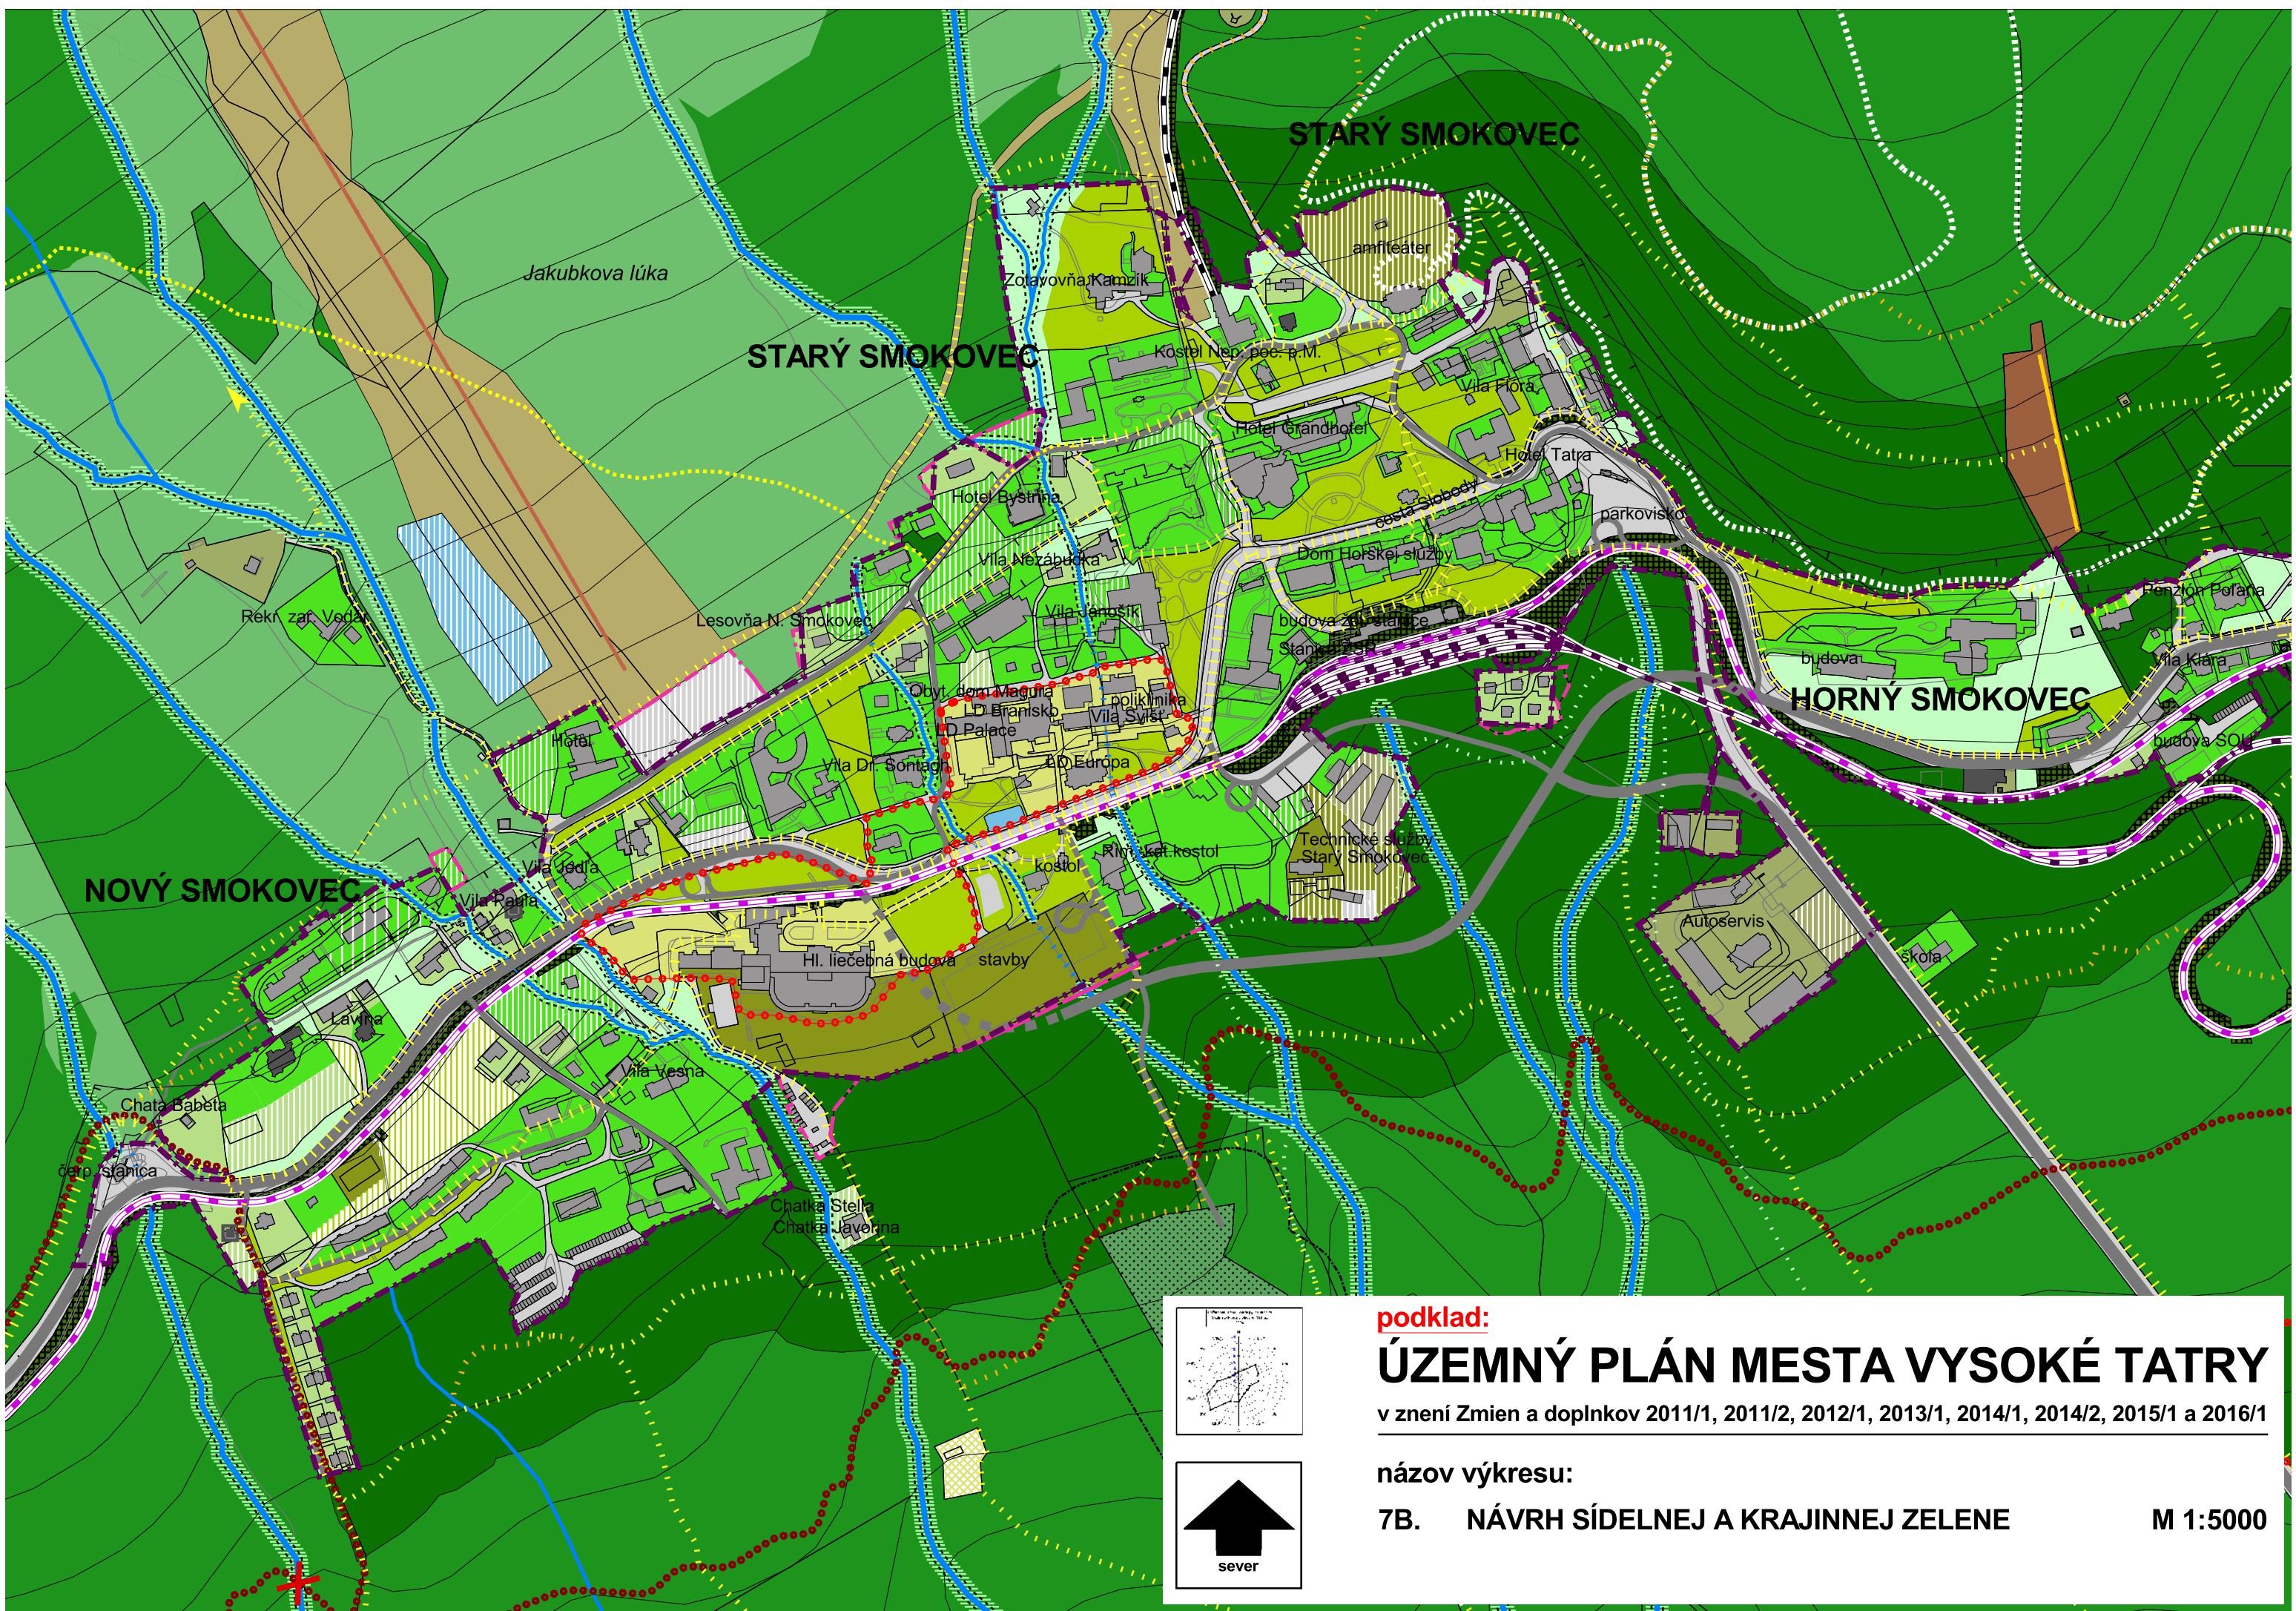





ZMENY A DOPLNKY ÚZEMNÉHO PLÁNU MESTA VYSOKÉ TATRY

č. 9/2021



Prvky a línie na zrušenie

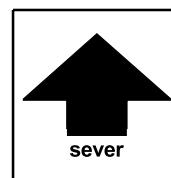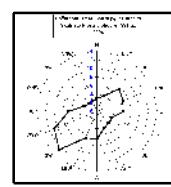

názov výkresu	ZMENY A DOPLNKY ÚZEMNÉHO PLÁNU MESTA VYSOKÉ TATRY	číslo výkresu
	NÁVRH SÍDELNEJ A KRAJINNEJ ZELENE	7B.
	AUREX s.r.o.-architektúra, urbanizmus, ekológia, informatika Ľubľanská 1, 831 02 Bratislava	rok vypracovania 2021
hlavný riešiteľ: AUREX, s.r.o. - Ing. arch. Michal Chudík	zodpovedný riešiteľ: AUREX, s.r.o. - Ing. arch. Lenka Stankovská	mierka 1 : 5 000




ZMENY A DOPLNKY ÚZEMNÉHO PLÁNU MESTA VYSOKÉ TATRY

č. 9/2021

Legenda


	stav	návrh		stav	návrh	Komunikácie a spev. plochy
Hranica riešeného územia		Les osobitného určenia - rekreačný les				Komunikácie a spevne plochy
Hranica katastrálneho územia		Ochranný les				Doprava
Hranica zastavaného územia - stav		Hospodársky les				Hlavné dopravné ľahy
Hranica zastavaného územia - návrh		Trvalé trávne porasty				Tunel
Hranica kúpeľného územia		Trvalé trávne porasty				Vedľajšie dopravné ľahy
Hranica pamiatkovej zóny		Súkromná zeleň				TEŽ - návrh
Objekty zapísané v ÚZPF		Záhrady				TEŽ - stav
Pamäti hodnosti mesta Vysoké Tatry		Vyhradená zeleň				Železničná trať
Významné pohľadové línie v Pamiatkovej zóne		Botanická záhrada				Pozemná lanovka
Sídelná zeleň						
Verejná zeleň						
Historický park		Sprievodná zeleň				Cyklistické trasy
Park a parkovo upravené plochy zelené		Brehové a sprievodné porasty				Osobné horské dopravné zariadenie
Okrasná zeleň pri plochách		vodných tokov				Lyžiarsky vleč
obč. vybavenosti, bytových domoch, cestovnom ruchu a polyfunkcií		Sprievodná zeleň dopravných koridorov				Pešie a cyklistické trasy
Otvorené lúčne plochy						Hlavné vnútorné pešie a cyklistické tras
Rekreačný les						Rekreačný chodník
Záhrady rodinných domov		Športovo-rekreačné plochy				Rekreačný chodník - alternatíva
Záhrady rodinných domov		Lyžiarska zjazdová trať				Turistický chodník
Krajinná zeleň						
Pásma nad hornou hranicou lesa		výhľad				Podtatranská magistrála - výhľad
Lesy		Bežecké trate		Ochranné pásmá		Ochranné pásmo vodného toku
Les osobitného určenia - v chránených územiac a na lesných pozemkoch s výskytom biotopov európskeho významu alebo chránených druhov		Vodné plochy		Ochranné pásmo cintorína		Ochranné pásmo VTL plynu
		Vodné toky				

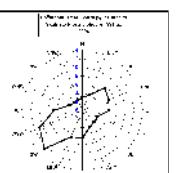

podklad:

ÚZEMNÝ PLÁN MESTA VYSOKÉ TATRY

v znení Zmen a doplnkov 2011/1, 2011/2, 2012/1, 2013/1, 2014/1, 2014/2, 2015/1 a 2016/1

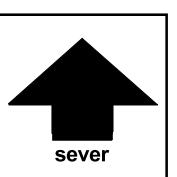

názov výkresu:

7B. NÁVRH SÍDELNEJ A KRAJINNEJ ZELENE

M 1:5000





ZMENY A DOPLNKY ÚZEMNÉHO PLÁNU MESTA VYSOKÉ TATRY

č. 9/2021

lokality B55 a B56



Prvky a línie na zrušenie

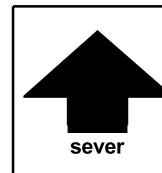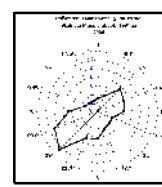

ZMENY A DOPLNKY ÚZEMNÉHO PLÁNU
MESTA VYSOKÉ TATRY

číslo výkresu
7B.

NÁVRH SÍDELNEJ A KRAJINNEJ ZELENE



AUREX s.r.o.-architektúra, urbanizmus, ekológia, informatika
Lubľanská 1, 831 02 Bratislava

rok
vypracovania
2021

hlavný riešiteľ:
AUREX, s.r.o. -
Ing. arch. Michal Chudík

zodpovedný riešiteľ:
AUREX, s.r.o. - Ing. arch. Lenka Stankovská


mierka
1 : 5 000



ZMENY A DOPLNKY ÚZEMNÉHO PLÁNU MESTA **VYSOKÉ TATRY**

č. 9/2021

č. 9/2021

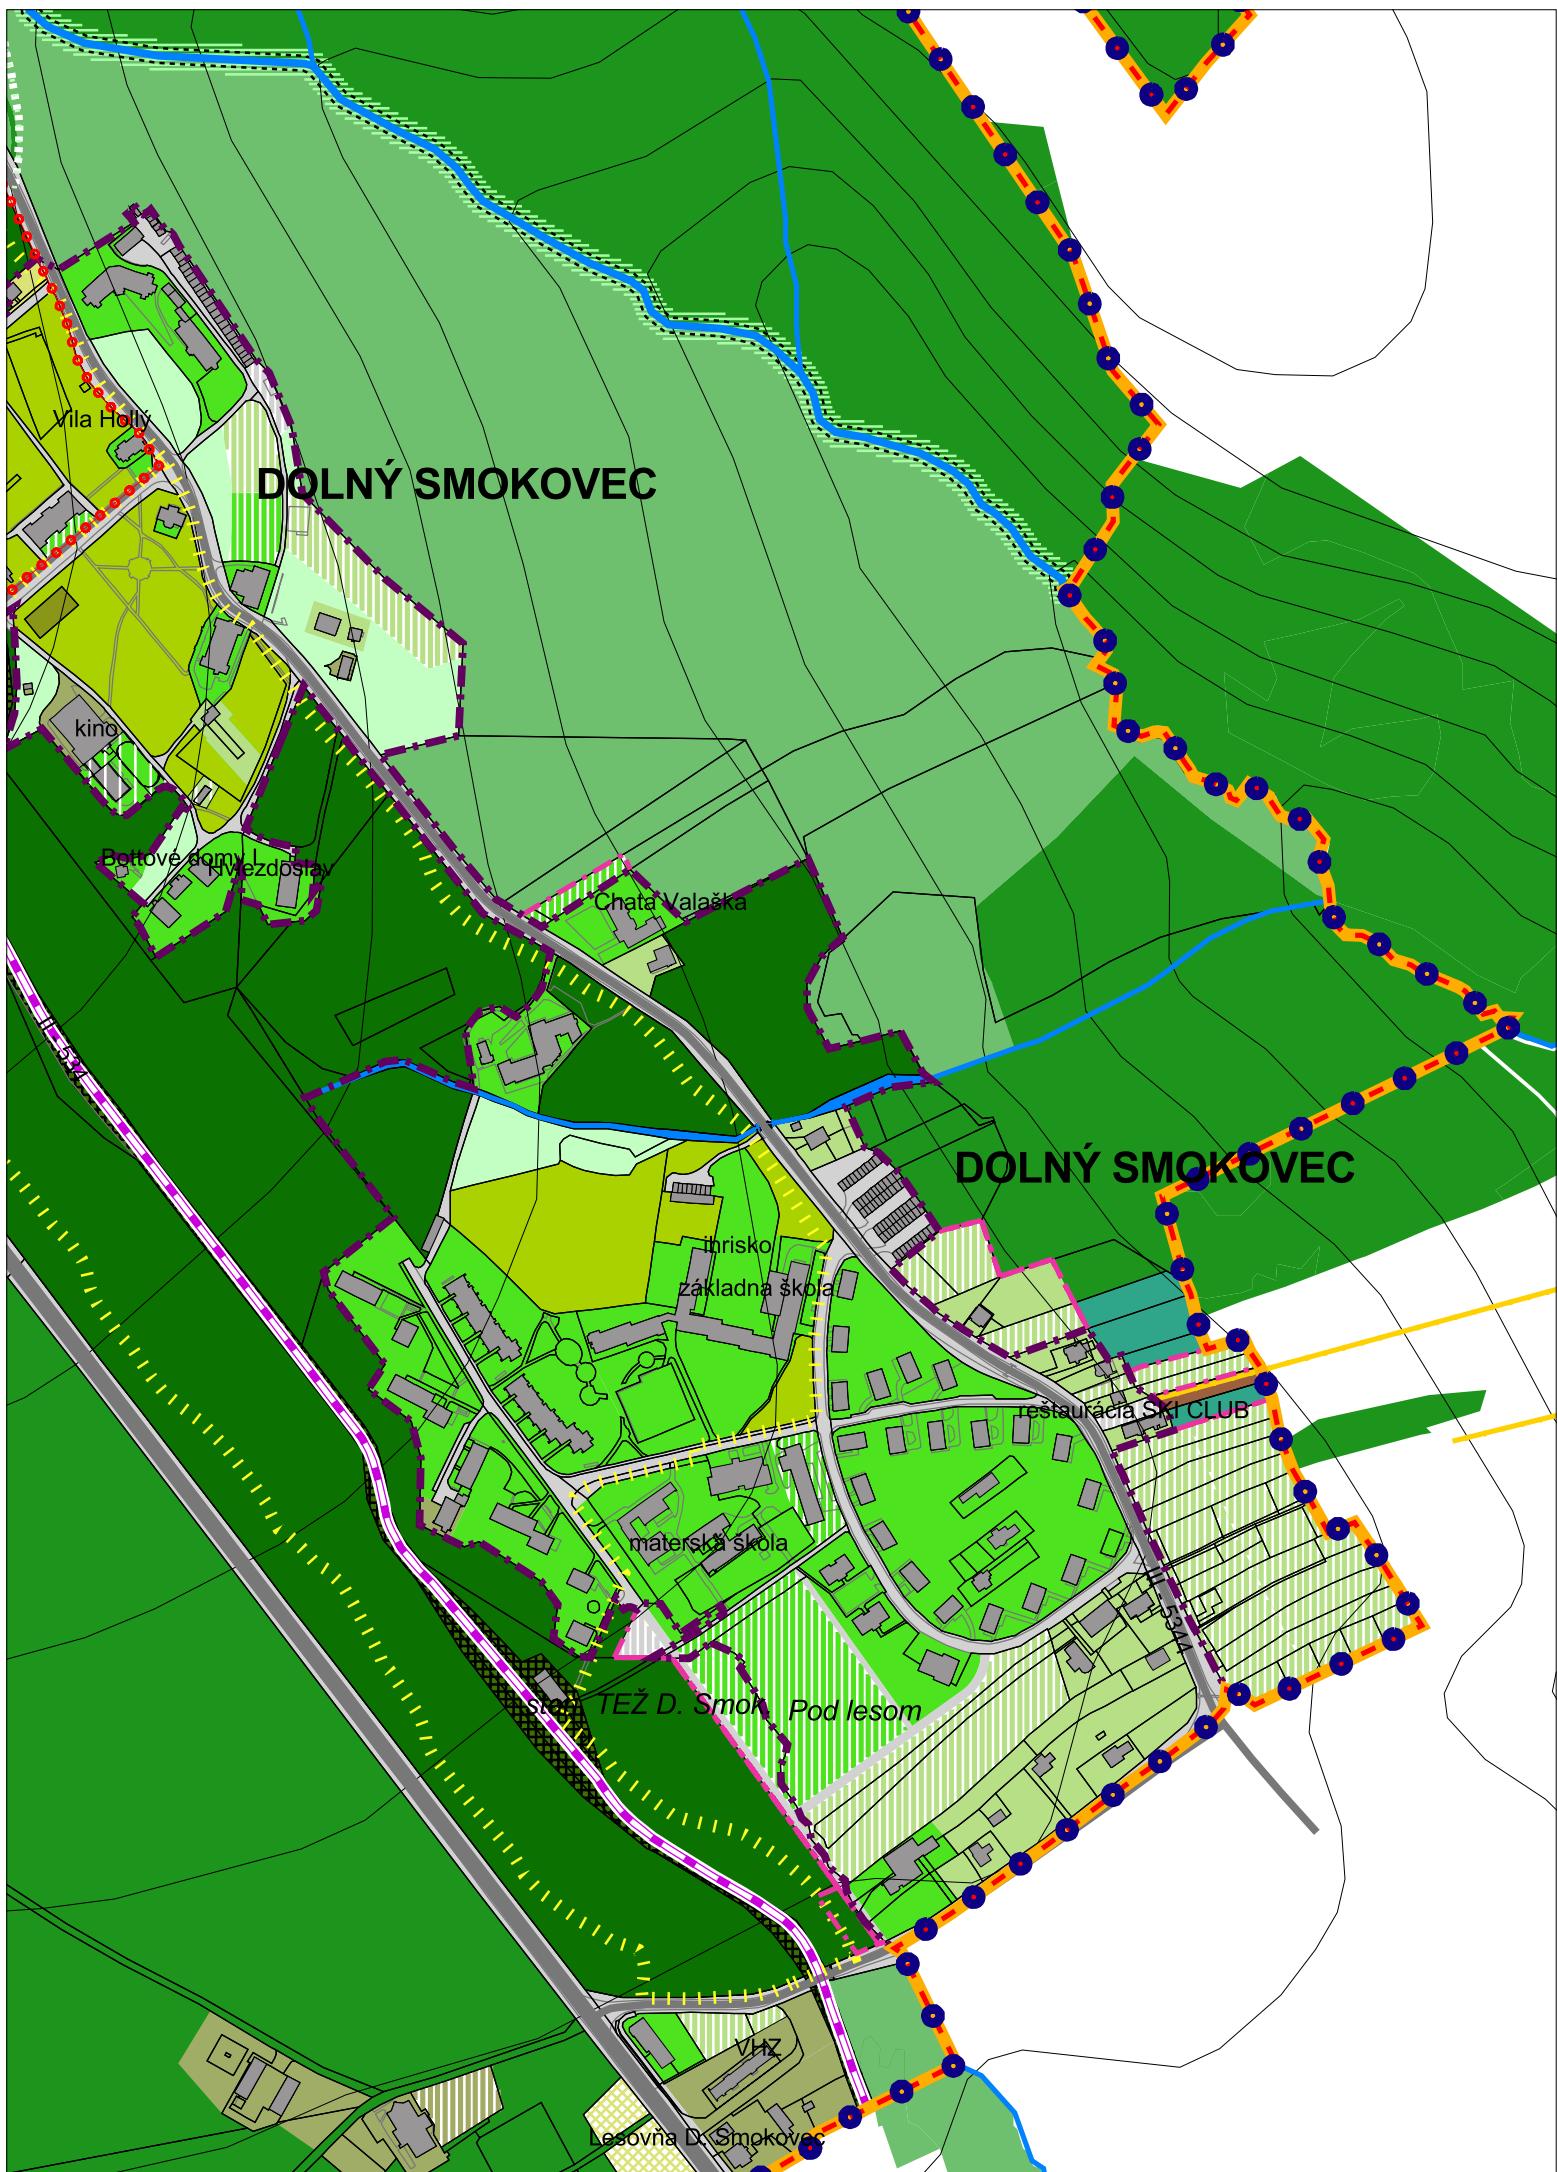

Legend

	stav	návrh		stav	návrh	Komunikácie a spev. plochy	
Hranica riešeného územia			Les osobitného určenia - rekreačný les			Komunikácie a spevnené plochy	
Hranica katastrálneho územia			Ochranný les				
Hranica zastavaného územia - stav			Hospodársky les				
Hranica zastavaného územia - návrh			Trvalé trávne porasty				
Hranica kúpeľného územia			Trvalé trávne porasty				
Hranica pamiatkovej zóny			Súkromná zeleň				
Objekty zapísané v ÚZPF			Záhrady				
Pamäti hodnosti mesta Vysoké Tatry			Vyhradená zeleň				
Významné pohľadové línie v Pamiatkovej zóne			Botanická záhrada				
Sídelná zeleň							
Verejná zeleň			Cintorín				
Historický park			Zeleň rekreačných a liečebných areálov				
Park a parkovo upravené plochy zelene			Zeleň prevádzkových areálov				
Okrasná zelen pri plochách obč. vybavenosti, bytových domoch, cestovnom ruchu a polyfunkcií			Sprievodná zeleň				
Otvorené lúčne plochy			Brehové a sprievodné porasty vodných tokov				
Rekreačný les			Sprievodná zeleň dopravných koridorov				
Záhrady rodinných domov			Šport				
Záhrady rodinných domov			Športovo-rekreačné plochy				
Krajinná zeleň							
Pásмо nad hornou hranicou lesa			Lyžiarska zjazdová trať				
Lesy			výhľad				
Les osobitného určenia - v chránených územiacach a na lesných pozemkoch s výskytom biotopov európskeho významu alebo chránených druhov			Bežecké trate				
Vodné plochy a vodné toky							
			Vodné plochy				
			Vodné toky				
Doprava							
Hlavné dopravné tahu			Tunel				
Vedľajšie dopravné tahu			TEŽ - návrh				
TEŽ - stav			TEŽ - stav				
Železničná trať			Pozemná lanovka				
Cyklistické trasy			Osobné horské dopravné zariadenie				
Lyžiarsky vlek			Pešie a cyklistické trasy				
Hlavné vnútorné pešie a cyklistické trasy			Hlavné vnútorné pešie a cyklistické trasy				
Rekreačný chodník			Rekreačný chodník - alternatíva				
Turistický chodník			Podtatranská magistrála - výhľad				
Ochranné pásma							
Ochranné pásmo vodného toku							
Ochranné pásmo cintorína							
Ochranné pásmo VTL plynu							

podklad

ÚZEMNÝ PLÁN MESTA VYSOKÉ TATRY

v znení Zmien a doplnkov 2011/1, 2011/2, 2012/1, 2013/1, 2014/1, 2014/2, 2015/1 a 2016/1

názov výkresu

7B. NÁVRH SÍDELNEJ A KRAJINNEJ ZELENE


M 1:5000





ZMENY A DOPLNKY ÚZEMNÉHO PLÁNU MESTA VYSOKÉ TATRY

č. 9/2021


lokality B46 a B47

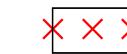

Prvky a línie na zrušenie

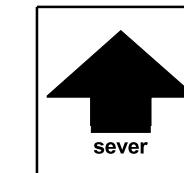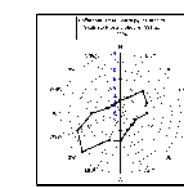

názov výkresu	ZMENY A DOPLNKY ÚZEMNÉHO PLÁNU MESTA VYSOKÉ TATRY ZÁVAZNÉ REGULATÍVY	číslo výkresu 8B.
	AUREX s.r.o.-architektúra, urbanizmus, ekológia, informatika Ľubľanská 1, 831 02 Bratislava	rok vypracovania 2021
hlavný riešiteľ: AUREX s.r.o. - Ing. arch. Michal Chudík	zodpovedný riešiteľ: AUREX s.r.o. - Ing. arch. Lenka Stankovská	mierka 1 : 5 000

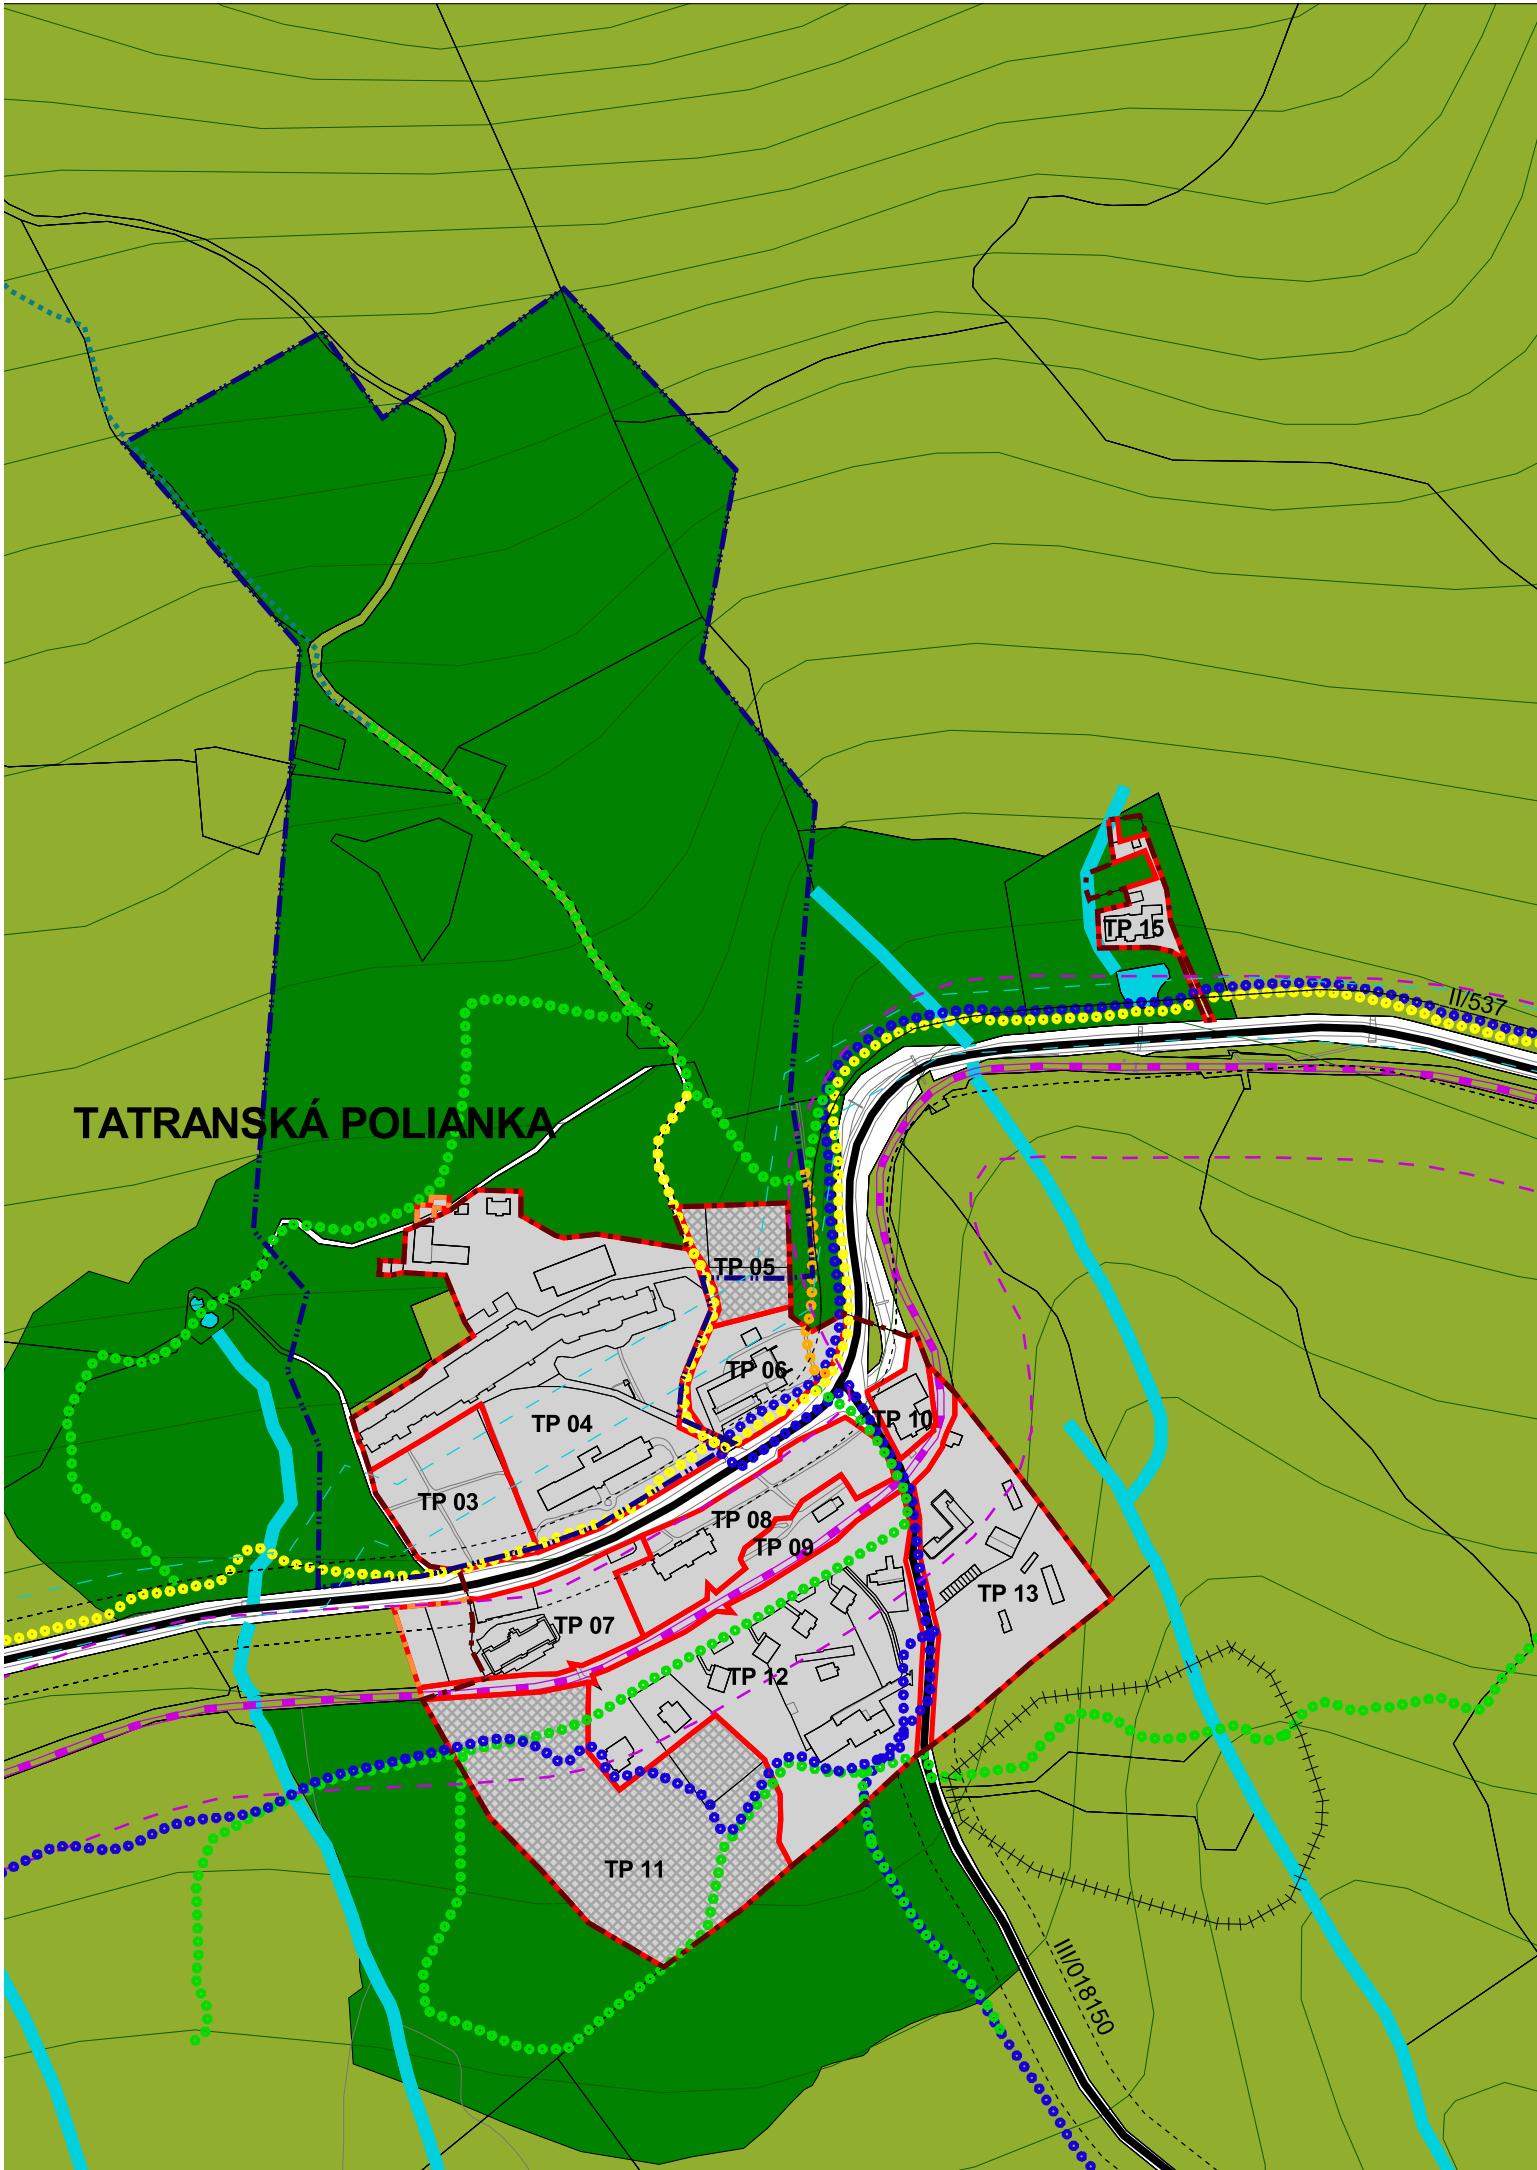

ZMENY A DOPLNKY ÚZEMNÉHO PLÁNU MESTA VYSOKÉ TATRY

č. 9/2021

Legenda

Regulácia

R 1



Poradové číslo regulačného bloku



Vymedzenie regulačného bloku



Nezastaviteľné plochy



Regulačný blok - zjazdové trate



Regulačný blok - zjazdové trate výhľad

Limity územného rozvoja



Ochranné pásmo železníc - 60 m



Ochranné pásmo 22 kV - 10 m



Ochranné pásmo VTL - 20 m



Ochranné pásmo ČOV



Ochranné pásmo cest - 25 m



Ochranné pásmo vodných tokov - 10m pozdiž oboch brehov



Ochranné pásmo cintorína



Ochranné pásmo vodného zdroja



Objekty zapísané v ÚZPF



Pamäti hodnosti mesta Vysoké Tatry

Hranice



Hranica kraja



Hranica riešeného územia



Hranica kúpeľného miesta



Hranica katastrálneho územia



Hranica pamiatkovej zóny



Hranica kúpeľného územia




Hranica zastavaného územia



Hranica zastavaného územia - návrh



Regulované lokality

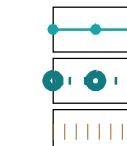

Ochranné pásmo prí. min. zdroja 1. stupňa

Ochranné pásmo prí. min. zdroja 2. stupňa

Ložisko nevyhradeného nerastu

Ostatné neregulované funkčné plochy




Rekreačný les

Les

Vodné toky

Doprava

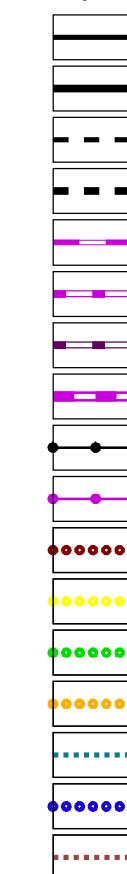

Obslužná komunikácia

Zberná komunikácia B1, B2

Obslužná komunikácia - návrh

Zberná komunikácia B1, B2 - návrh

Pozemná lanovka

Tatranská elektrická železnica

Tatranská elektrická železnica - návrh

Železnice SR

Osobné horské dopravné zariadenie

Lyžiarsky vlek

Cyklistický chodník Poprad - Starý Smokovec

Hlavné vnútorné pešie a cyklistické tahu


Rekreačný a náučný chodník

Rekreačný chodník - alternatíva

Turistický chodník

Os koridoru cyklomagistrály

Lyžiarske bežecké trate

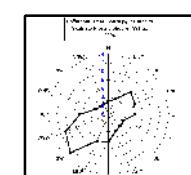


podklad:

ÚZEMNÝ PLÁN MESTA VYSOKÉ TATRY


v znení Zmen a doplnkov 2011/1, 2011/2, 2012/1, 2013/1, 2014/1, 2014/2, 2015/1 a 2016/1


názov výkresu:

8B. ZÁVAZNÉ REGULATÍVY

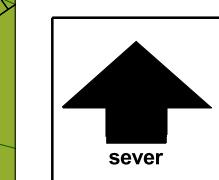

M 1:5000

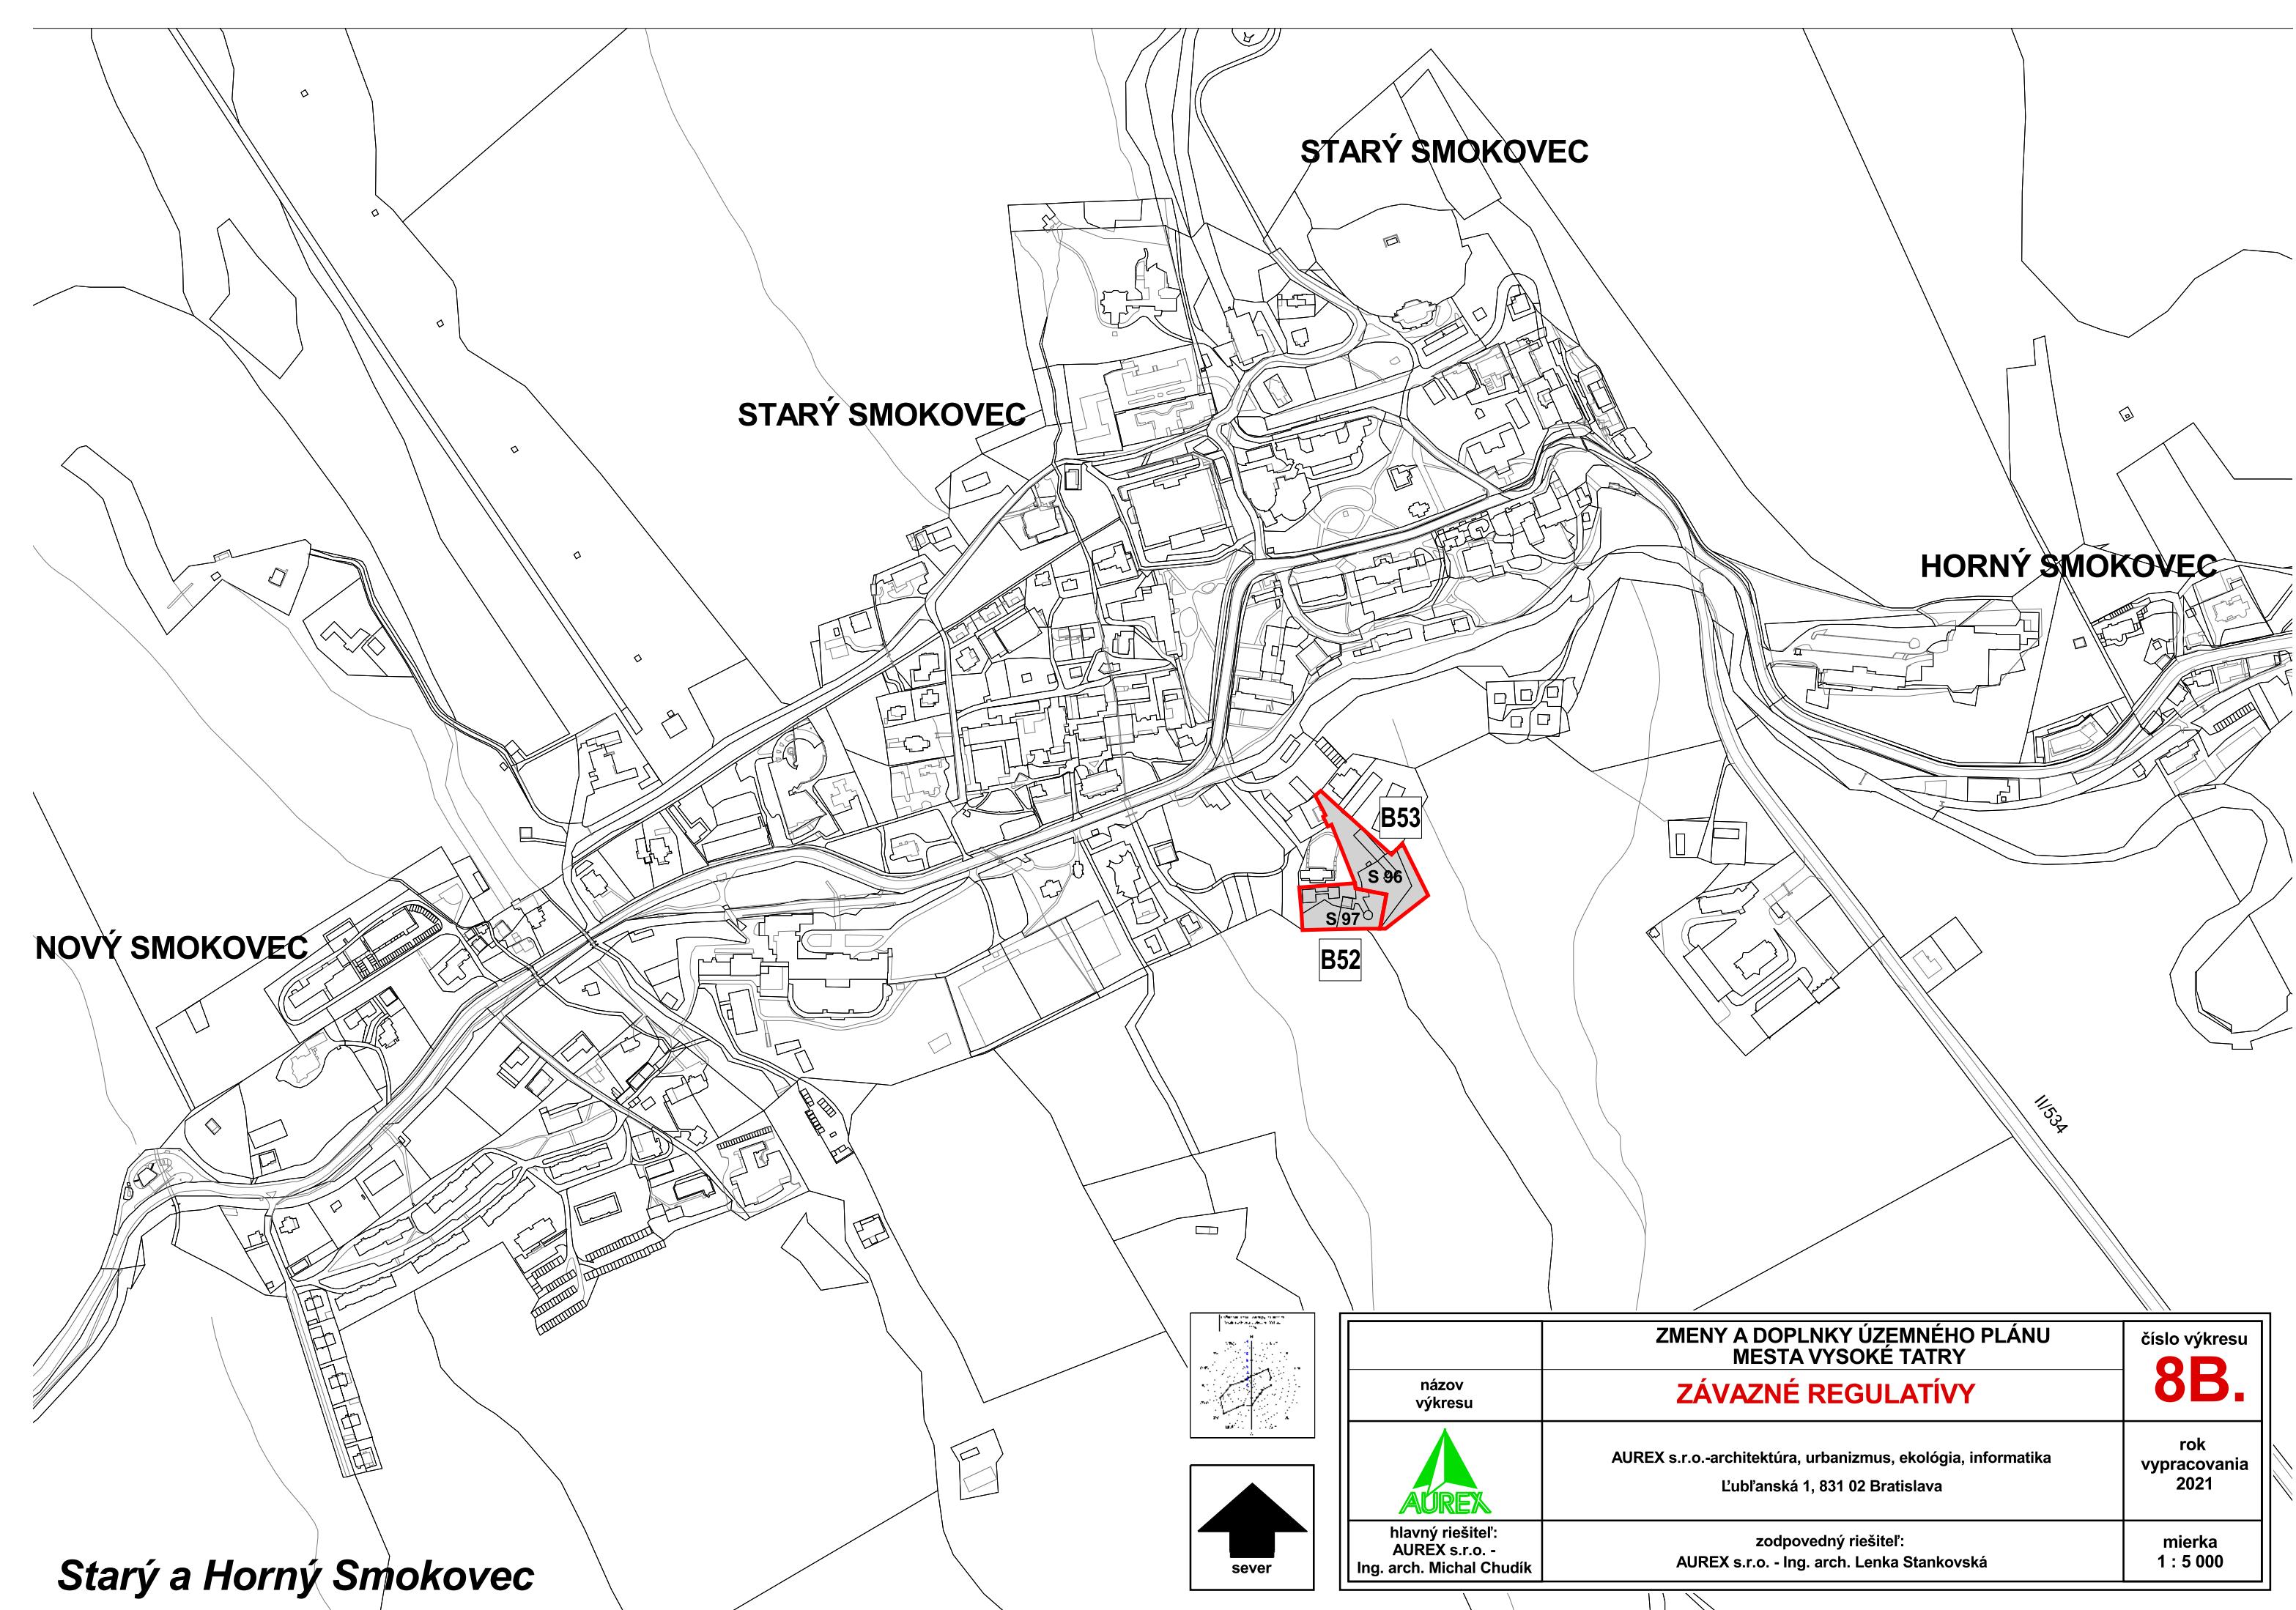

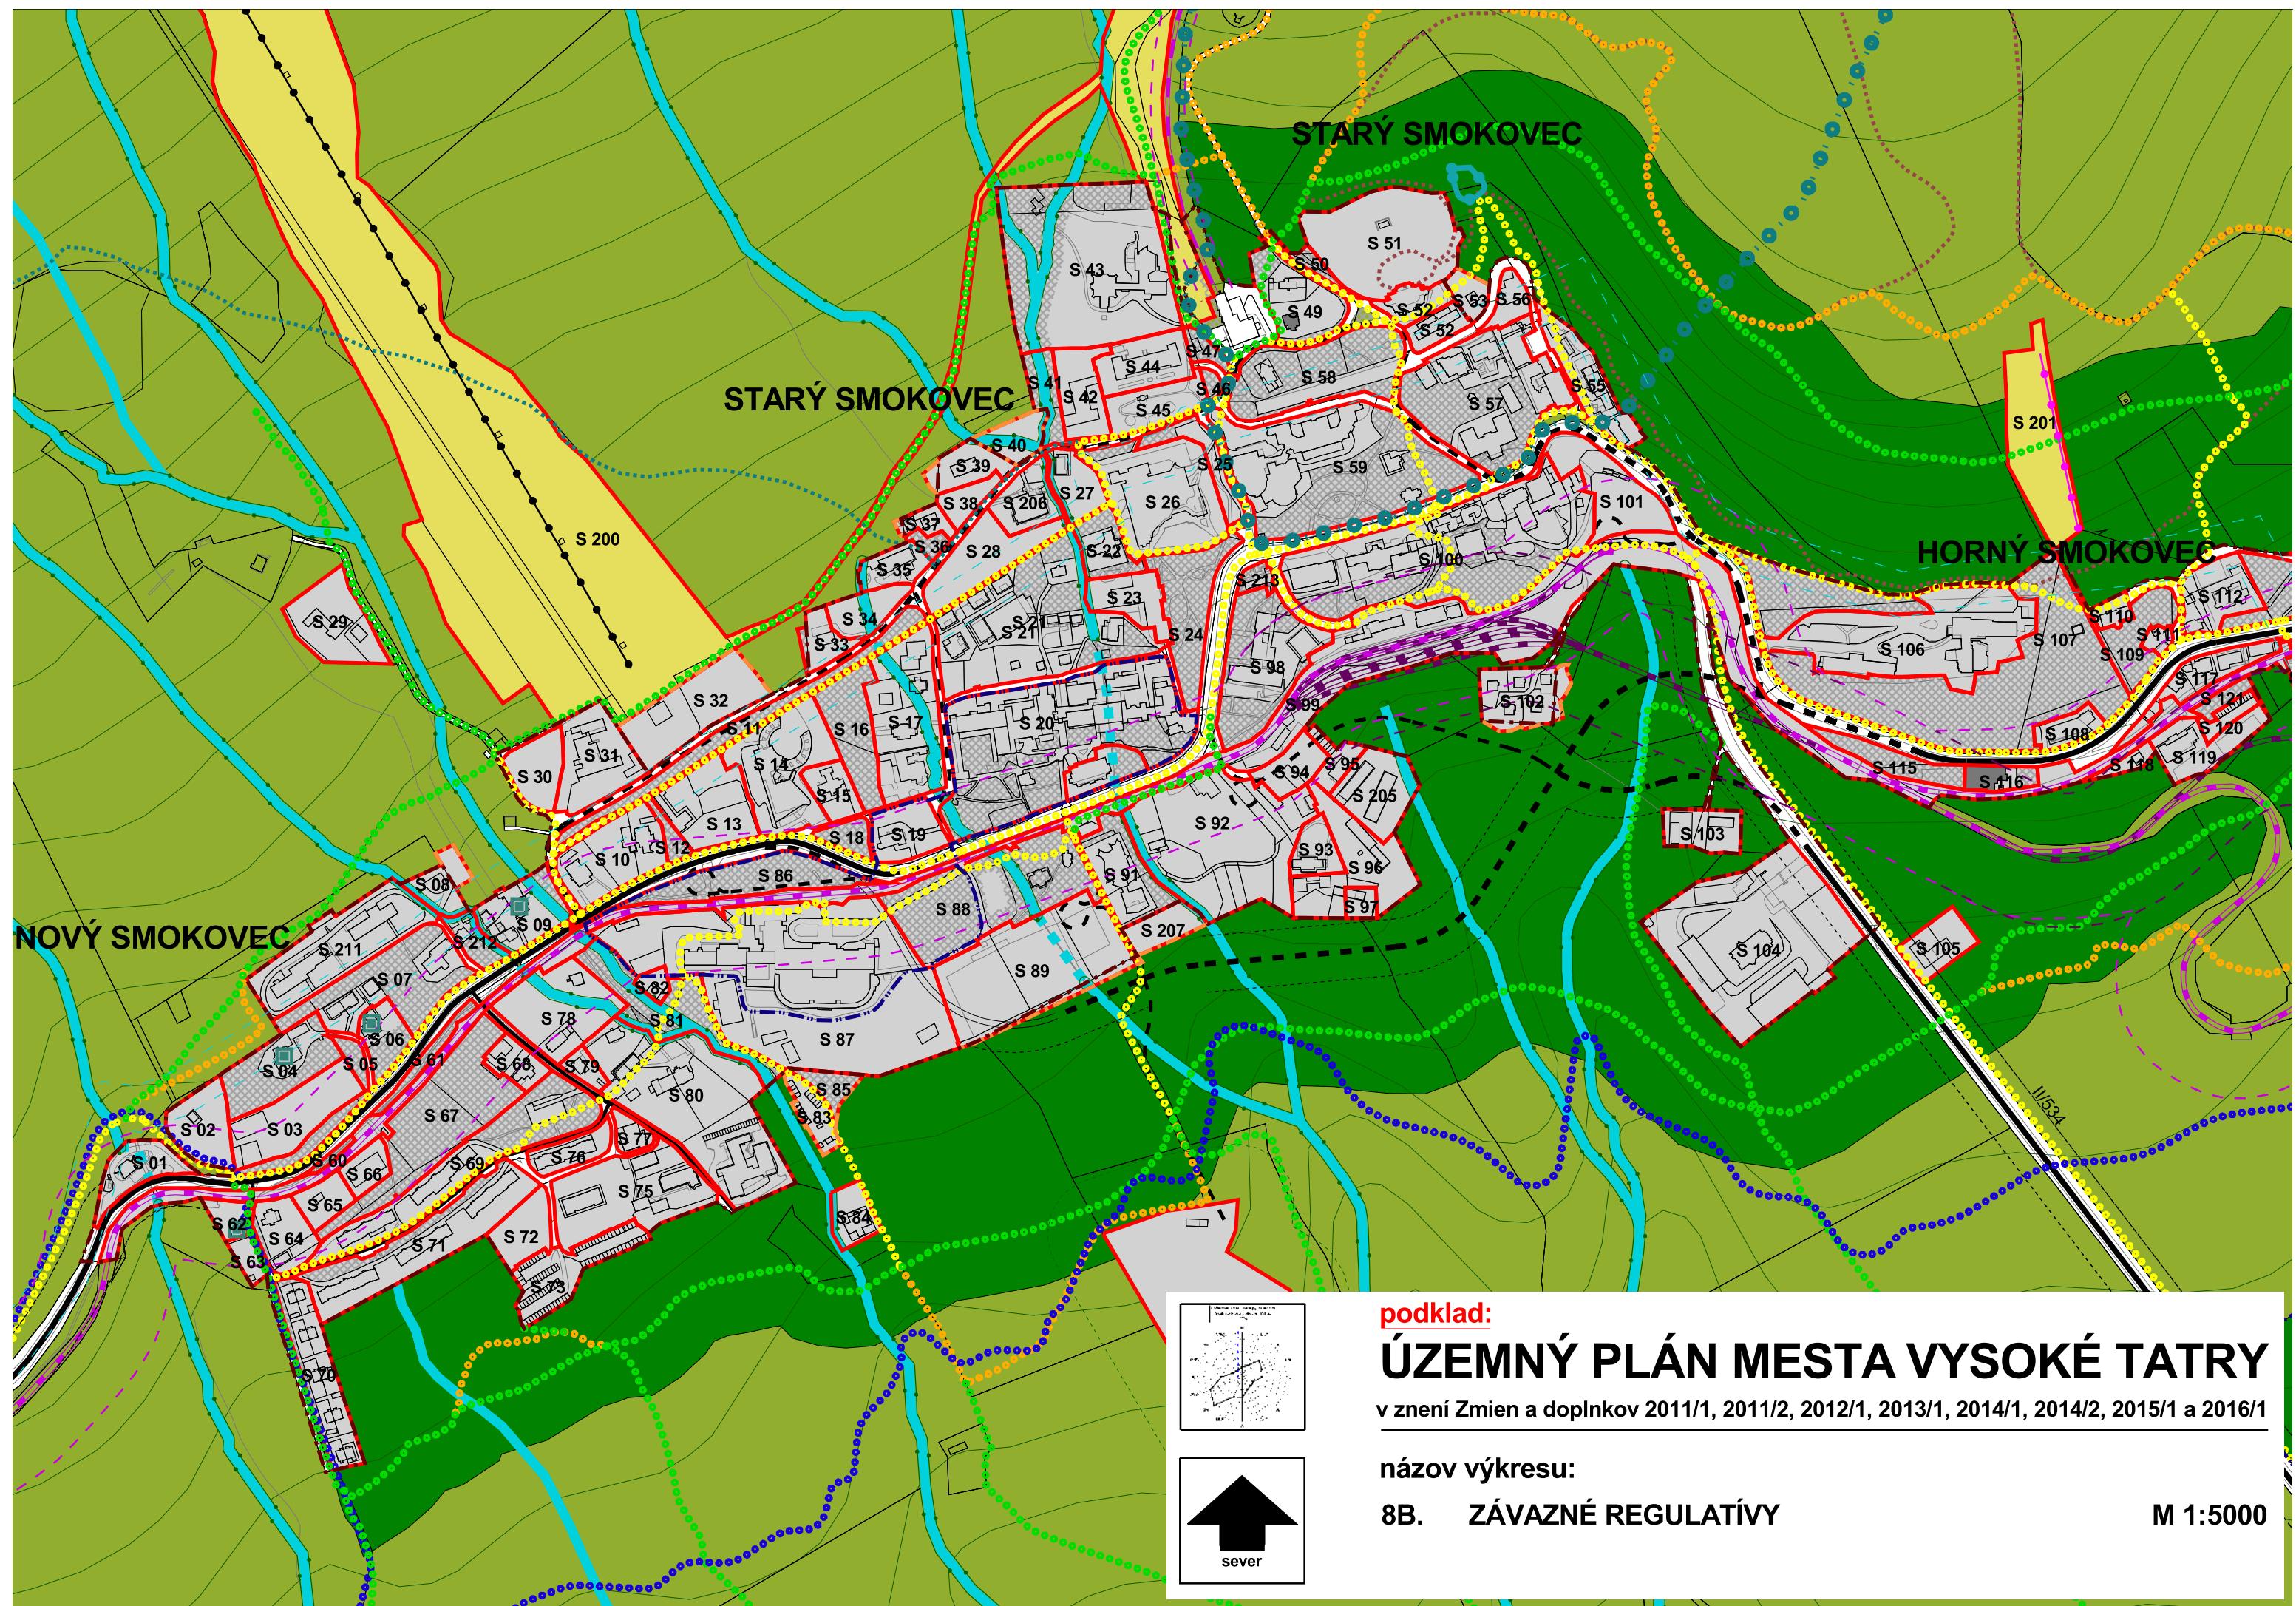





ZMENY A DOPLNKY ÚZEMNÉHO PLÁNU MESTA VYSOKÉ TATRY

č. 9/2021



Prvky a línie na zrušenie

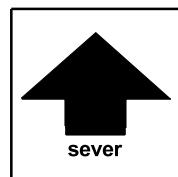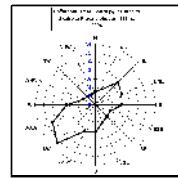

názov výkresu	ZMENY A DOPLNKY ÚZEMNÉHO PLÁNU MESTA VYSOKÉ TATRY ZÁVAZNÉ REGULATÍVY	číslo výkresu 8B.
	AUREX s.r.o.-architektúra, urbanizmus, ekológia, informatika Ľubľanská 1, 831 02 Bratislava	rok vypracovania 2021
hlavný riešiteľ: AUREX s.r.o. - Ing. arch. Michal Chudík	zodpovedný riešiteľ: AUREX s.r.o. - Ing. arch. Lenka Stankovská	mierka 1 : 5 000



ZMENY A DOPLNKY ÚZEMNÉHO PLÁNU MESTA VYSOKÉ TATRY

č. 9/2021


Legenda

Regulácia

R 1




Poradové číslo regulačného bloku

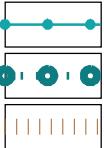

Ochranné pásmo prí. min. zdroja 1. stupňa



Nezastaviteľné plochy

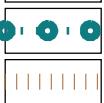

Ochranné pásmo prí. min. zdroja 2. stupňa




Regulačný blok - zjazdové trate




Regulačný blok - zjazdové trate výhľad


Limity územného rozvoja

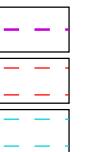

Ochranné pásmo železníc - 60 m

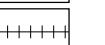

Ochranné pásmo 22 kV - 10 m

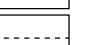

Ochranné pásmo VTL - 20 m



Ochranné pásmo ČOV



Ochranné pásmo cesty - 25 m



Ochranné pásmo vodných tokov - 10m pozdiž oboch brehov



Ochranné pásmo cintorína



Ochranné pásmo vodného zdroja



Objekty zapísané v ÚZPF



Pamäti hodnosti mesta Vysoké Tatry

Hranice



Hranica kraja



Hranica riešeného územia



Hranica kúpeľného miesta



Hranica katastrálneho územia



Hranica pamiatkovej zóny



Hranica kúpeľného územia




Hranica zastavaného územia



Hranica zastavaného územia - návrh



Regulované lokality

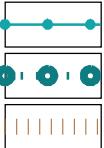

Ložisko nevyhradeného nerastu

Ostatné neregulované funkčné plochy



 
Rekreačný les



Les



Vodné toky



Doprava

Obslužná komunikácia



Zberná komunikácia B1, B2

Obslužná komunikácia - návrh



Zberná komunikácia B1, B2 - návrh

Pozemná lanovka



Tatranská elektrická železnica



Tatranská elektrická železnica - návrh

Železnice SR



Osobné horské dopravné zariadenie

Lyžiarsky vlek



Cyklistický chodník Poprad - Starý Smokovec

Hlavné vnútorné pešie a cyklistické ľahy



Rekreačný a náučný chodník

Rekreačný chodník - alternatíva




Turistický chodník



Os koridoru cyklomagistrály

Lyžiarske bežecké trate

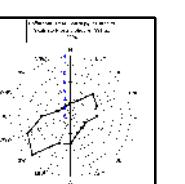


podklad:

ÚZEMNÝ PLÁN MESTA VYSOKÉ TATRY

v znení Zmien a doplnkov 2011/1, 2011/2, 2012/1, 2013/1, 2014/1, 2014/2, 2015/1 a 2016/1

názov výkresu:

8B. ZÁVAZNÉ REGULATÍVY

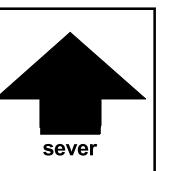



M 1:5000





ZMENY A DOPLNKY ÚZEMNÉHO PLÁNU MESTA VYSOKÉ TATRY

č. 9/2021

lokality B55 a B56

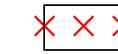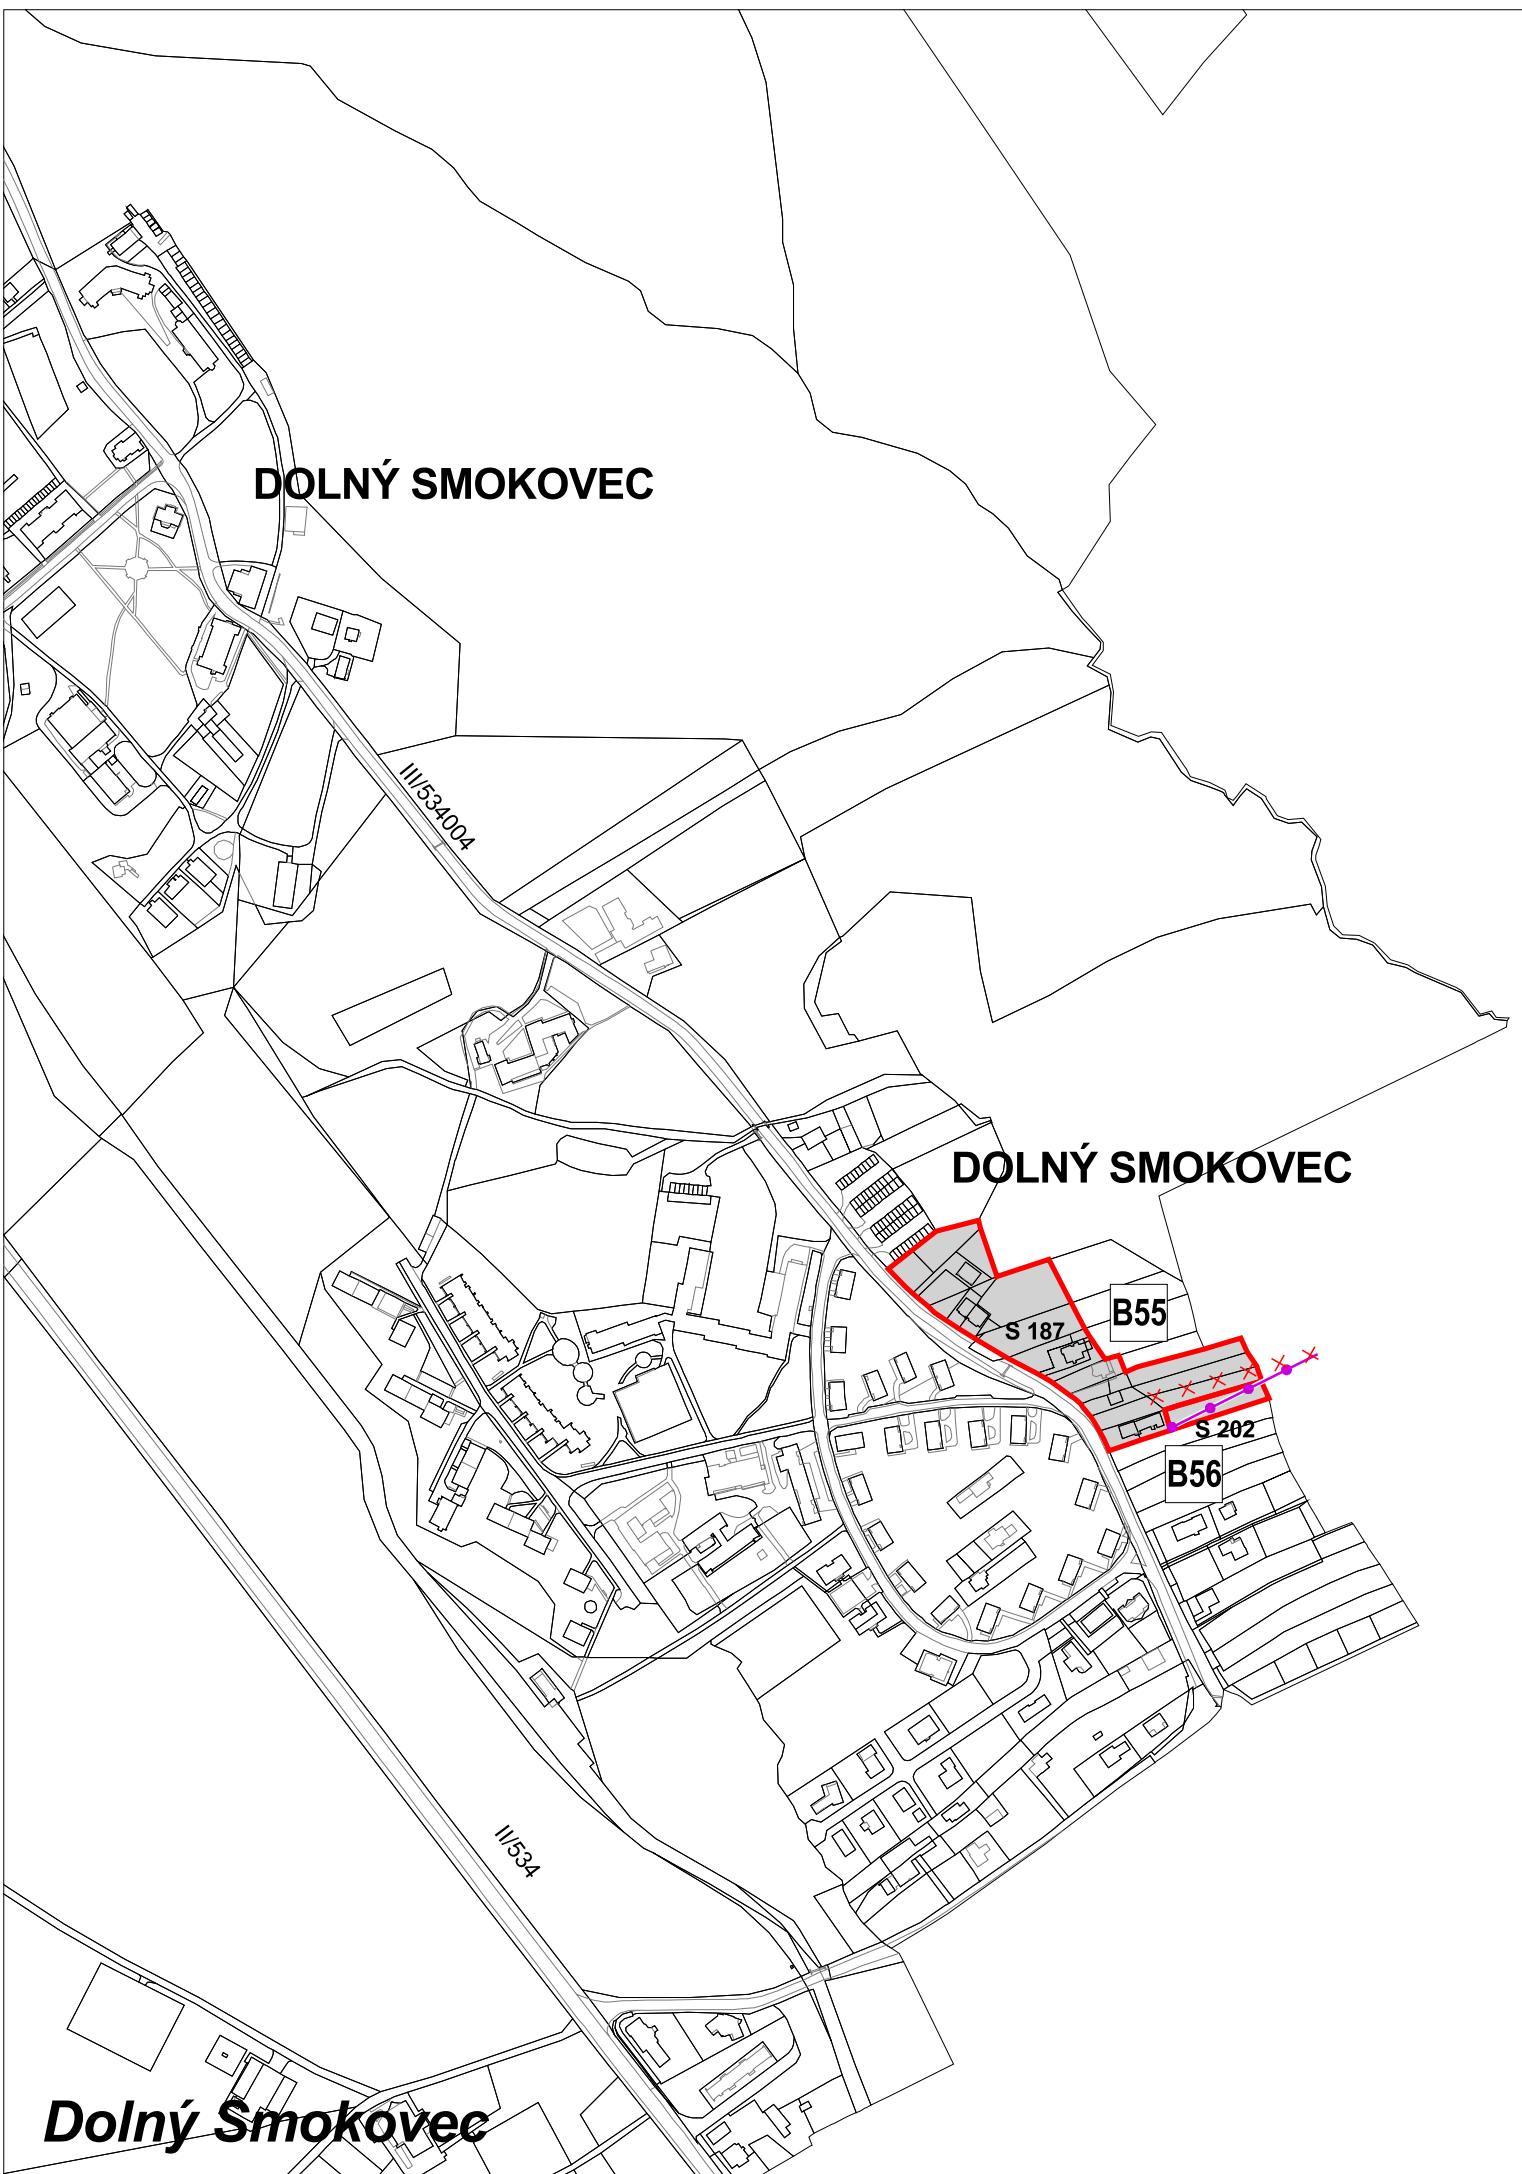

Prvky a línie na zrušenie

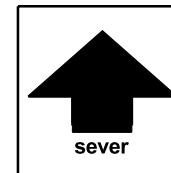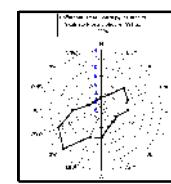


názov výkresu	ZMENY A DOPLNKY ÚZEMNÉHO PLÁNU MESTA VYSOKÉ TATRY ZÁVAZNÉ REGULATÍVY	číslo výkresu 8B.
	AUREX s.r.o.-architektúra, urbanizmus, ekológia, informatika Lubľanská 1, 831 02 Bratislava	rok vypracovania 2021
hlavný riešiteľ: AUREX s.r.o. - Ing. arch. Michal Chudík	zodpovedný riešiteľ: AUREX s.r.o. - Ing. arch. Lenka Stankovská	mierka 1 : 5 000



ZMENY A DOPLNKY ÚZEMNÉHO PLÁNU MESTA VYSOKÉ TATRY

č. 9/2021

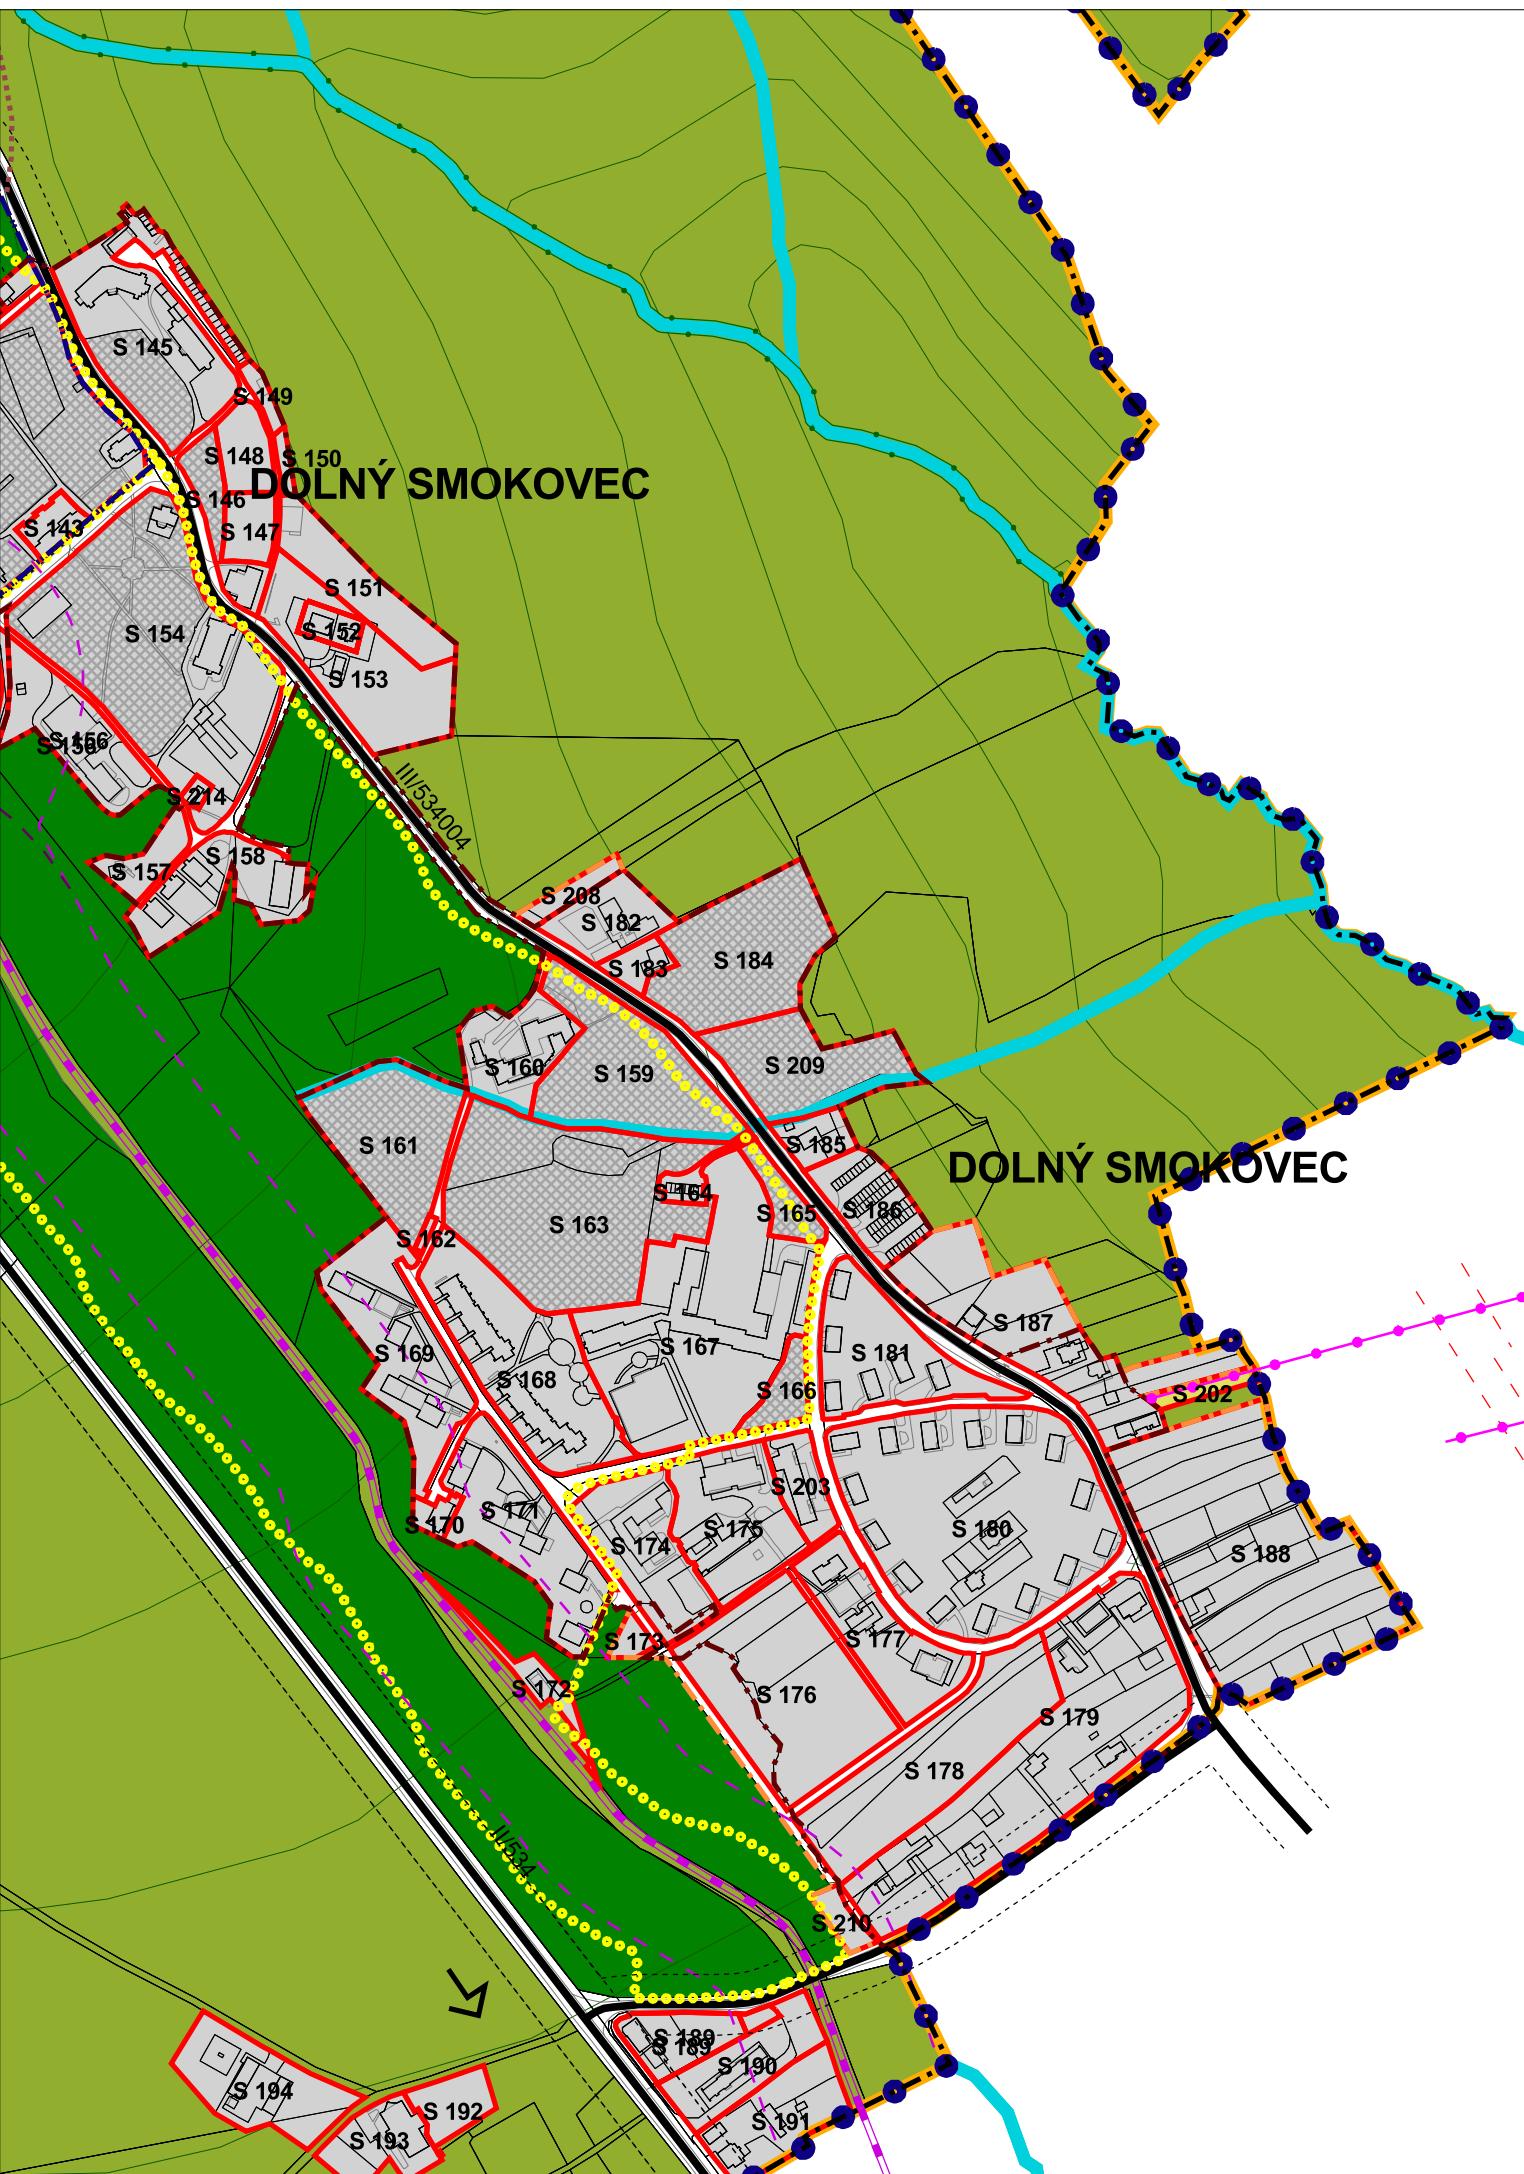

Legenda

Regulácia

- R 1
- Vymedzenie regulačného bloku
- Nezastaviteľné plochy
- Regulačný blok - zjazdové trate
- Regulačný blok - zjazdové trate výhľad

- Ochranné pásmo prír. min. zdroja 1. stupňa
- Ochranné pásmo prír. min. zdroja 2. stupňa
- Ložisko nevyhradeného nerastu

Limity územného rozvoja

- Ochranné pásmo železníc - 60 m
- Ochranné pásmo 22 kV - 10 m
- Ochranné pásmo VTL - 20 m
- Ochranné pásmo ČOV
- Ochranné pásmo cesty - 25 m
- Ochranné pásmo vodných tokov - 10m pozdiž oboch brehov
- Ochranné pásmo cintorína
- Ochranné pásmo vodného zdroja
- Objekty zapísané v ÚZPF
- Pamätičnosti mesta Vysoké Tatry


- Rekreačný les
- Les
- Vodné toky

Doprava

- Obslužná komunikácia
- Zberná komunikácia B1, B2
- Obslužná komunikácia - návrh
- Zberná komunikácia B1, B2 - návrh
- Pozemná lanovka
- Tatranská elektrická železnica
- Tatranská elektrická železnica - návrh
- Železnice SR
- Osobné horské dopravné zariadenie
- Lyžiarsky vlek
- Cyklistický chodník Poprad - Starý Smokovec
- Hlavné vnútorné pešie a cyklistické ľahy
- Rekreačný a náučný chodník
- Rekreačný chodník - alternatíva
- Turistický chodník
- Os koridoru cyklomagistrály
- Lyžiarske bežecké trate

Hranice

- Hranica kraja
- Hranica riešeného územia
- Hranica kúpeľného miesta
- Hranica katastrálneho územia
- Hranica pamiatkovej zóny
- Hranica kúpeľného územia
- Hranica zastavaného územia
- Hranica zastavaného územia - návrh
- Regulované lokality

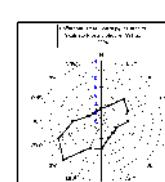


podklad:

ÚZEMNÝ PLÁN MESTA VYSOKÉ TATRY

v znení Zmien a doplnkov 2011/1, 2011/2, 2012/1, 2013/1, 2014/1, 2014/2, 2015/1 a 2016/1

názov výkresu:

8B. ZÁVAZNÉ REGULATÍVY

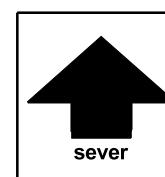

M 1:5000





Tatranská Polianka



ZMENY A DOPLNKY ÚZEMNÉHO PLÁNU MESTA VYSOKÉ TATRY

č. 9/2021

lokalita B47

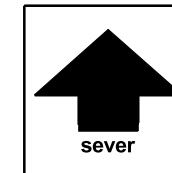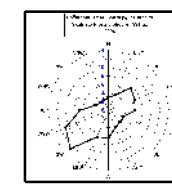

názov výkresu	ZMENY A DOPLNKY ÚZEMNÉHO PLÁNU MESTA VYSOKÉ TATRY	číslo výkresu
	VYHODNOTENIE DOSLEDKOV STAVEBNÝCH ZÁMEROV A INÝCH NÁVRHOV NA LP	10B.
	AUREX s.r.o.-architektúra, urbanizmus, ekológia, informatika Ľubľanská 1, 831 02 Bratislava	rok vypracovania 2021
hlavný riešiteľ: AUREX, s.r.o. - Ing. arch. Michal Chudík	zodpovedný riešiteľ AUREX, s.r.o. - Ing. arch. Lenka Stankovská	mierka 1 : 10 000



ZMENY A DOPLNKY ÚZEMNÉHO PLÁNU MESTA VYSOKÉ TATRY

č. 9/2021

Legenda

vek 1-20	21-40	41-60	61-80	81-100	101-120	nad 120
----------	-------	-------	-------	--------	---------	---------

viacetážové porasty						
---------------------	--	--	--	--	--	--



vodné plochy	kosodrevina	funkčné plochy	intravilán	regulačný blok	rekreačný les	zjazdovka
--------------	-------------	----------------	------------	----------------	---------------	-----------

štátnej hranice	suchá dolina
katastr. územie	potok
LHC	Železnica
polesie	2-koľajná železnica
lesnícky obvod	Lyžiarsky vlek
LUC	Ochranný les
užívateľ	Lesy osobitného určenia
dielec	Imisné pásmo
čiastková plocha	
porastová skupina	majetkový kopec
horský hrebeň	nevysporiad. poz.
chodník	hosp. kopec
približovacia cesta	uzn. pre zber semena
trvalá približovacia	hosp. strom. kopec
cesta 2L	- kameňolom
cesta 1L	kočta
	R rezervácia
	TMP 16 x 16 km
	TMP 4 x 4 km
	kosodrevina
	spojovacia slučka
	lúčka pre zver
	neplodná plocha

podklad:

ÚZEMNÝ PLÁN MESTA VYSOKÉ TATRY


v znení ZaD 2011/1, 2011/2, 2012/1, 2013/1, 2014/1, 2014/2, 2015/1 a 2016/1

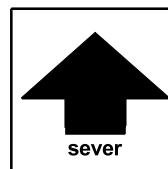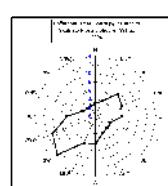

názov výkresu:

10B. VYHODNOTENIE DOSLEDKOV STAVEBNÝCH
ZÁMEROV A INÝCH NÁVRHOV NA LP

M 1:10 000


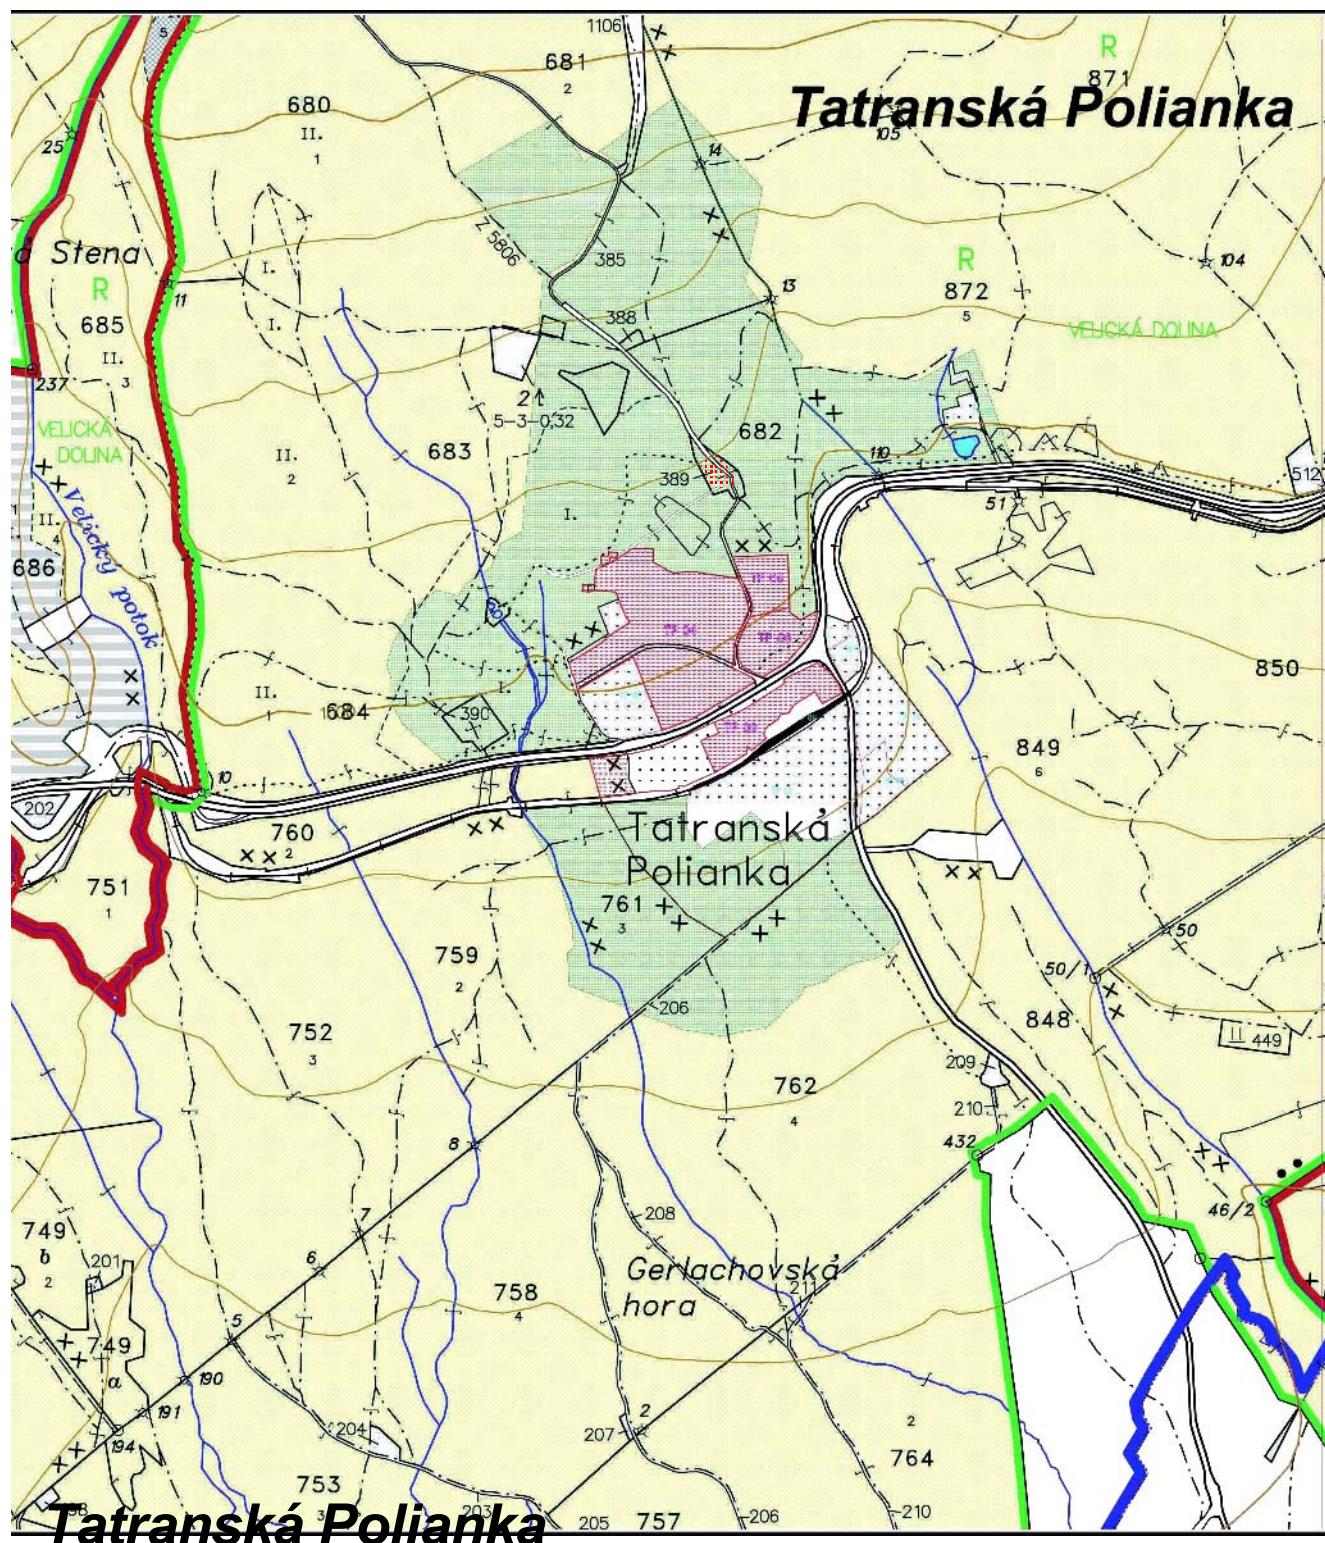




ZMENY A DOPLNKY ÚZEMNÉHO PLÁNU MESTA VYSOKÉ TATRY

č. 9/2021

lokalita B47

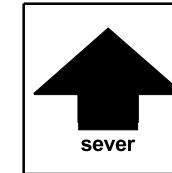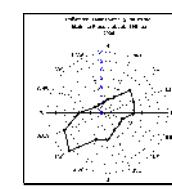

názov výkresu	SCHÉMA VEREJNOPROSPEŠNÝCH STAVIEB	číslo výkresu 11B.
 AUREX	AUREX s.r.o.-architektúra, urbanizmus, ekológia, informatika Ľubľanská 1, 831 02 Bratislava	rok vypracovania 2021
hlavný riešiteľ: AUREX, s.r.o. - Ing. arch. Michal Chudík	zodpovedný riešiteľ: AUREX, s.r.o. - Ing. arch. Lenka Stankovská	mierka 1 : 5 000





ZMENY A DOPLNKY ÚZEMNÉHO PLÁNU MESTA VYSOKÉ TATRY

č. 9/2021

Legenda

- [Black line] Cesta II. triedy
- [Black dashed line] Cesta II. triedy - tunel
- [Grey line] Miestne komunikácie
- [Pink line] Zdvojkolajnenie TEŽ
- [Red dashed line] Cyklomagistrála
- [Yellow line] Hlavné pešie a cyklistické chodníky
- [Purple circle] Parkovisko
- [Blue square] Vodojem
- [Blue dot] Vodný zdroj
- [Blue square] Úpravňa vody
- [Blue circle with X] Čerpacia stanica vody
- [Blue line] Vodovodné potrubie
- [Pink line] Kanalizačné potrubie
- [Pink square] Čistiareň odpadových vôd
- [Blue arrow] 22 kV kábelové elektrické vedenie
- [Pink arrow] 10 kV kábelové elektrické vedenie
- [Red square] Transformovňa 22/10/0,4 kV
- [Red square] Transformovňa 10/0,4 kV
- [Green line] Stredotlaký plynovod
- [Pink circle] Požiarna zbrojnica
- [Teal circle] Heliport
- [Purple circle] Parkovací dom
- [Blue circle with s+čs] Studňa a čerpacia stanica vody
- [Red square with čov] Čistiareň odpadových vôd
- [Red square with vsn] Vsakovacia nádrž
- [Red line] 22 kV vzdušné elektrické vedenie

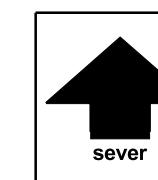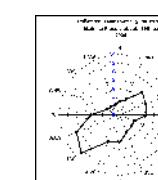

podklad:

ÚZEMNÝ PLÁN MESTA VYSOKÉ TATRY

v znení ZaD 2011/1, 2011/2, 2012/1, 2013/1, 2014/1, 2014/2, 2015/1 a 2016/1

názov výkresu:

11B. SCHÉMA VEREJNOPROSPEŠNÝCH STAVIEB



M 1:5000



ZMENY A DOPLNKY ÚZEMNÉHO PLÁNU MESTA VYSOKÉ TATRY

č. 9/2021

lokalita B55

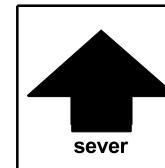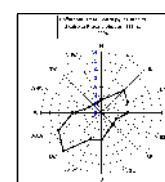


názov výkresu	ZMENY A DOPLNKY ÚZEMNÉHO PLÁNU MESTA VYSOKÉ TATRY	číslo výkresu
	VYHODNOTENIE DOSLEDKOV STAVEBNÝCH ZÁMEROV A INÝCH NÁVRHOV NA PP	12B.
	AUREX s.r.o.-architektúra, urbanizmus, ekológia, informatika Ľubľanská 1, 831 02 Bratislava	rok vypracovania 2021
hlavný riešiteľ: AUREX, s.r.o. - Ing. arch. Michal Chudík	zodpovedný riešiteľ: AUREX, s.r.o. - Ing. arch. Lenka Stankovská	mierka 1 : 5 000



ZMENY A DOPLNKY ÚZEMNÉHO PLÁNU MESTA VYSOKÉ TATRY

č. 9/2021

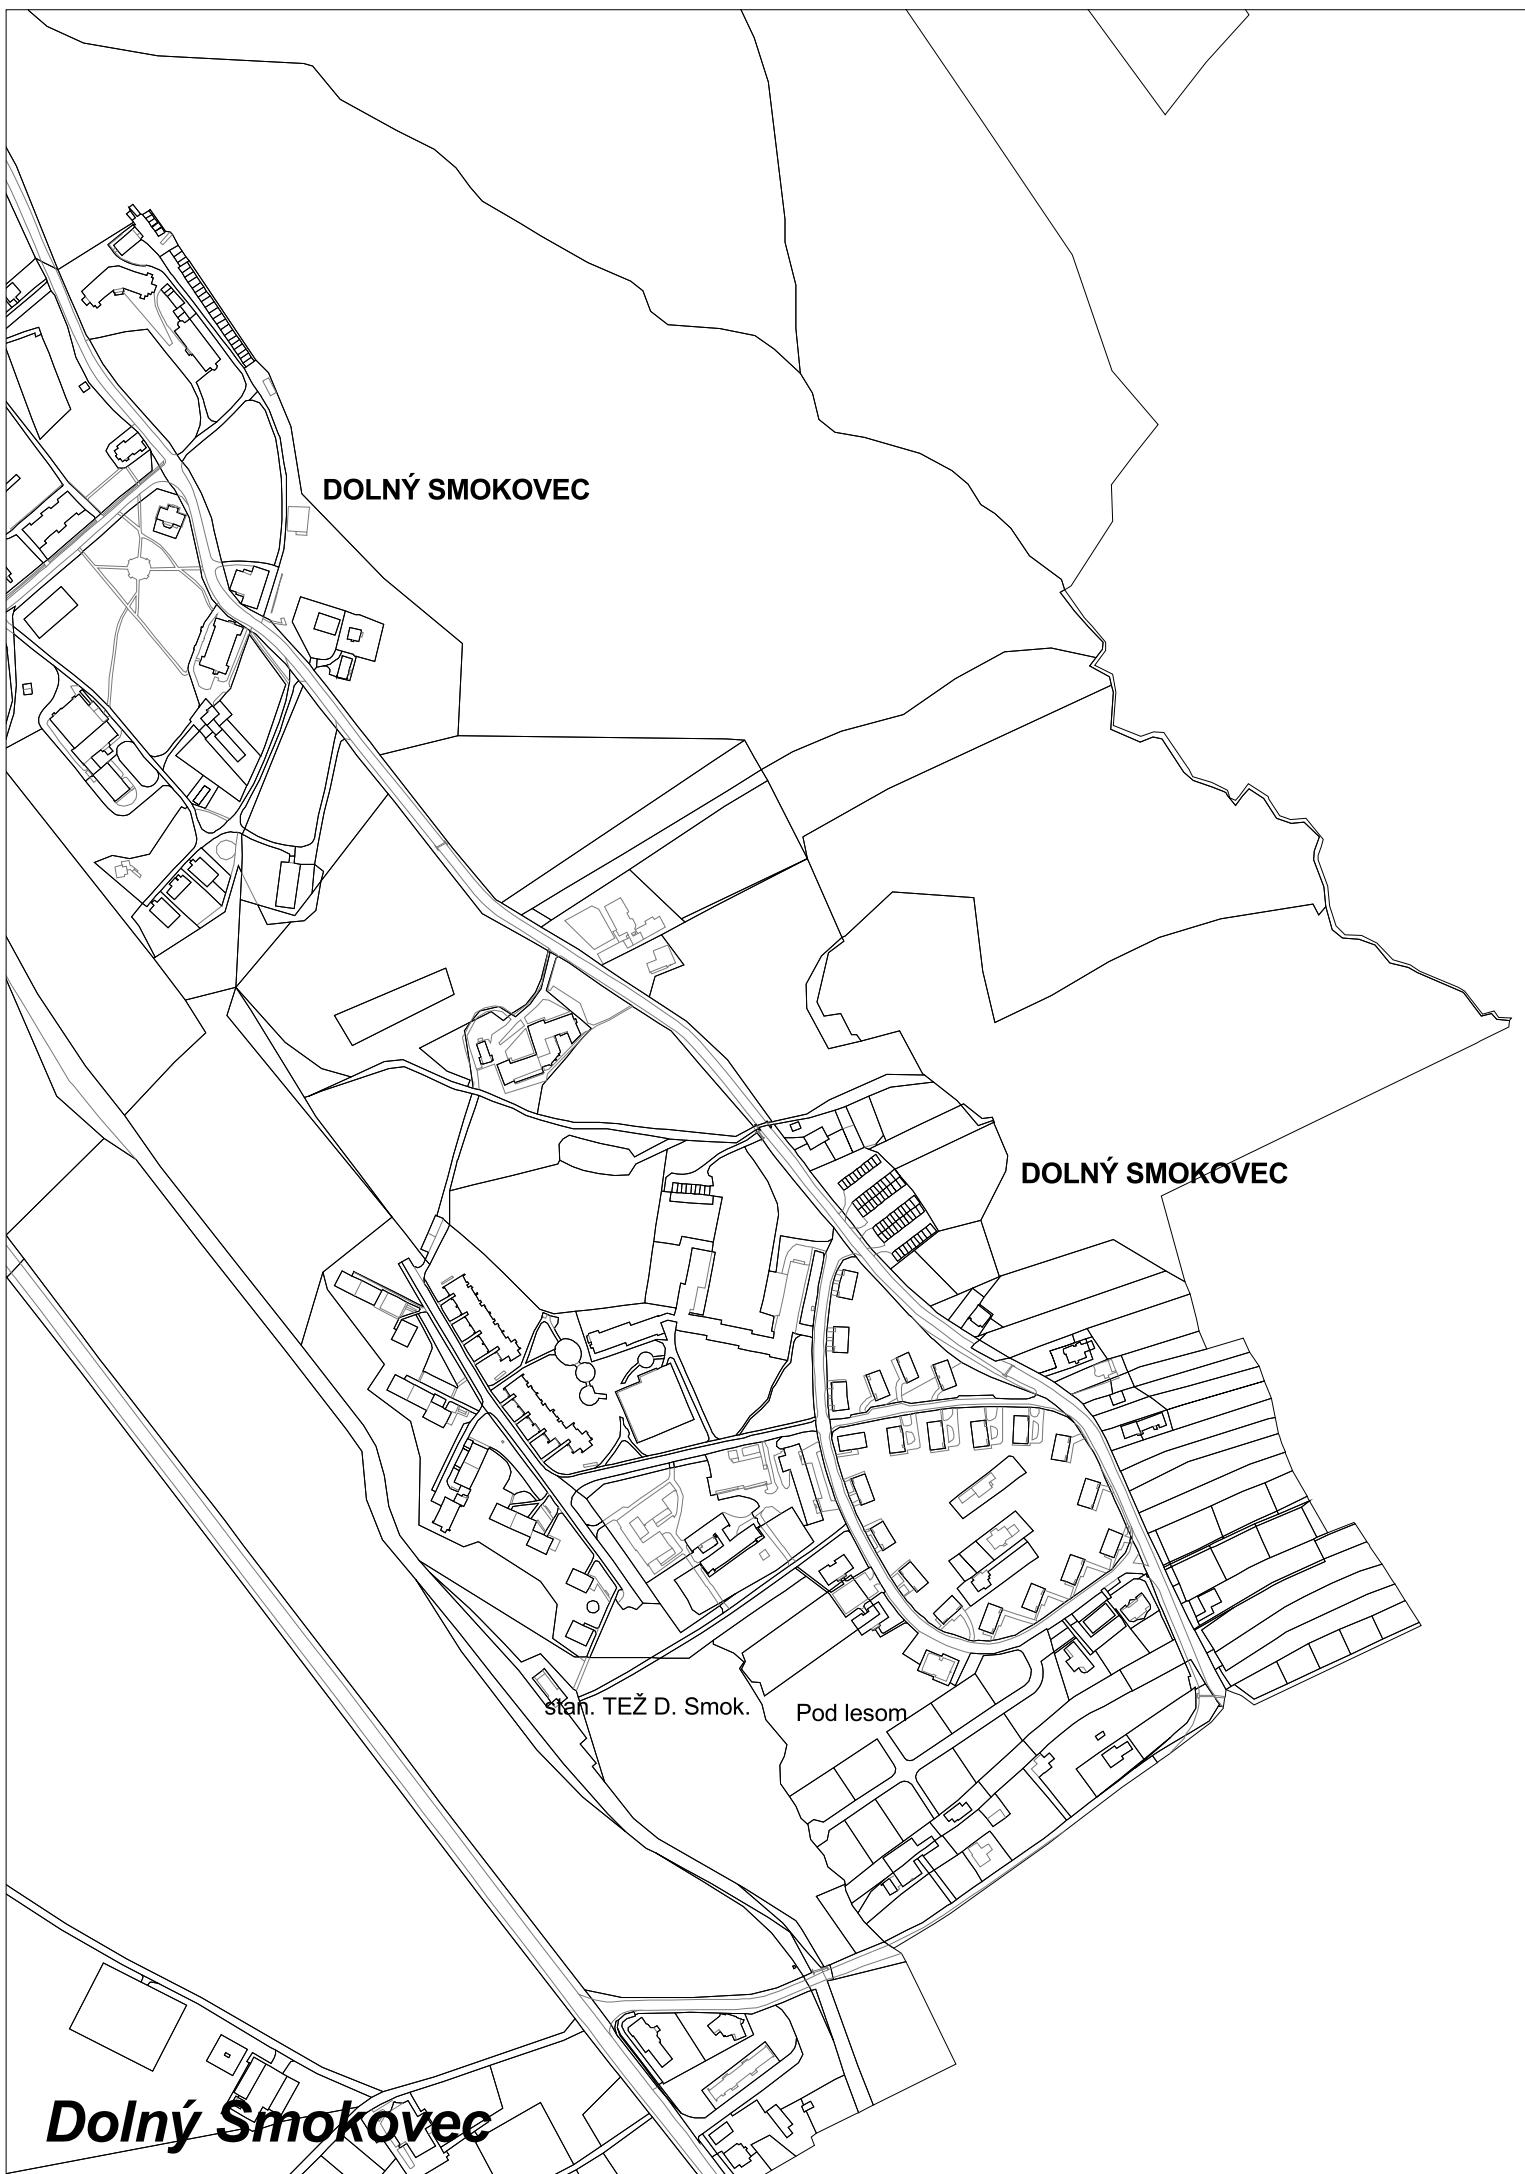

Legenda

- — — hranica zastavaného územia k 1.1.1990
- — — hranica lokality záberov

Druh pôdy

	orná pôda
	chmeľnica
	vinica
	záhrada
	ovocný sad
	trvalý trávny porast
	lesná pôda
	vodná plocha
	zastavaná plocha
	ostatná plocha



podklad:

ÚZEMNÝ PLÁN MESTA VYSOKÉ TATRY

v znení ZaD 2011/1, 2011/2, 2012/1, 2013/1, 2014/1, 2014/2, 2015/1 a 2016/1

názov výkresu:

12B. **VYHODNOTENIE DOSLEDKOV STAVEBNÝCH
ZÁMEROV A INÝCH NÁVRHOV NA PP**

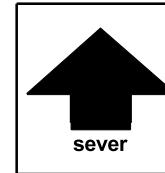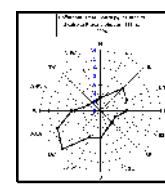

M 1:5 000