



ÚZEMNÝ PLÁN MESTA TOPOLČANY
ZMENY A DOPLNKY č.6
ARCHITEKTONICKÝ ATELIER
neutra



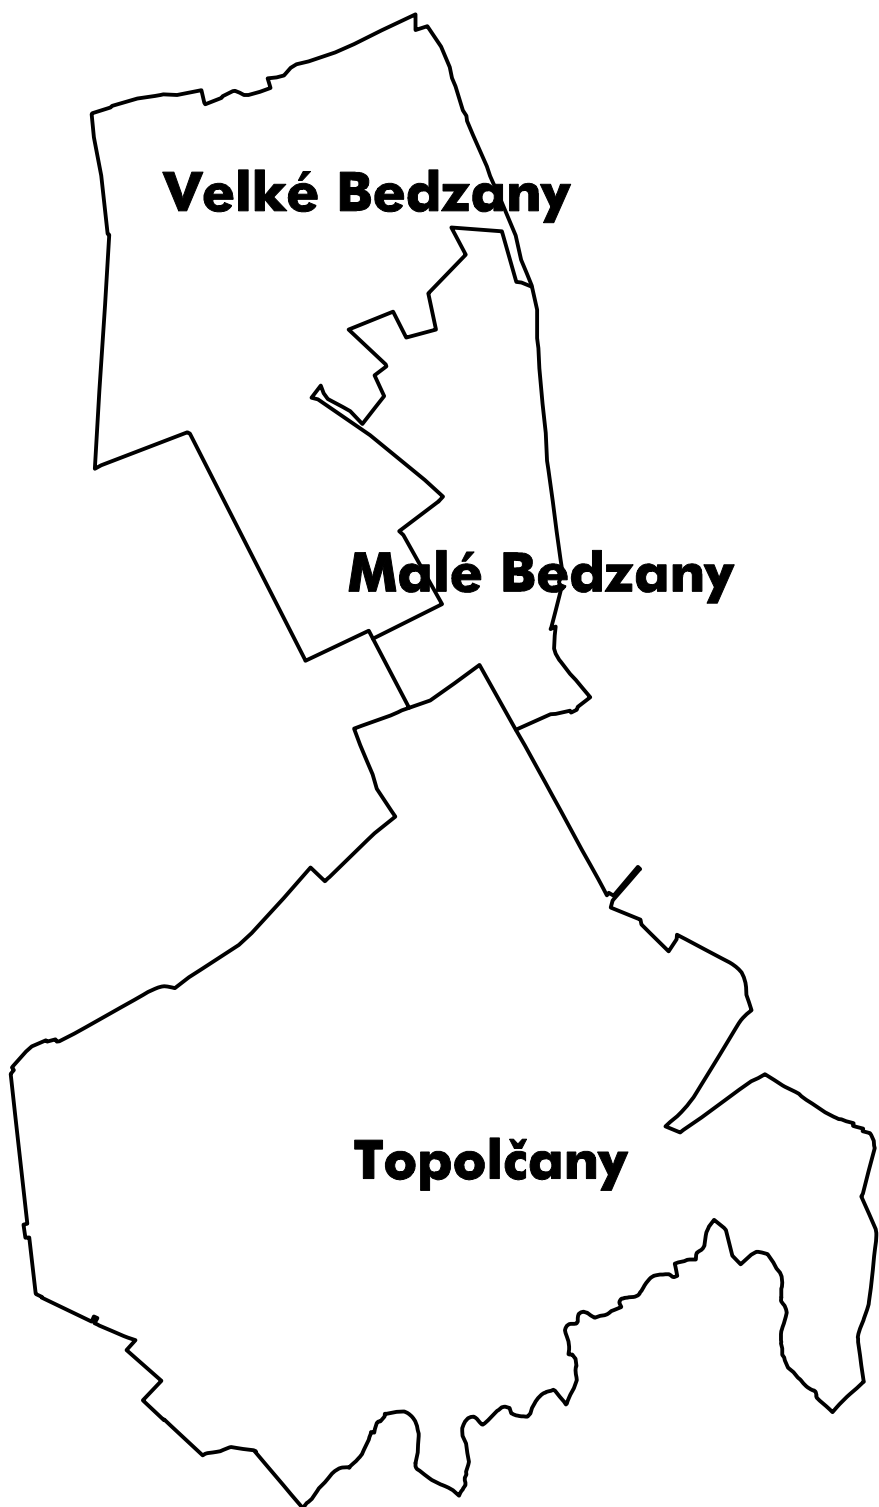


LEGENDA	NÁVRH
STAV	NÁVRH
[Red line]	KATASTRÁLNÁ HRANICA
[Blue dashed line]	HRANICA ROZVOJOVEJ LOKALITY
[Blue circle with 'ZAD6']	OZNAČENIE ROZVOJOVEJ LOKALITY
[Red circle with '12']	ČÍSLO ZÓNY
[Pink dashed line]	HRANICA ZASTAVANÉHO ÚZEMIA
[Pink dashed line with 'X']	HRANICA ZASTAVANÉHO ÚZEMIA NA ZRUŠENIE
[Black dashed line]	RÝCHLOSTNÁ CESTA R8 - ROZVOJOVÝ ZÁMER VÚC NSK
[Black dashed line with 'X']	ŽELEZIČNÁ TRAT'
[Pink line]	KOMUNIKÁCIA FUNKČNEJ tr. C1 MO 1240
[Pink line with 'X']	KOMUNIKÁCIA FUNKČNEJ tr. C2 MO 940 (ZBERNÁ KOMUNIKÁCIA)
[Pink line with 'X']	KOMUNIKÁCIA FUNKČNEJ tr. C3 MO 6,540
[Pink line with 'X']	KRÍŽOVATKA
[Pink line with 'X']	KOMUNIKÁCIA NA ZRUŠENIE, VRÁTANE KRÍŽOVATKY
[Yellow line]	PEŠÍ CHODNÍK
[Green line]	CYKLISTICKÁ TRASA
[Red line]	PLOCHY A OBJEKTY S FUNKCIOU BÝVANIA - HBV (6 NP)
[Orange line]	PLOCHY A OBJEKTY S FUNKCIOU BÝVANIA - IBV (2 NP)
[Orange line with 'X']	PLOCHY A OBJEKTY S FUNKCIOU BÝVANIA - IBV (2 NP) A HBV (4 NP)
[Purple line]	PLOCHY A OBJEKTY S FUNKCIOU OV KOMERČNÉHO CHARAKTERU
[Grey line]	PLOCHY A OBJEKTY S FUNKCIOU VÝROBY A PODNIKANIA
[Green line]	PLOCHY A OBJEKTY S FUNKCIOU DOPRAVNEJ INFRAŠTRUKTÚRY - GARÁŽE
[Green line with 'X']	REGULAČNÁ STANICA PLYNU
[Green line with 'X']	REGULAČNÁ STANICA PLYNU NA ZRUŠENIE
[Black line]	VTL PLYNOVOD
[Black line with 'X']	VTL PLYNOVOD NA ZRUŠENIE
[Black line with 'X']	STL PLYNOVOD

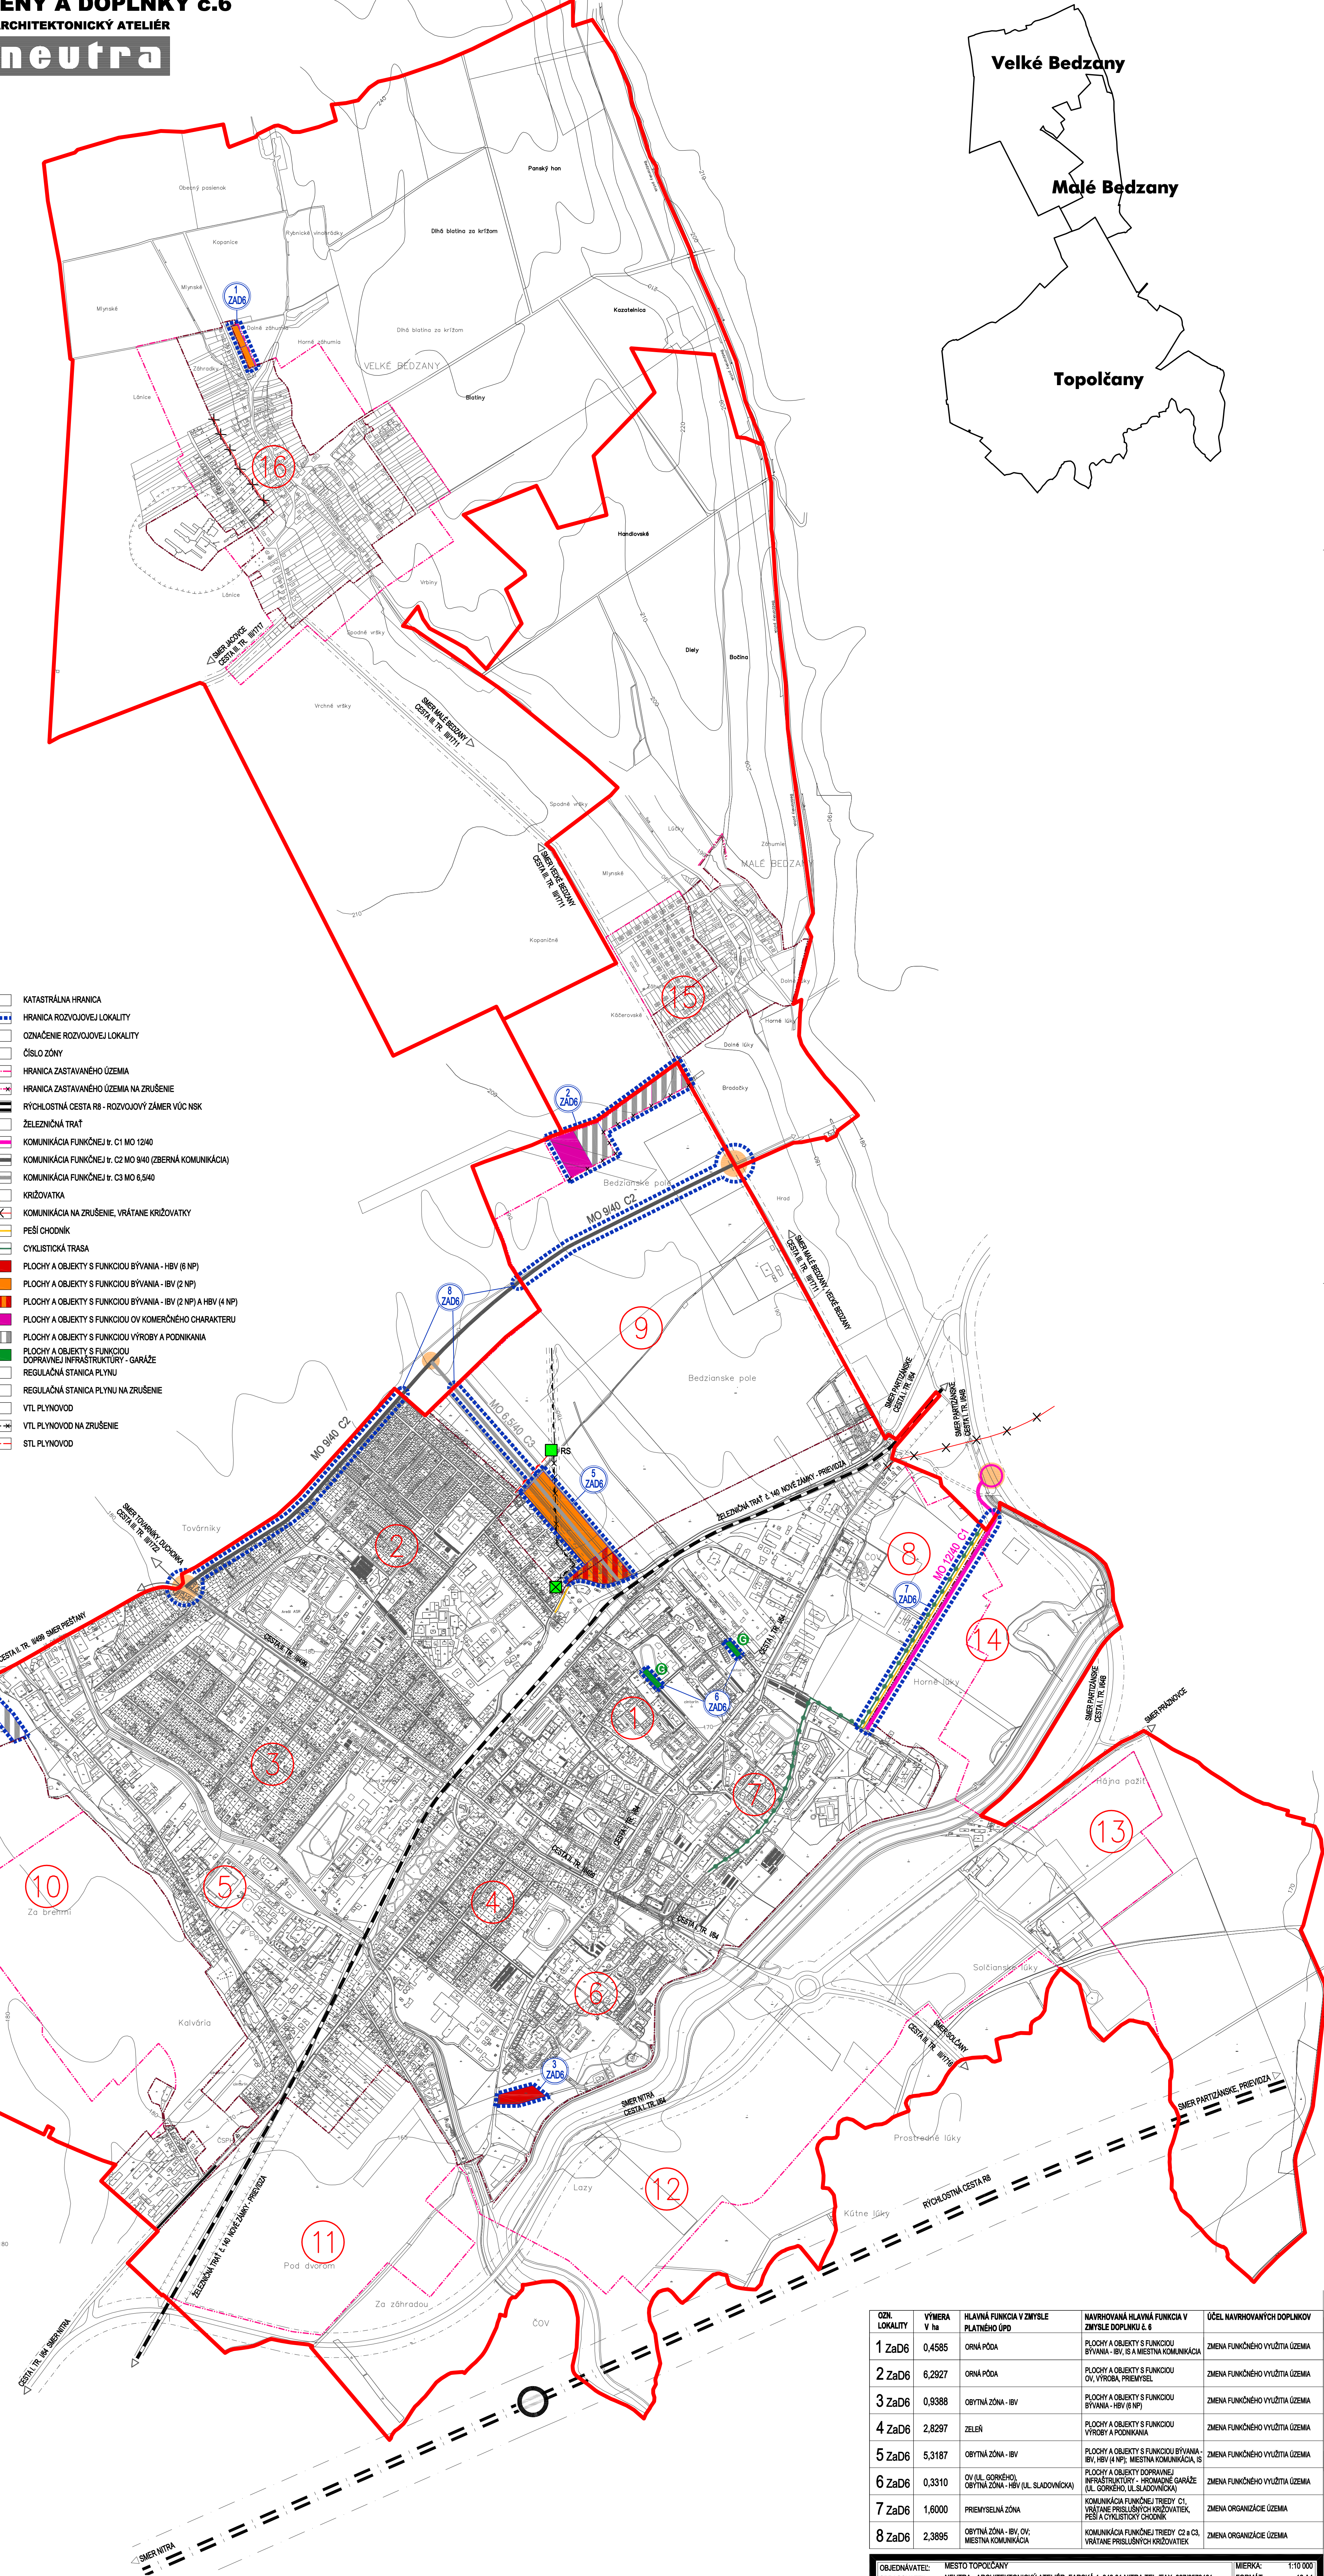

OZK. LOKALITY	VÝMERA V ha	HLAVNÁ FUNKCIA V ZMYSLE PLATNÉHO ÚPD	NAVROVANÁ HLAVNÁ FUNKCIA V ZMYSLE DOPLNKU č. 6	ÚČEL NAVROVANÝCH DOPLNKOV
1 ZaD6	0,4585	ORNÁ PÓDA	PLOCHY A OBJEKTY S FUNKCIOU BÝVANIA - IBV, IS A MESTNÁ KOMUNIKÁCIA	ZMENA FUNKČNÉHO VYUŽITIA ÚZEMIA
2 ZaD6	6,2927	ORNÁ PÓDA	PLOCHY A OBJEKTY S FUNKCIOU OV, VÝROBA, PRIEMysel	ZMENA FUNKČNÉHO VYUŽITIA ÚZEMIA
3 ZaD6	0,9388	OBYTNÁ ZÓNA - IBV	PLOCHY A OBJEKTY S FUNKCIOU BÝVANIA - HBV (6 NP)	ZMENA FUNKČNÉHO VYUŽITIA ÚZEMIA
4 ZaD6	2,8297	ZELEŇ	PLOCHY A OBJEKTY S FUNKCIOU VÝROBY A PODNIKANIA	ZMENA FUNKČNÉHO VYUŽITIA ÚZEMIA
5 ZaD6	5,3187	OBYTNÁ ZÓNA - IBV	PLOCHY A OBJEKTY S FUNKCIOU BÝVANIA - HBV, HBV (4 NP), MESTNÁ KOMUNIKÁCIA, IS	ZMENA FUNKČNÉHO VYUŽITIA ÚZEMIA
6 ZaD6	0,3310	OV (UL. GORKEHO), OBYTNÁ ZÓNA - HBV (UL. SLADOVNÍKA)	PLOCHY A OBJEKTY DOPRAVNEJ INFRAŠTRUKTÚRY - HROMADNÉ GARÁŽE (UL. GORKEHO, UL. SLADOVNÍKA)	ZMENA FUNKČNÉHO VYUŽITIA ÚZEMIA
7 ZaD6	1,6000	PRÍEMYSelnÁ ZÓNA	KOMUNIKÁCIA FUNKČNEJ TRIEHY C1, VRÁTANE PRÍSLUŠNÝCH KRÍŽOVATIEK, PEŠÍ A CYKLISTICKÝ CHODNÍK	ZMENA ORGANIZÁCIE ÚZEMIA
8 ZaD6	2,3895	OBYTNÁ ZÓNA - IBV, OV, MESTNÁ KOMUNIKÁCIA	KOMUNIKÁCIA FUNKČNEJ TRIEHY C2 a C3, VRÁTANE PRÍSLUŠNÝCH KRÍŽOVATIEK	ZMENA ORGANIZÁCIE ÚZEMIA

OBJEDNÁVATEL: MESTO TOPOLČANY	MIERKA: 1:10 000
SPRACOVATEL: NEUTRA - ARCHITEKTONICKÝ ATELIER, PARSKÁ 1, 940 01 NITRA, TEL./FAX: 037/8579481	FORMÁT: 12 A4
ZODP. PROJEKTANT: ING. ARCH. PETER MIZA	DÁTUM: 09 / 2021
PROJEKTANT: ING. LUCIA ČERNÁ	

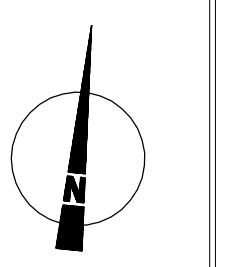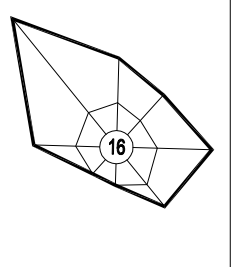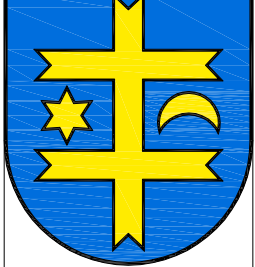

NÁZOV VÝKRESU:**KOMPLEXNÝ VÝKRES**

2