


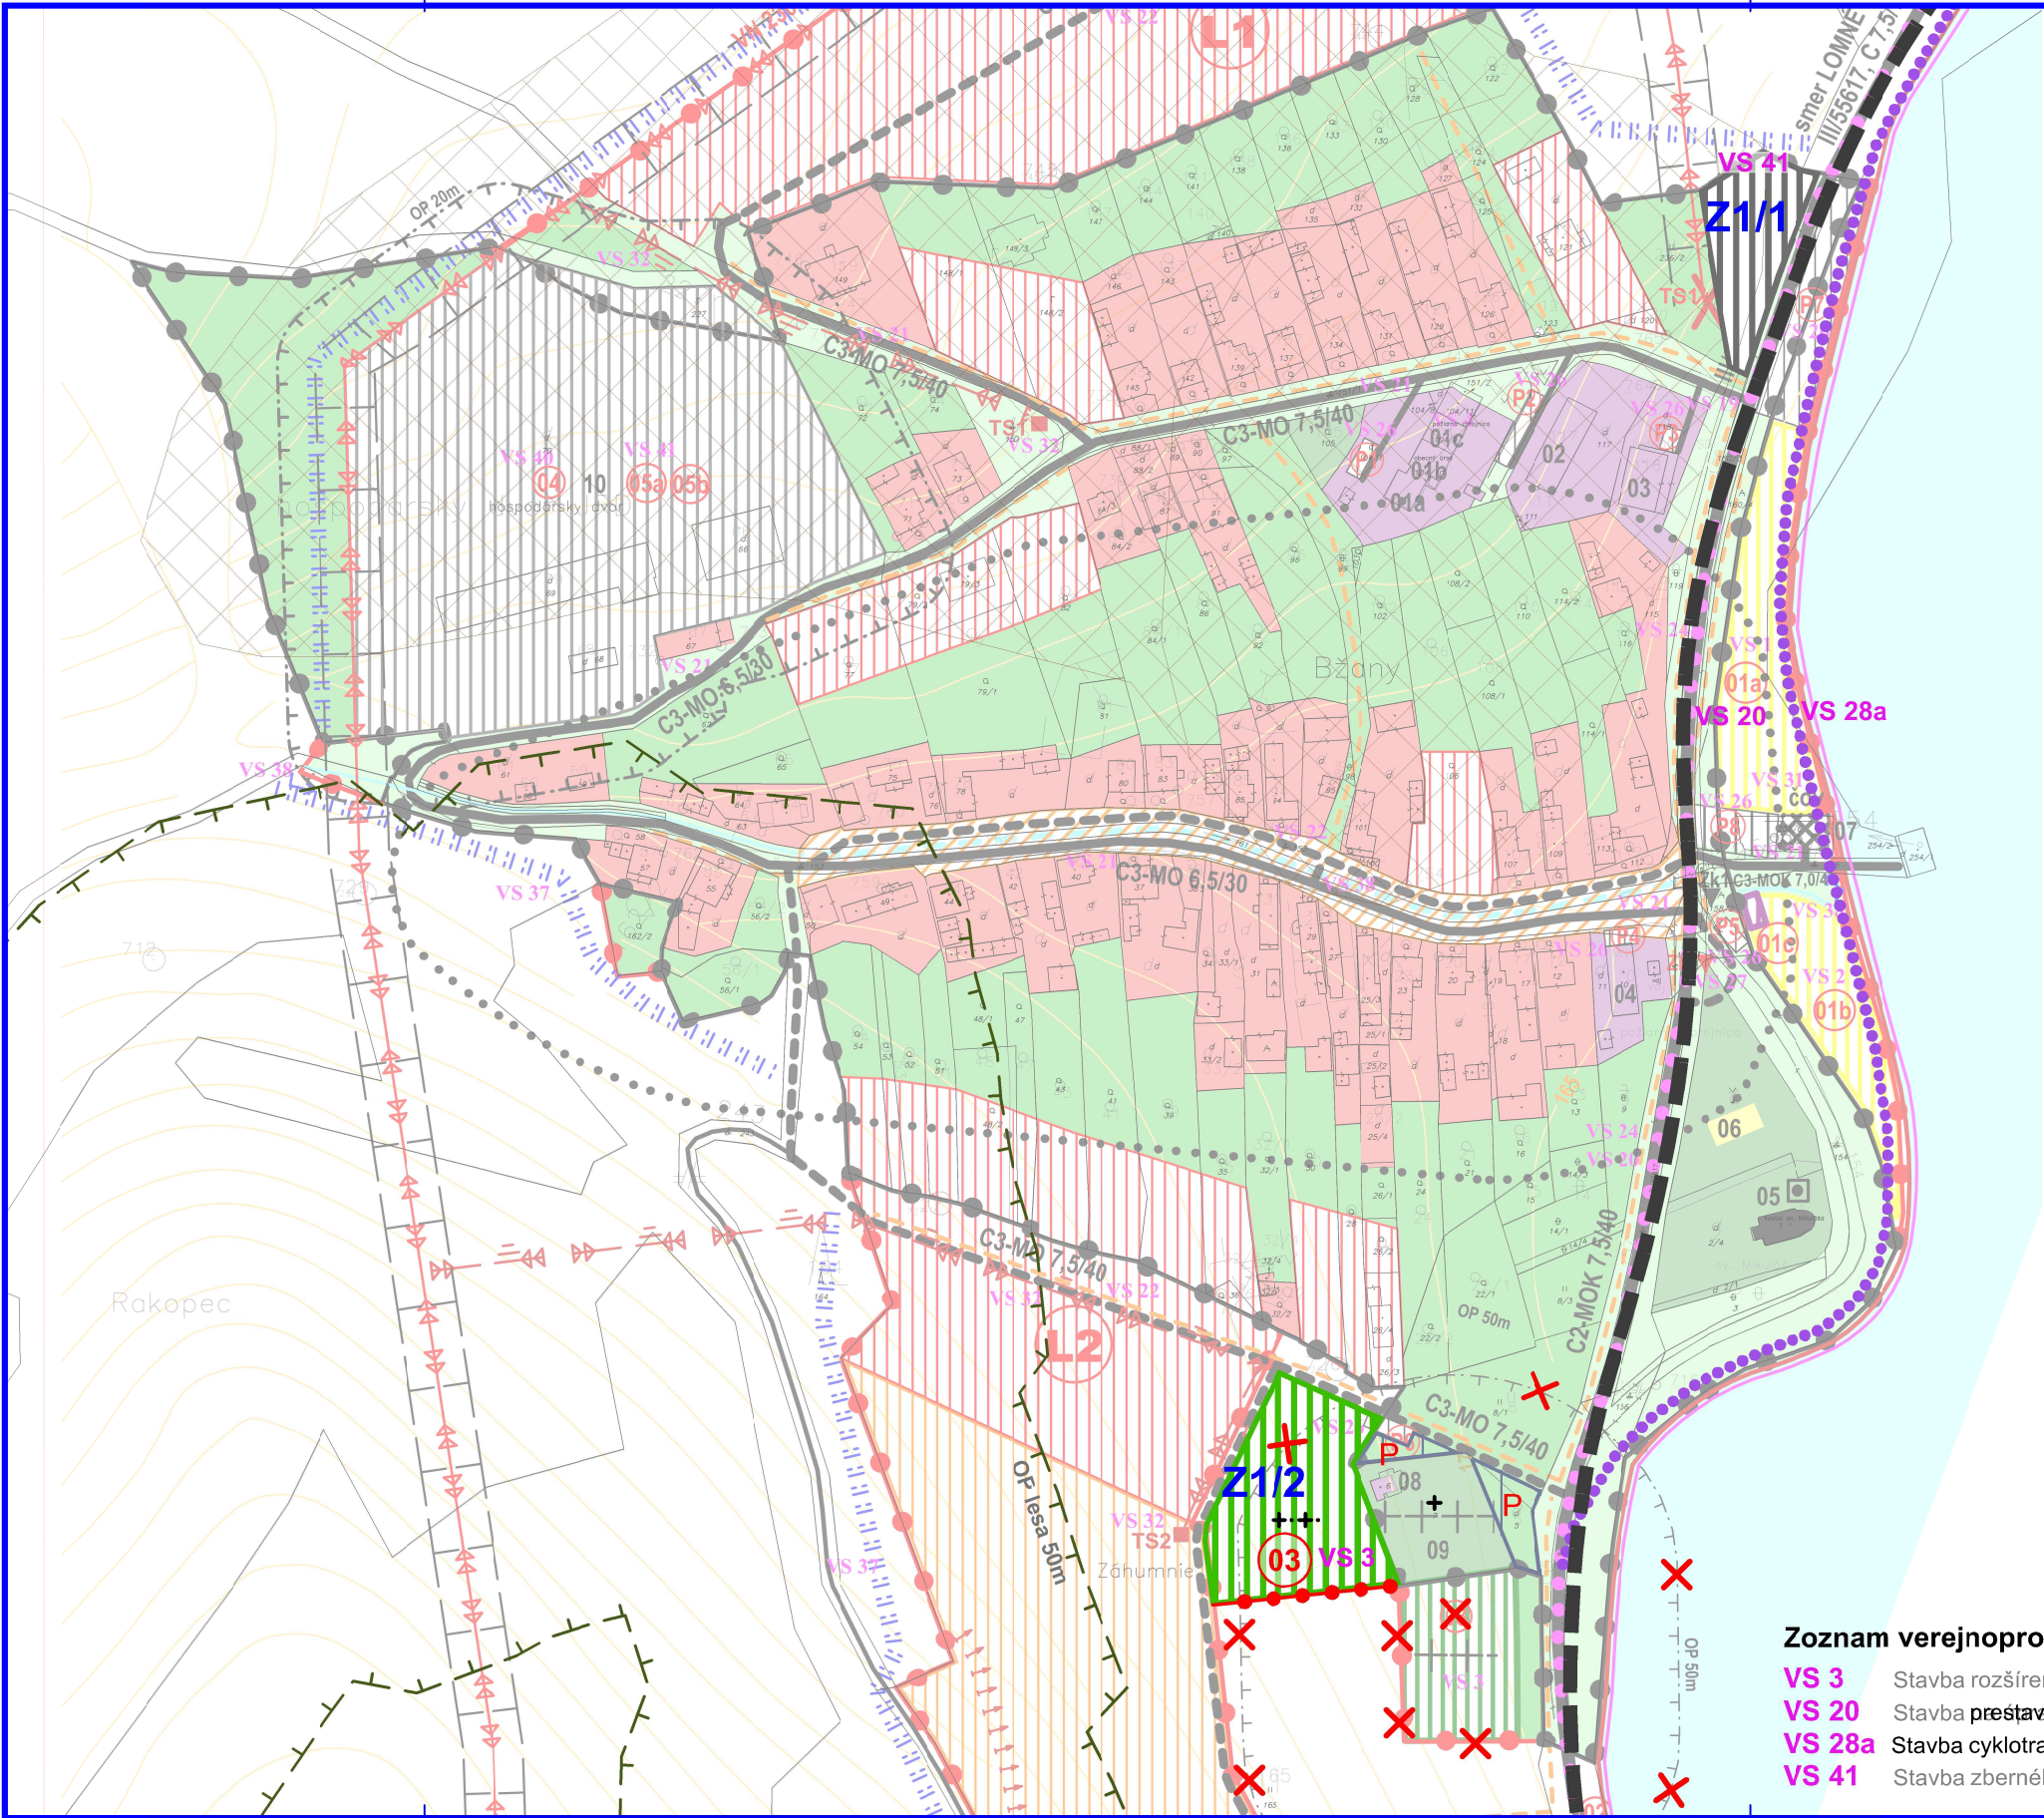

LEGENDA (ZaD1)

STAV	NÁVRH	VÝHLAD

Zoznam verejnoprospešných stavieb

- VS 3** Stavba rozšírenia cintorína v obci
VS 20 Stavba ~~prestavby~~ účelovej komunikácie Bžany - Valkov ~~na kateg. C2 MOK 7,5/40~~ na cestu III.tr. (III/3571)
VS 28a Stavba cyklotrasy: Obec Bžany - Valkov
VS 41 Stavba zberného dvora ~~na separevaný zber TKO v západ. časti obce~~ v severovýchod. časti obce

ÚZEMNÝ PLÁN OBCE
BŽANY

ZMENY A DOPLNKY č.1

KOMPLEXNÝ VÝKRES PRIESTOROVÉHO USPORIADANIA
A FUNKČNÉHO VYUŽITIA ÚZEMIA A VEREJNÉHO DOPRAVNÉHO
VYBAVENIA S VYZNAČENOU ZÁVÄZNOU ČASŤOU RIEŠENIA
A VEREJNOPROSPEŠNÝMI STAVBAMI - ZASTAVANÉ ÚZEMIE
1:2000

○ **Návrh :**
01a - Multifunkčný športový areál, **01b** - Multifunkčný športový areál, **01c** - Požičovňa športových potrieb,
02 - Vstup do RS Valkov, kontrolný bod, pokladňa, **03** - Rozšírenie cintorína, **04** - Kompostovisko,
05a - Zberný dvor odpadov, **05b** - Areál výroby, **L1 - L2** - Lokalita rodinných domov,
RCH1 - RCH2 Lokalita rekreačných chát, **Zk1** - Zastávky autobusové kryté, **P1 - P8** - Parkoviská

ÚZEMNÝ PLÁN OBCE BŽANY
ZMENY A DOPLNKY č.1



Obstarávateľ:	Obec Bžany	BOSKOV s.r.o. Mýslina 5, 15, 066 01 Humenné www.boskov.sk
Odborné spoločné osobu pre obstarávanie (OPD):	Ing. Iveta ŠABÁKOVÁ	
Architekt (APD):	Ing. Arch. Marianna BOŠKOVÁ	
Časť:	NÁVRH	Zak. číslo: 201802_22 Dátum: 10/2021
Názov výkresu:	KOMPLEXNÝ VÝKRES PRIESTOROVÉHO USPORIADANIA A FUNKČNÉHO VYUŽITIA ÚZEMIA A VEREJNÉHO DOPRAVNÉHO VYBAVENIA S VYZNAČENOU ZÁVÄZNOU ČASŤOU RIEŠENIA A VEREJNOPROSPEŠNÝMI STAVBAMI - ZASTAVANÉ ÚZEMIE	Mierka: 1:2000 Číslo výkresu: 3a/z1