


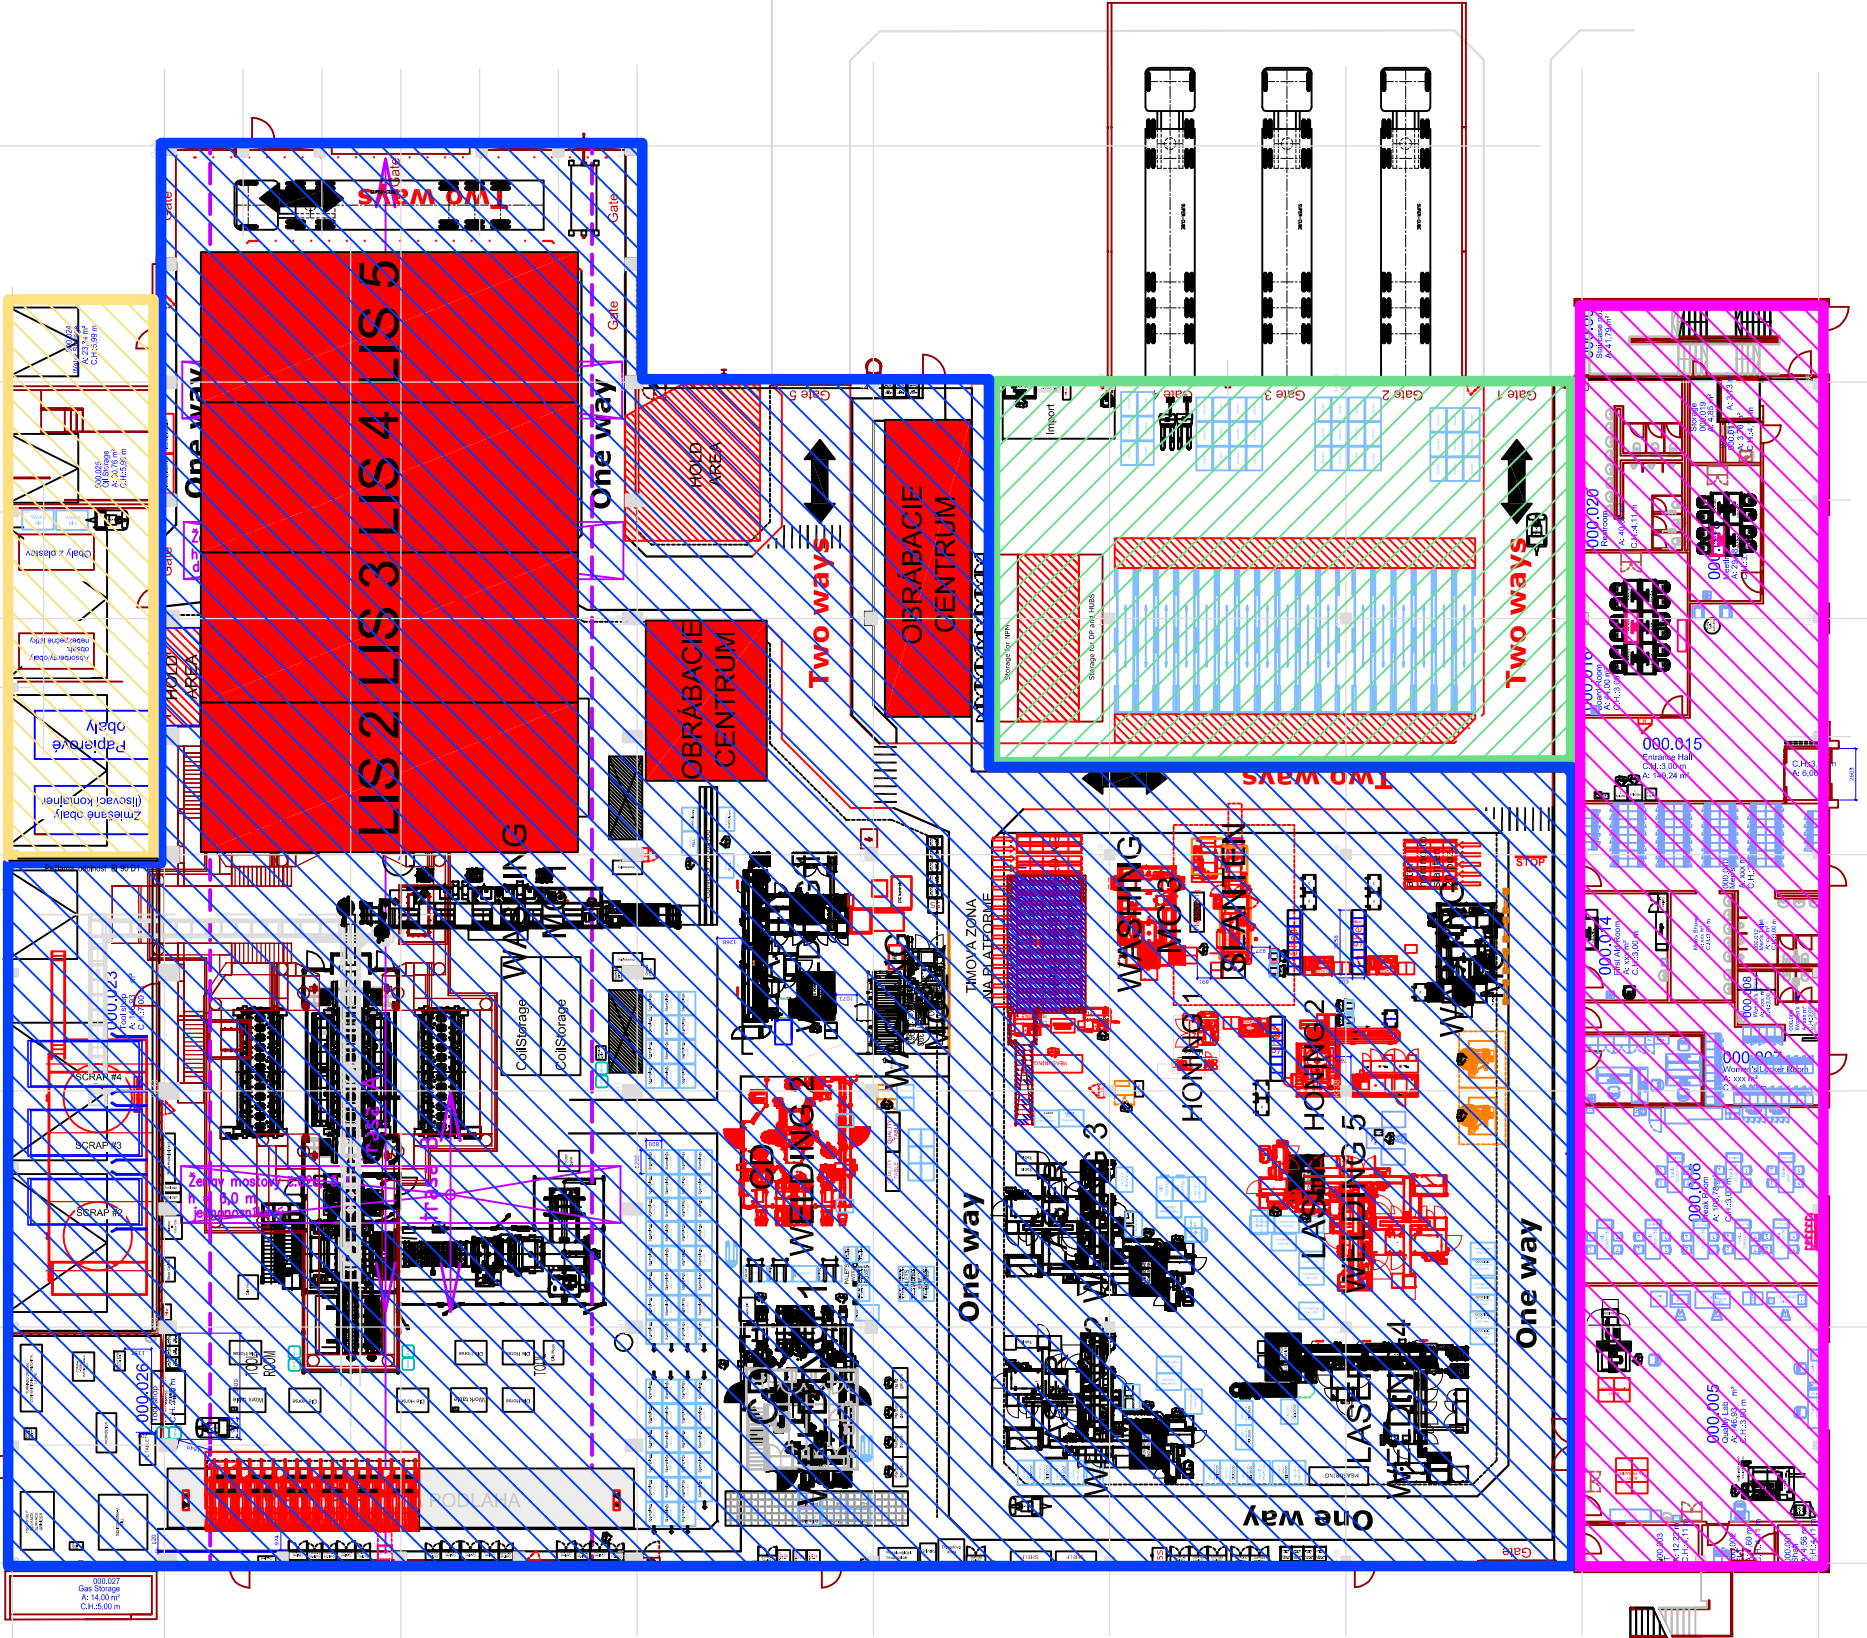

LEGEND / ABBREVIATIONS / EXECUTION REMARKS

- VÝROBNÁ ČASŤ - 4323 m2
- LOGISTIKA - 582,15 m2
- SKLADOVÉ HOSPODÁRSTVO - 212,29 m2
- ADMINISTRATÍVA - 791,41 m2 (1.NP)
- 791,41 m2 (2.NP)

POZNÁMKY

PRED ZAPOČATÍM STAVEBNÝCH PRÁČ ROZMERY NA STAVBE SKONTROLOVAŤ !!!
PROJEKTOVÁ DOKUMENTÁCIA JE SÚČASŤOU ARCHITEKTONICKÉHO DIELA A PODLEHA ZÁKONU
O AUTORSKOM PRÁVE. PREZENTOVANÉ TECHNICKÉ VÝKRESY A VŠETKY TEXTOVÉ SÚČASTI PROJEKTU
DEFINUJÚ DIELO, ALEBO JEHO ČASŤ. Z TOHO TITULU JE PROJEKT DUŠEVNÝM MAJETKOM AUTORA,
A PRETO POUŽÍVAŤ , ROZMNOŽOVAŤ A PUBLIKOVAŤ HO MOŽNO IBA SO SÚHLASOM
ZMENY V PROJEKTE MOŽNO VYKONAŤ IBA S PÍSMENNÝM SÚHLASOM AUTORA !
PRED ZAHÁJENÍM VÝROBY PRVKOV ZISŤIŤ SKUTOČNÝ STAV A PRESNÉ ROZMERY NA STAVBE

±0,000=201,82 m n.m.

REV.Č. / REV NO:	DÁTUM / DATE:	OBSAH / CONTENT:	VYPRACOVAL / MADE BY:	PODPIS / SIGN:
1.				
2.				
3.				
AUTOR NÁVHRU / AUTHOR PROPOSAL:		CEVING s.r.o.		
GENERALNÝ PROJ. / GENERAL ENGINEER:		CEVING s.r.o., Košice		
KONTROLOVAL/CHKD BY:		ING. Pavol PIKA		
ZODPOV. PROJ. / RESPONSIBLE ENG:		ING. Peter MACHAVA		
PROJEKTANT PBS / MADE BY:		ING. Zsolt ZSÉLYI		
INVESTOR / CLIENT:		Magna PT s.r.o., Perínska cesta 282, 044 58 Kechnec		
MIESTO STAVBY / SITE:		PERÍNSKÁ CESTA 282, 044 58 Kechnec		
NÁZOV STAVBY / CONSTRUCTION:				
		STUPEN PD / LEVEL:		
		PROJEKT SKUTOČNÉHO VYHOTOVENIA		
		DIEL / PART:	ARCHITEKTÚRA	
		DÁTUM / DATE:	december 2021	
		FORMÁT / FORMAT:	10xA4	
		ARCH.Č. / ARCH.NO.:		
		MIERKA / SCALE:	1:400	
		Č. VÝKRESU / NO DRWG:	03	

Výrobná hala Metal Forming Solution (MFS)

STAVEBNÝ OBJEKT / BUILDING UNIT:	SO 01	Výrobná hala	Č. PARE/ NO. COPY:
	SO 02	Administratíva	
NÁZOV VÝKRESU / TITLE DRWG:			
PÓDORYS PRÍZEMIA			