


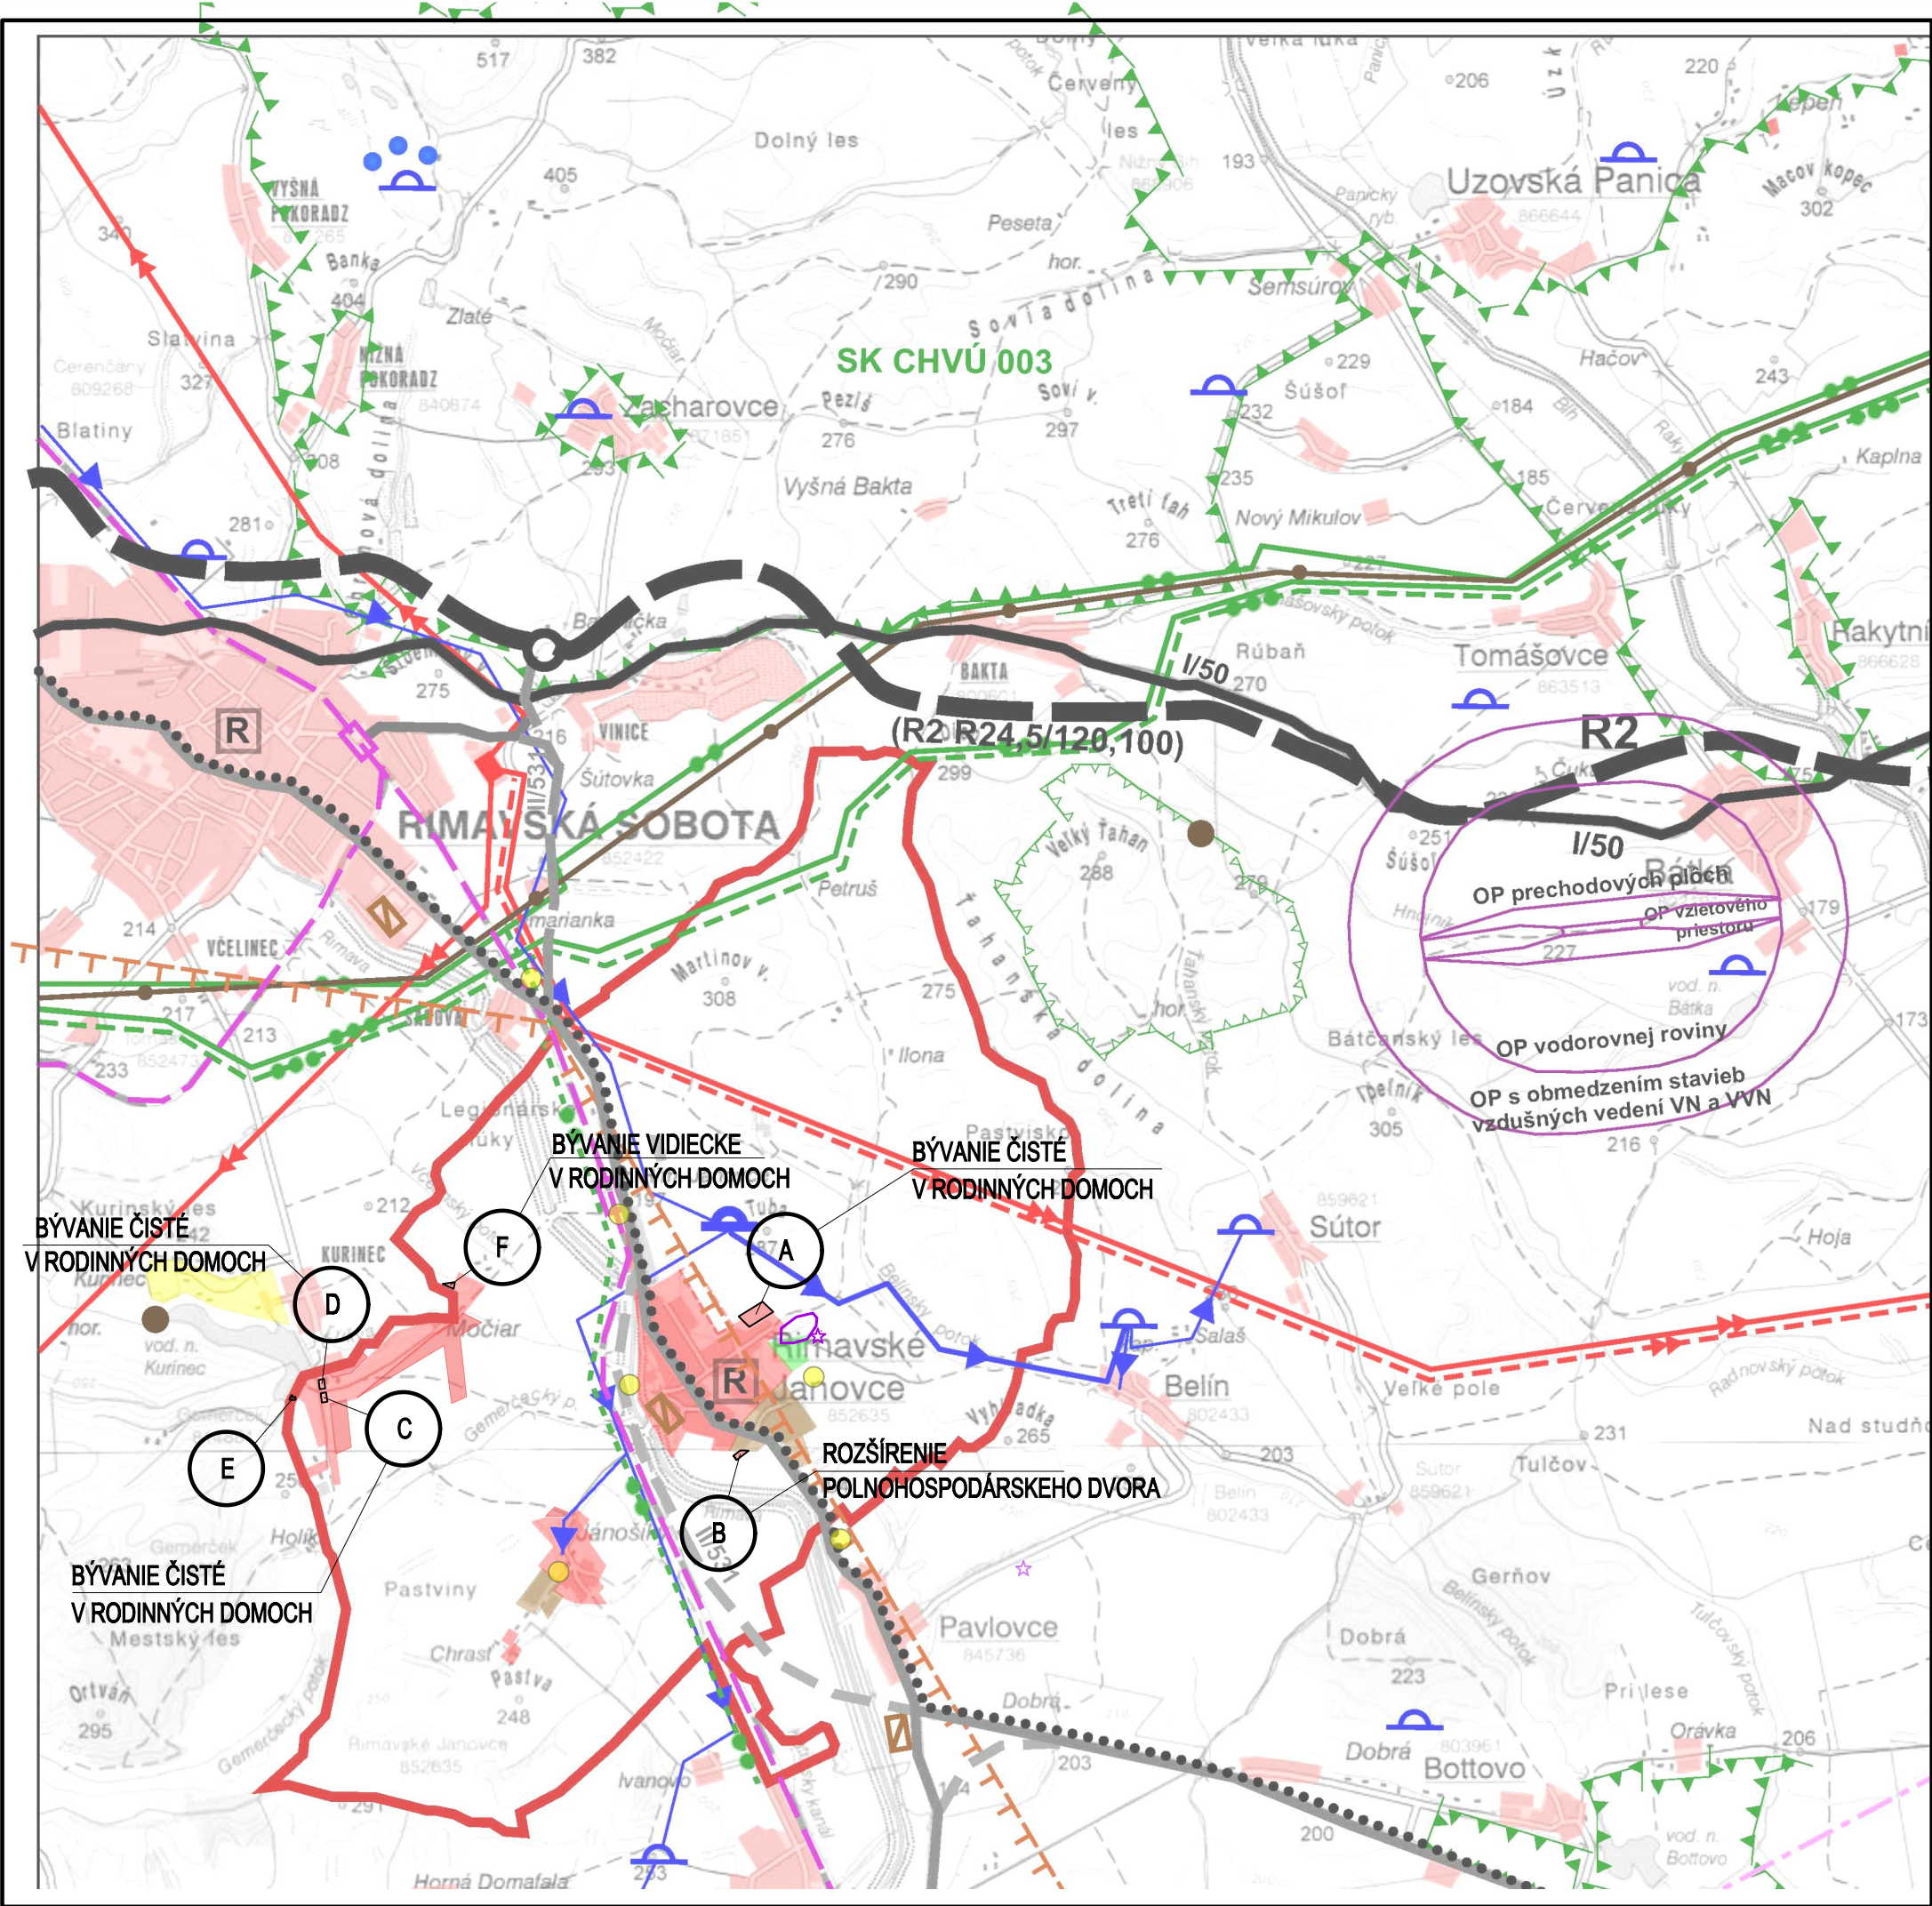

LEGENDA:

STAV	NÁVRH	REZERVA
------	-------	---------

VYMEZUJÚCE JAVY

[Red line]	[Red line]	HRANICE KATASTRÁLNEHO ÚZEMIA
[Red line]	[Red line]	ŠTÁTNE HRANICE

FUNKČNÉ PLOCHY

[Red box]	[Red box]	ZASTAVANÉ ÚZEMIE
[Brown box]	[Brown box]	PLOCHY POĽNOHOSPODÁRSTVA
[White box]	[White box]	PLOCHY VÝROBY A TECH. VYBAVENIA
[Yellow box]	[Yellow box]	PLOCHY REKREÁCIE, CEST. RUCHU A ŠPORTU
[Green box]	[Green box]	PLOCHY CINTORÍNOV

DOPRAVA

[Black line]	[Black line]	RÝCHLOSTNÁ KOMUNIKÁCIA
[Thick black line]	[Thick black line]	CESTY I. TRIEDY
[Thin black line]	[Thin black line]	CESTY II. TRIEDY
[Dashed line]	[Dashed line]	ŽELEZNICA
[Pink dashed line]	[Pink dashed line]	VYSOKORÝCHLOSTNÁ TRÁŤ

TECHNICKÁ INFRAŠTRUKTÚRA

[Brown line]	[Brown line]	ROPOVOD
[Green line]	[Green line]	VVTL PLYNOVOD
[Red line]	[Red line]	VVN VEDENIE
[Green line]	[Green line]	VTL PLYNOVOD
[Blue line]	[Blue line]	VODOJEM
[Blue line]	[Blue line]	VODOVOD - VYBRANÁ VPS RIMAVSKÉ JANOVCE - BELÍN - SÚTOR
[Brown line]	[Brown line]	ČOV

OCHRANA PRÍRODY A TVORBY KRAJINY, KULTÚRNE DEDIČSTVO

[Green box]	[Green box]	CHRÁNENÁ KRAJINNÁ OBLAŤ
[Green line]	[Green line]	CHRÁNENÉ VTÁČIE ÚZEMIE NATURA 2 000
[R box]	[R box]	PAMIATKOVÁ ZÓNA
[Dotted line]	[Dotted line]	GOTICKÁ CESTA
[Green line]	[Green line]	SKUEV 0363 - NATURA 2 000
[Brown dot]	[Brown dot]	NÁRODNÁ PRÍRODNÁ REZERVÁCIA


LIMITY VYUŽITIA ÚZEMIA

[Purple line]	[Purple line]	HRANICA OP LETISKA
[TT box]	[TT box]	HRANICA OBLASTI, KDE NEMOŽNO VYKONÁVAŤ LOŽISKOVÝ GP NA ROPU A ZEMNÝ PLYN

[Yellow dot]	[Yellow dot]	STREDNÉ RADÓNOVÉ RIZIKO
[Purple star]	[Purple star]	OPUSTENÁ SKLÁDKA BEZ PREKRYTIA
[Purple line]	[Purple line]	SVAHOVÁ DEFORMÁCIA

LEGENDA:

[A box]	[B box]	[F box]	OZNAČENIE LOKALÍT PRE ZMENY A DOPLNKY
---------	---------	---------	---------------------------------------

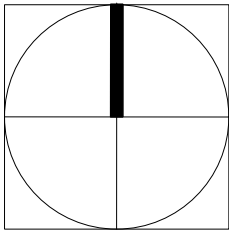

VEDÚCI PROJEKTANT	ZODP. PROJEKTANT	VYPRACOVAL	KRESLIL	KONTROLOVAL
Ing.arch. Vladimír Ragan	Ing.arch. Vladimír Ragan	Ing.arch. Vladimír Ragan	Ing.arch. Vladimír Ragan	
OBSTARÁVATEĽ: OBEC RIMAVSKÉ JANOVCE				ZÁK. ČÍSLO
RIMAVSKÉ JANOVCE ÚPNO - ZMENY A DOPLNKY č.4				DÁTUM
				12/2024
				STUPEŇ
VÝKRES ŠIRŠÍCH VZŤAHOV				ÚPN - OBCE
				FORMÁT
				A3
				PROFESIA
				URBANIZMUS
				MIERKA
				1 : 50 000
				ČÍSLO VÝKRESU
				01