


# TRENČIANSKE BOHUSLAVICE



## ÚPN-O ZMENY A DOPLNKY č.2

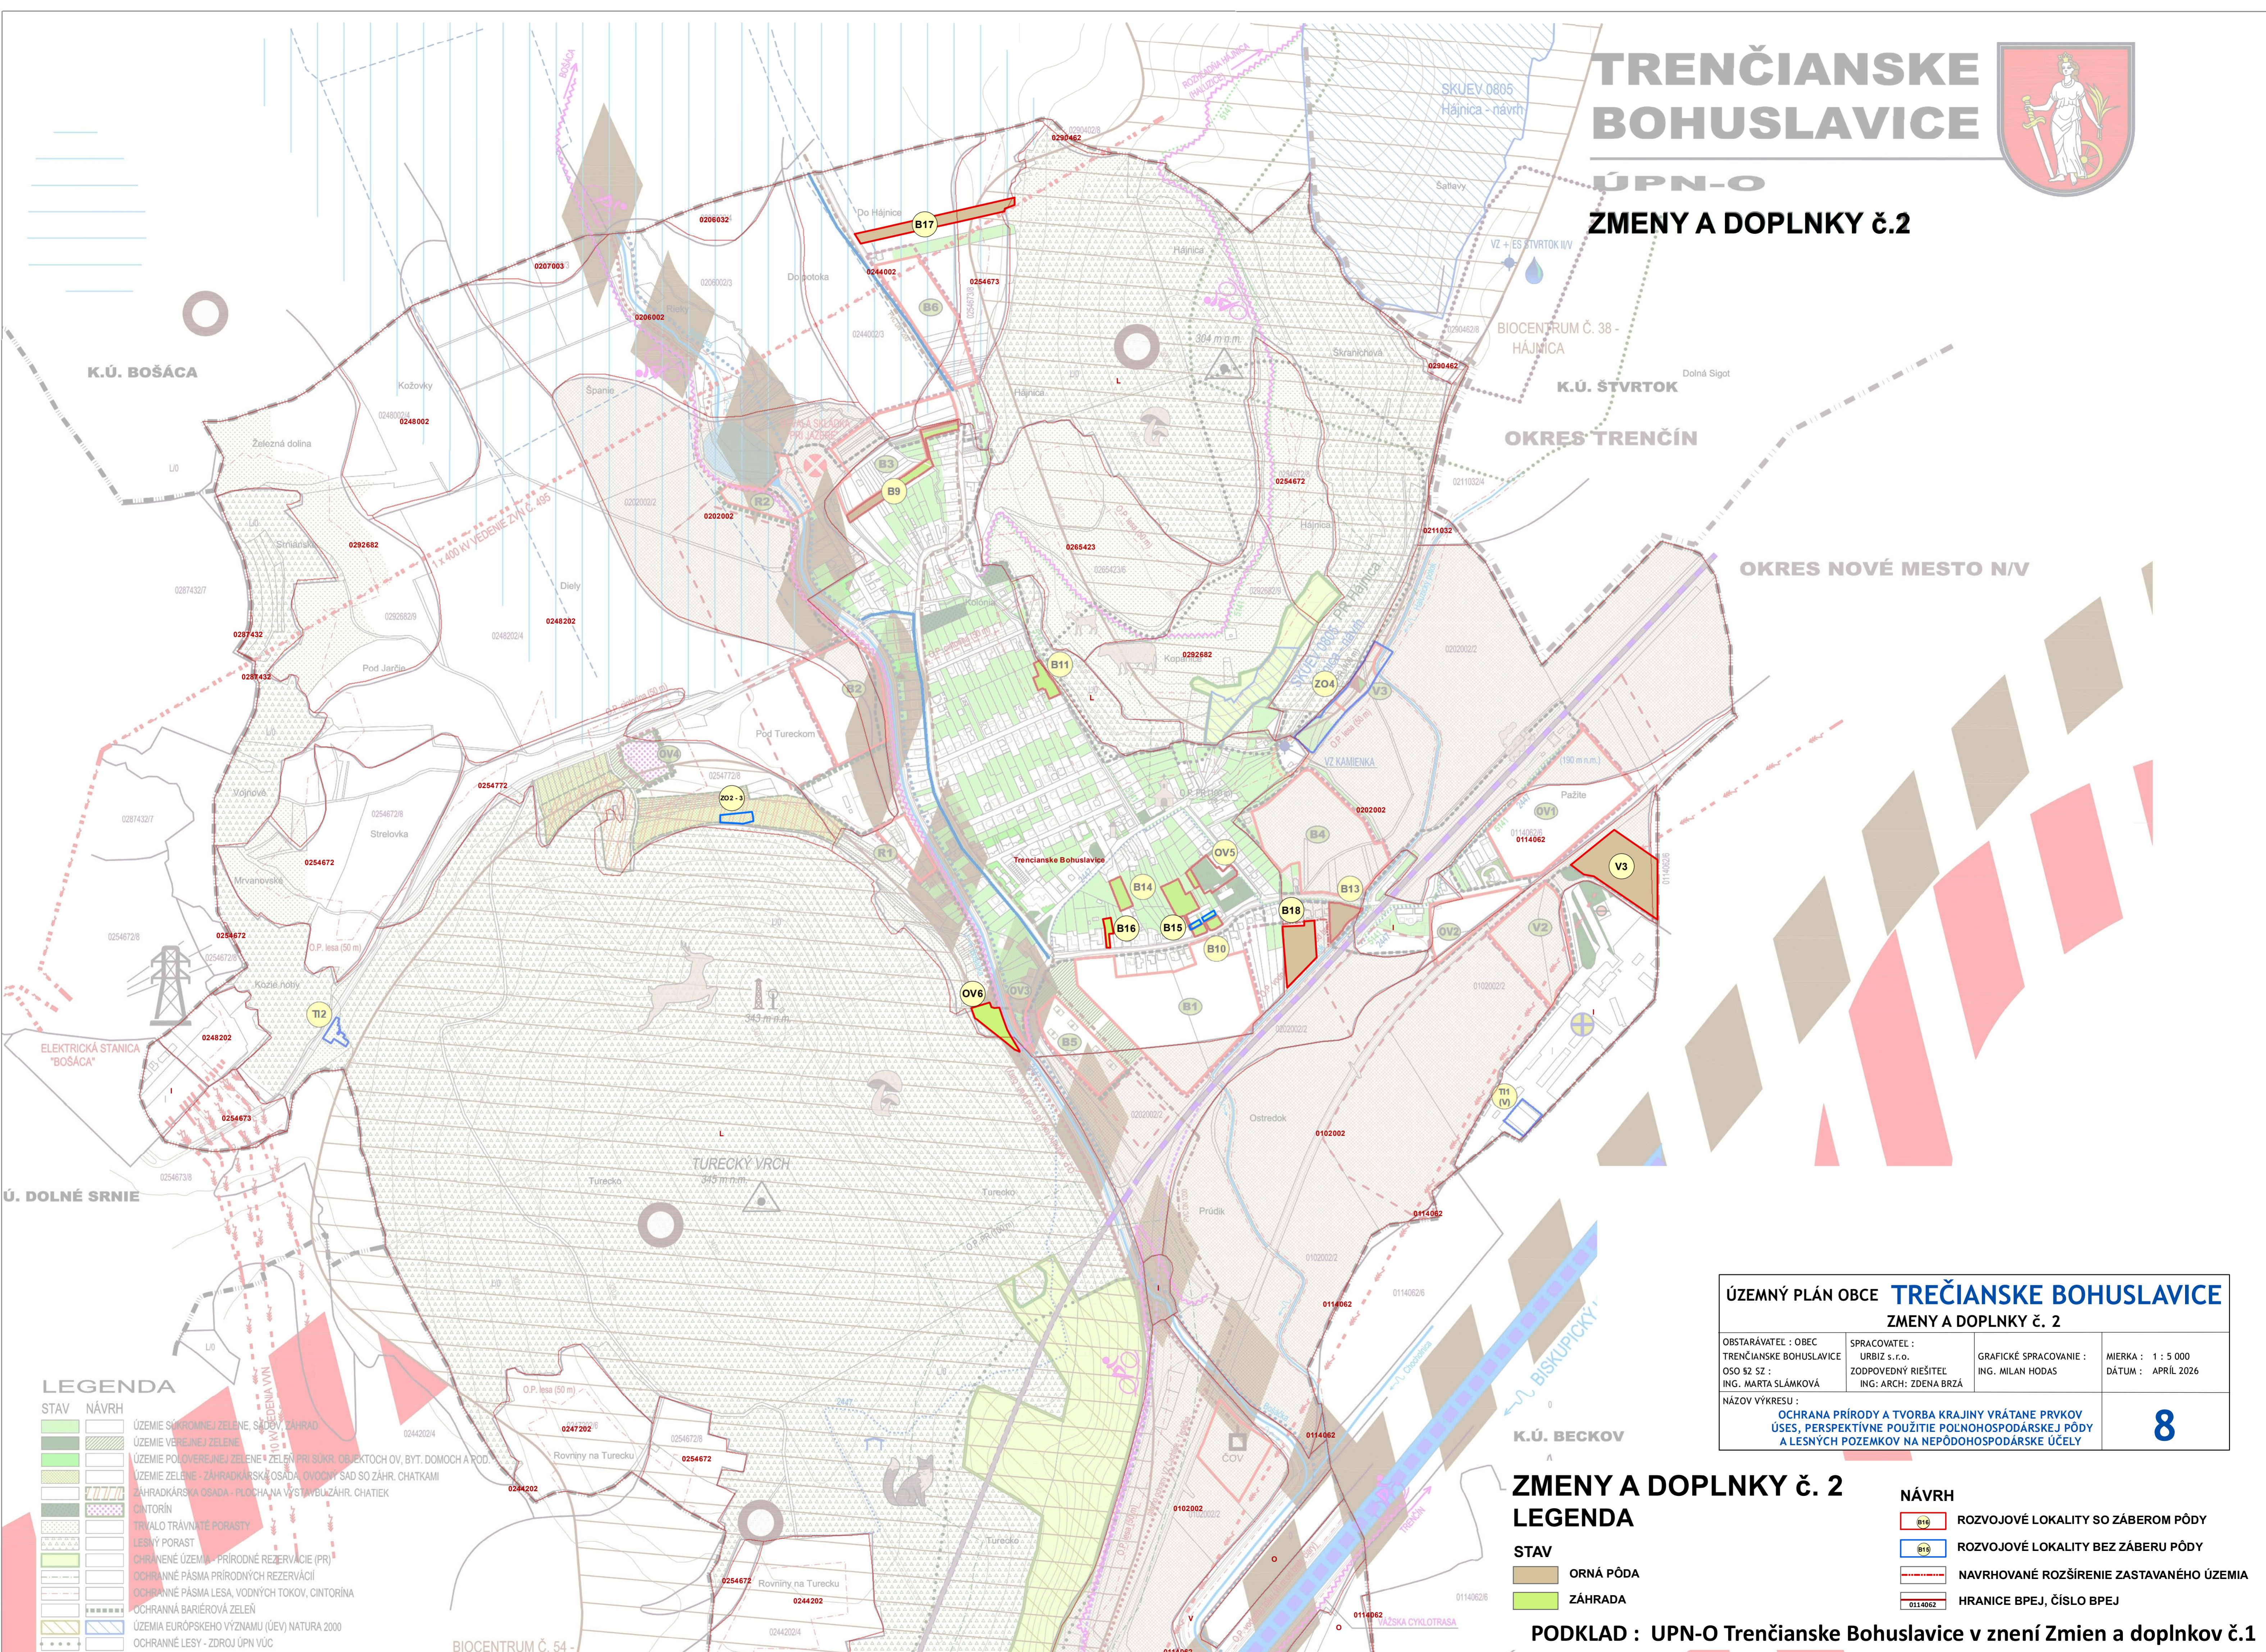

### LEGENDA

STAV	NÁVRH	OPIS
[Green box]	[Green box]	ÚZEMIE SO KROMEJNEJ ZELENĚ, S OBYV. ZÁHRAD
[Green box]	[Green box]	ÚZEMIE VEREJNEJ ZELENĚ
[Green box]	[Green box]	ÚZEMIE POĽOVREJNEJ ZELENĚ + ZELENĚ PRI SÚKR. OBJEKTOCH OV, BYT. DOMOCH A ROD.
[Green box]	[Green box]	ÚZEMIE ZELENĚ - ZÁHRADKÁRSKA OSADA, OVOČNÝ SAD SO ZÁHR. CHATKAMI
[Green box]	[Green box]	ZÁHRADKÁRSKA OSADA - PLOCHA NA VÝSTAVBU ZÁHR. CHATIEK
[Green box]	[Green box]	CANTORIN
[Green box]	[Green box]	TRVALO TRÁVNATÉ PORASTY
[Green box]	[Green box]	LESNÝ PORAST
[Green box]	[Green box]	CHRÁNENÉ ÚZEMIA - PRÍRODNÉ REZERVÁCIE (PR)
[Green box]	[Green box]	OCHRANNÉ PÁSMA PRÍRODNÝCH REZERVÁCIÍ
[Green box]	[Green box]	OCHRANNÉ PÁSMA LESA, VODNÝCH TOKOV, CANTORINA
[Green box]	[Green box]	OCHRANNÁ BARIÉROVÁ ZELENĚ
[Green box]	[Green box]	ÚZEMIA EURÓPSKEHO VÝZNAMU (ÚEV) NATURA 2000
[Green box]	[Green box]	OCHRANNÉ LESY - ZDROJ ÚPN VÚC

### ZMENY A DOPLNKY č. 2 LEGENDA

STAV	OPIS
[Brown box]	ORNÁ PÓDA
[Green box]	ZÁHRADA

### NÁVRH

[Red box]	ROZVOJOVÉ LOKALITY SO ZÁBEROM PÓDY
[Blue box]	ROZVOJOVÉ LOKALITY BEZ ZÁBERU PÓDY
[Dashed line]	NAVROVANÉ ROZŠÍRENIE ZASTAVANÉHO ÚZEMIA
[Red line]	HRANICE BPEJ, ČÍSLO BPEJ

ÚZEMNÝ PLÁN OBCE TREČIANSKE BOHUSLAVICE ZMENY A DOPLNKY č. 2			
OBSTARÁVATEĽ : OBEC TRENČIANSKE BOHUSLAVICE OSO Š2 SZ : ING. MARTA SLÁMKOVÁ	SPRACOVATEĽ : URBIZ s.r.o. ZODPOVEDNÝ RIŠIATEĽ : ING. ARCH: ZDENA BRŽÁ	GRAFICKÉ SPRACOVANIE : ING. MILAN HODAS	MIERKA : 1 : 5 000 DÁTUM : APRÍL 2026
NÁZOV VÝKRESU : OCHRANA PRÍRODY A TVORBA KRAJINY VRÁTANE PRVKOV ÚSES, PERSPEKTÍVNE POUŽITIE POĽNOHOSPODÁRSKEJ PÓDY A LESNÝCH POZEMKOV NA NEPÓDHOHOSPODÁRSKE ÚČELY			<b>8</b>

PODKLAD : ÚPN-O Trenčianske Bohuslavice v znení Zmien a doplnkov č.1