


# DEMJATA

## Zmeny a doplnky č. 2

### ÚPN - O DEMJATA

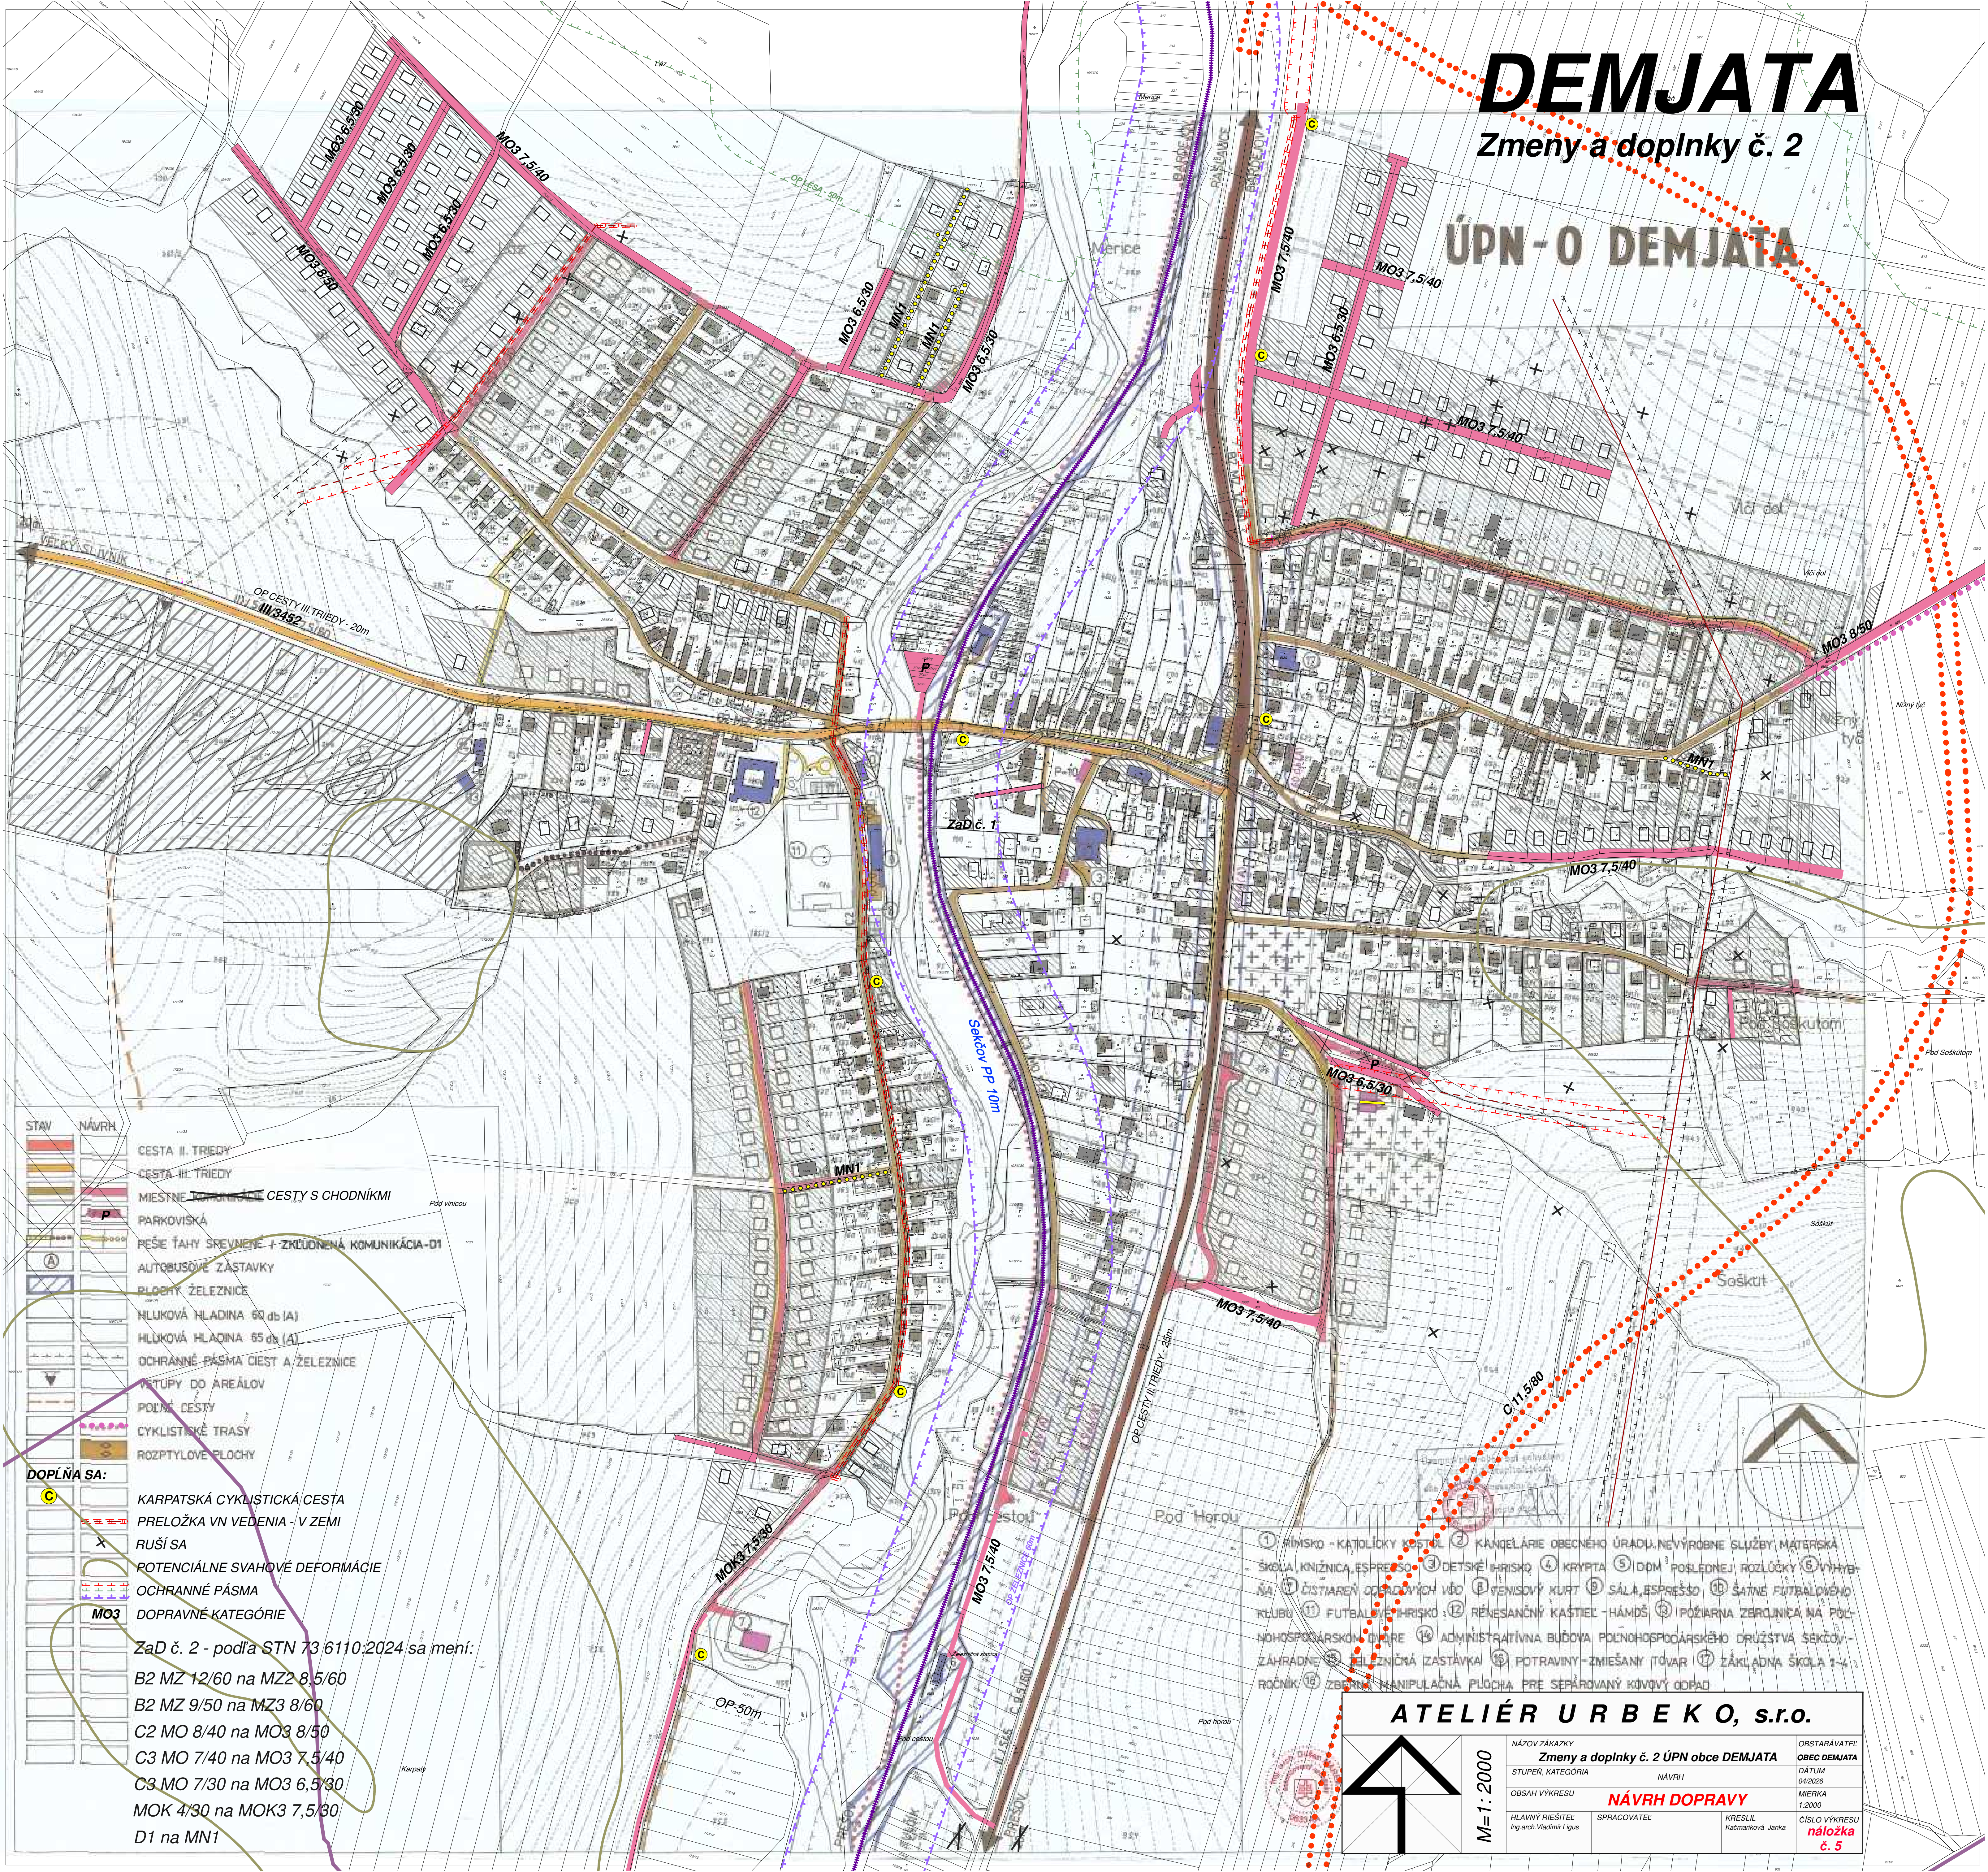


- | STAV          | NÁVRH         | OPIS  |
|---------------|---------------|---|
| [Red line]    | [Red line]    | CESTA II. TRIEDY                              |
| [Orange line] | [Orange line] | CESTA III. TRIEDY                             |
| [Pink line]   | [Pink line]   | MIESTNE PODMIENKOVÉ CESTY S CHODNÍKMI         |
| [P symbol]    | [P symbol]    | PARKOVISKÁ                                    |
| [Dashed line] | [Dashed line] | PEŠIE ŤAHY SREVNENÉ / ZKĽONENÁ KOMUNIKÁCIA-D1 |
| [A symbol]    | [A symbol]    | AUTOBUSOVÉ ZASTAVKY                           |
| [Blue line]   | [Blue line]   | PLOCHY ŽELEZNICE                              |
| [Green line]  | [Green line]  | HLUKOVÁ HLADINA 60 db (A)                     |
| [Green line]  | [Green line]  | HLUKOVÁ HLADINA 65 db (A)                     |
| [Green line]  | [Green line]  | OCHRANNÉ PÁSMA CIEST A ŽELEZNICE              |
| [Green line]  | [Green line]  | VEŤUPY DO AREÁLOV                             |
| [Green line]  | [Green line]  | POLNÉ CESTY                                   |
| [Green line]  | [Green line]  | CYKLISTICKÉ TRASY                             |
| [Green line]  | [Green line]  | ROZPTYLOVÉ PLOCHY                             |
- DOPLŇA SA:**
- [C symbol] KARPATSKÁ CYKLISTICKÁ CESTA
  - [Red dashed line] PRELOŽKA VN VEDENIA - V ZEMI
  - [X symbol] RUŠÍ SA
  - [Green line] POTENCIÁLNE SVAHOVÉ DEFORMÁCIE
  - [Green line] OCHRANNÉ PÁSMA
  - [MO3 symbol] DOPRAVNÉ KATEGÓRIE

ZaD č. 2 - podľa STN 73 6110:2024 sa mení:

- B2 MZ 12/60 na MZ2 8,5/60
- B2 MZ 9/50 na MZ3 8/60
- C2 MO 8/40 na MO3 8/50
- C3 MO 7/40 na MO3 7,5/40
- C3 MO 7/30 na MO3 6,5/30
- MOK 4/30 na MOK3 7,5/30
- D1 na MN1

- 1 RÍMSKO - KATOLICKÝ KOSTEL
- 2 KANCELÁRIE OBECNEHO ÚRADU, NEVÝROBNÉ SLUŽBY, MATERSKÁ ŠKOLA, KNÍŽNICA, ESPRESSO
- 3 DETSKÉ HRISKO
- 4 KRYPTA
- 5 DOM POSLEDNEJ ROZLUČKY
- 6 VÝHYBNA
- 7 ČISTIAREŇ ODPADOVÝCH VOD
- 8 RENISOVÝ KURT
- 9 SÁLA, ESPRESSO
- 10 ŠATNE FUTBALOVÉHO KLUBU
- 11 FUTBALOVÉ HRISKO
- 12 RENESANČNÝ KAŠTEL - HÁMOŠ
- 13 POŽIARNA ZBEROVNICA NA POĽNOHOSPODÁRSKOJ DVIERE
- 14 ADMINISTRATÍVNA BUDOVA POĽNOHOSPODÁRSKEHO DRUŽSTVA SEKČOV - ZÁHRADNE
- 15 ŽELEZNIČNÁ ZASTÁVKA
- 16 POTRAVINY - ZMIEŠANÝ TOVAR
- 17 ZÁKLADNÁ ŠKOLA 1-4. ROČNÍK
- 18 ZBERNÁ MANIPULAČNÁ PLOCHA PRE SEPAROVANÝ KOVOVÝ ODPAD

### ATELIÉR URBEKO, s.r.o.

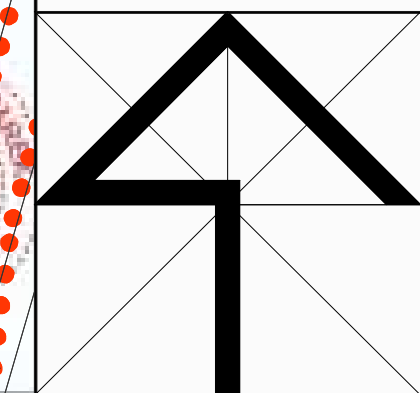

M=1:2000

NÁZOV ZÁKAZY <b>Zmeny a doplnky č. 2 ÚPN obce DEMJATA</b>	OBSTARÁVATEĽ <b>OBEC DEMJATA</b>
STUPEŇ, KATEGÓRIA NÁVRH	DÁTUM 04/2026
OBSAH VÝKRESU <b>NÁVRH DOPRAVY</b>	MIERKA 1:2000
HLAVNÝ RIEŠITEĽ Ing.arch. Vladimír Lígus	KRESLIL Kadmarková Janka
	ČÍSLO VÝKRESU <b>náložka č. 5</b>