


PODORYS PODLAŽIA ±0,00m –EXISTUJÚCI STAV, BÚRACIE PRÁCE

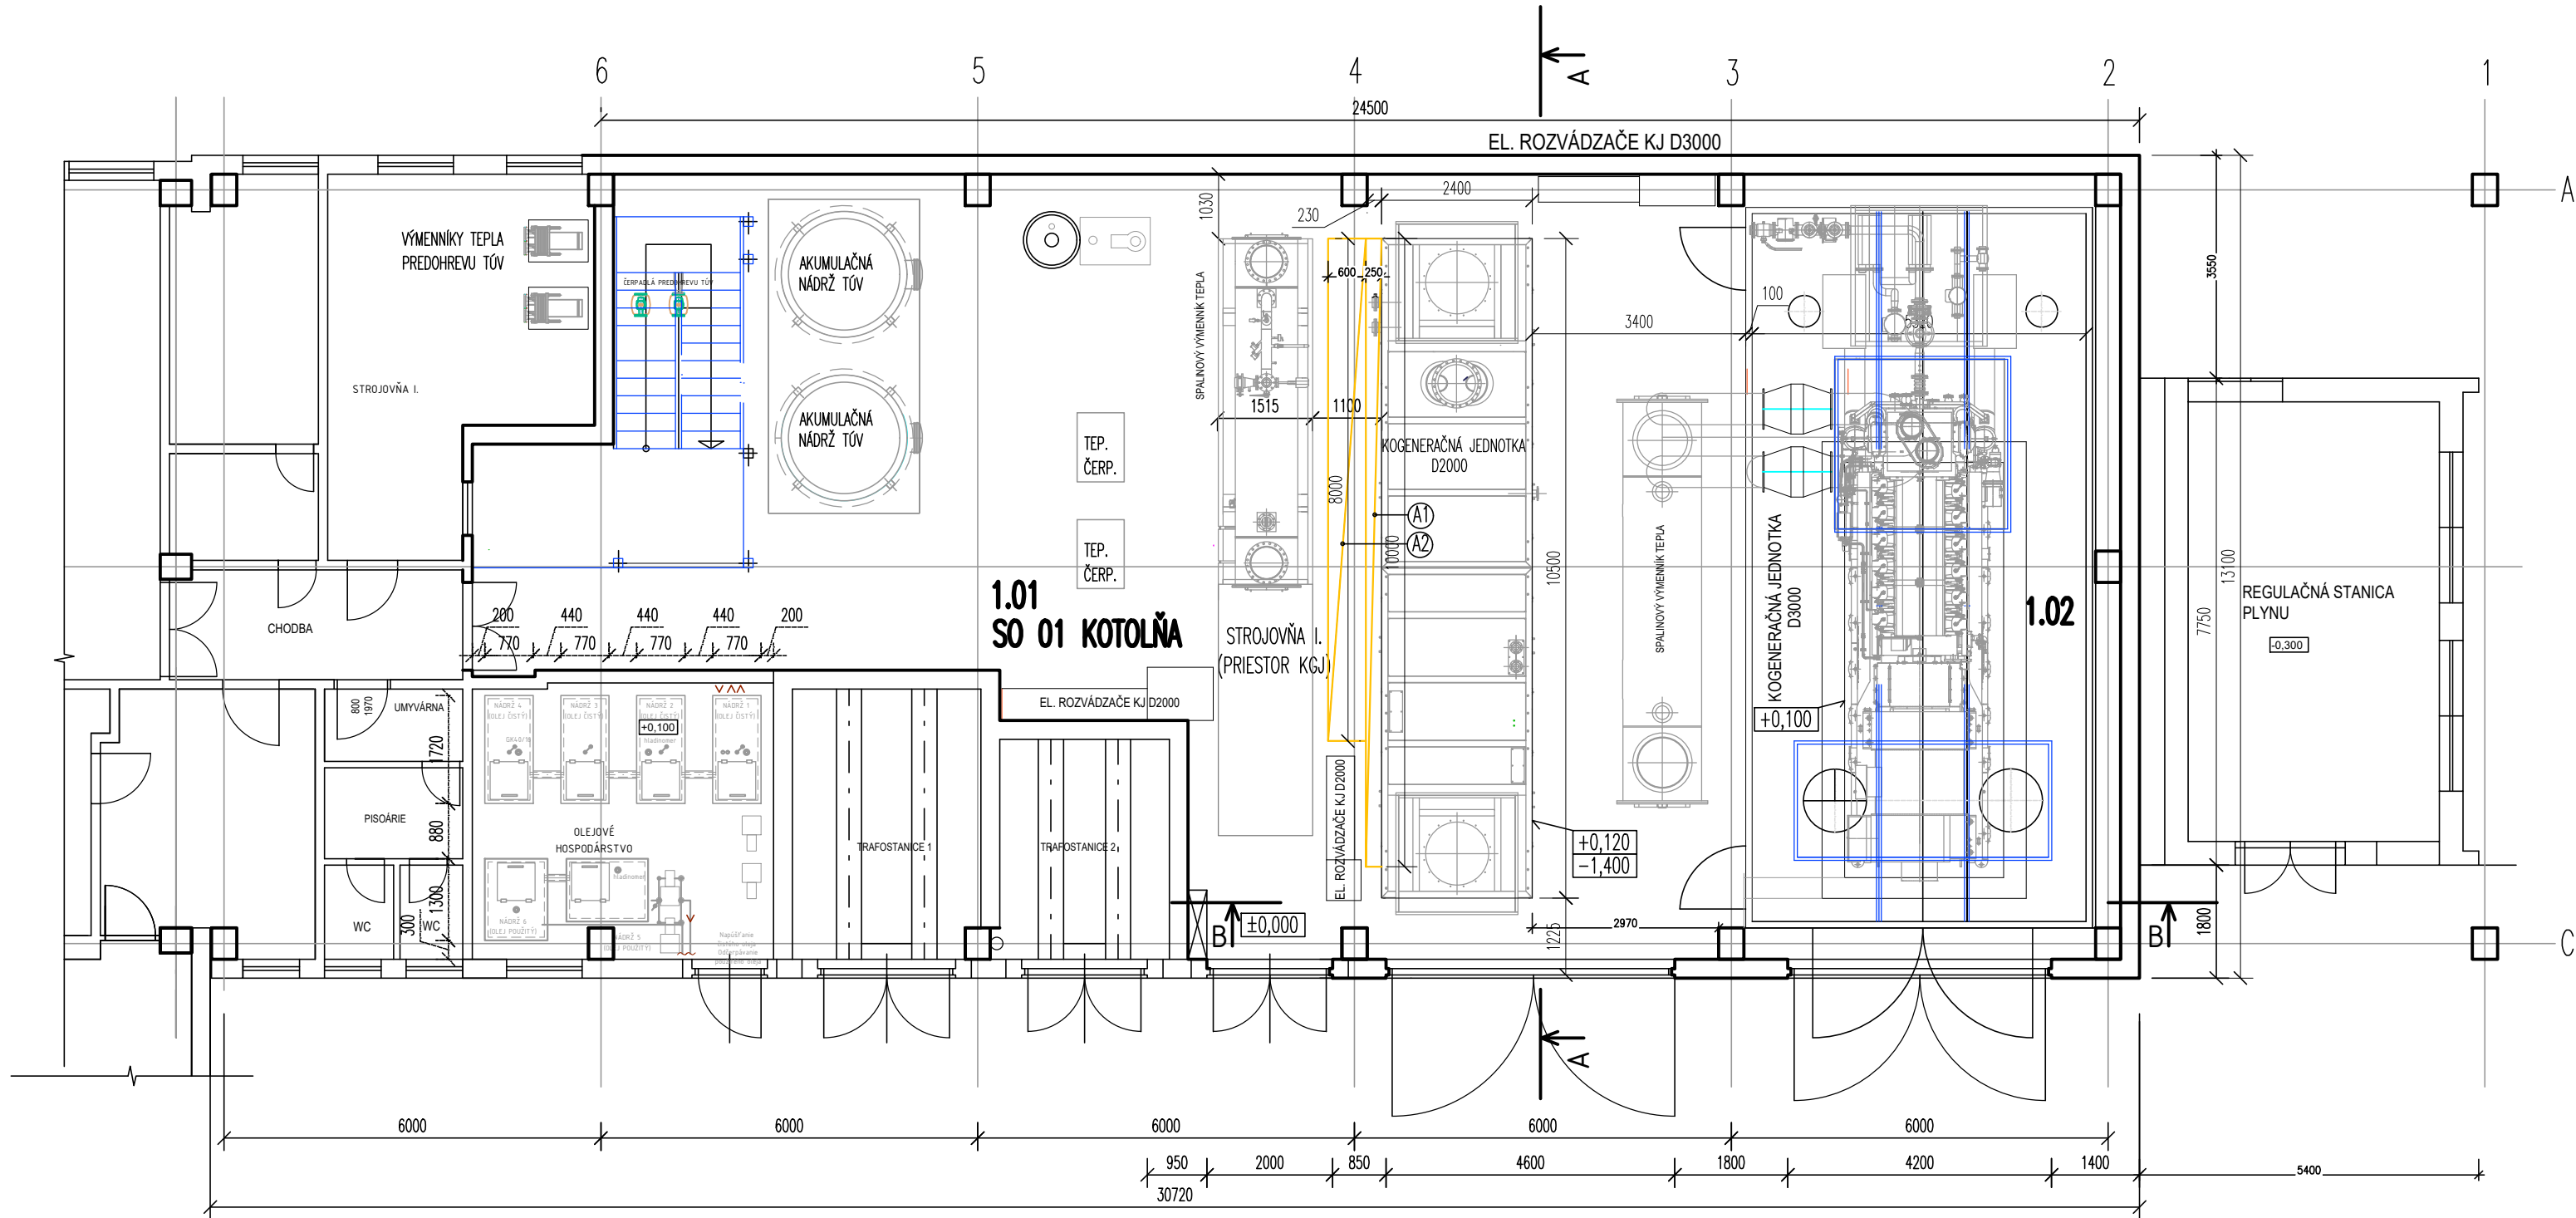

LEGENDA MIESTNOSTÍ

LEGENDA MIESTNOSTÍ 1.NP						
Č.M.	NÁZOV MIESTNOSTI	CELKOVÁ PLOCHA [m²]	ÚPRAVA POVRCHOV			
			ZN.	PODLAHA	STROP	STENY
1.01	KOTOLNA	385,72	P1	BETÓNOVA MAZANINA	STROPNÉ DOSKY	VCO
1.02	KOTOLNA - MIESTNOST KGJ 3000	74,85 / 59,96	P1	BETÓNOVA MAZANINA	PLECH-MEZISTROP STROPNÉ DOSKY	PLECH

VCO – VÁPENNOCEMENTOVÁ OMIETKA


LEGENDA OZNAČENIA

- JESTVUJÚCE OCELOVÉ PODPORNÉ KONŠTRUKCIE
- BÓRANÉ KONŠTRUKCIE
- POVODNÁ TECHNOLOGIA
- A1 VYBÚRANIE PODLAHY PRE ZÁKLAD 250mx10m (S VLOŽENÍM ZVISLEJ AJ HORIZONTÁLNEJ ANTIMVIBRAČNEJ ROHOŽE) NA DLŽKE 10 M OD KONCA MIESTNOSTI
- A2 VYBÚRANIE PODLAHY VZHLADOM NA REALIZACIU NOVONAVRHOVANÉHO ROZŠÍRENIA ZÁKLADU (ČASTI X1) – 0,60mX8m


POZNÁMKY

- PROJEKTOVÁ DOKUMENTÁCIA JE SPRACOVANÁ NA ZÁKLADE OBHLADKY PROJEKTANTA, VÝKRESOVEJ DOKUMENTÁCII SKUTOČNÉHO VYHOTOVENIA Z 2012, 2018 (TEPELNÉ ČERPADLÁ) POSKYTNUTÁ INVESTOROM A POŽIADAVIEK INVESTORA
- PODROBNOSTI NEUVEDENÉ V PD SA MUSIA VYKONÁŤ V ZMYSLE PLATNÝCH RESP. ZÁVAZNÝCH STN, SCHVÁLENÝCH TECHNOLOGICKÝCH POSTUPOV
- VŠETKY PRÁCE MUSIA SPLŇAŤ PRÍSLUŠNÉ NORMY STN A MUSIA BYŤ DODRŽANÉ TECHNOLOGICKÉ POSTUPY
- PROJEKTANT NENESIE ZODPOVEDNOSŤ ZA ZMENY VYKONANÉ BEZ JEHO PÍSMENNÉHO SÓHLASU
- ROZDIELY ZISTENÉ NA STAVBE OPROTI PD JE NUTNÉ V TECHNICKOM RIEŠENÍ ODSÓHLASIŤ S PROJEKTANTOM
- PRED REALIZÁCIOU JE NUTNÉ PREVERÍŤ ROZMERY NA STAVBE
- SKLADBY PODLAHY A STRECHY NIE SÚ ZNÁME
- V PRÍPADE, ŽE PREDPOKLAD SA LÍŠI OD SKUTOČNOSTI JE NUTNÉ POČAS REALIZÁCIE PRIVOLAŤ STATIKA A NÁJSŤ VODNÉ RIEŠENIE ZAKLADANIA
- PROJEKT SÓVISÍ S PROFESIAMÍ - STATIKA, VYKUROVANIE, PLYNOINŠTALÁCIA, VZDUCHOTECHNIKA

SCHÉMA

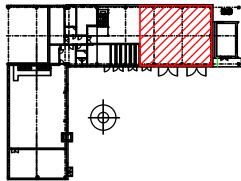

REVÍZIA / DÁTUM	VYPRACOVAL	POPIS

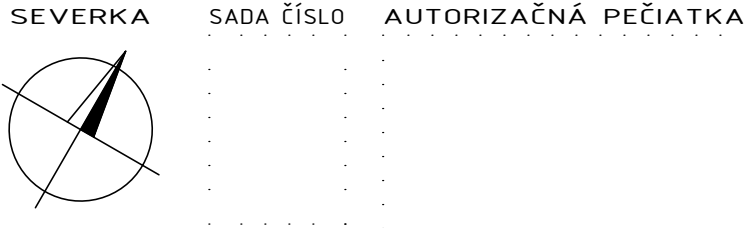

SÚRADNICOVÝ SYSTÉM : JTSK
VÝŠKOVÝ SYSTÉM : Bpv
±0,000 = 115,6 m n. m – EXISTUJÚCA
PROJEKT JE SPRACOVANÝ V ROZSAHU PRE STAVEBNÝ ZÁMER
PRED ZAHAJENÍM VÝKOPOVÝCH PRÁC VYTÝČIŤ VŠETKY INŽINIERSKÉ SIETE ICH SPRÁVCAMI

ZODPOVEDNÝ PROJEKTANT	Ing. Renáta Grossová, PhD.	 Energetické zariadenia, TŽB a elektroinštalácie - Design&Build tel.: +42141/391 62 62 sídlo: Bytická 16, 010 01 Žilina e-mail: promaenergy@promaenergy.sk web: www.promaenergy.sk
VYPRACOVAL	Ing. Renáta Grossová, PhD.	
KONTROLOVAL/ČÍSLO ZÁKAZKY	Ing. Branislav URBAN	

AUTOR PROJEKTU				 tel.: +42141/391 62 62 sídlo: Bytická 16, 010 01 Žilina e-mail: promaenergy@promaenergy.sk web: www.promaenergy.sk Energetické zariadenia, TŽB a elektroinštalácie - Design&Build		
HLAVNÝ INŽINIER PROJEKTU		Ing. Ján RUSNÁK				
STAVEBNÍK TEPLÁREŇ POVAŽSKÁ BYSTRICA, s.r.o., Robotnícka 2160, 017 34 Považská Bystrica						
KLASIFIKÁCIA STAVBY		2331	PARCELA	1919/82	STUPEŇ STAVEBNÝ ZÁMER	
STAVBA	REKONŠTRUKCIA KOGENERAČNEJ JEDNOTKY, KOTOLŇA K31				PROFESIA ARCHITEKTONICKÉ A STAVEBNÉ RIEŠENIE	
OBJEKT	SO 01 KOTOLŇA				FORMÁT 4x A4	ARS
					DÁTUM 11/2025	
					MIERKA 1:100	
VÝKRES	PODORYS – EXISTUJÚCI STAV, BÚRACIE PRÁCE				ČÍSLO ZÁK. 0504v1	Č.VÝKR. 1