


# Rozvodnica RP 1

skrinka EATON typ BF-O-4/96-C;IP 30  
P 543x750x140;IP 30

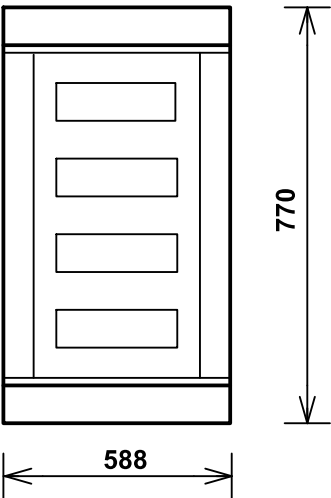


č. paré

Druh siete : 3+N+PE,AC,230/400 V,50 Hz,TN-C-S

Ochrana pred úrazom el. prúdom

- základná : polohou,krytím,izoláciou
- pri poruche: samočinným odpojením napájania
- doplnková : prúdovými chráničmi (RCD )

Zodp. projektant	Vypracoval	Tech. kontrola	 <b>Ing Pavel Ruman</b> Venevská 37 990 01 Veľký Krtíš autorizovaný inžinier číslo osvedčenia : 2540*A*5-3	
Ing Ruman P.	Ing Ruman P.			
Stavebník : Babičkin dvor a.s., ul. J. Kráľa 2661, 990 01 Veľký Krtíš			Objekt	SO 01
Miesto stavby : Stredné Plachtince, parc.č. 1468/19			Časť	Elektroinštalácia
Názov stavby :  <b>FARMA STREDNÉ PLACHTINCE</b> <b>- Hala 3 -</b> Dokumentácia skutočného vyhotovenia			Stupeň	DSV
			Zák. číslo	12/01/2019
			Mierka	
			Formát	2A4
			Dátum	február 2019
			Č. výkresu	<b>EL 4</b>
Názov dokument.: Rozvodnica RP 1 - jednopólová schéma				

číslo vývodu	označenie vývodu
1	hlavný istič
2	K1
3	K2
4	K3
5	K4
6	K5
7	K6
8	K7
9	SILKO
10	spirátor
11	ovládanie

