



# Rozvodnica RH

P 600x900x200;IP 54/20

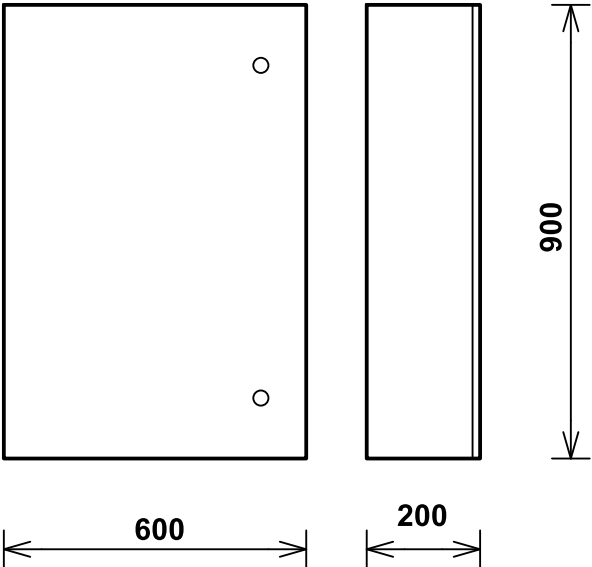

č. paré

Druh siete : 3+N+PE,AC,230/400 V,50 Hz,TN-C-S  
Ochrana pred úrazom el. prúdom  
- základná : polohou,krytím,izoláciou  
- pri poruche: samočinným odpojením napájania

Zodp. projektant	Vypracoval	Tech. kontrola	<div> <b>Ing Pavel Ruman</b> Venevská 37 990 01 Veľký Krtíš autorizovaný inžinier číslo osvedčenia : 2540*A*5-3</div>	
Ing Ruman P.	Ing Ruman P.			
Stavebník : Babičkin dvor a.s., ul. J. Kráľa 2661, 990 01 Veľký Krtíš			Objekt	SO 01
Miesto stavby : Stredné Plachtince, parc.č. 1468/29			Časť	Elektroinštalácia
Názov stavby :  <b>FARMA STREDNÉ PLACHTINCE</b> <b>- Hala 6 -</b> <b>- projekt skutočného vyhotovenia stavby -</b>			Stupeň	DSV
			Zák. číslo	12/01/2019
			Mierka	
			Formát	2A4
			Dátum	február 2019
			Č. výkresu	<b>EL 2</b>
Názov dokument.: Rozvodnica RH - jednopólová schéma				

číslo vývodu	označenie vývodu
1	hlavný prívod
2	rozvodnica technolog.
3	rozvodnica trans.
4	rozvodnica vent.
5	z ásuvkový obvod
6	z ásuvkový obvod
7	z ásuvkový obvod
8	z ásuvkový obvod
9	svetelný obvod
10	svetelný obvod
11	svetelný obvod
12	svetelný obvod
13	
14	SILKO
15	ovládanie

