


Rozvodnica RH

3 x skrinka Pragma D 18
P 426x900x125;IP 40/30

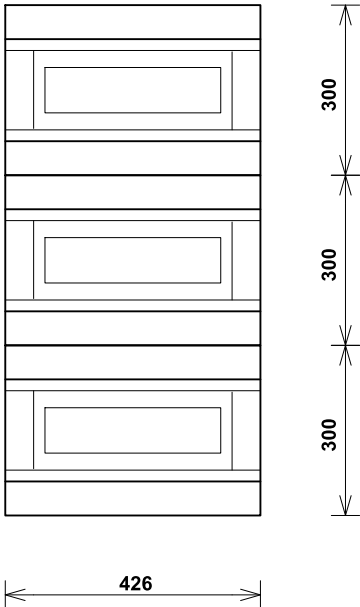

Č. paré

Druh siete : 3+N+PE,AC,230/400 V,50 Hz,TN-C-S
Ochrana pred úrazom el. prúdom
- základná : polohou,krytím,izoláciou
- pri poruche : nulovaním (STN 34 1010)

Zodp. projektant	Vypracoval	Tech. kontrola	<div> Ing Pavel Ruman Venevská 37 990 01 Veľký Krtíš autorizovaný inžinier číslo osvedčenia : 2540*A*5-3</div>	
Ing Ruman P.	Ing Ruman P.			
Stavebník : Babičkin dvor a.s., ul. J. Kráľa 2661, 990 01 Veľký Krtíš			Objekt	SO 01
Miesto stavby : Stredné Plachtince, parc.č. 1468/32			Časť	Elektroinštalácia
<div>Názov stavby :</div> <div>FARMA STREDNÉ PLACHTINCE</div> <div>- Hala 5 -</div> <div>Dokumentácia skutočného vyhotovenia</div>			Stupeň	DSV
			Zák. číslo	12/01/2019
			Mierka	
			Formát	2A4
			Dátum	február 2019
			Č. výkresu	EL 2
Názov dokument.: Rozvodnica RH - jednopólová schéma				

