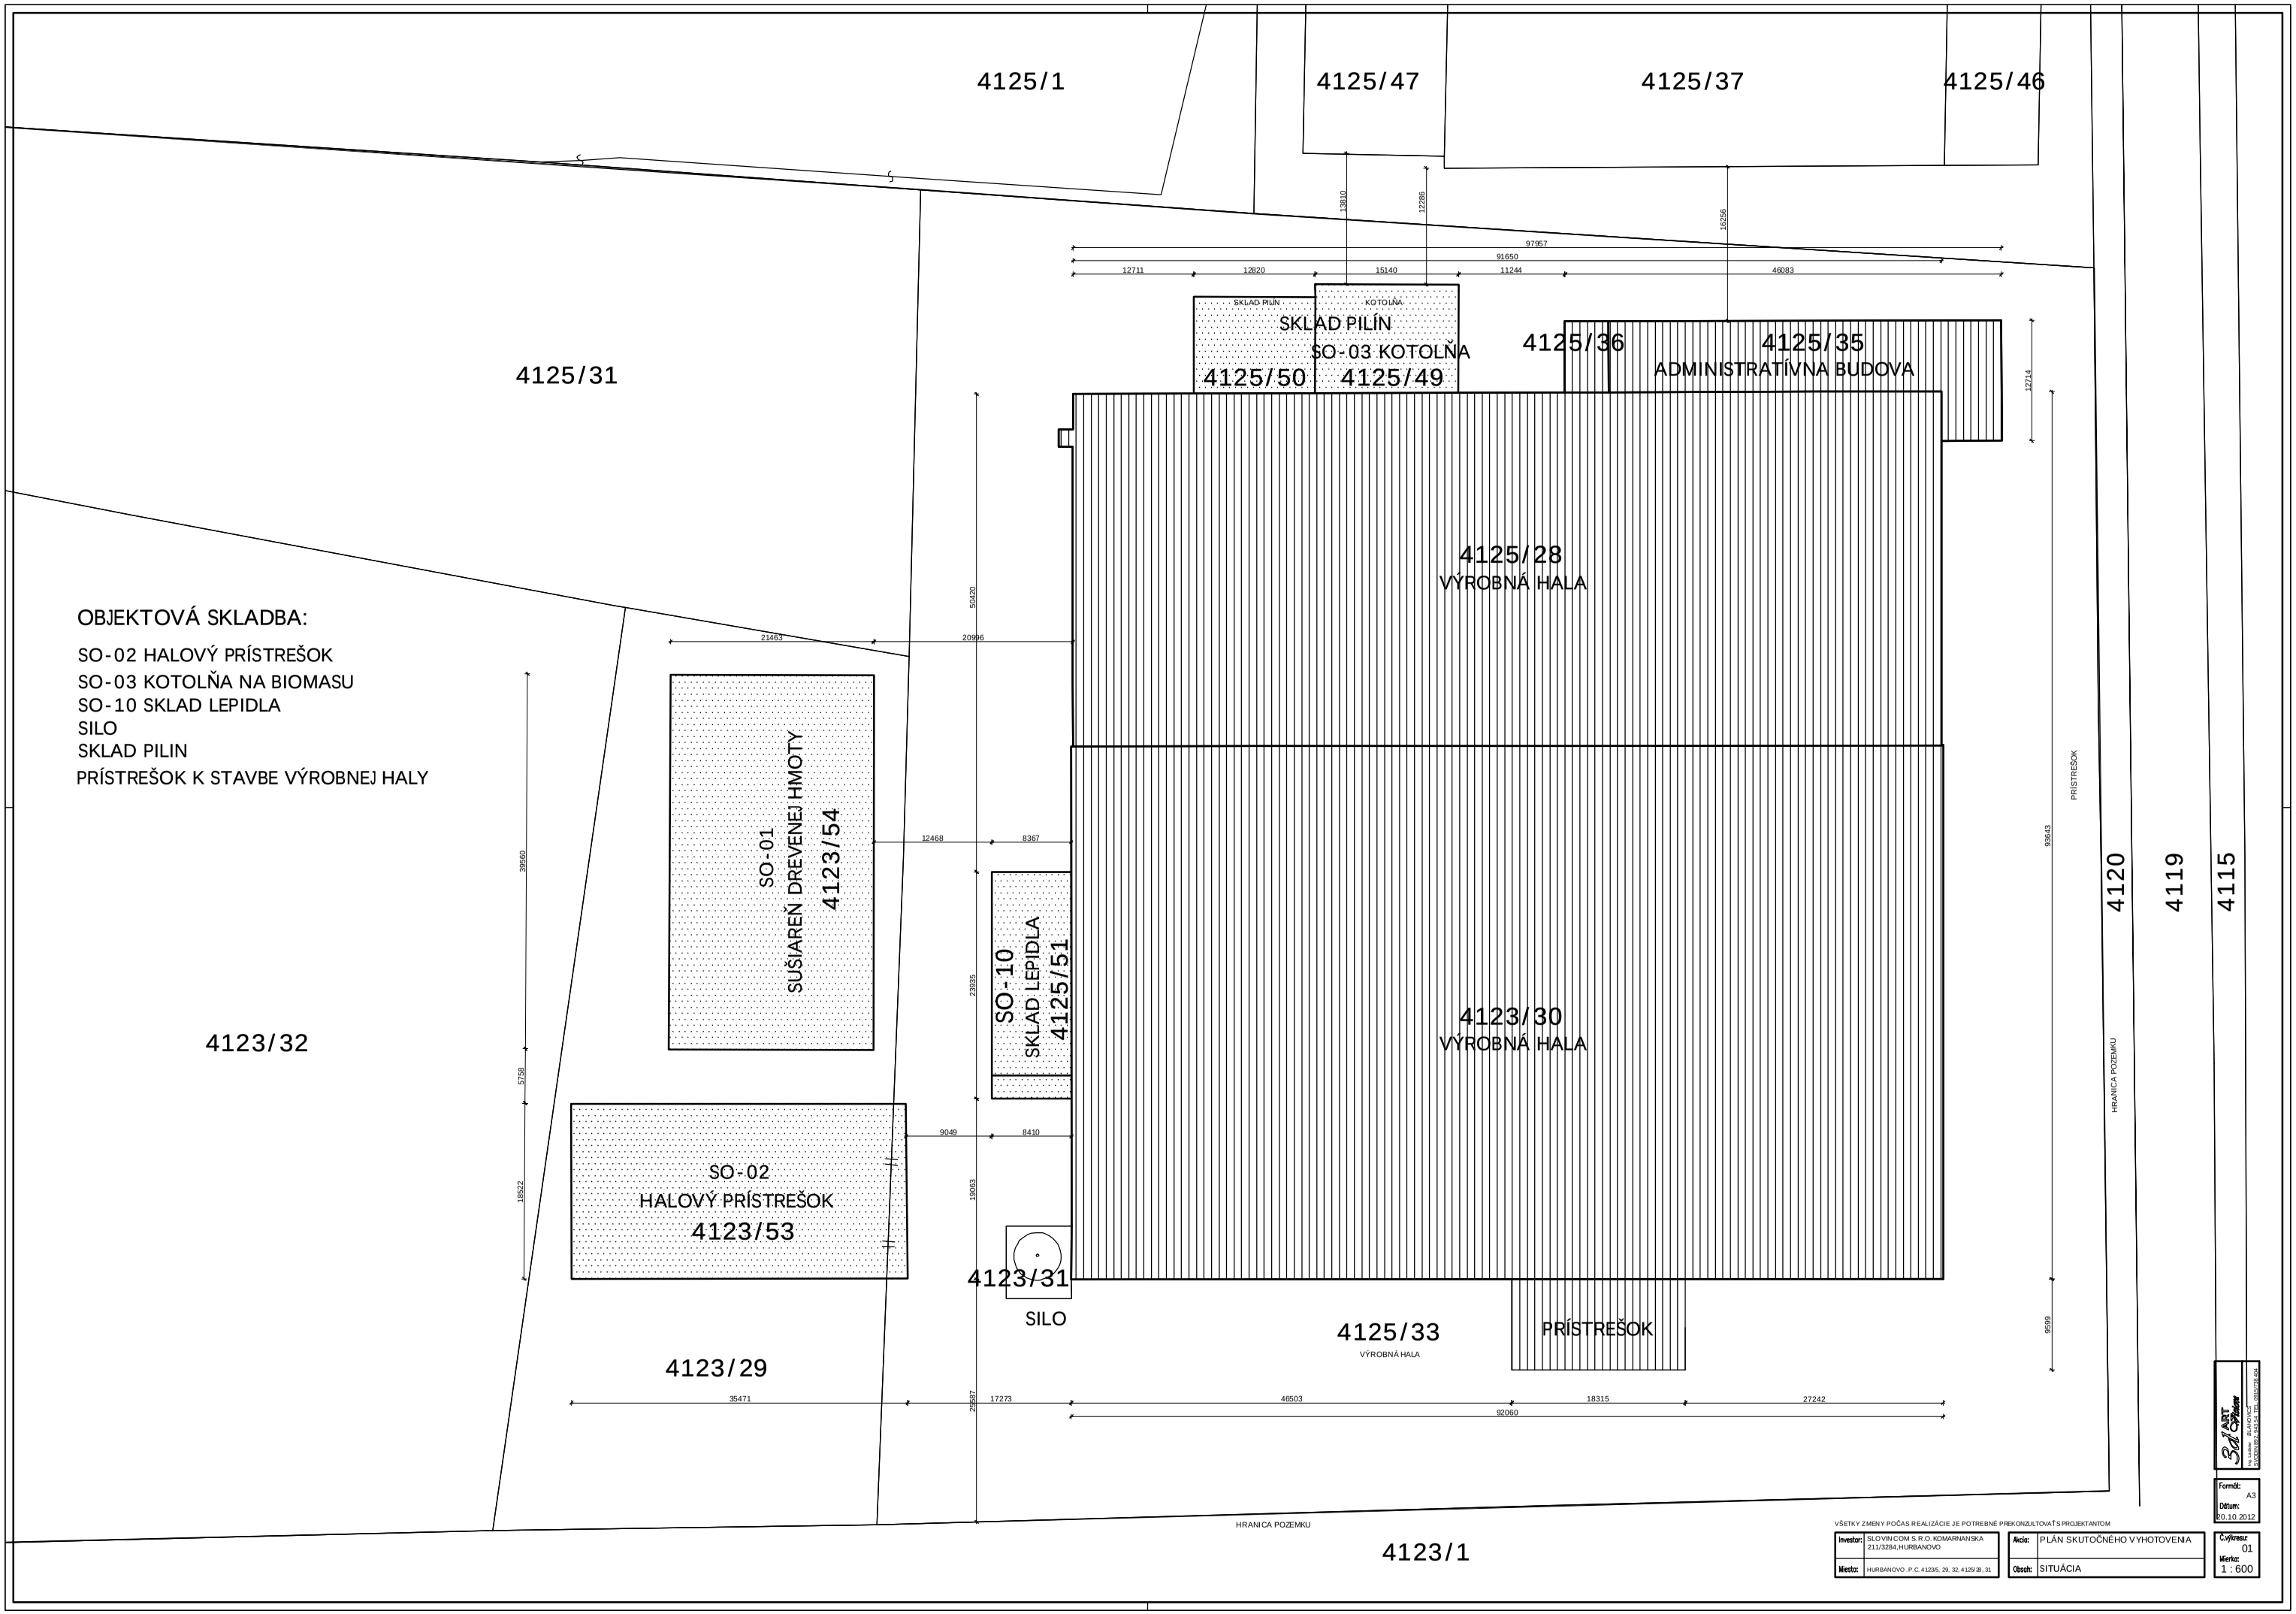

VŠETKY ZMENY POČAS REALIZÁCIE JE POTREBNÉ PREKONZULTOVAŤ S PROJEKTANTOM

Investor:	SLOVINCOM S.R.O. KOMARNANSKA 211/3284, HURBANOVO	Akcia:	PLÁN SKUTOČNÉHO VYHOTOVENIA
Miesto:	HURBANOVO, P.C. 4123/5, 29, 32, 4125/28, 31	Obsah:	SITUÁCIA

Formát: A3
Dátum: 20.10.2012
Č.výkresu: 01
Mierka: 1 : 600