
SITUÁCIA 1:500

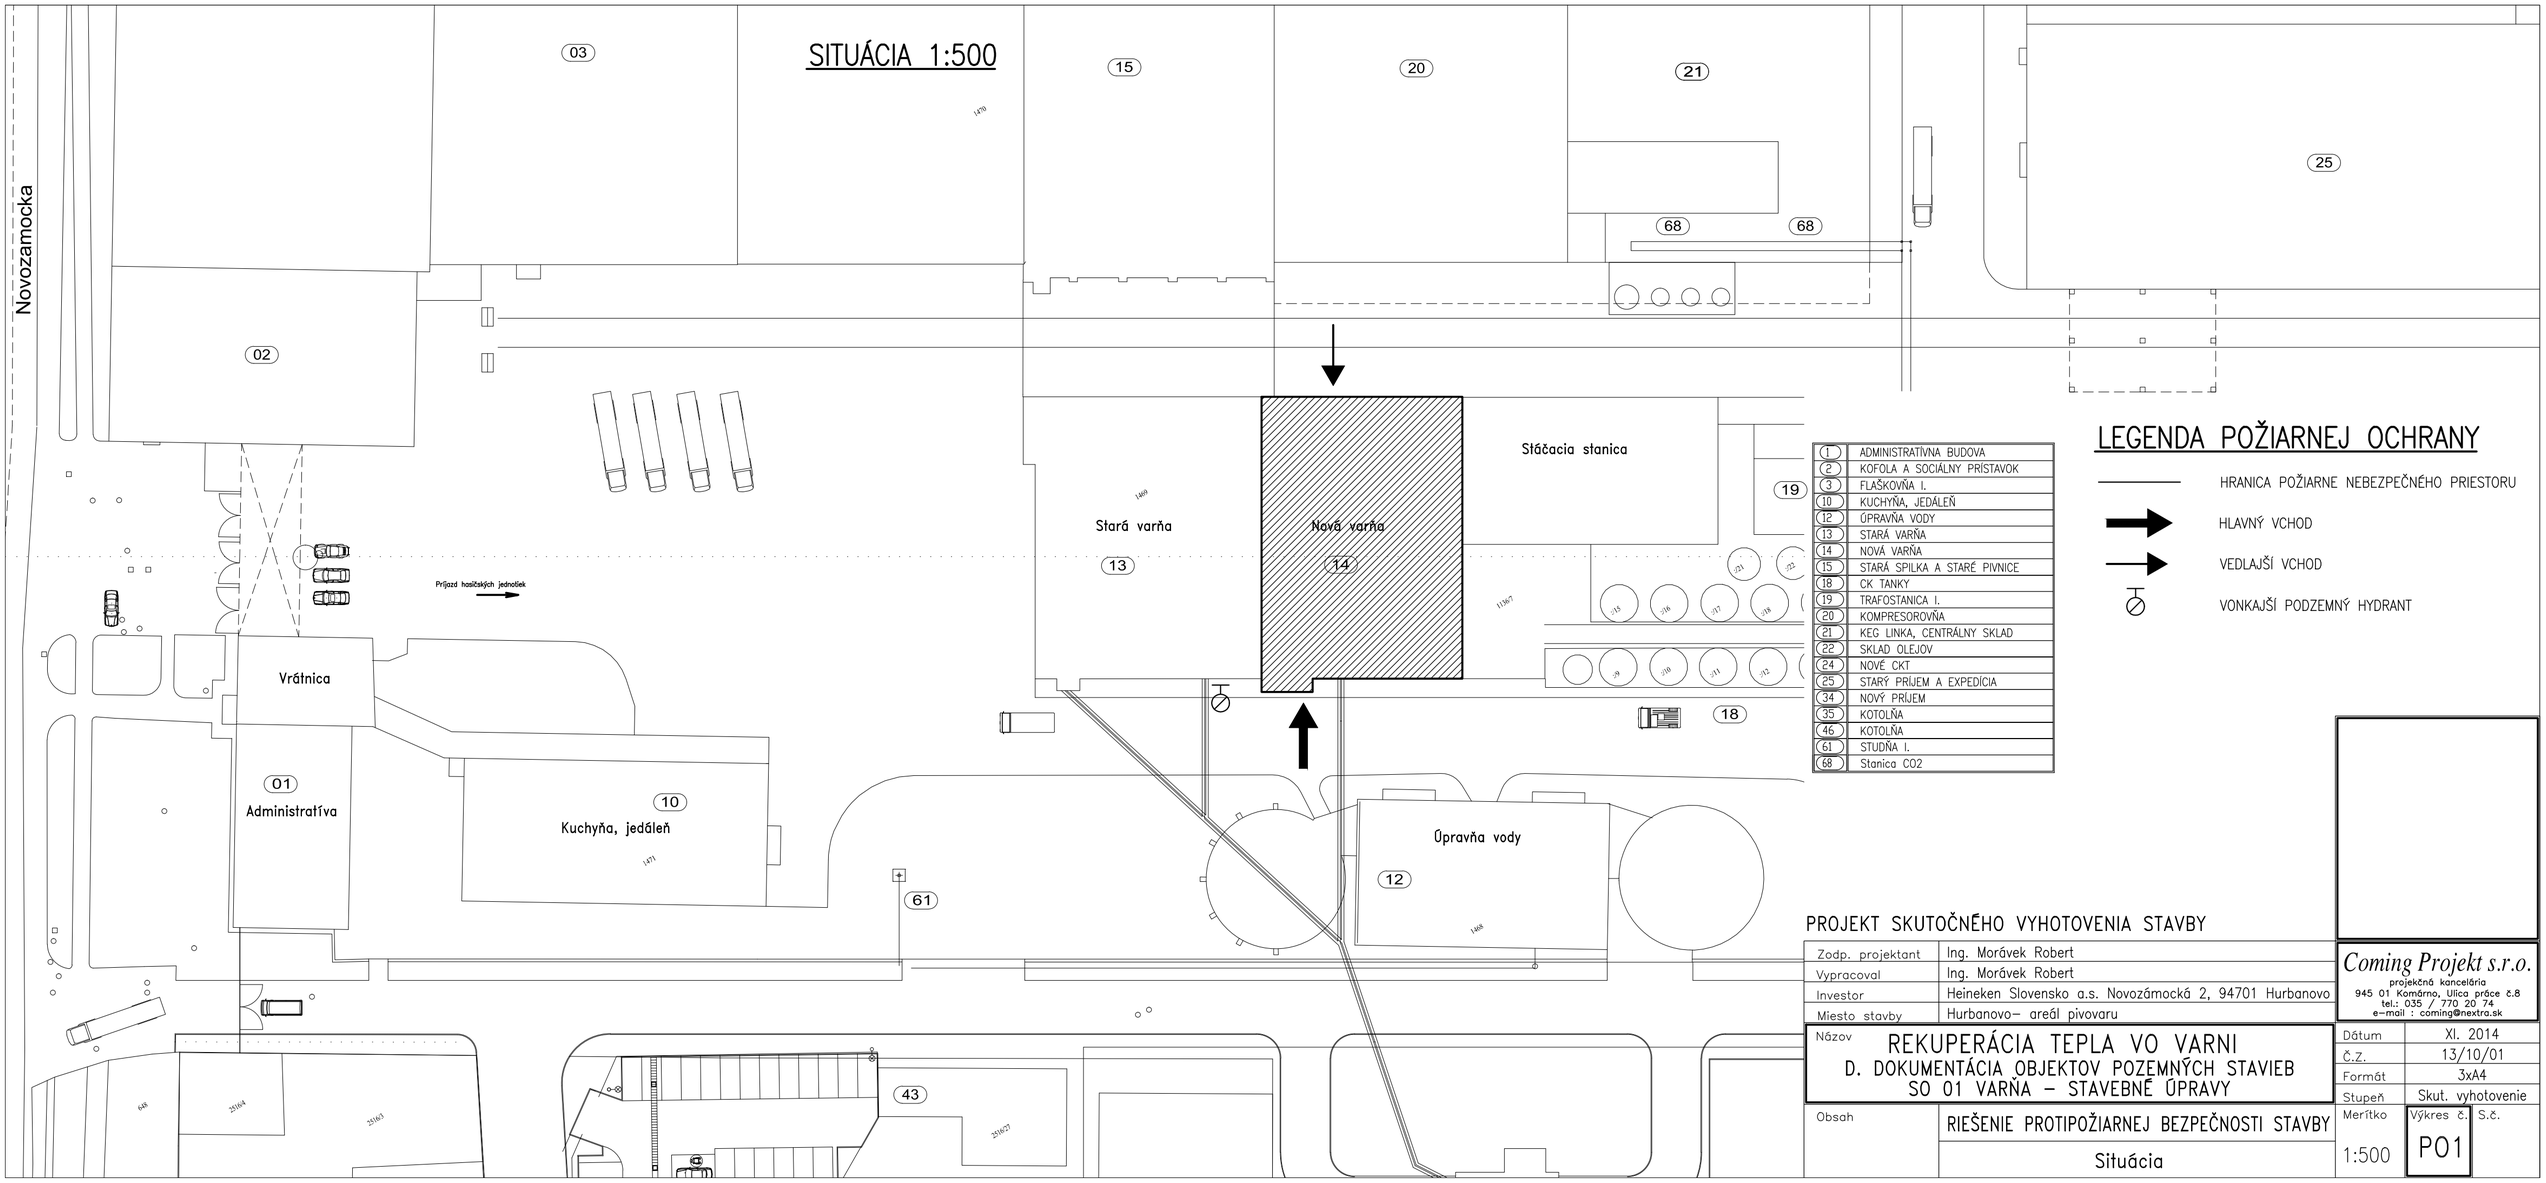

1	ADMINISTRATÍVNA BUDOVA
2	KOFOLA A SOCIÁLNY PRÍSTAVOK
3	FLAŠKOVŇA I.
10	KUCHYŇA, JEDÁLEŇ
12	ÚPRAVŇA VODY
13	STARÁ VARŇA
14	NOVÁ VARŇA
15	STARÁ SPILKA A STARÉ PIVNICE
18	CK TANKY
19	TRAFOSTANICA I.
20	KOMPRESOROVŇA
21	KEG LINKA, CENTRÁLNY SKLAD
22	SKLAD OLEJOV
24	NOVÉ CKT
25	STARÝ PRÍJEM A EXPEDÍCIA
34	NOVÝ PRÍJEM
35	KOTOLŇA
46	KOTOLŇA
61	STUDŇA I.
68	Stanica CO2

LEGENDA POŽIARNEJ OCHRANY

- HRANICA POŽIARNE NEBEZPEČNÉHO PRIESTORU
- HLAVNÝ VCHOD
- VEDLAJŠÍ VCHOD
- VONKAJŠÍ PODZEMNÝ HYDRANT

PROJEKT SKUTOČNÉHO VYHOTOVENIA STAVBY

Zodp. projektant	Ing. Morávek Robert
Vypracoval	Ing. Morávek Robert
Investor	Heineken Slovensko a.s. Novozámocká 2, 94701 Hurbanovo
Miesto stavby	Hurbanovo– areál pivovaru

Coming Projekt s.r.o.
projekčná kancelária
945 01 Komárno, Ulica práce č.8
tel.: 035 / 770 20 74
e-mail : coming@nextra.sk

Názov: REKUPERÁCIA TEPLA VO VARNI
D. DOKUMENTÁCIA OBJEKTOV POZEMNÝCH STAVIEB
SO 01 VARŇA – STAVEBNÉ ÚPRAVY

Obsah: RIEŠENIE PROTIPOŽIARNEJ BEZPEČNOSTI STAVBY
Situácia

Dátum	XI. 2014
Č.Z.	13/10/01
Formát	3xA4
Stupeň	Skut. vyhotovenie
Merítko	1:500
Výkres č.	P01
S.č.	