PÔDORYS 1.NP (±0,000)

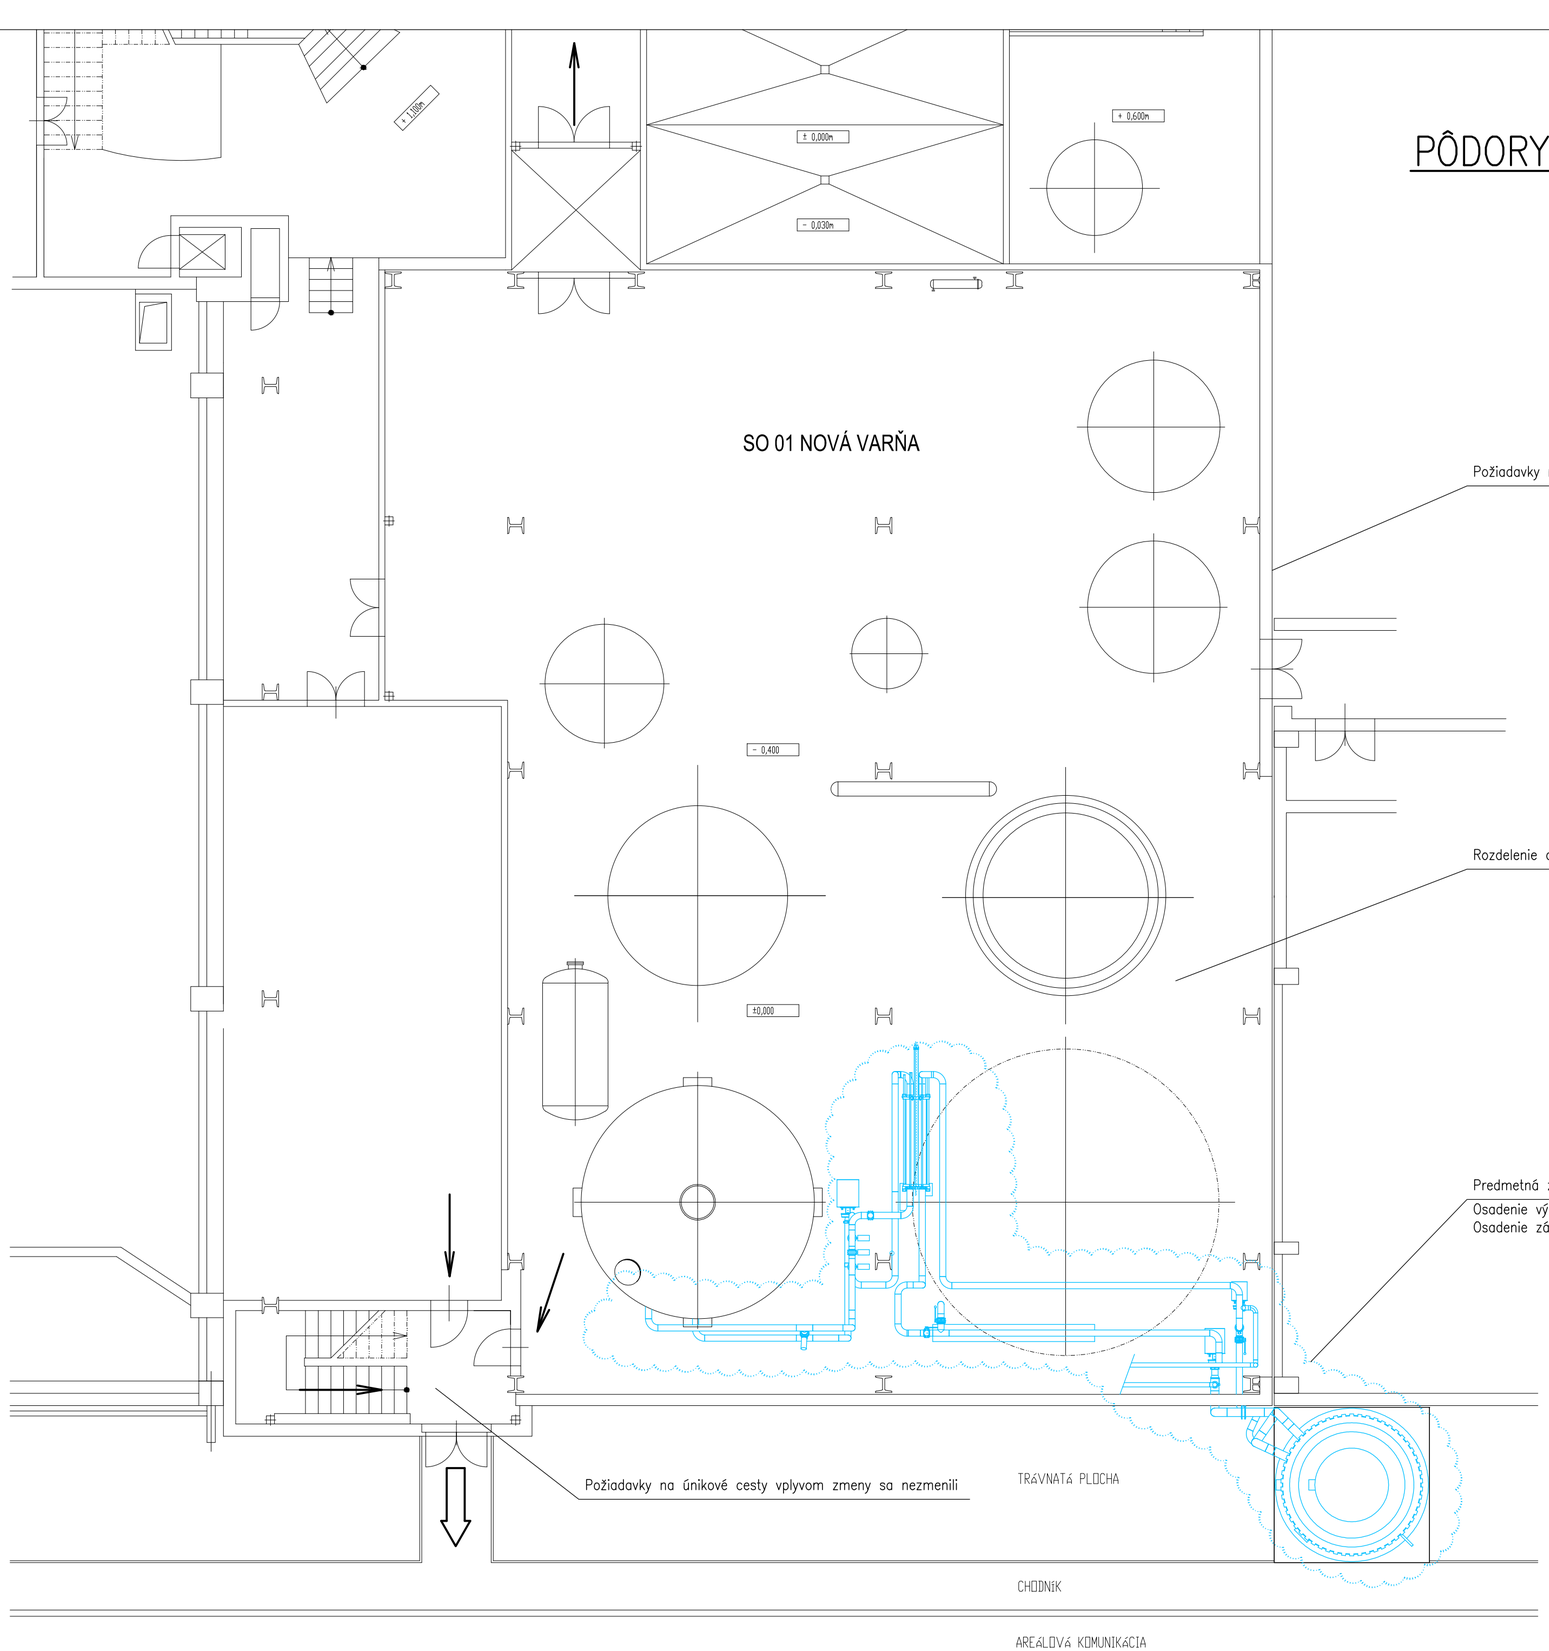

Požiadavky na požiarne deliace konštrukcie vplyvom zmeny sa nezmenili

Rozdelenie do požiarnych úsekov vplyvom zmeny sa nezmenilo

Predmetná zmena : "REKUPERÁCIA TEPLA VO VARNI"
Osadenie výmenníka na predohrev mladiny
Osadenie zásobníka 79 m3 na akumuláciu tepla

Požiadavky na únikové cesty vplyvom zmeny sa nezmenili

PROJEKT SKUTOČNÉHO VYHOTOVENIA STAVBY

Zodp. projektant	Ing. Morávek Robert
Vypracoval	Ing. Morávek Robert
Investor	Heineken Slovensko a.s. Novozámocká 2, 94701 Hurbanovo
Miesto stavby	Hurbanovo– areál pivovaru

Coming Projekt s.r.o.
projekčná kancelária
945 01 Komárno, Ulica práce č.8
tel.: 035 / 770 20 74
e-mail : coming@nextra.sk

Názov
REKUPERÁCIA TEPLA VO VARNI
D. DOKUMENTÁCIA OBJEKTOV POZEMNÝCH STAVIEB
SO 01 VARŇA – STAVEBNÉ ÚPRAVY

Dátum	XI. 2014
Č.Z.	13/10/01
Formát	6xA4
Stupeň	Skut. vyhotovenie

Obsah: RIEŠENIE PROTIPOŽIARNEJ BEZPEČNOSTI STAVBY
Pôdorys 1.NP (±0,000)

Merítko 1:100

Výkres č. P02

S.č.