PÔDORYS 4.NP (+13,750)

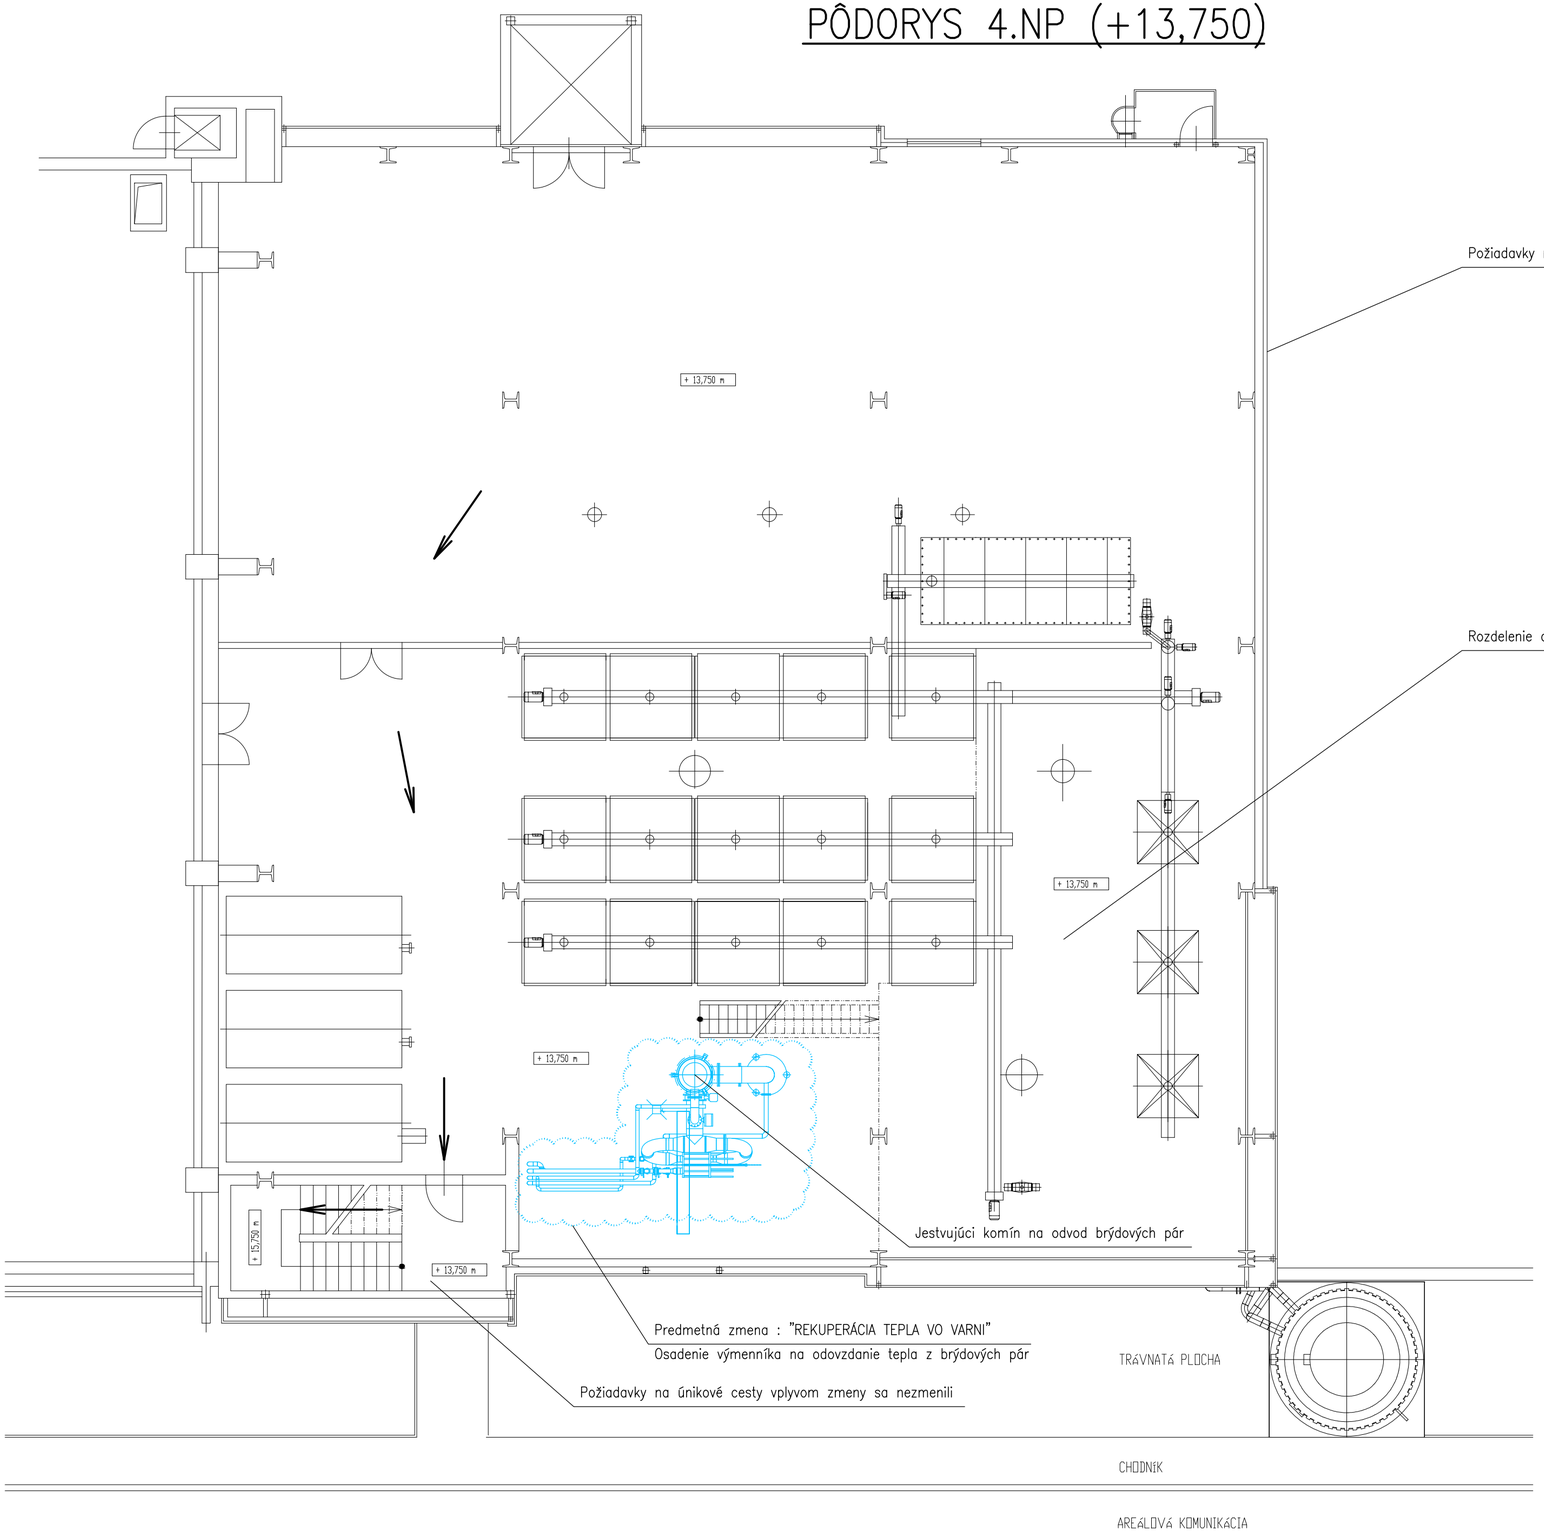

PROJEKT SKUTOČNÉHO VYHOTOVENIA STAVBY

Zodp. projektant	Ing. Morávek Robert
Vypracoval	Ing. Morávek Robert
Investor	Heineken Slovensko a.s. Novozámocká 2, 94701 Hurbanovo
Miesto stavby	Hurbanovo– areál pivovaru

Coming Projekt s.r.o.
projekčná kancelária
945 01 Komárno, Ulica práce č.8
tel.: 035 / 770 20 74
e–mail : coming@nextra.sk

Názov

REKUPERÁCIA TEPLA VO VARNI
D. DOKUMENTÁCIA OBJEKTOV POZEMNÝCH STAVIEB
SO 01 VARŇA – STAVEBNÉ ÚPRAVY

Dátum	XI. 2014
Č.Z.	13/10/01
Formát	6xA4
Stupeň	Skut. vyhotovenie

Obsah

RIEŠENIE PROTIPOŽIARNEJ BEZPEČNOSTI STAVBY

Pôdorys 4.NP (+13,750)

Merítko	Výkres č.	S.č.
1:100	P03	