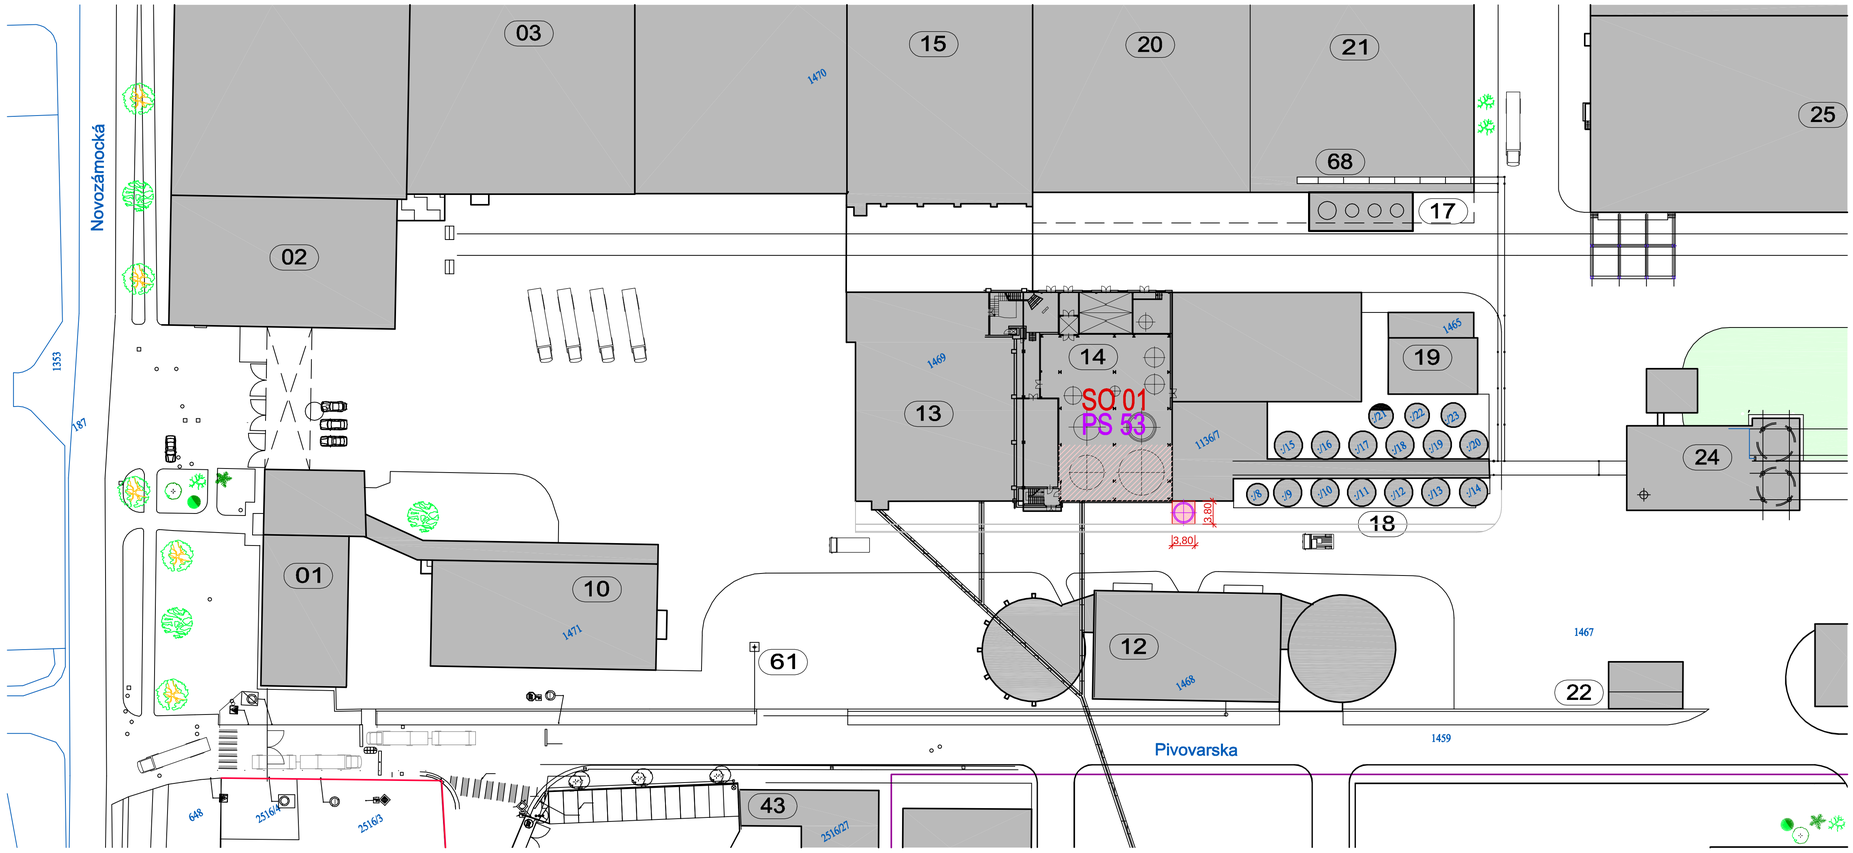


D POZEMNÉ STAVEBNÉ OBJEKTY

SO 01 - VARŇA - STAVEBNÉ ÚPRAVY

F PREVÁDZKOVÉ SÚBORY

PS 53 - VARŇA - DOPLNENIE TECHNOLÓGIE
1.1 Výrobné zariadenie
1.2 Prevádzkový rozvod silnoprúdu

LEGENDA:

ROZŠÍRENIE EXISTUJÚCICH STAVEBNÝCH OBJEKTOV

PRESTAVBA EXISTUJÚCICH STAVEBNÝCH OBJEKTOV

12622/24 HRANICA A ČÍSLO PARCELY

N

±0,000≅115,20 m n.m.
Polohový súradnicový systém S-JTSK
Výškový súradnicový systém B.p.v.

Investor : **Heineken a.s., Novozámocká 2, 947 01 Hurbanovo**
Názov/Name : **Rekuperácia tepla v novej varni**
Miesto/Place: Areál pivovaru Heineken Hurbanovo, k.ú.Bohatá, p.č. 1136/7, 1136/1

PROJEKT SKUTOČNÉHO VYHOTOVENIA STAVBY / AS BUILD PROJECT

Generálny projektant/General designer :

De Bondt s.r.o.
Rybárska 7389, 911 01 Trenčín
Slovensko / Slovak Republic
tel.: +421 32 748 00 11
fax: +421 32 748 00 12
E-Mail: info@debondt.sk

Projektant/Designer :

Hlavný inžinier projektu/Project leader:
Ing. Tomáš Bahno

Zodp. projektant/Responsible project engineer:
Ing. Tomáš Bahno

Vypracoval/Drawn by:
Ing. Peter Vojtíšek

Zák.č./Proj.no.: 14-11-03
Stupeň/Level : PSVS
Formát : 4xA4
Dátum/Date : 05.11.2014
Mierka/Scale : 1:500

Časť/Part:
C. CELKOVÁ SITUÁCIA STAVBY

Názov výkresu/Drawing title:
SITUÁCIA STAVBY
SITE PLAN

Č.výkresu/Drawing no. :
PSVS C. 01

D POZEMNÉ STAVEBNÉ OBJEKTY

SO 01 - VARŇA - STAVEBNÉ ÚPRAVY

F PREVÁDZKOVÉ SÚBORY

PS 53 - VARŇA - DOPLNENIE TECHNOLÓGIE
1.1 Výrobné zariadenie
1.2 Prevádzkový rozvod silnoprúdu

LEGENDA:

ROZŠÍRENIE EXISTUJÚCICH STAVEBNÝCH OBJEKTOV

PRESTAVBA EXISTUJÚCICH STAVEBNÝCH OBJEKTOV

12622/24 HRANICA A ČÍSLO PARCELY

N

±0,000≅115,20 m n.m.
Polohový súradnicový systém S-JTSK
Výškový súradnicový systém B.p.v.

Investor : Heineken a.s., Novozámocká 2, 947 01 Hurbanovo
Názov/Name : Rekuperácia tepla v novej varni
Miesto/Place: Areál pivovaru Heineken Hurbanovo, k.ú.Bohatá, p.č. 1136/7, 1136/1

PROJEKT SKUTOČNÉHO VYHOTOVENIA STAVBY / AS BUILD PROJECT

Generálny projektant/General designer :

De Bondt s.r.o.
Rybárska 7389, 911 01 Trenčín
Slovensko / Slovak Republic
tel.: +421 32 748 00 11
fax: +421 32 748 00 12
E-Mail: info@debondt.sk

Projektant/Designer :

Hlavný inžinier projektu/Project leader:
Ing. Tomáš Bahno

Zodp. projektant/Responsible project engineer:
Ing. Tomáš Bahno

Vypracoval/Drawn by:
Ing. Peter Vojtíšek

Zák.č./Proj.no.: 14-11-03
Stupeň/Level : PSVS
Formát : 4xA4
Dátum/Date : 05.11.2014
Mierka/Scale : 1:500

Časť/Part:
C. CELKOVÁ SITUÁCIA STAVBY

Názov výkresu/Drawing title:
SITUÁCIA STAVBY
SITE PLAN

Č.výkresu/Drawing no. :
PSVS C. 01