PÔDORYS ±0,000

M 1:50

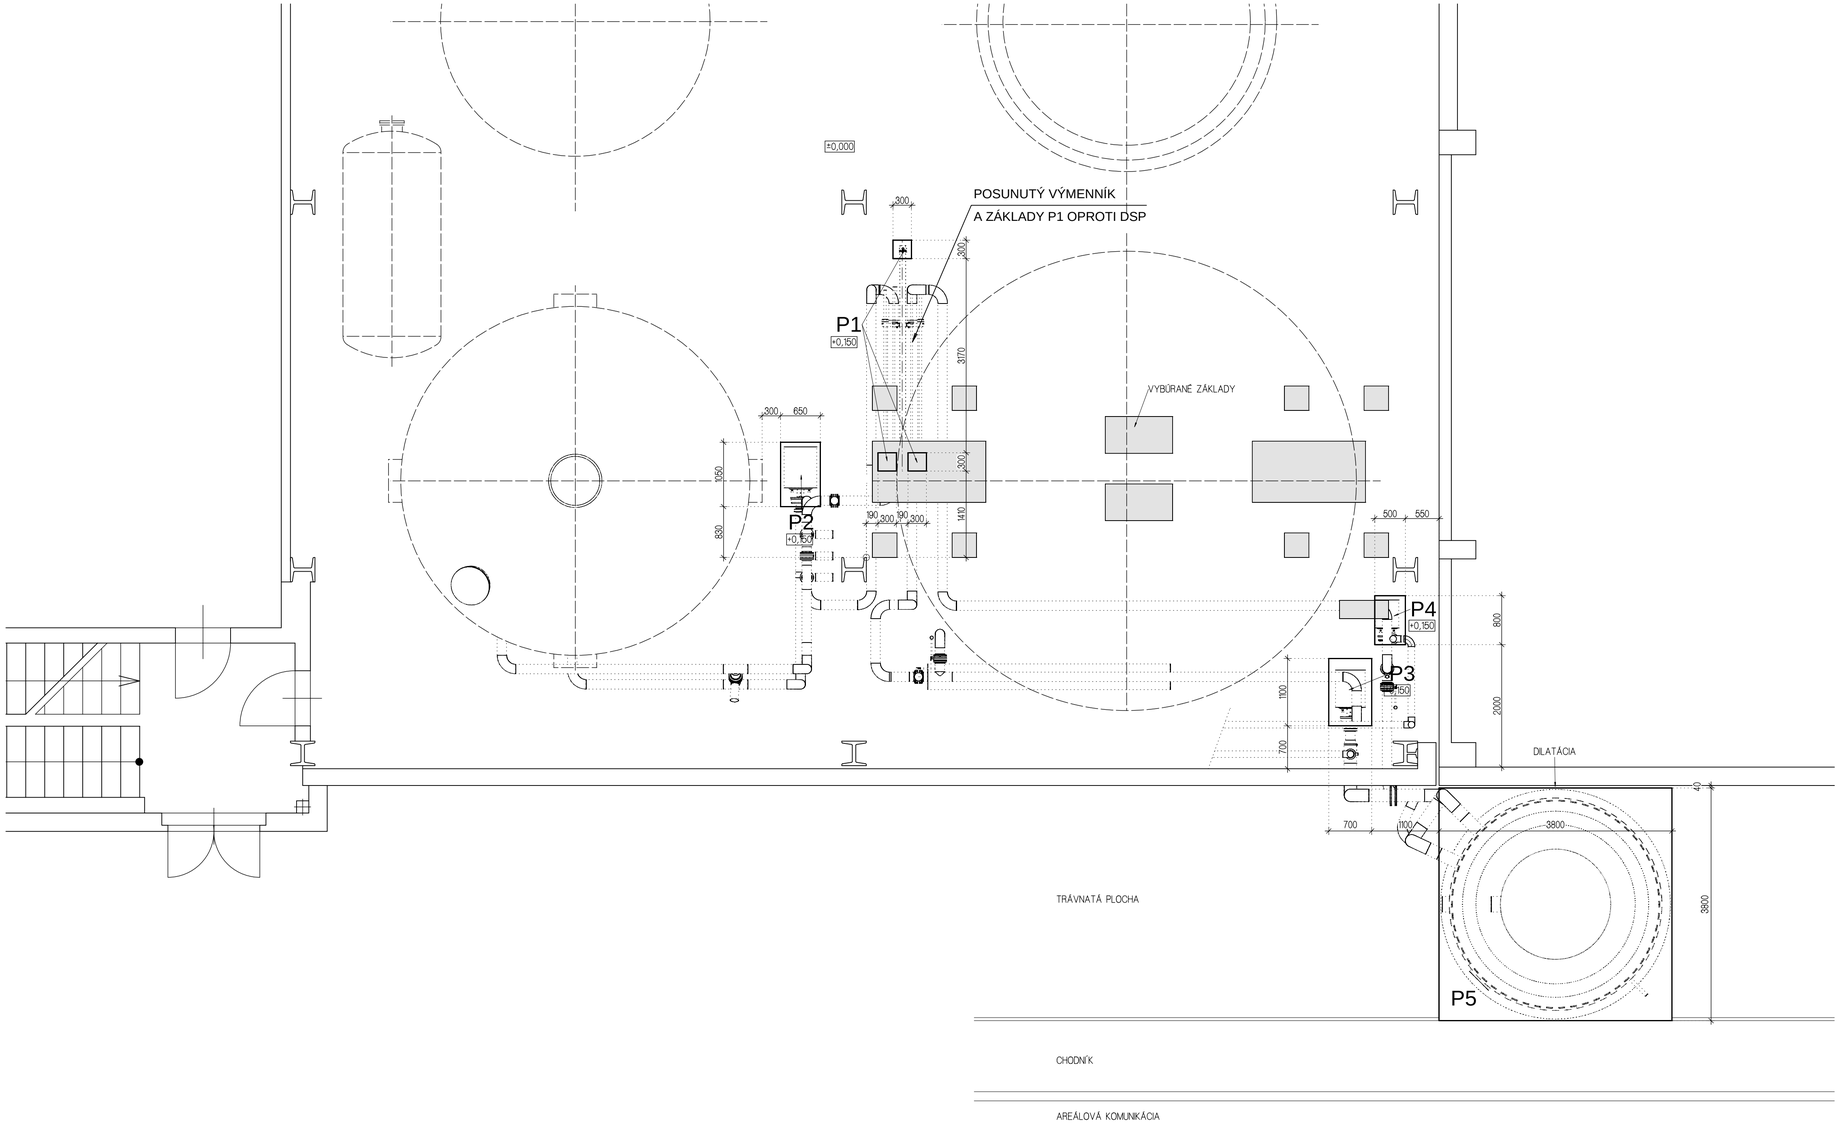

LEGENDA

ODSTRÁNENÉ ZÁKLADY

P1 - ZÁKLAD PRE VÝMENNÍK - 3 KS
P2 - ZÁKLAD PRE ČERPADLO - 1 KS
P3 - ZÁKLAD PRE ČERPADLO - 1 KS
P4 - ZÁKLAD PRE ČERPADLO - 1 KS
P5 - ZÁKLAD PRE ZÁSOBNÍK VODY - 1 KS

BETÓN C25/30

VÝSTUŽ B 500B

Investor : Heineken a.s., Novozámocká 2, 947 01 Hurbanovo	HEINEKEN
Názov/Title : Rekuperácia tepla vo varni	
Miesto/Location : Areál pivovaru Heineken Hurbanovo, k.ú.Bohatá, p.č. 1136/7, 1136/1	
PROJEKT SKUTOČNÉHO VYHOTOVENIA STAVBY / AS BUILD PROJECT	
Generálny projektant/General designer : De Bondt s.r.o. Rybárska 7399, 911 01 Trenčín tel.:032/7480011, fax 7480012 E-Mail: info@debondt.sk	Projektant/Designer :
Hlavný inžinier projektu/Project leader: Ing. Tomáš Bahno	Vypracoval/Drawn by: Ing. Peter Vojtíšek
Zodp. projektant/Responsible project engineer: Ing. Tomáš Bahno	
Objekt/Object: D. DOKUMENTÁCIA OBJEKTOV POZEMNÝCH STAVIEB SO 01 VARŇA - STAVEBNÉ ÚPRAVY	
Časť/Part: 1.1 Architektonicko-stavebné riešenie	
Názov výkresu/Drawing title: PÔDORYS ±0,000	Č.výkresu/Drawing no. PSVS D.01.1.01

Zák.č./Proj.no.	14-11-03
Stupeň/Level	PSVS
Formát	6xA4
Dátum/Date	04.11.2014
Mierka/Scale	1:50