

PÔDORYS
M 1:25

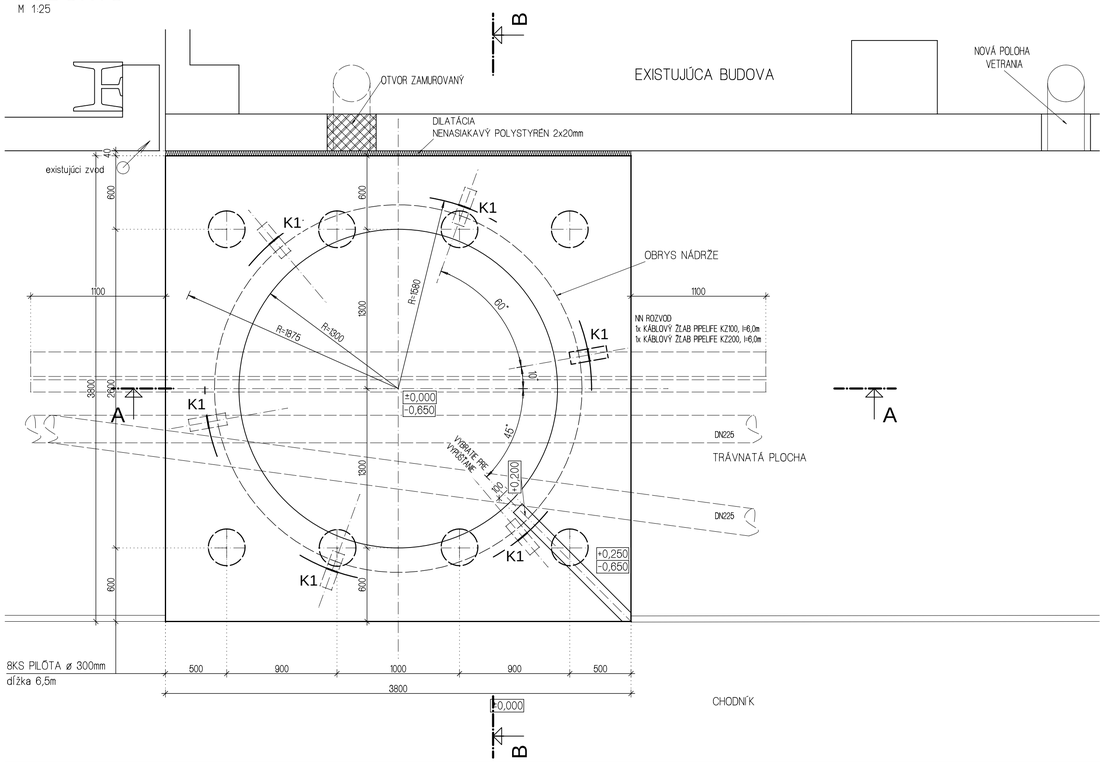


KOTVENIE K1 - 6x
M 1:20

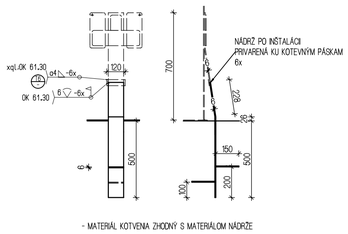


- MATERIÁL KOTVENIA ZHODNÝ S MATERIÁLOM NÁDRŽE

REZ A-A
M 1:25

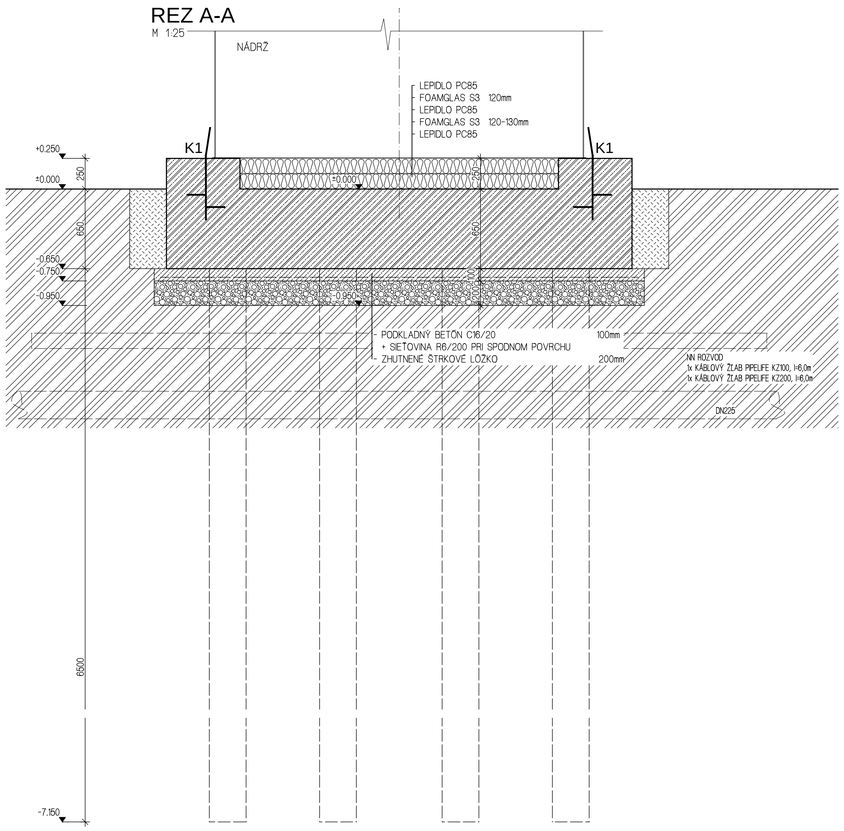

REZ B-B
M 1:25

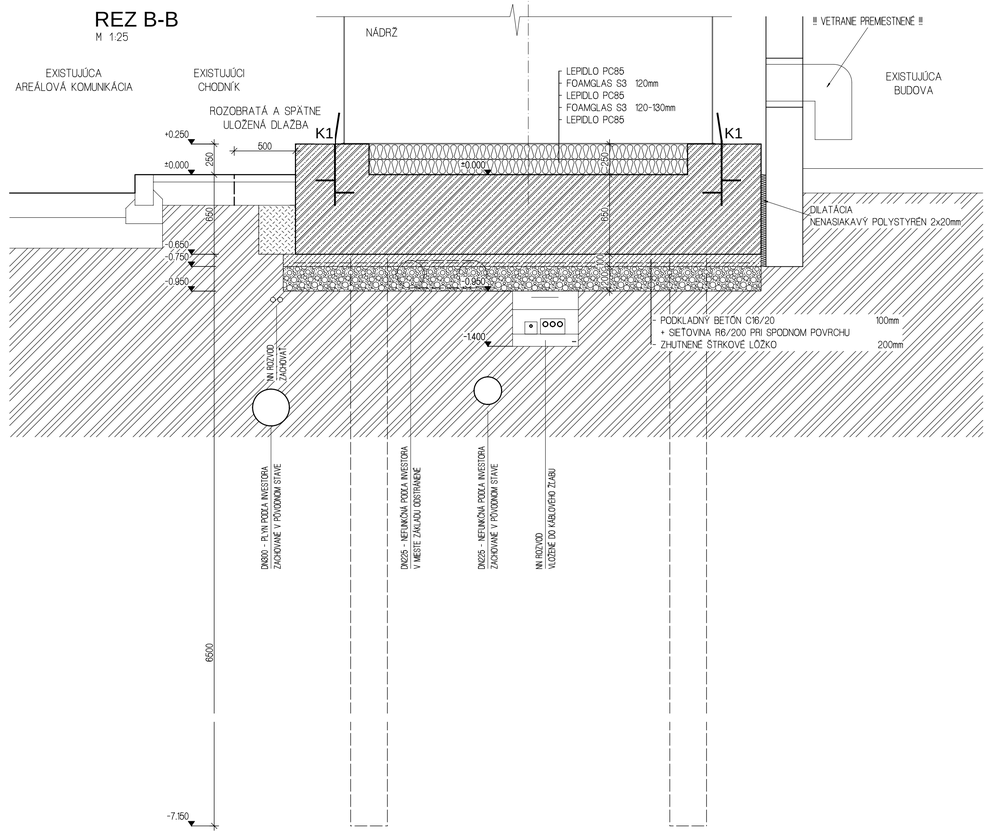

LEGENDA MATERIÁLOV

- ZHUTNENÝ ŠTRKOVÝ NÁSYP
- PÔVODNÁ ZEMINA
- PROSTÝ BETÓN
- ŽELEZOBETÓN
- TEPELNÁ IZOLÁCIA PENOVÝM SKLOM

POZNÁMKA:

- BETÓN C25/30
- VÝSTUŽ B 500B, BSt 500M

Investor : Heineken a.s., Novozámocká 2, 947 01 Hurbanovo
Názov/Title : Rekuperácia tepla vo varni
Miesto/Location : Areál pivovaru Heineken Hurbanovo, k.ú.Bohatá, p.č. 1136/7, 1136/1

PROJEKT SKUTOČNÉHO VYHOTOVENIA STAVBY / AS BUILD PROJECT

Generálny projektant/General designer : De Bondt s.r.o.
Rybárska 7389, 911 01 Trenčín
tel.:032/7480011, fax 7480012
E-Mail: info@debondt.sk

Projektant/Designer :

Hlavný inžinier projektu/Project leader:		Vypracoval/Drawn by:	
Ing. Tomáš Bahno		Ing. Peter Vojtíšek	
Zodp. projektant/Responsible project engineer:			
Ing. Tomáš Bahno			

Objekt/Object: D. DOKUMENTÁCIA OBJEKTOV POZEMNÝCH STAVIEB
SO 01 VARŇA - STAVEBNÉ ÚPRAVY
Časť/Part: 1.1 Architektonicko-stavebné riešenie

Názov výkresu/Drawing title:
ZÁKLAD PRE NÁDRŽ

Zák.č./Proj.no.:	14-11-03
Stupeň/Level :	PSVS
Formát :	8xA4
Dátum/Date :	04.11.2014
Mierka/Scale :	1:25
Č.výkresu/Drawing no. :	PSVS D.01.1.02