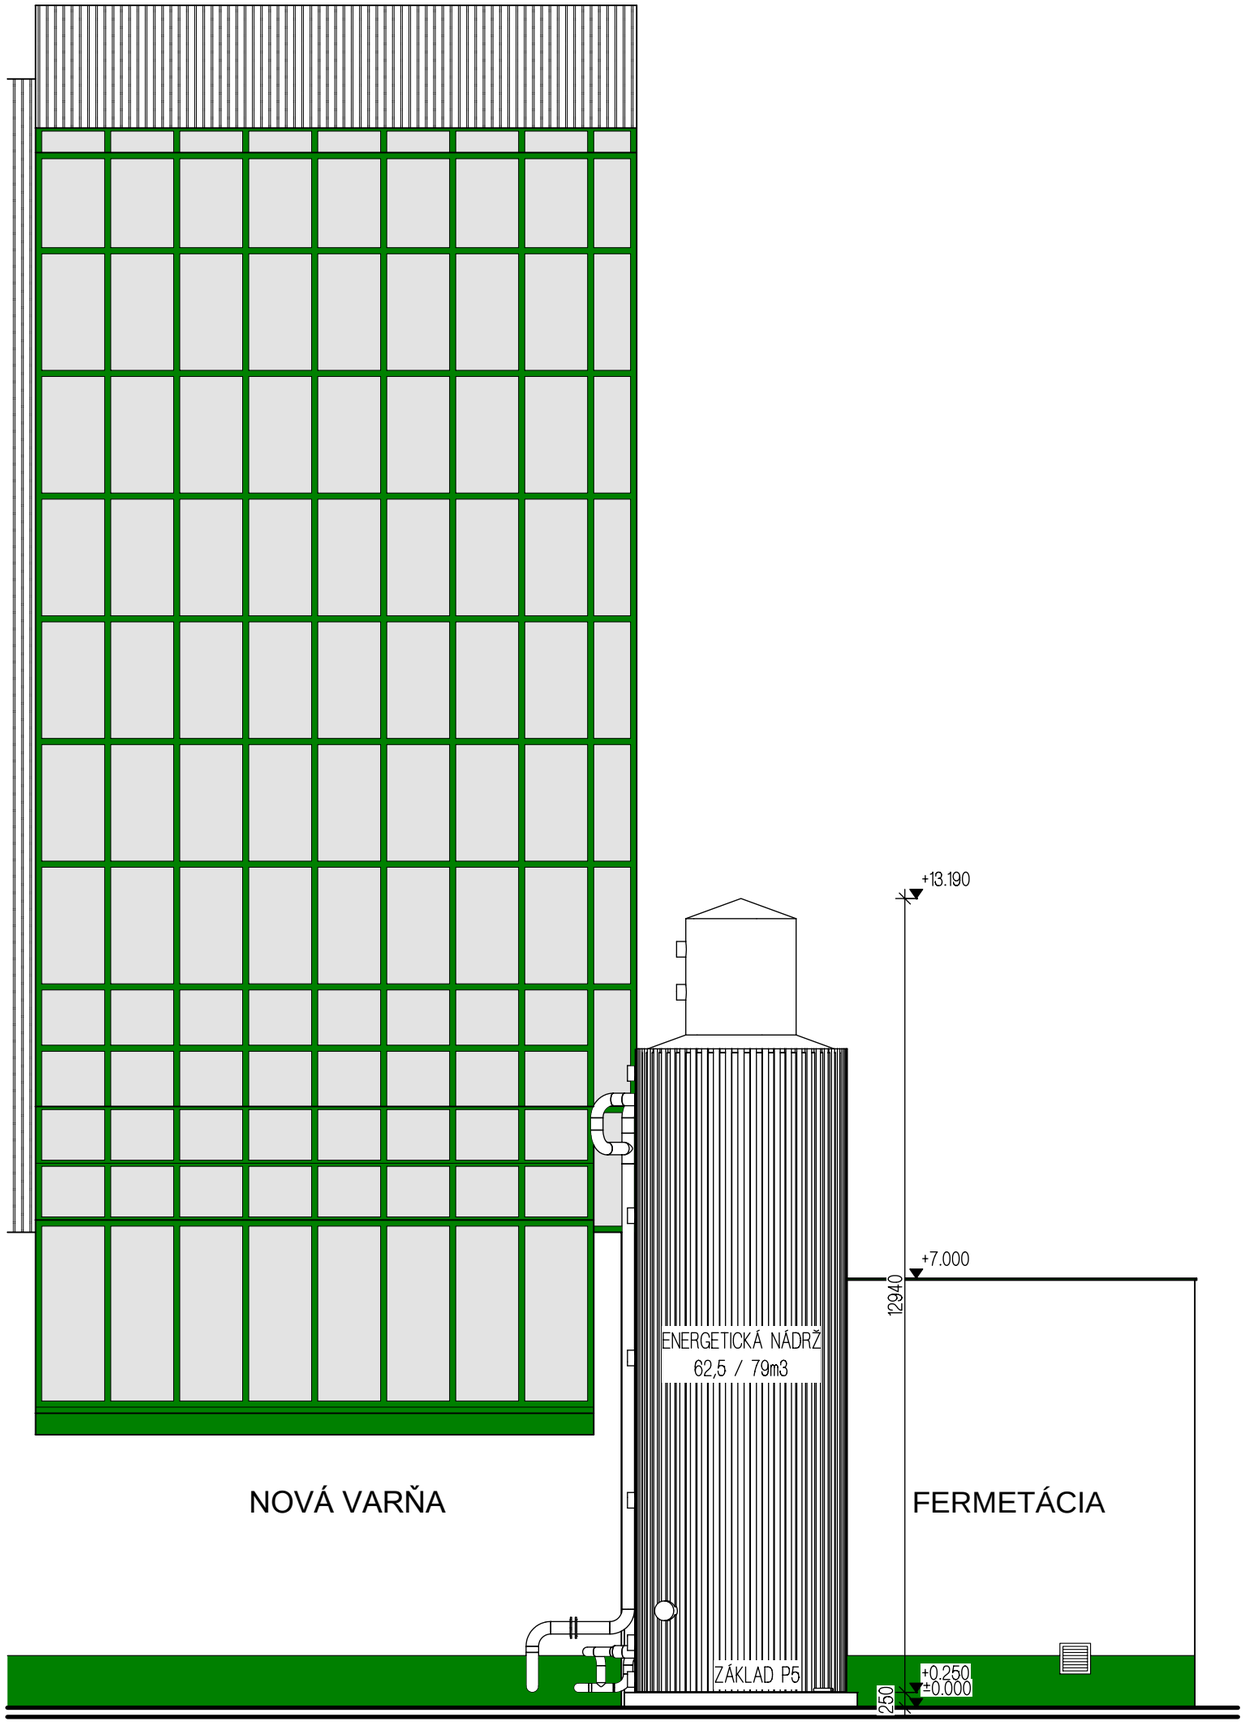


Investor : Heineken a.s., Novozámocká 2, 947 01 Hurbanovo

Názov/Title : Rekuperácia tepla vo varni

Miesto/Location : Areál pivovaru Heineken Hurbanovo, k.ú.Bohatá, p.č. 1136/7, 1136/1

PROJEKT SKUTOČNÉHO VYHOTOVENIA STAVBY / AS BUILD PROJECT

Generálny projektant/General designer :

De Bondt s.r.o.
Rybárska 7389, 911 01 Trenčín
tel:032/7480011, fax 7480012
E-Mail: info@debondt.sk

Projektant/Designer :

Hlavný inžinier projektu/Project leader:	Ing. Tomáš Bahno
Vypracoval/Drawn by:	Ing. Peter Vojtíšek
Zodp. projektant/Responsible project engineer:	Ing. Tomáš Bahno

Objekt/Object: D. DOKUMENTÁCIA OBJEKTOV POZEMNÝCH STAVIEB

SO 01 VARŇA - STAVEBNÉ ÚPRAVY

Časť/Part: 1.1 Architektonicko-stavebné riešenie

Názov výkresu/Drawing title:

POHLAD

Zák.č./Proj.no.	14-11-03
Stupeň/Level	PSVS
Formát	2xA4
Dátum/Date	04.11.2014
Mierka/Scale	1:100

Č.výkresu/Drawing no. :

PSVS D.01.1.04