
PÔDORYS +13,750

M 1:50

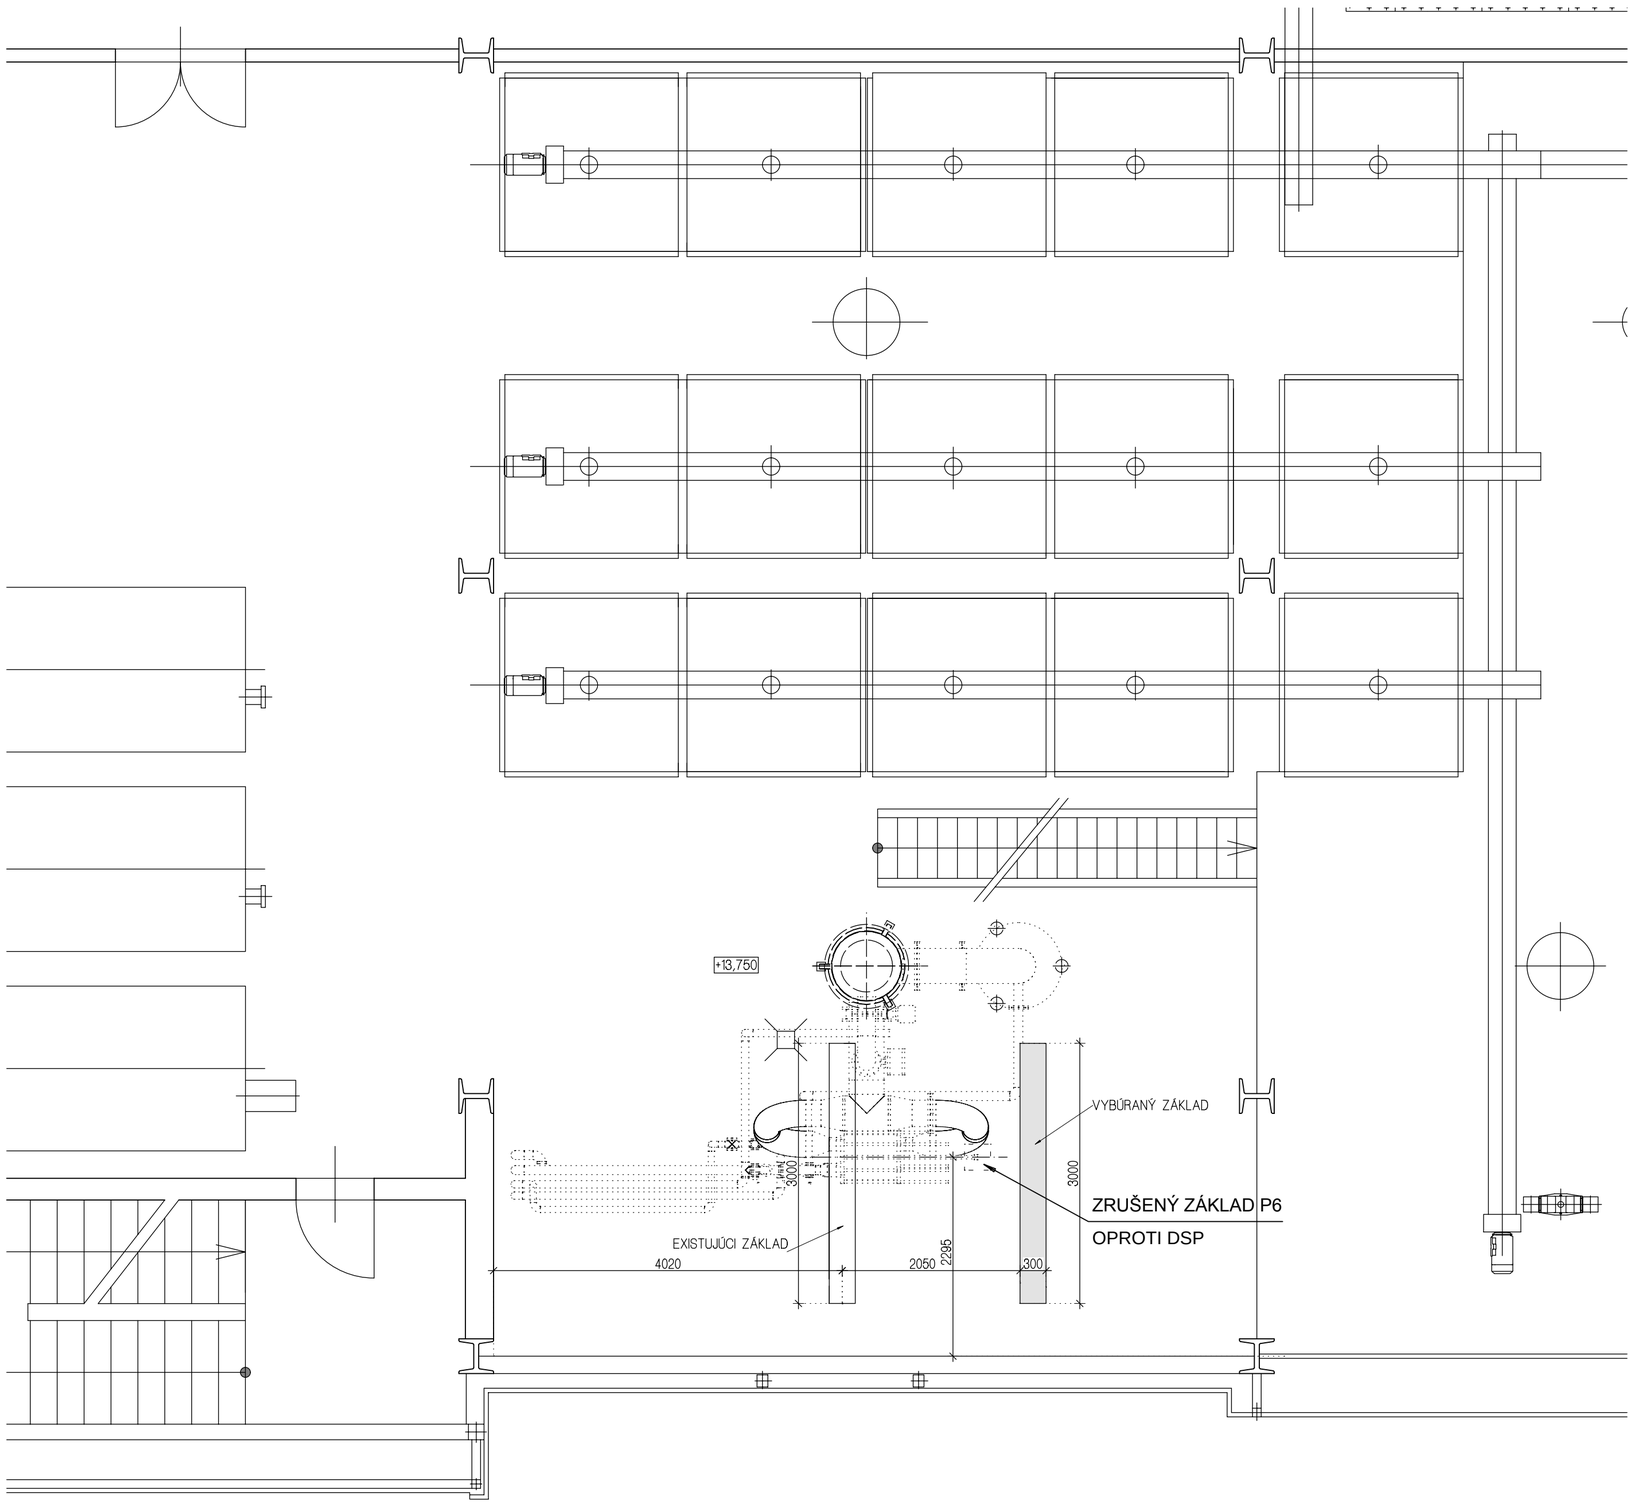

Investor	: Heineken a.s., Novozámocká 2, 947 01 Hurbanovo
Názov/Title	: Rekuperácia tepla vo varni
Miesto/Location	: Areál pivovaru Heineken Hurbanovo, k.ú.Bohatá, p.č. 1136/7, 1136/1

PROJEKT SKUTOČNÉHO VYHOTOVENIA STAVBY / AS BUILD PROJECT

Generálny projektant/General designer :	Projektant/Designer :

De Bondt s.r.o.
Rybárska 7389, 911 01 Trenčín
tel.032/7480011, fax 7480012
E-Mail: info@debondt.sk

Hlavný inžinier projektu/Project leader:		Vypracoval/Drawn by:	
Ing. Tomáš Bahno		Ing. Peter Vojtíšek	
Zodp. projektant/Responsible project engineer:			
Ing. Tomáš Bahno			

Objekt/Object: D. DOKUMENTÁCIA OBJEKTOV POZEMNÝCH STAVIEB
SO 01 VARŇA - STAVEBNÉ ÚPRAVY
Časť/Part: 1.1 Architektonicko-stavebné riešenie

Zák.č./Proj.no.	: 14-11-03
Stupeň/Level	: PSVS
Formát	: 4xA4
Dátum/Date	: 04.11.2014
Mierka/Scale	: 1:50

Názov výkresu/Drawing title:

PÔDORYS +13,750

Č.výkresu/Drawing no. :

PSVS D.01.1.03