
Výkres č.7

VÝKRES OCHRANY PRÍRODY A TVORBY KRAJINY, PRVKY ÚZEMNÉHO SYSTÉMU EKOLOGICKEJ STABILITY

M 1 : 10 000

ÚZEMNÝ PLÁN MESTA TURČIANSKE TEPLICE

ZMENY A DOPLNKY č.1

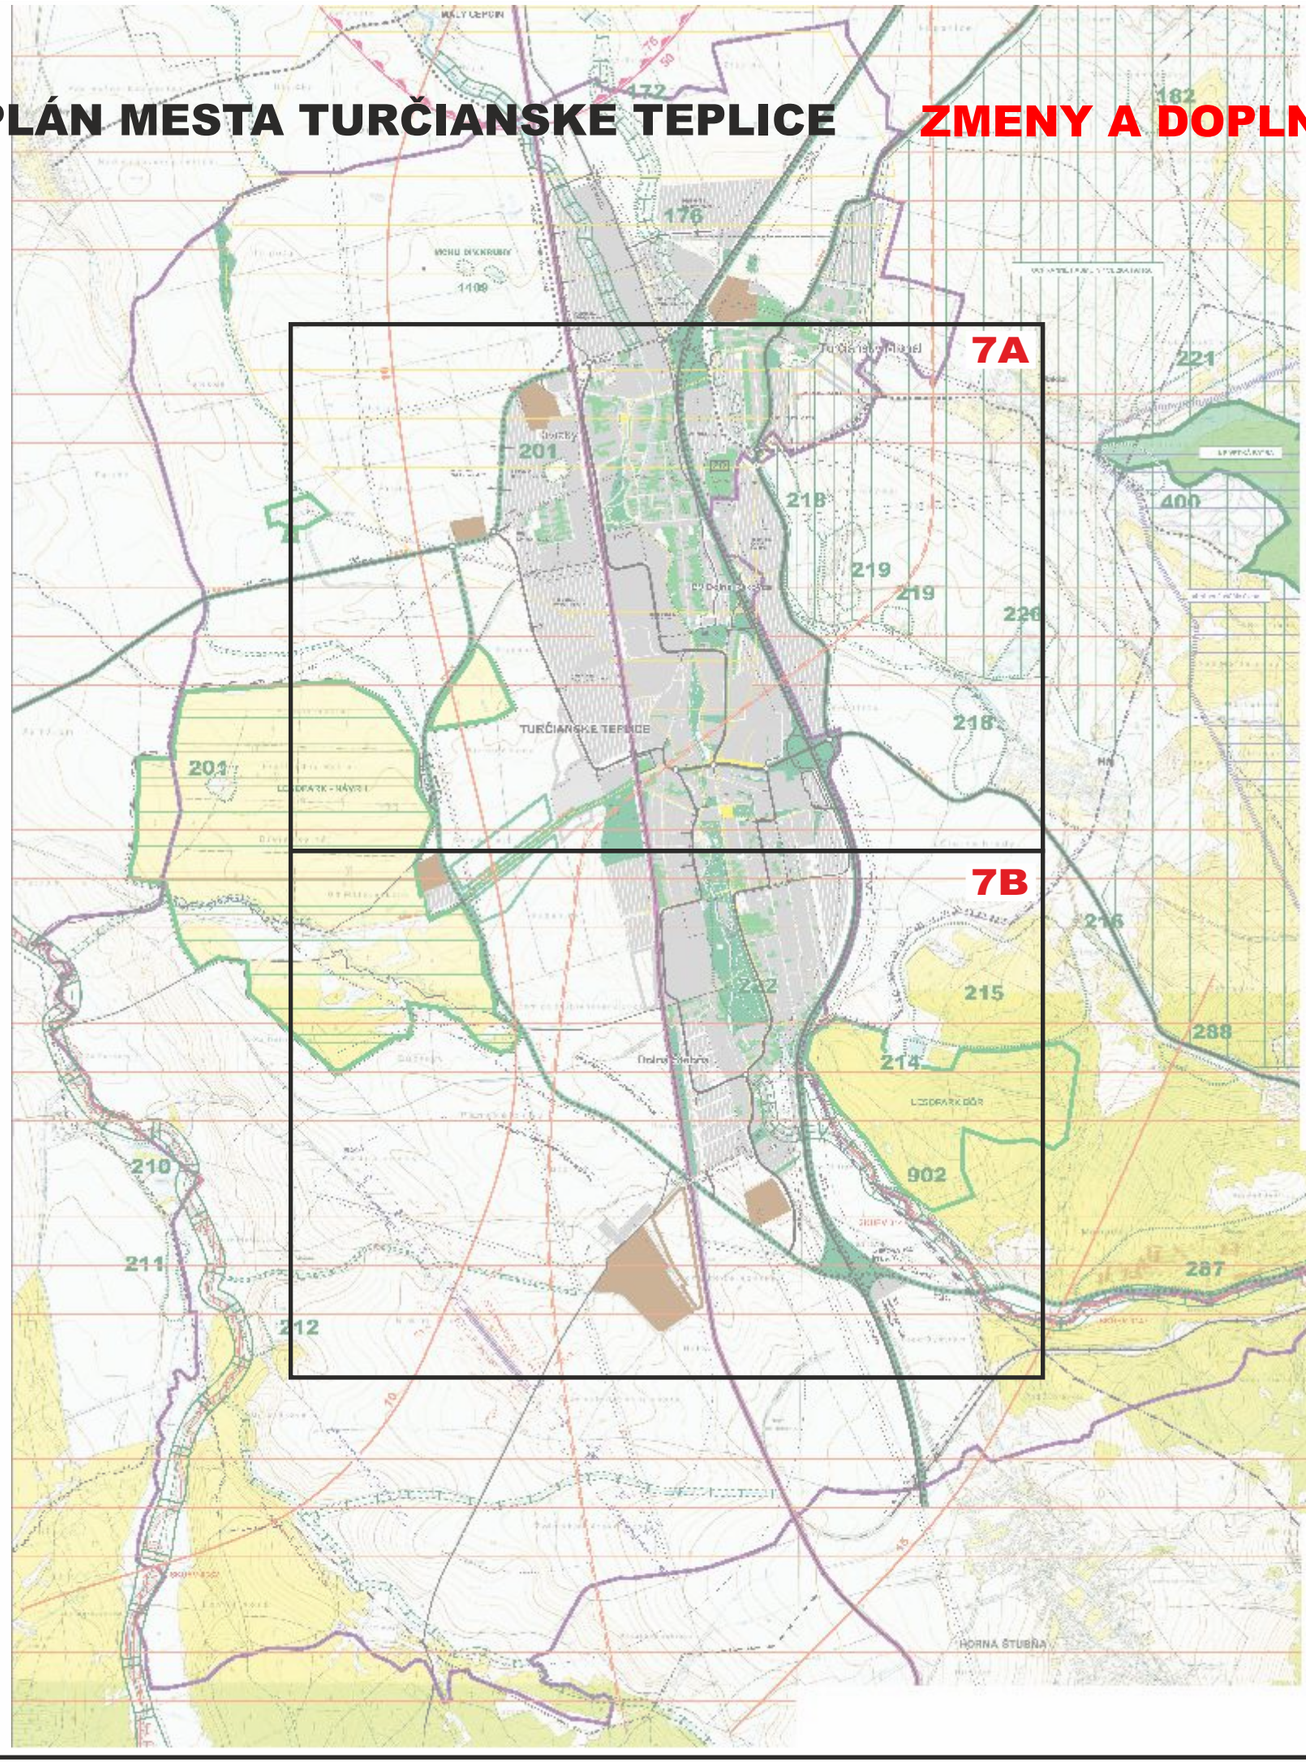

ÚZEMNÝ PLÁN MESTA
TURČIANSKE TEPLICE

ČISTOPIS

1:10 000

7

VÝKRES OCHRANY PRÍRODY A TVORBY KRAJINY,
PRVKY ÚZEMNÉHO SYSTÉMU EKOLOGICKEJ STABILITY

VÝKRES OCHRANY PRÍRODY A TVORBY KRAJINY,
PRVKY ÚZEMNÉHO SYSTÉMU EKOLOGICKEJ
STABILITY
KLAD VÝKRESOV
PRE ZMENY A DOPLNKY č.1 - SCHÉMA

ÚZEMNÝ PLÁN MESTA TURČIANSKE TEPLICE — ZMENY A DOPLNKY č.1 — 7A

RBk6

RBk1

GL54

GL70

71

GL71

GL72

GL70

III/2132

1.1

1.2

1.3

1.4

1.5

1.6

1.10

1.11

1.12

ZOZNAM RIEŠENÝCH LOKALÍT

1.1 Lokalita na Ul. 1. mája

1.2 Lokalita Stará píla I.

1.3 Lokalita Stará píla II.

1.4 Lokalita Dolné Rakovce

1.5 Lokalita na Ul. družstevná

1.6 Lokalita na Ul.robotnícka

1.10 Lokalita medzi Ul. Kuzmányho a cestou I/65

1.11 Lokalita na Ul. Stará hájska cesta

1.12 Lokality bez zmeny funkcie (plochy zelene) - doplnenie regulatívov

SPRACOVANÉ NA PODKLADE ÚPN-M TURČIANSKE TEPLICE

SPRACOVATEĽ	Ing.arch. Eleonóra Hejzlarová, autorizovaný architekt SKA, 1629 AA		
OBSTARÁVATEĽ	**Mesto Turčianske Teplice** v zastúpení:Ing.arch. Eva Zaťková, OSO na obstarávanie ÚPP a ÚPD		
VÝKRES OCHRANY PRÍRODY A TVORBY KRAJINY, PRVKY ÚZEMNÉHO SYSTÉMU EKOLOGICKEJ STABILITY		Číslo výkresu **7**	Číslo paré
HL.RIEŠITEĽ	**Ing.arch. Eleonóra Hejzlarová**	Dátum 03/2020	Mierka **1 : 10 000**
Grafická spolupráca	Dávid Sebastián Hejzlar		

ÚZEMNÝ PLÁN MESTA TURČIANSKE TEPLICE

ZMENY A DOPLNKY č.1

7B

GL110

GL74

RBk1

RBk1

RBk1

1.12

1.10

1.7

1.8

1.12

1.9

GL66

GL66

65

215

214

902

LESOPARK BÓR

Dolná Štubňa

KRIŽOVATKA ŠTUREC

SKUEV 0147

ALT. R3 (EFT)

OP S OBMEDZENÍM STAVIEB VN A VVN

OP VODOROVNEJ ROVINY 566,2 M N.M.B.P.V.

OP vzdušného priestoru 1:50

GL64

ZOZNAM RIEŠENÝCH LOKALÍT

- (1.7) Lokalita na Ul. školská
- (1.8) Lokalita Dolná Štubňa - pri MŠ
- (1.9) Lokalita z južnej strany Ul. dlžiny
- (1.10) Lokalita medzi Ul. Kuzmányho a cestou I/65
- (1.12) Lokality bez zmeny funkcie (plochy zelene) - doplnenie regulatívov

SPRACOVANÉ NA PODKLADE ÚPN-M TURČIANSKE TEPLICE

SPRACOVATEĽ	Ing.arch. Eleonóra Hejzlarová, autorizovaný architekt SKA, 1629 AA		
OBSTARÁVATEĽ	**Mesto Turčianske Teplice** v zastúpení:Ing.arch. Eva Zaťková, OSO na obstarávanie ÚPP a ÚPD		
VÝKRES OCHRANY PRÍRODY A TVORBY KRAJINY, PRVKY ÚZEMNÉHO SYSTÉMU EKOLOGICKEJ STABILITY		Číslo výkresu **7**	Číslo paré
HL.RIEŠITEĽ **Grafická spolupráca**	**Ing.arch. Eleonóra Hejzlarová** Dávid Sebastián Hejzlar	Dátum 03/2020	Mierka **1 : 10 000**

ÚZEMNÝ PLÁN MESTA TURČIANSKE TEPLICE

ZMENY A DOPLNKY č.1

LEGENDA

STAV NÁVRH

HRANICA KATASTRA OBCE

HRANICA ZASTAVANÉHO ÚZEMIA MESTA

HRANICA OCHRANNÝCH PÁSIEM VŠETKÝCH DRUHOV

ZASTAVANÉ ÚZEMIE

ZASTAVANÉ PLOCHY - VÝHĽAD

POĽNOHOSPODÁRSKY DVOR, FARMA

CINTORÍN

VEREJNÁ ZELEŇ

VEREJNÁ ZELEŇ VÝHĽAD

ZÁHRADY

ZO — ZÁHRADKOVÉ OSADY

NAVRHOVANÁ SPRIEVODNÁ ZELEŇ OKOLO KOMUNIKÁCII

LESOPARKY

NP V. FATRA — NÁRODNÝ PARK VEĽKÁ FATRA - 3° OCHRANY

OCHRANNÉ PÁSMO NP VEĽKÁ FATRA - 2°OCHRANY

OP I. STUPŇA VODÁRENSKÉHO ZDROJA

OP II. STUPŇA VODÁRENSKÉHO ZDROJA

OP I. STUPŇA PRÍRODNÝCH LIEČIVÝCH ZDROJOV

OP II.STUPŇA PRÍRODNÝCH LIEČIVÝCH ZDROJOV A PRÍRODNÝCH MINERÁLNYCH ZDROJOV

~~SUBPÁSMO OP II. STUPŇA PRÍR. LIEČ. ZDR.~~

~~OP III. STUPŇA PRÍR. LIEČ. ZDR.~~

ČOV TURČIANSKE TEPLICE

BIOKORIDOR NADREGIONÁLNEHO VÝZNAMU

RBk6 — BIOKORIDOR REGIONÁLNEHO VÝZNAMU

BIOKORIDOR MIESTNEHO VÝZNAMU

64 — GENOFONDOVÉ LOKALITY

NATURA - SKUEV

CHRÁNENÉ VTÁČIE ÚZEMIA

RBk1 — BIOKORIDOR REGIONÁLNEHO VÝZNAMU (RÚSES T. TEPLICE)

OP I.STUPŇA PRÍRODNÝCH LIEČIVÝCH ZDROJOV A PRÍRODNÝCH MINERÁLNYCH ZDROJOV

1.3 — ČÍSLO LOKALITY RIEŠENEJ V RÁMCI ZaD č.1

1.4 — LOKALITA BEZ ZMENY FUNKCIE

1.12 — LOKALITA BEZ ZMENY FUNKCIE (PLOCHY ZELENE), - DOPLNENIE REGULATÍVOV

JAVY NA ZRUŠENIE, NEPLATNÉ ÚDAJE

HRANICA OCHRANNÝCH PÁSIEM R3 - VÝHĽAD

CESTY ZBERNÉ B1,B2 - VÝHĽAD

RÝCHLOSTNÁ CESTA R3 - ZÁMER

HLAVNÉ PEŠIE TRASY A PLOCHY

CYKLOTRASY

ŽELEZNIČNÁ TRAŤ A PLOCHY ŽELEZNICE

OCHRANNÉ PÁSMA LETISKA

ÚZEMIE SO STREDNÝM RADÓNOVÝM RIZIKOM

ÚZEMIE S NÍZKYM RADÓNOVÝM RIZIKOM

ZNEČISTENIE OVZDUŠIA - SO2 (MICROGRAM/M3/ROK)

75 / 50 — ZNEČISTENIE OVZDUŠIA POLIETAVÝM PRACHOM (MICROGRAM/M3/ROK)

PRAVDEPODOBNOSŤ VÝSKYTU KONTAMINÁCIE PÔD NIEKTORÝM ZO STOPOVÝCH PRVKOV

SPRACOVANÉ NA PODKLADE ÚPN-M TURČIANSKE TEPLICE

SPRACOVATEĽ	Ing.arch. Eleonóra Hejzlarová, autorizovaný architekt SKA, 1629 AA		
OBSTARÁVATEĽ	**Mesto Turčianske Teplice** v zastúpení:Ing.arch. Eva Zaťková, OSO na obstarávanie ÚPP a ÚPD		
VÝKRES OCHRANY PRÍRODY A TVORBY KRAJINY, PRVKY ÚZEMNÉHO SYSTÉMU EKOLOGICKEJ STABILITY		Číslo výkresu **7**	Číslo paré
HL.RIEŠITEĽ **Grafická spolupráca**	**Ing.arch. Eleonóra Hejzlarová** Dávid Sebastián Hejzlar	Dátum 03/2020	Mierka **1 : 10 000**