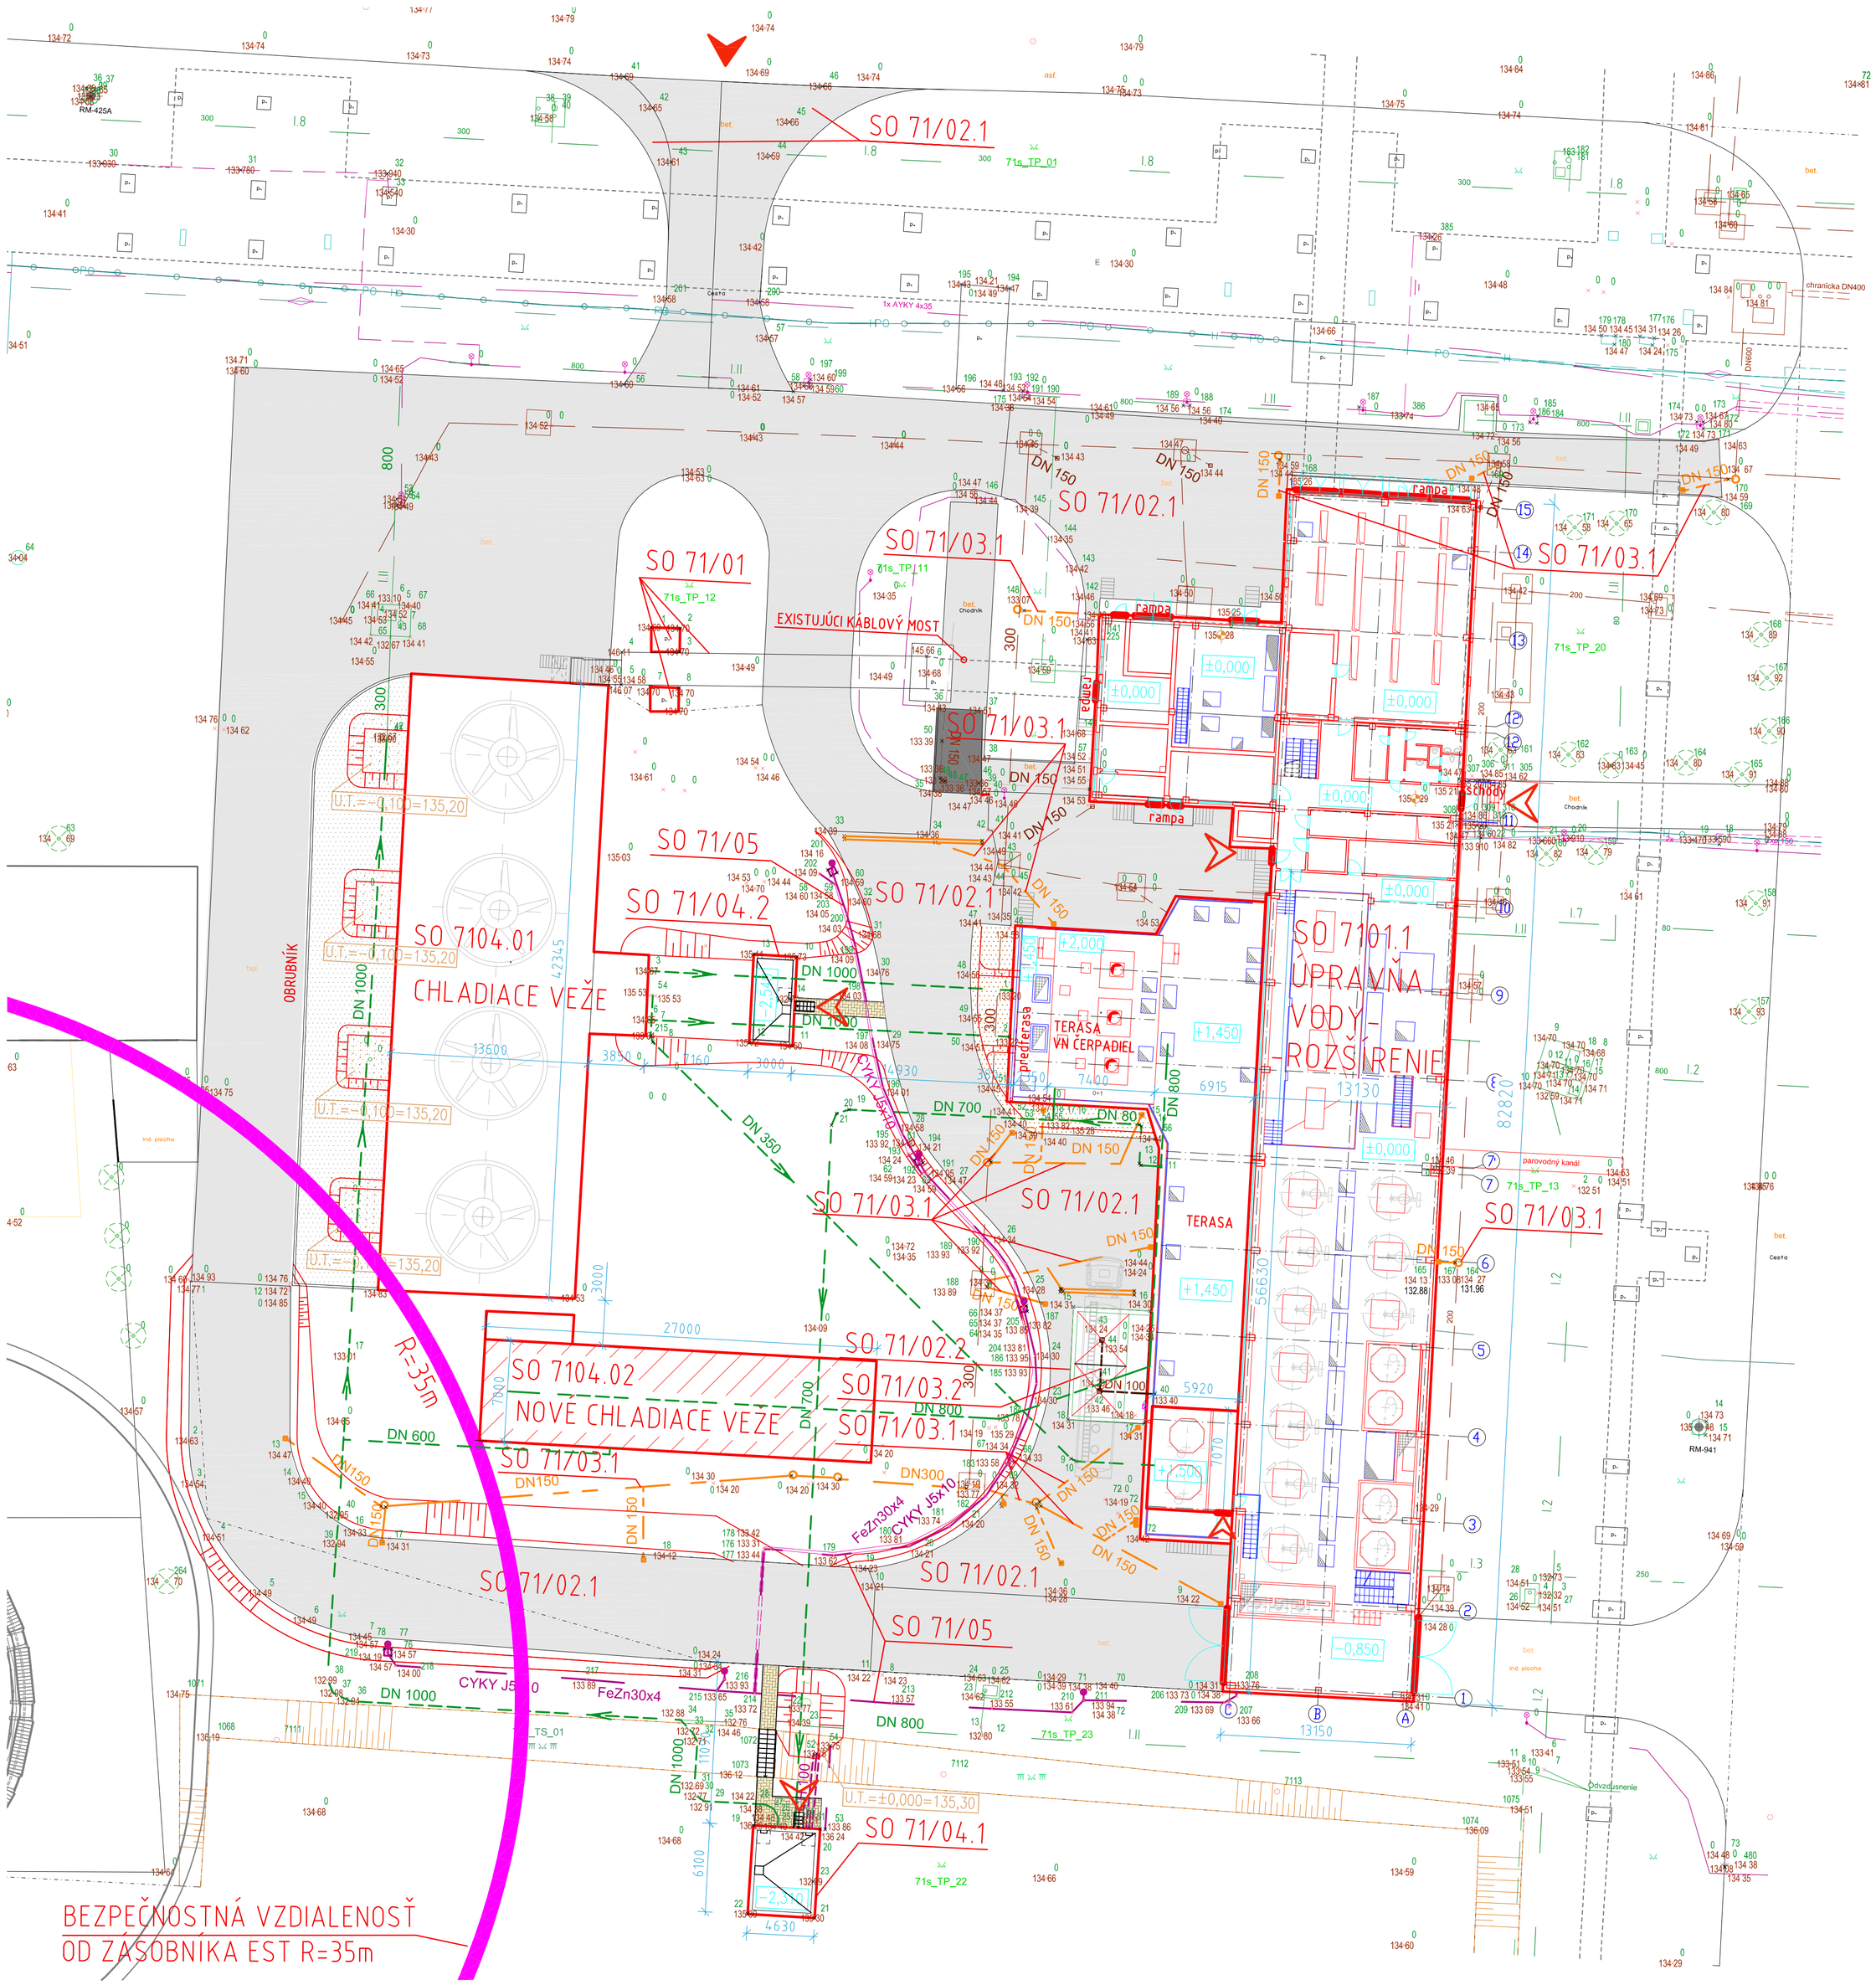

LEGENDA:

- STAVEBNÝ OBJEKT
- NOVÉ SPEVNENÉ PLOCHY
- NOVÉ CHODNÍKY ZO ZÁMKOVEJ DLAŽBY
- NOVÝ BETÓNOVÝ STROP TECHNOLOGICKÉHO KANÁLU
- PLOCHY VYSYPANÉ ŠTRKODRVOU
- EXISTUJÚCE SPEVNENÉ PLOCHY

EXISTUJÚCE INŽINIERSKE SIETE:

- DAŽĎOVÁ KANALIZÁCIA
- CHEMICKÁ KANALIZÁCIA
- VODA CHLADIACA CIRKULAČNÁ
- VODA CHLADIACA CIRKULAČNÁ VRATNÁ
- VODA PREVÁDZKOVÁ (DUNAJSKÁ)
- VODA PITNÁ
- VODA POŽIARNA
- ELEKTRICKÉ VEDENIE NN
- OVLÁDACÍ KÁBEL A ZABEZPEČOVANIE
- UZEMNENIE

NOVÉ INŽINIERSKE SIETE:

- DAŽĎOVÁ KANALIZÁCIA GRAVITAČNÁ
- CHEMICKÁ KANALIZÁCIA
- POTRUBIE ODPADOVÝCH VÔD NA MCHBČOV
- TECHNOLOGICKÉ POTRUBIE
- AREÁLOVÉ OSVETLENIE
- HLAVNÝ VSTUP DO AREÁLU CCS
- VSTUPY DO JEDNOTLIVÝCH STAVEBNÝCH OBJEKTOV

ZOZNAM STAVEBNÝCH OBJEKTOV:

SO 7101.1 – ÚPRAVŇA VODY CCS – ROZŠÍRENIE
SO 7104.1 – CHLADIACE VEŽE – ÚPRAVA
SO 71/01 – PÄTKY MOSTOV A MOSTY
SO 71/02.1 – SPEVNENÉ PLOCHY
SO 71/02.2 – STÁČACIA RAMPA
SO 71/03.1 – DAŽĎOVÁ KANALIZÁCIA
SO 71/03.2 – CHEMICKÁ KANALIZÁCIA
SO 71/04.1 – ARMATÚRNA ŠACHTA PRE LDPE4
SO 71/04.2 – ARMATÚRNA ŠACHTA SANIA ČERPADIEL
SO 71/04.3 – POTRUBNÉ ROZVODY CHLADIACEJ VODY
SO 71/05 – AREÁLOVÉ OSVETLENIE
SO 71/06 – SADOVÉ ÚPRAVY

ZOZNAM PREVÁDZKOVÝCH SÚBOROV:

PS 403 – INTENZIFIKÁCIA CCS
PJ 403.01 – STROJNÉ ZARIADENIE
PJ 403.011 – CHLADIACE VEŽE
PJ 403.012 – ČERPACIA STANICA
PJ 403.013 – ÚPRAVA VODY
PJ 403.2 – TECHNOLOGICKÉ OCEĽOVÉ KONŠTRUKCIE
PJ 403.31 – PREVÁDZKOVÝ ROZVOD SILNOPRÚDU
PJ 403.32 – VN ROZVODŇA, NAPÁJACIE ROZVODY VN A TRANSFORMÁTORY
PJ 403.33 – ELEKTROINŠTALÁCIA
PJ 403.4 – PREVÁDZKOVÉ POTRUBIE
PJ 403.51 – SRTP – MaR
PJ 403.6 – EPS

SCHÉMA AREÁLU SLOVNAFT
M 1:25 000

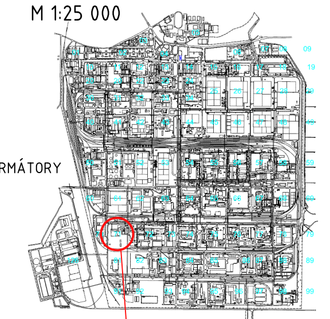

POZNÁMKA:
AS BUILT DOKUMENTÁCIA JE SPRACOVANÁ NA ZÁKLADE PODKLADOV OD SPOL.FANS, a.s:

±0,000=135,30 m n.m.
VÝŠKOVÝ SYSTÉM JADRAN
SÚRADNICOVÝ SYSTÉM MIESTNY

M 1:250 (0, 2,5m, 5m, 12,5m)

Revízia Revision	Orient. pole See – field	Názov zmeny Modification Name	Vykonal Performed By	Schválil Approved By	Dátum Date
–	–	–	–	–	–
–	–	–	–	–	–

Názov zákazky Order Name	INTENZIFIKÁCIA CCS	Investor: Investor:	Autorizácia Authorization
Číslo stavby Number of building	SP1826	Číslo bloku Block number	71
Miesto stavby Building Locality	SLOVNAFT, a.s., Vlčie hrdlo 1, Bratislava, Slovenská republika		
Investor Investor	SLOVNAFT, a.s., Vlčie hrdlo 1, Bratislava, Slovenská republika		
Dodávateľ stavby Supplier:	SAM	Subdodávatelia projektovej časti: Subsupplier:	SIEMENS

Vyhotovil / Made By	Schválil / Approved By	Vedúci projektu / Design Leader	Projektmanažér/Project Manager	Koordinačná schválenie / Coordinative Approval
ING.VRBENSKÝ	ING.VRBENSKÝ	ING.STANKOVIANSKY	ING.VRBENSKÝ	ING.VRBENSKÝ
Podpis Signature	Podpis Signature	Podpis Signature	Podpis Signature	Podpis Signature

Stupeň dokumentácie Documentation stage	PROJEKT PRE STAVEBNÉ POVOLENIE	Zákaznícke číslo Order Number	–
Názov SO, PS SO, PS Name		Zobrazenie / Projection	Formát Sheet Size A1
Názov výkresu Drawing Name	KOORDINAČNÝ SITUAČNÝ VÝKRES	List číslo Sheet No. 1/1	Počet A4 A4 Number 8
Východiskový dokument Source document:		Mierka / Scale 1:250	Dátum / Date 05/2021
Súbor File	71CC5-AB-D.dwg	Archívne č. Archive No. 71CC5-AB-D	Poradové číslo Ordinal Number D
			Revízia Revision –

Táto technická dokumentácia tvorí predmet obchodného tajomstva Energoprojektu, spol. s r.o. Bez jeho súhlasu nesmie byť kopírovaná, rozmnožená ani postúpená tretej osobe.
This technical documentation is a subject of of trade secret of the Energoprojekt Ltd. It may be neither copied, multiplied nor submitted to the third persons