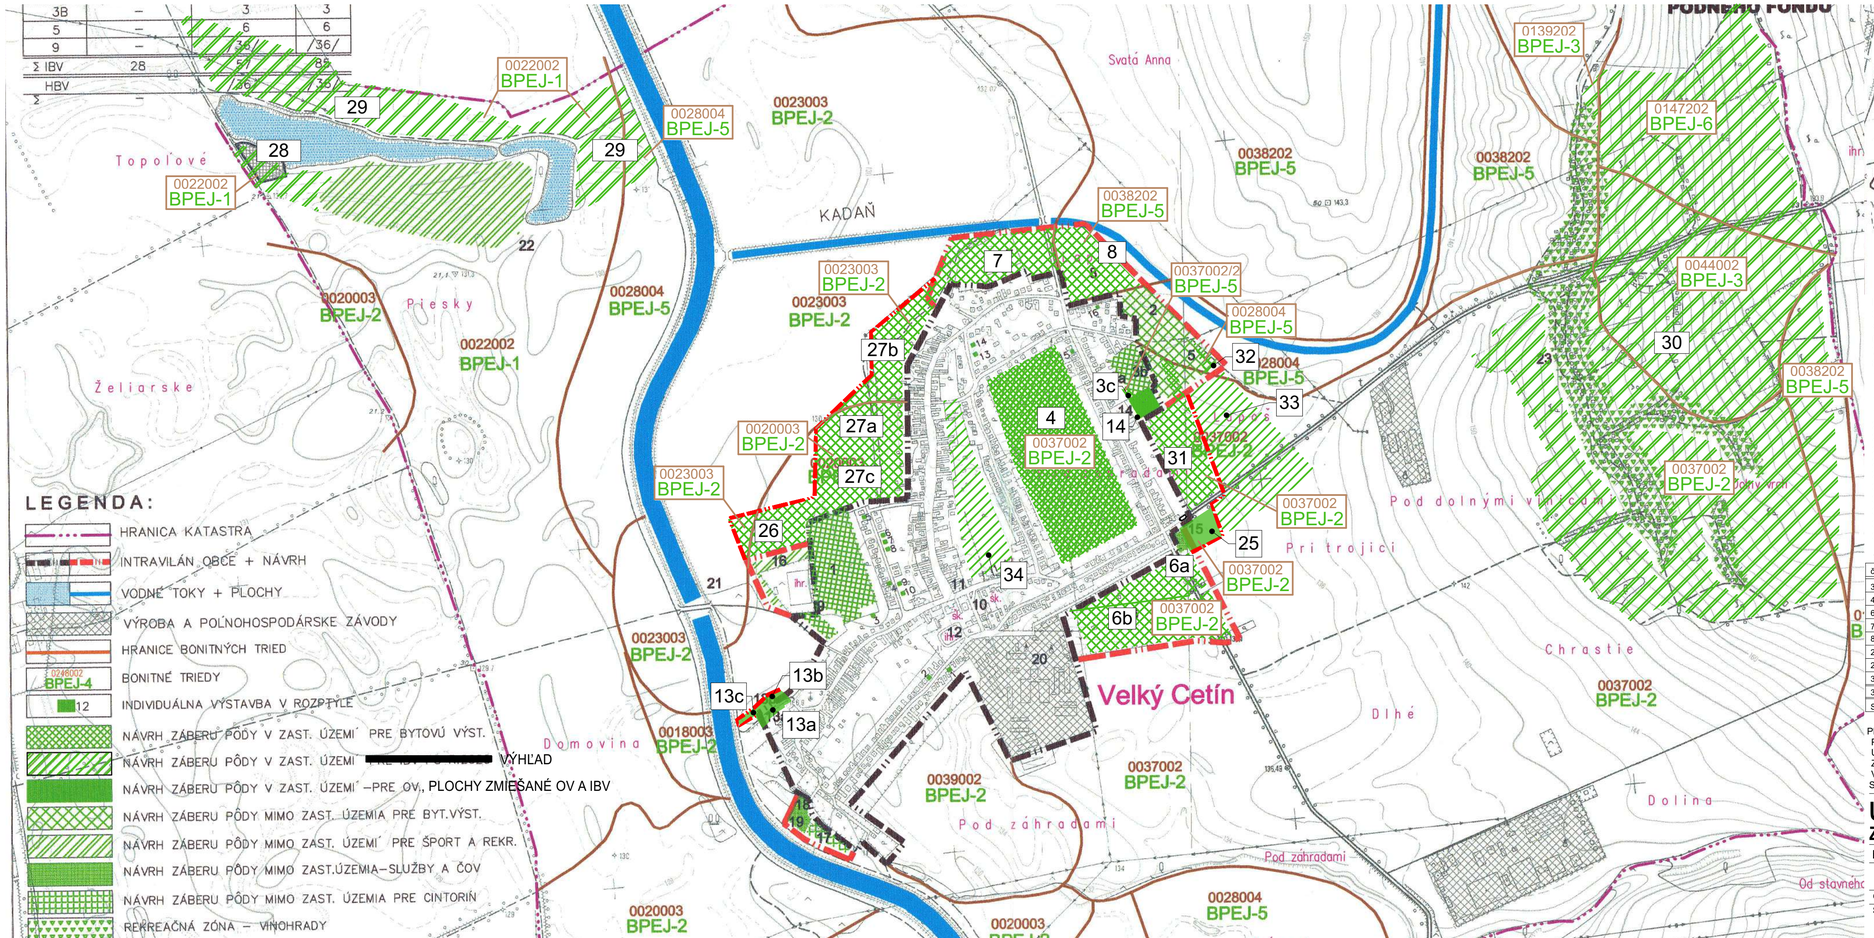

LEGENDA NOVÉHO FUNKČNÉHO VYUŽITIA ÚZEMIA:

1 IBV 33 RD – 1.ETAPA
2 IBV 16 RD – 2.ETAPA
3a,b IBV 15 RD
~~4 IBV REZERVA PRE ROKY 2020~~
5 IBV 6 RD
~~6 IBV REZERVA PRE ROKY 2021~~
~~7 IBV REZERVA PRE ROKY 2020~~
~~8 IBV REZERVA PRE ROKY 2020~~
9 HBV 2X18 RD
10 OBEČNÝ PARK+DETSKE IHRISKO
11 SLUŽBY A OBCHODY
12 VIACÚČELOVÉ IHRISKO PRE DETI
~~13a,b CHARITATÍVNE ZAR. PRE CIRKEVNÉ~~
~~14 DOM SOCIÁLNYCH SLUŽIEB~~
15 SLUŽBY/PENZIÓN
16 ROZŠÍRENIE ŠPORTOVÉHO AREÁLU
17 ROZŠÍRENIE CINTORÍNA
18 SKLÁDKA BIOODPADU-KOMPOSTOVANIE
19 ČOV
20 PRIEM.ZÓNA+POĽNOHOSPODÁRSKA VÝROBA
21 NOVÝ MOST CEZ RIEKU NITRA
22 REKREAČNÝ AREÁL "ŠTRKOVSKÁ"
23 REKREAČNÁ ZÓNA "VINOHRADY"
24 PIETNE MIESTO – ŽIDOVSKÝ CINTORÍN

LEGENDA NOVÉHO FUNKČNÉHO VYUŽITIA - ZMENY A DOPLNKY č.1/2019:
3c - IBV - NÁVRH
4 - IBV - NÁVRH
6 - IBV - NÁVRH
7a, 7b - IBV - NÁVRH
8 - IBV - NÁVRH
13a - PLOCHY ZMIEŠANÉ - OBČIANSKA VYBAVENOSŤ A IBV - NÁVRH
13b - PLOCHY ZMIEŠANÉ - OBČIANSKA VYBAVENOSŤ A IBV - NÁVRH
13c - PLOCHY ZMIEŠANÉ - OBČIANSKA VYBAVENOSŤ A IBV - NÁVRH
14 - PLOCHY OBČIANSKEJ VYBAVENOSTI
25 - OBČIANSKA VYBAVENOSŤ-NÁVRH
26 - ŠPORT A REKREÁCIA - NÁVRH
27 - ŠPORT A REKREÁCIA - NÁVRH
28 - ŠPORT A REKREÁCIA - NÁVRH
29 - ŠPORT A REKREÁCIA - NÁVRH
30 - ŠPORT A REKREÁCIA - NÁVRH
31 - IBV - NÁVRH
32 - IBV - NÁVRH
33 - IBV - VÝHĽAD
34 - IBV - VÝHĽAD

TABUĽKA NOVONAVRHOVANÝCH BYTOV IBV - ZaD č.1/2019

č. LOK.	V Z.Ú.	MIMO Z.Ú.	SPOLU
3c	3	-	3
4	80	-	80
6	-	70	70
7	-	35	35
8	-	30	30
27a	-	74	74
27b	-	35	35
31	-	35	35
32	3	-	3
SPOLU	86	279	365

PRE LOKALITY 13a A 13b BOL UDELENÝ SÚHLAS K MOŽNÉMU BUDÚCEMU POUŽITIU POĽNOHOSPODÁRSKEJ PÔDY NA NEPOĽNOHOSPODÁRSKE ÚČELY KRAJSKÝM POZEMKOVÝM ÚRADOM V NITRE č. 2009/00366 DŇA 19.11.2009. V ZMENÁCH A DOPLNKOCH č.1/2019 DOCHÁDZA K ZMENE ÚČELU VYUŽITIA Z OBČIANSKEJ VYBAVENOSTI NA PLOCHY ZMIEŠANÉ - OBČIANSKA VYBAVENOSŤ A IBV
SPRACOVANÉ NA PODKLADE - ÚZEMNÝ PLÁN OBCE VEĽKÝ CETÍN - AVA Ing. arch. JÁN VALEK r.2009

ÚZEMNÝ PLÁN OBCE VEĽKÝ CETÍN
Zmeny a doplnky č.1/2019

Nitriansky kraj — okres Nitra

VYHODNOTENIE PREDPOKLADANÉHO ZÁBERU PÔDNEHO FONDU

OBSTARÁVATEĽ: obec Veľký Cetín
SPRACOVATELIA: K2 ateliér s.r.o.
Ing. Arch. Rastislav Kočajda
Ing. Arch. Miroslava Kočajdová
Ing. Lucia Ďuračková

MIERKA 1:10000 | Č.V. 8
DÁTUM 07/2021

ÚZEMNÝ PLÁN OBCE VEĽKÝ CETÍN - Návrh