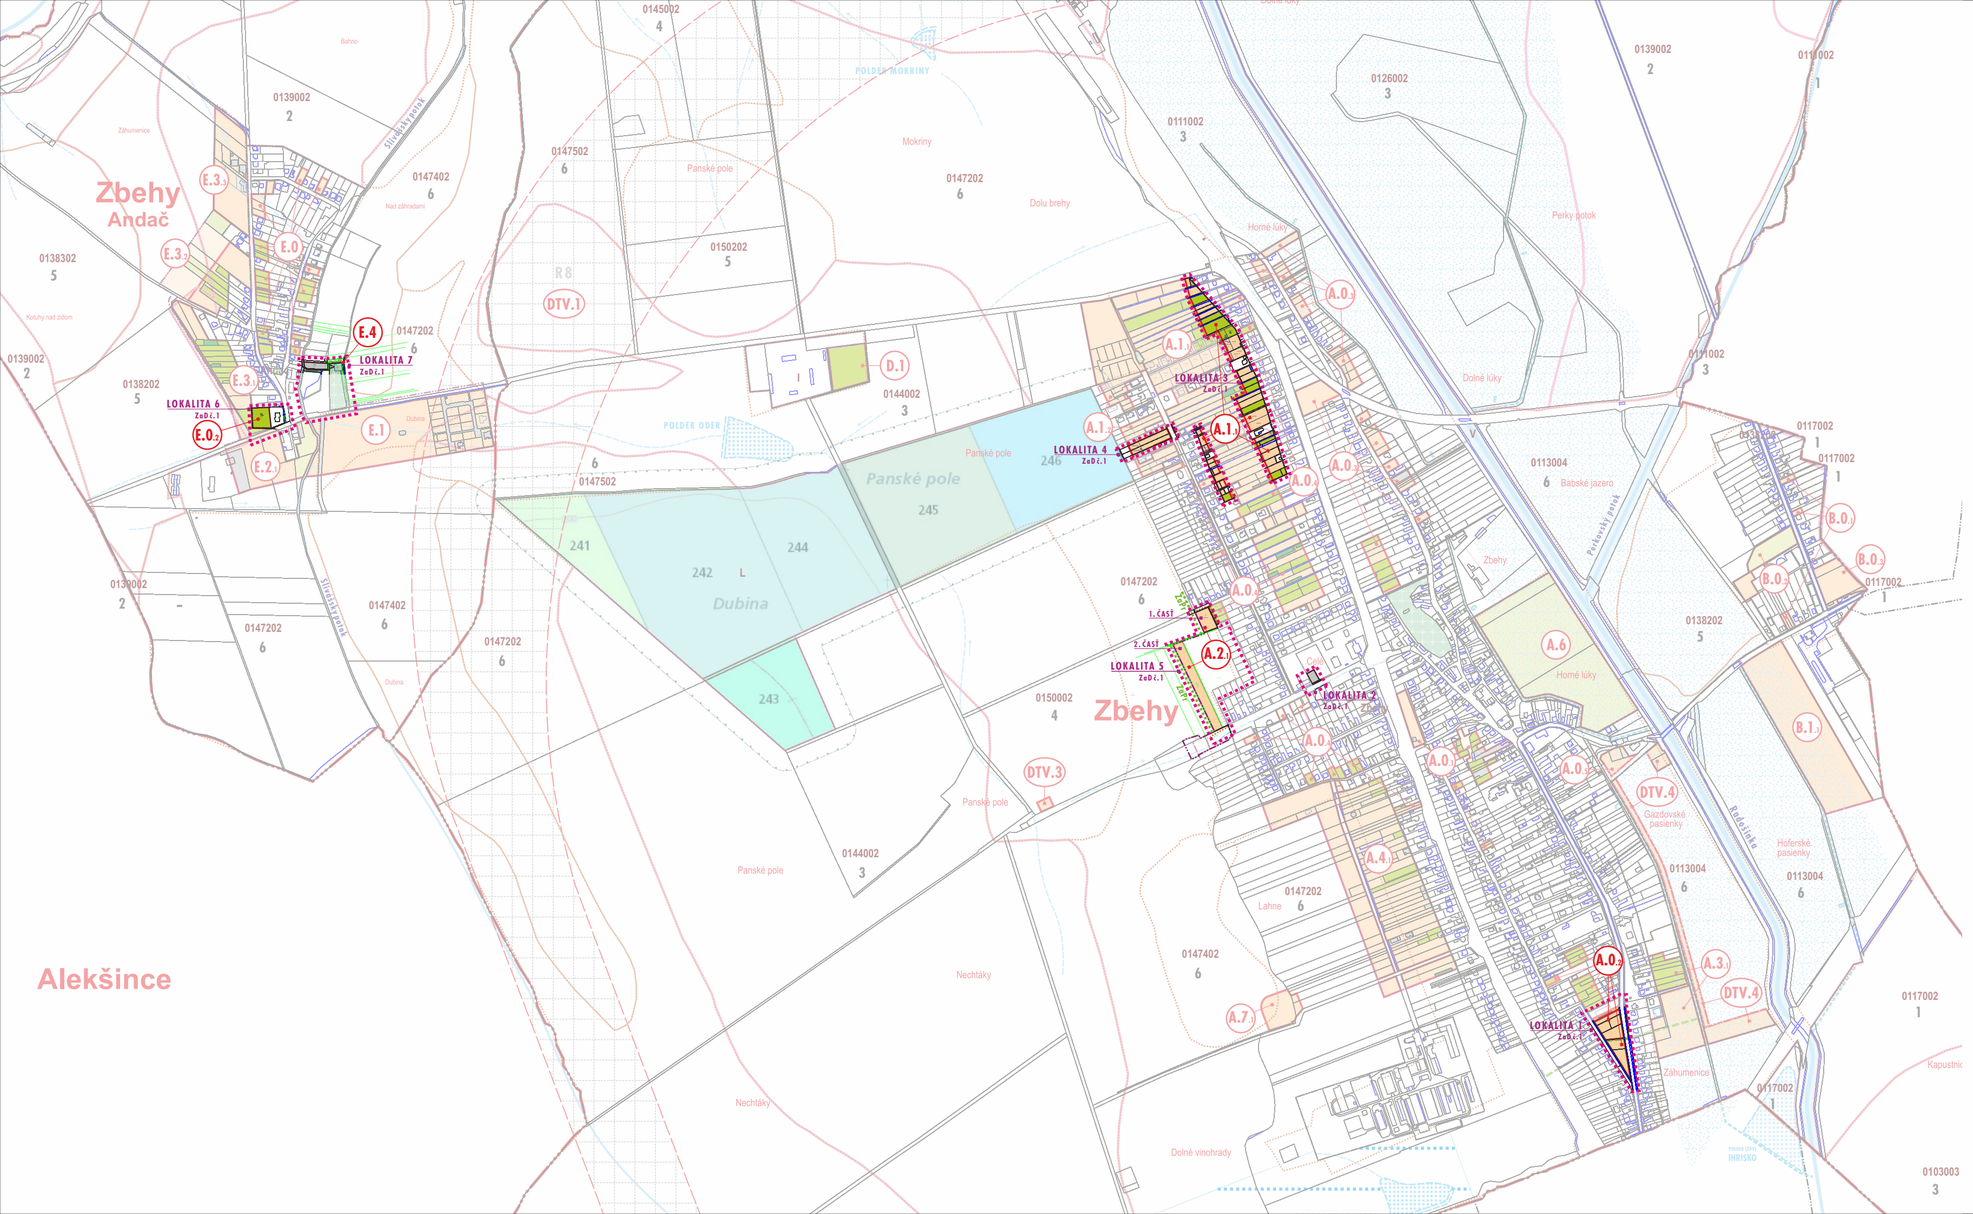

ÚZEMNÝ PLÁN OBCE

ZBEHY

ZMENY A DOPLNKY Č. 1

NÁVRH

VÝKRES PERSPEKTÍVNEHO POUŽITIA POĽNOHOSPODÁRSKEJ PÔDY NA NEPOĽNOHOSPODÁRSKE ÚČELY

ZÁVÄZNÝ VÝKRES

GRAFICKÝ PODKLAD

ÚZEMNÝ PLÁN OBCE ZBEHY — DÁTUM SCHVÁLENIA ÚPN: 9.9.2020 / UZNESENIA Č. 48/2020 A Č. 49/2020

6. VÝKRES PERSPEKTÍVNEHO POUŽITIA POĽNOHOSPODÁRSKEJ PÔDY NA NEPOĽNOHOSPODÁRSKE ÚČELY / VÝREZ

POLOHOPIS - PARCELY REGISTRA C / E (2017)
- AKTUALIZÁCIA 2022

HRANICE KATASTRÁLNYCH ÚZEMÍ OBCÍ

HRANICA ZASTAVANÉHO ÚZEMIA OBCE K 1.1.1990
NÁVRH NA ROZŠÍRENIE HRANICE ZASTAVANÉHO ÚZEMIA OBCE

BONITOVANÉ PÔDNO-EKOLOGICKÉ JEDNOTKY - BPEJ
- HRANICE BPEJ

- SEDEMMIESTNE KÓDY BPEJ
- SKUPINY BPEJ (SKUPINY KVALITY POĽNOHOSPODÁRSKEJ PÔDY) — 0139002 2

NAJKVALITNEJŠIA POĽNOHOSPODÁRSKA PÔDA V K.Ú PODĽA KÓDU BPEJ - CHRÁNENÉ BPEJ:

K.Ú. ANDAČ (KÓD KÚ 800180), KÓD BPEJ: 0106002, 0119002, 0138202, 0139002, 0139202, 0144002, 0145002
K.Ú. ZBEHY (KÓD KÚ 872831), KÓD BPEJ: 0102002, 0106002, 0117002, 0119002, 0126002, 0139002, 0144002

ÚZEMNÝ PLÁN OBCE ZBEHY - ZMENY A DOPLNKY Č. 1
HRANICA RIEŠENÉHO ÚZEMIA - LOKALITY 1-7

PLOCHY ZÁBERU POĽNOHOSPODÁRSKEJ PÔDY
- NÁVRH

OZNAČENIE, FUNKČNÉ VYUŽITIE A CELKOVÉ VÝMERY LOKALÍT ZÁBERU POĽNOHOSPODÁRSKEJ PÔDY:

A.0.2	BÝVANIE A OBČIANSKA VYBAVENOSŤ	1,24 ha	A.0.2
A.1.1	BÝVANIE	~~8,29 ha~~ *10,63 ha	A.1.1
A.2.1	BÝVANIE	0,75 ha	A.2.1
E.0.2	BÝVANIE	0,22 ha	E.0.2
E.4	OBČIANSKA VYBAVENOSŤ	0,12 ha	E.4

POZNÁMKY:
BÝVANIE - NOVÝ TEXT = NÁVRH NA DOPLNENIE / ~~8,29 ha~~ - PÔVODNÝ TEXT = NÁVRH NA ZRUŠENIE / *10,63 ha (ROZŠÍRENIE + 2,34 ha)

ARCH.EKO BB

NÁZOV DOKUMENTÁCIE
ÚZEMNÝ PLÁN OBCE ZBEHY-ZMENY A DOPLNKY Č.1

NÁZOV VÝKRESU
VÝKRES PERSPEKTÍVNEHO POUŽITIA PP NA NEPOĽNOHOSPODÁRSKE ÚČELY

OBSTARÁVATEĽ
OBEC ZBEHY
ZHOTOVITEĽ
ARCH.EKO BB, s.r.o.

ING.ARCH. EVA FARAGÓOVÁ
KONATEĽ S.R.O.

ING.ARCH. MICHAL DOVIČOVIČ
KONATEĽ S.R.O.

KOORDINÁCIA A KONCEPCIA ZMIEN A DOPLNKOV Č.1
ING.ARCH. MICHAL DOVIČOVIČ

ČÍSLO VÝKRESU
6

ČÍSLO ZÁKAZKY
09 - U / 22

MIERKA
1 : 10 000

APRÍL
2022

ARCH.EKO BB, s.r.o.
KUZMÁNYHO 2, 974 01 BANSKÁ BYSTRICA
TEL.: +421 905 521 210
e-mail: arch.eko@archeko.sk