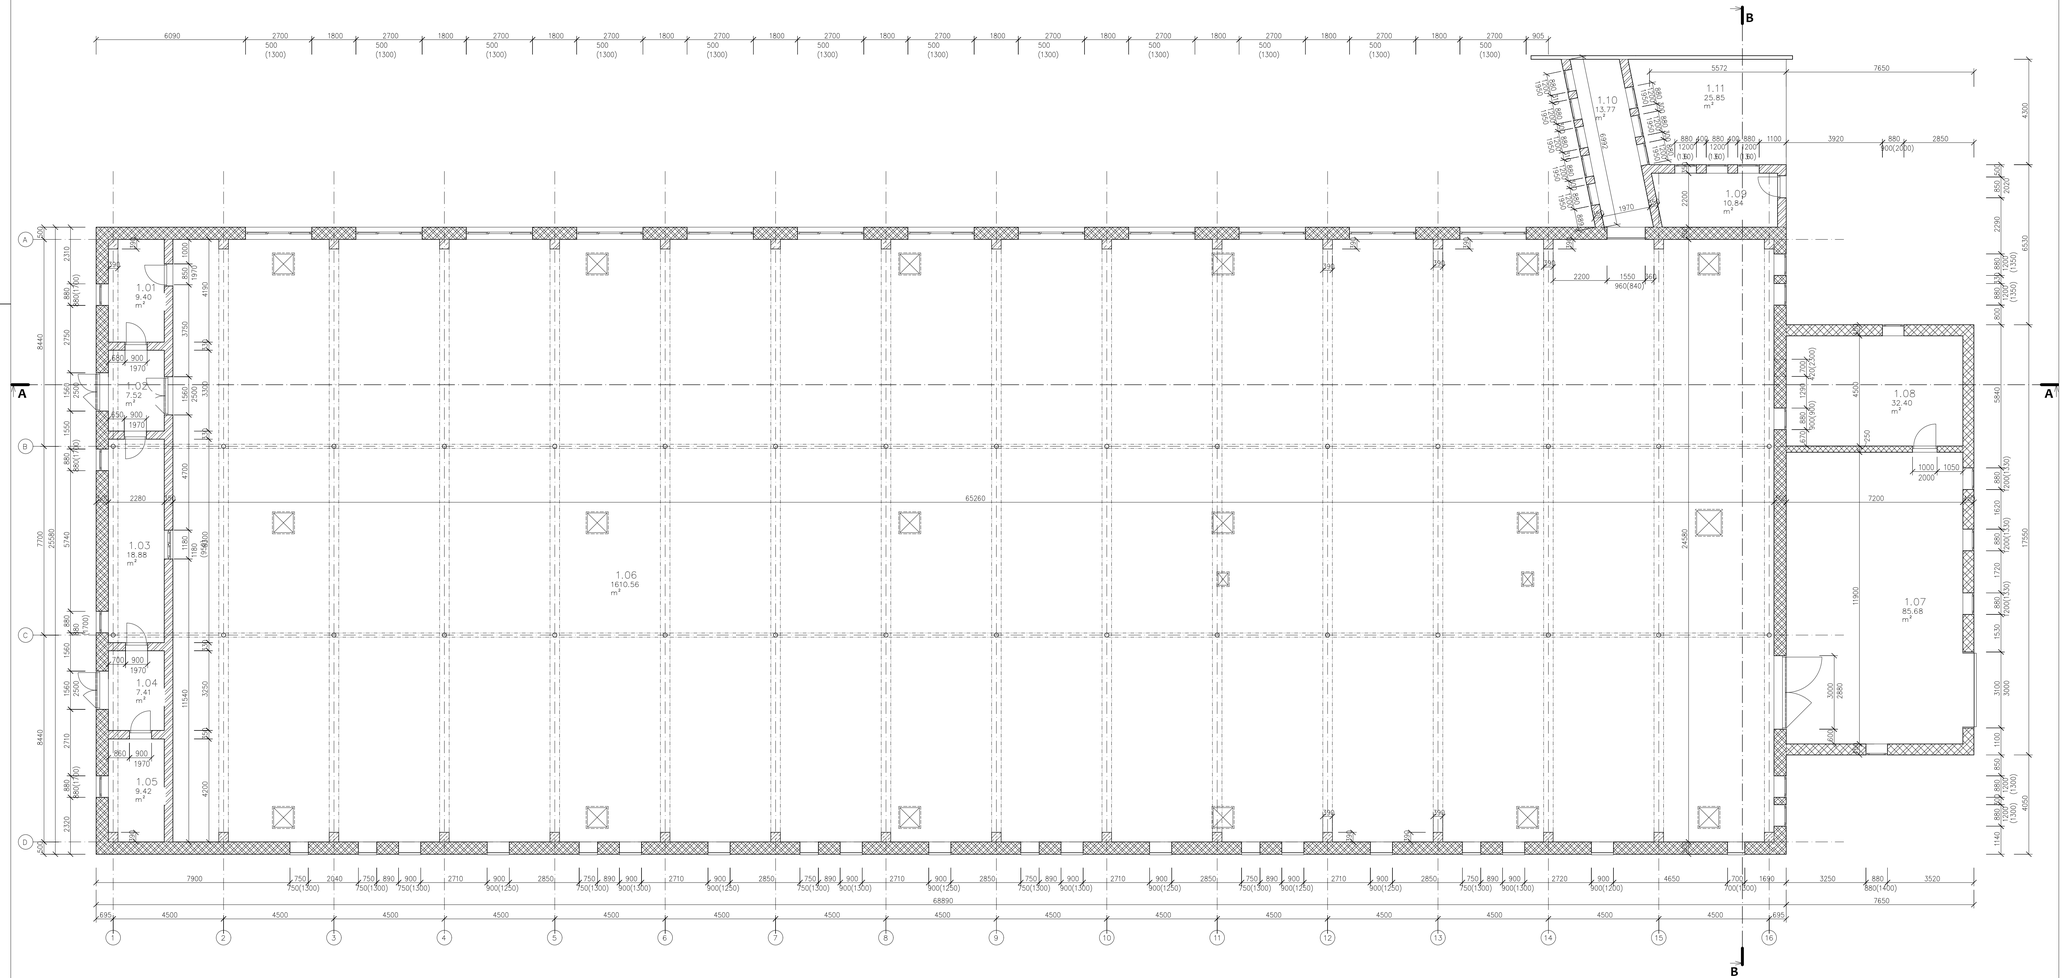

LEGENDA MIESTNOSTÍ

Č.M.	NÁZOV	PLOCHA m2	PODLAHA	STENY	STROP
1.01	UMYVÁRKA	9.40 m²	KERAMICKÁ DLAŽBA	OMIETKA+MAĽBA	
1.02	VSTUPNÁ CHODBA	7.52 m²	BETÓNOVÁ PODLAHA	OMIETKA+MAĽBA	
1.03	RIADENIE TECHNOLÓGIE	18.88 m²	KERAMICKÁ DLAŽBA	OMIETKA+MAĽBA	
1.04	VSTUPNÁ CHODBA	7.41 m²	BETÓNOVÁ PODLAHA	OMIETKA+MAĽBA	
1.05	SKLAD	9.42 m²	BETÓNOVÁ PODLAHA	OMIETKA+MAĽBA	
1.06	CHOVNÝ PRIESTOR	1610.56 m²		OMIETKA+MAĽBA	
1.07	SKLAD ŠTIEPKY	85.68 m²	BETÓNOVÁ PODLAHA	OMIETKA+MAĽBA	TRAPÉZOVÝ PLECH
1.08	TECHNOLOGICKÁ MIESTNOSŤ SZDO	32.40 m²	BETÓNOVÁ PODLAHA	OMIETKA+MAĽBA	TRAPÉZOVÝ PLECH
1.09	ROZVODŇA	10.84 m²	BETÓNOVÁ PODLAHA	OMIETKA+MAĽBA	OMIETKA+MAĽBA
1.10	PREPOJOVACIA CHODBA	13.77 m²	BETÓNOVÁ PODLAHA	OMIETKA+MAĽBA	OMIETKA+MAĽBA
1.11	PRÍSTREŠOK	25.85 m²	BETÓNOVÁ PODLAHA	OMIETKA+MAĽBA	

LEGENDA MATERIÁLOV

- murovaná obvodová stena hr.500mm
- murovaná obvodová stena hr.450mm
- murovaná stena hr.350 resp. 330mm
- murovaná stena hr.250mm

LEGENDA ZNAČIEK

- kanalizačná šachta

SITUÁCIA

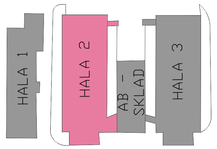

Ozn. / Mark	Zmena / Revision	Dátum zmeny / Date of Revision
0	Prvé vydanie / *First edition*	05.05.2022

Stavba: / *Building:* **Pasportizácia objektov firmy KOMES PLUS, s.r.o., Farma Ruskov**

Investor: / *Investor:* KOMES PLUS, s.r.o.

Generálny projektant: / *General designer:* REPREX, s.r.o. Senný trh 2, 040 01 Košice, Slovakia tel.: +421 55 6226719, email: reprex@reprex.sk, www.reprex.sk

Subdodávateľ: / *Subcontractor:*

Stupeň: / *Level:* **Dokumentácia skutočného vyhotovenia**

Hlavný inžinier projektu / *Project leader:* Ing. J. Petržala — Podpis / *Signature*

Autorizácia / *Authorization*

Výška: / *Altitude:* **±0,000 = xxx m n. m.**

Zodpovedný projektant / *Responsible engineer:* — Podpis / *Signature*

Mierka: / *Scale:* 1:100

Súradnicový systém: / *Coordinate system:* USS

Zhotovil / *Elaborated by:* Ing. P. Máček — Podpis / *Signature*

Formát: / *Size:* 10 x A4

Výškový systém: / *Altitude system:* JADRAN

Kontroloval / *Checked by:* — Podpis / *Signature*

Objekt: / *Bldg. part:* **SO 002 - Hala č.2**

Profesia: / *Profession:* SA - Stavebno-architektonické riešenie

Obsah: / *Drawing:* **Pôdorys 1NP**

Číslo súpravy / *Set No.*

Arch. č.: / *Arch. No.:* **... . 449 . 4 . D . 002 . SA . 001 .**

etapa / *phase* — číslo zákazky / *customer no.* — stupeň / *level* — časť / *part* — číslo SO / *bldg. part no.* — profesia / *profession* — číslo výkresu / *drawing no.* — zmena / *revision*

Projektová dokumentácia je duševným vlastníctvom jej autorov. Následkom jej kopírovania, či už jej ľubiť alebo celku, prijatie využitie riešenia treťmi osobami je povolené len so súhlasom jej autorov a spoločnosti REPREX, s.r.o.
Project documentation is the intellectual property of its authors. Any copying, whether partial or complete, or the use of the solution by third parties is allowed only with the consent of its authors and REPREX, s.r.o.