Rez A-A 1:100

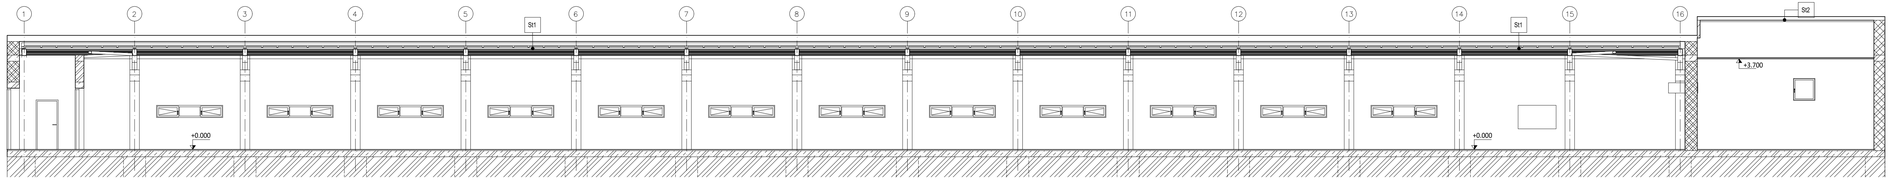

Rez B-B 1:100

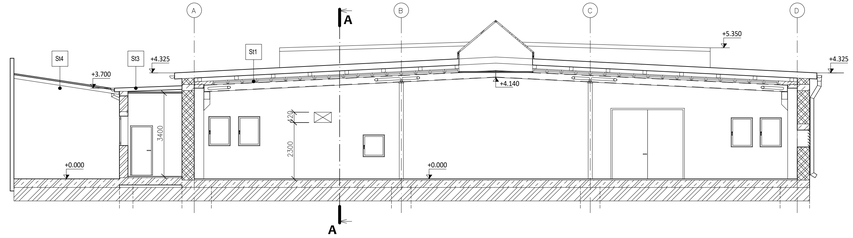

SKLADBY KONŠTRUKCIÍ

St1- strecha nad halou H2
- plechová krytina
- drevený dištančný profil
- nosná konštrukcia strechy- prefabrikované betónové panely

St2- strecha kotolne
- plechová krytina- trapézový plech
- nosná konštrukcia strechy- drevené väznice

St3- strecha rozvodne a prepoj.chodby
- plechová krytina
- nosná konštrukcia strechy-ŽB doska
- interiérová omietka+maľba

St4- strecha prístrešku
- plechová krytina-trapézový plech
- kontralaty
- nosná konštrukcia-drevené krokvy

LEGENDA MATERIÁLOV
- murovaná obvodová stena hr.500mm
- murovaná obvodová stena hr.450mm
- murovaná stena hr.350 resp. 330mm
- murovaná stena hr.250mm
- železobetón
- rastlý terén

SITUÁCIA

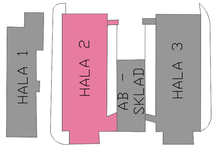

Ozn. / Mark	Zmena / Revision	Dátum zmeny / Date of Revision
0	Prvé vydanie / *First edition*	05.05.2022

Stavba: / *Building:* **Pasportizácia objektov firmy KOMES PLUS, s.r.o., Farma Ruskov**

Investor: / *Investor:* KOMES PLUS, s.r.o.

Generálny projektant: / *General designer:* REPREX, s.r.o.
Senný trh 2, 040 01 Košice, Slovakia
tel.: +421 55 6226719, email: reprex@reprex.sk, www.reprex.sk

Subdodávateľ: / *Subcontractor:*

Stupeň: / *Level:* **Dokumentácia skutočného vyhotovenia**		Hlavný inžinier projektu / *Project leader:* Ing. J. Petržala (Podpis / Signature)	Autorizácia / *Authorization*
Výška: / *Altitude:* **±0,000 = xxx m n. m.**		Zodpovedný projektant / *Responsible engineer:* (Podpis / Signature)	
Mierka: / *Scale:* 1:100	Súradnicový systém: / *Coordinate system:* USS	Zhotovil / *Elaborated by:* Ing. P. Máček (Podpis / Signature)	
Formát: / *Size:* 5 x A4	Výškový systém: / *Altitude system:* JADRAN	Kontroloval / *Checked by:* (Podpis / Signature)	

Objekt: / *Bldg. part:* **SO 002 - Hala č.2**

Profesia: / *Profession:* SA - Stavebno-architektonické riešenie

Obsah: / *Drawing:* **REZ A-A, B-B**

Číslo súpravy / *Set No.*

Arch. č.: / *Arch. No.:* **... . 449 . 4 . D . 002 . SA . 003 .**

etapa *phase* | číslo zákazky *customer no.* | stupeň *level* | časť *part* | číslo SO *bldg. part no.* | profesia *profession* | číslo výkresu *drawing no.* | zmena *revision*

Projektová dokumentácia je autorským vlastníctvom jej autorov. Akékoľvek jej kopírovanie, či už celá alebo sčasti, prípadne využitie riešenia treťmi osobami je povolené len so súhlasom jej autorov a spoločnosti REPREX, s.r.o.
Project documentation is the intellectual property of its authors. Any copying, whether partial or complete, or the use of the solution by third parties is allowed only with the consent of its authors and REPREX, s.r.o.