


ZÁPADNÝ POHĽAD 1:100

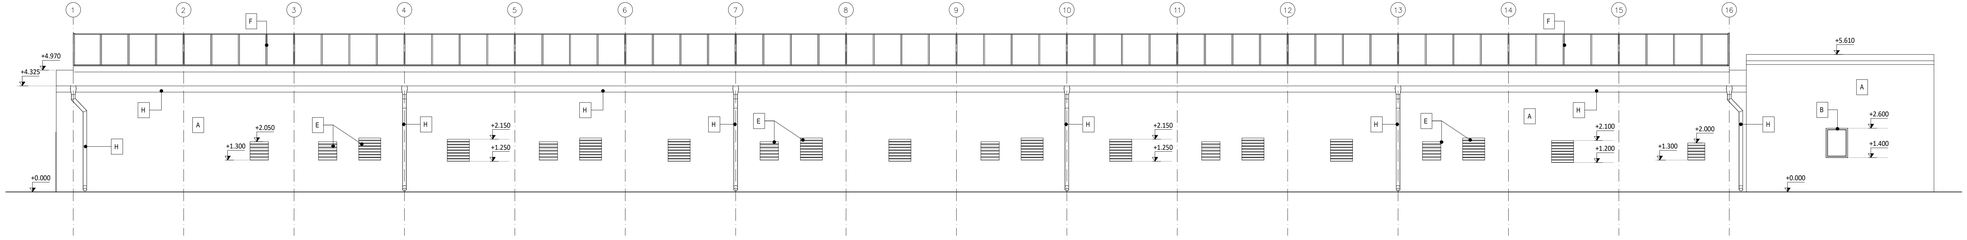


VÝCHODNÝ POHĽAD 1:100

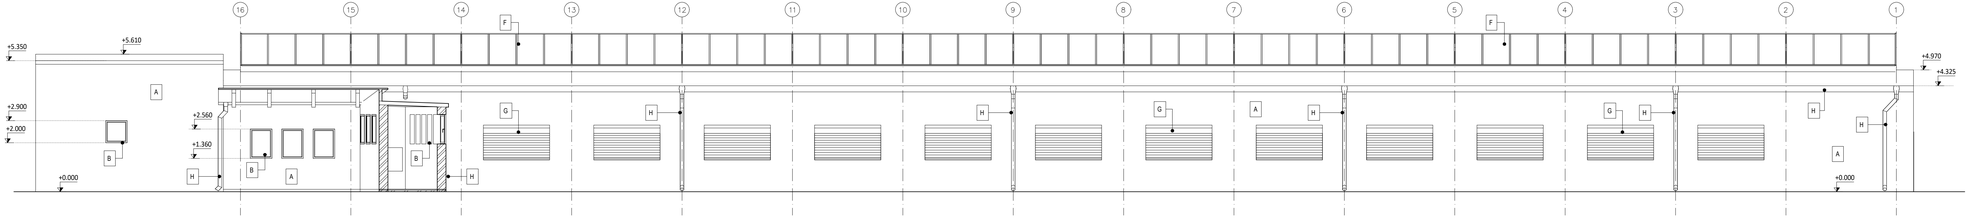

SEVERNÝ POHĽAD 1:100

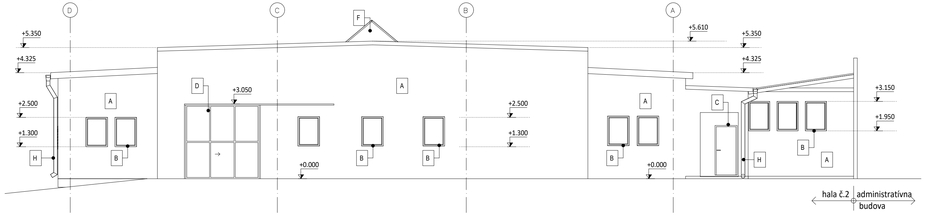


JUŽNÝ POHĽAD 1:100

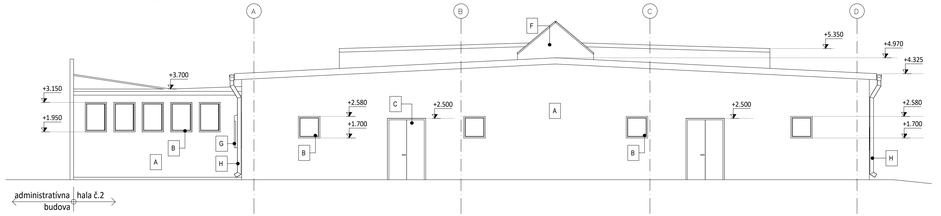

LEGENDA

- **A** exteriérová omietka- biela farba
- **B** výplne otvorov- okná
- **C** výplne otvorov- plechové dvere
- **D** výplne otvorov- posuvné plechové vráta
- **E** vetracie žalúzie
- **F** strešný svetlík
- **G** zariadenie na chladenie a zvlhčovanie vzduchu
- **H** dažďový zvod

SITUÁCIA

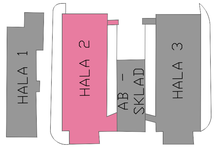

Ozn. / Mark	Zmena / Revision	Dátum zmeny / Date of Revision
0	Prvé vydanie / *First edition*	05.05.2022

Stavba: / *Building:* **Pasportizácia objektov firmy KOMES PLUS, s.r.o., Farma Ruskov**

Investor: / *Investor:* KOMES PLUS, s.r.o.

Generálny projektant: / *General designer:* REPREX, s.r.o.
Senný trh 2, 040 01 Košice, Slovakia
tel.: +421 55 6226719, email: reprex@reprex.sk, www.reprex.sk

Subdodávatelia: / *Subcontractor:*

Stupeň: / *Level:* **Dokumentácia skutočného vyhotovenia**

Hlavný inžinier projektu / *Project leader:* Ing. J. Petržala — Podpis / *Signature*

Autorizácia / *Authorization*

Výška: / *Altitude:* **±0,000 = xxx m n. m.**

Zodpovedný projektant / *Responsible engineer:* — Podpis / *Signature*

Mierka: / *Scale:* 1:100

Súradnicový systém: / *Coordinate system:* USS

Zhotovil / *Elaborated by:* Ing. P. Máček — Podpis / *Signature*

Formát: / *Size:* 10 x A4

Výškový systém: / *Altitude system:* JADRAN

Kontroloval / *Checked by:* — Podpis / *Signature*

Objekt: / *Bldg. part:* **SO 002 - Hala č.2**

Profesia: / *Profession:* SA - Stavebno-architektonické riešenie

Obsah: / *Drawing:* **POHĽADY**

Číslo súpravy / *Set No.*

Arch. č.: / *Arch. No.:* **... . 449 . 4 . D . 002 . SA . 004 .**

etapa *phase* . číslo zákazky *customer no.* . stupeň *level* . časť *part* . číslo SO *bldg. part no.* . profesia *profession* . číslo výkresu *drawing no.* . zmena *revision*

Projektová dokumentácia je duševným vlastníctvom jej autorov. Každučké jej kopírovanie, či už jej časti alebo celku, prípadne využitie riešenia treťmi osobami je povolené len so súhlasom jej autorov a spoločnosti REPREX, s.r.o.
Project documentation is the intellectual property of its authors. Any copying, whether partial or complete, or the use of the solution by third parties is allowed only with the consent of its authors and REPREX, s.r.o.