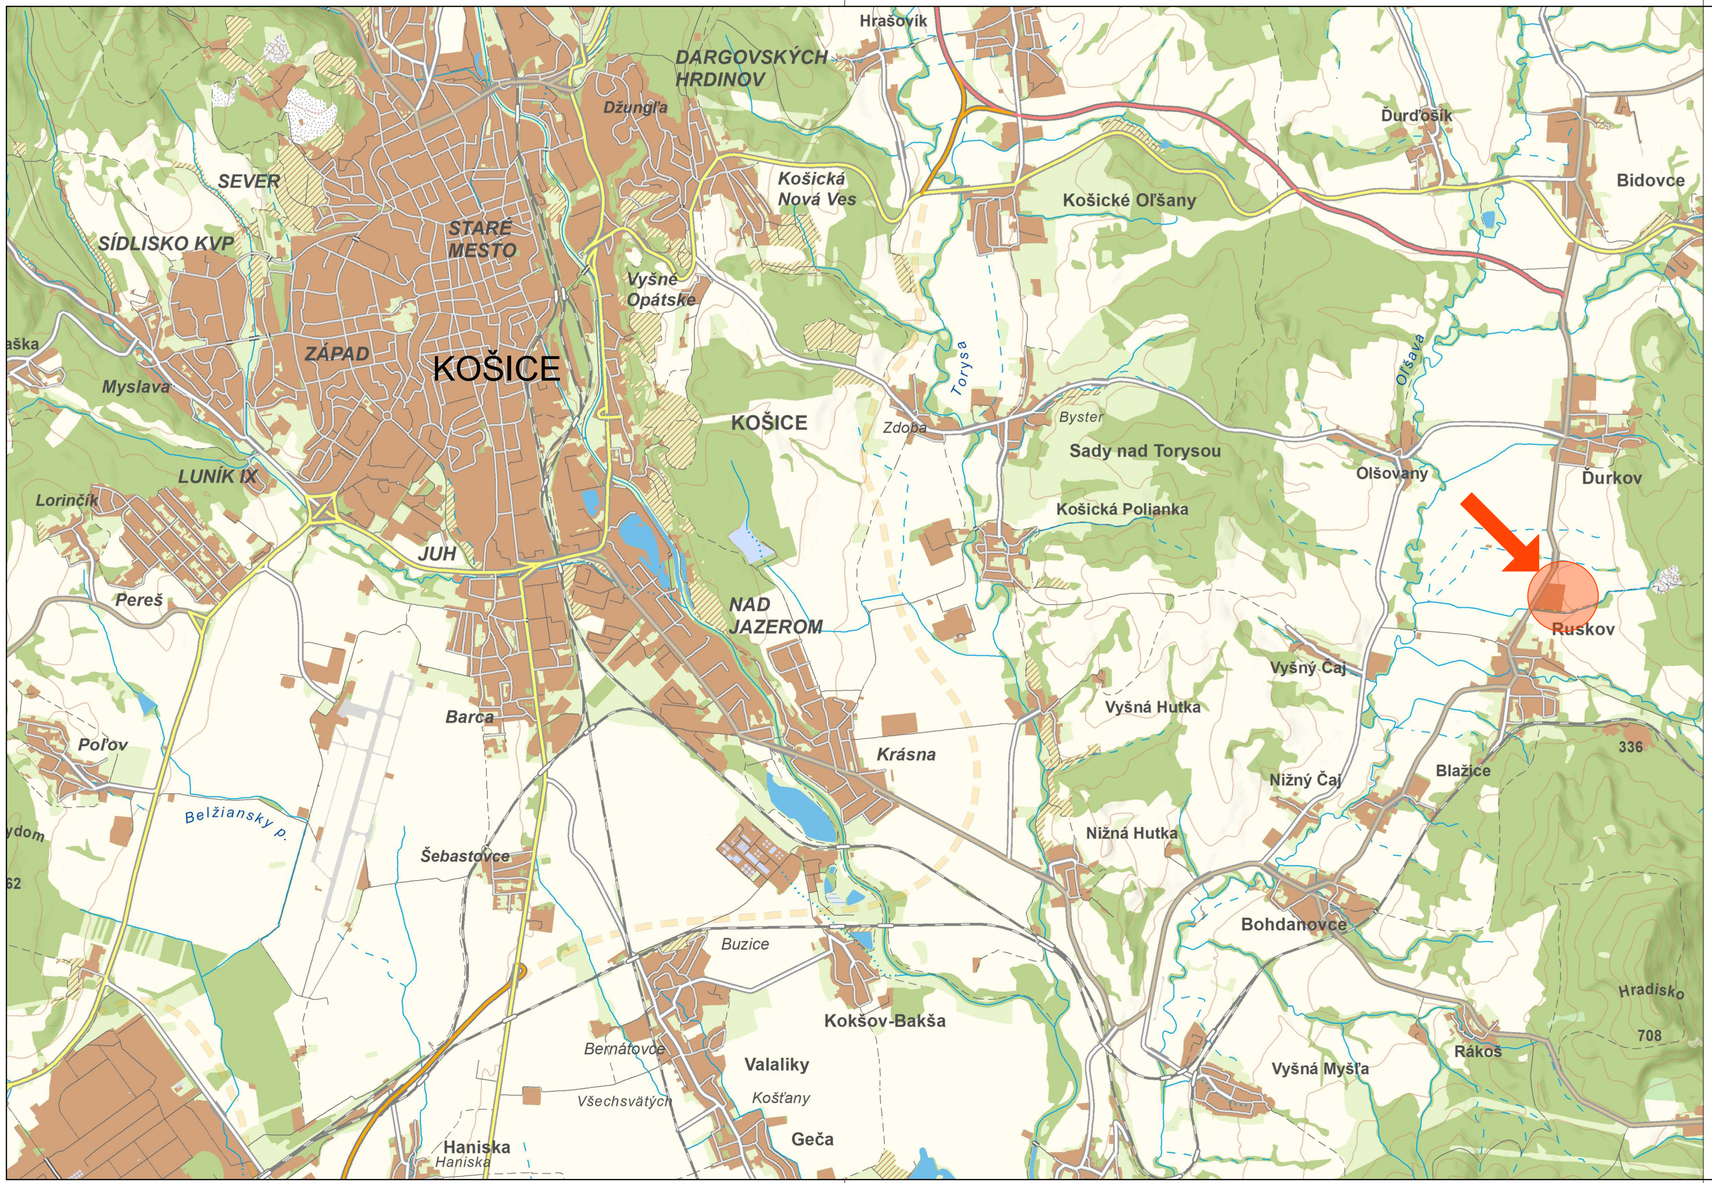


LEGENDA / Legend

Riešené objekty

N

Ozn. / *Mark*	Zmena / *Revision*	Dátum zmeny / *Date of Revision*
0	Prvé vydanie / *First edition*	05.04.2022

Stavba: *Building:* **Pasportizácia objektov firmy KOMES PLUS, s.r.o., Farma Ruskov**

Investor: *Investor:* KOMES PLUS, s.r.o.

Generálny projektant: *General designer:* REPREX®, s.r.o.
Senný trh 2, 040 01 Košice, Slovakia
tel.: +421 55 6226719, email: reprex@reprex.sk, www.reprex.sk

Subdodávateľ: *Subcontractor:*

Stupeň: *Level:* **Dokumentácia skutočného vyhotovenia** / ***As Built***

Výška: *Altitude:* **±0,000 = xxx m n. m.**

Mierka: *Scale:* 1:5000

Súradnicový systém: *Coordinate system:* USS

Formát: *Size:* 3 x A4

Výškový systém: *Altitude system:* JADRAN

Hlavný inžinier projektu / *Project leader:* Ing. J. Petržala — Podpis / *Signature*

Zodpovedný projektant / *Responsible engineer:* — Podpis / *Signature*

Zhotovil / *Elaborated by:* Ing. P. Máček — Podpis / *Signature*

Kontroloval / *Checked by:* — Podpis / *Signature*

Autorizácia / *Authorization*

Objekt: *Bldg. part:* **C - CELKOVÁ SITUÁCIA STAVBY**

Profesia: *Profession:*

Obsah: *Drawing:* **C.3 - Situácia širších vzťahov**

Číslo súpravy / *Set No.*

Arch. č.: *Arch. No.:* **... . 449 . 4 . C . . . 1 . 0**

etapa *phase*	číslo zákazky *customer no.*	stupeň *level*	časť *part*	číslo SO *bldg. part no.*	profesia *profession*	číslo výkresu *drawing no.*	zmena *revision*

Projektová dokumentácia je duševným vlastníctvom jej autorov. Akékoľvek jej kopírovanie, či už jej časti alebo celku, prípadne využitie riešenia treťími osobami je povolené len so súhlasom jej autorov a spoločnosti REPREX, s.r.o..
Project documentation is the intellectual property of its authors. Any copying, whether partial or complete, or the use of the solution by third parties is allowed only with the consent of its authors and REPREX, s.r.o..