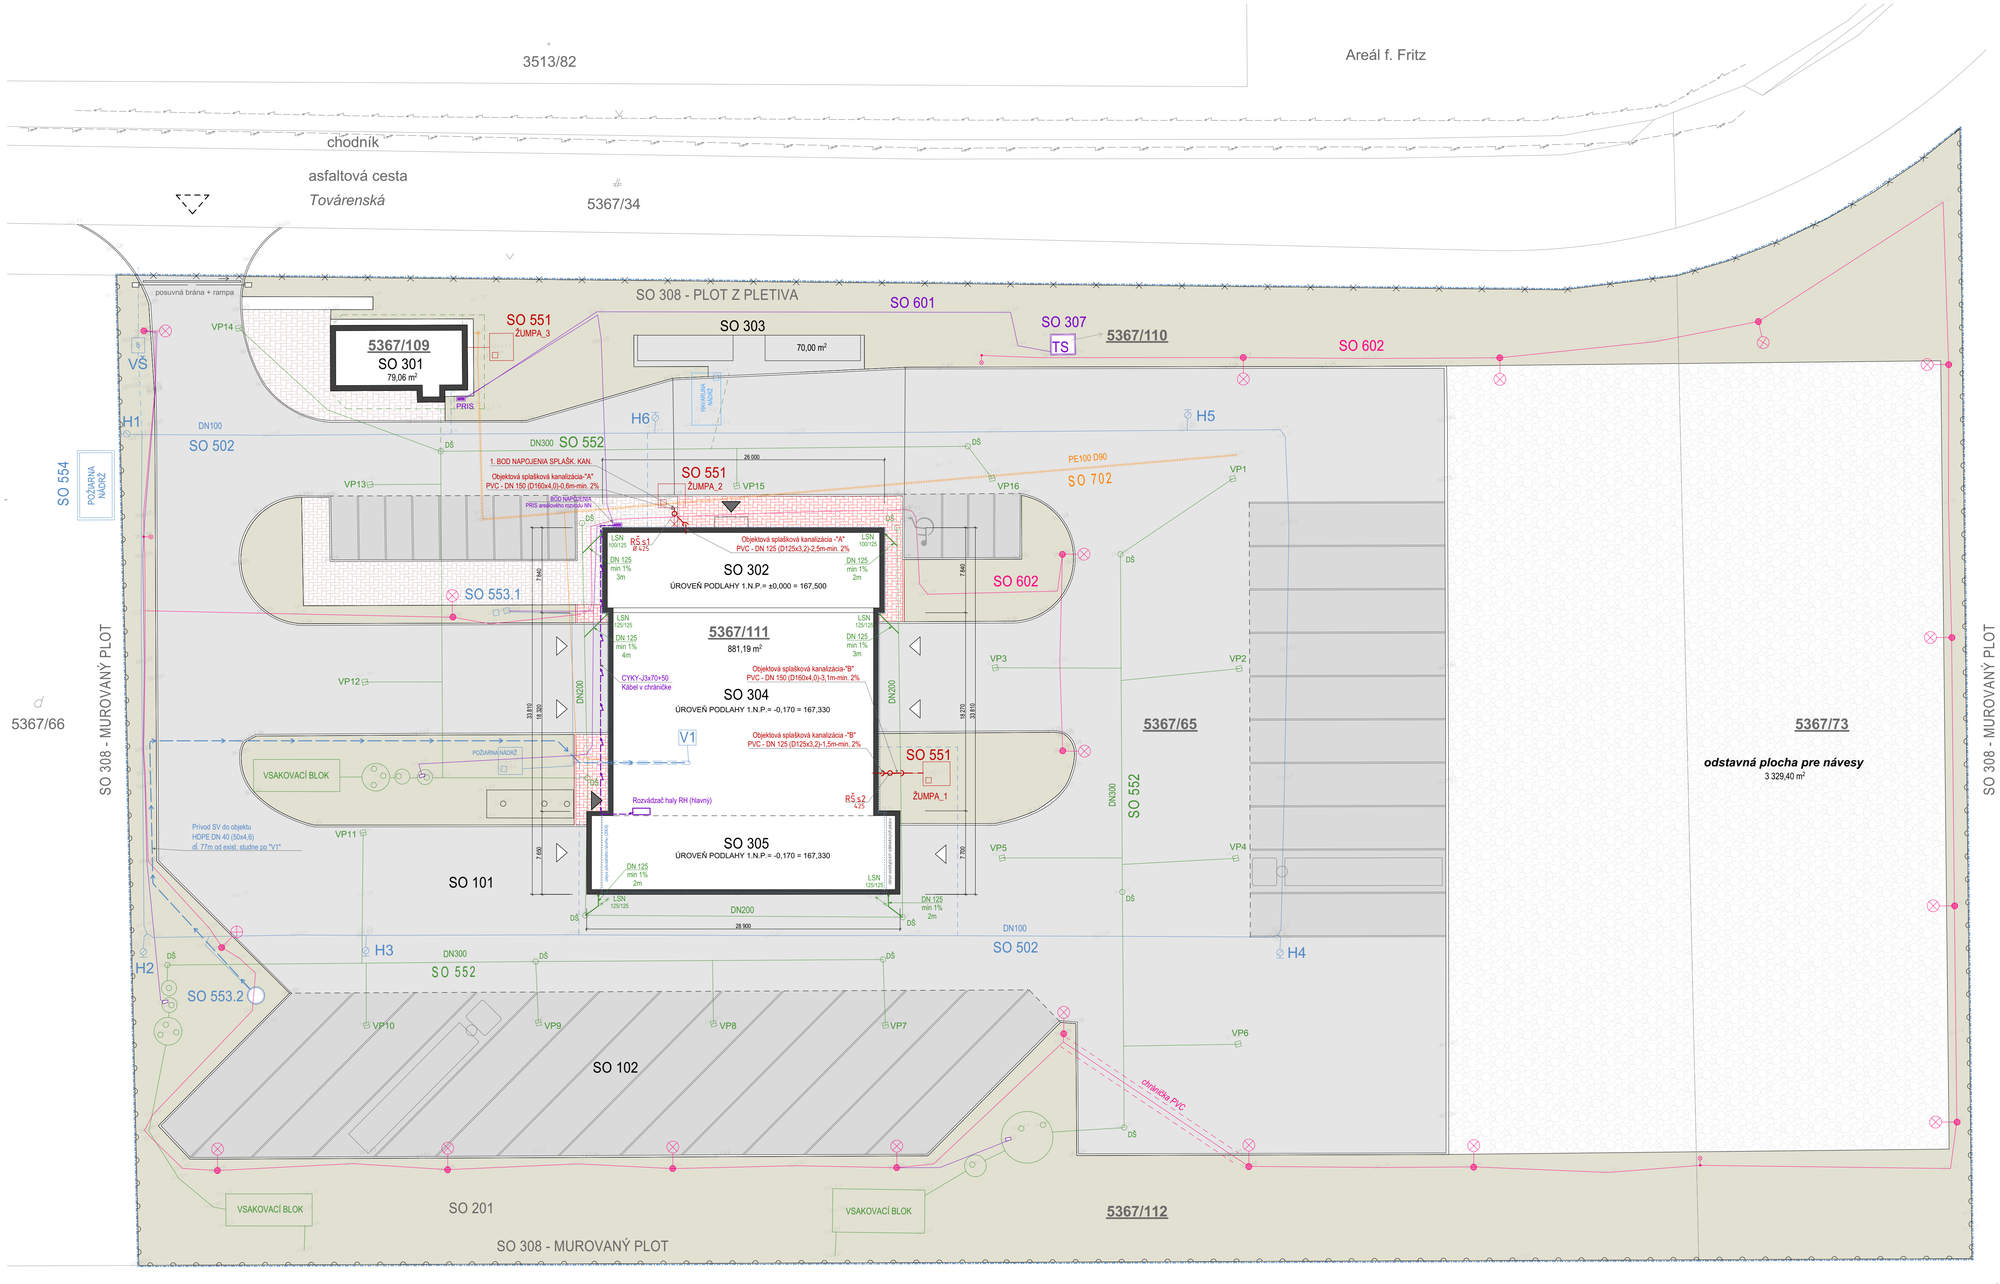

LEGENDA :

- HRANICA PARCIEL INVESTORA
- OPLOTENIE AREÁLU - PLETIVO
- OPLOTENIE AREÁLU - MUROVANÝ PLOT
- POŽIARNE NEBEZPEČNÝ PRIESTOR
- OBRYS STAVBY V KONTAKTE S TERÉNOM
- SPEVNENÁ PLOCHA - KOMUNIKÁCIE
- SPEVNENÁ PLOCHA - PARKOVISKO
- SPEVNENÁ PLOCHA - CHODNÍK
- SPEVNENÁ PLOCHA - DOPLNENÁ PODĽA SP Z ROKU 2005
- PLOCHY ZELENE
- OSTATNÉ PLOCHY - ŠTRK
- VSTUP / VJAZD

EXISTUJÚCE INŽINIERSKE SIETE:

- VODOVODNÁ PRÍPOJKA PRE SWEDWOOD DN 150
- *VEREJNÝ VODOVOD DN200 NIE JE ZNEALIZOVANÝ*
- VEREJNÉ PLYNOVÉ POTRUBIE STL DN 160
- ROZVOD VEREJNÉHO OSVETLENIA
- VEREJNÝ ROZVOD VN - KÁBEL

EXISTUJÚCE PRÍPOJKY :

- VODOVODNÁ PRÍPOJKA - **NEZREALIZOVANÁ**
- VODOMERNÁ ŠACHTA
- PLYNOVÁ PRÍPOJKA
- REGULAČNÁ STANICA PLYNU

EXISTUJÚCE AREÁLOVÉ ROZVODY :

- VODA
- PODZEMNÝ HYDRANT
- SPLAŠKOVÁ KANALIZÁCIA
- DAŽĎOVÁ KANALIZÁCIA
- DAŽĎOVÁ VPUSŤ
- ŠACHTA DAŽĎOVEJ KANALIZÁCIE
- ELEKTRIKA
- POISTKOVÁ SKRIŇA VONKAJŠÍCH ROZVODOV
- AREÁLOVÉ OSVETLENIE
- STLP AREÁLOVÉHO OSVETLENIA

ČLENENIE STAVBY NA STAVEBNÉ OBJEKTY:

ÚPRAVY POZEMKU

SO 001 PRÍPRAVA ÚZEMIA
SO 101 SPEVNENÉ PLOCHY
SO 102 SPEVNENÉ PLOCHY A KOMUNIKÁCIE
SO 201 SADOVÉ ÚPRAVY I. ETAPA
SO 202 SADOVÉ ÚPRAVY

OBJEKTY A OPLOTENIE

SO 301 SOCIÁLNA BUDOVA A VRÁTNICA
SO 302 PREVÁDZKOVÁ BUDOVA
SO 303 ČERPACIA STANICA POHONNÝCH LÁTOK
SO 304 ĽAHKÁ ÚDRŽBA
SO 305 UMÝVÁREŇ VOZIDIEL
~~SO 306~~ PREKLADISKO - **ZRUŠENÉ**
SO 307 TRAFOSTANICA
SO 308 OPLOTENIE
SO 309 ÚPRAVOVŇA PITNEJ VODY

PRÍPOJKY A AREÁLOVÉ ROZVODY

~~SO 501~~ PRÍPOJKA VODY - **NEREALIZUJE SA**
SO 502 ROZVOD VODY
~~SO 503~~ STUDŇA PITNEJ VODY - **ZRUŠENÉ**
SO 551 SPLAŠKOVÁ KANALIZÁCIA, ŽUMPA
SO 552 DAŽĎOVÁ KANALIZÁCIA
SO 553.1 STUDŇA PRE UŽITKOVÚ VODU
SO 553.2 STUDŇA PRE PITNÚ VODU (DOČASNE DO DOKONČENIA STAVBYAKO UŽITKOVÁ)
SO 554 POŽIARNA NÁDRŽ
SO 601 AREÁLOVÝ ROZVOD NN
SO 602 VONKAJŠIE OSVETLENIE
SO 603 VONKAJŠIE SLABOPRÚDOVÉ ROZVODY
SO 652 ELEKTRICKÁ POŽIARNA SIGNALIZÁCIA EPS
~~SO 701~~ PLYNOVÁ PRÍPOJKA - **NEREALIZUJE SA**
SO 702 AREÁLOVÝ ROZVOD PLYNU

Navrhované objektové rozvody / šachty / zariadenia:

- PRÍVOD STUDENEJ PITNEJ VODY DO OBJEKTU - vonkajší rozvod vody od exist. studne
- OBJEKTOVÁ SPLAŠKOVÁ KANALIZÁCIA - systém KG SN4 PVC DN 150 a PVC DN 125 - sklon min. 2%
- OBJEKTOVÁ DAŽĎOVÁ KANALIZÁCIA - systém KG SN4 PVC DN 125 - sklon min. 1 %
- LSN — 2 x LAPAČ STREŠNÝCH NAPLAVENÍN HL600/NG DN100/125, 4 x LAPAČ STREŠNÝCH NAPLAVENÍN HL600/NG DN125/125
- RŠs — Revízna kanalizačná šachta na trase objektovej splaškovej kanalizácie - 2 ks napr. Tegra Ø 425 + pojazdný liatinový poklop D400 a s teleskopickou rúrou detail pozri výkres č. ZTI_006
- AREÁLOVÝ PRÍVOD NN
- RH - ROZVÁDZAČ HALY

Príloha č. 4: Koordinačná situácia (Zmena)

POZNÁMKY :

1. MIN. KRYTIE, KRIŽOVANIE ALEBO SÚBEH PODZEMNÝCH VEDENÍ JE POTREBNÉ DODRŽAŤ V ZMYSLE STN 73 6005
2. POLOHU, VEĽKOSŤ DIMENZIÍ A MATERIÁL VŠETKÝCH INŽINIERSKYCH SIETÍ JE POTREBNÉ OVERIŤ.
3. PRED REALIZÁCIOU ZAMERAŤ SKUTOČNÉ ROZMERY NA STAVBE, DISPROPORCIE OPROTI PROJEKTOVEJ DOKUMENTÁCII KONZULTOVAŤ S PROJEKTANTOM.
4. PRED ZAHÁJENÍM ZEMNÝCH PRÁC JE POTREBNÉ PRIZVAŤ DOTKNUTÝCH SPRÁVCOV PODZEMNÝCH VEDENÍ ZA ÚČELOM ICH VYTÝČENIA.
5. PRI REALIZÁCII JEDNOTLIVÝCH ČASTÍ ZTI JE POTREBNÉ DODRŽAŤ PRÍSLUŠNÉ TECHNICKÉ NORMY A TECHNOLOGICKÉ PREDPISY VÝROBCOV.
6. PROJEKT NERUČÍ ZA FUNKČNOSŤ, SPRÁVNOSŤ A CHOD ZARIADENÍ A SYSTÉMU, POKIAĽ BUDÚ ZMENENÉ AKÉKOĽVEK POTRUBIA, ZARIADENIA ALEBO NASTAVENIA UVEDENÉ V PROJEKTE STAVBY, BEZ PREDCHÁDZAJÚCEJ KONZULTÁCIE S PROJEKTANTOM.
7. KÓTOVANIE POZRI VÝKRES ZÁKLADOV
8. ROZVODY NN:
   3~PE+N 50Hz, 230/400V, TN-C-S OCHRANA PRED ÚRAZOM EL. PRÚDOM V NORMÁLNEJ PREVÁDZKE: OCHRANA IZOLOVANÍM ŽIVÝCH ČASTÍ, ZÁBRANAMI ALEBO KRYTMI OCHRANA PRED ÚRAZOM EL. PRÚDOM PRI PORUCHE: SAMOČINNÝM ODPOJENÍM OD NAPÁJANIA PROSTREDIE: (33 2000 5-51): VNÚTORNÉ PRIESTORY: AA5,AB5,AC1,AD1,AE1,AH1
   VONKAJŠIE PRIESTORY: AA7,AB8,AD,AE4,AK1,AL1,AQ1,AS1 VYUŽITIE OBJEKTU: BA1,BC2,BD1,BE1,CA1,CB1

±0,000 = úroveň podlahy 1.NP - SO 302 - prevádzková budova (administratíva)
±0,000 = 167,500

ZODPOVEDNÝ PROJEKTANT:	ČASŤ:	ASR – Architektonicko-stavebné riešenie	LINJE ARCHITEKTONICKO - PROJEKČNÁ KANCELÁRIA www.linje.sk info@linje.sk tel. 0903 757 165 , 0903 880 484 LINJE s.r.o. - Moyzesova 4/A, 902 01 Pezinok
	AUTORI:	Ing. arch. Martin Šipoš, Ing. Martin Fried	
	KRESLIL:	Ing. arch. N. Némethyová, Ing. arch. E. Osvaldová	
	HIP.	Ing. arch. Martin Šipoš	
	MIESTO:	Továrenská 5352, 901 01 Malacky	
Ing. arch. Martin Šipoš	INVESTOR:	Prapol, s.r.o.	
	NÁZOV STAVBY:	PREVÁDZKOVÝ AREÁL PRAPOL SO 302, 304, 305 - zmena stavby pred dokončením	FORMÁT: 8xA4 DÁTUM: 10/2025 DÁTUM REV.: MIERKA: 1:250
	NÁZOV VÝKRESU:	Situácia - koordinačná	SADA ČÍSLO:

ID STAVBY PRIDELENÉ ÚS	STUPEŇ DOKUM.	Č. STAVBY	ID stavby	STAV.OBJEKT	ČASŤ DOKUMENT.	ČÍSLO VÝKRESU	NÁZOV VÝKRESU	REVÍZIA
_____	PSP	01	1330	_____	C00	001	SIT	00