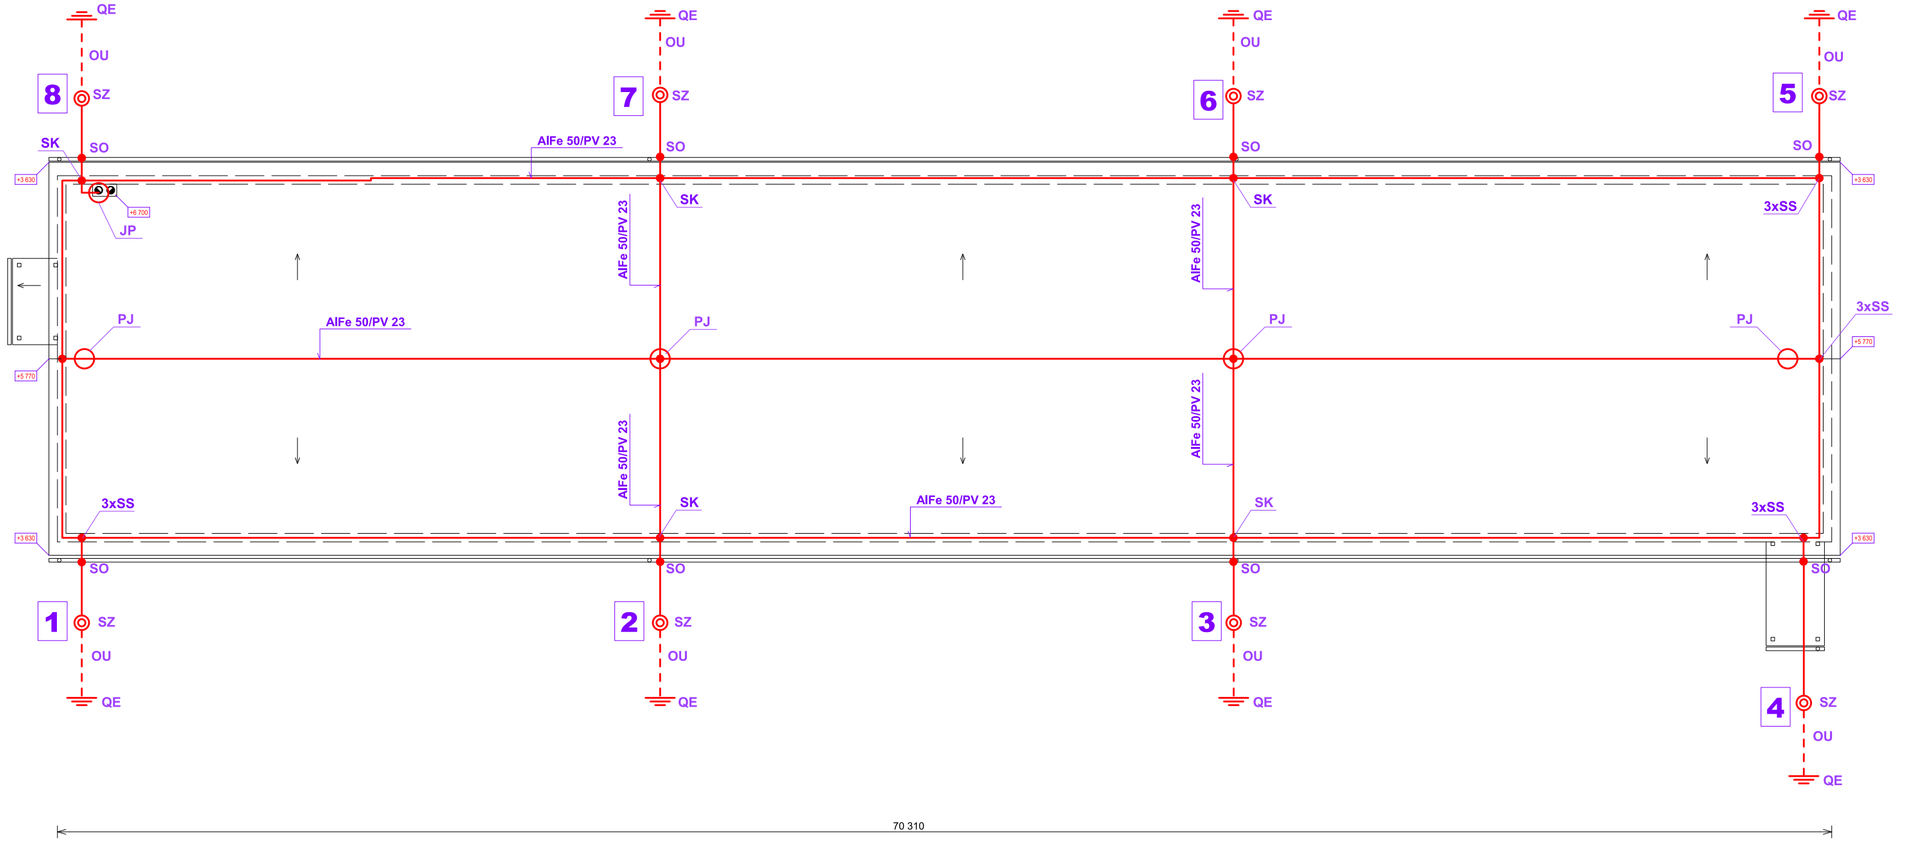

LEGENDA :

Lano AlFe 50	
Vodič FeZn Ø 10 mm	
PJ	Pomocná zachytávacia tyč
SS	Svorka spojovacia
SP 1	Svorka pripojovacia
SO	Svorka žľabová
SZ	Svorka skúšobná
OU	Ochranný uholník
QE	Uzemňovač

č. paré

Zodp. projektant	Vypracoval	Tech. kontrola
Ing Ruman P.	Ing Ruman P.	

PaRuM
Ing Pavel Ruman
Venevská 37
990 01 Veľký Krtíš
autorizovaný inžinier
číslo osvedčenia : 2540*A*5-3

Stavebník : Babičkin dvor a.s., ul. J. Kráľa 2661, 990 01 Veľký Krtíš

Miesto stavby : Stredné Plachtince, parc.č. 1468/29

Názov stavby :

FARMA STREDNÉ PLACHTINCE
- Hala 6 -
Dokumentácia skutočného vyhotovenia

Objekt	SO 01
Časť	Elektroinštalácia
Stupeň	DSV
Zák. číslo	12/01/2019
Mierka	1 : 200
Formát	3A4
Dátum	február 2019

Názov dokument.: Ochrana pred bleskom

Č. výkresu **EL 4**